


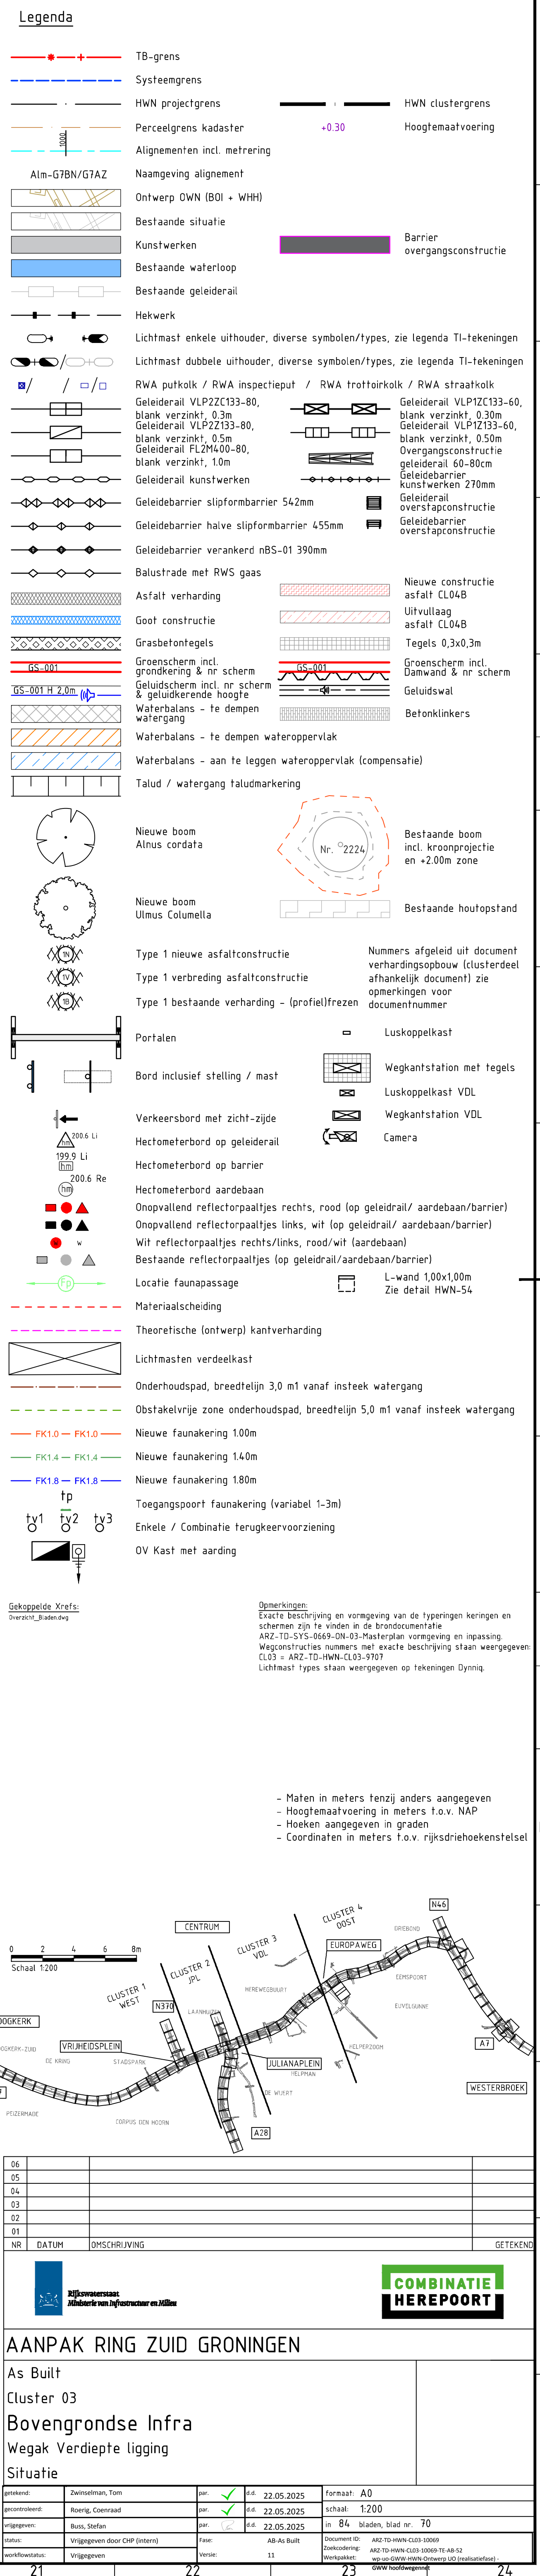

As Built						
Cluster 03						
Bovengrondse Infra						
Wegak Verdiepte ligging						
Situatie						
