
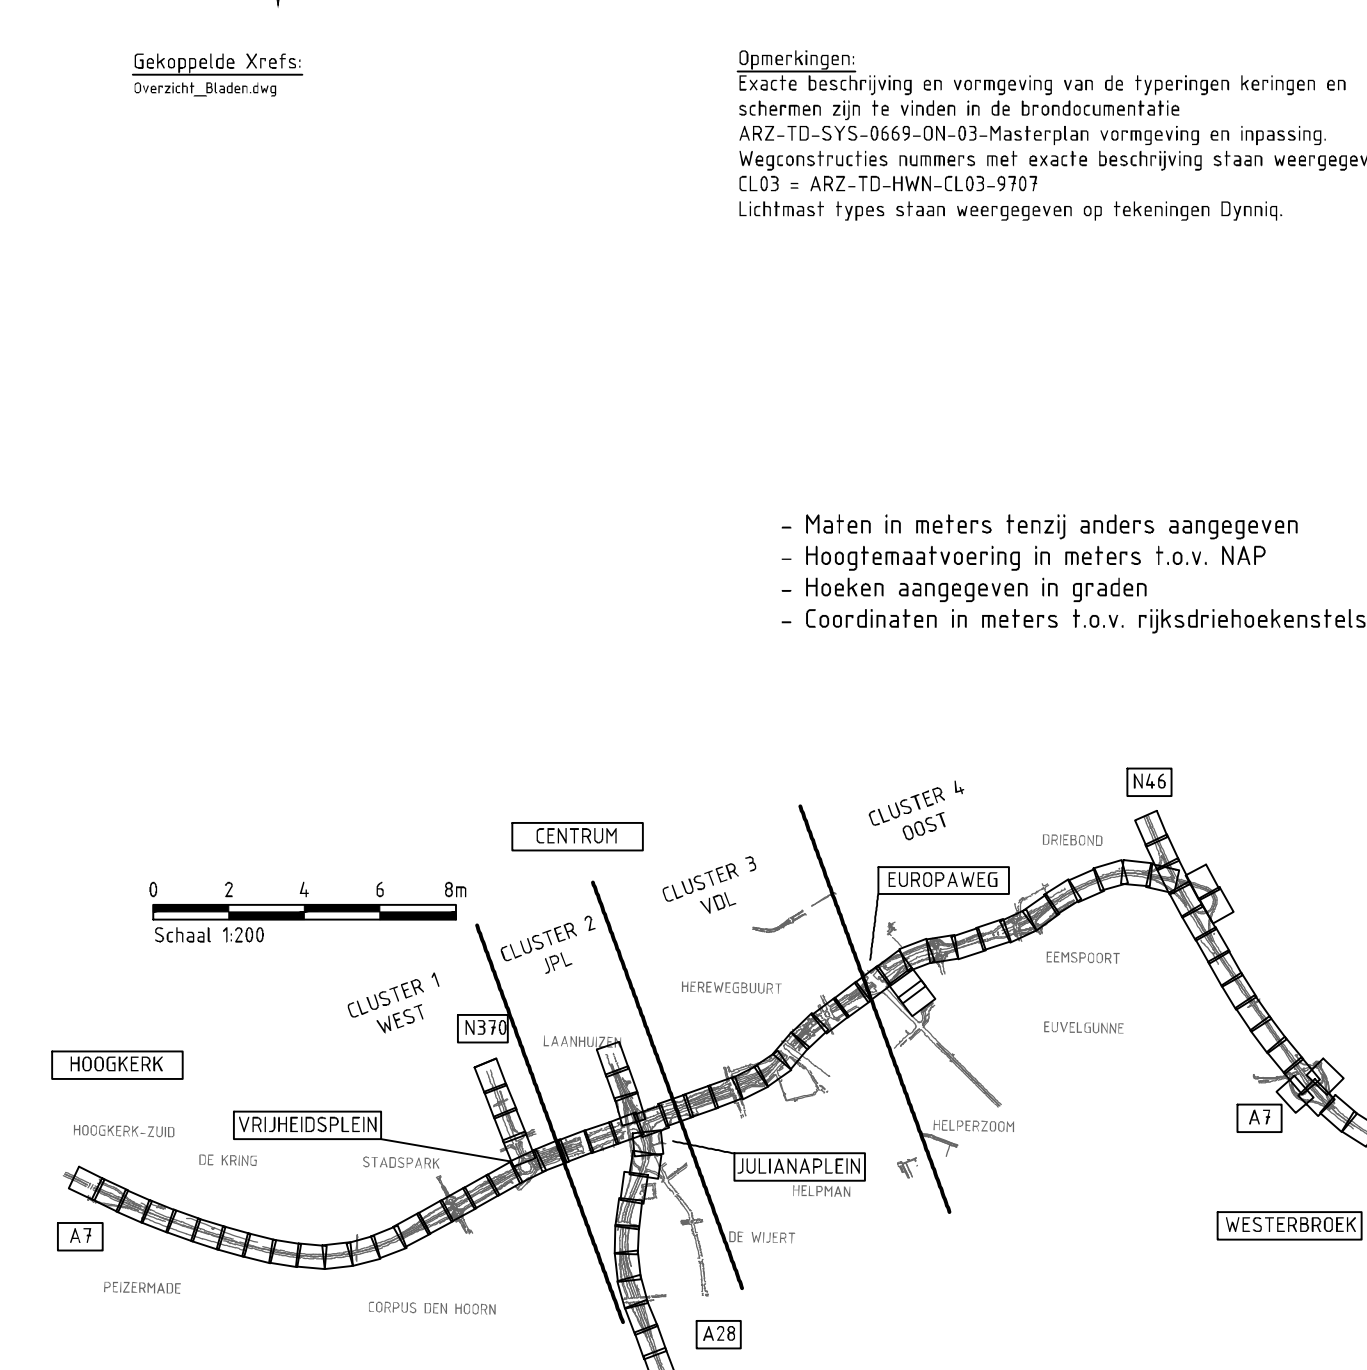


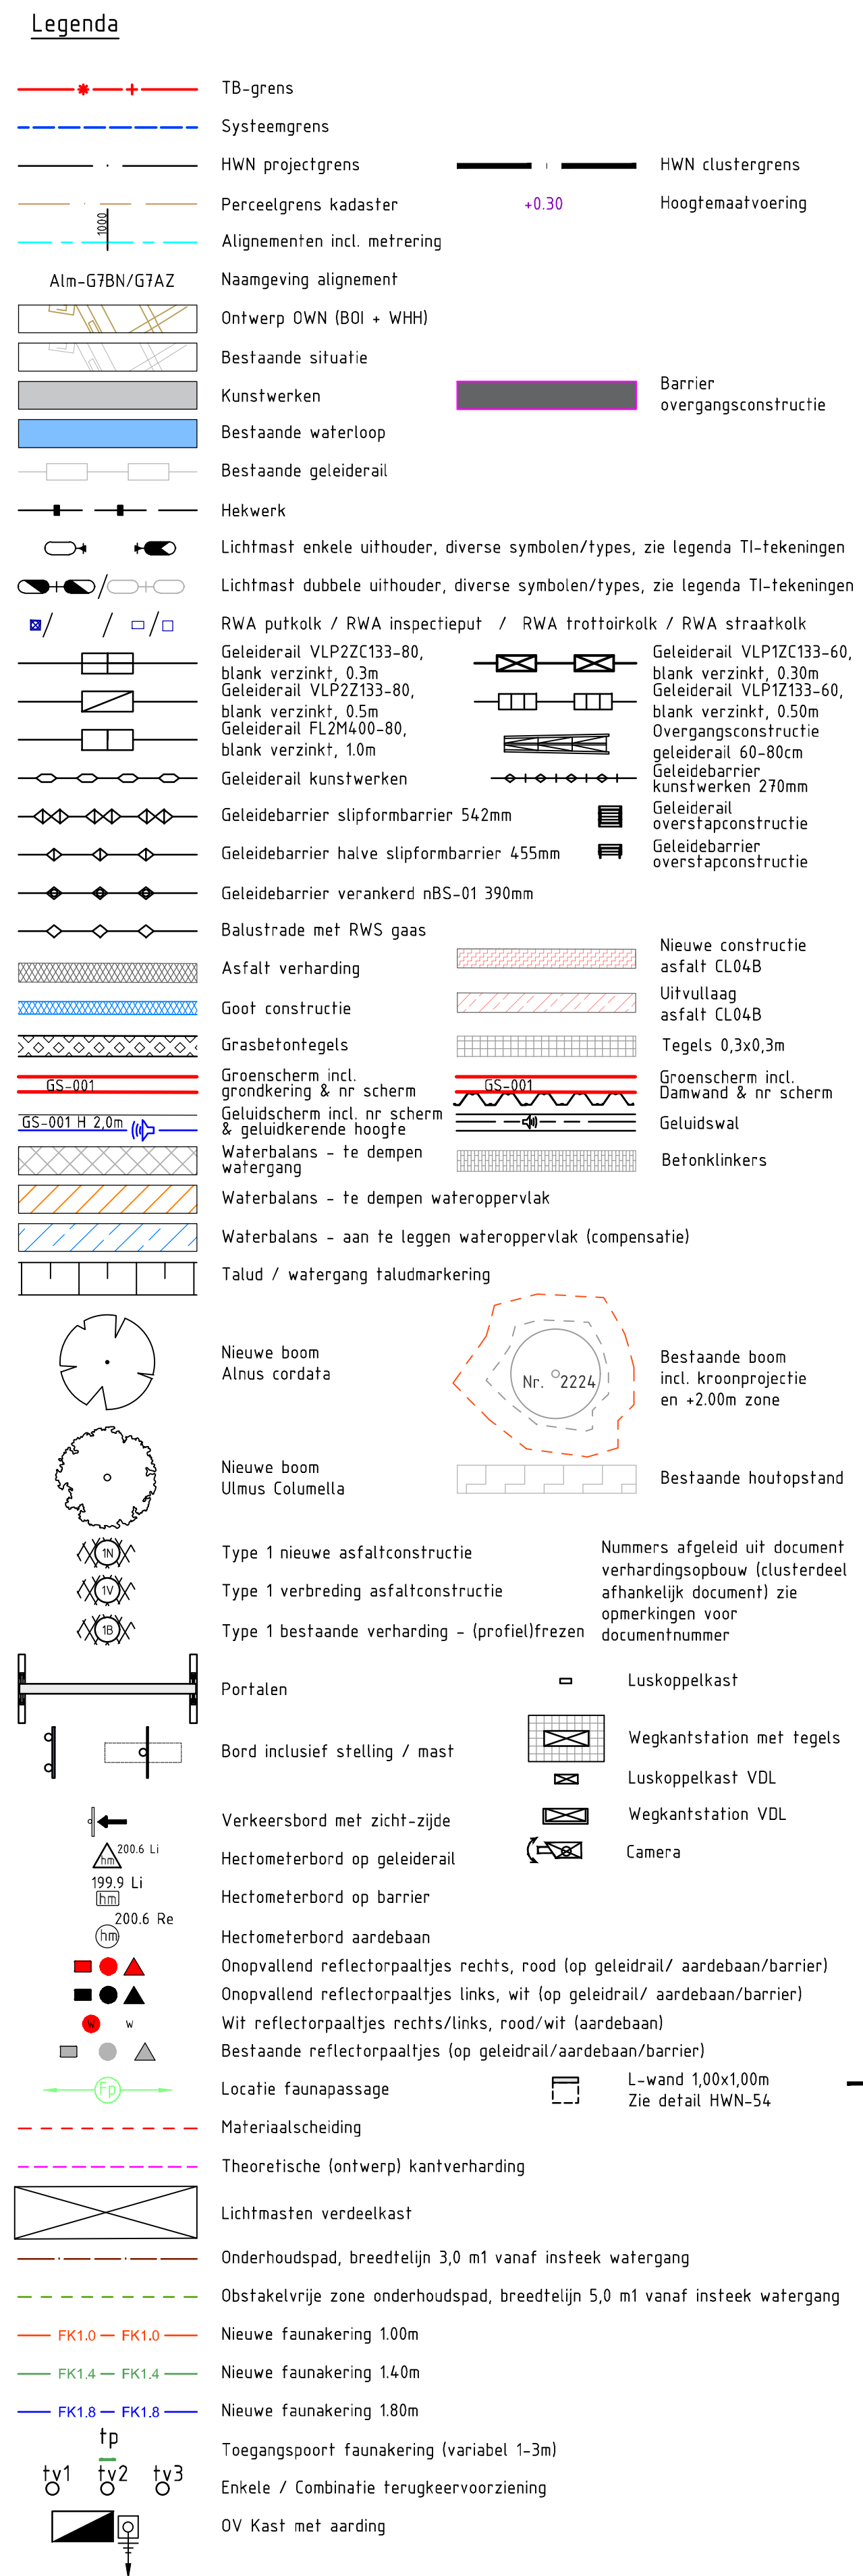

06			
05			
04			
03			
02			
01			
NR	DATUM	OMSCHRIJVING	GETEKEN

 **Rijkswaterstaat**
Ministerie van Infrastructuur en Milieu

AANPAK RING ZUID GRONINGEN	
A. 2.11	

AS BUILT

Cluster 03

		vers	07		