


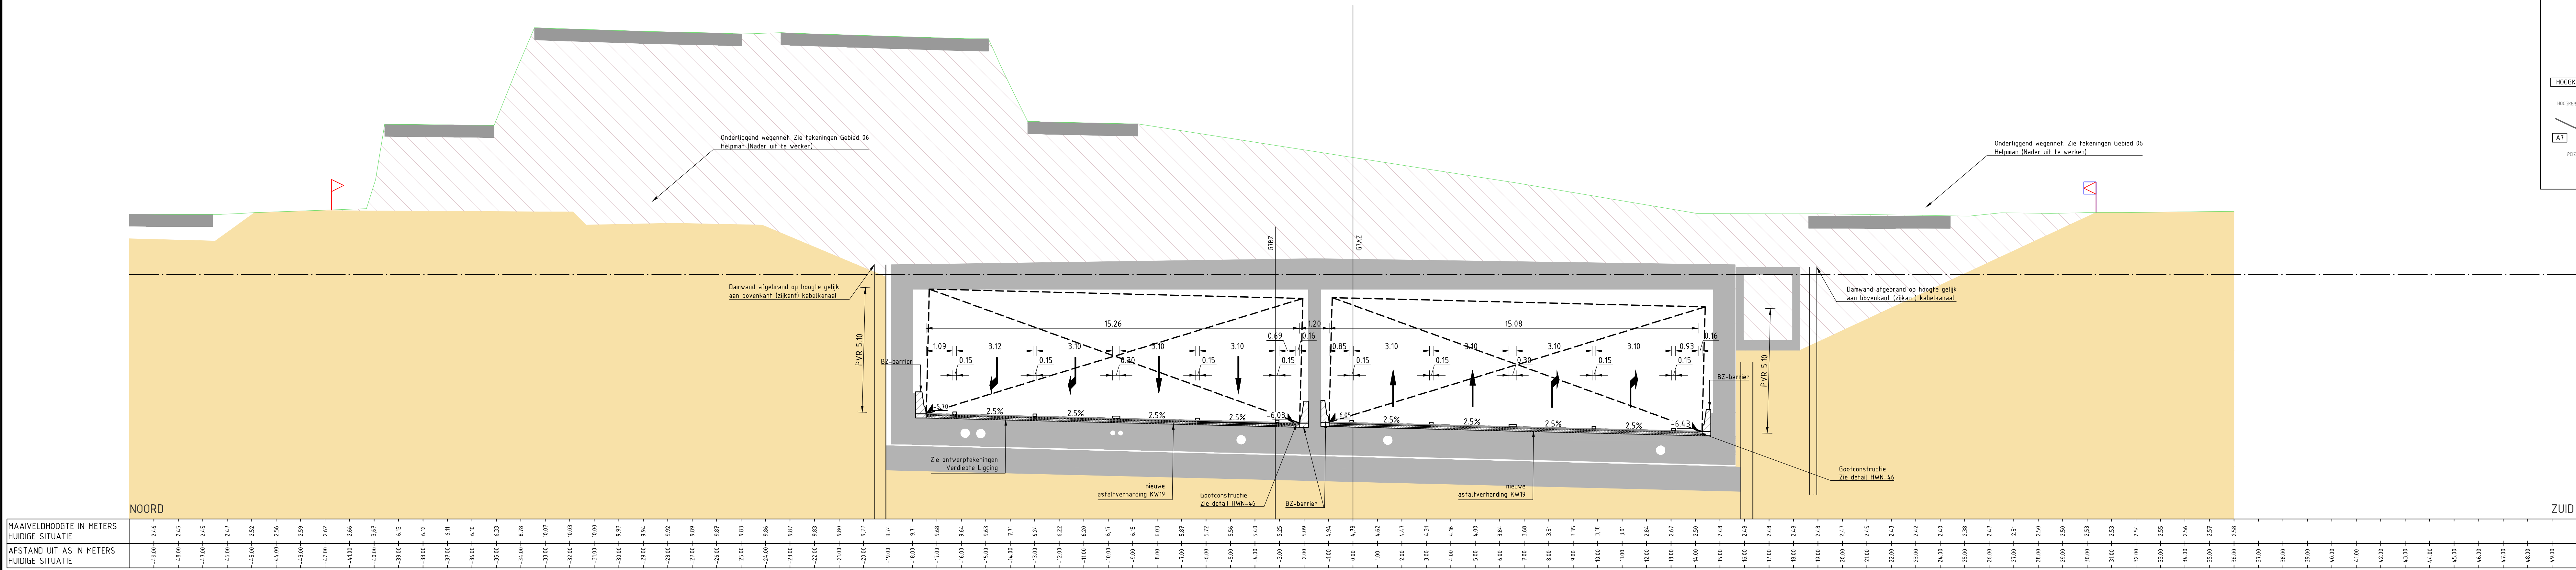


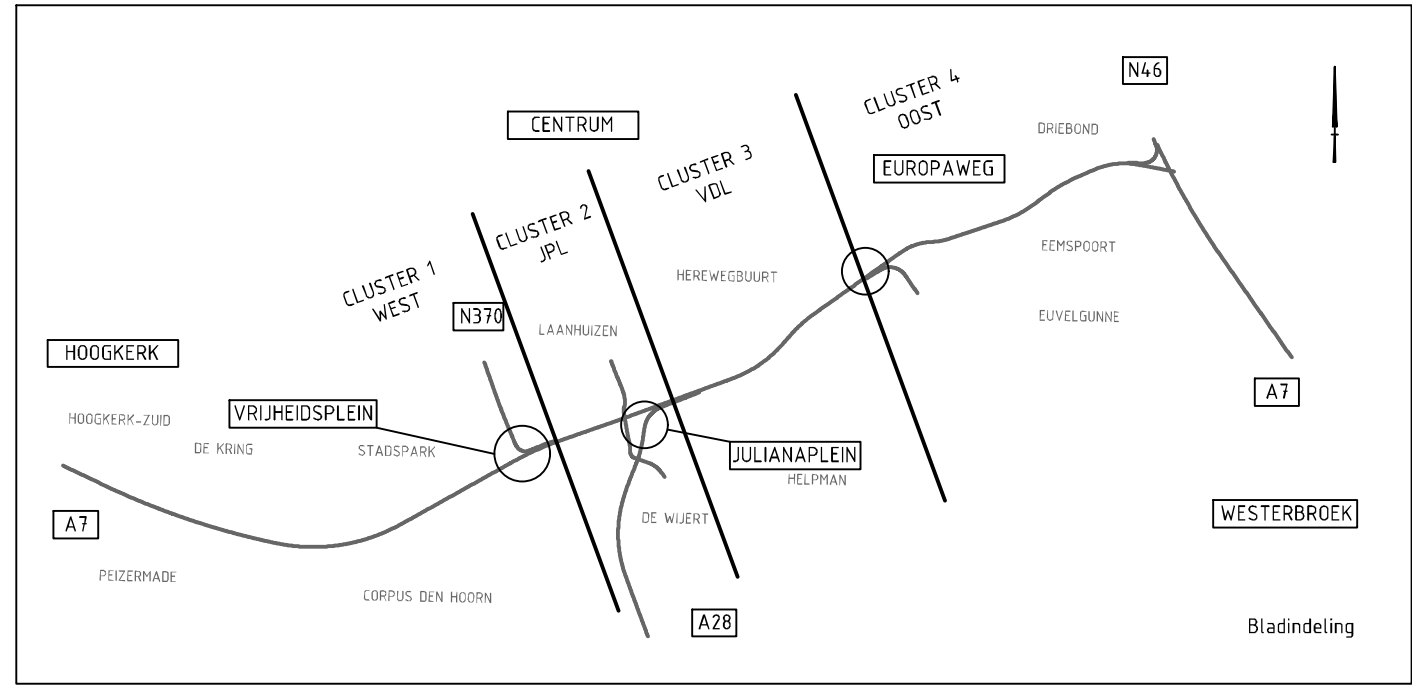

DWARSPROFIEL DWP-153
schaal 1:100

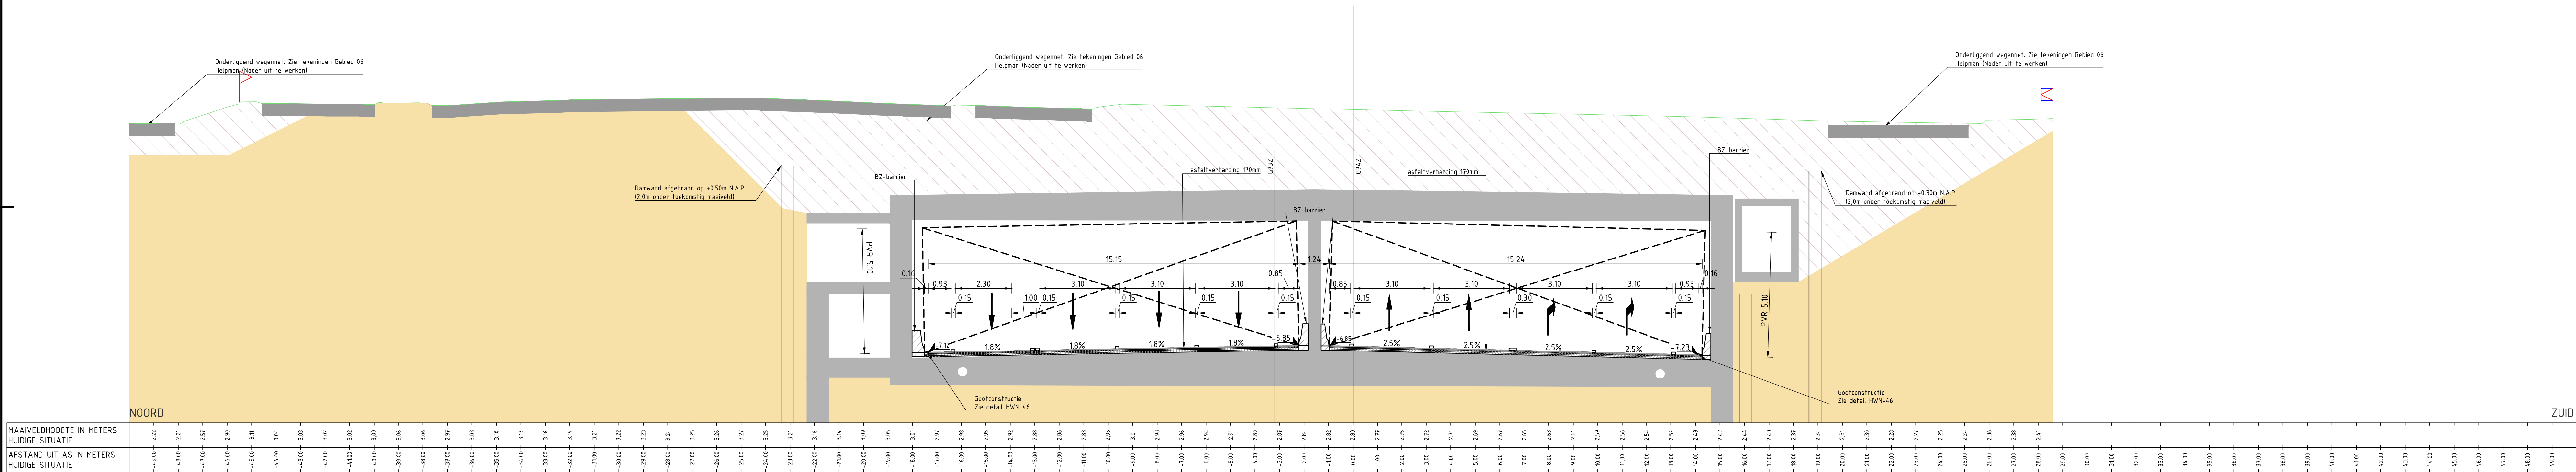

DWARSPROFIEL DWP-154
schaal 1:100

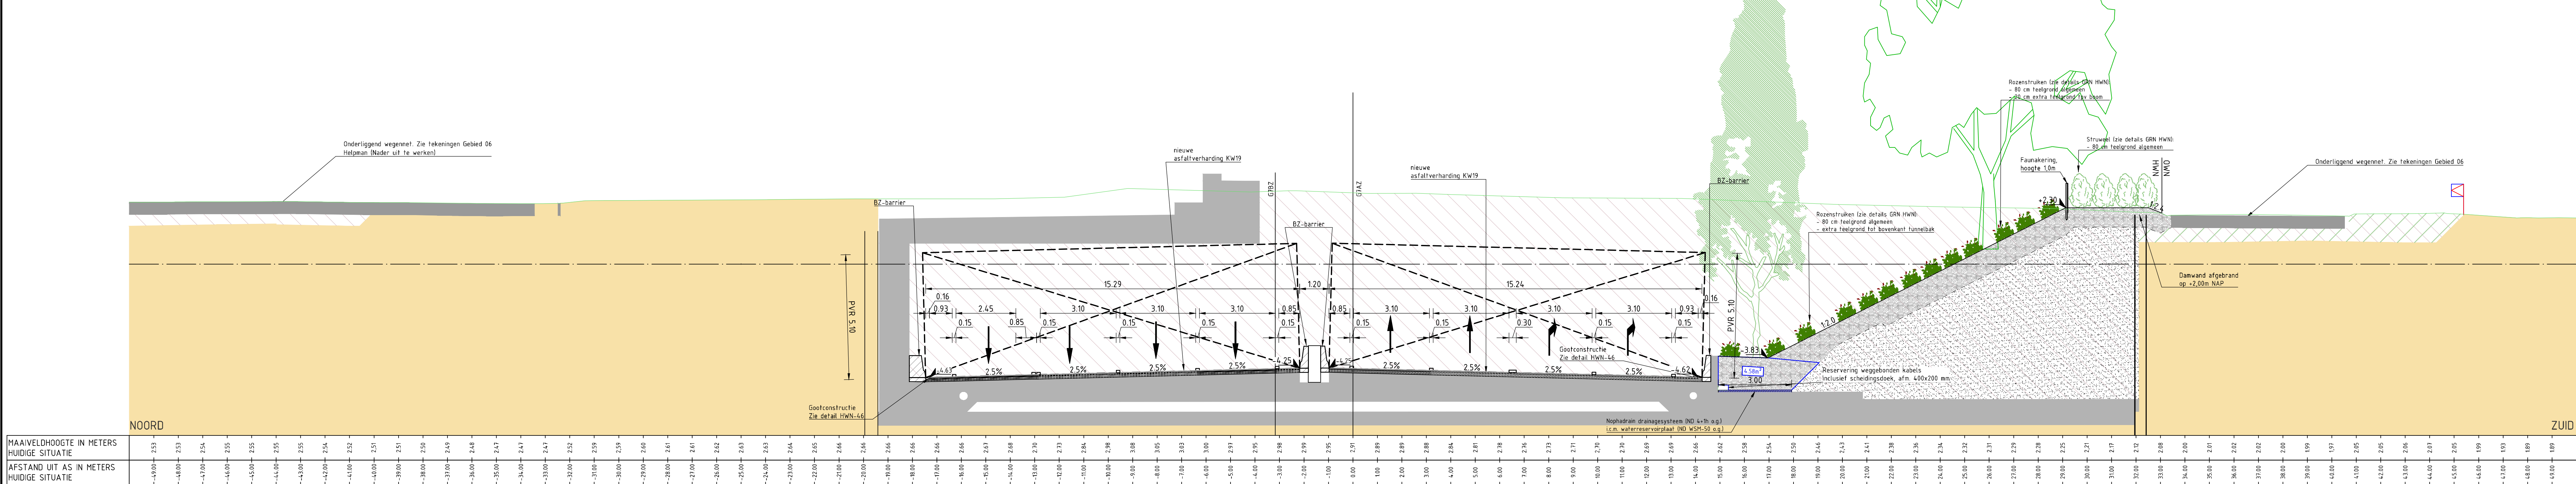

DWARSPROFIEL DWP-155
schaal 1:100

Legenda

- Systeegrens
- TB grens
- N.A.P.-lijn
- Nieuw maaiveld
- Theoretisch profiel zonder dijklichaan en watergangen
- Bestaand maaiveld
- Waterslijn
- Material scheiding
- asfaltverharding
- Verwijderen bestaand asfaltconstructie
- Fundering (geen standaard dikte)
- cuhet (zandbed)
- Zandkern lophoping
- teelgrond schrale grasvelden
- teelgrond algemeen
- teelgrond daktuin
- drainagesysteem (zie detail HWN-19)
- EPS incl. verkieser 100mm zand
- Aanvullen grond
- Ontgraven grond
- Bestaand maaiveld
- Bestaand asfalt
- Gekoppelde Xrefs:
- Zede doorfreen
- Ontgraven zand
- OWN

Opmerkingen

- Mafen in meters tenzij anders aangegeven
- Hoofteaafvoering in meters t.o.v. NAP
- Hoeken aangegeven in graden
- Coördinaten in meters t.o.v. rijksdriehoekstelsel



AANPAK RING ZUID GRONINGEN

As Built HWN
Cluster 03
Dwarsprofielen

Project	Combinatie Herepoort	Ver	22.05.2025	Formaat	1200 x 841mm
Projectleider	Wim van der Vliet	Ver	22.05.2025	Schaal	1:100
