


△ LUCHTINLAAT AFVALBAK

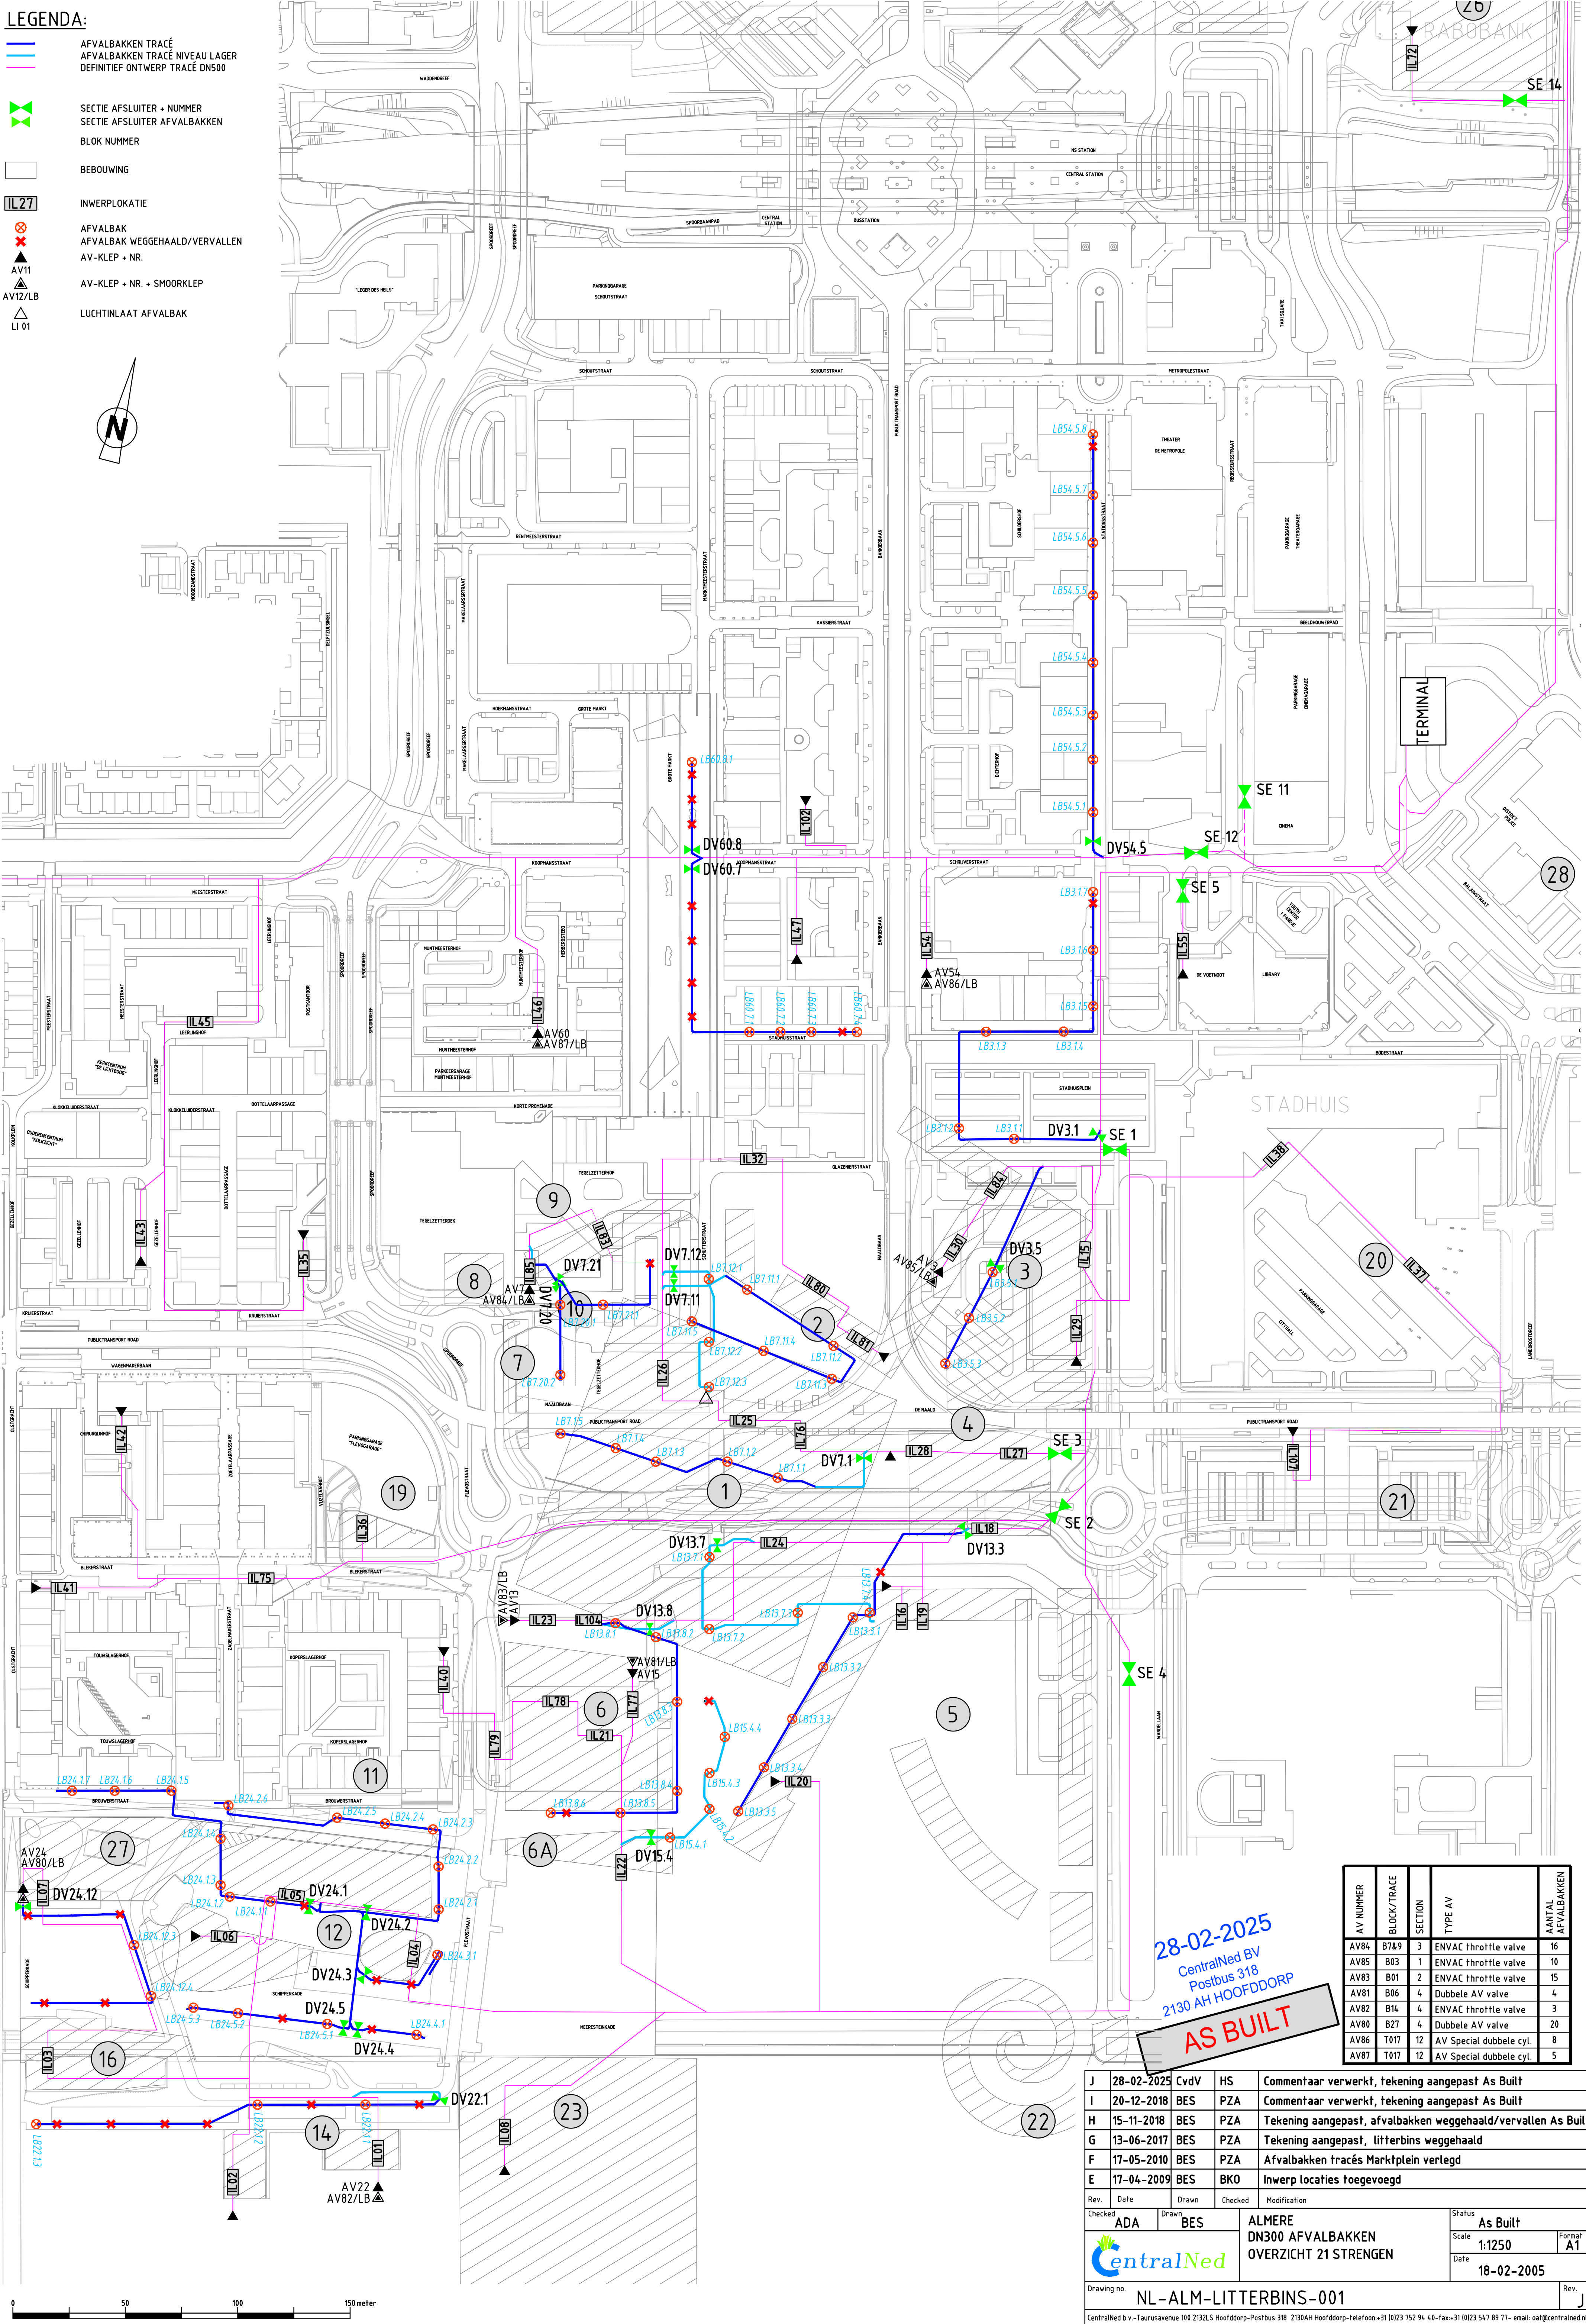


28-02-2025
CentralNed BV
018

AS BUILT

AV NUMBER	BLOCK/TRAIL	SECTION	TYPE AV	AANTAL AFVALBAKKEN
AV84	B7E9	3	ENVACV throttle valve	16
AV85	B03	1	ENVACV throttle valve	10
AV83	B01	2	ENVACV throttle valve	15
AV81	B06	4	Dubbele AV valve	4
AV82	B14	4	ENVACV throttle valve	3
AV80	B27	4	Dubbele AV valve	20
AV86	T017	12	AV Special dubbele cyt.	8
AV87	T017	12	AV Special dubbele cyt.	5

J	28-02-2025	CvdV	HS	Commentaar verwerkt, tekening aangepast As Built
I	20-12-2018	BES	PZA	Commentaar verwerkt, tekening aangepast As Built
H	15-11-2018	BES	PZA	Tekening aangepast, afvalbakken weggehaald/vervallen As Built
G	13-06-2017	BES	PZA	Tekening aangepast, liiterbins weggehaald
F	17-05-2010	BES	PZA	Afvalbakken tracés Marktplein verlegd
E	17-04-2009	BES	BKO	Inwerp locaties toegevoegd

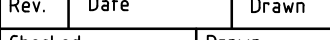Rev.	Date	Drawn	Checked	Modification	Status
Checked	ADA	Drawn	BES	ALMERE DN300 AFVALBAKKEN OVERZICHT 21 STRENGEN	As Built
				Scale	1:1250
				Date	18-02-2005
				Format	A1

Drawing no. NL-ALM-LITTERBINS-001 Rev. J

CentralNed b.v.-Taurusavenue 100 2132LS Hoofddorp-Postbus 318 2130AH Hoofddorp-telefoon:+31 (0)23 752 94 40-fax:+31 (0)23 547 89 77- email: oaf@centralned.nl