


# Detectiezone 1

## Symboolenlijst

Aantal	Symbool	Omschrijving
1		I/O module
2		Melder, ontruiming handmatig
20		Signaalgever akoestisch slow whoop

- Brandscheiding 30min. WBDBO
- Brandscheiding 60min. WBDBO
- Ontruimingscentrale
- Noodverlichtingskast
- Noodverlichtingsarmatuur Uitgang
- Noodverlichtingsarmatuur Nooduitgang
- Kleefmagneet
- Noodverlichtingsarmatuur
- Deurontgrendeling
- Ontruimingsmelder
- Panieksluiting
- Brandslanghaspel
- Brandslanghaspel (in omkasting)
- Handbrandblusser (CO2 5kg)
- Handbrandblusser (schuim 6kg)
- Lift
- Alarmgever (speaker)
- Op liffinstallatie

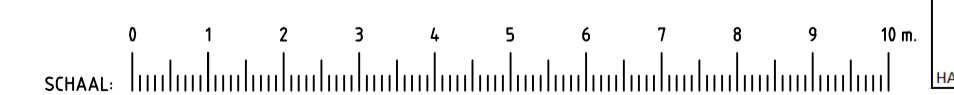

**Elektravon**  
ELEKTROTECHNIEK

STATUS: AS BUILT  
DATUM: 11-7-2022  
NAAM: J.M. Zuidgeest ESE

HANDTEKENING:

Project:	Offerte-nr.: P2250131
Johan de Witt; Helena v. Doeverenplantsoen	Status: As built
Omschrijving:	Ontwerp: NEN2535:2017+NEN2575:2012
Brandmeld/ontruimingsalarm Installatie	Datum gef.: 11-7-22
Kelder	Get. Gez.
Tekenaar: DB	Get. Gez.
Formaat: A1	Get. Gez.
Schaal: 1:100	Tekeningnummer:
Elektravon ELEKTROTECHNIEK	BM10K
Check onze website: www.elekttravon.nl	