




OPMERKINGEN

- Afstand in meters, diameter in millimeters
- Hoogtematen in meters t.o.v. NAP

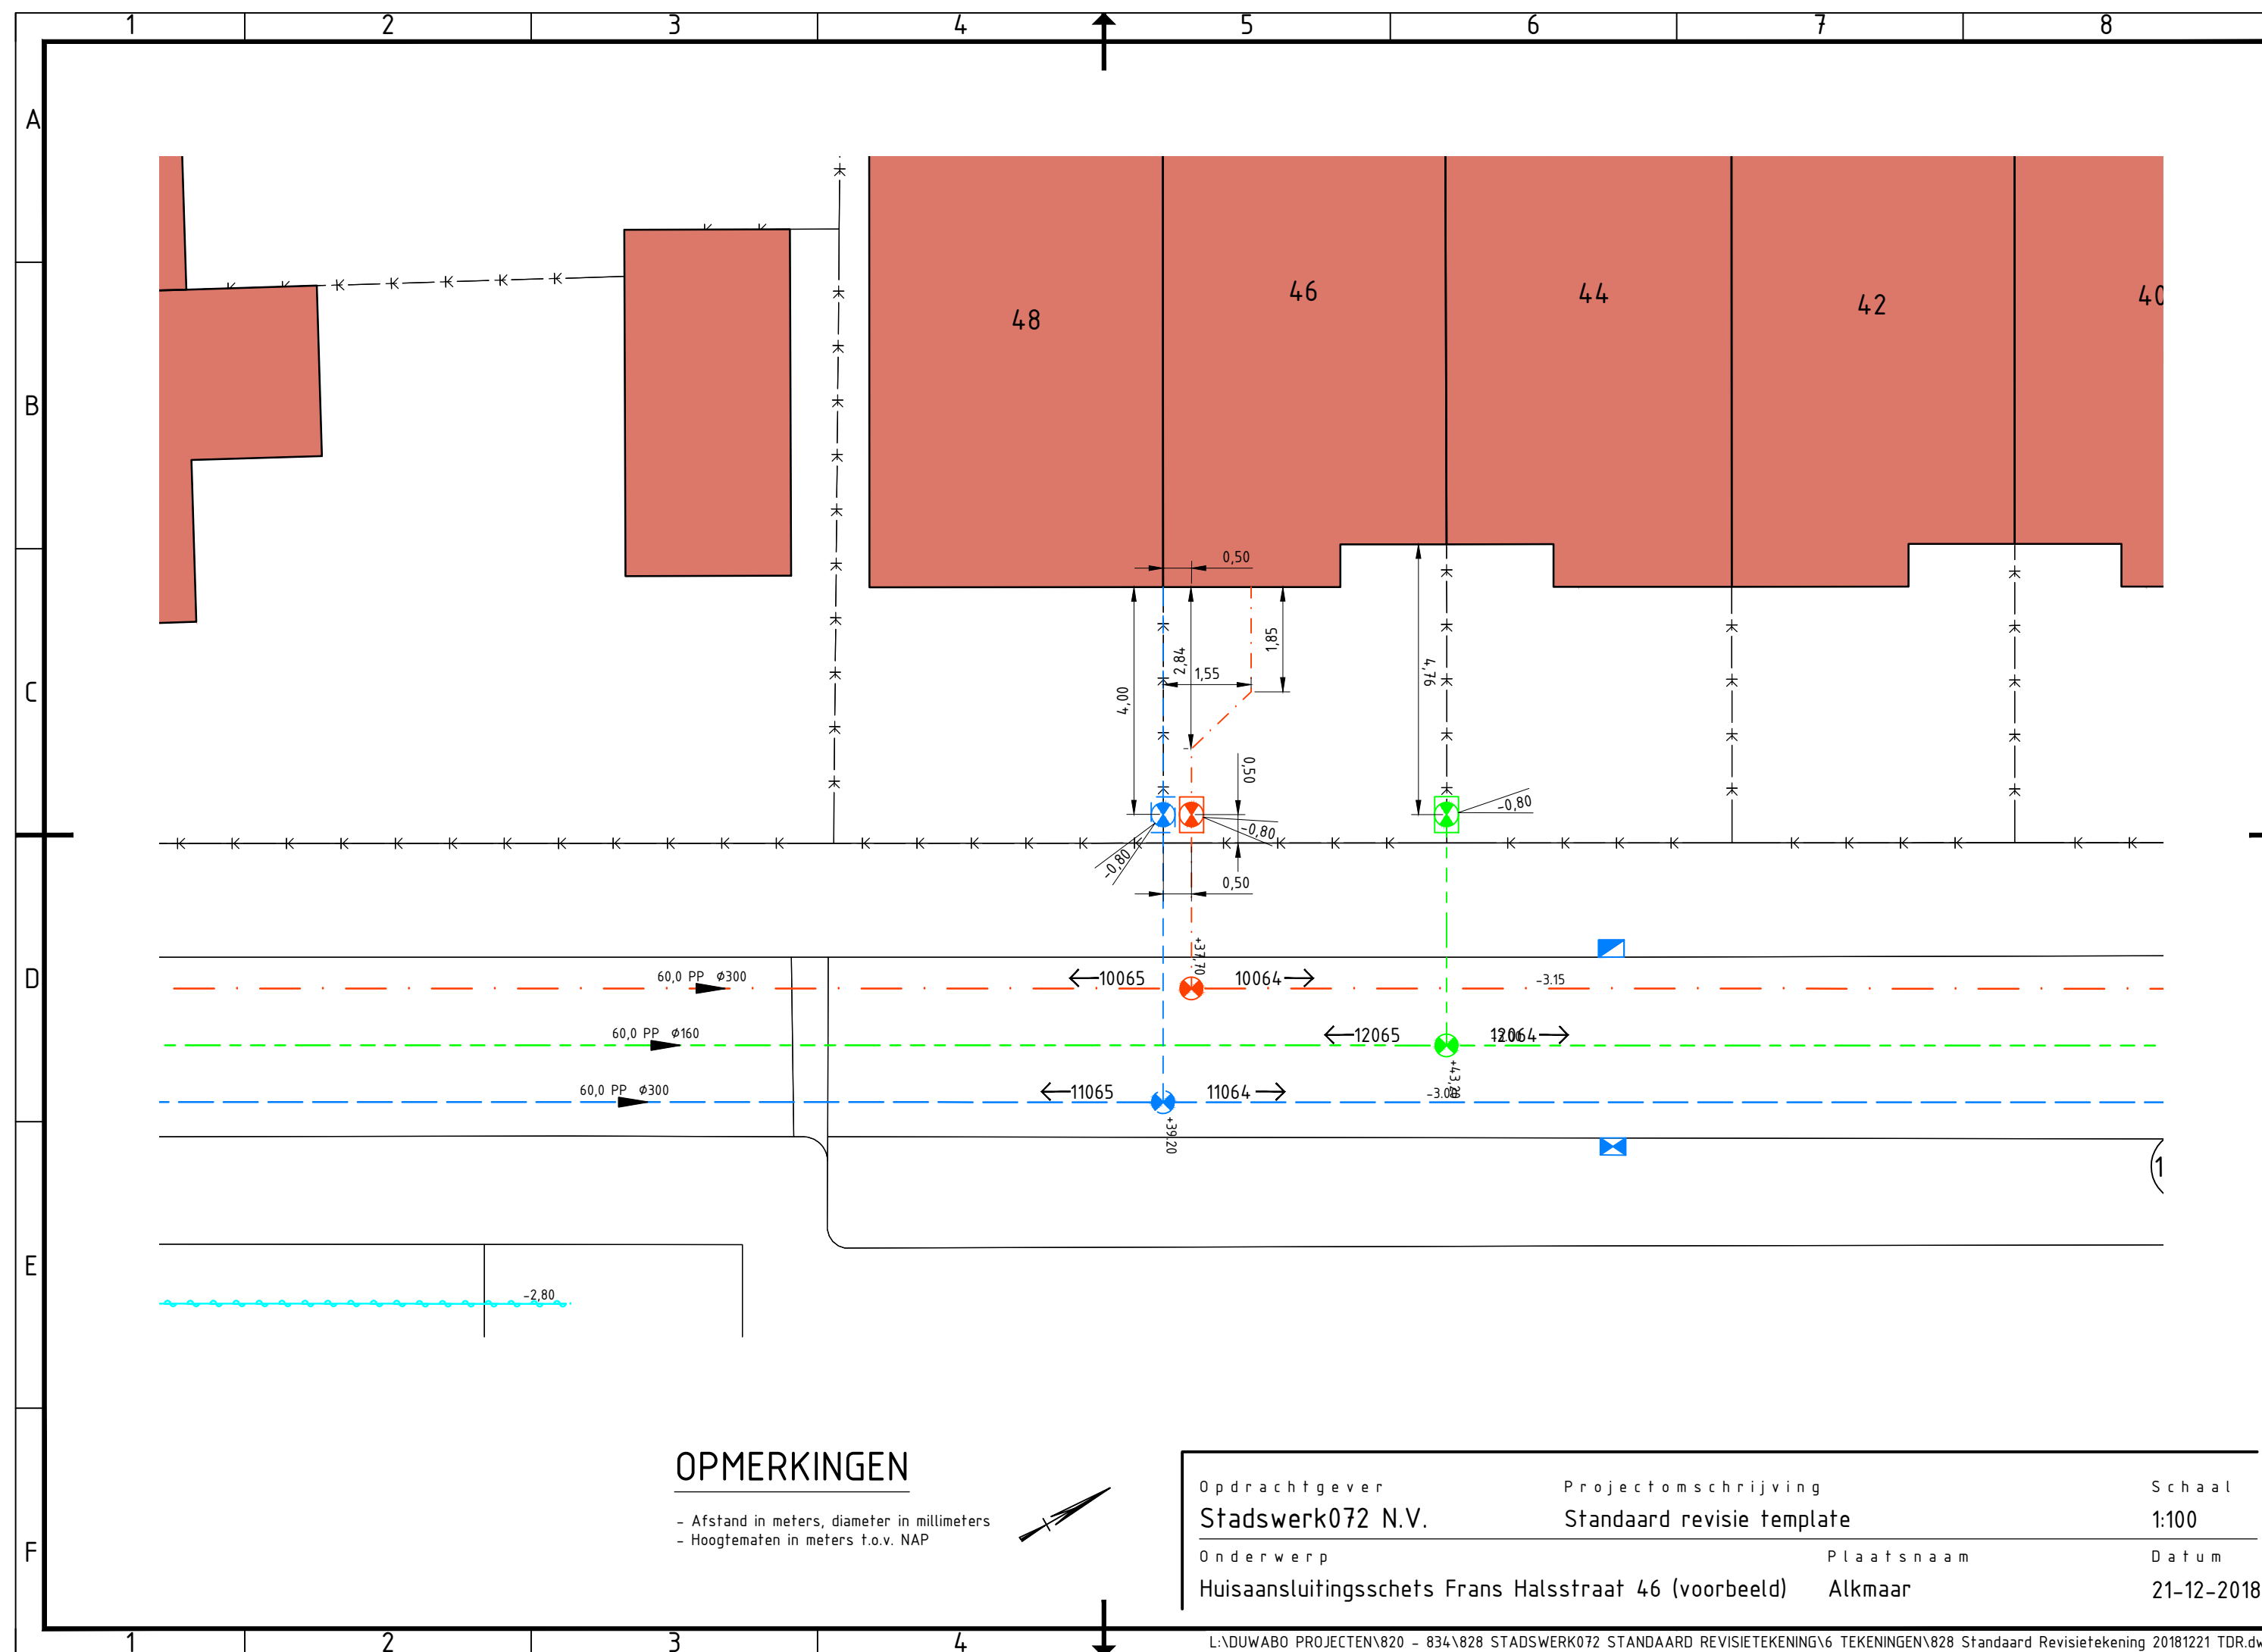

Opdrachtgever	Projectomschrijving	Schaal
Stadswerk072 N.V.	Standaard revisie template	1:100
Onderwerp	Plaatsnaam	Datum
Huisaansluitingsschets Frans Halsstraat 46 (voorbeeld)	Alkmaar	21-12-2018