


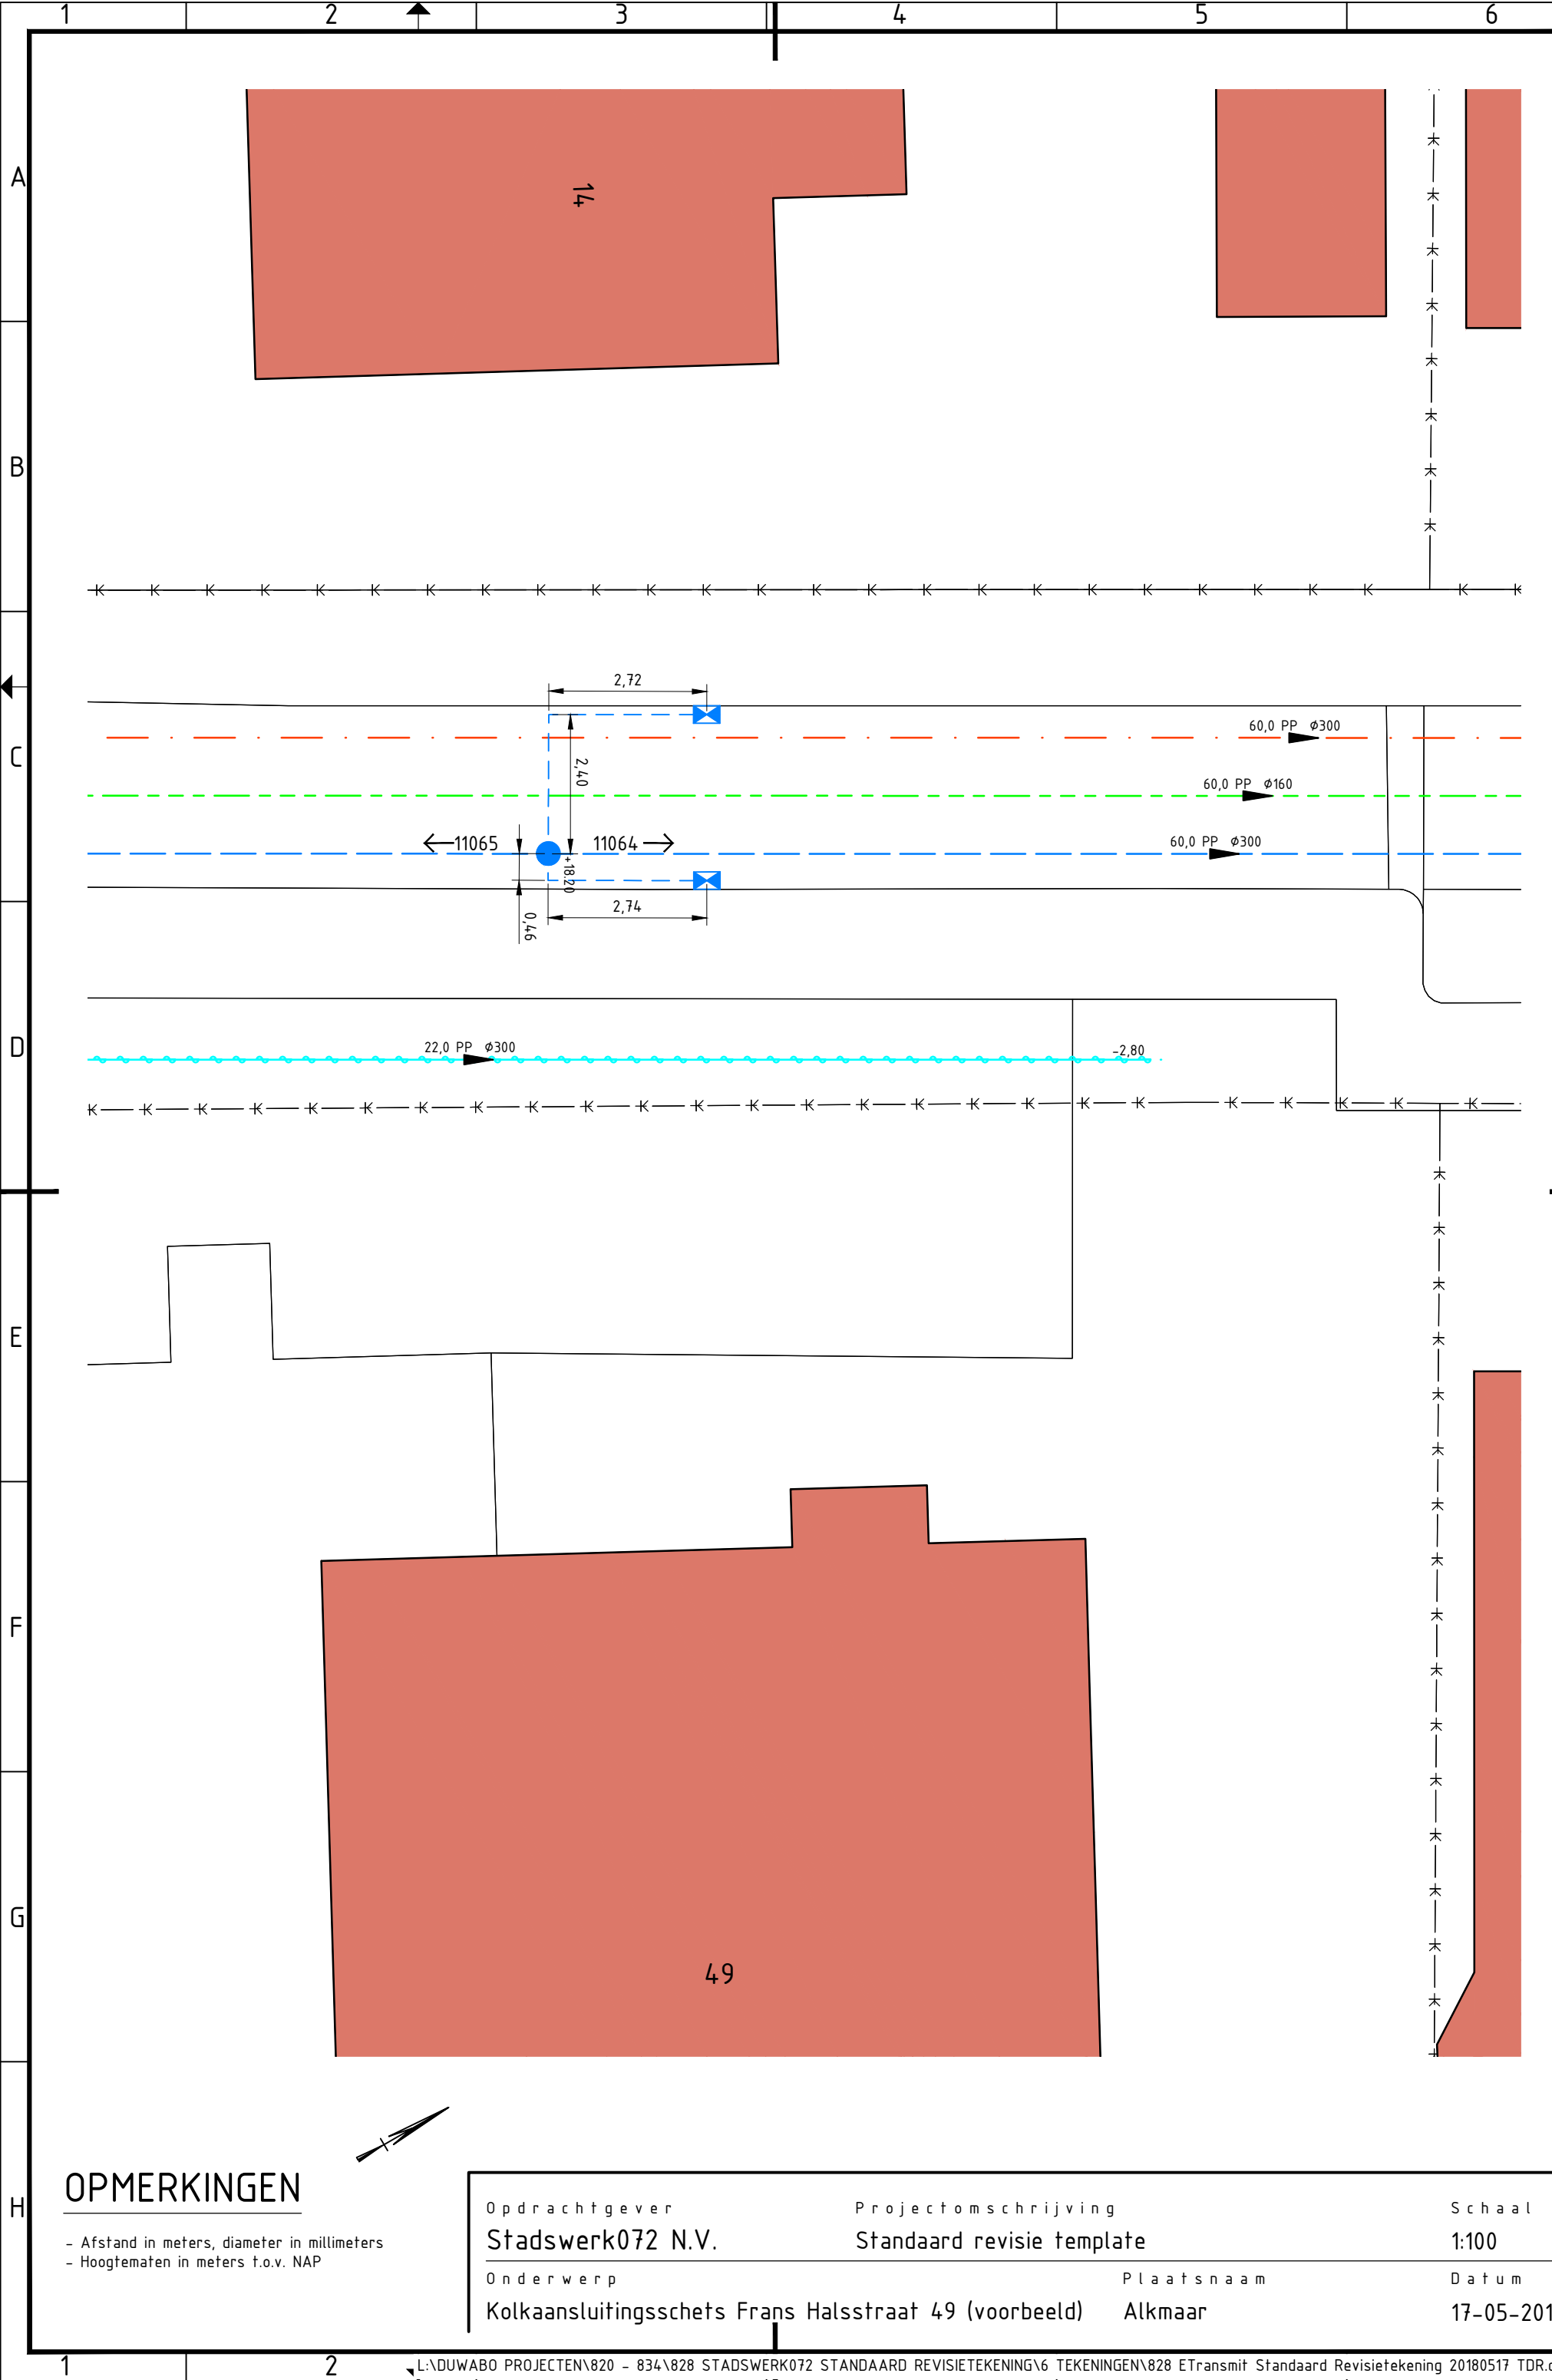

OPMERKINGEN

- Afstand in meters, diameter in millimeters
- Hoogtematen in meters t.o.v. NAP

Opdrachtgever	Projectomschrijving	Schaal
Stadswerk072 N.V.	Standaard revisie template	1:100
Onderwerp	Plaatsnaam	Datum
Kolkaansluitingsschets Frans Halsstraat 49 (voorbeeld)	Alkmaar	17-05-2018