





RENVOOI REVISIE RIOLERING

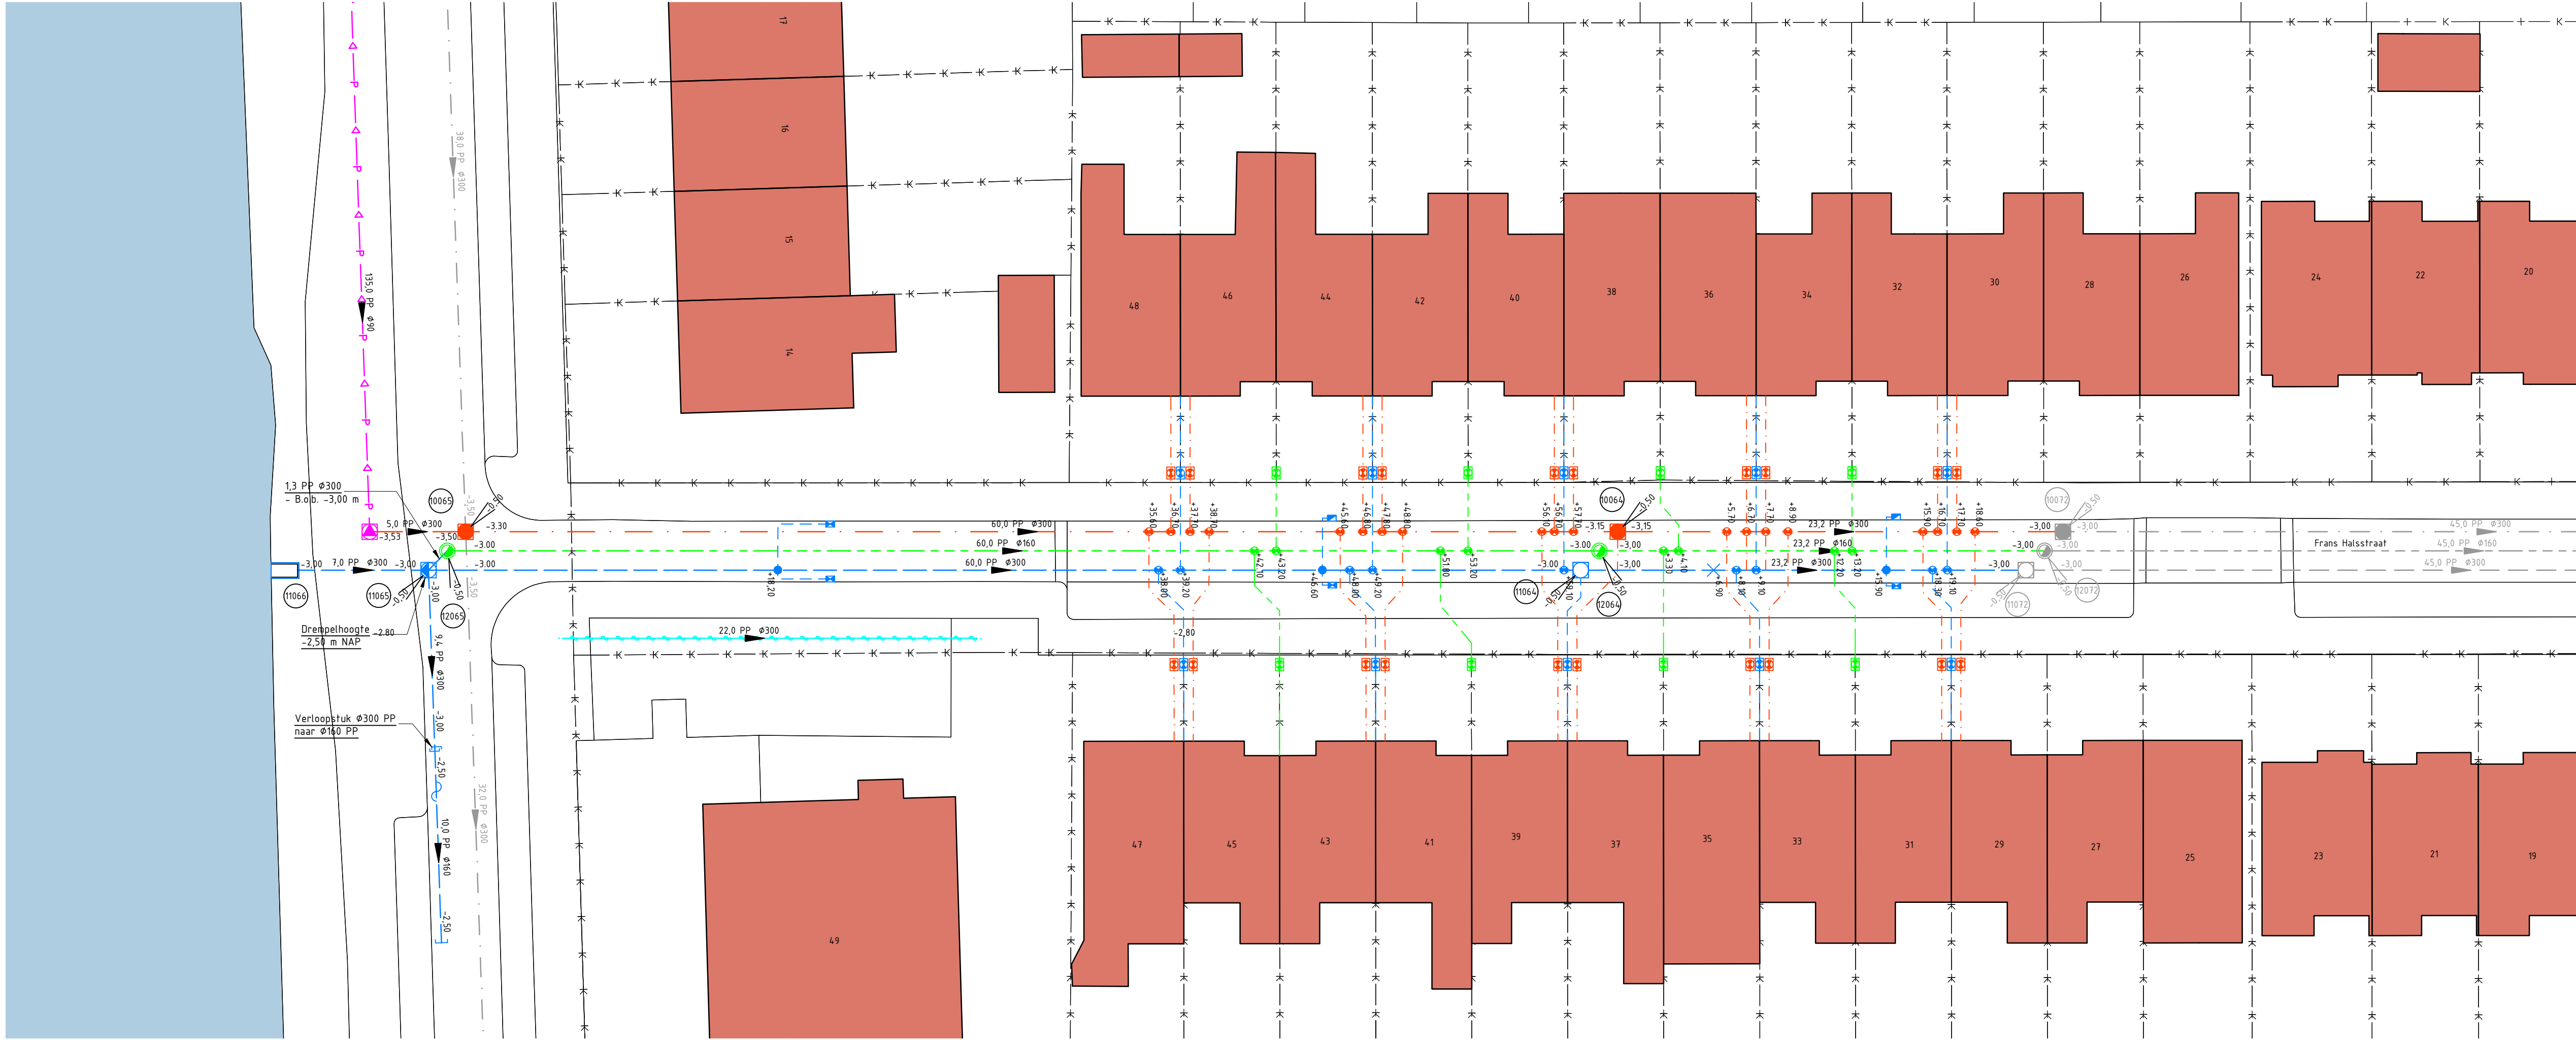

RENVOOI BESTAANDE RIOLERING

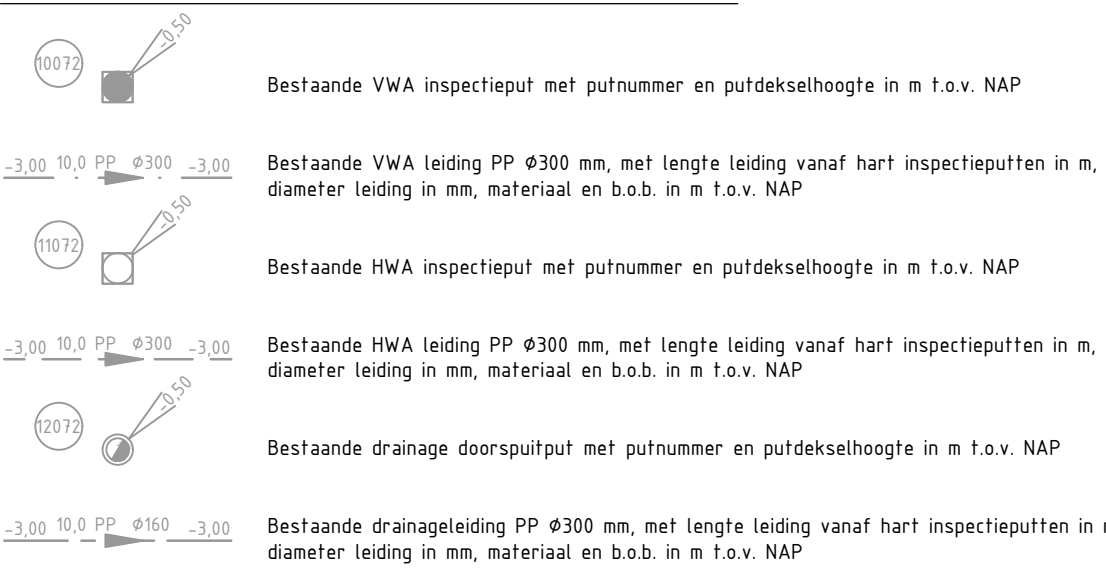

OPMERKINGEN

- Afstand in meters, diameter in millimeters
- Hoogtematen in meters t.o.v. NAP



Opdrachtgever	Tekenaar	Schaal
Stadswerk072 N.V.	TDR	1:200
Projectomschrijving	Projectleider	Formaat
Standaard revisie template	TDR	A0
Datum	Datum	Blad in bladen
17-05-2018	17-05-2018	Blad 1 van 1
Tekeningnr.	Tekeningnr.	Besteknr.
---	---	---
Onderwerp	Voorbeeld revisie riolering	
Status	Definitief	

