



Produktieweg 15-17
2404 CC Alphen aan den Rijn
Tel. 0172-469670 fax.0172-440139
www.liefertink.nl / E-mail: info@liefertink.nl

Details Gemaal Dorppolder te Schipluiden

Wind en waterdichte
aansluitingen stelkozijn
niet voor verantwoording
Liefertink

ISO-9001

AS BUILT


Wijziging A




UITVOERING

onderdeel;	Details D01 t/m D05			
opdr. gever;	Aannemersbedrijf P. van Ommeren B.V.			
aannemer;	Aannemersbedrijf P. van Ommeren B.V.			
architekt;	DrawinQ Bouwkundig teken- en adviesbureau			
gew;	datum;	paraaf;	verif;	omschrijving wijziging, na accoord definitief;
A	29-11-2019		SJS	verstrekt voor UITVOERING na retour per mail dd 28-11-2019
B	.	.	.	.
C	.	.	.	.

werk; Kozijnen Gemaal Dorppolder te Schipluiden			
datum; 18-11-2019	getekend; SF		
schaal; 1:2	paraaf;		
Lid VMRG	verif; SJS		
tekening;	boekje;	aant;	form;
190423	D1	6	A3




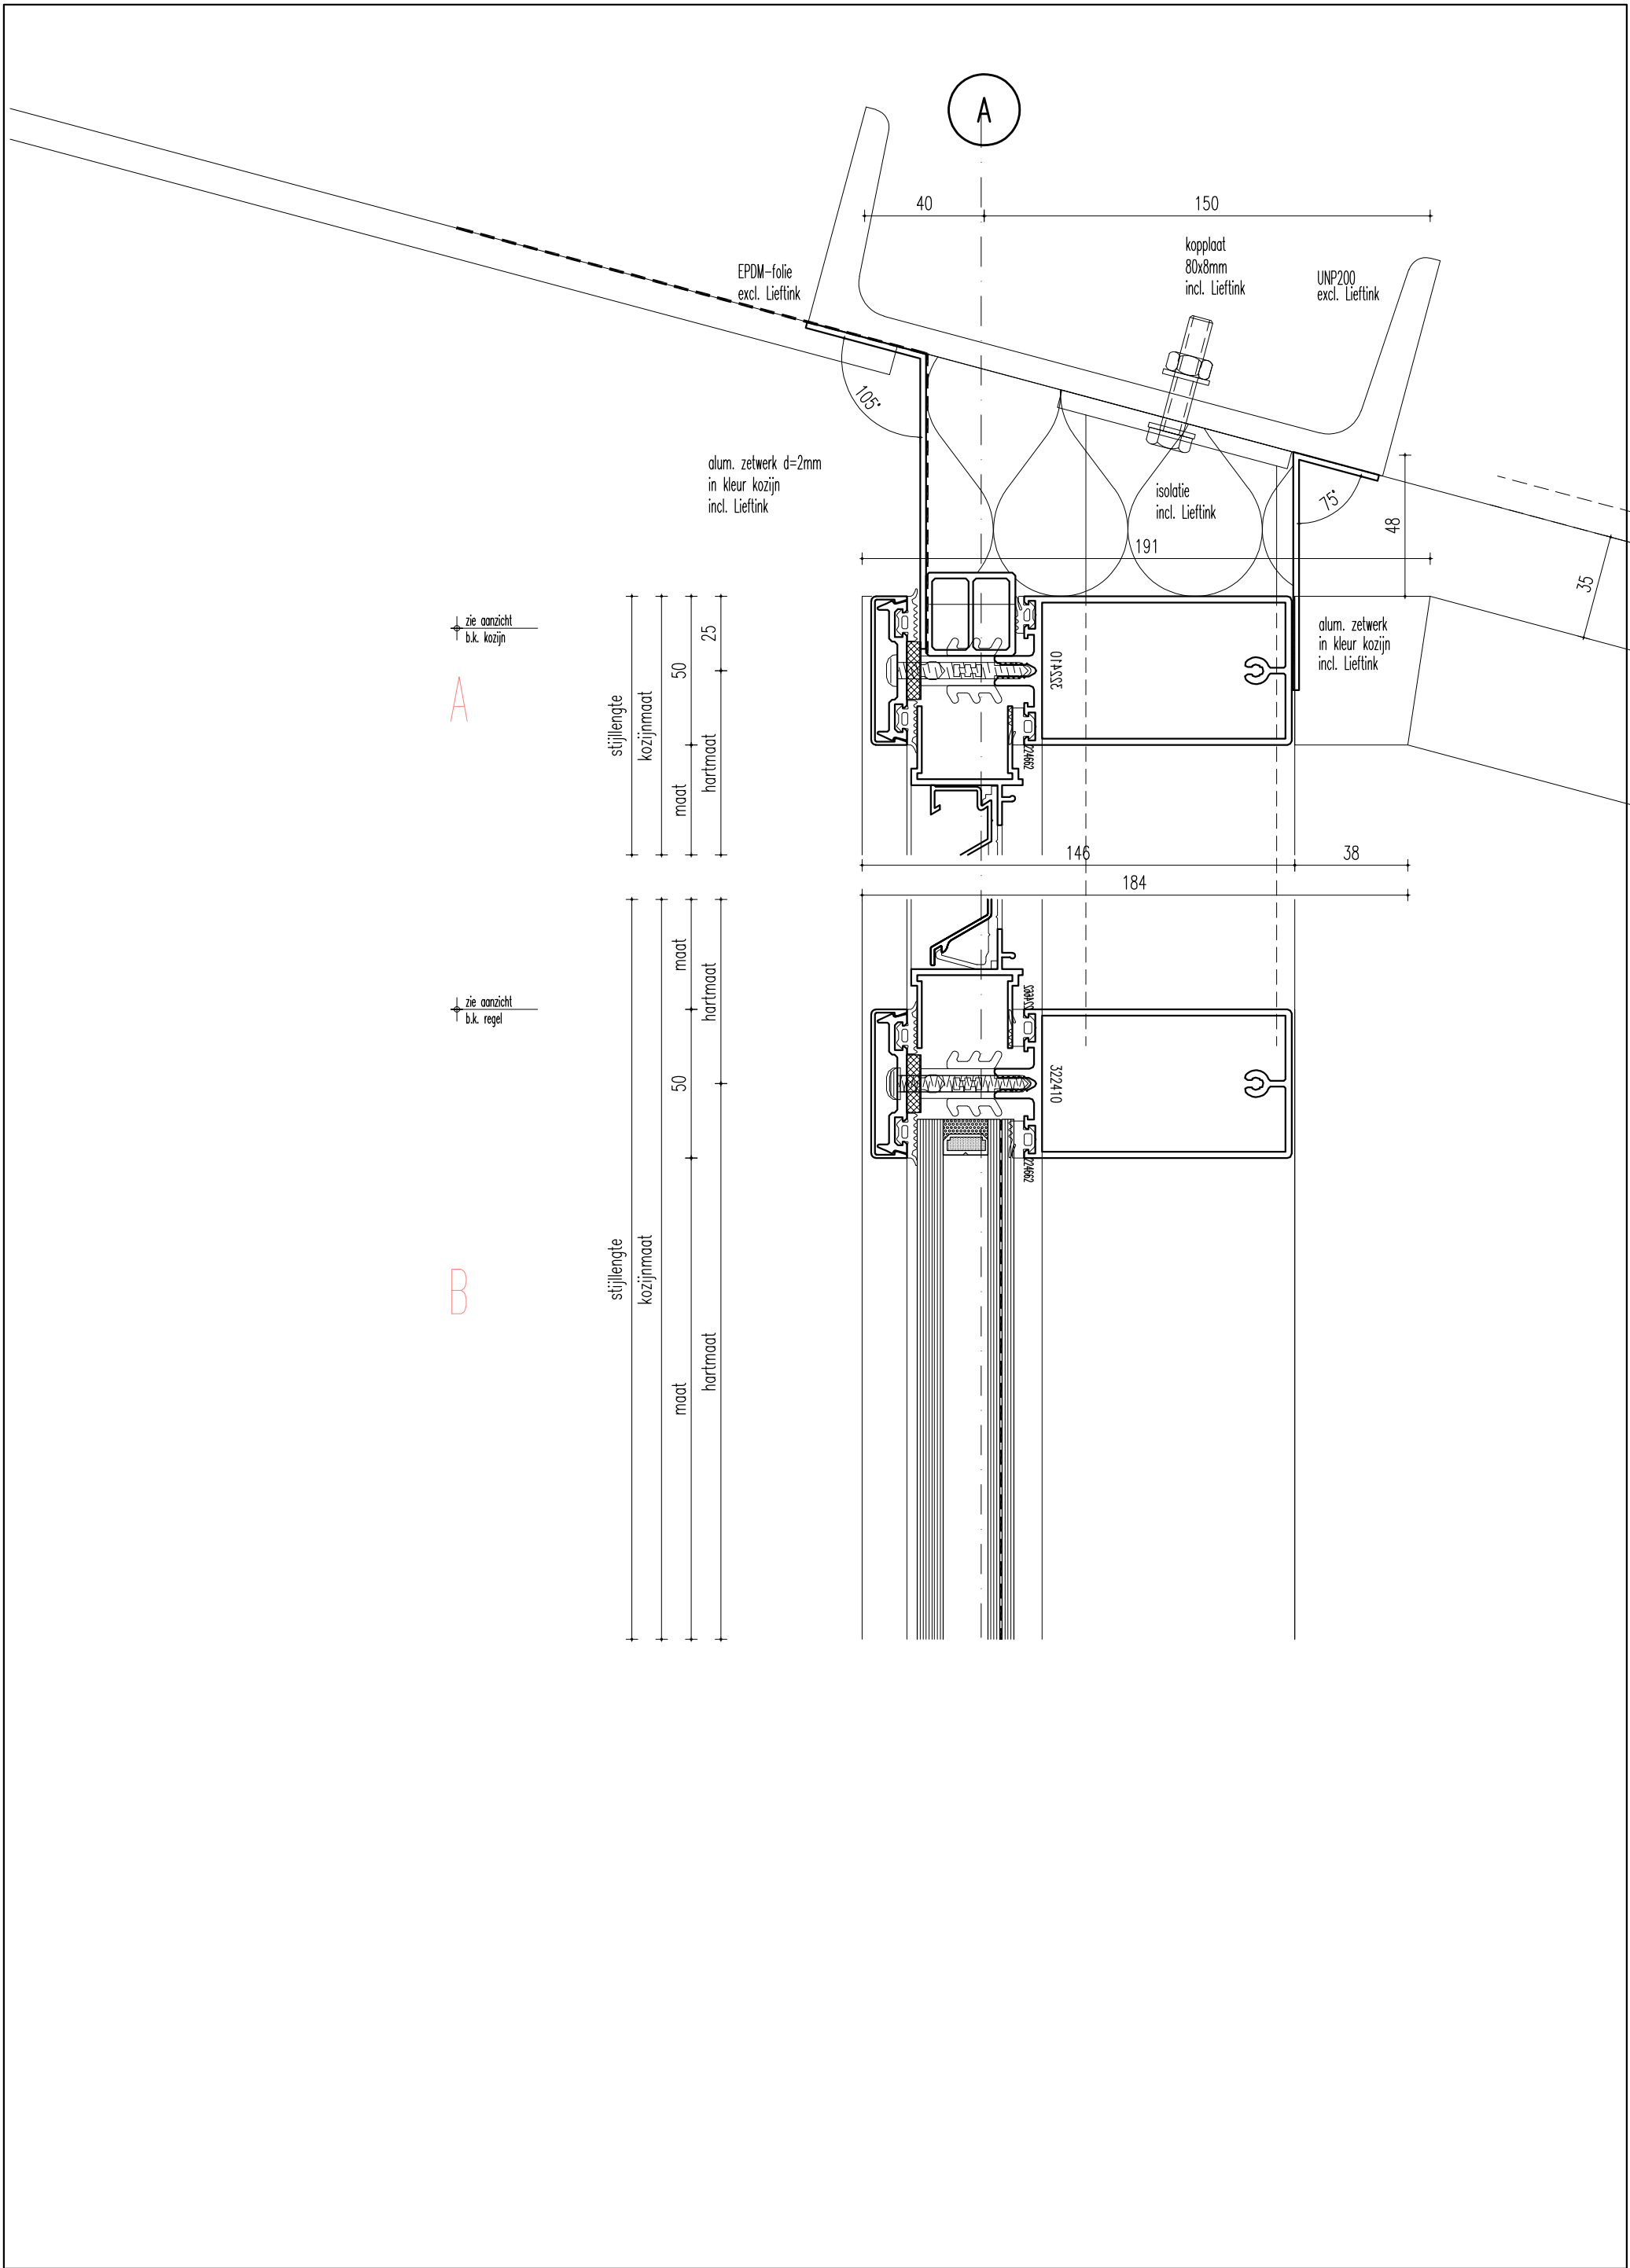


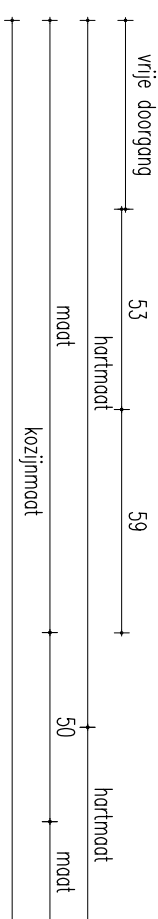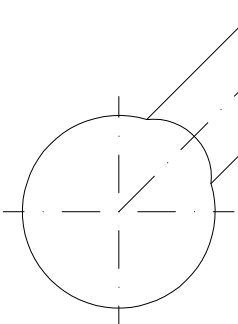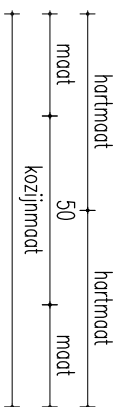

scharnier in RAL 7035



zie aanzicht
b.k. regel

A

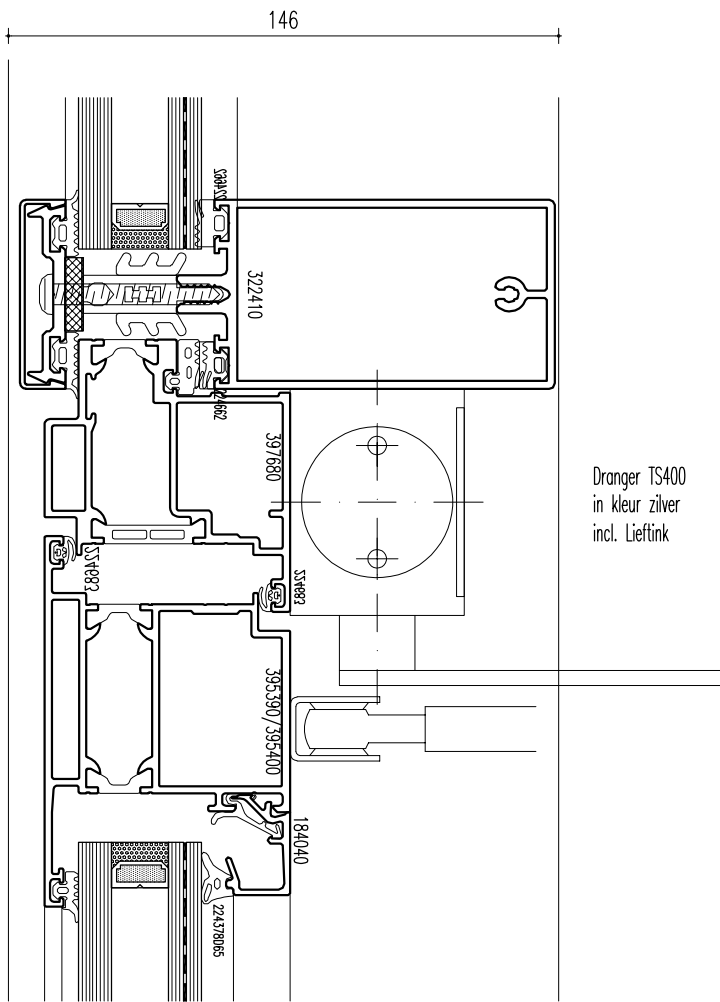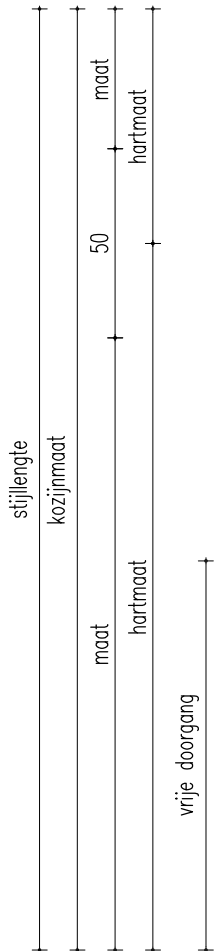

B

1750-
o.k. stijl
1760-
o.k. inzet kozijn/
o.k. dekljst
1737-
o.k. kozijn
1765-
b.k. staal

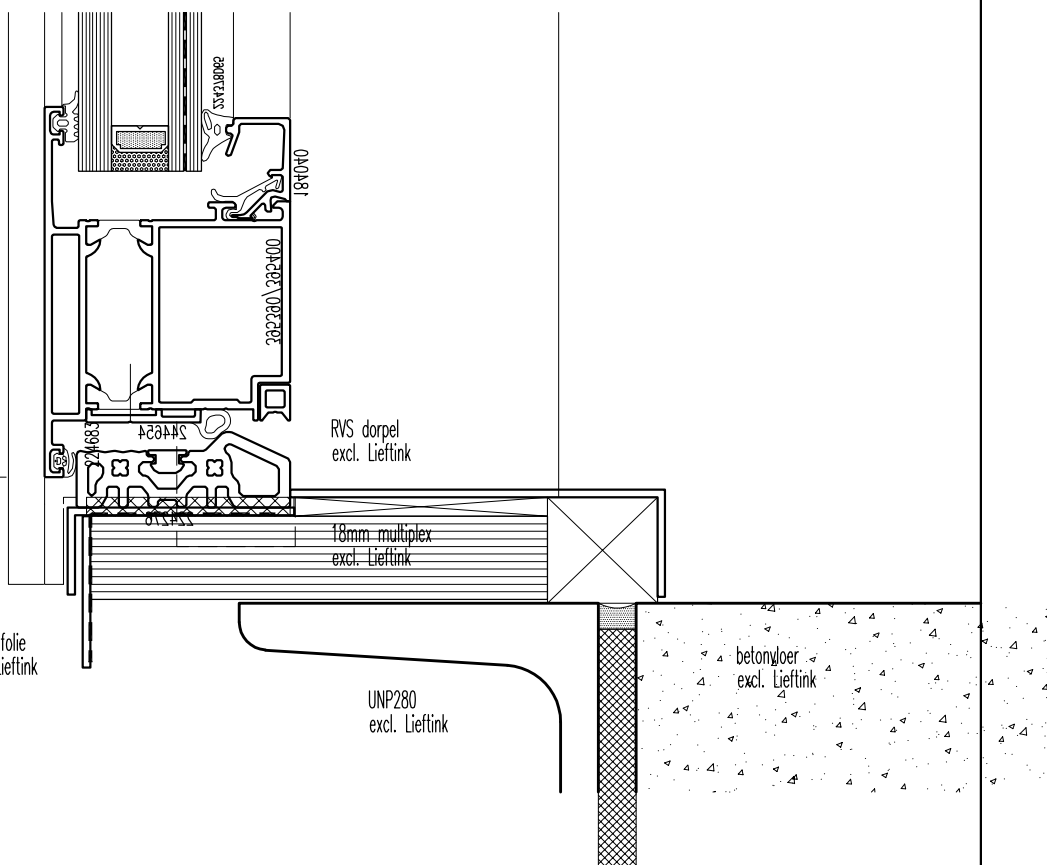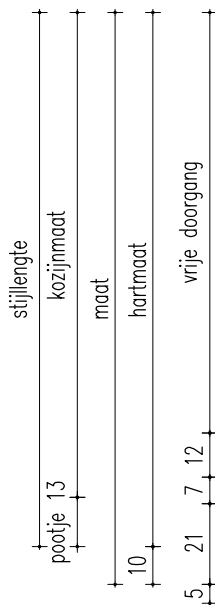

alu. hoek
70x25mm
in kleur kozijn
incl. Liefink
alu. strip
40x2mm
in kleur kozijn
incl. Liefink

EPDM-folie
excl. Liefink

UNP280
excl. Liefink

betongvloer
excl. Liefink