





Plaatsnr.:	Gevel:	Verdieping:	Sternum:	Get.:	Geop.:	Opmetergegevens:
02	zuidgevel	B5	B-A	1	RMS 50	
			Totaal:	1	1	

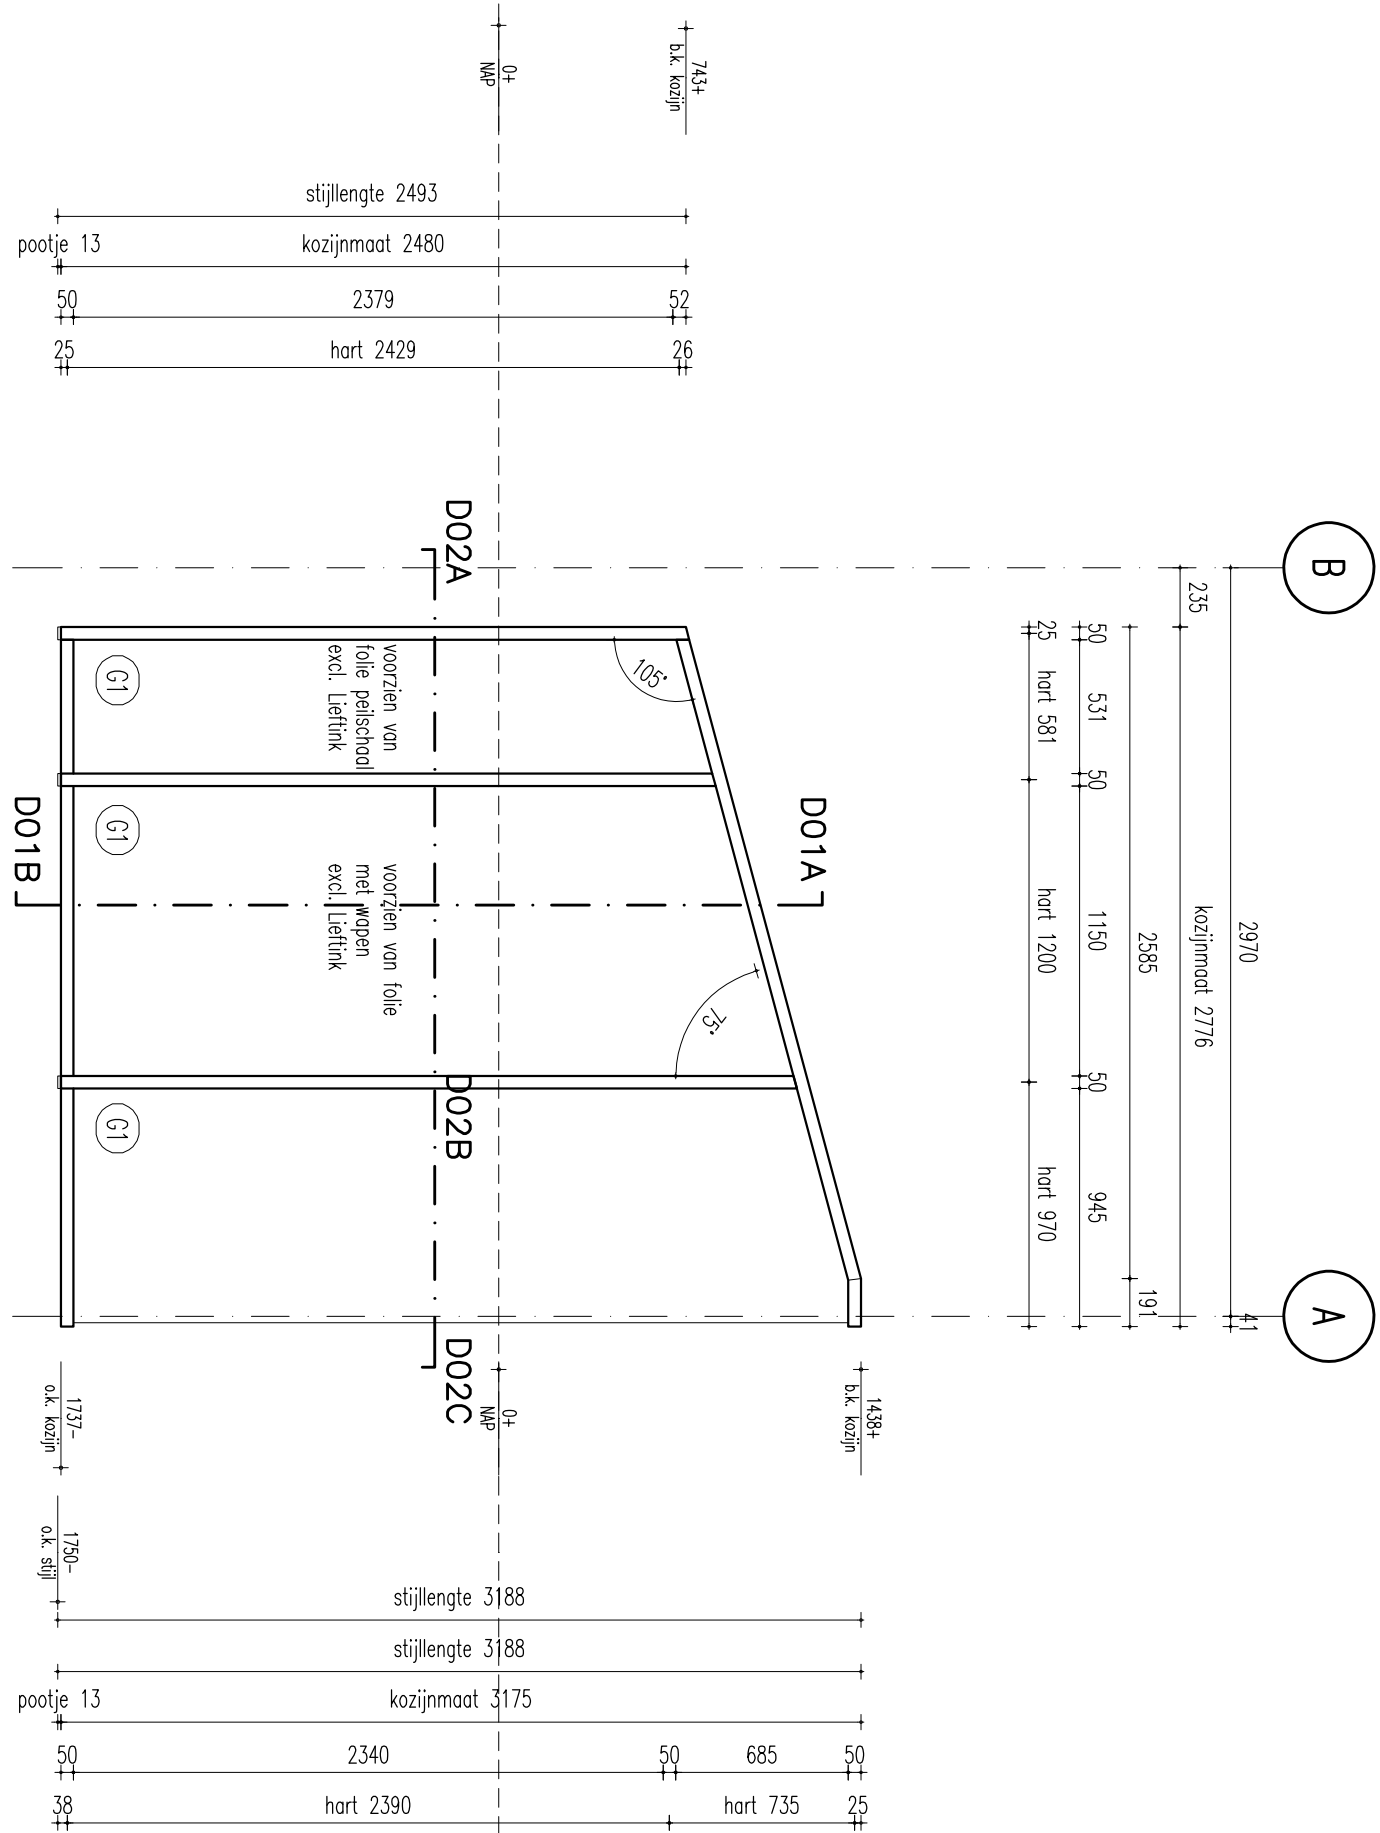

Plaatsnr.:	Gevel:	Verdieping:	Sternum:	Get.:	Geop.:	Opmetergegevens:
03	oostgevel	B5	1-3	1	RMS 50	
			Totaal:			

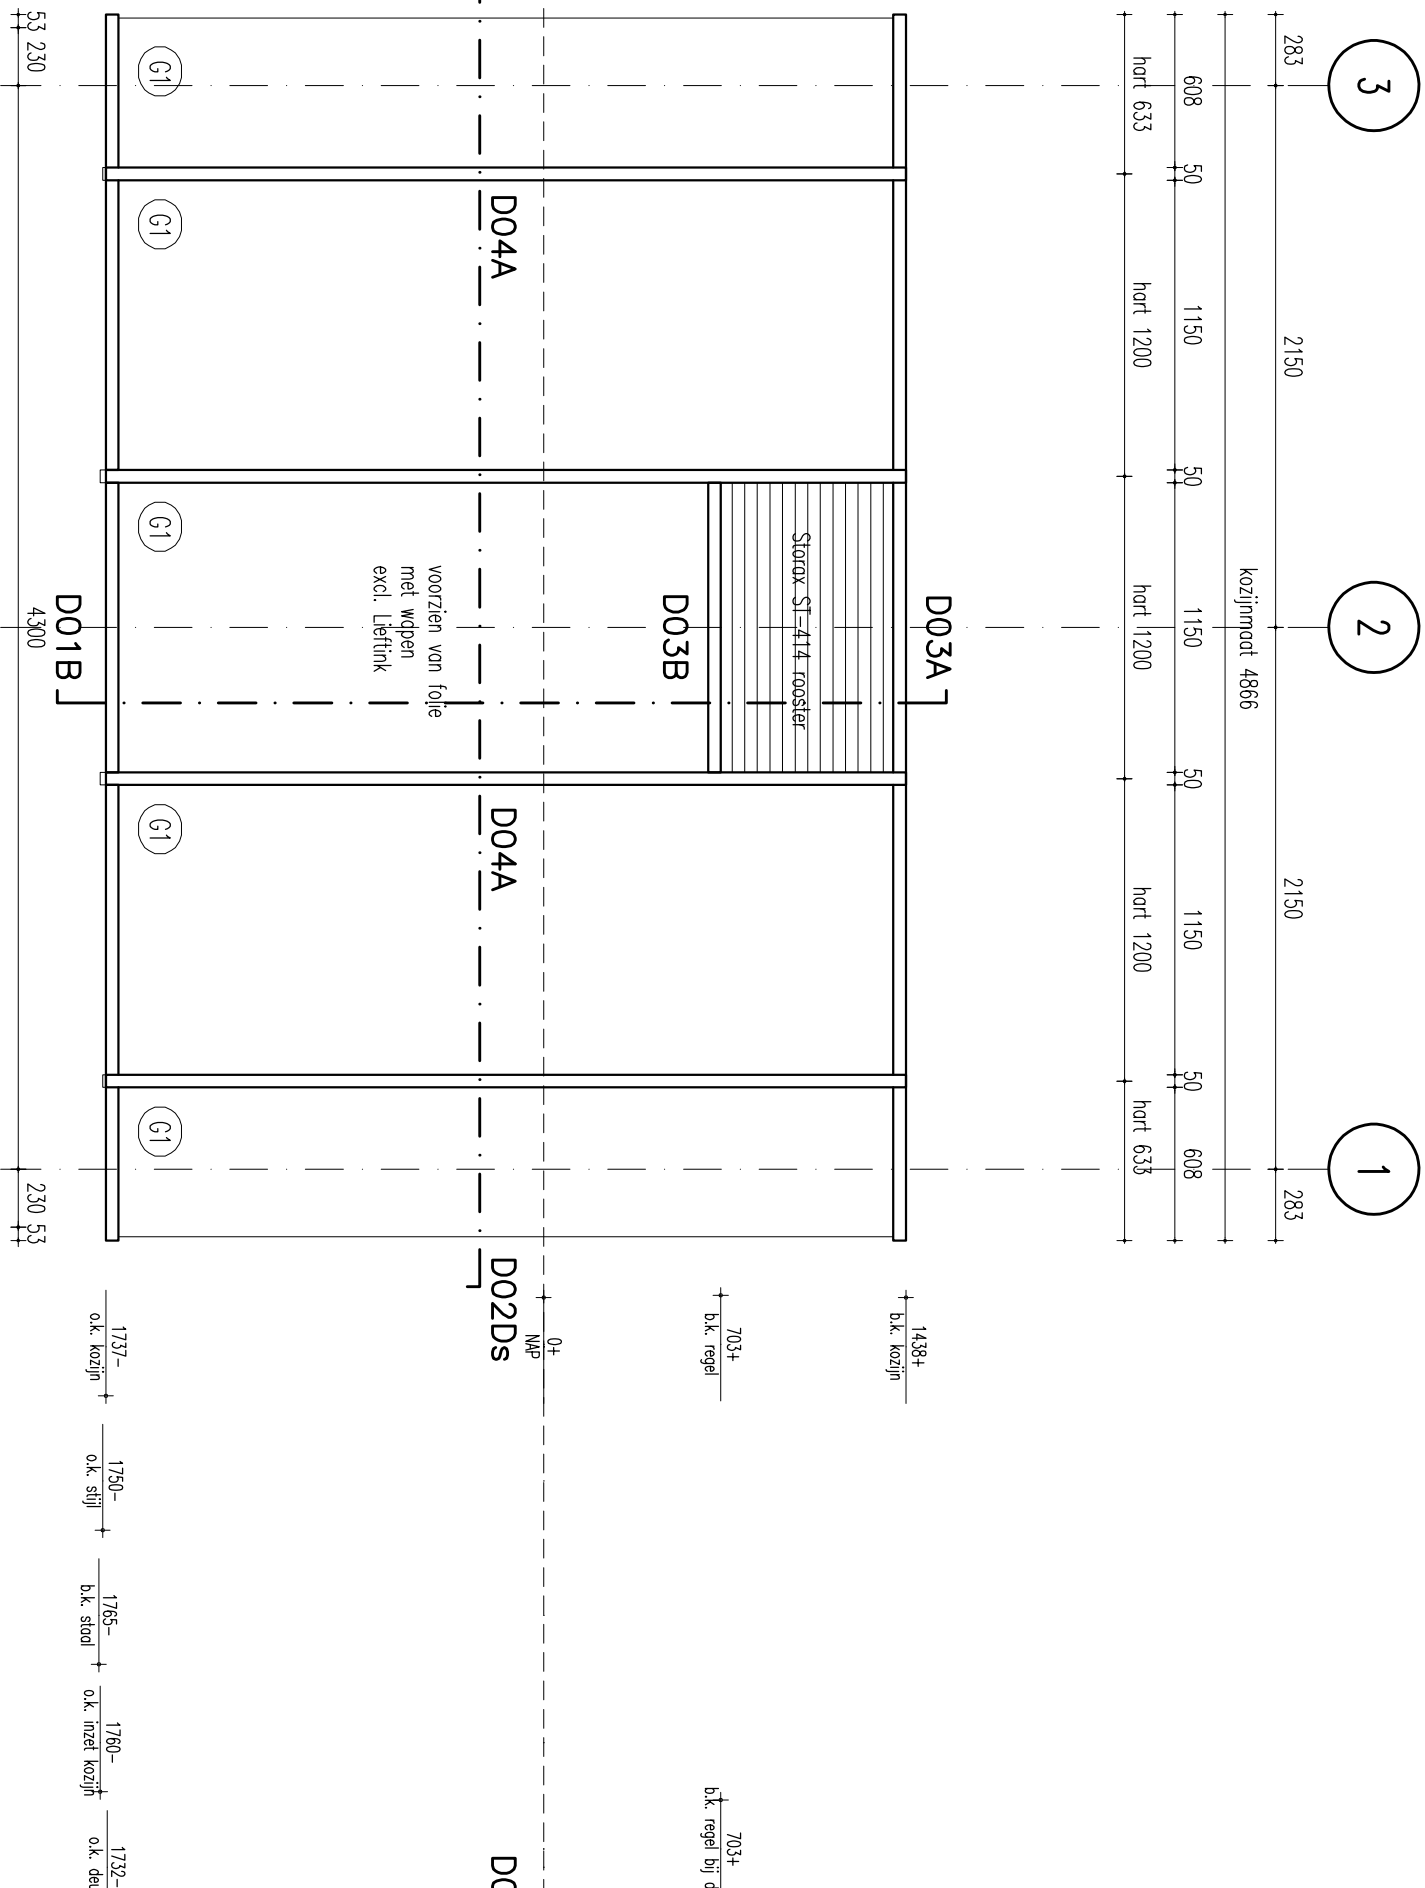


Plaatsnr.:	Gevel:	Verdieping:	Sternum:	Get.:	Geop.:	Opmetergegevens:
01	noordgevel	B5	A-B	1	RMS 50/005 65	
			Totaal:	1	1	

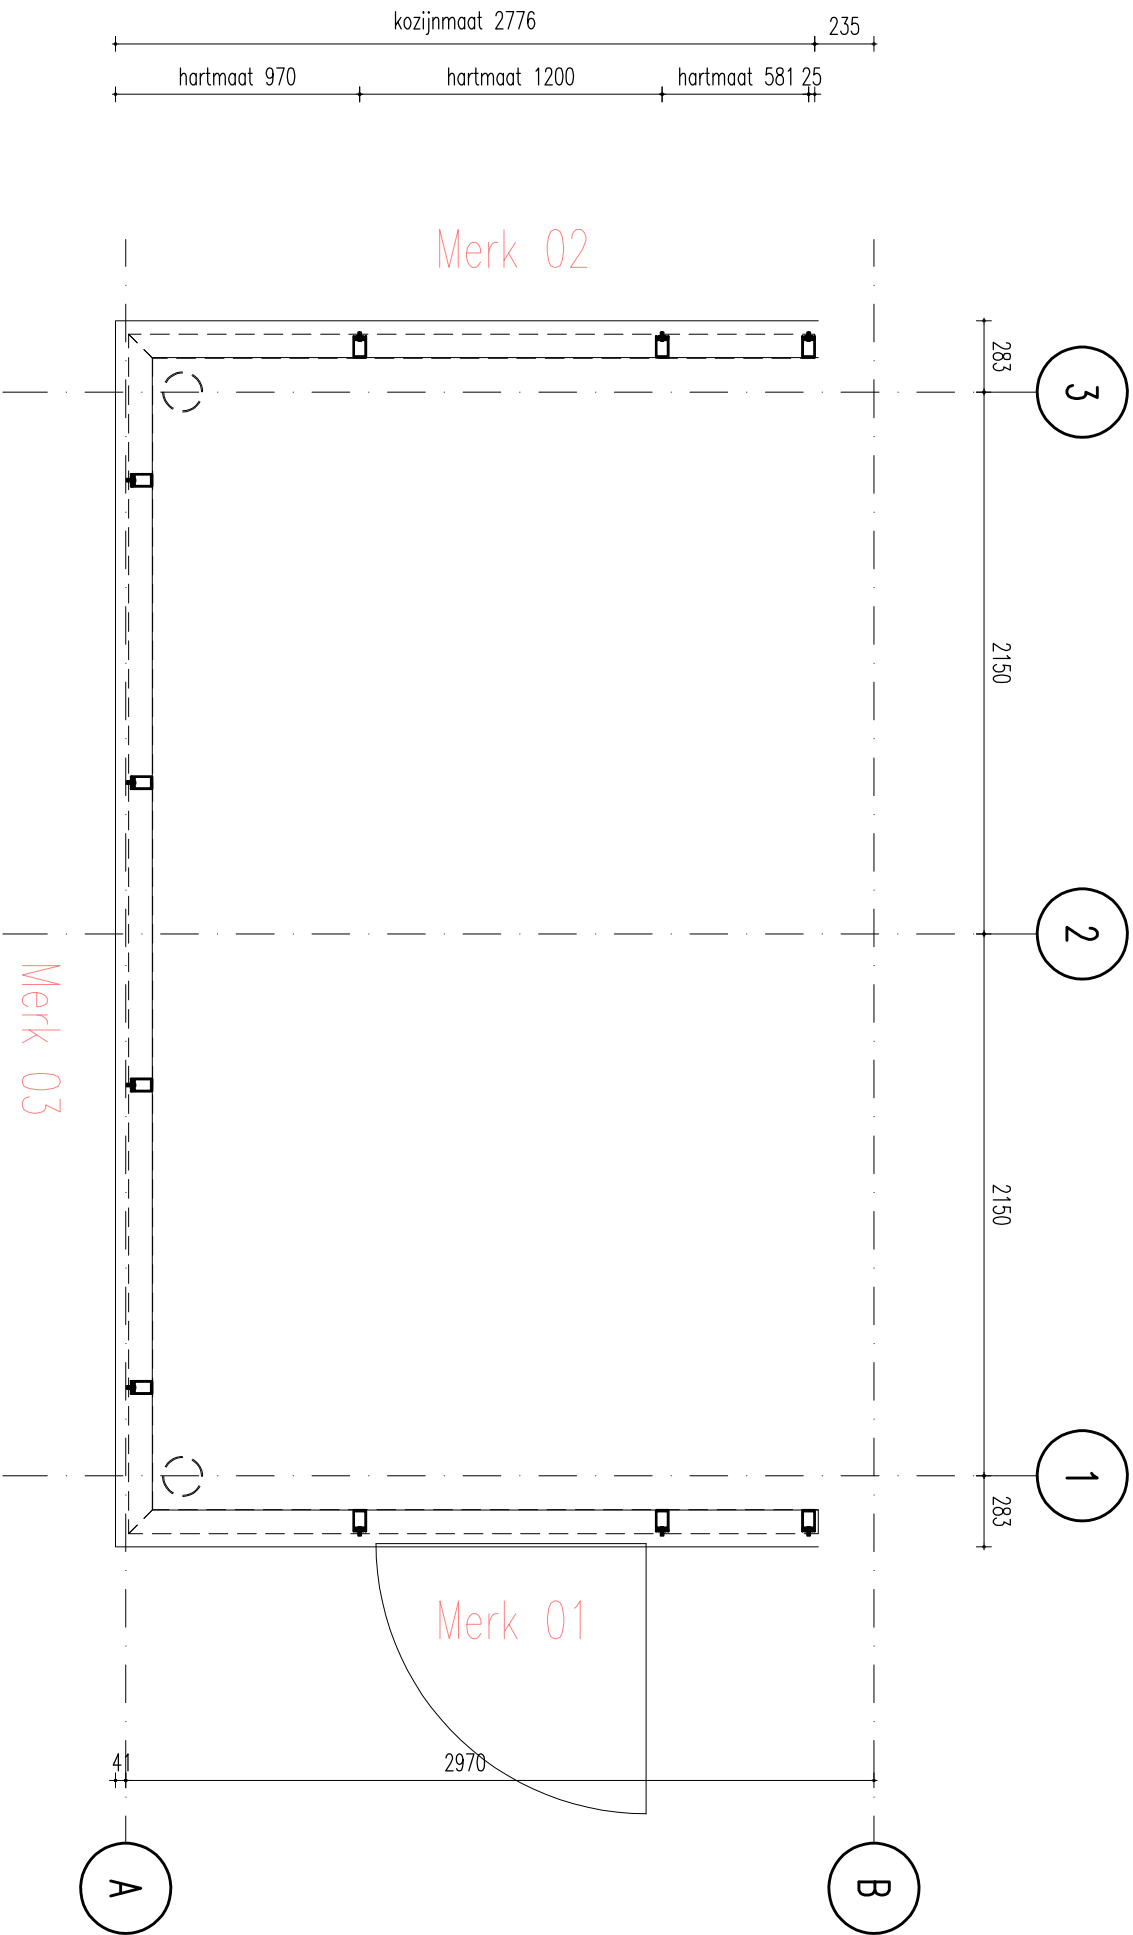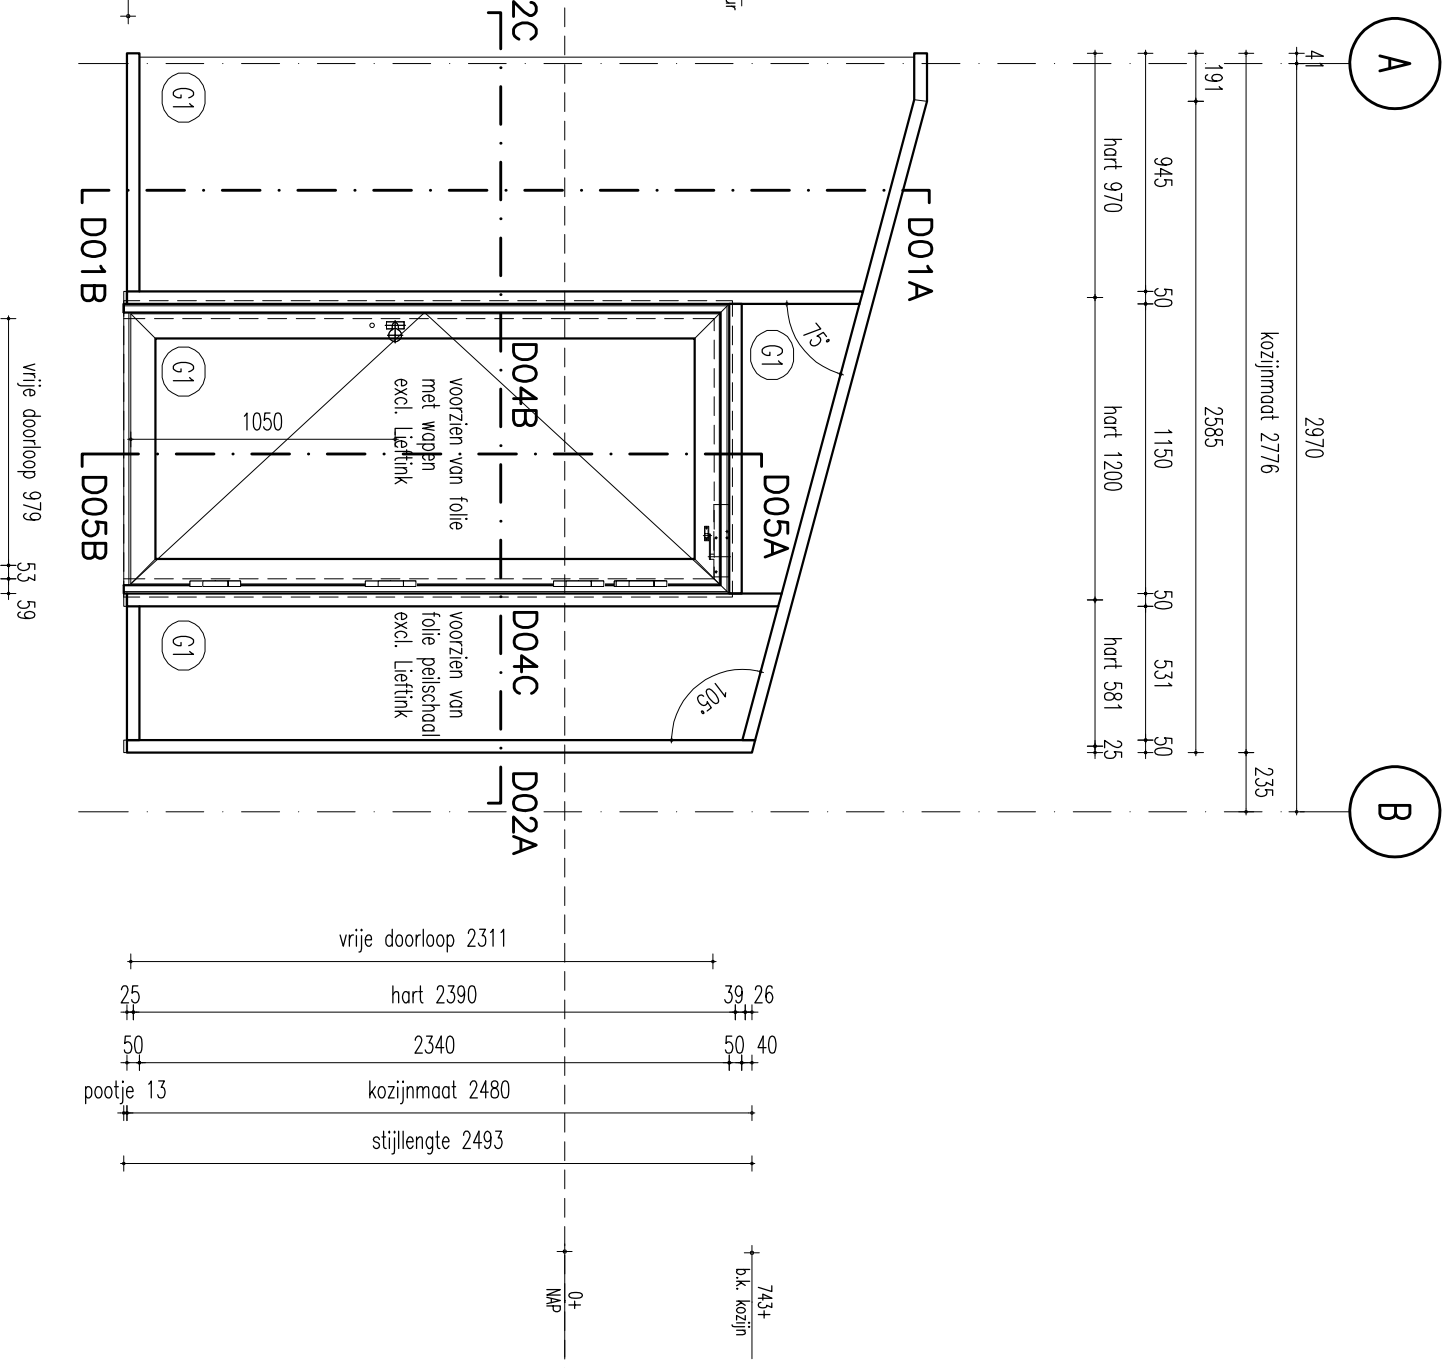

- profielserie: Schuco RMS 50S1 (gesleerd) anodise 2-corde optimaal
- conserveering: Schuco RMS 63 (gesleerd) anodise 2-corde optimaal
- afwerking: RAL 7035 Keur: Lichtgrijs 1-100% 60micron
- kleur bewegende delen: RAL 7035 Keur: Lichtgrijs 1-100% 60micron
- pneet: 15mm met zwarte afsluiters
- hang-/scharnierzak: 15mm met zwarte afsluiters
- rooster: RAL 7035 Keur: Lichtgrijs
- wederleggen: RAL 7035 Keur: Lichtgrijs
- verkleuring: RAL 7035 Keur: Lichtgrijs
- verkleuring: RAL 7035 Keur: Lichtgrijs

Opmetergegevens:
Deze wordt volgens LCA van
Sofit Coban Glass Solutions
uitgevoerd

AS BUILT

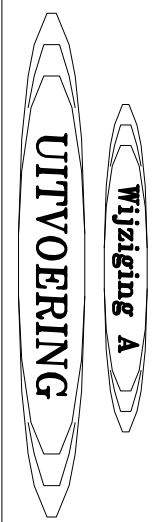

Werk:	Gevel: D01A	Datum: 18-11-2019	Getekend: S
Onderdeel:	kozijnen aluminium piken	School: 1:20	Project: S

Opdr. gever:	aanvraag: 15-17

gevel:	datum:	verf:	omschrijving wijziging, na oordeel definitief:
A	29-11-2019	S	verkleuring van UNIFORM in kleur en oordeel dtd. 28-11-2019
B			
C			

id:	id:	id:	id:	id:	id:
190423	1	1	1	1	1
190423	1	1	1	1	1