

RENVOOI

MATERIALISERING:

Gevels:
- Houten gevel Accoya 18x170
- Roosters RAL9007

Kozijnen:
- Aluminium vlesgevels RAL7035
- Deur vlesgevel RAL7035
- Zetwerken RAL7035


Dak:
- EPDM
- Dakrand Zetwerk RAL7035

Binnenwanden:
- Sauswerk wanden RAL5002, donkerblauw

Vloer:
- Vloercoating, glanzend RAL7035 met antislip


Plafond:
- (Buiten) Accoya 18x170
- (Binnen) Trespa Metallic RAL 7016

Overig:
- staal thermisch verzinkt
- Kokerprofielen RAL7035

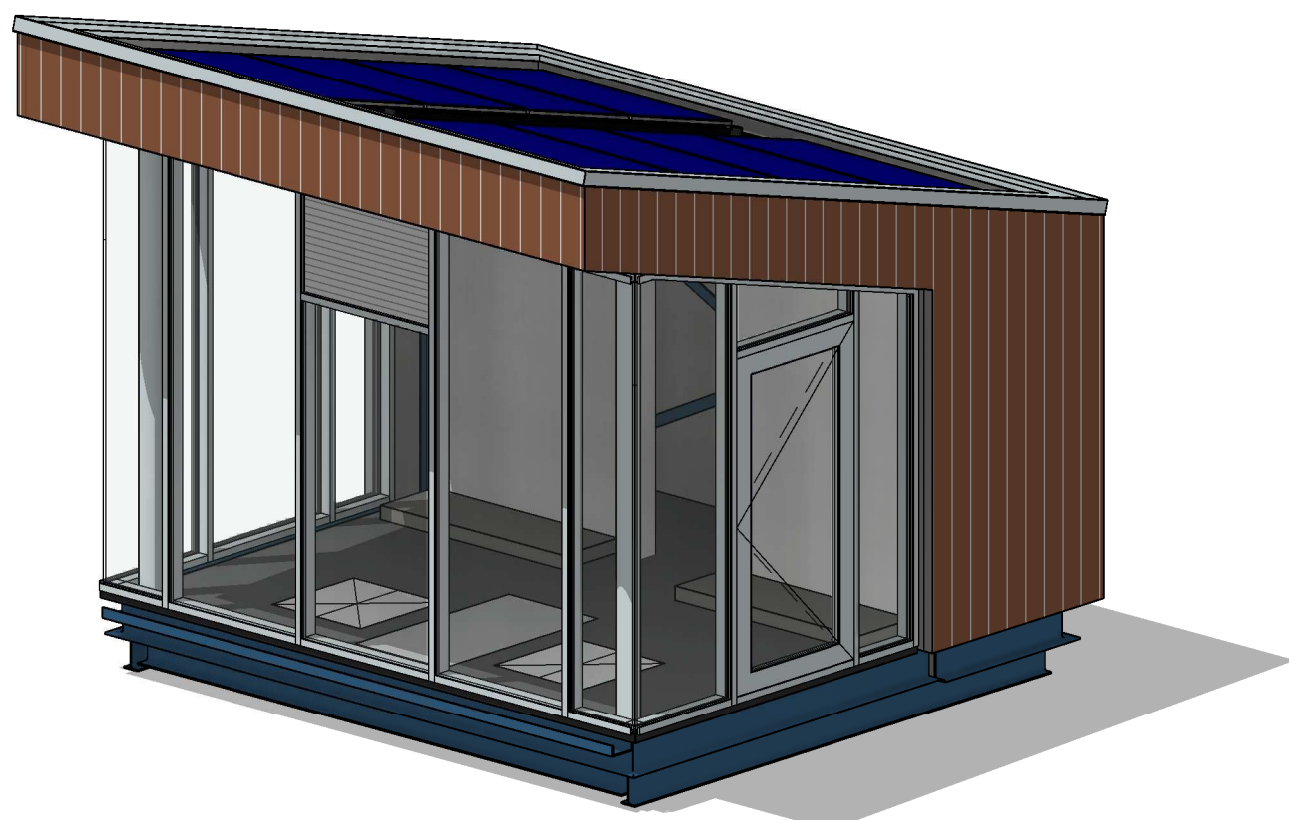



3D

schaal

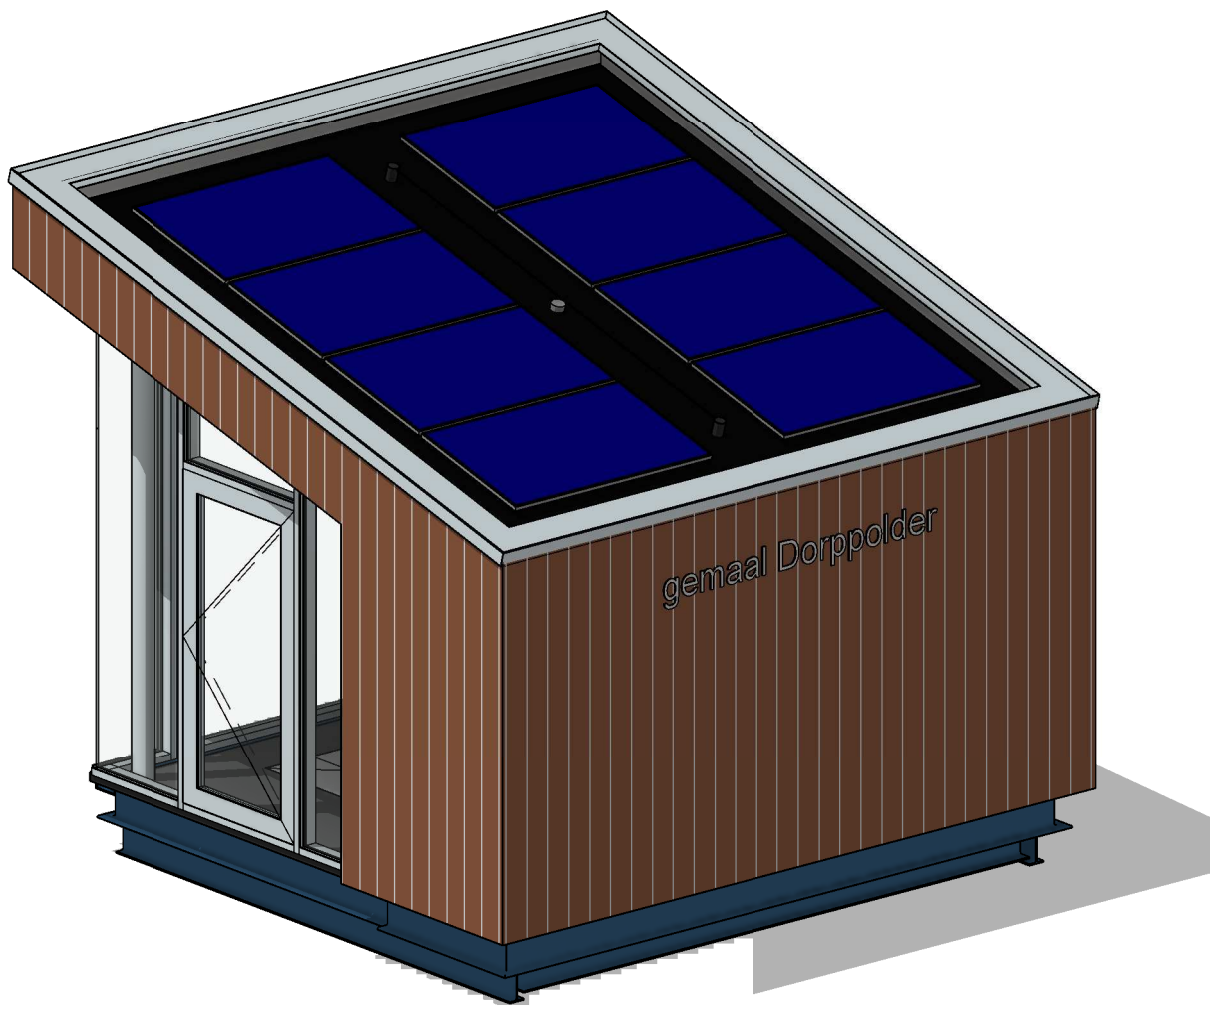

3D

schaal

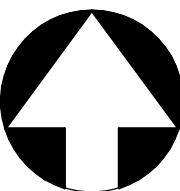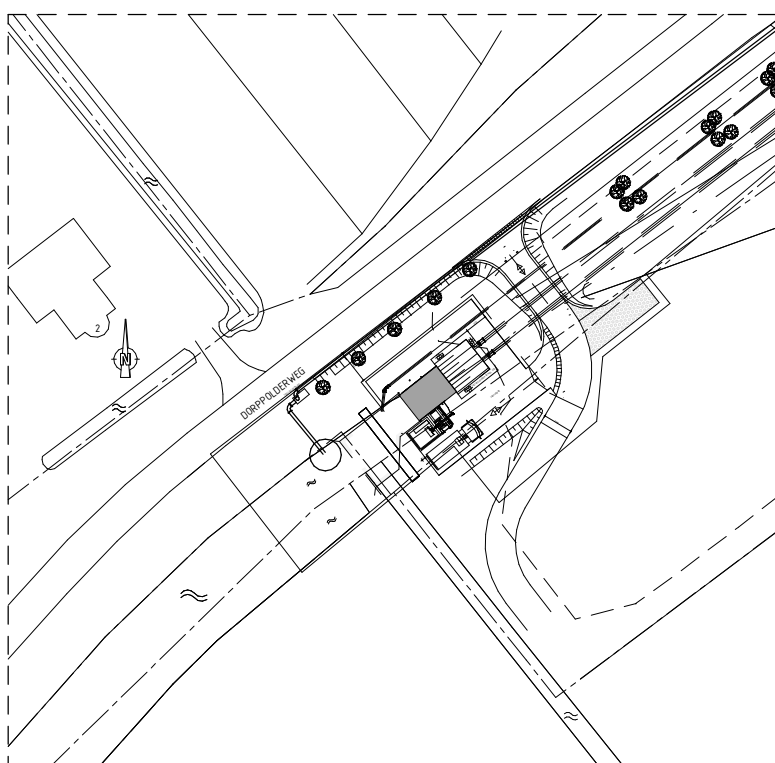

Gemaal Dorppolder
Schipluiden

DRAWING BOUWKUNDIG TEKEN- EN ADVIESBUREAU
ONTWERP BOUWMANAGEMENT

AS BUILT

Project: **Gemaal Dorppolder**
Opdrachtgever: **Aannemersbedrijf P. van Ommeren B.V.**
Projectnummer: **1906713**
Plaats: **Schipluiden**


Tekeningnaam: **Plattegronden, gevels en doorsneden**
Fase: **BOUWVOORBEREIDING**

Adres:
Cinnomonstraat 24
2718 RR Zoetermeer
tel: 079-3425973
fax: 079-3315798
bureau@drawing.nl
www.drawing.nl

Datum: **25-07-2019**
Wijz.d.: **28-02-2020**
Versie: **E**
Formaat: **A0**
Schaal: **1:50**
Tekenaar: **AVD**
Gecontr.: **AVD**


Tekeningnummer: **B-01**

Alle opdrachten worden aanvaard en uitgevoerd overeenkomstig de Richtverhouding opdrachtgever- architect,ingenieur en adviseur DNR 2011

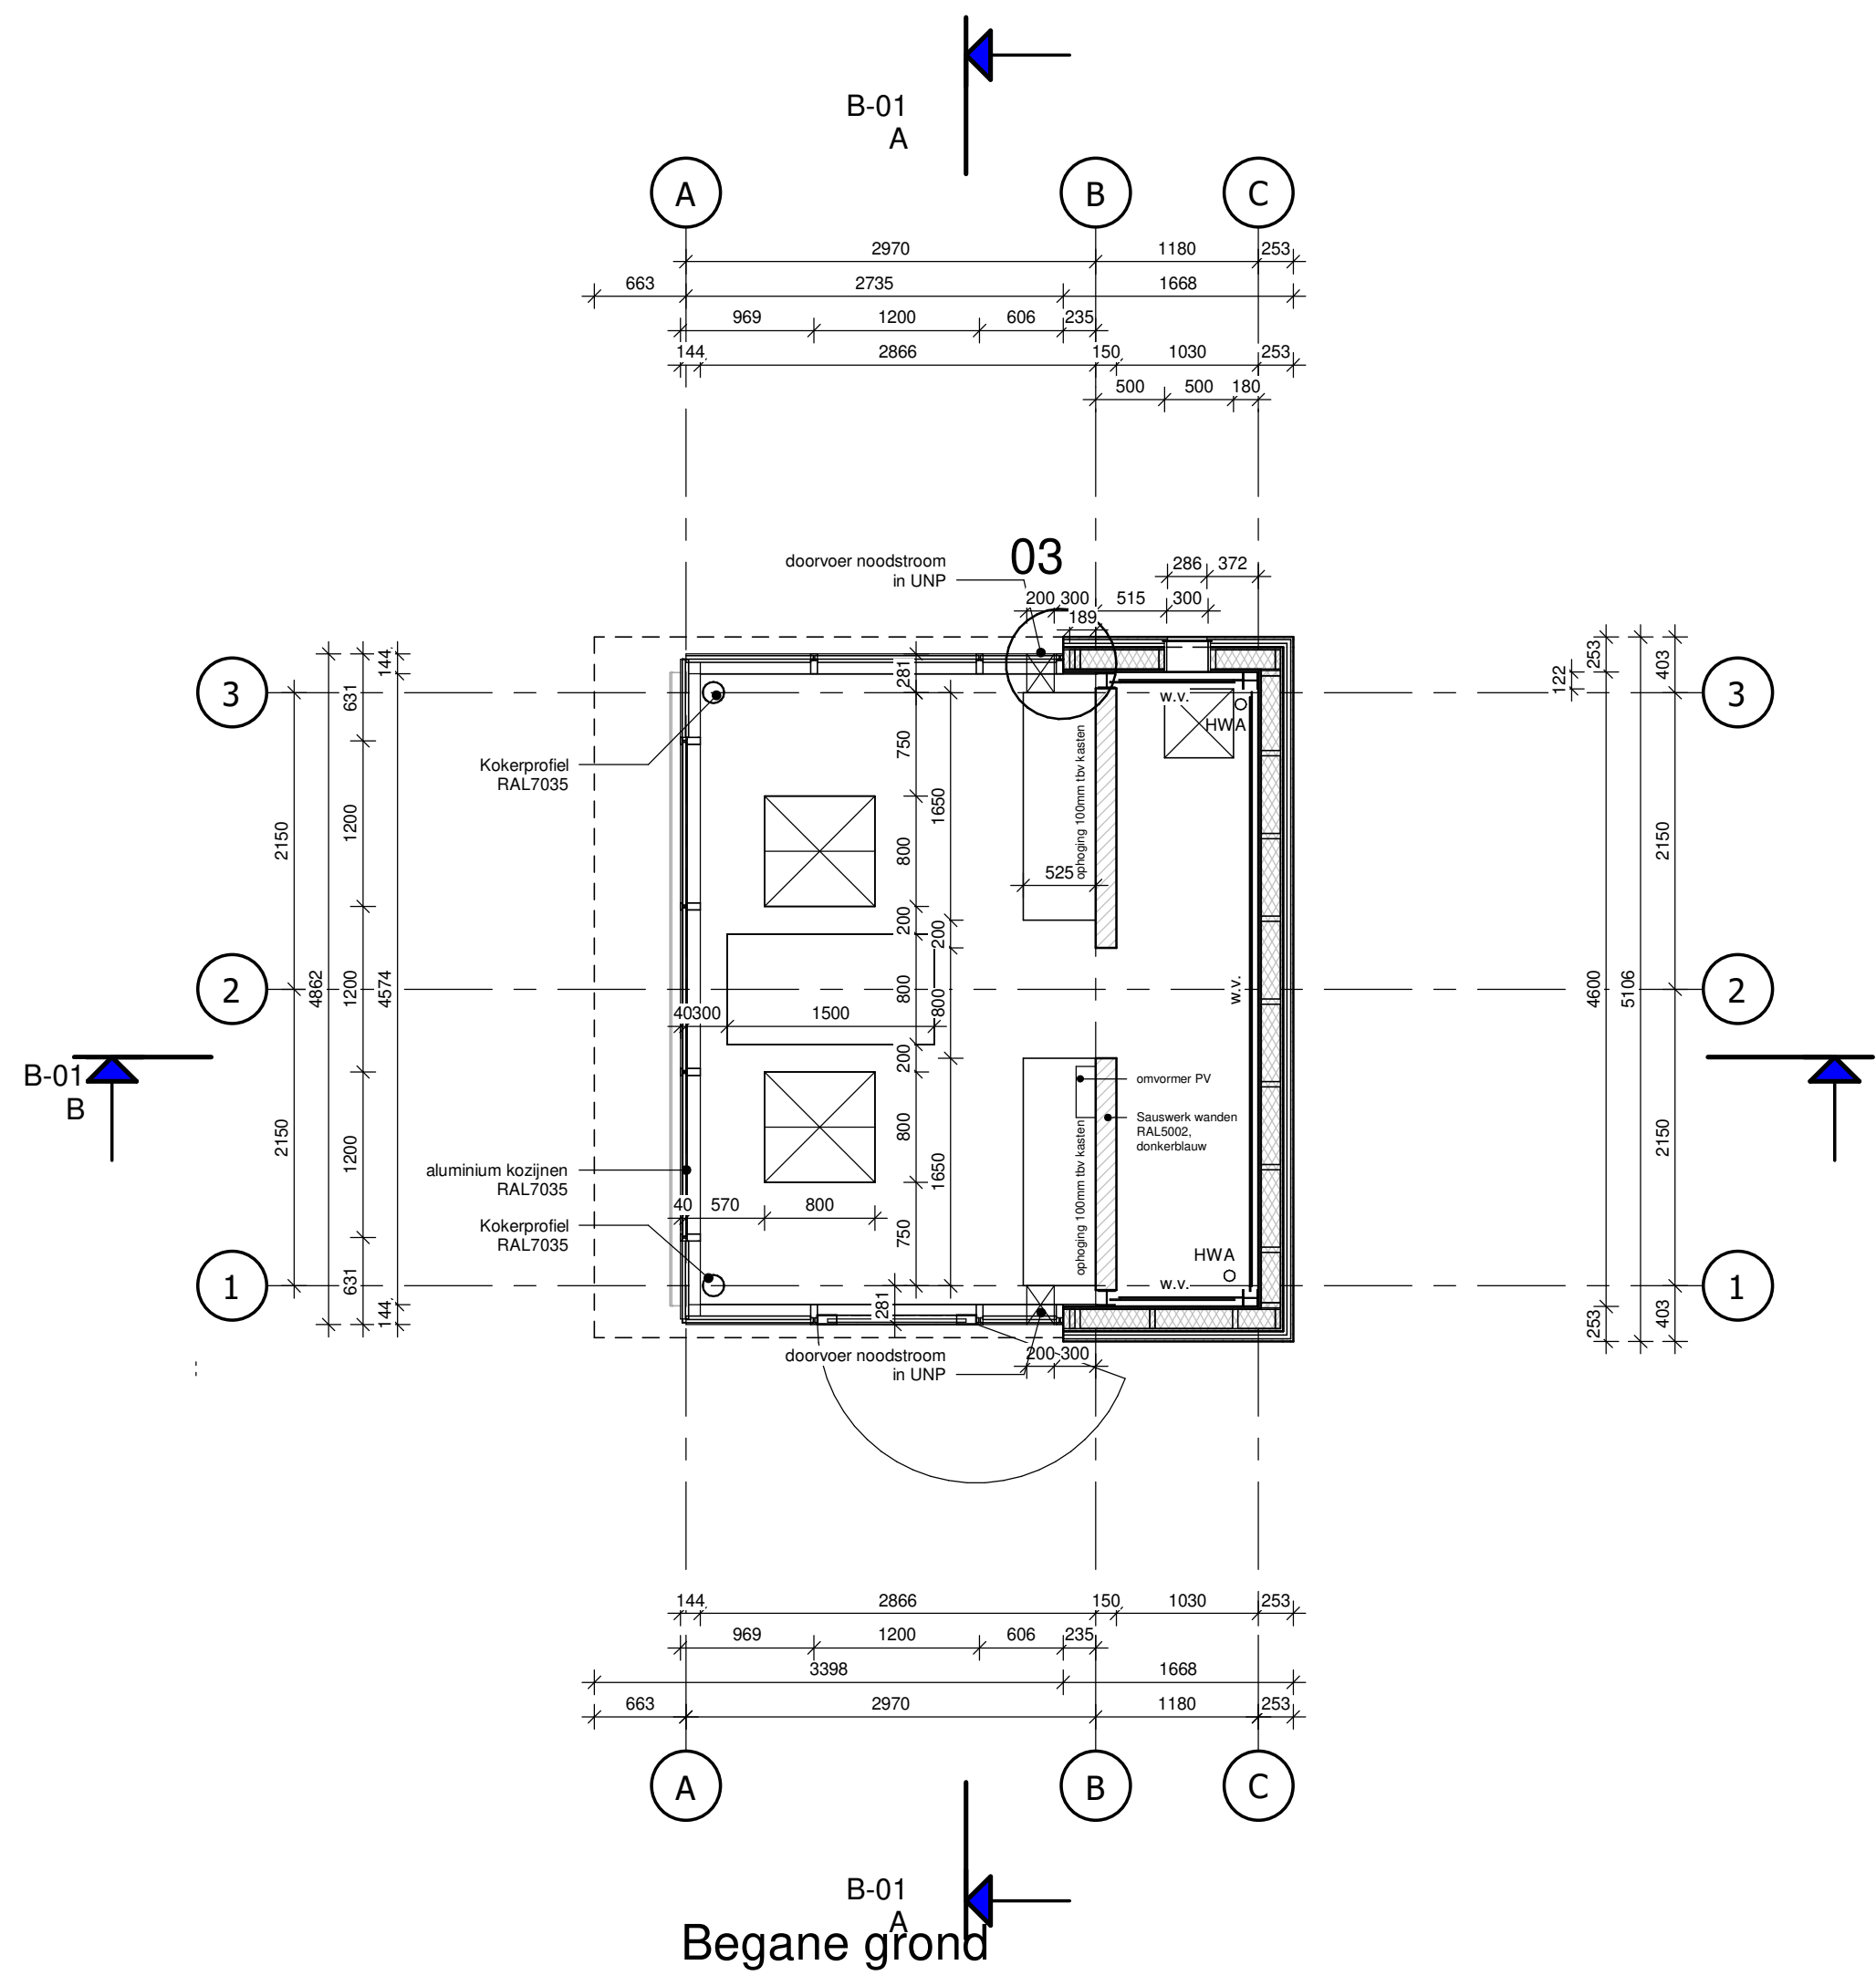


Begane grond

schaal 1:50

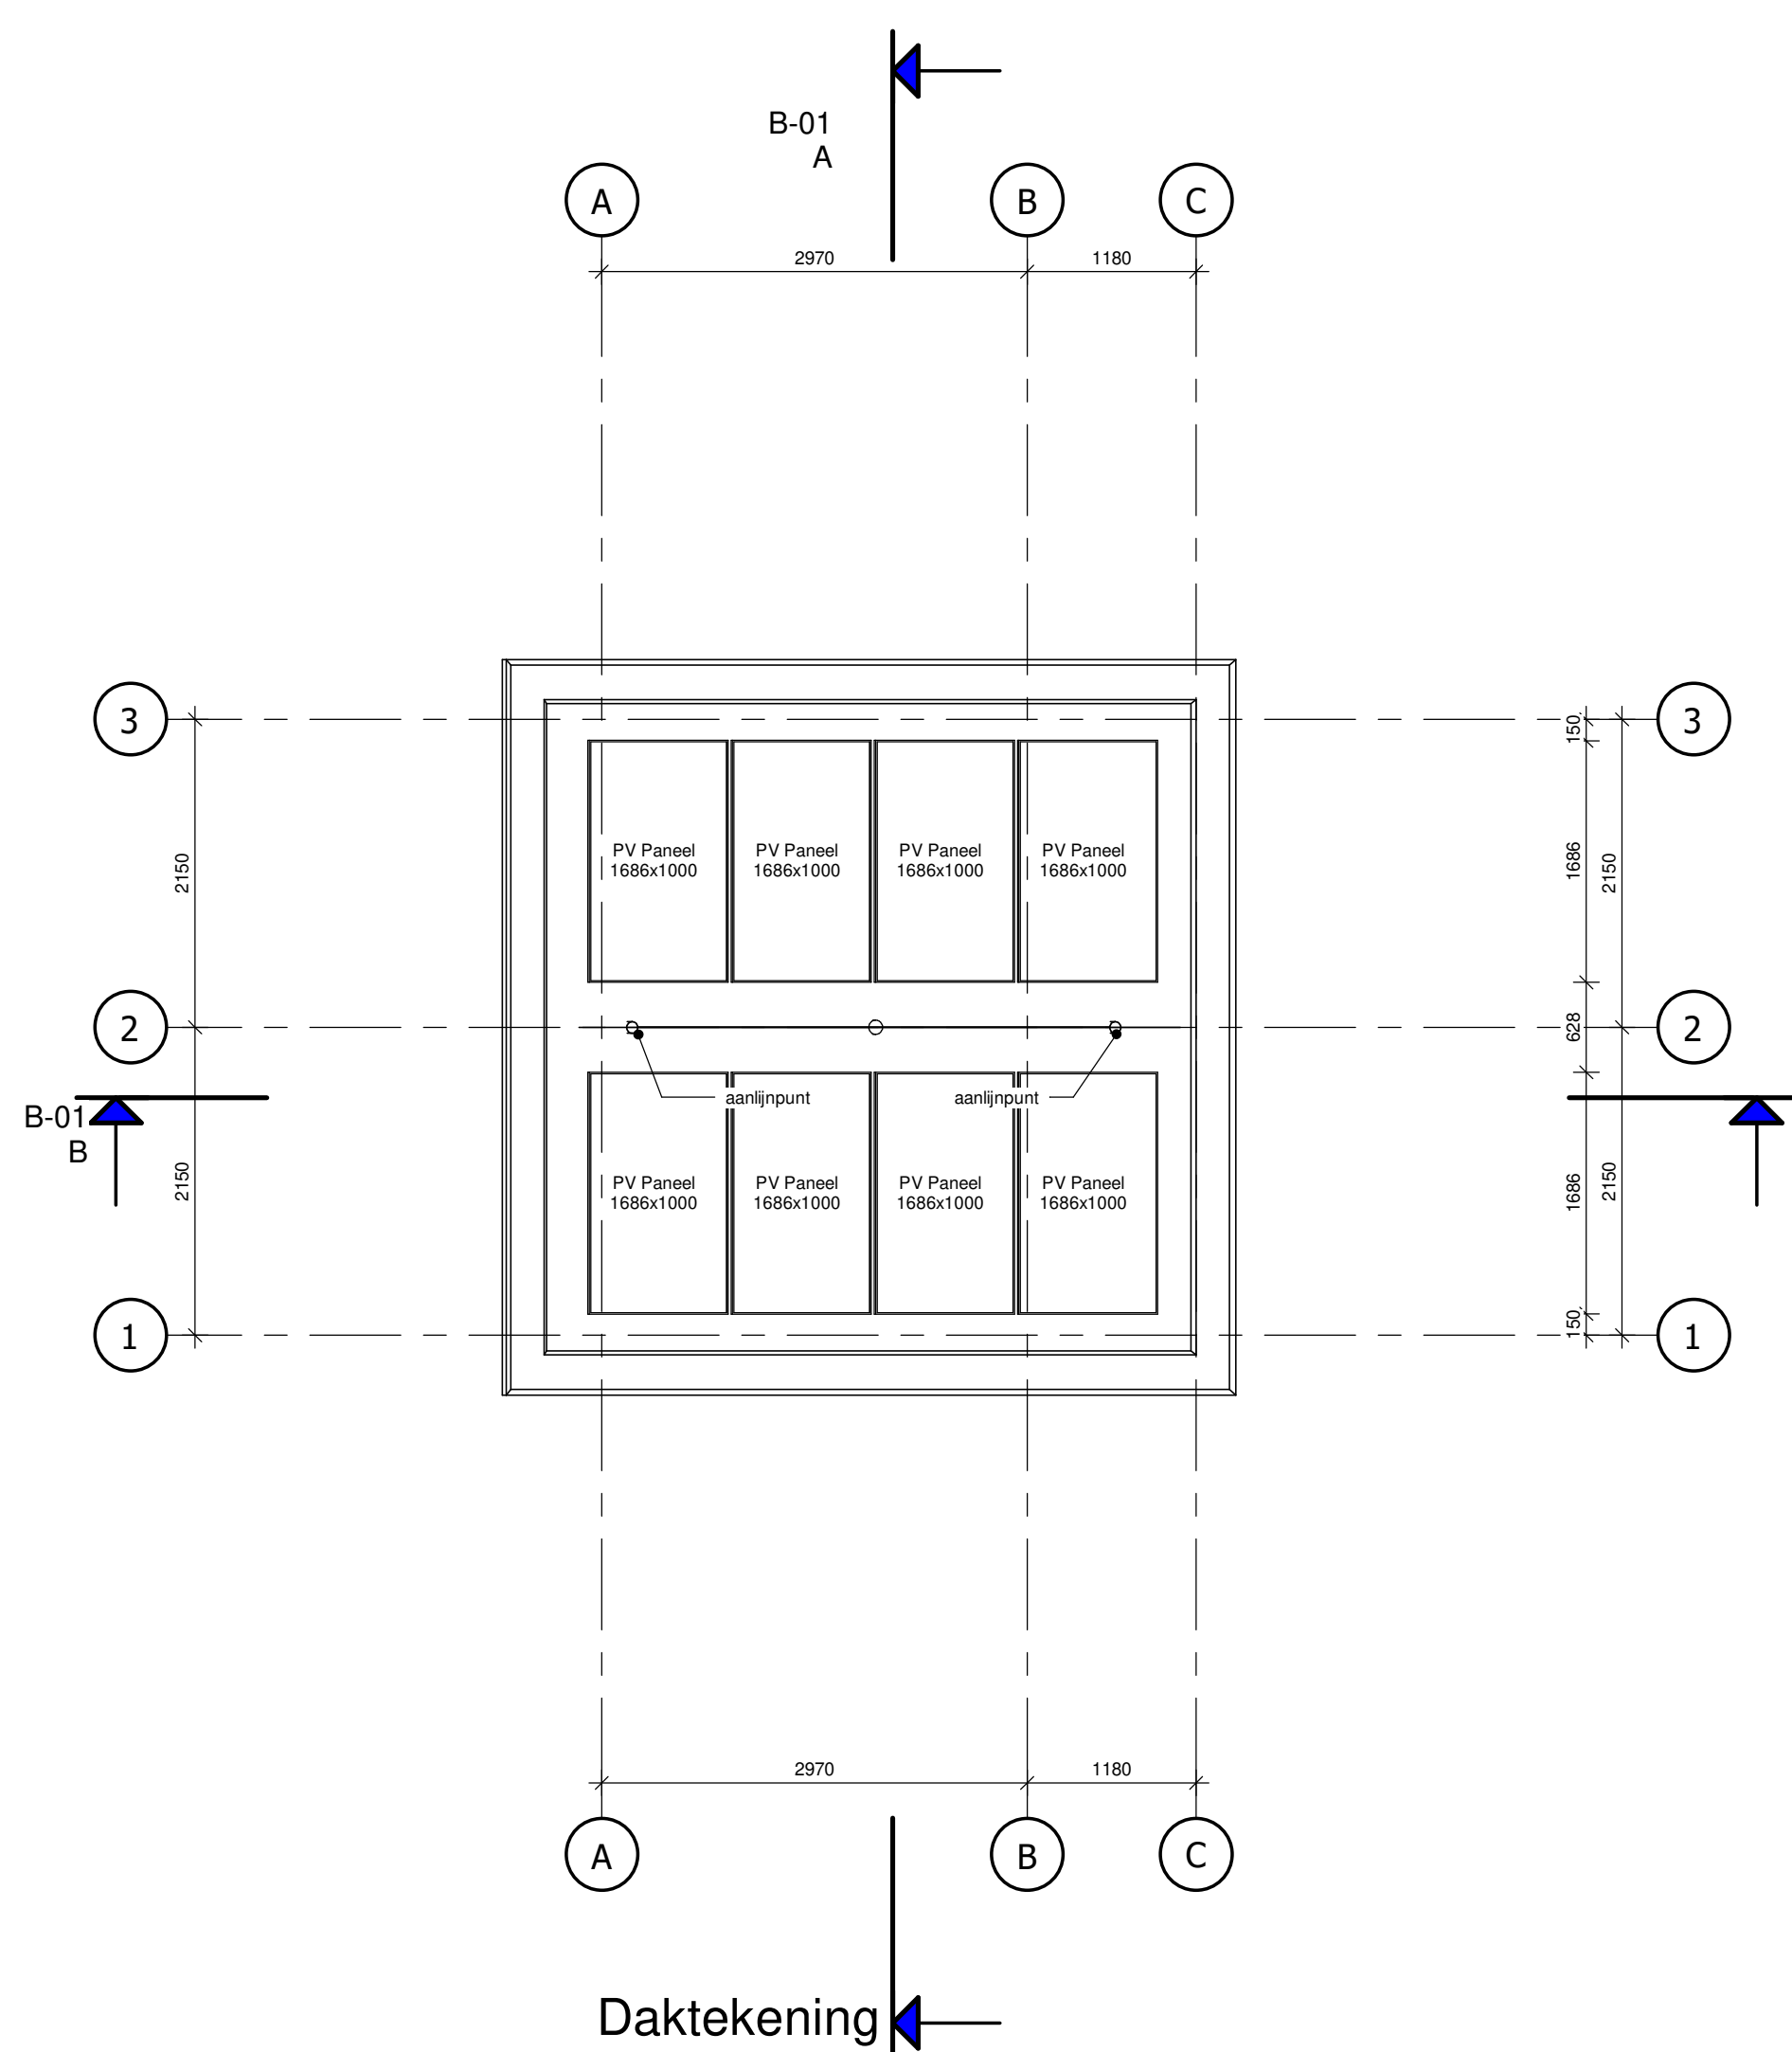


Daktekening

schaal 1:50

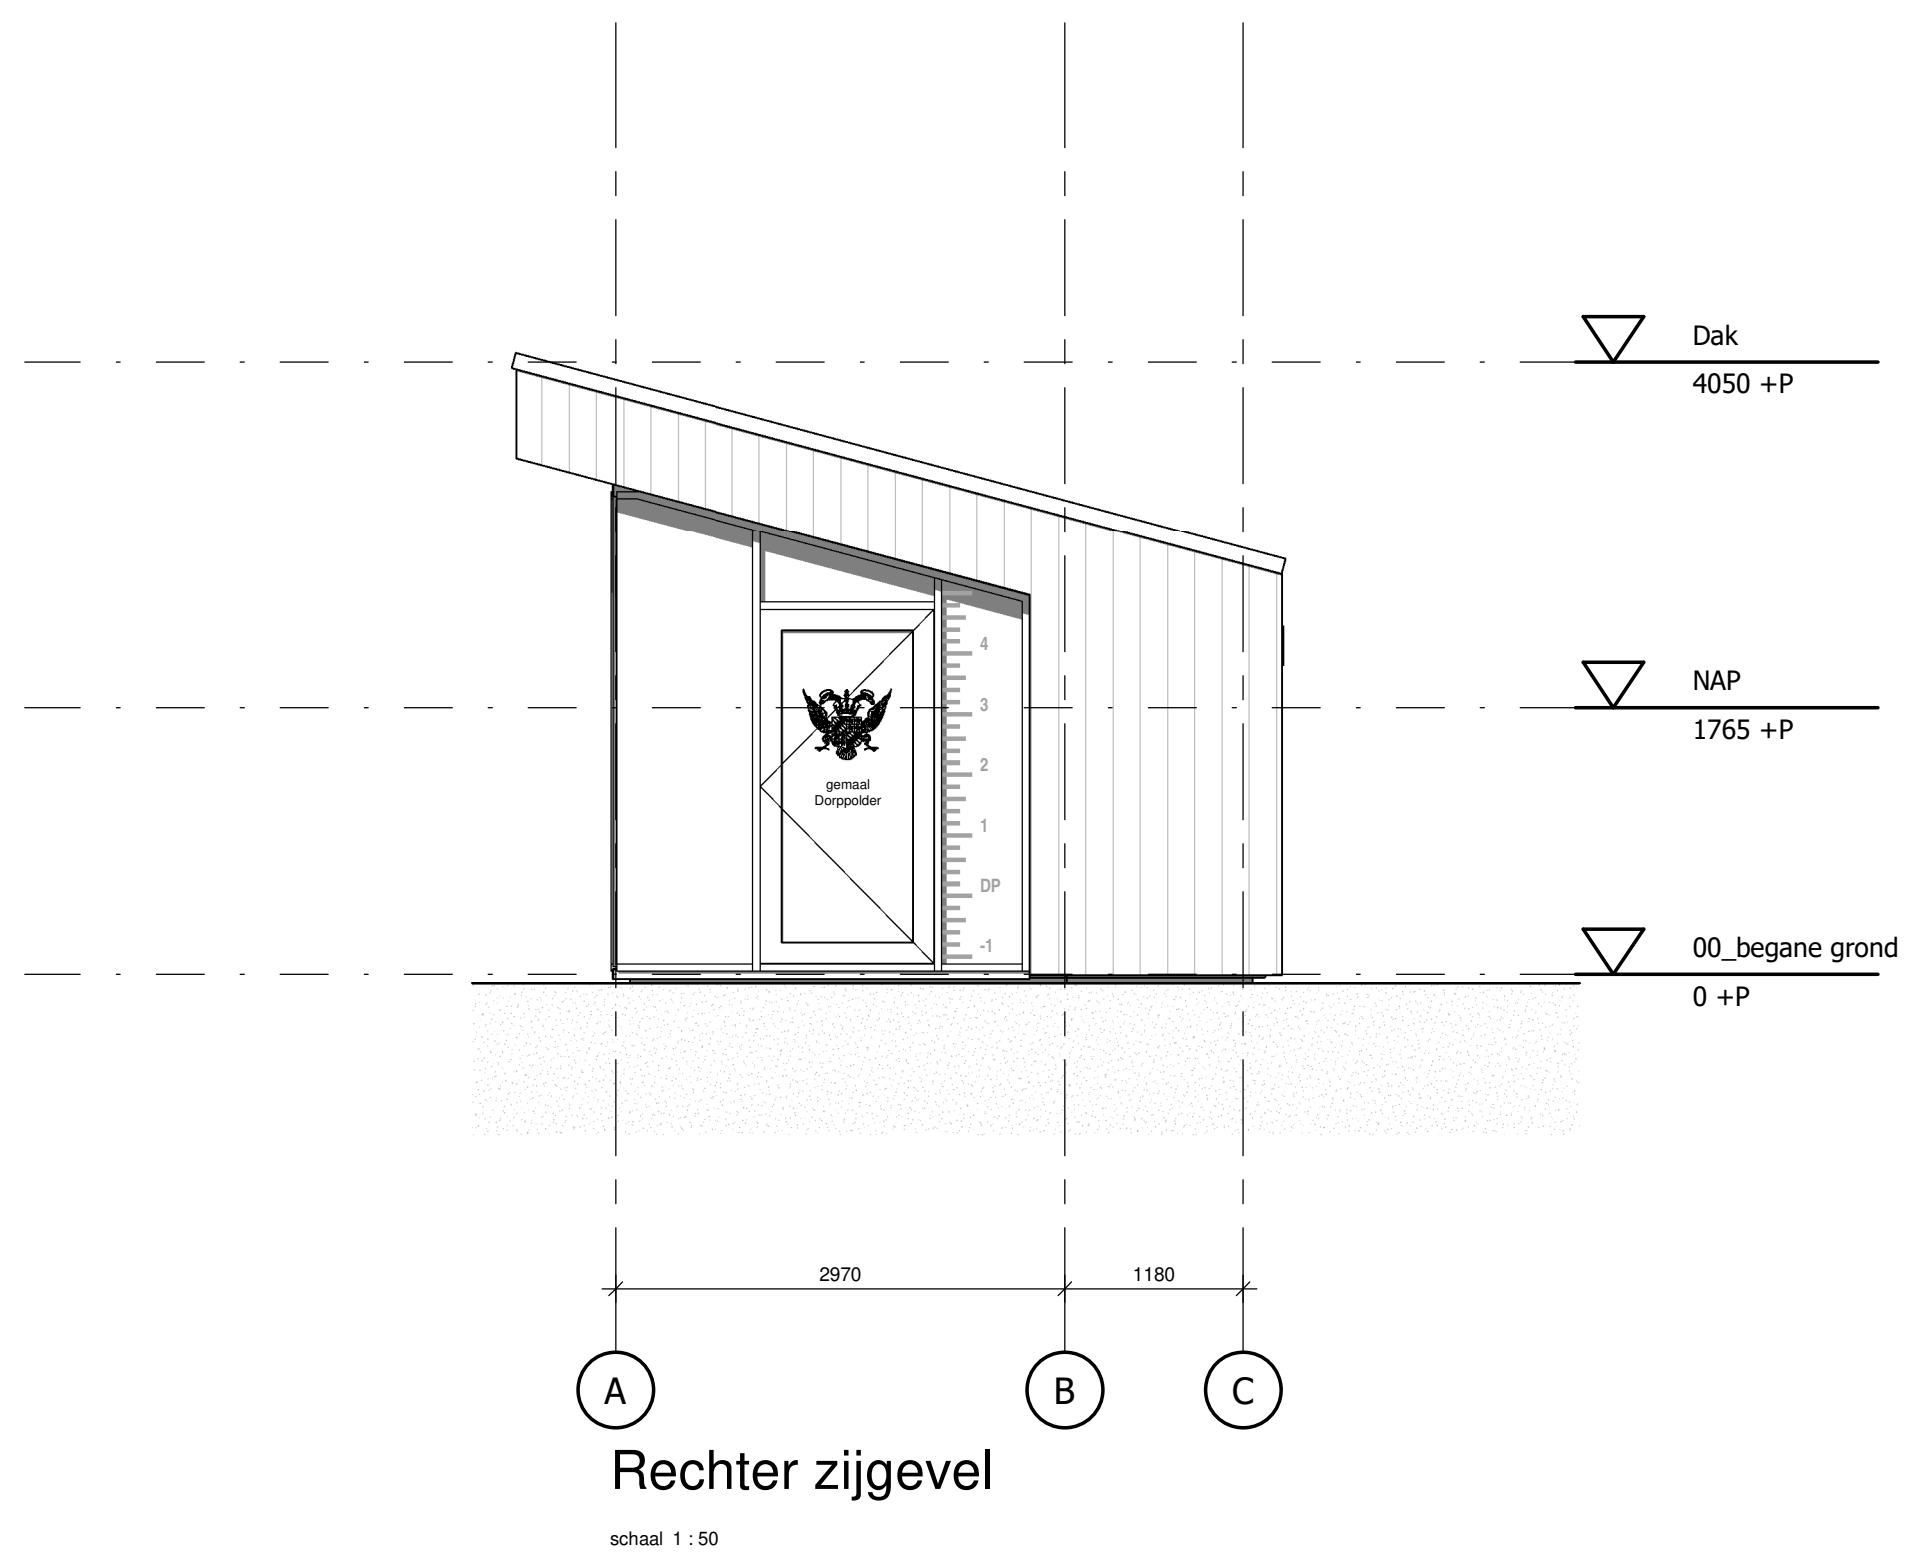


Rechter zijgevel

schaal 1:50

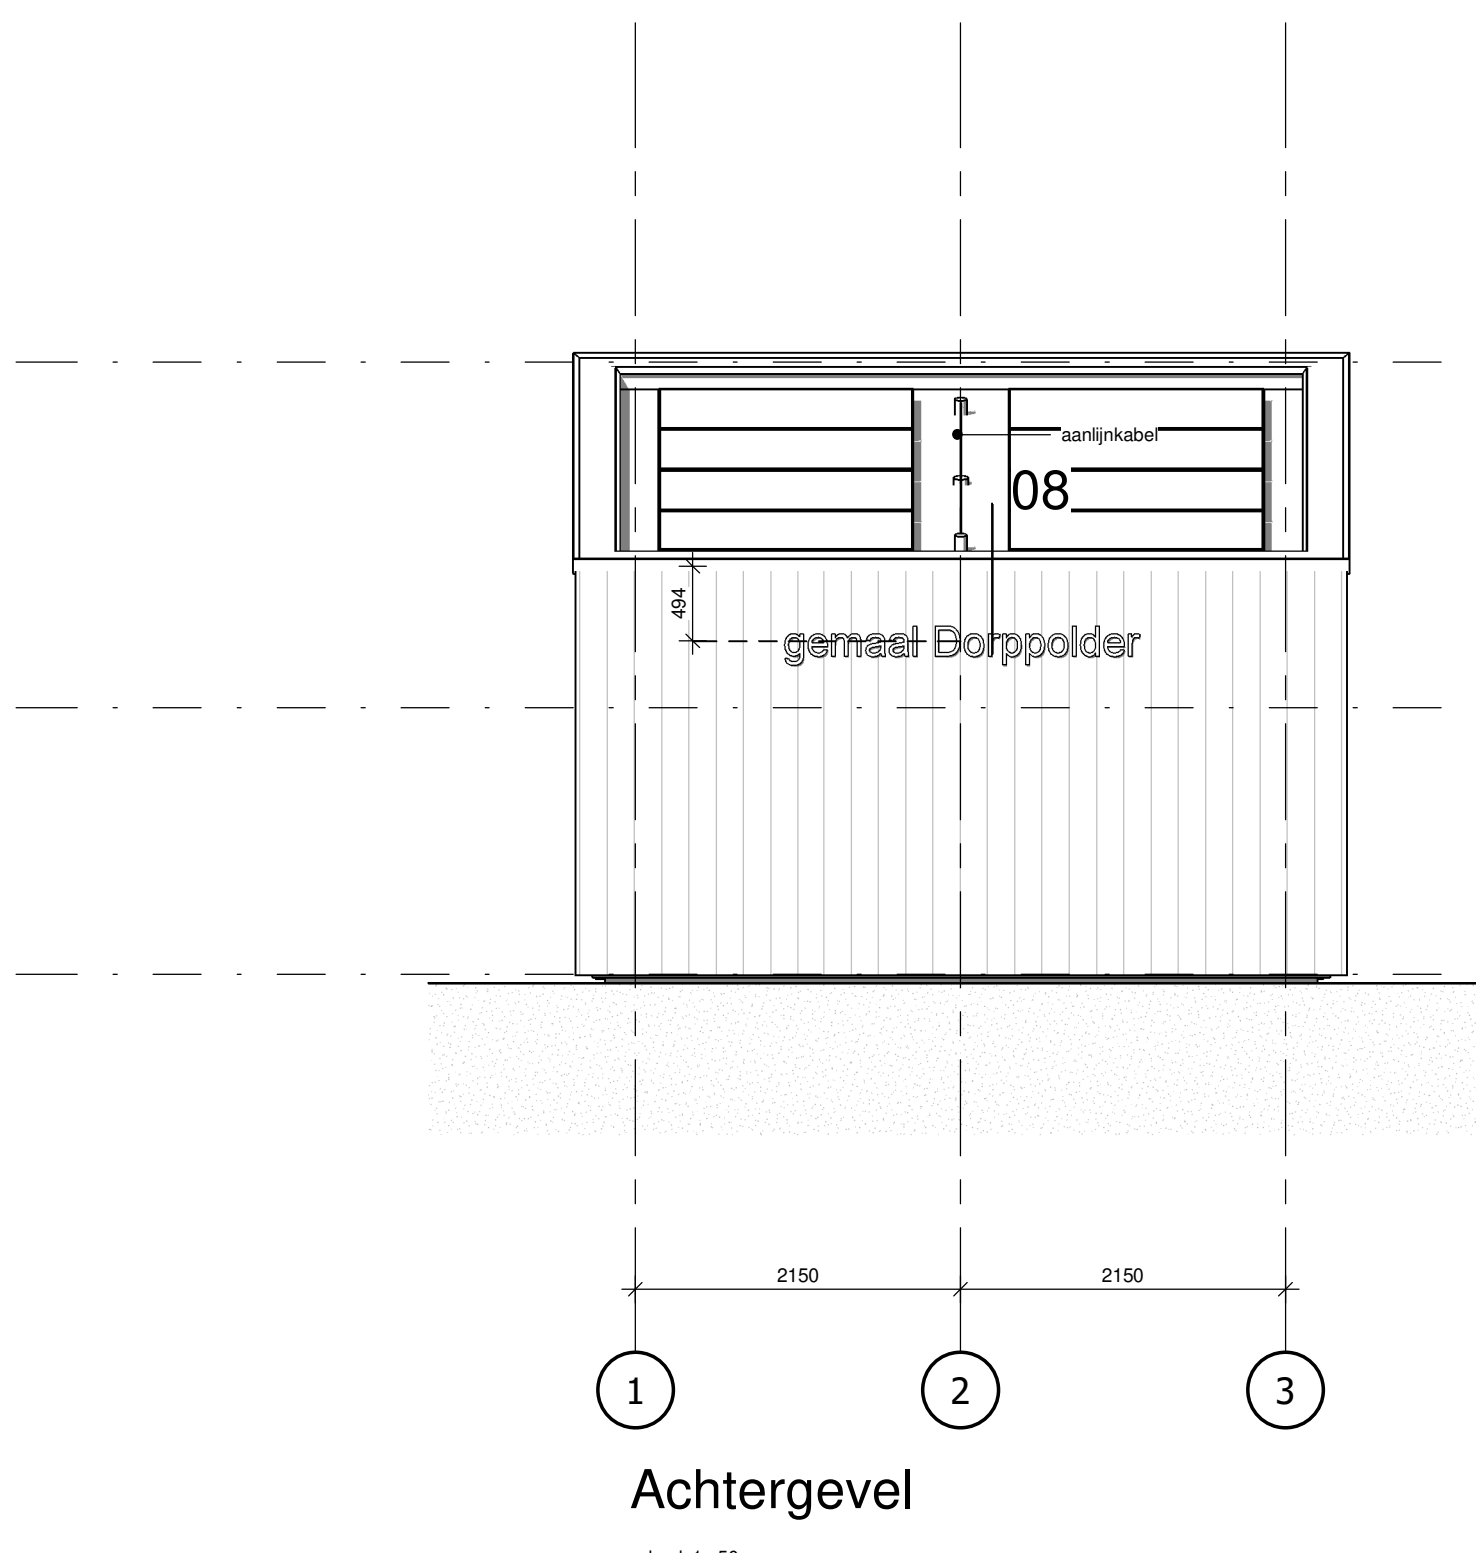


Achtergevel

schaal 1:50

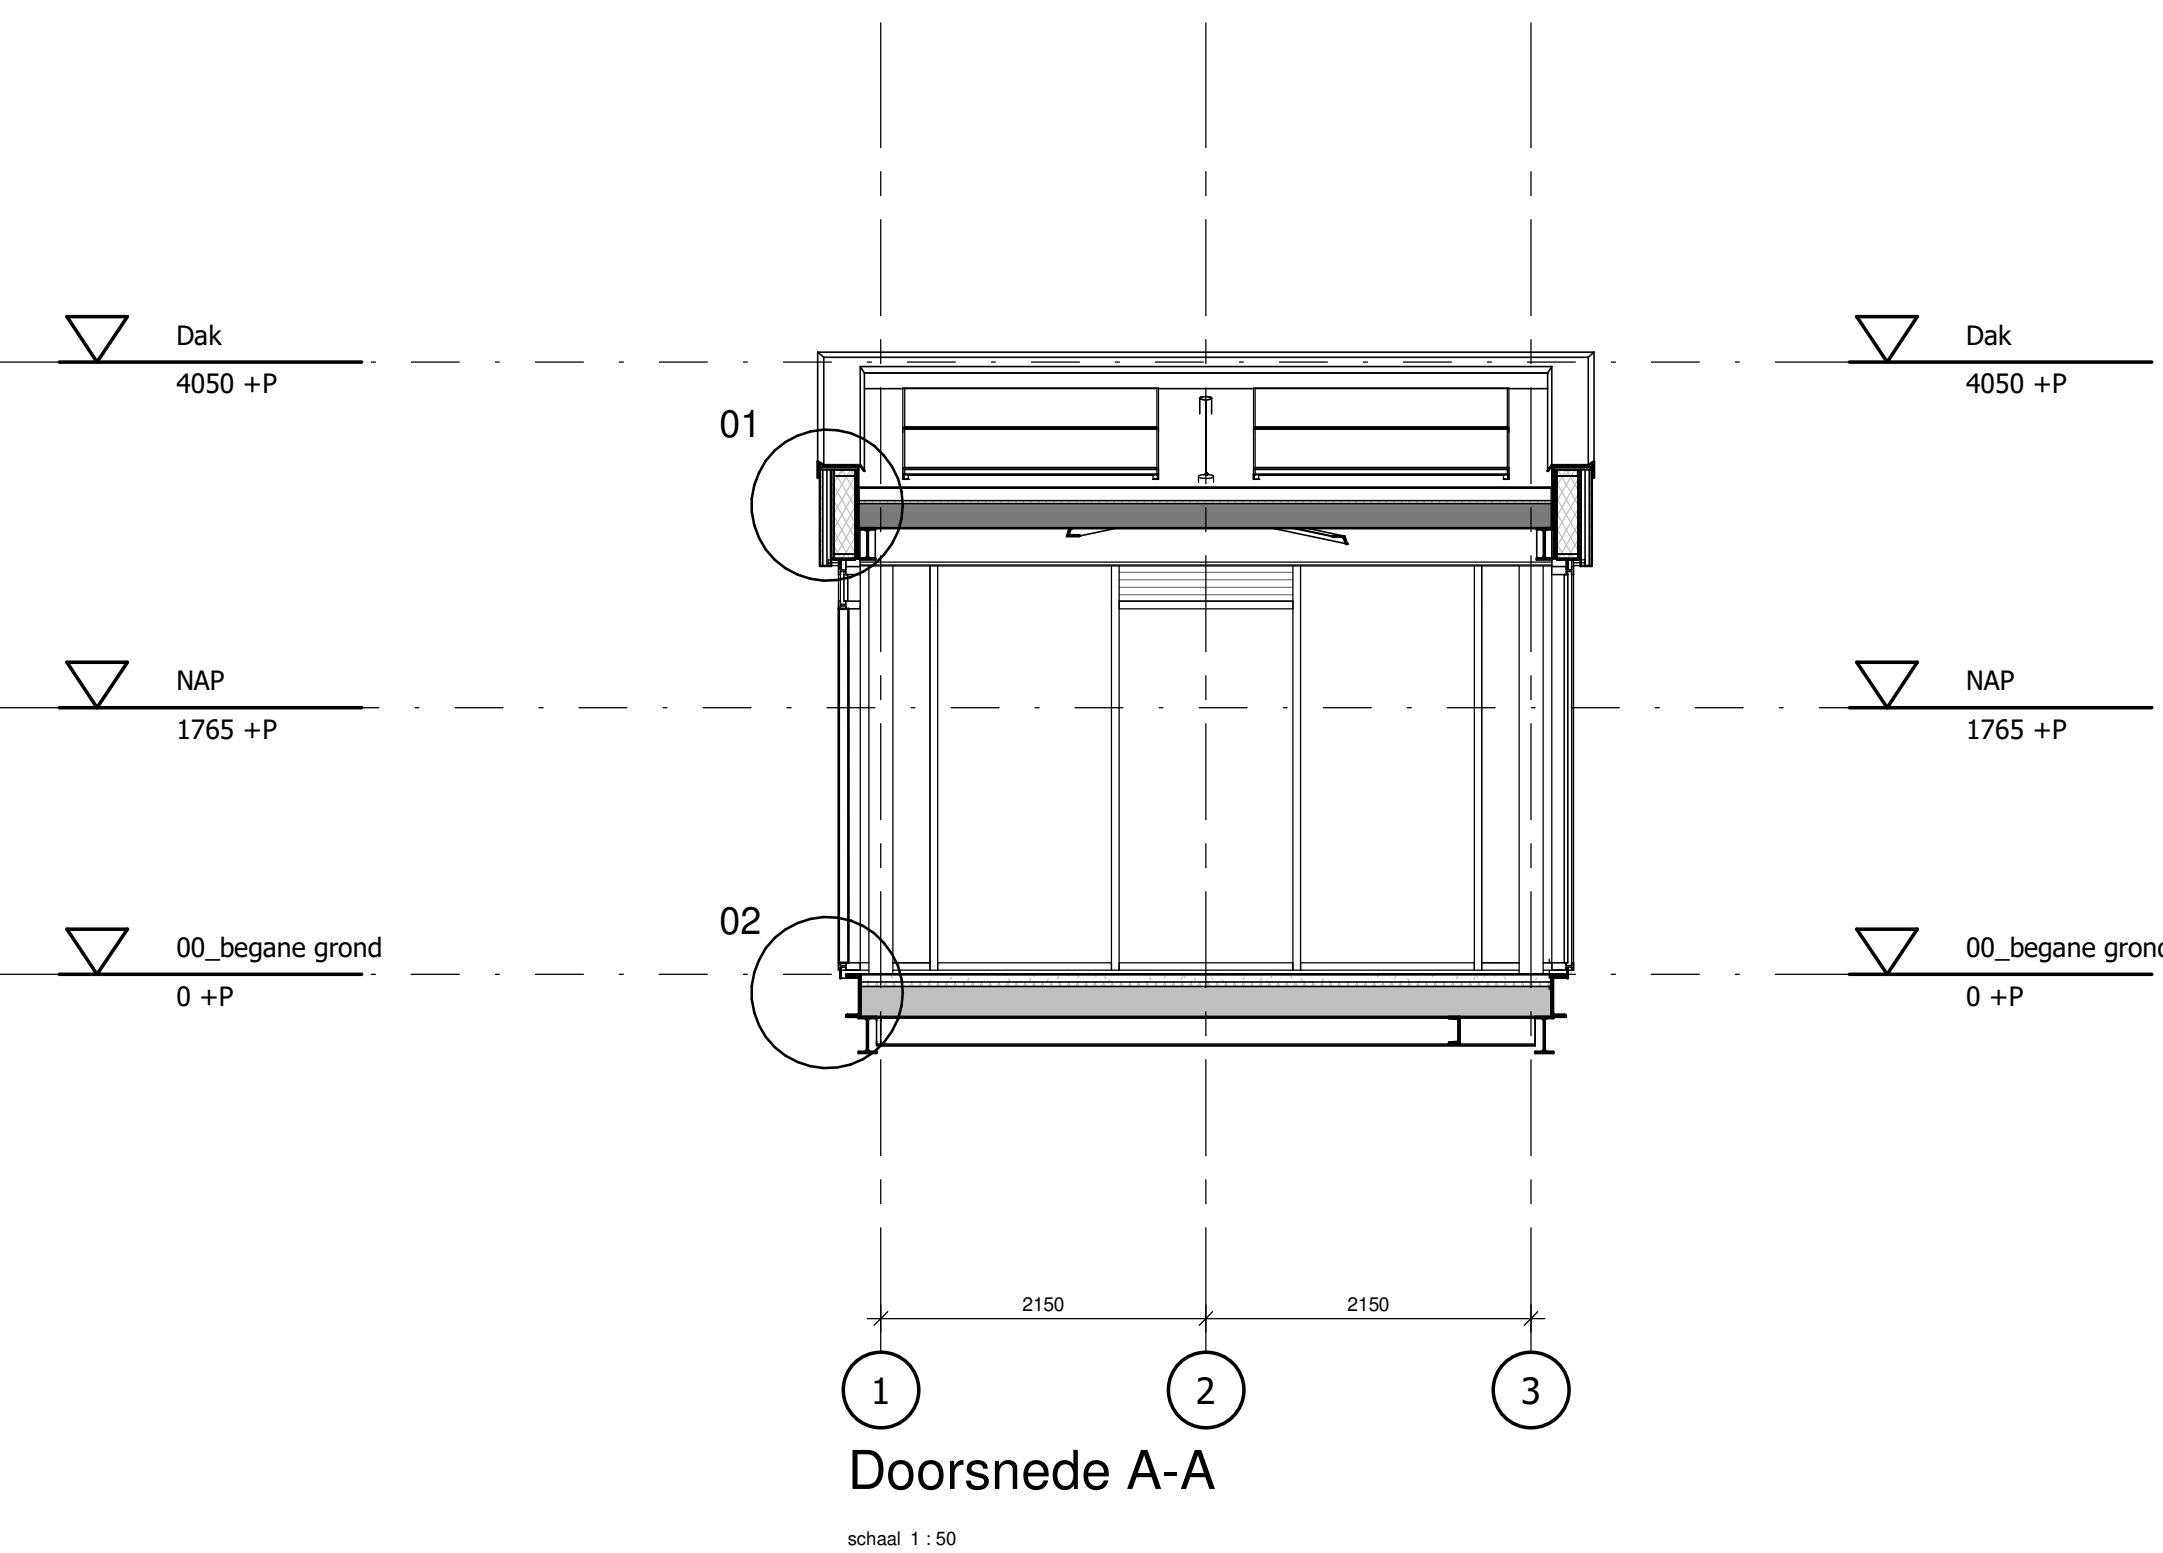


Doorsnede A-A

schaal 1:50

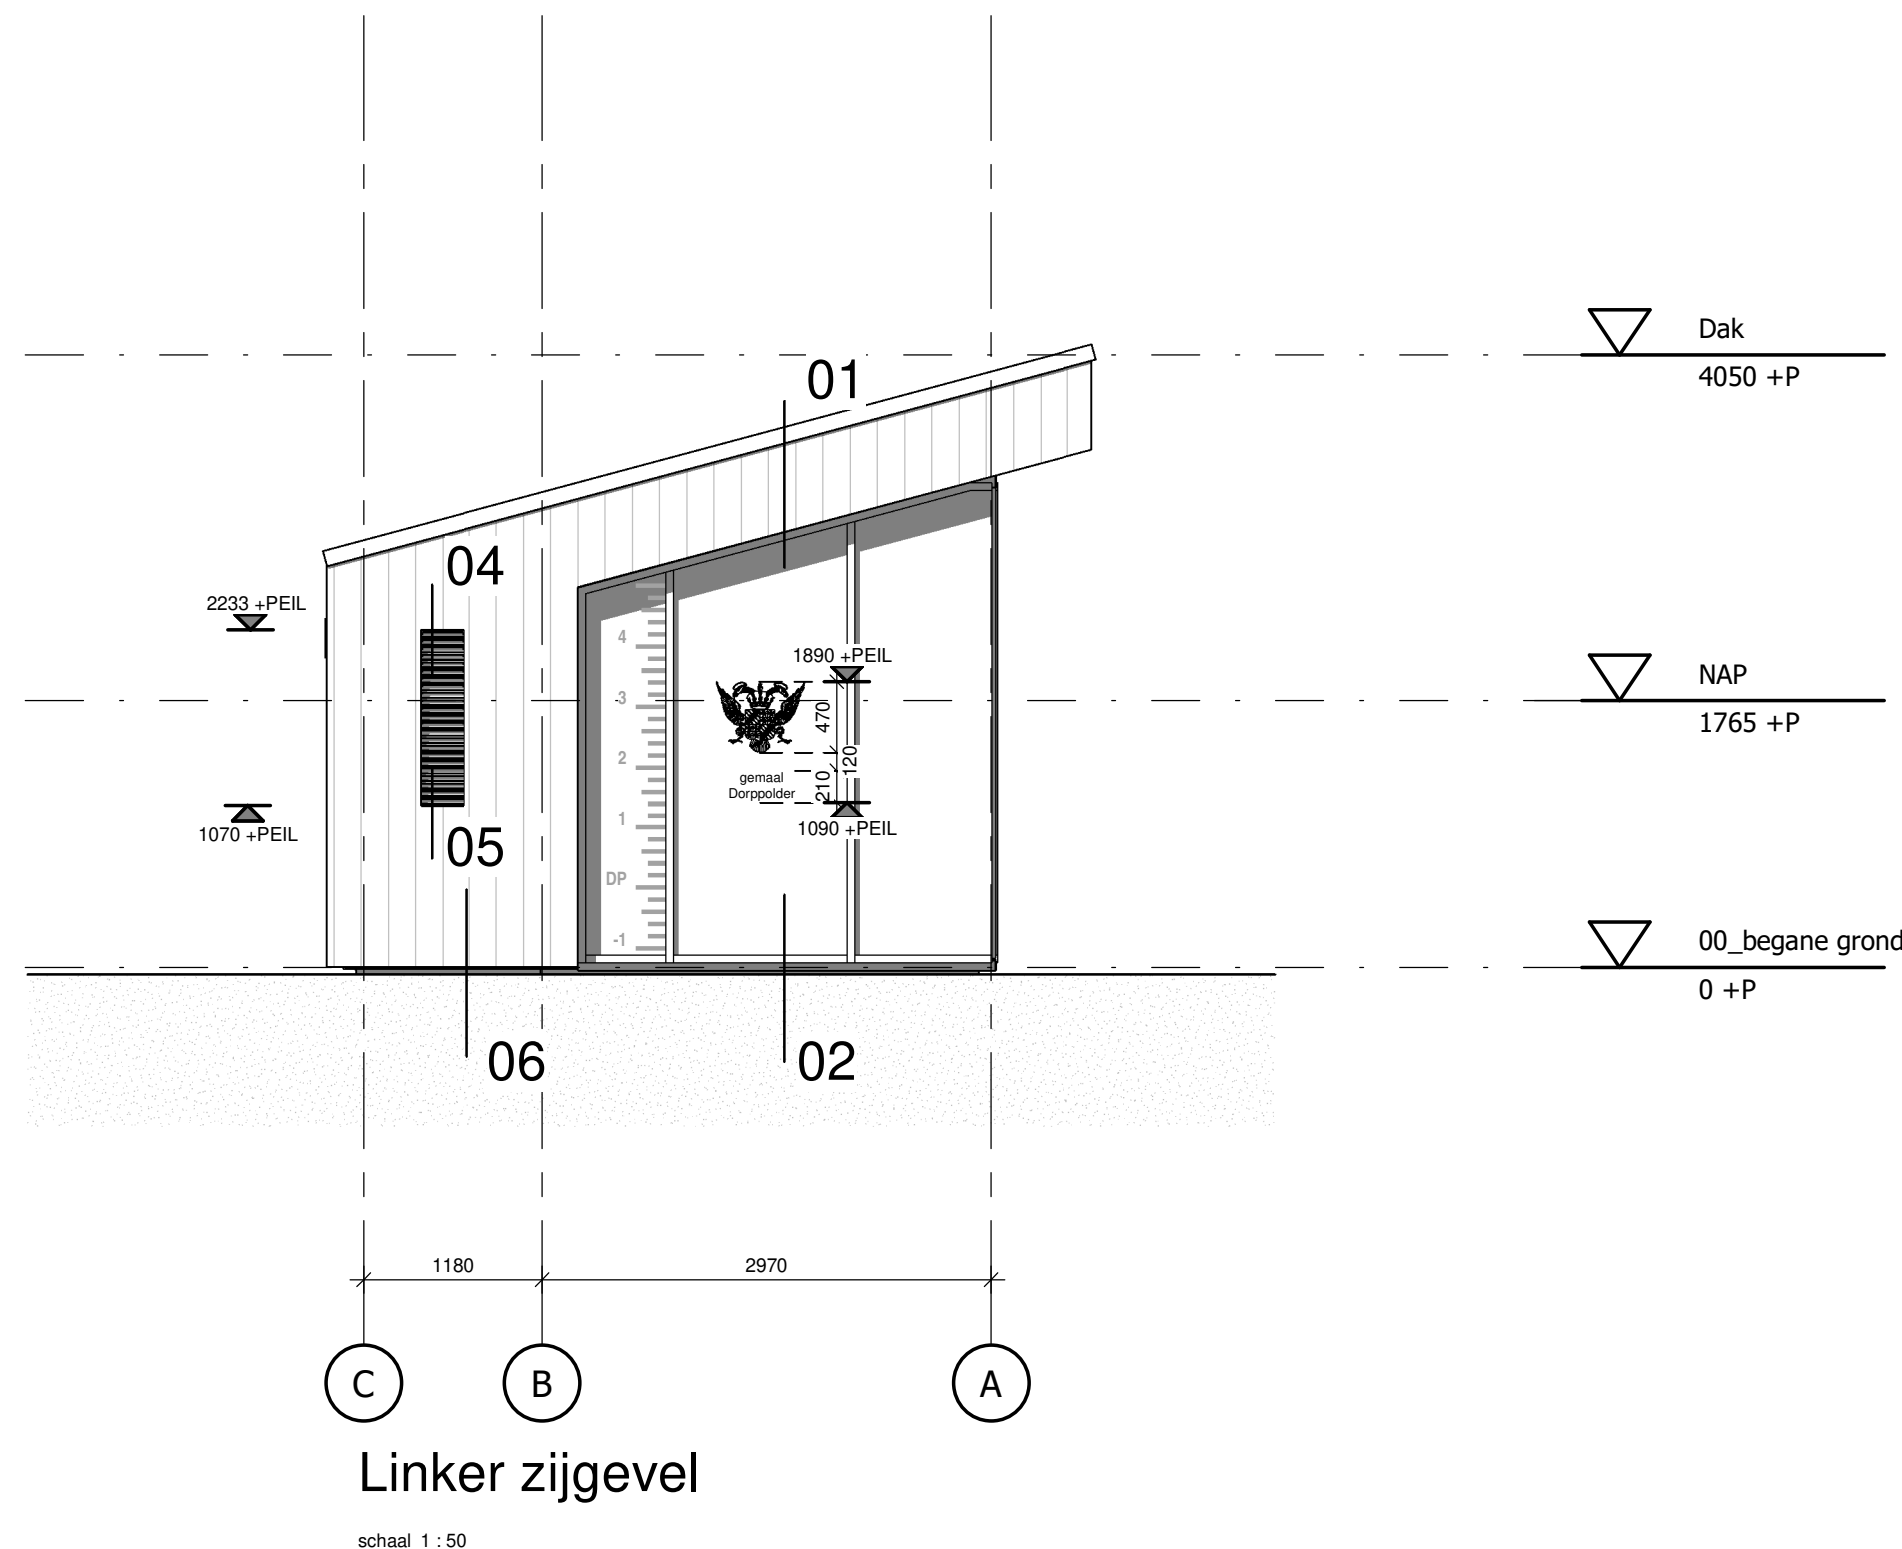


Linker zijgevel

schaal 1:50

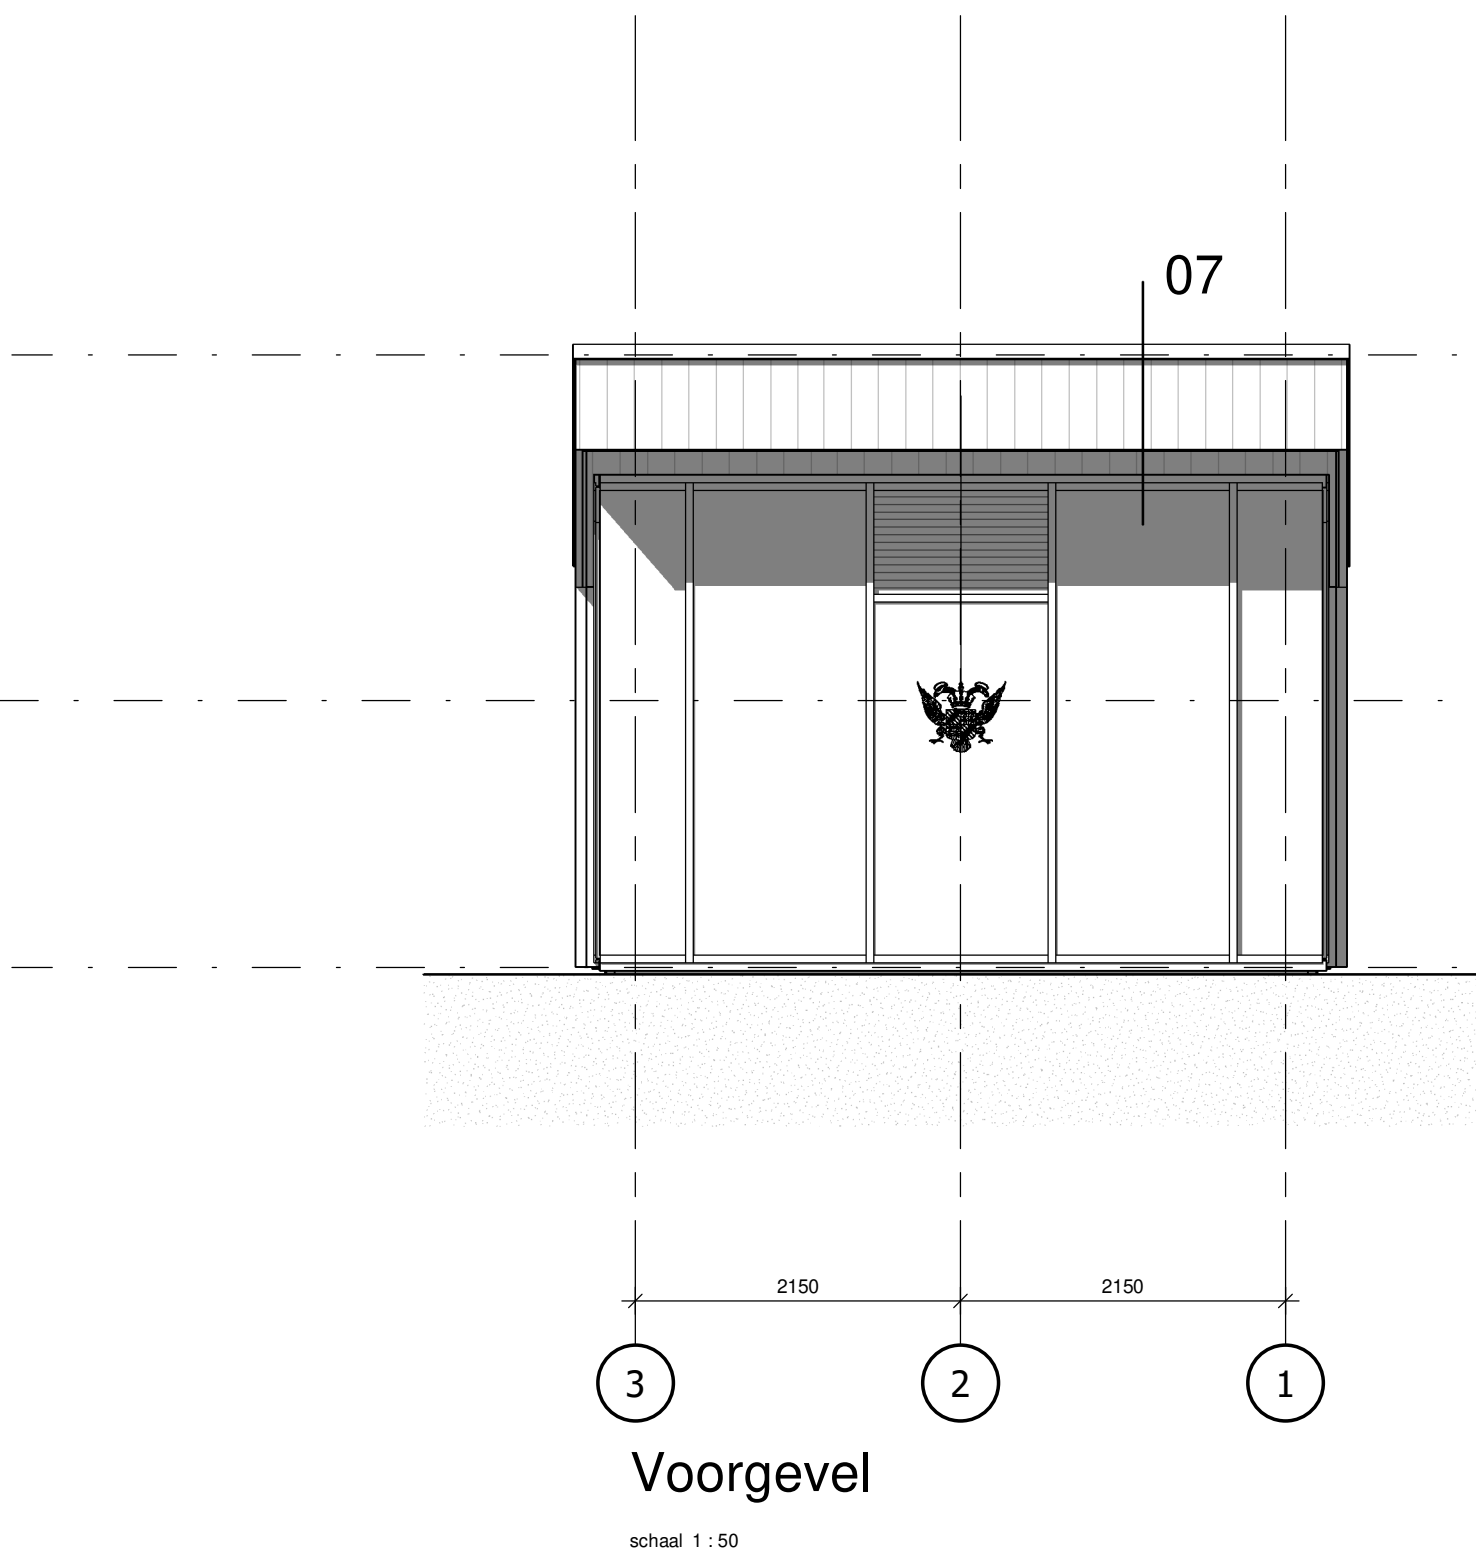

Voorgevel

schaal 1:50

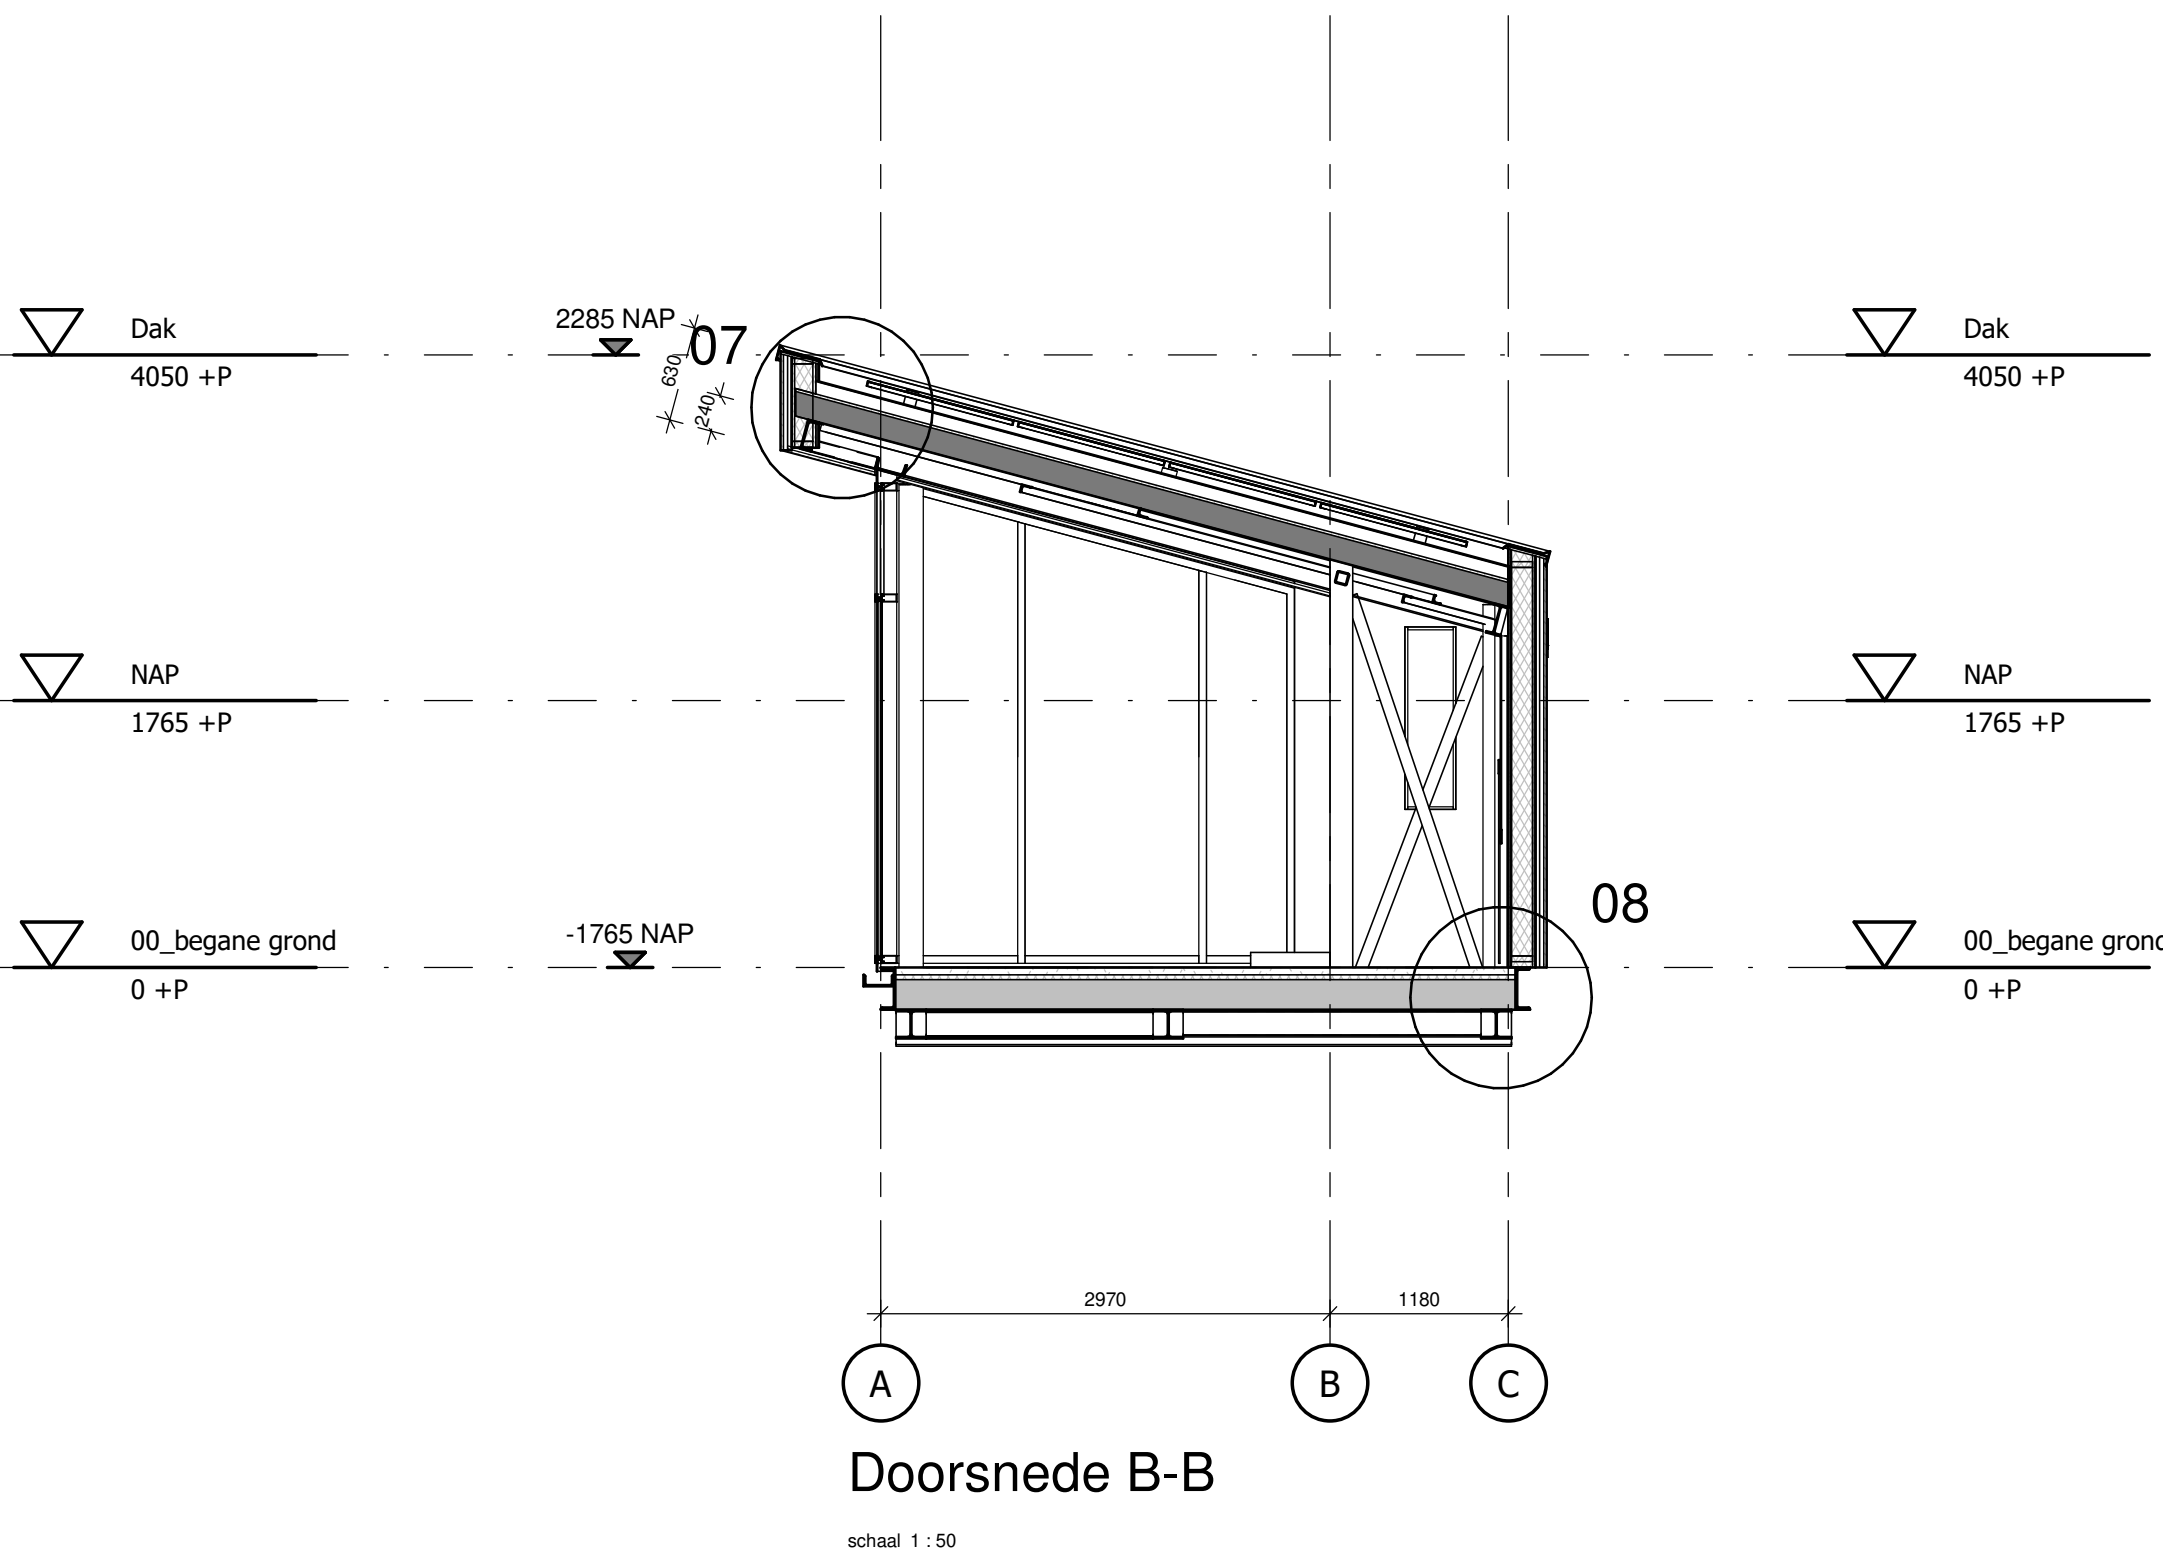

Doorsnede B-B

schaal 1:50