


Z 12-10-2023  
 Z-907409  
 Headline  
 Plaatsen  
 Fietskluizen

Deze tekening vervangt		TVS00002-V009.001	
000902297	Kabelsituatie Blerick - Eindhoven	Formaat A4x5	Schaal 1:1000
	Hoogste GIL-nr. 860	Geocode 055	Versie Z
<b>ProRail</b>		As-built	
10.600		11.500	
		055KS10	

ProRail is eigenaar van alle digitale en analoge versiegegevens van deze tekening en rechtvaardigt op grond van de Auteurswet 1912 wijziging, vermenigvuldiging en/of openbaarmaking van deze tekening zonder voorafgaande schriftelijke toestemming van ProRail is niet toegestaan.

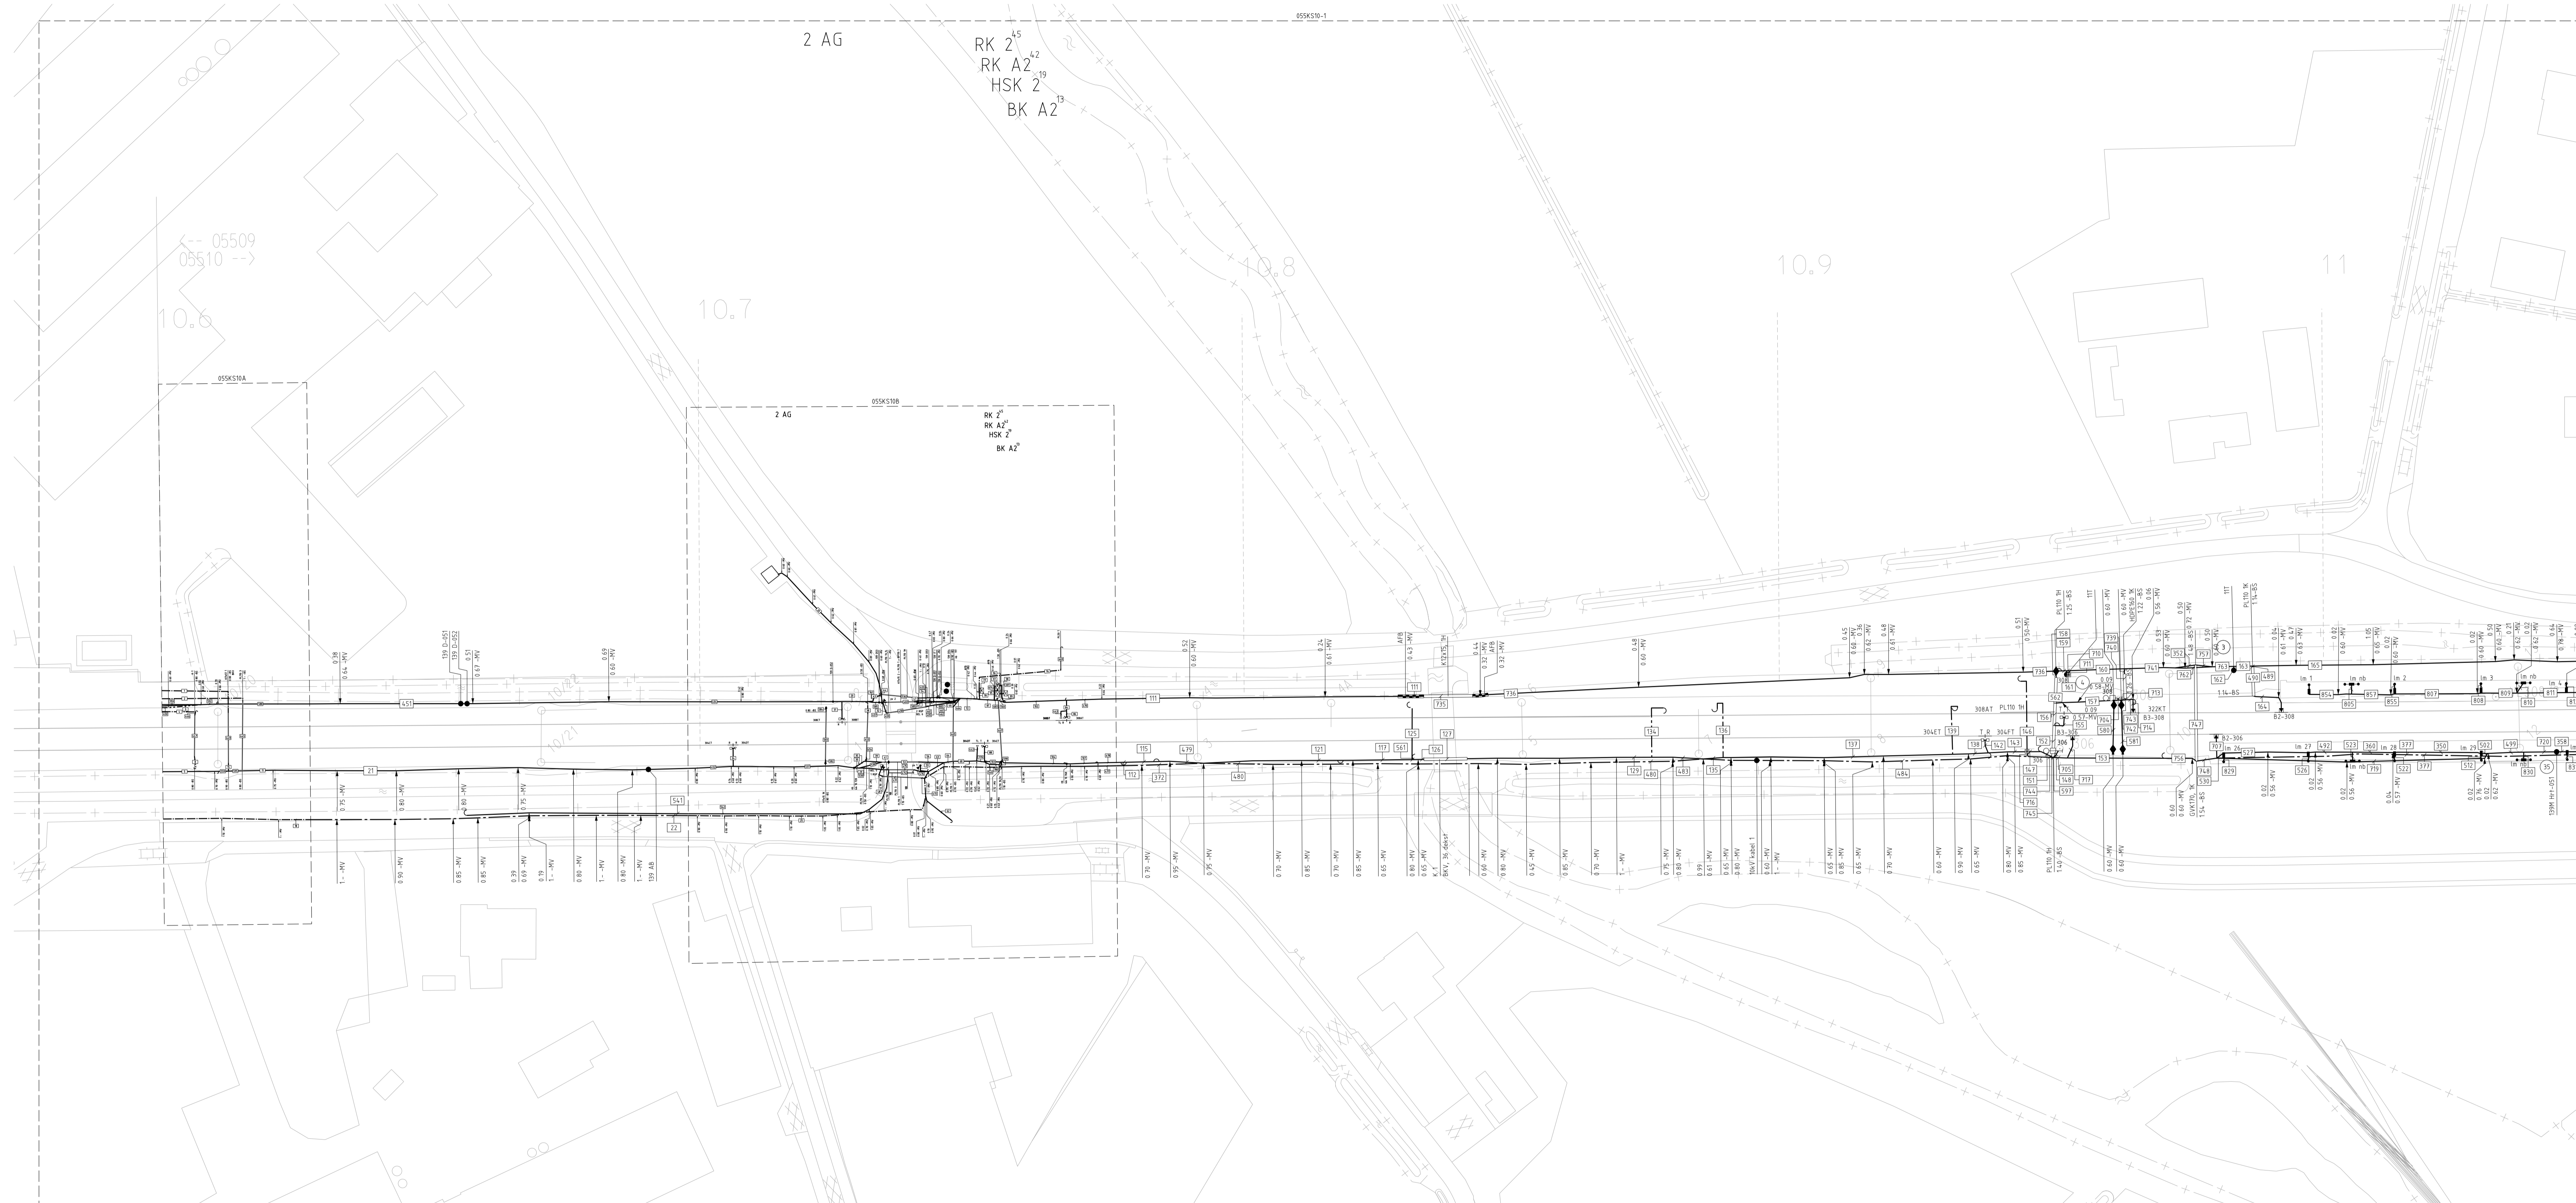


Detailtekening: 055KS10-1  
 behorende bij: 055KS10

Deze tekening verzorgt		TWS0002-V009.001	
000902297	Kabelsituatie Blerick - Eindhoven	Formaat A2x3	Schaal 1:500
Hoogte GL-nr 860		Standaard 055	Revisie Z
<b>ProRail</b>		As-built	055KS10
10.600		11.500	

Z	12-10-2023
Z	2-07-2023
Headline	
Plaatsen	
Platstekingen	



ProRail is eigenaar van alle digitale en analoge verspreidingsvormen van deze tekening en aanvaardt geen aansprakelijkheid voor schade van welke aard ook voortvloeiende uit het gebruik van deze tekening.

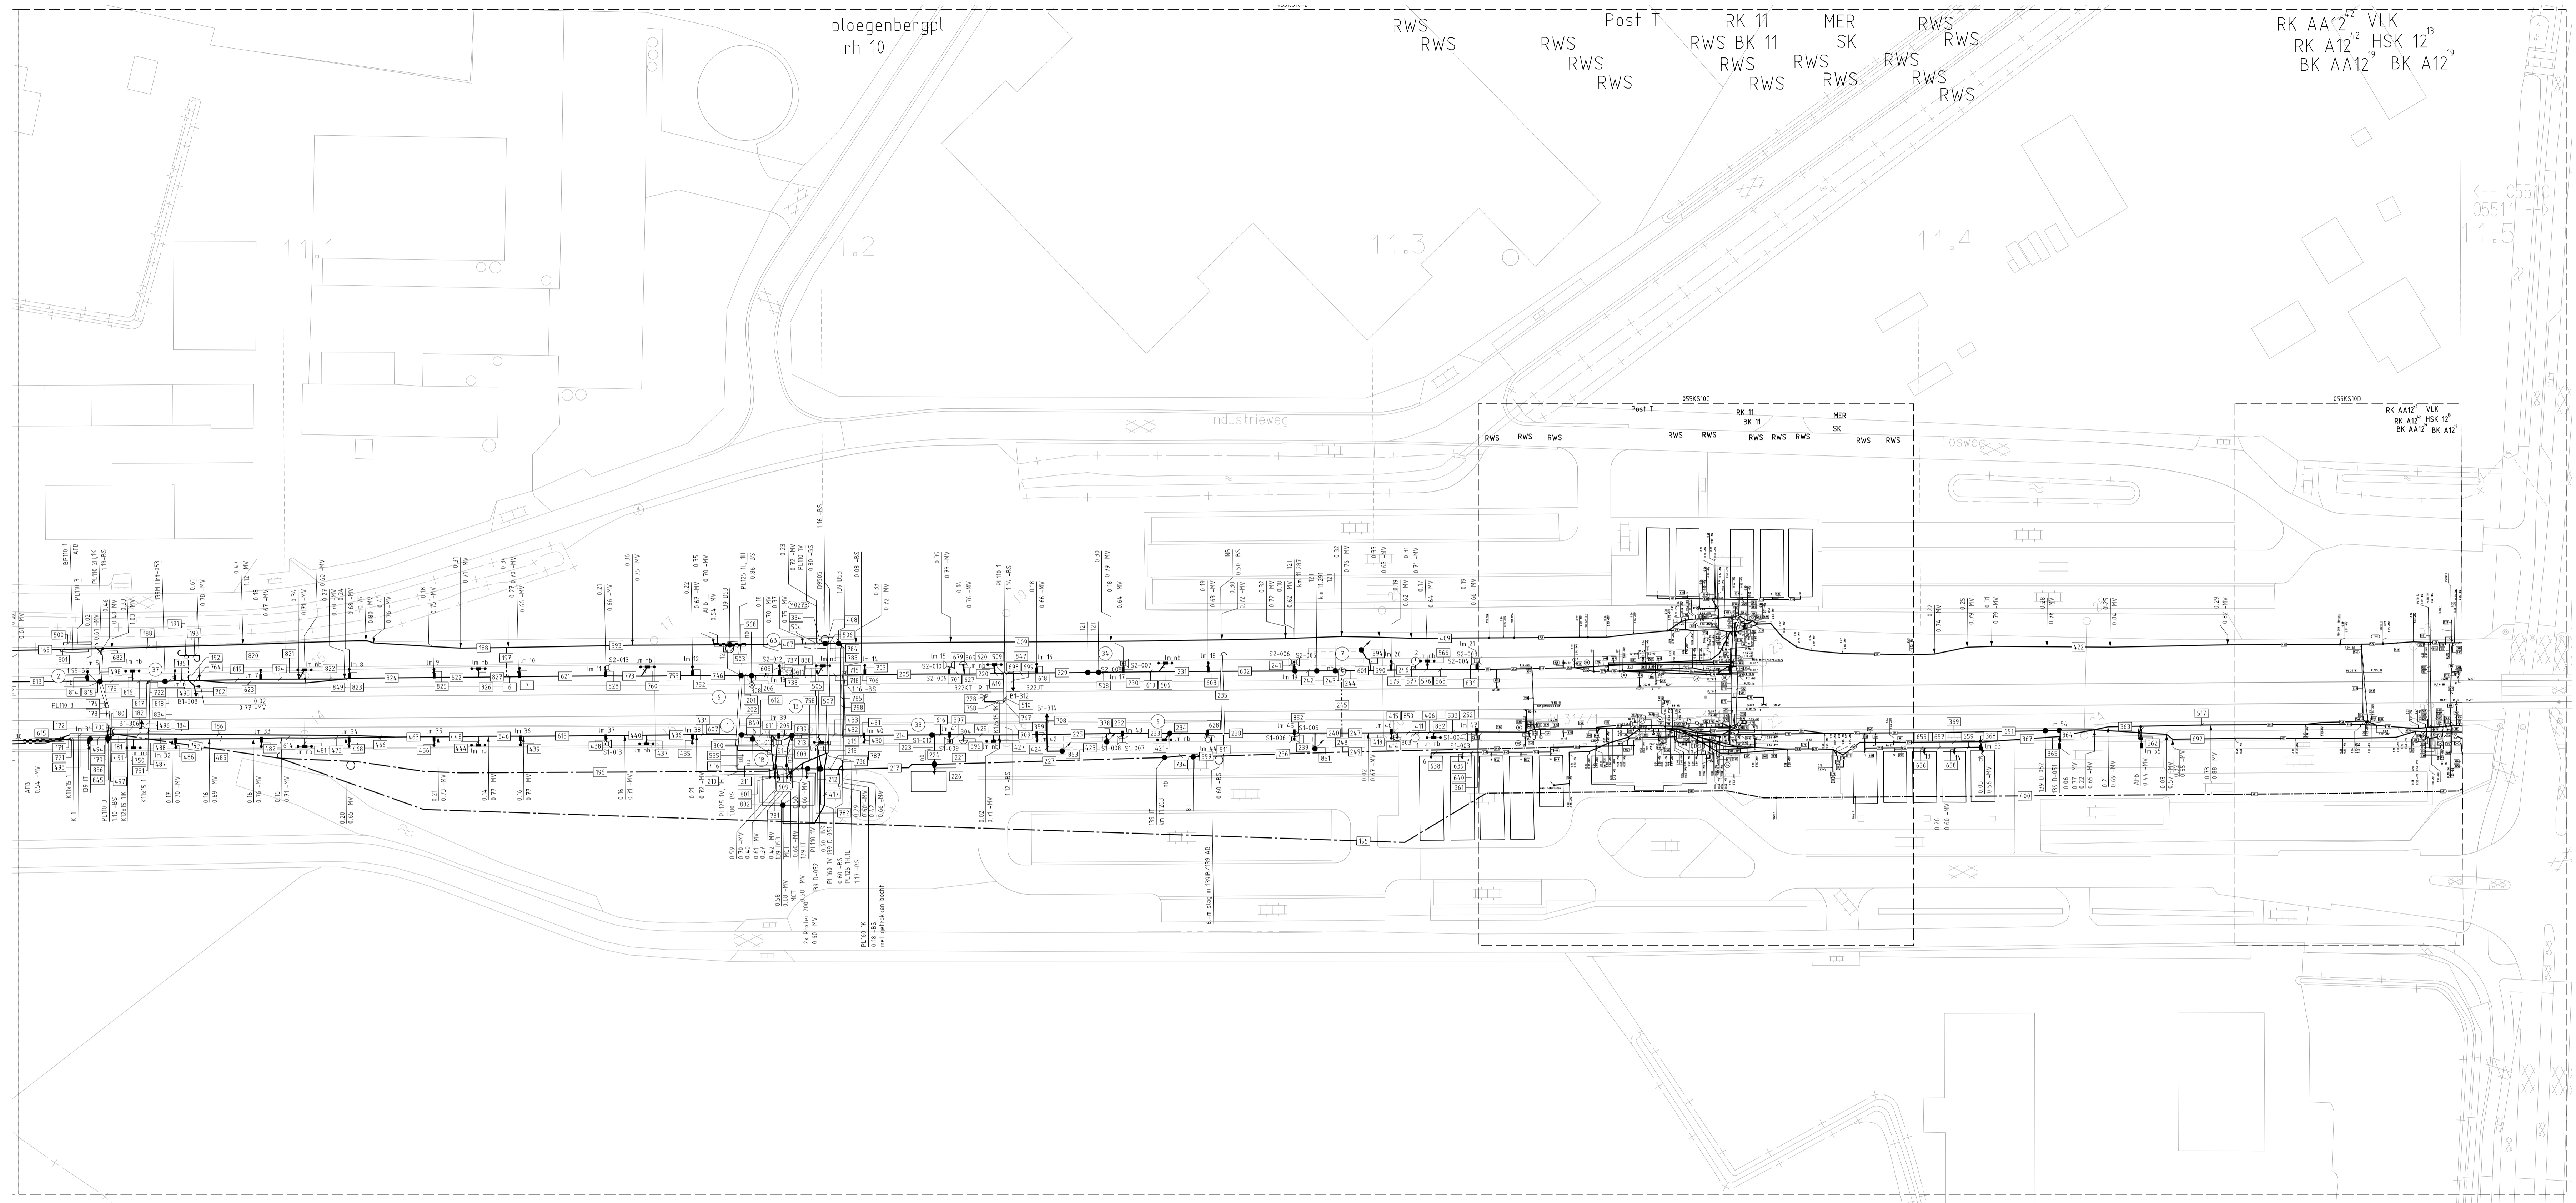

Detailtekening: 055KS10-2  
 behorende bij: 055KS10

Deze tekening verzorgt		000902297		Kabelsituatie Blerick - Eindhoven		Hoogte GL-nr 860	
<b>ProRail</b>		10.600		11.500		055KS10	
Z 12-10-2023		Z-907403		Headline		TVS0002-V009.001	
Plaatsen		A2x3		Schaal		1:500	
Platstekken		055		Versie		Z	


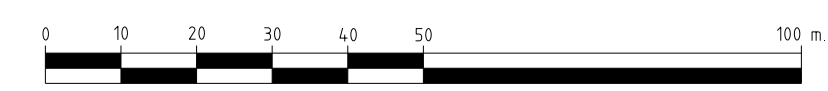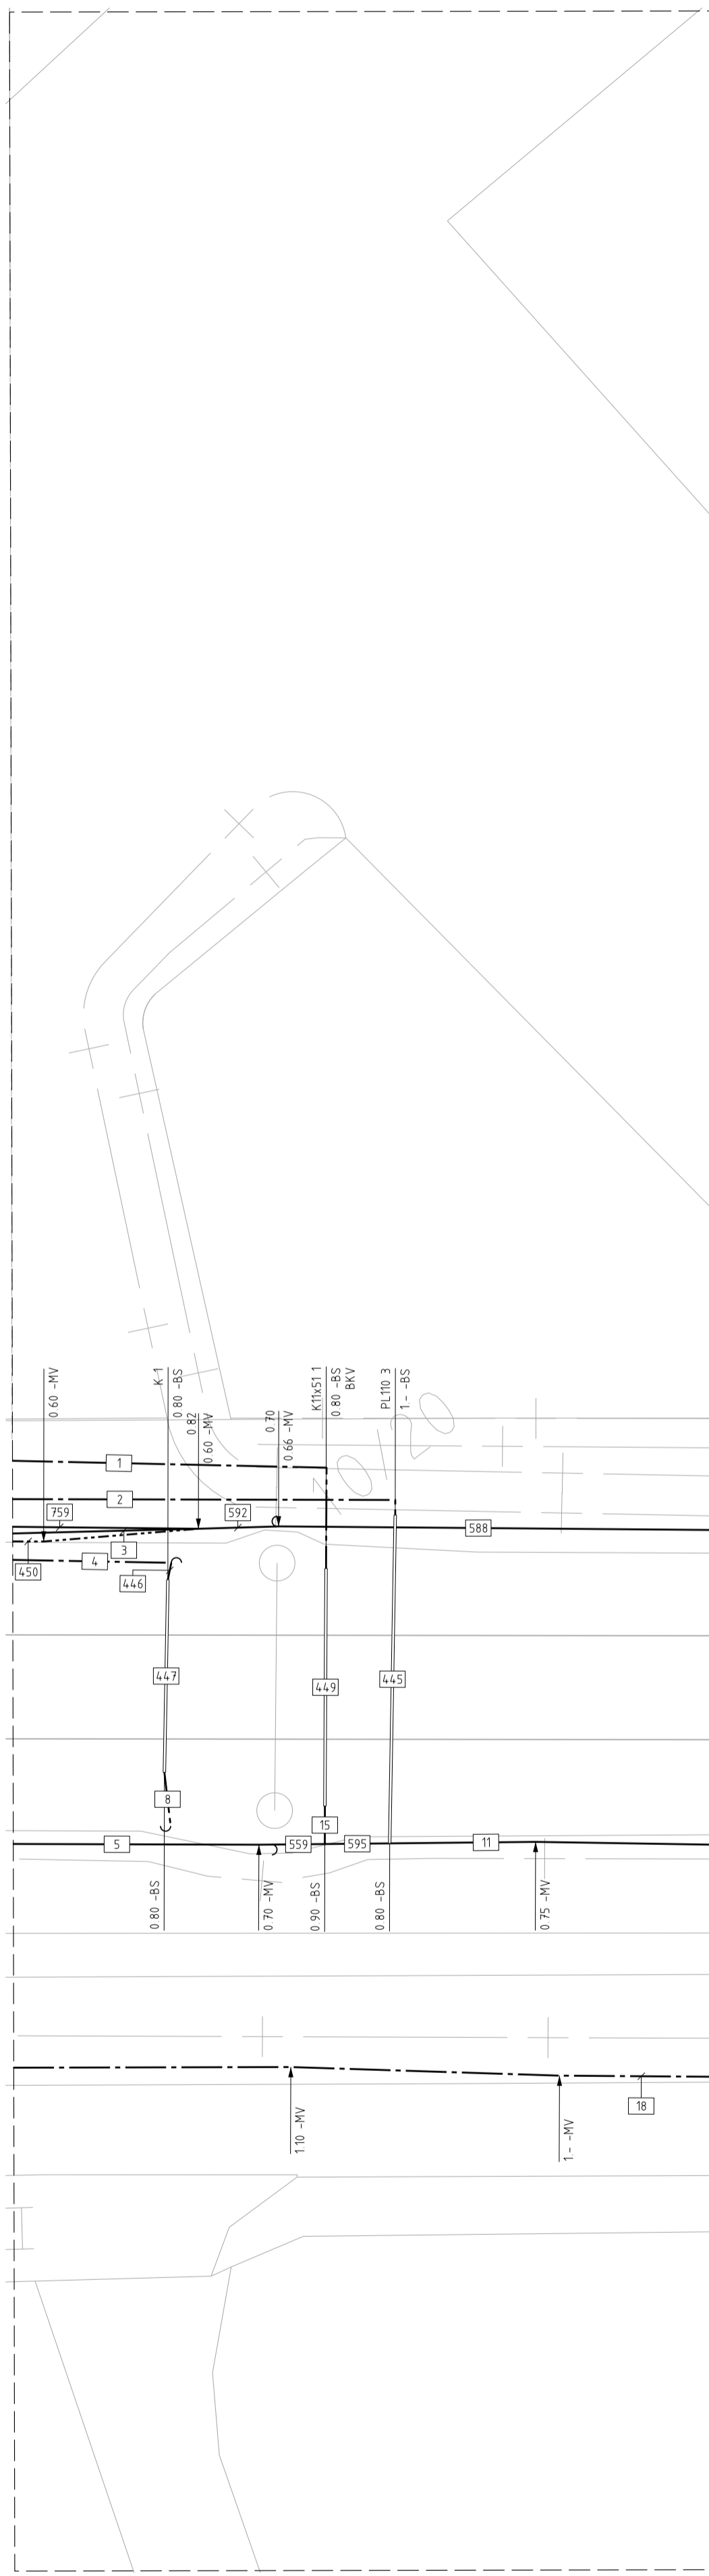

Detailtekening: 055KS10A  
 behorende bij: 055KS10

Deze tekening vervangt:		TVS00002-V009.001	
000902297	Kabelsituatie Blerick - Eindhoven	Formaat A1	Schaal 1:200
		Geocode 055	Versie Z
		Hoogste GIL-nr 860	
<b>ProRail</b>		As-built	
	10.600	11.500	055KS10

ProRail is eigenaar van alle digitale en analoge verschijningsvormen van deze tekening en rechtshabende op grond van de Auteurswet 1912. Waziering, verspreiding en/of openbaarmaking van deze tekening zonder voorafgaande schriftelijke toestemming van ProRail is niet toegestaan.





