


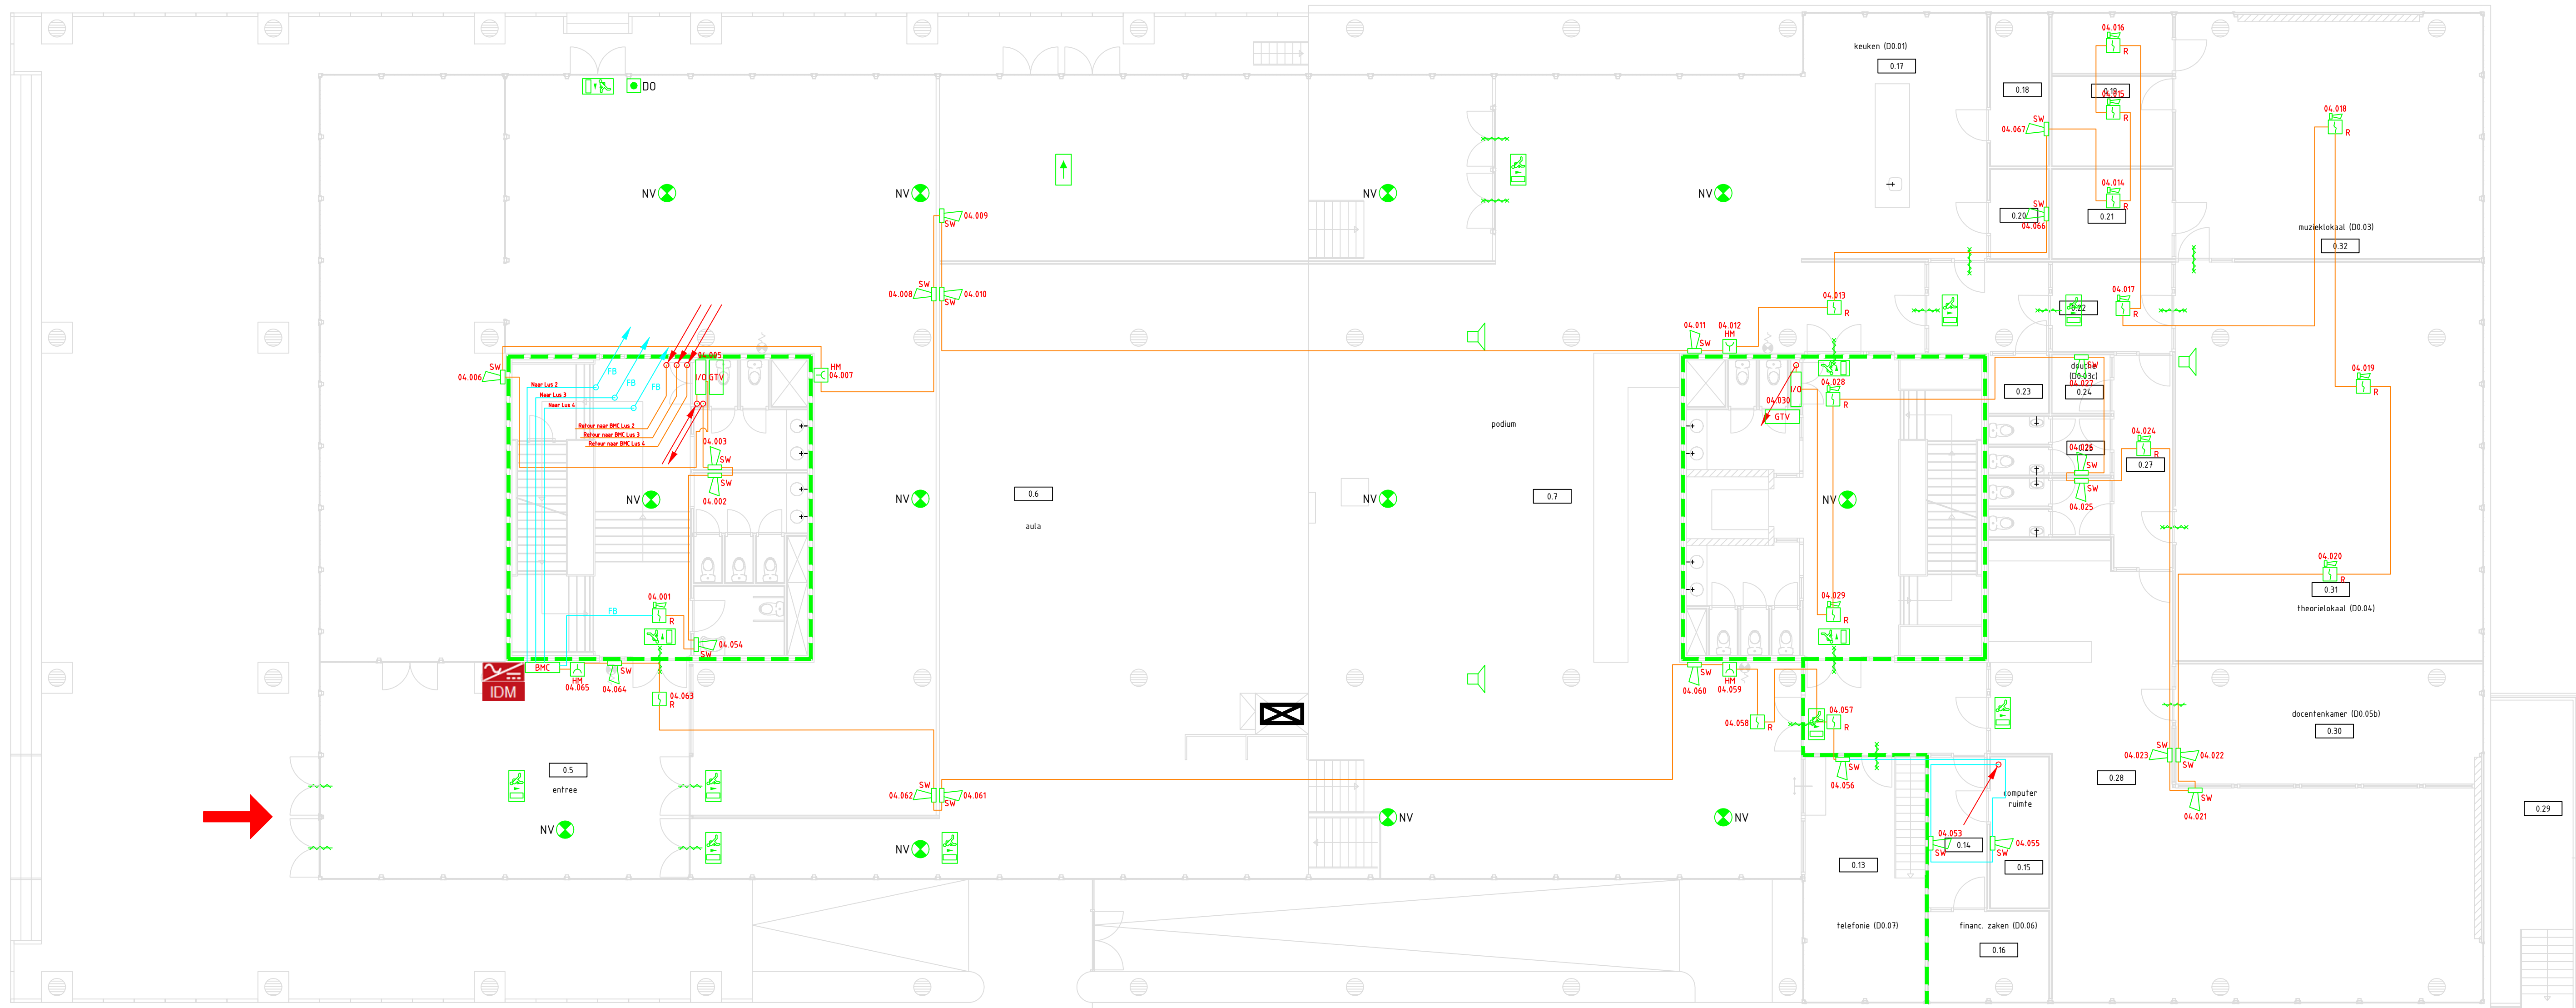

Detectiezone 2

Symboolenlijst

Aantal	Symbool	Omschrijving
1	BMC	Centrale, brandmeld-
2	GTV	Centrale, brandmeld-
2	I/O	I/O module
4	HM	Melder, ontruiming handmatig
4	OM	Melder, rook, optisch
11	OM	Melder, rook, optisch, ingebouwde akoestische signaalgever 2
23	OM	Signaalgever akoestisch slow whoop

- Brandscheiding 30min. WBD80
- Brandscheiding 60min. WBD80
- ONTRUIMINGSCENTRALE
- Noodverlichtingskast
- Noodverlichtingsarmatuur Uitgang
- Noodverlichtingsarmatuur Nooduitgang
- Kleefmagneet
- Noodverlichtingsarmatuur
- Deurontgrendeling
- Ontruimingsmelder
- Panieksluiting
- Brandslanghaspel
- Brandslanghaspel (in omkasting)
- Handbrandblusser (CO2 5kg)
- Handbrandblusser (schuim 6kg)
- Lift
- Alarmgever (speaker)
- Op liftfinstallatie



Project:	Offerte-nr.: P2250131
Johan de Witt; Helena v. Doeverenplantsoen	Status: As built
Omschrijving:	Ontwerp: NEN2535:2017+NEN2575:2012
Brandmeld/ontruimingsalarm installatie	Datum get.: 11-7-22
Begane Grond	Get. Gez.
Tekenaar: DB	Formaat: A1
Schaal: 1:100	Get. Gez.
Tekeningnummer:	Get. Gez.
BM100	

