
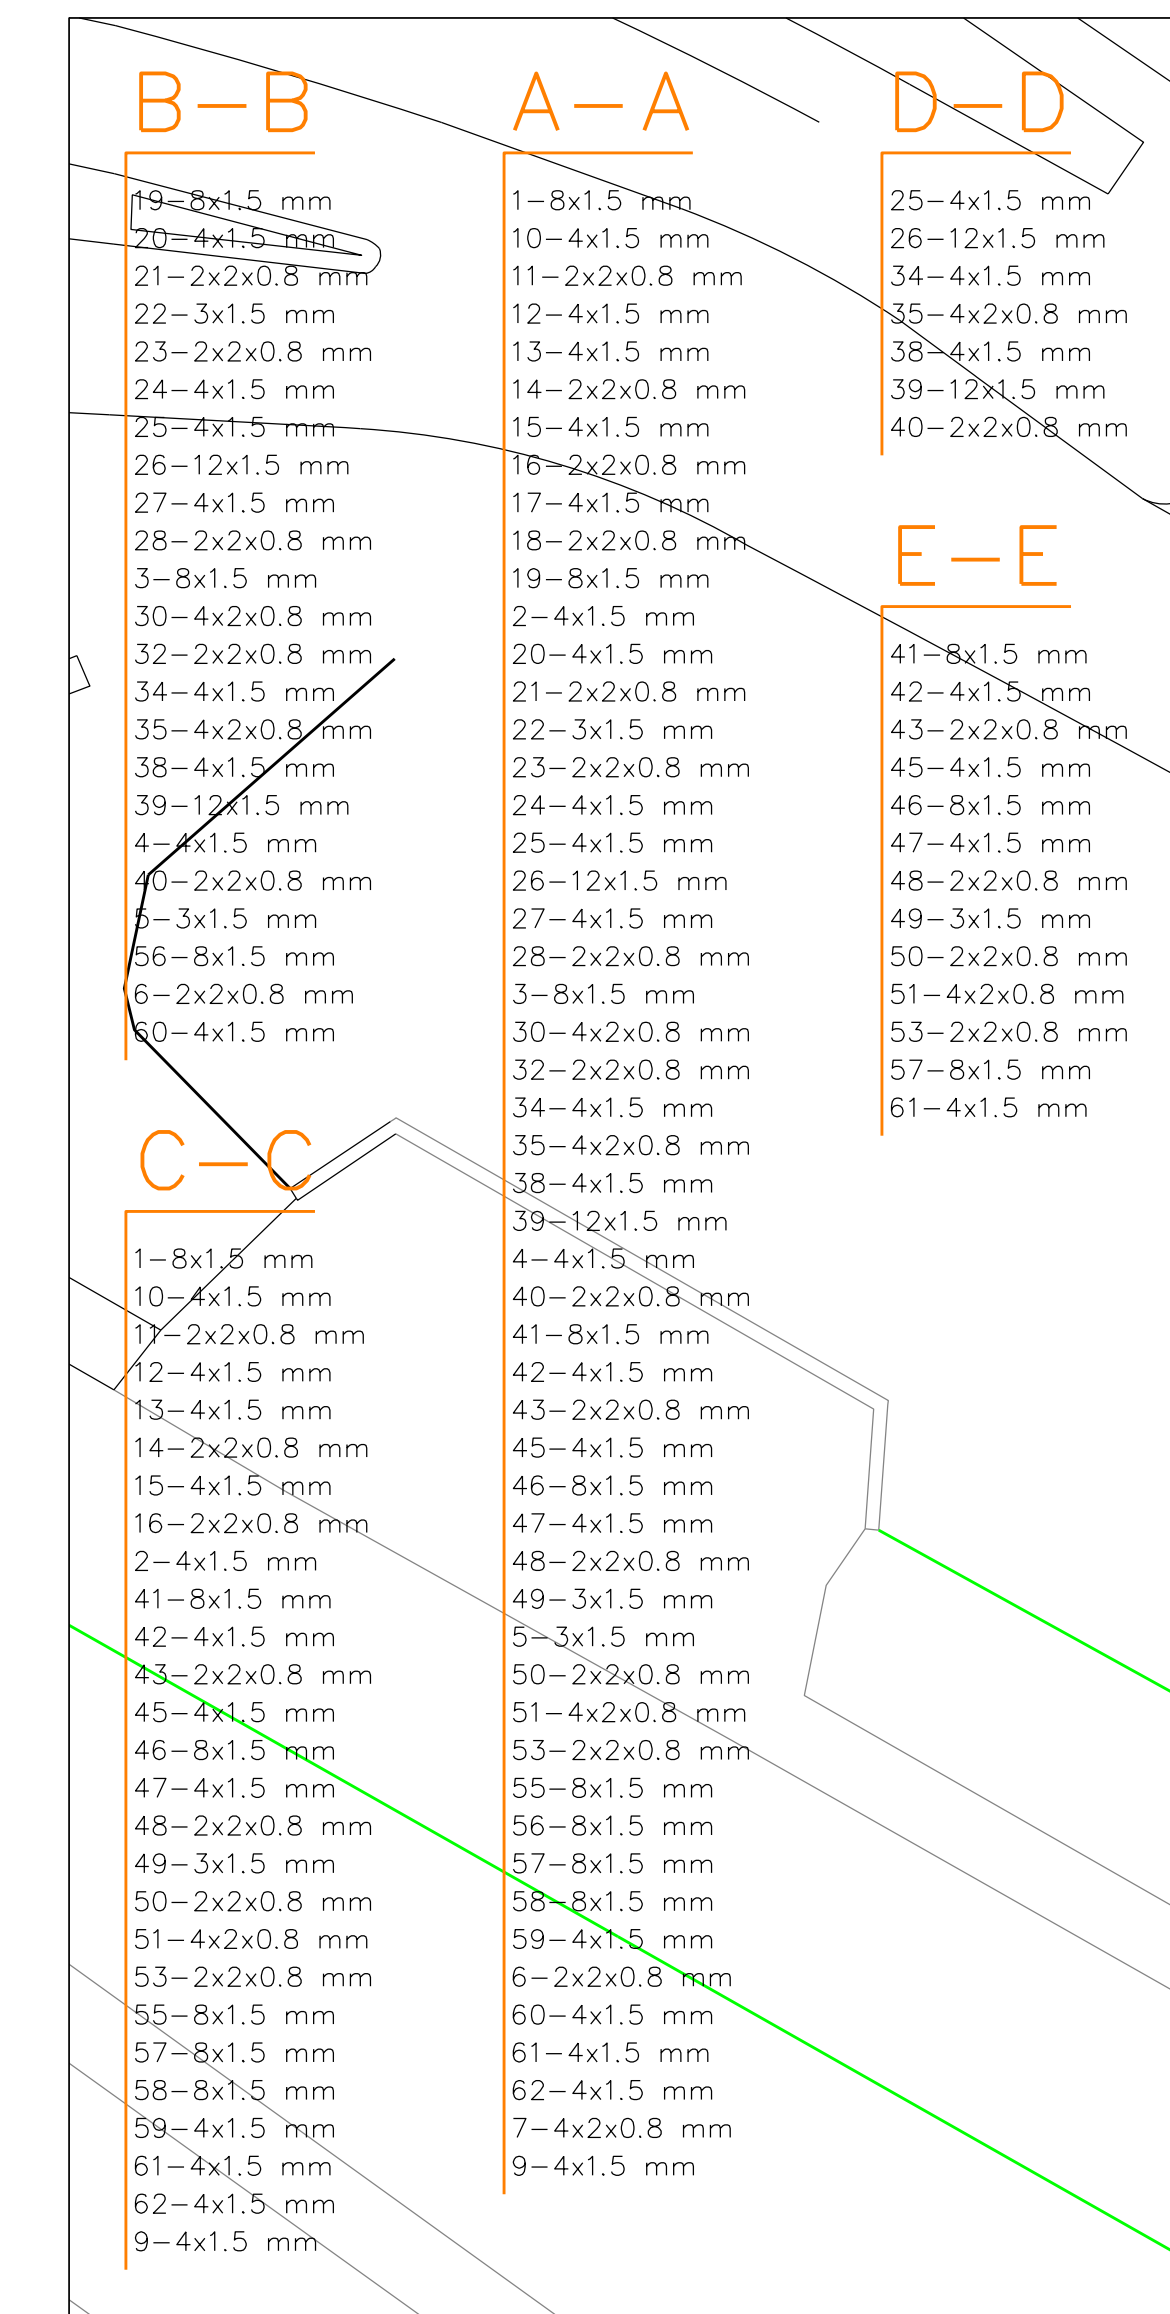
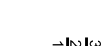
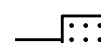
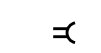
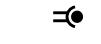


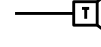

SYMBOOL	VERKLARING
	AUTOMAAT (AUT)
	SEKTEKAST (SK)
	OV-KAST
	VOORWAARSCHUWINGSSIEN (VWS)
	3 LICHTS (LANTAARN 30CM VOORZIEN VAN ACHTERGRONDSCHILD
	2 LICHTS (LANTAARN 20CM VOORZIEN VAN ACHTERGRONDSCHILD
	2 NS LICHTS LANTAARN 20CM (EVT KNIPPER)
	3 LICHTS FIETSLANTAARN 20CM VOORZIEN VAN ACHTERGRONDSCHILD
	2 LICHTS VOETGANGERSLANTAARN 20CM
	BOSCHE VOETGANGERSLANTAARN
	3 LICHTS UNDERLIGHT (OL)
	3 LICHTS WACHTLIDVOORSPELER (WTV)
	AFTELLER
	BUSLANTAARN (S-OGG)
	DRUKKNOP (DRK)
	DRUKKNOP BRIGHTBUTTON (DRK)
	ACOUSTISCHE SIGNAALGEVER (R1)
	RADAR (RDR)
	Camera
	WITLEGGER
	PORTAAL
	KABELTRACE
	MANTELBUS NIEUW
	DETECTIELUS
	TYPE OPZETSTUK A,B OF C (ZIE MANTELSCHILDTAFEL)