


Van	Naar	Doorsnede
Automaat	Lus D 4.2.1	VO - VMvKas 2 x 15
Automaat	Lus D 4.2.2	VO - VMvKas 2 x 15
Automaat	Lnt 4.2.1	VO - VMvKas 6 x 15
Automaat	Lnt 2.2	VO - VMvKas 8 x 15
Lnt 2.2	Lnt 2.1	VO - VMvKas 4 x 15
Automaat	Lnt 4.1	VO - VMvKas 4 x 15
Automaat	Lnt 4.2	VO - VMvKas 8 x 15
Lnt 4.2	Lnt 8.1	VO - VMvKas 4 x 15

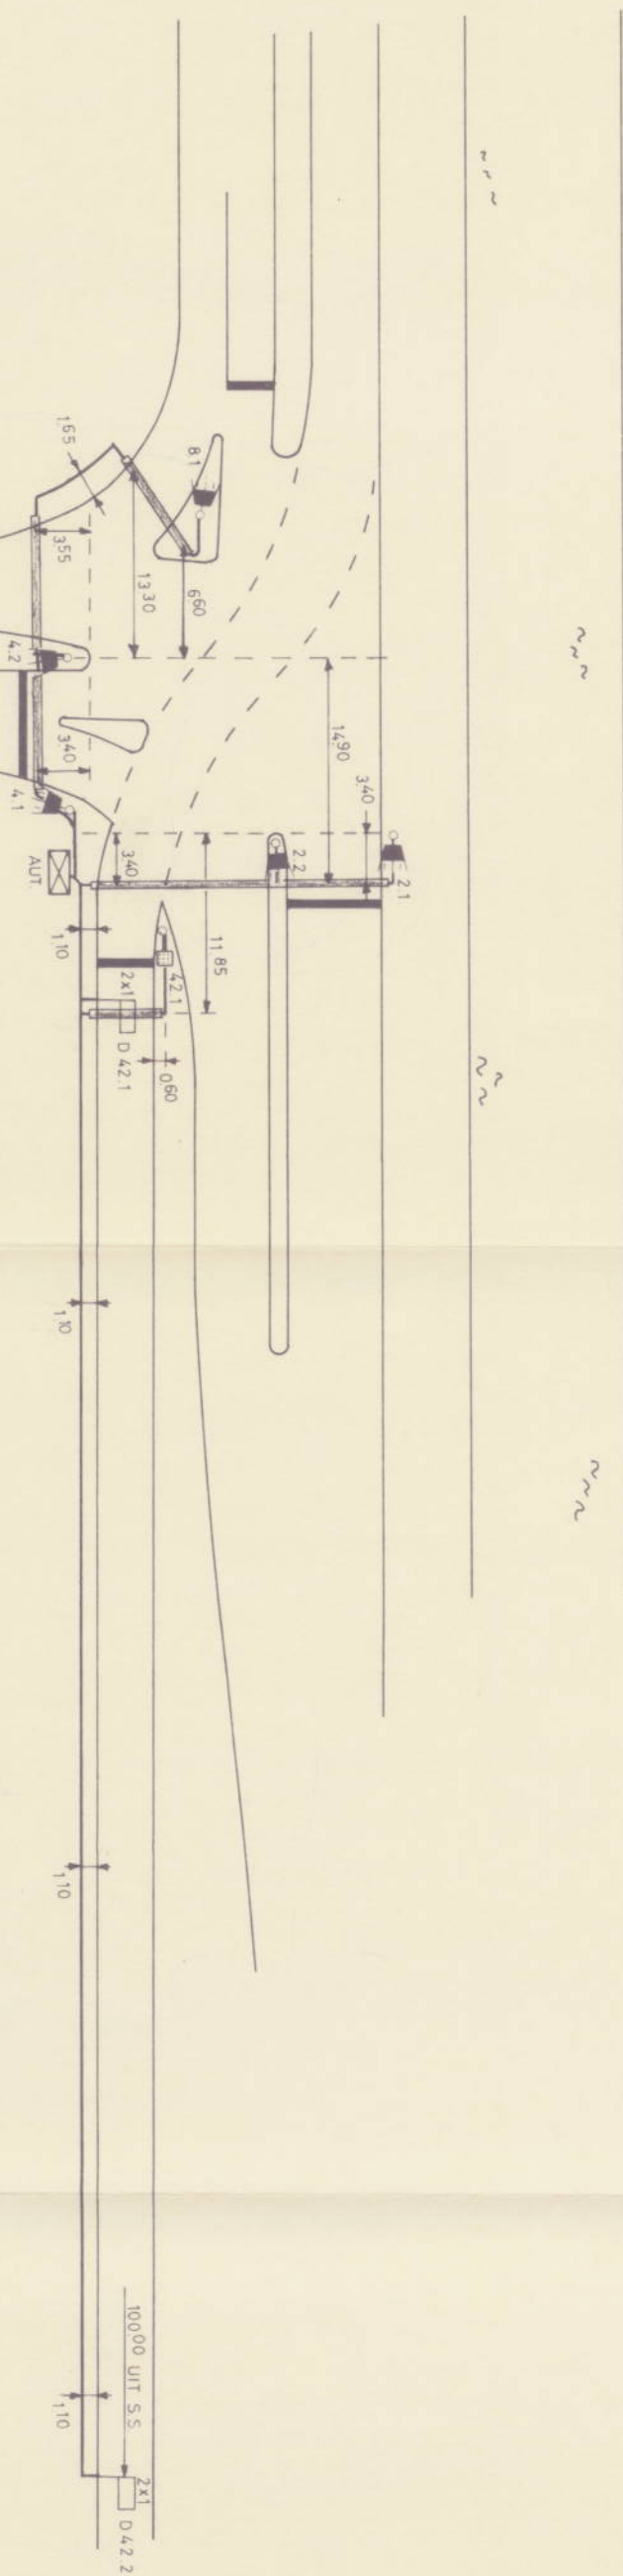

B.V. „NEDERLAND“ HAARLEM FABRIEK VAN ELEKTRISCHE APPARATEN	
KRUISPUNT : SAFARIWEG / ZEBRASPOOR	
MAARSSSEN	
Revisietekening Verkeersregelininstallatie	
FH-381	
SCHAAL 1 : 500	TEKENING Nr. R-18000/101
GETEKEND 801121 J.L.	BLAD Nr. 1
FORMAAT A 3	AANTAL BLADEN 1
Gewijzigd	
Technische Aannemingsmaatschappij <b>Nettenbouw b.v.</b>	
Amersfoort - Amsterdam - Apeldoorn - Breda Dordrecht - Hoofddorp - Mill - Nieuwegein	