


As-built: overzicht herstel

Luifelconstructie A28 hm. 5.16 - 6.7



- Afdichting spankoppen hersteld
- Glas- vervangen met PMMA-paneel

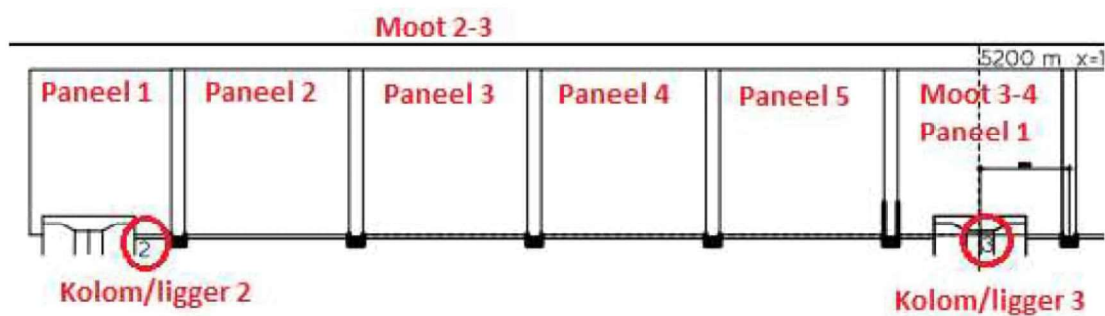

Auteur	A. de Vaan
Verificatie	K. Manintveld
Autorisatie	A. Boubkari
Datum	13-12-2022
Versie	1.0
Status	As-built

Algemeen:

- Ter plaatse van deling kruit rubber op; overig loopt eruit; (Z.01)
- Neopreen blokjes zijn structureel onder glazen platen uitgeschoven; (Z.02)
- Geluidsscherm bevindt zich langs HRR.

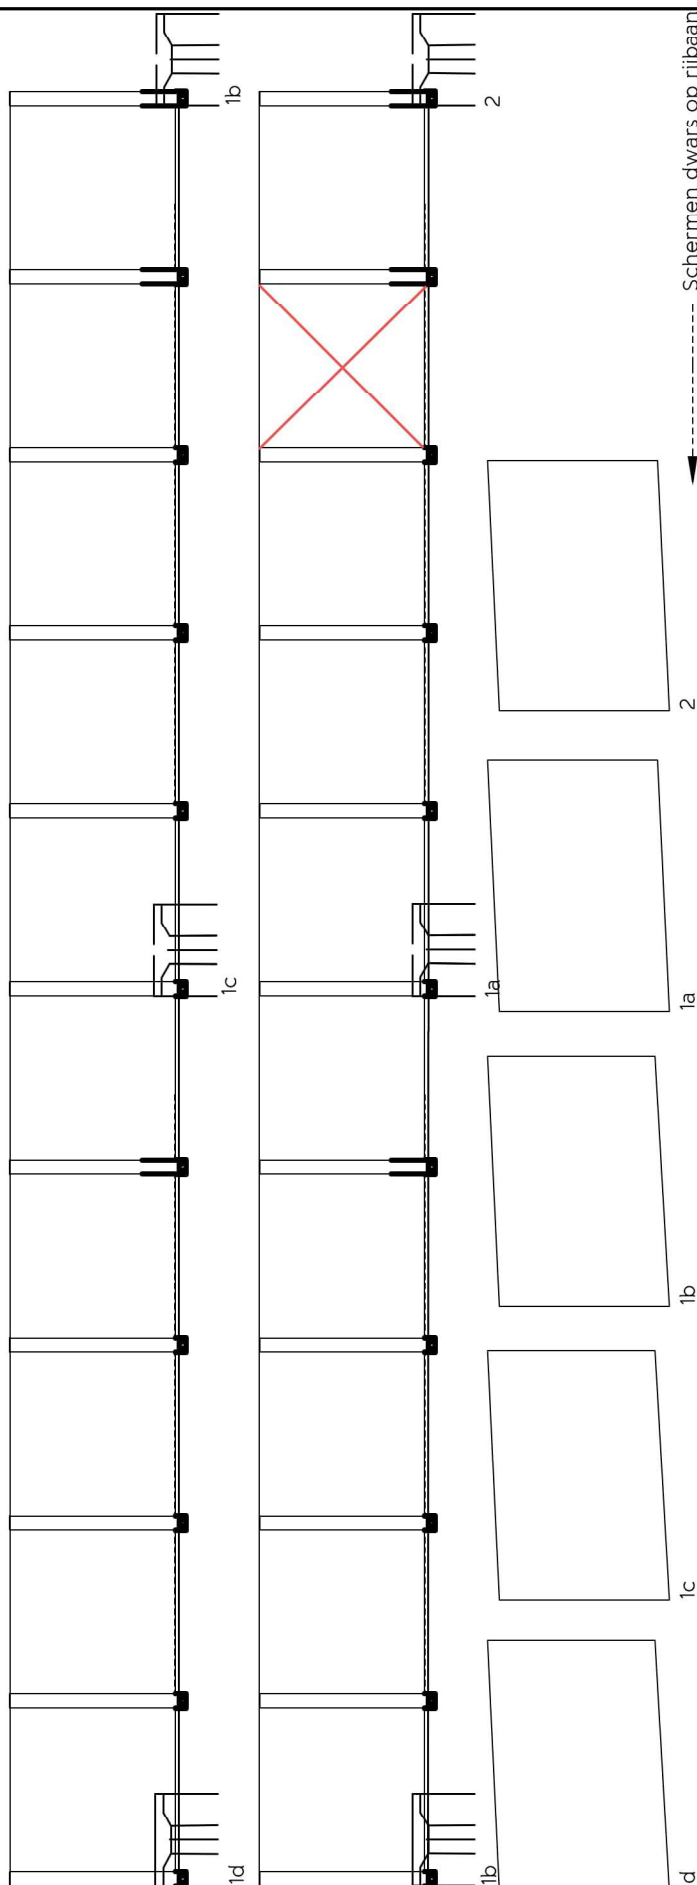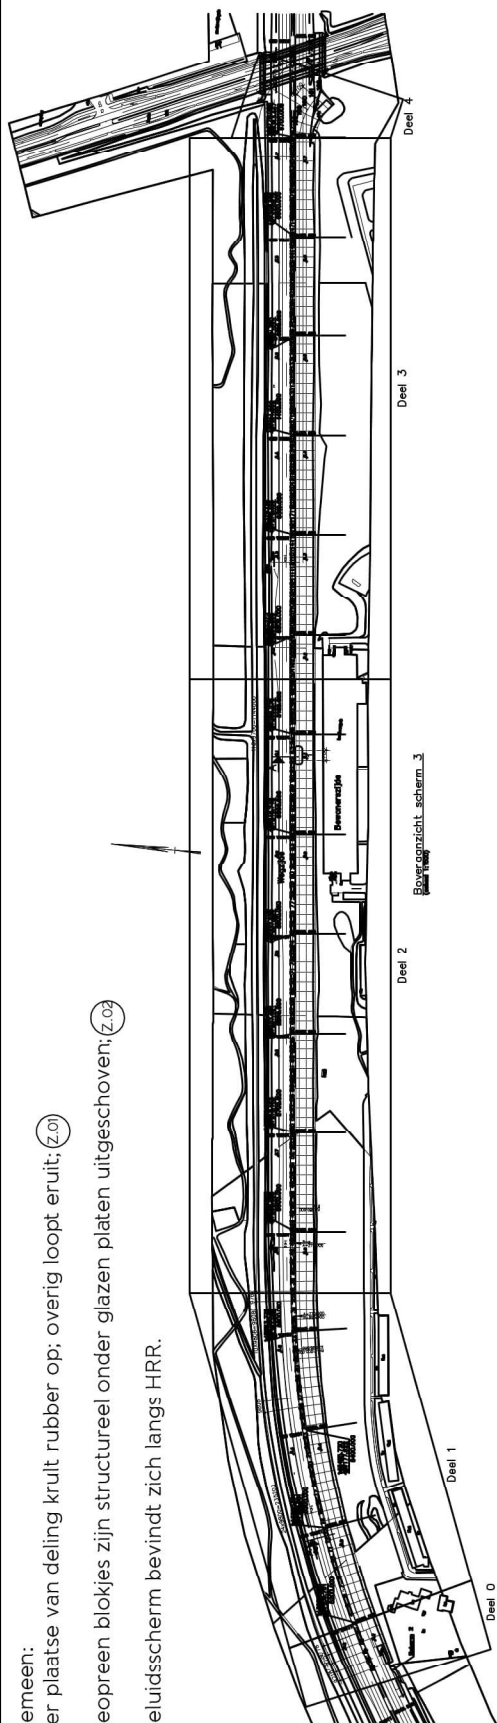

----- Schermen dwars op rijbaan

Legenda



Schade-nummer

heijmans

Luifelconstructie A28 hm. 5.16 - 6.7

Divers Onderhoud

A. de Vaan

13-12-2022


Blad 1/13

Overzicht en moot 1d-2

Groen = Afdichting spankoppens hersteld

Rood = Glas- vervangen met PMMA-paneel

5200 m x=143298.051 y=457109.761

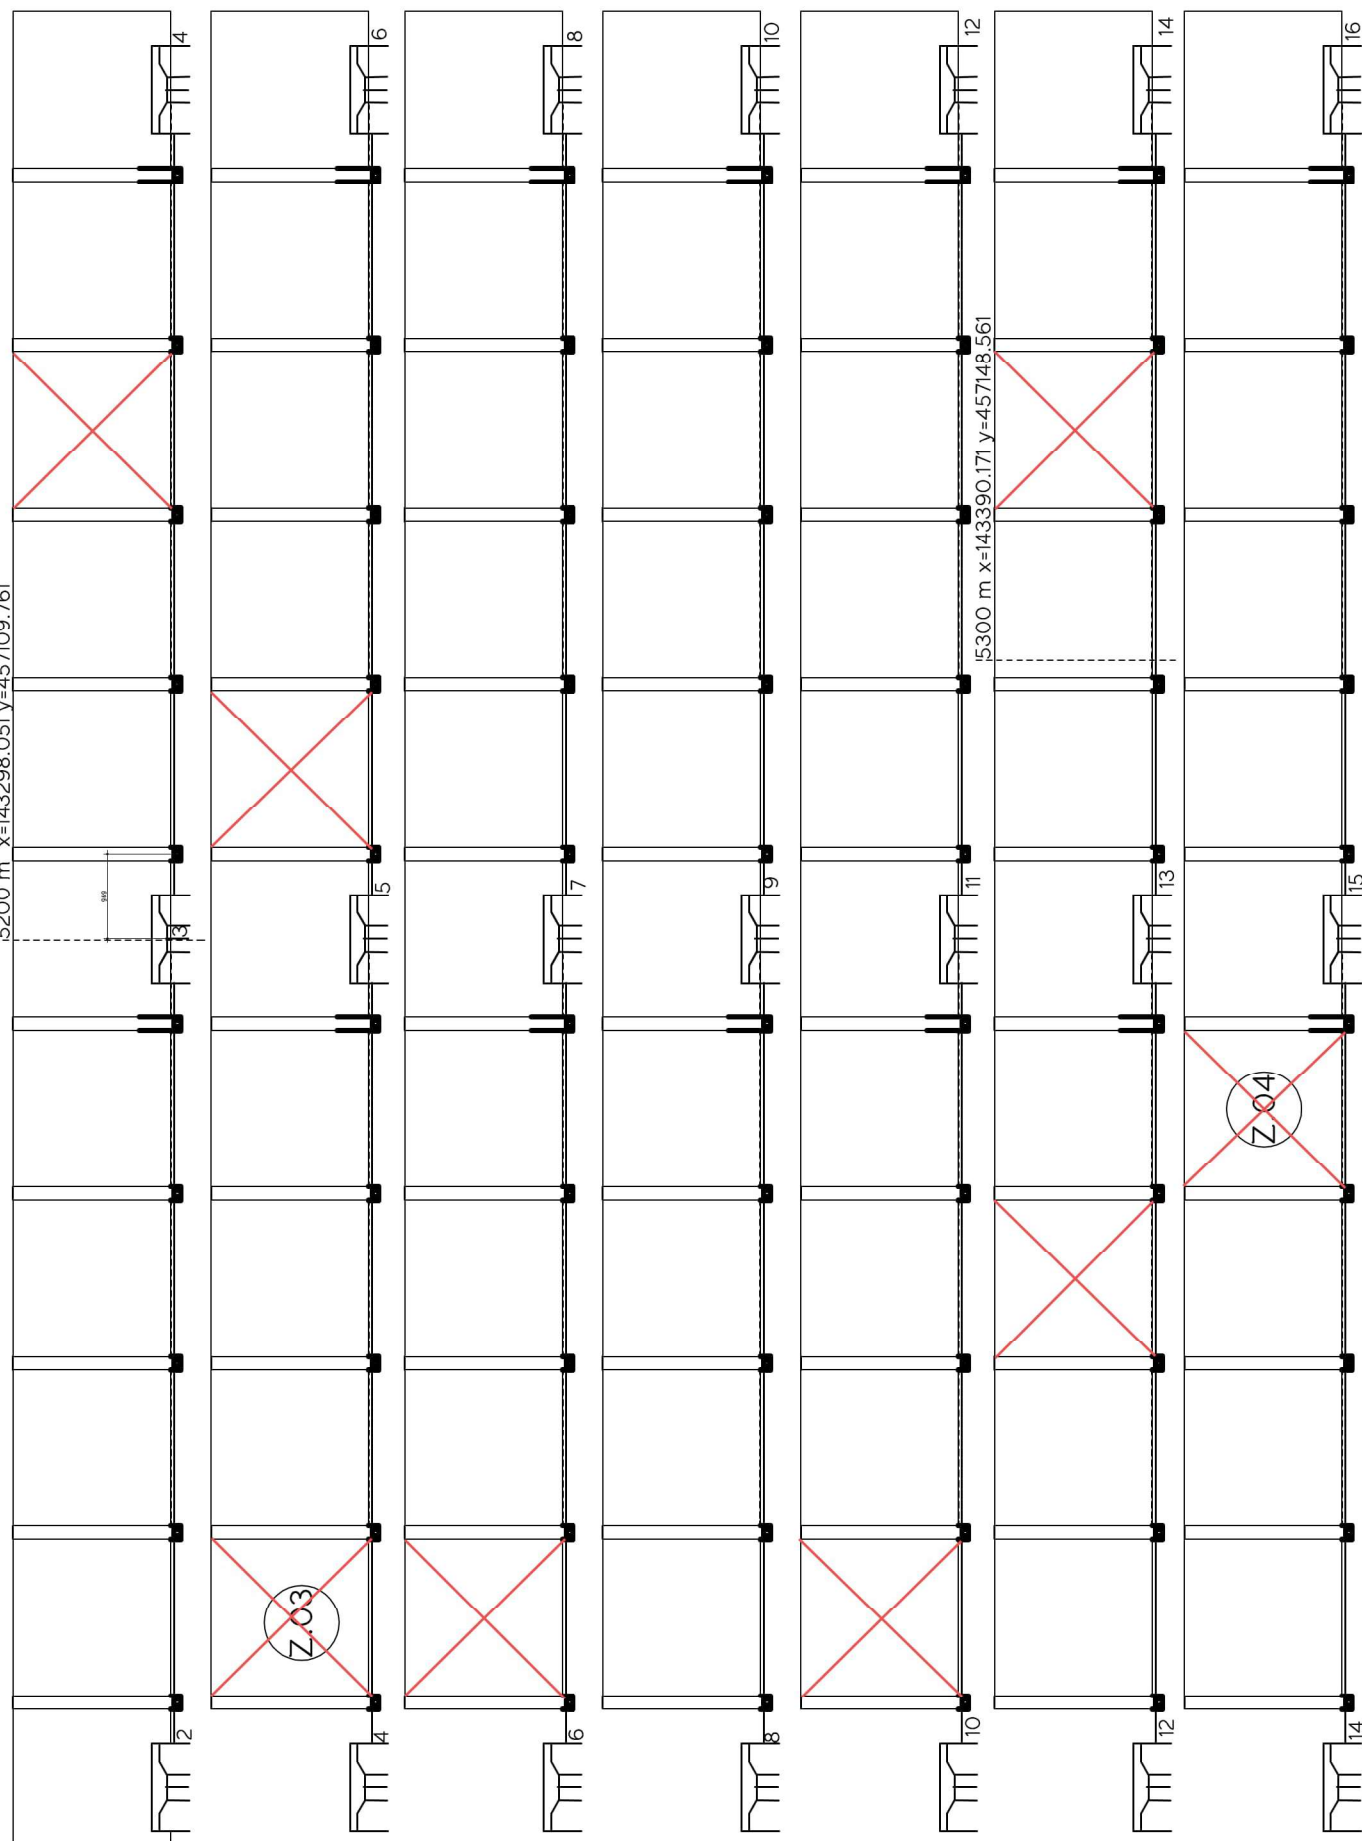

Legenda

Z.XX Schade-nummer

Luifelconstructie A28 hm. 5.16 - 6.7

Divers Onderhoud

A. de Vaan


13-12-2022

Blad 2/13

Moot 2-16

Groen = Afdichting spankoppens hersteld

Rood = Glas- vervangen met PMMA-paneel

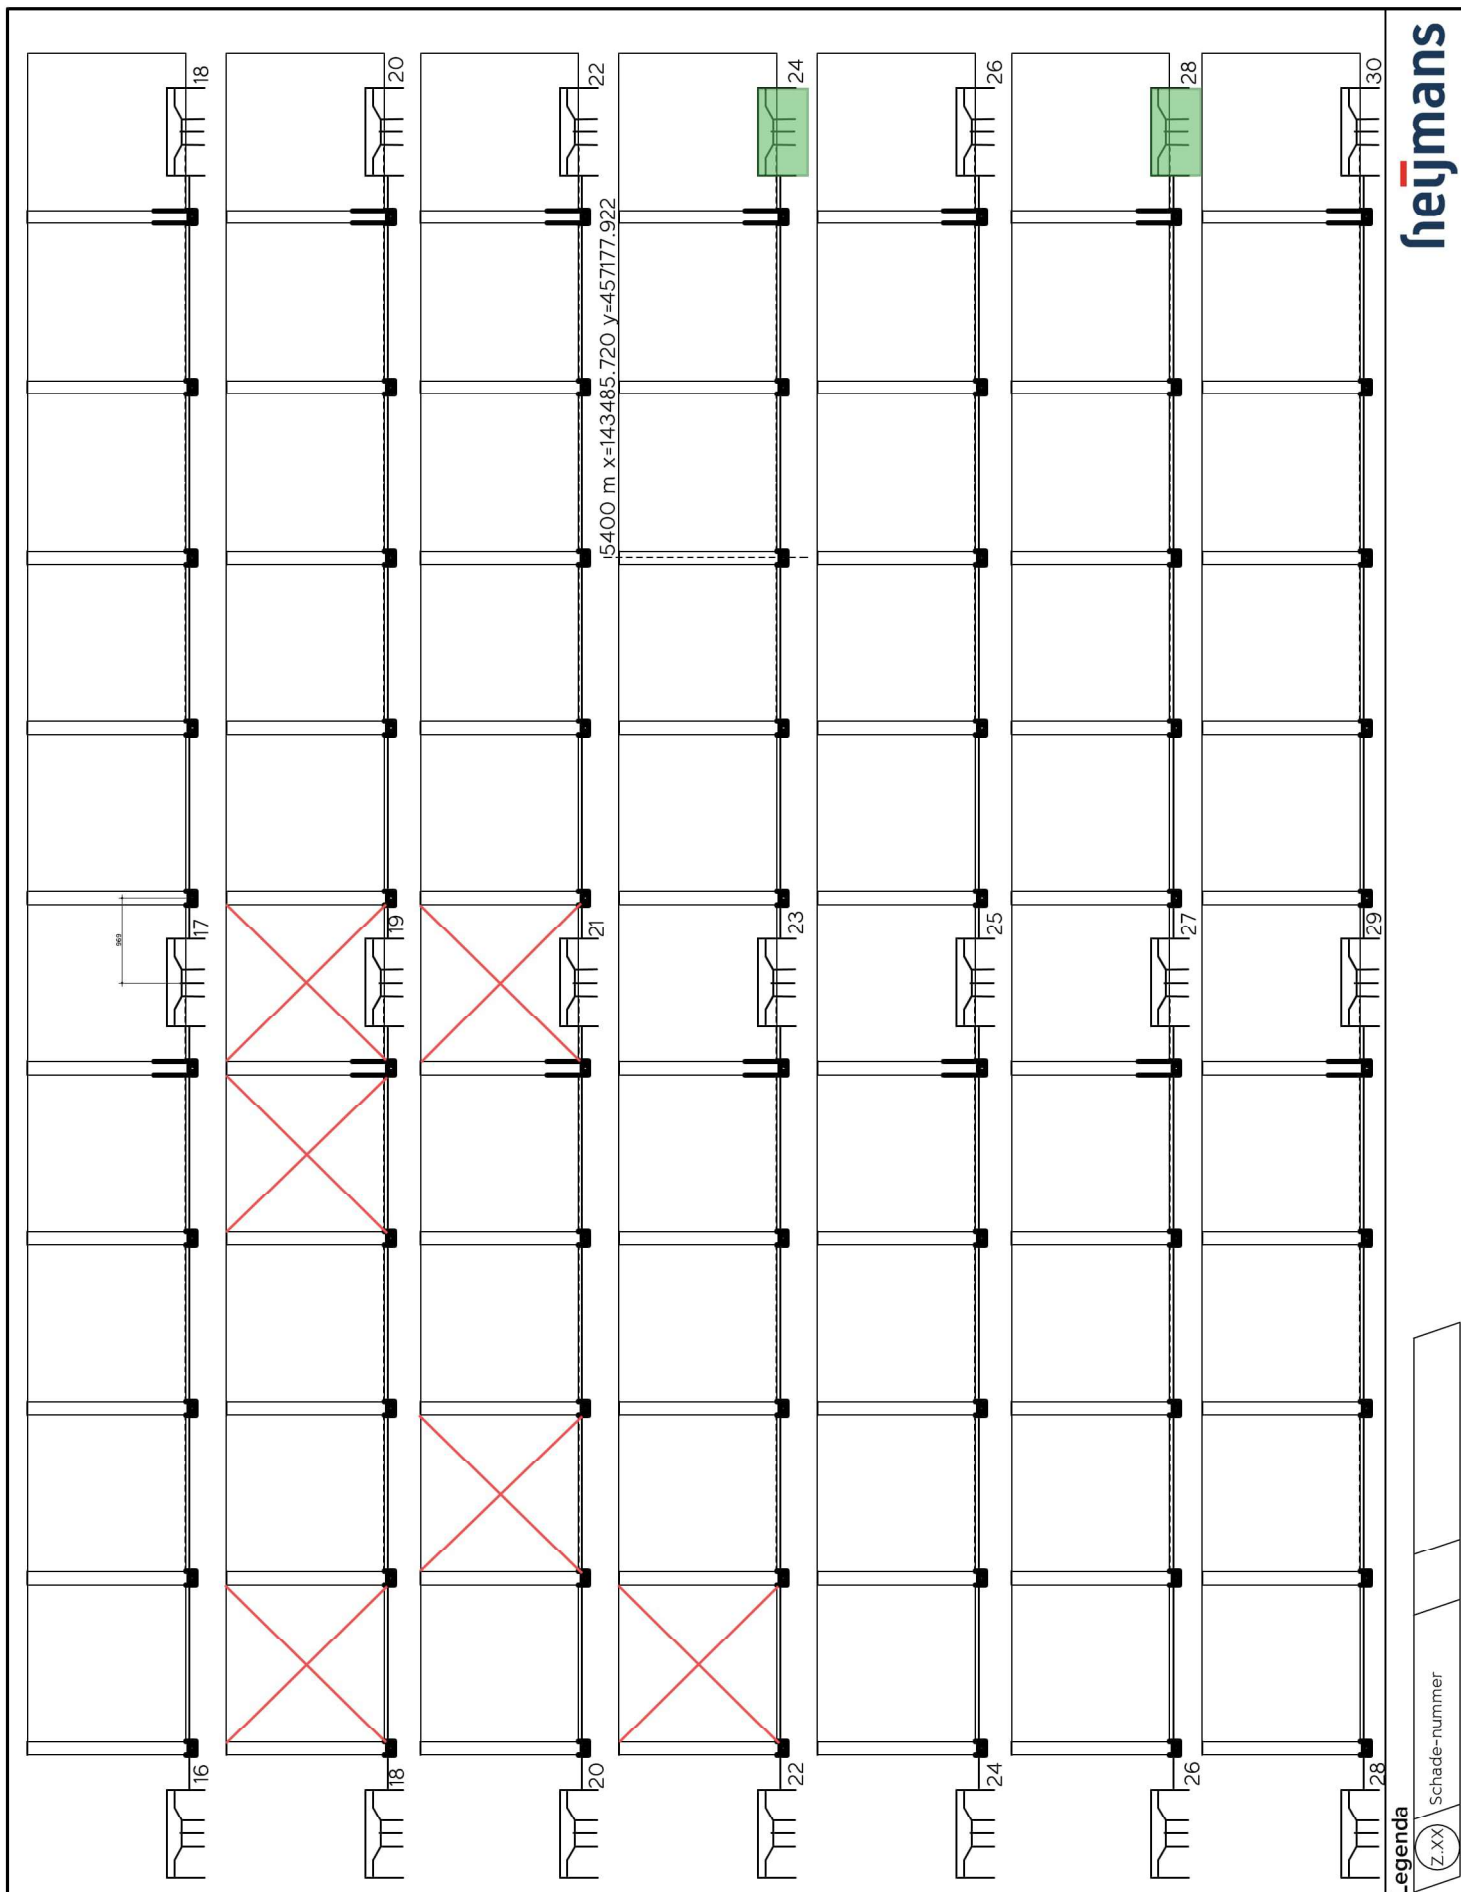

Luifelconstructie A28 hm. 5.16 - 6.7


Divers Onderhoud

A. de Vaan

13-12-2022

Blad 3/13

Mooit 16-30

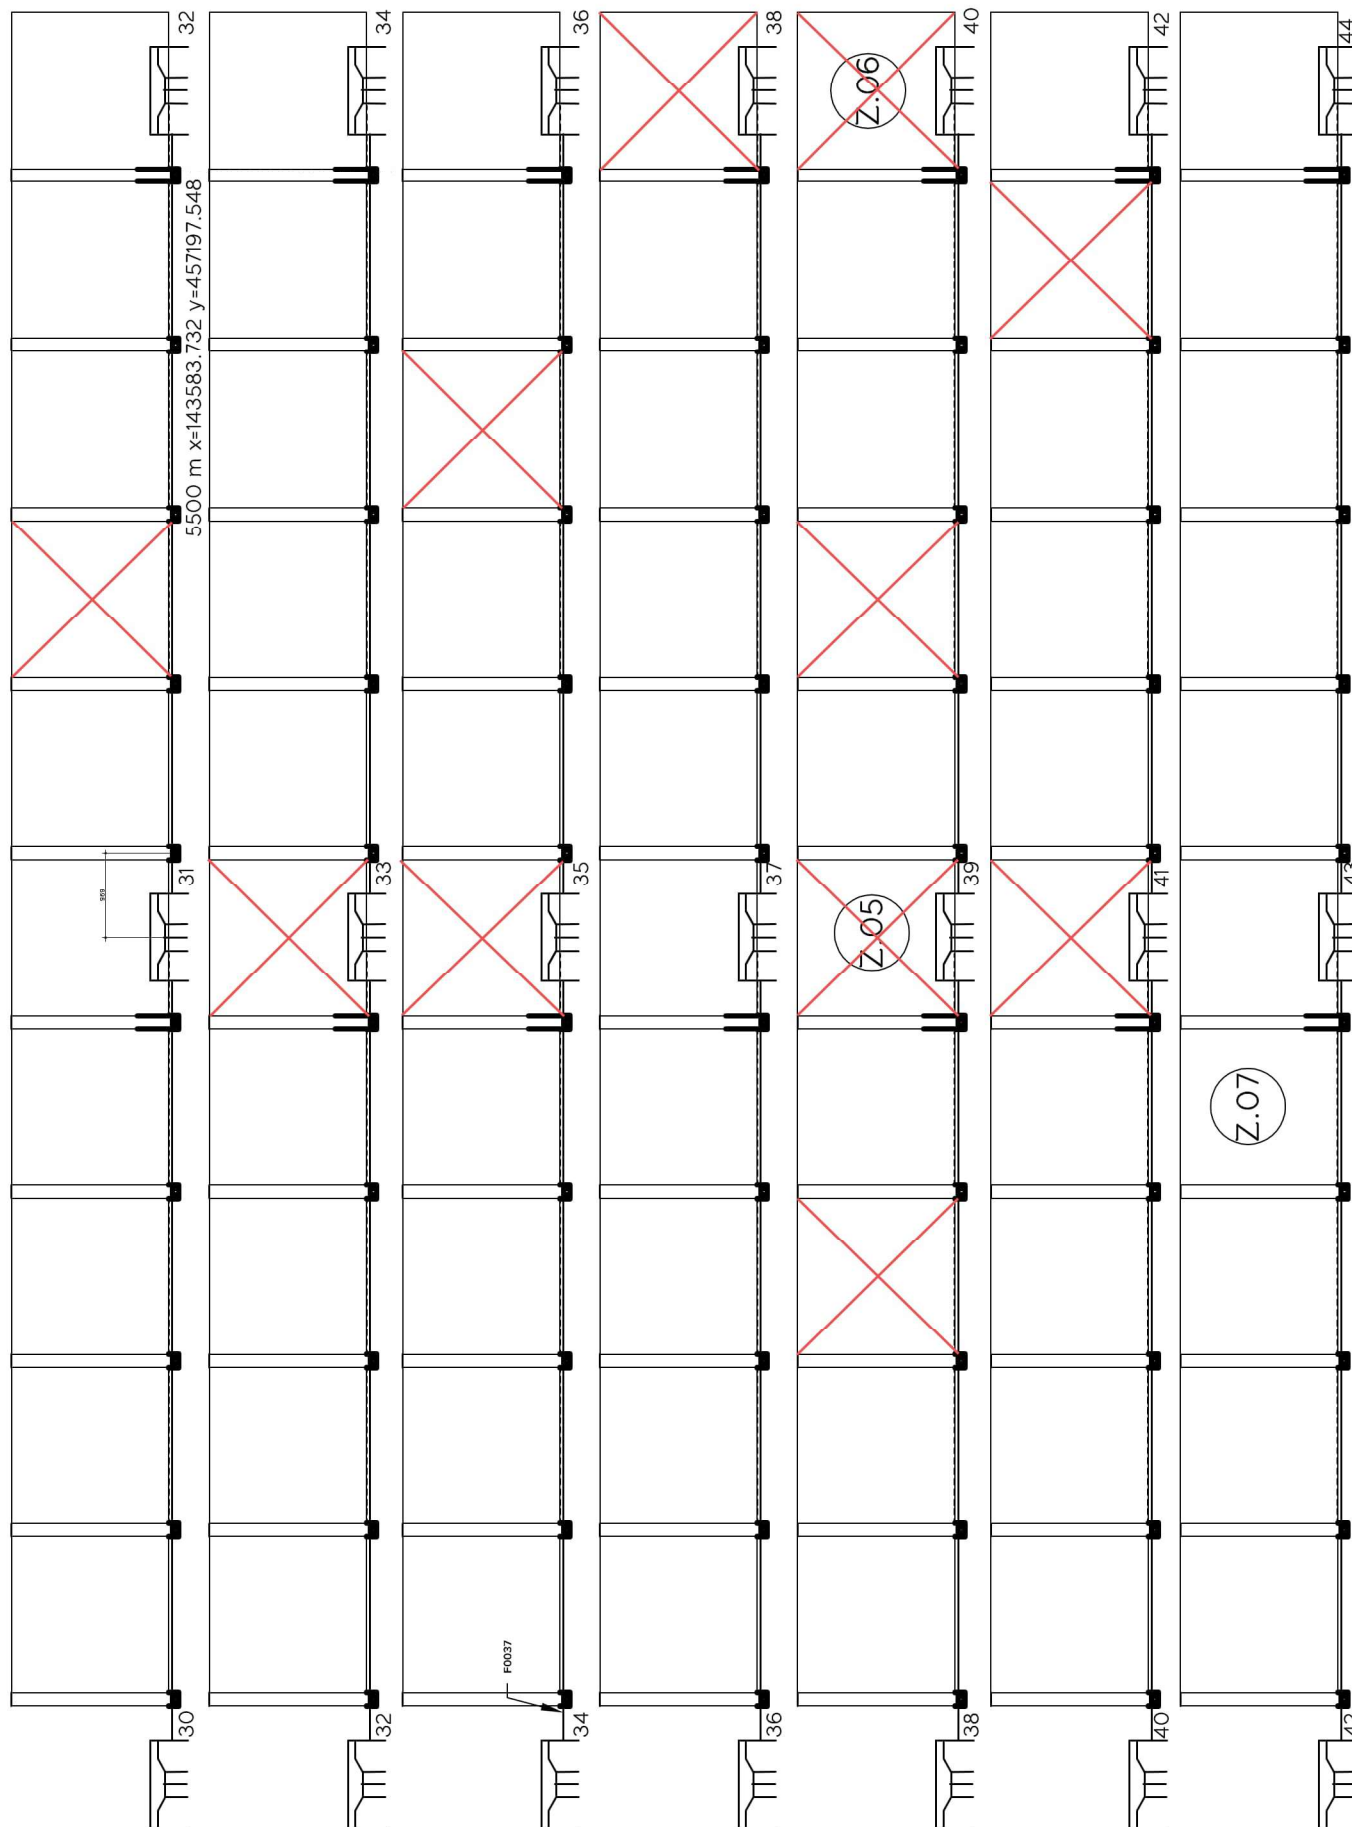

Luifelconstructie A28 hm. 5.16 - 6.7

Divers Onderhoud

A. de Vaan


13-12-2022

Blad 4/13

Moot 30-44

Groen = Afdichting spankoppens hersteld

Rood = Glas- vervangen met PMMA-paneel

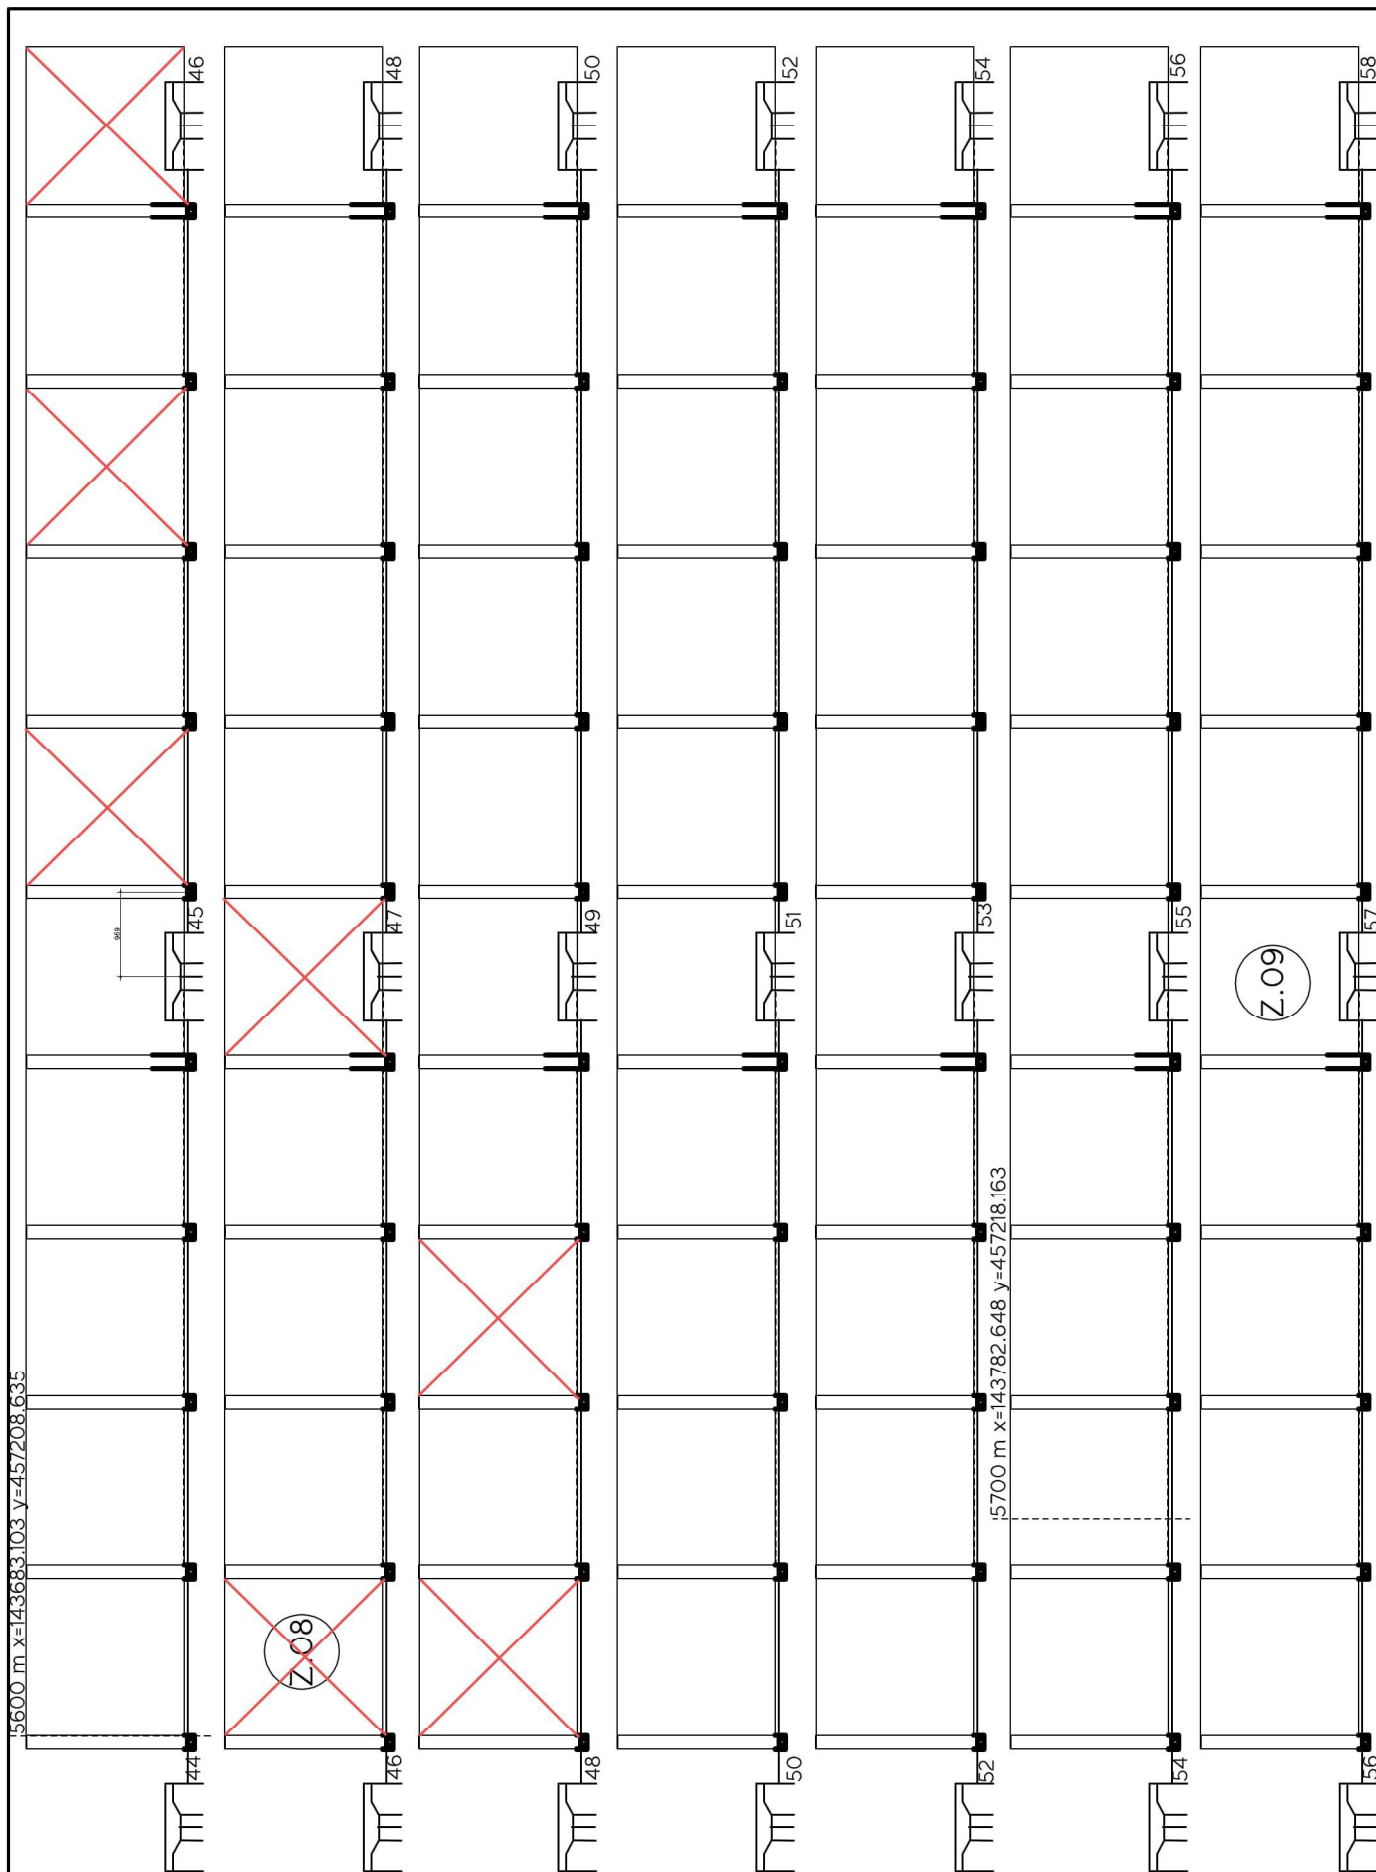

Luifelconstructie A28 hm. 5.16 - 6.7

Divers Onderhoud

A. de Vaan


13-12-2022

Blad 5/13

Moot 44-58

Groen = Afdichting spankoppens hersteld

Rood = Glas- vervangen met PMMA-paneel

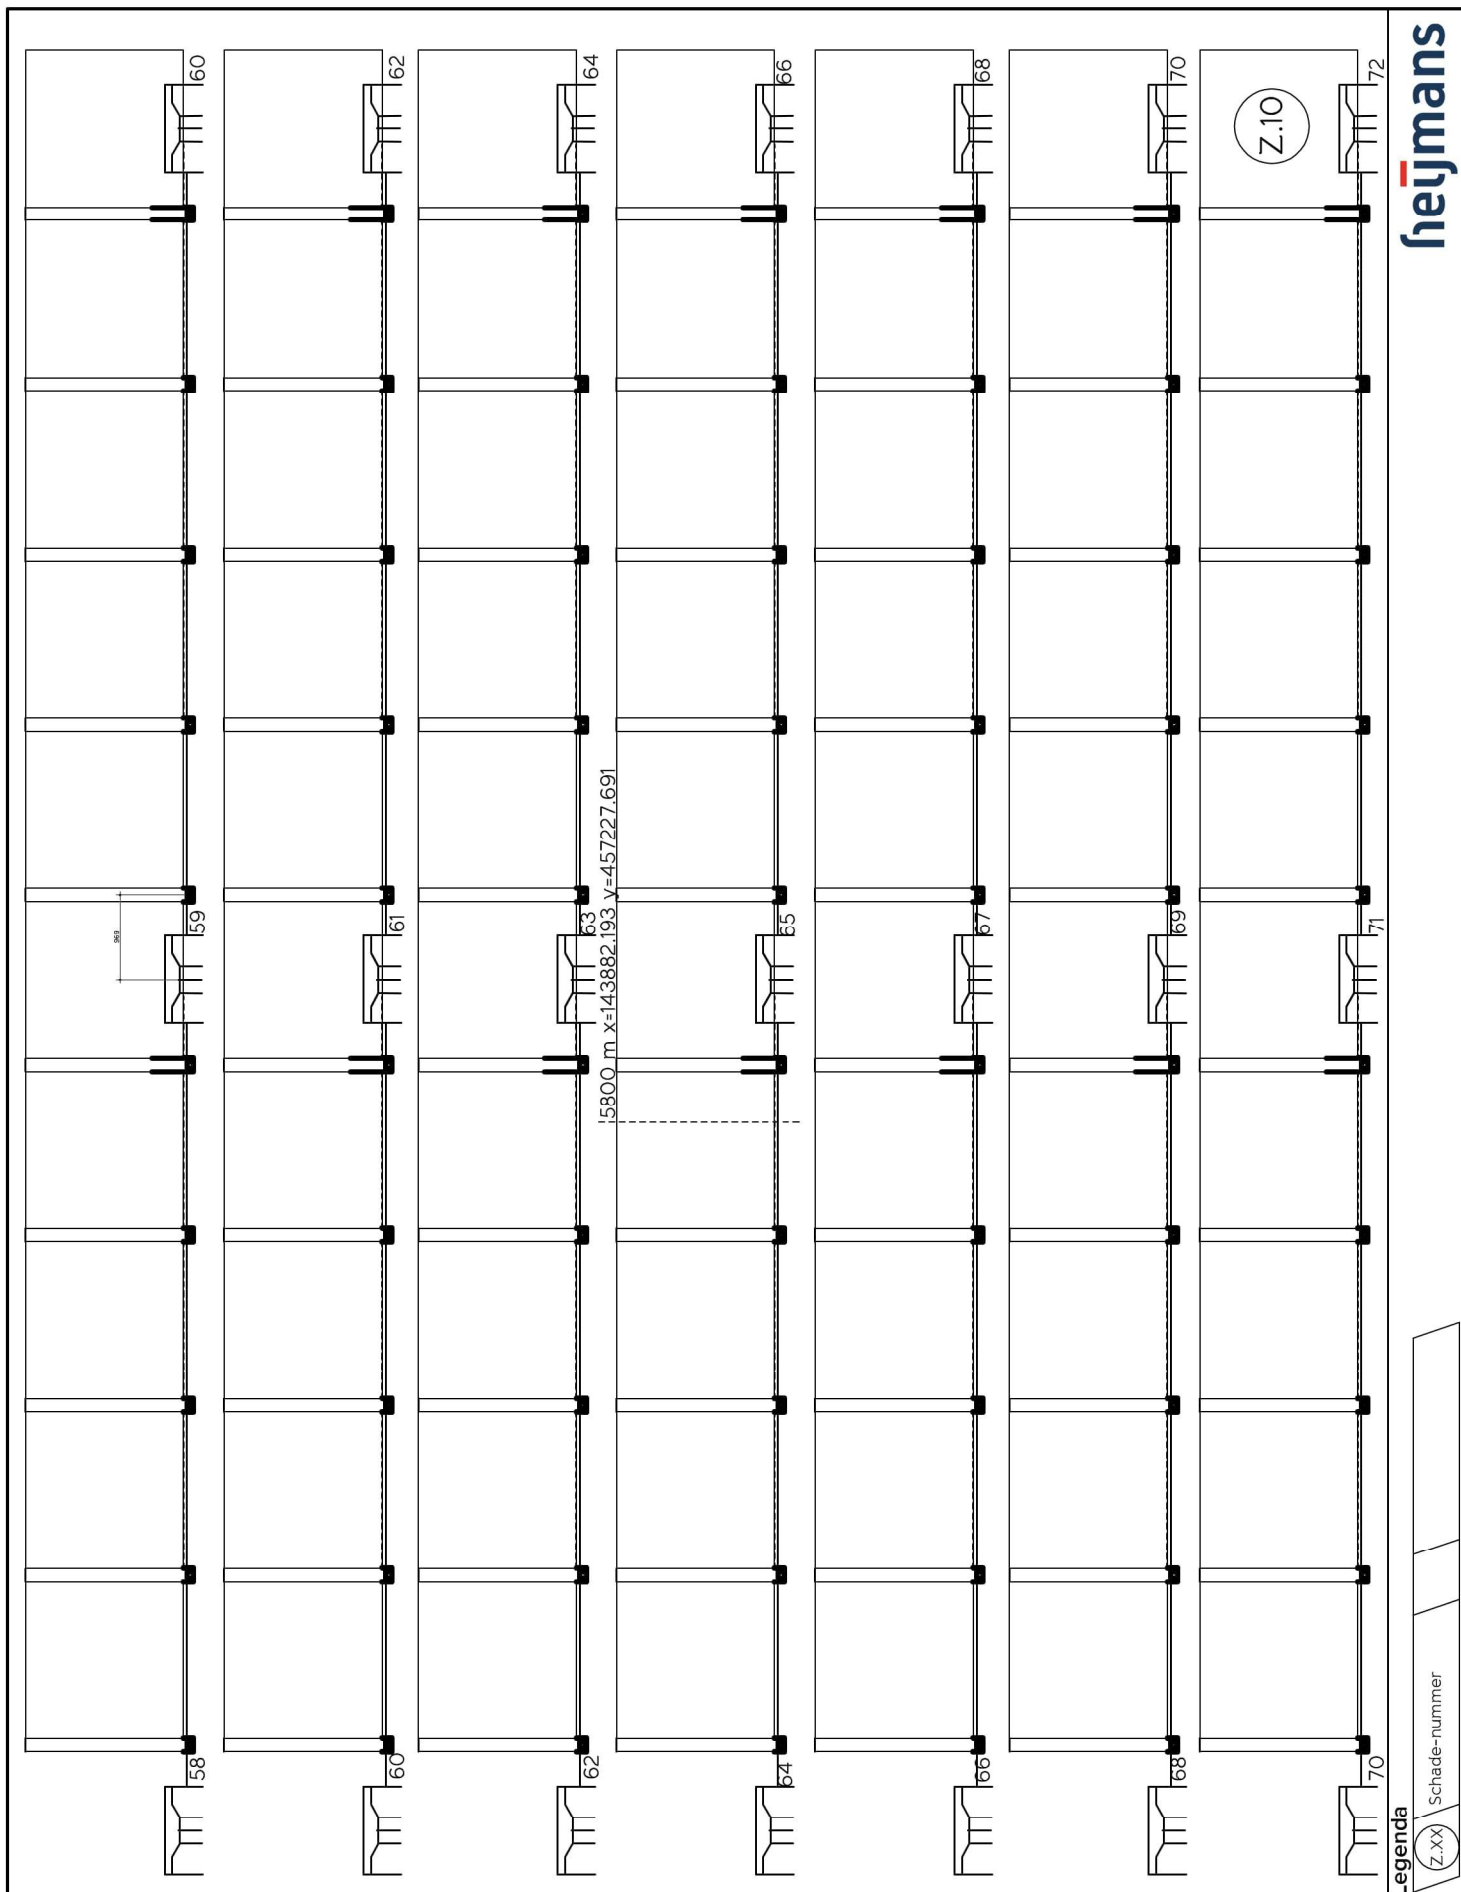

Luifelconstructie A28 hm. 5.16 - 6.7

Divers Onderhoud

A. de Vaan


13-12-2022

Blad 6/13

Mooit 58-72

Groen = Afdichting spankoppens hersteld

Rood = Glas- vervangen met PMMA-paneel

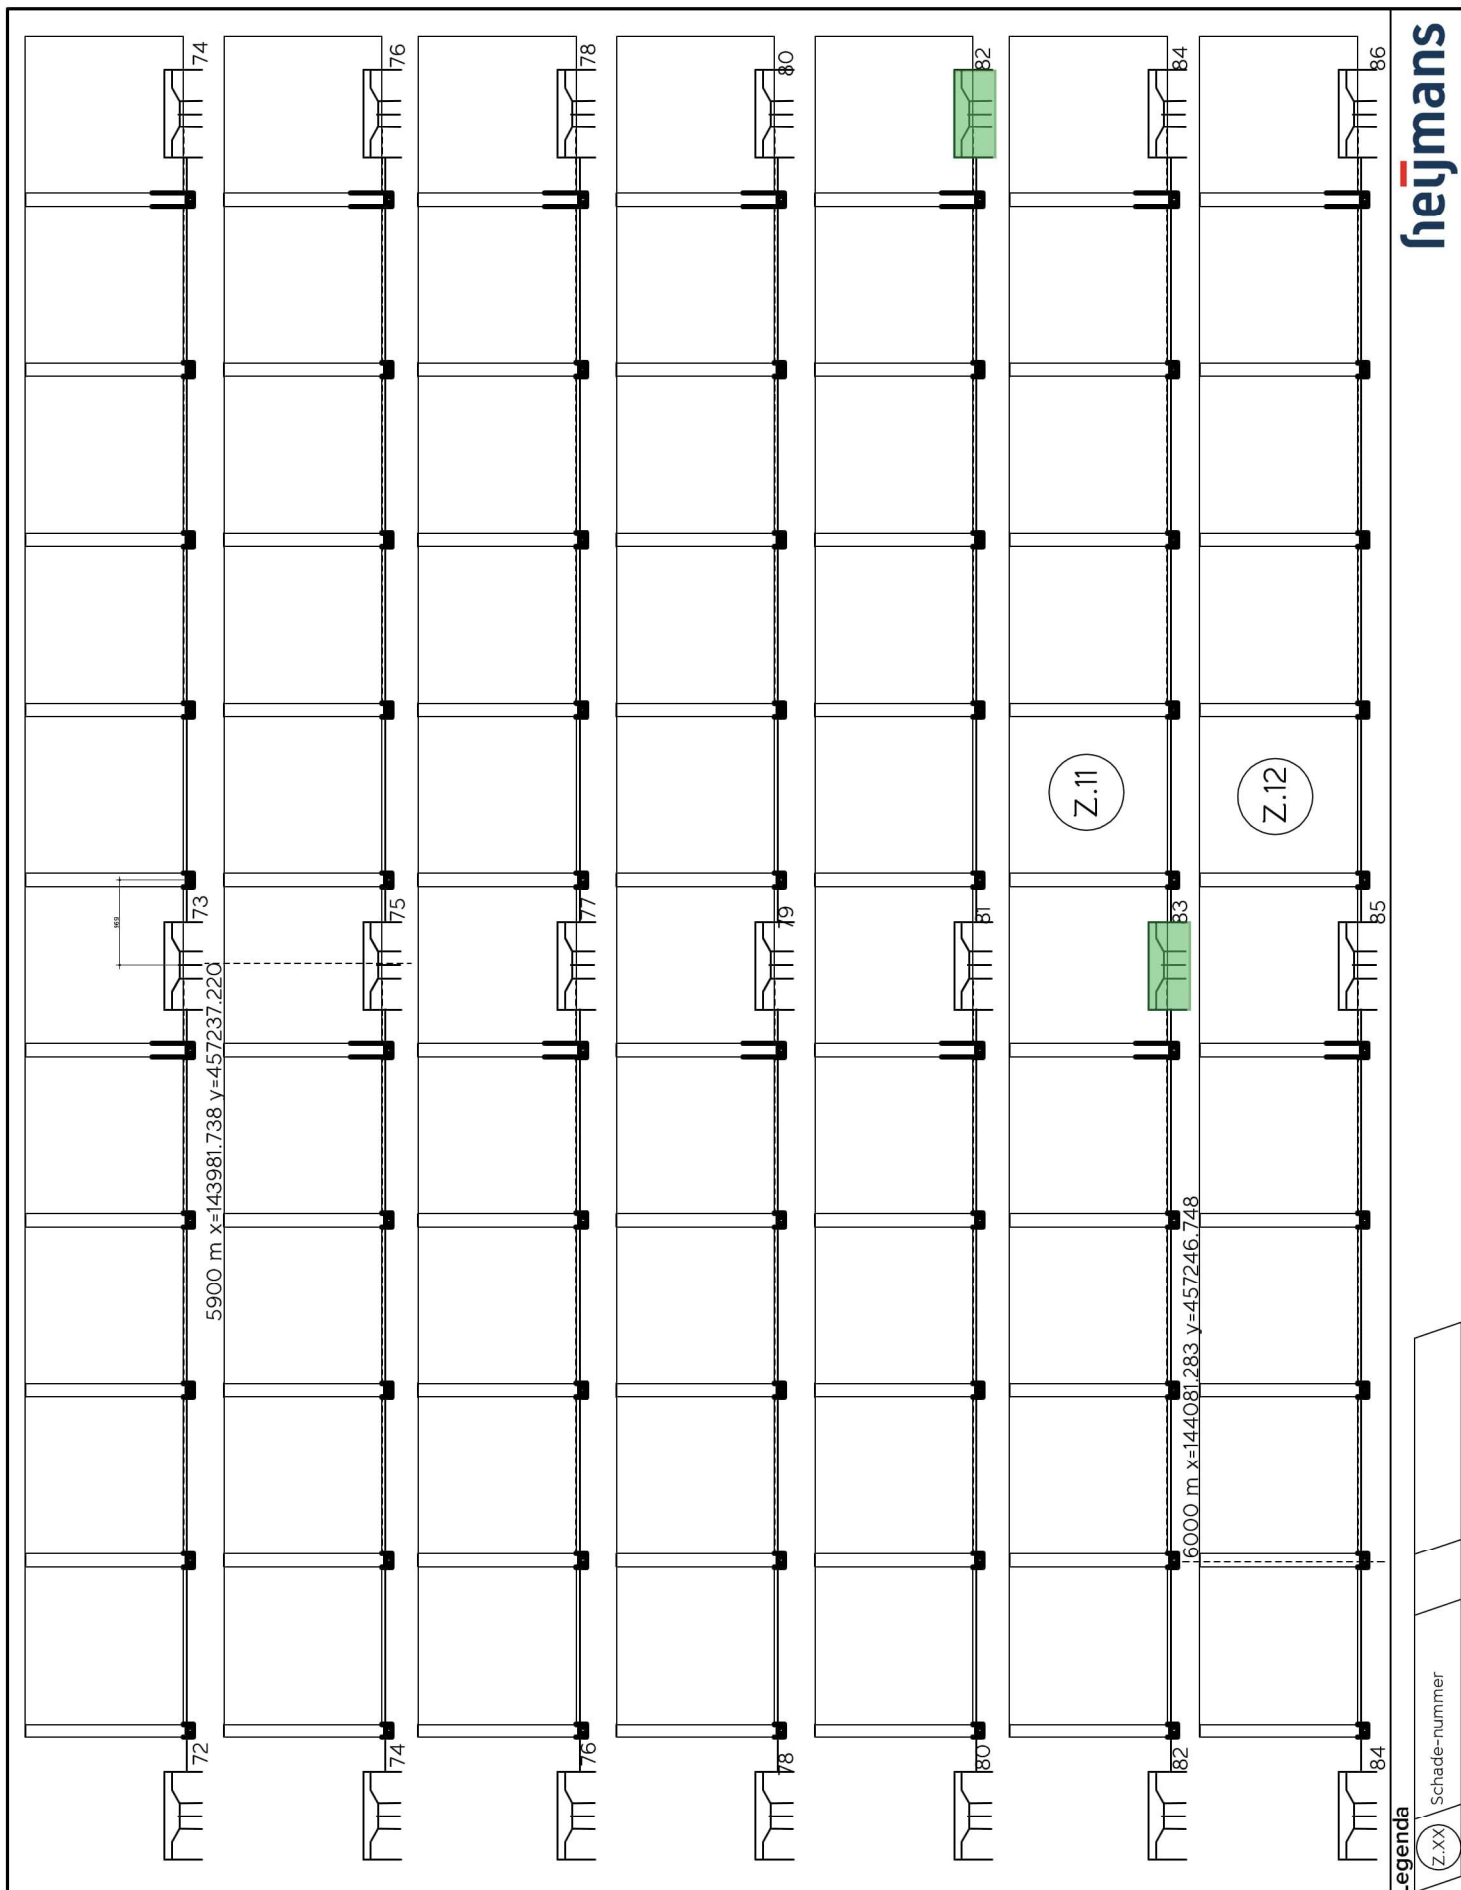

Luifelconstructie A28 hm. 5.16 - 6.7


Divers Onderhoud

A. de Vaan

13-12-2022

Blad 7/13

Moot 72-86

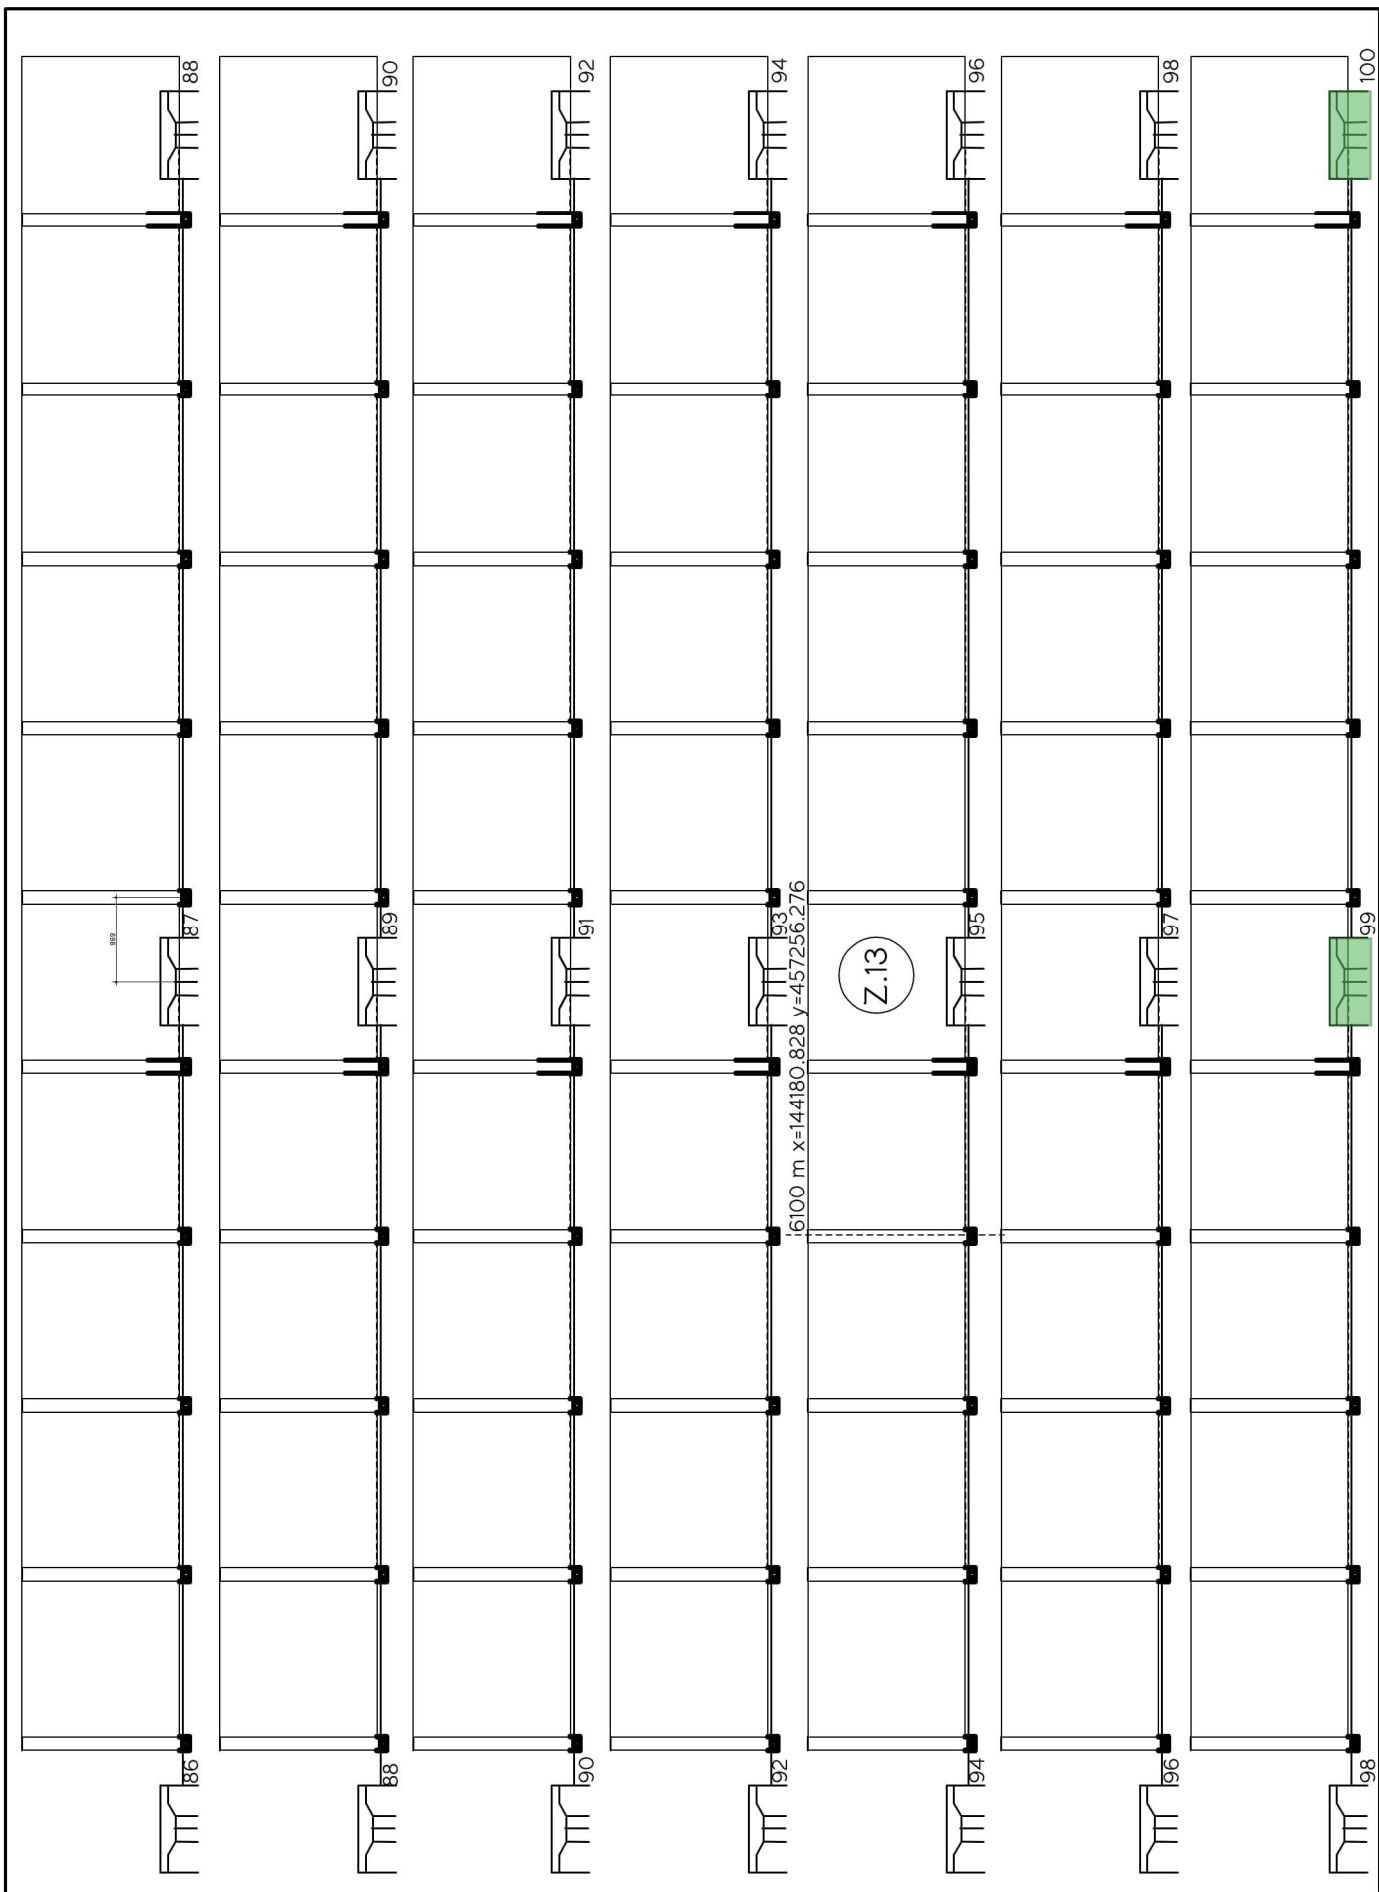

Luifelconstructie A28 hm. 5.16 - 6.7

Divers Onderhoud

A. de Vaan


13-12-2022

Blad 8/13

Moot 86-100

Groen = Afdichting spankoppens hersteld

Rood = Glas- vervangen met PMMA-paneel

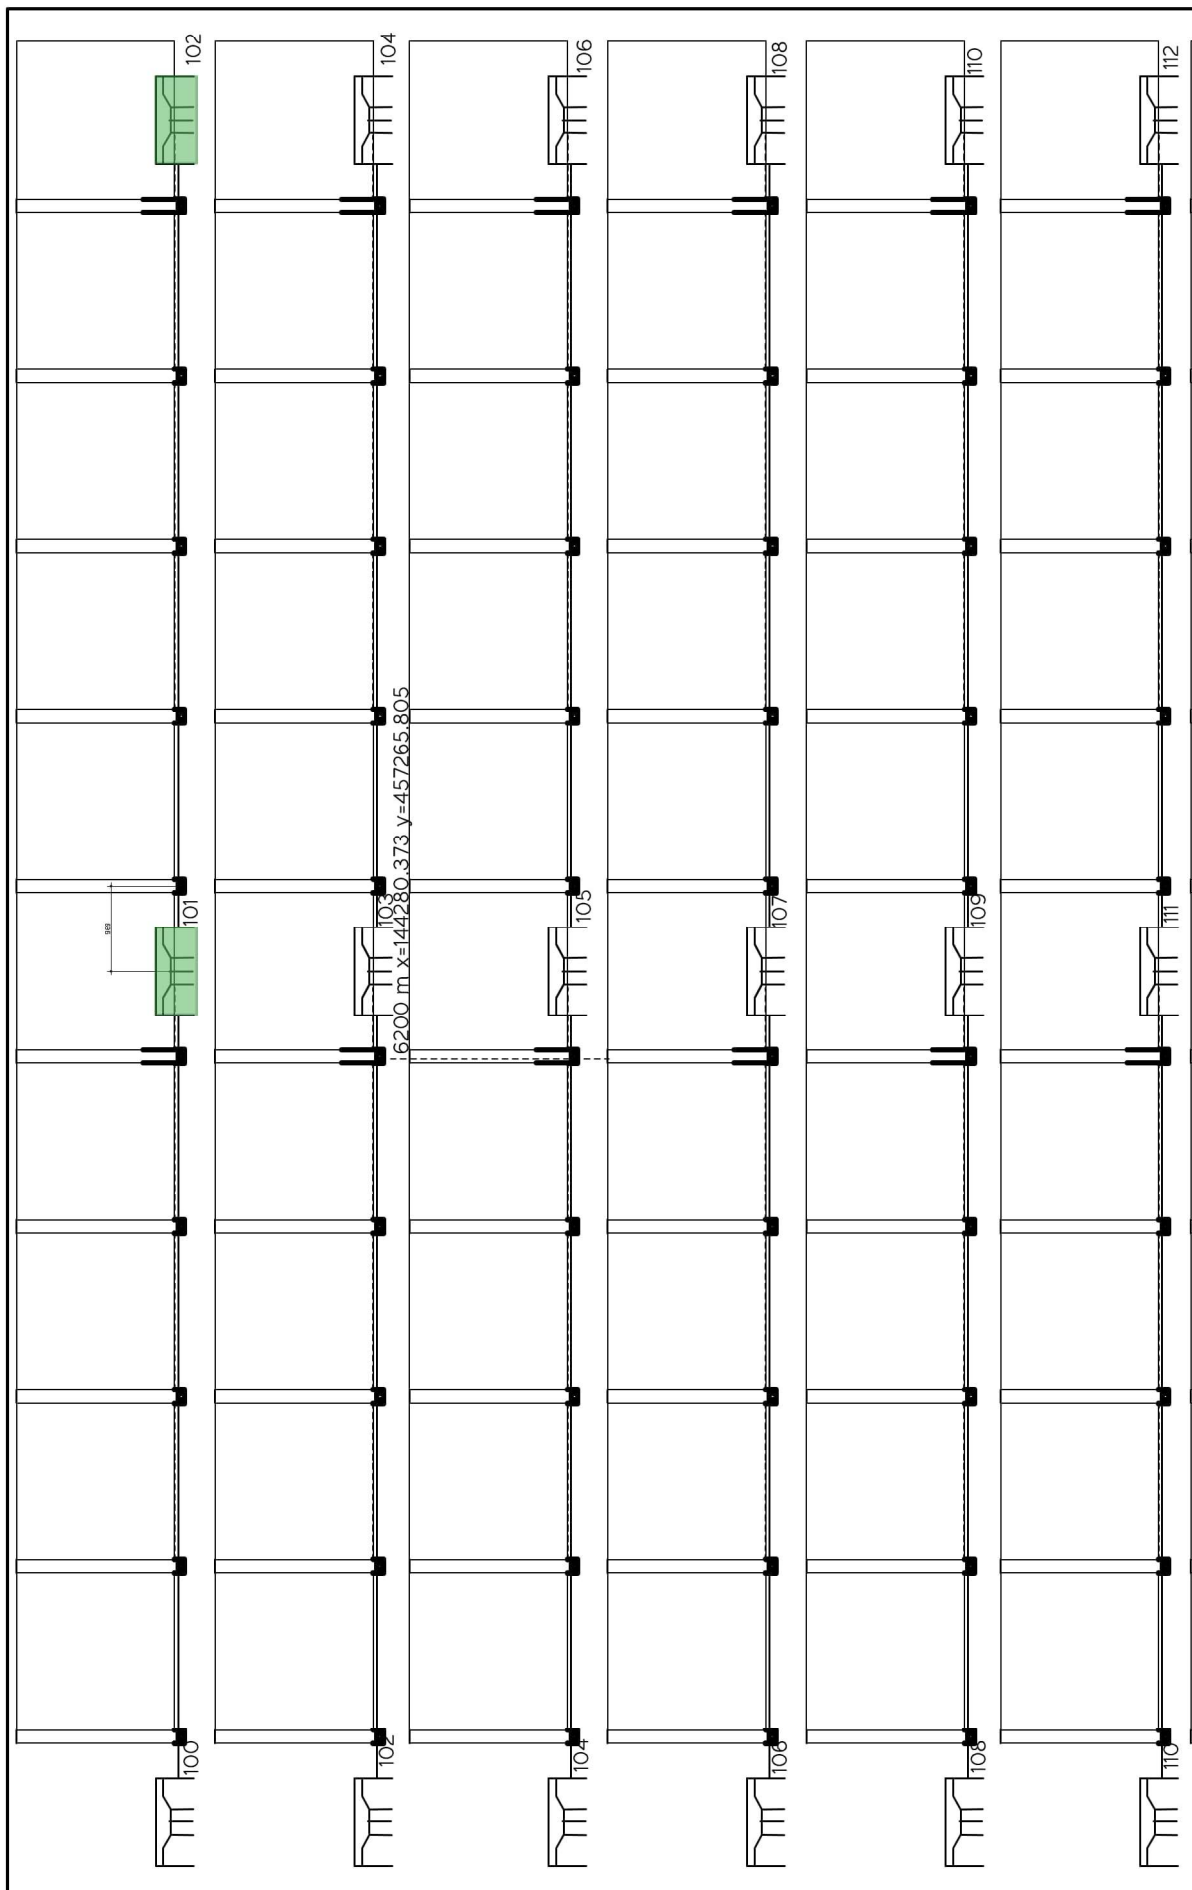

Legenda

(Z.XX)	Schade-nummer

Luifelconstructie A28 hm. 5.16 - 6.7

Divers Onderhoud

A. de Vaan


13-12-2022

Blad 9/13

Moot 100-112

Groen = Afdichting spankoppens hersteld

Rood = Glas- vervangen met PMMA-paneel

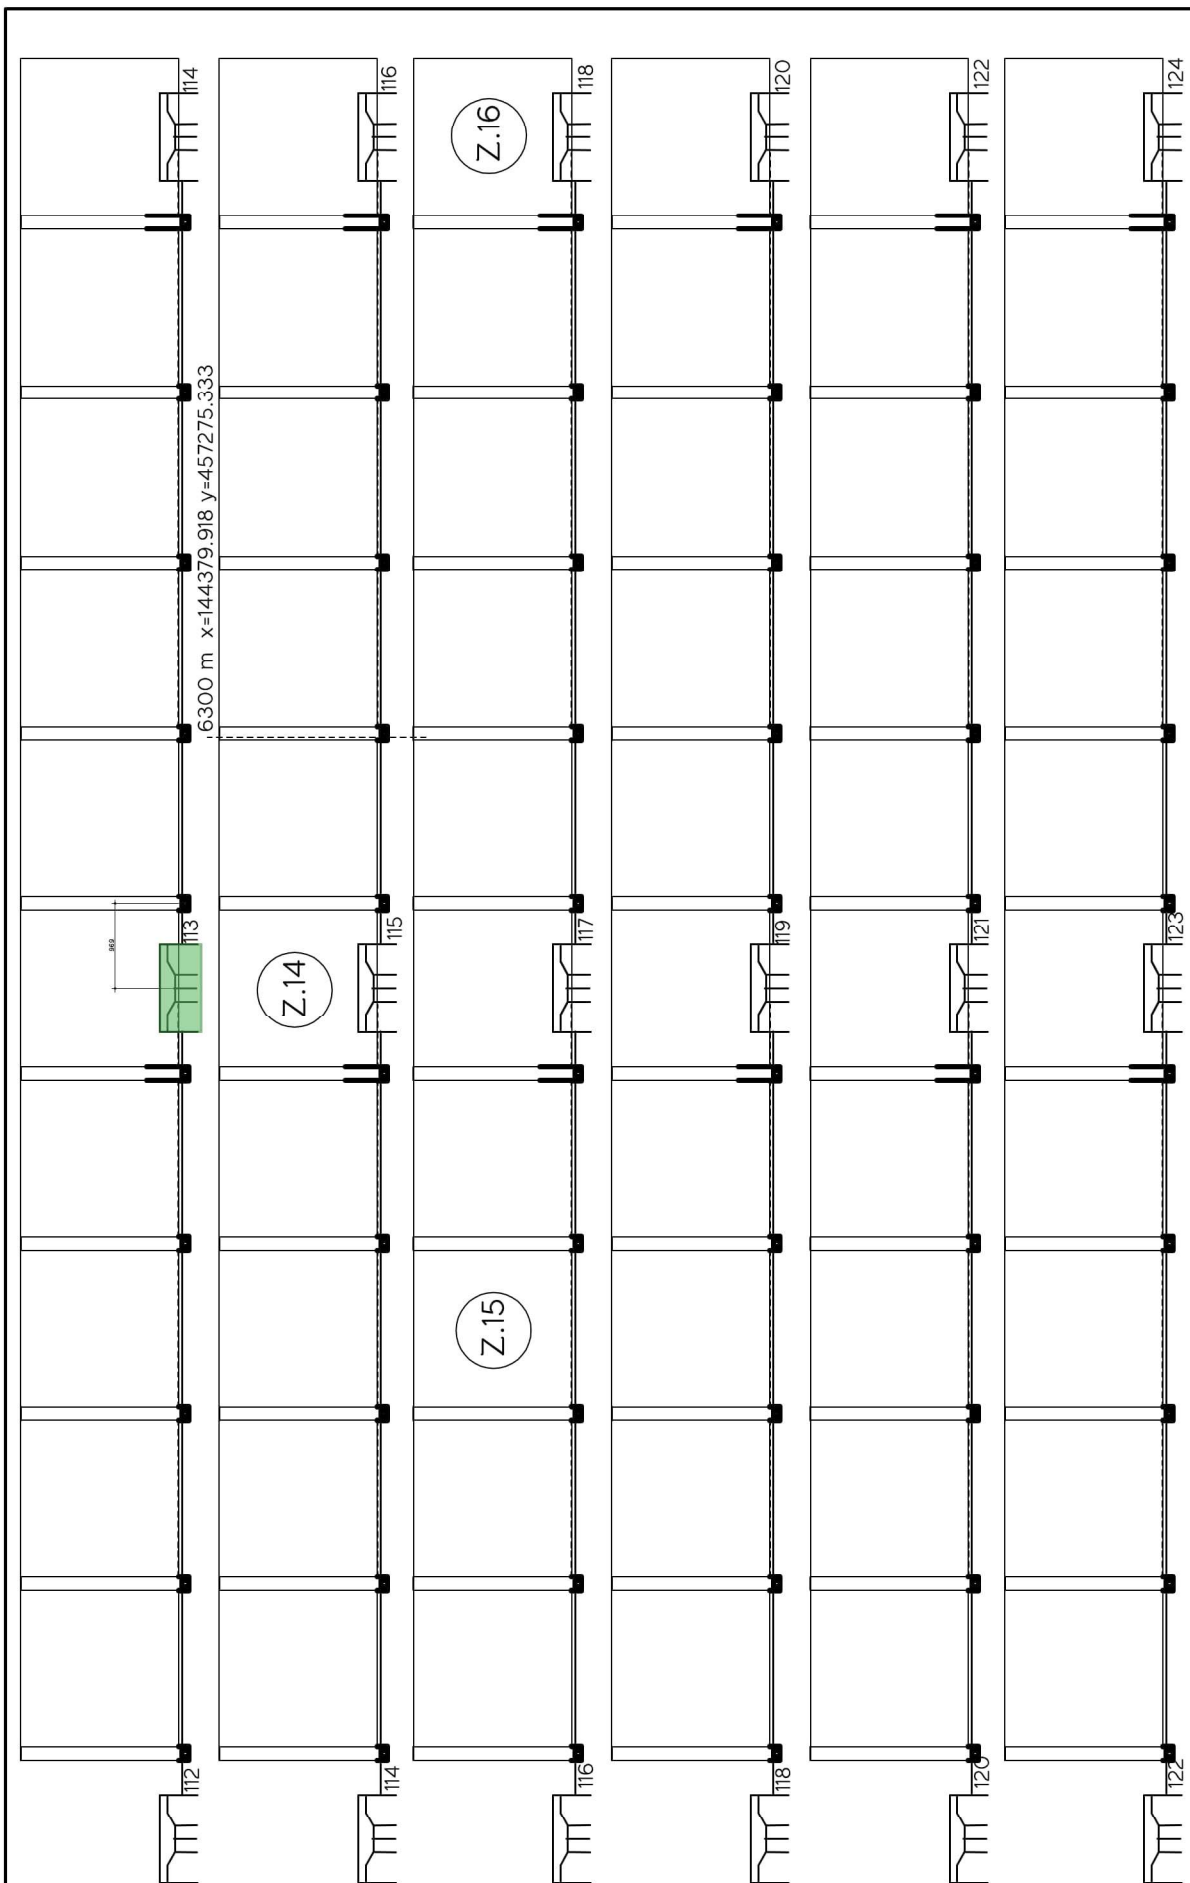

Legenda

Z.XX	Schade-nummer

Luifelconstructie A28 hm. 5.16 - 6.7

Divers Onderhoud

A. de Vaan

13-12-2022


Blad 10/13

Moot 112-124

Groen = Afdichting spankoppn hersteld

Rood = Glas- vervangen met PMMA-paneel

6400 m x=144479.463 y=457284.862

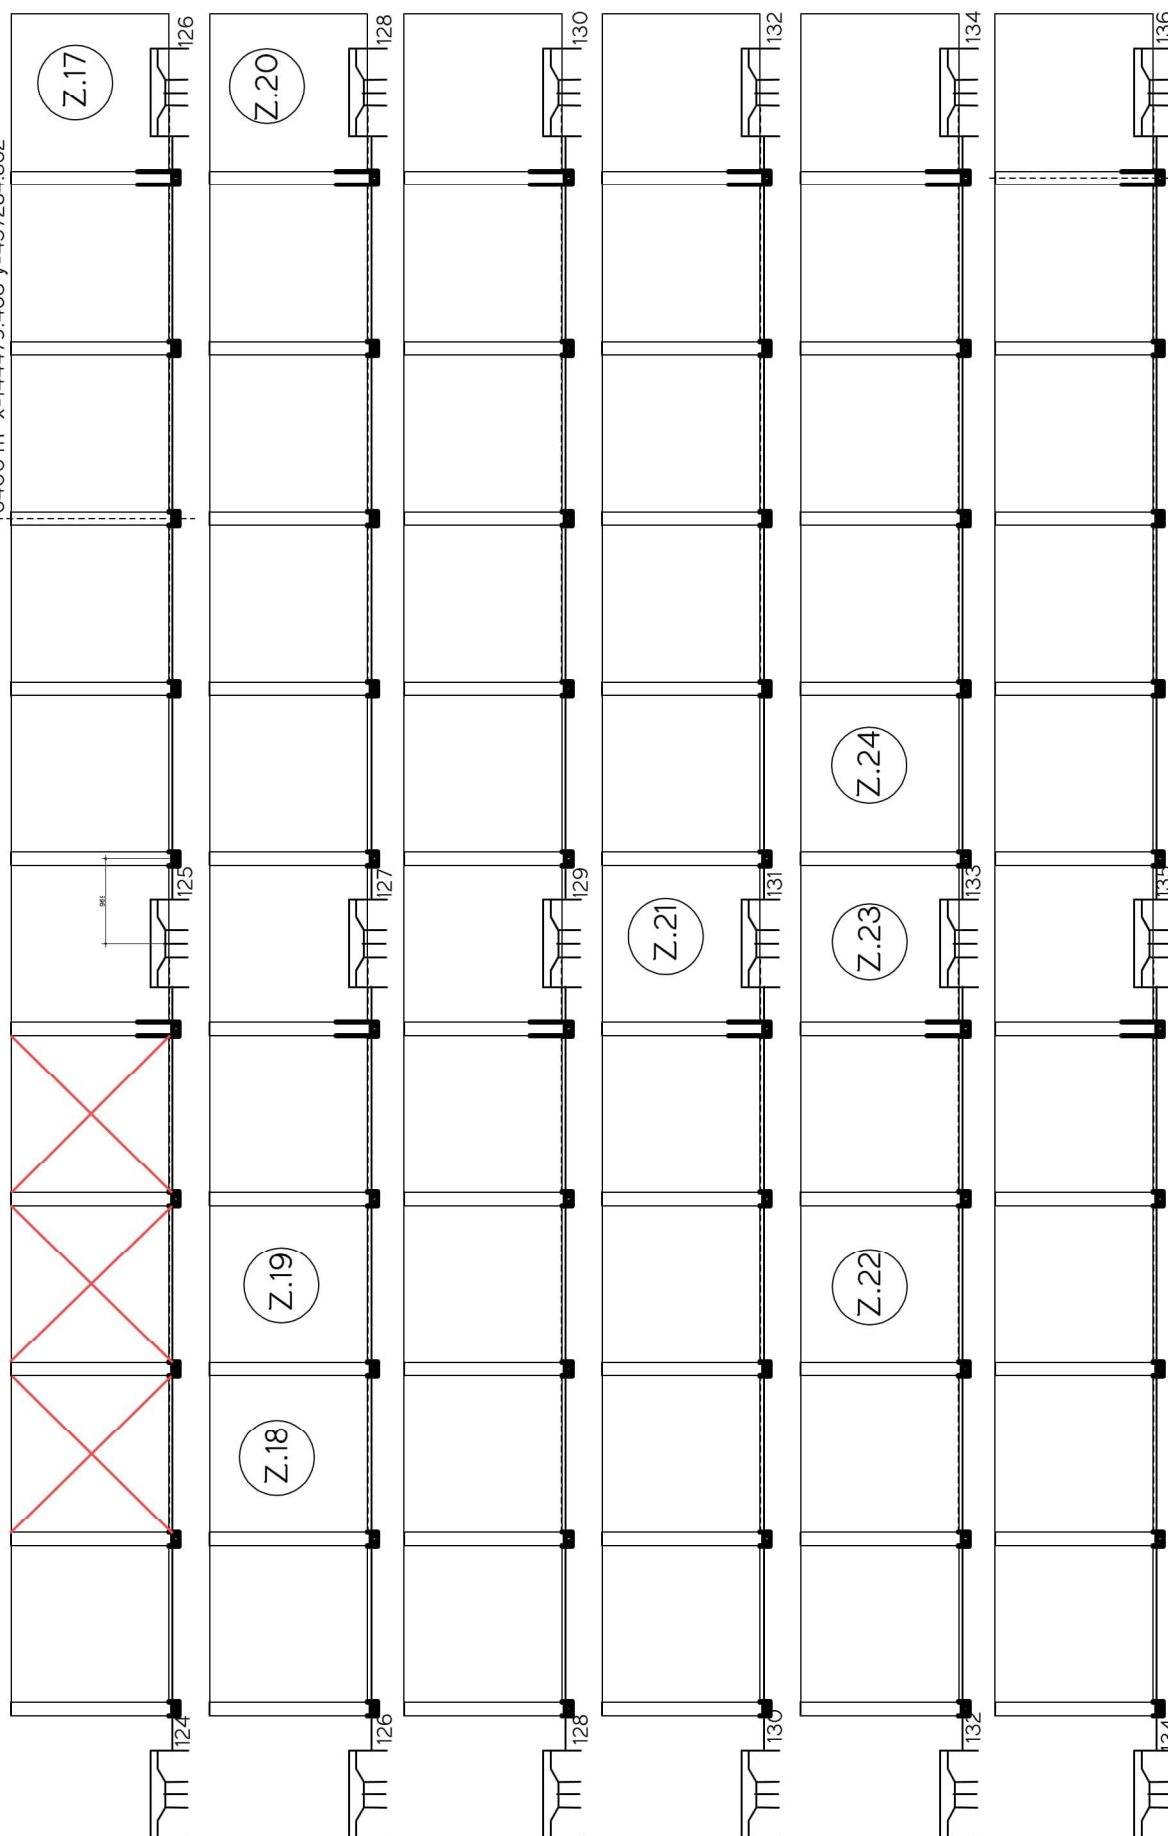

Legenda

(Z.XX)	Schade-nummer

Luifelconstructie A28 hm. 5.16 - 6.7

Divers Onderhoud

A. de Vaan


13-12-2022

Blad 11/13

Moot 124-136

Groen = Afdichting spankoppn hersteld

Rood = Glas- vervangen met PMMA-paneel

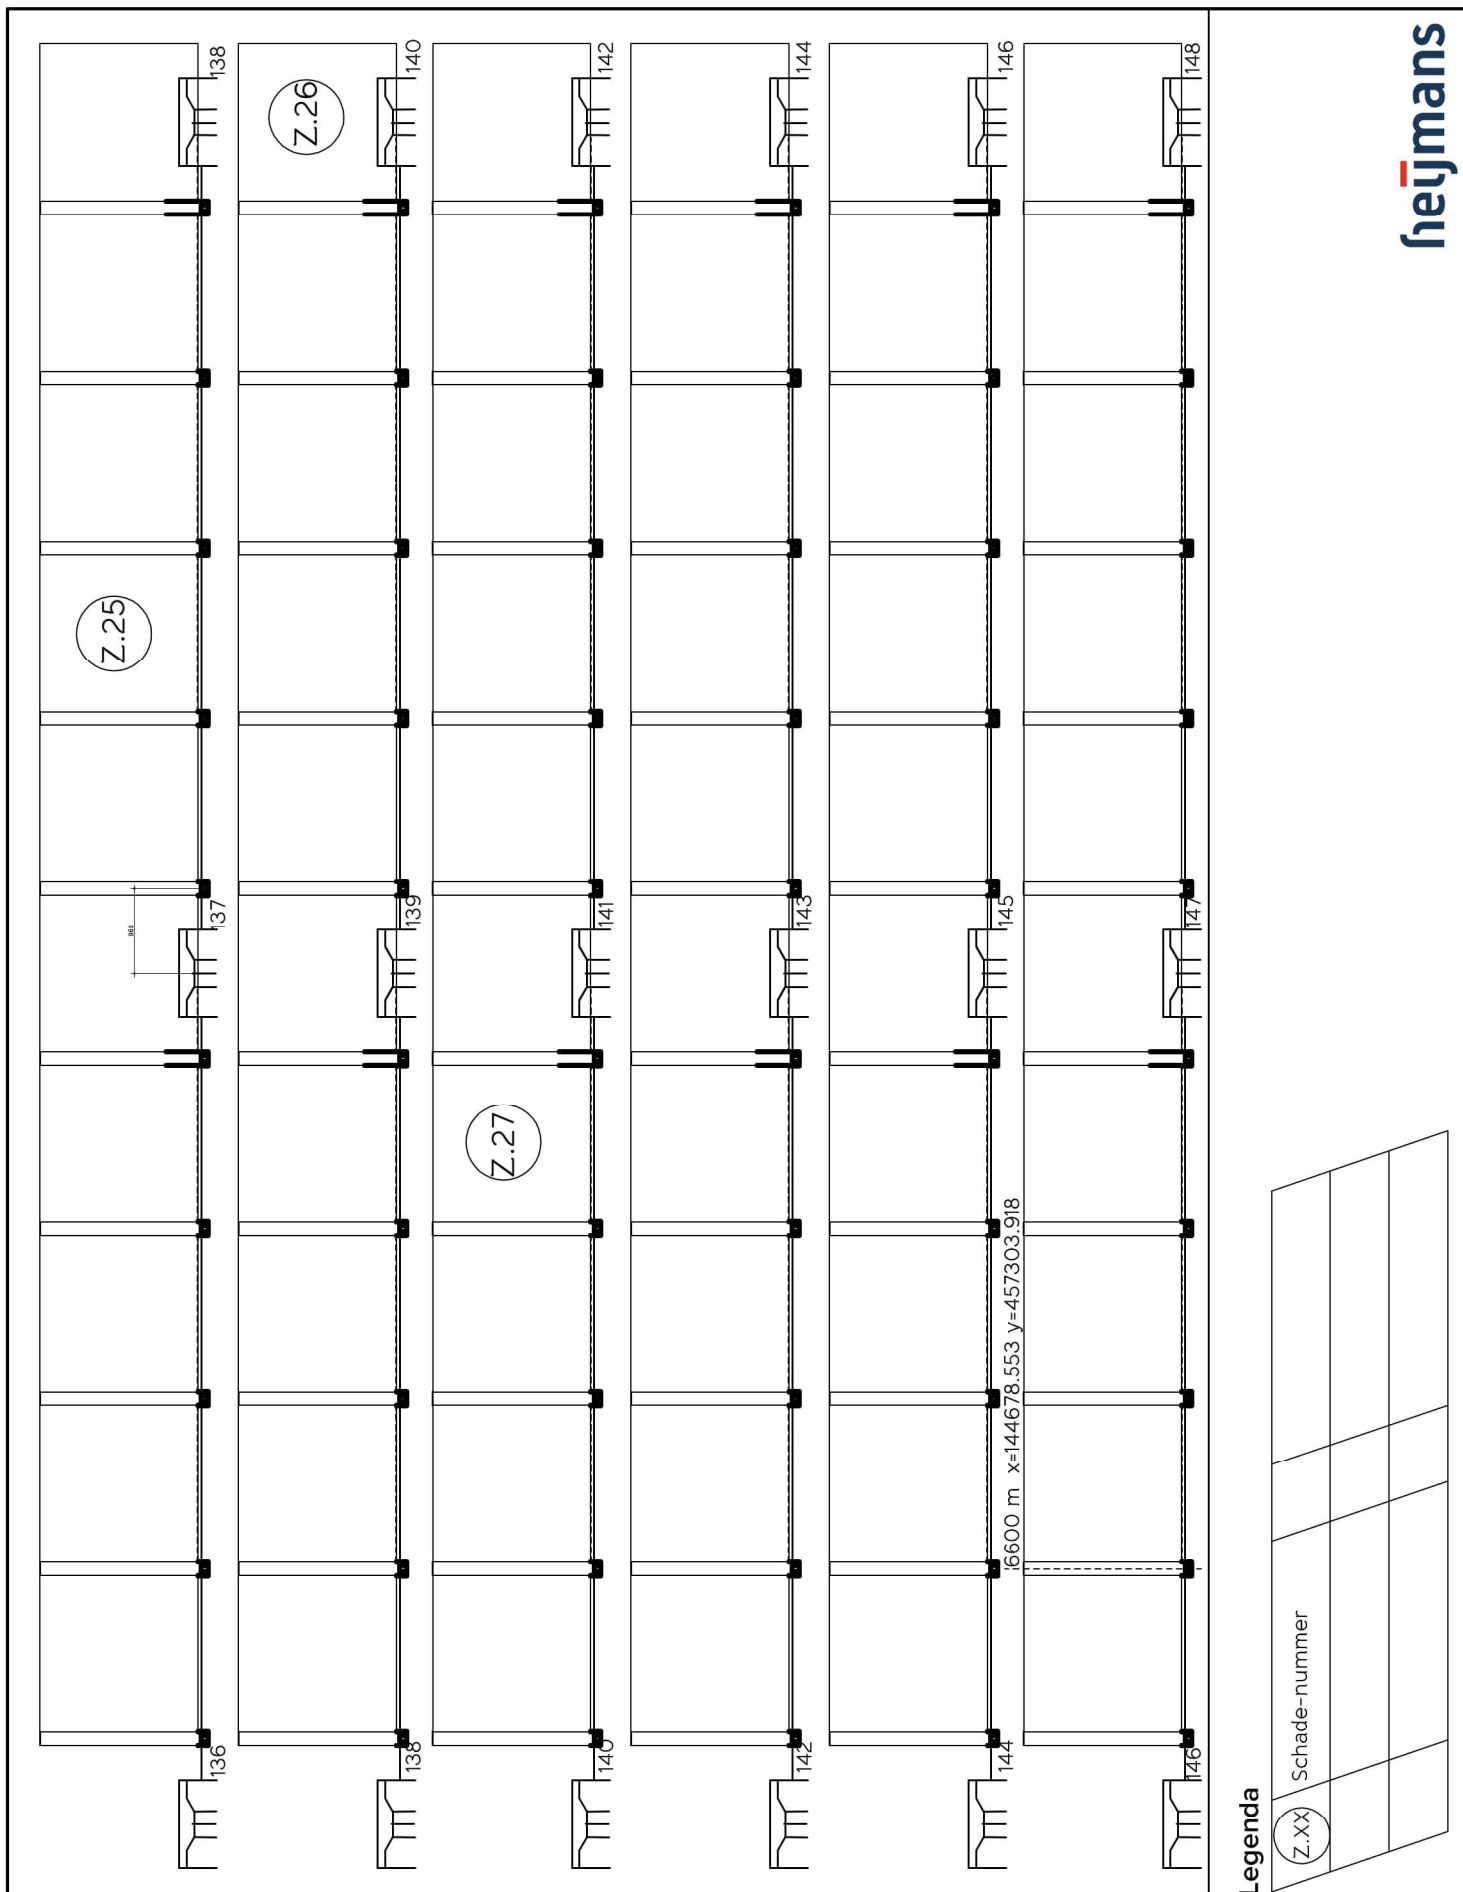

Luifelconstructie A28 hm. 5.16 - 6.7

Divers Onderhoud

A. de Vaan


13-12-2022

Blad 12/13

Moot 136-148

Groen = Afdichting spankoppen hersteld

Rood = Glas- vervangen met PMMA-paneel

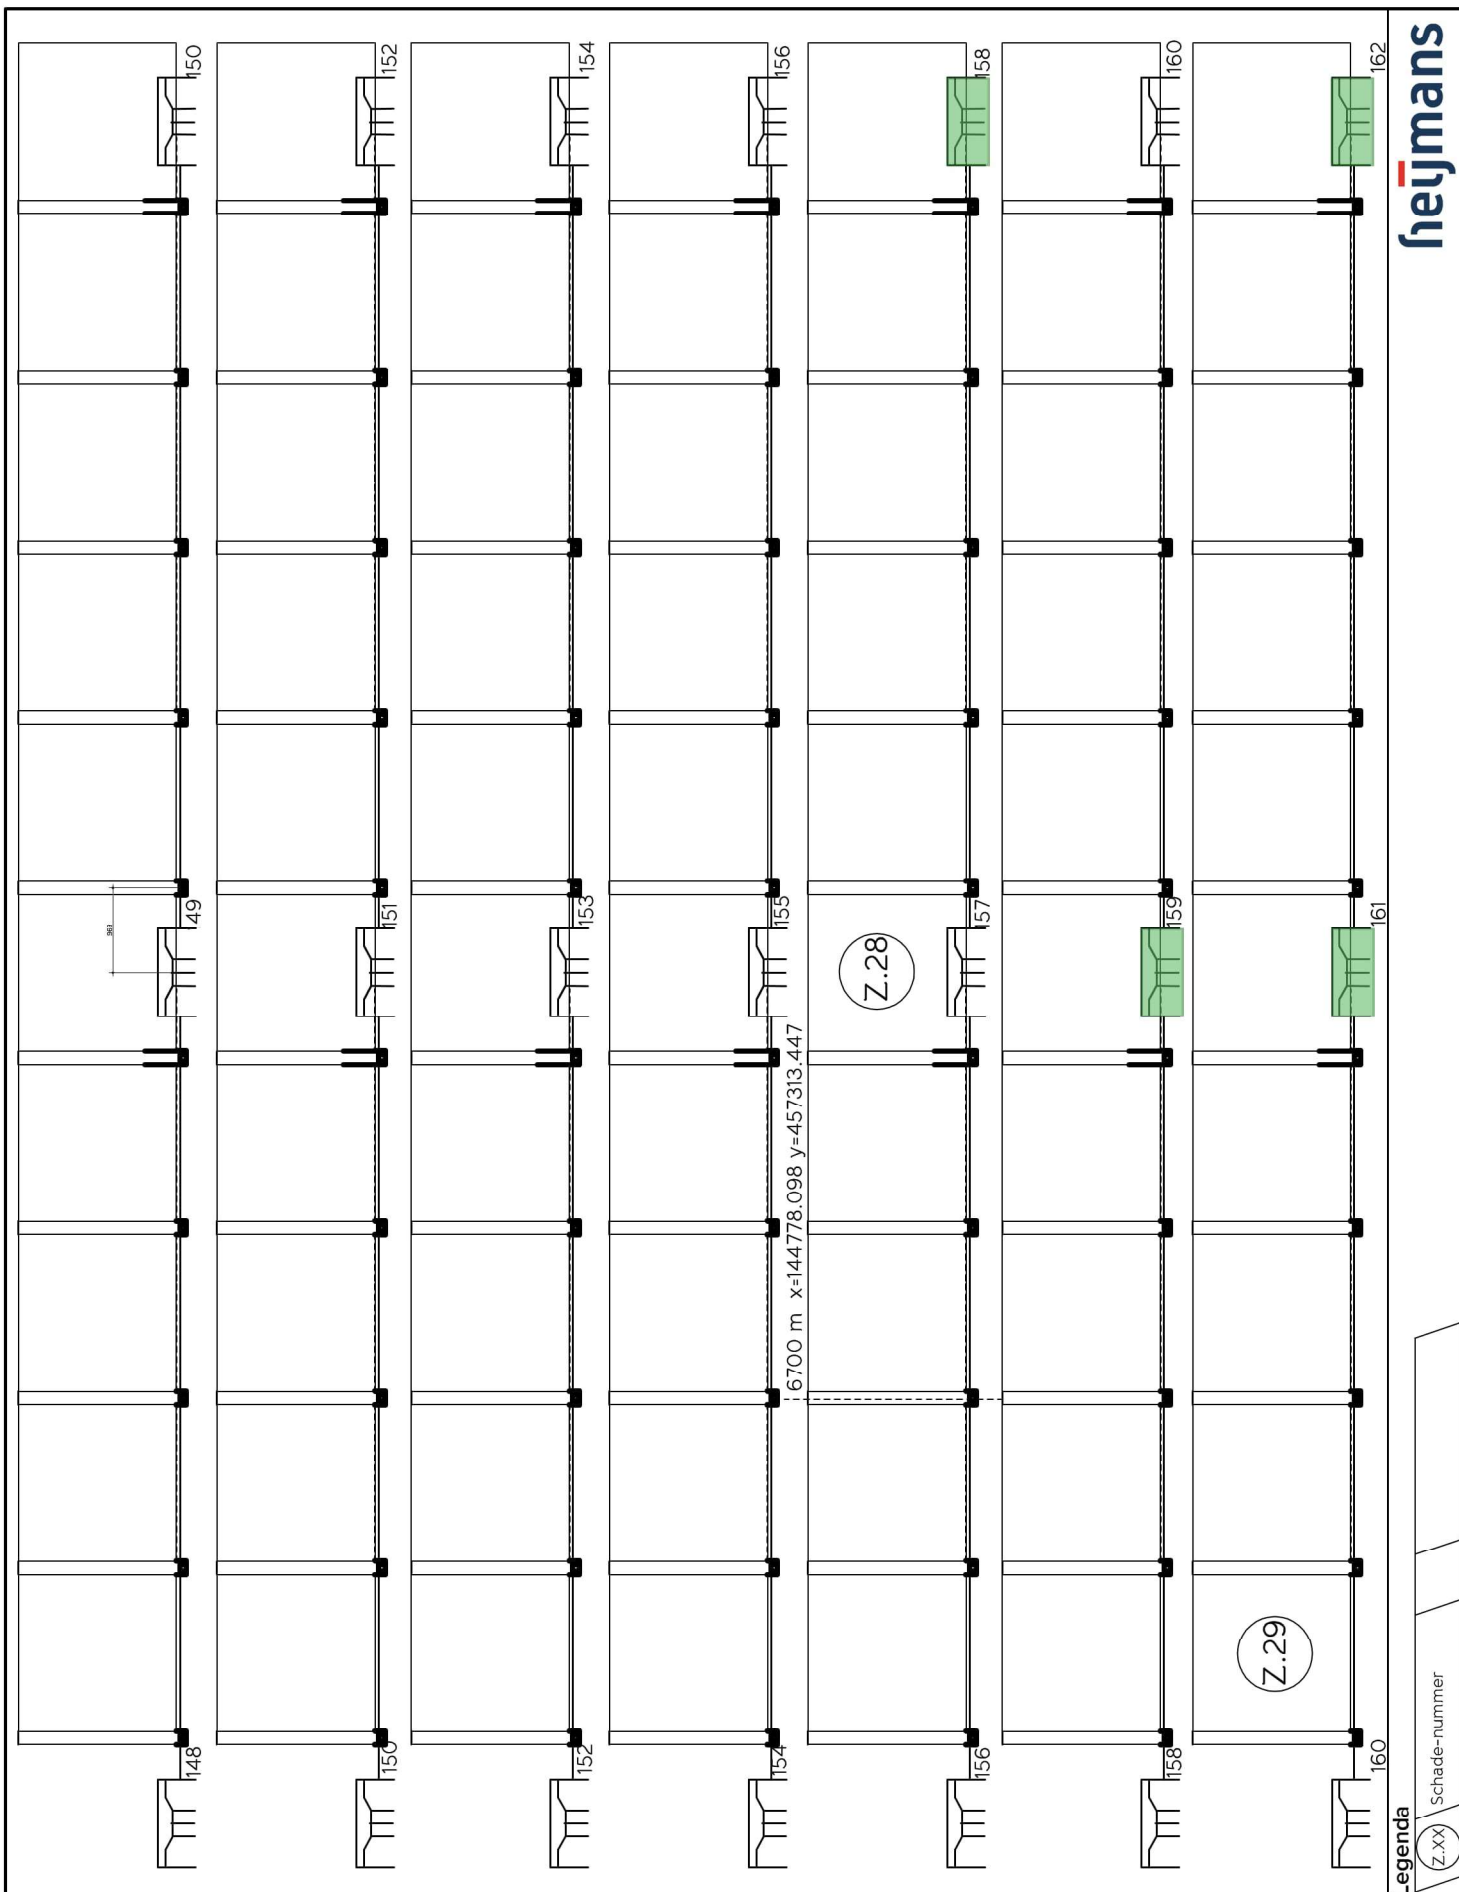

Luifelconstructie A28 hm. 5.16 - 6.7

Divers Onderhoud

A. de Vaan

13-12-2022

Blad 13/13

Moot 148-162