



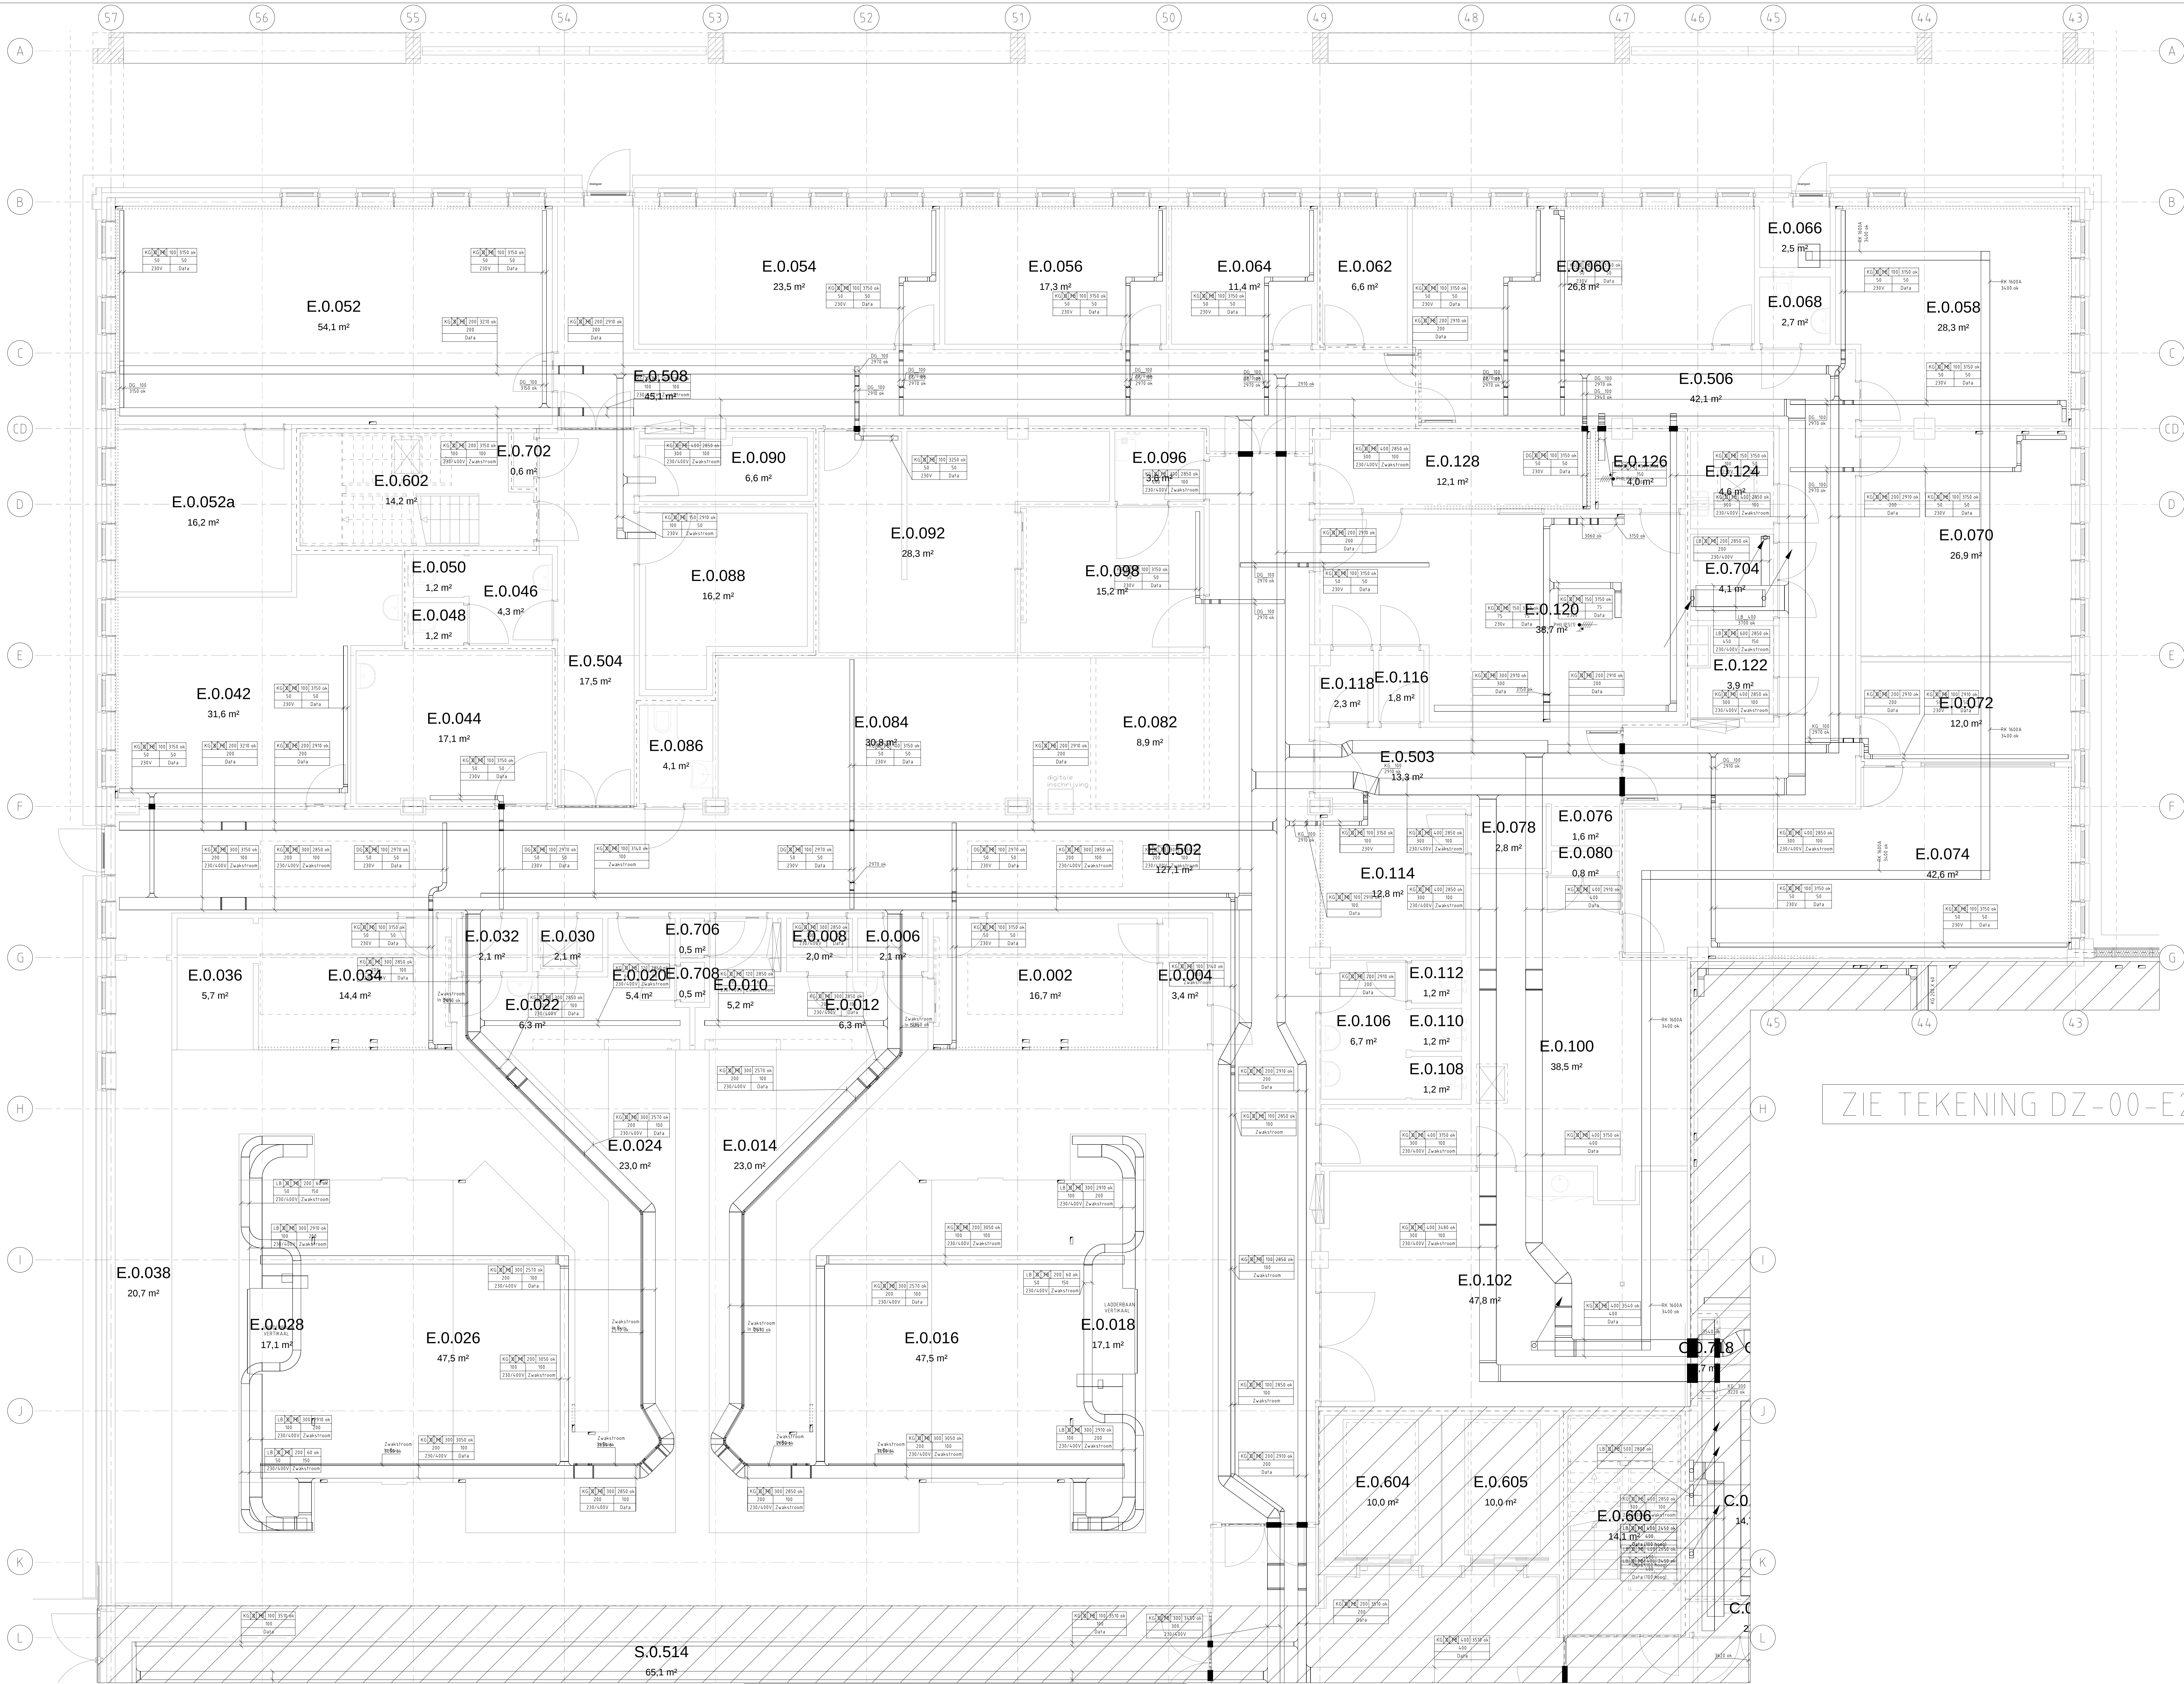

ZIE TEKENING DZ-00-E2-CE

ZIE TEKENING DZ-00-E2-F

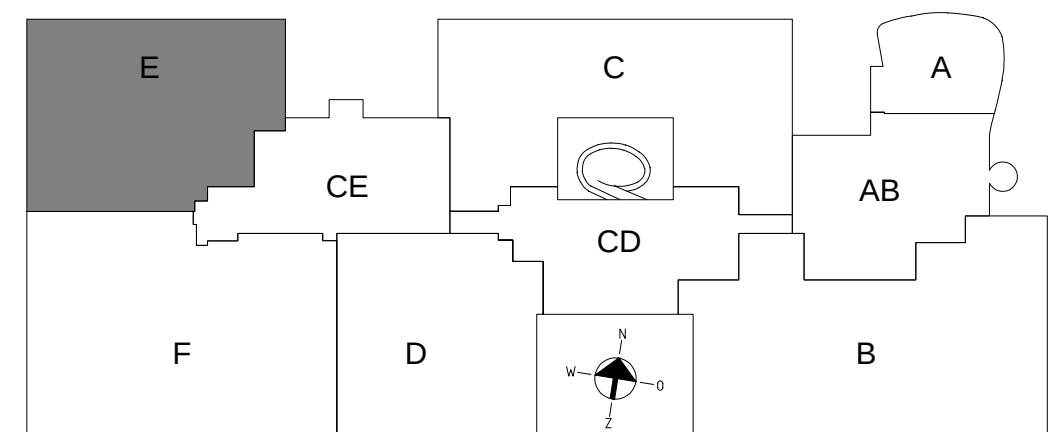

A	14-10-2016	Revisie zaknoot E.0.052		ABO	
Code	Datum	Omschrijving wijziging		Gewijzigd	Gecontroleerd
Project:		Adres: Reinier de Graafweg 5			
Z - Ziekenhuis		Plaats: Delft			
Omschrijving: KABELGOOTINSTALLATIE		Discipline: Electra			
BEGANE GROND BOUWDEEL E		Getekend: KCP-E			
		Goedgekeurd:			
Datum: 1-10-2015		Schaal: 1:50			
Versie: 1.0		Formaat: A0+			
Status: As-Built		Volgnummer: 1/1			
Fase:		Tekeningnr: DZ-00-E2-E			