




SIJPERDA-HARDY
adviesbureau

Eegracht 12
8851 EG IJlst
tel. 0515-429777
fax 0515-429778

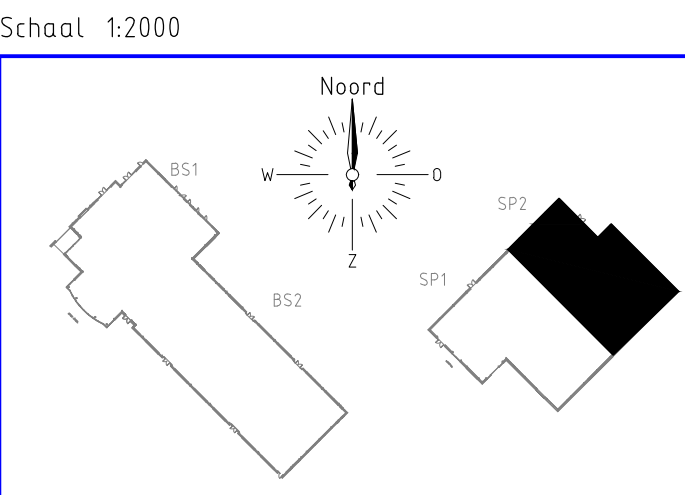

**GRUNSTRA
ARCHITECTEN
GROEP BNA**

GAG is door Lloyd's ISO 9001 gecertificeerd

■ Boksward Postbus 128 8700 AC - Tel. 0515-573646 Fax 0515-573631
 ■ Heerlenveer Postbus 641 8440 AP - Tel. 0519-653424 Fax 0519-621425
 ■ Leeuwarden Postbus 289 8901 BB - Tel. 050-2105000 Fax 050-212376

Sporthal "de Rietkraag"

Omschrijving:
ELEKTROTECHNISCHE INSTALLATIE
LICHTINSTALLATIE DEEL 2
SPORTHAL BEGANE GROND DEEL 2

AS BUILT

School 150	
Get. Inspectie	Get. Prinsler

dd.	dd.
Discipline: ELEKTRO	
Projekt nummer 1019556	Blodnr. SPF07



Harwig BV	www.harwig.nl	info@harwig.nl
Emmen	Almere	Groningen
Postbus 125	Postbus 1437	Kleinweg 14-1
7800 AC	1300 DK	9723 JG
tel: 0591-606709	tel: 036-5302272	tel: 050-5973859
<i>www.harwig.nl</i>	<i>www.harwig.nl</i>	<i>www.harwig.nl</i>