

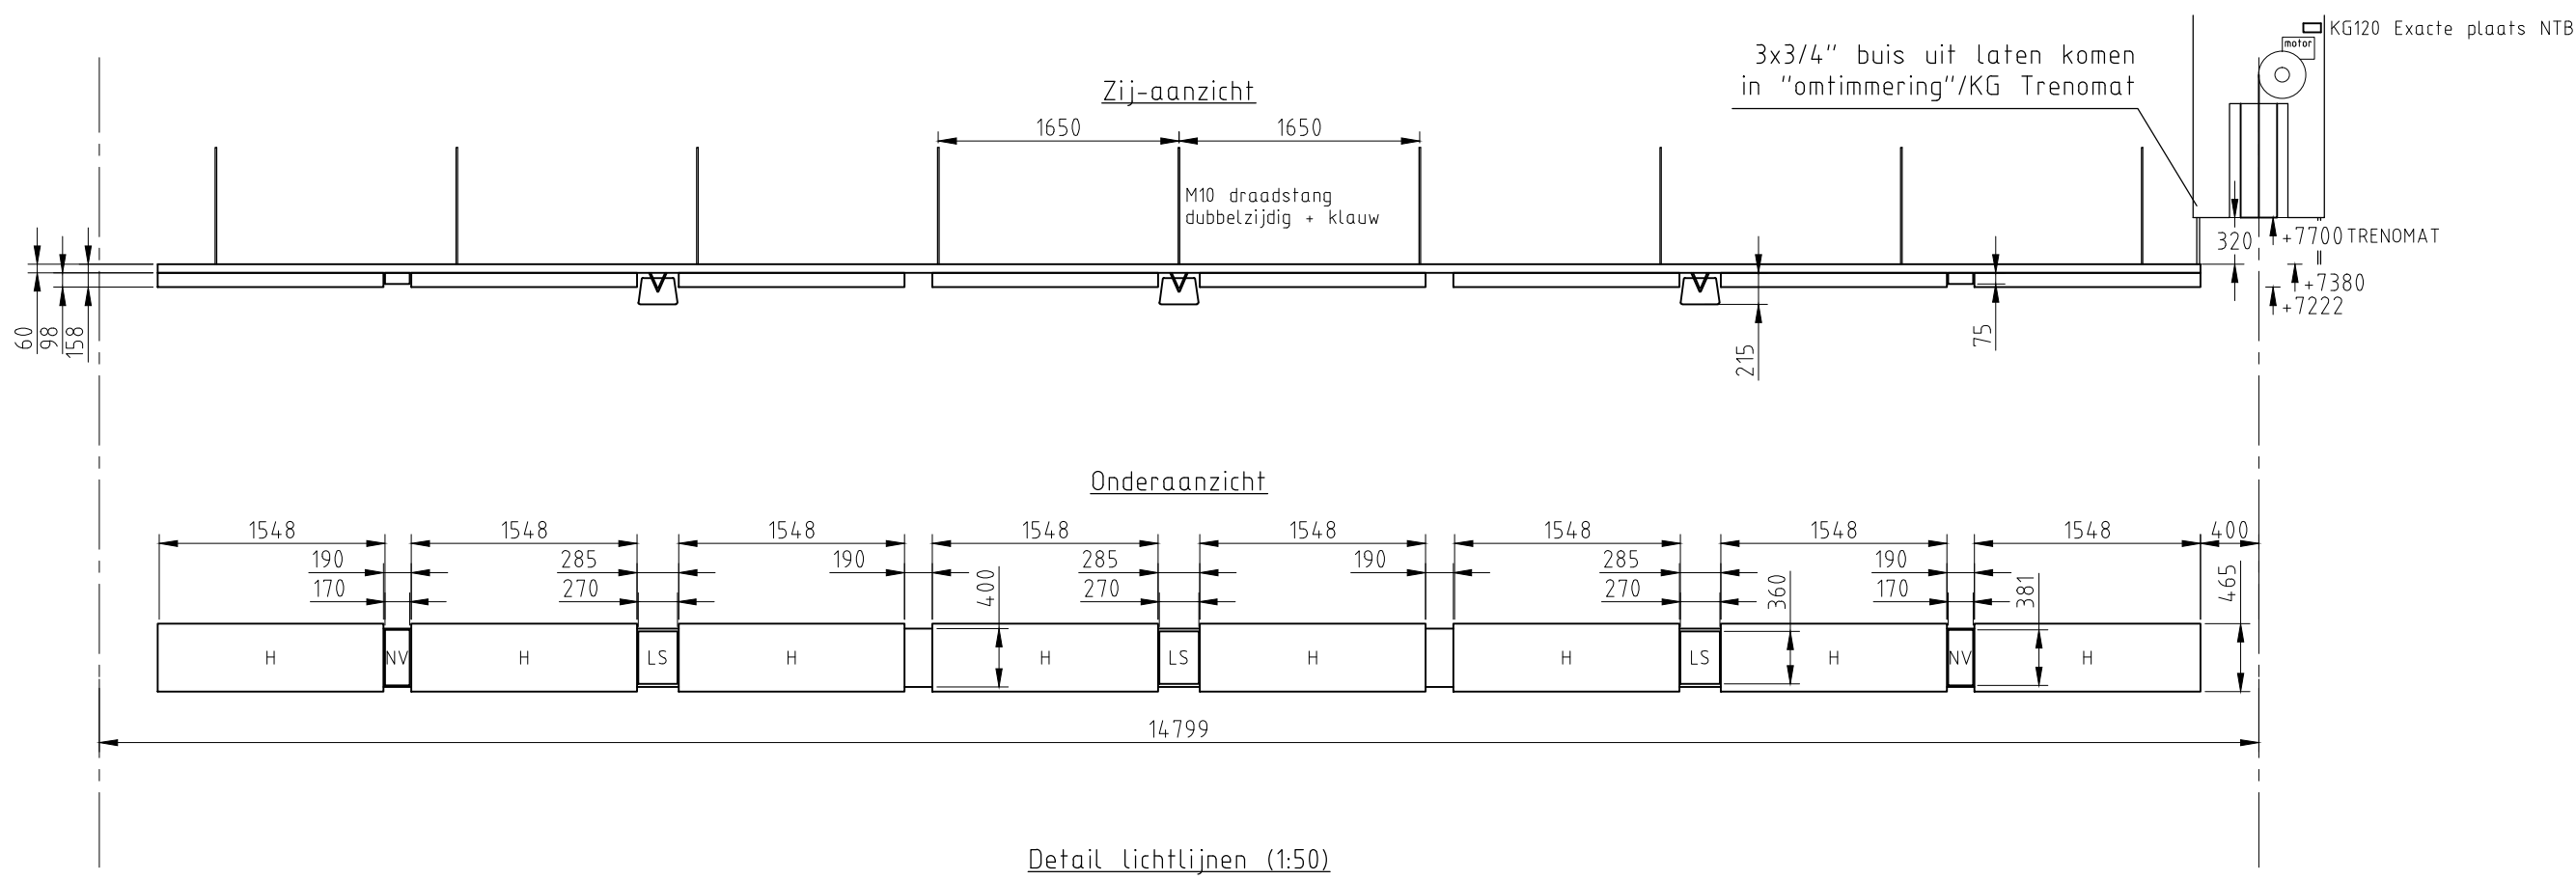


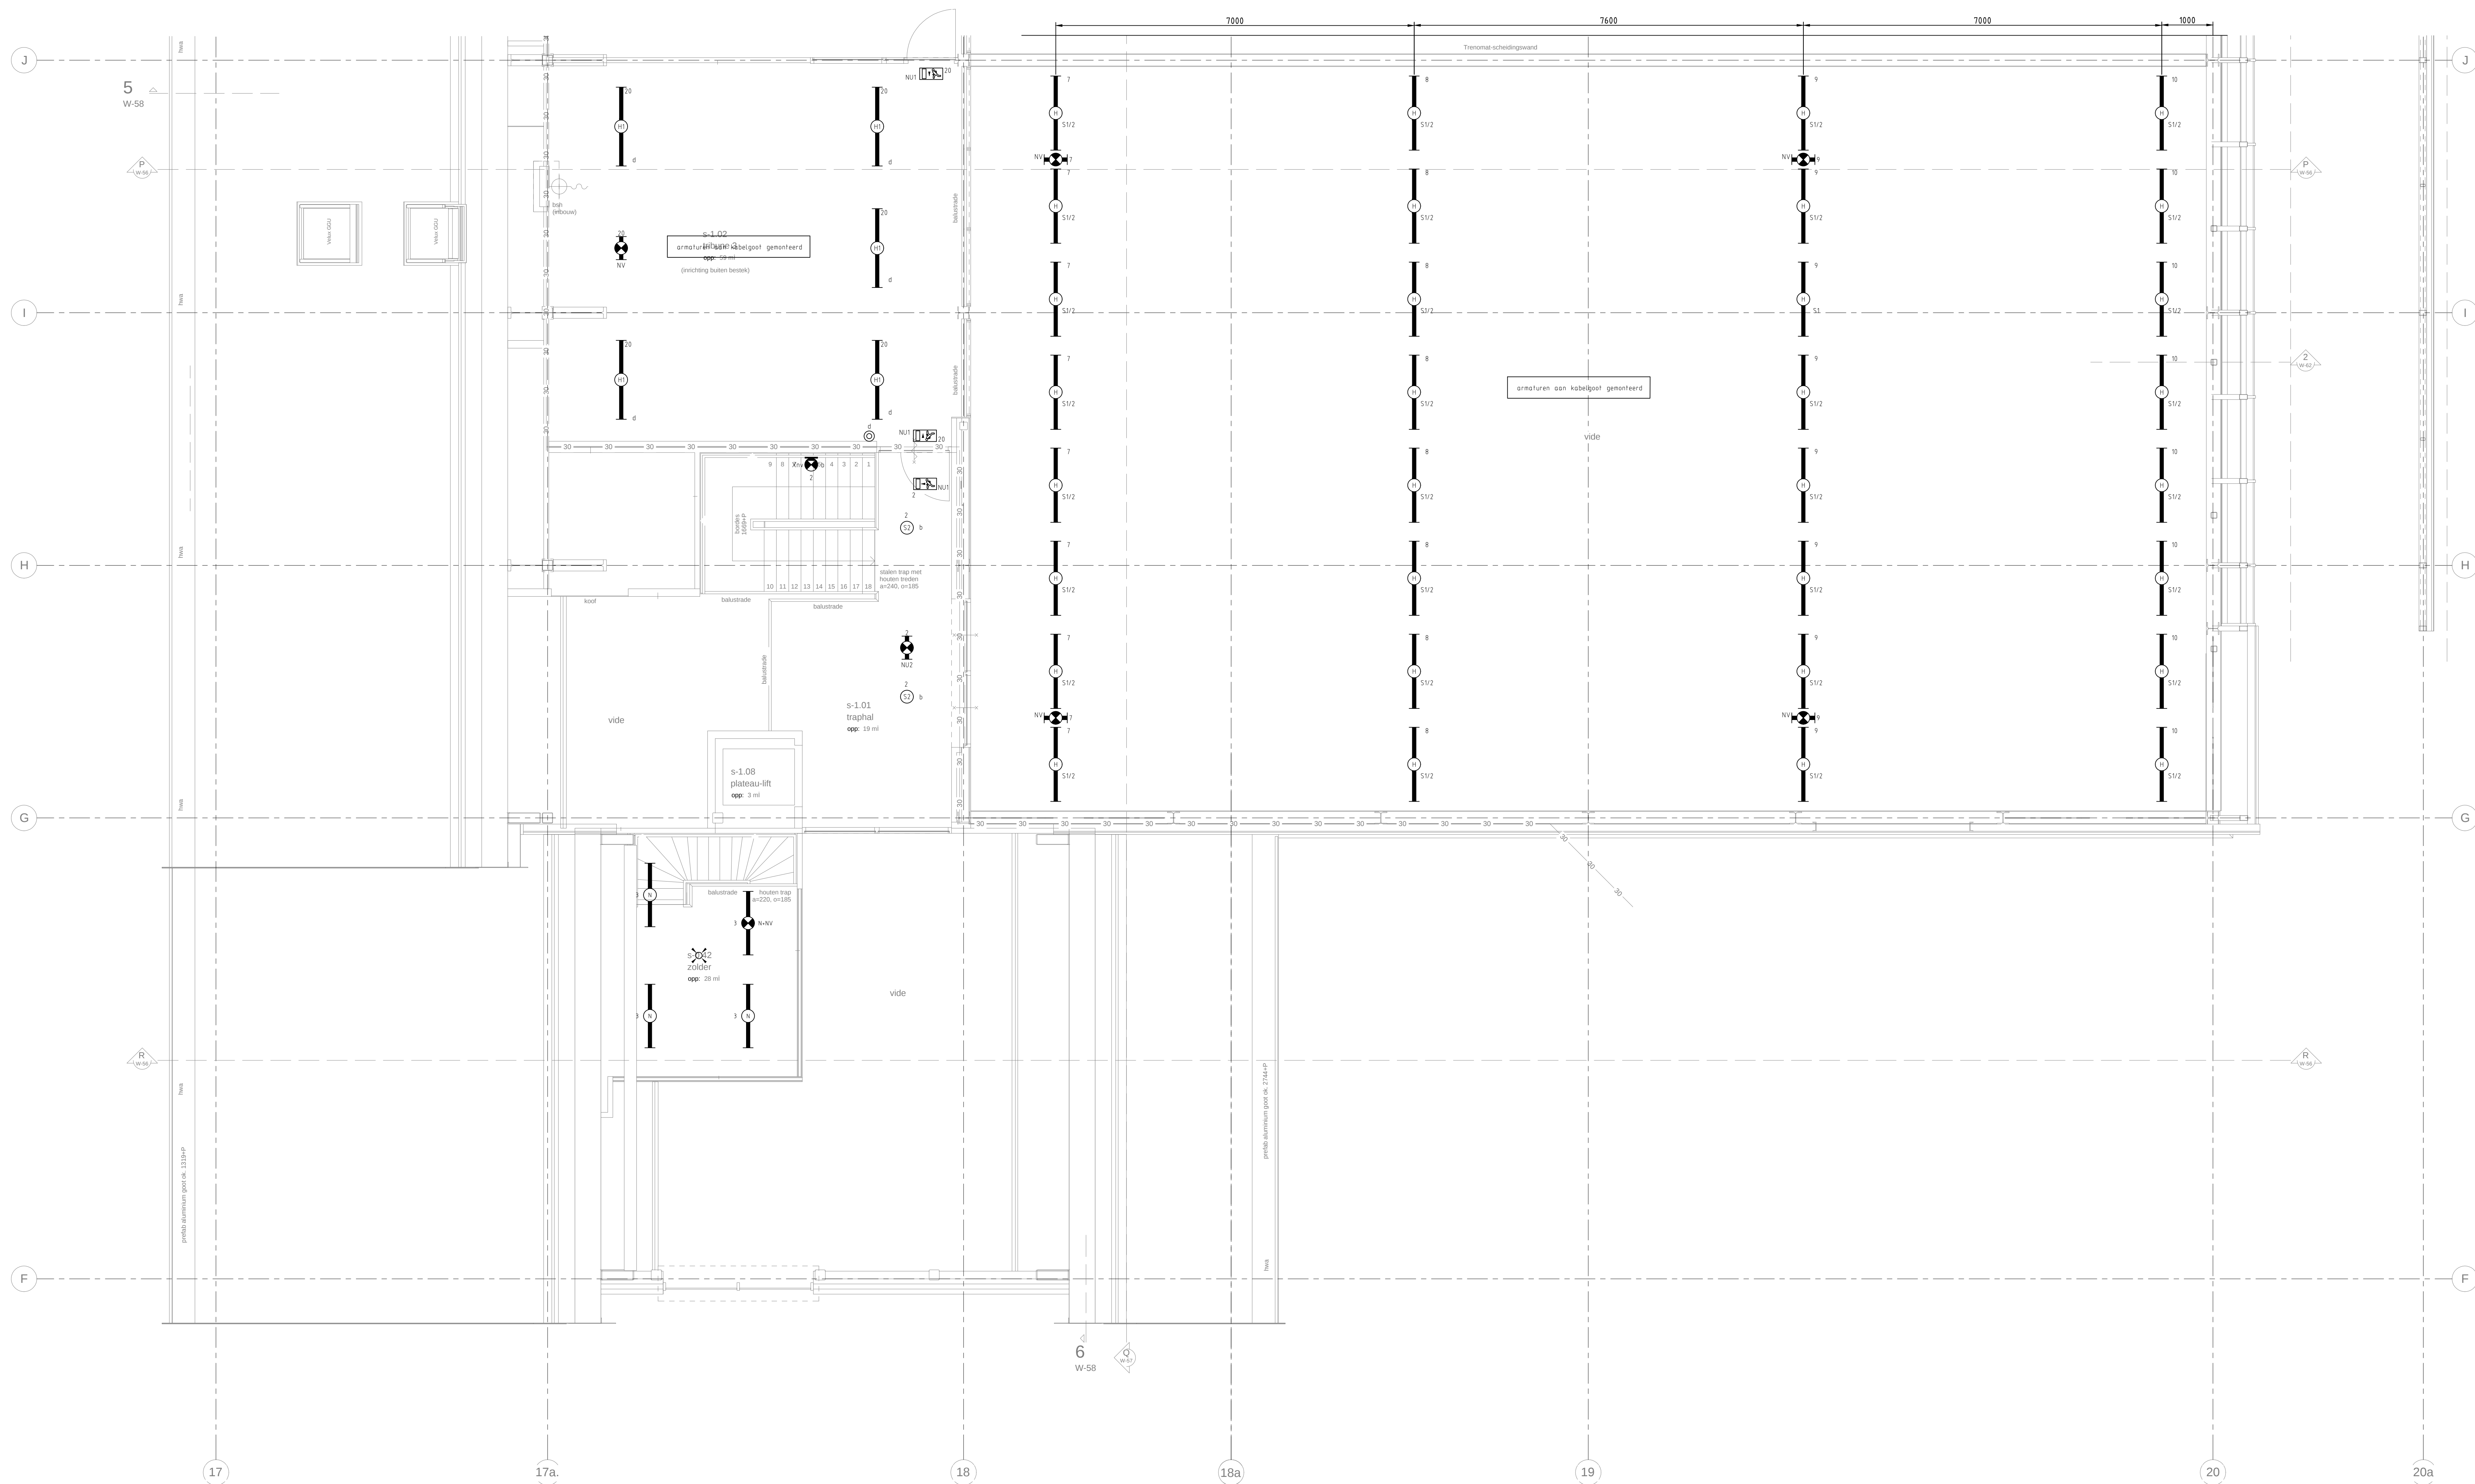

Schaal 1:2000

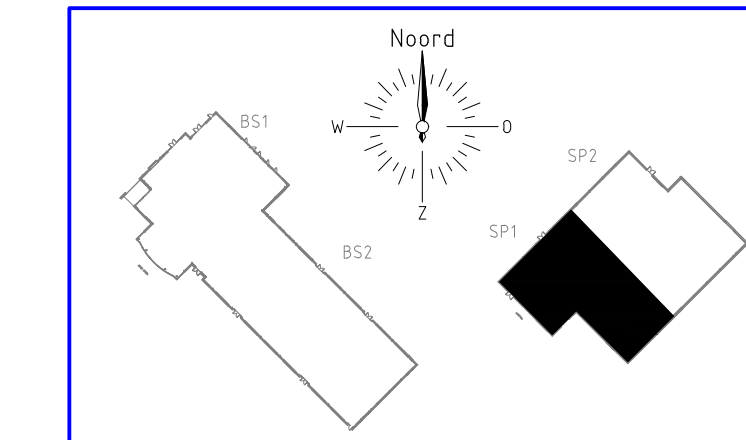

SIJPERDA-HARDY
adviesbureau

Eigenschap 12
8851 EG Uist
Tel. 0515-429777
Fax 0515-429778



GAG is door Lloyd's ISO 9001 gecertificeerd


Sportthall "de Rietkraag"

Binnenlanden 52, Oostwold (Midwolda)
Omschrijving
ELECTROTECHNISCHE INSTALLATIES
LICHTINSTALLATIE DEEL 1
SPORTHAL 'E VERDEPING DEEL 1

Status
AS BUILT



Discipline
ELECTRO
1019556
SPE08