

**VERKLARING**

Boorkern goedgekeurd, incl. boorkern gegevens en geconstateerde laagopbouw	Boorkern met afwijking, monitoring in meerjarig-onderhoud met verwijzing naar afwijking	Boorkern met afwijking, herstelmethode toegepast met verwijzing naar afwijking en nieuwe controle

Asfaltwapening

**Inhoudsopgave**

getekend	A. Kneitsch	d.d. 26-11-2010	schaal 1:1000
gecontroleerd	B. Onink	d.d. 26-11-2010	in 2 bladen, blad nr. 1
gezien	B. ter Hoeve	d.d. 26-11-2010	A1L8

**Overzichtstekening verhardingsopbouw en boorkernen aangebracht asfalt**

**N208 gedeelte km 54.300 - km 56.000**

**AS-BUILT**

**Herinrichting en onderhoud**

**A208/N208**

**Provincie Noord-Holland**

**bam**




**BAW Wegen bv**

**J9318-I-TEK-102678 Rev.D**






zicht zie blad:	AS-BUILT
-----------------	----------

[illegible]




[illegible]




<p>(55 mm buizen)</p> <p>30 mm SMAA 11 40x50 PAB</p> <p>60 mm AC 22 bin 40x50 HSBaht</p> <p>Profielstaag, indien nodig</p> <p>Beslaande verandering</p>
<p>(50 mm buizen)</p> <p>30 mm SMAA 11 40x50 PAB</p> <p>40 mm AC 16 bin 40x50 HSBaht</p> <p>Profielstaag, indien nodig</p> <p>Beslaande verandering</p>
<p>(50 mm buizen)</p> <p>30 mm SMAA 11 40x50 PAB</p> <p>50 mm AC 16 bin 40x50 HSBaht</p> <p>50 mm AC 16 bin 40x50 HSBaht</p> <p>50 mm AC 16 bin 40x50 HSBaht</p> <p>200 mm mengaansluit</p>
<p>(50 mm buizen)</p> <p>30 mm SMAA 11 40x50 PAB</p> <p>40 mm AC 16 bin 40x50 HSBaht</p> <p>Profielstaag, indien nodig</p> <p>Beslaande verandering</p>

[illegible]


A
B
C
D

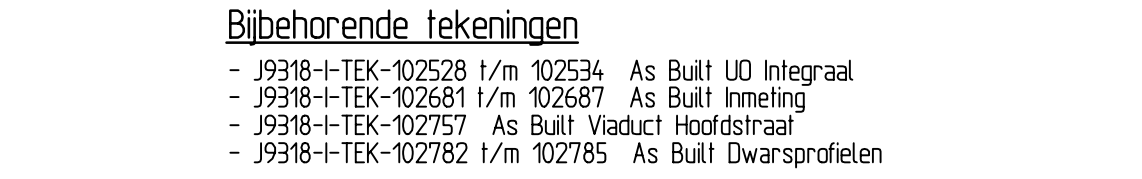

Overzicht zie blad: rendig		AS-BUILT							
N08/N208		Herinrichting en onderhoud							
Verzichtigstekening verhardingsopbouw (excl. dubofalt)									
doorkomen aangebracht - asfalt									
N08 gedeelte km 56.000 - tot km 57.350									
<table><tr><td>A. Kniehelling</td><td>d.d.26-11-2010</td></tr><tr><td>B. Oninick</td><td>d.d.26-11-2010</td></tr><tr><td>B. ter Heerwe</td><td>d.d.26-11-2010</td></tr></table>		A. Kniehelling	d.d.26-11-2010	B. Oninick	d.d.26-11-2010	B. ter Heerwe	d.d.26-11-2010	schaal 1:1000	
A. Kniehelling	d.d.26-11-2010								
B. Oninick	d.d.26-11-2010								
B. ter Heerwe	d.d.26-11-2010								
		A1L							
J9318-I-TEK-102679 Rev.D									