
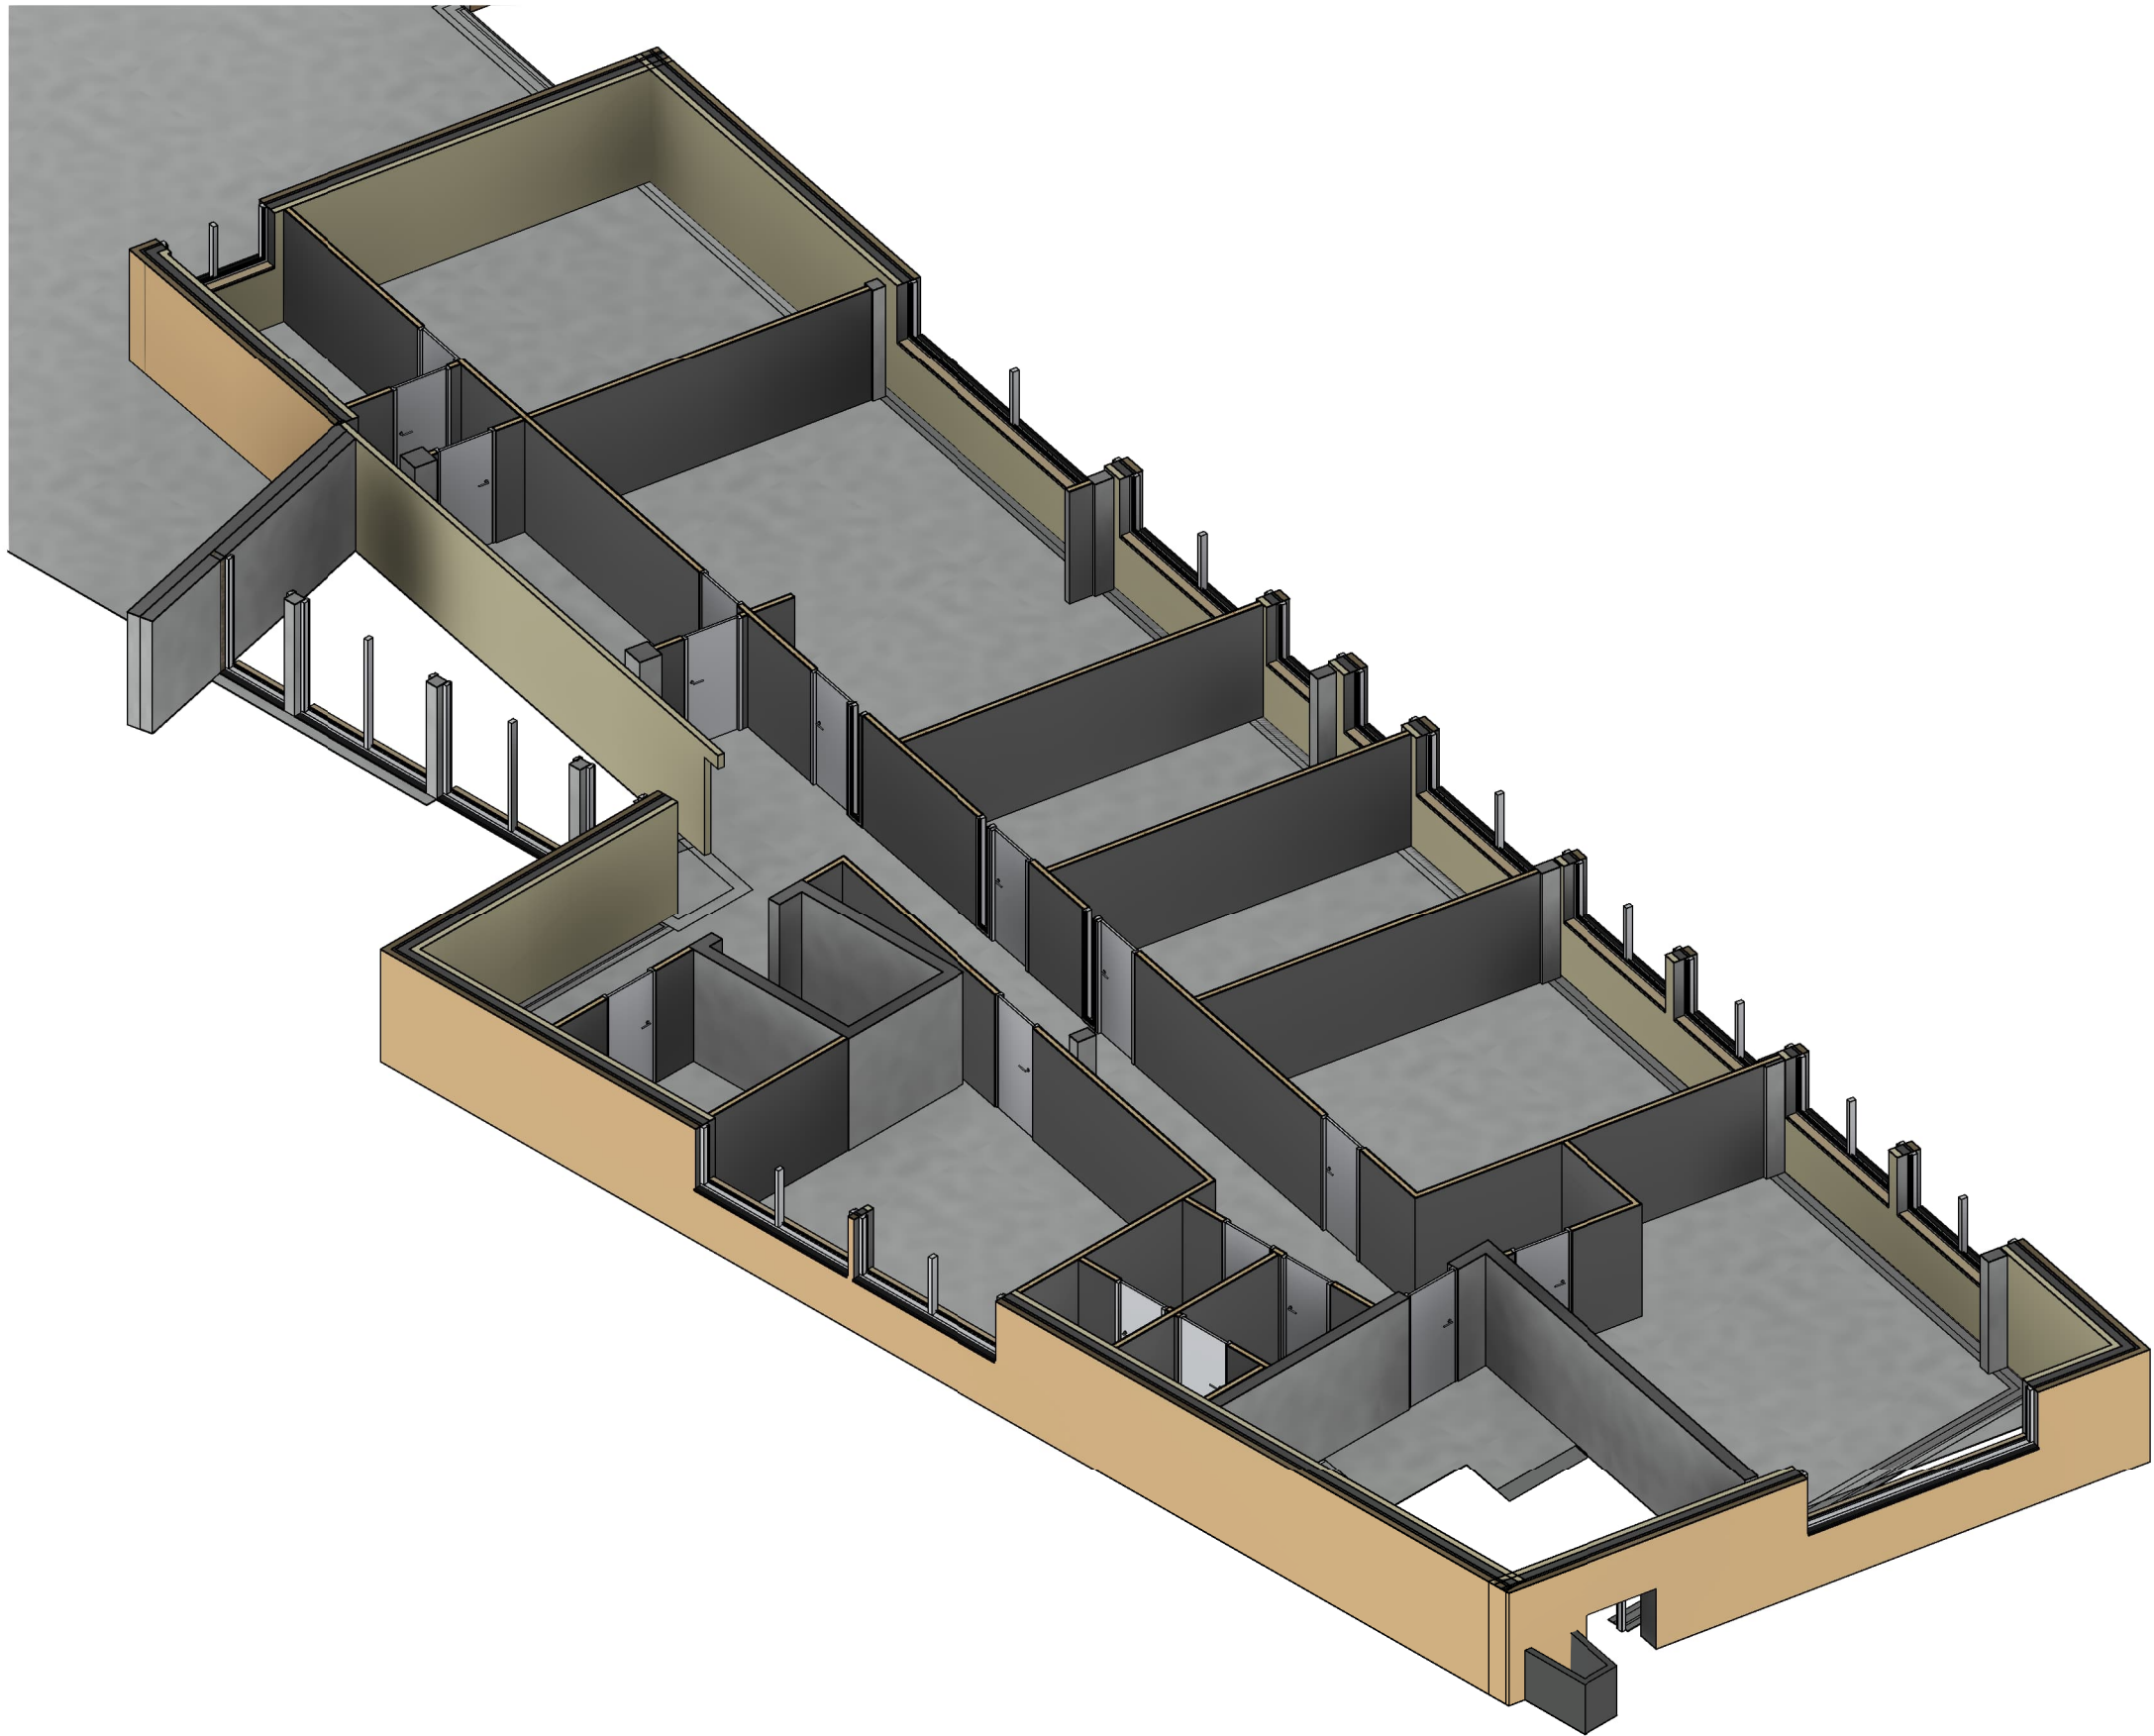


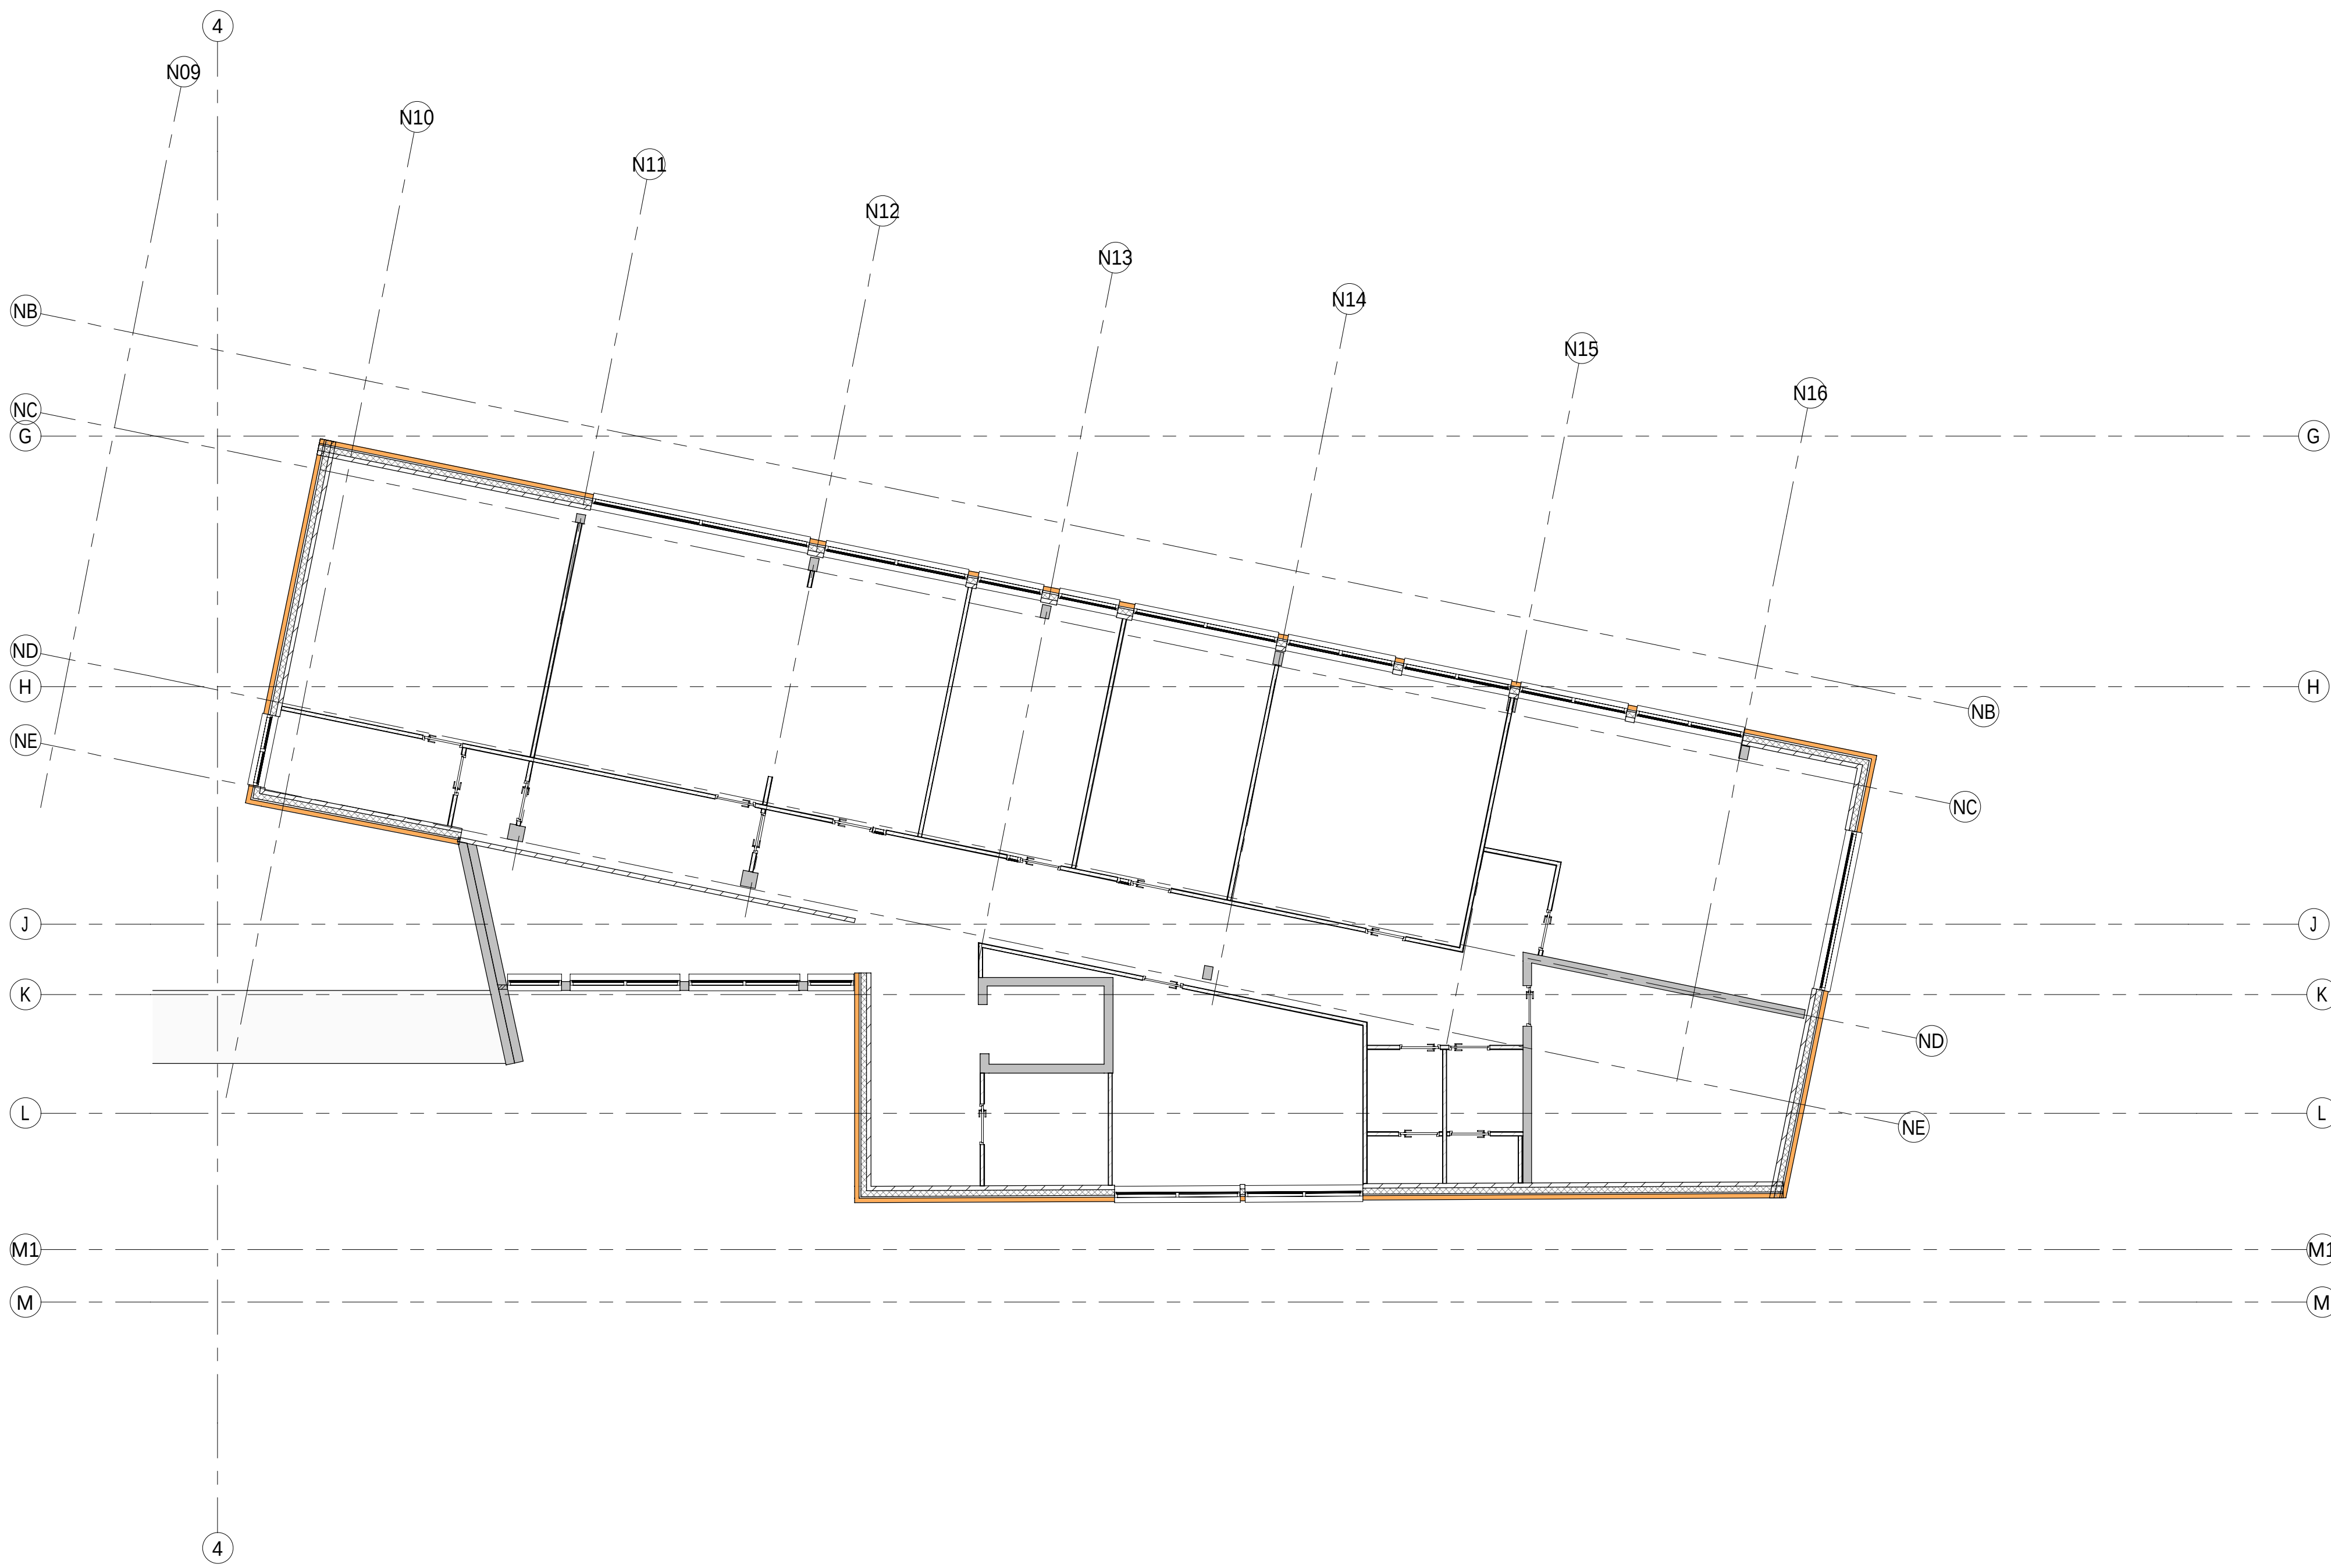

1.0	12-12-2025	eerste uitgave		
	Datum:	Omschrijving:		
Project		: Raadhuisplein 1, Beilen		
Onderdeel		: 3e verdiepingvloer		
Architect		:		
Aannemer		:		
Opdrachtgever : Gemeente Beilen				
Postbus 64, 7451 CH Holten T +31 96 004 62 12 E info@avecodebondt.nl I www.avecodebondt.nl Aveco de Bondt onderzoekt ontwerpt adviseert		Projectleider:		Fase:
		Constructeur:		As-Built
		Modelleur:		Status:
		bvg. Hortun de Boer		Definitief
Controlerend modelleur:		Schaal: 1: 100	Formaat: A1	
		Projectnummer:	Tekeningnummer:	
		250847		D-03-03-05