






Zuidzijde
1 : 100

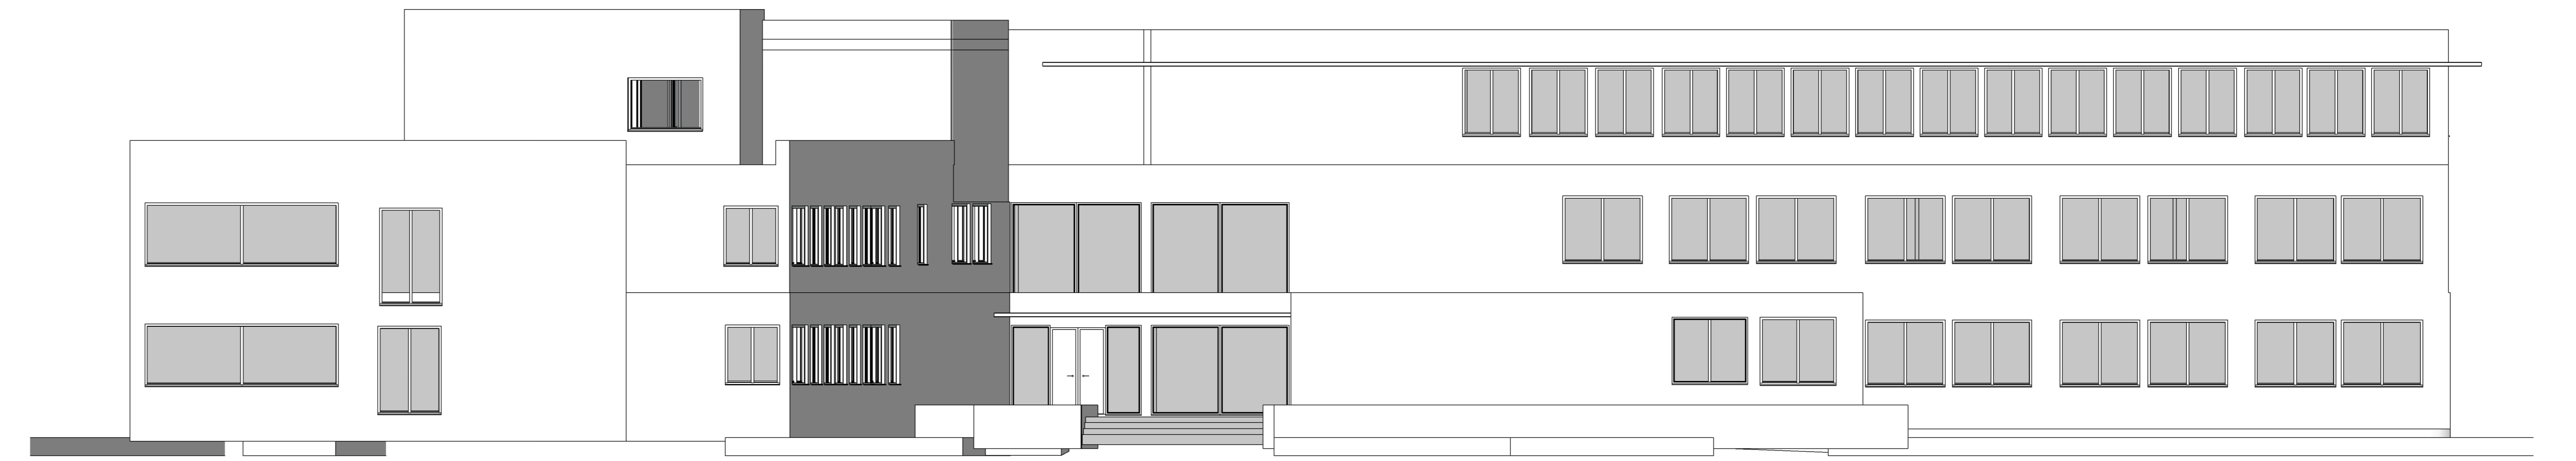


Westzijde
1 : 100

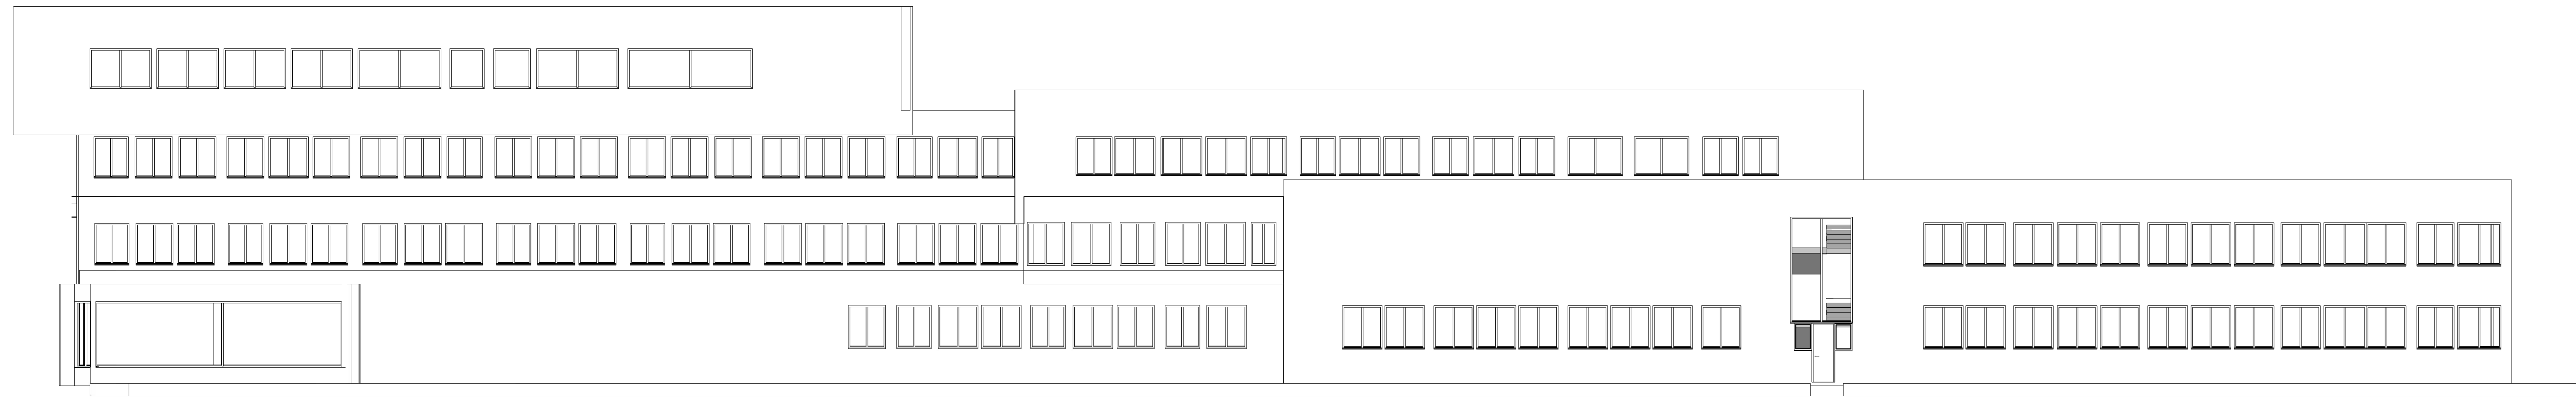

Noordzijde
1 : 100

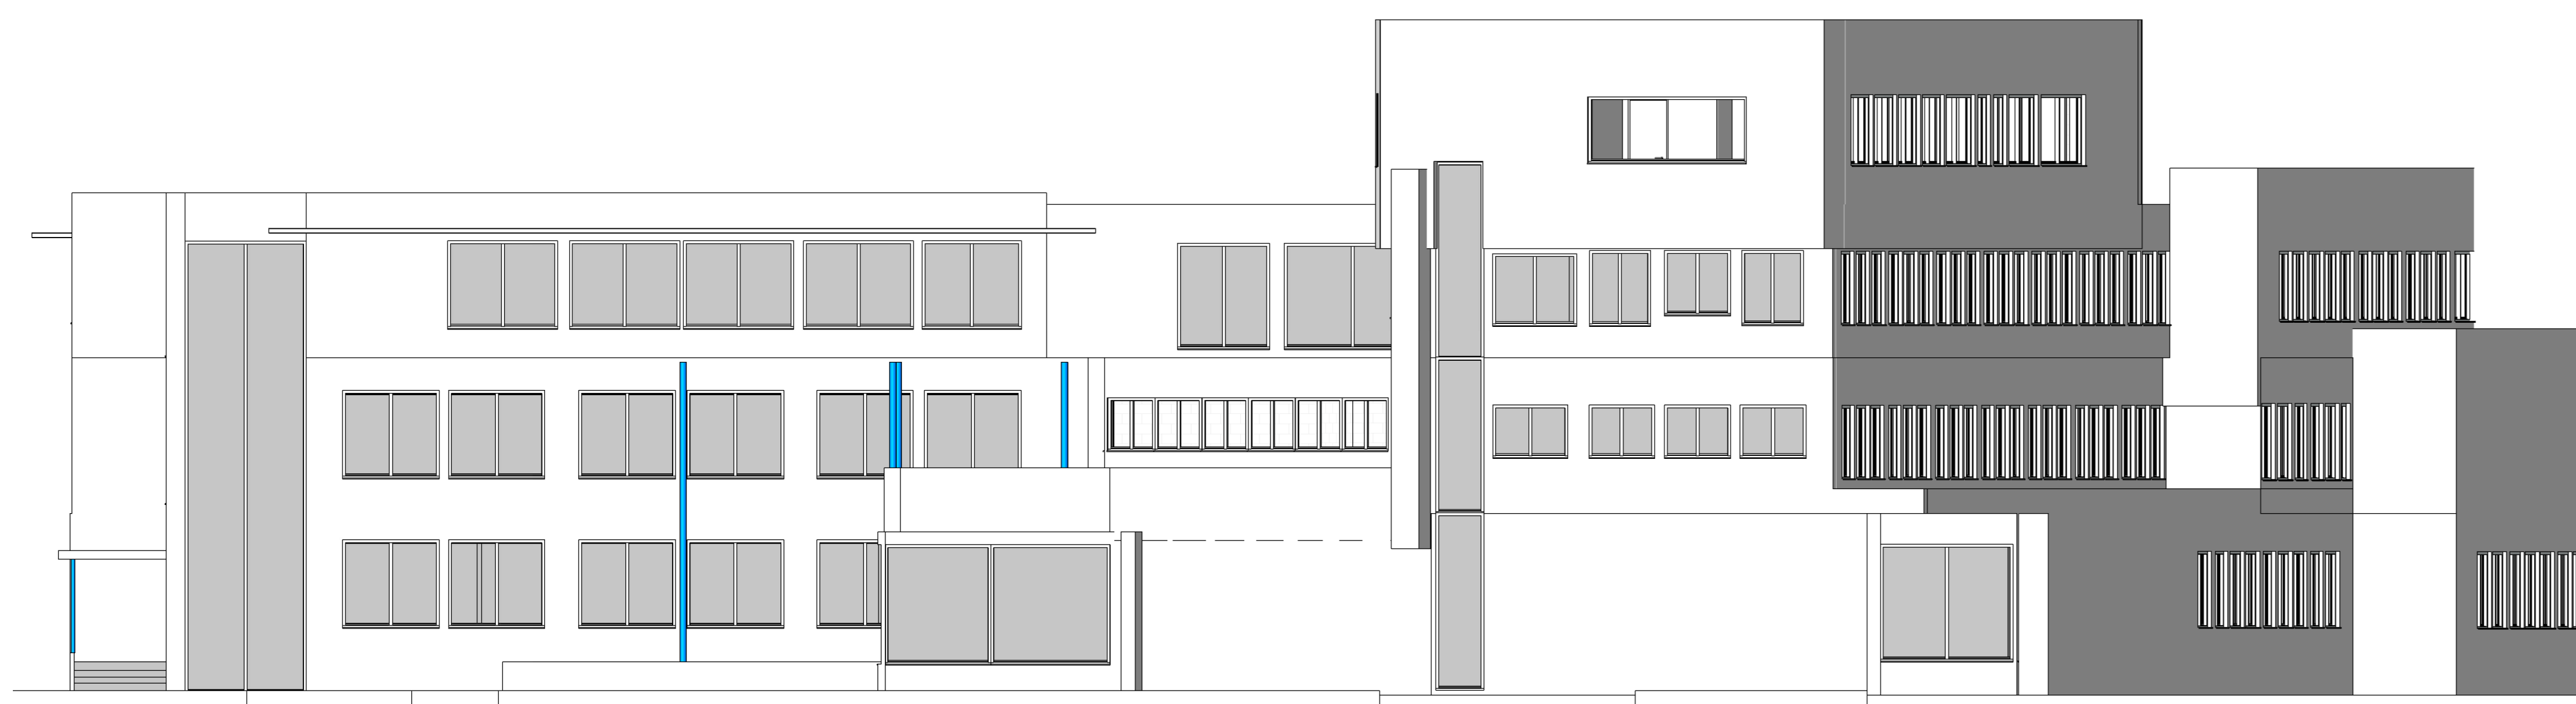

Oostzijde
1 : 100

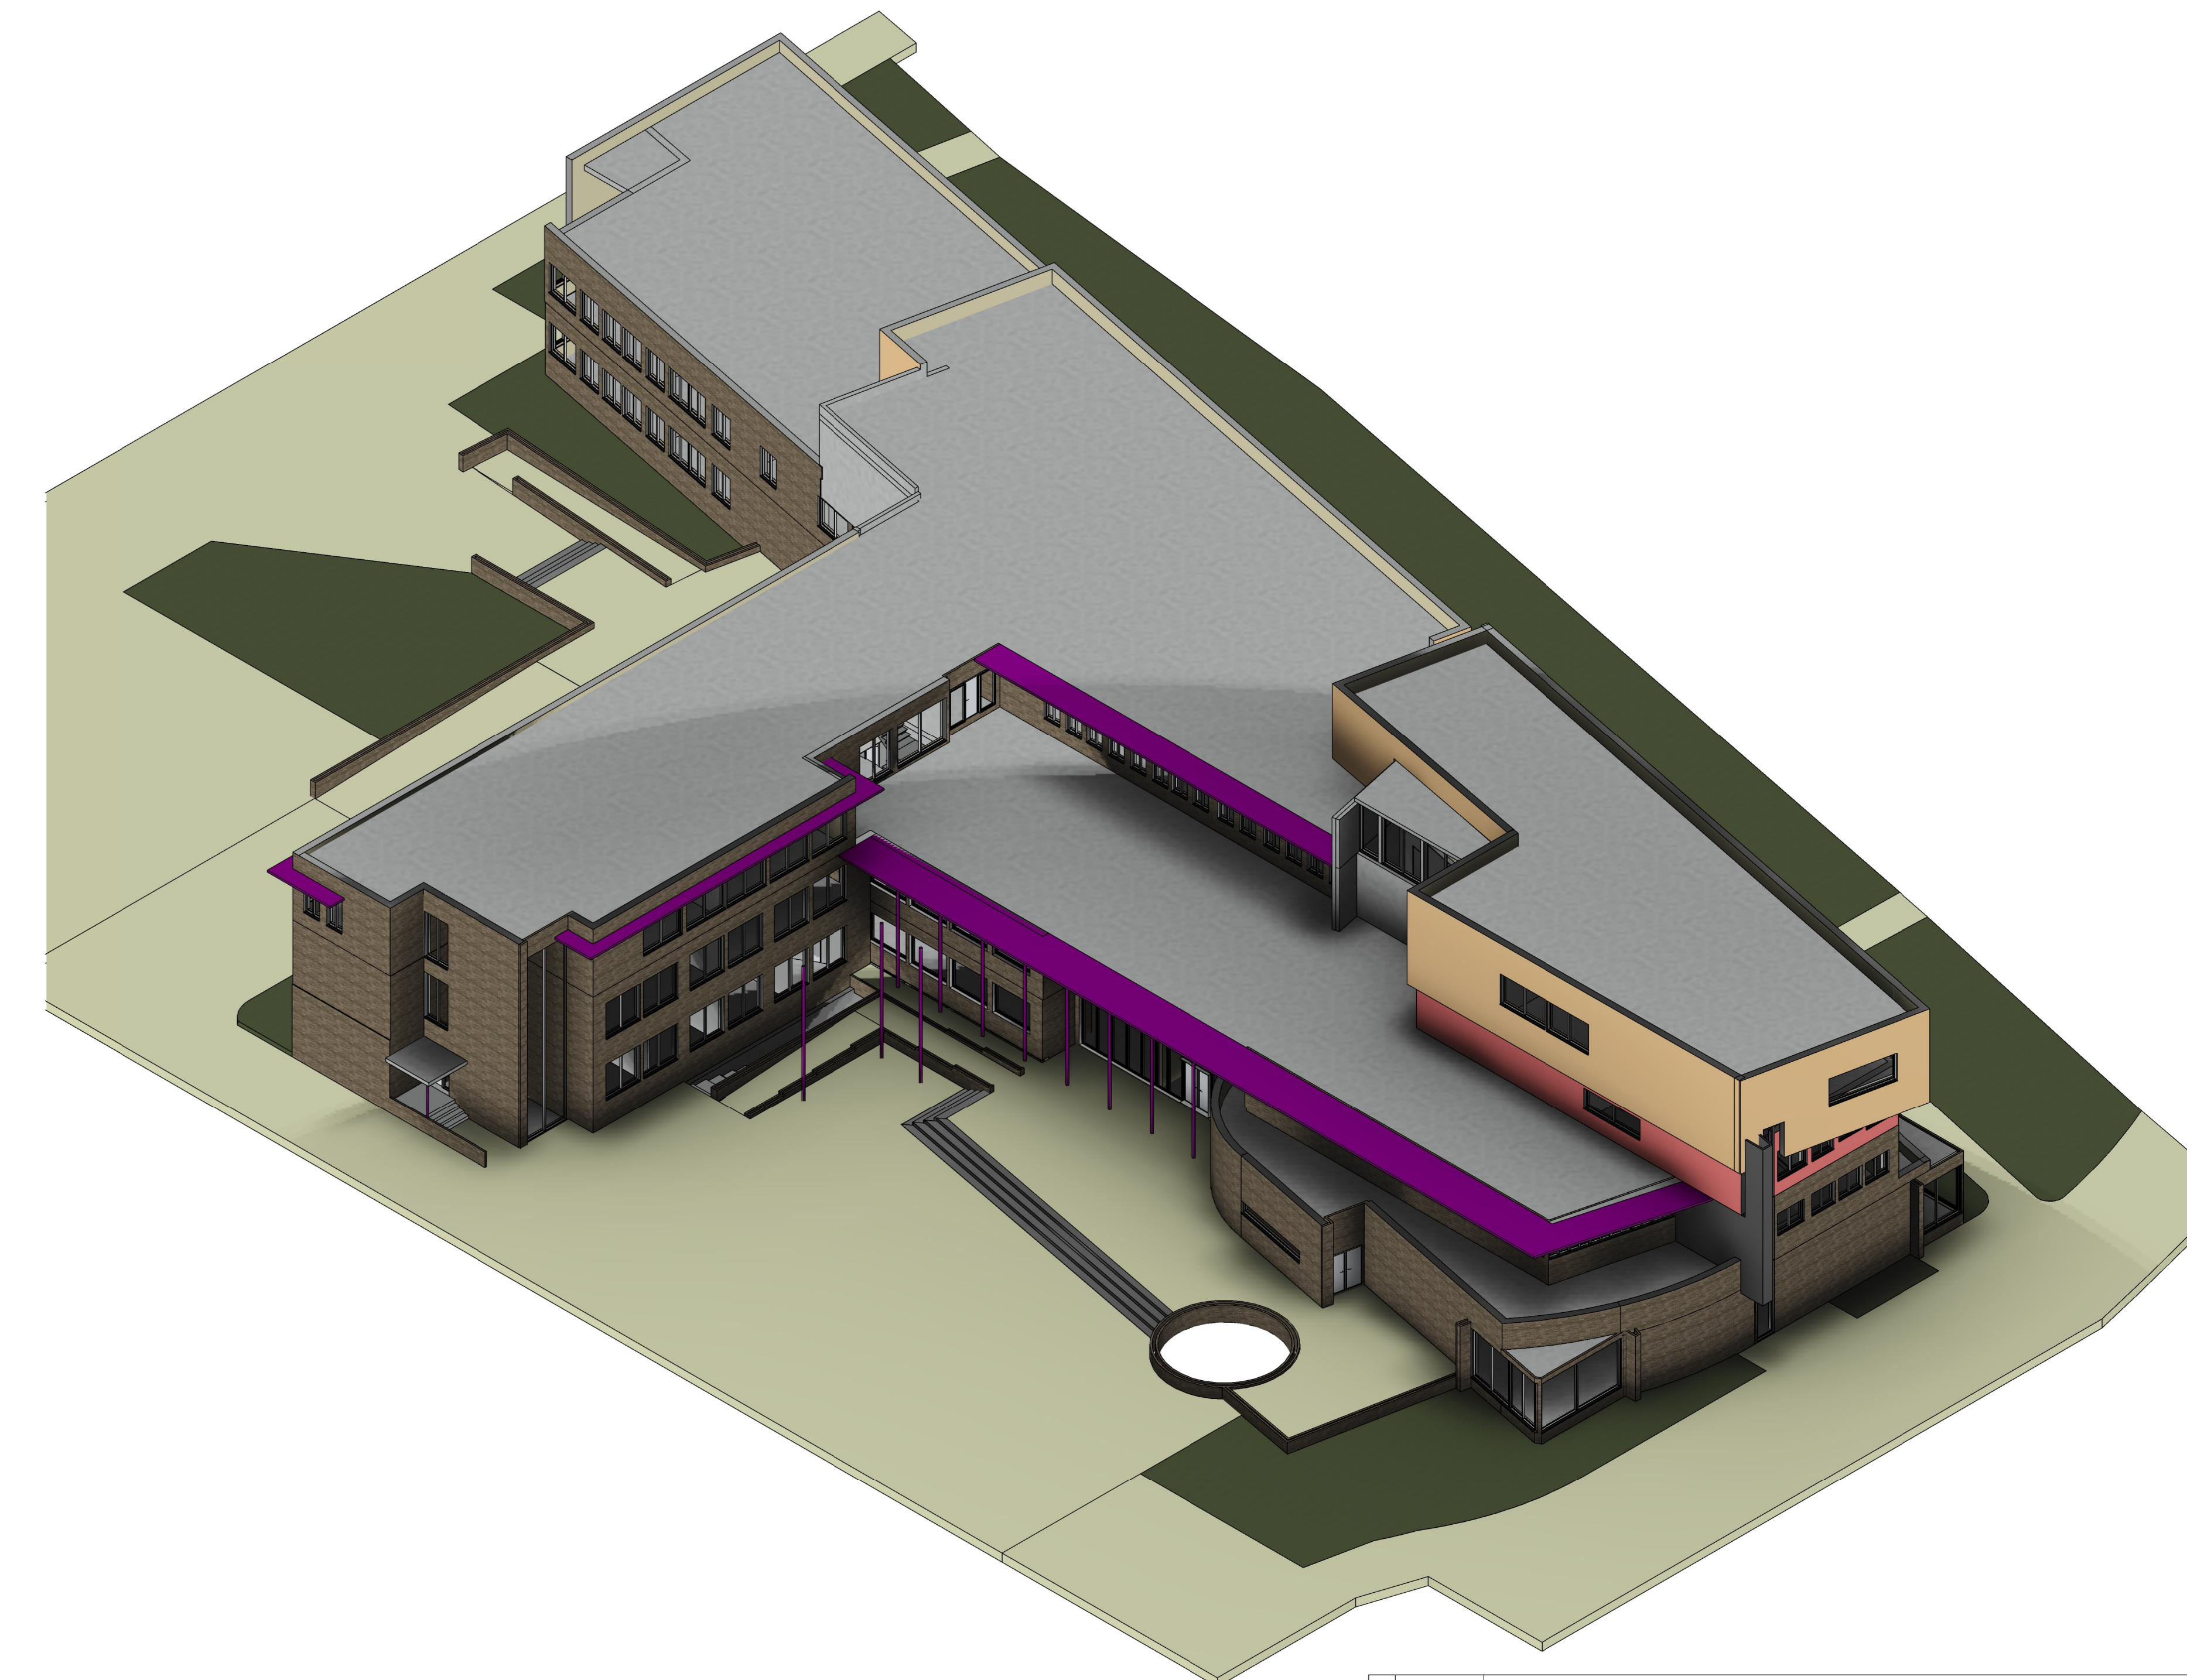

10-12-2025		eerste uitgave	
Datum		Omschrijving	
Project		Raadhuisplein 1, Beilen	
Onderdeel		Gevelaanzichten	
Architect			
Aanpak			
Opdrachtgever		Gemeente Beilen	
Projectleider		Egbert	
Constructeur		As-Built	
Modelleur		Schaal: 1 : 100	
Controlerend modelleur		Projectnummer: 250847	
		Tekeningnummer: D-04-03-06	