


**Doorsnede K1**  
1 : 100

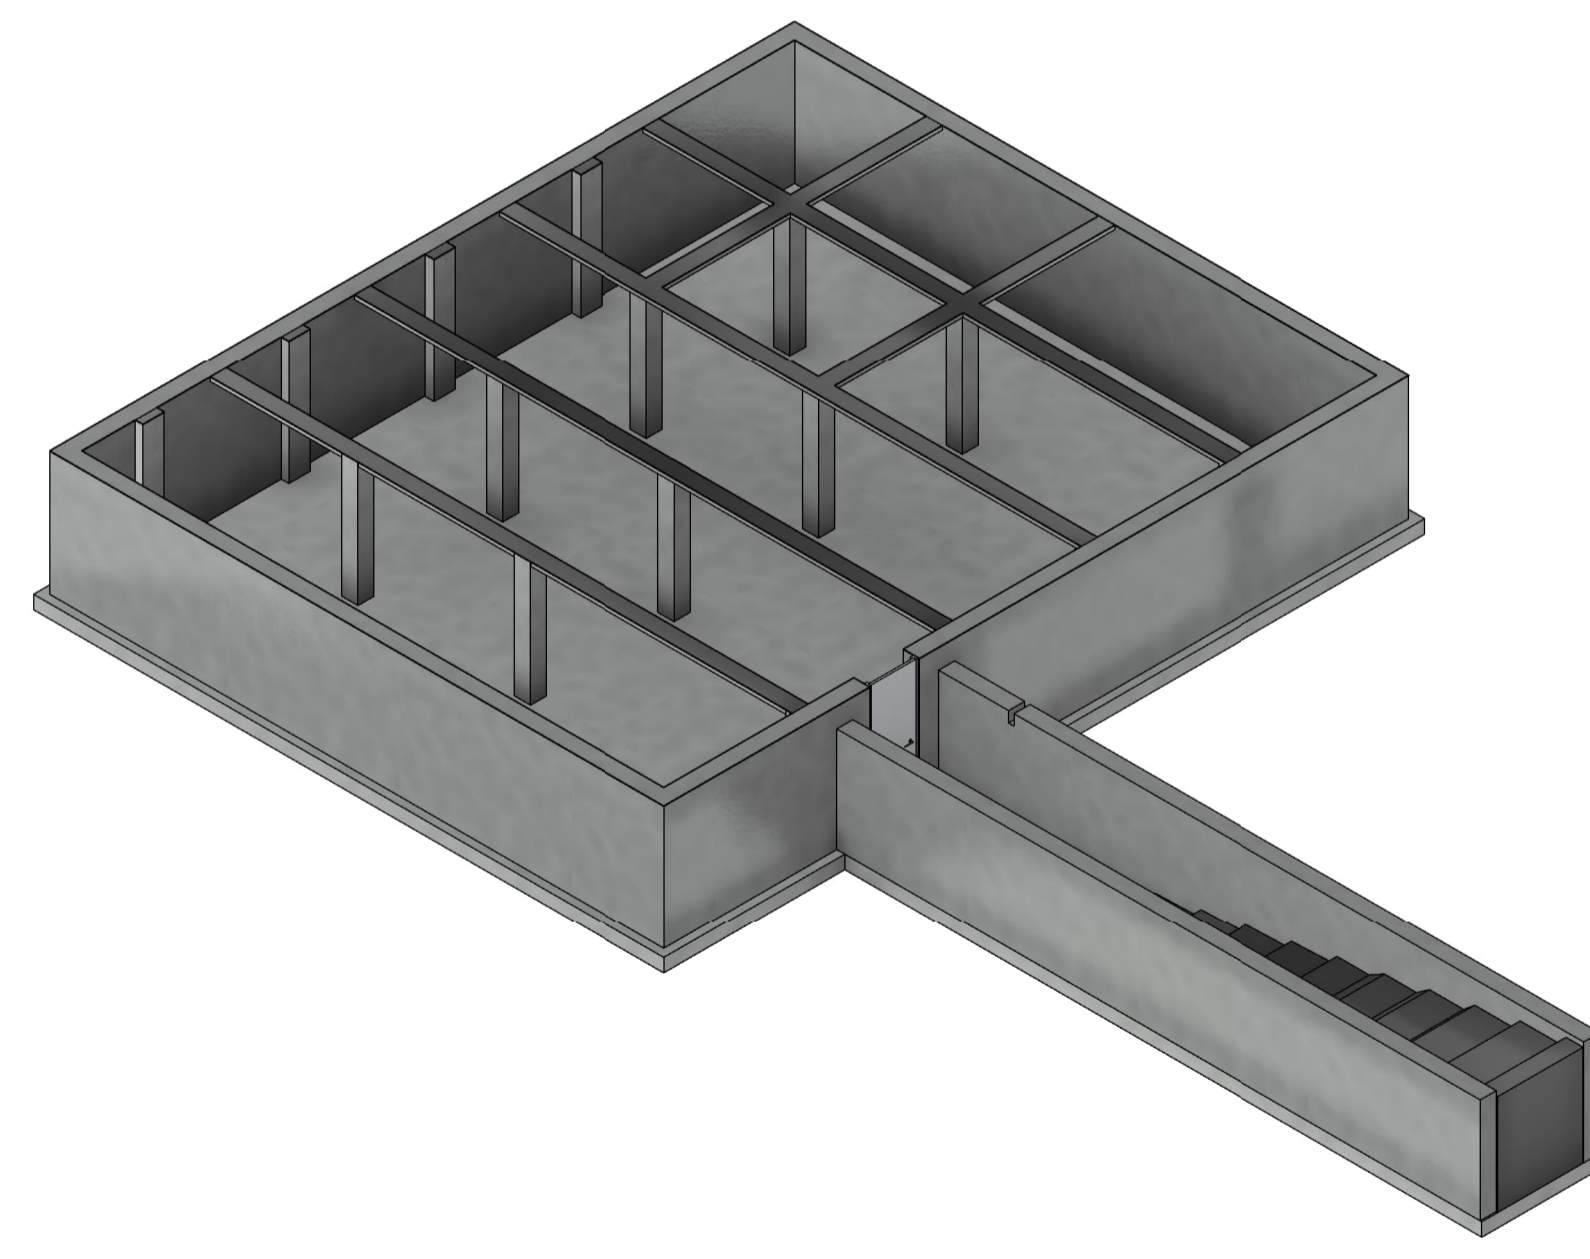

1.0 12-12-2025 eerste uitgave		
Datum:	Omschrijving:	
Project : Raadhuisplein 1, Beilen		
Onderdeel : Kelder -1		
Architect :		
Aannemer :		
Opdrachtgever : Gemeente Beilen		
Postbus 64, 7451 CH Hotten T +31 88 064 82 12 E info@avecodebondt.nl www.avecodebondt.nl	Projectleider: Constructeur: Modelleur: Controlerend modelleur:	Fase: <b>As-Built</b> Status: <b>Definitief</b> Schaal: 1 : 100 Projectnummer: <b>250847</b> Formaat: A1 Tekeningnummer: <b>D--1-03-01</b>