



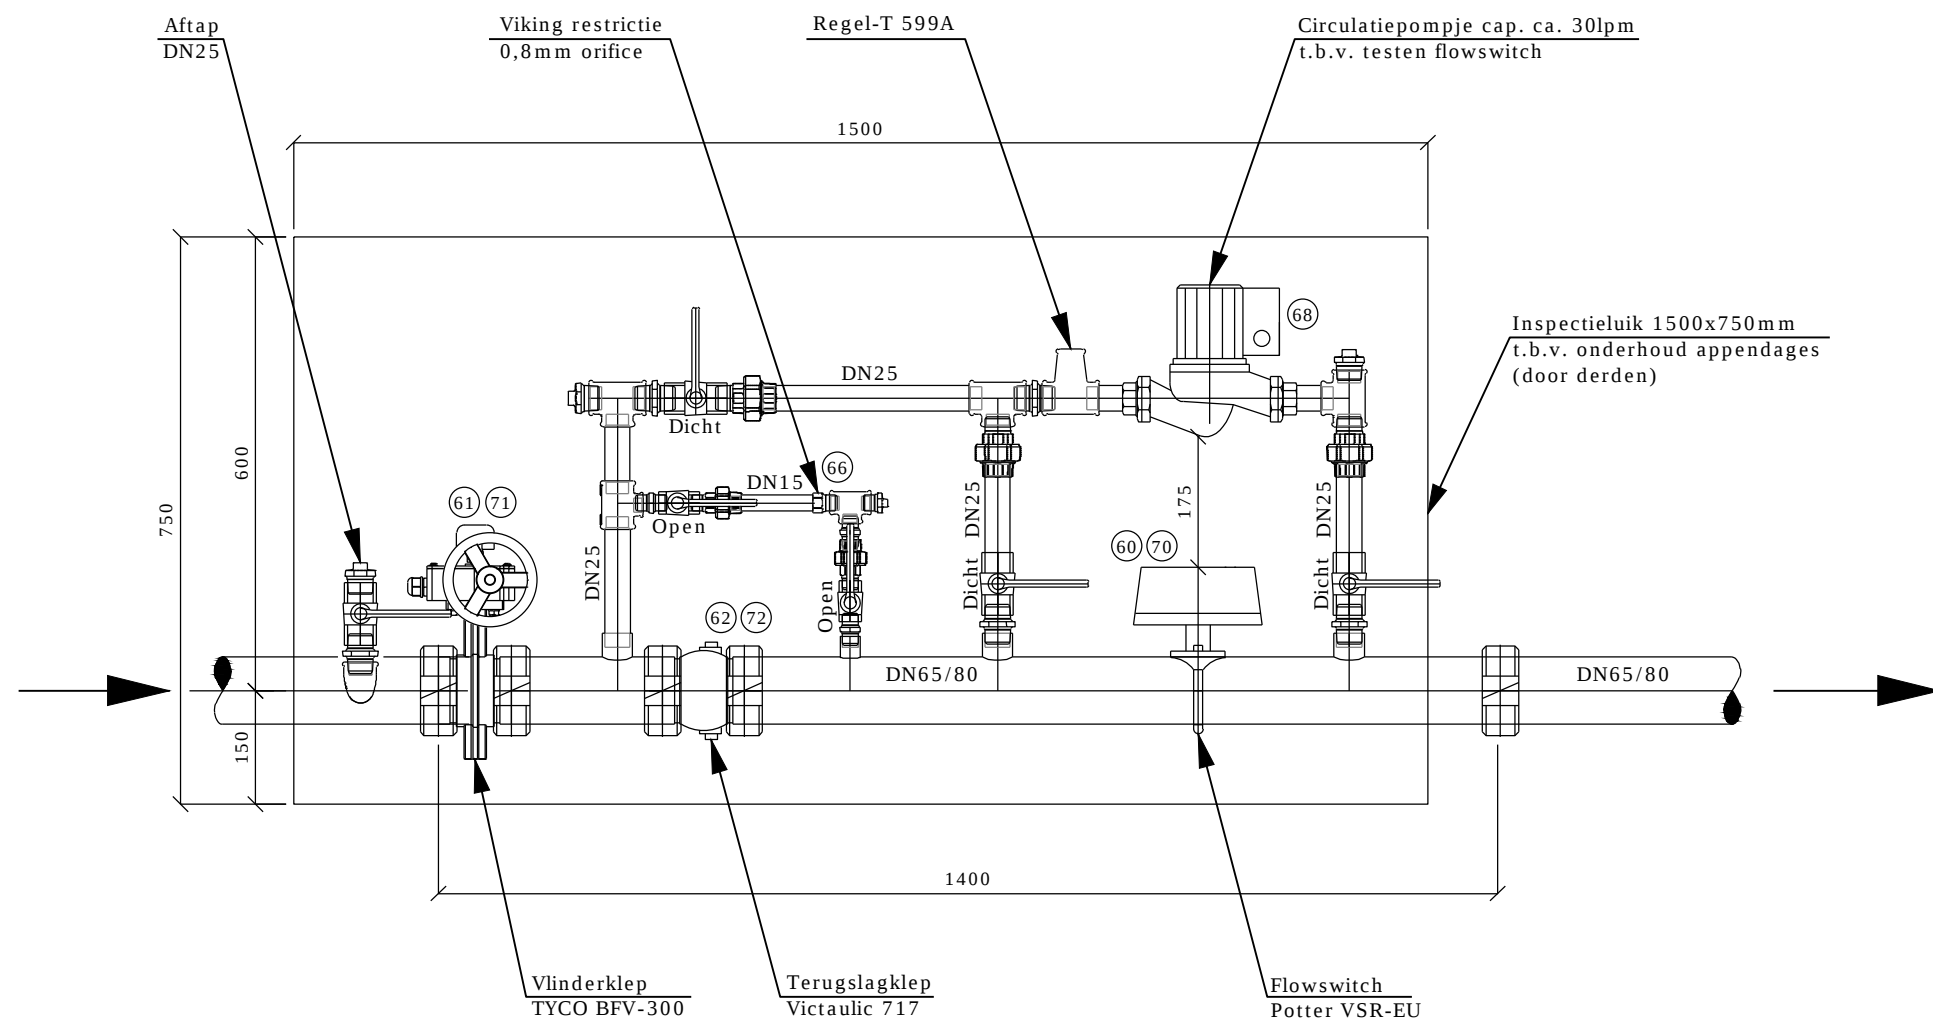

Onderaanzicht

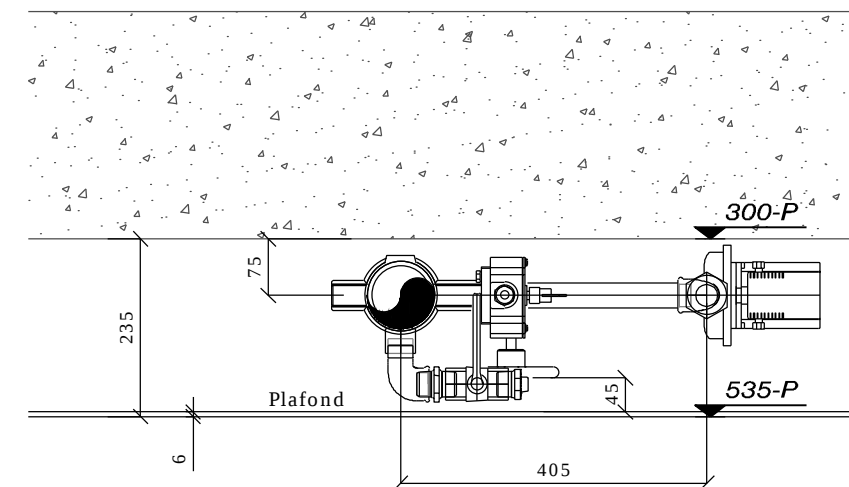

Zij aanzicht

D	05-05-2017	As built	AF	MK		42.148.133	
C	23-09-2016	Extra omloop aangebracht i.v.m. testen terugslagklep t.b.v. service en onderhoud	AvN	MK		42.148.133	
B	18-07-2016	Vlinderklep en flowswitch gedraaid en verplaatst + regel-T in de testvoorziening, voor uitvoering	AvN	MK		42.148.133	
A	29-05-2015	Tekening ter goedkeuring	MR	MK		42.148.133	
0	30-04-2015	Ontwerp principedetail	MR	MK		42.148.133	
Wijz.	Datum	Omschrijving	Tek.	Gecontr.	Checklist	Projectnr.	
Project : Parkeergarage De Kaap Notaris Mulderstraat 7902 Hoogeveen Onderwerp : Sprinklerinstallatie Principedetail sectiesignalering			Schaal : 1:10	Deze tekening is eigendom van de Groot Installatiegroep en mag zonder haar toestemming niet gekopieerd noch aan derden ter inzage worden gegeven. Auteursrecht voorbehouden volgens de wet.			
			Bouwlaag : n.v.t.				
			Bouwdeel : n.v.t.				
			Status:				
			AS BUILT				
 			Vestiging Emmen Navigatiestraat 3 7826 TD Emmen T 0591-51 46 19 F 0591-67 77 18 E sprinkleremmen@degrootgroep.nl I www.degrootgroep.nl			Formaat : A3	
						Tekeningnr.: S008	
						Installatienr.: 00434	