

0

1

2

3

4

5

6

7

8

9

Hoogheemraadschap Hollands Noorderkwartier

Postbus 250, 1700 AG Heerhugowaard

Registratienummer **123456**

HHNK-PG-B050 BASISPROJECT

Straatnaam

Postcode-Plaats

Bouwjaar **2026**

Locatie

Deze tekening is eigendom van het Hoogheemraadschap Hollands Noorderkwartier en wordt uitgeleend onder de voorwaarde dat de lener ervoor zorgt dat het niet zal worden gereproduceerd, gekopieerd, uitgeleend, of op enigerlei andere wijze verspreid, noch gebruikt voor enig ander doel dan voor welke het ter beschikking is gesteld.



Wijz.	Datum	Gez.	Get.	Omschrijving




HHNK-PG-B050 BASISPROJECT
VOORBLAD

VOORBLAD

Straatnaam		Registratie nummer	
Postcode-Plaats		123456	
Print 12-3-2026	Get.	Status	Laatste wijziging
Formaat A3	Gez.		12-3-2026
ZW-nummer		Groep	Plaats Blad
=001			- 1

0	1	2	3	4	5	6	7	8	9
Revisie nummer	Omschrijving					Datum	Uitvoerende (Aannemer)	Betrokkene namens HHNK	
V2.0	Update structuurcodes en verwerkingssjabloon					10-6-2022	HHNK	Nick Walrecht	
<..>	<..>					<..>	HHNK	Nick Walrecht	
V3.0	Bijgewerkte coderingsstelsel geïmplementeerd en EPLAN project functies bijgewerkt					07-01-2026	HHNK	Collin Kallenbach	


Deze tekening is eigendom van het Hoogheemraadschap Hollands Noorderkwartier en wordt uitgeleend onder de voorwaarde dat de lener ervoor zorgt dat het niet zal worden gereproduceerd, gekopieerd, uitgeleend, of op enigerlei andere wijze verspreid, noch gebruikt voor enig ander doel dan voor welke het ter beschikking is gesteld.

					 hoogheemraadschap Hollands Noorderkwartier	HHNK-PG-B050 BASISPROJECT REVISIE OVERZICHT	Straatnaam Postcode-Plaats	Registratie nummer 123456		
Wijz.	Datum	Gez.	Get.	Omschrijving		VOORBLAD	Print 12-3-2026 Get. Formaat A3 Gez.	Status Groep =001	Laatst wijziging Plaats Blad	12-3-2026 - 2
							ZW-nummer			

0	1	2	3	4	5	6	7	8	9
Blad	Groep		Omschrijving	Plaats		Versie - Datum			
=001/1	001	VOORBLAD	VOORBLAD						
=001/2	001	VOORBLAD	REVISIE OVERZICHT						
=001/3	001	VOORBLAD	INHOUDSOPGAVE						
=001/4	001	VOORBLAD	INHOUDSOPGAVE						
=001/5	001	VOORBLAD	INHOUDSOPGAVE						
=001/6	001	VOORBLAD	INHOUDSOPGAVE						
=001/7	001	VOORBLAD	INHOUDSOPGAVE						
=001/8	001	VOORBLAD	INHOUDSOPGAVE						
=001/9	001	VOORBLAD	INHOUDSOPGAVE						
=001/100	001	VOORBLAD	OVERZICHT GROEPSCODERINGEN						
=001/101	001	VOORBLAD	OVERZICHT GROEPSCODERINGEN						
=001/200	001	VOORBLAD	OVERZICHT PLAATSCODERINGEN						
=010/3	010	Plattegrond	Kracht kelder						
=010/4	010	Plattegrond	Licht machine hal						
=010/5	010	Plattegrond	Licht kelder						
=021+L100/2	021	Licht & Noodverlichting	Kabelblokschema	L100	LICHTVERDELER				
=021+L100/3	021	Licht & Noodverlichting	Kabelblokschema	L100	LICHTVERDELER				
=021+L100/10	021	Licht & Noodverlichting	Stroomkringschema Inkomende Voeding Van K1000	L100	LICHTVERDELER				
=021+L100/11	021	Licht & Noodverlichting	Stroomkringschema Groep 1 Verwarming	L100	LICHTVERDELER				
=021+L100/12	021	Licht & Noodverlichting	Stroomkringschema Groep 2 Verwarming	L100	LICHTVERDELER				
=021+L100/13	021	Licht & Noodverlichting	Stroomkringschema Groep 3 Wcd'S	L100	LICHTVERDELER				
=021+L100/14	021	Licht & Noodverlichting	Stroomkringschema Groep 4 Verlichting Buiten	L100	LICHTVERDELER				
=021+L100/15	021	Licht & Noodverlichting	Stroomkringschema Groep 5 Verlichting Binnen	L100	LICHTVERDELER				
=021+L100/300	021	Licht & Noodverlichting	GROEPENVERKLARING	L100	LICHTVERDELER				
=030+K30&TypeB/1	030	Kracht algemeen utiliteit	Kabelblokschema	K30	HOOFDVERDELER				
=030+K30&TypeB/2	030	Kracht algemeen utiliteit	Kabelblokschema	K30	HOOFDVERDELER				
=030+K30&TypeB/3	030	Kracht algemeen utiliteit	Kabelblokschema	K30	HOOFDVERDELER				
=030+K30&TypeB/4	030	Kracht algemeen utiliteit	Kabelblokschema	K30	HOOFDVERDELER				
=030+K30.01&TypeB/10	030	Kracht algemeen utiliteit	Stroomkringschema Inkomend Veld Van Transformator	K30.01	HOOFDVERDELER Sectie 01				
=030+K30.01&TypeB/11	030	Kracht algemeen utiliteit	Stroomkringschema Osb Beveiliging	K30.01	HOOFDVERDELER Sectie 01				
=030+K30.02&TypeB/10	030	Kracht algemeen utiliteit	Stroomkringschema Inkomend Veld Van Nsa	K30.02	HOOFDVERDELER Sectie 02				
=030+K30.02&TypeB/11	030	Kracht algemeen utiliteit	Stroomkringschema Inkomend Veld Energiemeting	K30.02	HOOFDVERDELER Sectie 02				
=030+K30.03&TypeB/10	030	Kracht algemeen utiliteit	Stroomkringschema Voeding Pomp 1	K30.03	HOOFDVERDELER Sectie 03				

←2

4→

						HHNK-PG-B050 BASISPROJECT		Straatnaam		Registratie nummer	
						VOORBLAD		INHOUDSOPGAVE		Postcode-Plaats	
						Print 12-3-2026		Get.		Status	
						Formaat A3		Gez.		Laatste wijziging	
								Groep		Plaats	
						ZW-nummer		=001		Blad	
										- 3	

0	1	2	3	4	5	6	7	8	9
Blad	Groep		Omschrijving		Plaats		Versie - Datum		
=030+K30.04&TypeB/10	030	Kracht algemeen utiliteit	Stroomkringschema Voeding Pomp 2		K30.04	HOOFDVERDELER Sectie 04			
=030+K30.05&TypeB/10	030	Kracht algemeen utiliteit	Stroomkringschema Voeding Besturingskast K100		K30.05	HOOFDVERDELER Sectie 05			
=030+K30.05&TypeB/11	030	Kracht algemeen utiliteit	Stroomkringschema Schakelkast Krooshekreiniger K500		K30.05	HOOFDVERDELER Sectie 05			
=030+K30.05&TypeB/12	030	Kracht algemeen utiliteit	Stroomkringschema Afgaand Veld L1		K30.05	HOOFDVERDELER Sectie 05			
=030+K30.05&TypeB/13	030	Kracht algemeen utiliteit	Stroomkringschema Afgaand Veld Kraanbaan		K30.05	HOOFDVERDELER Sectie 05			
=030+K30.05&TypeB/14	030	Kracht algemeen utiliteit	Stroomkringschema Laadpaal 1		K30.05	HOOFDVERDELER Sectie 05			
=030+K30.05&TypeB/15	030	Kracht algemeen utiliteit	Stroomkringschema Laadpaal 2		K30.05	HOOFDVERDELER Sectie 05			
=030+K30.05&TypeB/16	030	Kracht algemeen utiliteit	Stroomkringschema Heater 1		K30.05	HOOFDVERDELER Sectie 05			
=030+K30.05&TypeB/17	030	Kracht algemeen utiliteit	Stroomkringschema Heater 2		K30.05	HOOFDVERDELER Sectie 05			
=030+K30.05&TypeB/18	030	Kracht algemeen utiliteit	Stroomkringschema Kracht Wcd 32A		K30.05	HOOFDVERDELER Sectie 05			
=030+K30.05&TypeB/19	030	Kracht algemeen utiliteit	Stroomkringschema Kracht Wcd 32A		K30.05	HOOFDVERDELER Sectie 05			
=056/1	056	Installatietekening	Installatietekening - Bovenanzicht						
=060+K100&TypeA/2	060	Hoofdverdeling energie Besturingskast	Kabelblokschema		K100	BESTURINGSKAST			
=060+K100&TypeA/10	060	Hoofdverdeling energie Besturingskast	Stroomkringschema Inkomende Voeding Energiebedrijf		K100	BESTURINGSKAST			
=060+K100&TypeA/11	060	Hoofdverdeling energie Besturingskast	Stroomkringschema Overspanningsbeveiliging		K100	BESTURINGSKAST			
=060+K100&TypeA/12	060	Hoofdverdeling energie Besturingskast	Stroomkringschema Afgaande Voeding L1		K100	BESTURINGSKAST			
=060+K100&TypeA/13	060	Hoofdverdeling energie Besturingskast	Stroomkringschema Afgaande Voeding K500		K100	BESTURINGSKAST			
=060+K100&TypeA/14	060	Hoofdverdeling energie Besturingskast	Stroomkringschema Afgaande Voeding K600		K100	BESTURINGSKAST			
=060+K100&TypeB/10	060	Hoofdverdeling energie Besturingskast	Stroomkringschema Inkomende Voeding		K100	BESTURINGSKAST			
=060+K100&TypeB/11	060	Hoofdverdeling energie Besturingskast	Stroomkringschema Overspanningsbeveiliging		K100	BESTURINGSKAST			
=060+K500&TypeA/10	060	Hoofdverdeling energie Besturingskast	Stroomkringschema Inkomende Voeding		K500	BESTURINGSKAST KROOSHEKREINIGER			
=060+K500&TypeA/11	060	Hoofdverdeling energie Besturingskast	Stroomkringschema Overspanningsbeveiliging		K500	BESTURINGSKAST KROOSHEKREINIGER			
=068+K100/10	068	Kracht algemeen proces	Stroomkringschema Netwachter		K100	BESTURINGSKAST			
=068+K100/11	068	Kracht algemeen proces	Stroomkringschema Kastverlichting		K100	BESTURINGSKAST			
=068+K100/12	068	Kracht algemeen proces	Stroomkringschema Service Wcd Besturingskast		K100	BESTURINGSKAST			
=068+K100/13	068	Kracht algemeen proces	Stroomkringschema Kastverwarming		K100	BESTURINGSKAST			
=068+K100/14	068	Kracht algemeen proces	Stroomkringschema Kastventilatie		K100	BESTURINGSKAST			
=068+K100&TypeA/15	068	Kracht algemeen proces	Stroomkringschema Kracht Wcd 32A		K100	BESTURINGSKAST			
=072+K100/10	072	230VAC Stuurstroom	Stroomkringschema 230Vac Stuurstroom		K100	BESTURINGSKAST			
=072+K100/11	072	230VAC Stuurstroom	Stroomkringschema 230Vac Stuurstroom		K100	BESTURINGSKAST			
=072+K100/12	072	230VAC Stuurstroom	Stroomkringschema 230Vac Stuurstroom Statusmelding		K100	BESTURINGSKAST			
=072+K500/2	072	230VAC Stuurstroom	KABELBLOKSHEMA		K500	BESTURINGSKAST KROOSHEKREINIGER			
=072+K500/10	072	230VAC Stuurstroom	STROOMKRINGSHEMA 230VAC STUURSTROOM		K500	BESTURINGSKAST KROOSHEKREINIGER			

←3

5→

						HHNK-PG-B050 BASISPROJECT INHOUDSOPGAVE		Straatnaam Postcode-Plaats		Registratie nummer 123456	
Wijz.		Datum		Gez.		Omschrijving		Print 12-3-2026 Get. Formaat A3 Gez.		Status Laatst wijziging 12-3-2026	
								Groep =001		Plaats Blad - 4	
								ZW-nummer			

0	1	2	3	4	5	6	7	8	9
Blad	Groep		Omschrijving			Plaats		Versie - Datum	
=076+K100/10	076	24VDC Stuurstroom	Stroomkringschema 24Vdc Stuurstroom Voeding			K100	BESTURINGSKAST		
=076+K100/11	076	24VDC Stuurstroom	Stroomkringschema 24Vdc Stuurstroom Verdeling			K100	BESTURINGSKAST		
=076+K100/12	076	24VDC Stuurstroom	Stroomkringschema 24Vdc Stuurstroom Verdeling			K100	BESTURINGSKAST		
=076+K100/13	076	24VDC Stuurstroom	Stroomkringschema 24Vdc Stuurstroom Statusmelding			K100	BESTURINGSKAST		
=076+K500/10	076	24VDC Stuurstroom	STROOMKRINGSHEMA 24VDC VOEDING			K500	BESTURINGSKAST KROOSHEKREINIGER		
=076+K500/11	076	24VDC Stuurstroom	STROOMKRINGSHEMA 24VDC STUURSTROOM NAAR K500			K500	BESTURINGSKAST KROOSHEKREINIGER		
=078+K100/1	078	24VDC Voeding PA configuratie	Stroomkringschema - Crevis Modules Opbouw			K100	BESTURINGSKAST		
=078+K100/10	078	24VDC Voeding PA configuratie	Stroomkringschema - Telemetrie - Gateway Lmx400			K100	BESTURINGSKAST		
=078+K100/11	078	24VDC Voeding PA configuratie	Stroomkringschema - Crevis Modules Cpu + Analog			K100	BESTURINGSKAST		
=078+K100/12	078	24VDC Voeding PA configuratie	Stroomkringschema - Crevis Modules Digital In			K100	BESTURINGSKAST		
=078+K100/13	078	24VDC Voeding PA configuratie	Stroomkringschema - Crevis Modules Digital In			K100	BESTURINGSKAST		
=078+K100/14	078	24VDC Voeding PA configuratie	Stroomkringschema - Crevis Modules Digital Out			K100	BESTURINGSKAST		
=078+K100/15	078	24VDC Voeding PA configuratie	Stroomkringschema - Crevis Modules Digital Out			K100	BESTURINGSKAST		
=078+K100/150	078	24VDC Voeding PA configuratie	PLC Configuratie Overzicht AI A11-A12			K100	BESTURINGSKAST		
=078+K100/151	078	24VDC Voeding PA configuratie	PLC Configuratie Overzicht AI A13-A14			K100	BESTURINGSKAST		
=078+K100/153	078	24VDC Voeding PA configuratie	PLC Configuratie Overzicht AO A15			K100	BESTURINGSKAST		
=078+K100/154	078	24VDC Voeding PA configuratie	PLC Configuratie Overzicht DI A21-A22			K100	BESTURINGSKAST		
=078+K100/155	078	24VDC Voeding PA configuratie	PLC Configuratie Overzicht DI A23-A24			K100	BESTURINGSKAST		
=078+K100/156	078	24VDC Voeding PA configuratie	PLC Configuratie Overzicht DI A25-A26			K100	BESTURINGSKAST		
=078+K100/157	078	24VDC Voeding PA configuratie	PLC Configuratie Overzicht DI A27-A28			K100	BESTURINGSKAST		
=078+K100/158	078	24VDC Voeding PA configuratie	PLC Configuratie Overzicht DI A29-A30			K100	BESTURINGSKAST		
=078+K100/159	078	24VDC Voeding PA configuratie	PLC Configuratie Overzicht DI A31-A32			K100	BESTURINGSKAST		
=078+K100/160	078	24VDC Voeding PA configuratie	PLC Configuratie Overzicht DI A33-A34			K100	BESTURINGSKAST		
=078+K100/161	078	24VDC Voeding PA configuratie	PLC Configuratie Overzicht DI A35-A36			K100	BESTURINGSKAST		
=078+K100/170	078	24VDC Voeding PA configuratie	PLC Configuratie Overzicht DO A51-A52			K100	BESTURINGSKAST		
=078+K100/171	078	24VDC Voeding PA configuratie	PLC Configuratie Overzicht DO A53-A54			K100	BESTURINGSKAST		
=078+K100/172	078	24VDC Voeding PA configuratie	PLC Configuratie Overzicht DO A55-A56			K100	BESTURINGSKAST		
=078+K100/173	078	24VDC Voeding PA configuratie	PLC Configuratie Overzicht DO A57-A58			K100	BESTURINGSKAST		
=080+K100/10	080	Algemene IO	Stroomkringschema Algemene Io			K100	BESTURINGSKAST		
=080+K100/11	080	Algemene IO	Stroomkringschema Uitwisseling K500			K100	BESTURINGSKAST		
=110.11+K100/12	110.11	Pomplijn 1 Aandrijving	Stroomkringschema			K100	BESTURINGSKAST		
=110.11+K100/13	110.11	Pomplijn 1 Aandrijving	Stroomkringschema			K100	BESTURINGSKAST		
=110.11+K100&TypeA/2	110.11	Pomplijn 1 Aandrijving	KABELBLOKSCHEMA			K100	BESTURINGSKAST		

←4


6→

						HHNK-PG-B050 BASISPROJECT INHOUDSOPGAVE		Straatnaam		Registratie nummer	
								Postcode-Plaats		123456	
						Print 12-3-2026		Get.		Status	
						Formaat A3		Gez.		Laatste wijziging	
								Groep		Plaats	
								Blad		5	
						ZW-nummer		=001			

0	1	2	3	4	5	6	7	8	9
Blad	Groep		Omschrijving	Plaats		Versie - Datum			
=110.11+K100&TypeA/10	110.11	Pomplijn 1 Aandrijving	STROOMKRINGSHEMA	K100	BESTURINGSKAST				
=110.11+K100&TypeA/11	110.11	Pomplijn 1 Aandrijving	Stroomkringschema	K100	BESTURINGSKAST				
=110.11+K100&TypeB/2	110.11	Pomplijn 1 Aandrijving	Kabelblokschema	K100	BESTURINGSKAST				
=110.11+K100&TypeB/10	110.11	Pomplijn 1 Aandrijving	Stroomkringschema	K100	BESTURINGSKAST				
=110.11+K100&TypeB/11	110.11	Pomplijn 1 Aandrijving	Stroomkringschema	K100	BESTURINGSKAST				
=110.21+K100/1	110.21	Pomplijn 1 Koelventilator	Kabelblokschema	K100	BESTURINGSKAST				
=110.21+K100/10	110.21	Pomplijn 1 Koelventilator	Stroomkringschema	K100	BESTURINGSKAST				
=110.21+K100/11	110.21	Pomplijn 1 Koelventilator	Stroomkringschema	K100	BESTURINGSKAST				
=110.36+K100/1	110.36	Pomplijn 1 Vetsmering	Kabelblokschema	K100	BESTURINGSKAST				
=110.36+K100/10	110.36	Pomplijn 1 Vetsmering	Stroomkringschema	K100	BESTURINGSKAST				
=110.36+K100/11	110.36	Pomplijn 1 Vetsmering	Stroomkringschema	K100	BESTURINGSKAST				
=110.41+K100/1	110.41	Pomplijn 1 Afsluiter	Kabelblokschema	K100	BESTURINGSKAST				
=110.41+K100/10	110.41	Pomplijn 1 Afsluiter	Stroomkringschema	K100	BESTURINGSKAST				
=110.41+K100/11	110.41	Pomplijn 1 Afsluiter	Stroomkringschema	K100	BESTURINGSKAST				
=110.41+K100/12	110.41	Pomplijn 1 Afsluiter	Stroomkringschema	K100	BESTURINGSKAST				
=110.41+K100/13	110.41	Pomplijn 1 Afsluiter	Stroomkringschema	K100	BESTURINGSKAST				
=110.76+K100/1	110.76	Pomplijn 1 Temperatuur motorwikkelingen	Kabelblokschema	K100	BESTURINGSKAST				
=110.76+K100/10	110.76	Pomplijn 1 Temperatuur motorwikkelingen	Stroomkringschema	K100	BESTURINGSKAST				
=110.91+K100/1	110.91	Pomplijn 1 Droogloop	Kabelblokschema	K100	BESTURINGSKAST				
=110.91+K100/10	110.91	Pomplijn 1 Droogloop	Stroomkringschema	K100	BESTURINGSKAST				
=120.11+K100/12	120.11	Pomplijn 2 Aandrijving	Stroomkringschema	K100	BESTURINGSKAST				
=120.11+K100/13	120.11	Pomplijn 2 Aandrijving	Stroomkringschema	K100	BESTURINGSKAST				
=120.11+K100&TypeA/2	120.11	Pomplijn 2 Aandrijving	KABELBLOKSHEMA	K100	BESTURINGSKAST				
=120.11+K100&TypeA/10	120.11	Pomplijn 2 Aandrijving	STROOMKRINGSHEMA	K100	BESTURINGSKAST				
=120.11+K100&TypeA/11	120.11	Pomplijn 2 Aandrijving	Stroomkringschema	K100	BESTURINGSKAST				
=120.11+K100&TypeB/2	120.11	Pomplijn 2 Aandrijving	Kabelblokschema	K100	BESTURINGSKAST				
=120.11+K100&TypeB/10	120.11	Pomplijn 2 Aandrijving	Stroomkringschema	K100	BESTURINGSKAST				
=120.11+K100&TypeB/11	120.11	Pomplijn 2 Aandrijving	Stroomkringschema	K100	BESTURINGSKAST				
=120.21+K100/1	120.21	Pomplijn 2 Koelventilator	Kabelblokschema	K100	BESTURINGSKAST				
=120.21+K100/10	120.21	Pomplijn 2 Koelventilator	Stroomkringschema	K100	BESTURINGSKAST				
=120.21+K100/11	120.21	Pomplijn 2 Koelventilator	Stroomkringschema	K100	BESTURINGSKAST				
=120.36+K100/1	120.36	Pomplijn 2 Vetsmering	Kabelblokschema	K100	BESTURINGSKAST				
=120.36+K100/10	120.36	Pomplijn 2 Vetsmering	Stroomkringschema	K100	BESTURINGSKAST				

↩5

7↪

						HHNK-PG-B050 BASISPROJECT		Straatnaam		Registratie nummer	
						INHOUDSOPGAVE		Postcode-Plaats		123456	
				VOORBLAD		Print 12-3-2026		Get.		Status	
						Formaat A3		Gez.			
								Groep		Plaats	
						ZW-nummer		=001		Blad	
										- 6	

0	1	2	3	4	5	6	7	8	9
Blad	Groep		Omschrijving	Plaats		Versie - Datum			
=120.36+K100/11	120.36	Pomplijn 2 Vetsmering	Stroomkringschema	K100	BESTURINGSKAST				
=120.41+K100/1	120.41	Pomplijn 2 Afsluiter	Kabelblokschema	K100	BESTURINGSKAST				
=120.41+K100/10	120.41	Pomplijn 2 Afsluiter	Stroomkringschema	K100	BESTURINGSKAST				
=120.41+K100/11	120.41	Pomplijn 2 Afsluiter	Stroomkringschema	K100	BESTURINGSKAST				
=120.41+K100/12	120.41	Pomplijn 2 Afsluiter	Stroomkringschema	K100	BESTURINGSKAST				
=120.41+K100/13	120.41	Pomplijn 2 Afsluiter	Stroomkringschema	K100	BESTURINGSKAST				
=120.76+K100/1	120.76	Pomplijn 2 Temperatuur motorwikkelingen	Kabelblokschema	K100	BESTURINGSKAST				
=120.76+K100/10	120.76	Pomplijn 2 Temperatuur motorwikkelingen	Stroomkringschema	K100	BESTURINGSKAST				
=120.91+K100/1	120.91	Pomplijn 2 Droogloop	Kabelblokschema	K100	BESTURINGSKAST				
=120.91+K100/10	120.91	Pomplijn 2 Droogloop	Stroomkringschema	K100	BESTURINGSKAST				
=540.11+K500/2	540.11	Krooshek Kettingreiniger	KABELBLOKSCHEMA	K500	BESTURINGSKAST KROOSHEKREINIGER				
=540.11+K500/10	540.11	Krooshek Kettingreiniger	STROOMKRINGSHEMA	K500	BESTURINGSKAST KROOSHEKREINIGER				
=540.11+K500/11	540.11	Krooshek Kettingreiniger	STROOMKRINGSHEMA	K500	BESTURINGSKAST KROOSHEKREINIGER				
=540.11+K500/12	540.11	Krooshek Kettingreiniger	STROOMKRINGSHEMA	K500	BESTURINGSKAST KROOSHEKREINIGER				
=540.11+K500/13	540.11	Krooshek Kettingreiniger	STROOMKRINGSHEMA	K500	BESTURINGSKAST KROOSHEKREINIGER				
=540.91+K500/2	540.91	Krooshek Noodstop	KABELBLOKSCHEMA	K500	BESTURINGSKAST KROOSHEKREINIGER				
=540.91+K500/10	540.91	Krooshek Noodstop	STROOMKRINGSHEMA	K500	BESTURINGSKAST KROOSHEKREINIGER				
=540.91+K500/11	540.91	Krooshek Noodstop	STROOMKRINGSHEMA	K500	BESTURINGSKAST KROOSHEKREINIGER				
=710.51+K100/1	710.51	Polderpeil Polderpeil	Kabelblokschema	K100	BESTURINGSKAST				
=710.51+K100/10	710.51	Polderpeil Polderpeil	Stroomkringschema	K100	BESTURINGSKAST				
=720.51+K100/1	720.51	Krooshekpeil Krooshekpeil 1	Kabelblokschema	K100	BESTURINGSKAST				
=720.51+K100/10	720.51	Krooshekpeil Krooshekpeil 1	Stroomkringschema	K100	BESTURINGSKAST				
=720.52+K100/1	720.52	Krooshekpeil Krooshekpeil 2	Kabelblokschema	K100	BESTURINGSKAST				
=720.52+K100/10	720.52	Krooshekpeil Krooshekpeil 2	Stroomkringschema	K100	BESTURINGSKAST				
=740.51+K100/1	740.51	Boezempeil Boezempeil	Kabelblokschema	K100	BESTURINGSKAST				
=740.51+K100/10	740.51	Boezempeil Boezempeil	Stroomkringschema	K100	BESTURINGSKAST				
=820.11+K100/1	820.11	Lenswater Lenspomp	Kabelblokschema	K100	BESTURINGSKAST				
=820.11+K100/10	820.11	Lenswater Lenspomp	Stroomkringschema	K100	BESTURINGSKAST				
=865.11+K100/1	865.11	Ventilatie Ruimte-ventilator	Kabelblokschema	K100	BESTURINGSKAST				
=865.11+K100/10	865.11	Ventilatie Ruimte-ventilator	Stroomkringschema	K100	BESTURINGSKAST				
=885.76+K100/1	885.76	Temperatuur Binnentemperatuur	Kabelblokschema	K100	BESTURINGSKAST				
=885.76+K100/10	885.76	Temperatuur Binnentemperatuur	Stroomkringschema	K100	BESTURINGSKAST				
=991+K100/10	991	Tekstplaten	TEKSTPLATEN Lenspomp gemaal gebouw	K100	BESTURINGSKAST				

←6 8→

					HHNK-PG-B050 BASISPROJECT INHOUDSOPGAVE			Straatnaam Postcode-Plaats		Registratie nummer 123456	
					Print 12-3-2026 Formaat A3		Gez.	Status Laatst wijziging 12-3-2026	Groep =001		Plaats Blad - 7
Wijz.	Datum	Gez.	Get.	Omschrijving	VOORBLAD			ZW-nummer			

Deze tekening is eigendom van het Hoogheemraadschap Hollands Noorderkwartier en wordt uitgeleend onder de voorwaarde dat de lener ervoor zorgt dat het niet zal worden gereproduceerd, gekopieerd, uitgeleend, of op enig ander doel dan voor welke het ter beschikking is gesteld.

0	1	2	3	4	5	6	7	8	9
Blad	Groep		Omschrijving			Plaats		Versie - Datum	
=991+K100/11	991	Tekstplaten	TEKSTPLATEN Pomp 1 Koelventilator			K100	BESTURINGSKAST		
=991+K100/12	991	Tekstplaten	TEKSTPLATEN Pomp 1 Vetsmering			K100	BESTURINGSKAST		
=991+K100/13	991	Tekstplaten	TEKSTPLATEN Koelventilator Pomp 2			K100	BESTURINGSKAST		
=991+K100/14	991	Tekstplaten	TEKSTPLATEN Vetsmering Pomp 2			K100	BESTURINGSKAST		
=991+K100/15	991	Tekstplaten	TEKSTPLATEN Ventilatie			K100	BESTURINGSKAST		
=996+K30/1	996	Schakel/Besturingskasten	KASTAANZICHT Algemeen			K30	HOOFDVERDELER		
=996+K30/2	996	Schakel/Besturingskasten	KASTAANZICHT HK01			K30	HOOFDVERDELER		
=996+K100/1	996	Schakel/Besturingskasten	KASTAANZICHT K100			K100	BESTURINGSKAST		
=996+K100/2	996	Schakel/Besturingskasten	KASTINDELING K100			K100	BESTURINGSKAST		
=996+K500/1	996	Schakel/Besturingskasten	KASTAANZICHT K500			K500	BESTURINGSKAST KROOSHEKREINIGER		
=996+K500/2	996	Schakel/Besturingskasten	KASTINDELING K500			K500	BESTURINGSKAST KROOSHEKREINIGER		
=996+K600/1	996	Schakel/Besturingskasten	KASTAANZICHT K600			K600	BESTURINGSKAST VISMIGRATIE		
=996+K600/2	996	Schakel/Besturingskasten	KASTINDELING K600			K600	BESTURINGSKAST VISMIGRATIE		
=996+L100/1	996	Schakel/Besturingskasten	INDELING L1			L100	LICHTVERDELER		
=997+BZG/200	997	Materiaallijsten	MATERIAALLIJST			BZG	BUITENZIJD GEBOUW		
=997+GMG/200	997	Materiaallijsten	MATERIAALLIJST			GMG	GEMAALGEBOUW		
=997+GMG.E0145/200	997	Materiaallijsten	MATERIAALLIJST			GMG.E0145	GEMAALGEBOUW		
=997+K100/200	997	Materiaallijsten	MATERIAALLIJST			K100	BESTURINGSKAST		
=997+K100/201	997	Materiaallijsten	MATERIAALLIJST			K100	BESTURINGSKAST		
=997+K100/202	997	Materiaallijsten	MATERIAALLIJST			K100	BESTURINGSKAST		
=997+K100/203	997	Materiaallijsten	MATERIAALLIJST			K100	BESTURINGSKAST		
=997+K100/204	997	Materiaallijsten	MATERIAALLIJST			K100	BESTURINGSKAST		
=997+K100/205	997	Materiaallijsten	MATERIAALLIJST			K100	BESTURINGSKAST		
=997+K500/200	997	Materiaallijsten	MATERIAALLIJST			K500	BESTURINGSKAST KROOSHEKREINIGER		
=997+K500/201	997	Materiaallijsten	MATERIAALLIJST			K500	BESTURINGSKAST KROOSHEKREINIGER		
=997+K600/200	997	Materiaallijsten	MATERIAALLIJST			K600	BESTURINGSKAST VISMIGRATIE		
=997+K600/201	997	Materiaallijsten	MATERIAALLIJST			K600	BESTURINGSKAST VISMIGRATIE		
=997+KHR/200	997	Materiaallijsten	MATERIAALLIJST			KHR	Krooshekreiniger		
=997+L100/200	997	Materiaallijsten	MATERIAALLIJST			L100	LICHTVERDELER		
=997+PL1/200	997	Materiaallijsten	MATERIAALLIJST			PL1			
=997+PL2/200	997	Materiaallijsten	MATERIAALLIJST			PL2			
=998+K100/220	998	Aansluitlijsten	AANSLUITLIJST ==X1 HOOFDSTROOM KLEMMEN			K100	BESTURINGSKAST		
=998+K100/221	998	Aansluitlijsten	AANSLUITLIJST ==X1 HOOFDSTROOM KLEMMEN			K100	BESTURINGSKAST		

7 ← 9 →

Wijz.	Datum	Gez.	Get.	Omschrijving



HHNK-PG-B050 BASISPROJECT
 INHOUDSOPGAVE

VOORBLAD

Straatnaam		Registratie nummer	
Postcode-Plaats		123456	
Print 12-3-2026	Get.	Status	Laatste wijziging
Formaat A3	Gez.		12-3-2026
ZW-nummer		Groep	Plaats
=001			Blad
			8

Deze tekening is eigendom van het Hoogheemraadschap Hollands Noorderkwartier en wordt uitgeleend onder de voorwaarde dat de lener ervoor zorgt dat het niet zal worden gereproduceerd, gekopieerd, uitgeleend, of op enig ander doel dan voor welke het ter beschikking is gesteld.

0	1	2	3	4	5	6	7	8	9
Blad	Groep		Omschrijving			Plaats		Versie - Datum	
=998+K100/222	998	Aansluitlijsten	AANSLUITLIJST ==X2			K100	BESTURINGSKAST		
=998+K100/223	998	Aansluitlijsten	AANSLUITLIJST ==X2			K100	BESTURINGSKAST		
=998+K100/224	998	Aansluitlijsten	AANSLUITLIJST ==X2			K100	BESTURINGSKAST		
=998+K100/225	998	Aansluitlijsten	AANSLUITLIJST ==X3			K100	BESTURINGSKAST		
=998+K100/226	998	Aansluitlijsten	AANSLUITLIJST ==X3			K100	BESTURINGSKAST		
=998+K100/227	998	Aansluitlijsten	AANSLUITLIJST ==X3			K100	BESTURINGSKAST		
=998+K100/228	998	Aansluitlijsten	AANSLUITLIJST ==X3			K100	BESTURINGSKAST		
=998+K100/229	998	Aansluitlijsten	AANSLUITLIJST ==X3			K100	BESTURINGSKAST		
=998+K500/220	998	Aansluitlijsten	AANSLUITLIJST ==			K500	BESTURINGSKAST KROOSHEKREINIGER		
=998+K500/221	998	Aansluitlijsten	AANSLUITLIJST ==X1			K500	BESTURINGSKAST KROOSHEKREINIGER		
=998+K500/222	998	Aansluitlijsten	AANSLUITLIJST ==X2			K500	BESTURINGSKAST KROOSHEKREINIGER		
=998+K500/223	998	Aansluitlijsten	AANSLUITLIJST ==X3			K500	BESTURINGSKAST KROOSHEKREINIGER		
=999+GMG/10	999	Kabellijsten	KABELOVERZICHT			GMG	GEMAALGEBOUW		
=999+ISW/10	999	Kabellijsten	KABELOVERZICHT			ISW	Instroomwerk		
=999+K30.01/10	999	Kabellijsten	KABELOVERZICHT			K30.01	HOOFDVERDELER Sectie 01		
=999+K30.03/10	999	Kabellijsten	KABELOVERZICHT			K30.03	HOOFDVERDELER Sectie 03		
=999+K30.04/10	999	Kabellijsten	KABELOVERZICHT			K30.04	HOOFDVERDELER Sectie 04		
=999+K30.05/10	999	Kabellijsten	KABELOVERZICHT			K30.05	HOOFDVERDELER Sectie 05		
=999+K100/10	999	Kabellijsten	KABELOVERZICHT			K100	BESTURINGSKAST		
=999+K100/11	999	Kabellijsten	KABELOVERZICHT			K100	BESTURINGSKAST		
=999+K500/10	999	Kabellijsten	KABELOVERZICHT			K500	BESTURINGSKAST KROOSHEKREINIGER		
=999+KHR/10	999	Kabellijsten	KABELOVERZICHT			KHR	Krooshekreiniger		
=999+L100/10	999	Kabellijsten	KABELOVERZICHT			L100	LICHTVERDELER		
=999+PL1/10	999	Kabellijsten	KABELOVERZICHT			PL1			
=999+PL2/10	999	Kabellijsten	KABELOVERZICHT			PL2			

←8 100⇒

					HHNK-PG-B050 BASISPROJECT			Straatnaam		Registratie nummer	
					INHOUDSOPGAVE			Postcode-Plaats		123456	
Wijz.		Datum	Gez.	Get.	Omschrijving	VOORBLAD		Print 12-3-2026	Get.	Status	Laatste wijziging
								Formaat A3	Gez.	12-3-2026	
								ZW-nummer		Groep	Plaats
										=001	Blad
											9

Deze tekening is eigendom van het Hoogheemraadschap Hollands Noorderkwartier en wordt uitgeleend onder de voorwaarde dat de lener ervoor zorgt dat het niet zal worden gereproduceerd, gekopieerd, uitgedrukt, verspreid, of op enig ander doel dan voor welke het ter beschikking is gesteld.

0 1 2 3 4 5 6 7 8 9

Volledige code	Structuurbeschrijving	Registratienummer/ Opmerking
=001	VOORBLAD	
=010	Plattegrond	
=021	Licht & Noodverlichting	
=030	Kracht algemeen utiliteit	
=056	Installatietekening	
=060	Hoofdverdeling energie Besturingskast	
=068	Kracht algemeen proces	
=072	230VAC Stuurstroom	
=076	24VDC Stuurstroom	
=078	24VDC Voeding PA configuratie	
=080	Algemene IO	
=110	Pomplijn 1	
=110.11	Aandrijving	
=110.21	Koelventilator	
=110.22	Lenspomp pomphuis	
=110.36	Vetsmering	
=110.41	Afsluiter	
=110.76	Temperatuur motorwikkelingen	
=110.81		
=110.91	Droogloop	
=110.92	Niveau lenspomp	
=120	Pomplijn 2	
=120.11	Aandrijving	
=120.21	Koelventilator	
=120.22	Lenspomp pomphuis	
=120.36	Vetsmering	
=120.41	Afsluiter	
=120.76	Temperatuur motorwikkelingen	
=120.81	REM	
=120.91	Droogloop	
=120.92	Niveau lenspomp	

Volledige code	Structuurbeschrijving	Registratienummer/ Opmerking
=301	Pomplijn 1	
=301.11	Vacuumpomp	
=302	Pomplijn 2	
=302.11	Vacuumpomp	
=410		
=410.41		
=540	Krooshek	
=540.11	Kettingreiniger	
=540.12		
=540.91	Noodstop	
=630		
=630.11		
=630.41		
=630.46		
=630.91		
=710	Polderpeil	
=710.51	Polderpeil	
=720	Krooshekpeil	
=720.51	Krooshekpeil 1	
=720.52	Krooshekpeil 2	
=740	Boezempeil	
=740.51	Boezempeil	
=820	Lenswater	
=820.11	Lenspomp	
=820.21		
=820.51	Keldervloer	
=820.92		
=865	Ventilatie	
=865.11	Ruimte-ventilator	
=885	Temperatuur	
=885.76	Binnentemperatuur	

Deze tekening is eigendom van het Hoogheemraadschap Hollands Noorderkwartier en wordt uitgeleend onder de voorwaarde dat de leener ervoor zorgt dat het niet zal worden gereproduceerd, gekopieerd, uitgeleend, of op enigerlei andere wijze verspreid, noch gebruikt voor enig ander doel dan voor welke het ter beschikking is gesteld.

Wijz.	Datum	Gez.	Get.	Omschrijving



HHNK-PG-B050 BASISPROJECT
OVERZICHT GROEPS CODERINGEN

VOORBLAD

Straatnaam		Registratie nummer	
Postcode-Plaats		123456	
Print 12-3-2026	Get.	Status	Laatste wijziging
Formaat A3	Gez.		12-3-2026
ZW-nummer		Groep	Plaats
		=001	Blad
			- 100

0 1 2 3 4 5 6 7 8 9

Volledige code	Structuurbeschrijving	Registratienummer/ Opmerking	Volledige code	Structuurbeschrijving	Registratienummer/ Opmerking
=885.77	Buitemtemperatuur				
=991	Tekstplaten				
=996	Schakel/Besturingskasten				
=997	Materiaallijsten				
=998	Aansluitlijsten				
=999	Kabellijsten				
=540.11.078					
=540.91.078					

Deze tekening is eigendom van het Hoogheemraadschap Hollands Noorderkwartier en wordt uitgeleend onder de voorwaarde dat de lener ervoor zorgt dat het niet zal worden gereproduceerd, gekopieerd, uitgereeld, of op enigerlei andere wijze verspreid, noch gebruikt voor enig ander doel dan voor welke het ter beschikking is gesteld.

Wijz.	Datum	Gez.	Get.	Omschrijving



HHNK-PG-B050 BASISPROJECT
OVERZICHT GROEPS CODERINGEN
VOORBLAD

Straatnaam			Registratie nummer		
Postcode-Plaats			123456		
Print	12-3-2026	Get.	Status	Laatste wijziging	
Formaat	A3	Gez.	12-3-2026		
ZW-nummer			Groep		Plaats
=001			Blad		- 101

0 1 2 3 4 5 6 7 8 9

Volledige code	Structuurbeschrijving
+BZG	BUITENZIJDE GEBOUW
+ENG	ENERGIEBEDRIJF
+ESG	Schakelruimte gebouw
+GMG	GEMAALGEBOUW
+GMG.E0144	
+GMG.E0145	
+GMG.K110	
+GMG.K120	
+GMG.TS01101	
+GMG.TS01441	
+HZ01171	KROOSHEKREINIGERS NOODSTOP
+ISW	Instroomwerk
+K30	HOOFDVERDELER
+K30.01	Sectie 01
+K30.01.01	Veld 01
+K30.01.02	Veld 02
+K30.01.03	Veld 03
+K30.02	Sectie 02
+K30.02.01	Veld 01
+K30.02.02	Veld 02
+K30.02.02.HK1	
+K30.02.02.HK1.02	
+K30.02.02.HK1.02.03	
+K30.02.03	Veld 03
+K30.03	Sectie 03
+K30.03.01	Veld 01
+K30.04	Sectie 04
+K30.04.01	Veld 01
+K30.05	Sectie 05
+K30.05.01	Veld 01
+K30.05.02	Veld 02

Volledige code	Structuurbeschrijving
+K30.05.03	Veld 03
+K30.05.04	Veld 04
+K30.05.05	Veld 05
+K30.05.06	Veld 06
+K30.05.07	Veld 07
+K30.05.08	Veld 08
+K30.05.09	Veld 09
+K30.05.10	Veld 10
+K100	BESTURINGSKAST
+K110	Kast FO 1
+K120	Kast FO 2
+K500	BESTURINGSKAST KROOSHEKREINIGER
+K600	BESTURINGSKAST VISMIGRATIE
+KHR	Krooshekreiniger
+L100	LICHTVERDELER
+LS1150	NIVEAU TERREINRIOLERINGSPUT
+NSA	Noodstroom aggregaat
+P01	POMP 1
+P02	POMP 2
+TCS	Transformator compactstation
+TER	Terrein
+PL1	
+PL1.K110	
+PL2	
+PL2.K120	
&TypeA	Gemaal zonder MCC
&TypeB	Gemaal met een MCC

Deze tekening is eigendom van het Hoogheemraadschap Hollands Noorderkwartier en wordt uitgeleend onder de voorwaarde dat de lener ervoor zorgt dat het niet zal worden gereproduceerd, gekopieerd, uitgeleend, of op enigerlei andere wijze verspreid, noch gebruikt voor enig ander doel dan voor welke het ter beschikking is gesteld.


Wijz.	Datum	Gez.	Get.	Omschrijving



HHNK-PG-B050 BASISPROJECT
OVERZICHT PLAATSCODERINGEN

VOORBLAD

Straatnaam		Registratie nummer	
Postcode-Plaats		123456	
Print 12-3-2026	Get.	Status	Laatste wijziging
Formaat A3	Gez.		12-3-2026
ZW-nummer		Groep	Plaats
		=001	Blad
			- 200

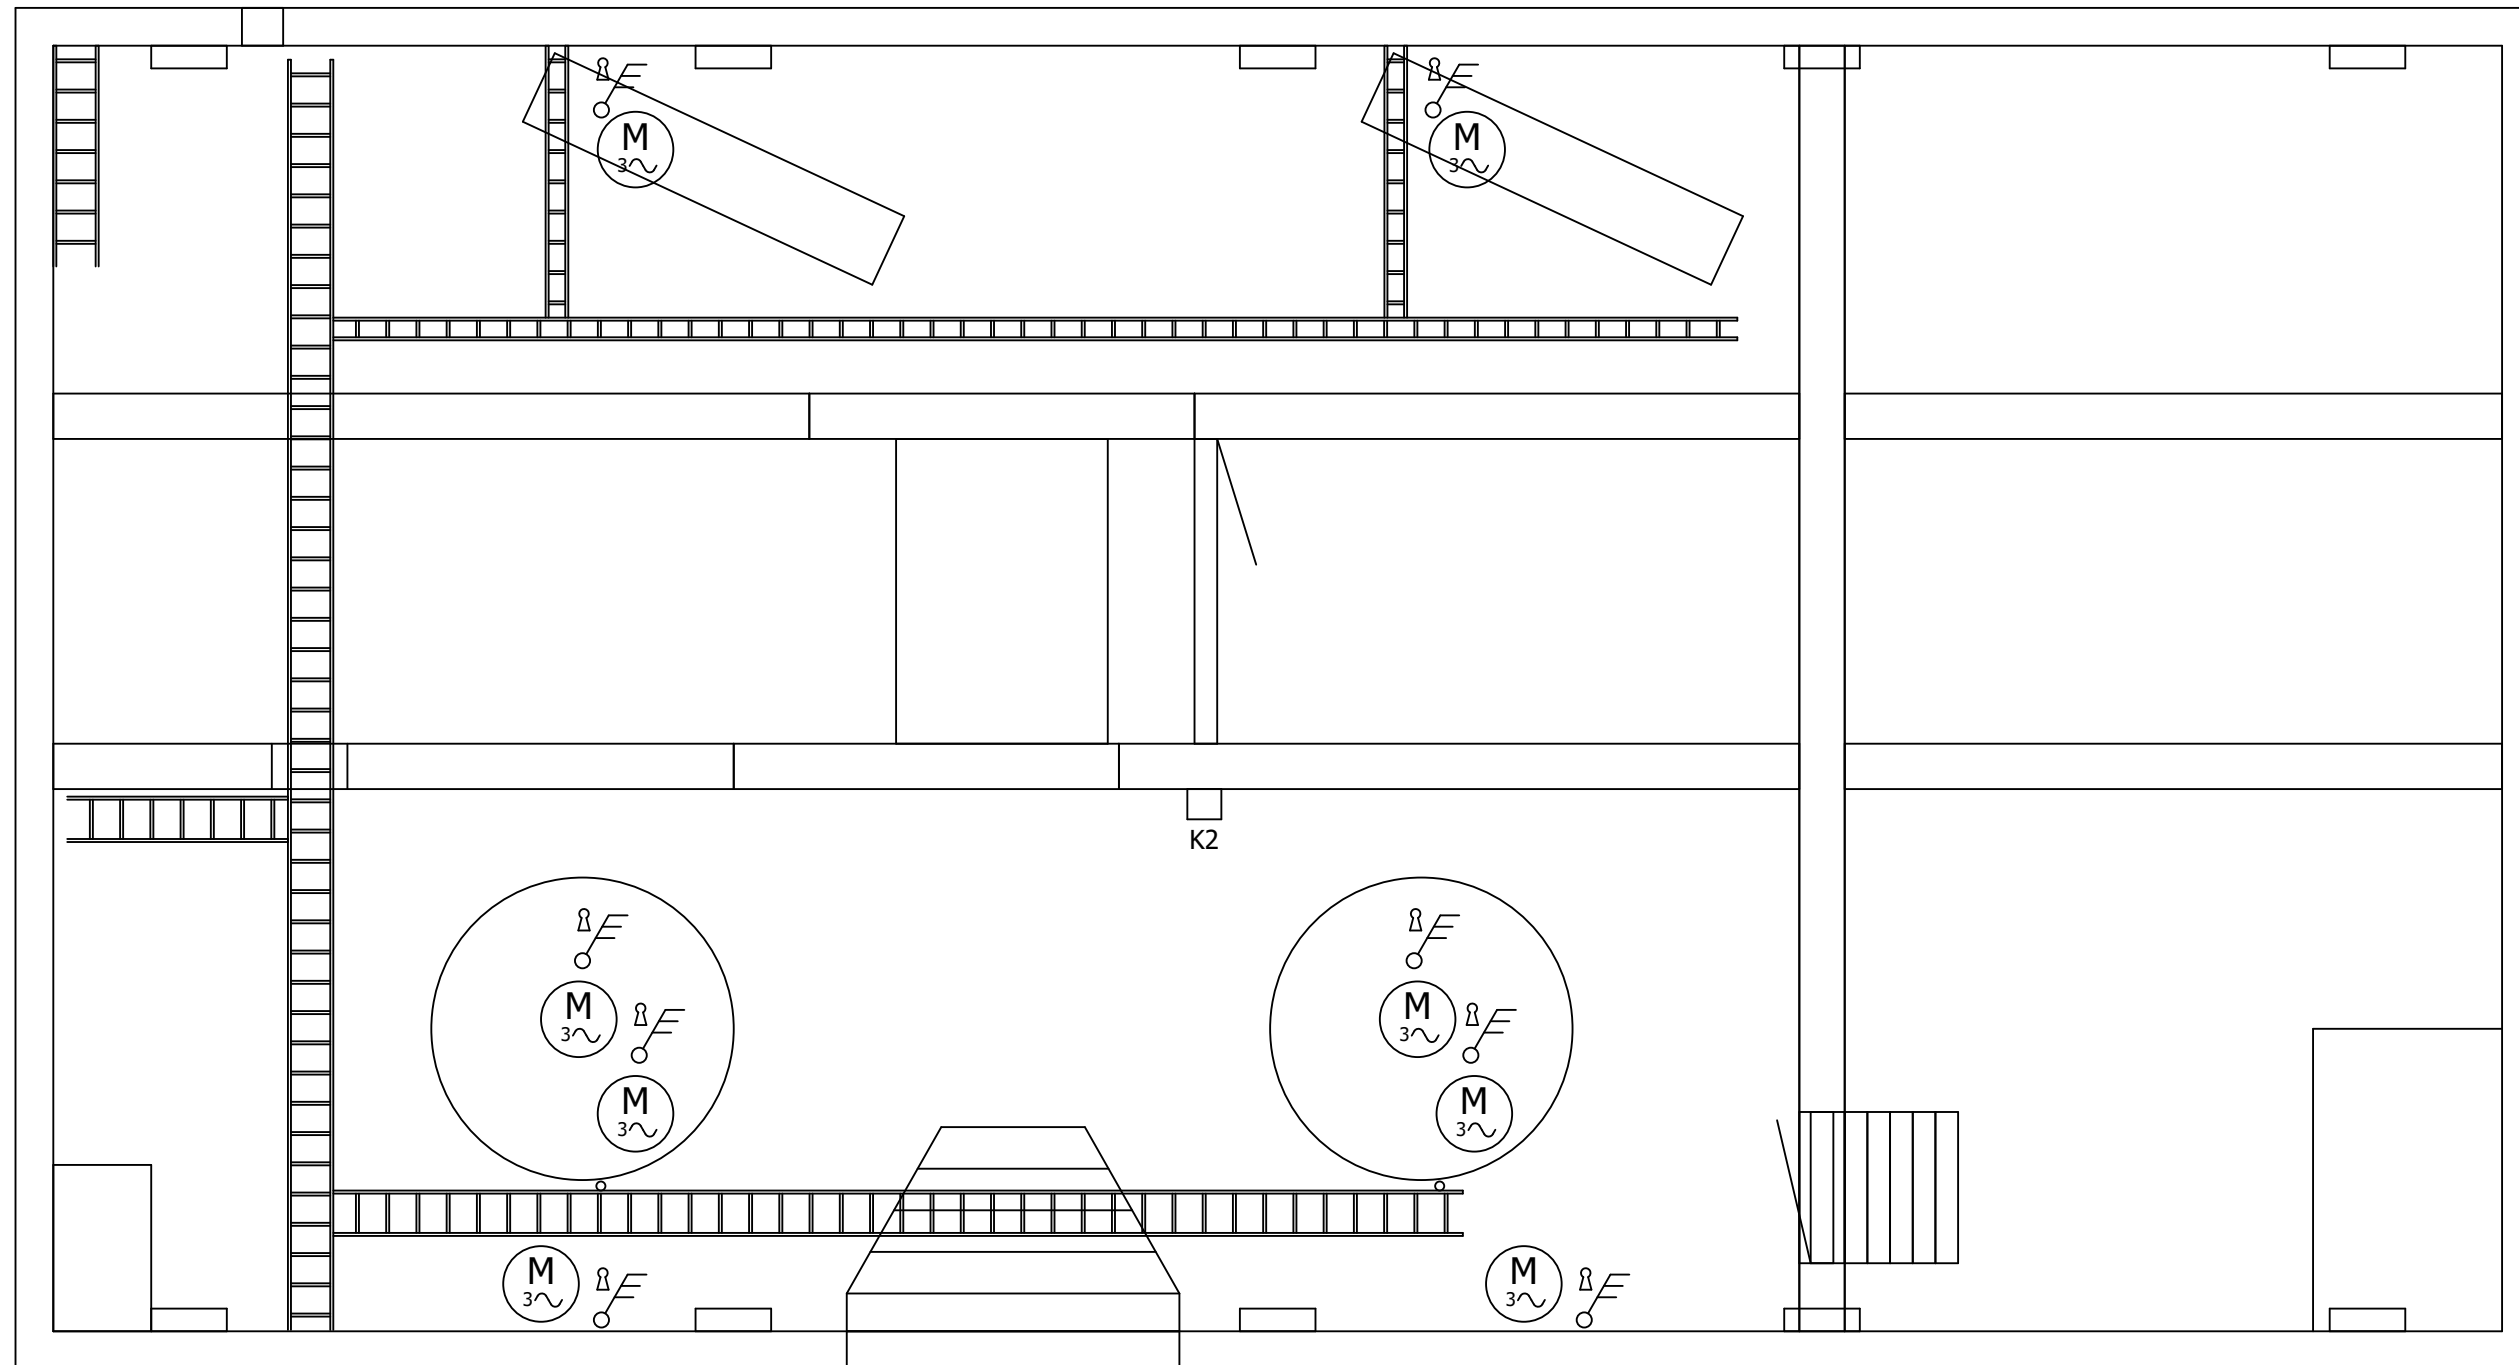

Deze tekening is eigendom van het Hoogheemraadschap Hollands Noorderkwartier en wordt uitgeleend onder de voorwaarde dat de leener ervoor zorgt dat het niet zal worden gereproduceerd, gekopieerd, uitgeleend, of op enigerlei andere wijze verspreid, noch gebruikt voor enig ander doel dan voor welke het ter beschikking is gesteld.


Wijz.	Datum	Gez.	Get.	Omschrijving



HHNK-PG-B050 BASISPROJECT
Kracht kelder

Plattegrond

Straatnaam		Registratie nummer	
Postcode-Plaats		123456	
Print 12-3-2026	Get.	Status	Laatste wijziging
Formaat A3	Gez.		12-3-2026
ZW-nummer		Groep	Plaats
=010			Blad
			- 3

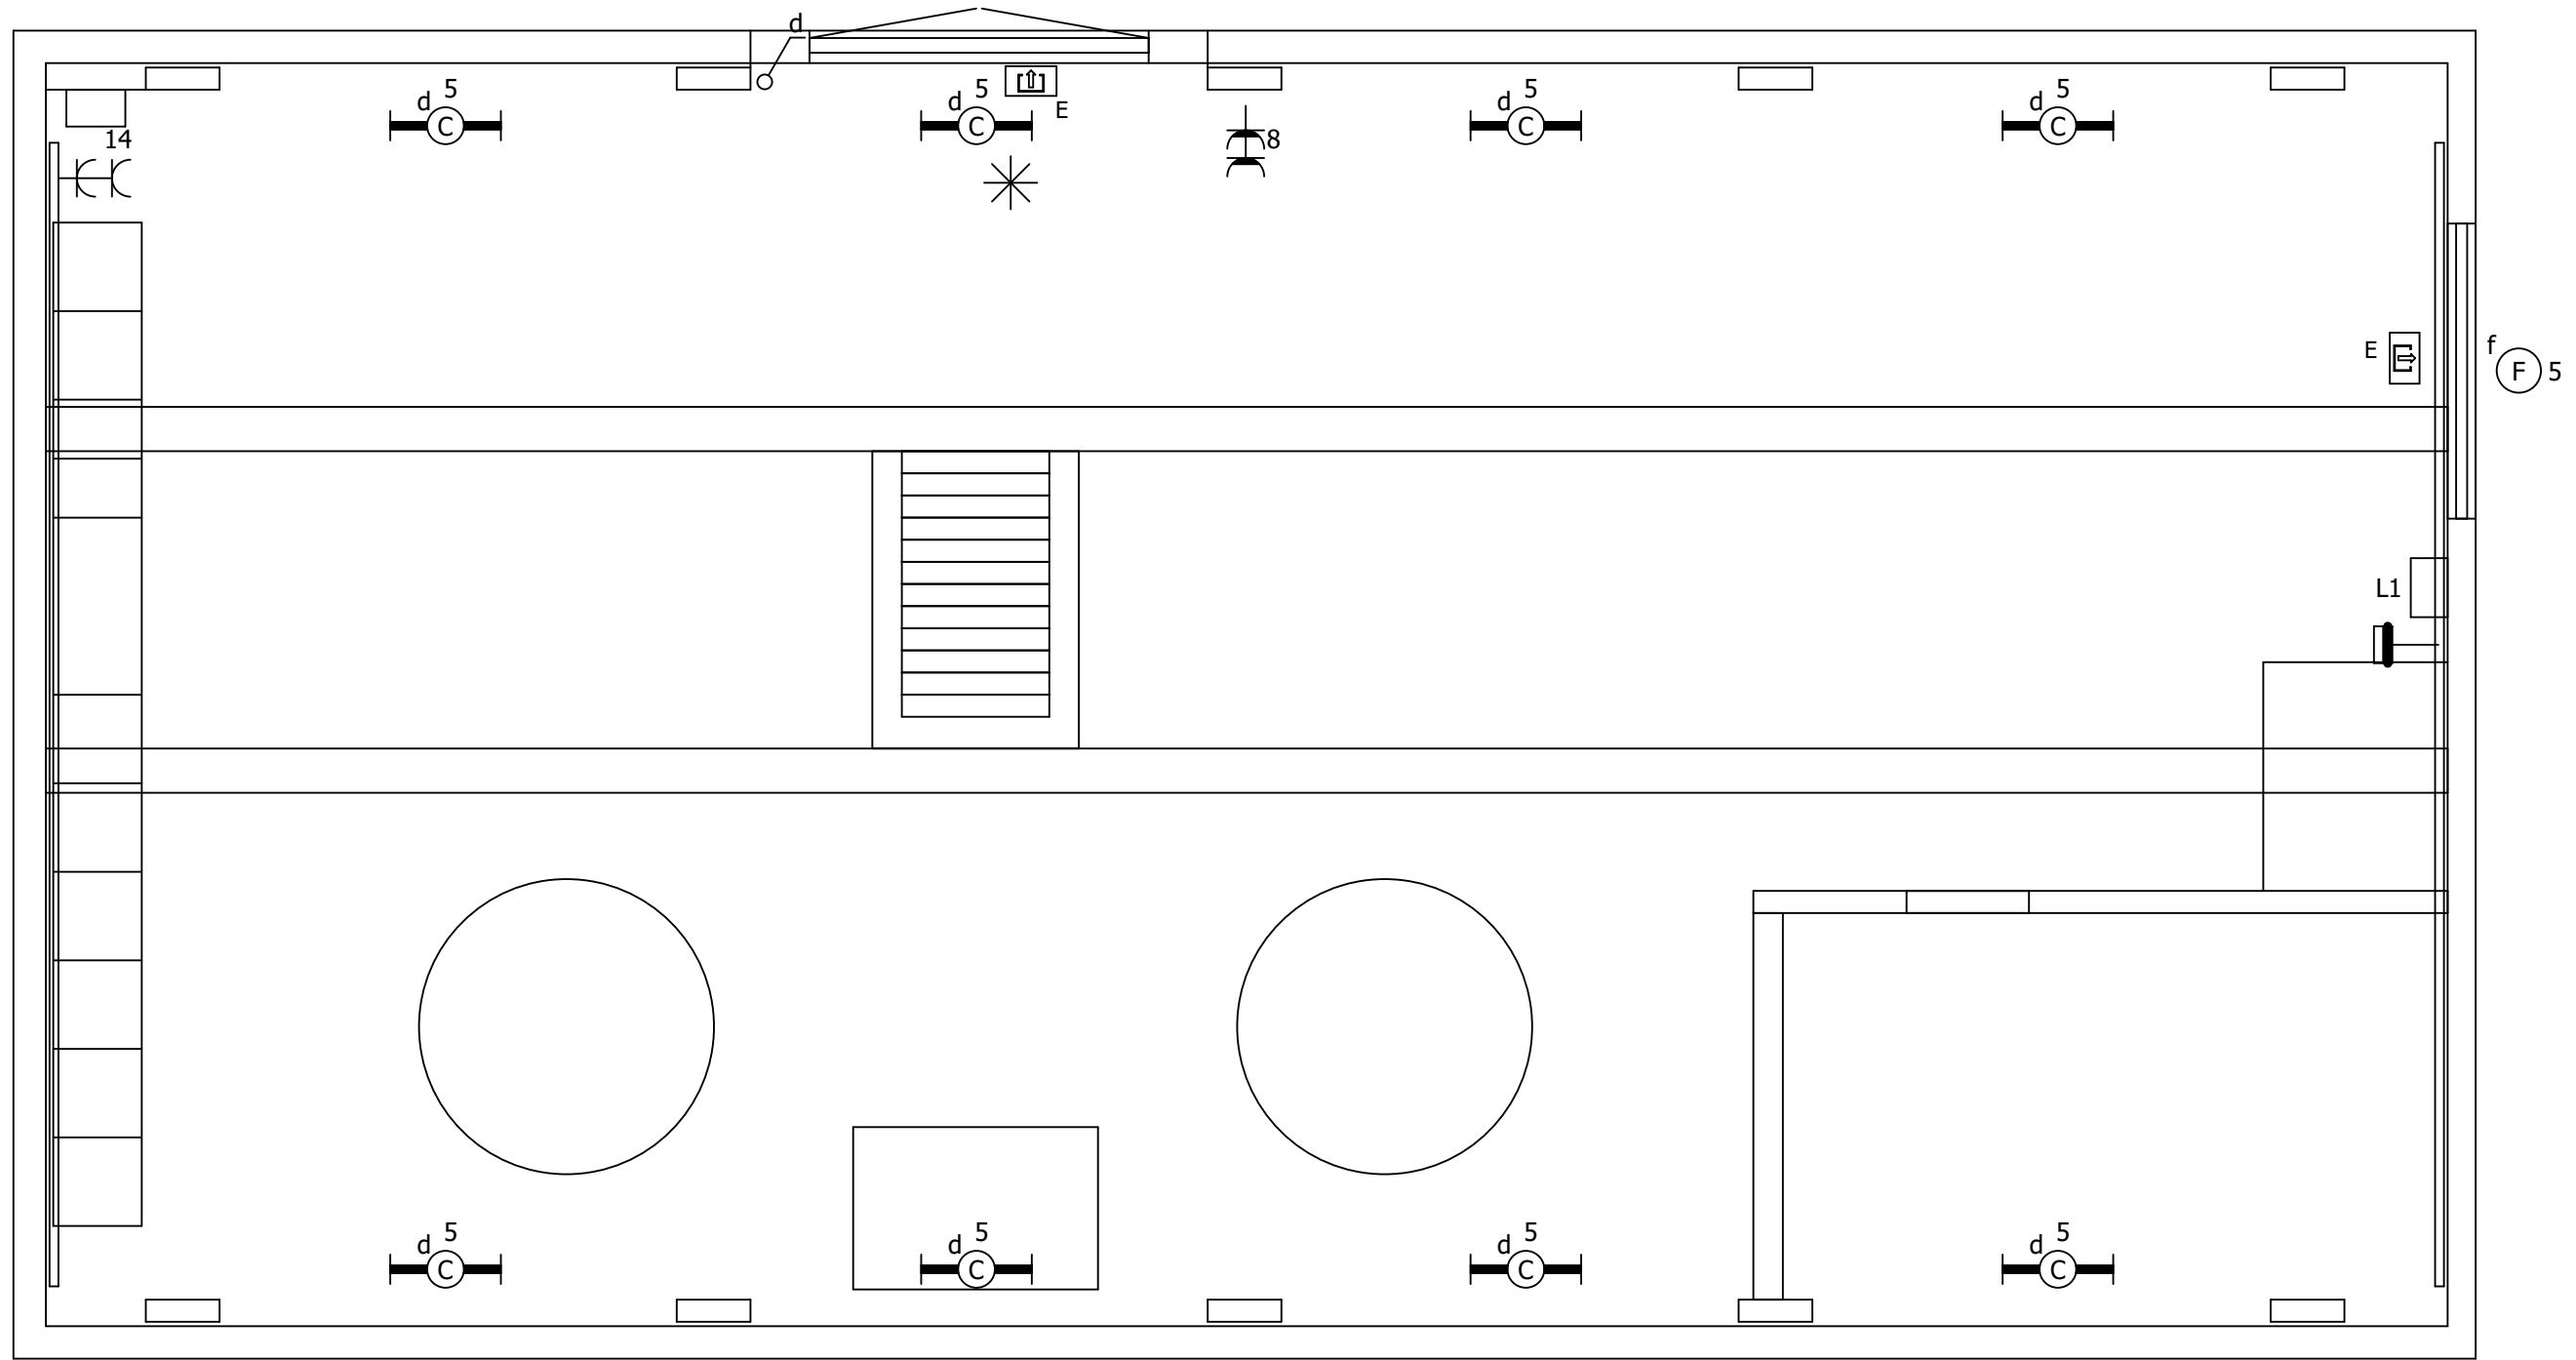

Deze tekening is eigendom van het Hoogheemraadschap Hollands Noorderkwartier en wordt uitgeleend onder de voorwaarde dat de leener ervoor zorgt dat het niet zal worden gereproduceerd, gekopieerd, uitgeleend, of op enigerlei andere wijze verspreid, noch gebruikt voor enig ander doel dan voor welke het ter beschikking is gesteld.

← 3

5 →


Wijz.	Datum	Gez.	Get.	Omschrijving



HHNK-PG-B050 BASISPROJECT
Licht machine hal

Plattegrond

Straatnaam		Registratie nummer	
Postcode-Plaats		123456	
Print 12-3-2026	Get.	Status	Laatste wijziging
Formaat A3	Gez.		12-3-2026
ZW-nummer		Groep	Plaats
=010			Blad
			- 4

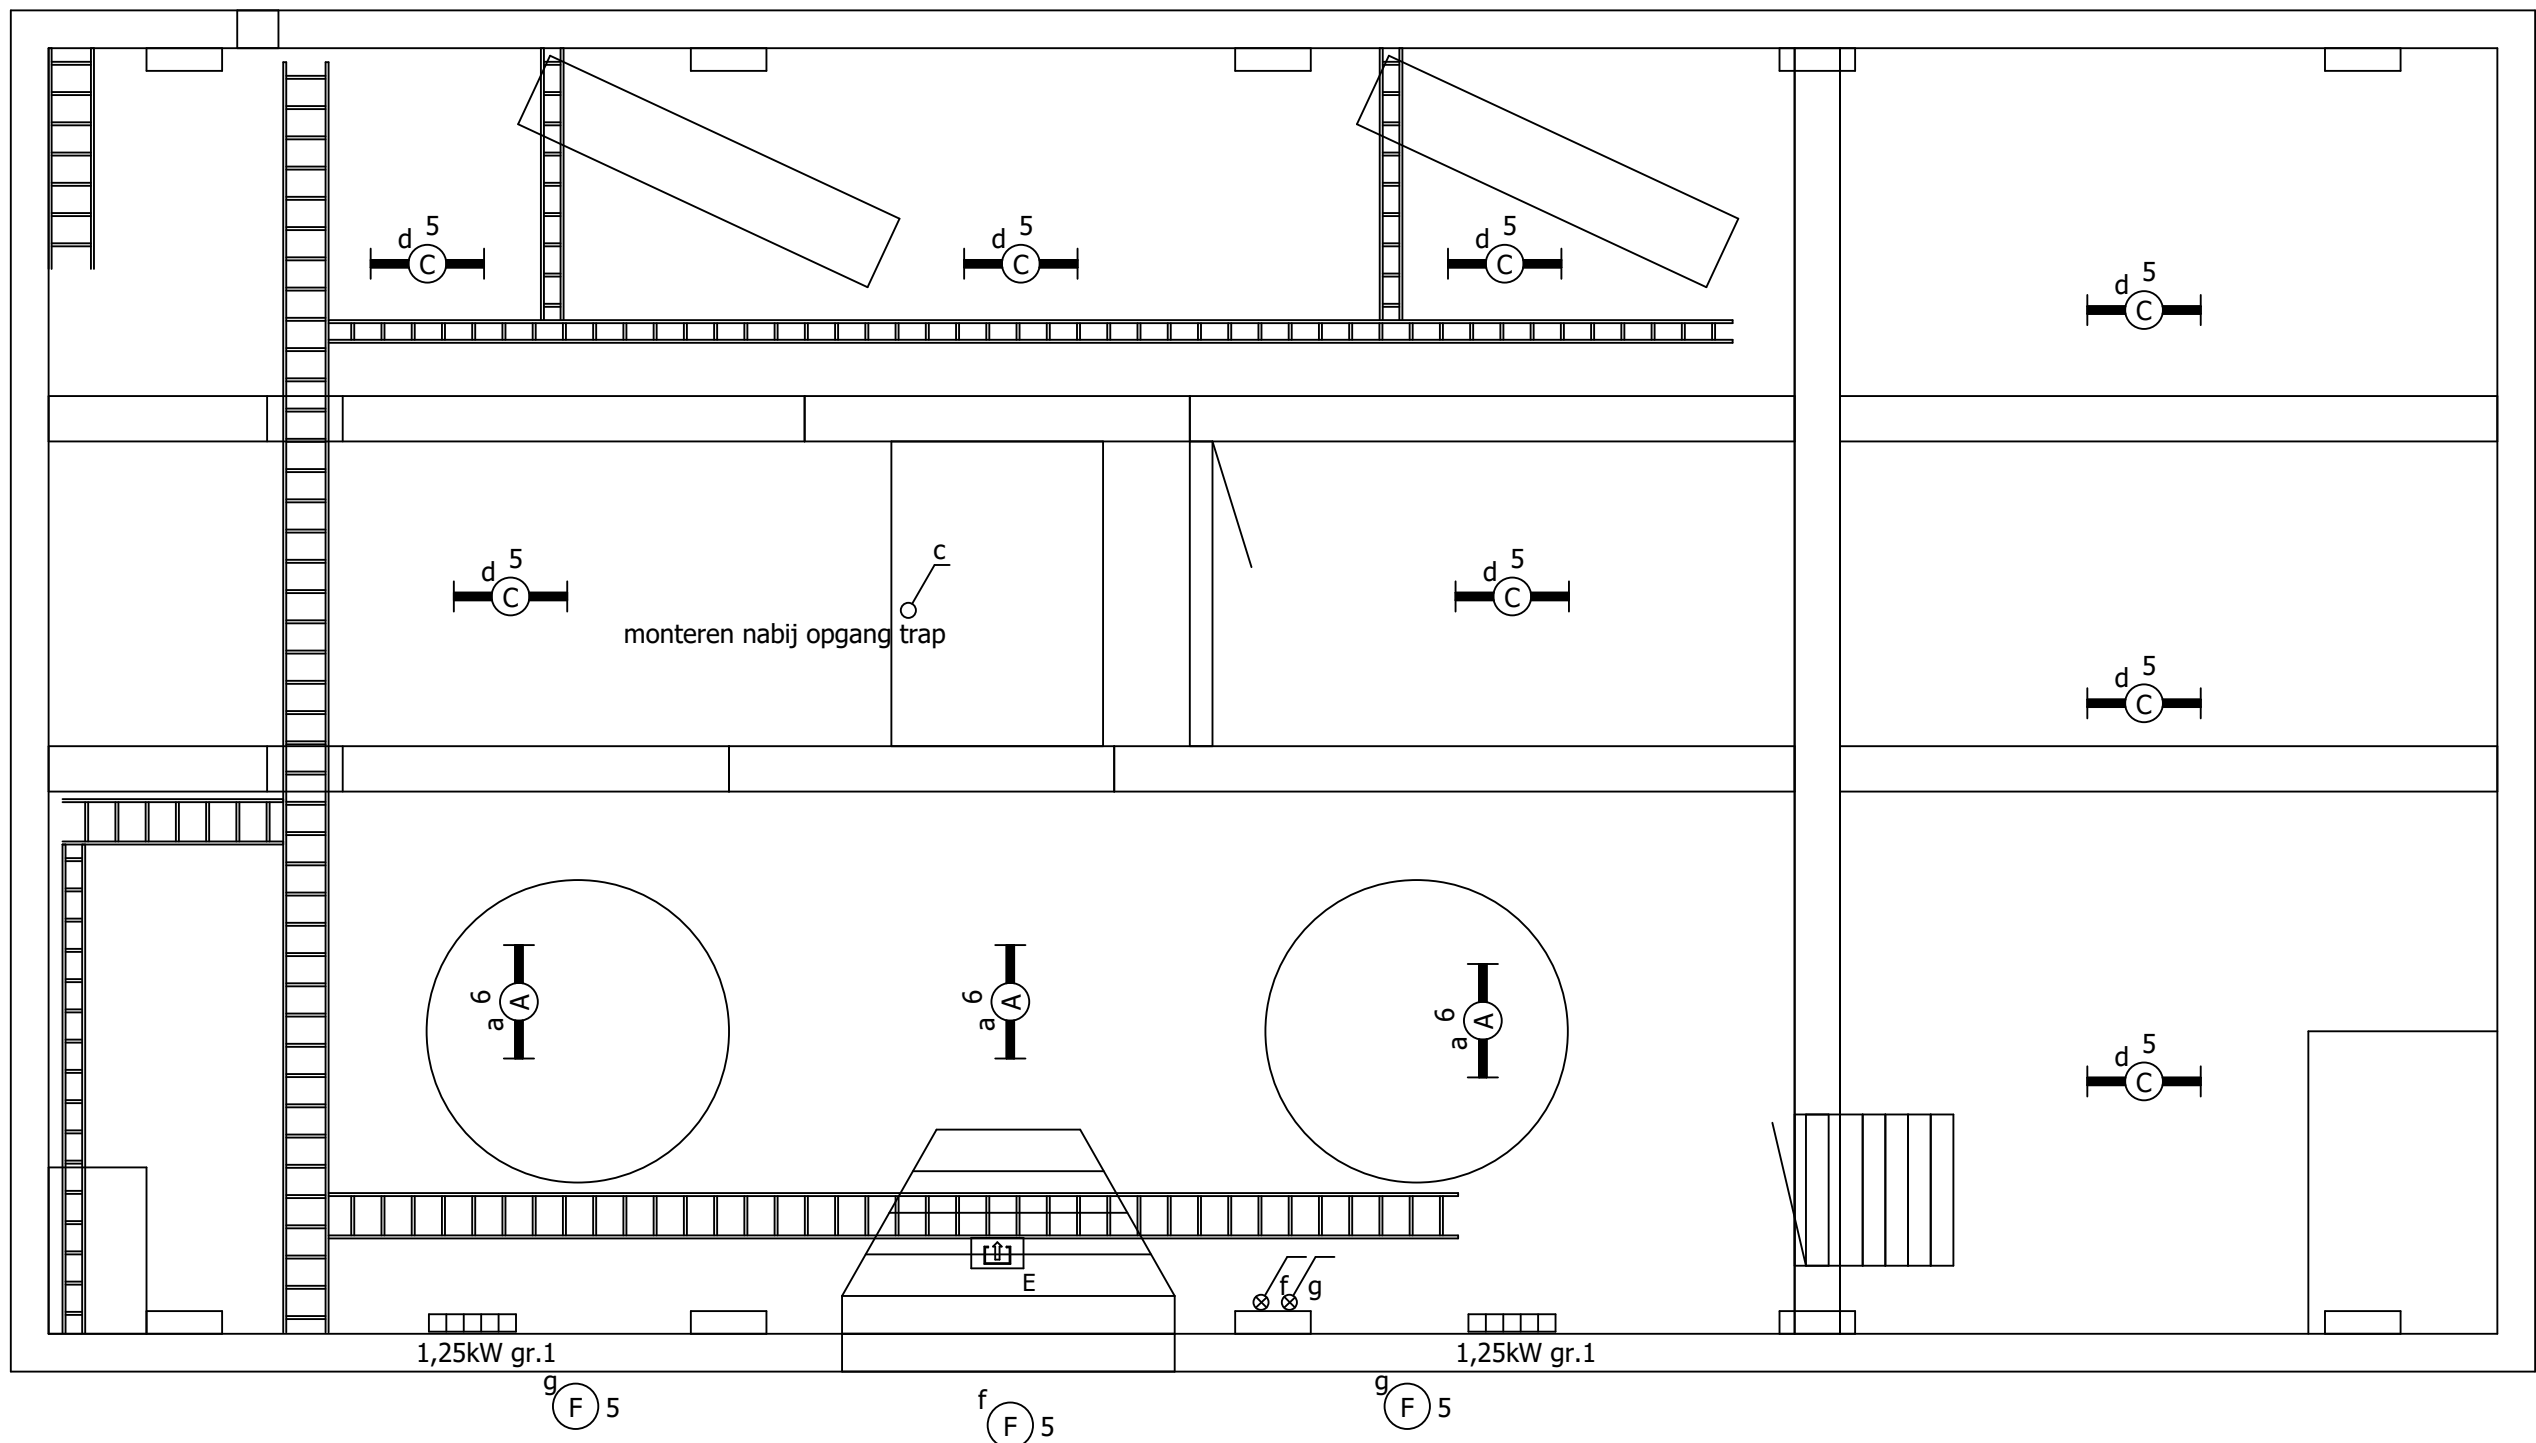

Deze tekening is eigendom van het Hoogheemraadschap Hollands Noorderkwartier en wordt uitgeleend onder de voorwaarde dat de leener ervoor zorgt dat het niet zal worden gereproduceerd, gekopieerd, uitgeleend, of op enigerlei andere wijze verspreid, noch gebruikt voor enig ander doel dan voor welke het ter beschikking is gesteld.

←4

=021+L100/2⇒


Wijz.	Datum	Gez.	Get.	Omschrijving



HHNK-PG-B050 BASISPROJECT
Licht kelder

Plattegrond

Straatnaam		=021+L100/2⇒	
Postcode-Plaats		123456	
Print 12-3-2026	Get.	Status	Laatste wijziging
Formaat A3	Gez.		12-3-2026
ZW-nummer		Groep	Plaats
		=010	Blad
			5

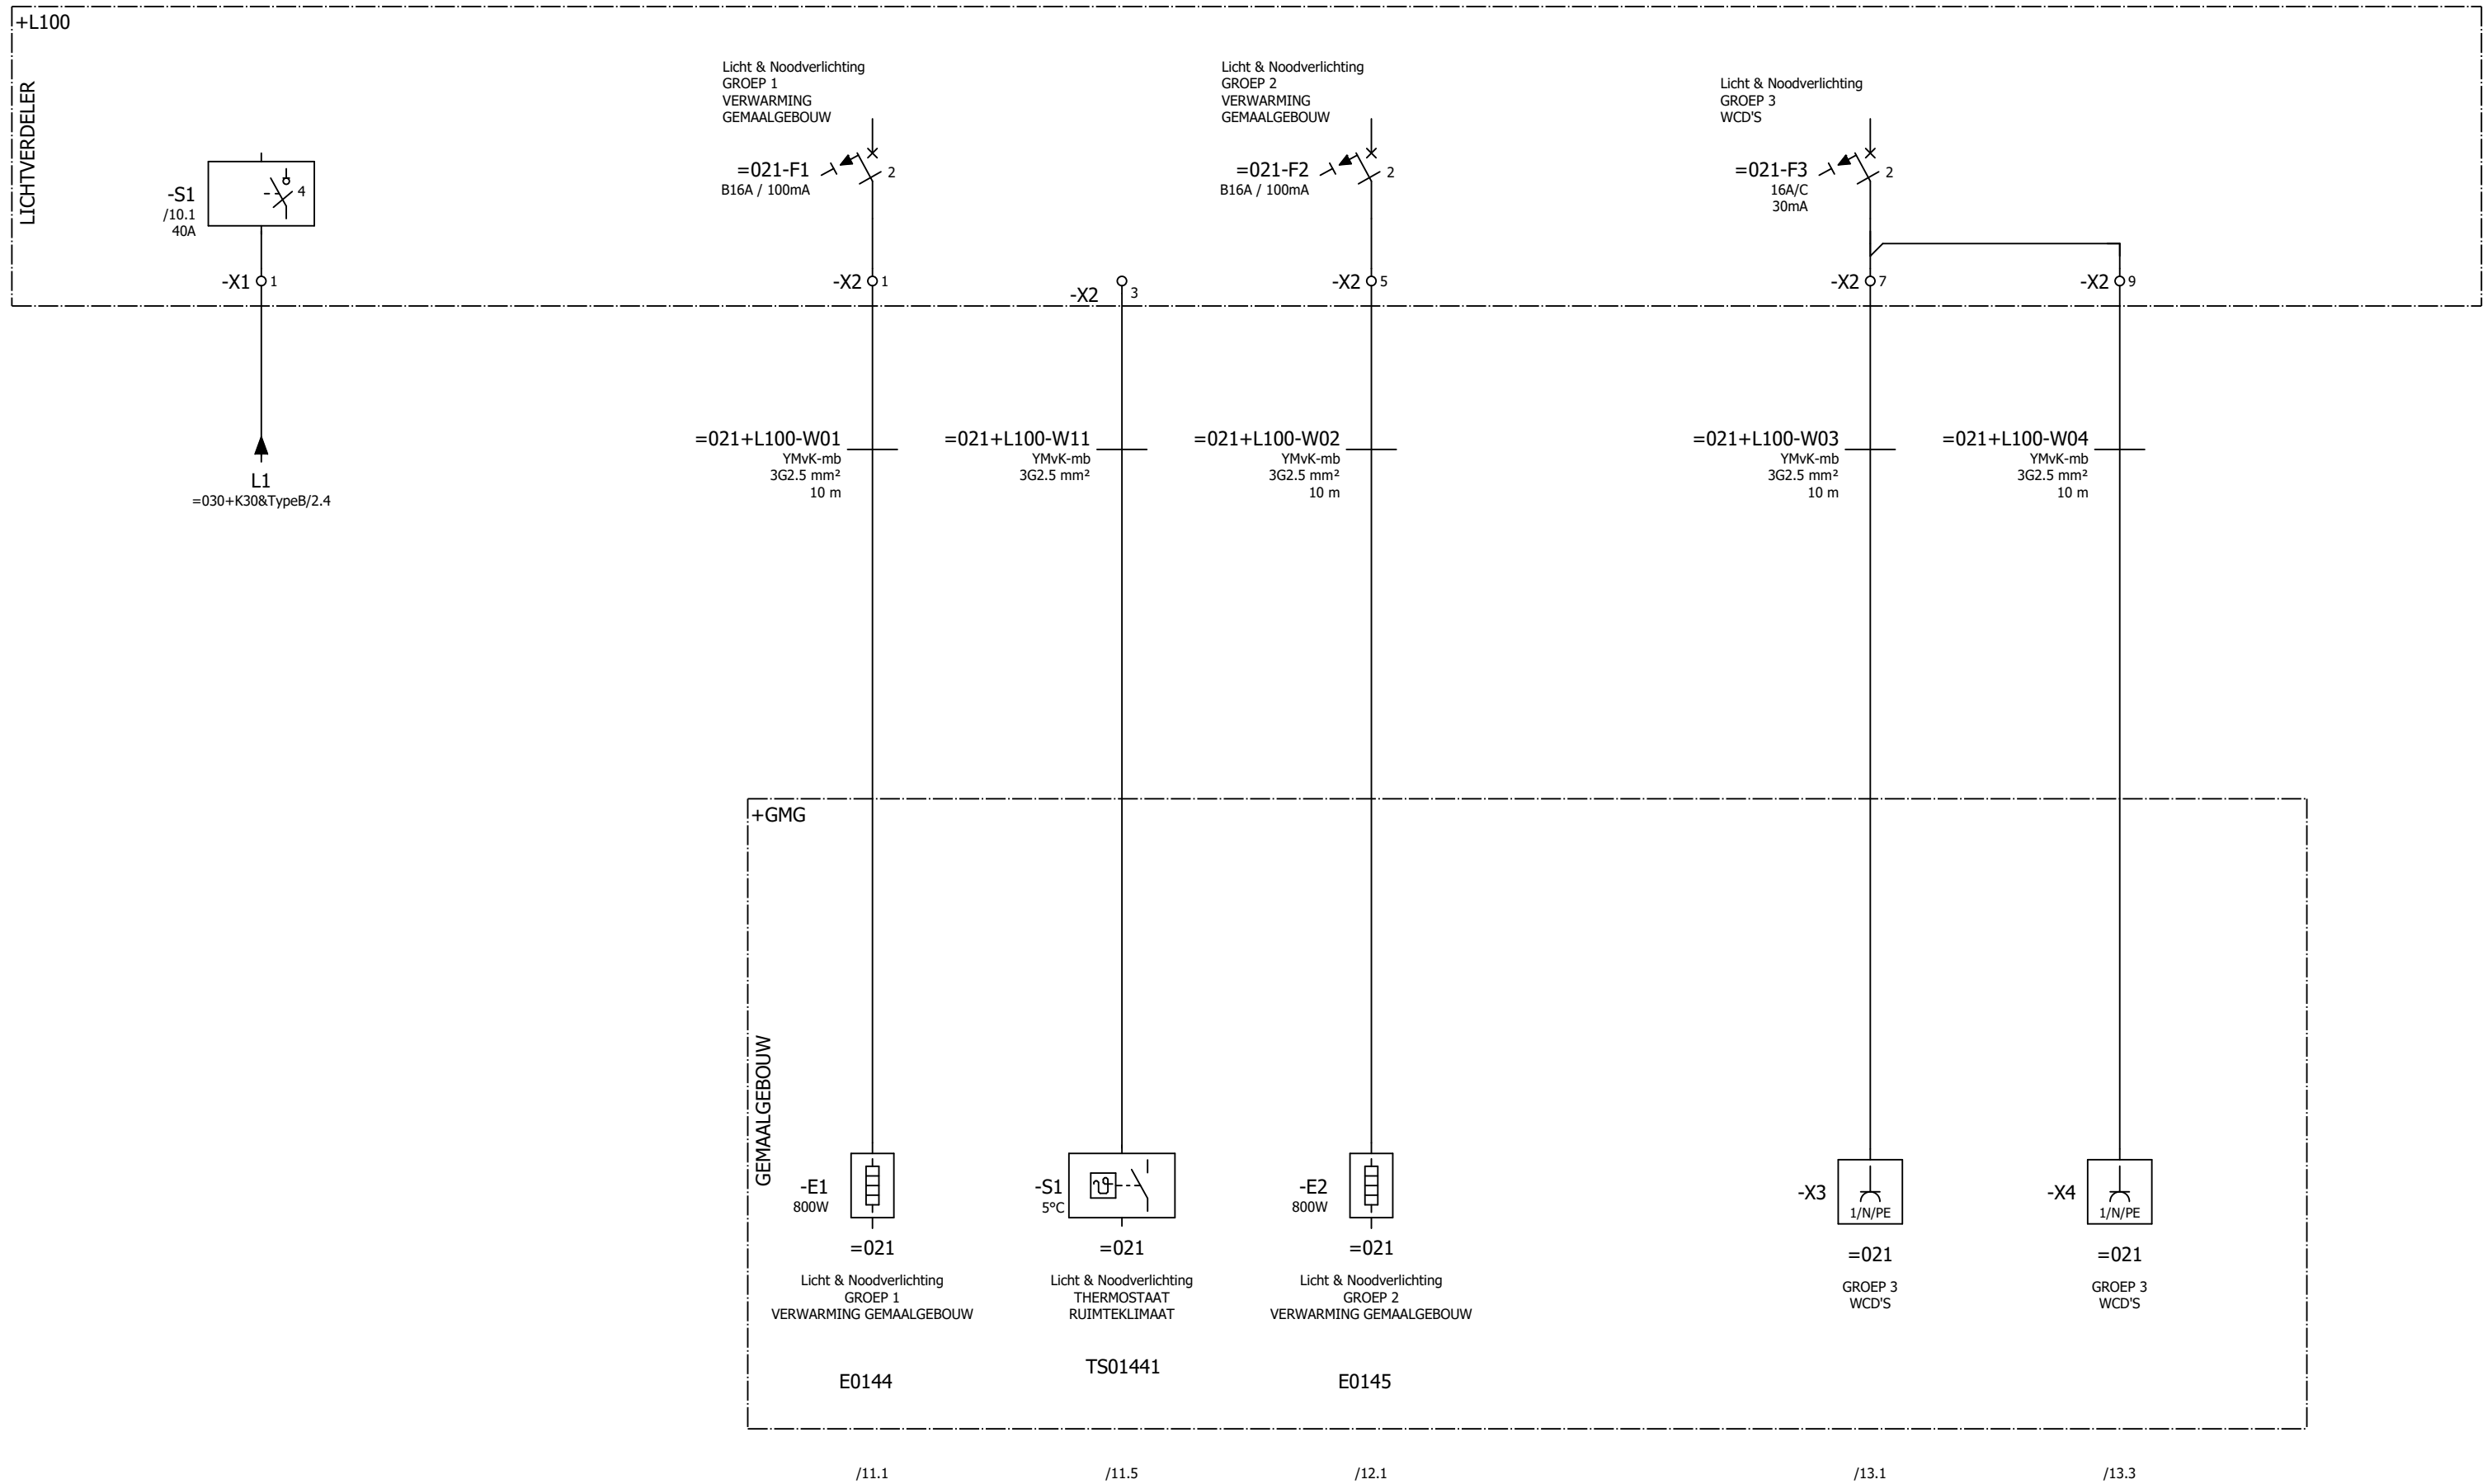

Deze tekening is eigendom van het Hoogheemraadschap Hollands Noorderkwartier en wordt uitgeleend onder de voorwaarde dat de leener ervoor zorgt dat het niet zal worden gereproduceerd, gekopieerd, uitgeleend, of op enigerlei andere wijze verspreid, noch gebruikt voor enig ander doel dan voor welke het ter beschikking is gesteld.


←=010+/5 3⇌

Wijz.	Datum	Gez.	Get.	Omschrijving



HHNK-PG-B050 BASISPROJECT
 Kabelblokschema
 LICHTVERDELER
 Licht & Noodverlichting

Straatnaam		Registratie nummer	
Postcode-Plaats		123456	
Print 12-3-2026	Get. VLAAR	Status	Laatste wijziging
Formaat A3	Gez.	AS-BUILT	12-3-2026
ZW-nummer		Groep	Plaats
=021		=021	+L100
			Blad
			2

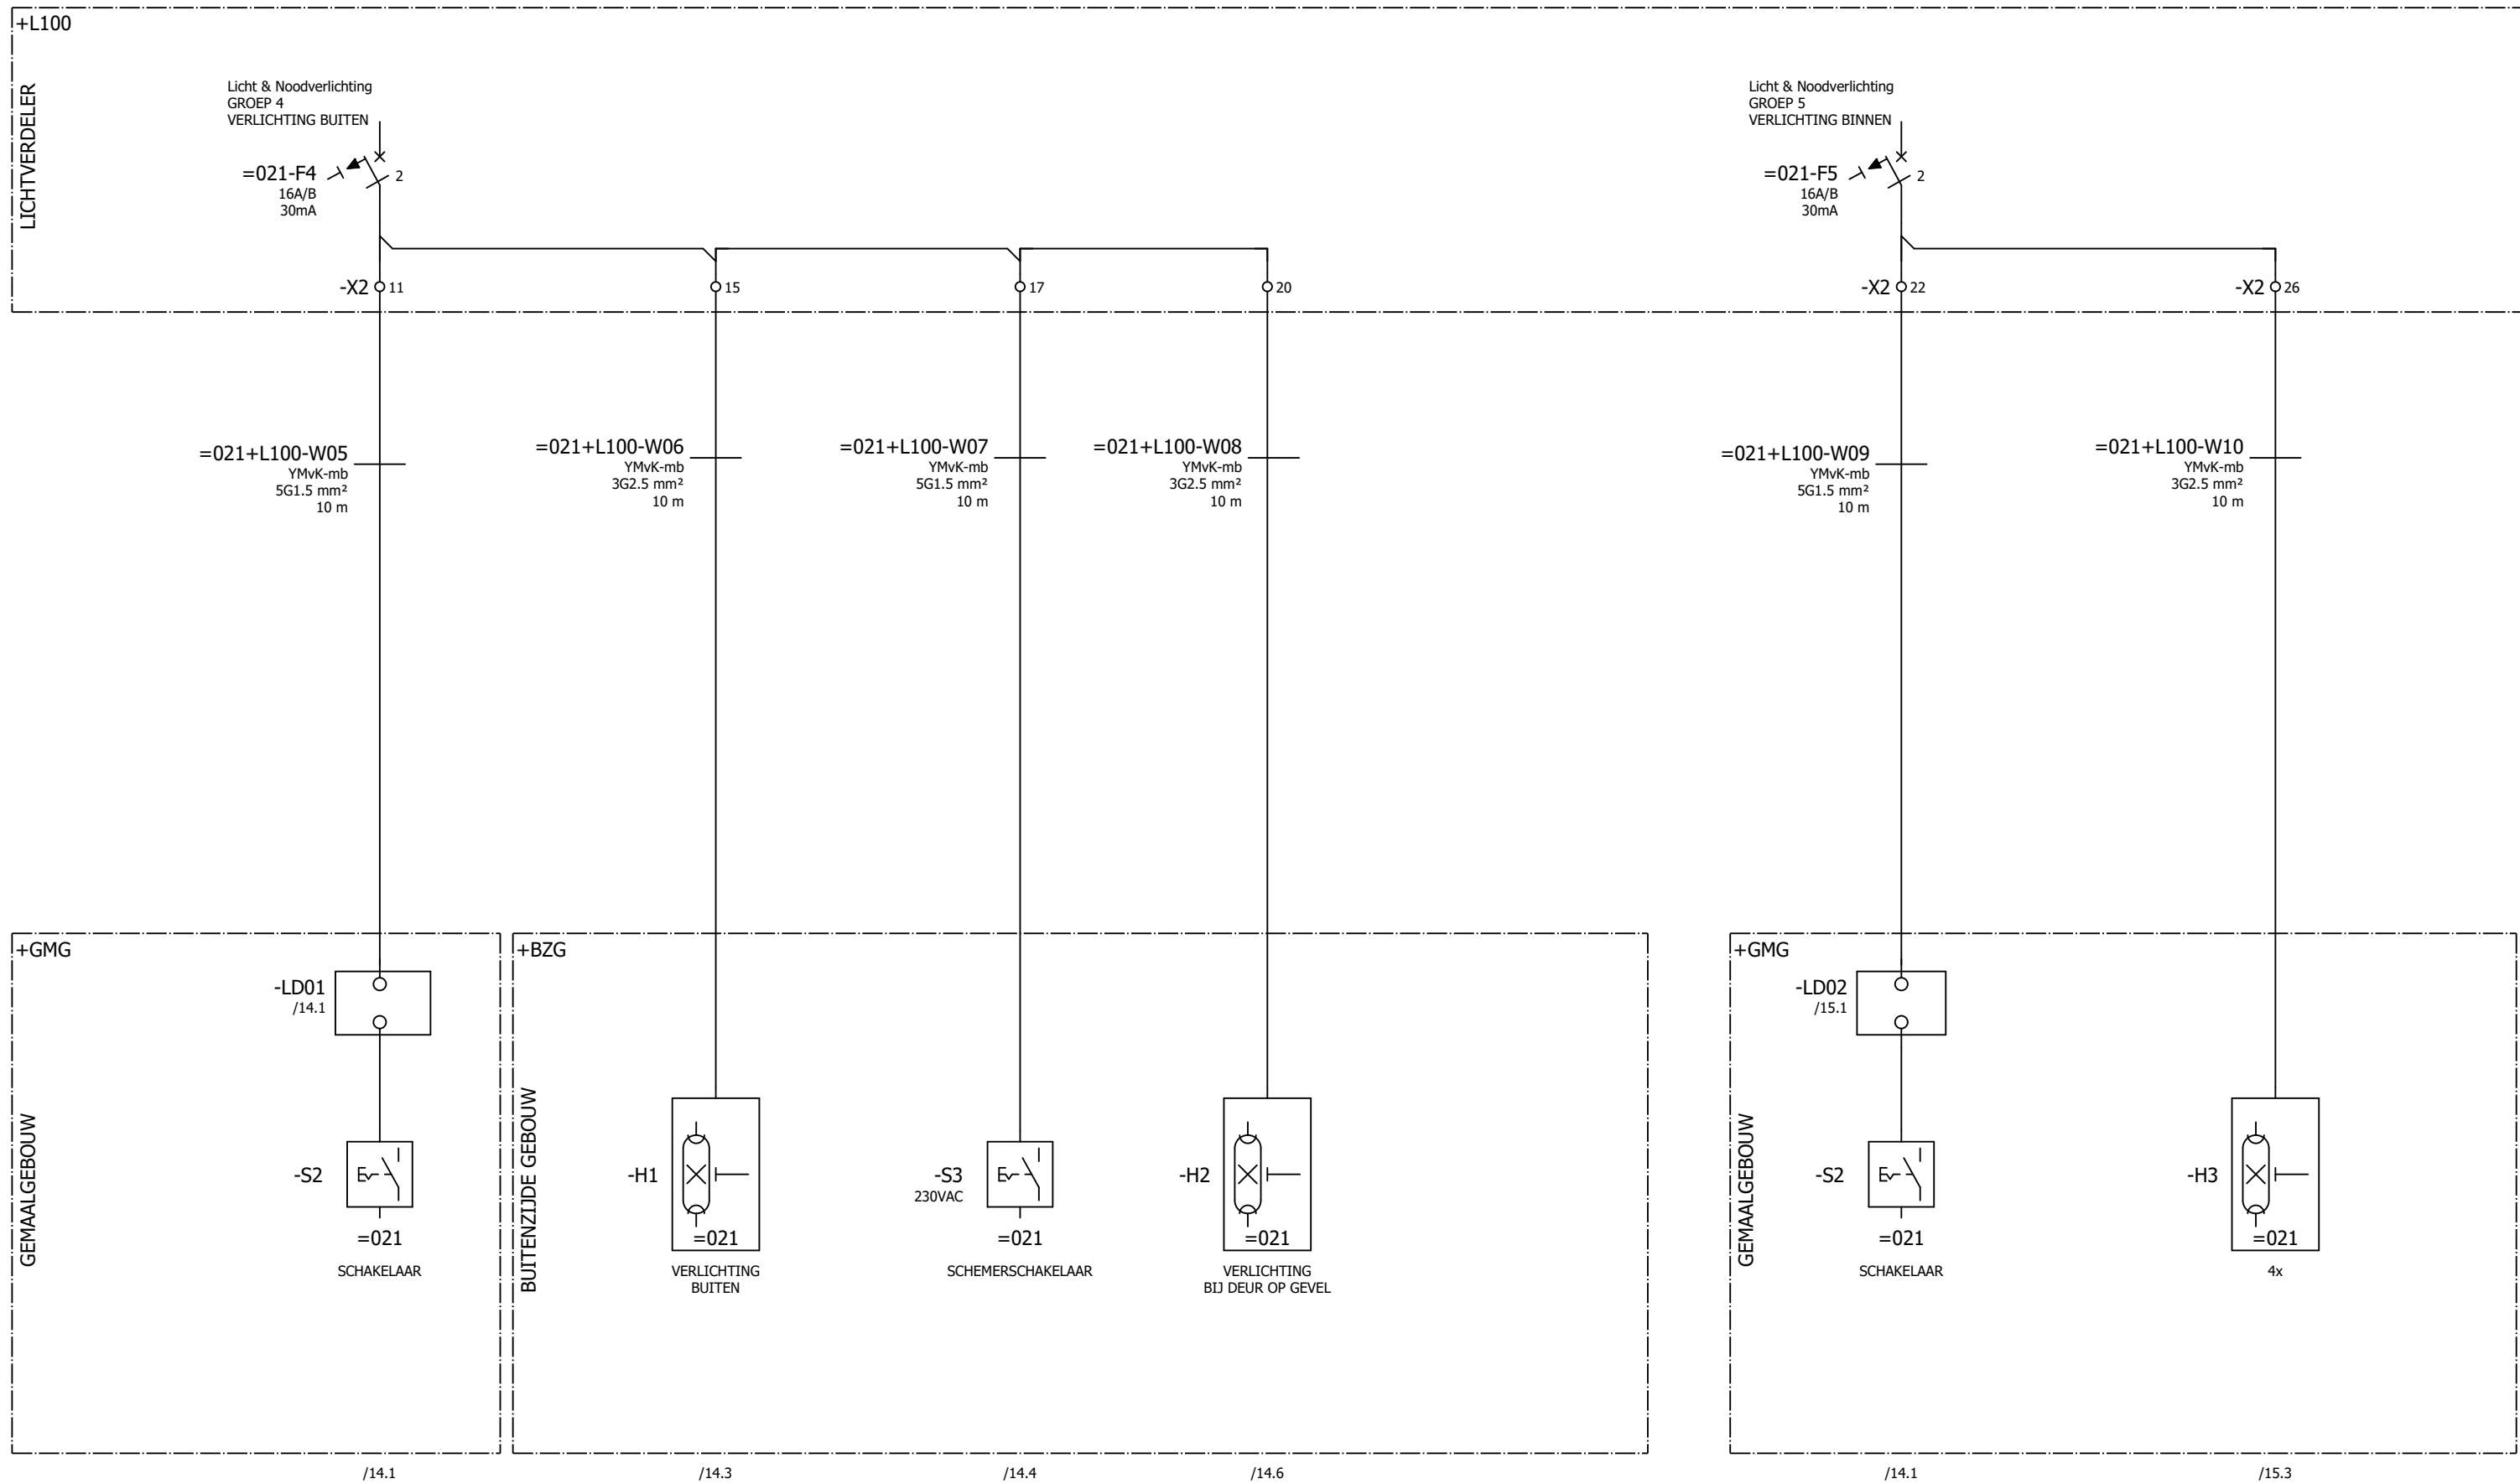


Deze tekening is eigendom van het Hoogheemraadschap Hollands Noorderkwartier en wordt uitgeleend onder de voorwaarde dat de leener ervoor zorgt dat het niet zal worden gereproduceerd, gekopieerd, uitgeleend, of op enigerlei andere wijze verspreid, noch gebruikt voor enig ander doel dan voor welke het ter beschikking is gesteld.

Wijz.	Datum	Gez.	Get.	Omschrijving



HHNK-PG-B050 BASISPROJECT
 Kabelblokschema
 Licht & Noodverlichting

Straatnaam		Registratie nummer	
Postcode-Plaats		123456	
Print 12-3-2026	Get. VLAAR	Status	Laatste wijziging
Formaat A3	Gez.	AS-BUILT	12-3-2026
ZW-nummer		Groep	Plaats
=021		=021	Blad
			+L100 - 3

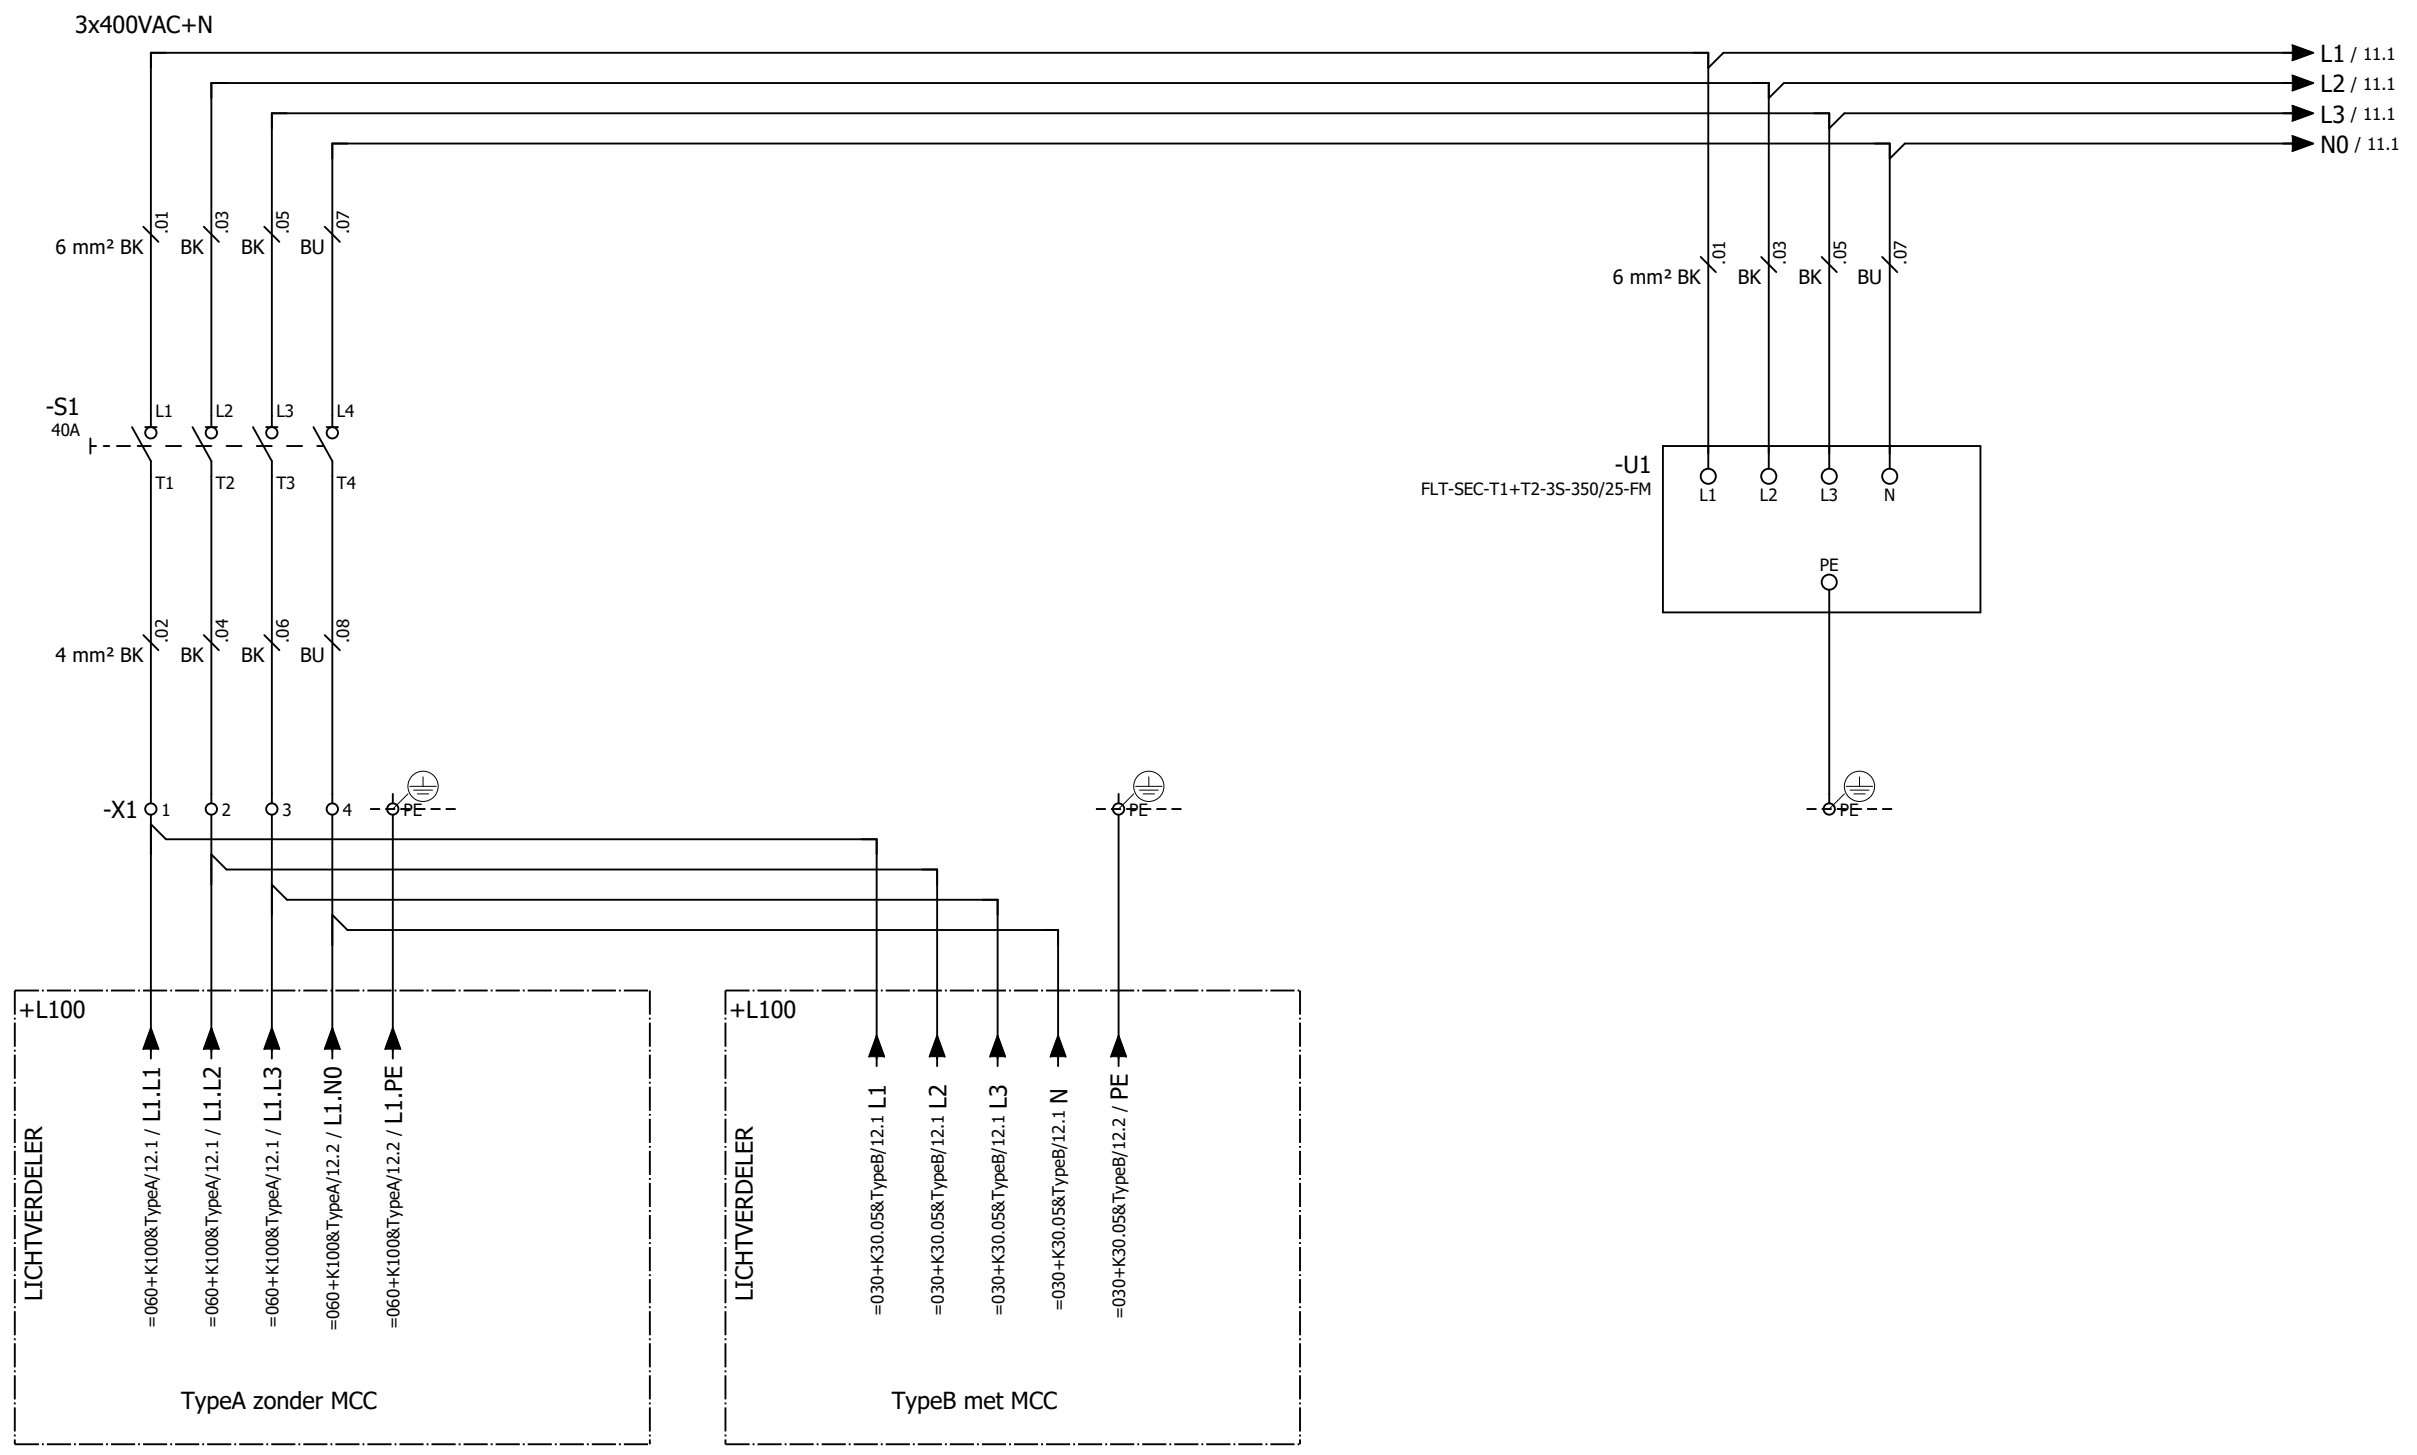

VOEDING
LICHTVERDELER L1

VOEDING
LICHTVERDELER L1

OVERSPANNINGS
BEVEILIGING


Deze tekening is eigendom van het Hoogheemraadschap Hollands Noorderkwartier en wordt uitgeleend onder de voorwaarde dat de leener ervoor zorgt dat het niet zal worden gereproduceerd, gekopieerd, uitgeleend, of op enigerlei andere wijze verspreid, noch gebruikt voor enig ander doel dan voor welke het ter beschikking is gesteld.

Wijz.	Datum	Gez.	Get.	Omschrijving



HHNK-PG-B050 BASISPROJECT
 Stroomkringschema
 Inkomende Voeding Van K100
 Licht & Noodverlichting

Straatnaam		Registratie nummer	
Postcode-Plaats		123456	
Print 12-3-2026	Get. VLAAR	Status	Laatste wijziging
Formaat A3	Gez.	AS-BUILT	12-3-2026
ZW-nummer		Groep	Plaats
=021			Blad
			+L100 - 10

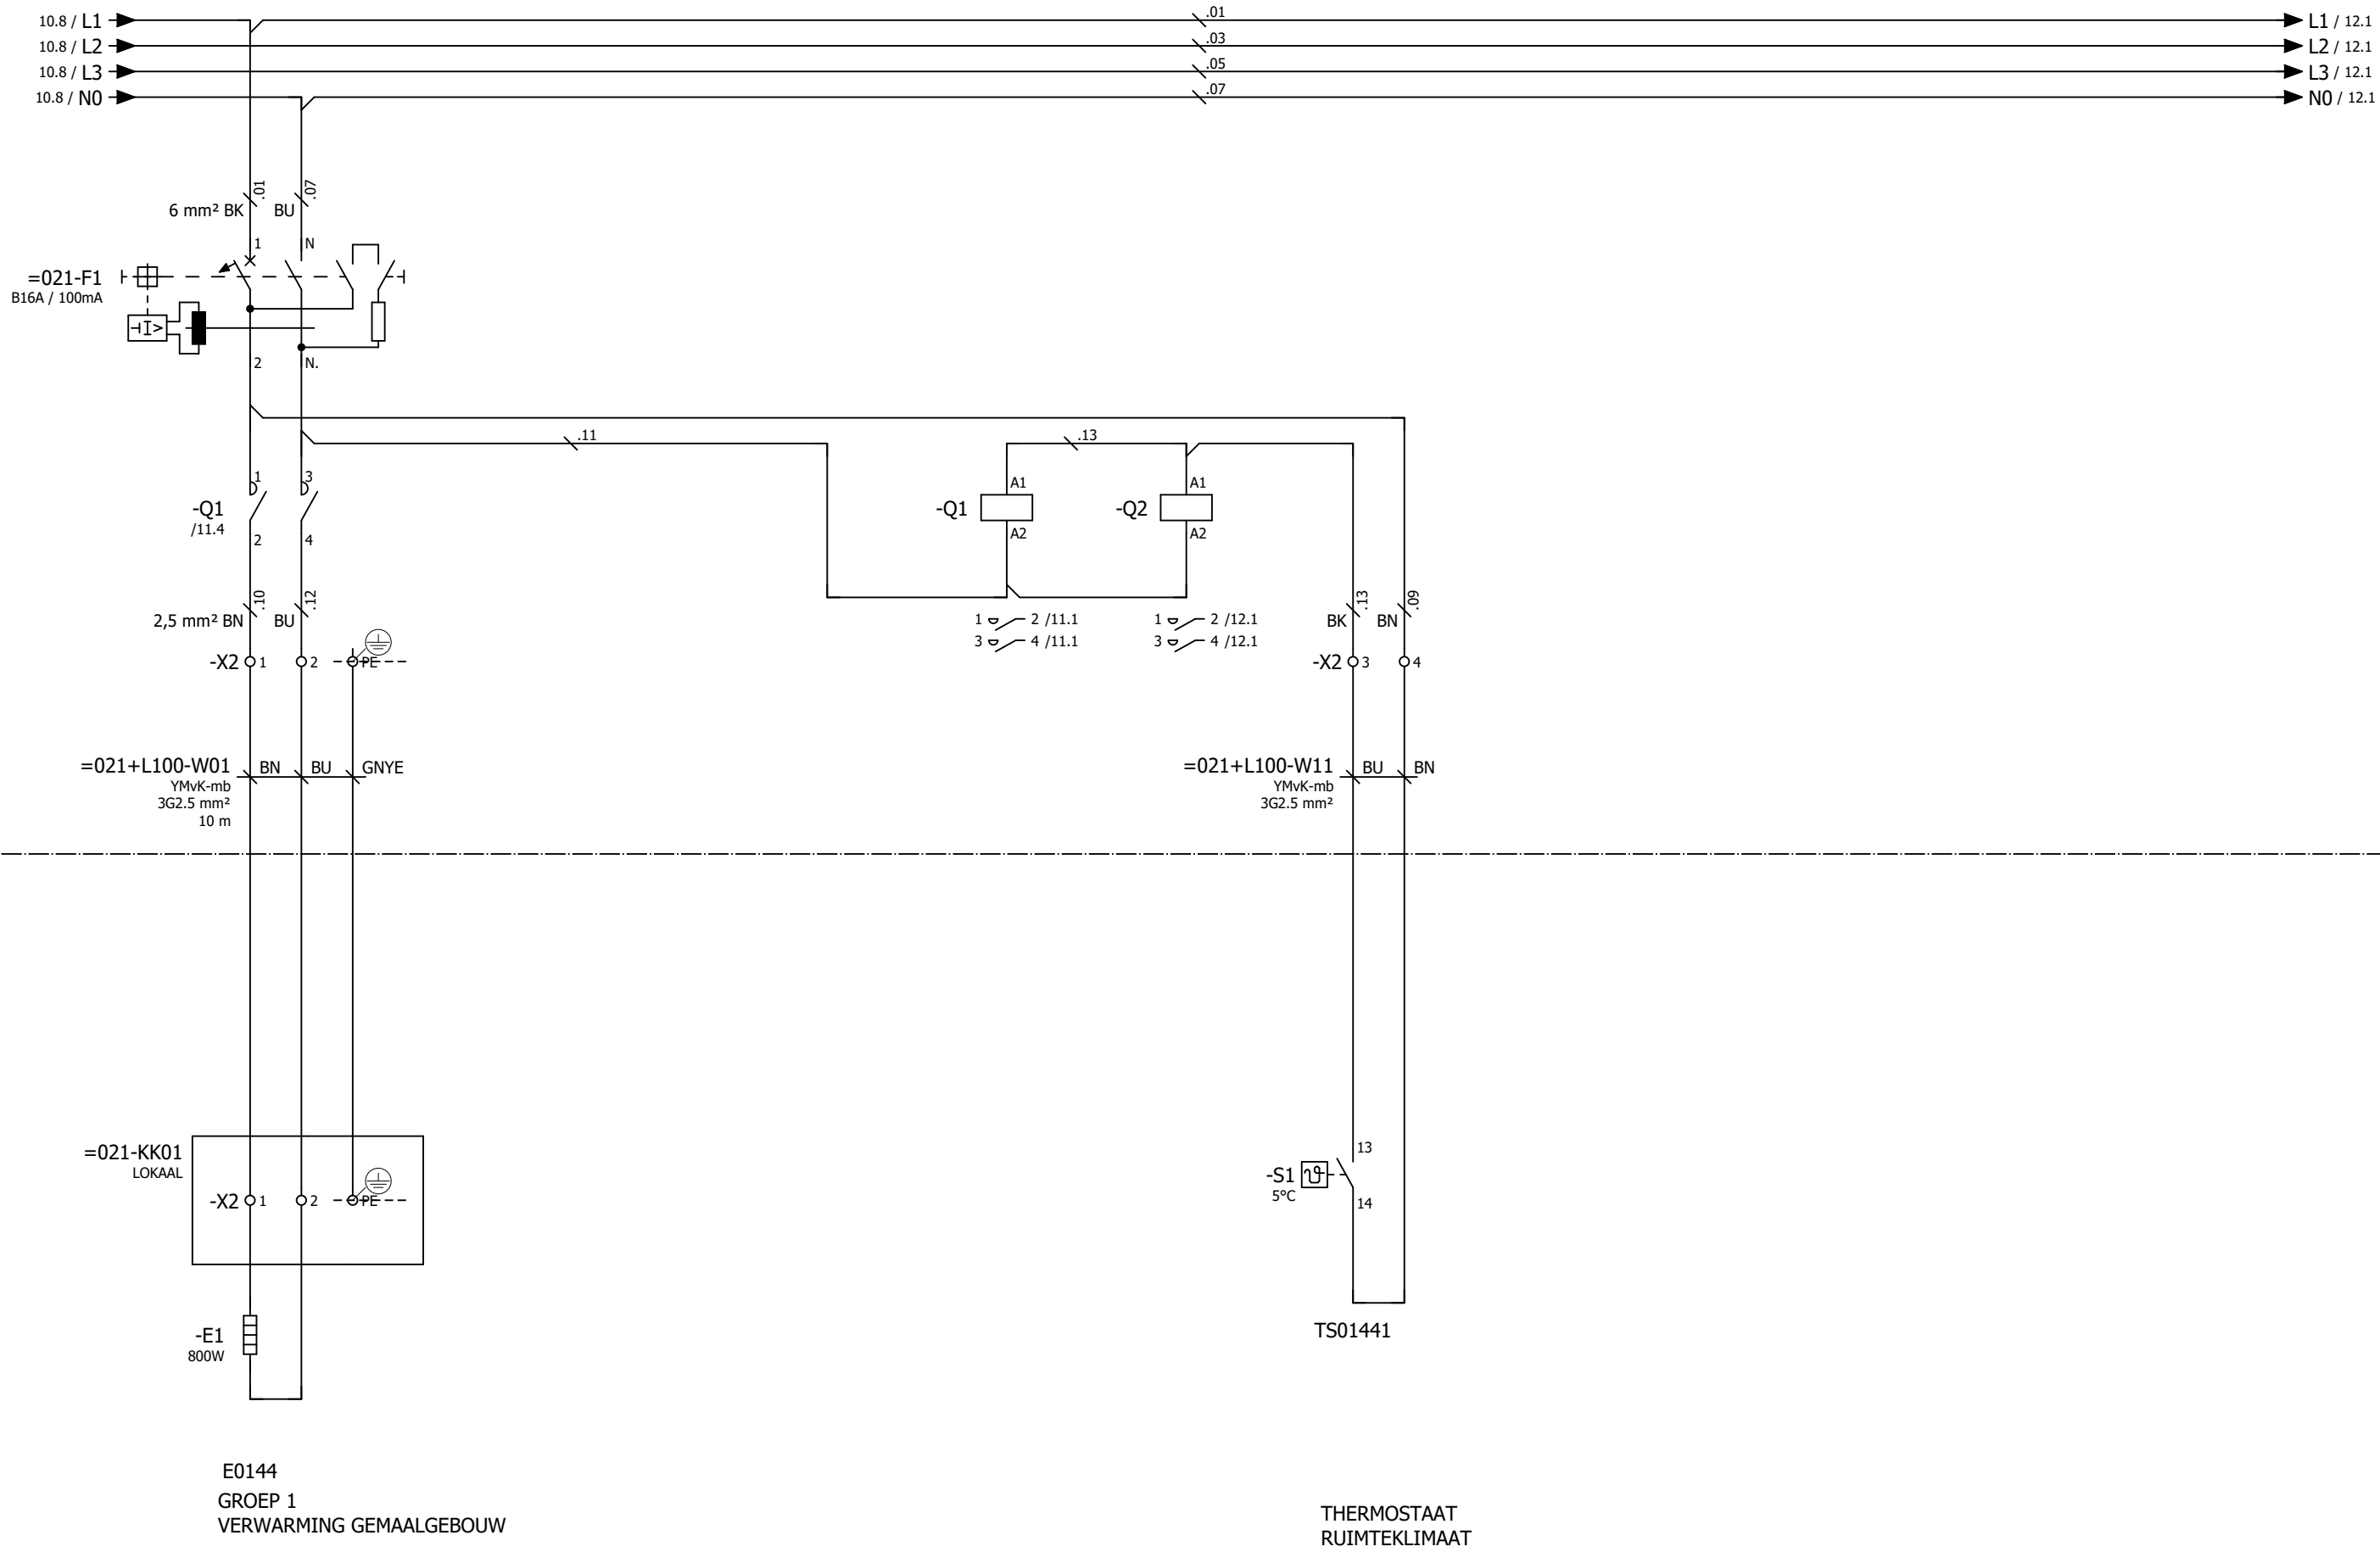


Deze tekening is eigendom van het Hoogheemraadschap Hollands Noorderkwartier en wordt uitgeleend onder de voorwaarde dat de leener ervoor zorgt dat het niet zal worden gereproduceerd, gekopieerd, uitgeleend, of op enigerlei andere wijze verspreid, noch gebruikt voor enig ander doel dan voor welke het ter beschikking is gesteld.

Wijz.	Datum	Gez.	Get.	Omschrijving




HHNK-PG-B050 BASISPROJECT
 Stroomkringschema
 Groep 1 Verwarming
 Licht & Noodverlichting

Straatnaam		Registratie nummer	
Postcode-Plaats		123456	
Print 12-3-2026	Get. VLAAR	Status	Laatste wijziging
Formaat A3	Gez.	AS-BUILT	12-3-2026
ZW-nummer		Groep	Plaats
=021		=021	Blad
		+L100 - 11	

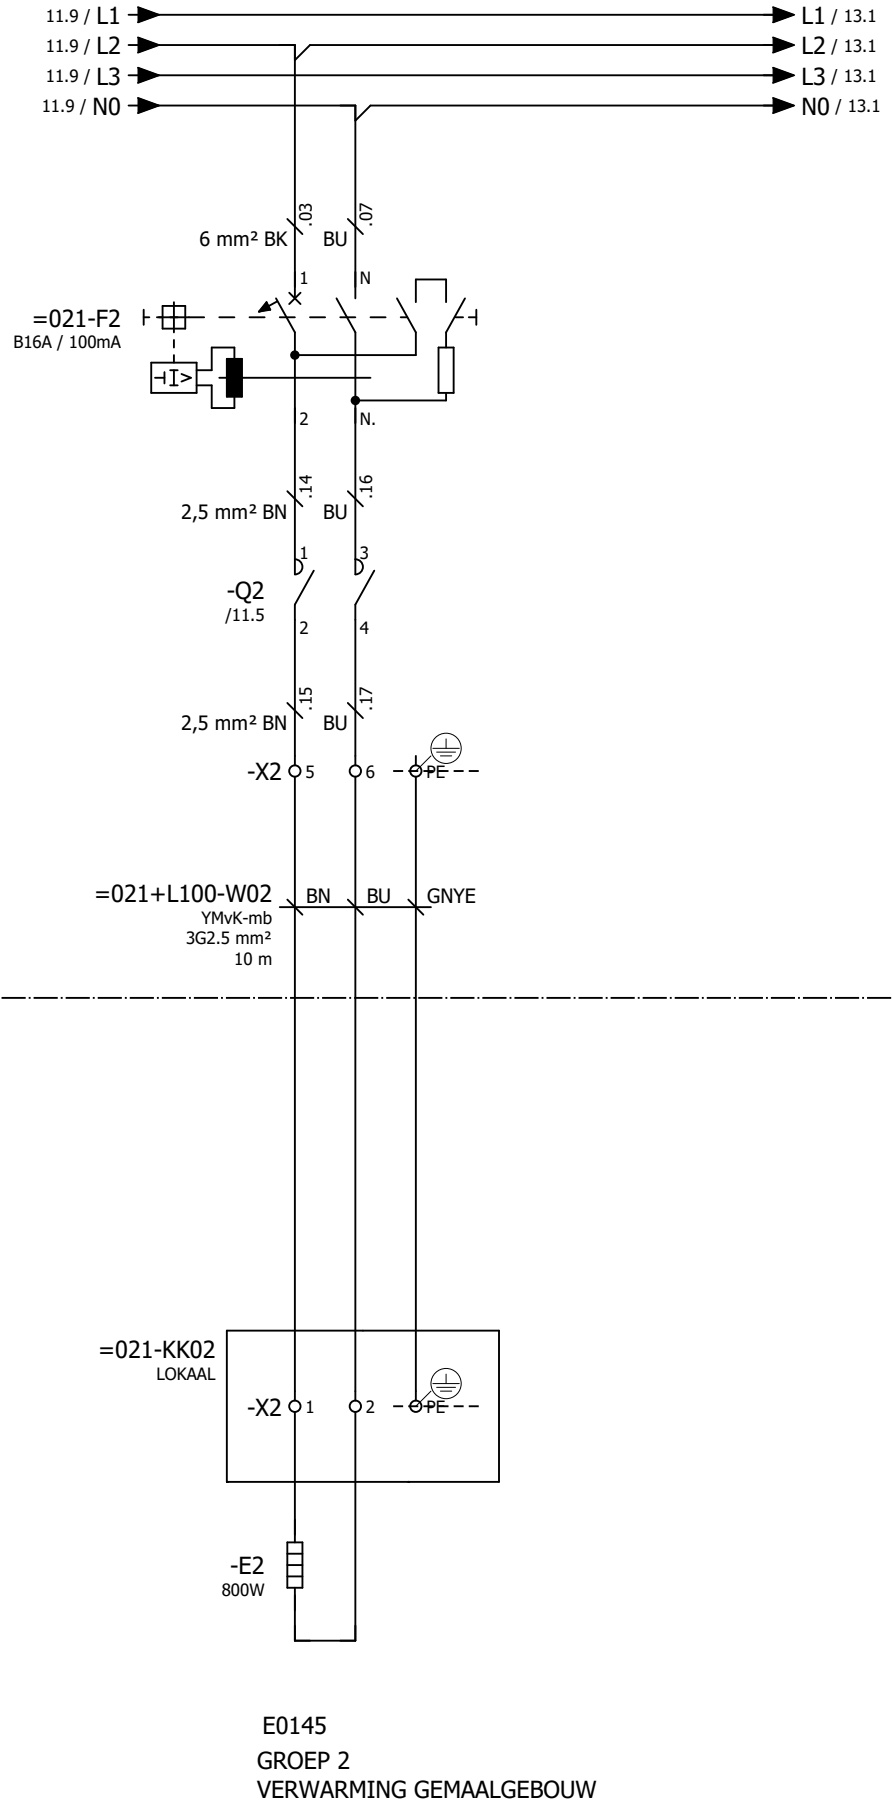

Deze tekening is eigendom van het Hoogheemraadschap Hollands Noorderkwartier en wordt uitgeleend onder de voorwaarde dat de leener ervoor zorgt dat het niet zal worden gereproduceerd, gekopieerd, uitgeleend, of op enigerlei andere wijze verspreid, noch gebruikt voor enig ander doel dan voor welke het ter beschikking is gesteld.

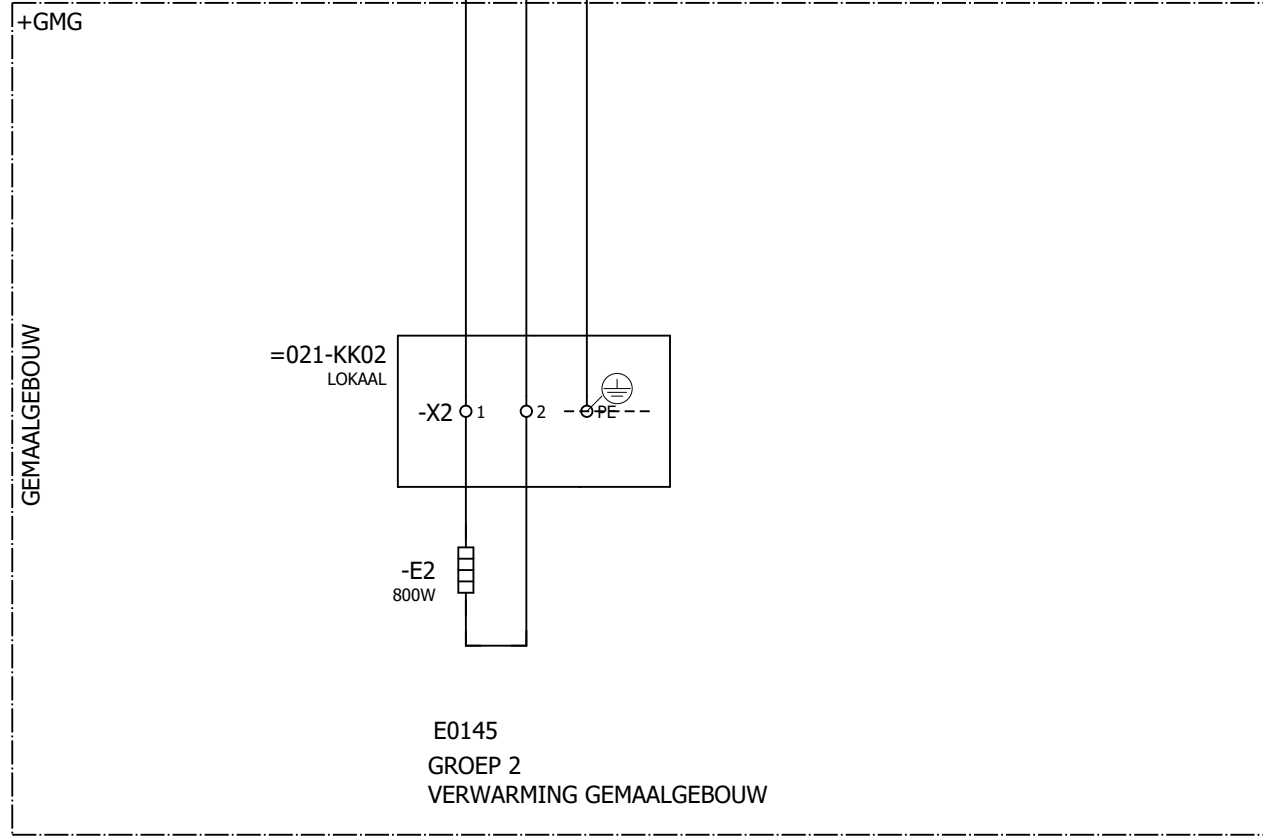

←11





13→

Wijz.	Datum	Gez.	Get.	Omschrijving



HHNK-PG-B050 BASISPROJECT
 Stroomkringschema
 Groep 2 Verwarming
 Licht & Noodverlichting

Straatnaam		Registratie nummer	
Postcode-Plaats		123456	
Print 12-3-2026	Get. VLAAR	Status	Laatste wijziging
Formaat A3	Gez.	AS-BUILT	12-3-2026
ZW-nummer		Groep	Plaats
=021			Blad
			+L100 - 12

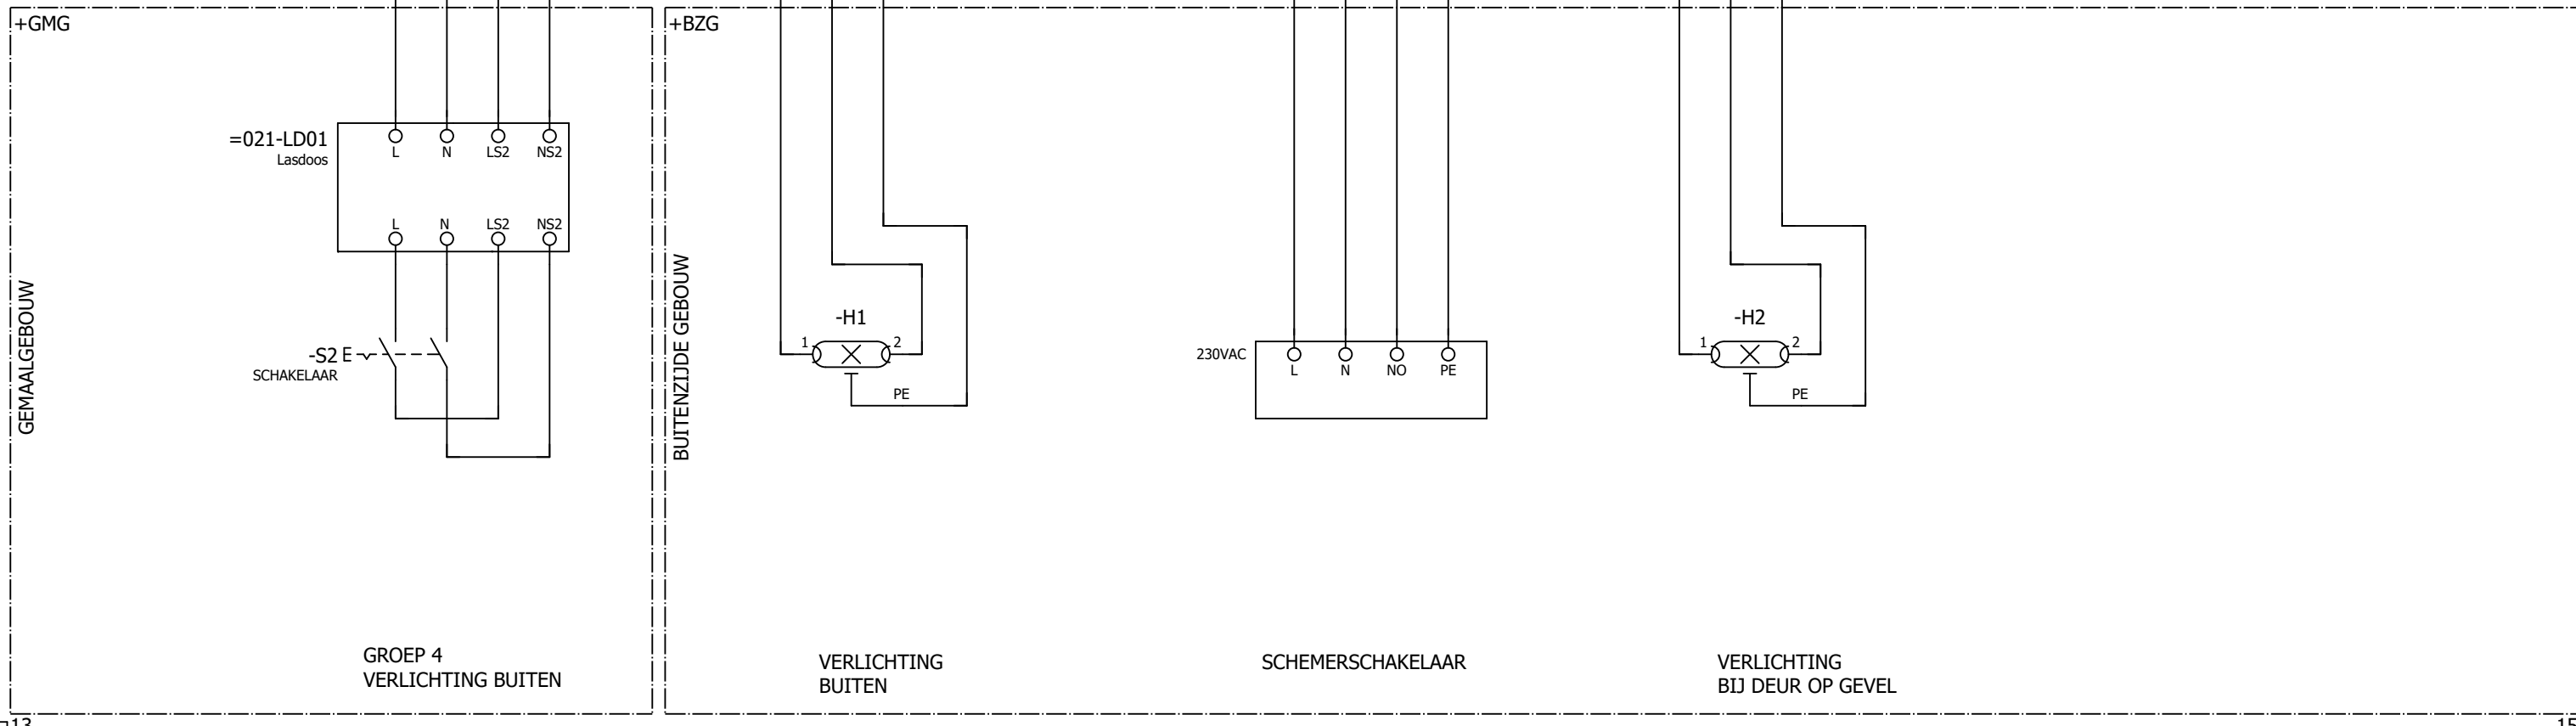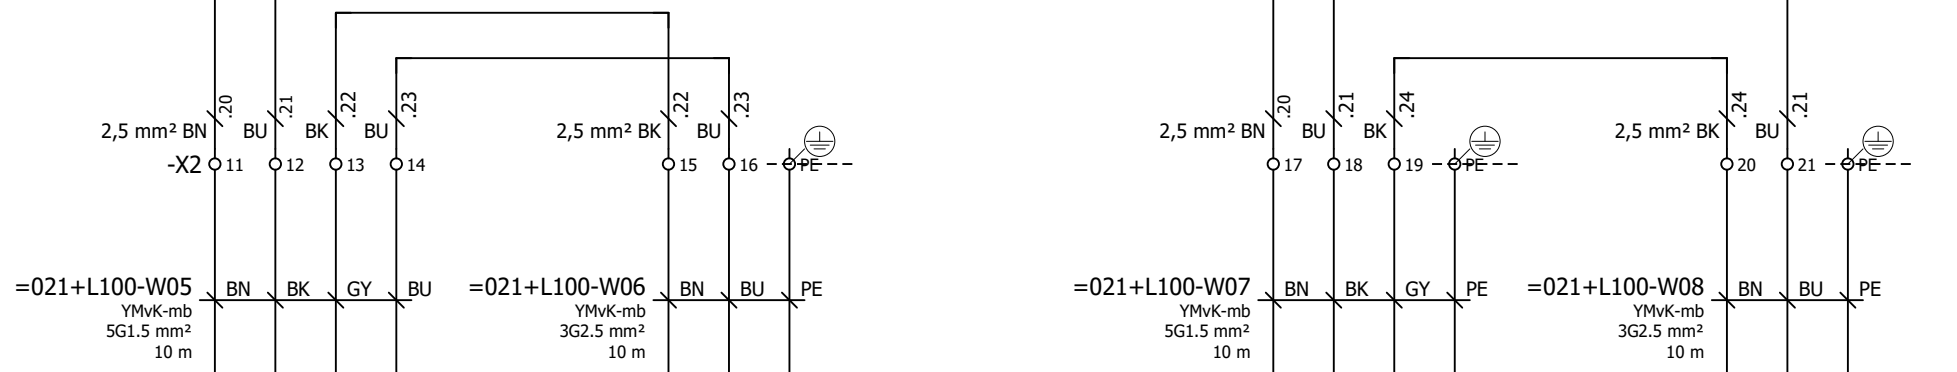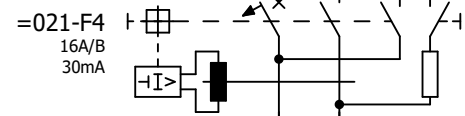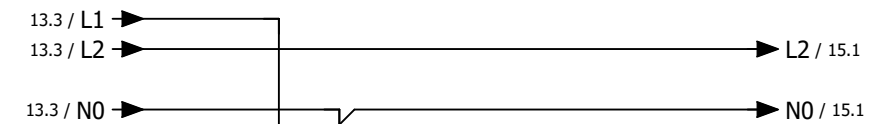


Wijz.	Datum	Gez.	Get.	Omschrijving



HHNK-PG-B050 BASISPROJECT
 Stroomkringschema
 Groep 4 Verlichting Buiten
 Licht & Noodverlichting

Straatnaam		Registratie nummer	
Postcode-Plaats		123456	
Print 12-3-2026	Get. VLAAR	Status	Laatste wijziging
Formaat A3	Gez.	AS-BUILT	12-3-2026
ZW-nummer		Groep	Plaats Blad
=021		=021	L100 14

Deze tekening is eigendom van het Hoogheemraadschap Hollands Noorderkwartier en wordt uitgeleend onder de voorwaarde dat de leener ervoor zorgt dat de leener ervoor zorgt dat het niet zal worden gereproduceerd, gekopieerd, uitgeleend, of op enigerlei andere wijze verspreid, noch gebruikt voor enig ander doel dan voor welke het ter beschikking is gesteld.

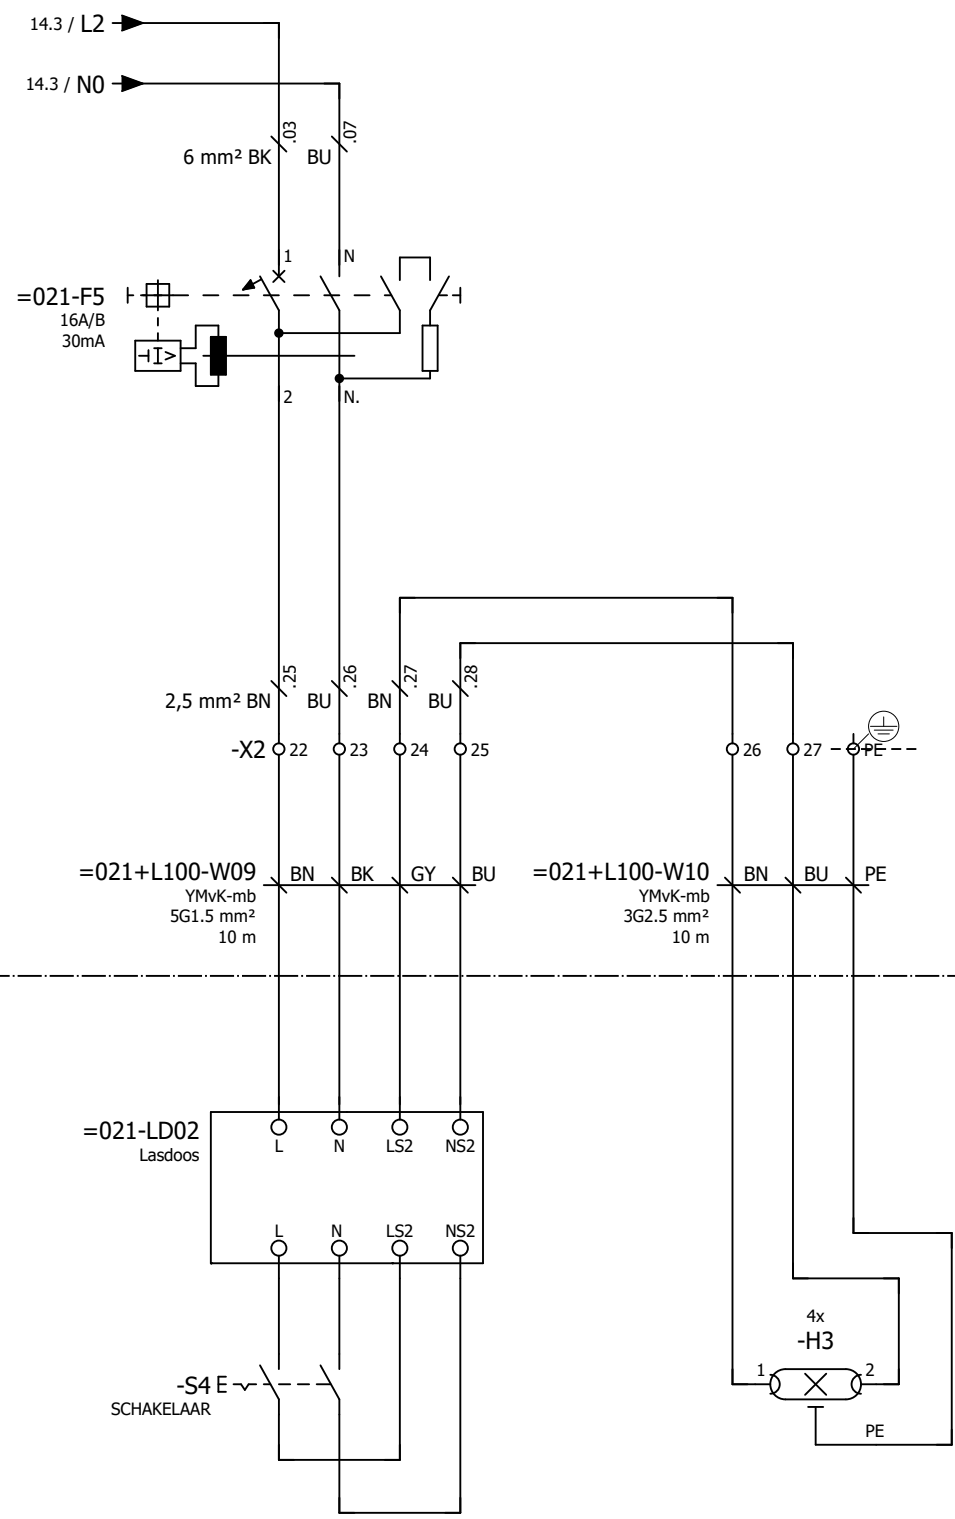

GROEP 5
VERLICHTING BINNEN

VERLICHTING
BINNEN



						HHNK-PG-B050 BASISPROJECT Stroomkringschema Groep 5 Verlichting Binnen		Straatnaam Postcode-Plaats 123456		Registratie nummer 123456				
						Licht & Noodverlichting		LICHTVERDELER		Status AS-BUILT				
Wijz.	Datum	Gez.	Get.	Omschrijving			Print 12-3-2026 Get. VLAAR Formaat A3 Gez.		Laatst wijziging 12-3-2026					
							ZW-nummer =021		Groep =021		Plaats +L100		Blad 15	

Deze tekening is eigendom van het Hoogheemraadschap Hollands Noorderkwartier en wordt uitgeleend onder de voorwaarde dat de leener ervoor zorgt dat de leener ervoor zorgt dat het niet zal worden gereproduceerd, gekopieerd, uitgeleend, of op enigerlei andere wijze verspreid, noch gebruikt voor enig ander doel dan voor welke het ter beschikking is gesteld.

0

1

2

3

4

5

6

7

8

9








0	1	2	3	4	5	6	7	8	9	
FUNCTIEGROEP	AUTOMAAT	OMSCHRIJVING					TECHNISCHE WAARDE			
=021	-F1									
=021	-F2									
=021	-F3									
=021	-F4									
=021	-F5									

Deze tekening is eigendom van het Hoogheemraadschap Hollands Noorderkwartier en wordt uitgeleend onder de voorwaarde dat de leener ervoor zorgt dat het niet zal worden gereproduceerd, gekopieerd, uitgeleend, of op enigerlei andere wijze verspreid, noch gebruikt voor enig ander doel dan voor welke het ter beschikking is gesteld.

⇐15

=030+K30&TypeB/1⇨

Wijz.	Datum	Gez.	Get.	Omschrijving		HHNK-PG-B050 BASISPROJECT Groepenverklaring Licht & Noodverlichting	LICHTVERDELER	Straatnaam _____ Registratie nummer 123456	
				Postcode-Plaats _____				Print 12-3-2026 Get. VLAAR _____ Status _____ Laatste wijziging 12-3-2026	
				Formaat A3 Gez. _____ AS-BUILT				Groep _____ Plaats _____ Blad _____	
				ZW-nummer	=021	+L100	- 300		

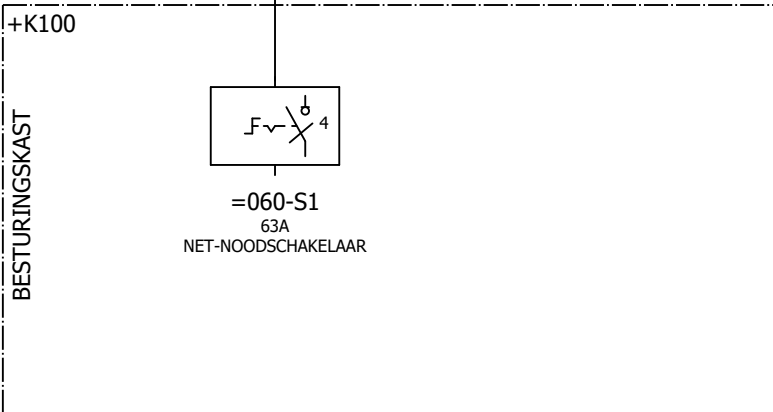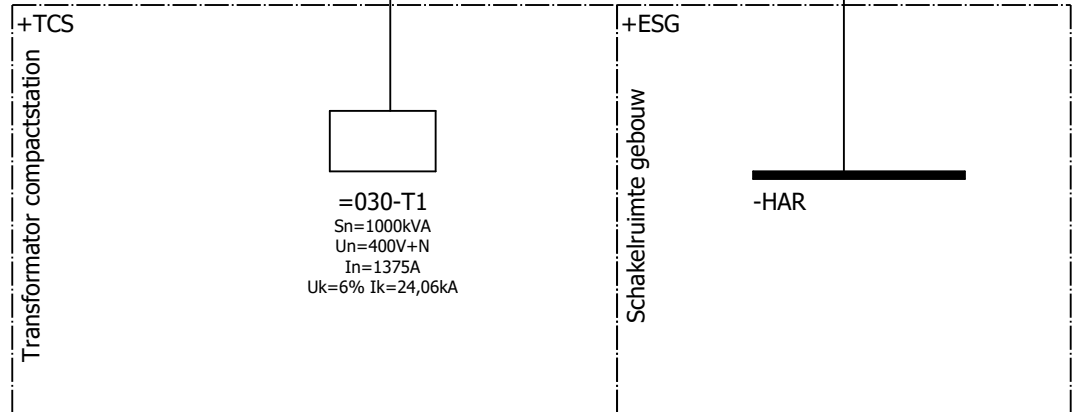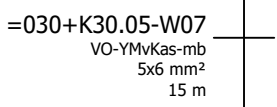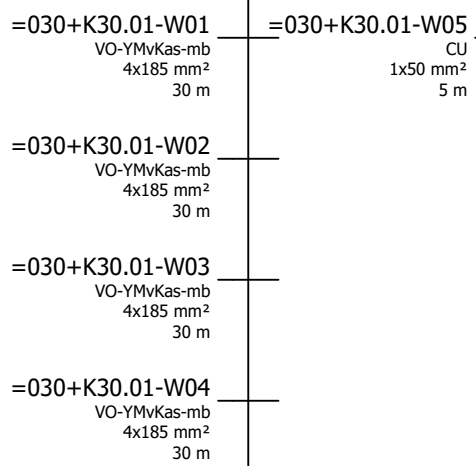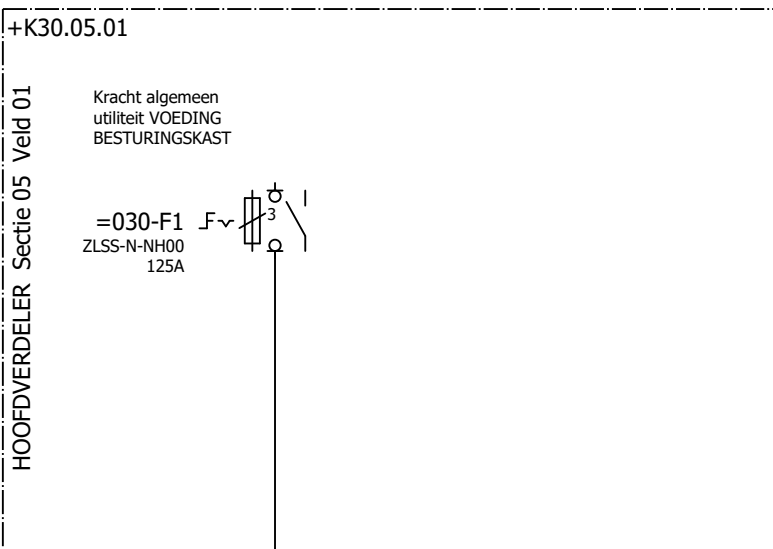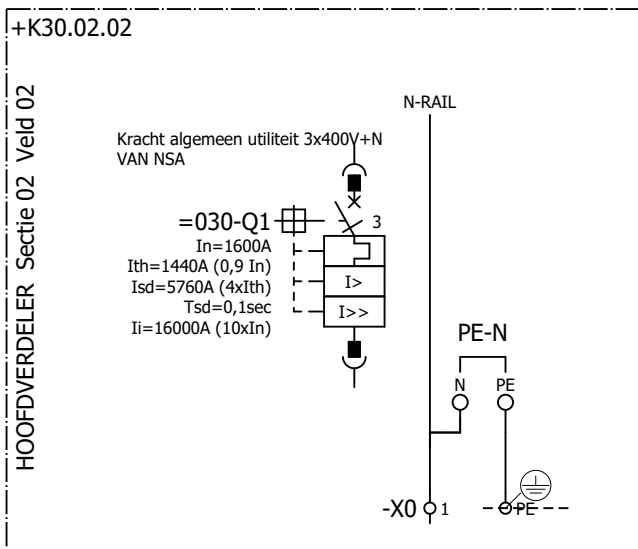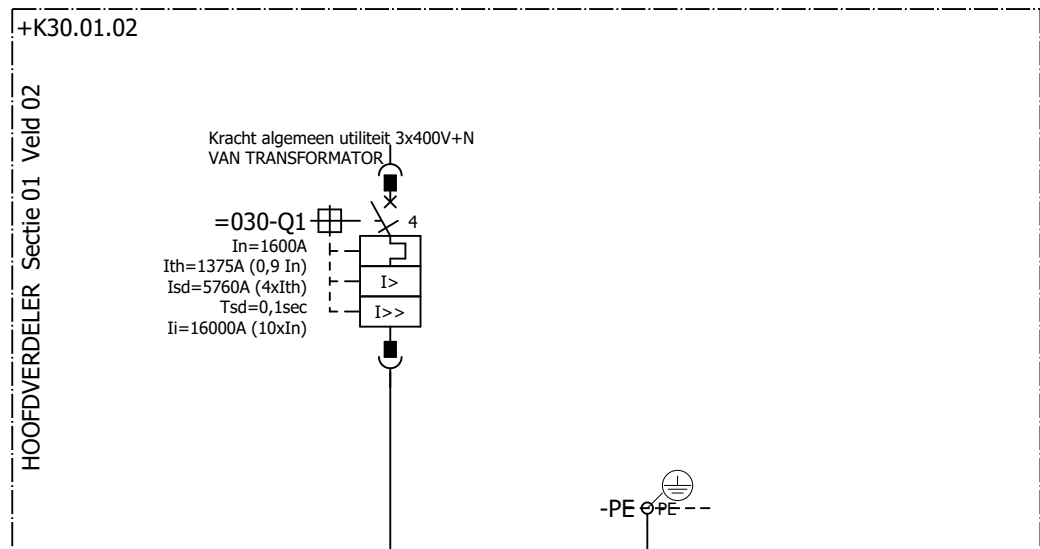

+01/10.1

+01/10.5

=060+K100&TypeA/10.1

←=021+L100&/300

2↔

Wijz.	Datum	Gez.	Get.	Omschrijving




HHNK-PG-B050 BASISPROJECT
Kabelblokschema

Kracht algemeen utiliteit

HOOFDVERDELER

Straatnaam		Registratie nummer	
Postcode-Plaats		123456	
Print 12-3-2026	Get.	Status	Laatste wijziging
Formaat A3	Gez.		12-3-2026
ZW-nummer		Groep	Plaats
=030			Blad
			+K30 - 1

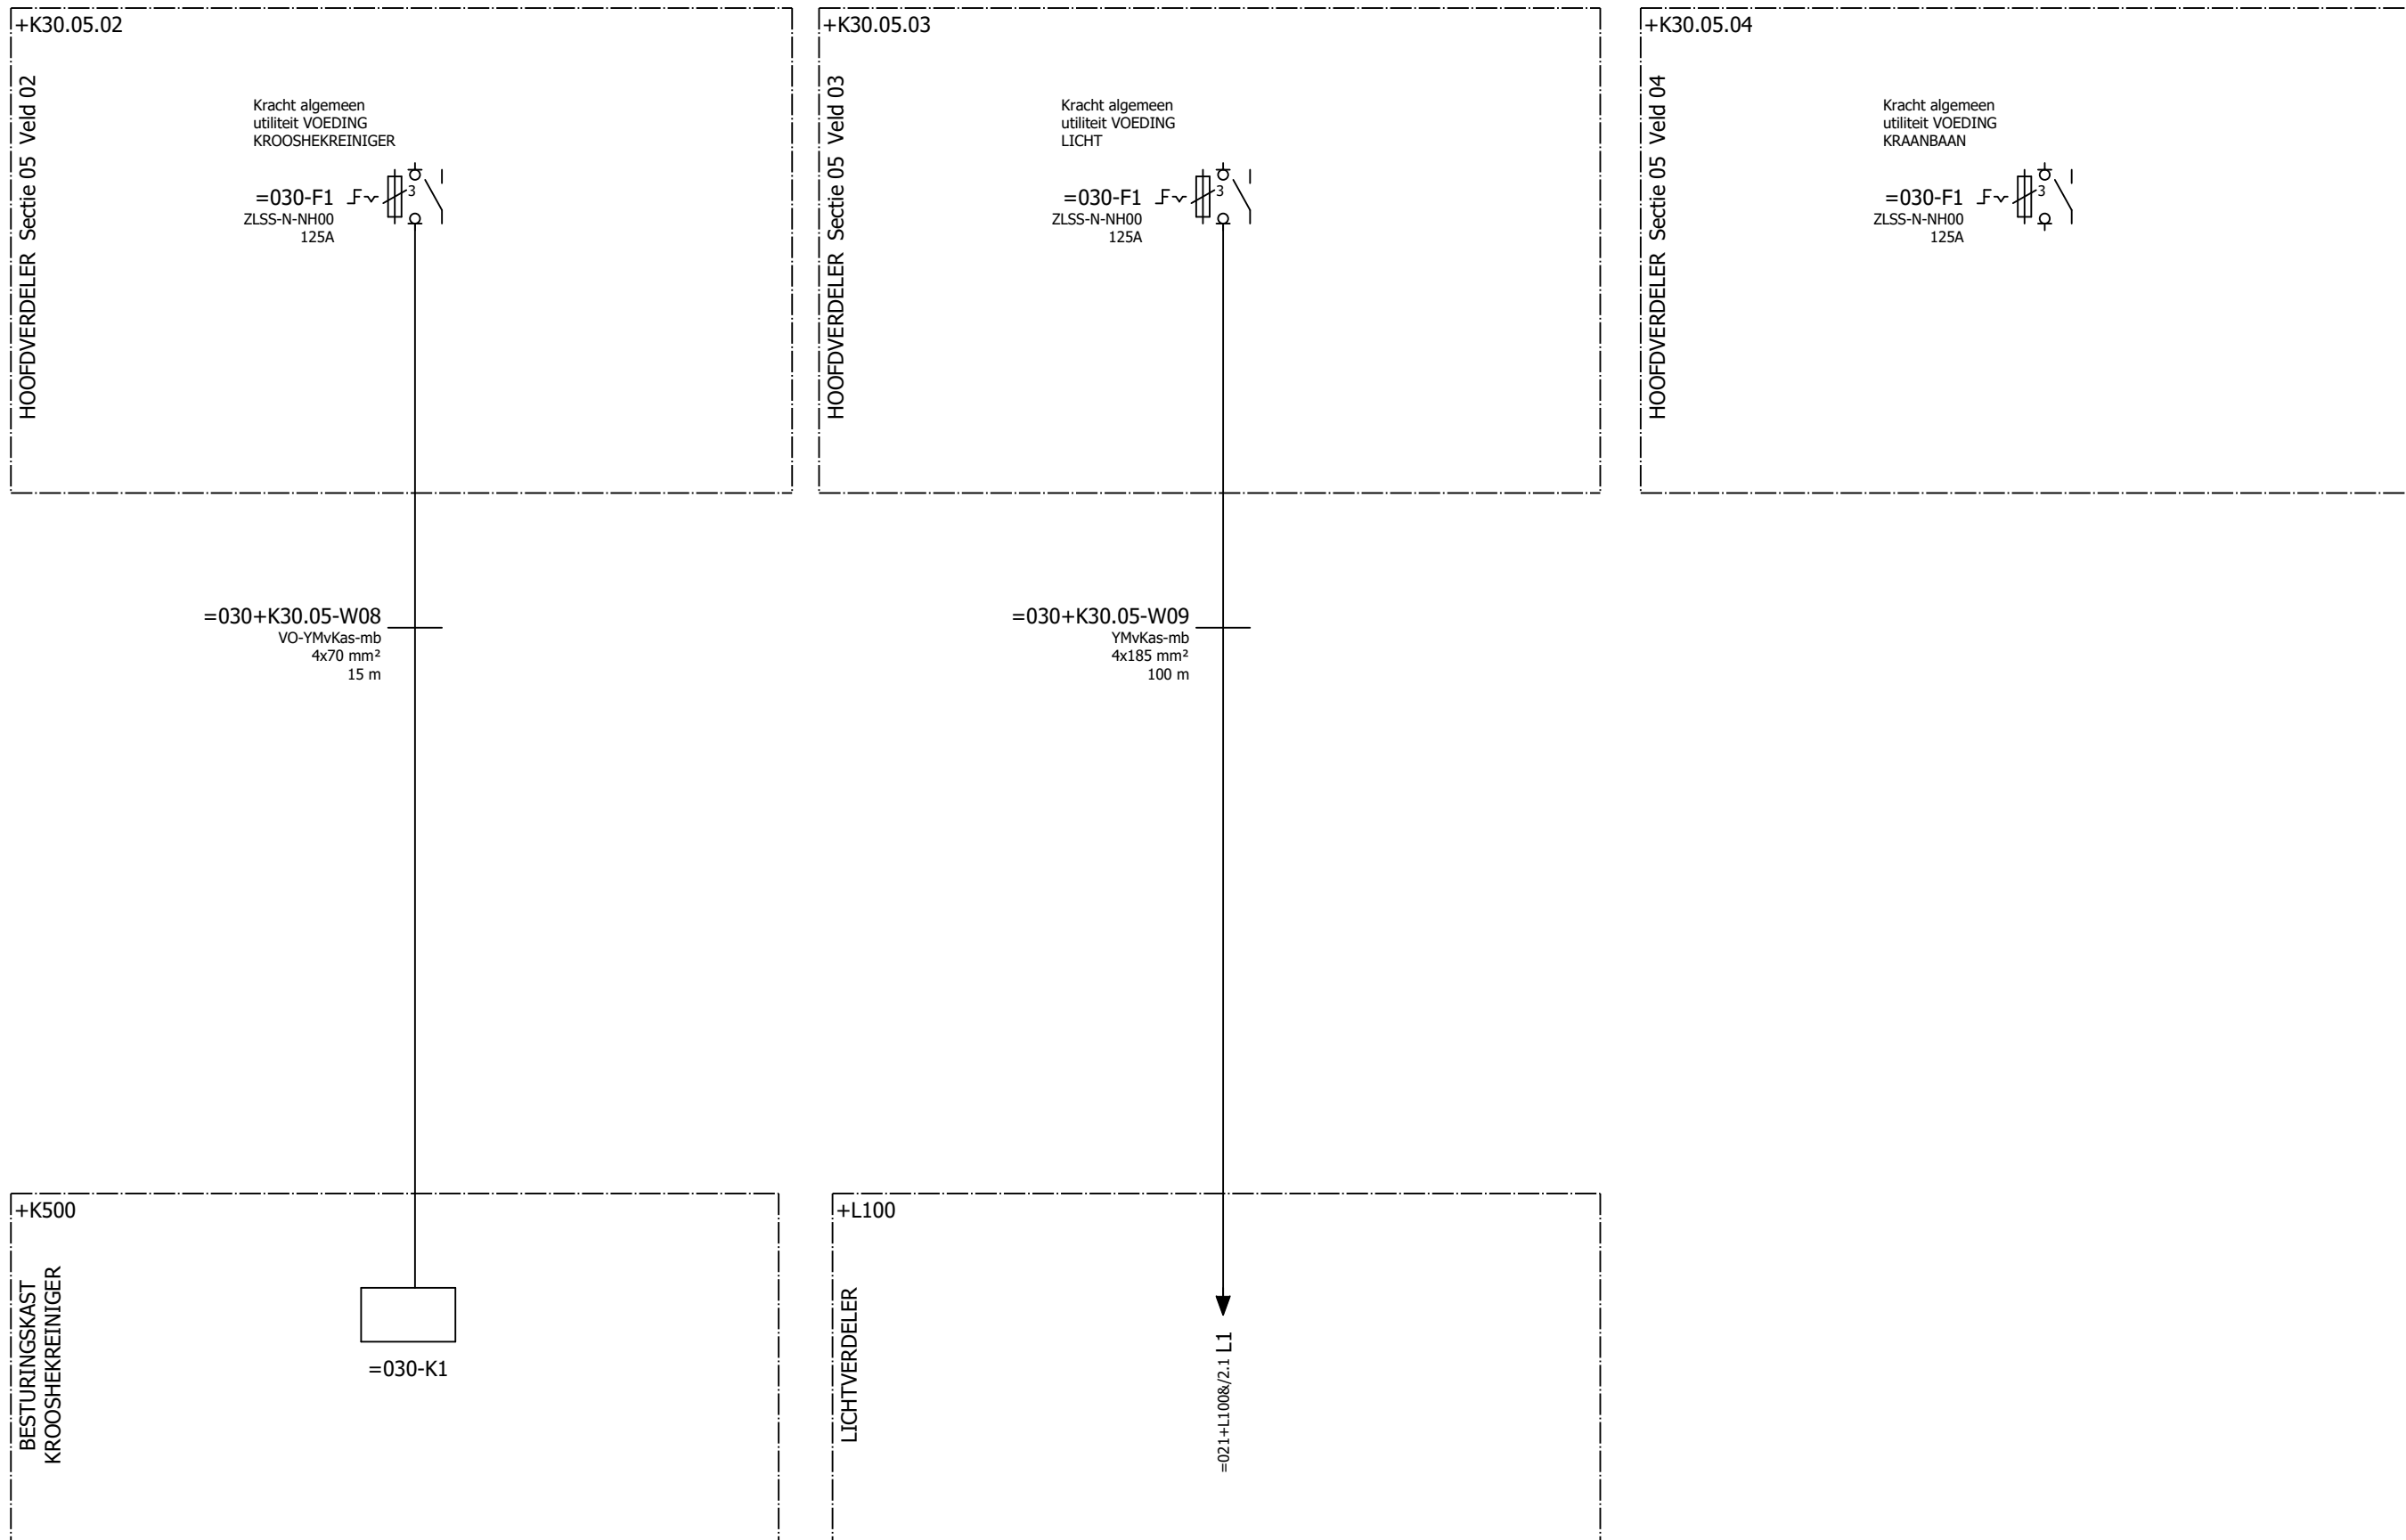




Deze tekening is eigendom van het Hoogheemraadschap Hollands Noorderkwartier en wordt uitgeleend onder de voorwaarde dat de lener ervoor zorgt dat het niet zal worden gereproduceerd, gekopieerd, uitgeleend, of op enigerlei andere wijze verspreid, noch gebruikt voor enig ander doel dan voor welke het ter beschikking is gesteld.

Wijz.	Datum	Gez.	Get.	Omschrijving



HHNK-PG-B050 BASISPROJECT
 Kabelblokschema
 HOOFDVERDELER
 Kracht algemeen utiliteit

Straatnaam		Registratie nummer	
Postcode-Plaats		123456	
Print 12-3-2026	Get.	Status	Laatste wijziging
Formaat A3	Gez.		12-3-2026
Groep		Plaats	Blad
=030		+K30	- 2
ZW-nummer			

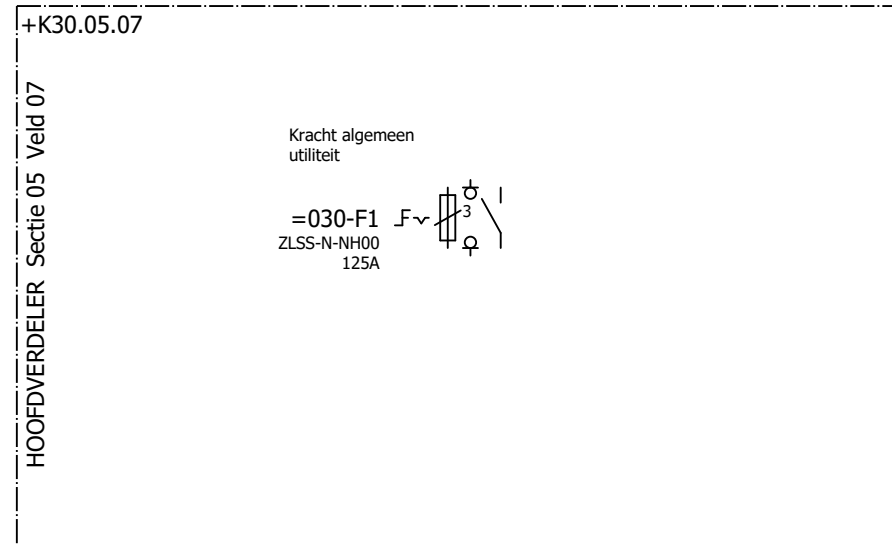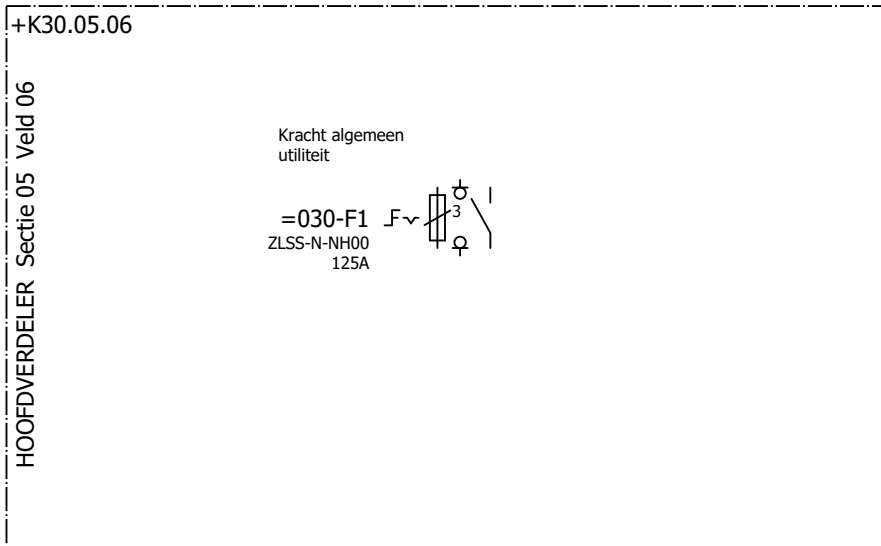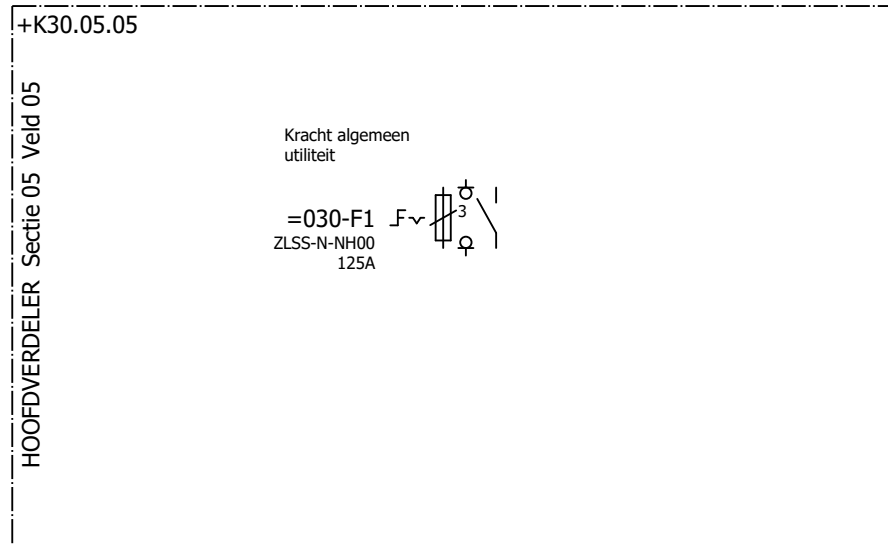

Deze tekening is eigendom van het Hoogheemraadschap Hollands Noorderkwartier en wordt uitgeleend onder de voorwaarde dat de leener ervoor zorgt dat het niet zal worden gereproduceerd, gekopieerd, uitgeleend, of op enigerlei andere wijze verspreid, noch gebruikt voor enig ander doel dan voor welke het ter beschikking is gesteld.

Wijz.	Datum	Gez.	Get.	Omschrijving






HHNK-PG-B050 BASISPROJECT
Kabelblokschema

HOOFDVERDELER

Kracht algemeen utiliteit

Straatnaam		Registratie nummer	
Postcode-Plaats		123456	
Print 12-3-2026	Get.	Status	Laatste wijziging
Formaat A3	Gez.		12-3-2026
ZW-nummer		Groep	Plaats Blad
=030		=030	+K30 - 3

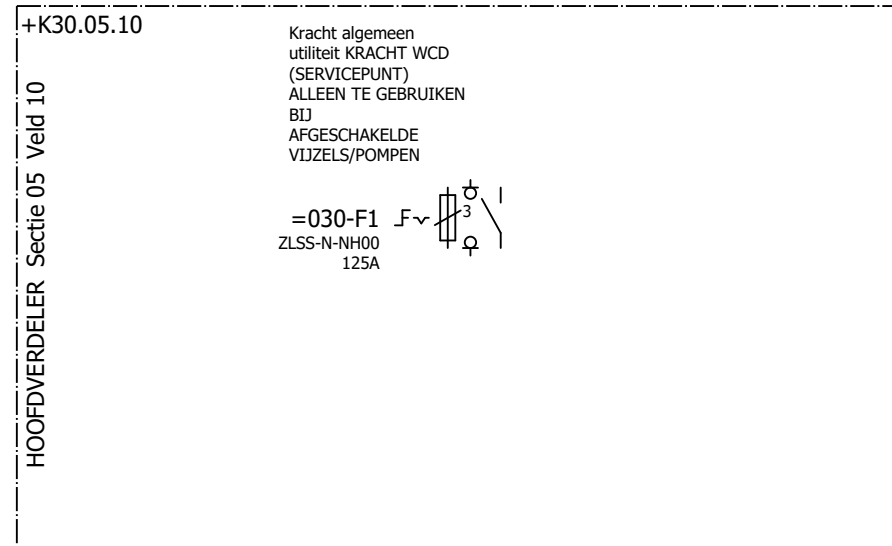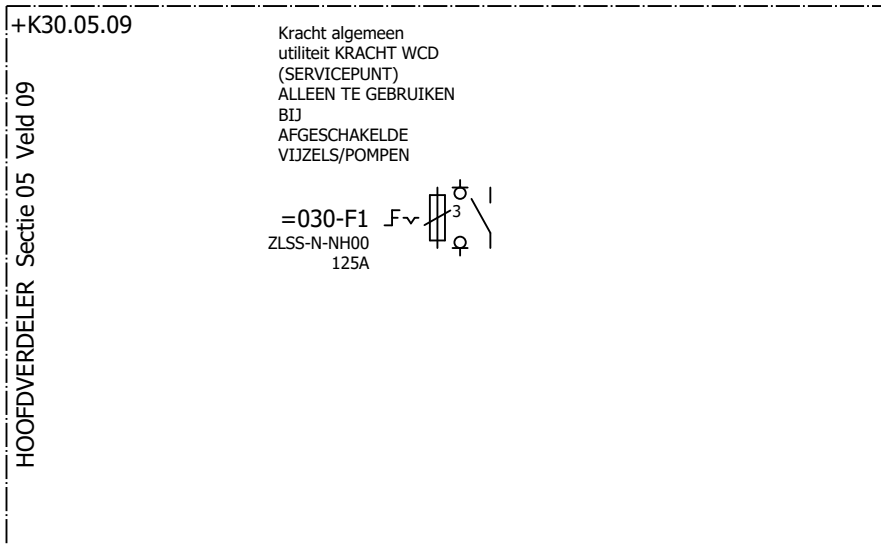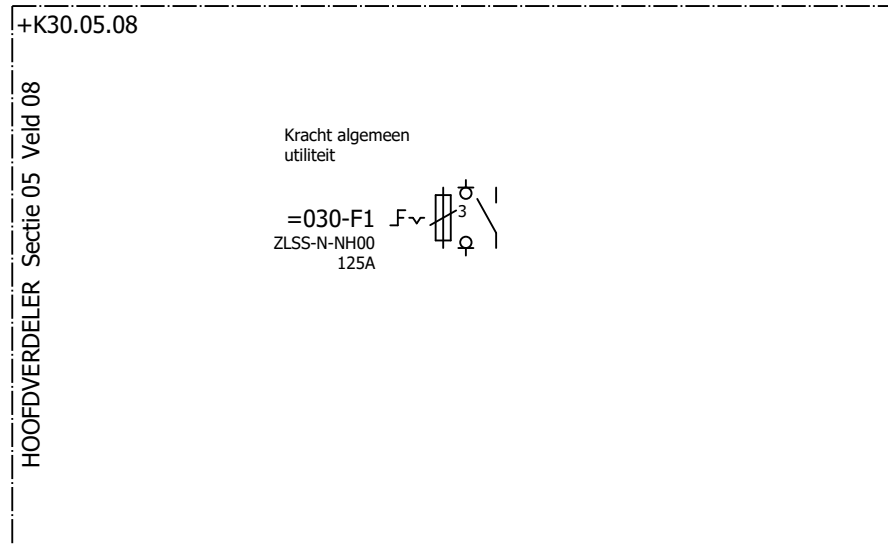

Deze tekening is eigendom van het Hoogheemraadschap Hollands Noorderkwartier en wordt uitgeleend onder de voorwaarde dat de leener ervoor zorgt dat het niet zal worden gereproduceerd, gekopieerd, uitgeleend, of op enigerlei andere wijze verspreid, noch gebruikt voor enig ander doel dan voor welke het ter beschikking is gesteld.

Wijz.	Datum	Gez.	Get.	Omschrijving




HHNK-PG-B050 BASISPROJECT
Kabelblokschema

Kracht algemeen utiliteit

HOOFDVERDELER

Straatnaam		Registratie nummer	
Postcode-Plaats		123456	
Print 12-3-2026	Get.	Status	Laatste wijziging
Formaat A3	Gez.		12-3-2026
ZW-nummer		Groep	Plaats
=030			Blad
		+K30	- 4

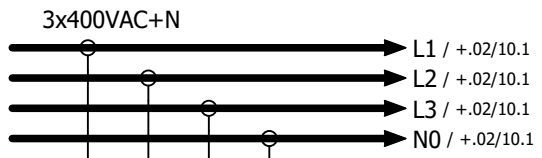


VERDELER RAILSysteem
 Un = 400V TN-S
 In = 1600A
 Ip = 105kA
 Icw = 50kA (1s)



+K30.01.02

HOOFDVERDELER Sectie 01 Veld 02

=030-Q1
 /10.3
 /10.8
 In=1600A
 Ith=1375A (0,9 In)
 Isd=5760A (4xIth)
 Tsd=0,1sec
 Ii=16000A (10xIn)


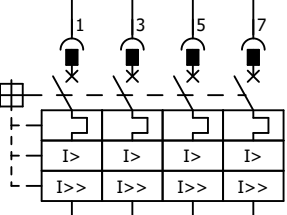


MECHANISCHE VERGREDELING
 HOOFDVERDELER
 Sectie 01
 Veld 02
 ZIE BLAD /10.1

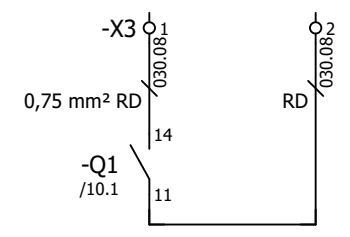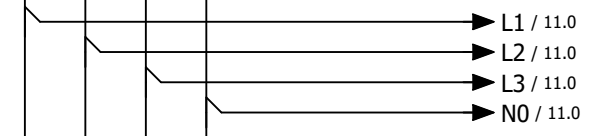


+K30.01.03

HOOFDVERDELER Sectie 01 Veld 03

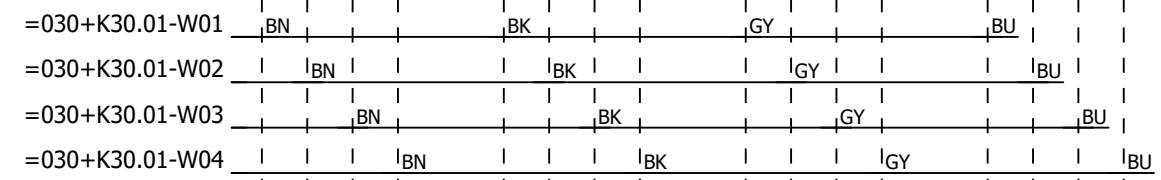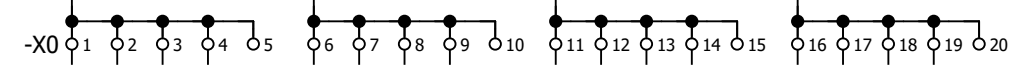

+TCS

Transformator compactstation

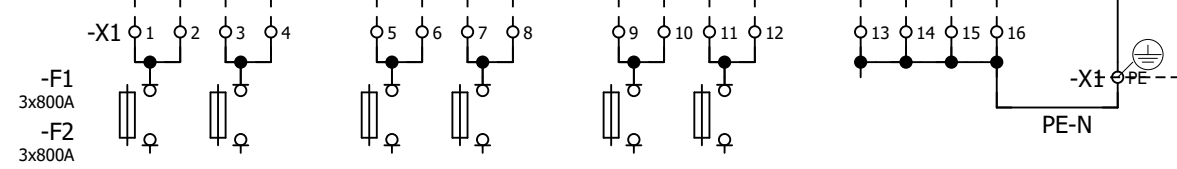


-T1
 Sn=1000kVA
 Un=400V+N
 In=1375A
 Uk=6% Ik=24,06kA

VOOR DETAILS ZIE SCHEMA COMPACTSTATION

3x400V+N VAN TRANSFORMATOR

+ESG

Schakelruimte gebouw

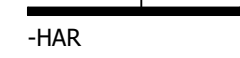

HOOFD AARDRAIL

AANSLUITING EXTERNE STROOMMETING

←+K30/4

11→




HHNK-PG-B050 BASISPROJECT
 Stroomkringschema
 Inkomend Veld Van Transformator
 Kracht algemeen utiliteit

Sectie 01
 HOOFDVERDELER

Straatnaam		Registratie nummer	
Postcode-Plaats		123456	
Print 12-3-2026	Get.	Status	Laatste wijziging
Formaat A3	Gez.		12-3-2026
ZW-nummer		Groep	Plaats
=030			Blad
		+K30.01 - 10	

Wijz.	Datum	Gez.	Get.	Omschrijving

Deze tekening is eigendom van het Hoogheemraadschap Hollands Noorderkwartier en wordt uitgeleend onder de voorwaarde dat de leener ervoor zorgt dat het niet zal worden gereproduceerd, gekopieerd, uitgeteeld, of op enigerlei andere wijze verspreid, noch gebruikt voor enig ander doel dan voor welke het ter beschikking is gesteld.

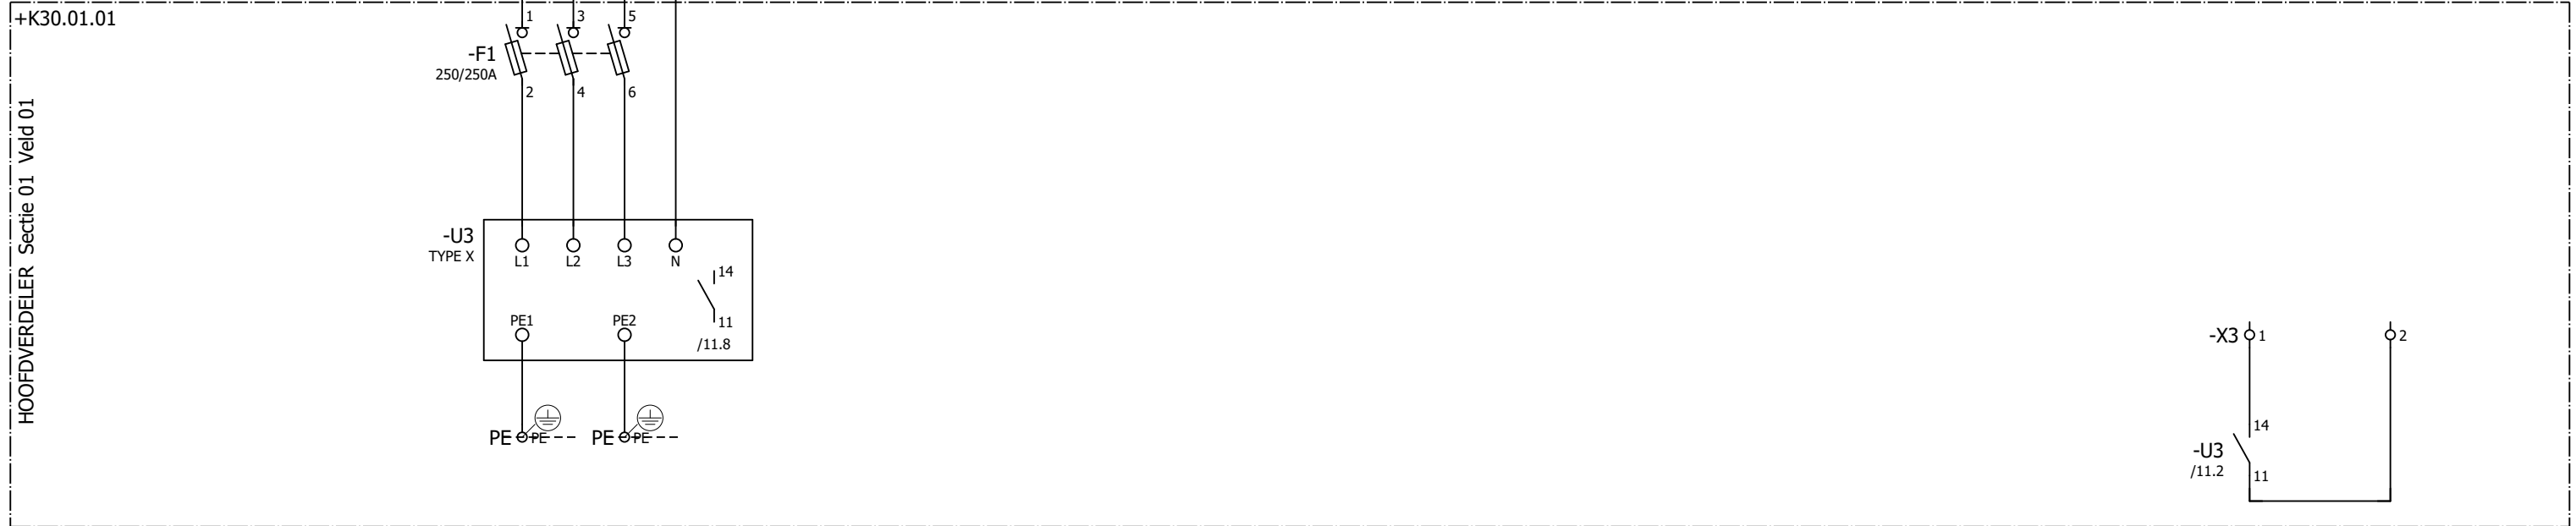

OVERSPANNINGS
BEVEILIGING

Wijz.	Datum	Gez.	Get.	Omschrijving



HHNK-PG-B050 BASISPROJECT
Stroomkringschema
Osb Beveiliging



Sectie 01
HOOFDVERDELER

Kracht algemeen utiliteit

Straatnaam		Registratie nummer	
Postcode-Plaats		123456	
Print 12-3-2026	Get.	Status	Laatste wijziging
Formaat A3	Gez.		12-3-2026
ZW-nummer		Groep	Plaats
=030			Blad
			+K30.01 - 11

Deze tekening is eigendom van het Hoogheemraadschap Hollands Noorderkwartier en wordt uitgeleend onder de voorwaarde dat de lener ervoor zorgt dat het niet zal worden gereproduceerd, gekopieerd, uitgeleend, of op enigerlei andere wijze verspreid, noch gebruikt voor enig ander doel dan voor welke het ter beschikking is gesteld.

3x400VAC+N
 +.01/10.2 / L1 → L1 / 11.0
 +.01/10.2 / L2 → L2 / 11.0
 +.01/10.2 / L3 → L3 / 11.0
 +.01/10.2 / N0 → N0 / 11.0

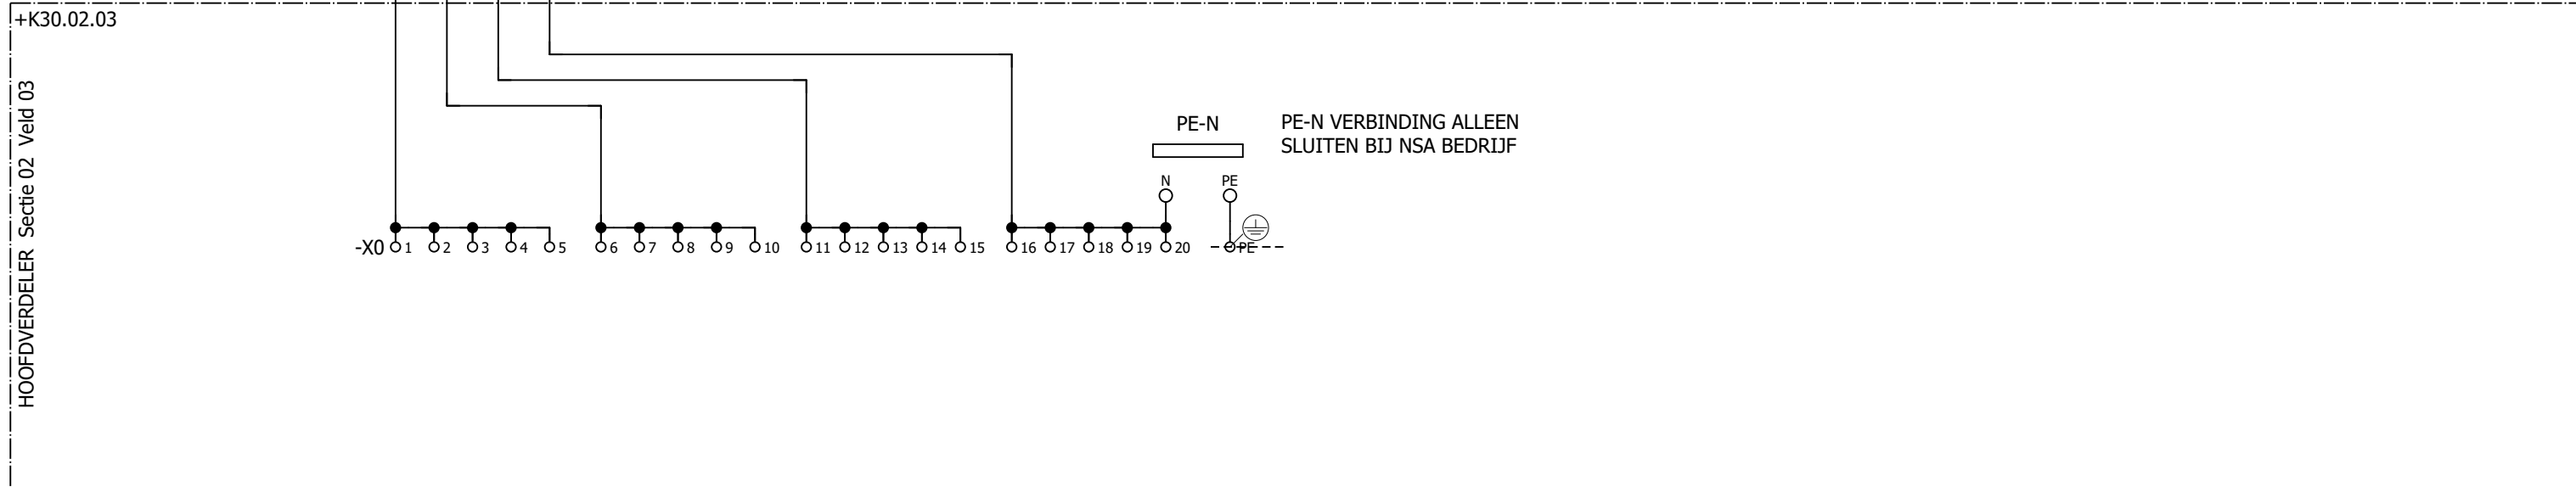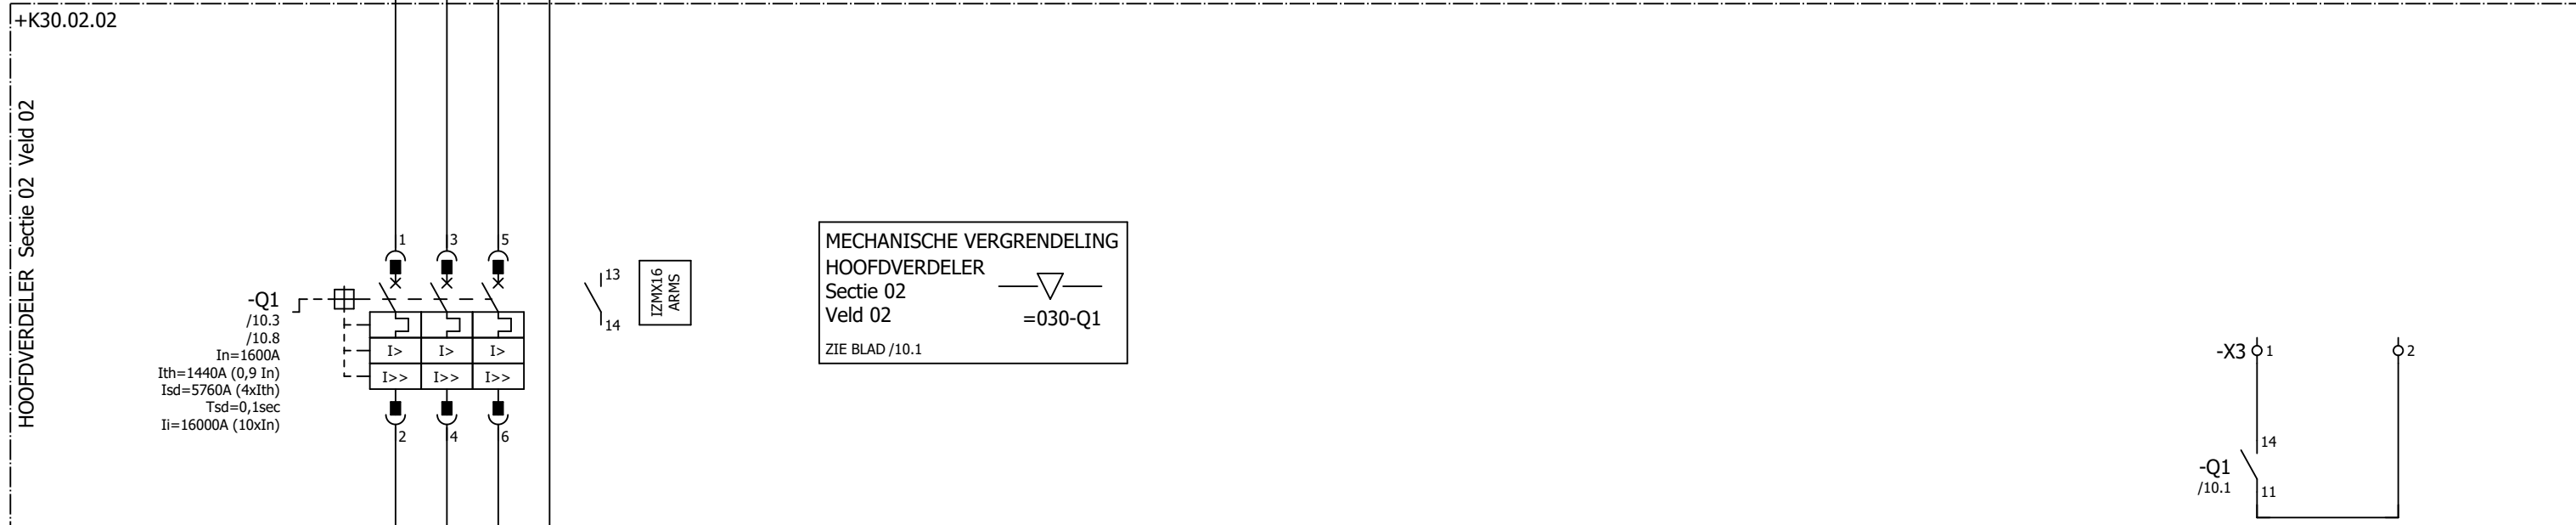

←+.01/11 11→

Wijz.	Datum	Gez.	Get.	Omschrijving




HHNK-PG-B050 BASISPROJECT
 Stroomkringschema
 Inkomend Veld Van Nsa
 Sectie 02
 HOOFDVERDELER
 Kracht algemeen utiliteit

Straatnaam		Registratie nummer	
Postcode-Plaats		123456	
Print 12-3-2026	Get.	Status	Laatste wijziging
Formaat A3	Gez.		12-3-2026
ZW-nummer		Groep	Plaats
=030		+K30.02	Blad
			10



Deze tekening is eigendom van het Hoogheemraadschap Hollands Noorderkwartier en wordt uitgeleend onder de voorwaarde dat de lener ervoor zorgt dat het niet zal worden gereproduceerd, gekopieerd, uitgeteeld, of op enigerlei andere wijze verspreid, noch gebruikt voor enig ander doel dan voor welke het ter beschikking is gesteld.

3x400VAC+N

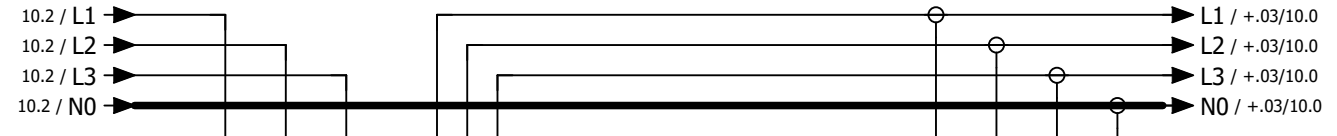

+K30.02.01

HOOFDVERDELER
Sectie 02
Veld 01

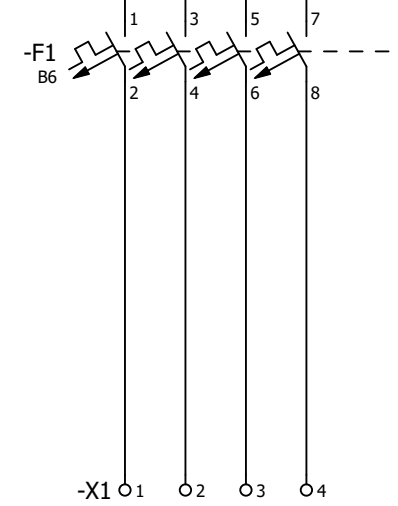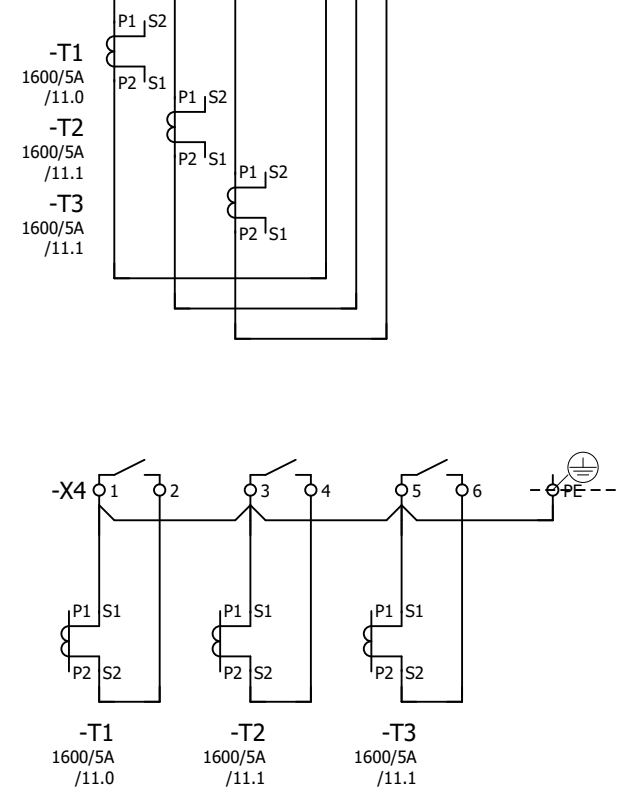

ENERGIE
MONITOR

←10

+03/10⇒

Wijz.	Datum	Gez.	Get.	Omschrijving



HHNK-PG-B050 BASISPROJECT
Stroomkringschema
Inkomend Veld Energiemeting


Sectie 02
HOOFDVERDELER

Kracht algemeen utiliteit

Straatnaam		Registratie nummer	
Postcode-Plaats		123456	
Print 12-3-2026	Get.	Status	Laatste wijziging
Formaat A3	Gez.		12-3-2026
ZW-nummer		Groep	Plaats
		=030	+K30.02
			Blad
			11

Deze tekening is eigendom van het Hoogheemraadschap Hollands Noorderkwartier en wordt uitgeleend onder de voorwaarde dat de leener ervoor zorgt dat het niet zal worden gereproduceerd, gekopieerd, uitgeleend, of op enigerlei andere wijze verspreid, noch gebruikt voor enig ander doel dan voor welke het ter beschikking is gesteld.

3x400VAC+N
 +.02/11.4 / L1 → L1 / +.04/10.0
 +.02/11.4 / L2 → L2 / +.04/10.0
 +.02/11.4 / L3 → L3 / +.04/10.0
 +.02/11.4 / NO → NO / +.04/10.0

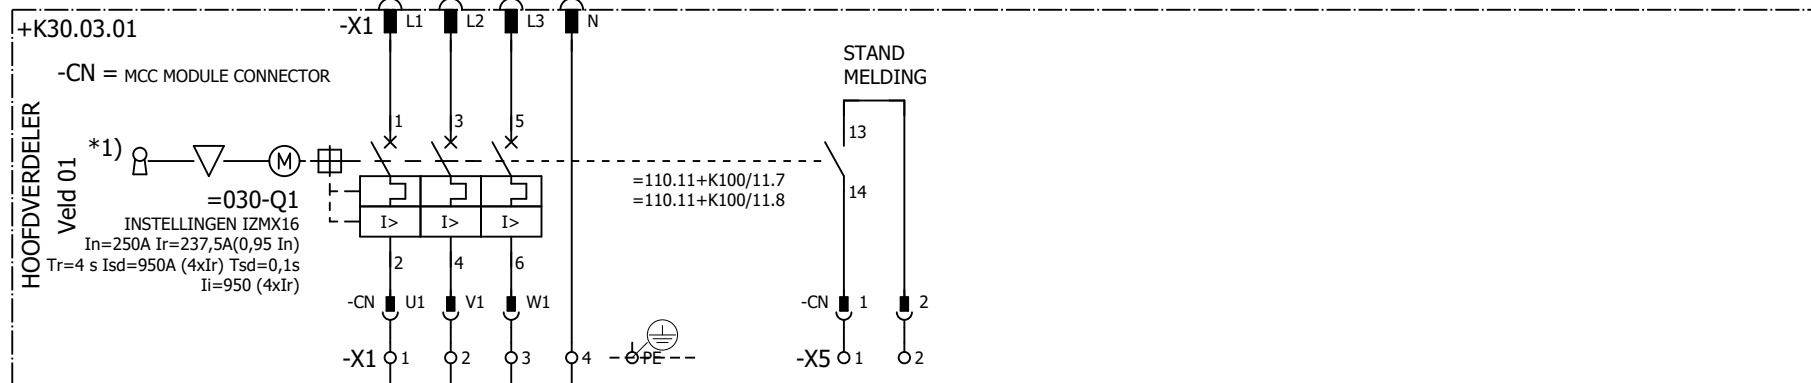

=030+K30.03-W01
 YMK-mb
 4G2.5 mm²

→ =110.11+K100/10.1 / P1-L1
 → =110.11+K100/10.1 / P1-L2
 → =110.11+K100/10.1 / P1-L3
 → =110.11+K100/10.2 / P1-N

VOEDING
 POMP 1

← +.02/11 +.04/10 →





Wijz.	Datum	Gez.	Get.	Omschrijving



HHNK-PG-B050 BASISPROJECT
 Stroomkringschema
 Voeding Pomp 1
 Kracht algemeen utiliteit

Straatnaam		Registratie nummer	
Postcode-Plaats		123456	
Print 12-3-2026	Get.	Status	Laatste wijziging
Formaat A3	Gez.		12-3-2026
ZW-nummer		Groep	Plaats
=030		+K30.03	Blad
			10

Deze tekening is eigendom van het Hoogheemraadschap Hollands Noorderkwartier en wordt uitgeleend onder de voorwaarde dat de leener ervoor zorgt dat het niet zal worden gereproduceerd, gekopieerd, uitgeteeld, of op enigerlei andere wijze verspreid, noch gebruikt voor enig ander doel dan voor welke het ter beschikking is gesteld.

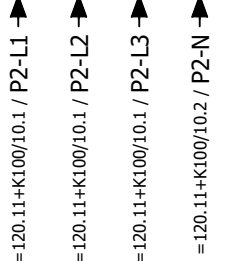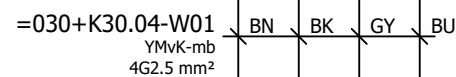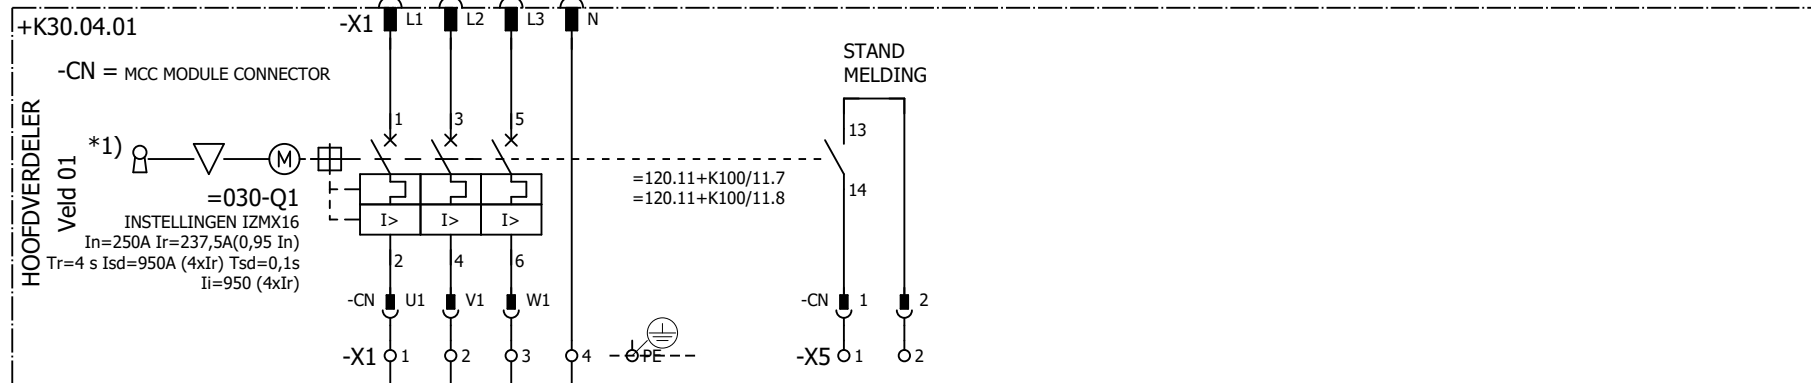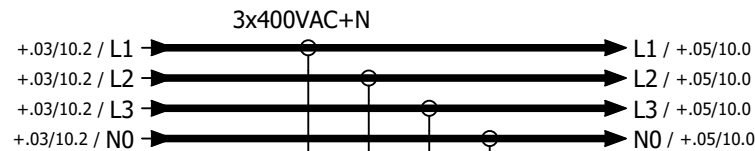

VOEDING
 POMP 2

← +.03/10

+ .05/10 →

Wijz.	Datum	Gez.	Get.	Omschrijving



HHNK-PG-B050 BASISPROJECT
 Stroomkringschema
 Voeding Pomp 2


Sectie 04
 HOOFDVERDELER

Kracht algemeen utiliteit

Straatnaam		Registratie nummer	
Postcode-Plaats		123456	
Print 12-3-2026	Get.	Status	Laatste wijziging
Formaat A3	Gez.		12-3-2026
ZW-nummer		Groep	Plaats
=030			Blad
			+K30.04 - 10

Deze tekening is eigendom van het Hoogheemraadschap Hollands Noorderkwartier en wordt uitgeleend onder de voorwaarde dat de leener ervoor zorgt dat het niet zal worden gereproduceerd, gekopieerd, uitgeteeld, of op enigerlei andere wijze verspreid, noch gebruikt voor enig ander doel dan voor welke het ter beschikking is gesteld.

3x400VAC+N
 +.04/10.2 / L1 → L1 / 11.0
 +.04/10.2 / L2 → L2 / 11.0
 +.04/10.2 / L3 → L3 / 11.0
 +.04/10.2 / NO → NO / 11.0

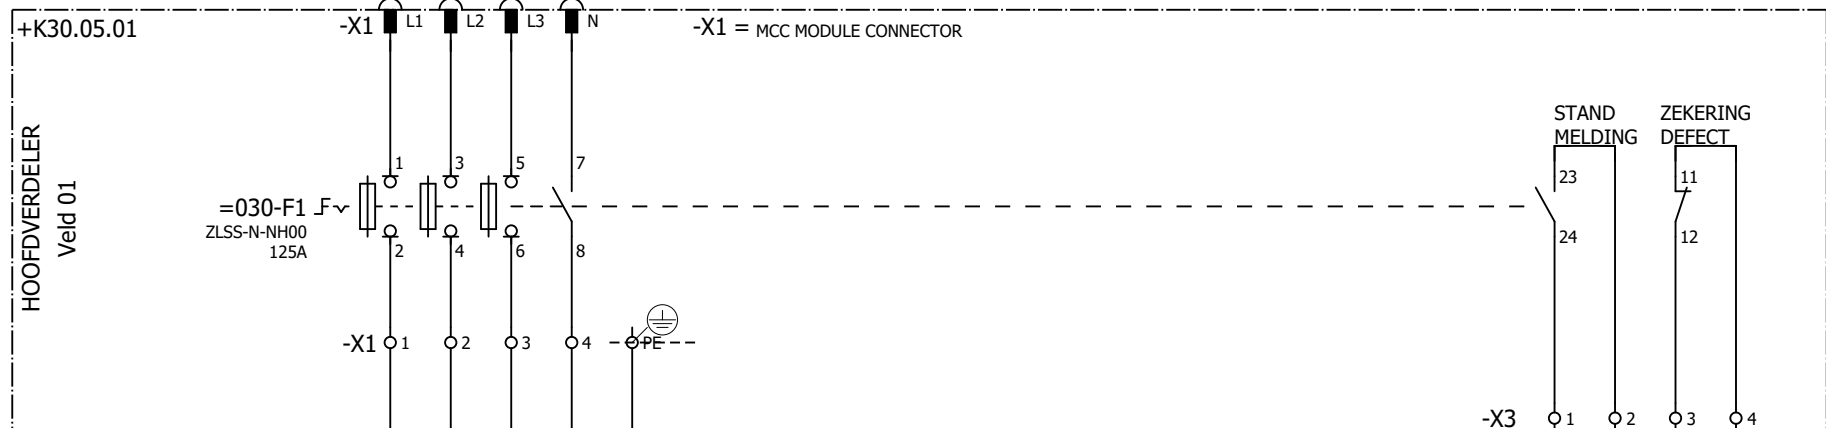

HOOFDVERDELER
Veld 01


-X1 = MCC MODULE CONNECTOR

=030+K30.05-W07
VO-YMvKas-mb
5x6 mm²
15 m


=060+K100/10.1 / K1000-L1
 =060+K100/10.1 / K1000-L2
 =060+K100/10.1 / K1000-L3
 =060+K100/10.2 / K1000-N

VOEDING
BESTURINGSKAST

Deze tekening is eigendom van het Hoogheemraadschap Hollands Noorderkwartier en wordt uitgeleend onder de voorwaarde dat de leener ervoor zorgt dat het niet zal worden gereproduceerd, gekopieerd, uitgeteeld, of op enigerlei andere wijze verspreid, noch gebruikt voor enig ander doel dan voor welke het ter beschikking is gesteld.

←+.04/10				11→							
						HHNK-PG-B050 BASISPROJECT Stroomkringschema Voeding Besturingskast K100		Straatnaam Postcode-Plaats 123456		Registratie nummer 123456	
Wijz.		Datum				Sectie 05 HOOFDVERDELER		Kracht algemeen utiliteit		Print 12-3-2026 Formaat A3	
Gez.		Gez.		Omschrijving		Groep =030		Plaats +K30.05		Blad - 10	
Wijz.		Datum		Omschrijving		ZW-nummer =030		Plaats +K30.05		Blad - 10	

3x400VAC+N
 10.2 / L1 → L1 / 12.0
 10.2 / L2 → L2 / 12.0
 10.2 / L3 → L3 / 12.0
 10.2 / NO → NO / 12.0

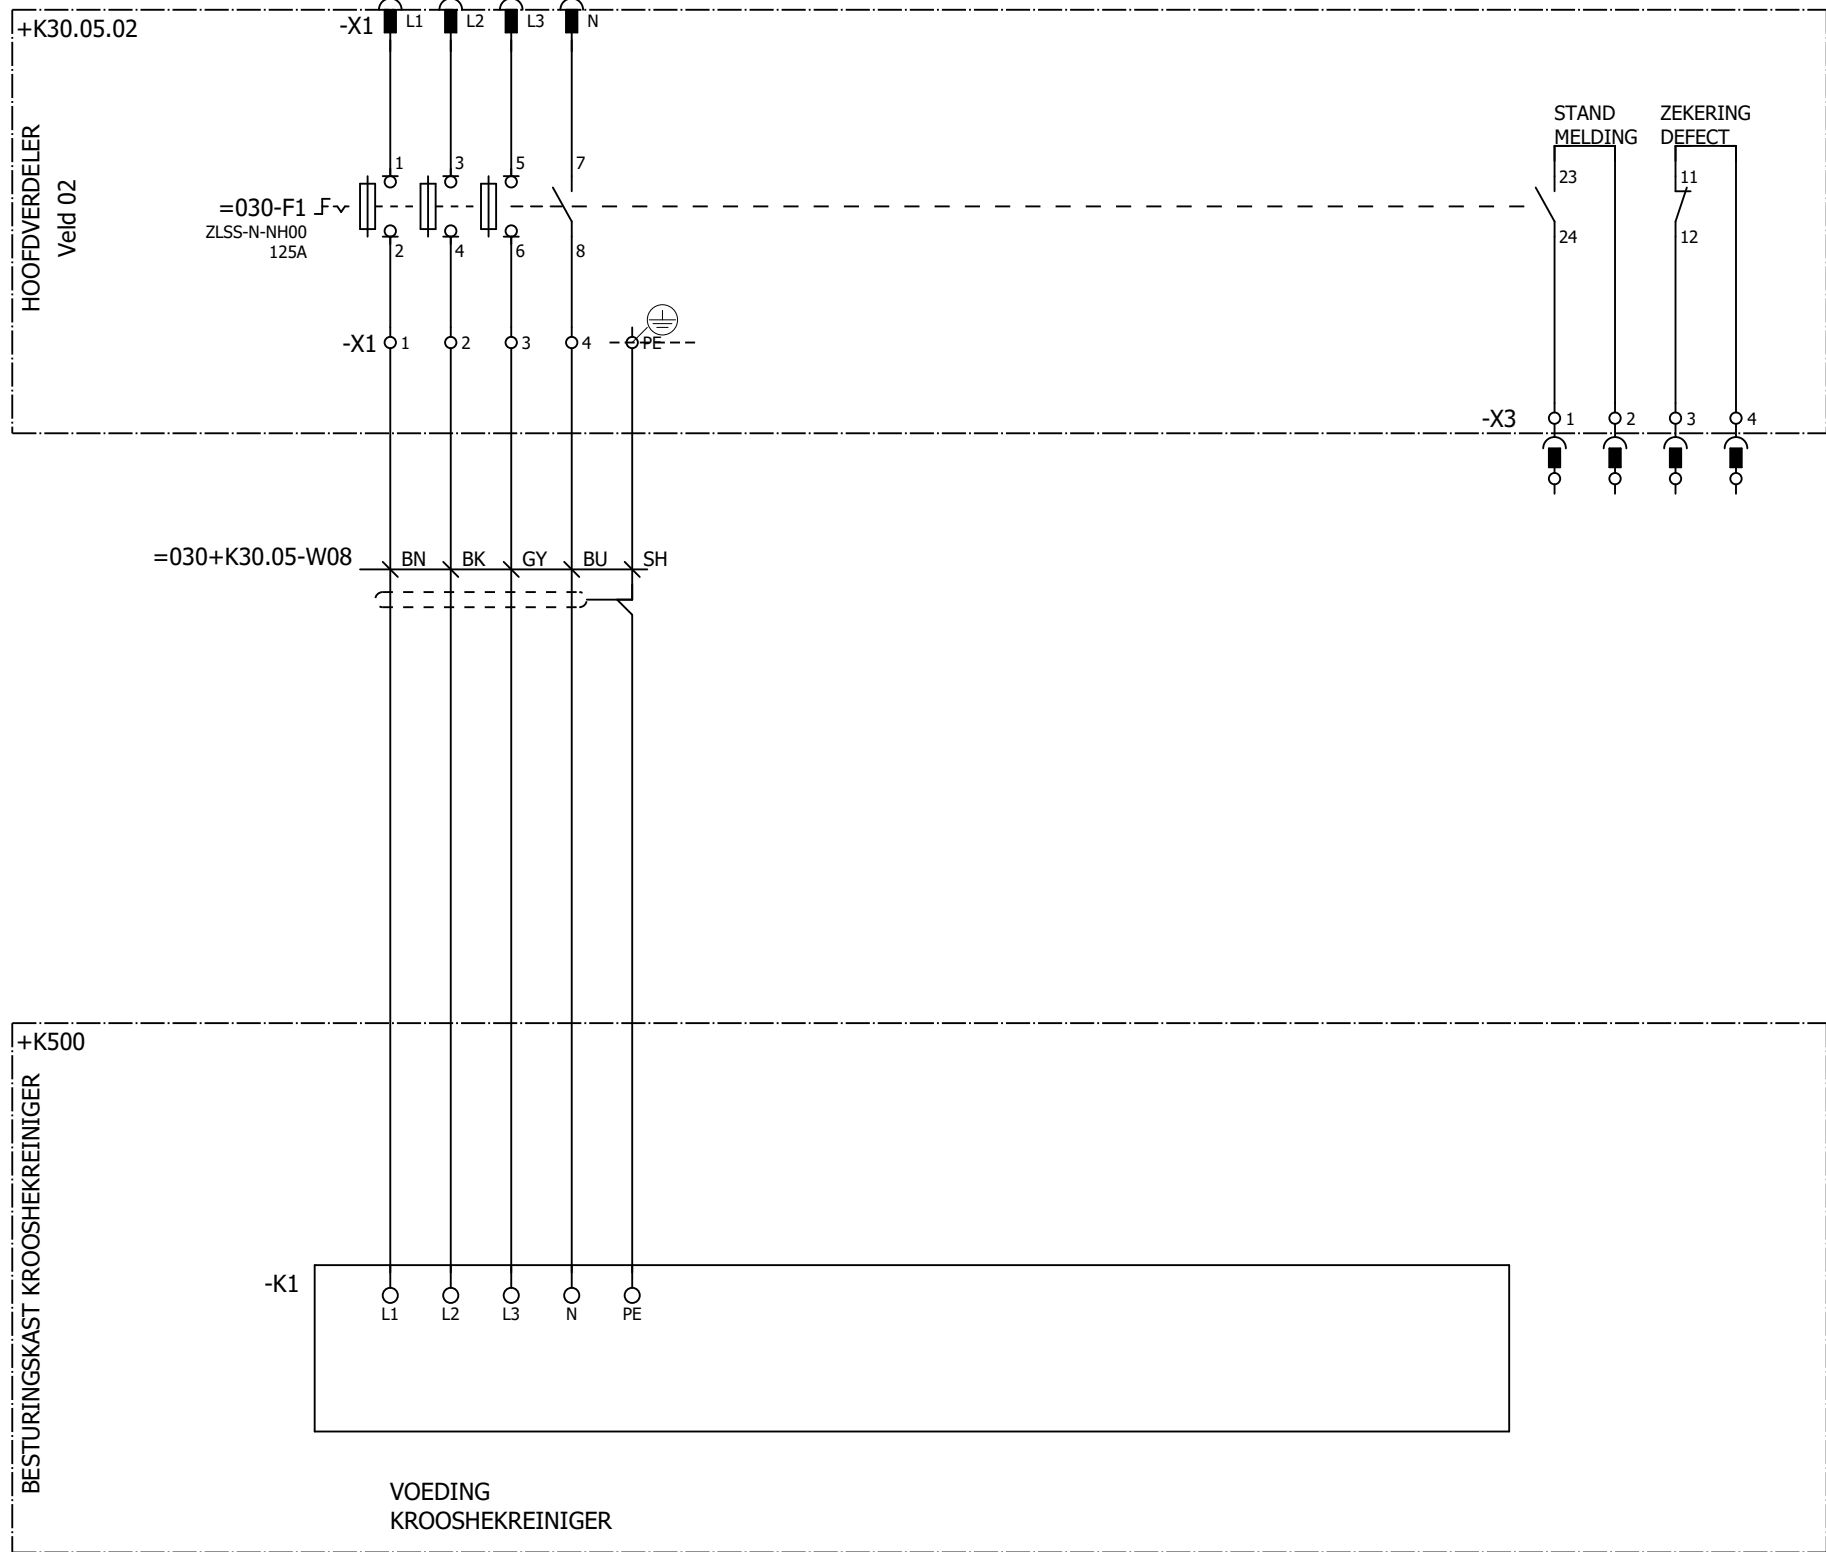

=030+K30.05-W08

+K500

-K1
 L1 L2 L3 N PE
 VOEDING
 KROOSHEKREINIGER

Wijz.	Datum	Gez.	Get.	Omschrijving



HHNK-PG-B050 BASISPROJECT
 Stroomkringschema
 Schakelkast Krooshekreiniger K500
 Kracht algemeen utiliteit


Straatnaam		Registratie nummer	
Postcode-Plaats		123456	
Print 12-3-2026	Get.	Status	Laatste wijziging
Formaat A3	Gez.		12-3-2026
ZW-nummer		Groep	Plaats
=030			Blad
			+K30.05 - 11

Deze tekening is eigendom van het Hoogheemraadschap Hollands Noorderkwartier en wordt uitgeleend onder de voorwaarde dat de lener ervoor zorgt dat het niet zal worden gereproduceerd, gekopieerd, uitgereleased, of op enigerlei andere wijze verspreid, noch gebruikt voor enig ander doel dan voor welke het ter beschikking is gesteld.

3x400VAC+N
 11.2 / L1 → L1 / 13.0
 11.2 / L2 → L2 / 13.0
 11.2 / L3 → L3 / 13.0
 11.2 / NO → NO / 13.0



=030+K30.05-W09

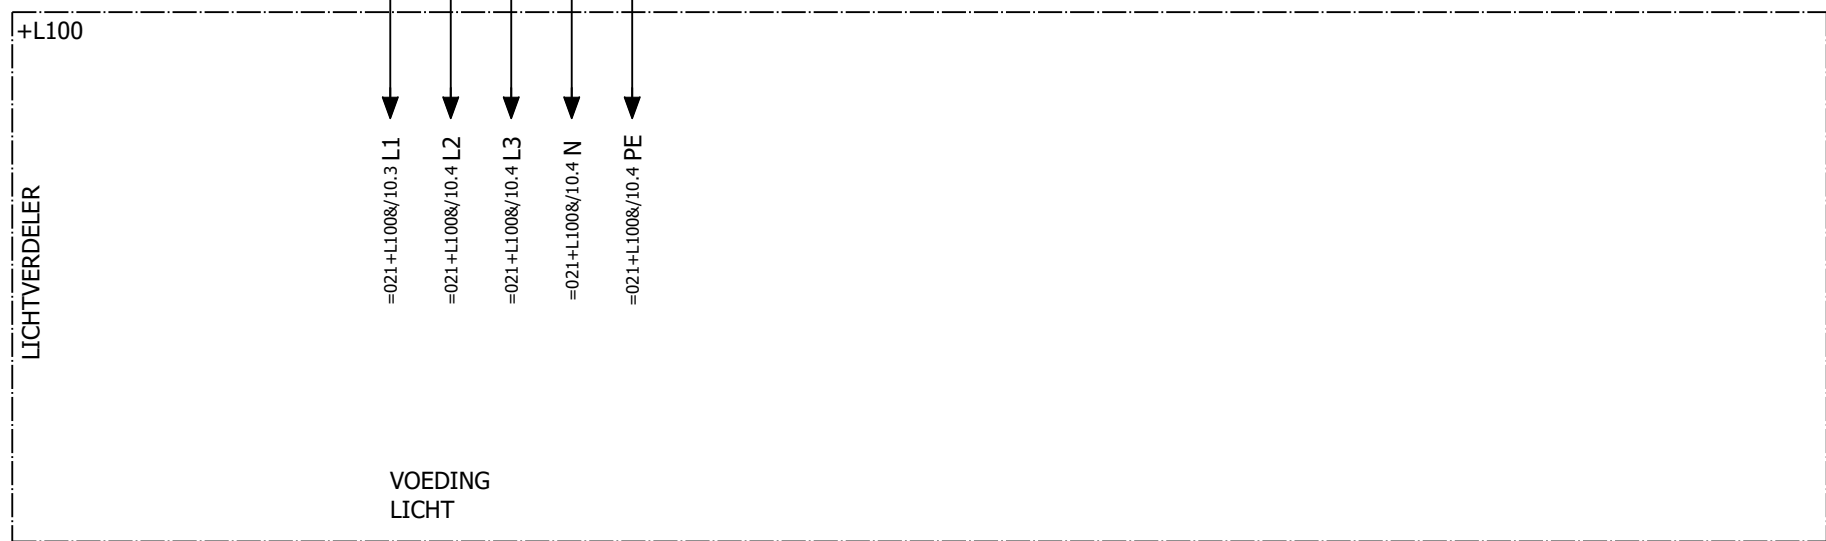

VOEDING LICHT

Wijz.	Datum	Gez.	Get.	Omschrijving




HHNK-PG-B050 BASISPROJECT
 Stroomkringschema
 Afgaand Veld L1
 Sectie 05
 HOOFDVERDELER
 Kracht algemeen utiliteit

Straatnaam		Registratie nummer	
Postcode-Plaats		123456	
Print 12-3-2026	Get.	Status	Laatste wijziging
Formaat A3	Gez.		12-3-2026
ZW-nummer		Groep	Plaats
=030			Blad
		+K30.05 - 12	

Deze tekening is eigendom van het Hoogheemraadschap Hollands Noorderkwartier en wordt uitgeleend onder de voorwaarde dat de lener ervoor zorgt dat het niet zal worden gereproduceerd, gekopieerd, uitgereleased, of op enigerlei andere wijze verspreid, noch gebruikt voor enig ander doel dan voor welke het ter beschikking is gesteld.

3x400VAC+N
 12.2 / L1 → L1 / 14.0
 12.2 / L2 → L2 / 14.0
 12.2 / L3 → L3 / 14.0
 12.2 / NO → NO / 14.0

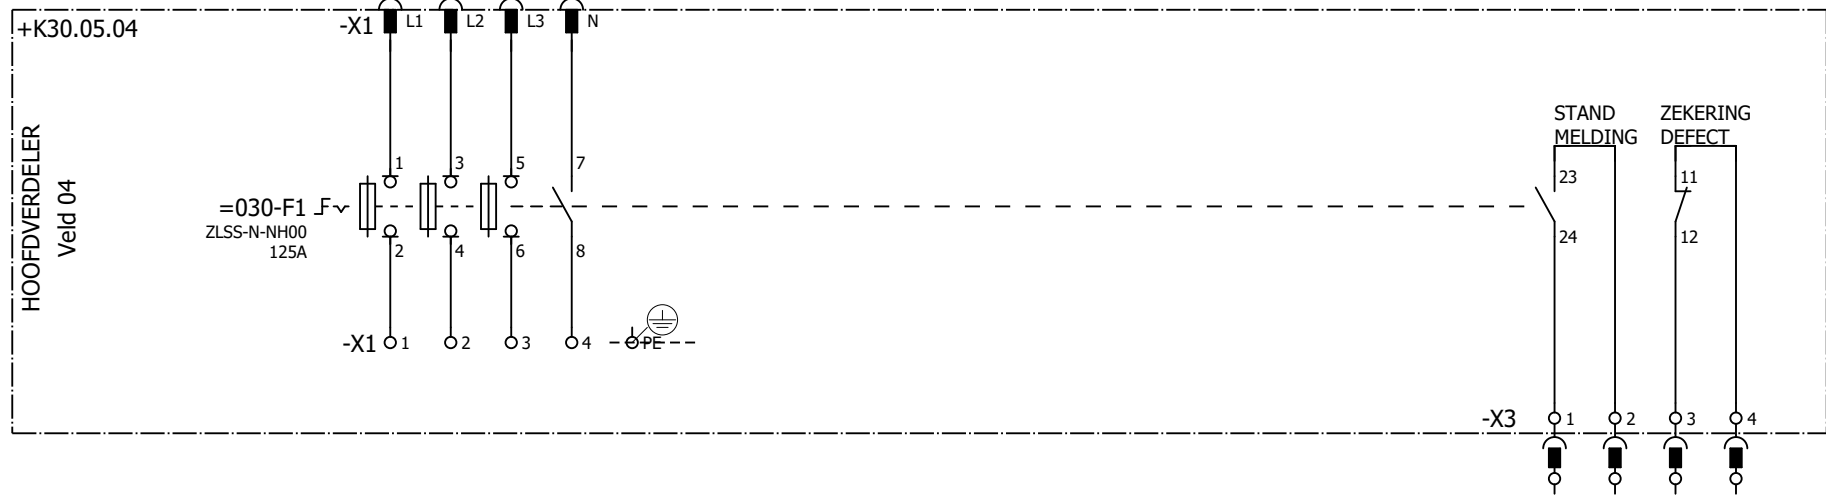

VOEDING
KRAANBAAN

Wijz.	Datum	Gez.	Get.	Omschrijving




HHNK-PG-B050 BASISPROJECT
 Stroomkringschema
 Afgaand Veld Kraanbaan
 Kracht algemeen utiliteit

Sectie 05
HOOFDVERDELER

Straatnaam		Registratie nummer	
Postcode-Plaats		123456	
Print 12-3-2026	Get.	Status	Laatste wijziging
Formaat A3	Gez.		12-3-2026
ZW-nummer		Groep	Plaats
=030		=030	+K30.05
			Blad
			13

Deze tekening is eigendom van het Hoogheemraadschap Hollands Noorderkwartier en wordt uitgeleend onder de voorwaarde dat de lener ervoor zorgt dat het niet zal worden gereproduceerd, gekopieerd, uitgeteeld, of op enigerlei andere wijze verspreid, noch gebruikt voor enig ander doel dan voor welke het ter beschikking is gesteld.

3x400VAC+N
 13.2 / L1 → L1 / 15.0
 13.2 / L2 → L2 / 15.0
 13.2 / L3 → L3 / 15.0
 13.2 / NO → NO / 15.0

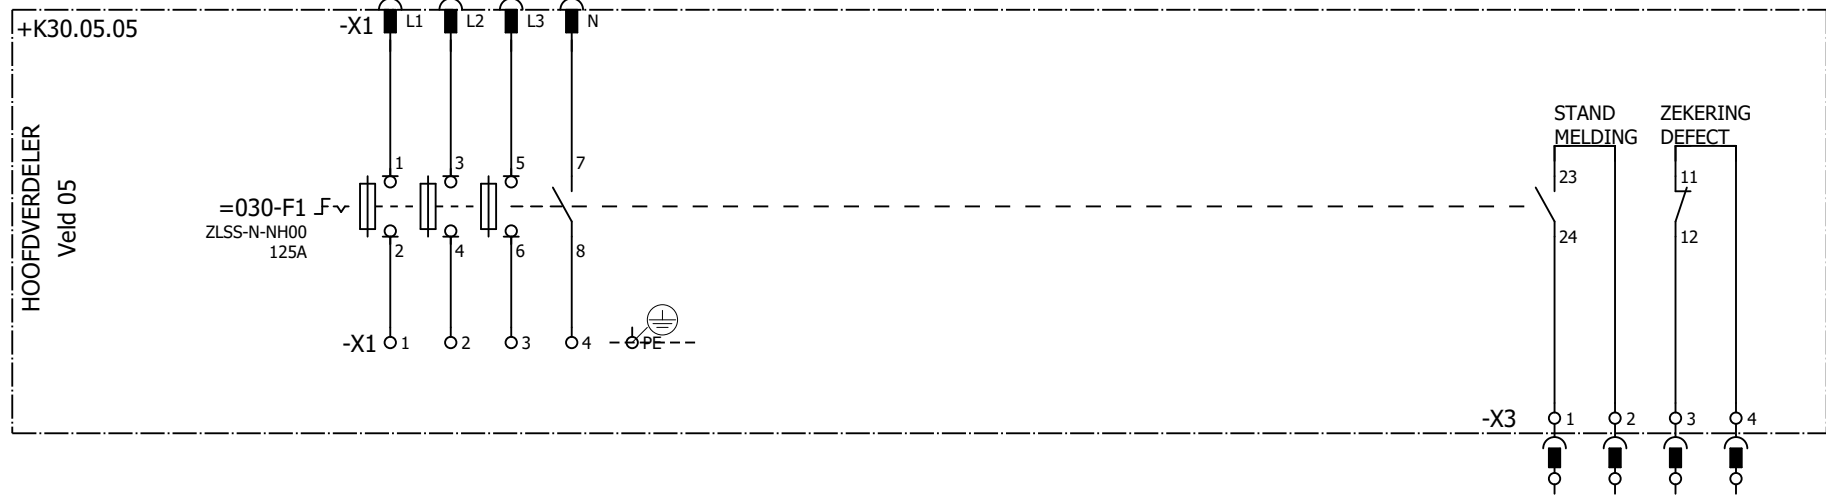

Deze tekening is eigendom van het Hoogheemraadschap Hollands Noorderkwartier en wordt uitgeleend onder de voorwaarde dat de lener ervoor zorgt dat het niet zal worden gereproduceerd, gekopieerd, uitgeleend, of op enigerlei andere wijze verspreid, noch gebruikt voor enig ander doel dan voor welke het ter beschikking is gesteld.

Wijz.	Datum	Gez.	Get.	Omschrijving




HHNK-PG-B050 BASISPROJECT
 Stroomkringschema Laadpaal 1

Sectie 05
 HOOFDVERDELER

Kracht algemeen utiliteit

Straatnaam		Registratie nummer	
Postcode-Plaats		123456	
Print 12-3-2026	Get.	Status	Laatste wijziging
Formaat A3	Gez.		12-3-2026
ZW-nummer		Groep	Plaats
=030			Blad
			+K30.05 - 14

3x400VAC+N
 14.2 / L1 → L1 / 16.0
 14.2 / L2 → L2 / 16.0
 14.2 / L3 → L3 / 16.0
 14.2 / NO → NO / 16.0

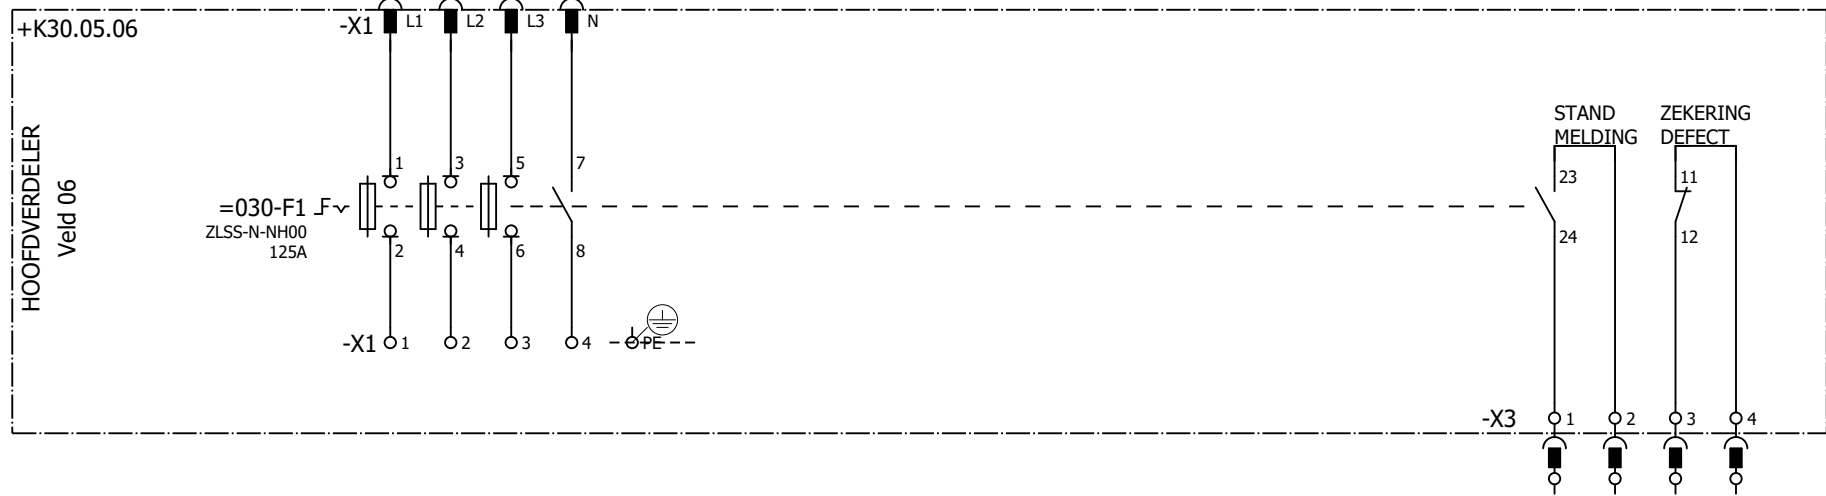

Deze tekening is eigendom van het Hoogheemraadschap Hollands Noorderkwartier en wordt uitgeleend onder de voorwaarde dat de lener ervoor zorgt dat het niet zal worden gereproduceerd, gekopieerd, uitgeleend, of op enigerlei andere wijze verspreid, noch gebruikt voor enig ander doel dan voor welke het ter beschikking is gesteld.

Wijz.	Datum	Gez.	Get.	Omschrijving




HHNK-PG-B050 BASISPROJECT
 Stroomkringschema Laadpaal 2

Sectie 05
HOOFDVERDELER

Kracht algemeen utiliteit

Straatnaam		Registratie nummer	
Postcode-Plaats		123456	
Print 12-3-2026	Get.	Status	Laatste wijziging
Formaat A3	Gez.		12-3-2026
ZW-nummer		Groep	Plaats
=030			Blad
			+K30.05 - 15

3x400VAC+N
 15.2 / L1 → L1 / 17.0
 15.2 / L2 → L2 / 17.0
 15.2 / L3 → L3 / 17.0
 15.2 / NO → NO / 17.0

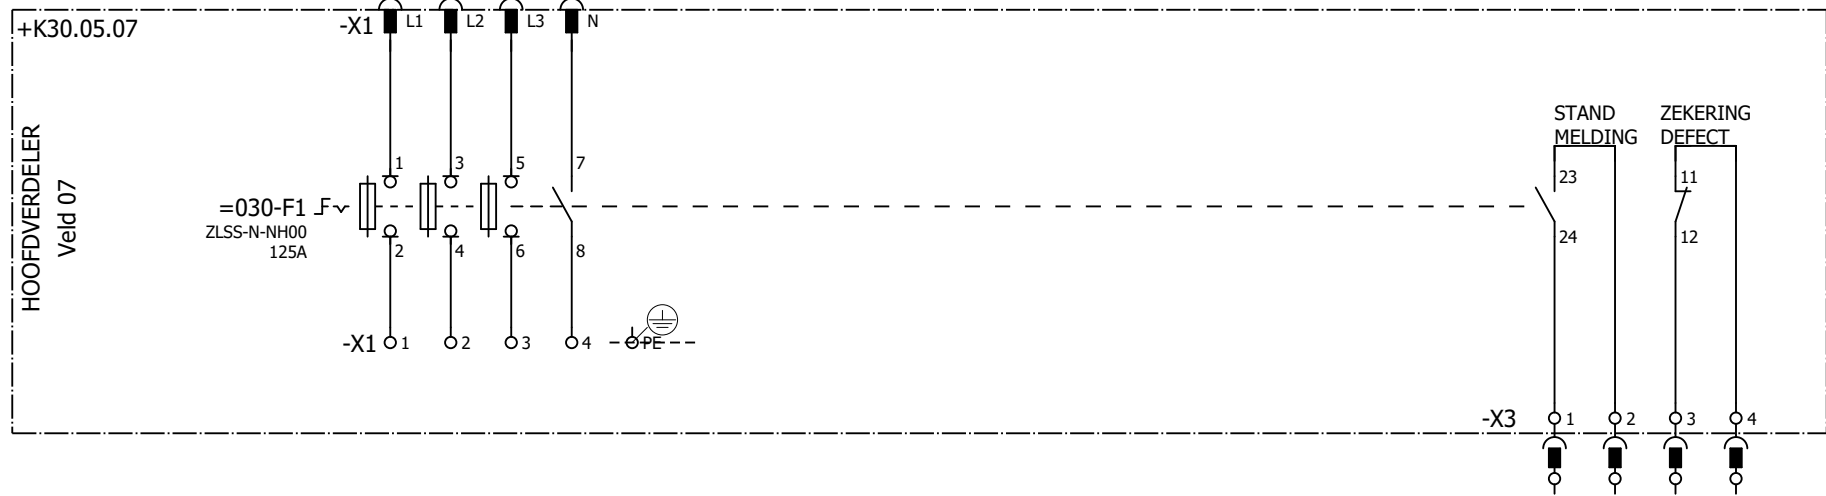

Deze tekening is eigendom van het Hoogheemraadschap Hollands Noorderkwartier en wordt uitgeleend onder de voorwaarde dat de lener ervoor zorgt dat het niet zal worden gereproduceerd, gekopieerd, uitgeleend, of op enigerlei andere wijze verspreid, noch gebruikt voor enig ander doel dan voor welke het ter beschikking is gesteld.

Wijz.	Datum	Gez.	Get.	Omschrijving




HHNK-PG-B050 BASISPROJECT
 Stroomkringschema Heater 1

Sectie 05
 HOOFDVERDELER

Kracht algemeen utiliteit

Straatnaam		Registratie nummer	
Postcode-Plaats		123456	
Print 12-3-2026	Get.	Status	Laatste wijziging
Formaat A3	Gez.		12-3-2026
ZW-nummer		Groep	Plaats
=030			Blad
			+K30.05 - 16

3x400VAC+N
 16.2 / L1 → L1 / 18.1
 16.2 / L2 → L2 / 18.1
 16.2 / L3 → L3 / 18.1
 16.2 / NO → NO / 18.1

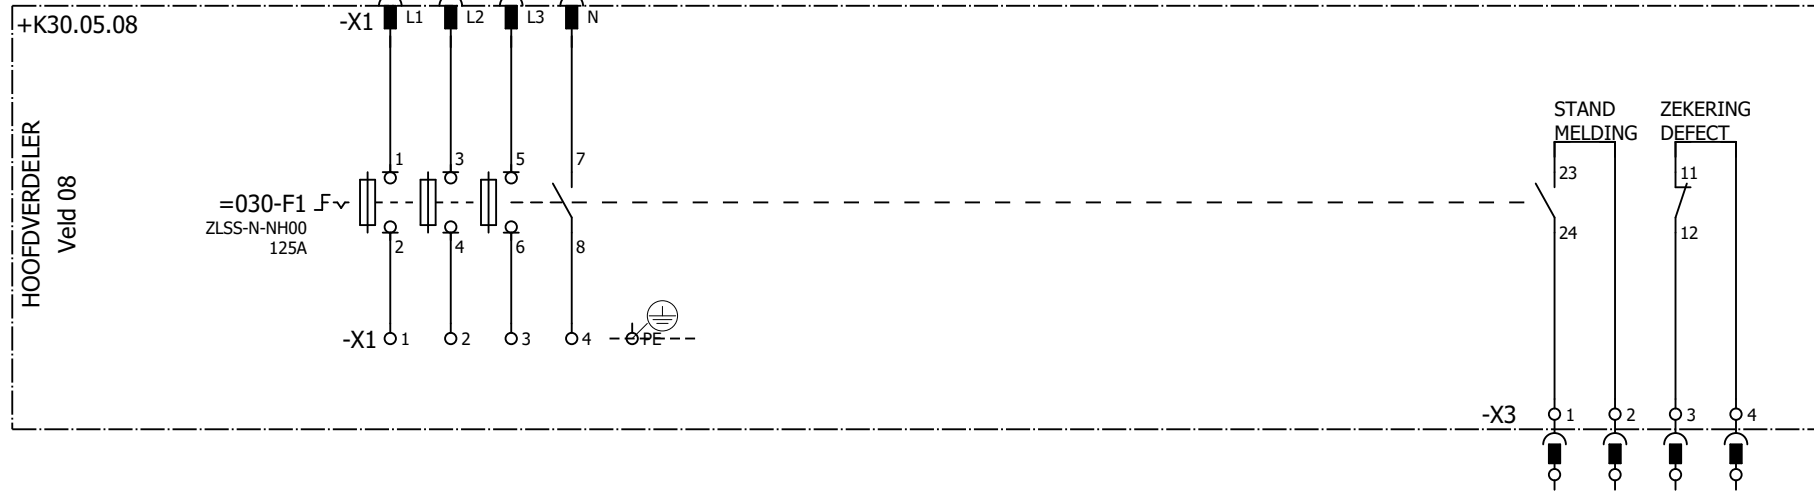

Deze tekening is eigendom van het Hoogheemraadschap Hollands Noorderkwartier en wordt uitgeleend onder de voorwaarde dat de lener ervoor zorgt dat het niet zal worden gereproduceerd, gekopieerd, uitgeleend, of op enigerlei andere wijze verspreid, noch gebruikt voor enig ander doel dan voor welke het ter beschikking is gesteld.

Wijz.	Datum	Gez.	Get.	Omschrijving







HHNK-PG-B050 BASISPROJECT
 Stroomkringschema Heater 2

Sectie 05
 HOOFDVERDELER

Kracht algemeen utiliteit

Straatnaam		Registratie nummer	
Postcode-Plaats		123456	
Print 12-3-2026	Get.	Status	Laatste wijziging
Formaat A3	Gez.		12-3-2026
ZW-nummer		Groep	Plaats
=030			Blad
			+K30.05 - 17

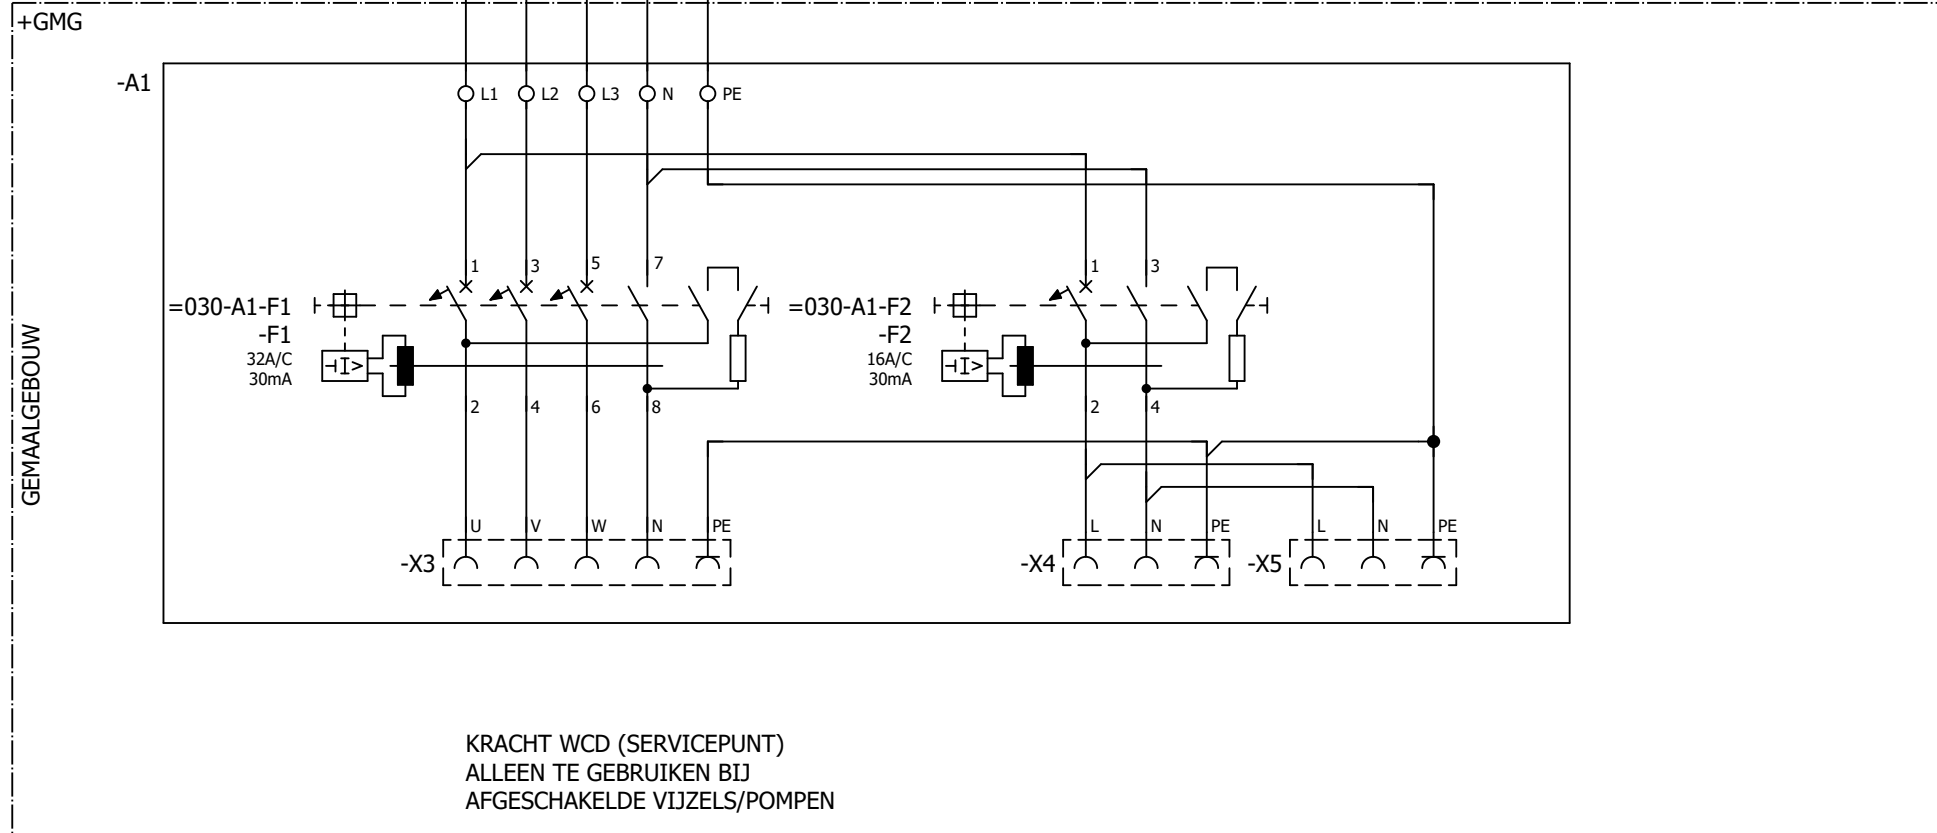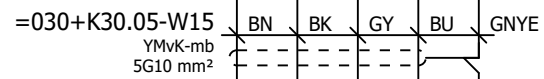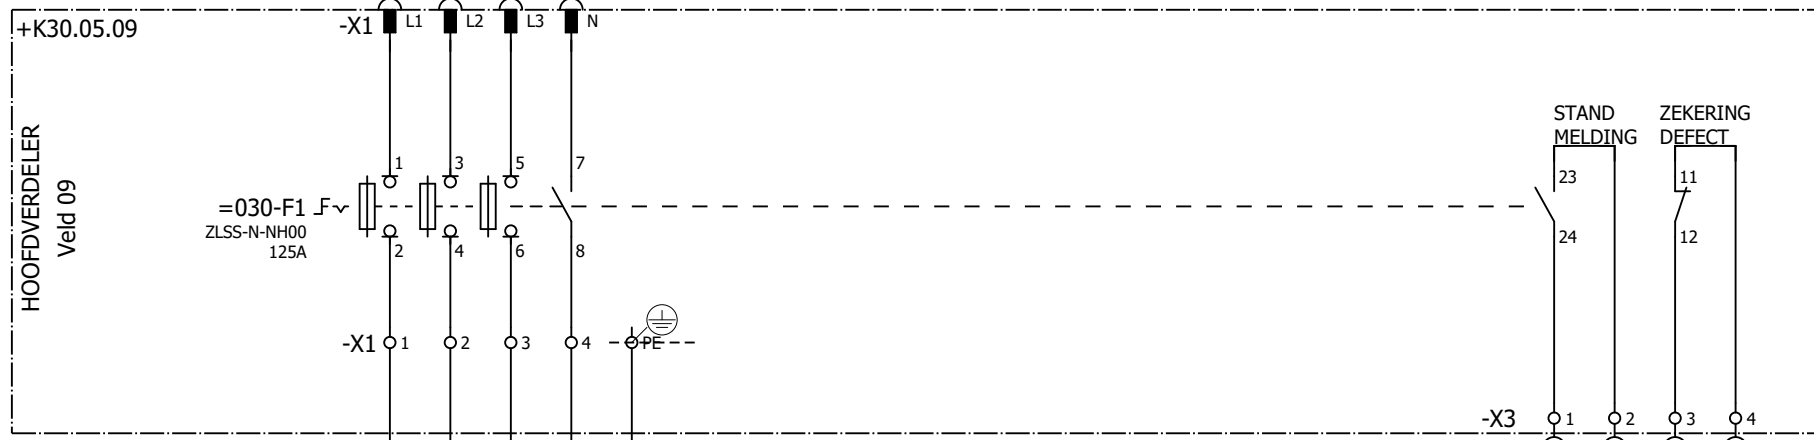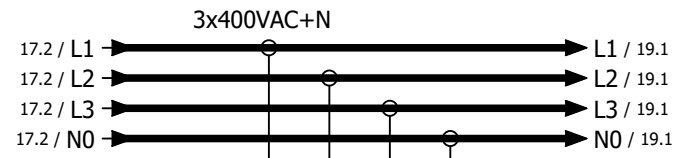

Deze tekening is eigendom van het Hoogheemraadschap Hollands Noorderkwartier en wordt uitgeleend onder de voorwaarde dat de lener ervoor zorgt dat het niet zal worden gereproduceerd, gekopieerd, uitgeleend, of op enigerlei andere wijze verspreid, noch gebruikt voor enig ander doel dan voor welke het ter beschikking is gesteld.

Wijz.	Datum	Gez.	Get.	Omschrijving




HHNK-PG-B050 BASISPROJECT
 Stroomkringschema
 Kracht Wcd 32A


Kracht algemeen utiliteit

Straatnaam		Registratie nummer	
Postcode-Plaats		123456	
Print 12-3-2026	Get.	Status	Laatste wijziging
Formaat A3	Gez.		12-3-2026
ZW-nummer		Groep	Plaats
		=030	+K30.05
			Blad
			18

3x400VAC+N
 18.2 / L1
 18.2 / L2
 18.2 / L3
 18.2 / N0

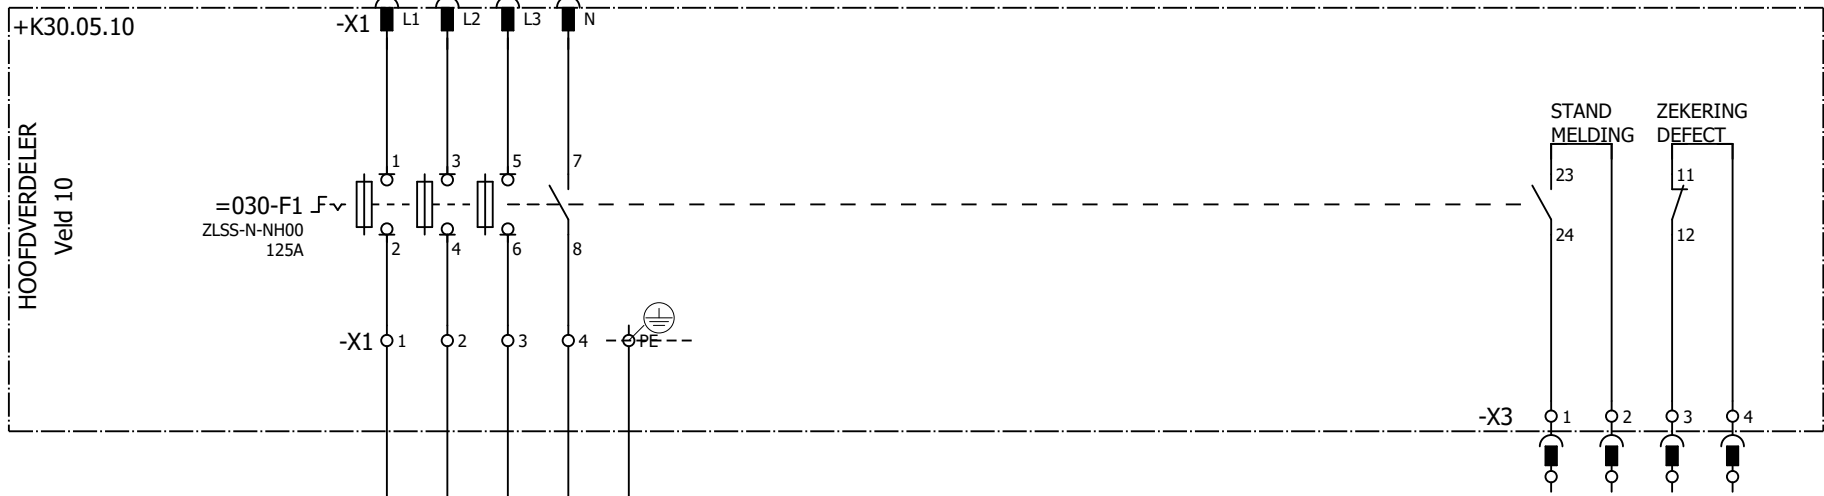

=030+K30.05-W16
 YMvK-mb
 5G10 mm²

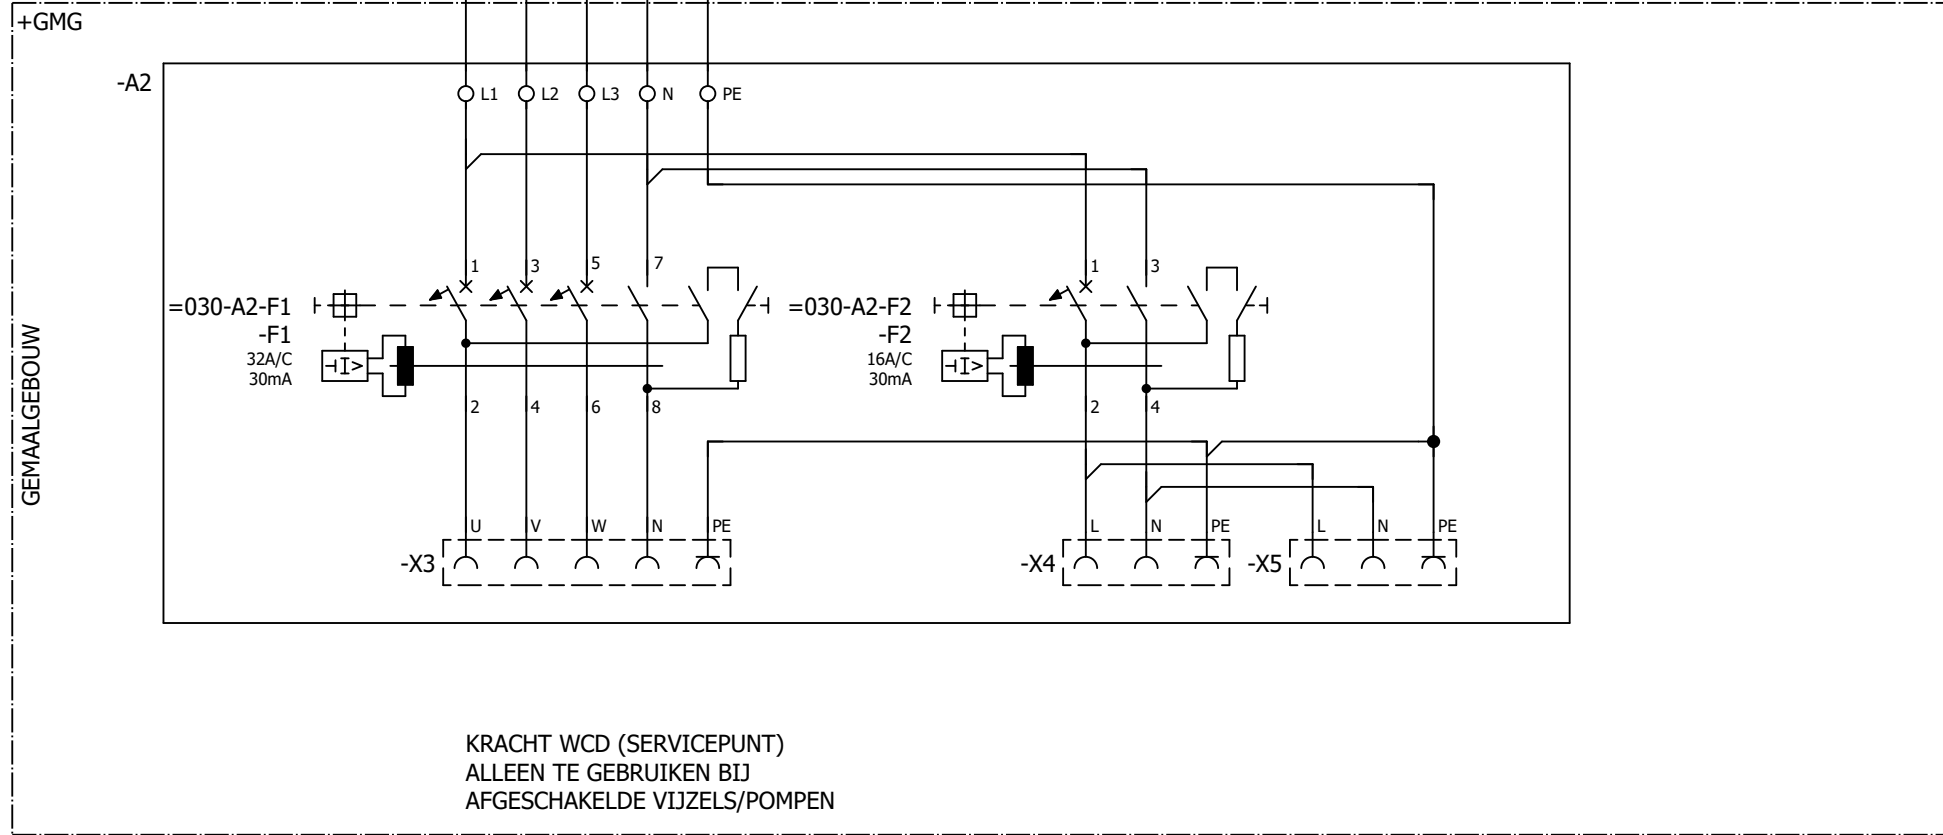

KRACHT WCD (SERVICEPUNT)
 ALLEEN TE GEBRUIKEN BIJ
 AFGESCHAKELDE VIJZELS/POMPEN

Wijz.	Datum	Gez.	Get.	Omschrijving




HHNK-PG-B050 BASISPROJECT
 Stroomkringschema
 Kracht Wcd 32A

Sectie 05
 HOOFDVERDELER

Kracht algemeen utiliteit

Straatnaam		Registratie nummer	
Postcode-Plaats		123456	
Print 12-3-2026	Get.	Status	Laatste wijziging
Formaat A3	Gez.		12-3-2026
ZW-nummer	=030	Plaats	Blad
	+K30.05		- 19

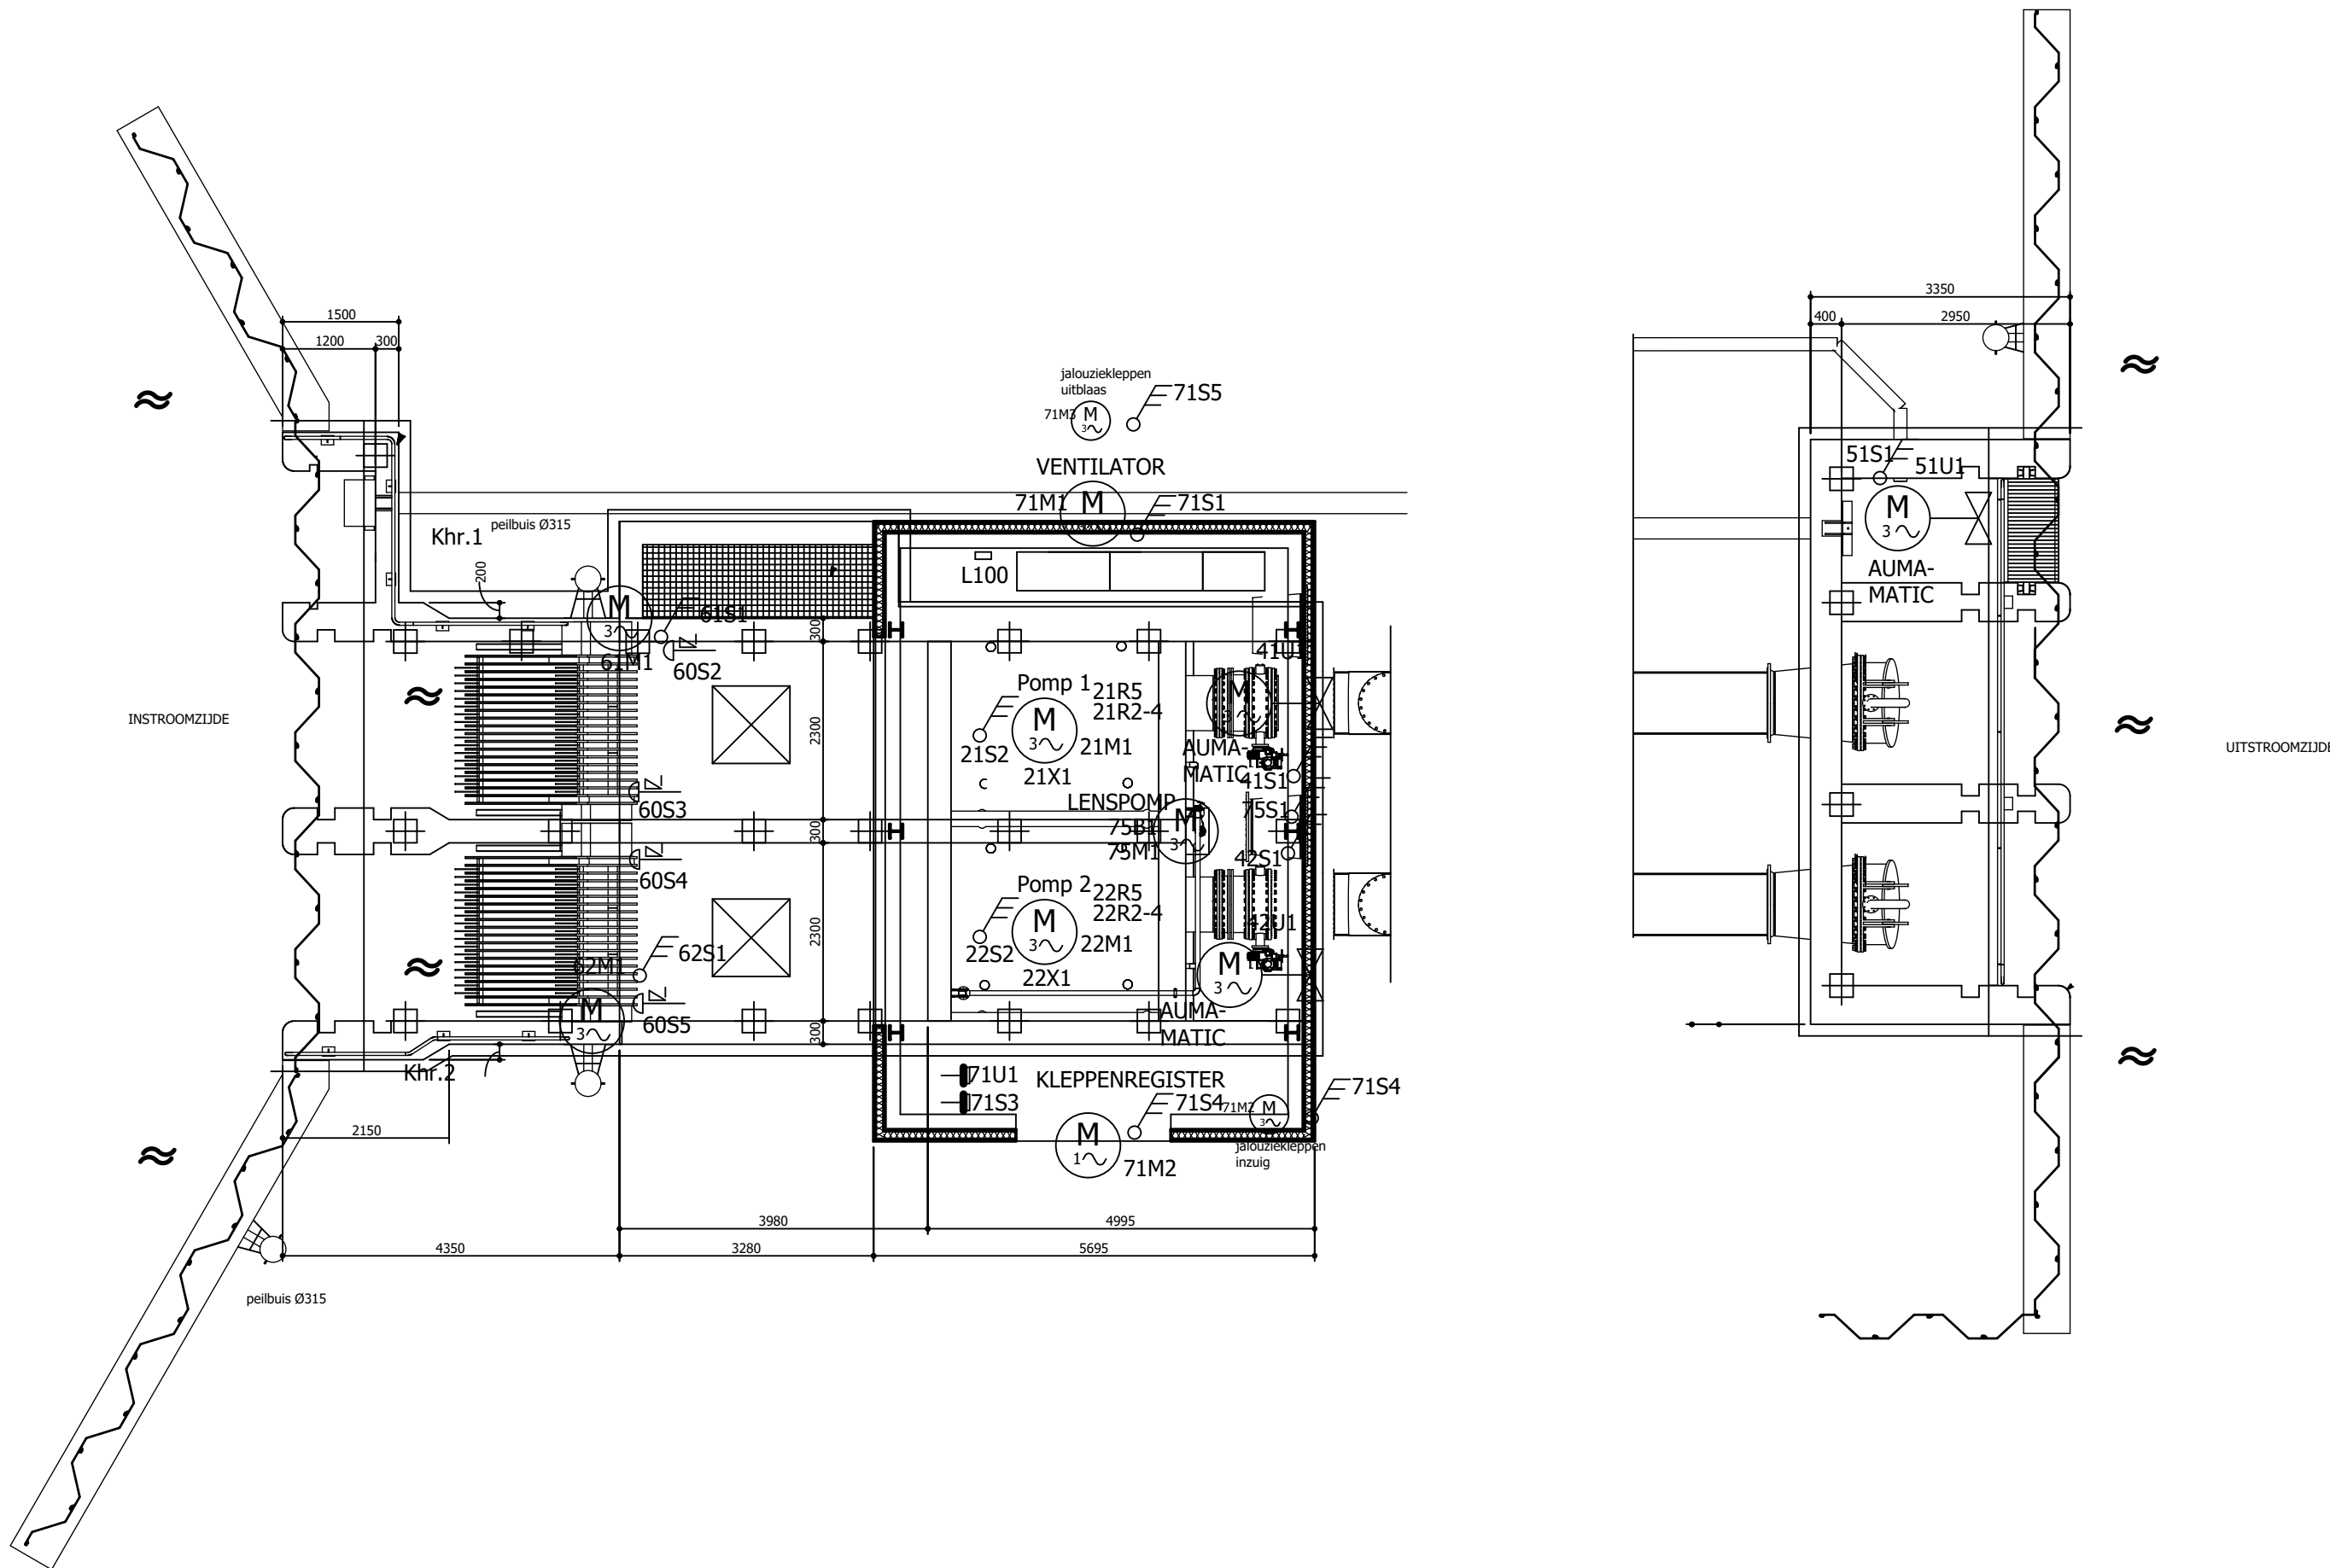

Deze tekening is eigendom van het Hoogheemraadschap Hollands Noorderkwartier en wordt uitgeleend onder de voorwaarde dat de leener ervoor zorgt dat het niet zal worden gereproduceerd, gekopieerd, uitgeleend, of op enigerlei andere wijze verspreid, noch gebruikt voor enig ander doel dan voor welke het ter beschikking is gesteld.

←=030+K30.05&TypeB/19

=060+K100&TypeA/2→

Wijz.	Datum	Gez.	Get.	Omschrijving



HHNK-PG-B050 BASISPROJECT
 Installatietekening - Bovenaanzicht
 Installatietekening

Straatnaam		Postcode-Plaats		Registratie nummer	
				123456	
Print	12-3-2026	Get.	Status	Laatste wijziging	
Formaat	A3	Gez.		12-3-2026	
ZW-nummer				Plaats	Blad
=056					1

=060

Hoofdverdeling energie
Besturingskast
HOOFDSCHAKELAAR

=060

Hoofdverdeling energie
Besturingskast
NET-NOODSCHAKELAAR

=060


Hoofdverdeling energie
Besturingskast
VOEDING
LICHTVERDELER L1

=060

Hoofdverdeling energie
Besturingskast
VOEDING
K500 KROOSHEKREINIGERS

=060

Hoofdverdeling energie
Besturingskast
VOEDING
VISPASSAGE

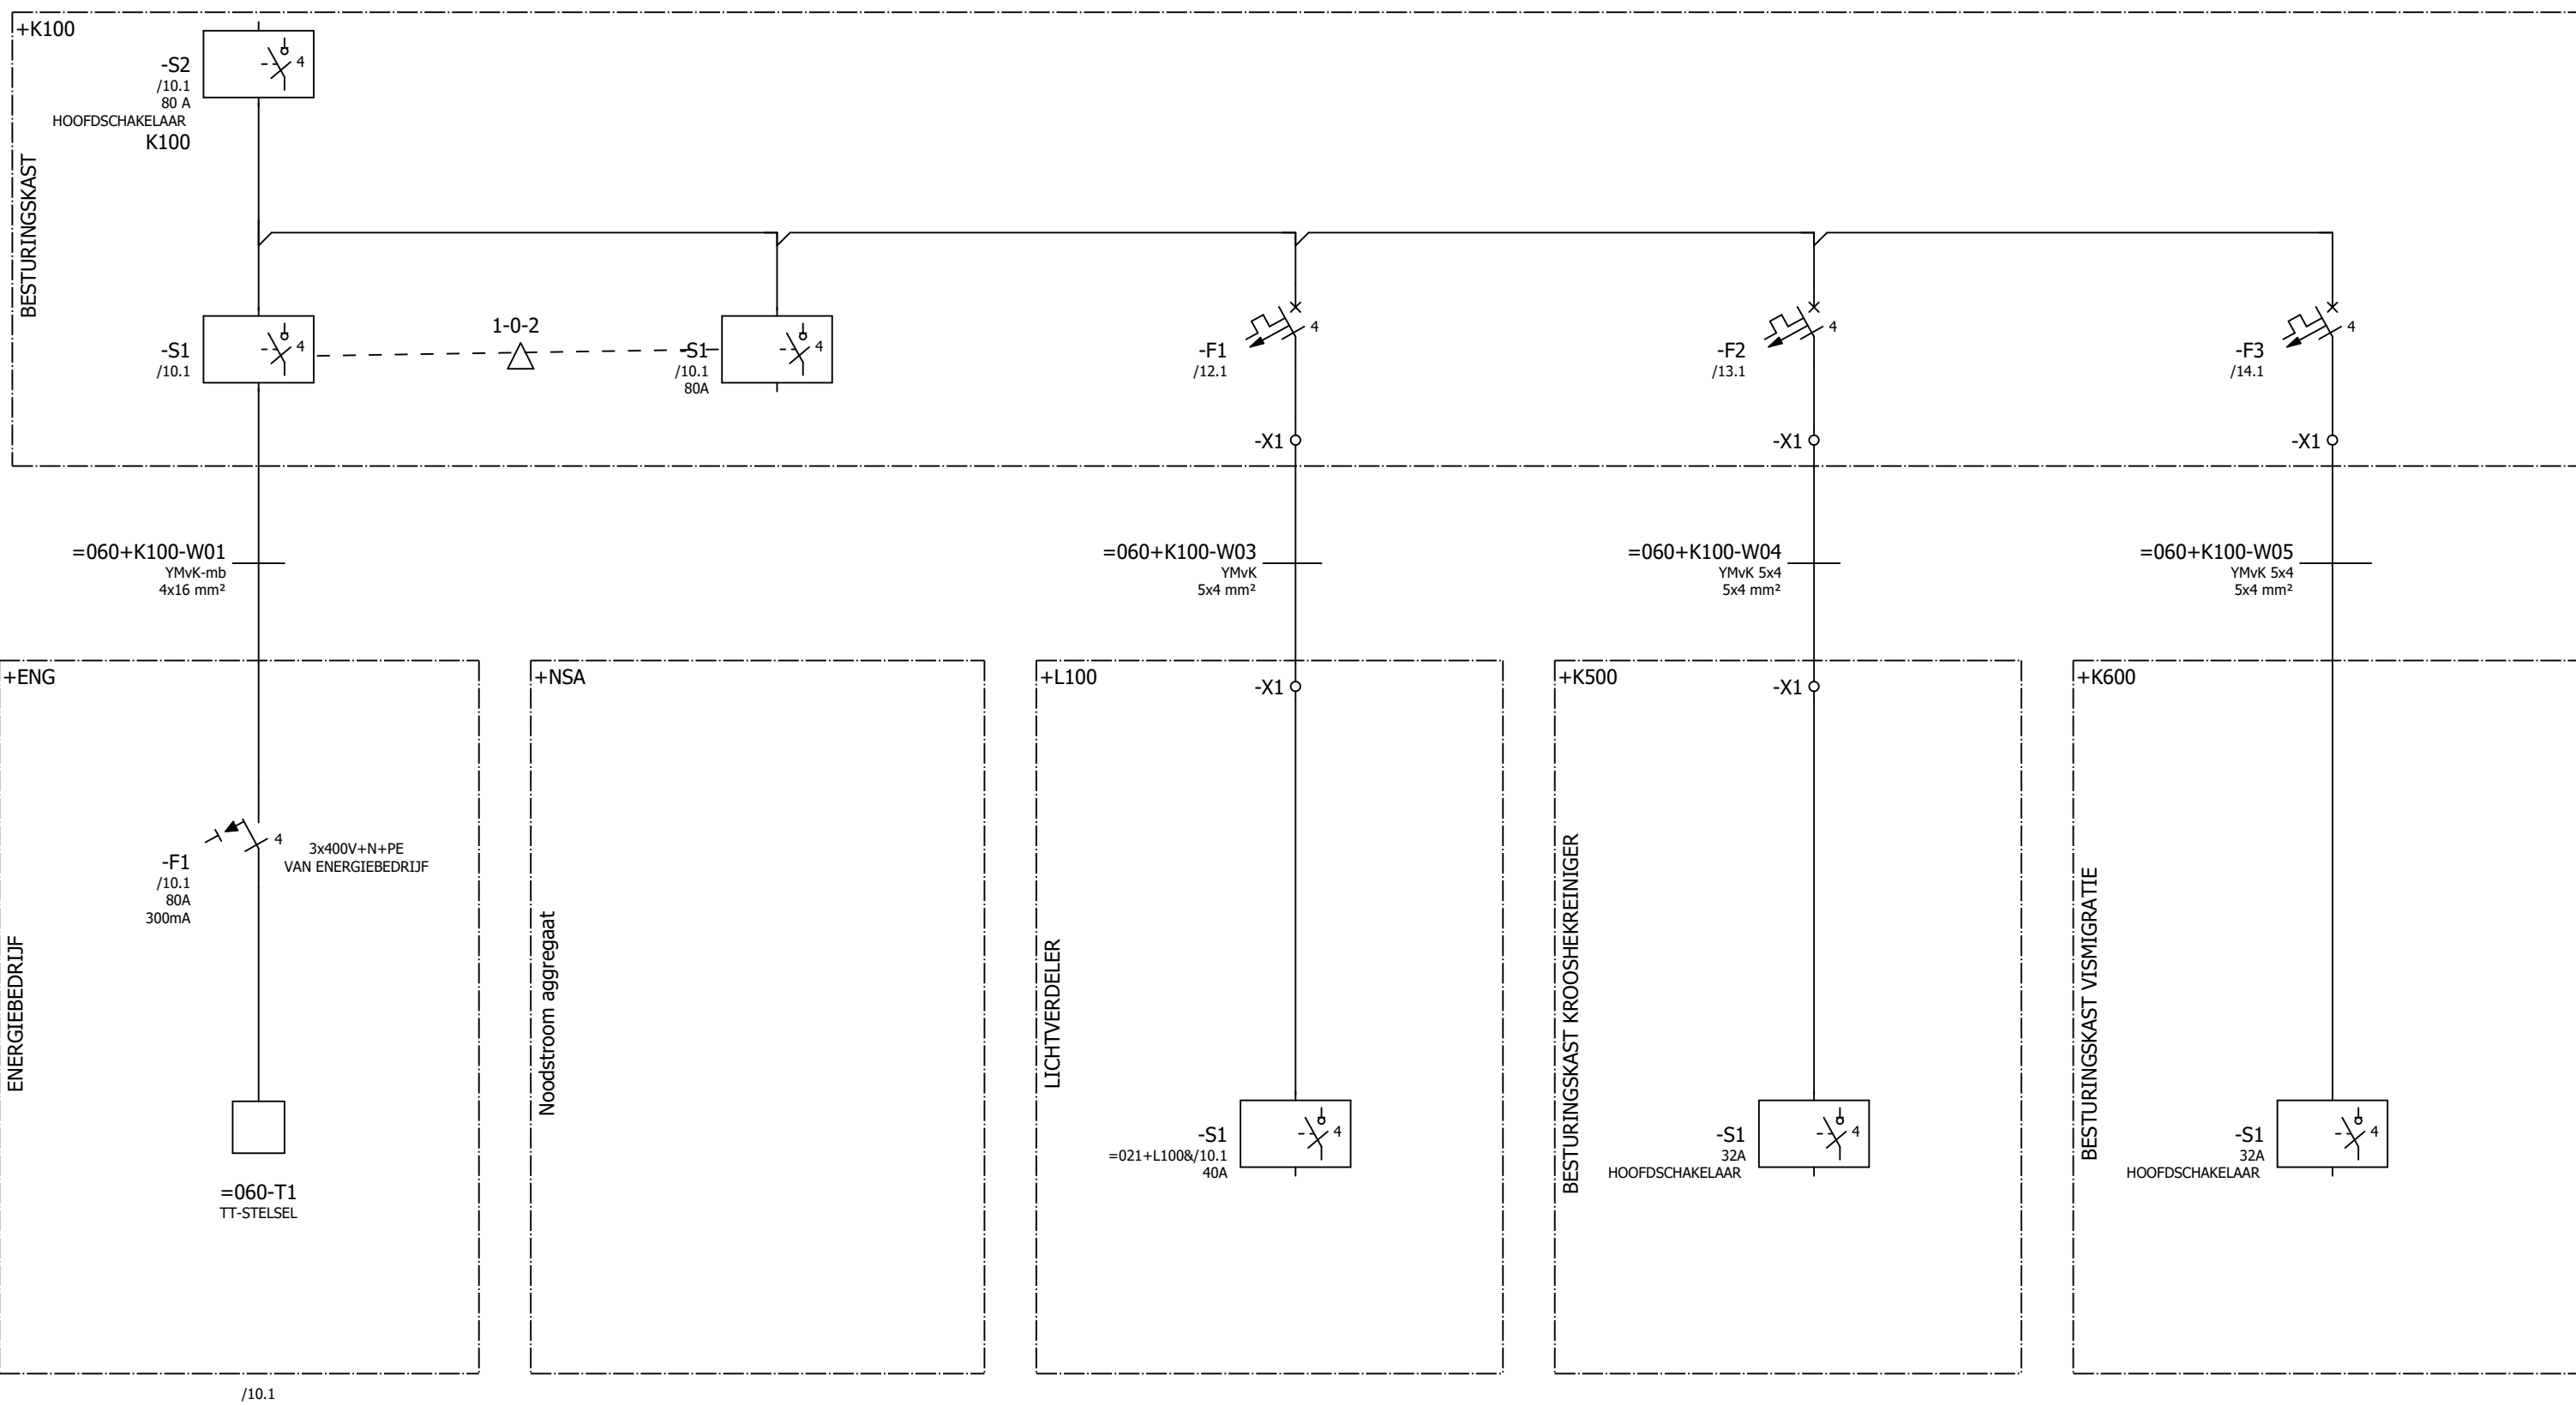

←=056+&/1 10⇒

Wijz.	Datum	Gez.	Get.	Omschrijving






HHNK-PG-B050 BASISPROJECT
Kabelblokschema


BESTURINGSKAST

Hoofdverdeling energie Besturingskast

Straatnaam		Registratie nummer	
Postcode-Plaats		123456	
Print 12-3-2026	Get.	Status	Laatste wijziging
Formaat A3	Gez.		12-3-2026
ZW-nummer		Groep	Plaats
		=060	+K100
			Blad
			2

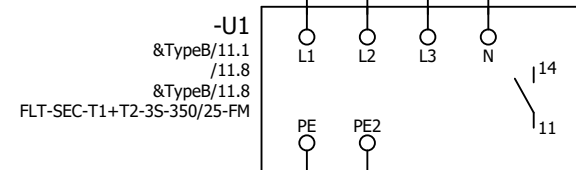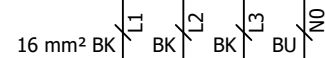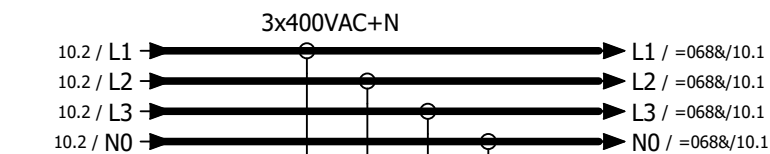

... mm² GNYE

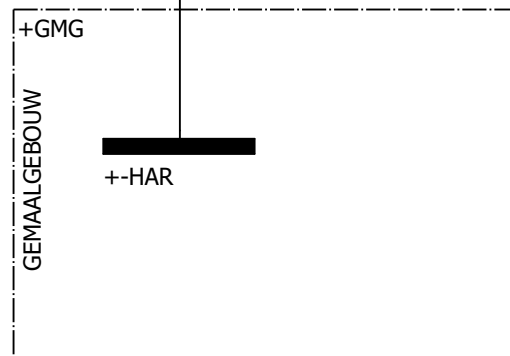

OVERSPANNINGS
BEVEILIGING

=076&/12.7 / P → 24VDC

1 mm² RD /25


1 mm² RD /09

-U1 /11.1



KANAAL CH1

=078-A21 =078&/154.2

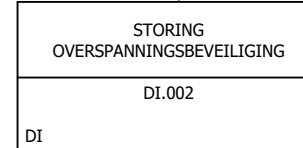

Deze tekening is eigendom van het Hoogheemraadschap Hollands Noorderkwartier en wordt uitgeleend onder de voorwaarde dat de lener ervoor zorgt dat het niet zal worden gereproduceerd, gekopieerd, uitgeleend, of op enigerlei andere wijze verspreid, noch gebruikt voor enig ander doel dan voor welke het ter beschikking is gesteld.

←10

12⇒

Wijz.	Datum	Gez.	Get.	Omschrijving




HHNK-PG-B050 BASISPROJECT
 Stroomkringschema Overspanningsbeveiliging

BESTURINGSKAST

Hoofdverdeling energie Besturingskast

Straatnaam		Registratie nummer	
Postcode-Plaats		123456	
Print 12-3-2026	Get.	Status	Laatste wijziging
Formaat A3	Gez.		12-3-2026
ZW-nummer		Groep	Plaats
		=060	+K100
			Blad
			11

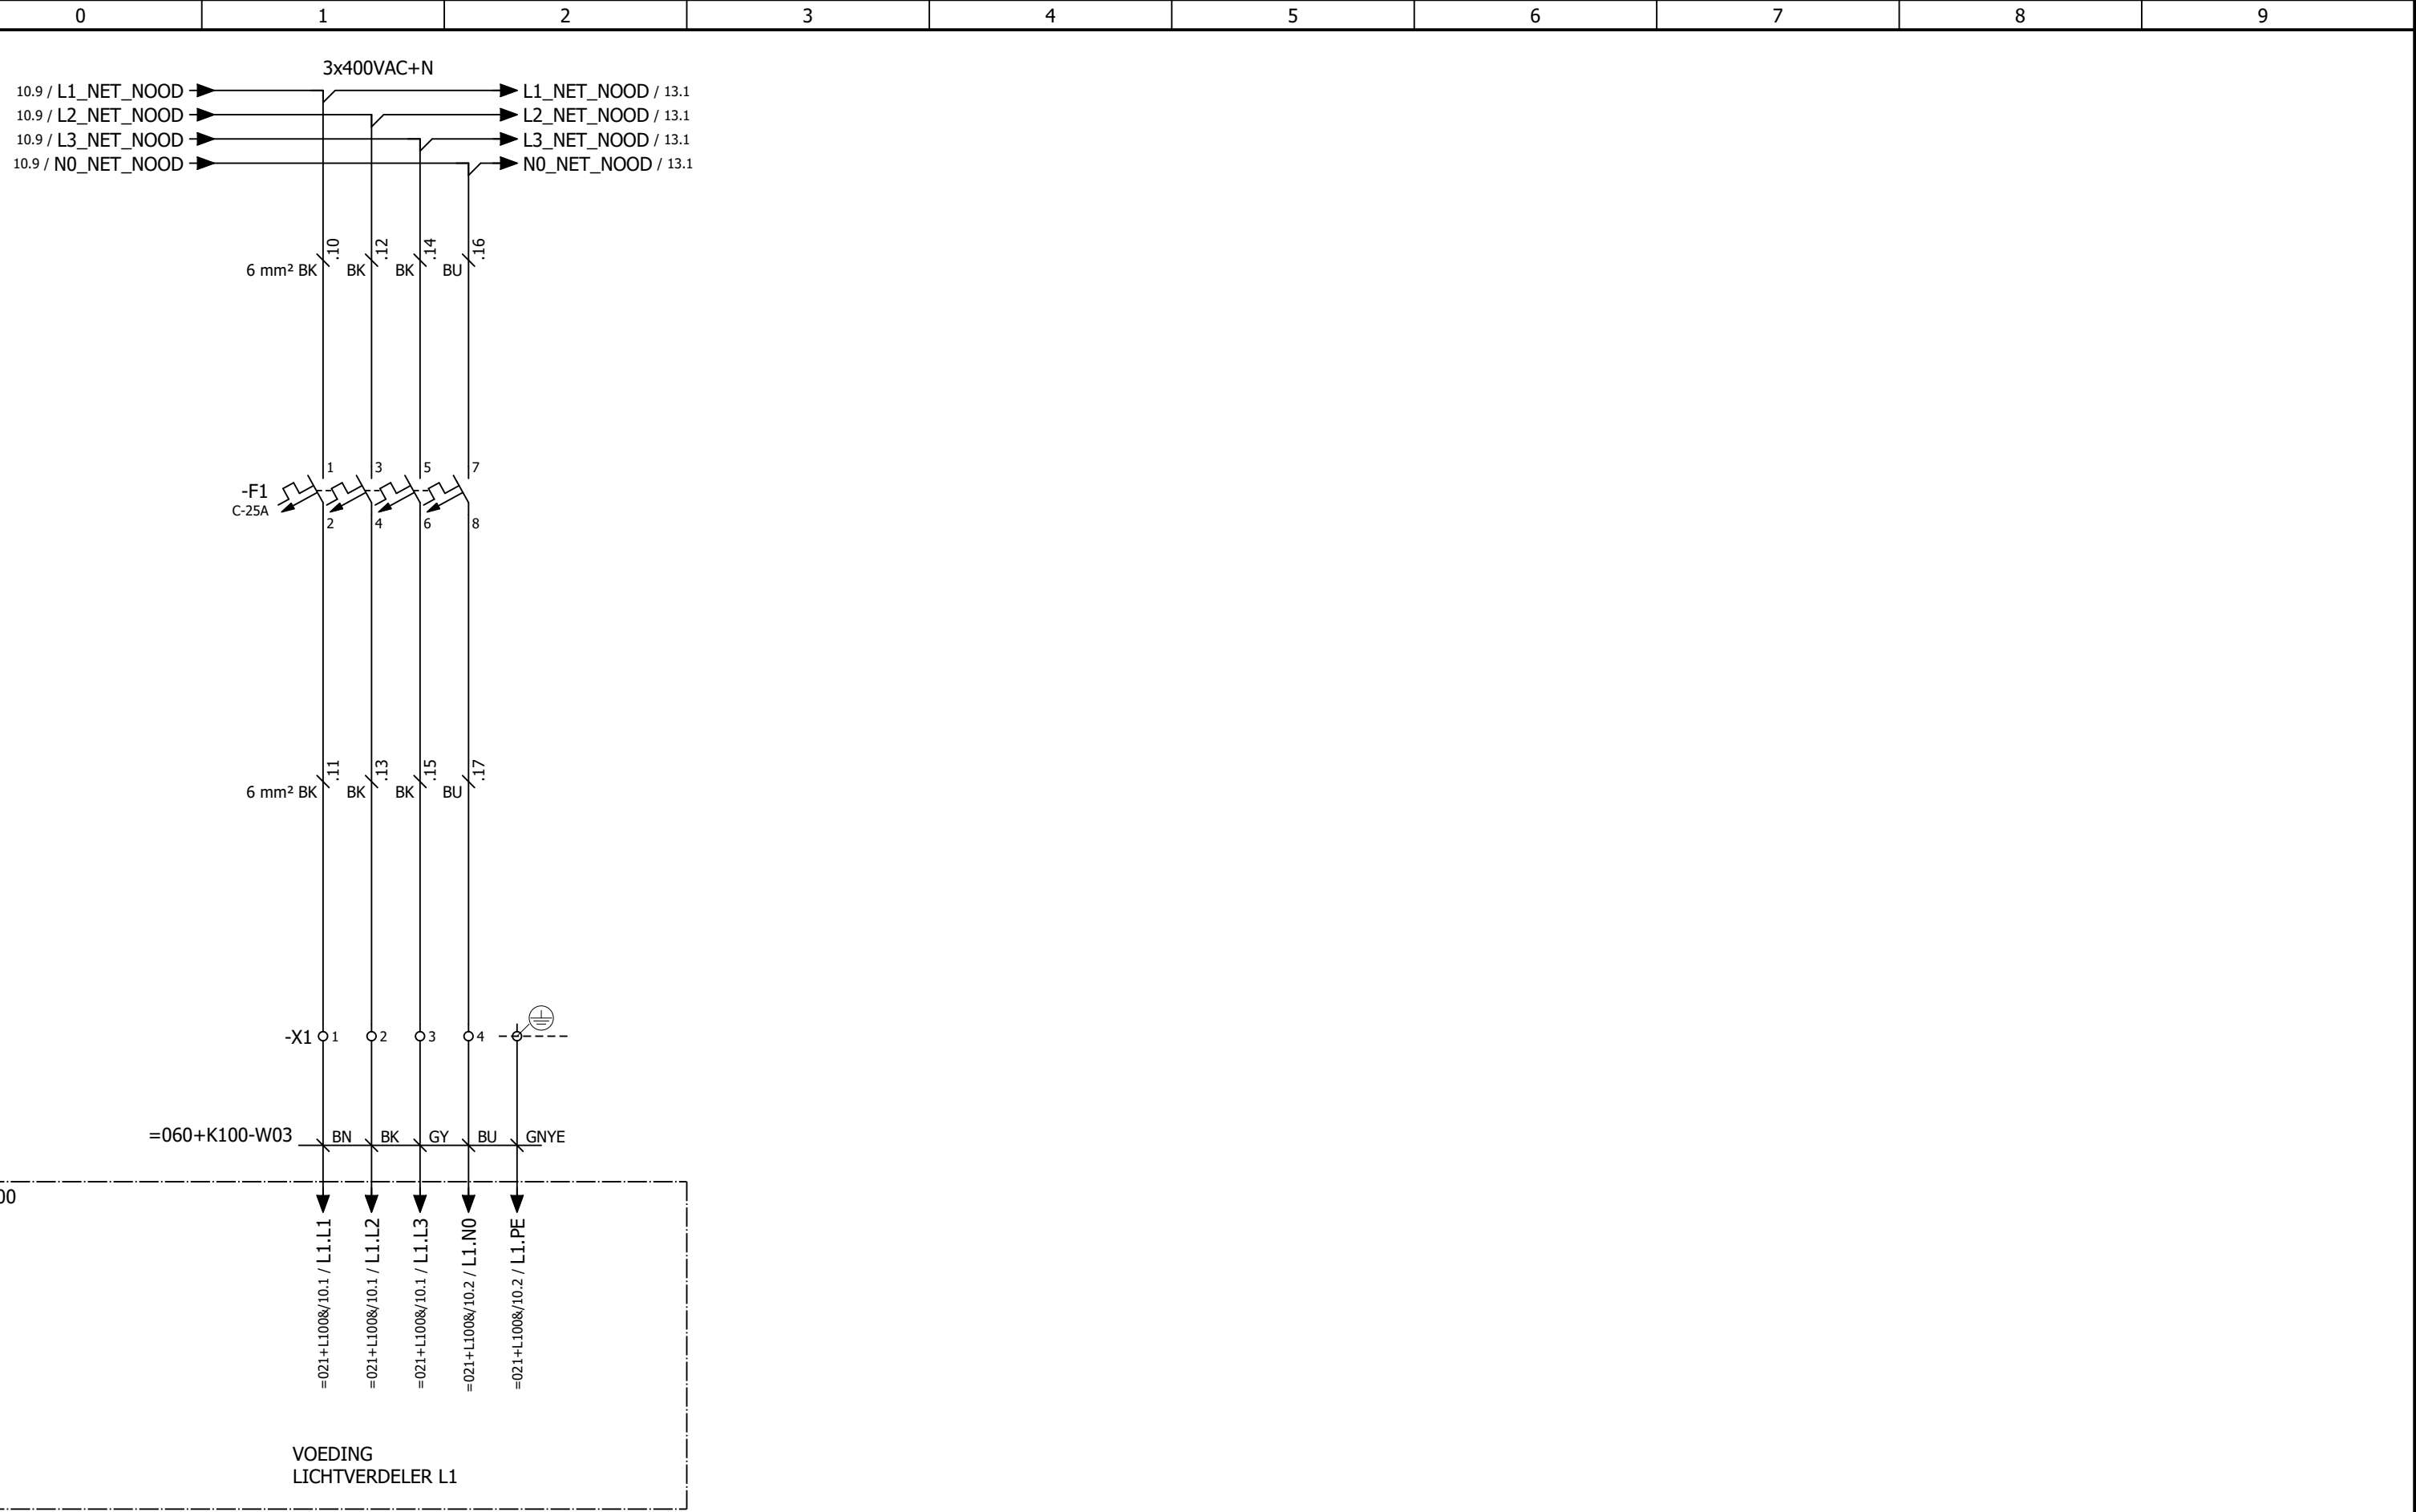

Deze tekening is eigendom van het Hoogheemraadschap Hollands Noorderkwartier en wordt uitgeleend onder de voorwaarde dat de leener ervoor zorgt dat het niet zal worden gereproduceerd, gekopieerd, uitgeleend, of op enigerlei andere wijze verspreid, noch gebruikt voor enig ander doel dan voor welke het ter beschikking is gesteld.

Wijz.	Datum	Gez.	Get.	Omschrijving





HHNK-PG-B050 BASISPROJECT
 Stroomkringschema Afgaande Voeding L1

BESTURINGSKAST

Hoofdverdeling energie Besturingskast

Straatnaam		Registratie nummer	
Postcode-Plaats		123456	
Print 12-3-2026	Get.	Status	Laatste wijziging
Formaat A3	Gez.		12-3-2026
ZW-nummer		Groep	Plaats
=060			Blad
		+K100 - 12	

12.2 / L1_NET_NOOD →
 12.2 / L2_NET_NOOD →
 12.2 / L3_NET_NOOD →
 12.2 / NO_NET_NOOD →

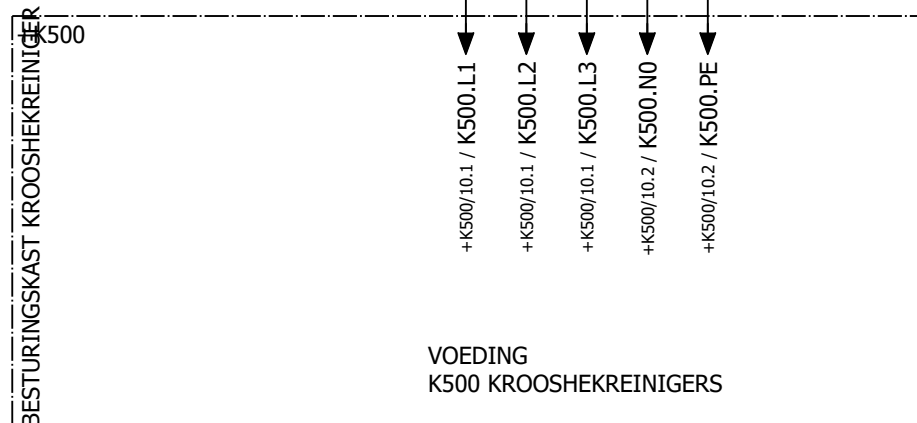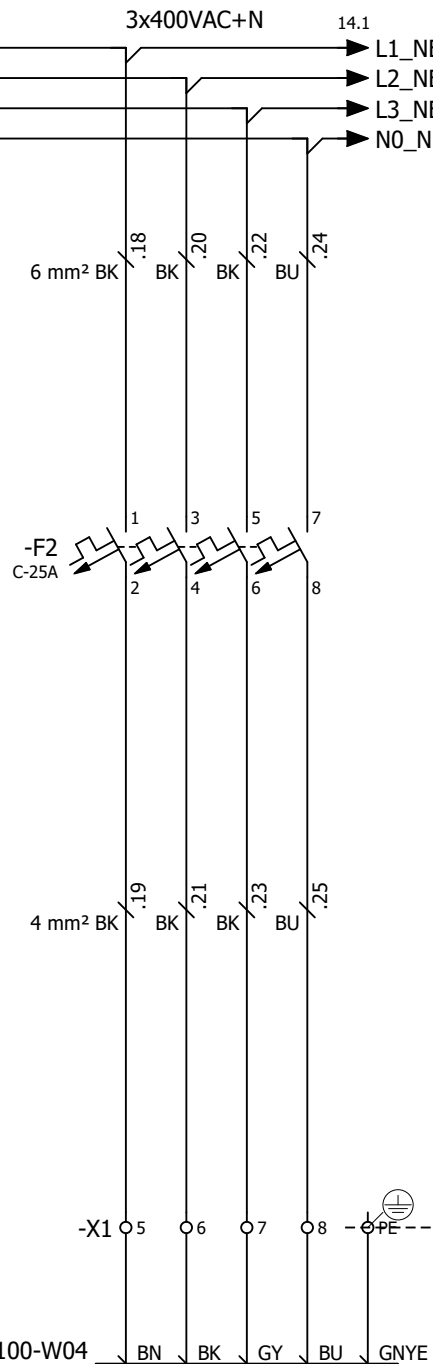

Deze tekening is eigendom van het Hoogheemraadschap Hollands Noorderkwartier en wordt uitgeleend onder de voorwaarde dat de lener ervoor zorgt dat het niet zal worden gereproduceerd, gekopieerd, uitgeleend, of op enigerlei andere wijze verspreid, noch gebruikt voor enig ander doel dan voor welke het ter beschikking is gesteld.

Wijz.	Datum	Gez.	Get.	Omschrijving




HHNK-PG-B050 BASISPROJECT
 Stroomkringschema Afgaande Voeding K500

BESTURINGSKAST

Hoofdverdeling energie Besturingskast

Straatnaam		Registratie nummer	
Postcode-Plaats		123456	
Print 12-3-2026	Get.	Status	Laatste wijziging
Formaat A3	Gez.		12-3-2026
ZW-nummer		Groep	Plaats
=060			Blad
			+K100 - 13

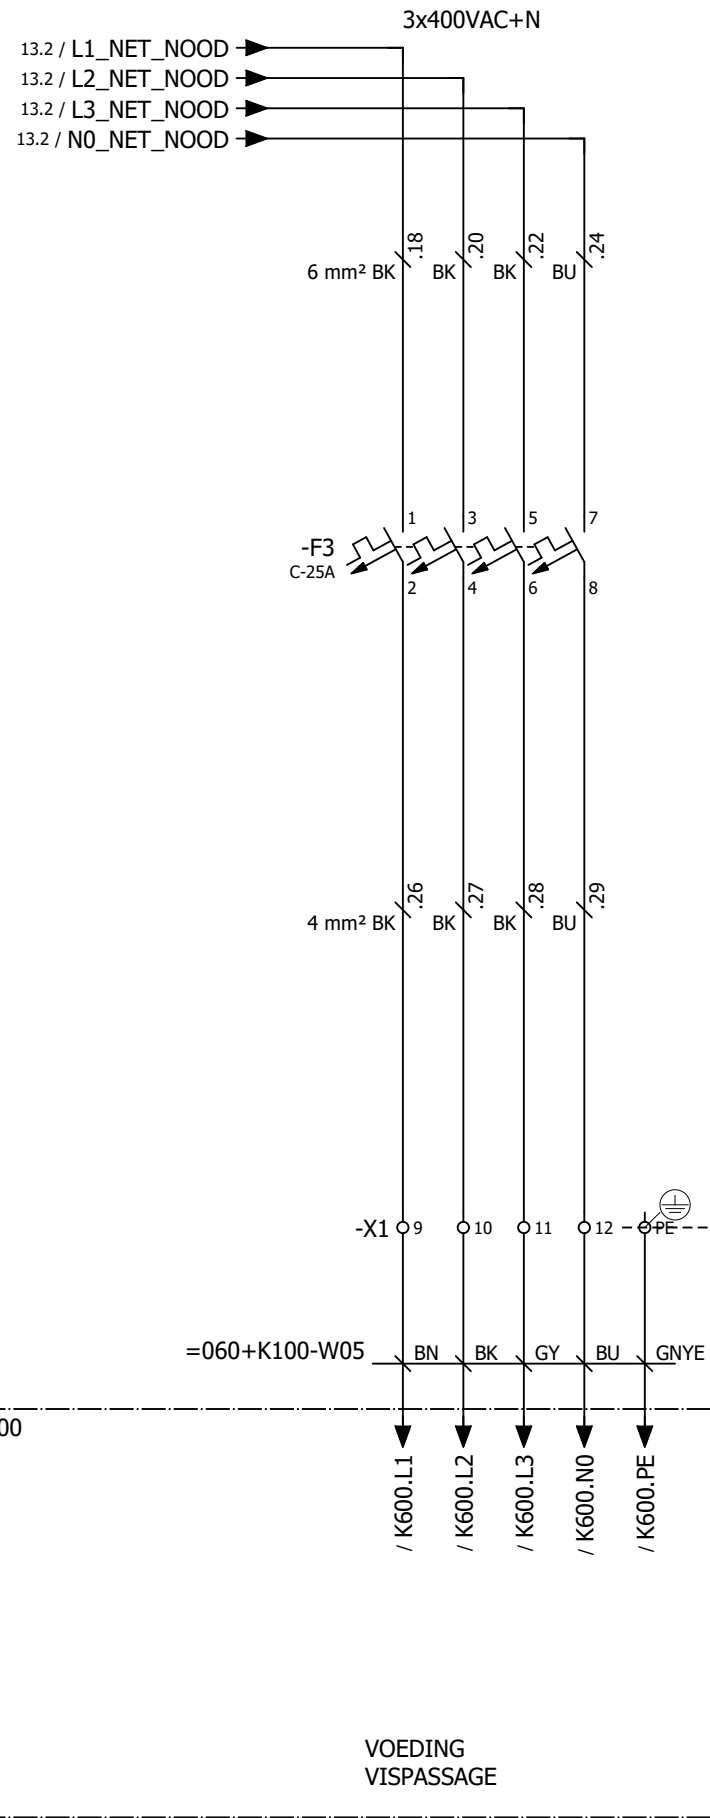

Wijz.	Datum	Gez.	Get.	Omschrijving



HHNK-PG-B050 BASISPROJECT
Stroomkringschema Afgaande Voeding K600


BESTURINGSKAST

Hoofdverdeling energie Besturingskast

Straatnaam		Registratie nummer	
Postcode-Plaats		123456	
Print 12-3-2026	Get.	Status	Laatste wijziging
Formaat A3	Gez.		12-3-2026
ZW-nummer		Groep	Plaats
=060			Blad
			+K100 - 14

Deze tekening is eigendom van het Hoogheemraadschap Hollands Noorderkwartier en wordt uitgeleend onder de voorwaarde dat de leener ervoor zorgt dat het niet zal worden gereproduceerd, gekopieerd, uitgeleend, of op enigerlei andere wijze verspreid, noch gebruikt voor enig ander doel dan voor welke het ter beschikking is gesteld.

VERDELER RAILSISTEEM
 Un = 400V TN-S
 In = 1600A
 Ip = 105kA
 Icw = 50kA (1s)

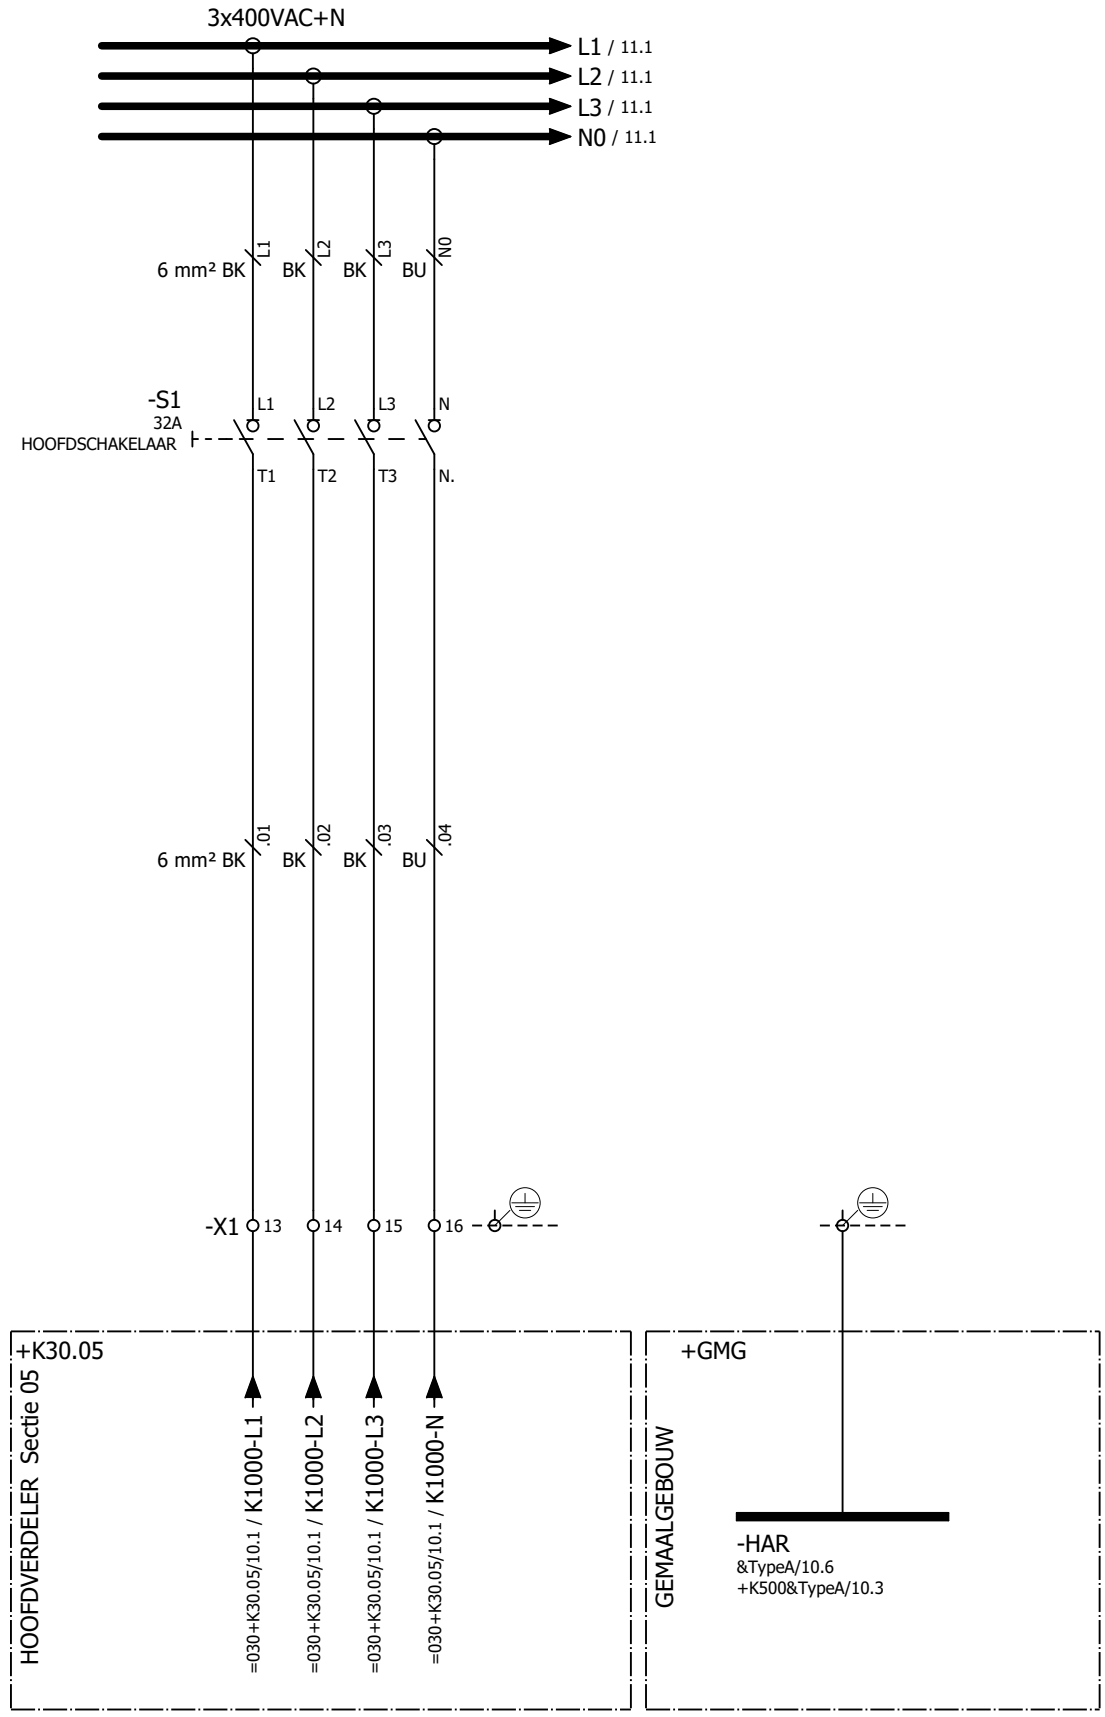

VOEDING
K100

HOOFD
AARDRAIL

Deze tekening is eigendom van het Hoogheemraadschap Hollands Noorderkwartier en wordt uitgeleend onder de voorwaarde dat de leener ervoor zorgt dat het niet zal worden gereproduceerd, gekopieerd, uitgeleend, of op enigerlei andere wijze verspreid, noch gebruikt voor enig ander doel dan voor welke het ter beschikking is gesteld.

←&TypeA/14

11→

Wijz.	Datum	Gez.	Get.	Omschrijving





HHNK-PG-B050 BASISPROJECT
 Stroomkringschema Inkomende Voeding

BESTURINGSKAST

Hoofdverdeling energie Besturingskast

Straatnaam		Registratie nummer	
Postcode-Plaats		123456	
Print 12-3-2026	Get.	Status	Laatste wijziging
Formaat A3	Gez.		12-3-2026
ZW-nummer		Groep	Plaats
=060			Blad
			+K100 - 10

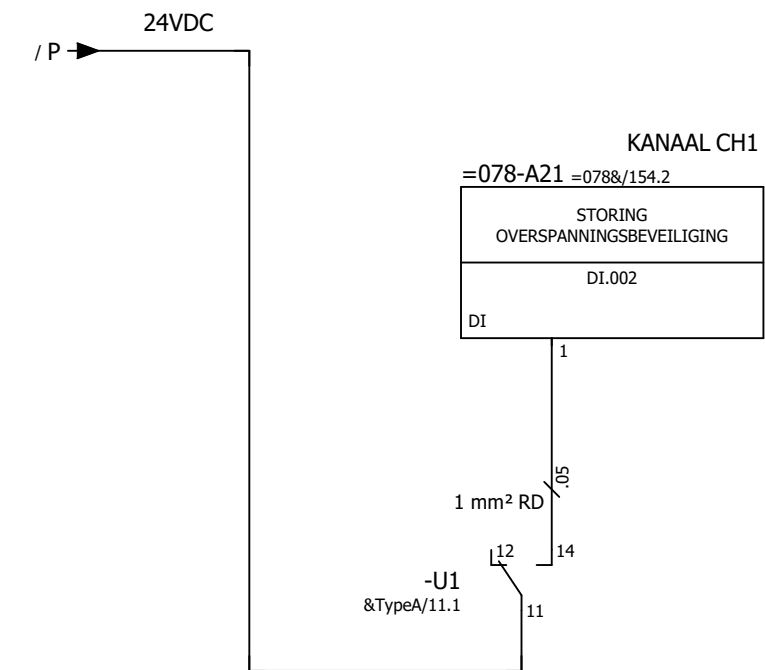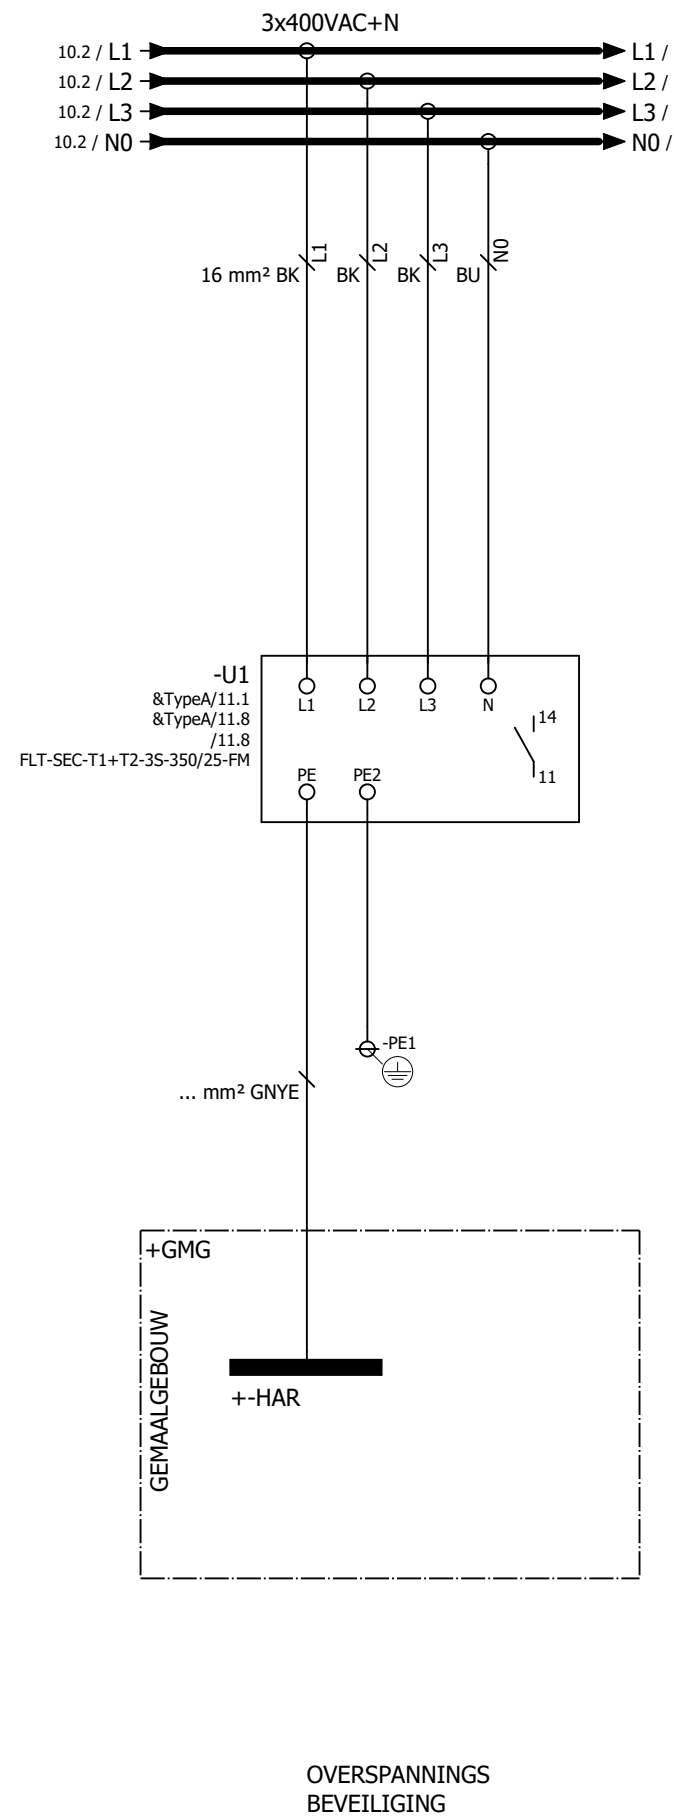

Deze tekening is eigendom van het Hoogheemraadschap Hollands Noorderkwartier en wordt uitgeleend onder de voorwaarde dat de leener ervoor zorgt dat het niet zal worden gereproduceerd, gekopieerd, uitgeleend, of op enigerlei andere wijze verspreid, noch gebruikt voor enig ander doel dan voor welke het ter beschikking is gesteld.

←10

+K500&TypeA/10⇒

Wijz.	Datum	Gez.	Get.	Omschrijving




HHNK-PG-B050 BASISPROJECT
 Stroomkringschema Overspanningsbeveiliging

BESTURINGSKAST

Hoofdverdeling energie Besturingskast

Straatnaam		Registratie nummer	
Postcode-Plaats		123456	
Print 12-3-2026	Get.	Status	Laatste wijziging
Formaat A3	Gez.		12-3-2026
ZW-nummer		Groep	Plaats Blad
=060		=060	+K100 - 11

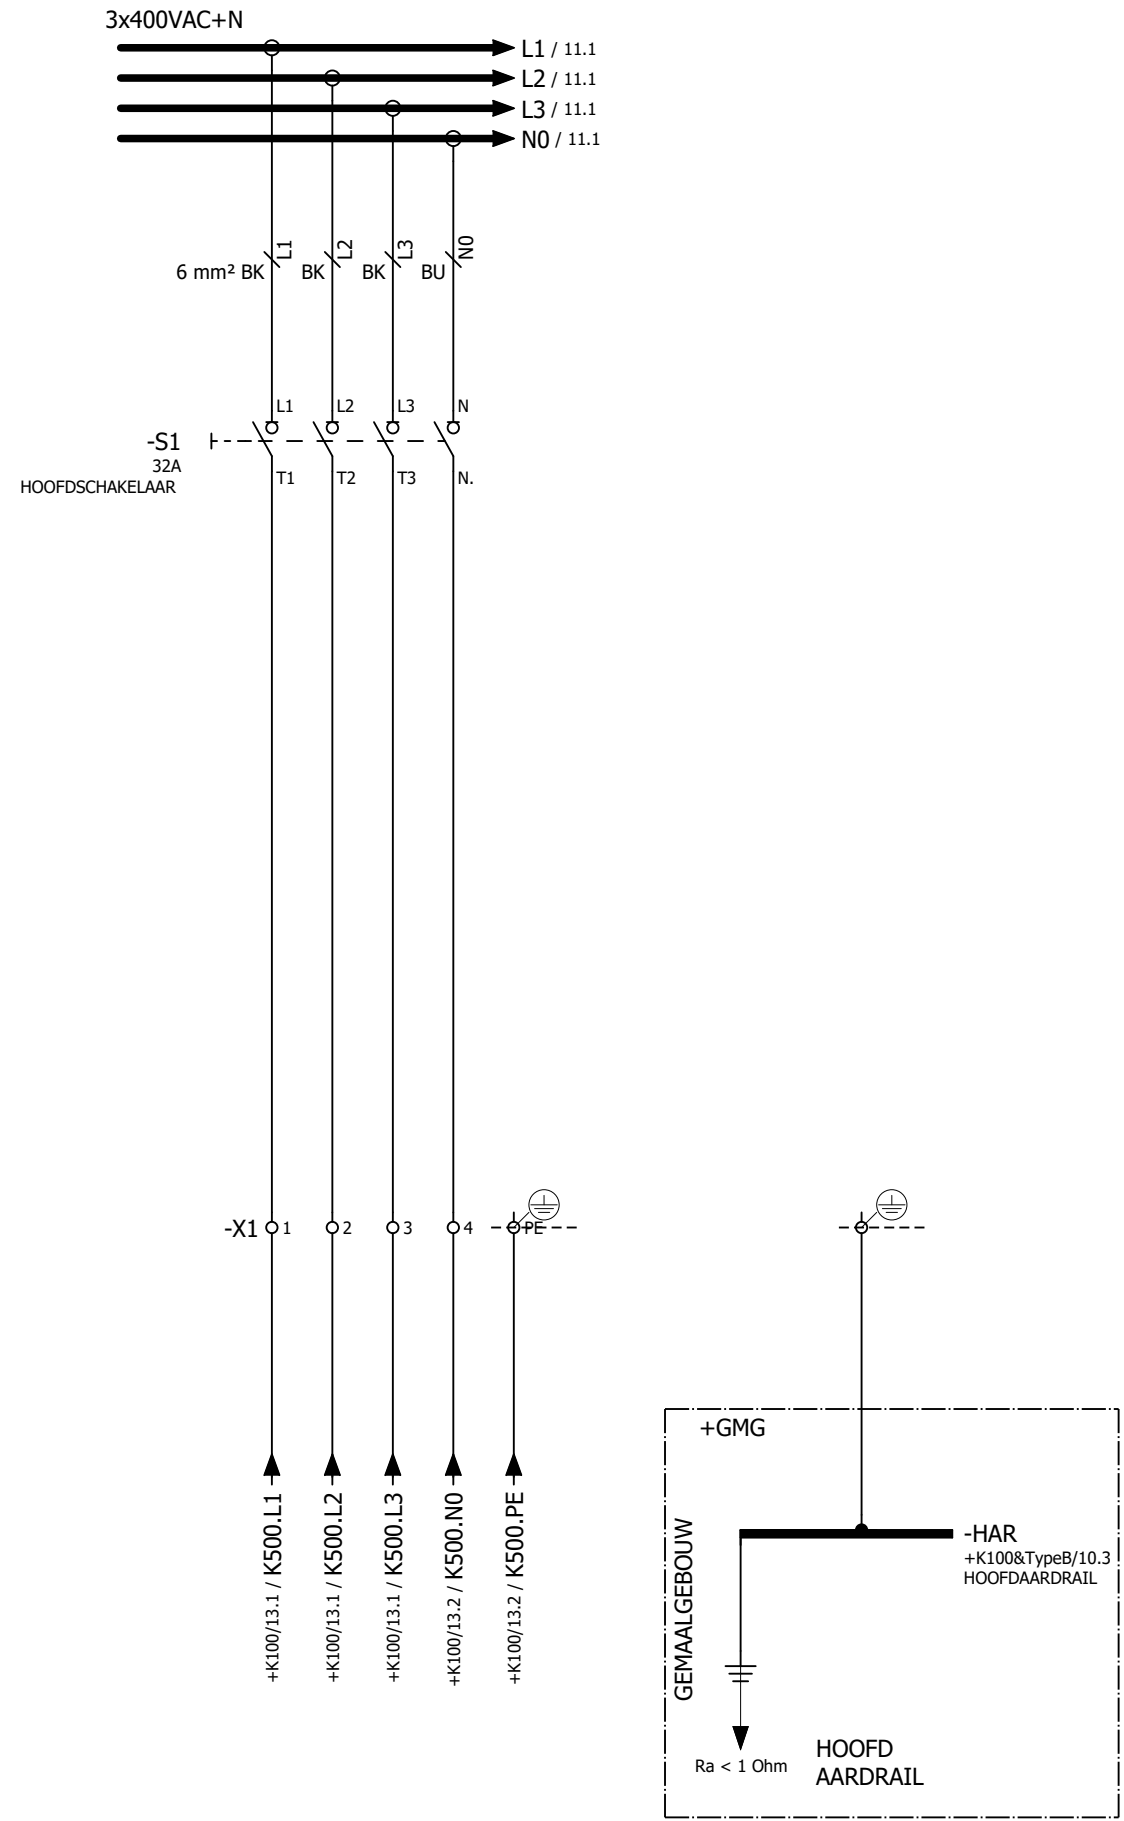

←+K100&TypeB/11

11→

Wijz.	Datum	Gez.	Get.	Omschrijving




HHNK-PG-B050 BASISPROJECT
 Stroomkringschema Inkomende Voeding

BESTURINGSKAST
 KROOSHEKREINIGER

Hoofdverdeling energie Besturingskast

Straatnaam		Registratie nummer	
Postcode-Plaats		123456	
Print 12-3-2026	Get.	Status	Laatste wijziging
Formaat A3	Gez.		12-3-2026
ZW-nummer		Groep	Plaats
=060			Blad
			+K500 - 10

Deze tekening is eigendom van het Hoogheemraadschap Hollands Noorderkwartier en wordt uitgeleend onder de voorwaarde dat de leener ervoor zorgt dat het niet zal worden gereproduceerd, gekopieerd, uitgeleend, of op enigerlei andere wijze verspreid, noch gebruikt voor enig ander doel dan voor welke het ter beschikking is gesteld.

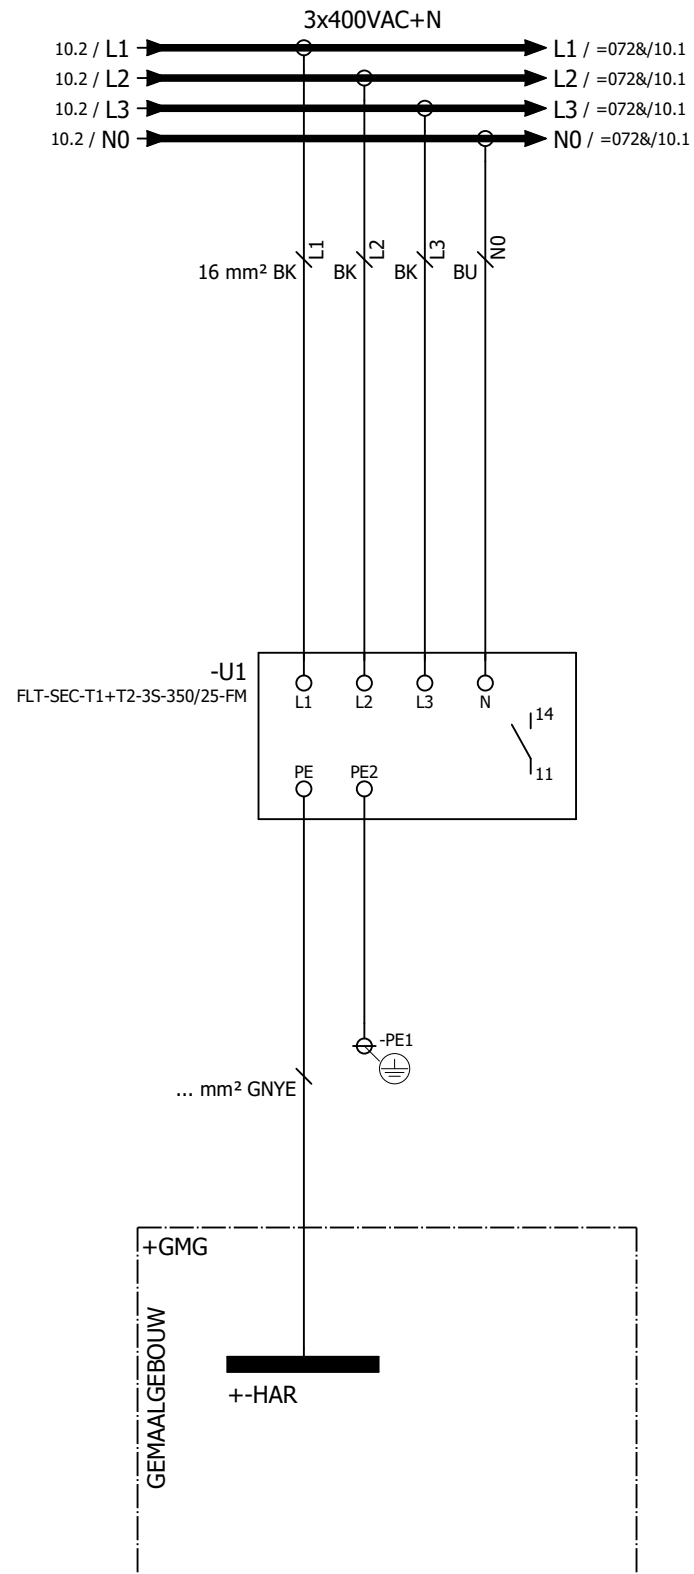

OVERSPANNINGS
BEVEILIGING

←10

=068+K100&/10⇒

Wijz.	Datum	Gez.	Get.	Omschrijving




HHNK-PG-B050 BASISPROJECT
Stroomkringschema Overspanningsbeveiliging

Hoofdverdeling energie Besturingskast

BESTURINGSKAST
KROOSHEKREINIGER

Straatnaam		Registratie nummer	
Postcode-Plaats		123456	
Print 12-3-2026	Get.	Status	Laatste wijziging
Formaat A3	Gez.		12-3-2026
ZW-nummer		Groep	Plaats
		=060	+K500 - 11

Deze tekening is eigendom van het Hoogheemraadschap Hollands Noorderkwartier en wordt uitgeleend onder de voorwaarde dat de lener ervoor zorgt dat het niet zal worden gereproduceerd, gekopieerd, uitgeleend, of op enigerlei andere wijze verspreid, noch gebruikt voor enig ander doel dan voor welke het ter beschikking is gesteld.

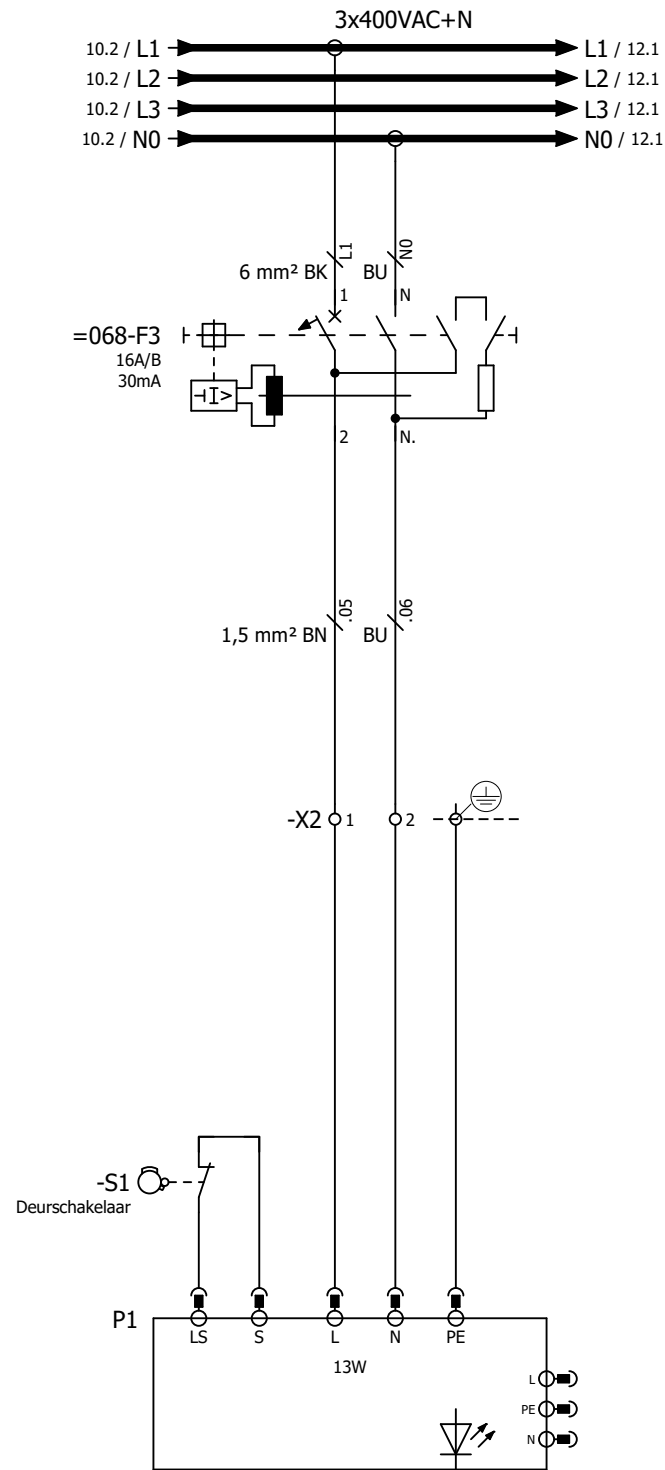

KASTVERLICHTING
K1000


Wijz.	Datum	Gez.	Get.	Omschrijving



HHNK-PG-B050 BASISPROJECT
 Stroomkringschema
 Kastverlichting
 BESTURINGSKAST
 Kracht algemeen proces

Straatnaam		Registratie nummer	
Postcode-Plaats		123456	
Print 12-3-2026	Get.	Status	Laatste wijziging
Formaat A3	Gez.		12-3-2026
ZW-nummer		Groep	Plaats
=068		+K100	Blad
			11

Deze tekening is eigendom van het Hoogheemraadschap Hollands Noorderkwartier en wordt uitgeleend onder de voorwaarde dat de lener ervoor zorgt dat het niet zal worden gereproduceerd, gekopieerd, uitgeleend, of op enigerlei andere wijze verspreid, noch gebruikt voor enig ander doel dan voor welke het ter beschikking is gesteld.

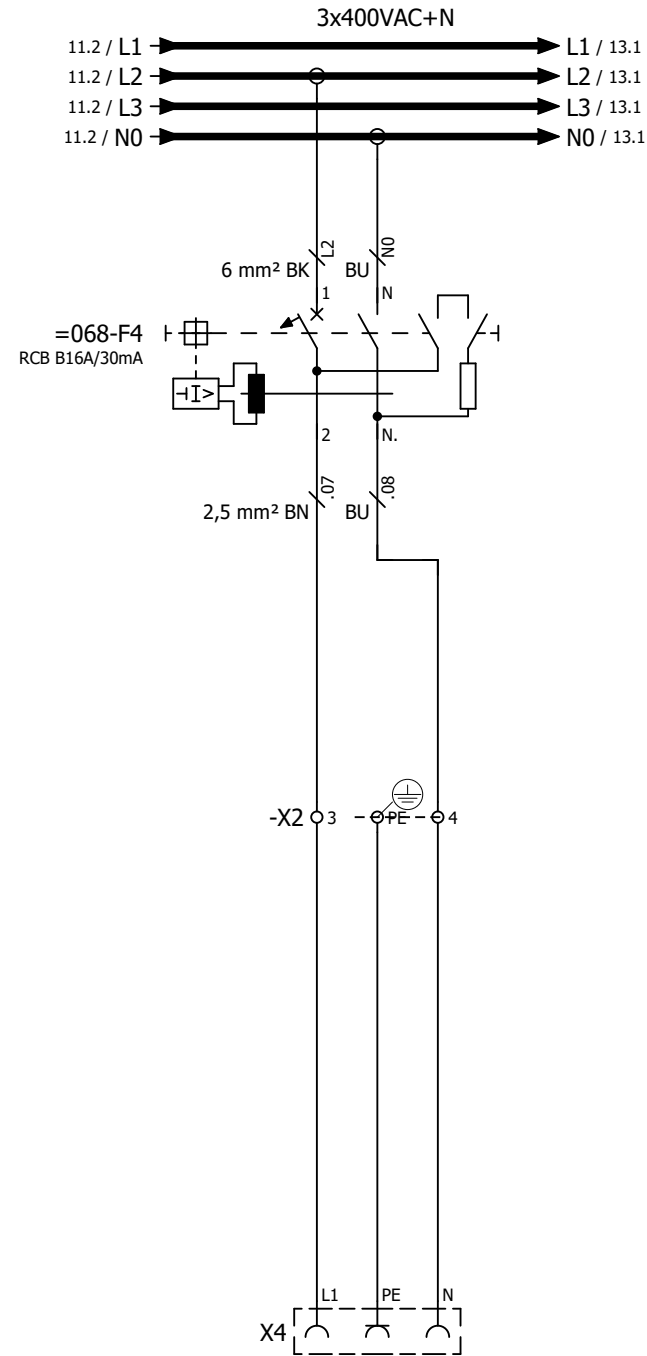

SERVICE WCD

Deze tekening is eigendom van het Hoogheemraadschap Hollands Noorderkwartier en wordt uitgeleend onder de voorwaarde dat de lener ervoor zorgt dat het niet zal worden gereproduceerd, gekopieerd, uitgeleend, of op enigerlei andere wijze verspreid, noch gebruikt voor enig ander doel dan voor welke het ter beschikking is gesteld.

←11


13→

Wijz.	Datum	Gez.	Get.	Omschrijving



HHNK-PG-B050 BASISPROJECT
 Stroomkringschema
 Service Wcd Besturingskast
 BESTURINGSKAST
 Kracht algemeen proces

Straatnaam		Registratie nummer	
Postcode-Plaats		123456	
Print 12-3-2026	Get.	Status	Laatste wijziging
Formaat A3	Gez.		12-3-2026
ZW-nummer		Groep	Plaats
=068		+K100	Blad
			12

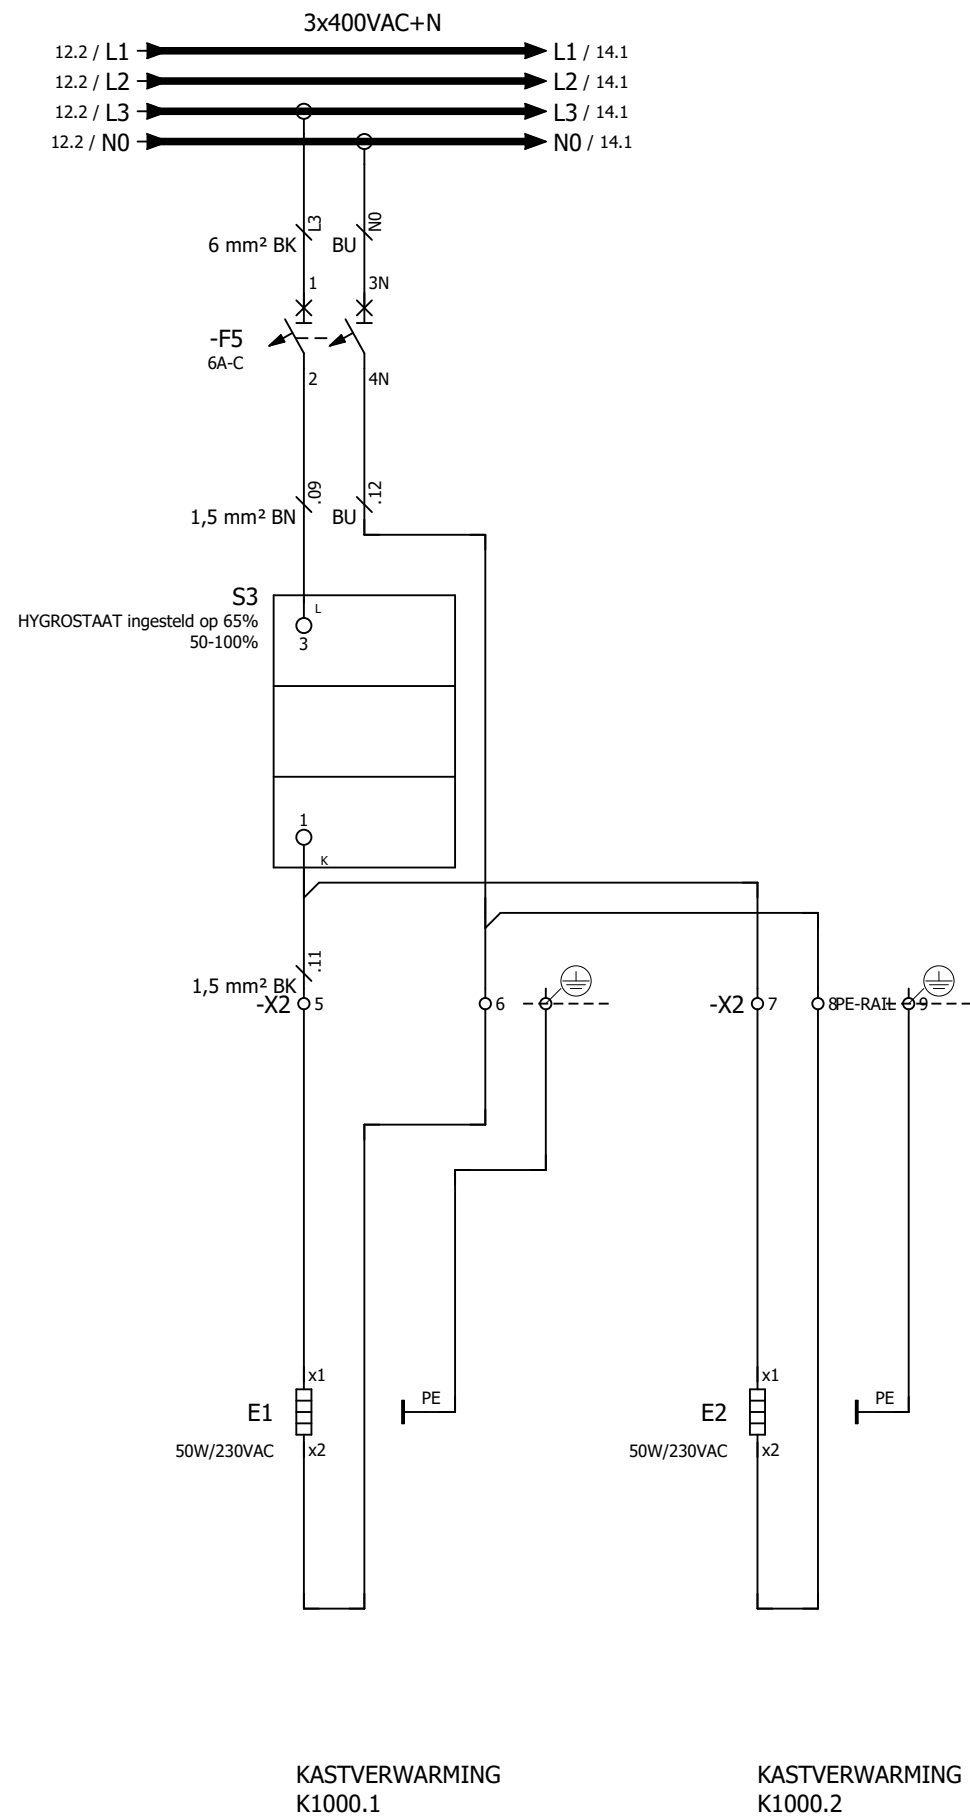


Deze tekening is eigendom van het Hoogheemraadschap Hollands Noorderkwartier en wordt uitgeleend onder de voorwaarde dat de leener ervoor zorgt dat het niet zal worden gereproduceerd, gekopieerd, uitgeleend, of op enigerlei andere wijze verspreid, noch gebruikt voor enig ander doel dan voor welke het ter beschikking is gesteld.

Wijz.	Datum	Gez.	Get.	Omschrijving



HHNK-PG-B050 BASISPROJECT
 Stroomkringschema
 Kastverwarming
 BESTURINGSKAST
 Kracht algemeen proces

Straatnaam		Registratie nummer	
Postcode-Plaats		123456	
Print 12-3-2026	Get.	Status	Laatste wijziging
Formaat A3	Gez.		12-3-2026
ZW-nummer		Groep	Plaats
=068			Blad
			+K100 - 13

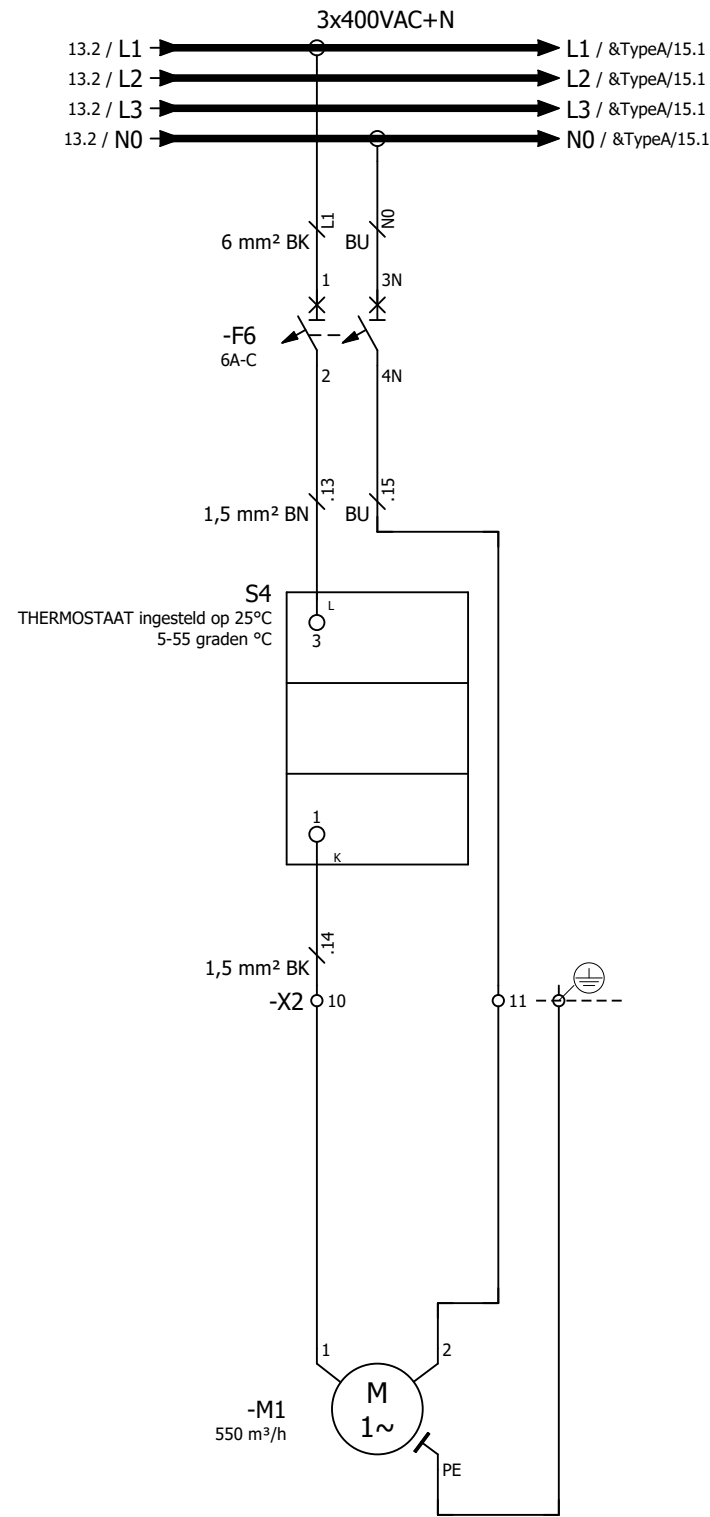

KASTVENTILATIE
K1000.1

←13

&TypeA/15↔

Wijz.	Datum	Gez.	Get.	Omschrijving





HHNK-PG-B050 BASISPROJECT
 Stroomkringschema
 Kastventilatie
 BESTURINGSKAST
 Kracht algemeen proces

Straatnaam		Registratie nummer	
Postcode-Plaats		123456	
Print 12-3-2026	Get.	Status	Laatste wijziging
Formaat A3	Gez.		12-3-2026
ZW-nummer		Groep	Plaats
=068			Blad
			+K100 - 14

Deze tekening is eigendom van het Hoogheemraadschap Hollands Noorderkwartier en wordt uitgeleend onder de voorwaarde dat de leener ervoor zorgt dat het niet zal worden gereproduceerd, gekopieerd, uitgeleend, of op enigerlei andere wijze verspreid, noch gebruikt voor enig ander doel dan voor welke het ter beschikking is gesteld.

3x400VAC+N
 &/14.2 / L1 → L1 / =072&/10.1
 &/14.2 / L2 → L2 / =072&/10.1
 &/14.2 / L3 → L3 / =072&/10.1
 &/14.2 / N0 → N0 / =072&/10.1

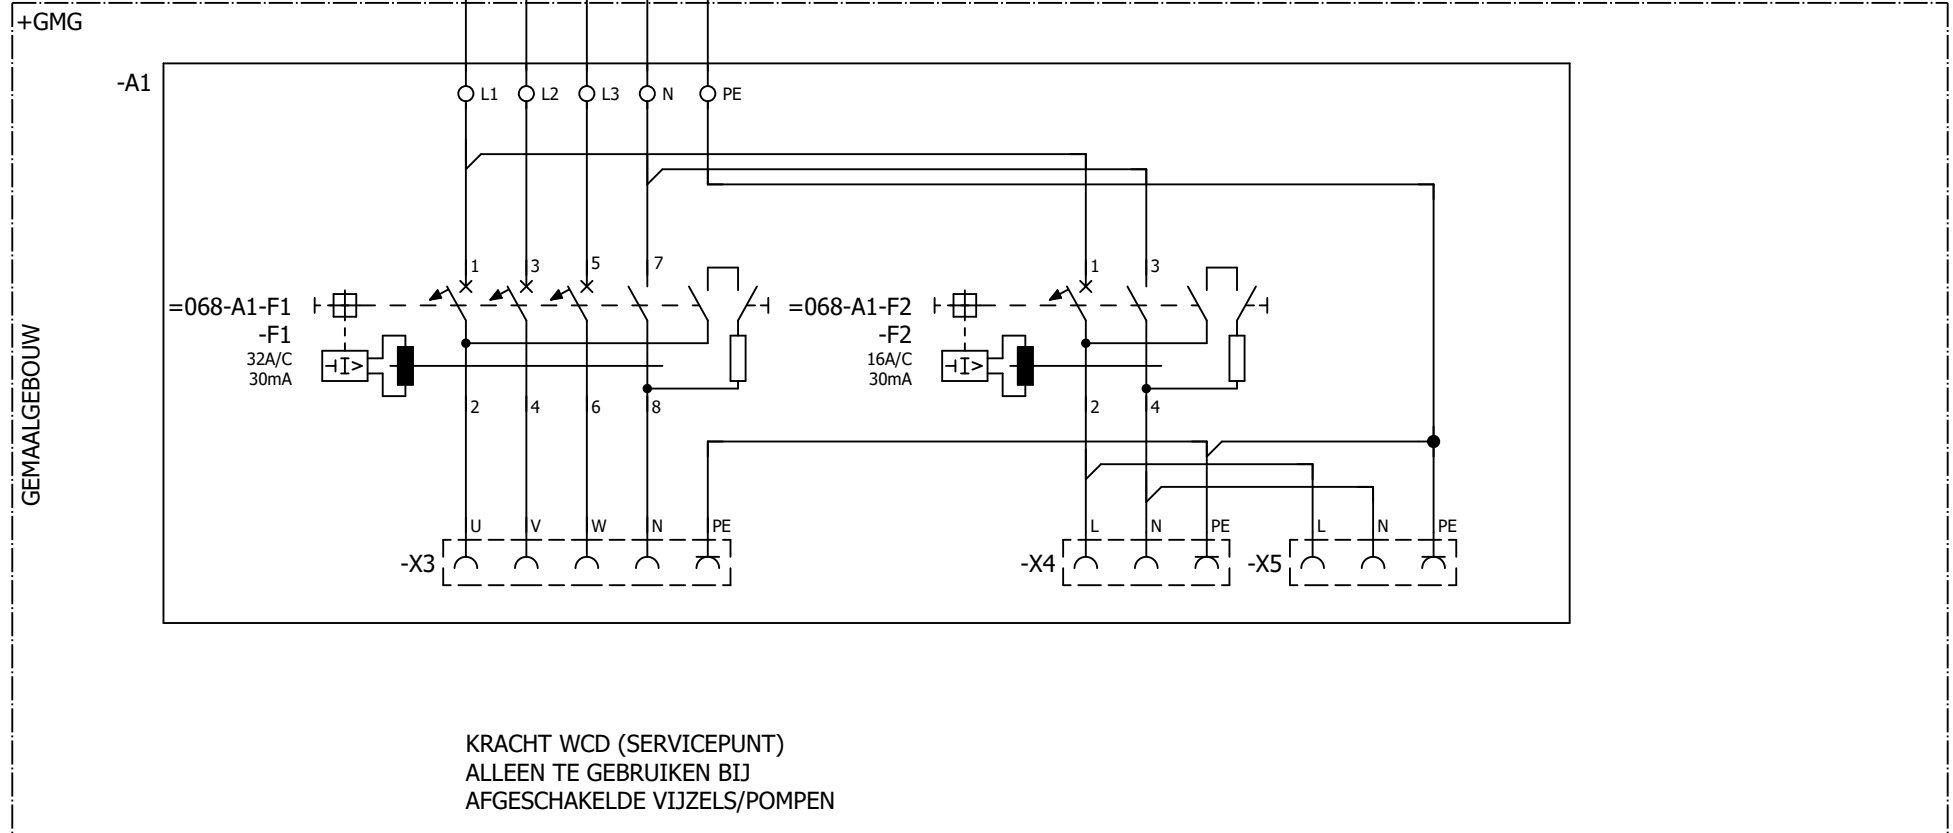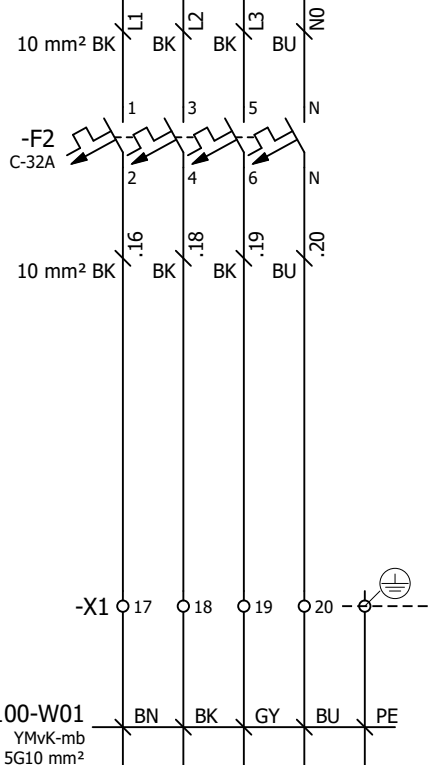

KRACHT WCD (SERVICEPUNT)
 ALLEEN TE GEBRUIKEN BIJ
 AFGESCHAKELDE VIJZELS/POMPEN

←&/14

=072&/10→

Wijz.	Datum	Gez.	Get.	Omschrijving



HHNK-PG-B050 BASISPROJECT
 Stroomkringschema
 Kracht Wcd 32A
 Kracht algemeen proces

Straatnaam		Registratie nummer	
Postcode-Plaats		123456	
Print 12-3-2026	Get.	Status	Laatste wijziging
Formaat A3	Gez.		12-3-2026
ZW-nummer		Groep	Plaats
		=068	+K100
			Blad
			15

Deze tekening is eigendom van het Hoogheemraadschap Hollands Noorderkwartier en wordt uitgeleend onder de voorwaarde dat de leener ervoor zorgt dat het niet zal worden gereproduceerd, gekopieerd, uitgeleend, of op enigerlei andere wijze verspreid, noch gebruikt voor enig ander doel dan voor welke het ter beschikking is gesteld.



STUURSTROOM
VOEDING 230VAC

←=068&TypeA/15

11↔

Wijz.	Datum	Gez.	Get.	Omschrijving




HHNK-PG-B050 BASISPROJECT
Stroomkringschema
230VAC Stuurstroom

230VAC Stuurstroom

BESTURINGSKAST

Straatnaam		Registratie nummer	
Postcode-Plaats		123456	
Print 12-3-2026	Get.	Status	Laatste wijziging
Formaat A3	Gez.		12-3-2026
ZW-nummer		Groep	Plaats Blad
=072			+K100 - 10

Deze tekening is eigendom van het Hoogheemraadschap Hollands Noorderkwartier en wordt uitgeleend onder de voorwaarde dat de lener ervoor zorgt dat het niet zal worden gereproduceerd, gekopieerd, uitgeteeld, of op enigerlei andere wijze verspreid, noch gebruikt voor enig ander doel dan voor welke het ter beschikking is gesteld.

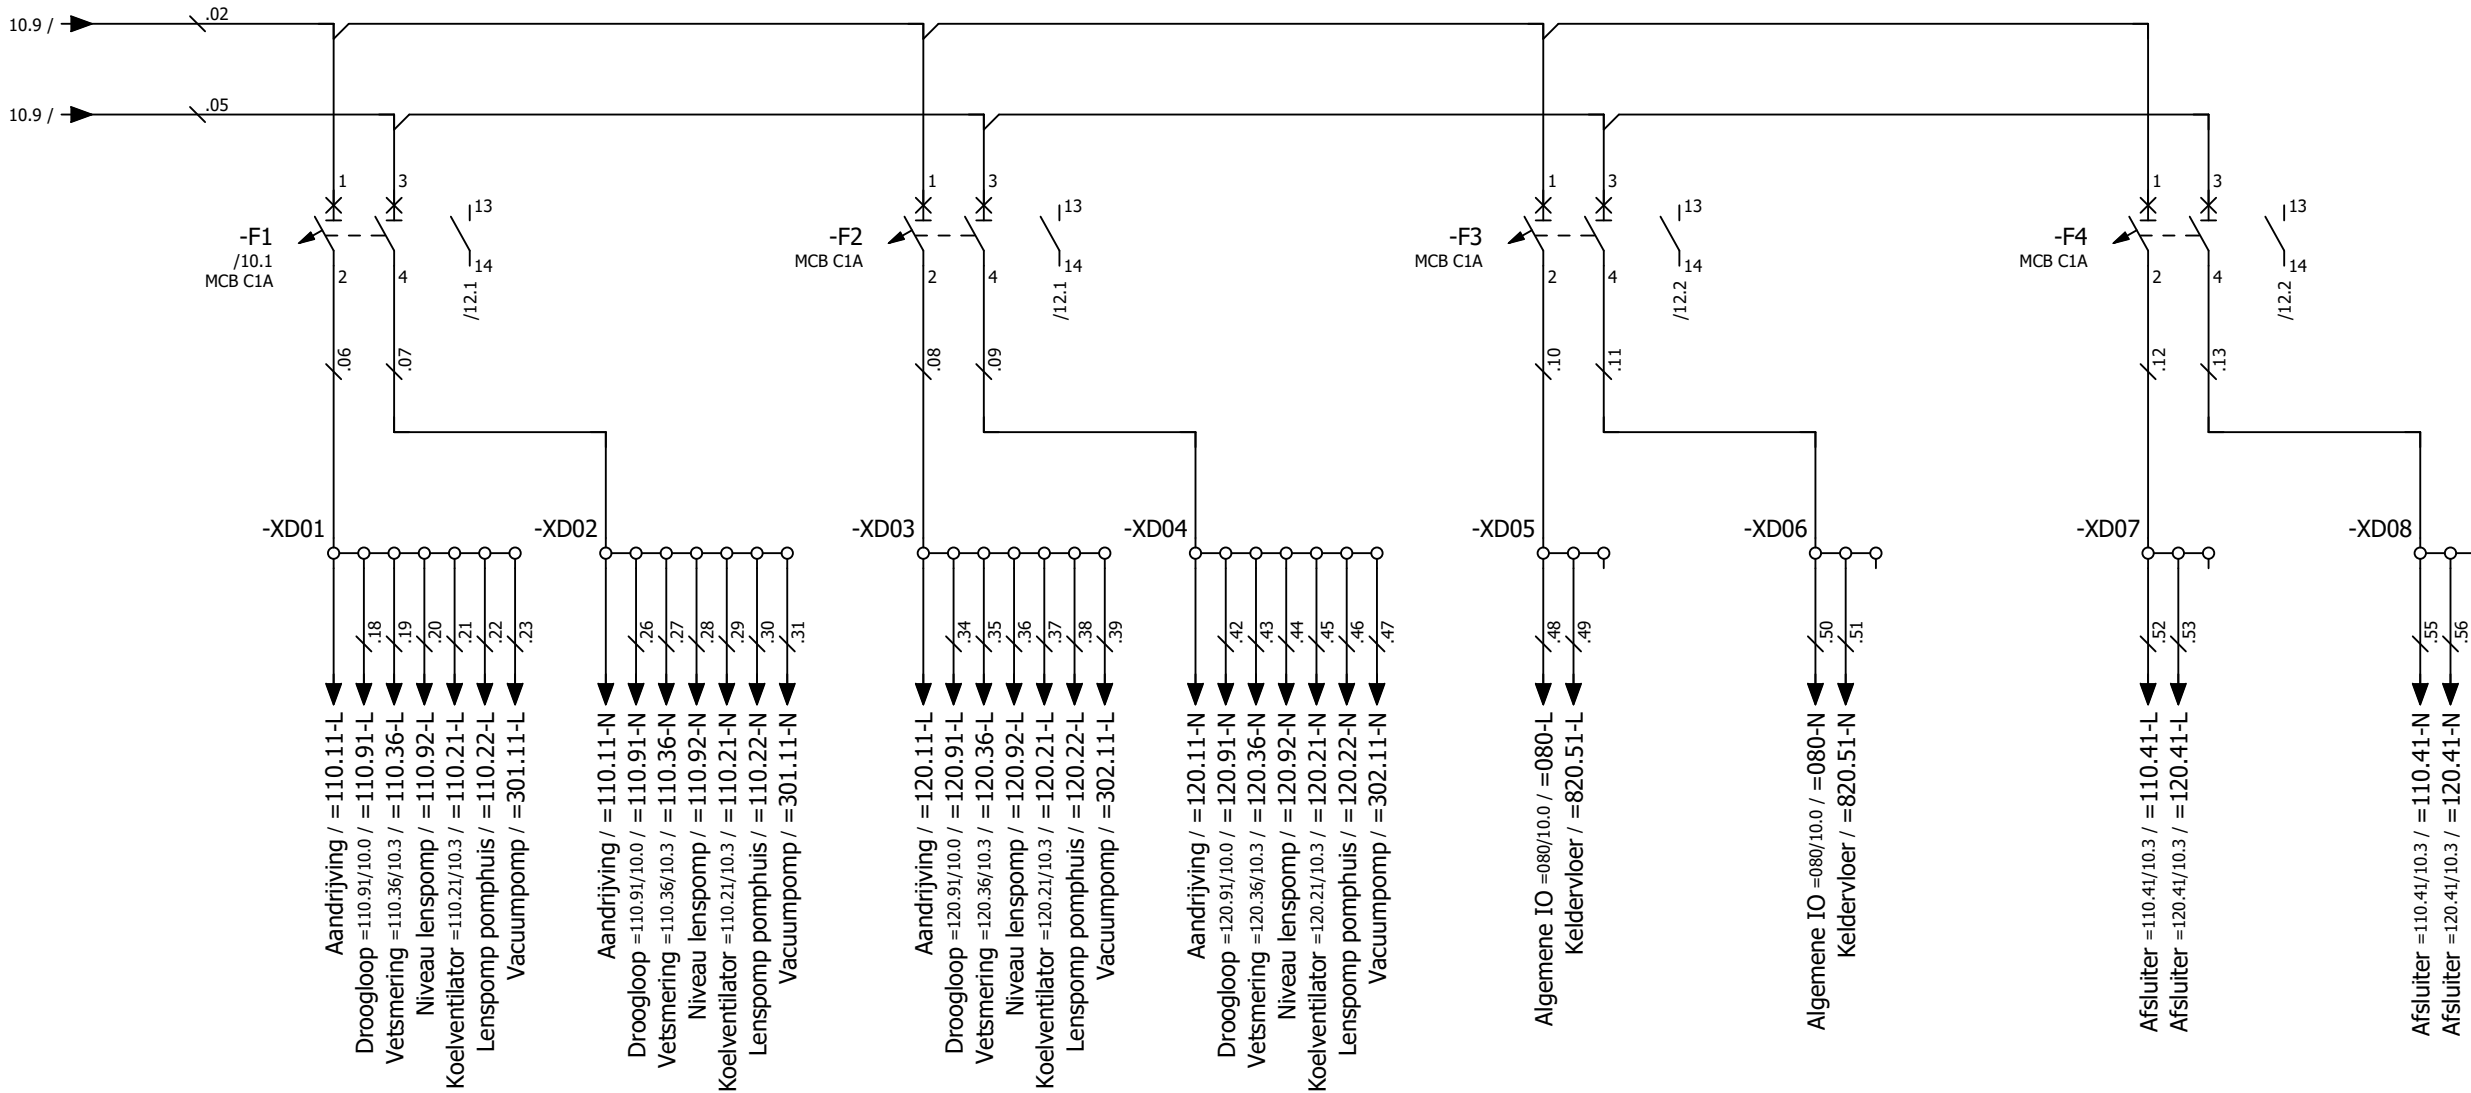

STUURSTROOM
VOEDING 230VAC
AANDRIJVING 1

STUURSTROOM
VOEDING 230VAC
AANDRIJVING 2

FUNCTIETEKST

FUNCTIETEKST

Wijz.	Datum	Gez.	Get.	Omschrijving




HHNK-PG-B050 BASISPROJECT
Stroomkringschema
230VAC Stuurstroom

230VAC Stuurstroom

BESTURINGSKAST

Straatnaam		Registratie nummer	
Postcode-Plaats		123456	
Print 12-3-2026	Get.	Status	Laatste wijziging
Formaat A3	Gez.		12-3-2026
ZW-nummer		Groep	Plaats
=072			Blad
			+K100 - 11

Deze tekening is eigendom van het Hoogheemraadschap Hollands Noorderkwartier en wordt uitgeleend onder de voorwaarde dat de leener ervoor zorgt dat het niet zal worden gereproduceerd, gekopieerd, uitgeteeld, of op enigerlei andere wijze verspreid, noch gebruikt voor enig ander doel dan voor welke het ter beschikking is gesteld.

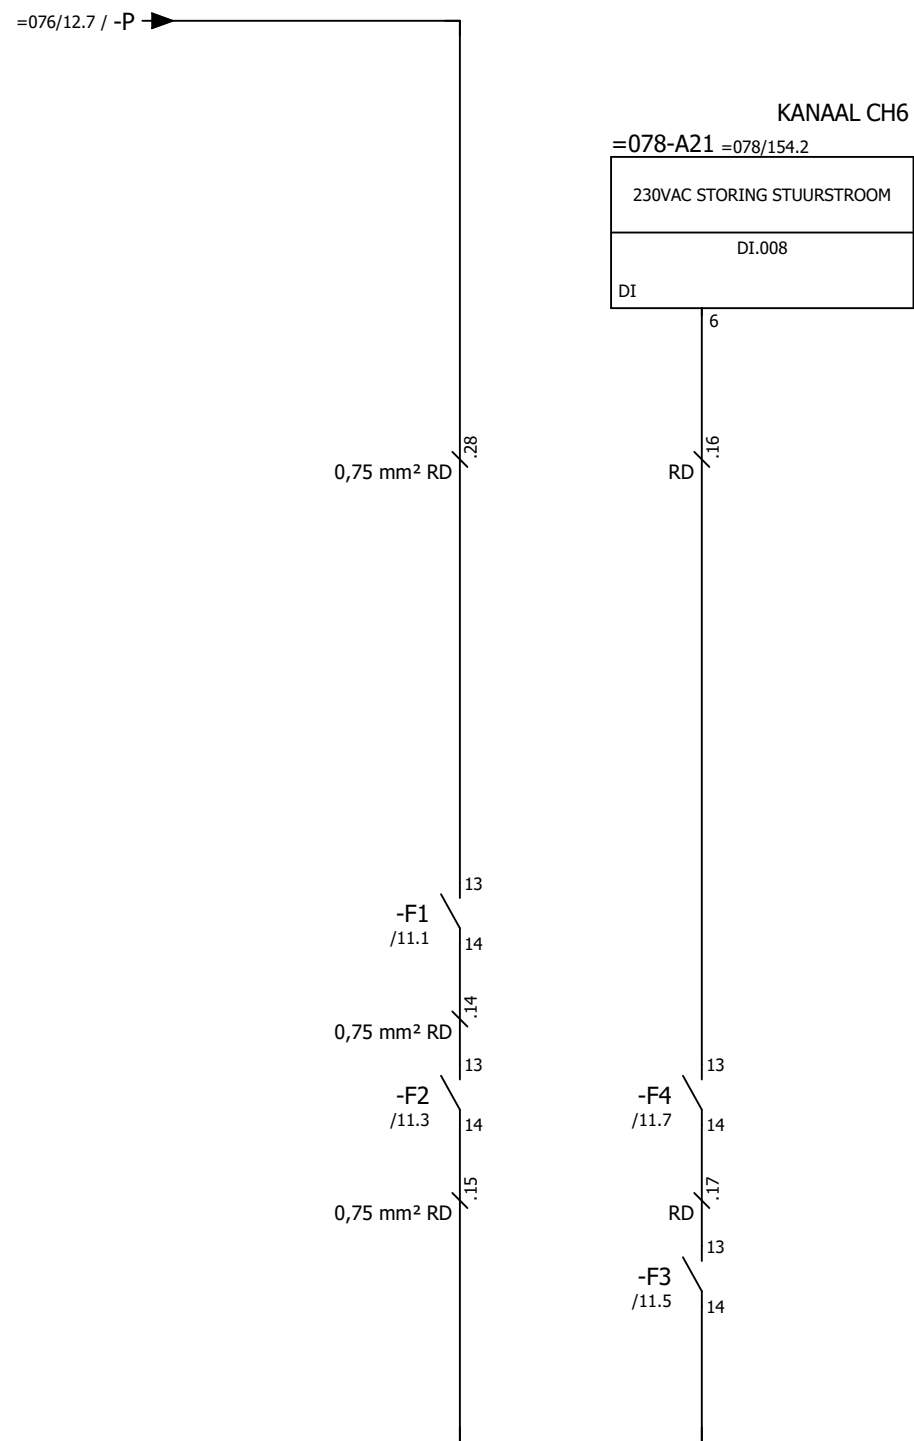

FUNCTIETEKST

Wijz.	Datum	Gez.	Get.	Omschrijving



HHNK-PG-B050 BASISPROJECT
 Stroomkringschema
 230VAC Stuurstroom Statusmelding

BESTURINGSKAST

230VAC Stuurstroom

Straatnaam		Registratie nummer	
Postcode-Plaats		123456	
Print 12-3-2026	Get.	Status	Laatste wijziging
Formaat A3	Gez.		12-3-2026
ZW-nummer		Groep	Plaats
=072		+K100	Blad
			12

Deze tekening is eigendom van het Hoogheemraadschap Hollands Noorderkwartier en wordt uitgeleend onder de voorwaarde dat de leener ervoor zorgt dat het niet zal worden gereproduceerd, gekopieerd, uitgeleend, of op enigerlei andere wijze verspreid, noch gebruikt voor enig ander doel dan voor welke het ter beschikking is gesteld.



Deze tekening is eigendom van het Hoogheemraadschap Hollands Noorderkwartier en wordt uitgeleend onder de voorwaarde dat de lener ervoor zorgt dat het niet zal worden gereproduceerd, gekopieerd, uitgeleend, of op enigerlei andere wijze verspreid, noch gebruikt voor enig ander doel dan voor welke het ter beschikking is gesteld.

← +K100/12

10 ⇌

Wijz.	Datum	Gez.	Get.	Omschrijving




HHNK-PG-B050 BASISPROJECT
 Kabelblokschema

230VAC Stuurstroom

BESTURINGSKAST
 KROOSHEKREINIGER

Straatnaam		Registratie nummer	
Postcode-Plaats		123456	
Print 12-3-2026	Get.	Status	Laatste wijziging
Formaat A3	Gez.		12-3-2026
Zw-nummer		Groep	Plaats
=072			Blad
			+K500 - 2

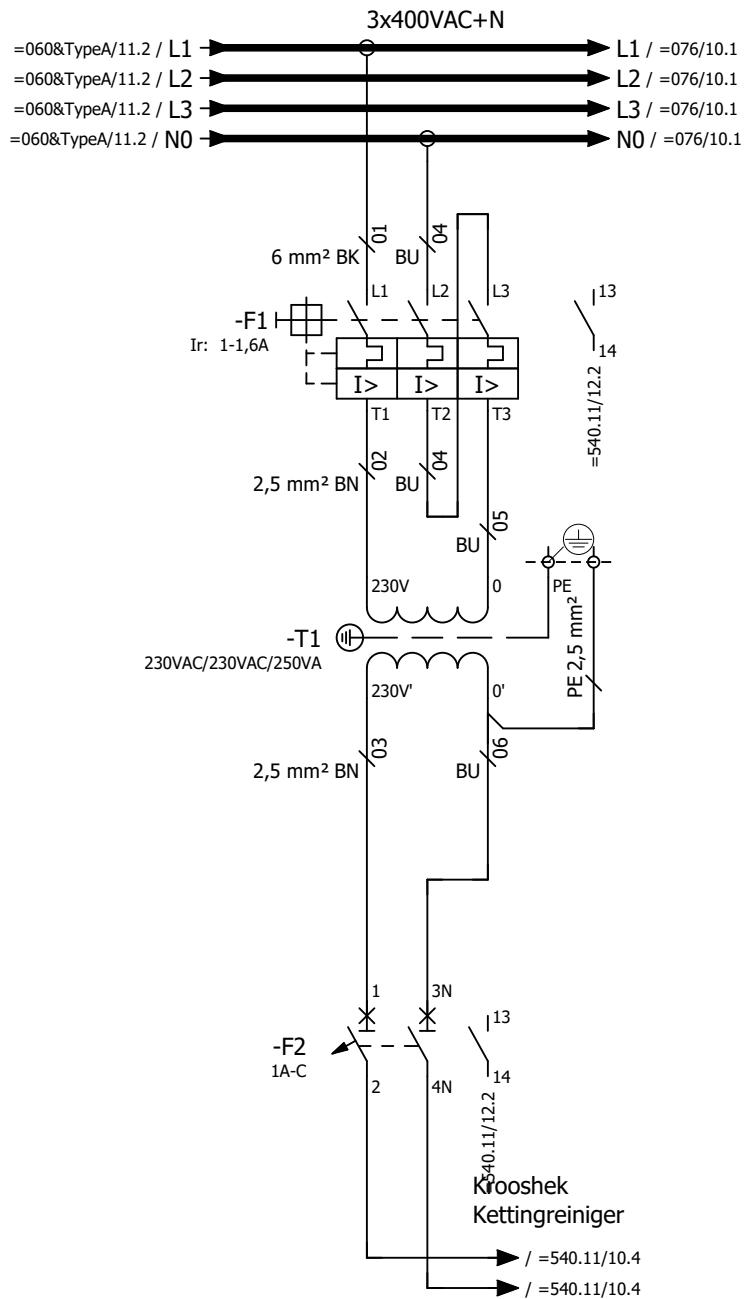

Wijz.	Datum	Gez.	Get.	Omschrijving




HHNK-PG-B050 BASISPROJECT
 Stroomkringschema
 230VAC Stuurstroom

**BESTURINGSKAST
 KROOSHEKREINIGER**

230VAC Stuurstroom

Straatnaam		Registratie nummer	
Postcode-Plaats		123456	
Print 12-3-2026	Get.	Status	Laatste wijziging
Formaat A3	Gez.		12-3-2026
ZW-nummer		Groep	Plaats
		=072	+K500
			Blad
			10

Deze tekening is eigendom van het Hoogheemraadschap Hollands Noorderkwartier en wordt uitgeleend onder de voorwaarde dat de leener ervoor zorgt dat het niet zal worden gereproduceerd, gekopieerd, uitgeteeld, of op enigerlei andere wijze verspreid, noch gebruikt voor enig ander doel dan voor welke het ter beschikking is gesteld.

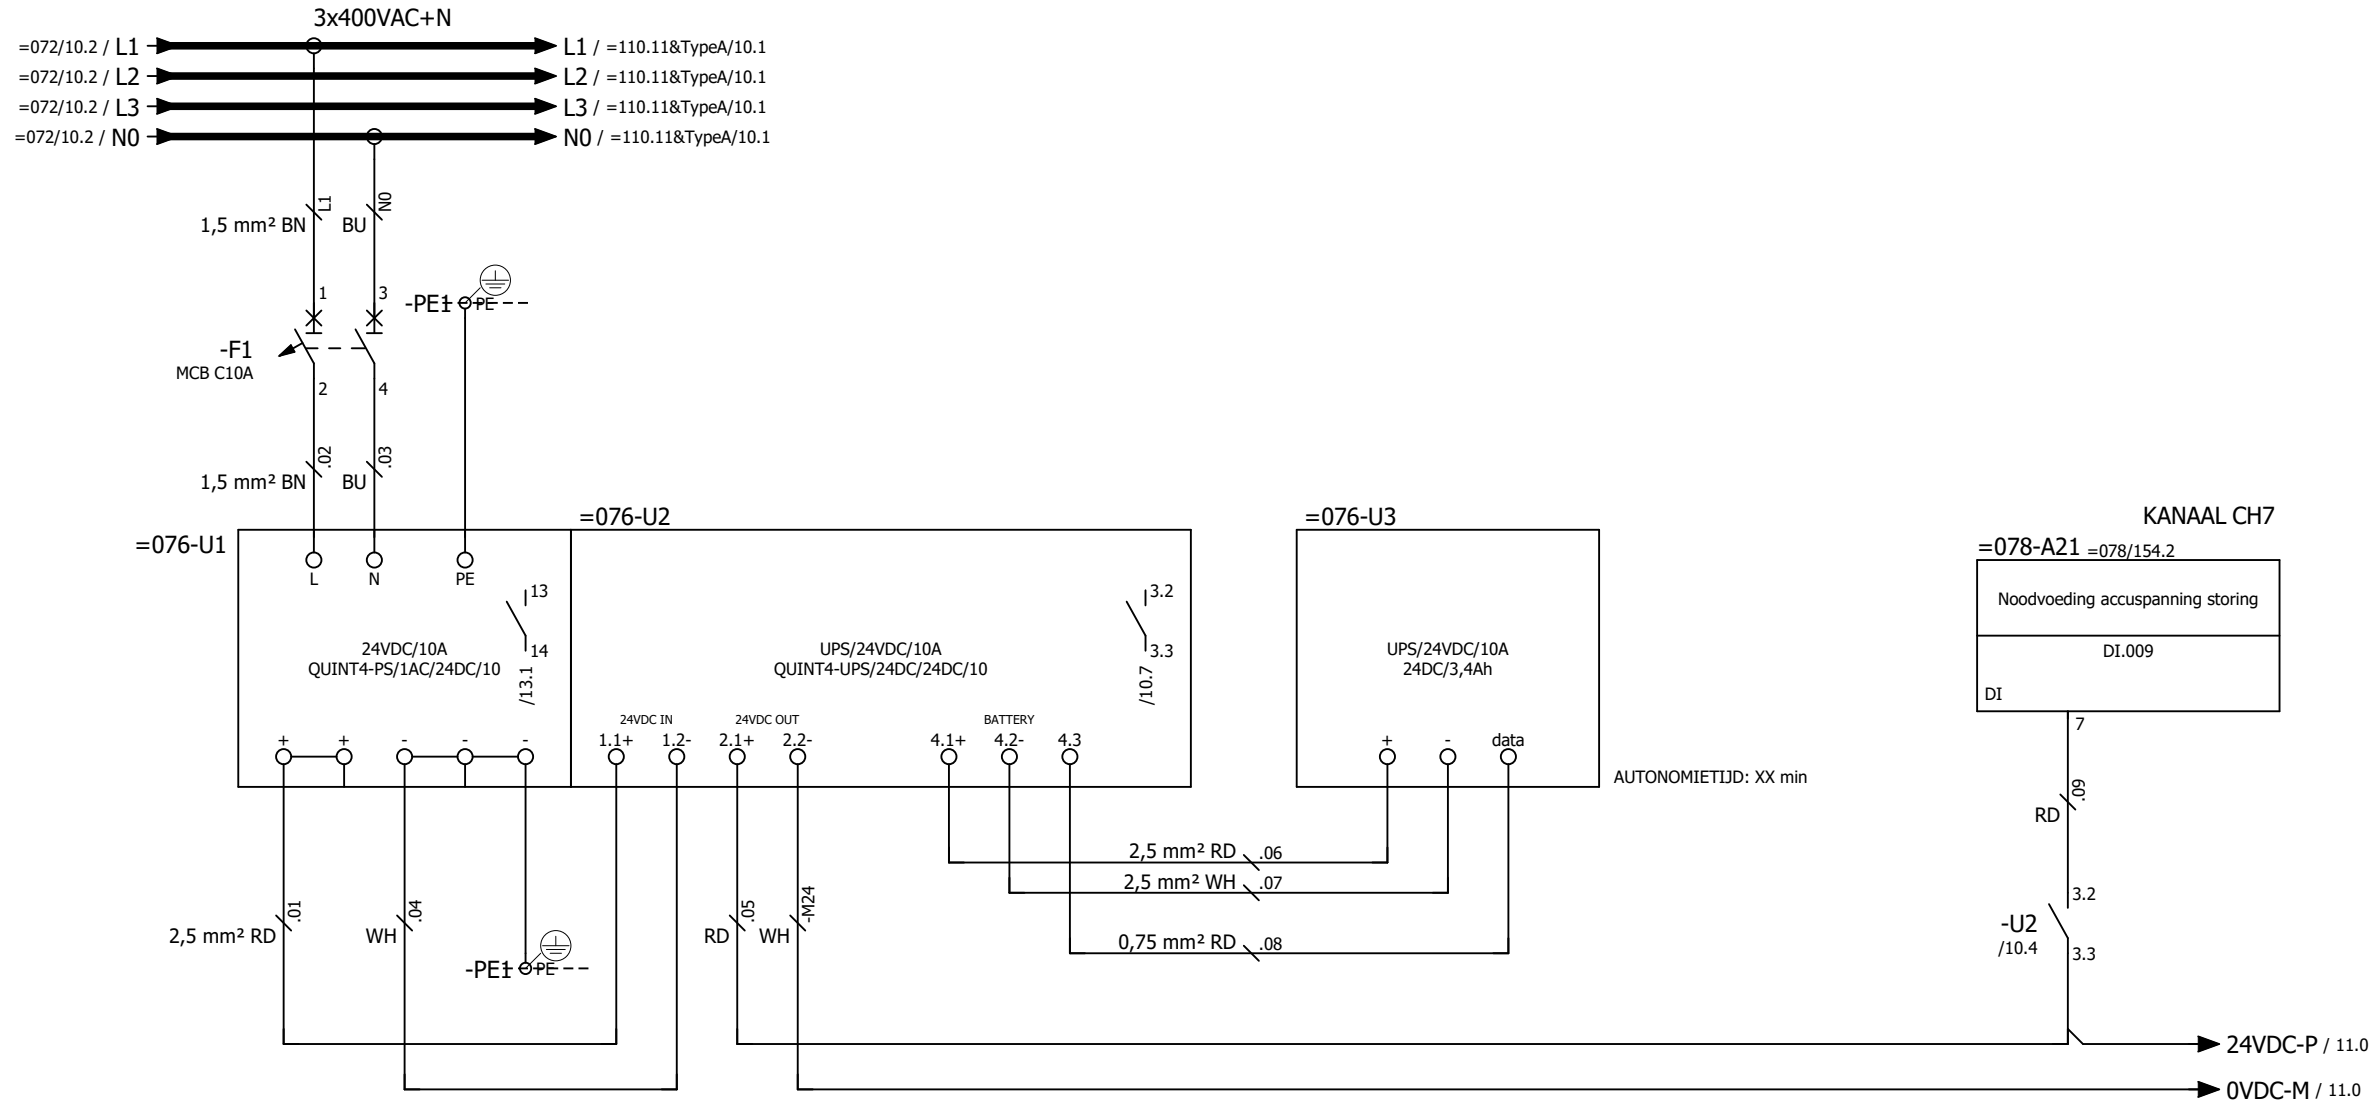

←=072+K500/10


11⇒

Wijz.	Datum	Gez.	Get.	Omschrijving



HHNK-PG-B050 BASISPROJECT
 Stroomkringschema
 24VDC Stuurstroom Voeding
 24VDC Stuurstroom

Straatnaam		Registratie nummer	
Postcode-Plaats		123456	
Print	12-3-2026	Get.	Status
Formaat A3		Laatste wijziging	
		12-3-2026	
ZW-nummer	=076	Plaats	Blad
		+K100	- 10

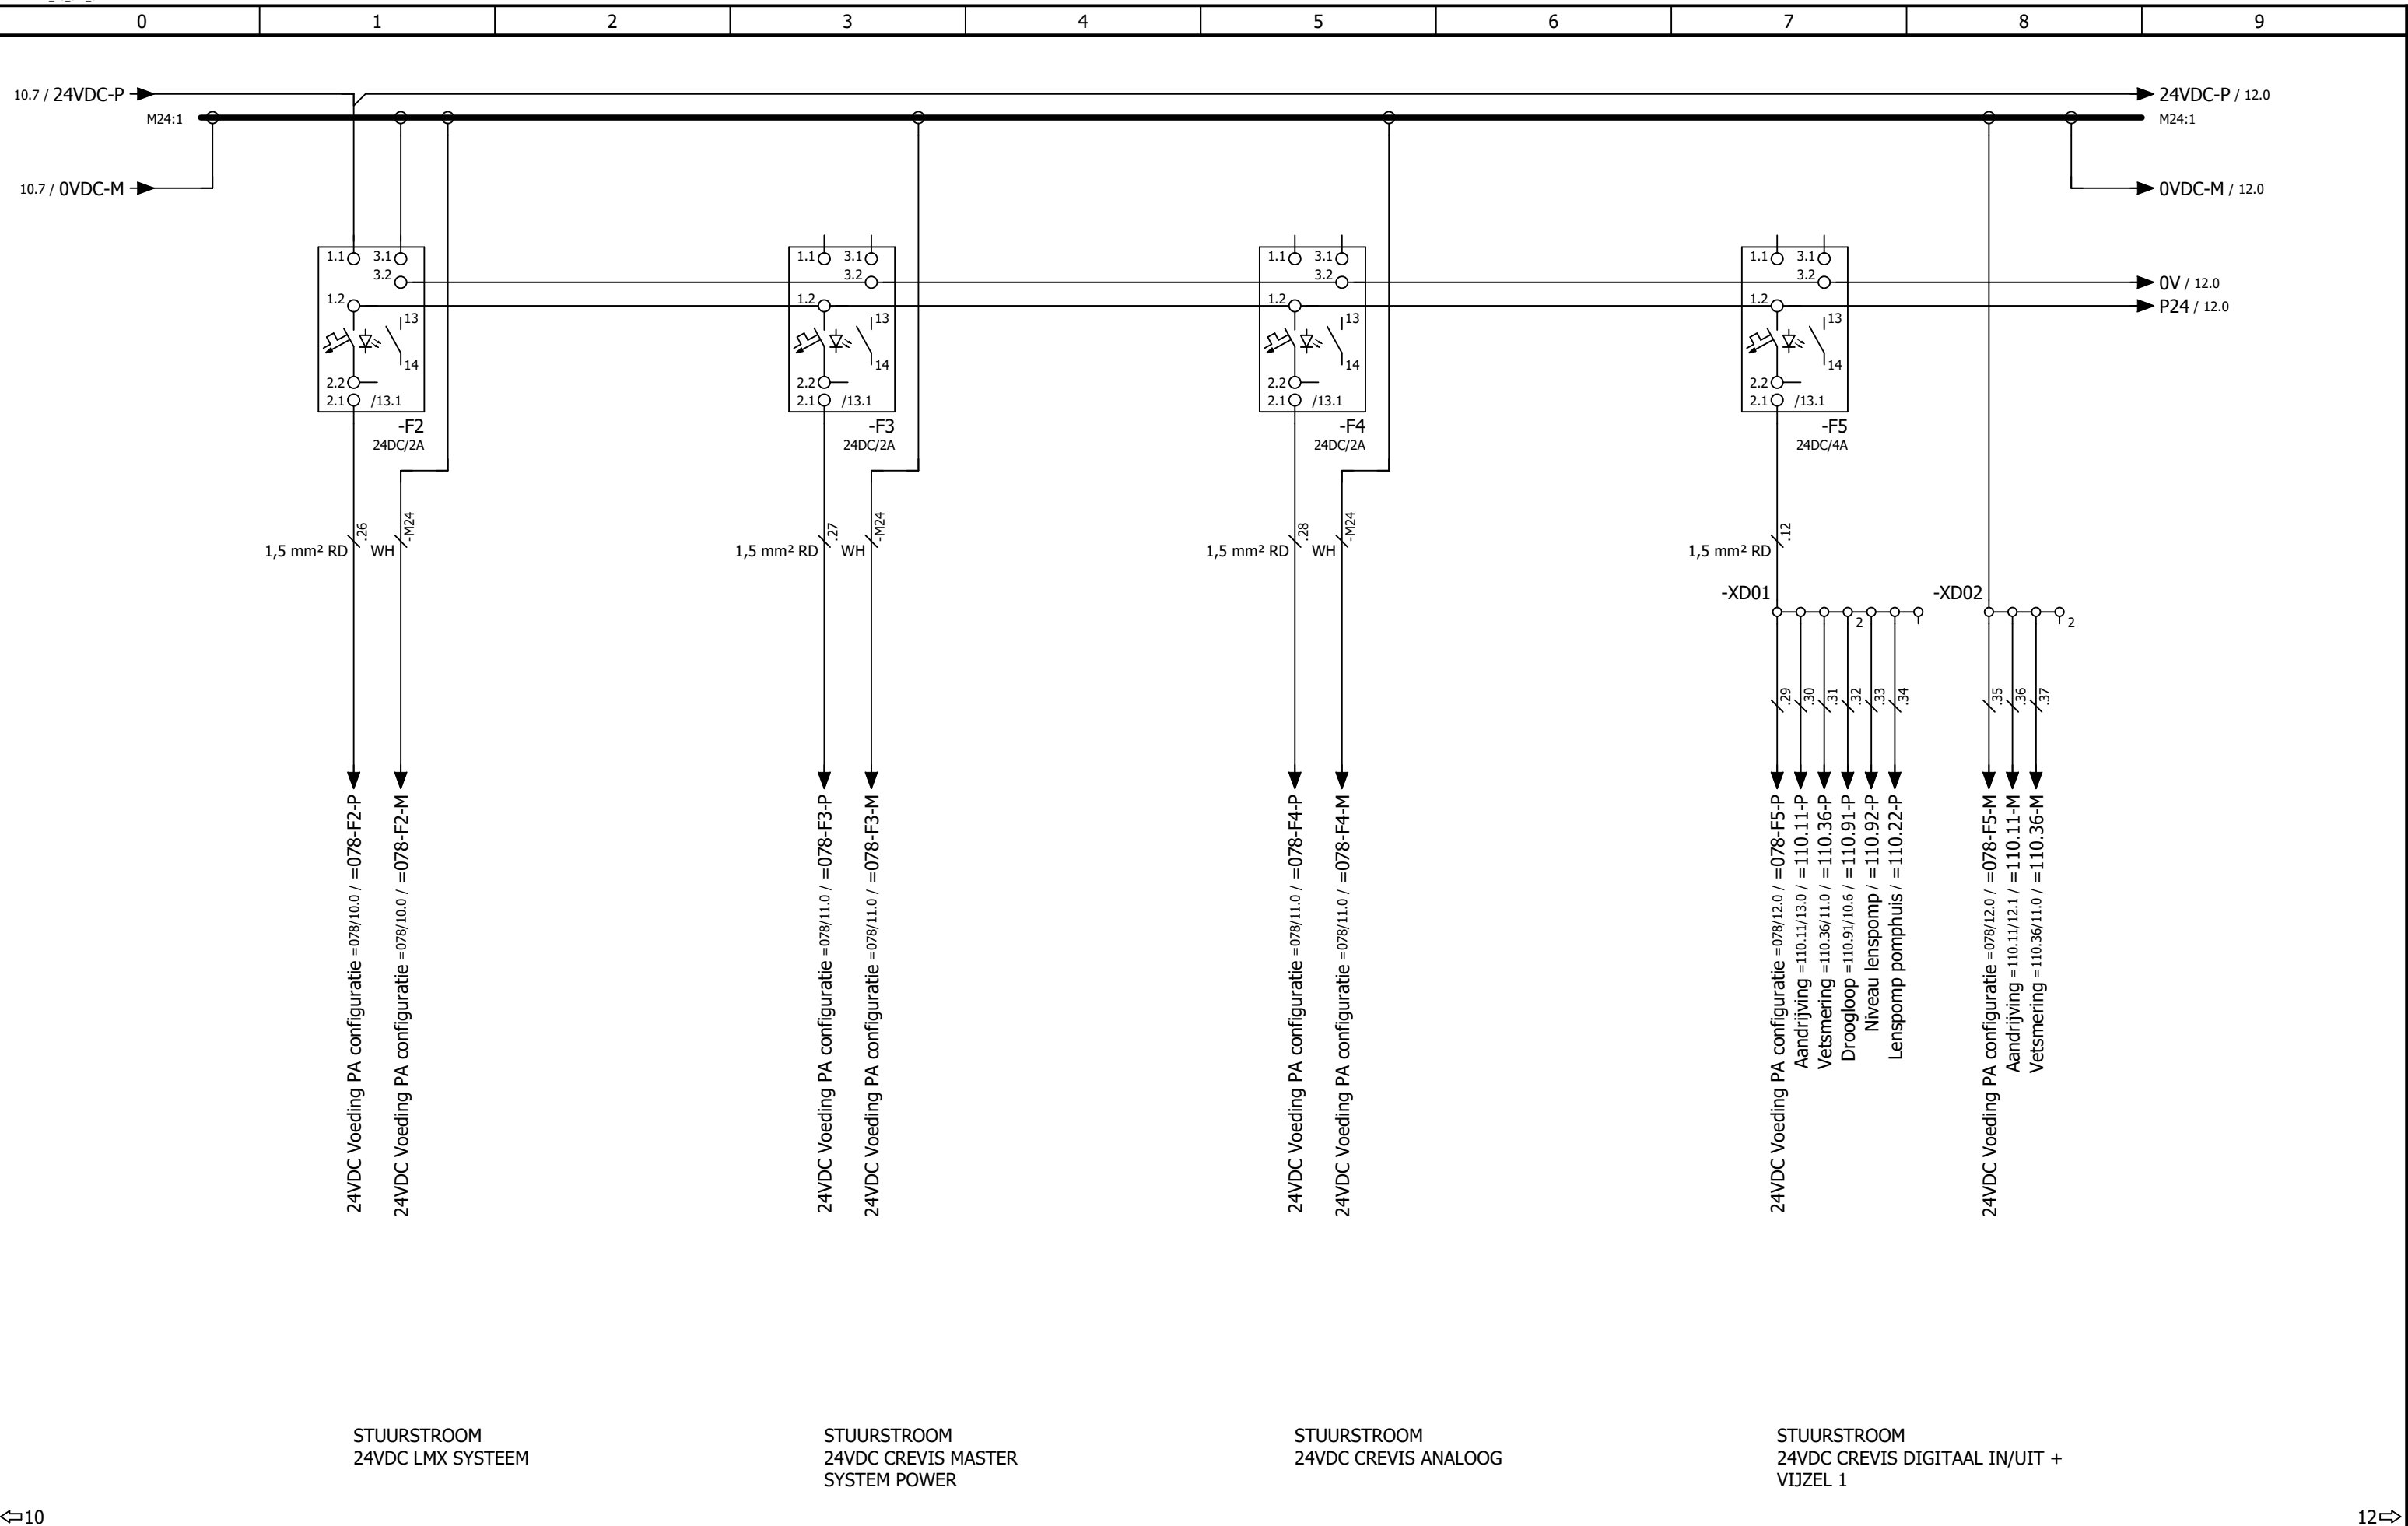

STUURSTROOM
24VDC LMX SYSTEEM

STUURSTROOM
24VDC CREVIS MASTER
SYSTEM POWER

STUURSTROOM
24VDC CREVIS ANALOOG

STUURSTROOM
24VDC CREVIS DIGITAAL IN/UIT +
VIJZEL 1

←10

12⇒

Wijz.	Datum	Gez.	Get.	Omschrijving




HHNK-PG-B050 BASISPROJECT
Stroomkringschema
24VDC Stuurstroom Verdeling

BESTURINGSKAST

24VDC Stuurstroom

Straatnaam		Registratie nummer	
Postcode-Plaats		123456	
Print 12-3-2026	Get.	Status	Laatste wijziging
Formaat A3	Gez.		12-3-2026
ZW-nummer		Groep	Plaats
		=076	+K100
			Blad
			11

Deze tekening is eigendom van het Hoogheemraadschap Hollands Noorderkwartier en wordt uitgeleend onder de voorwaarde dat de leener ervoor zorgt dat het niet zal worden gereproduceerd, gekopieerd, uitgeleend, of op enigerlei andere wijze verspreid, noch gebruikt voor enig ander doel dan voor welke het ter beschikking is gesteld.

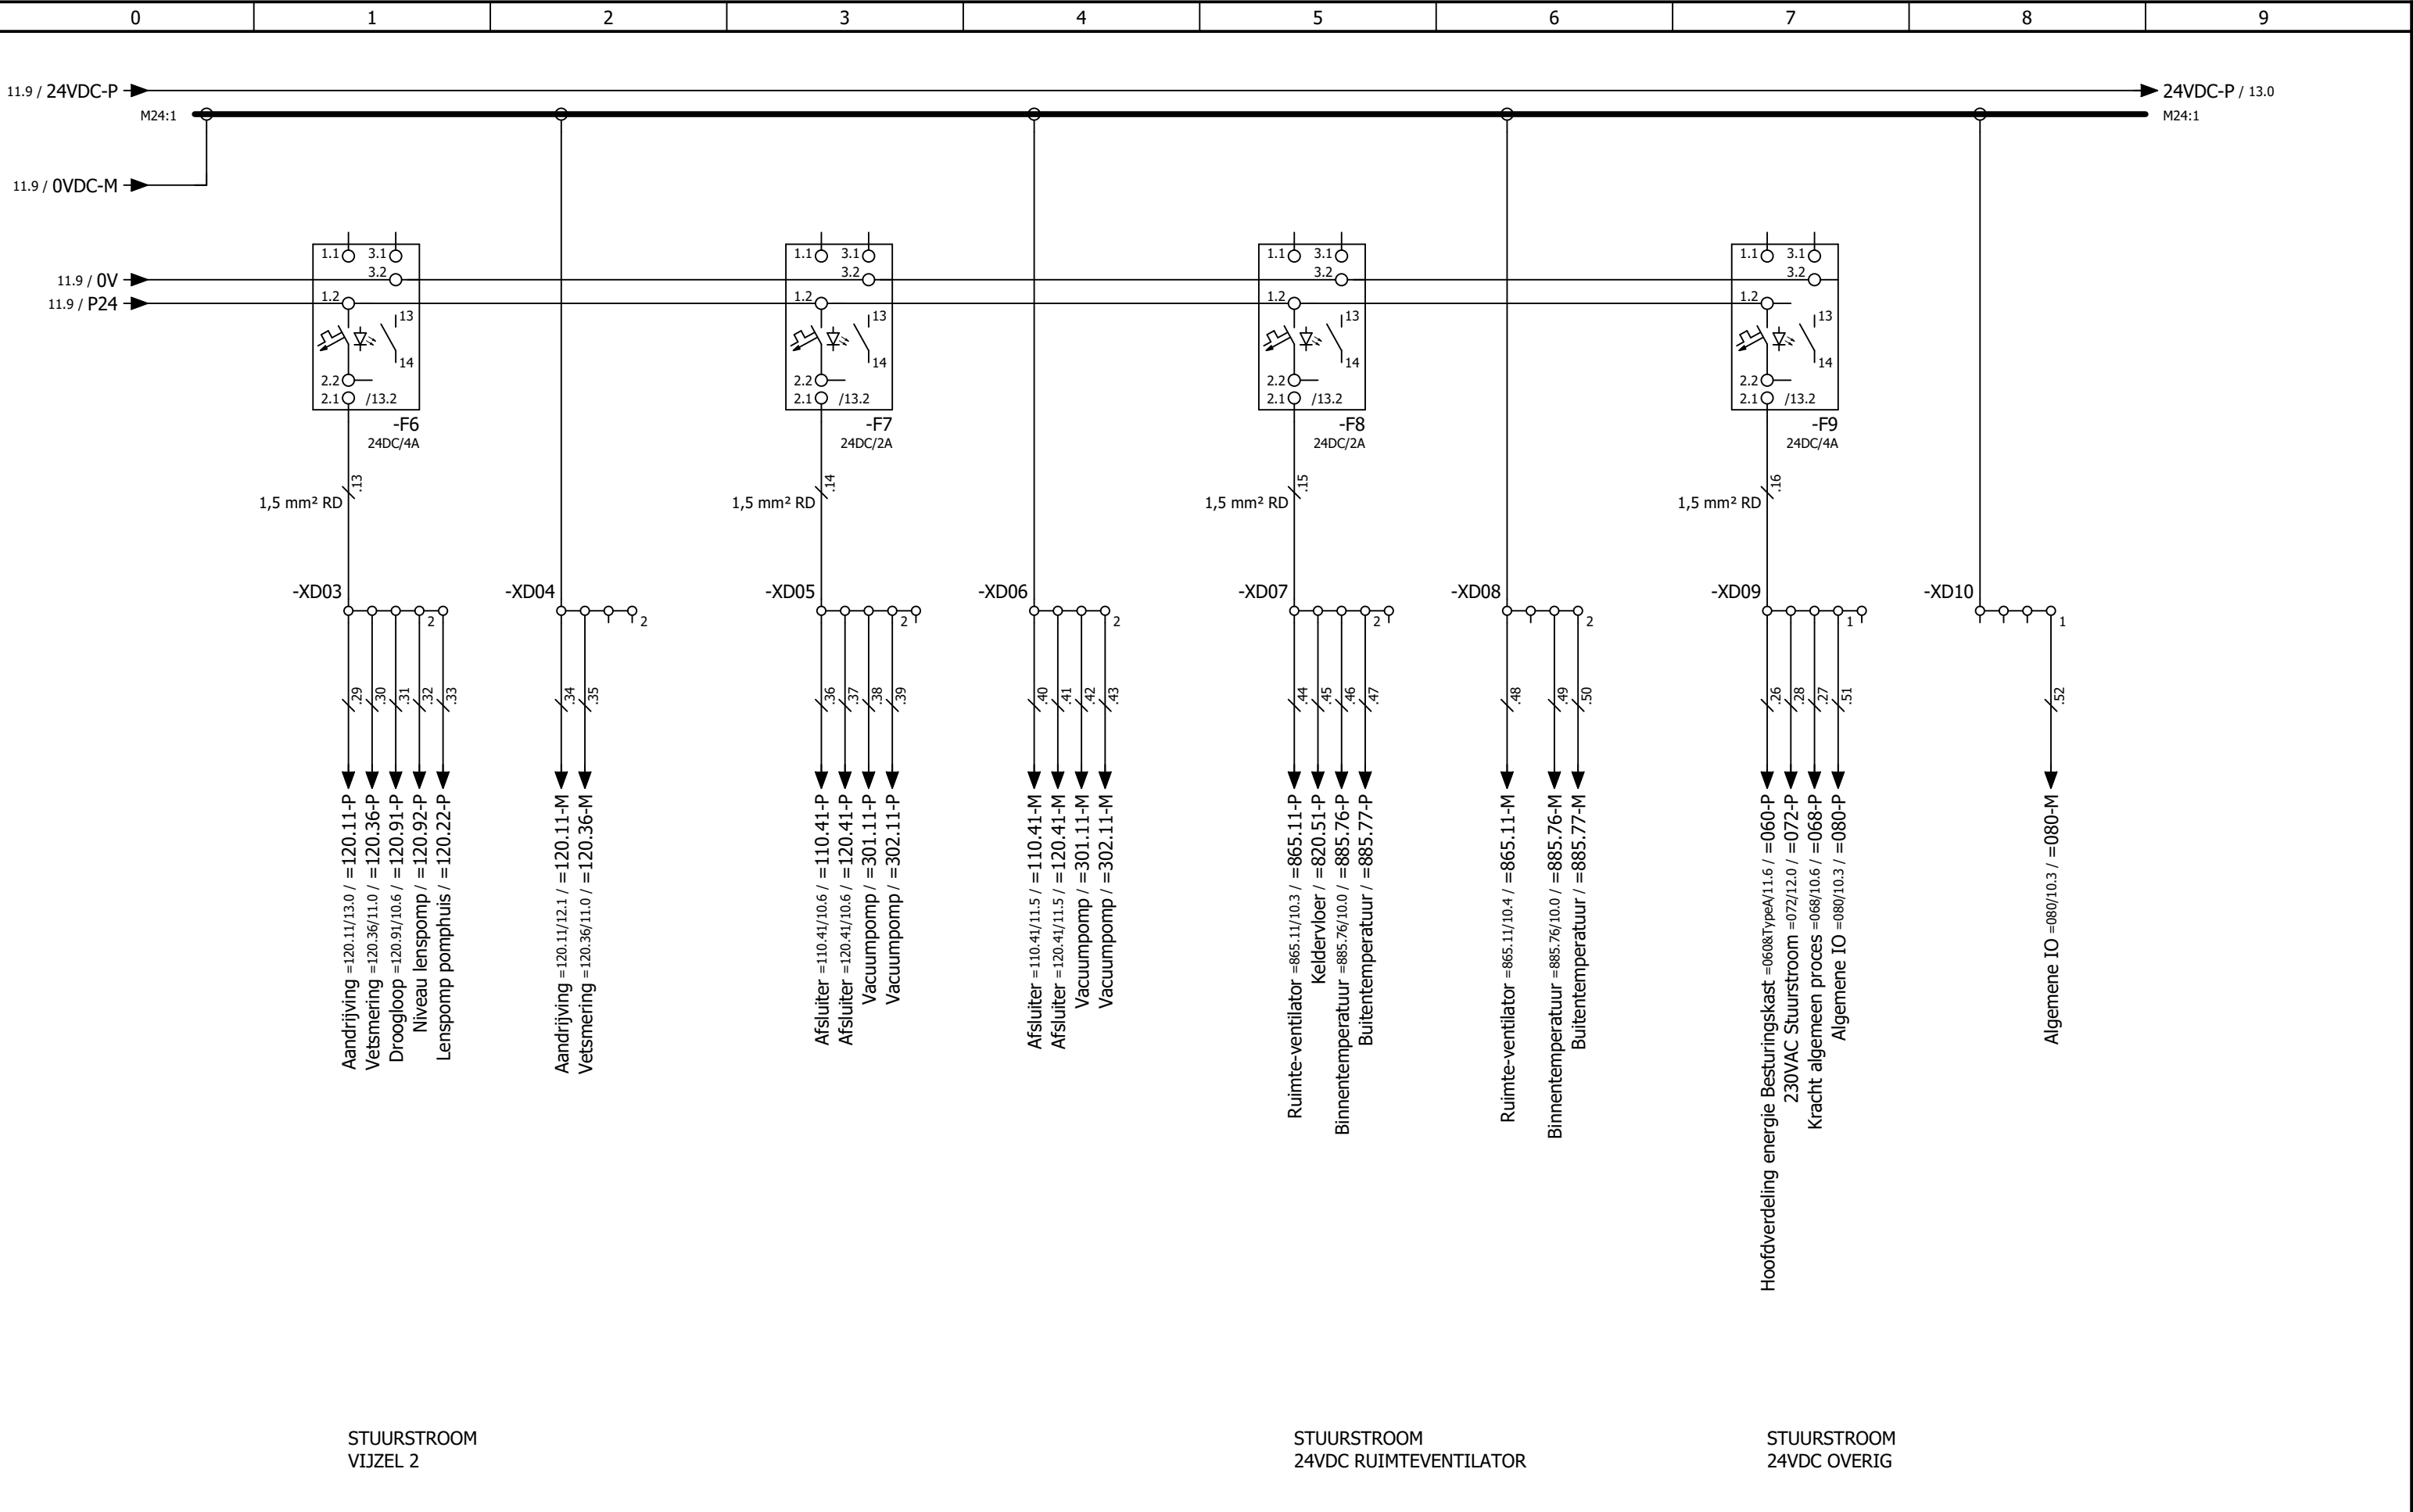

STUURSTROOM
VIJZEL 2

STUURSTROOM
24VDC RUIMTEVENTILATOR

STUURSTROOM
24VDC OVERIG

←11

13→


Wijz.	Datum	Gez.	Get.	Omschrijving



HHNK-PG-B050 BASISPROJECT
 Stroomkringschema
 24VDC Stuurstroom Verdeling
 24VDC Stuurstroom


Straatnaam		Registratie nummer	
Postcode-Plaats		123456	
Print 12-3-2026	Get.	Status	Laatste wijziging
Formaat A3	Gez.		12-3-2026
ZW-nummer		Groep	Plaats
		=076	+K100
			Blad
			12


Deze tekening is eigendom van het Hoogheemraadschap Hollands Noorderkwartier en wordt uitgeleend onder de voorwaarde dat de leener ervoor zorgt dat het niet zal worden gereproduceerd, gekopieerd, uitgeleend, of op enigerlei andere wijze verspreid, noch gebruikt voor enig ander doel dan voor welke het ter beschikking is gesteld.

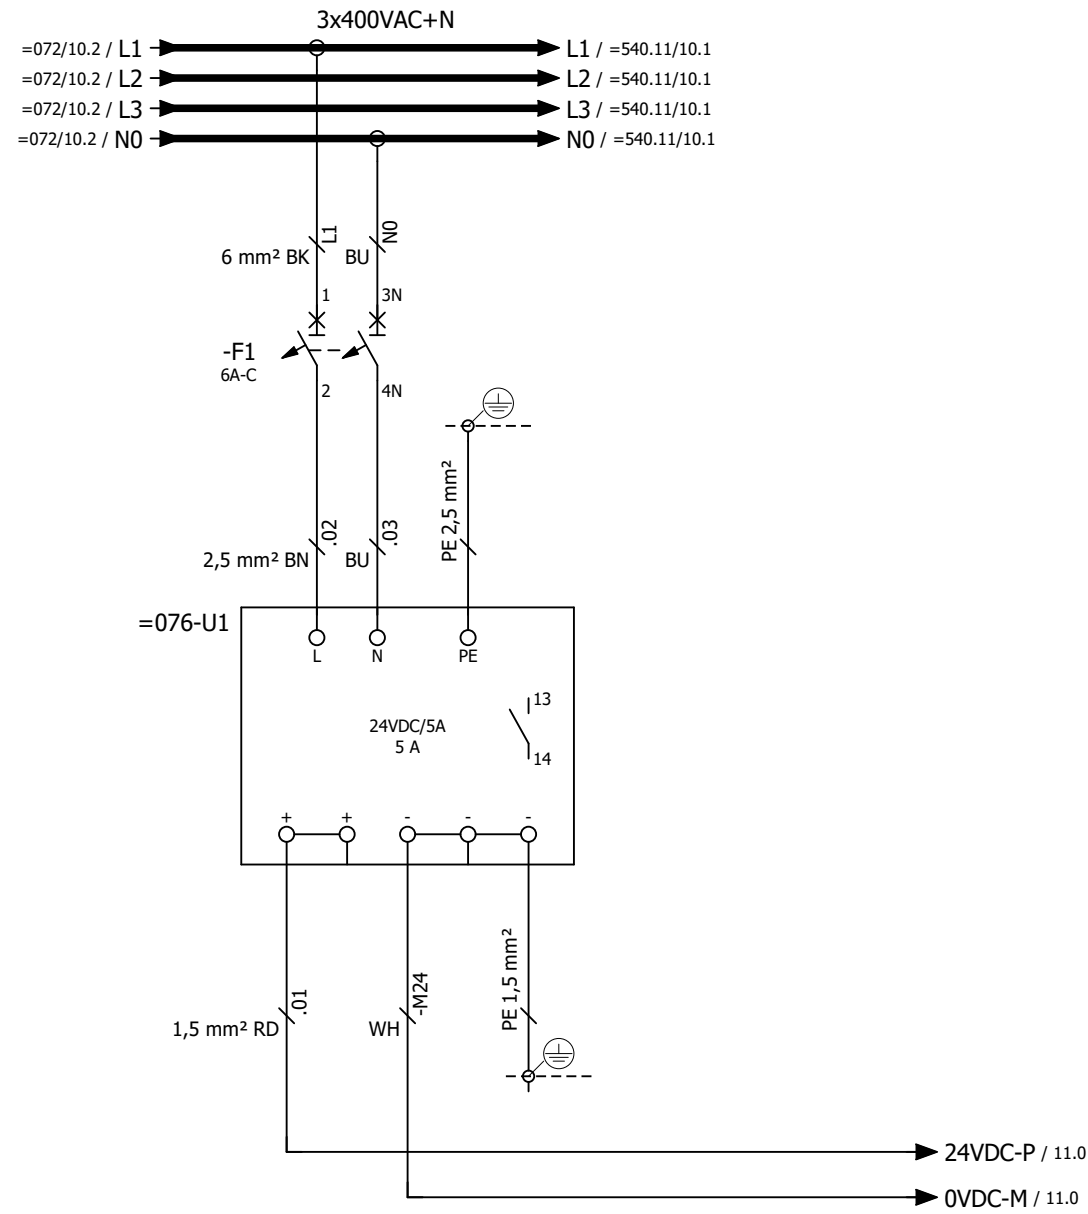

STUURSTROOM
VOEDING 24VDC

Deze tekening is eigendom van het Hoogheemraadschap Hollands Noorderkwartier en wordt uitgeleend onder de voorwaarde dat de lener ervoor zorgt dat het niet zal worden gereproduceerd, gekopieerd, uitgereleased, of op enigerlei andere wijze verspreid, noch gebruikt voor enig ander doel dan voor welke het ter beschikking is gesteld.

←+K100/13					11→								
					Registratie nummer								
					123456								
					Print 12-3-2026		Get.		Status				
					Laatste wijziging		12-3-2026						
					Formaat A3		Gez.		Groep				
					Plaats		Blad						
					ZW-nummer		=076		+K500 - 10				
Wijz.	Datum	Gez.	Get.	Omschrijving				HHNK-PG-B050 BASISPROJECT Stroomkringschema 24VDC Voeding 24VDC Stuurstroom			BESTURINGSKAST KROOSHEKREINIGER		

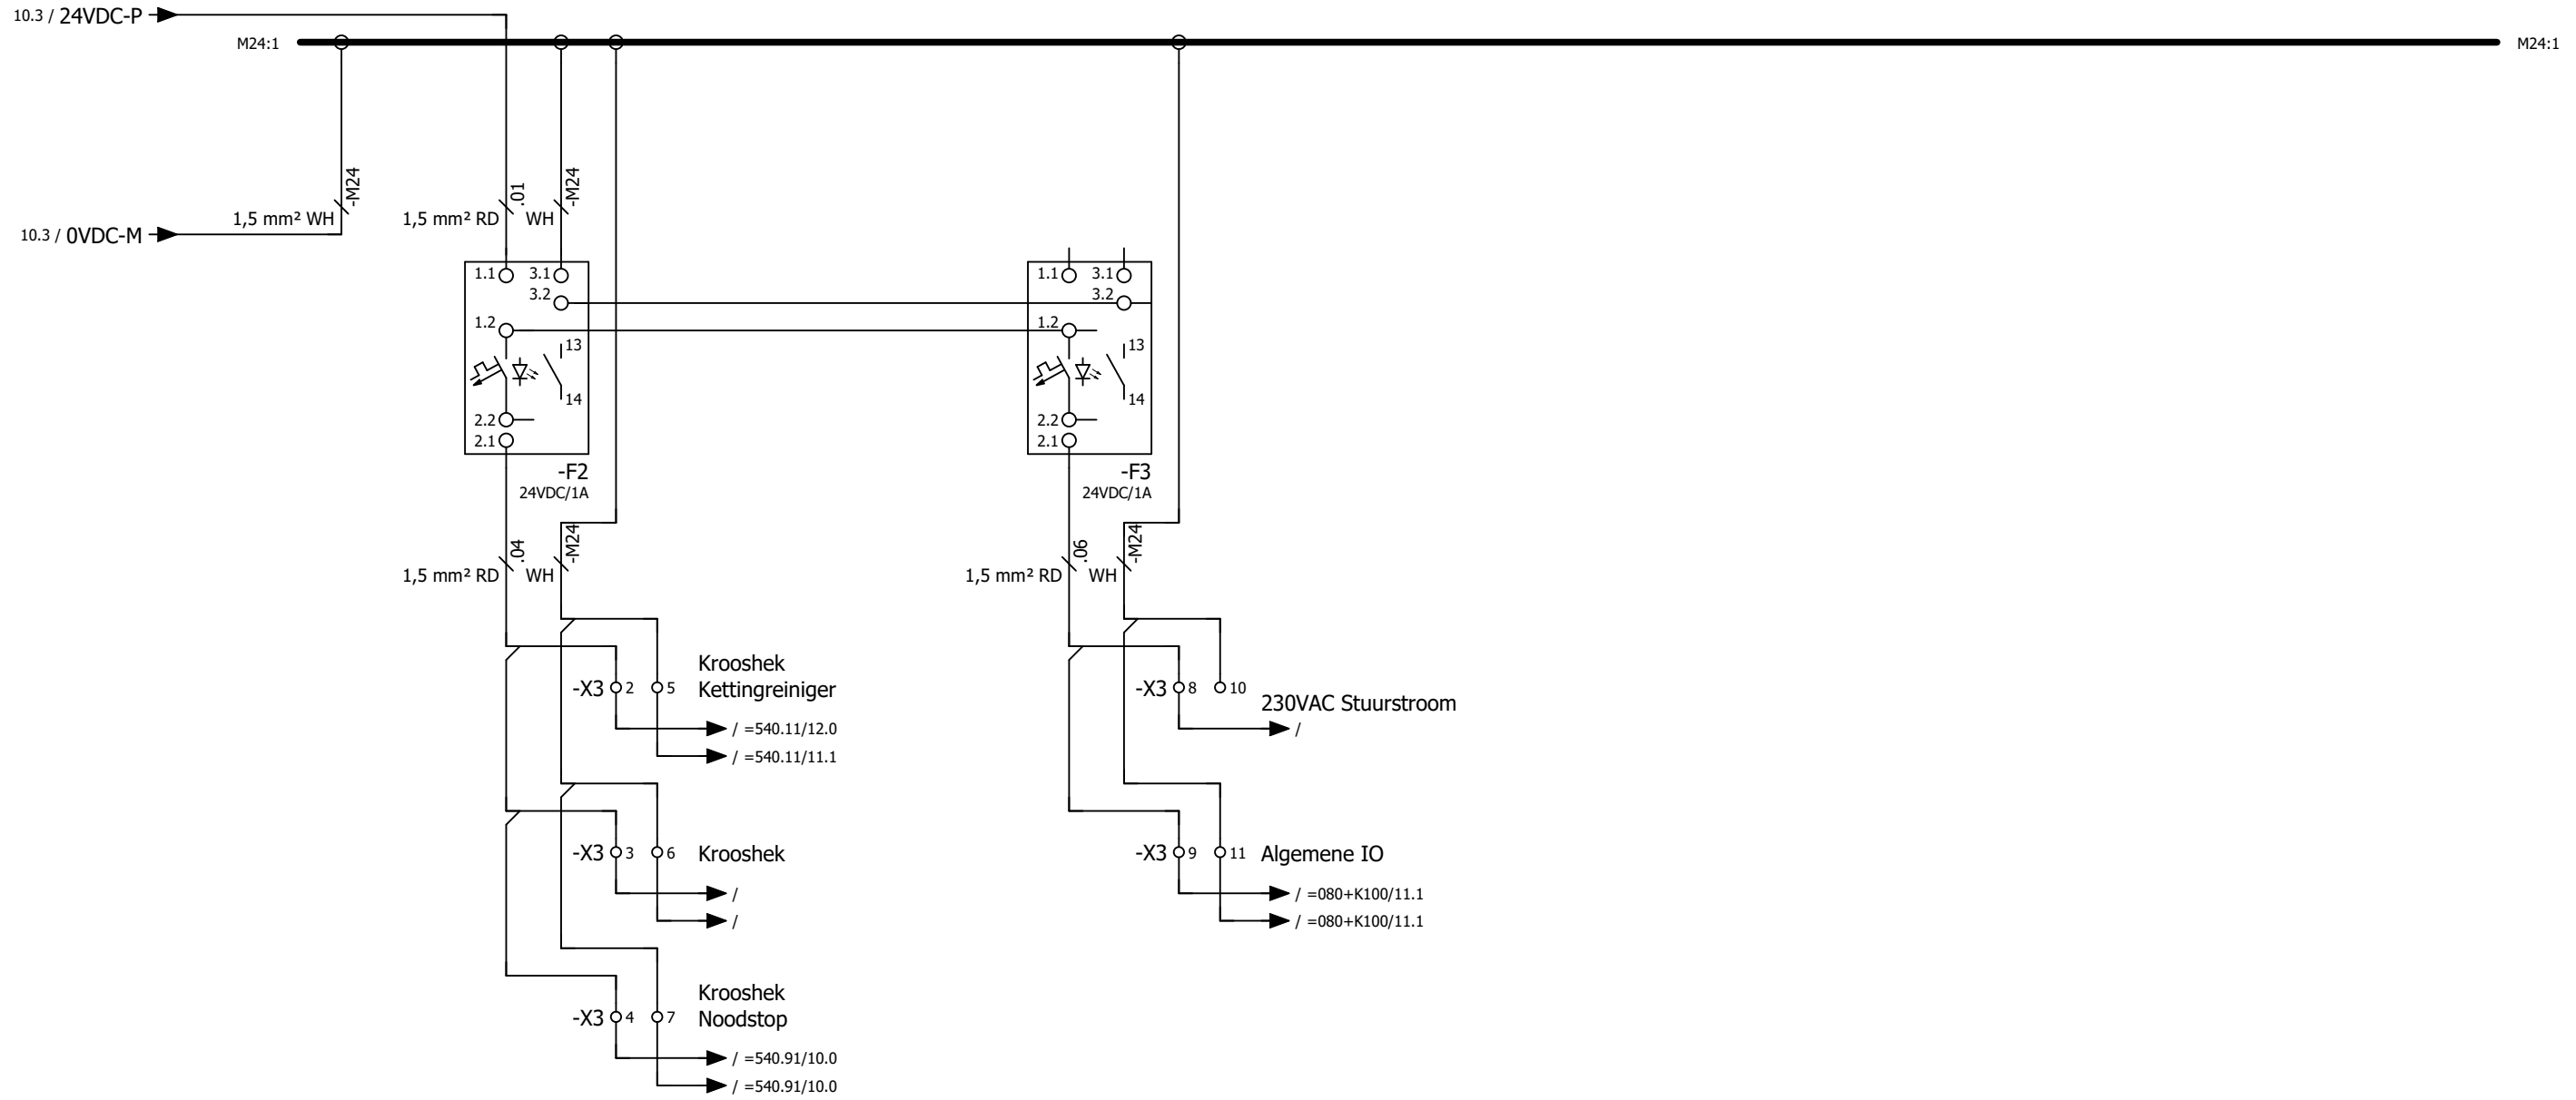

STUURSTROOM
24VDC KROOSHEKREINIGER

STUURSTROOM
24VDC OVERIG

Deze tekening is eigendom van het Hoogheemraadschap Hollands Noorderkwartier en wordt uitgeleend onder de voorwaarde dat de lener ervoor zorgt dat het niet zal worden gereproduceerd, gekopieerd, uitgeleend, of op enigerlei andere wijze verspreid, noch gebruikt voor enig ander doel dan voor welke het ter beschikking is gesteld.


Wijz.	Datum	Gez.	Get.	Omschrijving



HHNK-PG-B050 BASISPROJECT
 Stroomkringschema
 24VDC Stuurstroom Naar K500
 24VDC Stuurstroom

**BESTURINGSKAST
 KROOSHEKREINIGER**

Straatnaam		Postcode-Plaats		Registratie nummer	
				123456	
Print	12-3-2026	Get.		Status	Laatste wijziging
Formaat	A3	Gez.			12-3-2026
ZW-nummer	=076		Plaats	Blad	
			+K500	- 11	

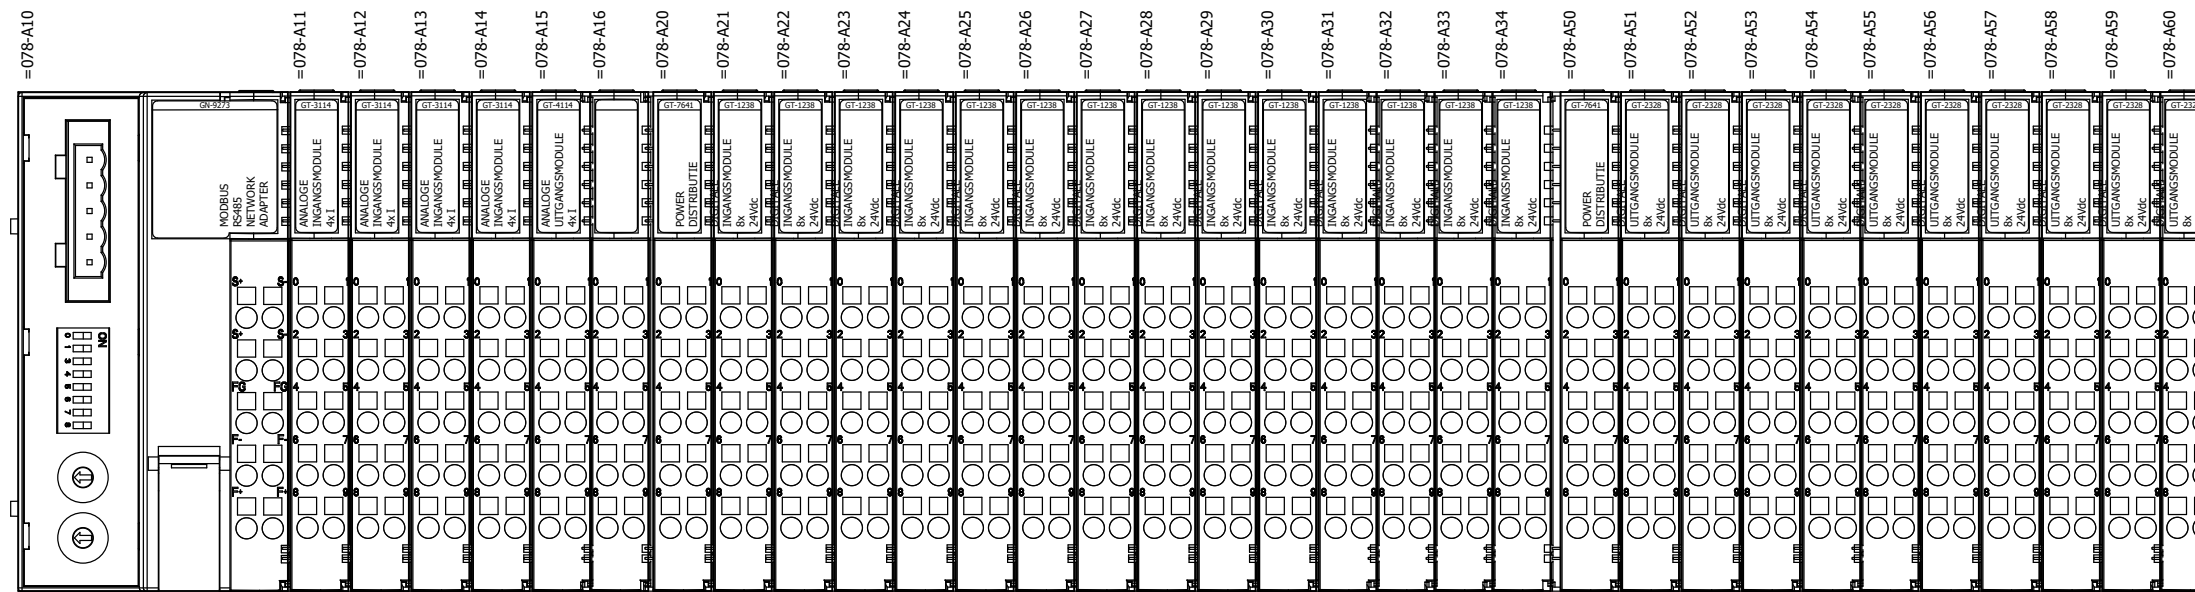

Deze tekening is eigendom van het Hoogheemraadschap Hollands Noorderkwartier en wordt uitgeleend onder de voorwaarde dat de lener ervoor zorgt dat het niet zal worden gereproduceerd, gekopieerd, uitgeleend, of op enigerlei andere wijze verspreid, noch gebruikt voor enig ander doel dan voor welke het ter beschikking is gesteld.

←=076+K500/11

10→

Wijz.	Datum	Gez.	Get.	Omschrijving




HHNK-PG-B050 BASISPROJECT
 Stroomkringschema - Crevis Modules Opbouw

BESTURINGSKAST

24VDC Voeding PA configuratie

Straatnaam		Registratie nummer	
Postcode-Plaats		123456	
Print 12-3-2026	Get.	Status	Laatste wijziging
Formaat A3	Gez.		12-3-2026
ZW-nummer		Groep	Plaats
		=078	+K100
			Blad
			1

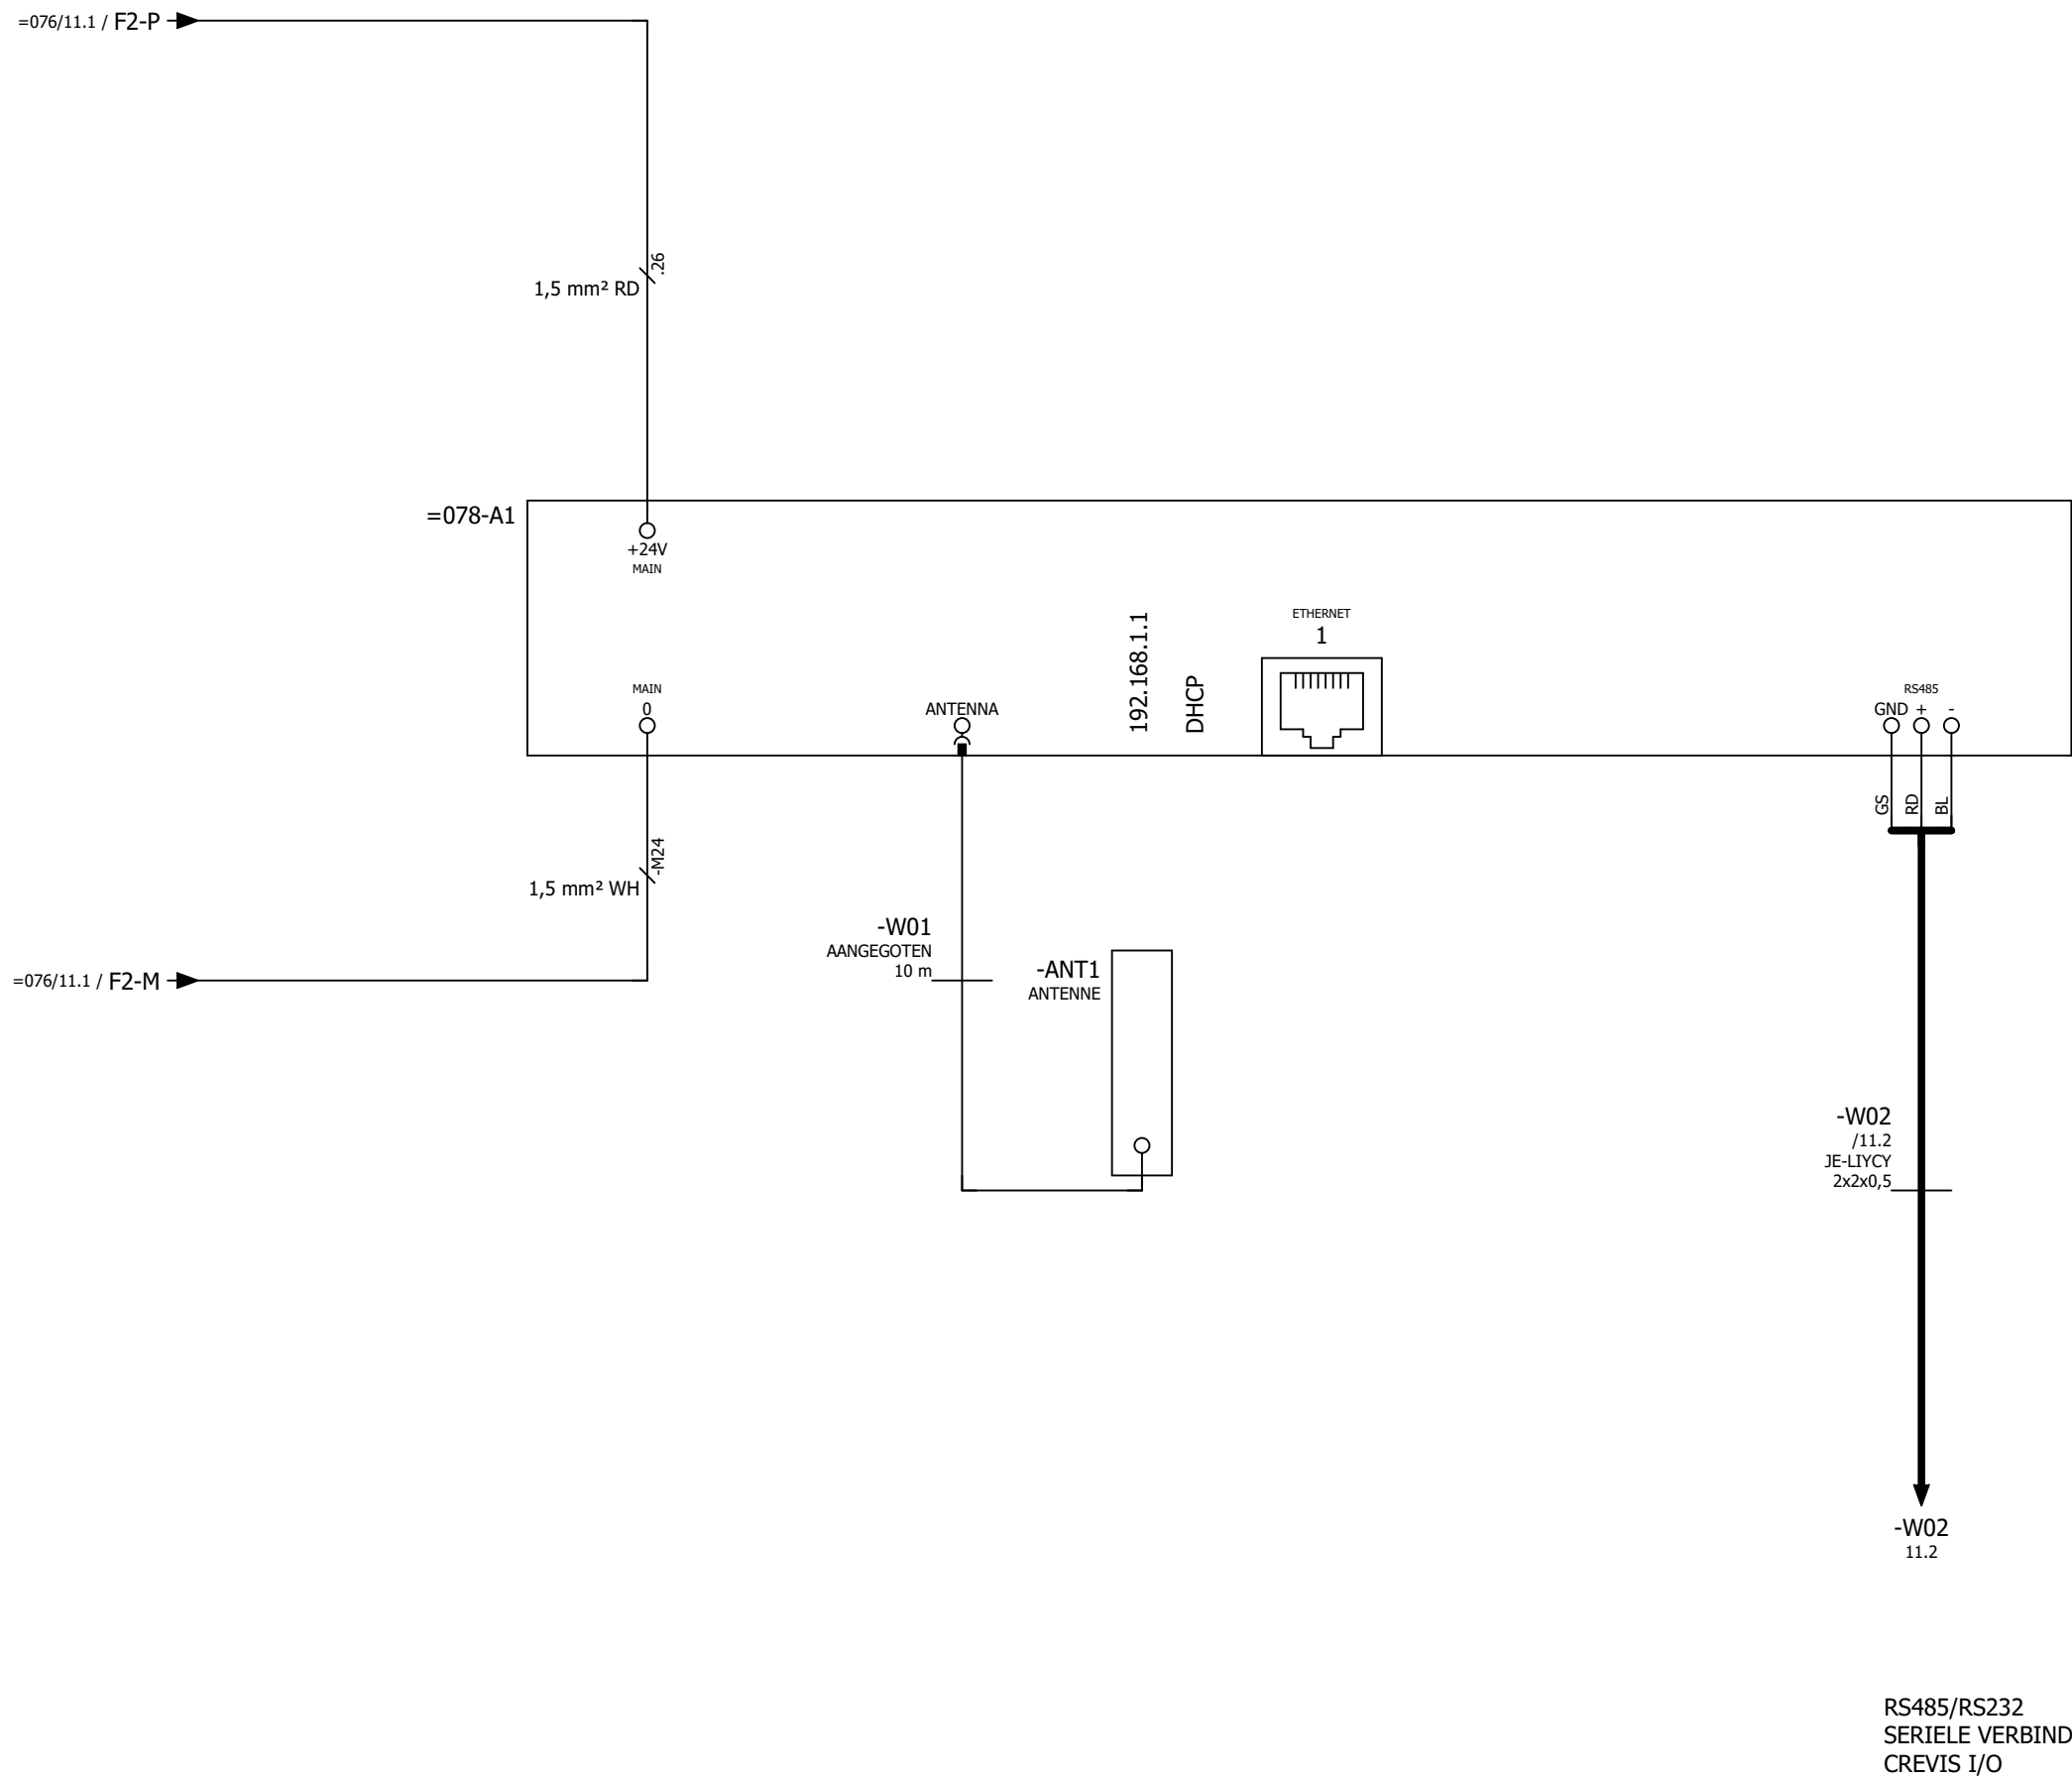

Deze tekening is eigendom van het Hoogheemraadschap Hollands Noorderkwartier en wordt uitgeleend onder de voorwaarde dat de lener ervoor zorgt dat het niet zal worden gereproduceerd, gekopieerd, uitgeleend, of op enigerlei andere wijze verspreid, noch gebruikt voor enig ander doel dan voor welke het ter beschikking is gesteld.

Wijz.	Datum	Gez.	Get.	Omschrijving




HHNK-PG-B050 BASISPROJECT
 Stroomkringschema - Telemetrie - Gateway
 LMx400

24VDC Voeding PA configuratie

BESTURINGSKAST

Straatnaam		Registratie nummer	
Postcode-Plaats		123456	
Print 12-3-2026	Get.	Status	Laatste wijziging
Formaat A3	Gez.		12-3-2026
ZW-nummer		Groep	Plaats
=078			Blad
			+K100 - 10

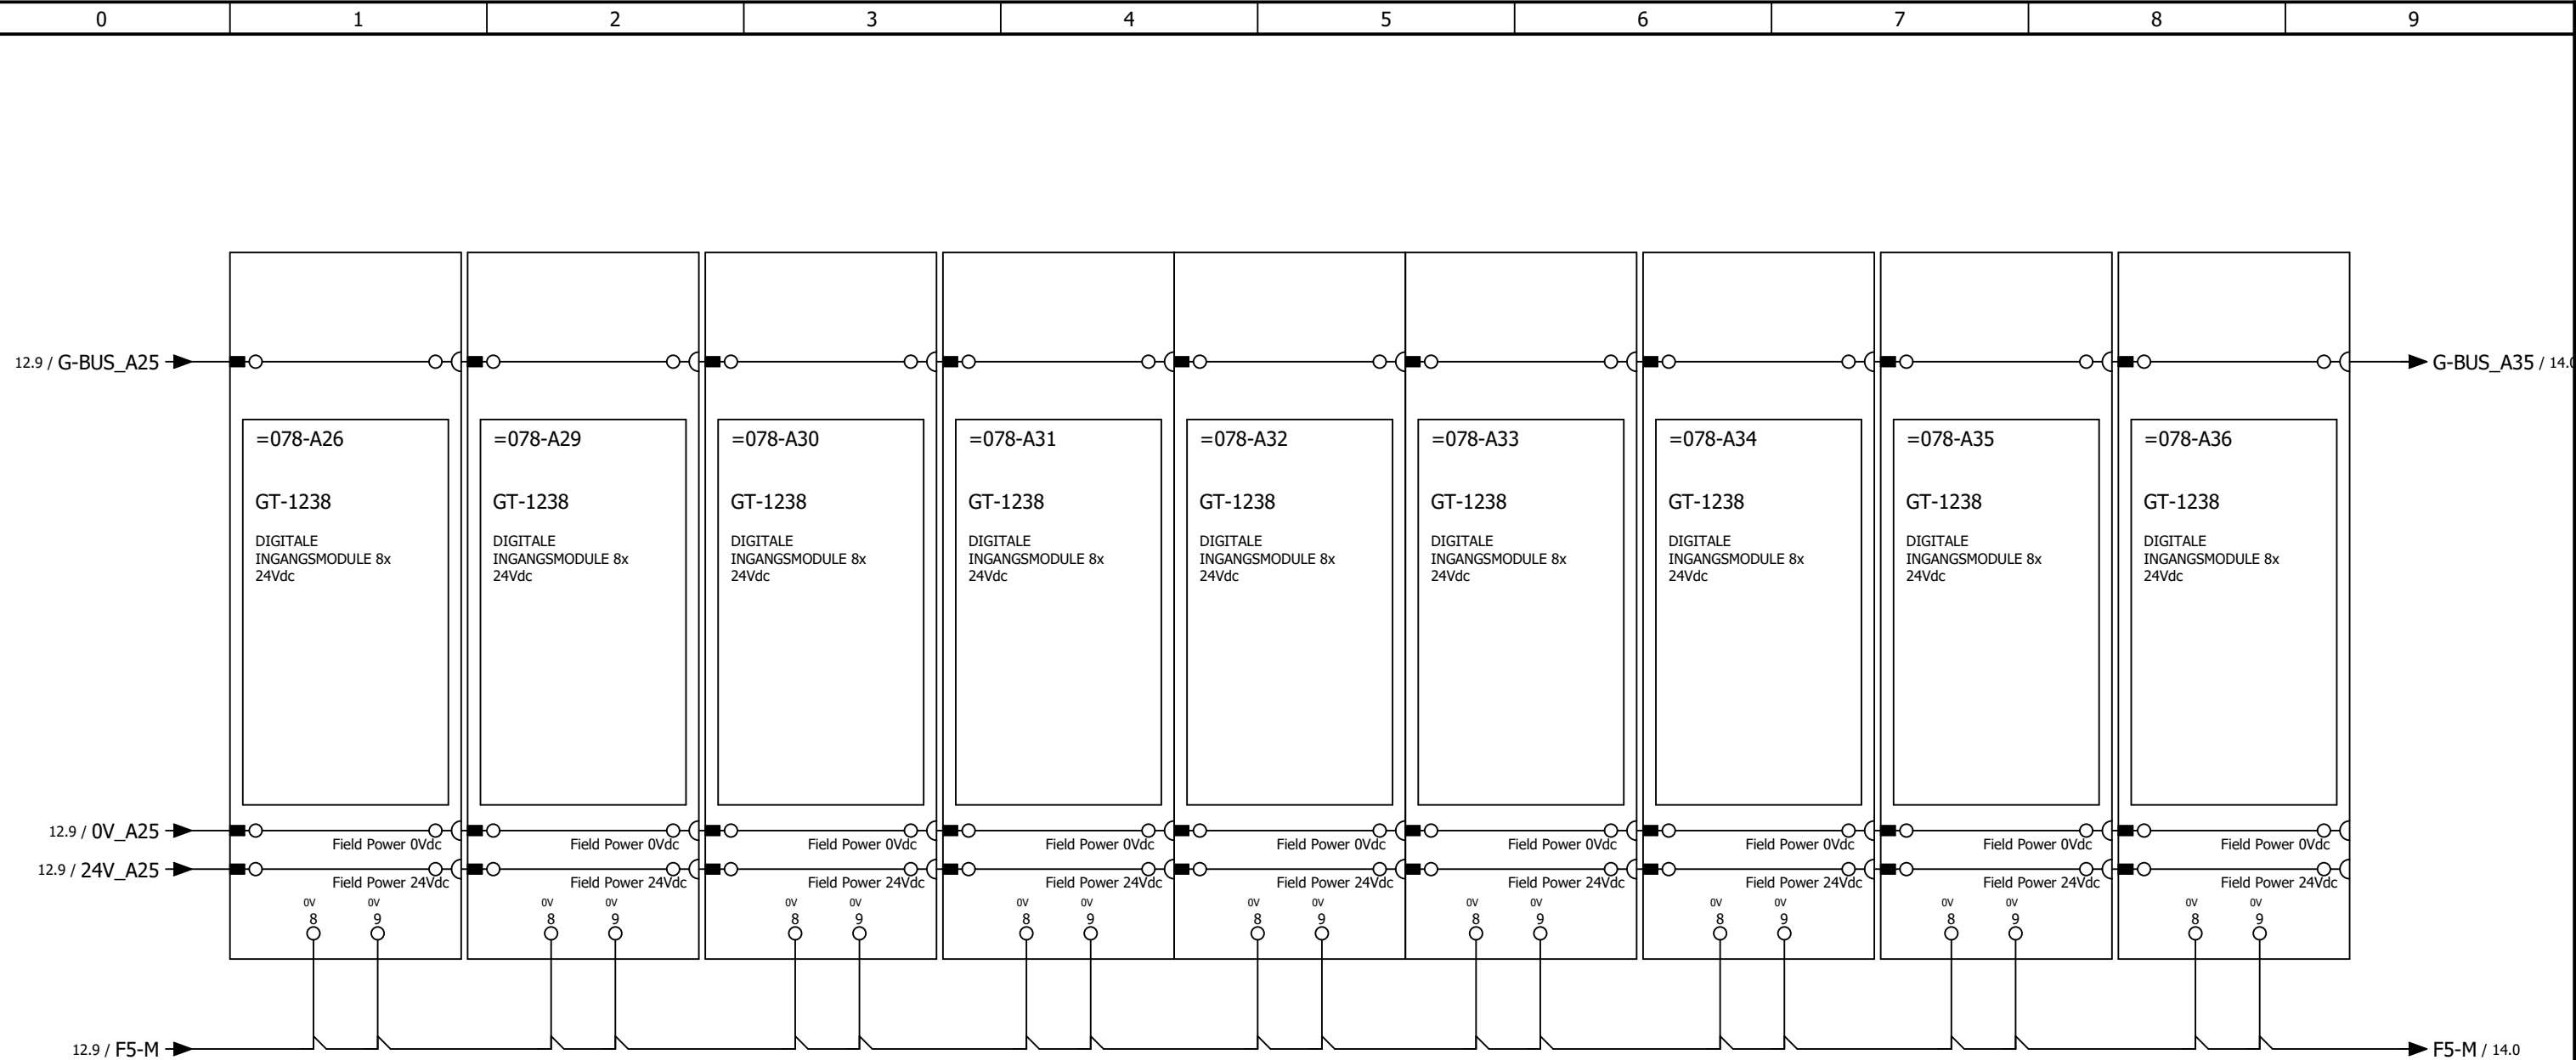

Deze tekening is eigendom van het Hoogheemraadschap Hollands Noorderkwartier en wordt uitgeleend onder de voorwaarde dat de leener ervoor zorgt dat het niet zal worden gereproduceerd, gekopieerd, uitgeleend, of op enigerlei andere wijze verspreid, noch gebruikt voor enig ander doel dan voor welke het ter beschikking is gesteld.

←12

14→

Wijz.	Datum	Gez.	Get.	Omschrijving




HHNK-PG-B050 BASISPROJECT
 Stroomkringschema - Crevis Modules Digital In

BESTURINGSKAST

24VDC Voeding PA configuratie

Straatnaam		Registratie nummer	
Postcode-Plaats		123456	
Print 12-3-2026	Get.	Status	Laatste wijziging
Formaat A3	Gez.		12-3-2026
ZW-nummer		Groep	Plaats Blad
		=078	+K100 - 13

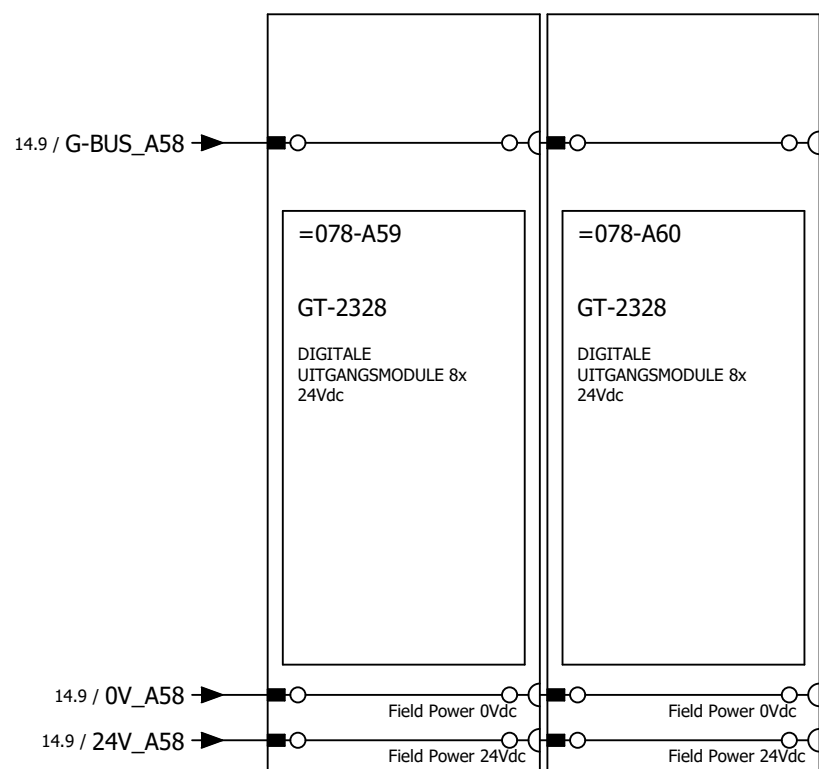

Deze tekening is eigendom van het Hoogheemraadschap Hollands Noorderkwartier en wordt uitgeleend onder de voorwaarde dat de leener ervoor zorgt dat het niet zal worden gereproduceerd, gekopieerd, uitgedrukt, verspreid, of op enigerlei andere wijze verspreid, noch gebruikt voor enig ander doel dan voor welke het ter beschikking is gesteld.

Wijz.	Datum	Gez.	Get.	Omschrijving




HHNK-PG-B050 BASISPROJECT
Stroomkringschema - Crevis Modules DIgital Out

24VDC Voeding PA configuratie

BESTURINGSKAST

Straatnaam		Registratie nummer	
Postcode-Plaats		123456	
Print 12-3-2026	Get.	Status	Laatste wijziging
Formaat A3	Gez.		12-3-2026
Zw-nummer		Groep	Plaats Blad
		=078	+K100 - 15

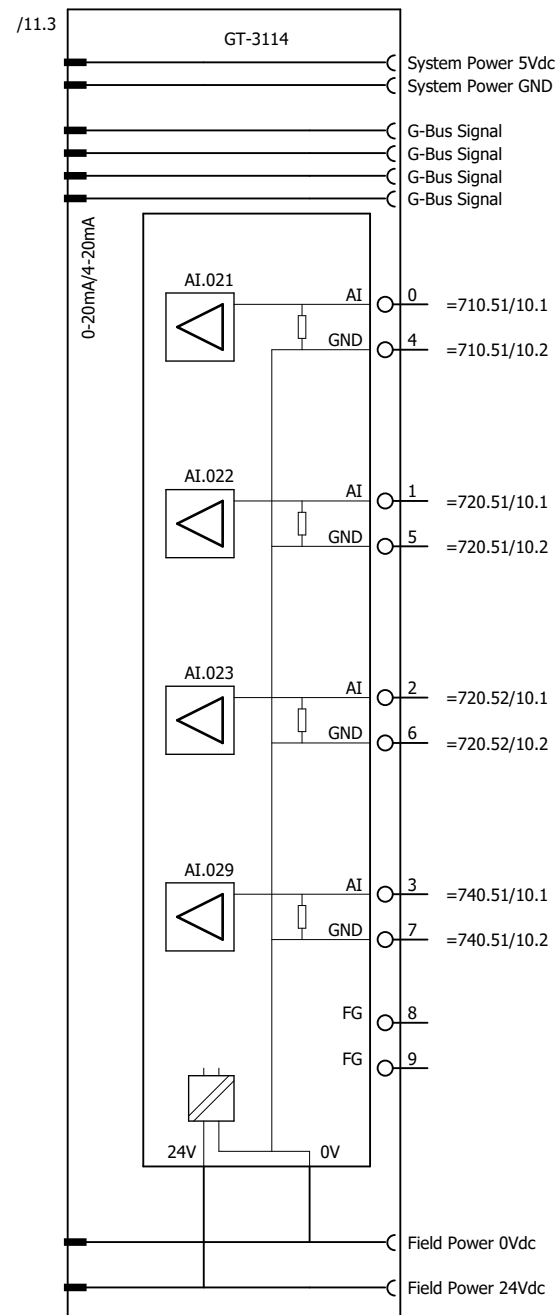


Instroompeil niveaumeting

Krooshepeil 1 niveaumeting

Krooshepeil 1 niveaumeting

Boezempeil niveaumeting

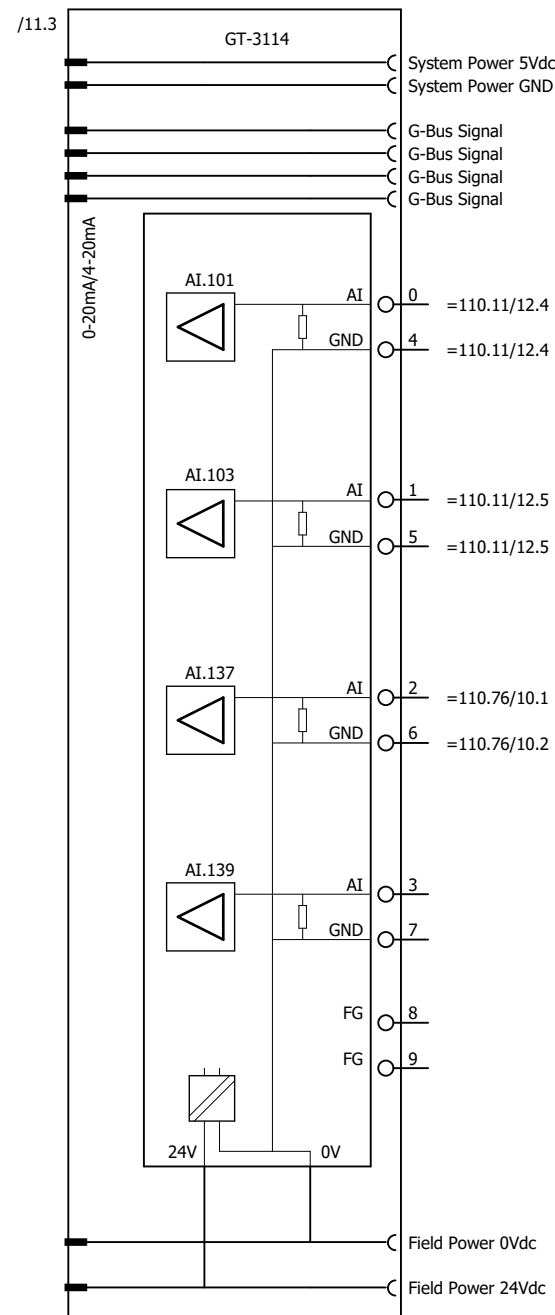

Pomp 1 frequentie

Pomp 1 motorstroom

Pomp 1 motortemperatuur

Deze tekening is eigendom van het Hoogheemraadschap Hollands Noorderkwartier en wordt uitgeleend onder de voorwaarde dat de lener ervoor zorgt dat het niet zal worden gereproduceerd, gekopieerd, uitgeleend, of op enigerlei andere wijze verspreid, noch gebruikt voor enig ander doel dan voor welke het ter beschikking is gesteld.

Wijz.	Datum	Gez.	Get.	Omschrijving




HHNK-PG-B050 BASISPROJECT
PLC Configuratie Overzicht AI A11-A12

BESTURINGSKAST

24VDC Voeding PA configuratie


Straatnaam		Registratie nummer	
Postcode-Plaats		123456	
Print 12-3-2026	Get.	Status	Laatste wijziging
Formaat A3	Gez.		12-3-2026
ZW-nummer		Groep	Plaats
		=078	+K100 - 150

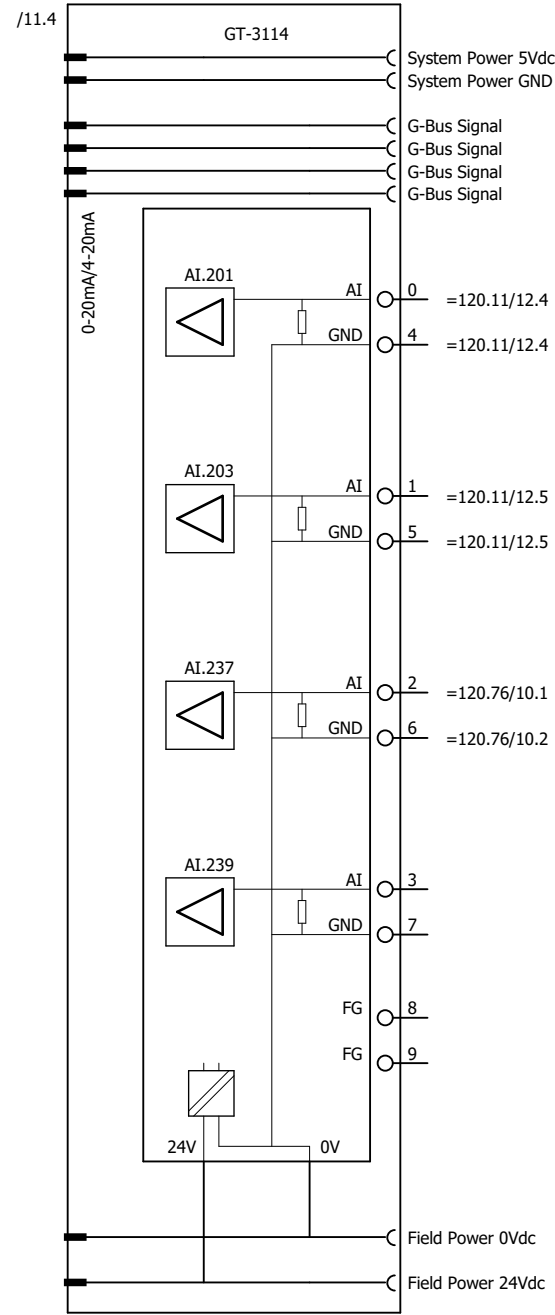

Pomp 2 frequentie
 =120.11/12.4
 =120.11/12.4
 =120.11/12.5
 =120.11/12.5
 =120.76/10.1
 =120.76/10.2

Pomp 2 motorstroom

Pomp 2 motortemperatuur

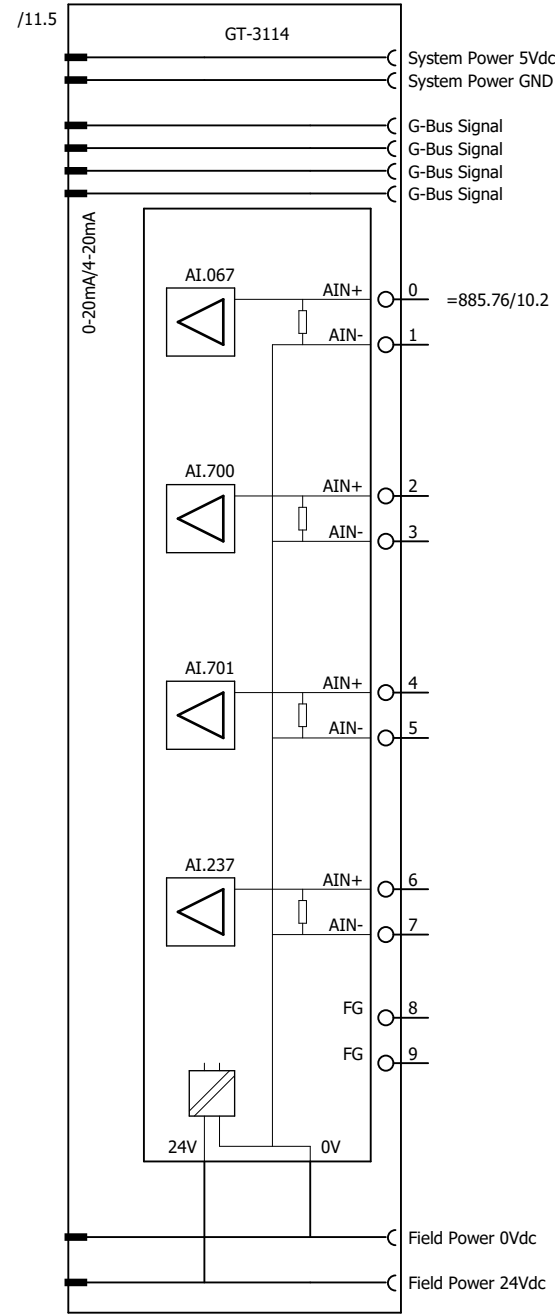

Luchttemperatuur binnen (bedrijfsruimte)

Deze tekening is eigendom van het Hoogheemraadschap Hollands Noorderkwartier en wordt uitgeleend onder de voorwaarde dat de lener ervoor zorgt dat het niet zal worden gereproduceerd, gekopieerd, uitgeleend, of op enigerlei andere wijze verspreid, noch gebruikt voor enig ander doel dan voor welke het ter beschikking is gesteld.

Wijz.	Datum	Gez.	Get.	Omschrijving




HHNK-PG-B050 BASISPROJECT
 PLC Configuratie Overzicht AI A13-A14

24VDC Voeding PA configuratie

BESTURINGSKAST

Straatnaam		Registratie nummer	
Postcode-Plaats		123456	
Print 12-3-2026	Get.	Status	Laatste wijziging
Formaat A3	Gez.		12-3-2026
ZW-nummer		Groep	Plaats
		=078	+K100
			Blad
			- 151

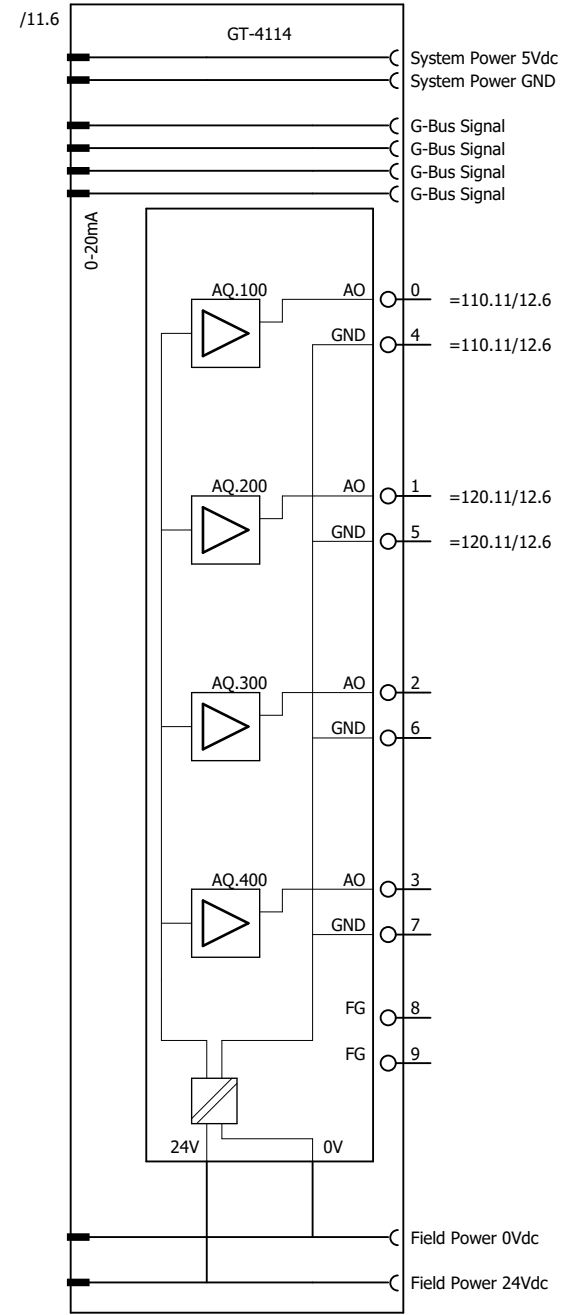

Pomp 1 frequentie

Pomp 2 frequentie

Deze tekening is eigendom van het Hoogheemraadschap Hollands Noorderkwartier en wordt uitgeleend onder de voorwaarde dat de lener ervoor zorgt dat het niet zal worden gereproduceerd, gekopieerd, uitgeleend, of op enigerlei andere wijze verspreid, noch gebruikt voor enig ander doel dan voor welke het ter beschikking is gesteld.



Wijz.	Datum	Gez.	Get.	Omschrijving



HHNK-PG-B050 BASISPROJECT
 PLC Configuratie Overzicht AO A15

24VDC Voeding PA configuratie

Straatnaam		Registratie nummer	
Postcode-Plaats		123456	
Print 12-3-2026	Get.	Status	Laatste wijziging
Formaat A3	Gez.		12-3-2026
ZW-nummer		Groep	Plaats Blad
		=078	+K100 - 153

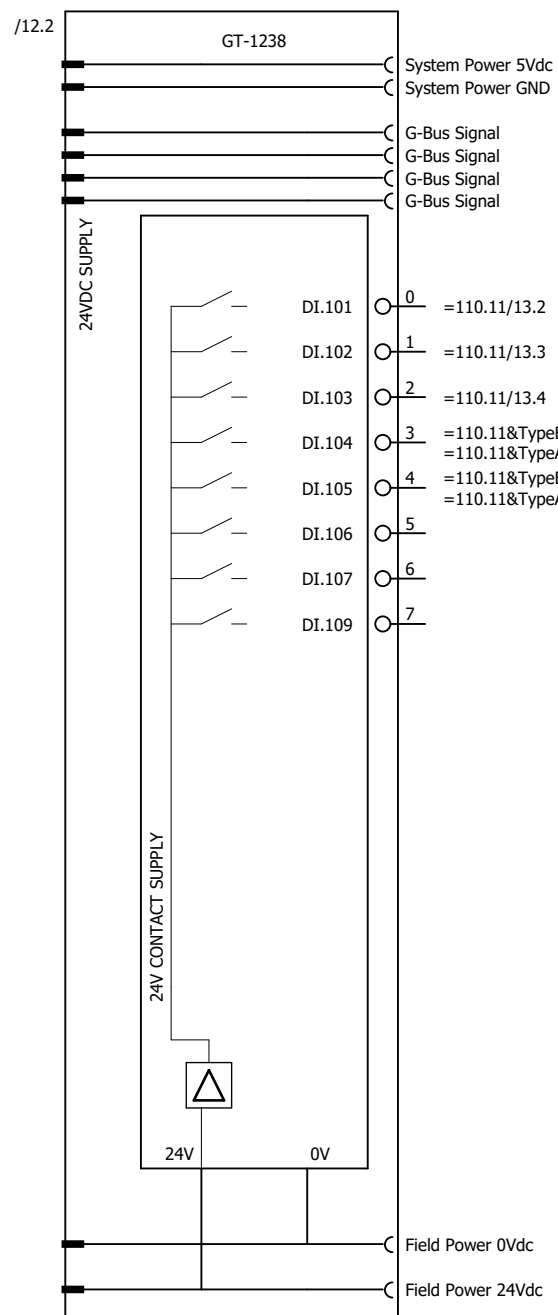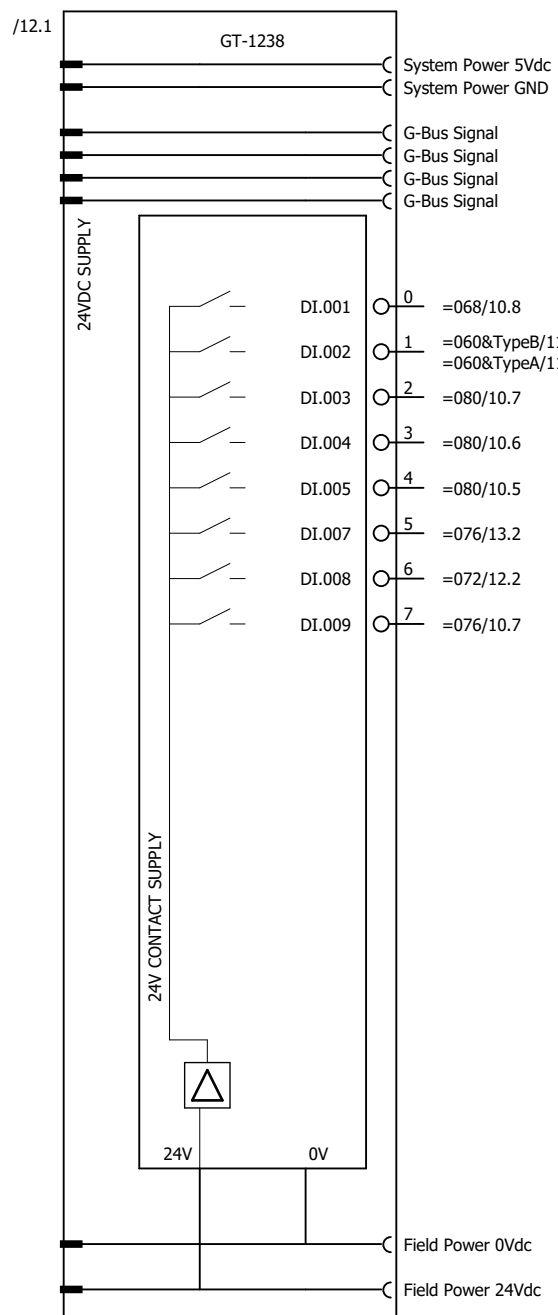

Deze tekening is eigendom van het Hoogheemraadschap Hollands Noorderkwartier en wordt uitgeleend onder de voorwaarde dat de lener ervoor zorgt dat het niet zal worden gereproduceerd, gekopieerd, uitgeleend, of op enigerlei andere wijze verspreid, noch gebruikt voor enig ander doel dan voor welke het ter beschikking is gesteld.

Wijz.	Datum	Gez.	Get.	Omschrijving




HHNK-PG-B050 BASISPROJECT
 PLC Configuratie Overzicht DI A21-A22


BESTURINGSKAST

24VDC Voeding PA configuratie

Straatnaam		Registratie nummer	
Postcode-Plaats		123456	
Print 12-3-2026	Get.	Status	Laatste wijziging
Formaat A3	Gez.		12-3-2026
ZW-nummer		Groep	Plaats
		=078	+K100
			Blad
			- 154

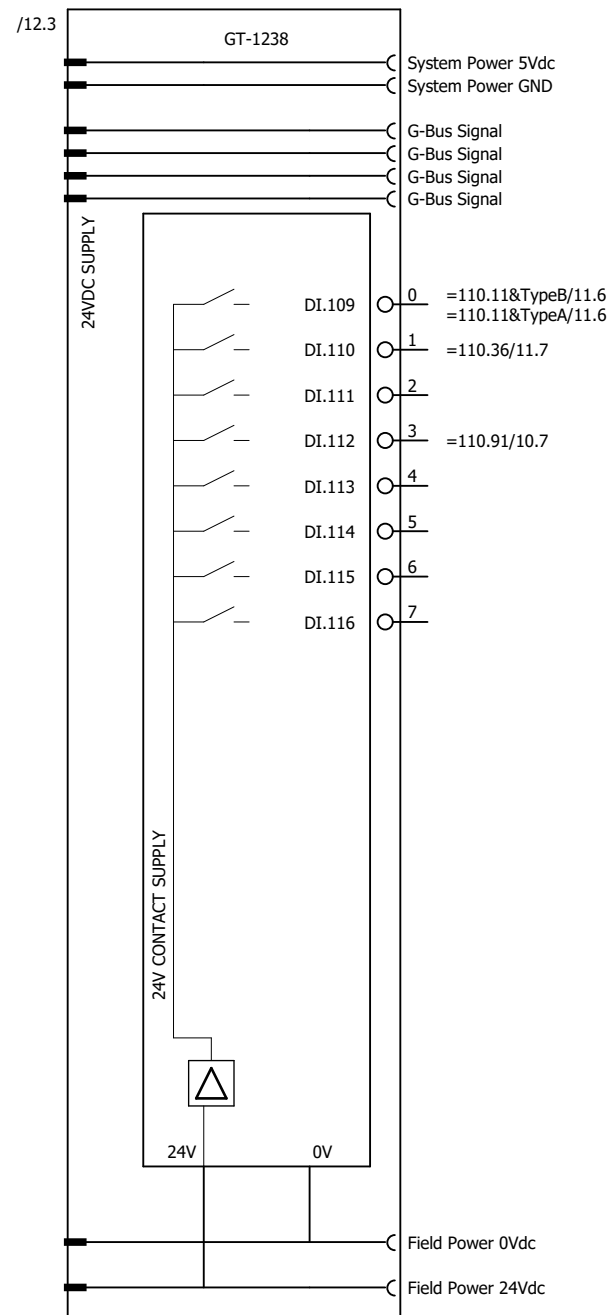

POMP 1 FO STORING
 Pomp 1 vetpuls
 Pomp 1 droogloop (elektrode)

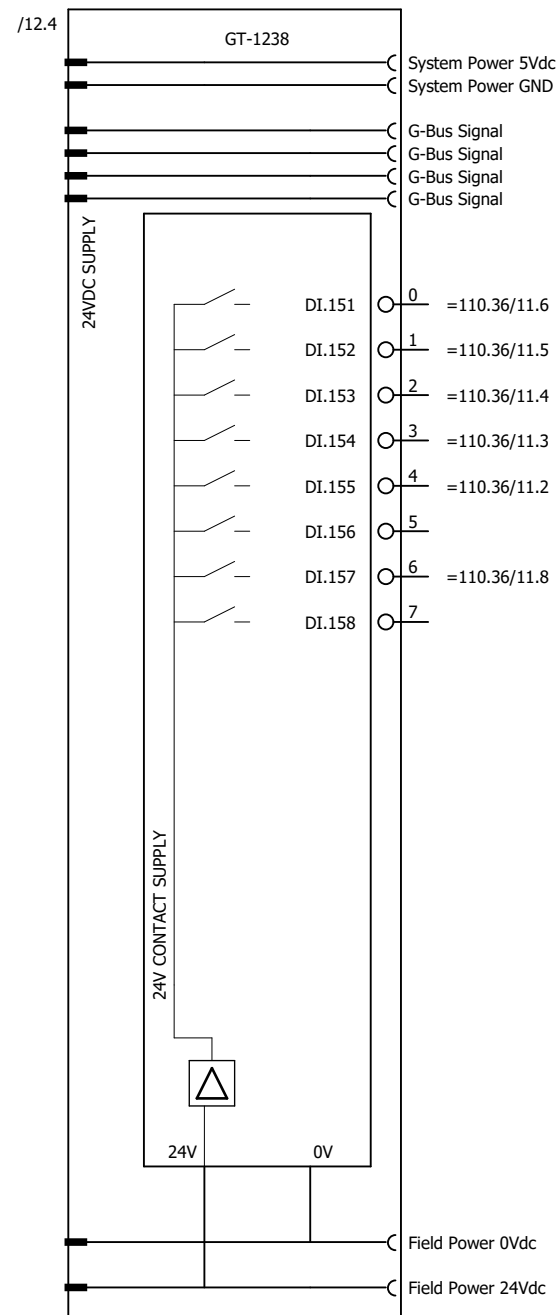

Vetpomp 1 automatisch
 Vetpomp 1 handbediend
 Vetpomp 1 werkschakelaar ingeschakeld
 Vetpomp 1 in bedrijf
 Vetpomp 1 hoofdstroomstoring
 Vetpot 1 laag niveau

Deze tekening is eigendom van het Hoogheemraadschap Hollands Noorderkwartier en wordt uitgeleend onder de voorwaarde dat de lener ervoor zorgt dat het niet zal worden gereproduceerd, gekopieerd, uitgeleend, of op enigerlei andere wijze verspreid, noch gebruikt voor enig ander doel dan voor welke het ter beschikking is gesteld.

Wijz.	Datum	Gez.	Get.	Omschrijving





HHNK-PG-B050 BASISPROJECT
 PLC Configuratie Overzicht DI A23-A24

24VDC Voeding PA configuratie

BESTURINGSKAST

Straatnaam		Registratie nummer	
Postcode-Plaats		123456	
Print 12-3-2026	Get.	Status	Laatste wijziging
Formaat A3	Gez.		12-3-2026
ZW-nummer		Groep	Plaats
		=078	+K100
			Blad
			- 155

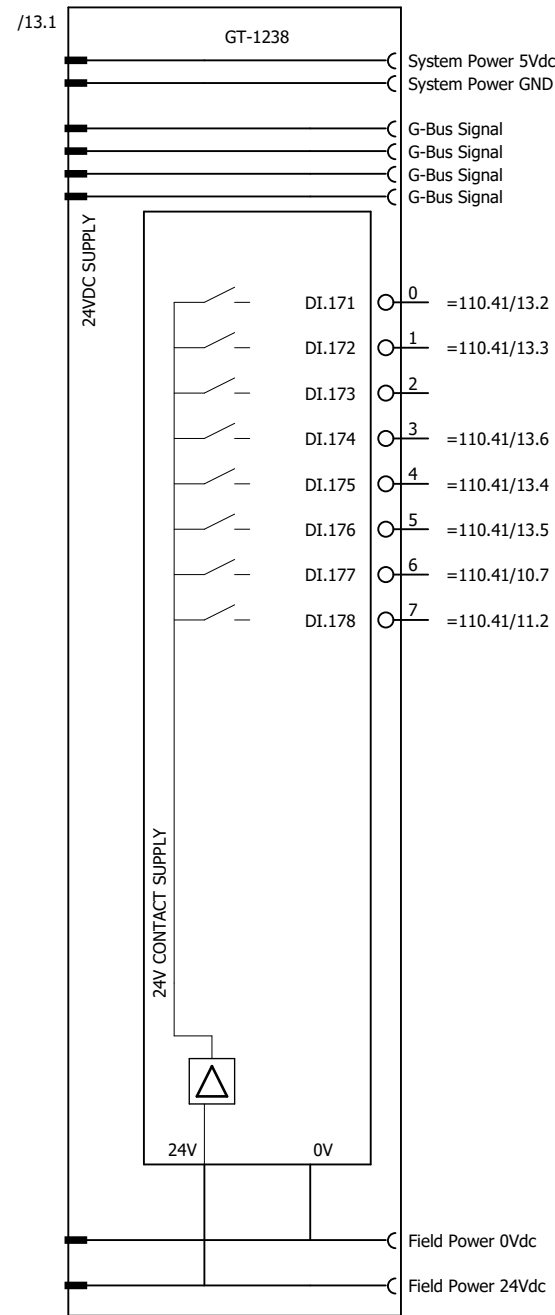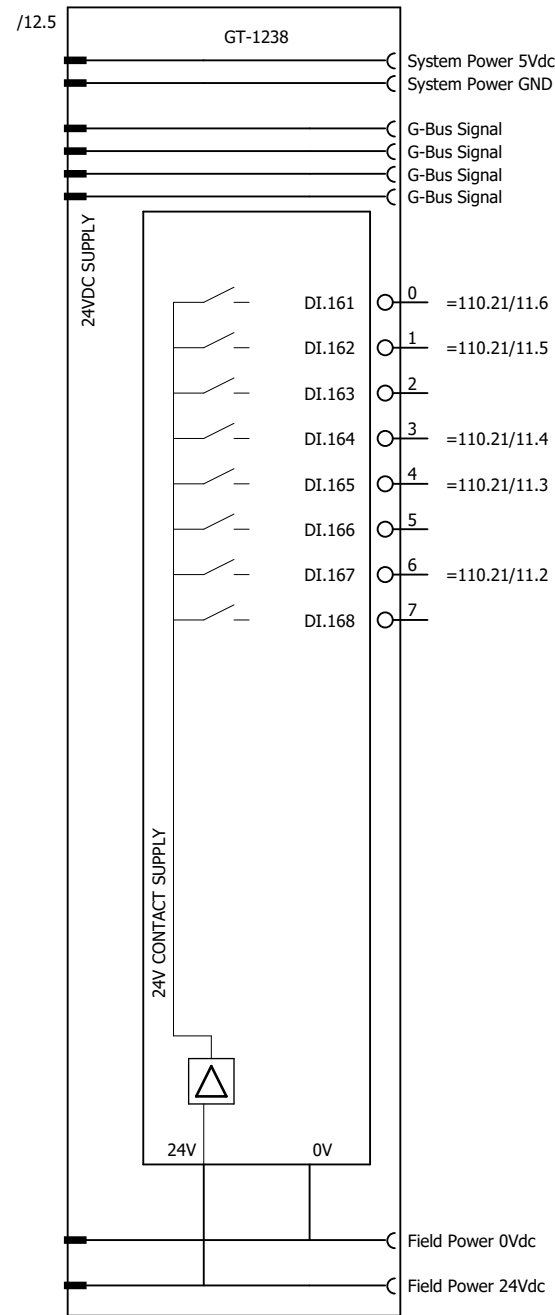

Deze tekening is eigendom van het Hoogheemraadschap Hollands Noorderkwartier en wordt uitgeleend onder de voorwaarde dat de lener ervoor zorgt dat het niet zal worden gereproduceerd, gekopieerd, uitgeleend, of op enigerlei andere wijze verspreid, noch gebruikt voor enig ander doel dan voor welke het ter beschikking is gesteld.

Wijz.	Datum	Gez.	Get.	Omschrijving




HHNK-PG-B050 BASISPROJECT
PLC Configuratie Overzicht DI A25-A26


BESTURINGSKAST

24VDC Voeding PA configuratie

Straatnaam		Registratie nummer	
Postcode-Plaats		123456	
Print 12-3-2026	Get.	Status	Laatste wijziging
Formaat A3	Gez.		12-3-2026
ZW-nummer		Groep	Plaats
		=078	+K100
			Blad
			- 156

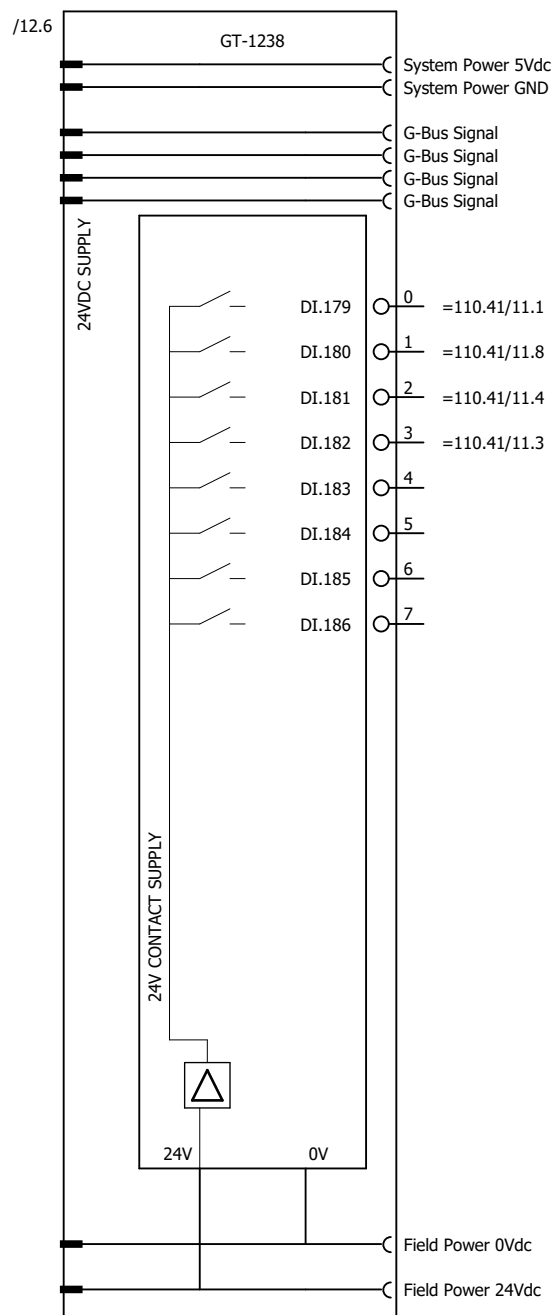

Afsluiter Pomp 1 momentstoring sluiten
 Afsluiter Pomp 1 clixon storing
 Afsluiter Pomp 1 hoogste stand
 Afsluiter Pomp 1 laagste stand

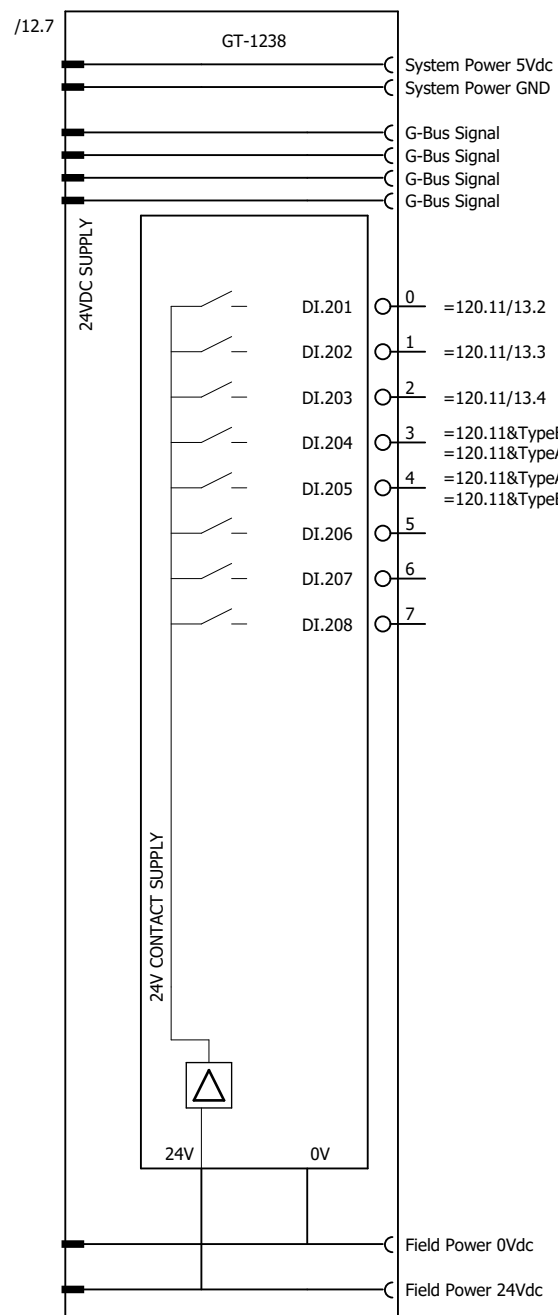

Pomp 2 Automatisch bediend
 Pomp 2 Handbediend
 Pomp 2 5 Minuten start
 Aandrijving WERKSCHAKELAAR IN
 POMP 2 IN BEDRIJF

Deze tekening is eigendom van het Hoogheemraadschap Hollands Noorderkwartier en wordt uitgeleend onder de voorwaarde dat de lener ervoor zorgt dat het niet zal worden gereproduceerd, gekopieerd, uitgeleend, of op enigerlei andere wijze verspreid, noch gebruikt voor enig ander doel dan voor welke het ter beschikking is gesteld.

Wijz.	Datum	Gez.	Get.	Omschrijving




HHNK-PG-B050 BASISPROJECT
 PLC Configuratie Overzicht DI A27-A28


BESTURINGSKAST

24VDC Voeding PA configuratie

Straatnaam		Registratie nummer	
Postcode-Plaats		123456	
Print 12-3-2026	Get.	Status	Laatste wijziging
Formaat A3	Gez.		12-3-2026
ZW-nummer		Groep	Plaats
		=078	+K100
			Blad
			- 157

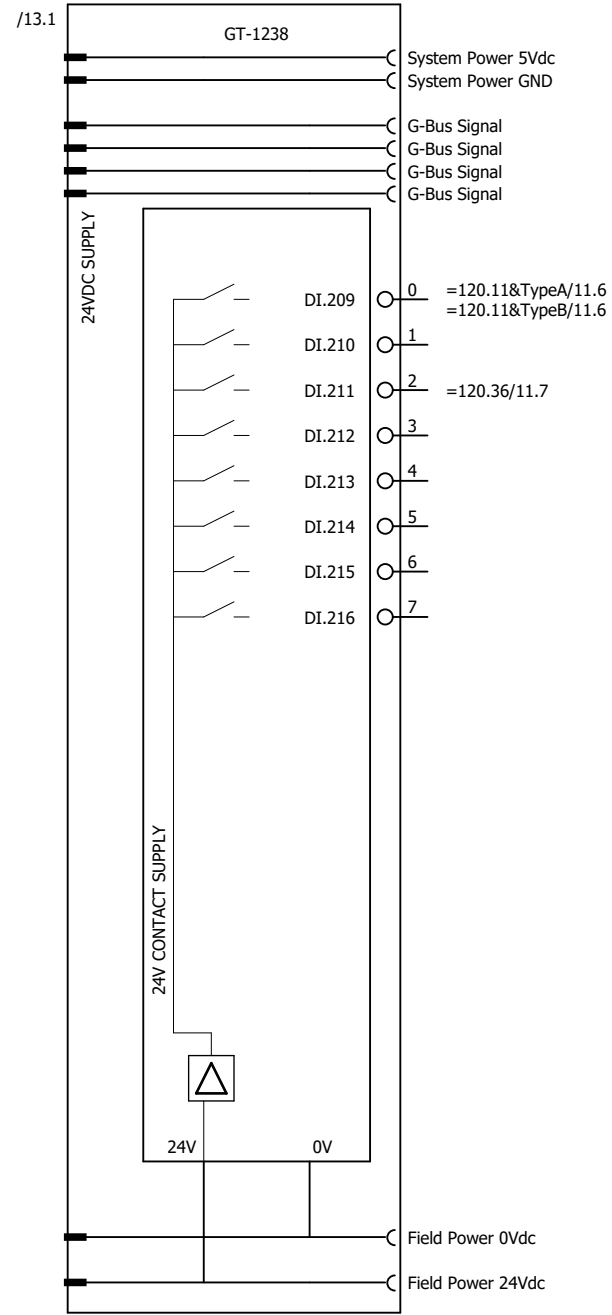

POMP 2 FO STORING
Pomp 2 vetpuls

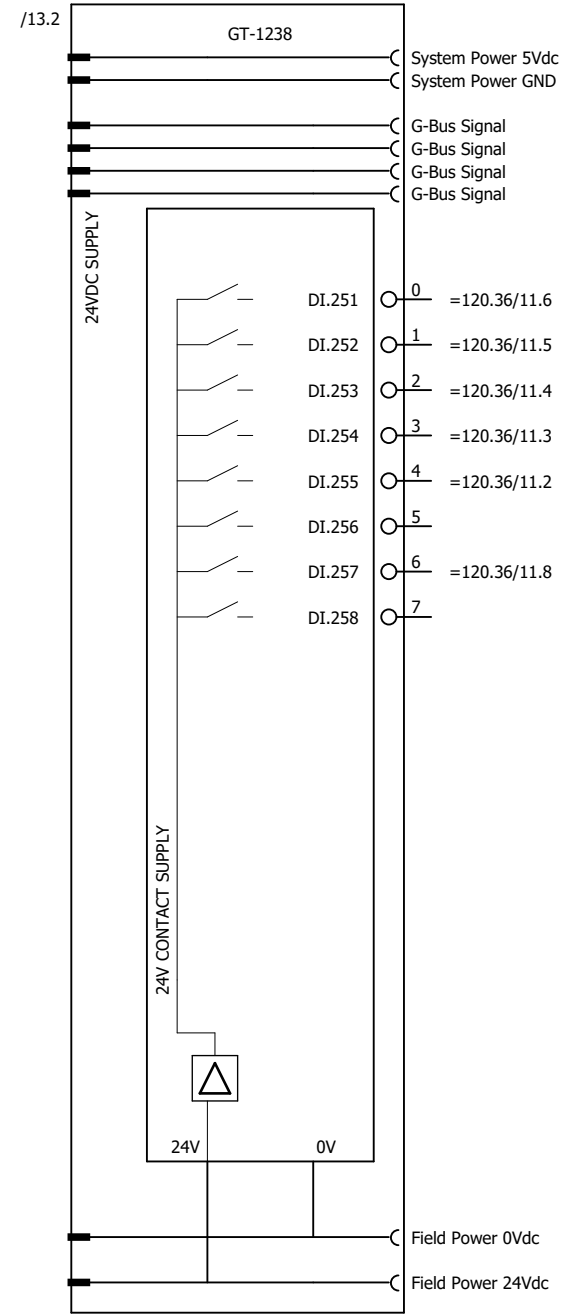

Vetpomp 2 automatisch
Vetpomp 2 handbediend
Vetpomp 2 werkschakelaar ingeschakeld
Vetpomp 2 in bedrijf
Vetpomp 2 hoofdstroomstoring
Vetpot 2 laag niveau

Deze tekening is eigendom van het Hoogheemraadschap Hollands Noorderkwartier en wordt uitgeleend onder de voorwaarde dat de lener ervoor zorgt dat het niet zal worden gereproduceerd, gekopieerd, uitgeleend, of op enigerlei andere wijze verspreid, noch gebruikt voor enig ander doel dan voor welke het ter beschikking is gesteld.

Wijz.	Datum	Gez.	Get.	Omschrijving





HHNK-PG-B050 BASISPROJECT
PLC Configuratie Overzicht DI A29-A30

BESTURINGSKAST

24VDC Voeding PA configuratie

Straatnaam		Registratie nummer	
Postcode-Plaats		123456	
Print 12-3-2026	Get.	Status	Laatste wijziging
Formaat A3	Gez.		12-3-2026
ZW-nummer		Groep	Plaats Blad
=078			+K100 - 158

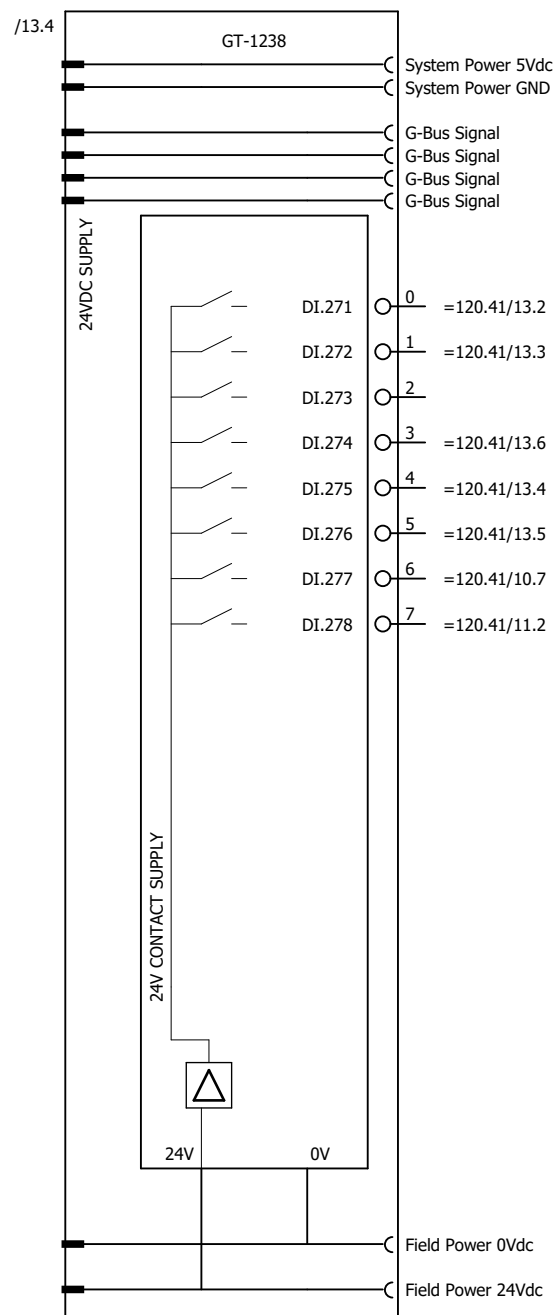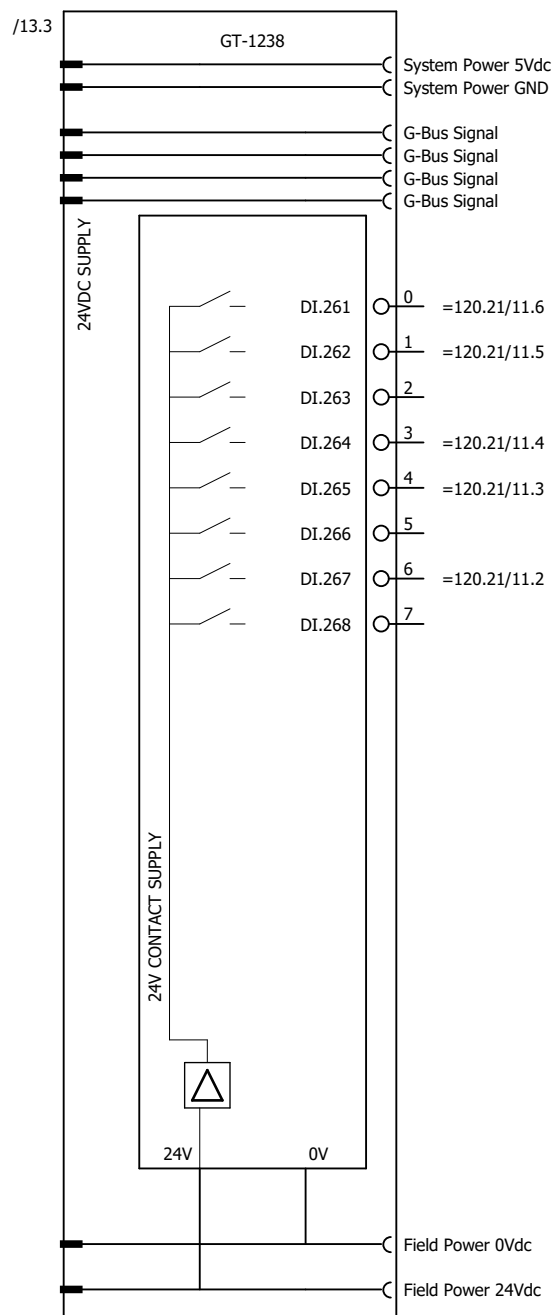

Deze tekening is eigendom van het Hoogheemraadschap Hollands Noorderkwartier en wordt uitgeleend onder de voorwaarde dat de lener ervoor zorgt dat het niet zal worden gereproduceerd, gekopieerd, uitgeleend, of op enigerlei andere wijze verspreid, noch gebruikt voor enig ander doel dan voor welke het ter beschikking is gesteld.

Wijz.	Datum	Gez.	Get.	Omschrijving




HHNK-PG-B050 BASISPROJECT
PLC Configuratie Overzicht DI A31-A32


BESTURINGSKAST

24VDC Voeding PA configuratie

Straatnaam		Registratie nummer	
Postcode-Plaats		123456	
Print 12-3-2026	Get.	Status	Laatste wijziging
Formaat A3	Gez.		12-3-2026
ZW-nummer		Groep	Plaats
		=078	+K100 - 159

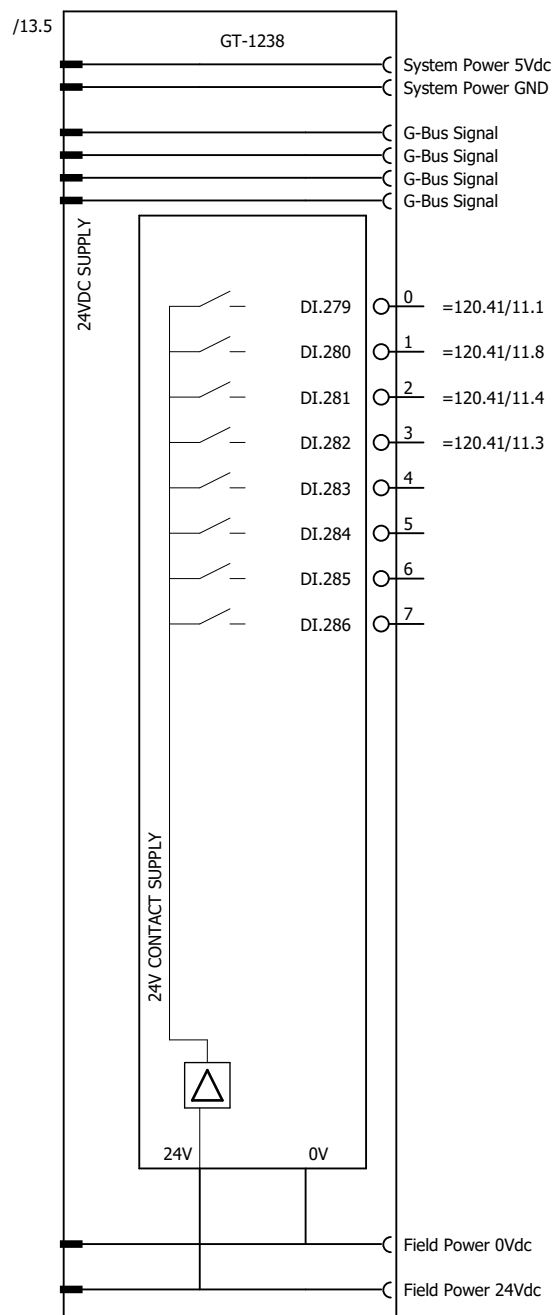

Afsluiter Pomp 2 momentstoring sluiten
 Afsluiter Pomp 2 clixon storing
 Afsluiter Pomp 2 hoogste stand
 Afsluiter Pomp 2 laagste stand

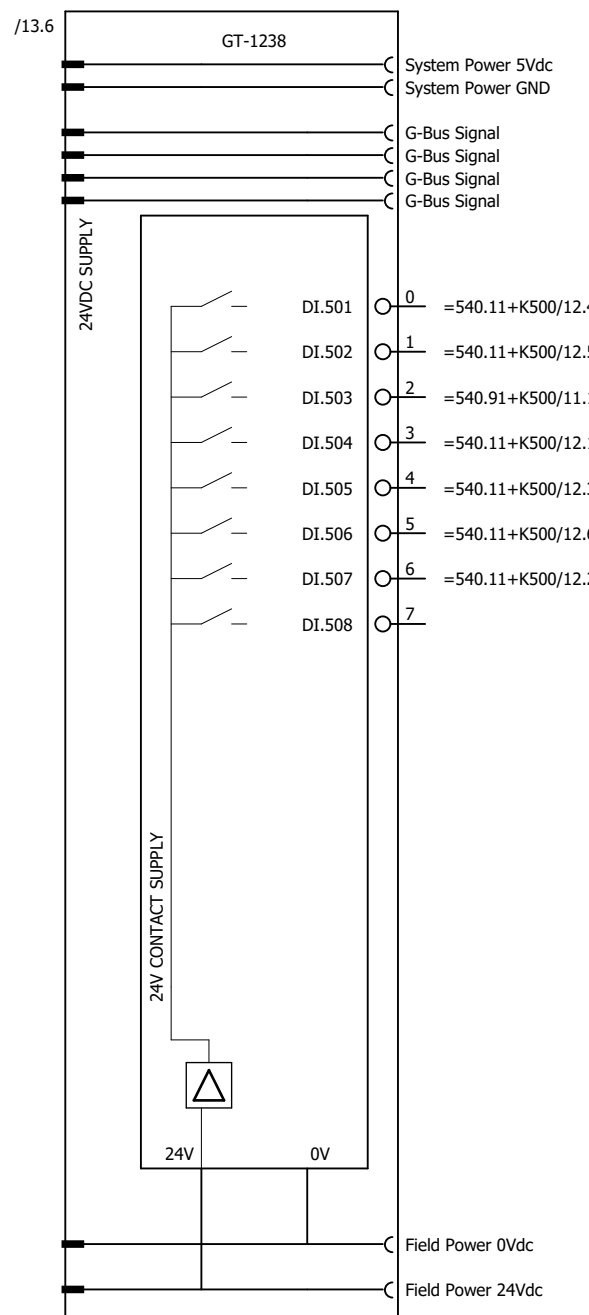

REINIGER 1 AUTOMATISCH BEDIEND
 REINIGER 1 HANDBEDIEND
 REINIGERS NOODSTOP
 REINIGER 1 WERKSCHAKELAAR INGESCHAKELD
 REINIGER 1 IN BEDRIJF
 REINIGER 1 CYCLUS START
 REINIGER 1 STORING HOOFDSTROOM

Deze tekening is eigendom van het Hoogheemraadschap Hollands Noorderkwartier en wordt uitgeleend onder de voorwaarde dat de lener ervoor zorgt dat het niet zal worden gereproduceerd, gekopieerd, uitgeleend, of op enigerlei andere wijze verspreid, noch gebruikt voor enig ander doel dan voor welke het ter beschikking is gesteld.

Wijz.	Datum	Gez.	Get.	Omschrijving




HHNK-PG-B050 BASISPROJECT
 PLC Configuratie Overzicht DI A33-A34


BESTURINGSKAST

24VDC Voeding PA configuratie

Straatnaam		Registratie nummer	
Postcode-Plaats		123456	
Print 12-3-2026	Get.	Status	Laatste wijziging
Formaat A3	Gez.		12-3-2026
ZW-nummer		Groep	Plaats
=078			Blad
			+K100 - 160

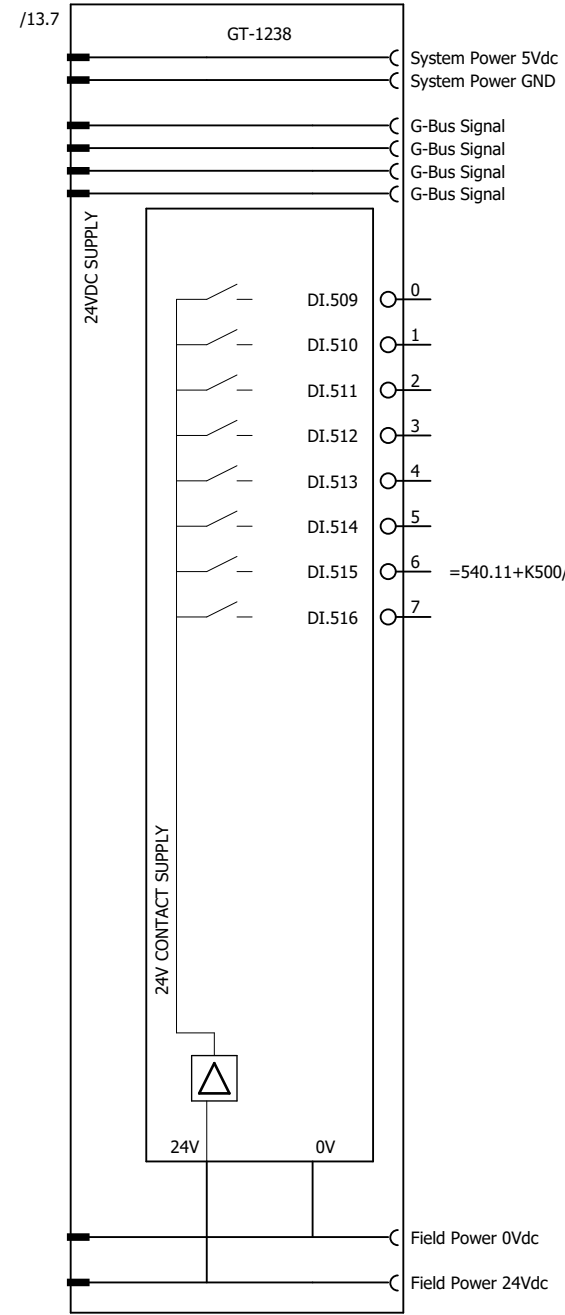

=540.11+K500/12.7 REINIGER 1 Positie storing

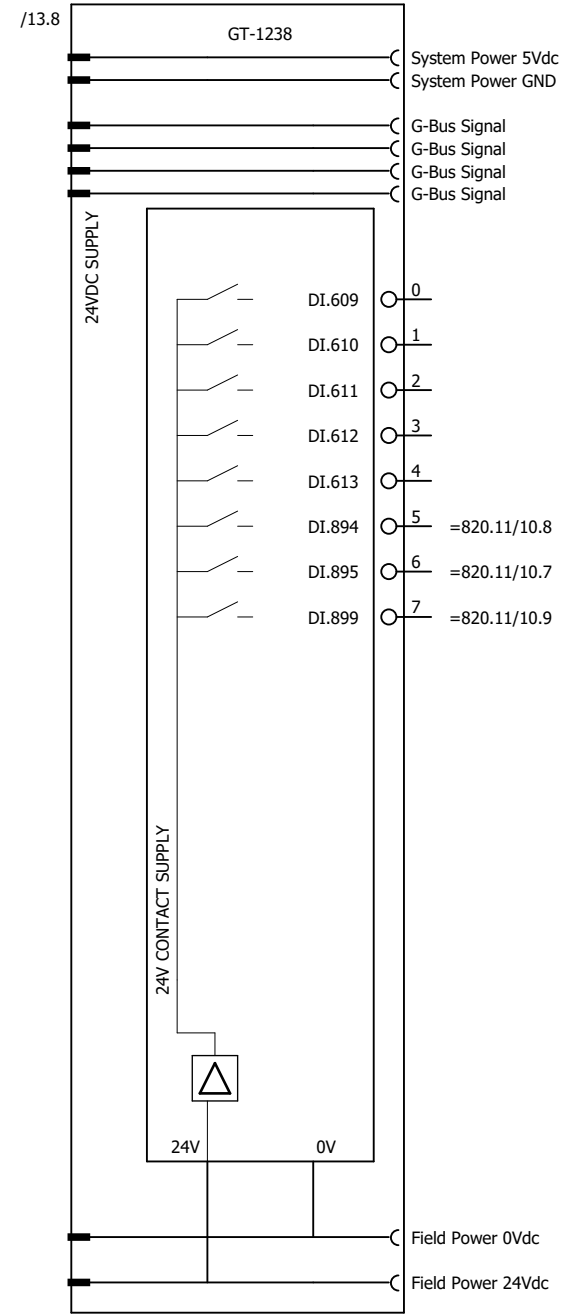

=820.11/10.8 Lenspomp in bedrijf
 =820.11/10.7 Lenspomp hoofdstroomstoring
 =820.11/10.9 Lenspompkelder Water op vloer

Deze tekening is eigendom van het Hoogheemraadschap Hollands Noorderkwartier en wordt uitgeleend onder de voorwaarde dat de leener ervoor zorgt dat het niet zal worden gereproduceerd, gekopieerd, uitgeleend, of op enigerlei andere wijze verspreid, noch gebruikt voor enig ander doel dan voor welke het ter beschikking is gesteld.

Wijz.	Datum	Gez.	Get.	Omschrijving





HHNK-PG-B050 BASISPROJECT
 PLC Configuratie Overzicht DI A35-A36

BESTURINGSKAST

24VDC Voeding PA configuratie

Straatnaam		Registratie nummer	
Postcode-Plaats		123456	
Print 12-3-2026	Get.	Status	Laatste wijziging
Formaat A3	Gez.		12-3-2026
ZW-nummer		Groep	Plaats
		=078	+K100 - 161

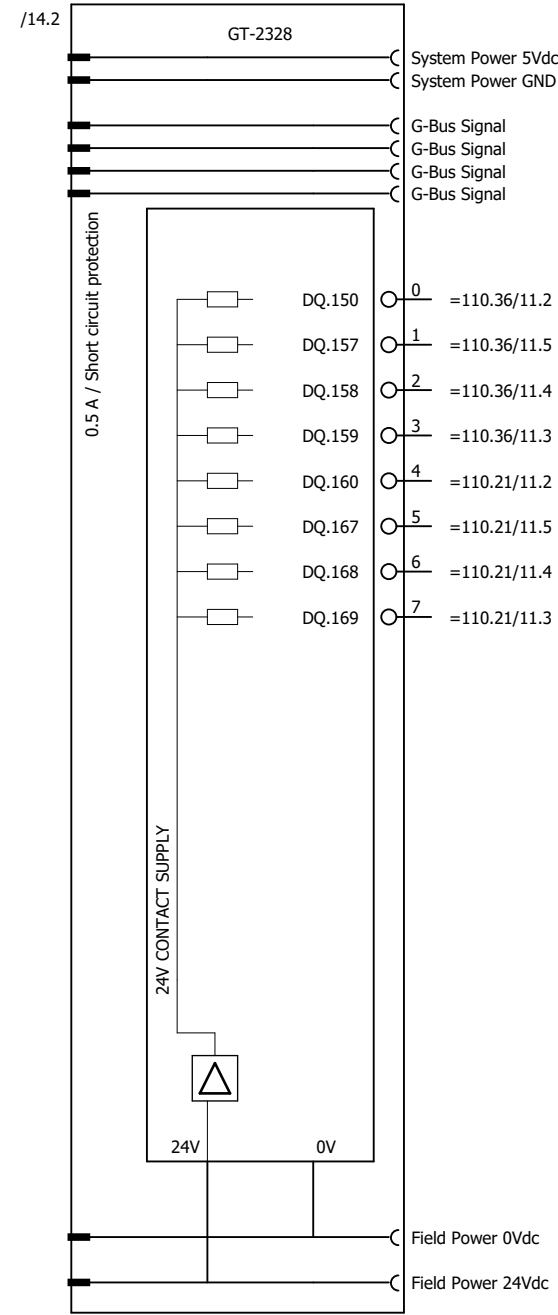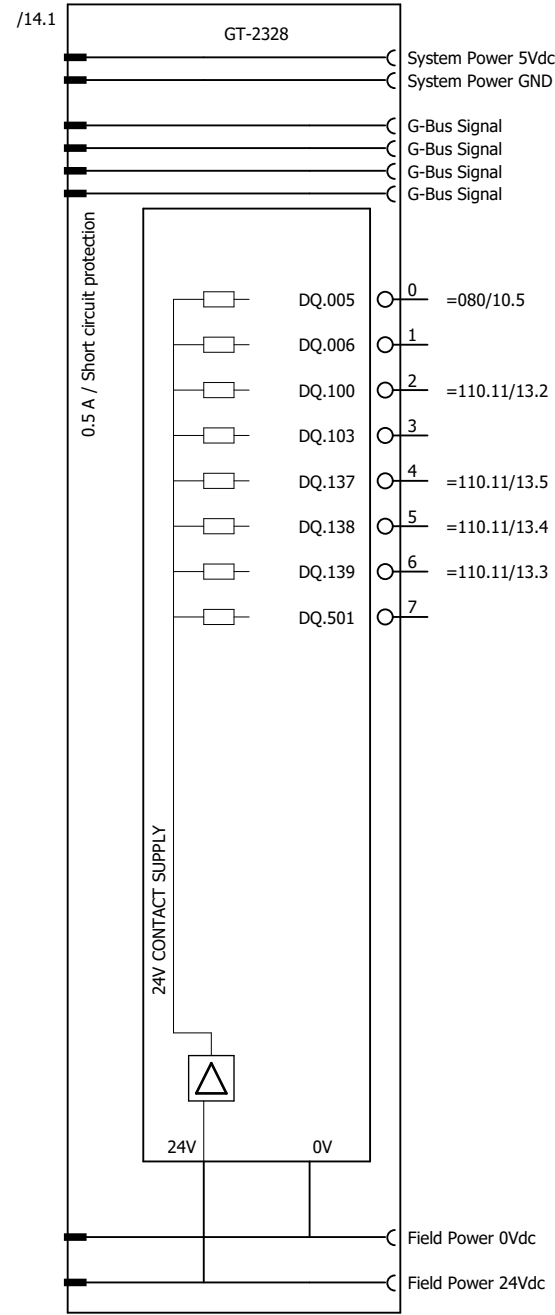

Deze tekening is eigendom van het Hoogheemraadschap Hollands Noorderkwartier en wordt uitgeleend onder de voorwaarde dat de lener ervoor zorgt dat het niet zal worden gereproduceerd, gekopieerd, uitgeleend, of op enigerlei andere wijze verspreid, noch gebruikt voor enig ander doel dan voor welke het ter beschikking is gesteld.

Wijz.	Datum	Gez.	Get.	Omschrijving




HHNK-PG-B050 BASISPROJECT
 PLC Configuratie Overzicht DO A51-A52


BESTURINGSKAST

24VDC Voeding PA configuratie

Straatnaam		Registratie nummer	
Postcode-Plaats		123456	
Print 12-3-2026	Get.	Status	Laatste wijziging
Formaat A3	Gez.		12-3-2026
ZW-nummer		Groep	Plaats
		=078	+K100 - 170

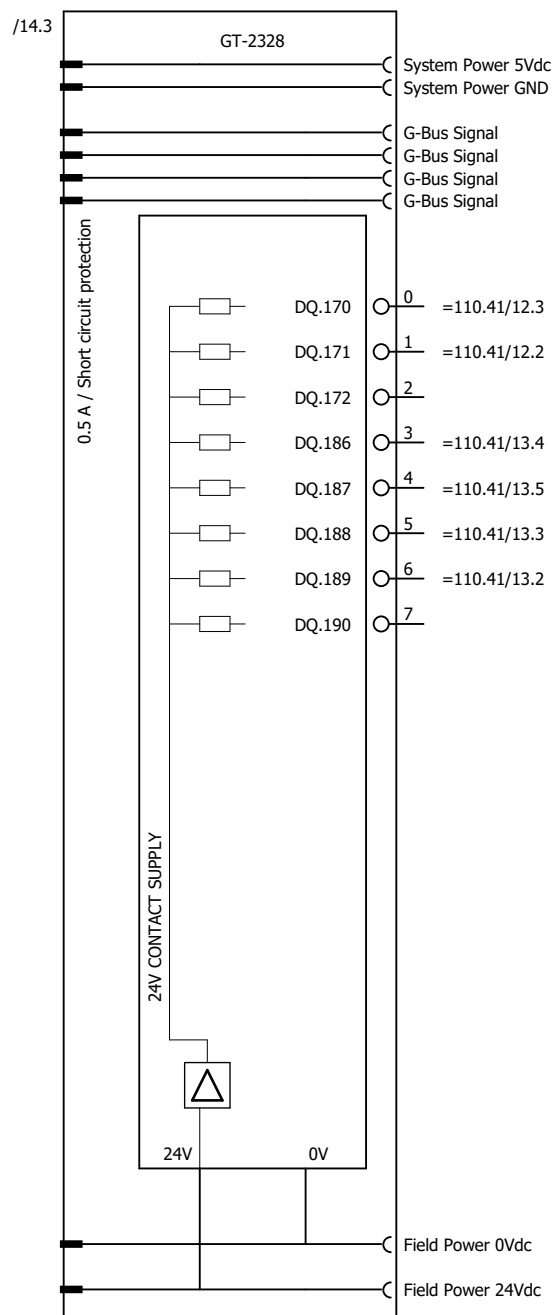

- 0 =110.41/12.3 Afsluiter Pomp 1 aansturen openen
- 1 =110.41/12.2 Afsluiter Pomp 1 aansturen sluiten
- 2 =110.41/13.4 Lamp Afsluiter Pomp 1 open
- 3 =110.41/13.5 Lamp Afsluiter Pomp 1 dicht
- 4 =110.41/13.3 Lamp Afsluiter Pomp 1 bedrijfsgereed
- 5 =110.41/13.2 Lamp Afsluiter Pomp 1 storing

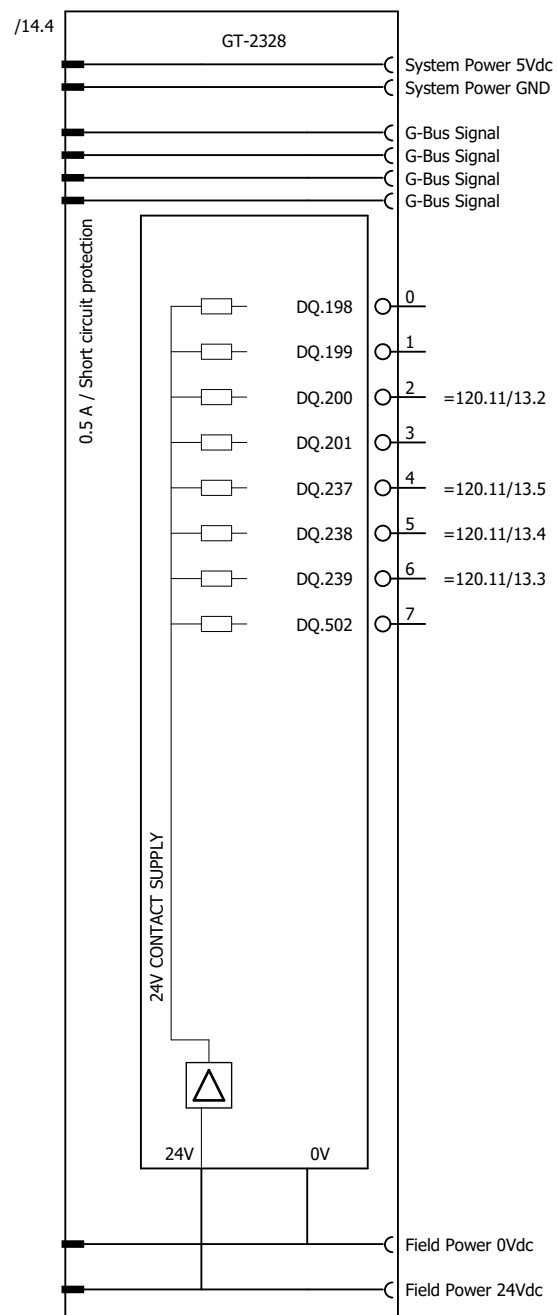

- 0 =120.11/13.2 Pomp 2 aansturen
- 1 =120.11/13.5 Lamp Pomp 2 in bedrijf
- 2 =120.11/13.4 Lamp Pomp 2 bedrijfsgereed
- 3 =120.11/13.3 Lamp Pomp 2 storing

Deze tekening is eigendom van het Hoogheemraadschap Hollands Noorderkwartier en wordt uitgeleend onder de voorwaarde dat de leener ervoor zorgt dat het niet zal worden gereproduceerd, gekopieerd, uitgeleend, of op enigerlei andere wijze verspreid, noch gebruikt voor enig ander doel dan voor welke het ter beschikking is gesteld.

Wijz.	Datum	Gez.	Get.	Omschrijving




HHNK-PG-B050 BASISPROJECT
 PLC Configuratie Overzicht DO A53-A54


BESTURINGSKAST

24VDC Voeding PA configuratie

Straatnaam		Registratie nummer	
Postcode-Plaats		123456	
Print 12-3-2026	Get.	Status	Laatste wijziging
Formaat A3	Gez.		12-3-2026
ZW-nummer		Groep	Plaats
=078			Blad
			+K100 - 171

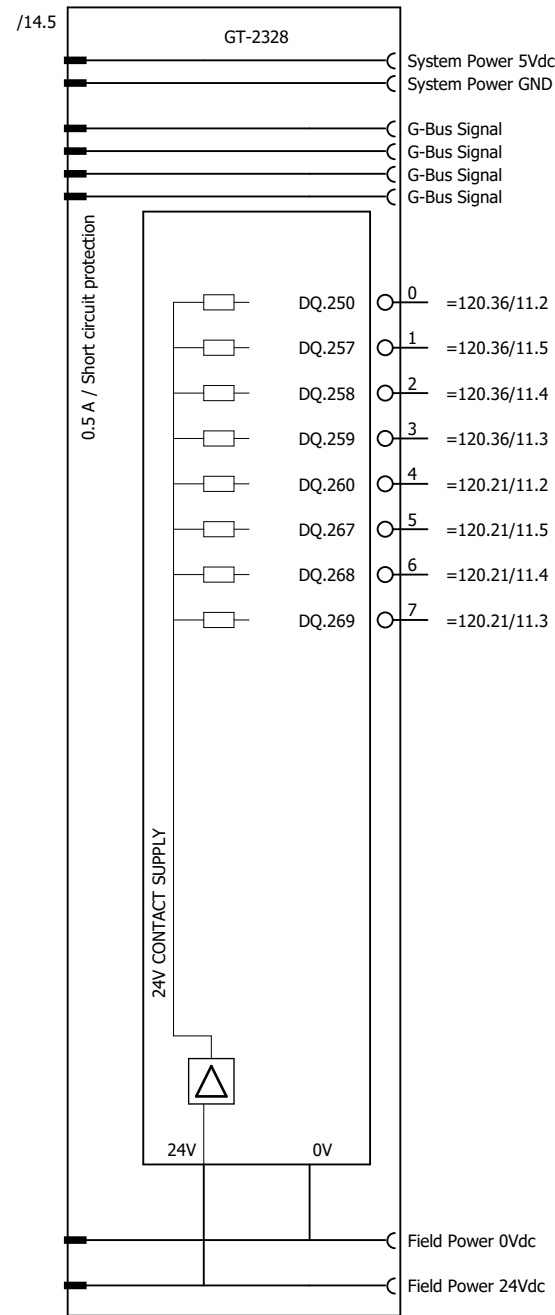

- Vetpomp 2 aansturen
- Lamp Vetpomp 2 in bedrijf
- Lamp Vetpomp 2 bedrijfsgereed
- Lamp Vetpomp 2 storing
- Koelventilator pomp 2 aansturen
- Lamp Koelventilator pomp 2 in bedrijf
- Lamp Koelventilator pomp 2 bedrijfsgereed
- Lamp Koelventilator pomp 2 storing

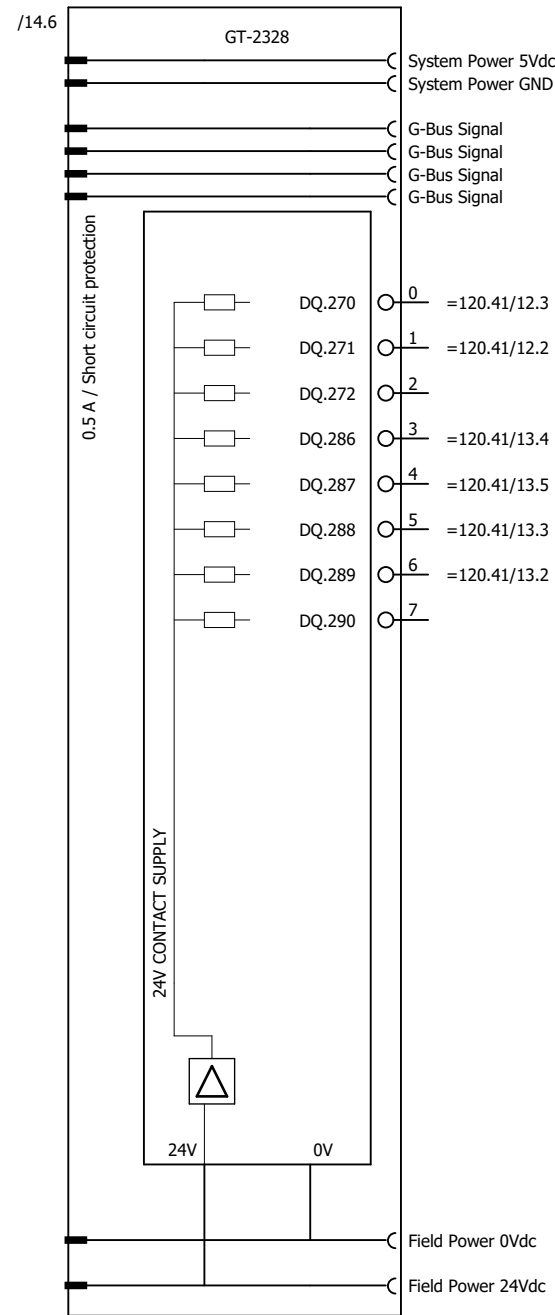

- Afsluiter Pomp 2 aansturen openen
- Afsluiter Pomp 2 aansturen sluiten
- Lamp Afsluiter Pomp 2 open
- Lamp Afsluiter Pomp 2 dicht
- Lamp Afsluiter Pomp 2 bedrijfsgereed
- Lamp Afsluiter Pomp 2 storing

Deze tekening is eigendom van het Hoogheemraadschap Hollands Noorderkwartier en wordt uitgeleend onder de voorwaarde dat de lener ervoor zorgt dat het niet zal worden gereproduceerd, gekopieerd, uitgeleend, of op enigerlei andere wijze verspreid, noch gebruikt voor enig ander doel dan voor welke het ter beschikking is gesteld.

Wijz.	Datum	Gez.	Get.	Omschrijving





HHNK-PG-B050 BASISPROJECT
PLC Configuratie Overzicht DO A55-A56

BESTURINGSKAST

24VDC Voeding PA configuratie

Straatnaam		Registratie nummer	
Postcode-Plaats		123456	
Print 12-3-2026	Get.	Status	Laatste wijziging
Formaat A3	Gez.		12-3-2026
ZW-nummer		Groep	Plaats
		=078	+K100
			Blad
			- 172

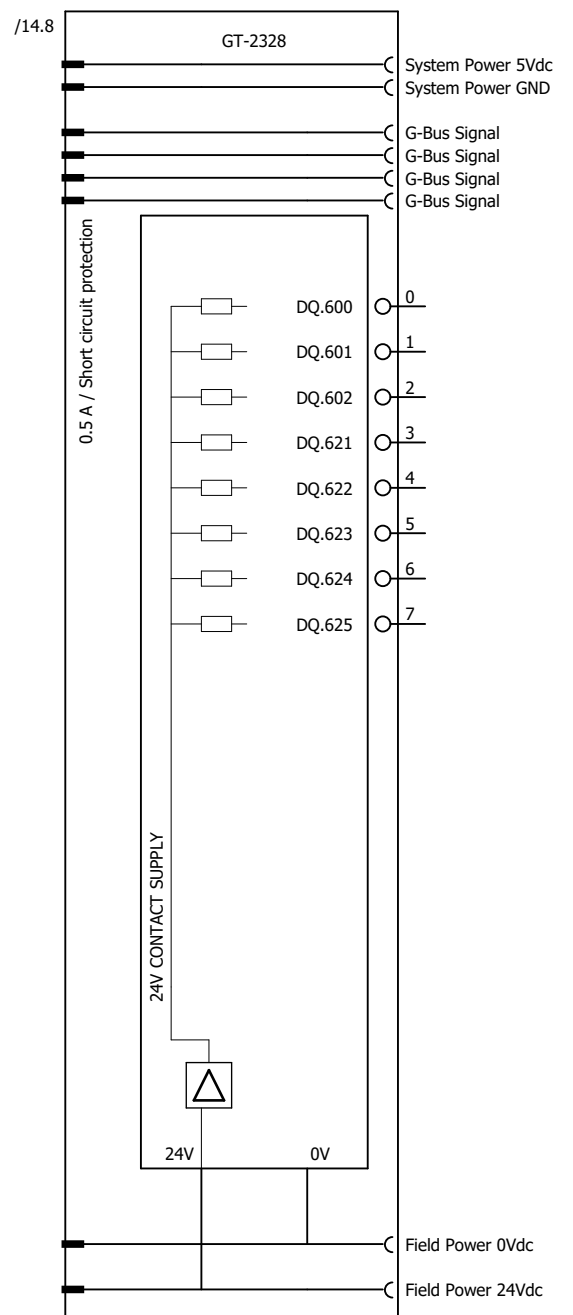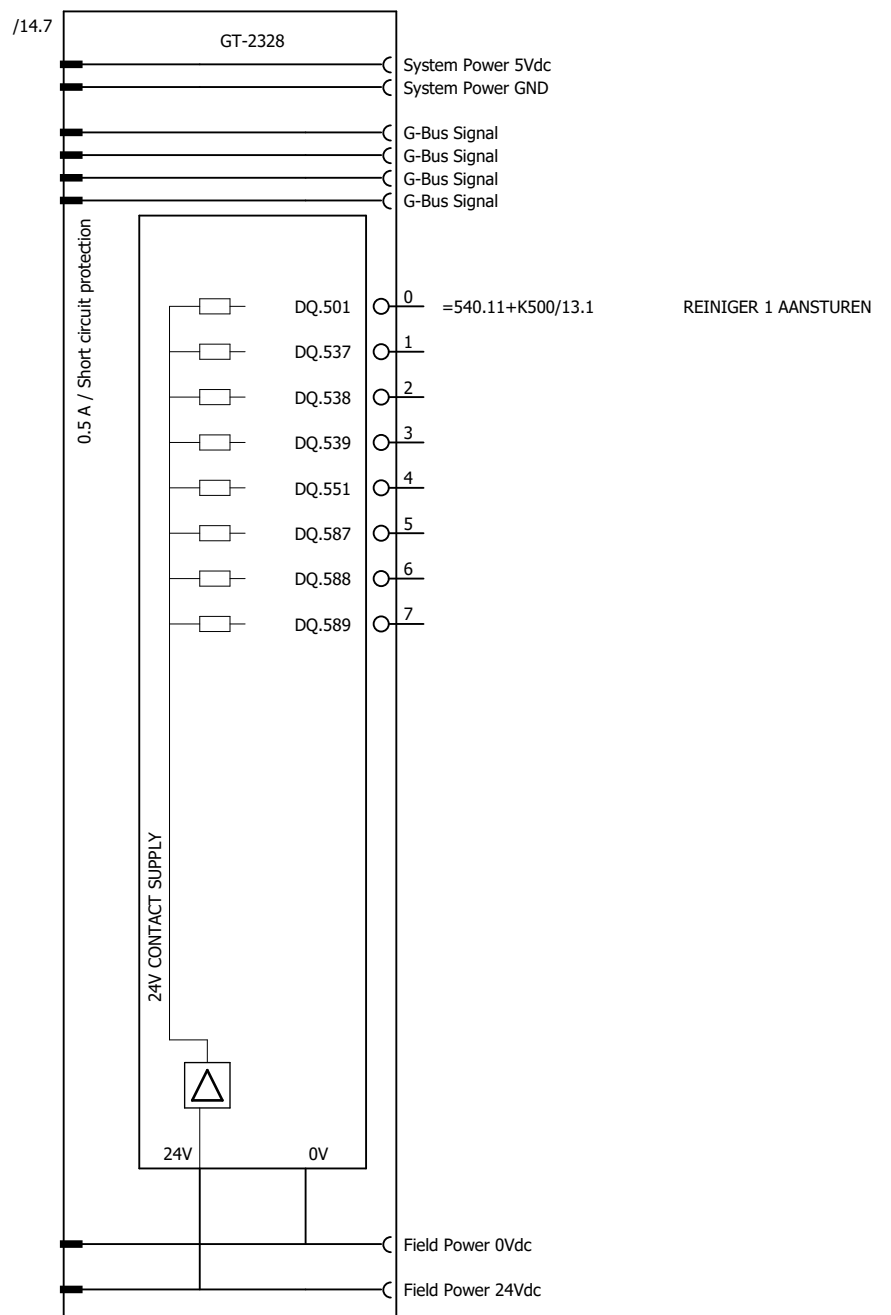

Deze tekening is eigendom van het Hoogheemraadschap Hollands Noorderkwartier en wordt uitgeleend onder de voorwaarde dat de lener ervoor zorgt dat het niet zal worden gereproduceerd, gekopieerd, uitgeleend, of op enigerlei andere wijze verspreid, noch gebruikt voor enig ander doel dan voor welke het ter beschikking is gesteld.

Wijz.	Datum	Gez.	Get.	Omschrijving




HHNK-PG-B050 BASISPROJECT
 PLC Configuratie Overzicht DO A57-A58

BESTURINGSKAST

24VDC Voeding PA configuratie

Straatnaam		Registratie nummer	
Postcode-Plaats		123456	
Print 12-3-2026	Get.	Status	Laatste wijziging
Formaat A3	Gez.		12-3-2026
ZW-nummer		Groep	Plaats
		=078	+K100 - 173

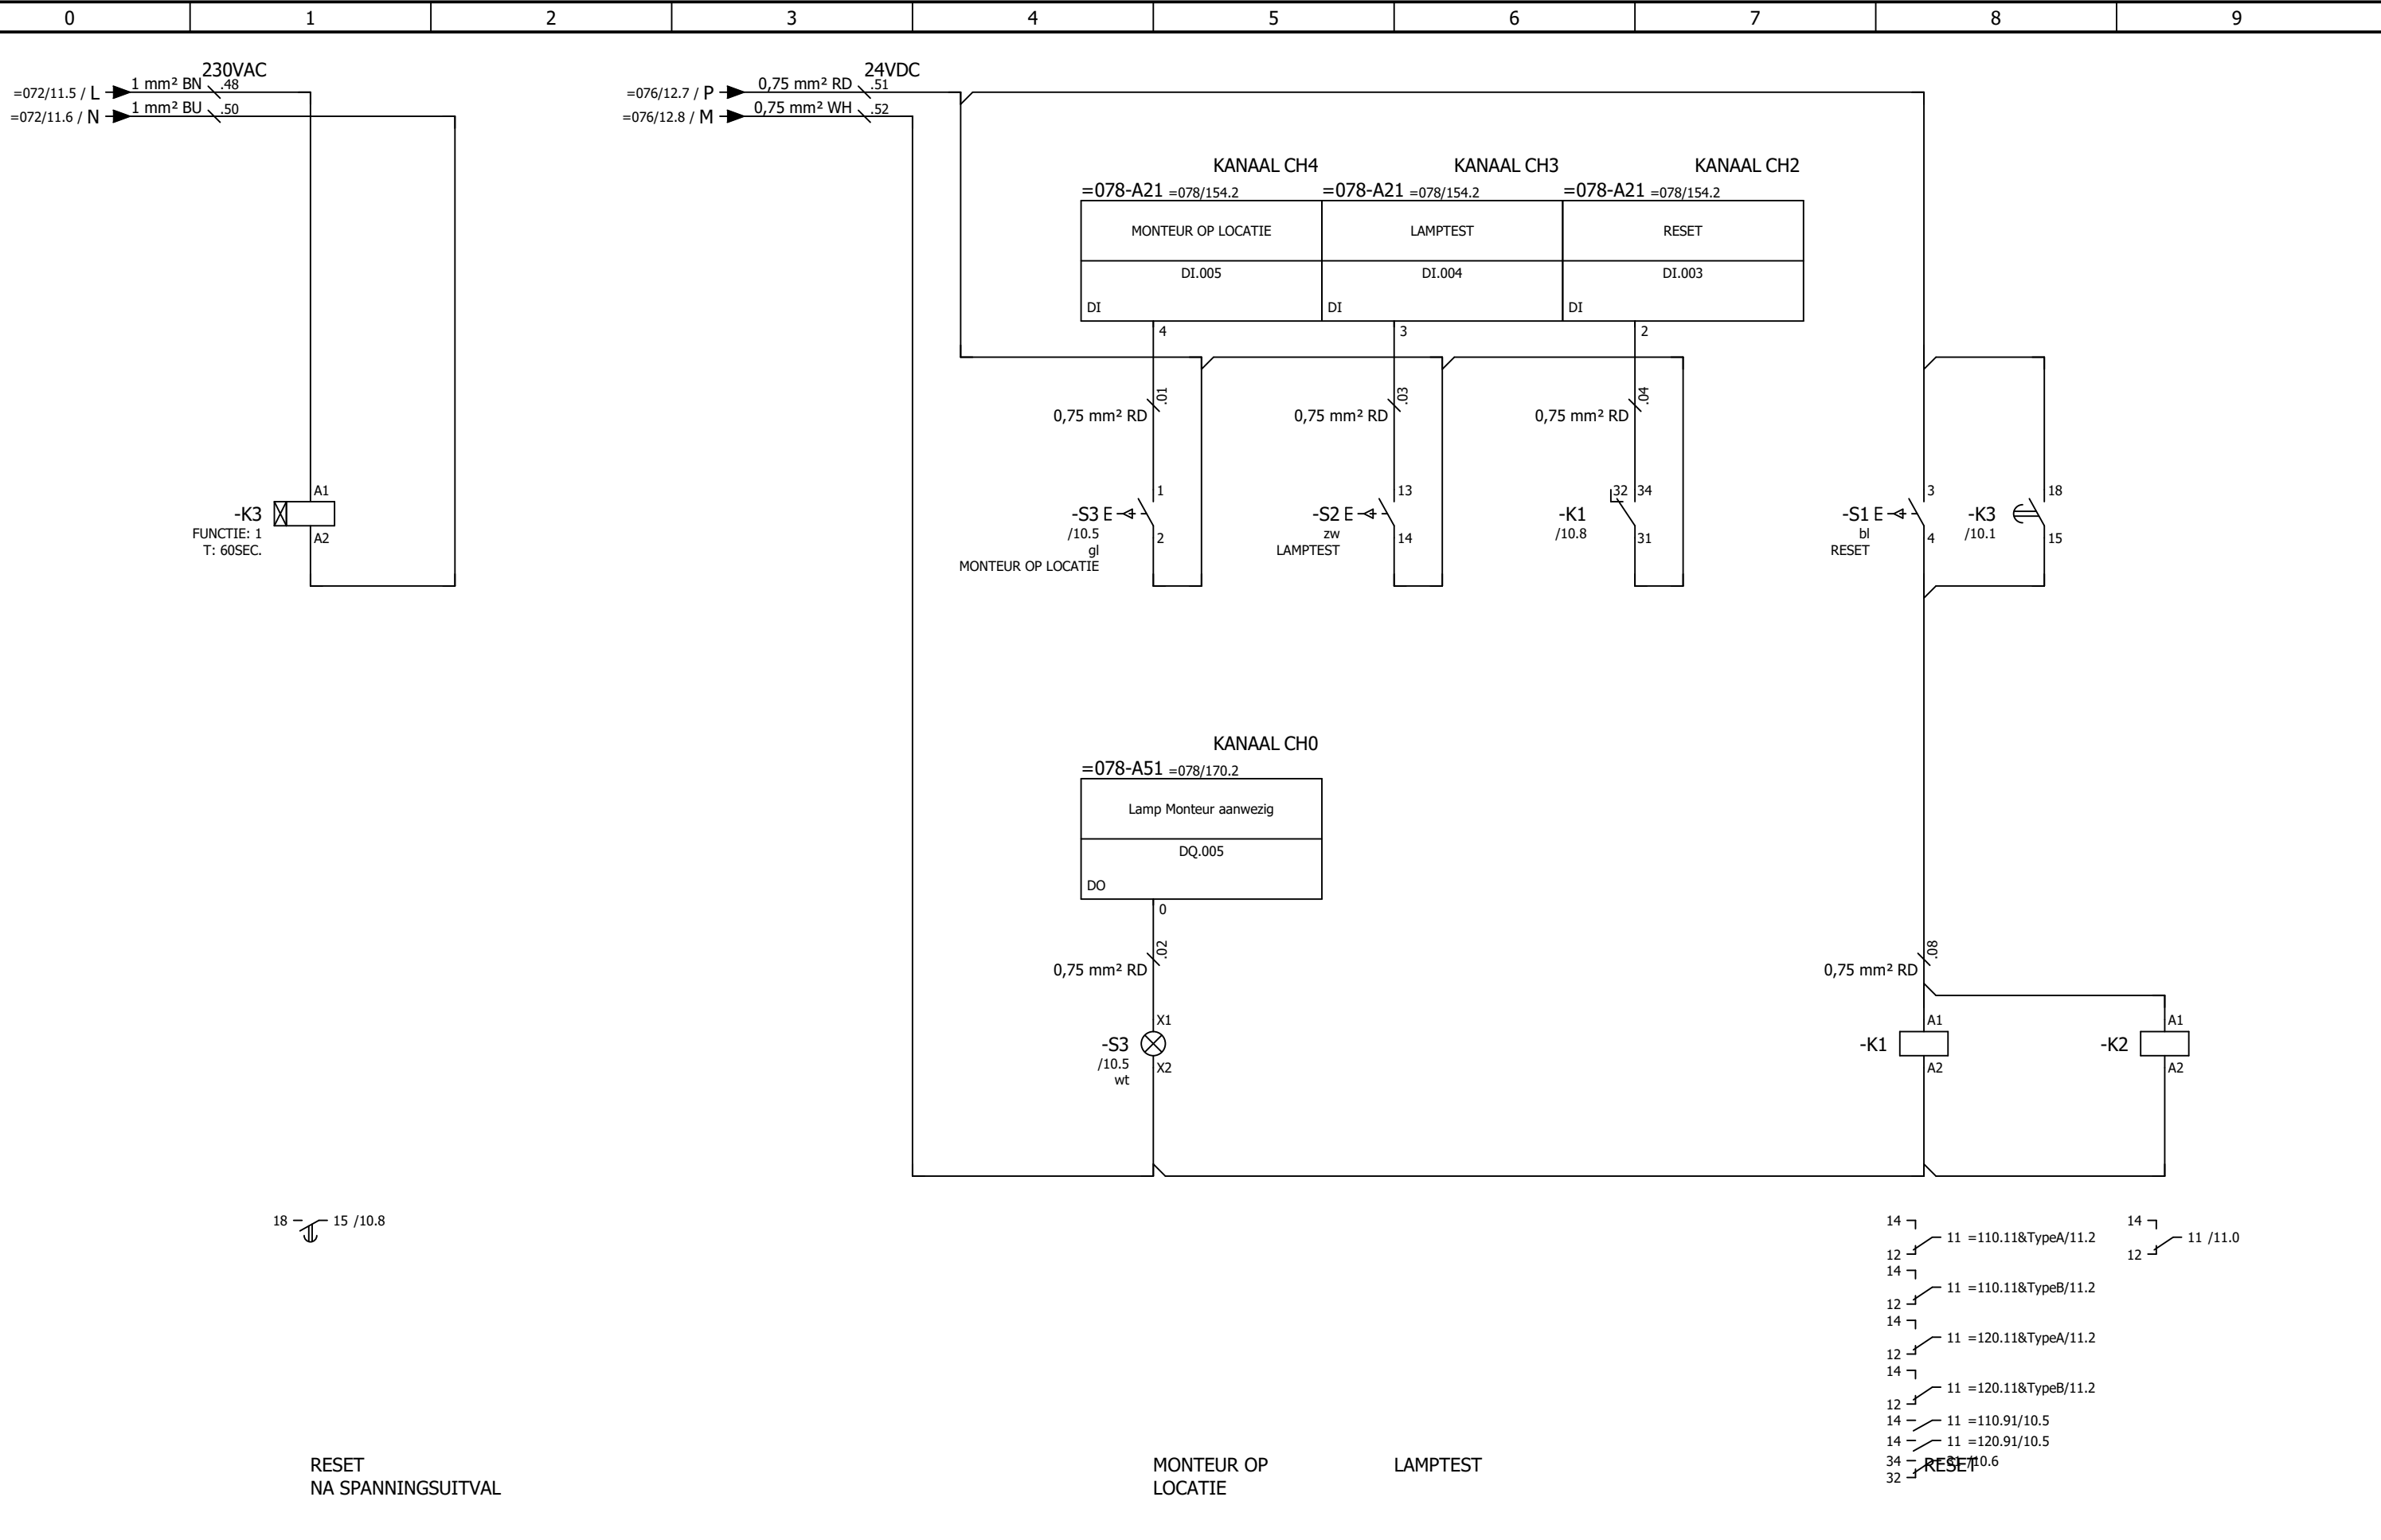


18 15 /10.8

RESET
NA SPANNINGSUITVAL



MONTEUR OP
LOCATIE

LAMPTEST

14 11 =110.11&TypeA/11.2
12 11 =110.11&TypeB/11.2
14 11 =120.11&TypeA/11.2
12 11 =120.11&TypeB/11.2
14 11 =110.91/10.5
14 11 =120.91/10.5
34 11 =110.6
32 RESET

←=078/173					11→						
					HHNK-PG-B050 BASISPROJECT Stroomkringschema Algemene IO		Straatnaam Postcode-Plaats		Registratie nummer 123456		
					Algemene IO		BESTURINGSKAST		Print 12-3-2026 Get. Formaat A3 Gez.		Status 12-3-2026
Wijz.	Datum	Gez.	Get.	Omschrijving			Groep =080		Plaats +K100		Blad 10

Deze tekening is eigendom van het Hoogheemraadschap Hollands Noorderkwartier en wordt uitgeleend onder de voorwaarde dat de lener ervoor zorgt dat het niet zal worden gereproduceerd, gekopieerd, uitgeleend, of op enigerlei andere wijze verspreid, noch gebruikt voor enig ander doel dan voor welke het ter beschikking is gesteld.

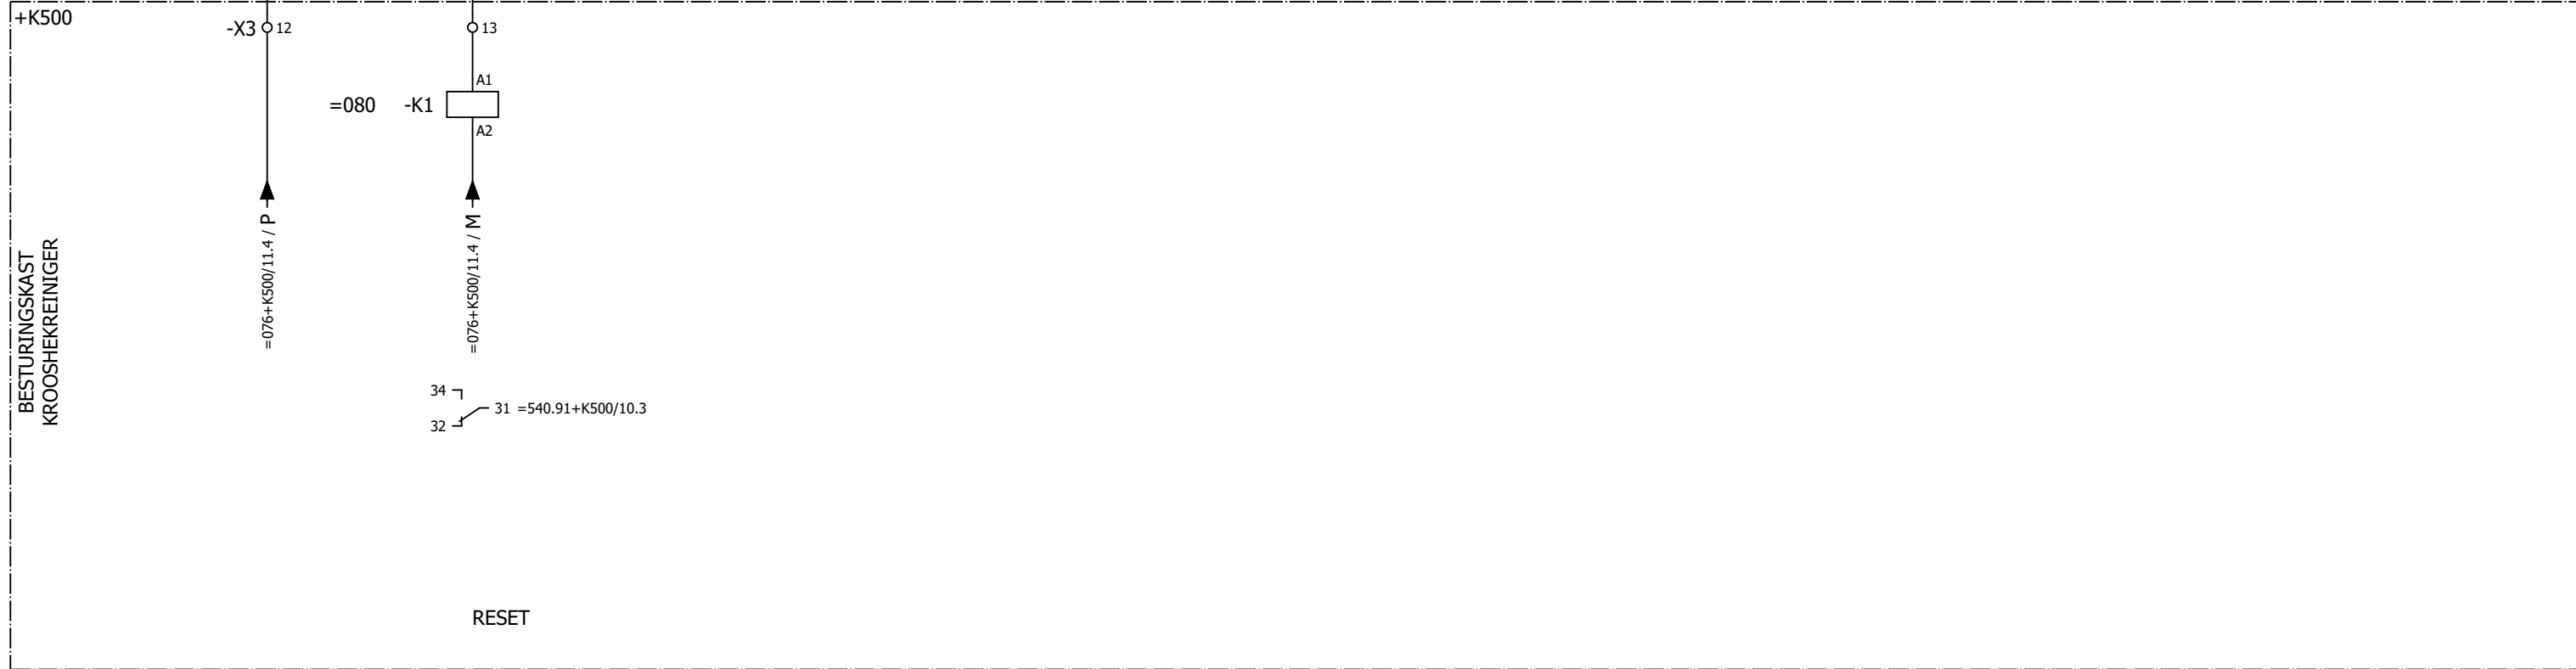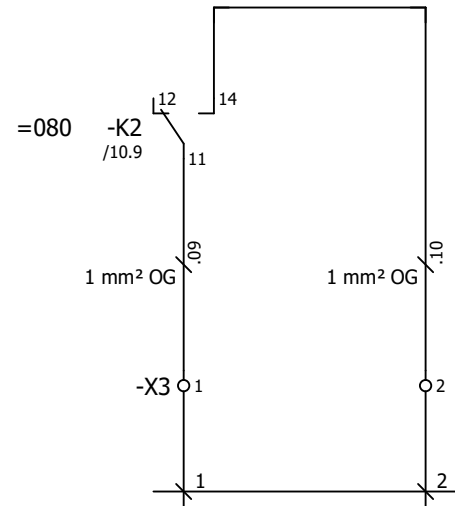

← 10 =110.11/12 ⇌

Wijz.	Datum	Gez.	Get.	Omschrijving



HHNK-PG-B050 BASISPROJECT
 Stroomkringschema Uitwisseling K500


Algemene IO

BESTURINGSKAST

Straatnaam		Registratie nummer	
Postcode-Plaats		123456	
Print 12-3-2026	Get.	Status	Laatste wijziging
Formaat A3	Gez.		12-3-2026
ZW-nummer		Groep	Plaats Blad
=080		+K100	- 11

Deze tekening is eigendom van het Hoogheemraadschap Hollands Noorderkwartier en wordt uitgeleend onder de voorwaarde dat de lener ervoor zorgt dat het niet zal worden gereproduceerd, gekopieerd, uitgeleend, of op enigerlei andere wijze verspreid, noch gebruikt voor enig ander doel dan voor welke het ter beschikking is gesteld.

=076/11.8 M → 1 mm² WH 076.36 → M / 13.0

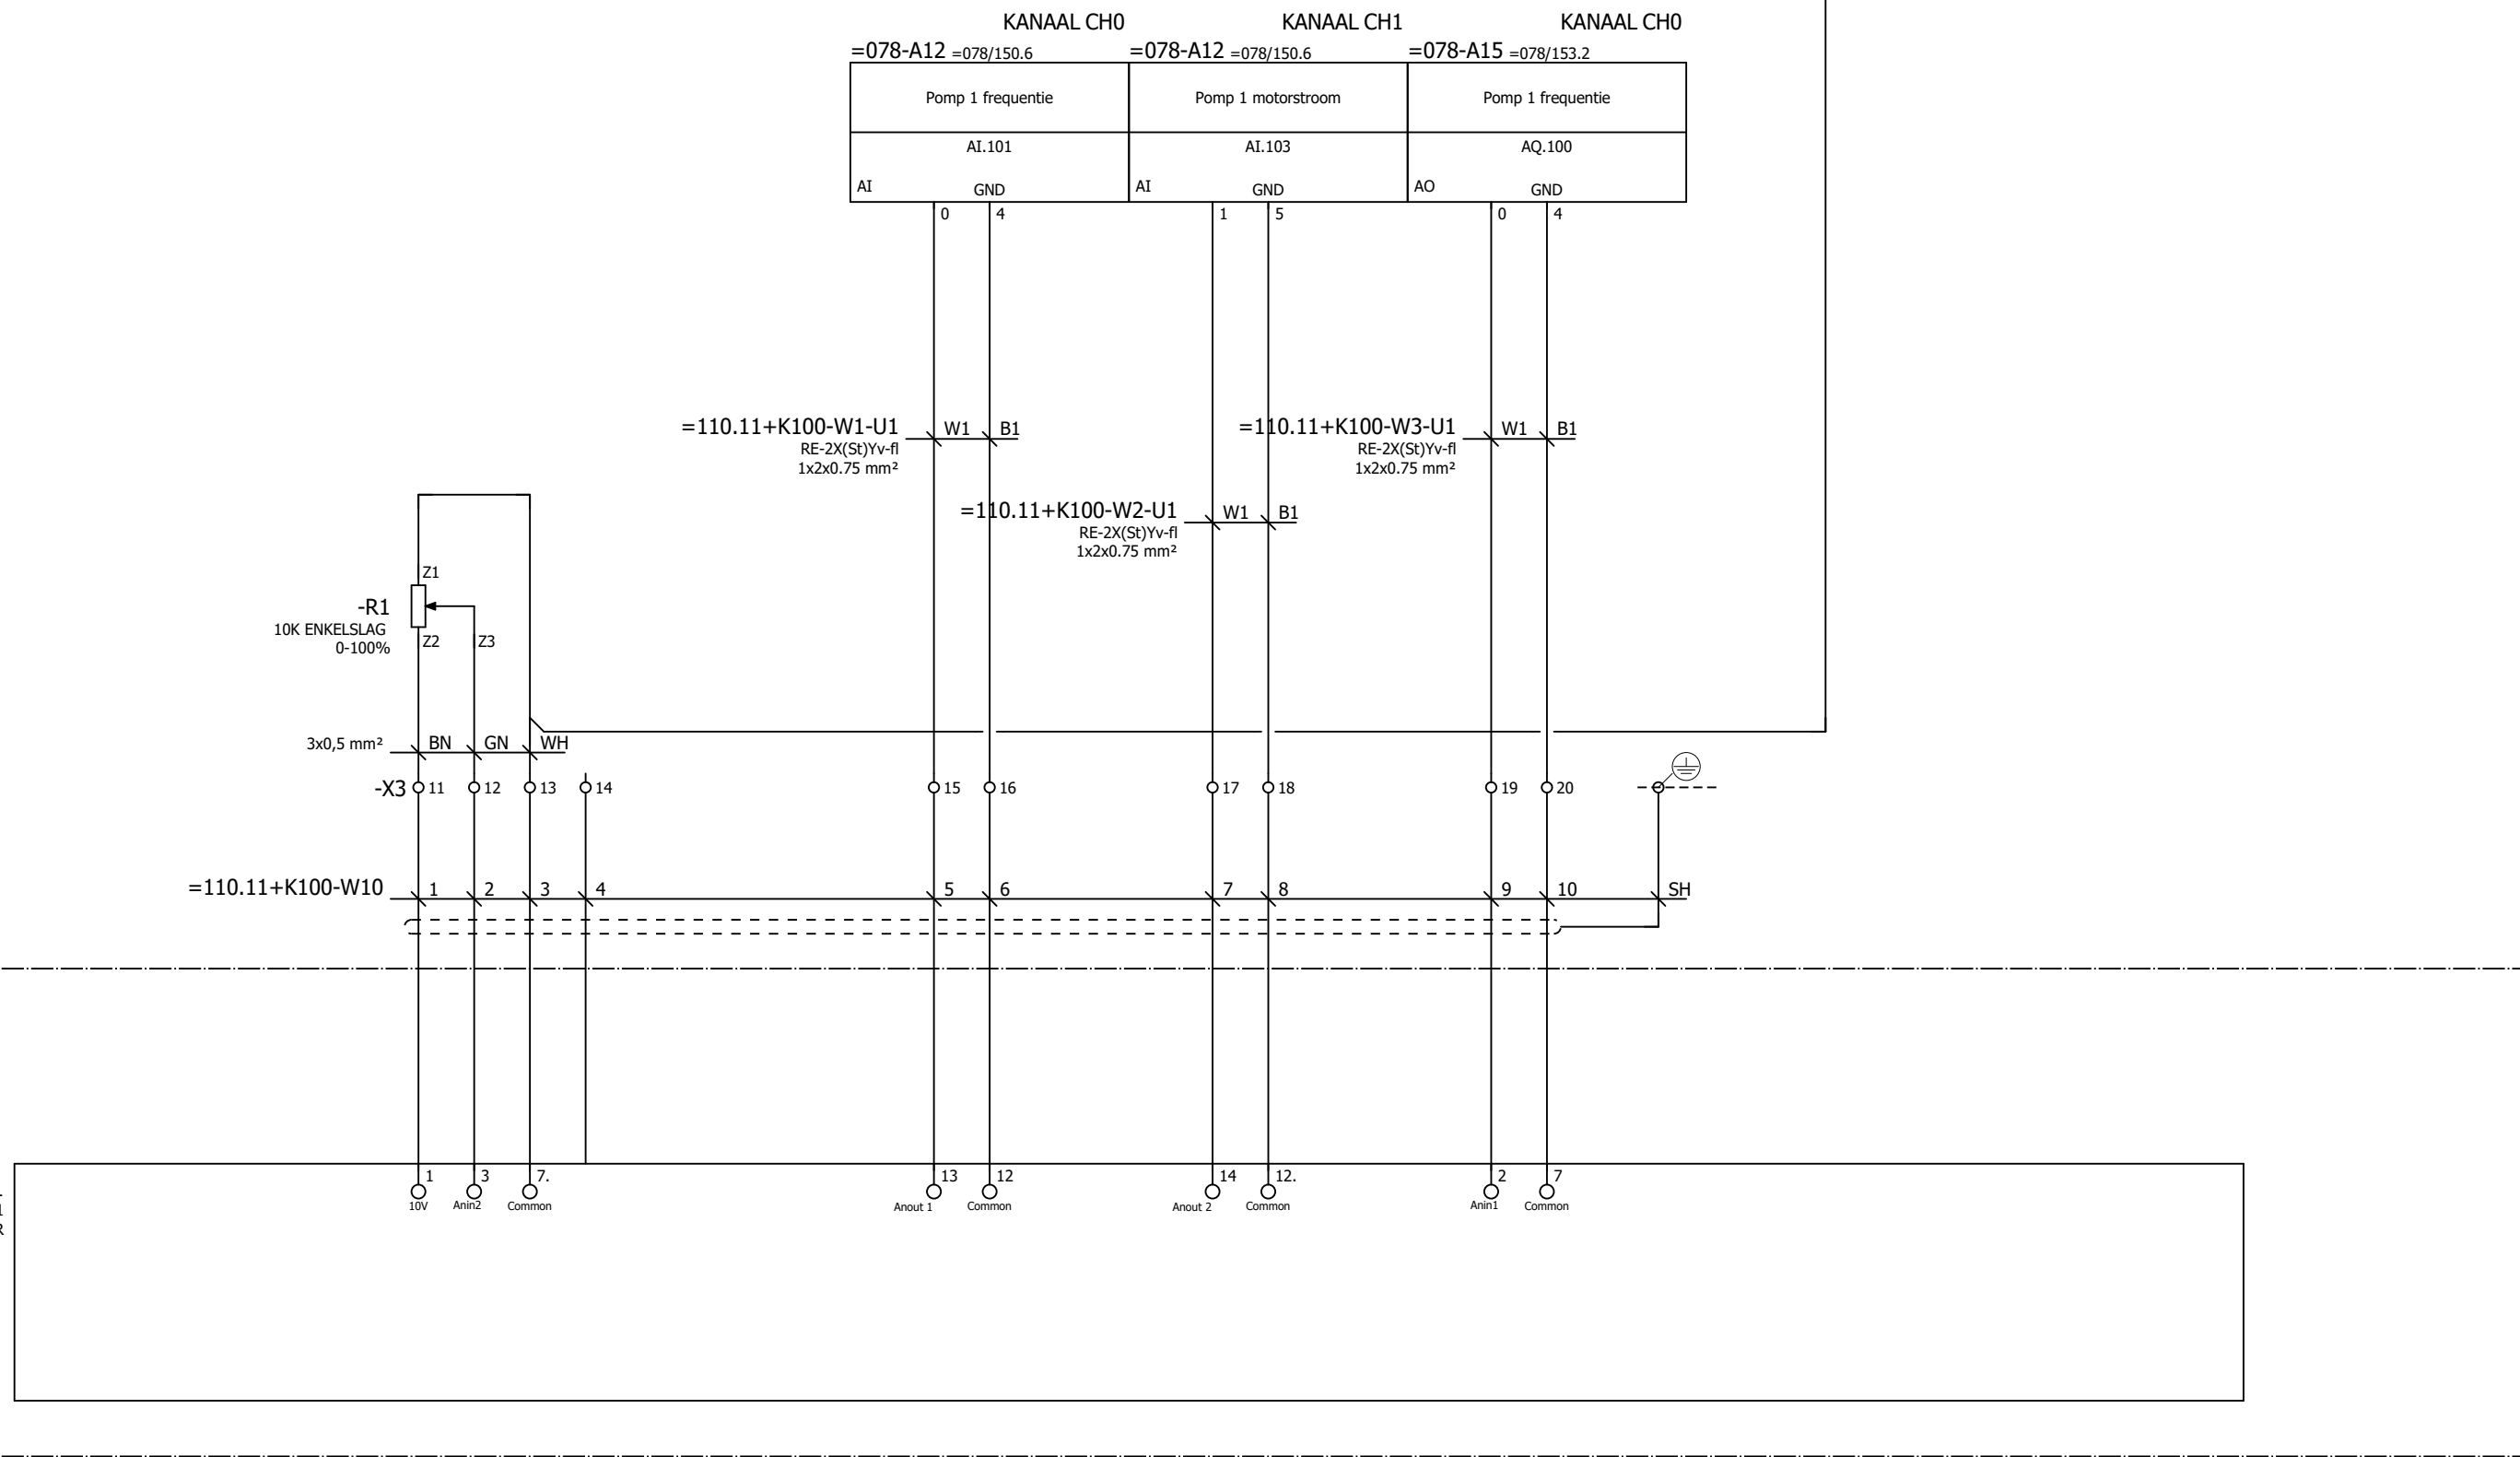

STANDAARD PARAMETERSETS HHNK
TOEPASSEN PER FABRIKAAT EN TYPE REGELAAR

HANDBEDRIJF
TOERENTALREGELING

FREQUENTIE-
METING

STROOMMETING

REGELWAARDE

←=080/11

13→

Wijz.	Datum	Gez.	Get.	Omschrijving







HHNK-PG-B050 BASISPROJECT
Stroomkringschema

BESTURINGSKAST

Pomplijn 1
Aandrijving

Straatnaam		Registratie nummer	
Postcode-Plaats		123456	
Print 12-3-2026	Get.	Status	Laatste wijziging
Formaat A3	Gez.		12-3-2026
Groep		Plaats	
Blad		Blad	
ZW-nummer		=110.11 +K100 - 12	

Deze tekening is eigendom van het Hoogheemraadschap Hollands Noorderkwartier en wordt uitgeleend onder de voorwaarde dat de lener ervoor zorgt dat het niet zal worden gereproduceerd, gekopieerd, uitgeleend, of op enigerlei andere wijze verspreid, noch gebruikt voor enig ander doel dan voor welke het ter beschikking is gesteld.

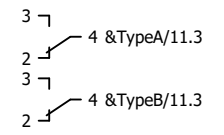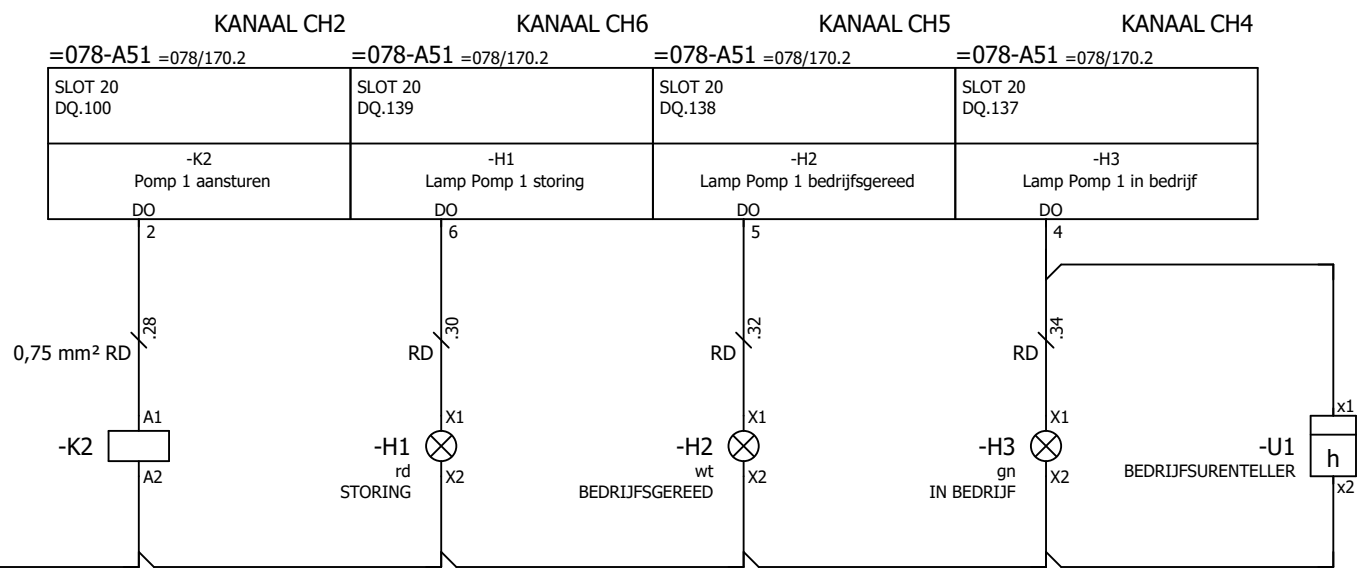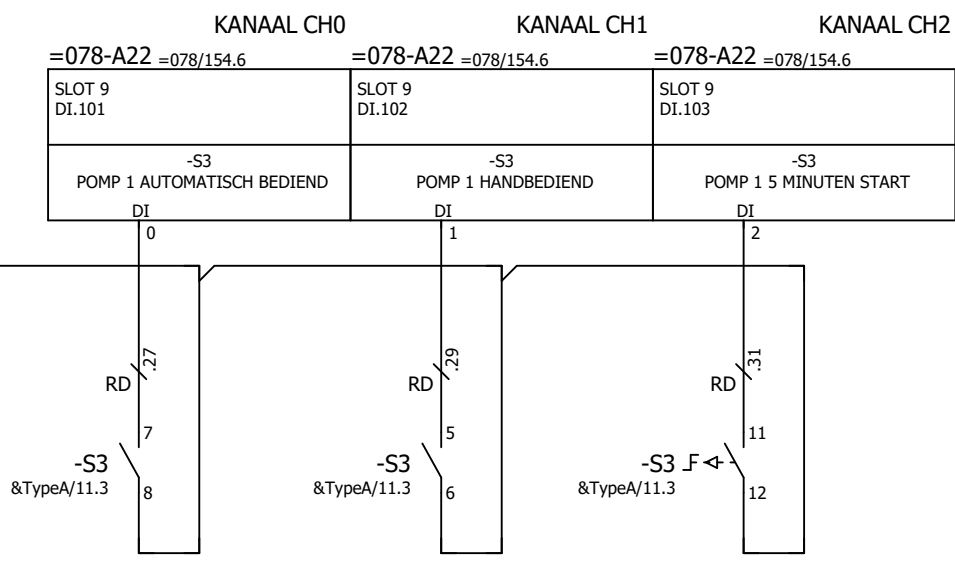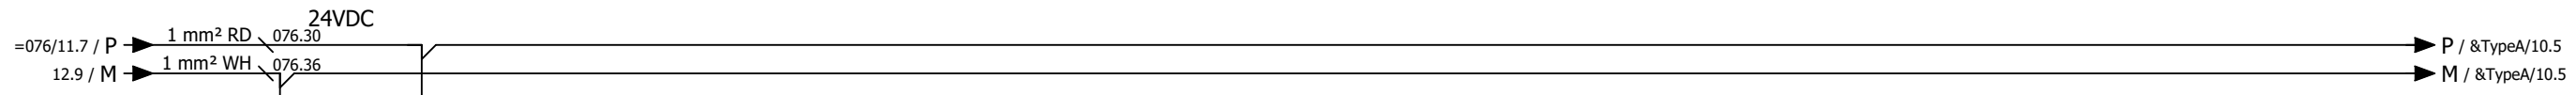

Deze tekening is eigendom van het Hoogheemraadschap Hollands Noorderkwartier en wordt uitgeleend onder de voorwaarde dat de leener ervoor zorgt dat het niet zal worden gereproduceerd, gekopieerd, uitgeleend, of op enigerlei andere wijze verspreid, noch gebruikt voor enig ander doel dan voor welke het ter beschikking is gesteld.

←12

&TypeA/2↔

Wijz.	Datum	Gez.	Get.	Omschrijving




HHNK-PG-B050 BASISPROJECT
Stroomkringschema


BESTURINGSKAST




Pomplijn 1
Aandrijving

Straatnaam		Registratie nummer	
Postcode-Plaats		123456	
Print 12-3-2026	Get.	Status	Laatste wijziging
Formaat A3	Gez.		12-3-2026
ZW-nummer		Groep	Plaats
=110.11		+K100	Blad
			13

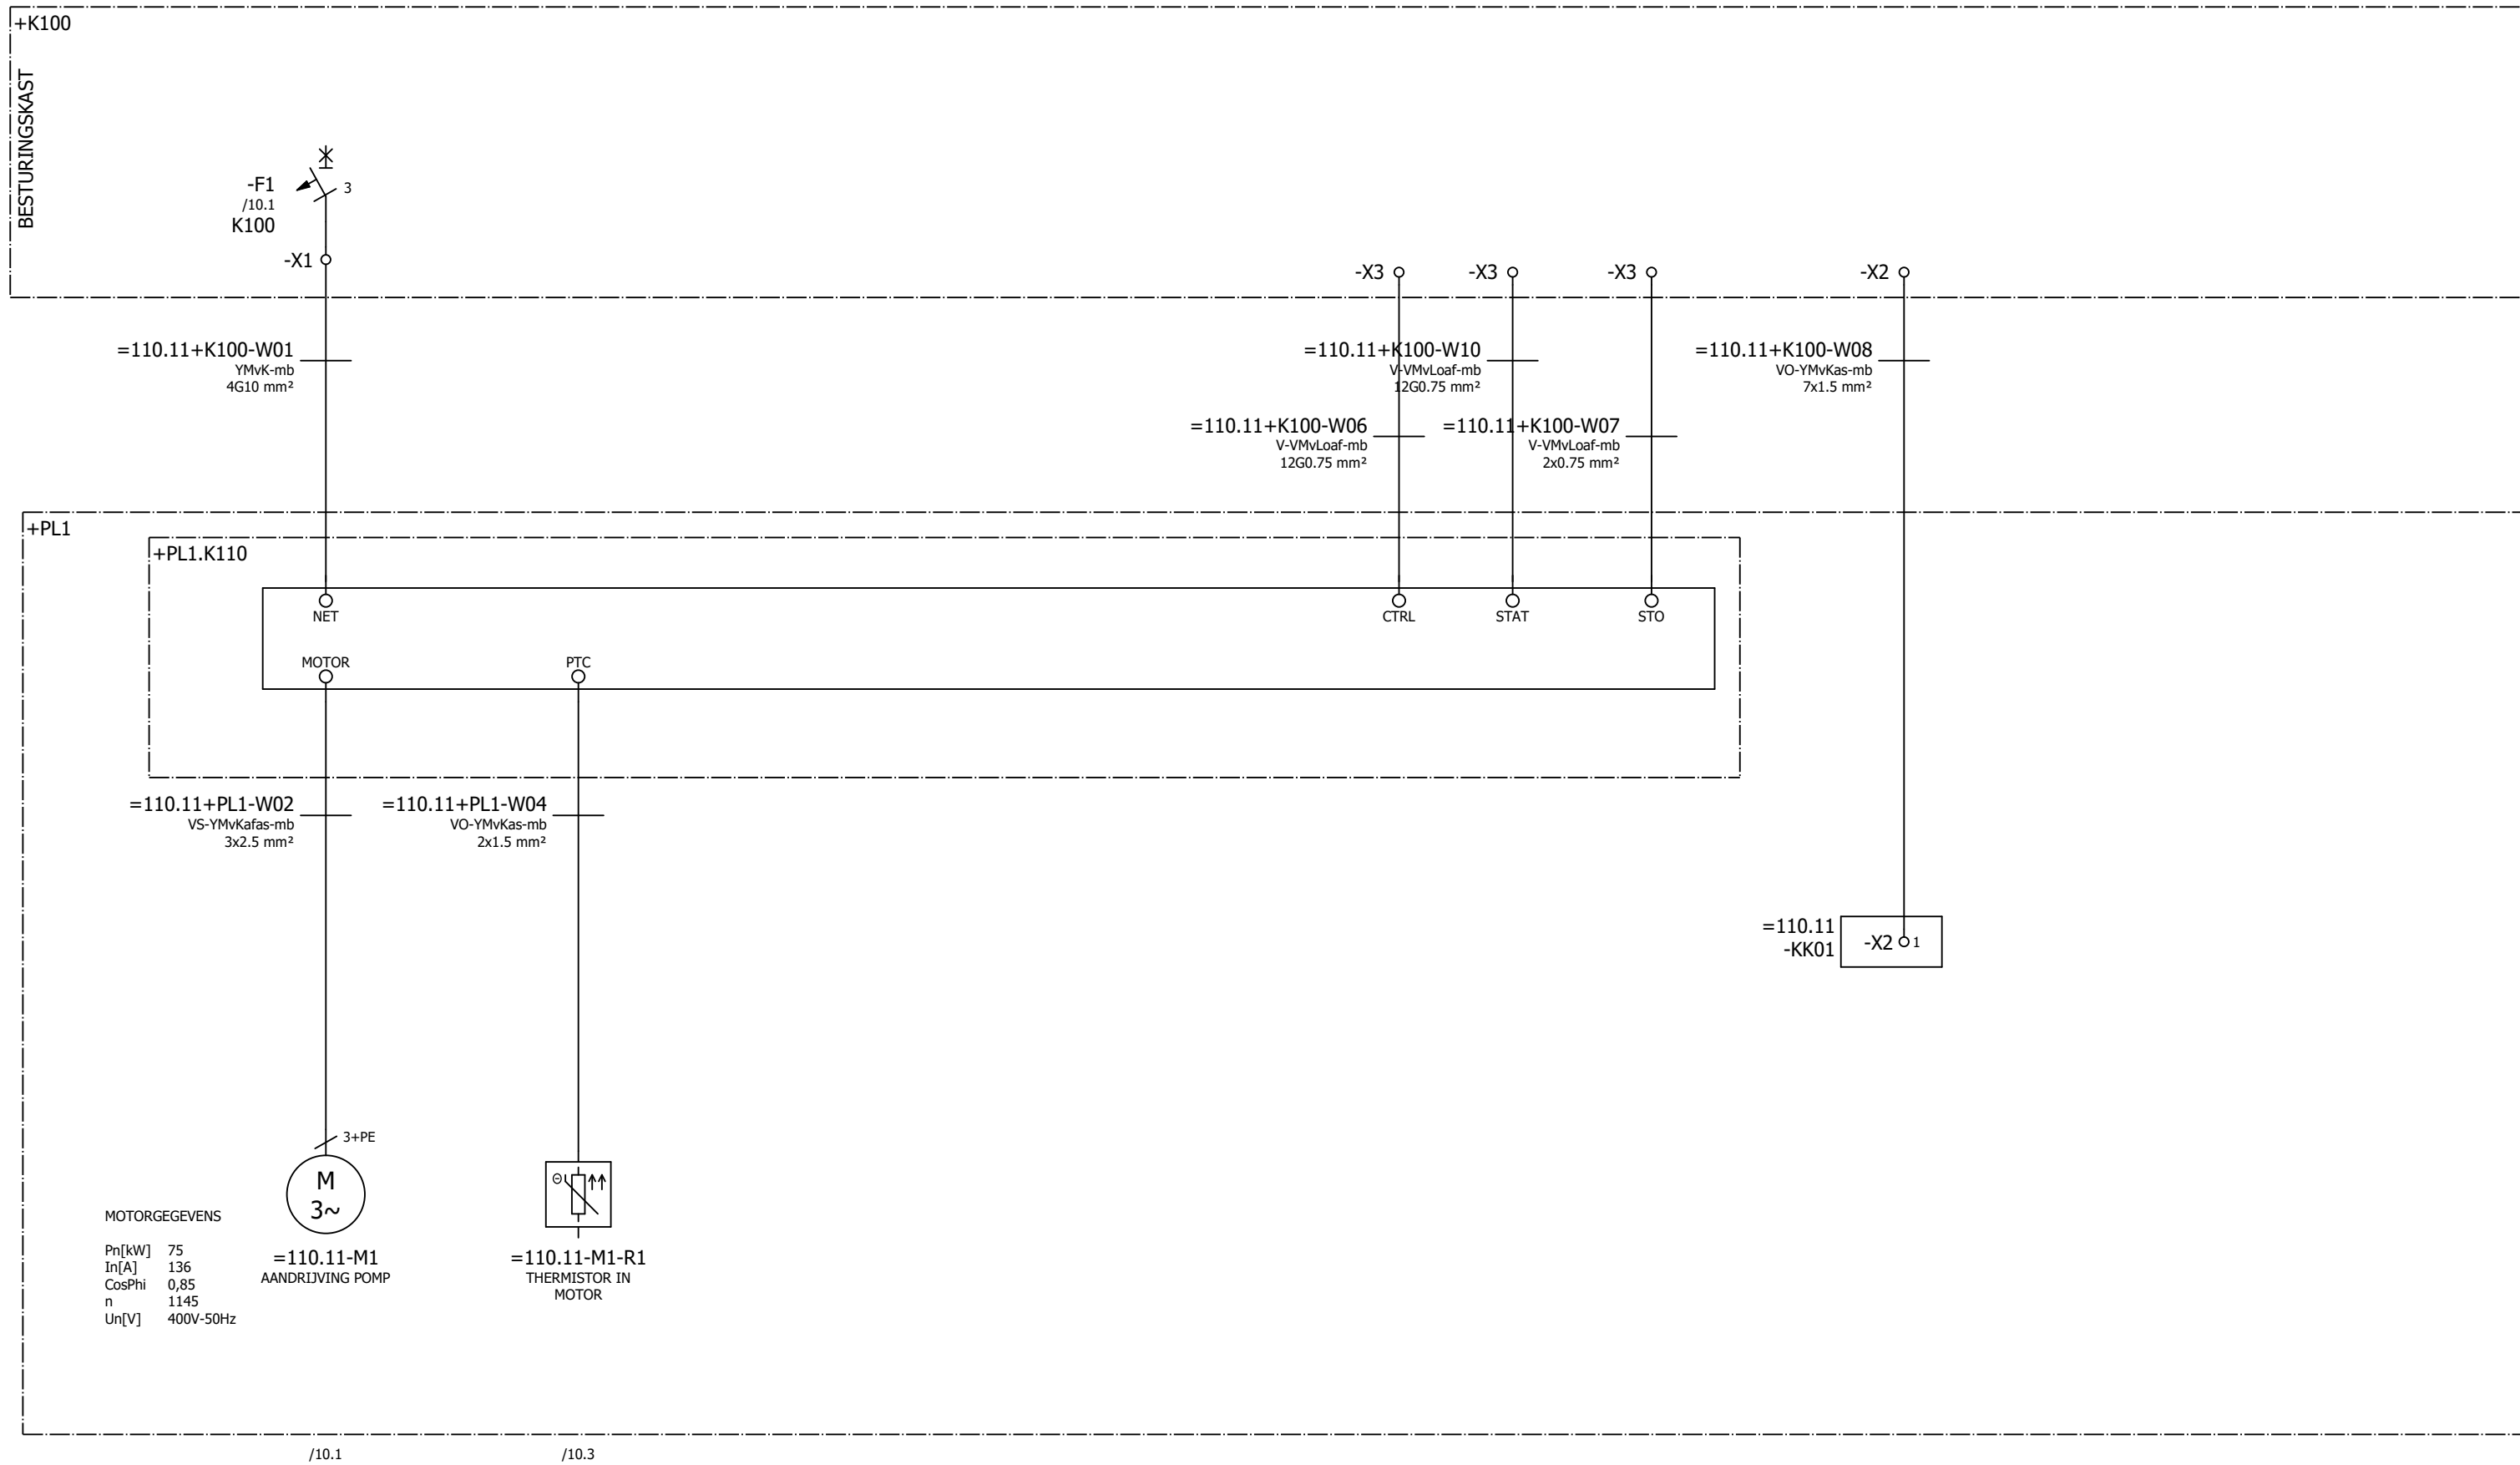


Deze tekening is eigendom van het Hoogheemraadschap Hollands Noorderkwartier en wordt uitgeleend onder de voorwaarde dat de leener ervoor zorgt dat het niet zal worden gereproduceerd, gekopieerd, uitgeleend, of op enigerlei andere wijze verspreid, noch gebruikt voor enig ander doel dan voor welke het ter beschikking is gesteld.

←&/13					10⇒				
									
					HHNK-PG-B050 BASISPROJECT Kabelblokschema				
					Pompijn 1 Aandrijving				
					BESTURINGSKAST				
					Straatnaam _____ Registratie nummer 123456 Postcode-Plaats _____				
					Print 12-3-2026 Get. _____ Status _____ Laatst wijziging 12-3-2026 Formaat A3 Gez. _____				
					Groep _____ Plaats _____ Blad _____ ZW-nummer =110.11 +K100 - 2				

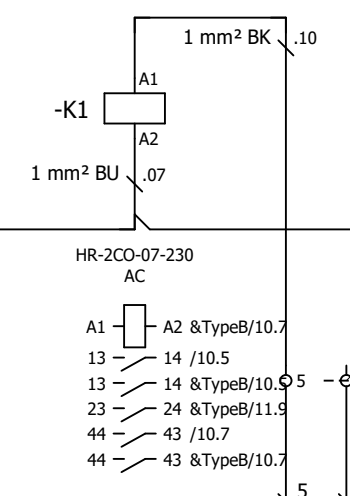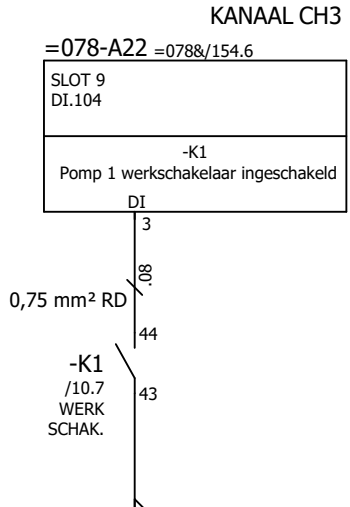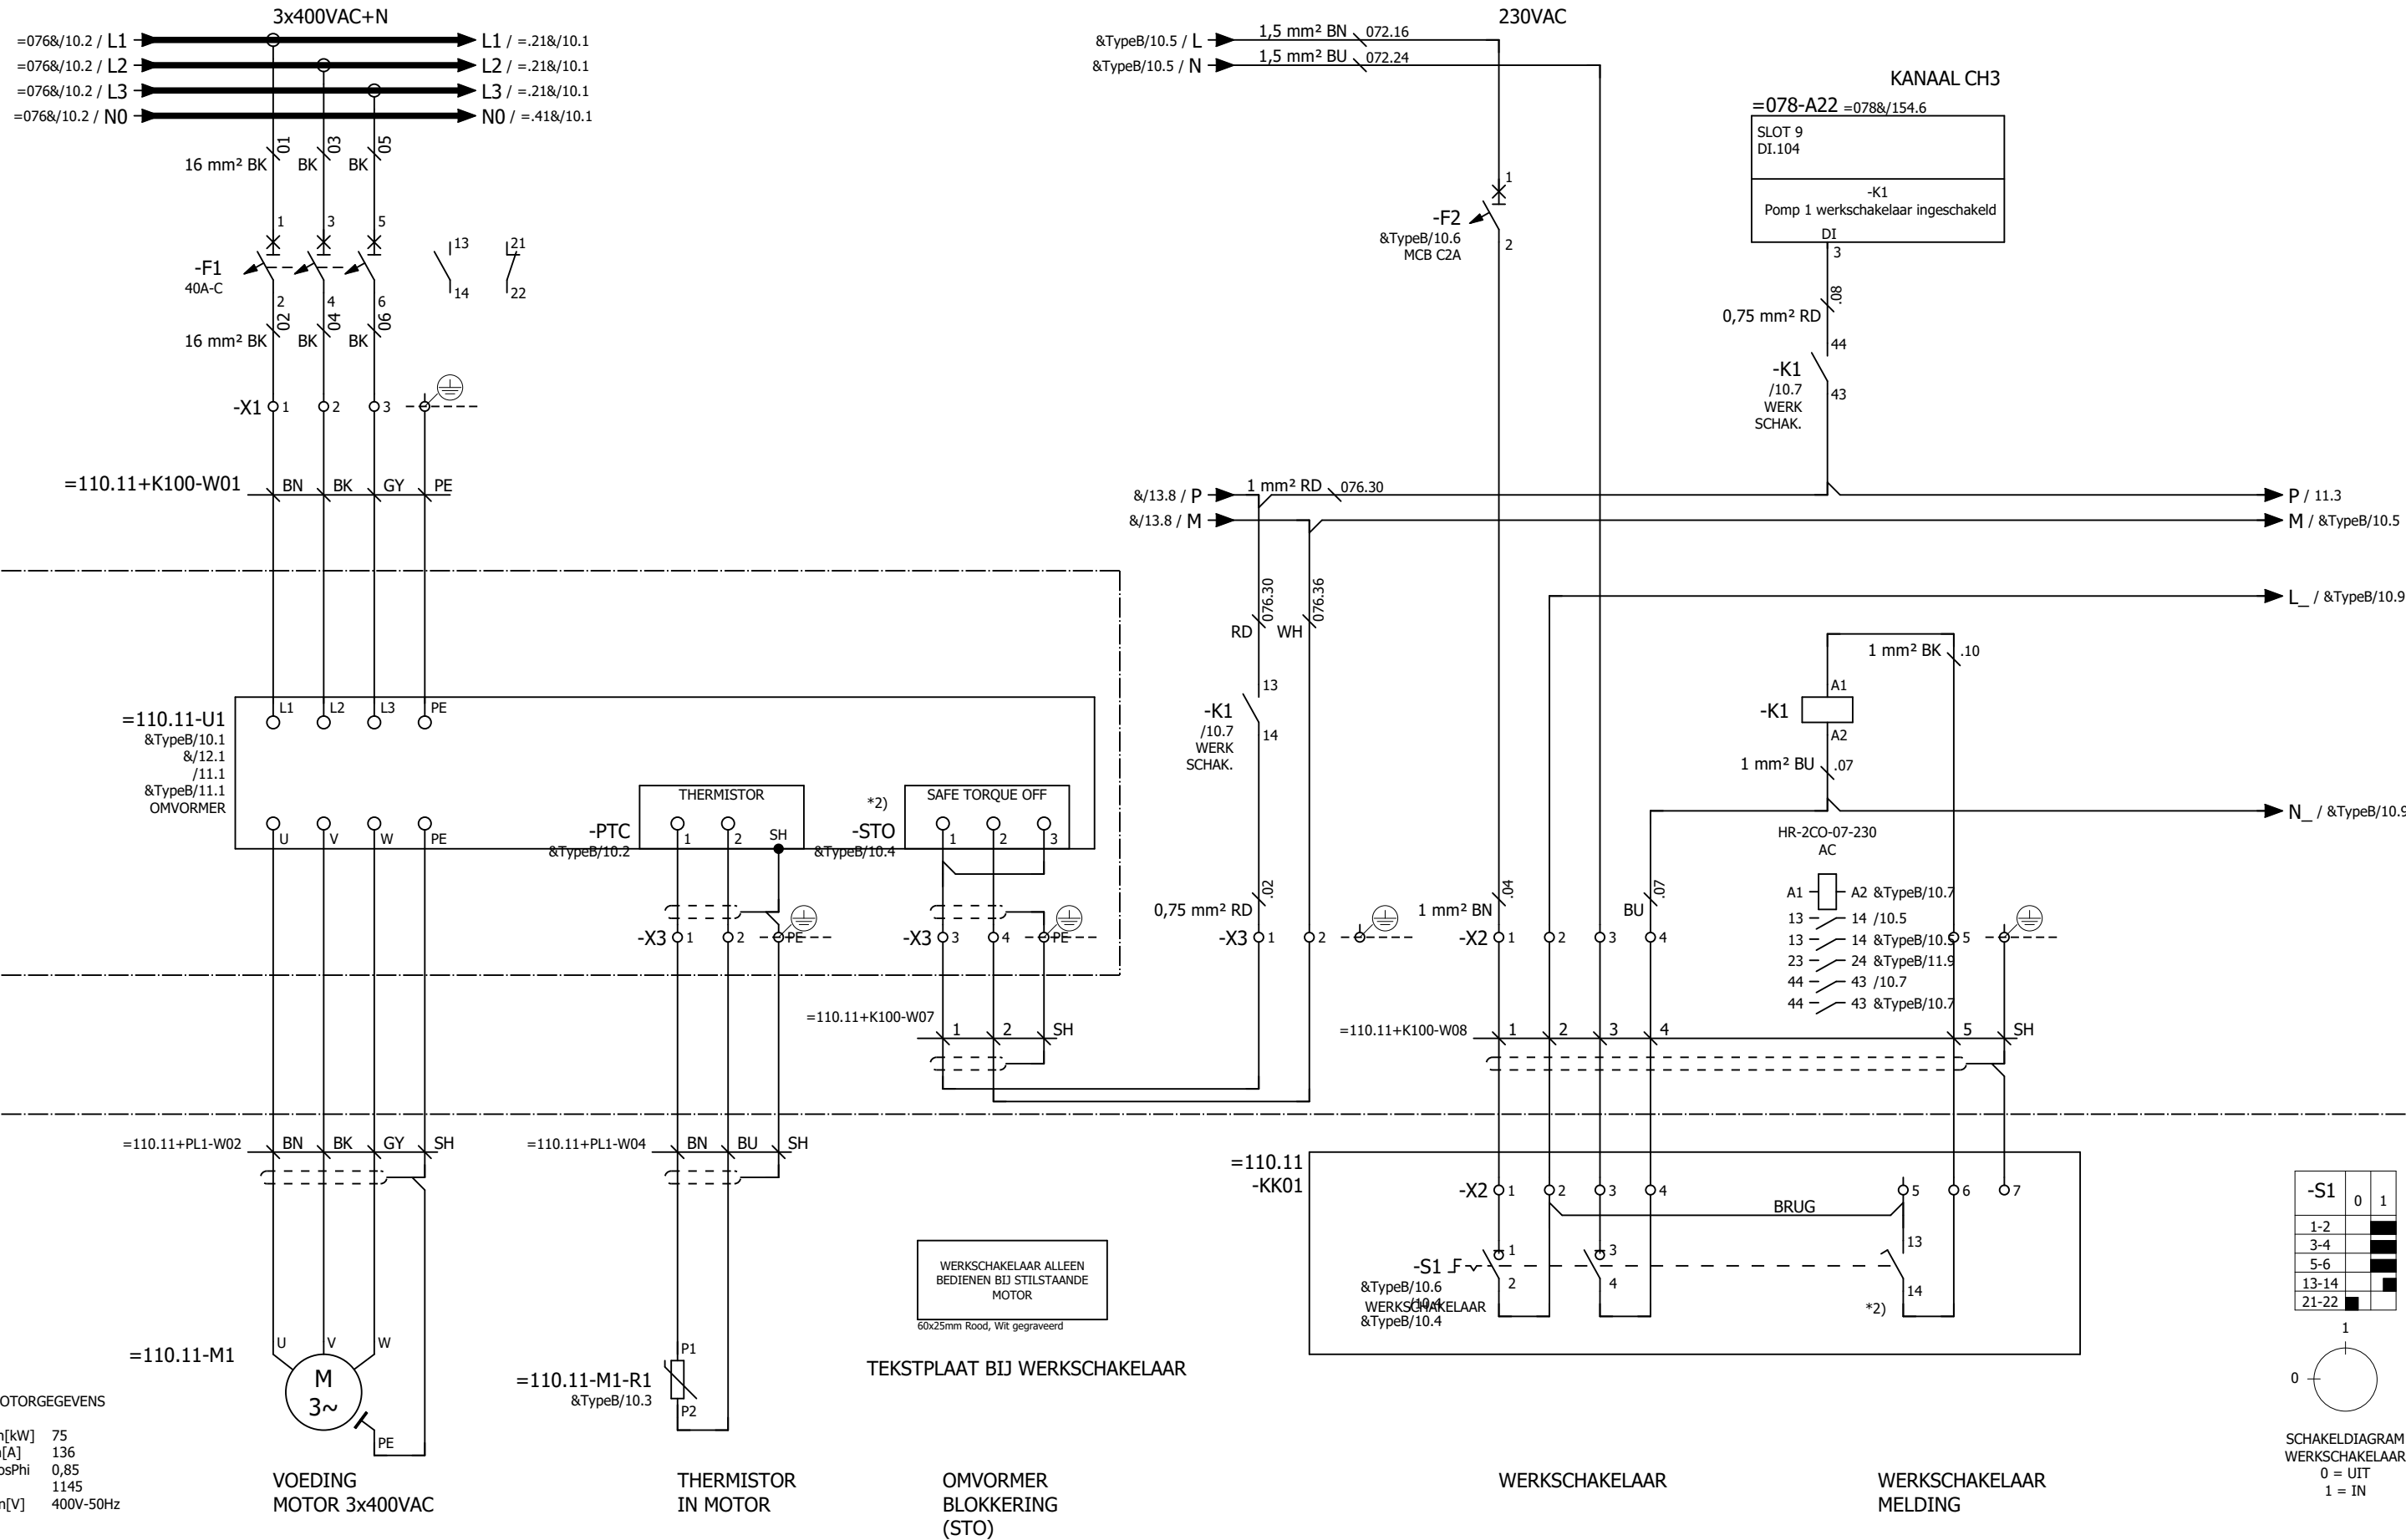

-S1	0	1
1-2		■
3-4		■
5-6		■
13-14		■
21-22	■	

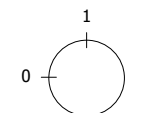

MOTERGEGEVENS

Pn[kW]	75
In[A]	136
CosPhi	0,85
n	1145
Un[V]	400V-50Hz



WERKSCHAKELAAR ALLEEN
 BEDIENEN BIJ STILSTAANDE
 MOTOR
 60x25mm Rood, Wit gegraveerd

TEKSTPLAAT BIJ WERKSCHAKELAAR

Deze tekening is eigendom van het Hoogheemraadschap Hollands Noorderkwartier en wordt uitgeleend onder de voorwaarde dat de leener ervoor zorgt dat het niet zal worden gereproduceerd, gekopieerd, verspreid, of op andere wijze openbaar gemaakt.

					HHNK-PG-B050 BASISPROJECT Stroomkringschema			Straatnaam Postcode-Plaats 123456		Registratie nummer 123456	
Pomplijn 1 Aandrijving					BESTURINGSKAST			Print 12-3-2026 Formaat A3		Status 12-3-2026	
Wjz. Datum Gez. Get. Omschrijving					Zw-nummer =110.11			Groep =110.11		Plaats +K100	
Eplan export date: 12-3-2026					Eplan export by: CKALLENBACH			Last date of modification: 12-3-2026		EPLAN version: 2023.0.3	

-S3	HAND	0	A	S
1-2	X			
3-4			X	X
5-6	X			
7-8			X	X
9-10	X			
11-12				X

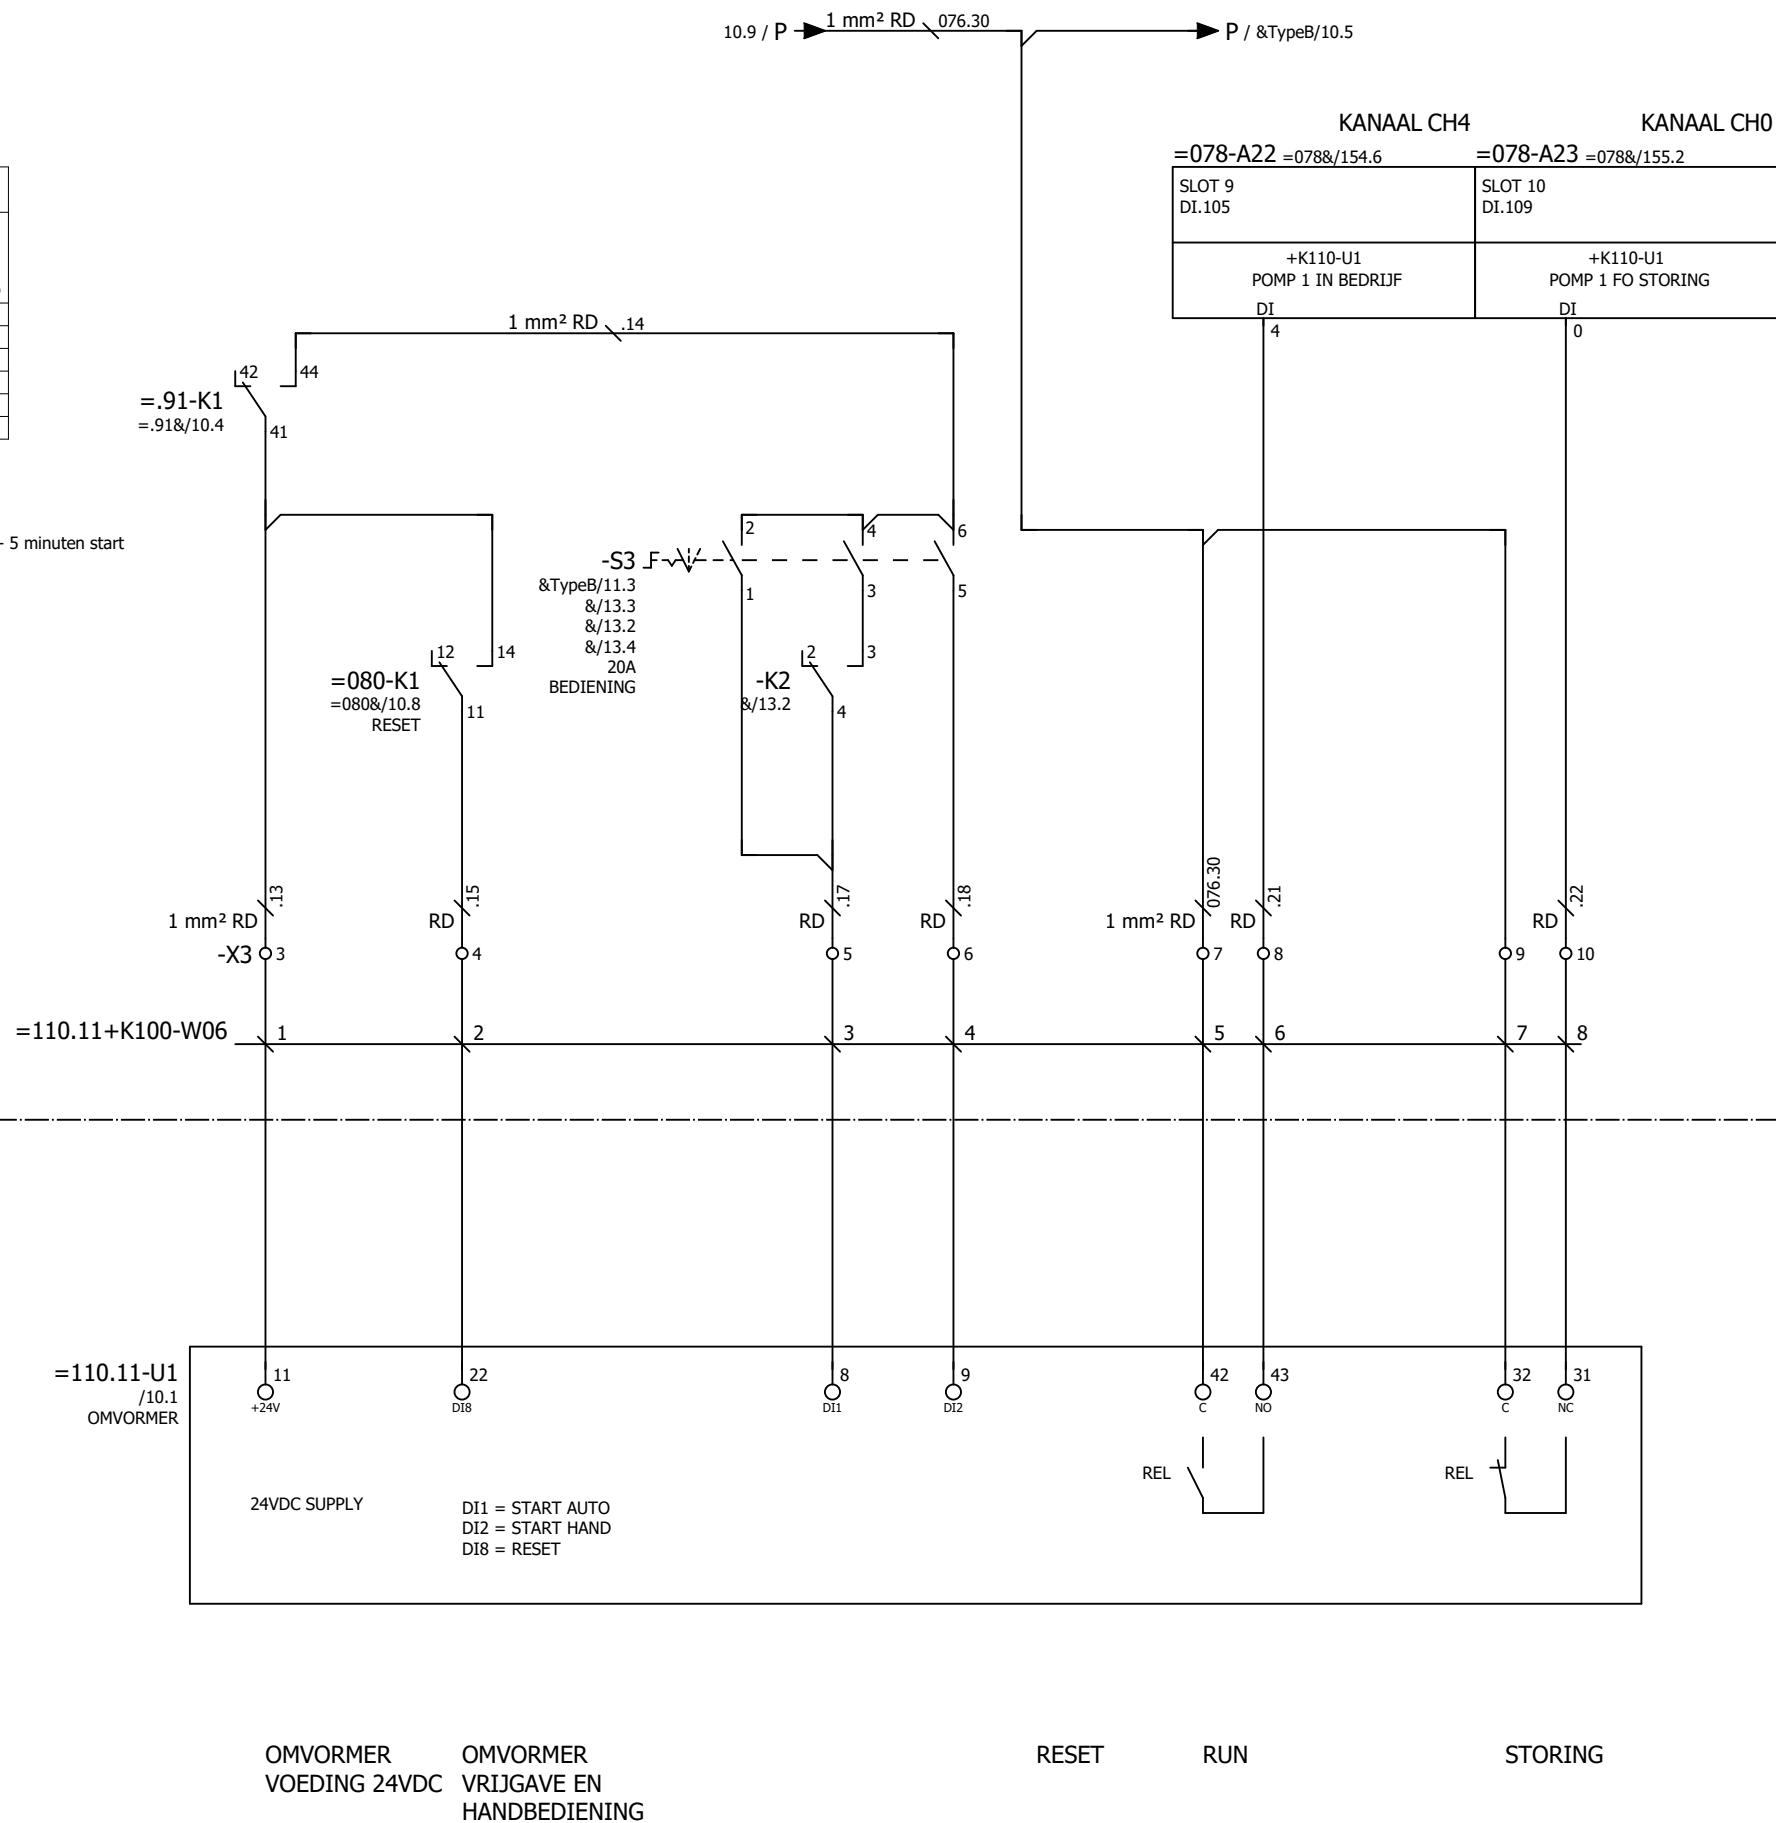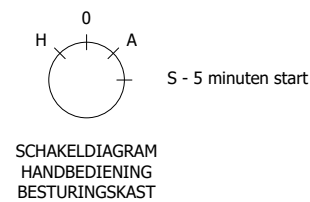

Deze tekening is eigendom van het Hoogheemraadschap Hollands Noorderkwartier en wordt uitgeleend onder de voorwaarde dat de lener ervoor zorgt dat de lener ervoor zorgt dat het niet zal worden gereproduceerd, gekopieerd, uitgeleend, of op enigerlei andere wijze verspreid, noch gebruikt voor enig ander doel dan voor welke het ter beschikking is gesteld.

Kast FO 1

10

&TypeB/2↔

Wijz.	Datum	Gez.	Get.	Omschrijving




HHNK-PG-B050 BASISPROJECT
Stroomkringschema

BESTURINGSKAST

Pomplijn 1
Aandrijving

Straatnaam		Registratie nummer	
Postcode-Plaats		123456	
Print 12-3-2026	Get.	Status	Laatste wijziging
Formaat A3	Gez.		12-3-2026
ZW-nummer		Groep	Plaats
		=110.11	+K100 - 11

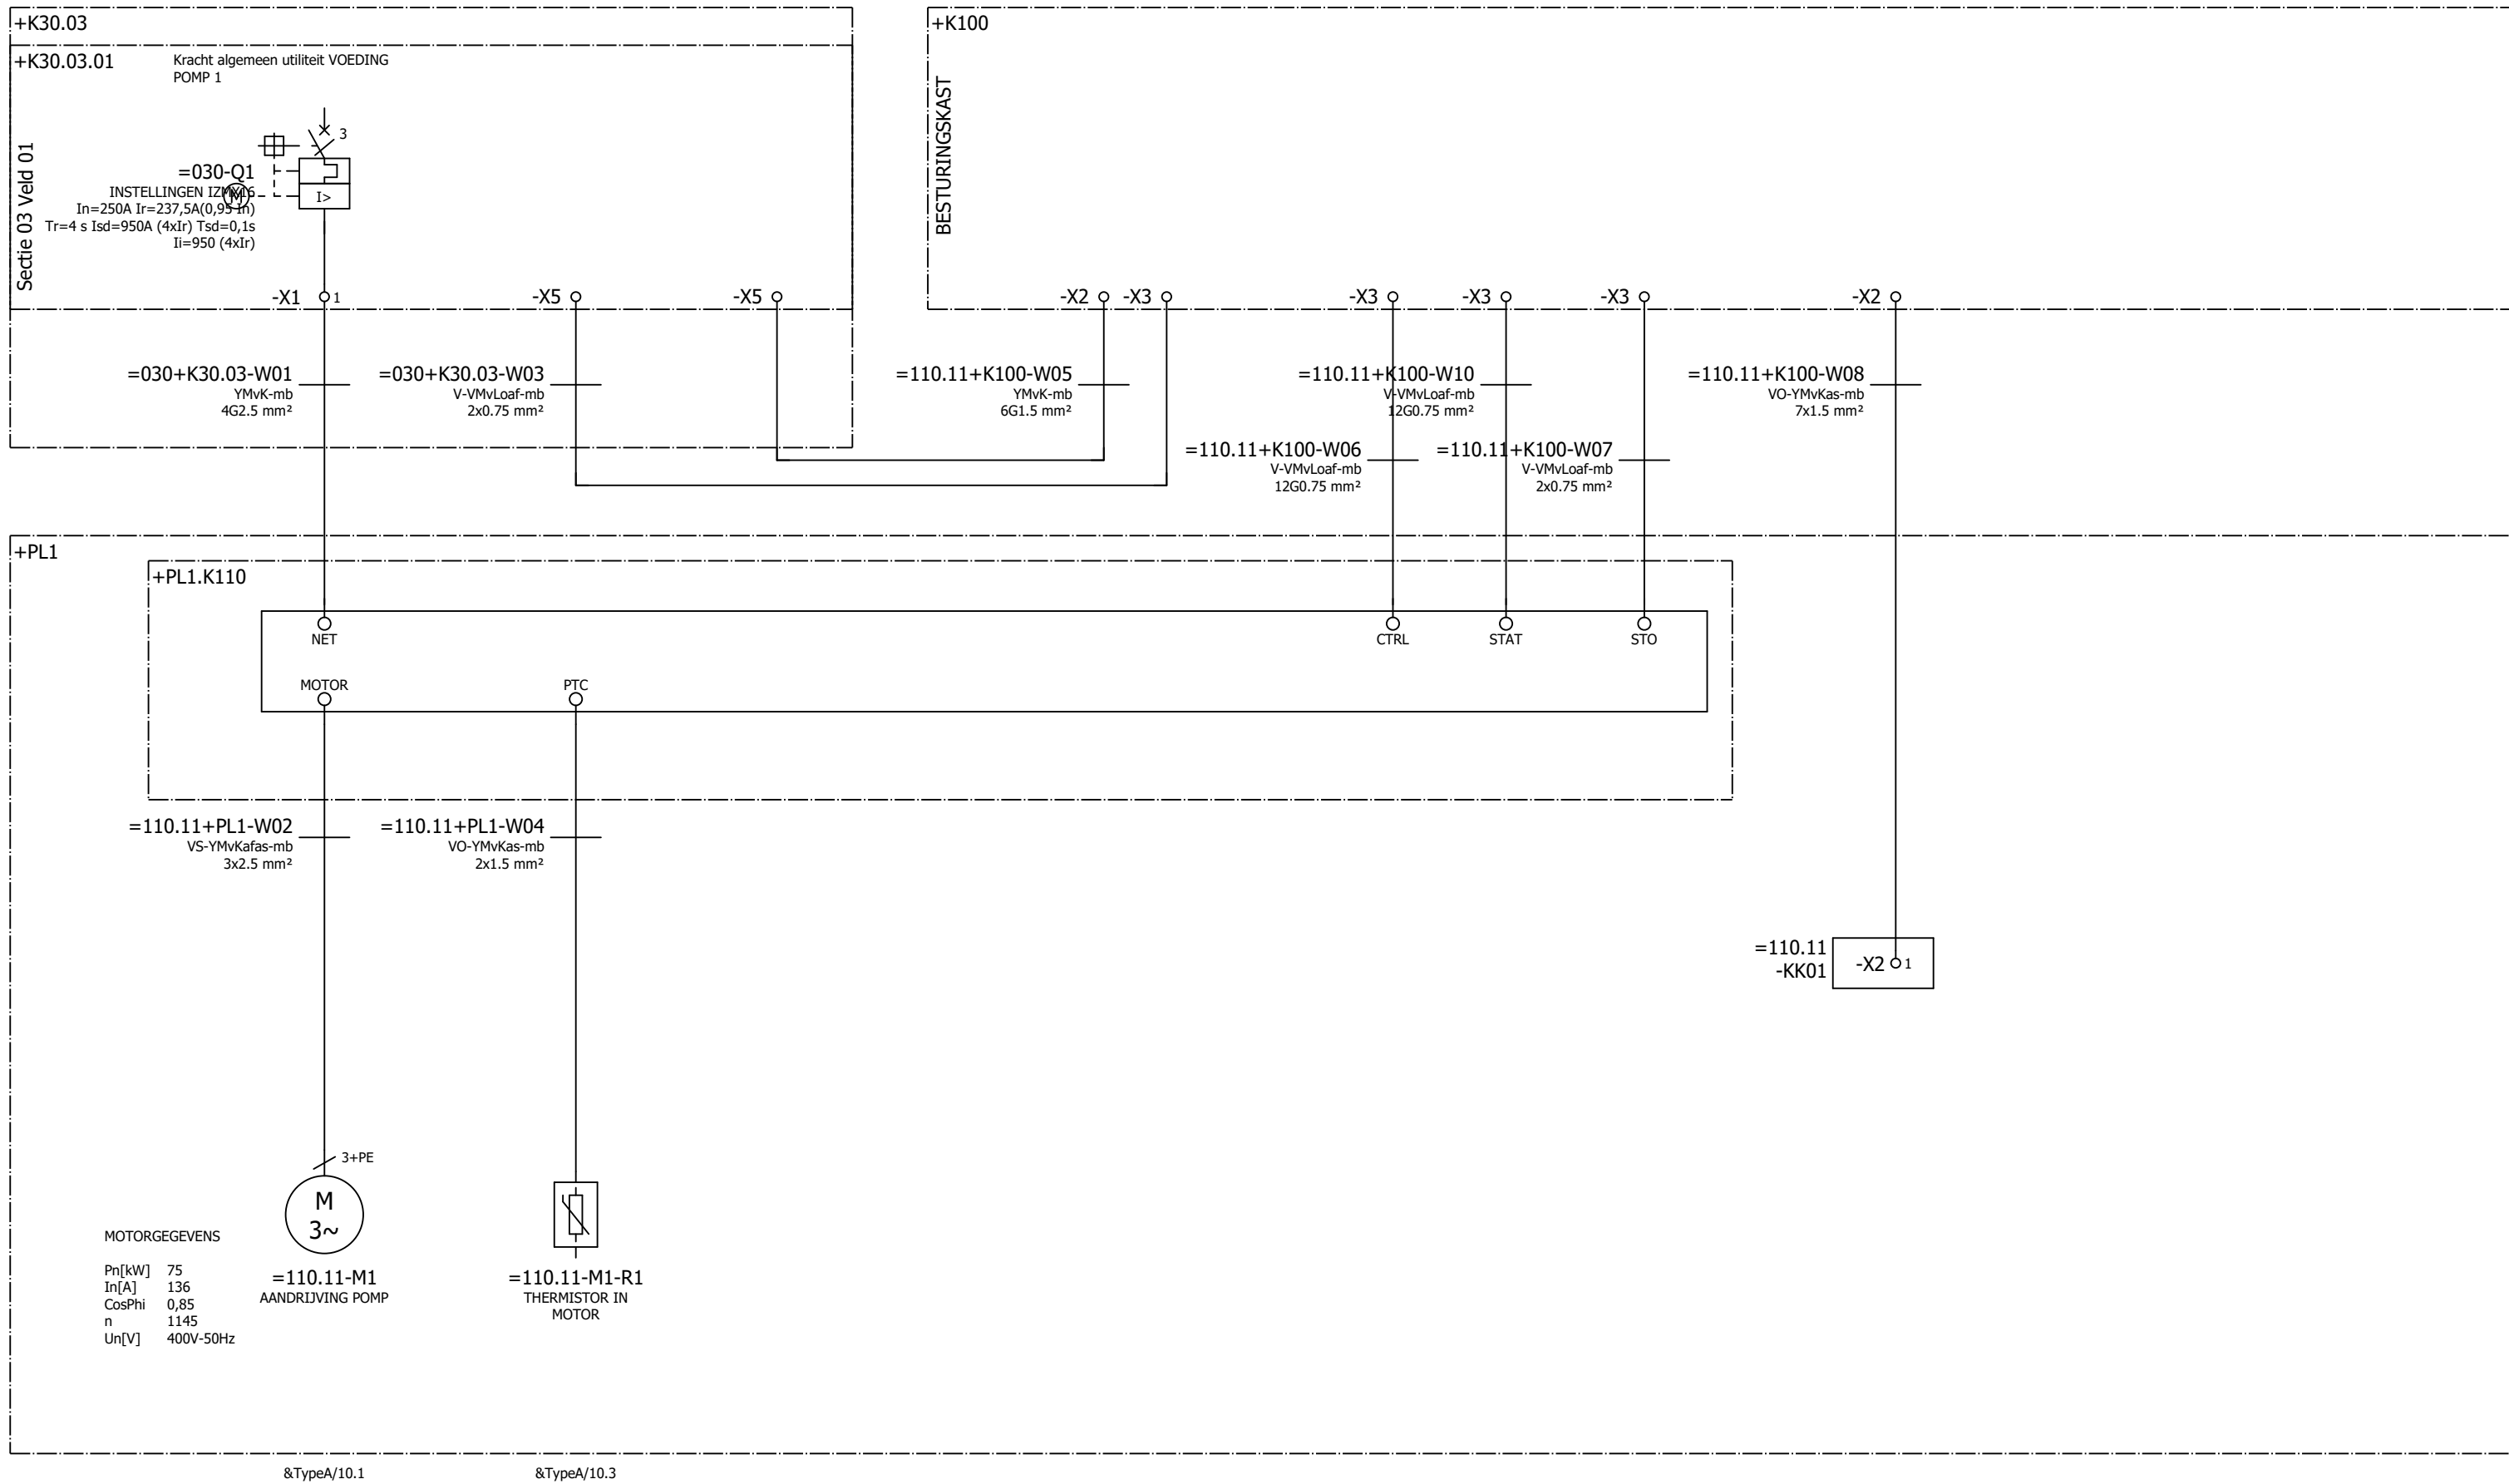

←&TypeA/11

10⇒

Wijz.	Datum	Gez.	Get.	Omschrijving




HHNK-PG-B050 BASISPROJECT
 Kabelblokschema

BESTURINGSKAST

Pomplijn 1
 Aandrijving

Straatnaam		Registratie nummer	
Postcode-Plaats		123456	
Print 12-3-2026	Get.	Status	Laatste wijziging
Formaat A3	Gez.		12-3-2026
Zw-nummer		Groep	Plaats
		=110.11	+K100
			Blad
			2

Deze tekening is eigendom van het Hoogheemraadschap Hollands Noorderkwartier en wordt uitgeleend onder de voorwaarde dat de lener ervoor zorgt dat het niet zal worden gereproduceerd, gekopieerd, uitgeleend, of op enigerlei andere wijze verspreid, noch gebruikt voor enig ander doel dan voor welke het ter beschikking is gesteld.

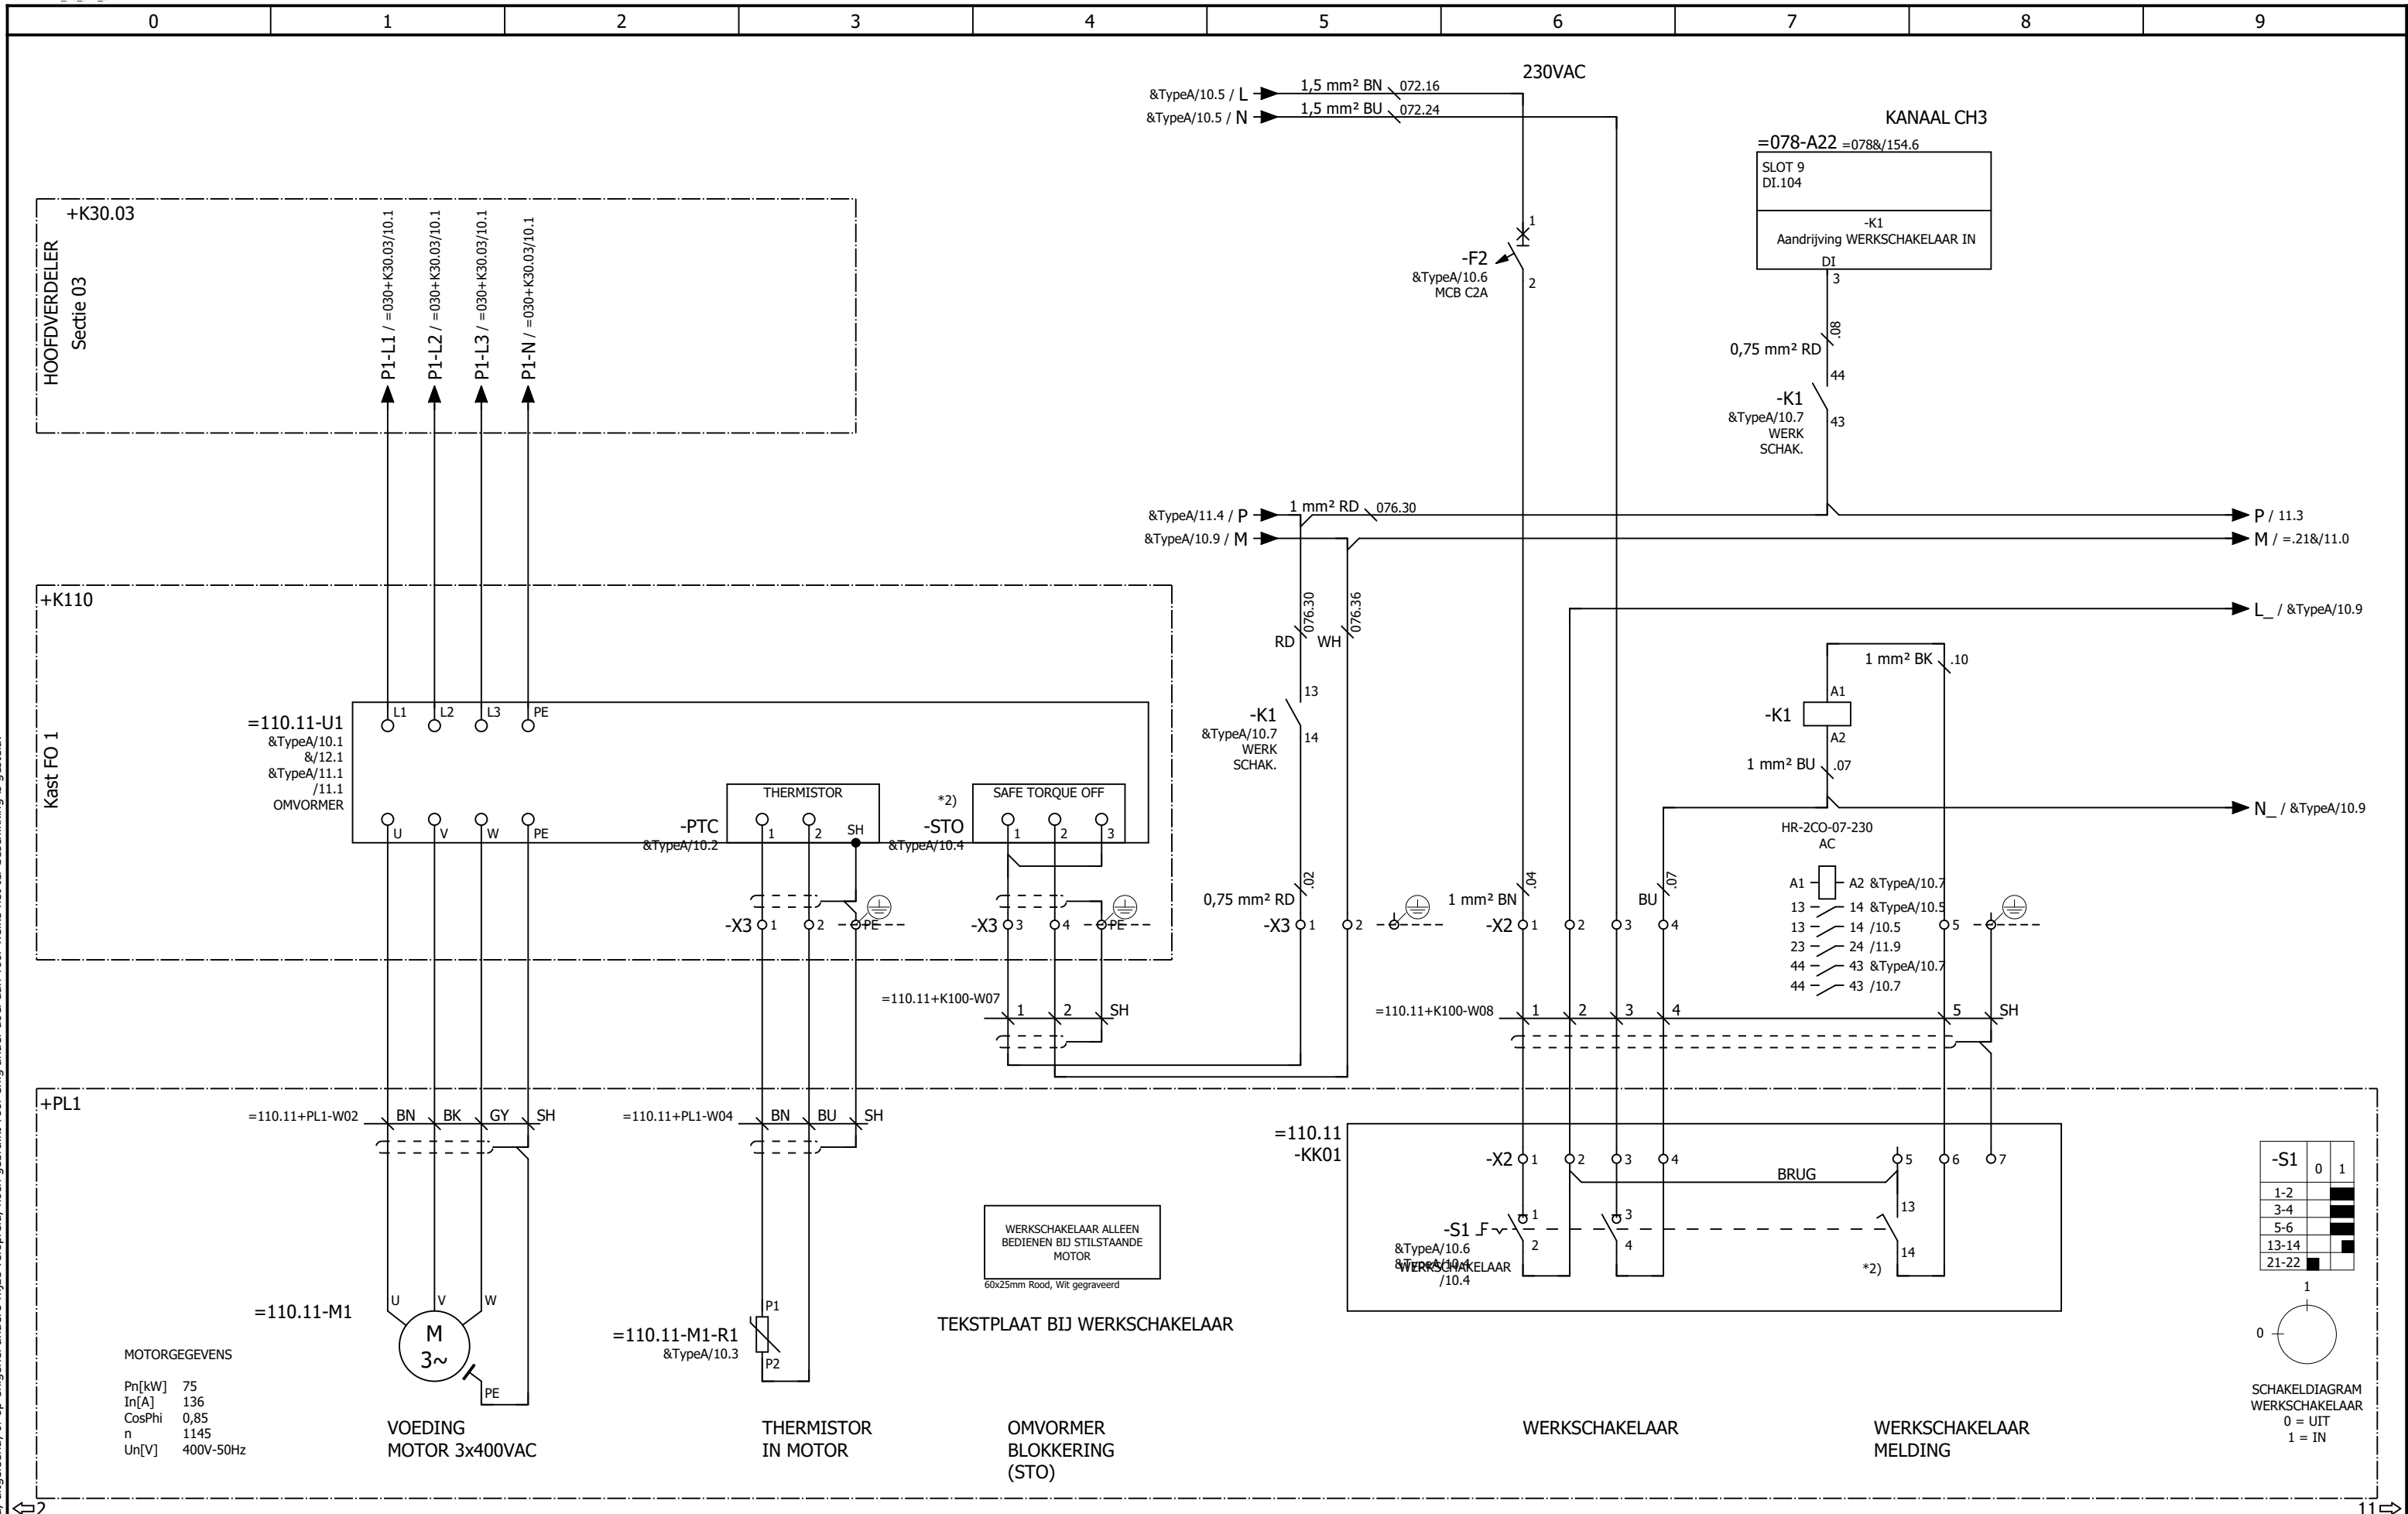

MOTORGEDEEVENS

Pn[kW]	75
In[A]	136
CosPhi	0,85
n	1145
Un[V]	400V-50Hz

VOEDING MOTOR 3x400VAC


THERMISTOR IN MOTOR

OMVORMER BLOKKERING (STO)

WERKSCHAKELAAR

WERKSCHAKELAAR MELDING

-S1	0	1
1-2		■
3-4		■
5-6		■
13-14		■
21-22	■	

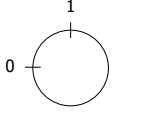

SCHAKELDIAGRAM WERKSCHAKELAAR
0 = UIT
1 = IN

Wijz.	Datum	Gez.	Get.	Omschrijving





HHNK-PG-B050 BASISPROJECT
Stroomkringschema

BESTURINGSKAST


Pomplijn 1
Aandrijving

Straatnaam		Registratie nummer	
Postcode-Plaats		123456	
Print 12-3-2026	Get.	Status	Laatste wijziging
Formaat A3	Gez.		12-3-2026
Zw-nummer		Groep	Plaats
		=110.11	+K100
			Blad
			10

-S3	HAND	0	A	S
1-2	X			
3-4		X	X	
5-6	X			
7-8		X	X	
9-10	X			
11-12				X

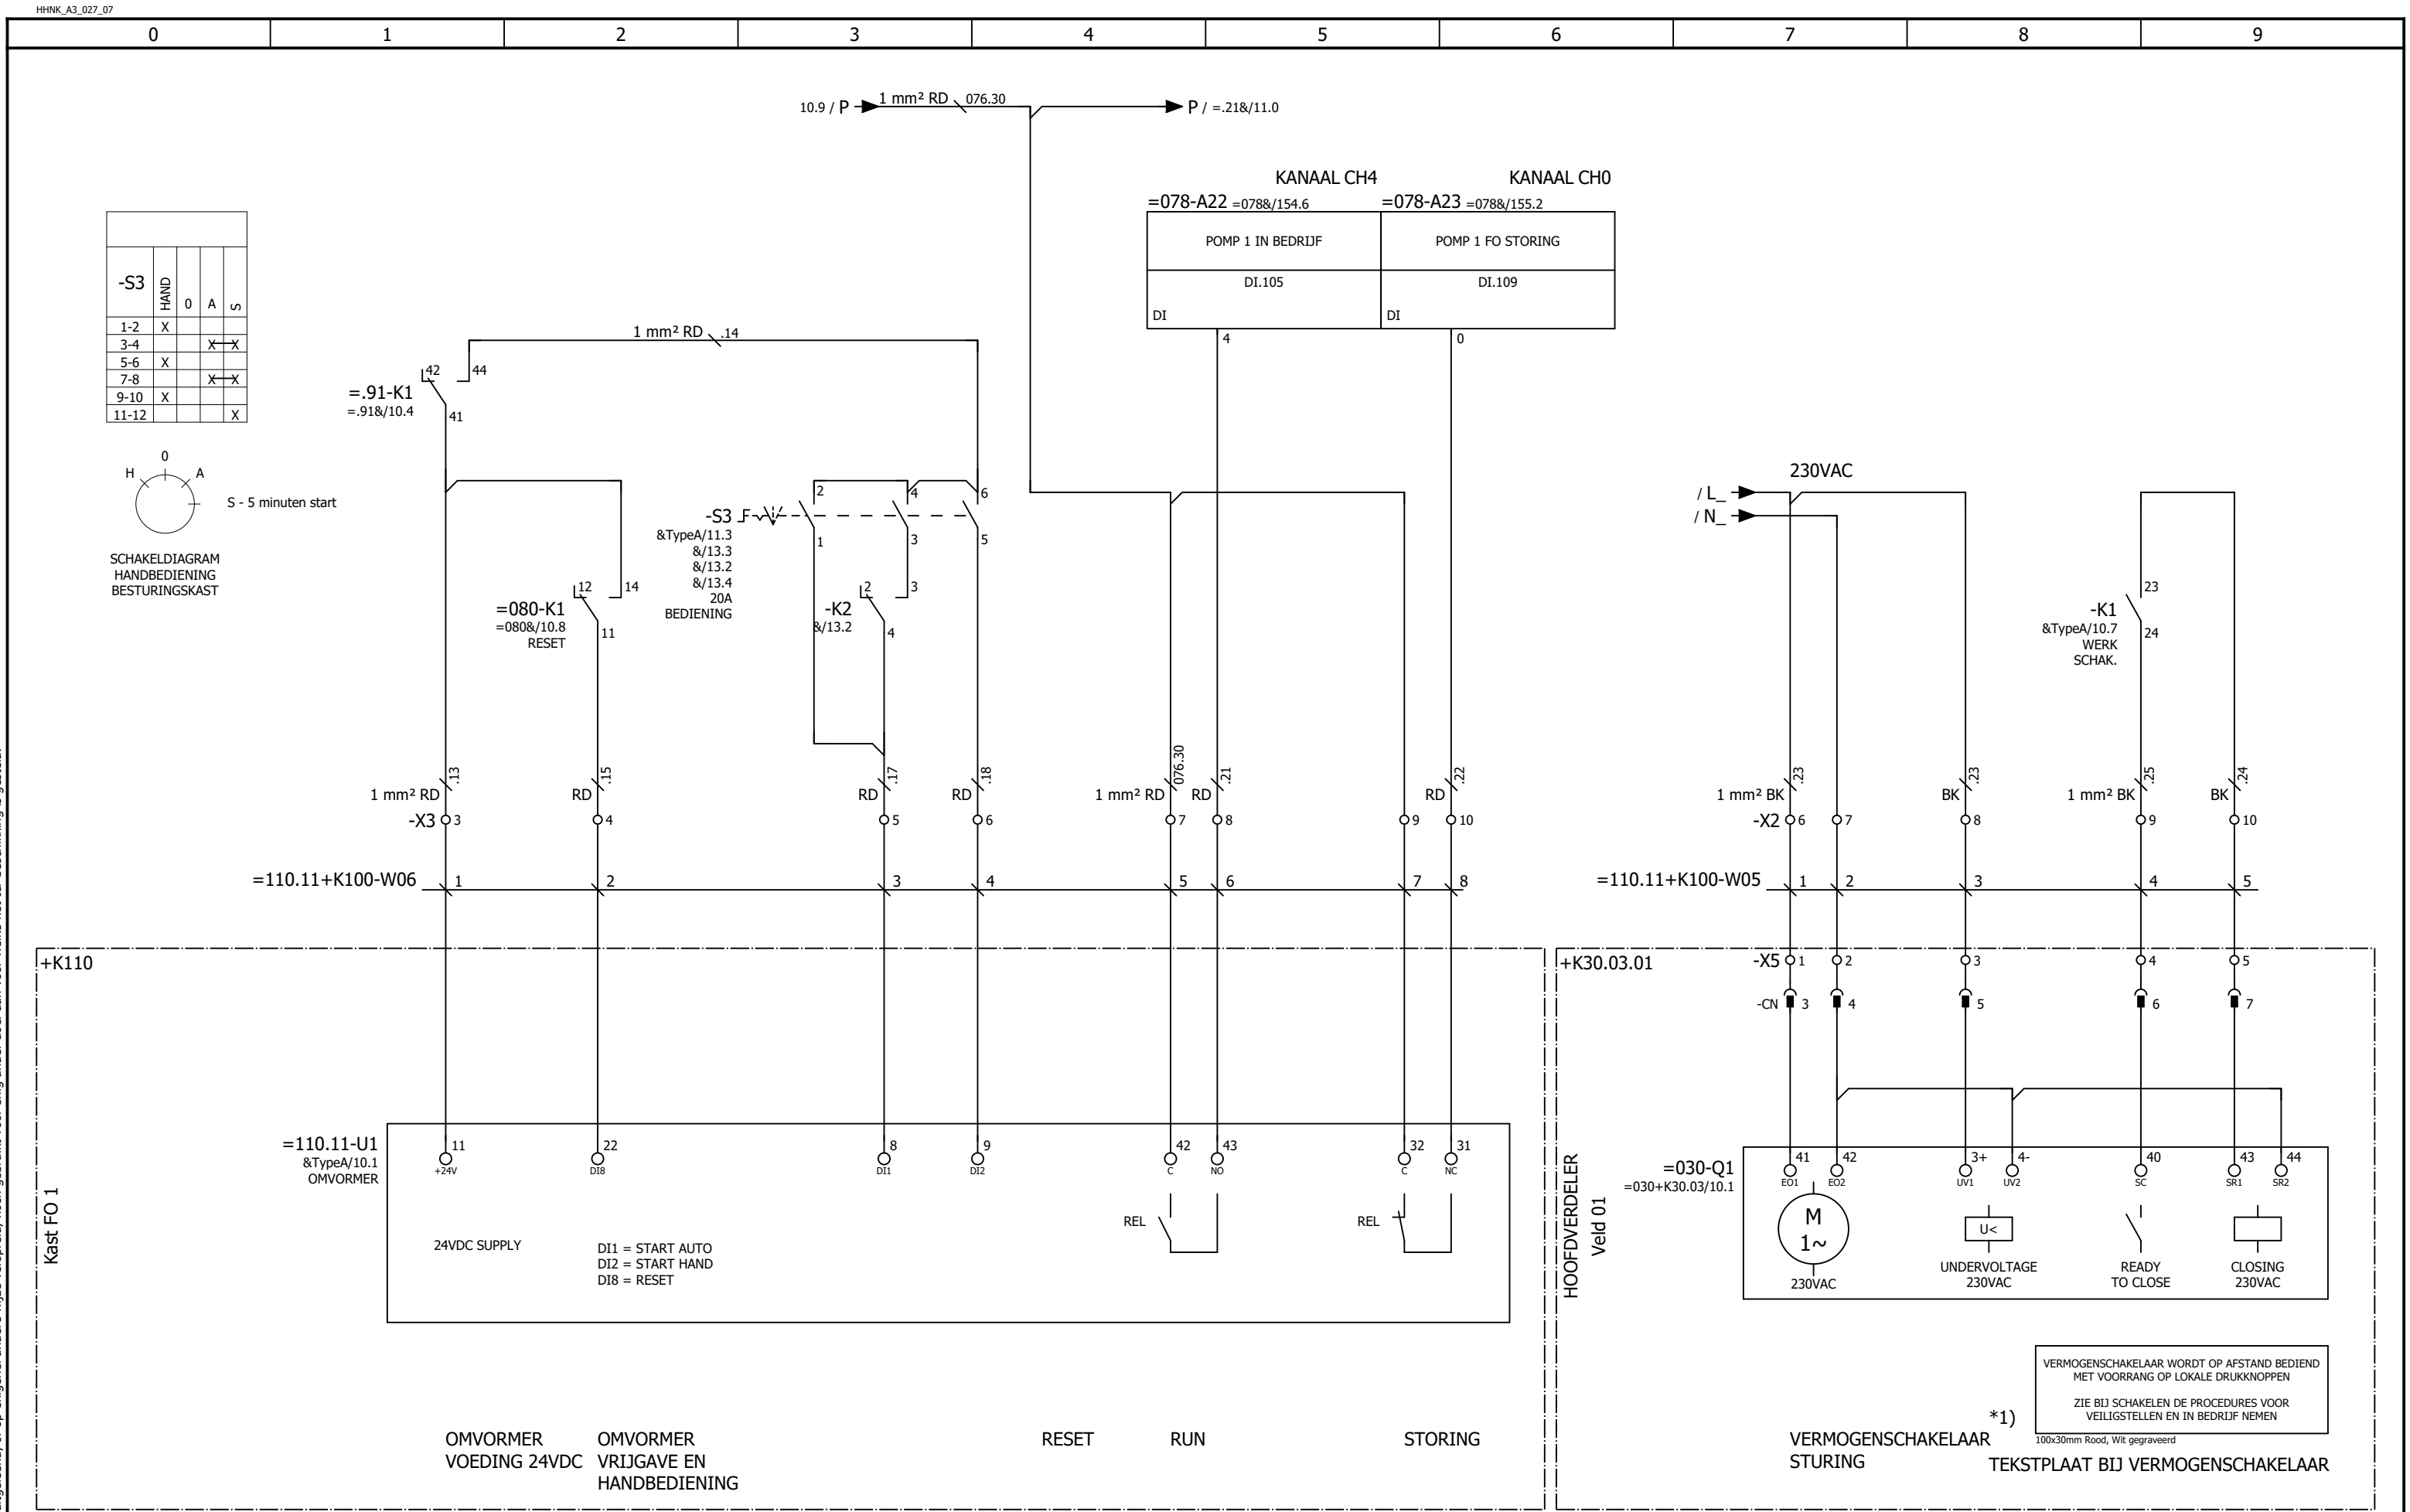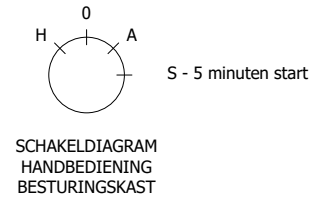

Wijz.					Datum					Gez.					Omschrijving																								
										HHNK-PG-B050 BASISPROJECT Stroomkringschema Pomplijn 1 Aandrijving										Straatnaam Postcode-Plaats Print 12-3-2026 Get. Formaat A3 Gez. ZW-nummer										Registratie nummer 123456 Status Laatste wijziging 12-3-2026 Groep Plaats Blad									
										BESTURINGSKAST										=110.11 +K100 - 11																			

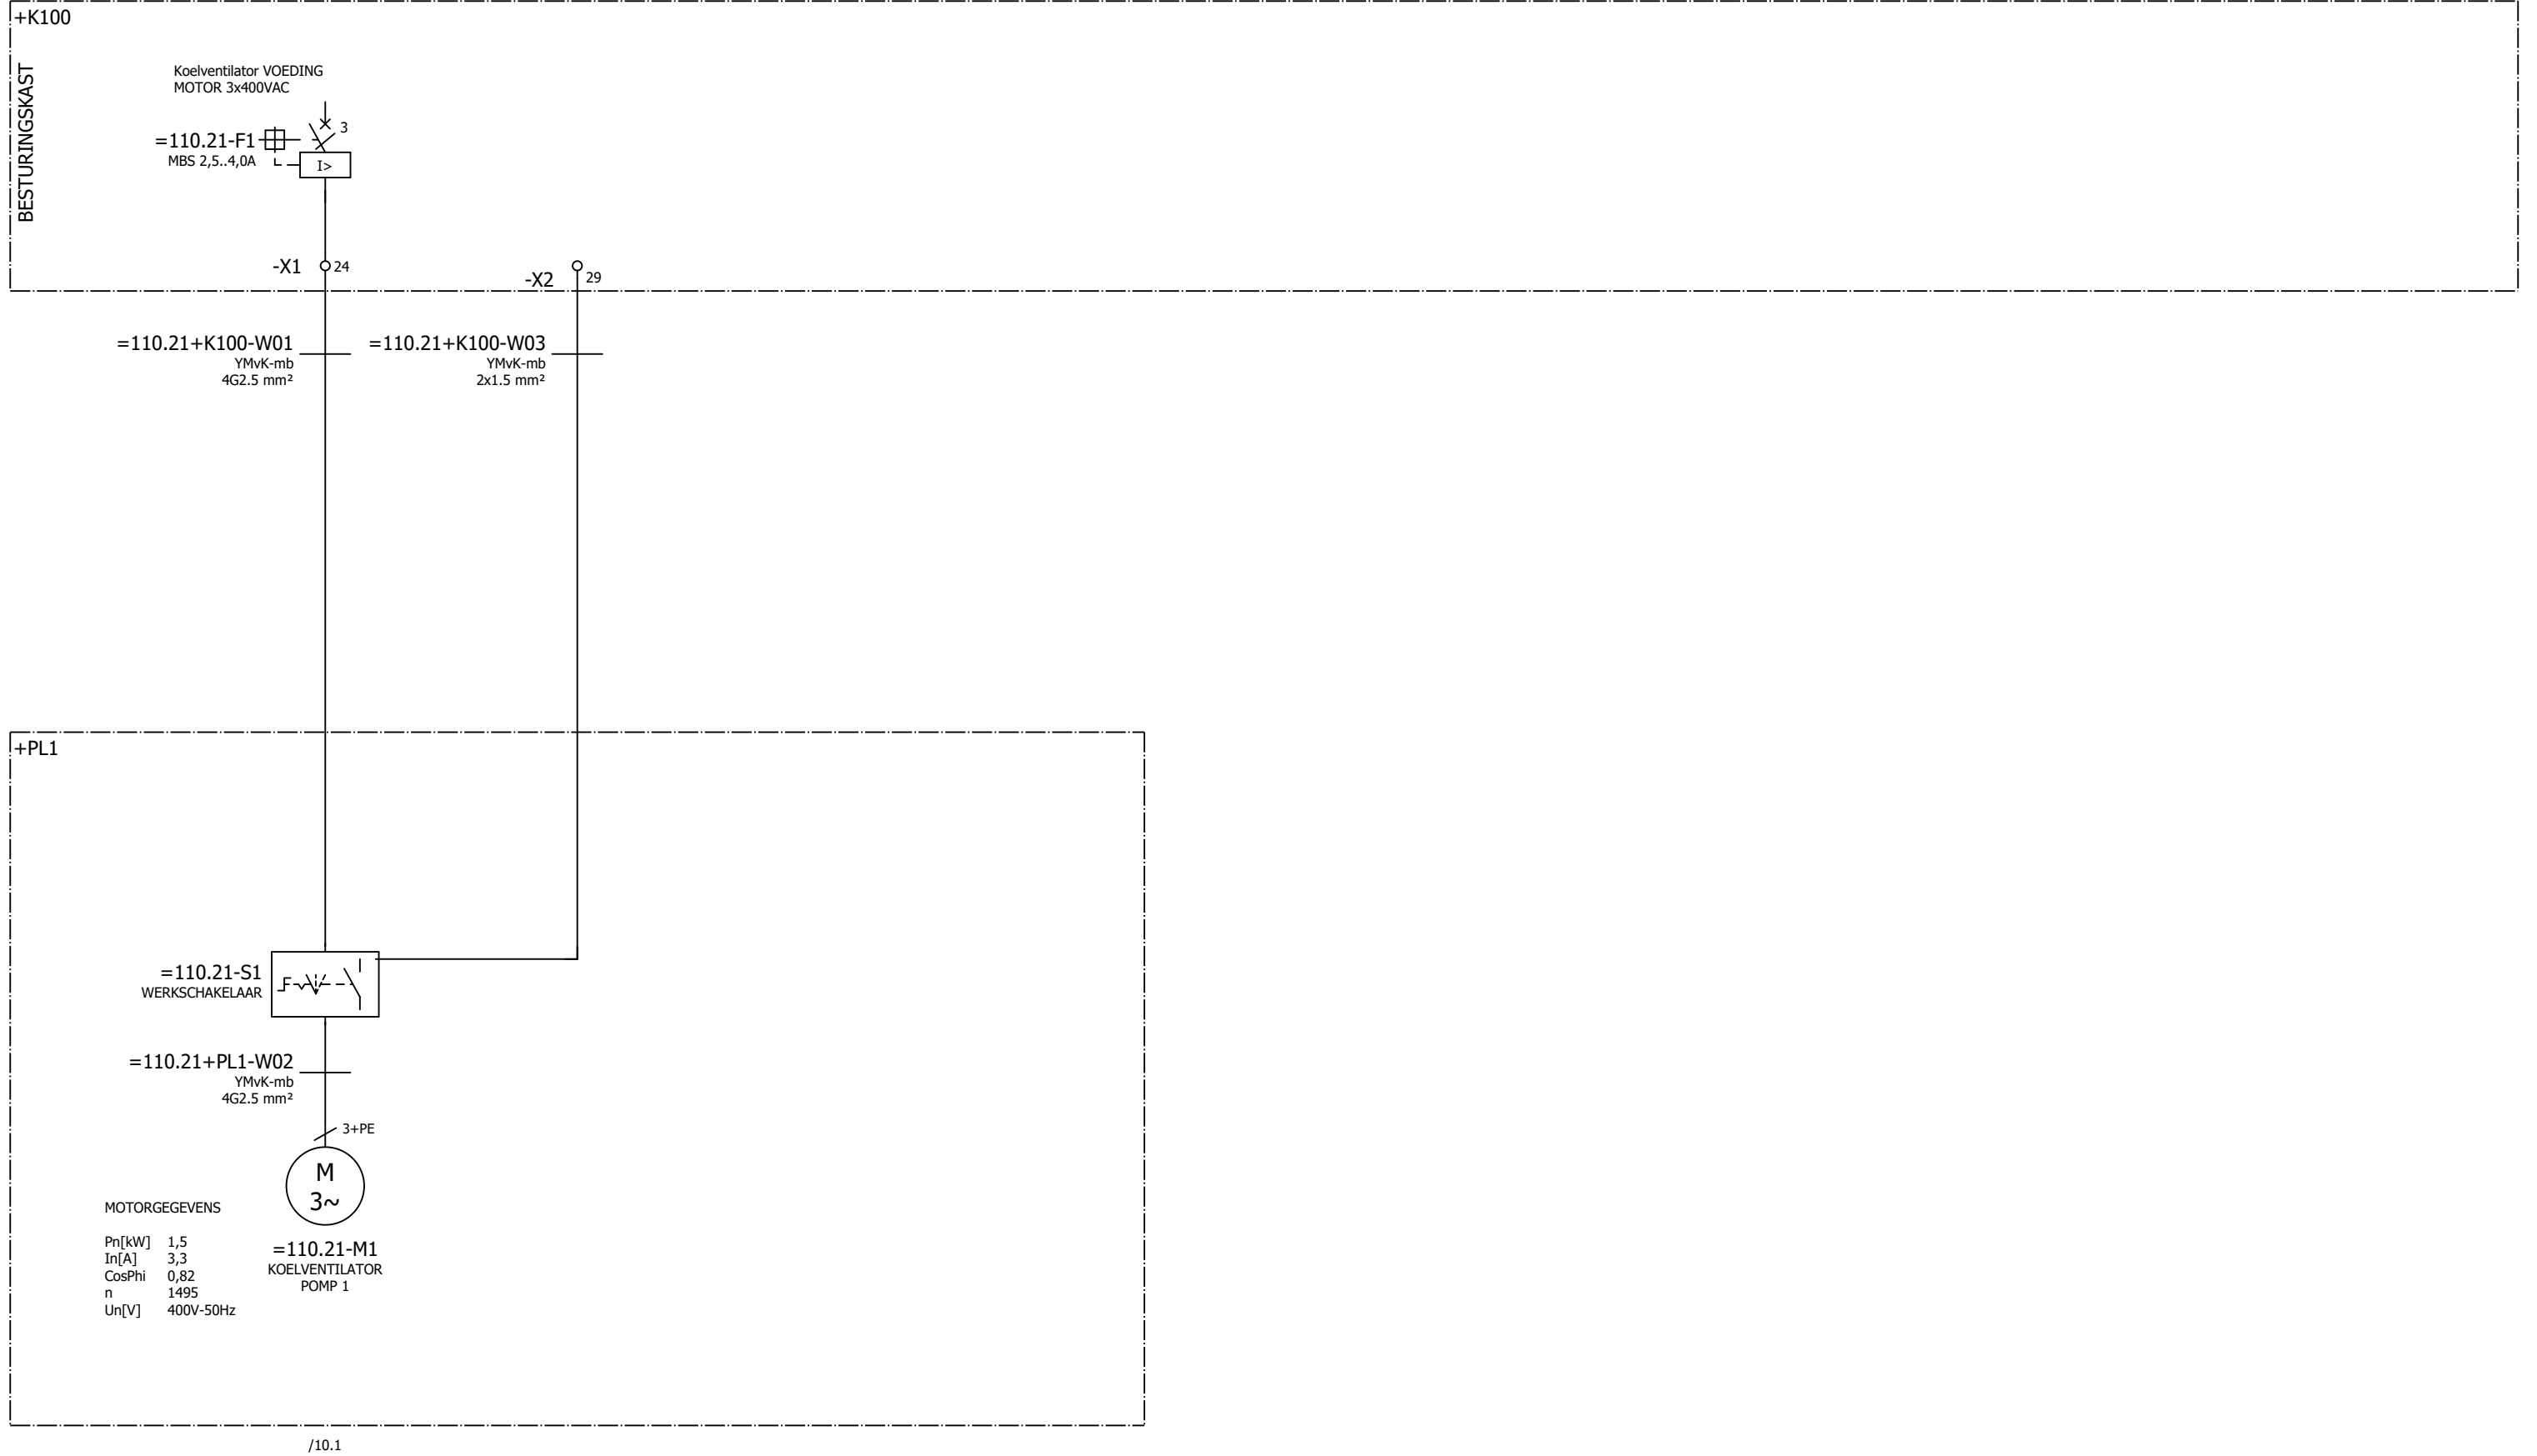

/10.1

←=.11&TypeB/11

10→




Wijz.	Datum	Gez.	Get.	Omschrijving




HHNK-PG-B050 BASISPROJECT
 Kabelblokschema
 BESTURINGSKAST
 Pomplijn 1
 Koelventilator

Straatnaam		Registratie nummer	
Postcode-Plaats		123456	
Print 12-3-2026	Get.	Status	Laatste wijziging
Formaat A3	Gez.		12-3-2026
ZW-nummer		Groep	Plaats
=110.21			Blad
			+K100 - 1


Deze tekening is eigendom van het Hoogheemraadschap Hollands Noorderkwartier en wordt uitgeleend onder de voorwaarde dat de lener ervoor zorgt dat het niet zal worden gereproduceerd, gekopieerd, uitgeleend, of op enigerlei andere wijze verspreid, noch gebruikt voor enig ander doel dan voor welke het ter beschikking is gesteld.

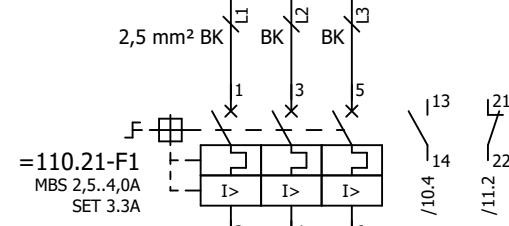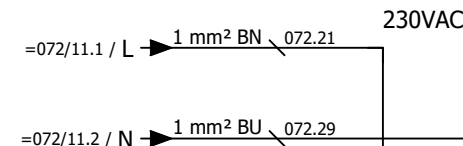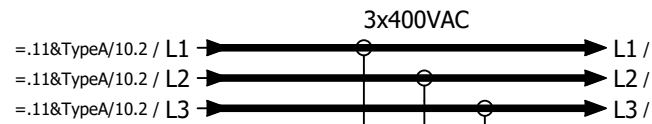



-F1
/10.2
HOOFD
STROOM

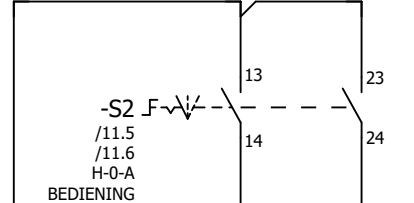

	0	A
-S2		
13-14		X
23-24	X	
43-44		X
53-54	X	




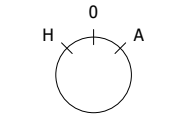


SCHAKELDIAGRAM
HANDBEDIENING
BESTURINGSKAST

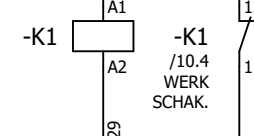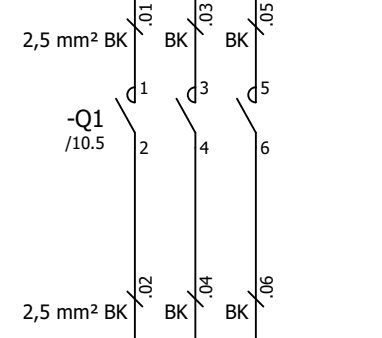


EMS-3P-0090-1
1-230AC

- 1 2 /10.1
- 3 4 /10.1
- 5 6 /10.1
- 14 13 /11.3

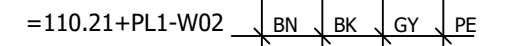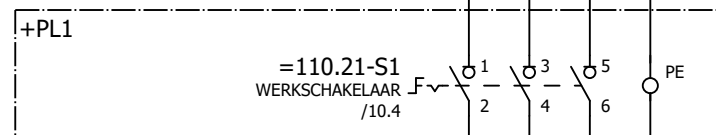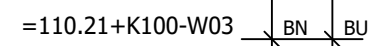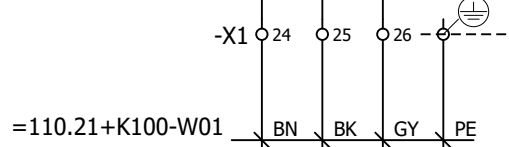

=110.21-M1

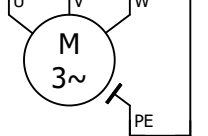


MOTORGEGEVENS

Pn[kW] 1,5
In[A] 3,3
CosPhi 0,82
n 1495
Un[V] 400V-50Hz

VOEDING
MOTOR 3x400VAC

WERKSCHAKELAAR
MELDING

EXTERNE
VERGRENDING

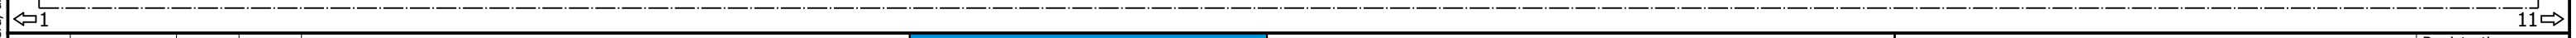

Wijz.	Datum	Gez.	Get.	Omschrijving





HHNK-PG-B050 BASISPROJECT
Stroomkringschema

BESTURINGSKAST

Pomplijn 1
Koelventilator

Straatnaam		Registratie nummer	
Postcode-Plaats		123456	
Print 12-3-2026	Get.	Status	Laatste wijziging
Formaat A3	Gez.	12-3-2026	
Zw-nummer		Groep	Plaats Blad
=110.21		+K100	- 10

24VDC
 =.11&TypeB/11.4 / P 1 mm² RD / 076.30
 =.11&TypeB/10.9 / M 1 mm² WH / 076.36

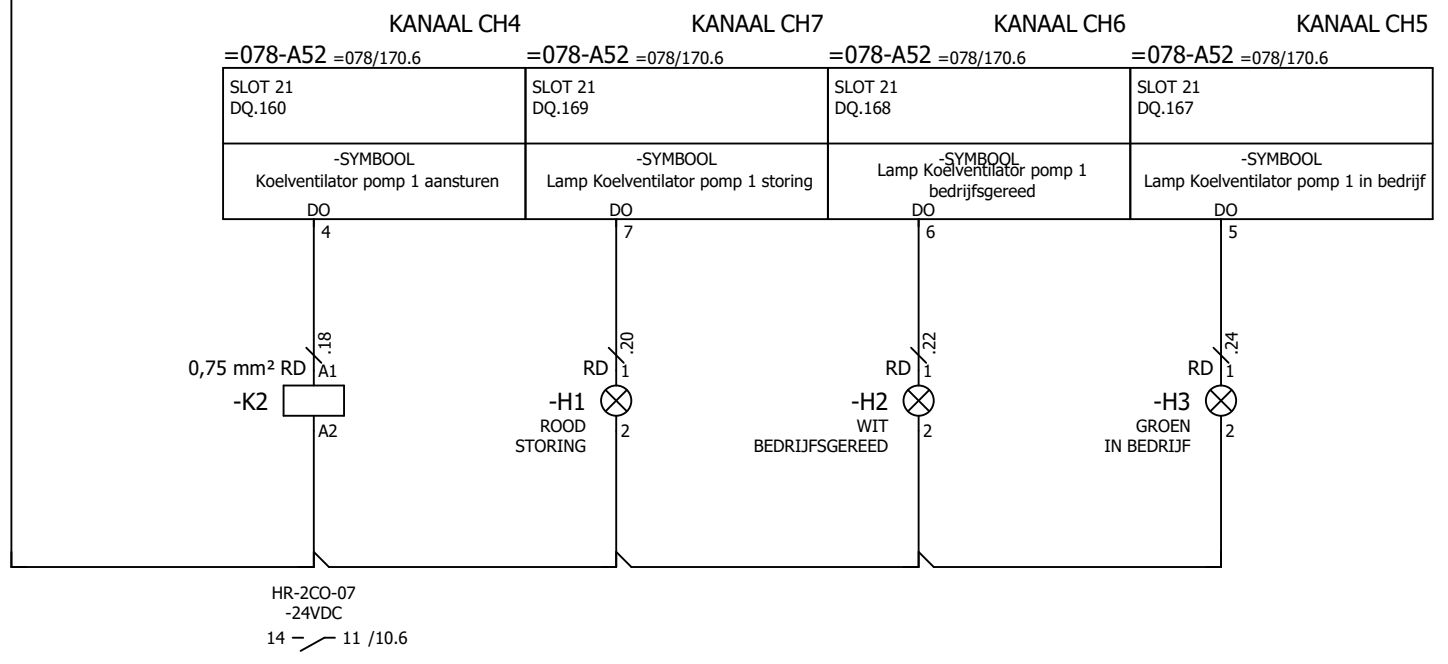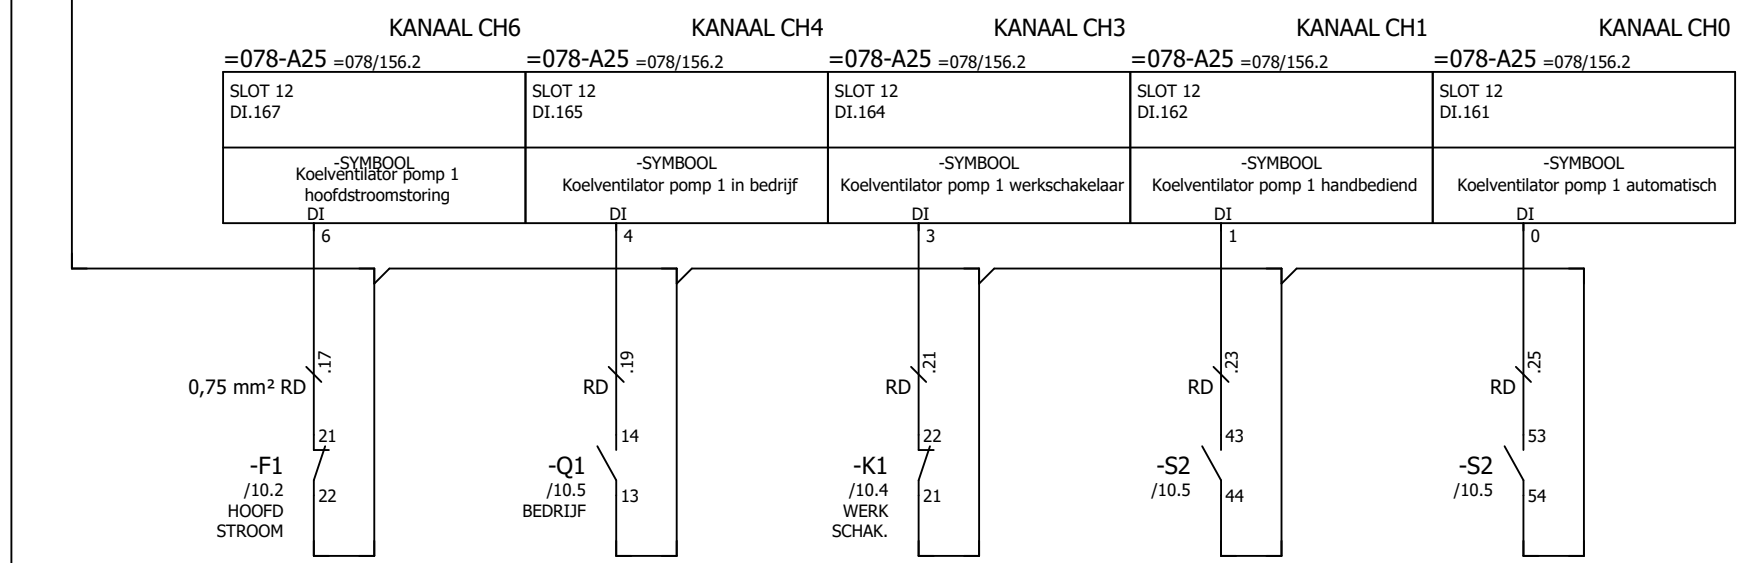

Deze tekening is eigendom van het Hoogheemraadschap Hollands Noorderkwartier en wordt uitgeleend onder de voorwaarde dat de lener ervoor zorgt dat het niet zal worden gereproduceerd, gekopieerd, uitgeleend, of op enigerlei andere wijze verspreid, noch gebruikt voor enig ander doel dan voor welke het ter beschikking is gesteld.

Wijz.	Datum	Gez.	Get.	Omschrijving




HHNK-PG-B050 BASISPROJECT
 Stroomkringschema

BESTURINGSKAST

Pomplijn 1
 Koelventilator

Straatnaam		Registratie nummer	
Postcode-Plaats		123456	
Print 12-3-2026	Get.	Status	Laatste wijziging
Formaat A3	Gez.		12-3-2026
ZW-nummer		Groep	Plaats
		=110.21	+K100 - 11

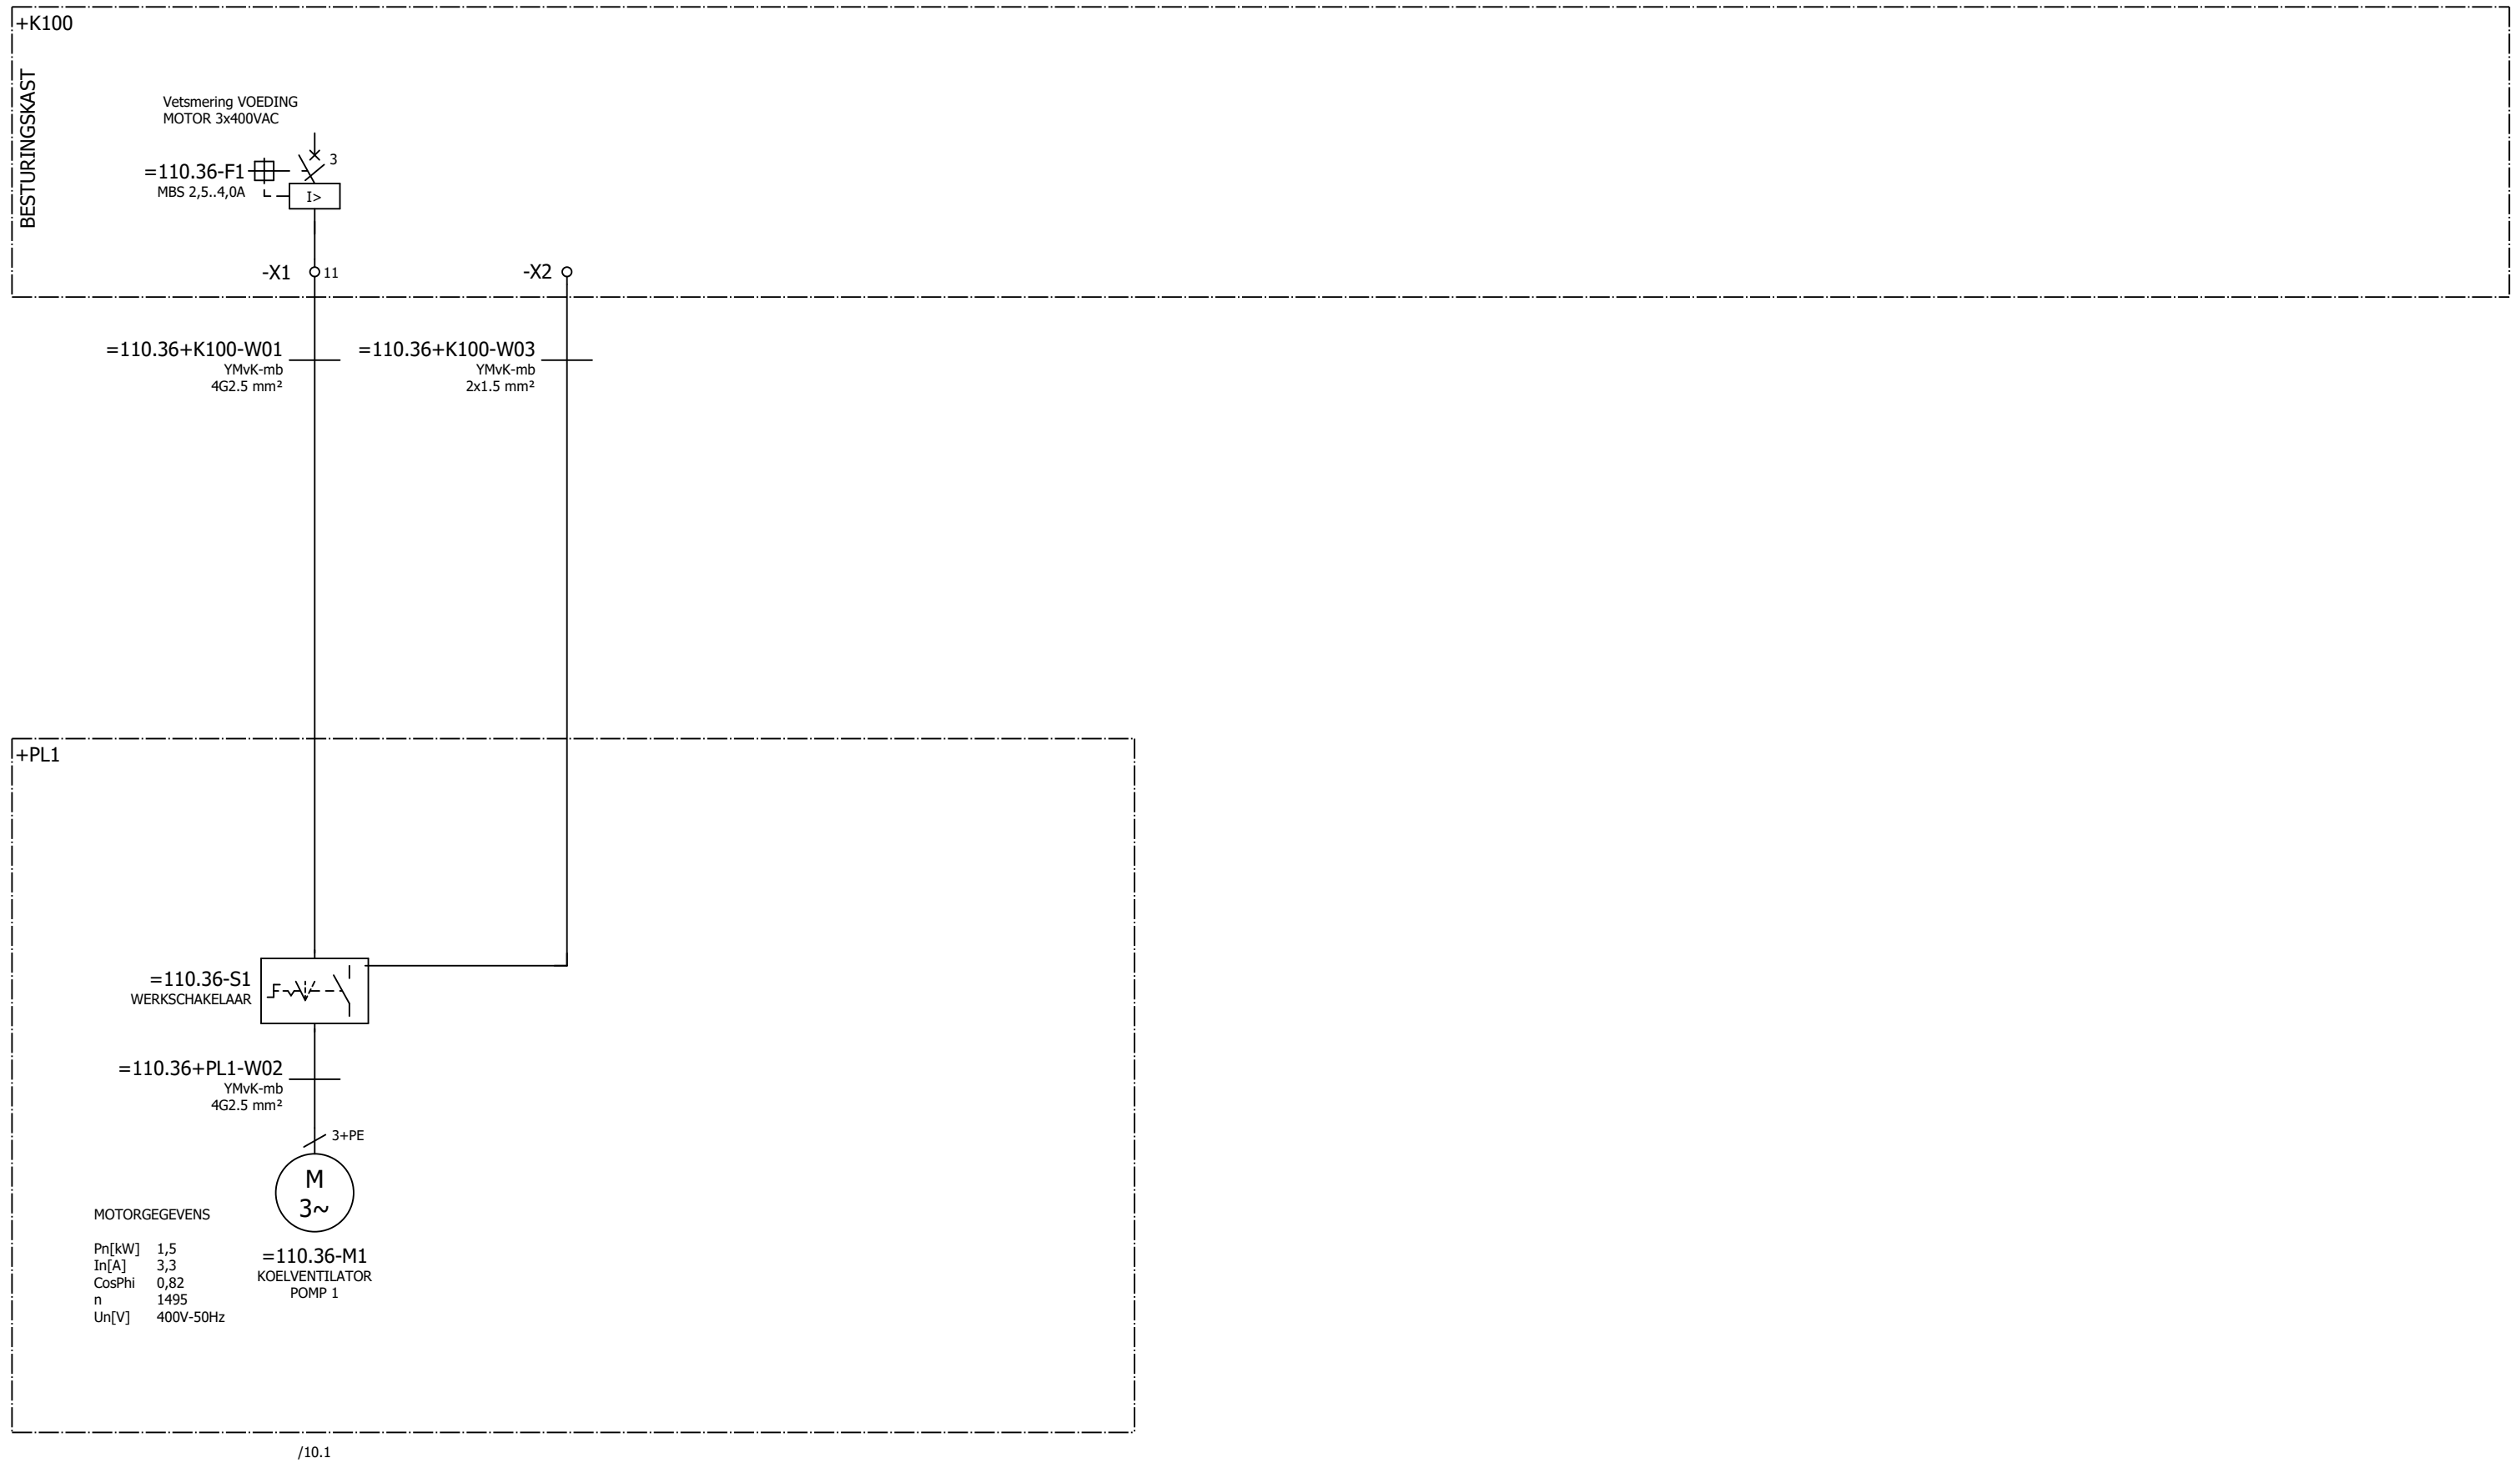

/10.1

←=.21/11

10⇒

Wijz.	Datum	Gez.	Get.	Omschrijving




HHNK-PG-B050 BASISPROJECT
 Kabelblokschema

BESTURINGSKAST


Pomplijn 1
 Vetsmering

Straatnaam		Registratie nummer	
Postcode-Plaats		123456	
Print 12-3-2026	Get.	Status	Laatste wijziging
Formaat A3	Gez.		12-3-2026
ZW-nummer		Groep	Plaats Blad
=110.36		=110.36	+K100 - 1

Deze tekening is eigendom van het Hoogheemraadschap Hollands Noorderkwartier en wordt uitgeleend onder de voorwaarde dat de lener ervoor zorgt dat het niet zal worden gereproduceerd, gekopieerd, uitgeleend, of op enigerlei andere wijze verspreid, noch gebruikt voor enig ander doel dan voor welke het ter beschikking is gesteld.

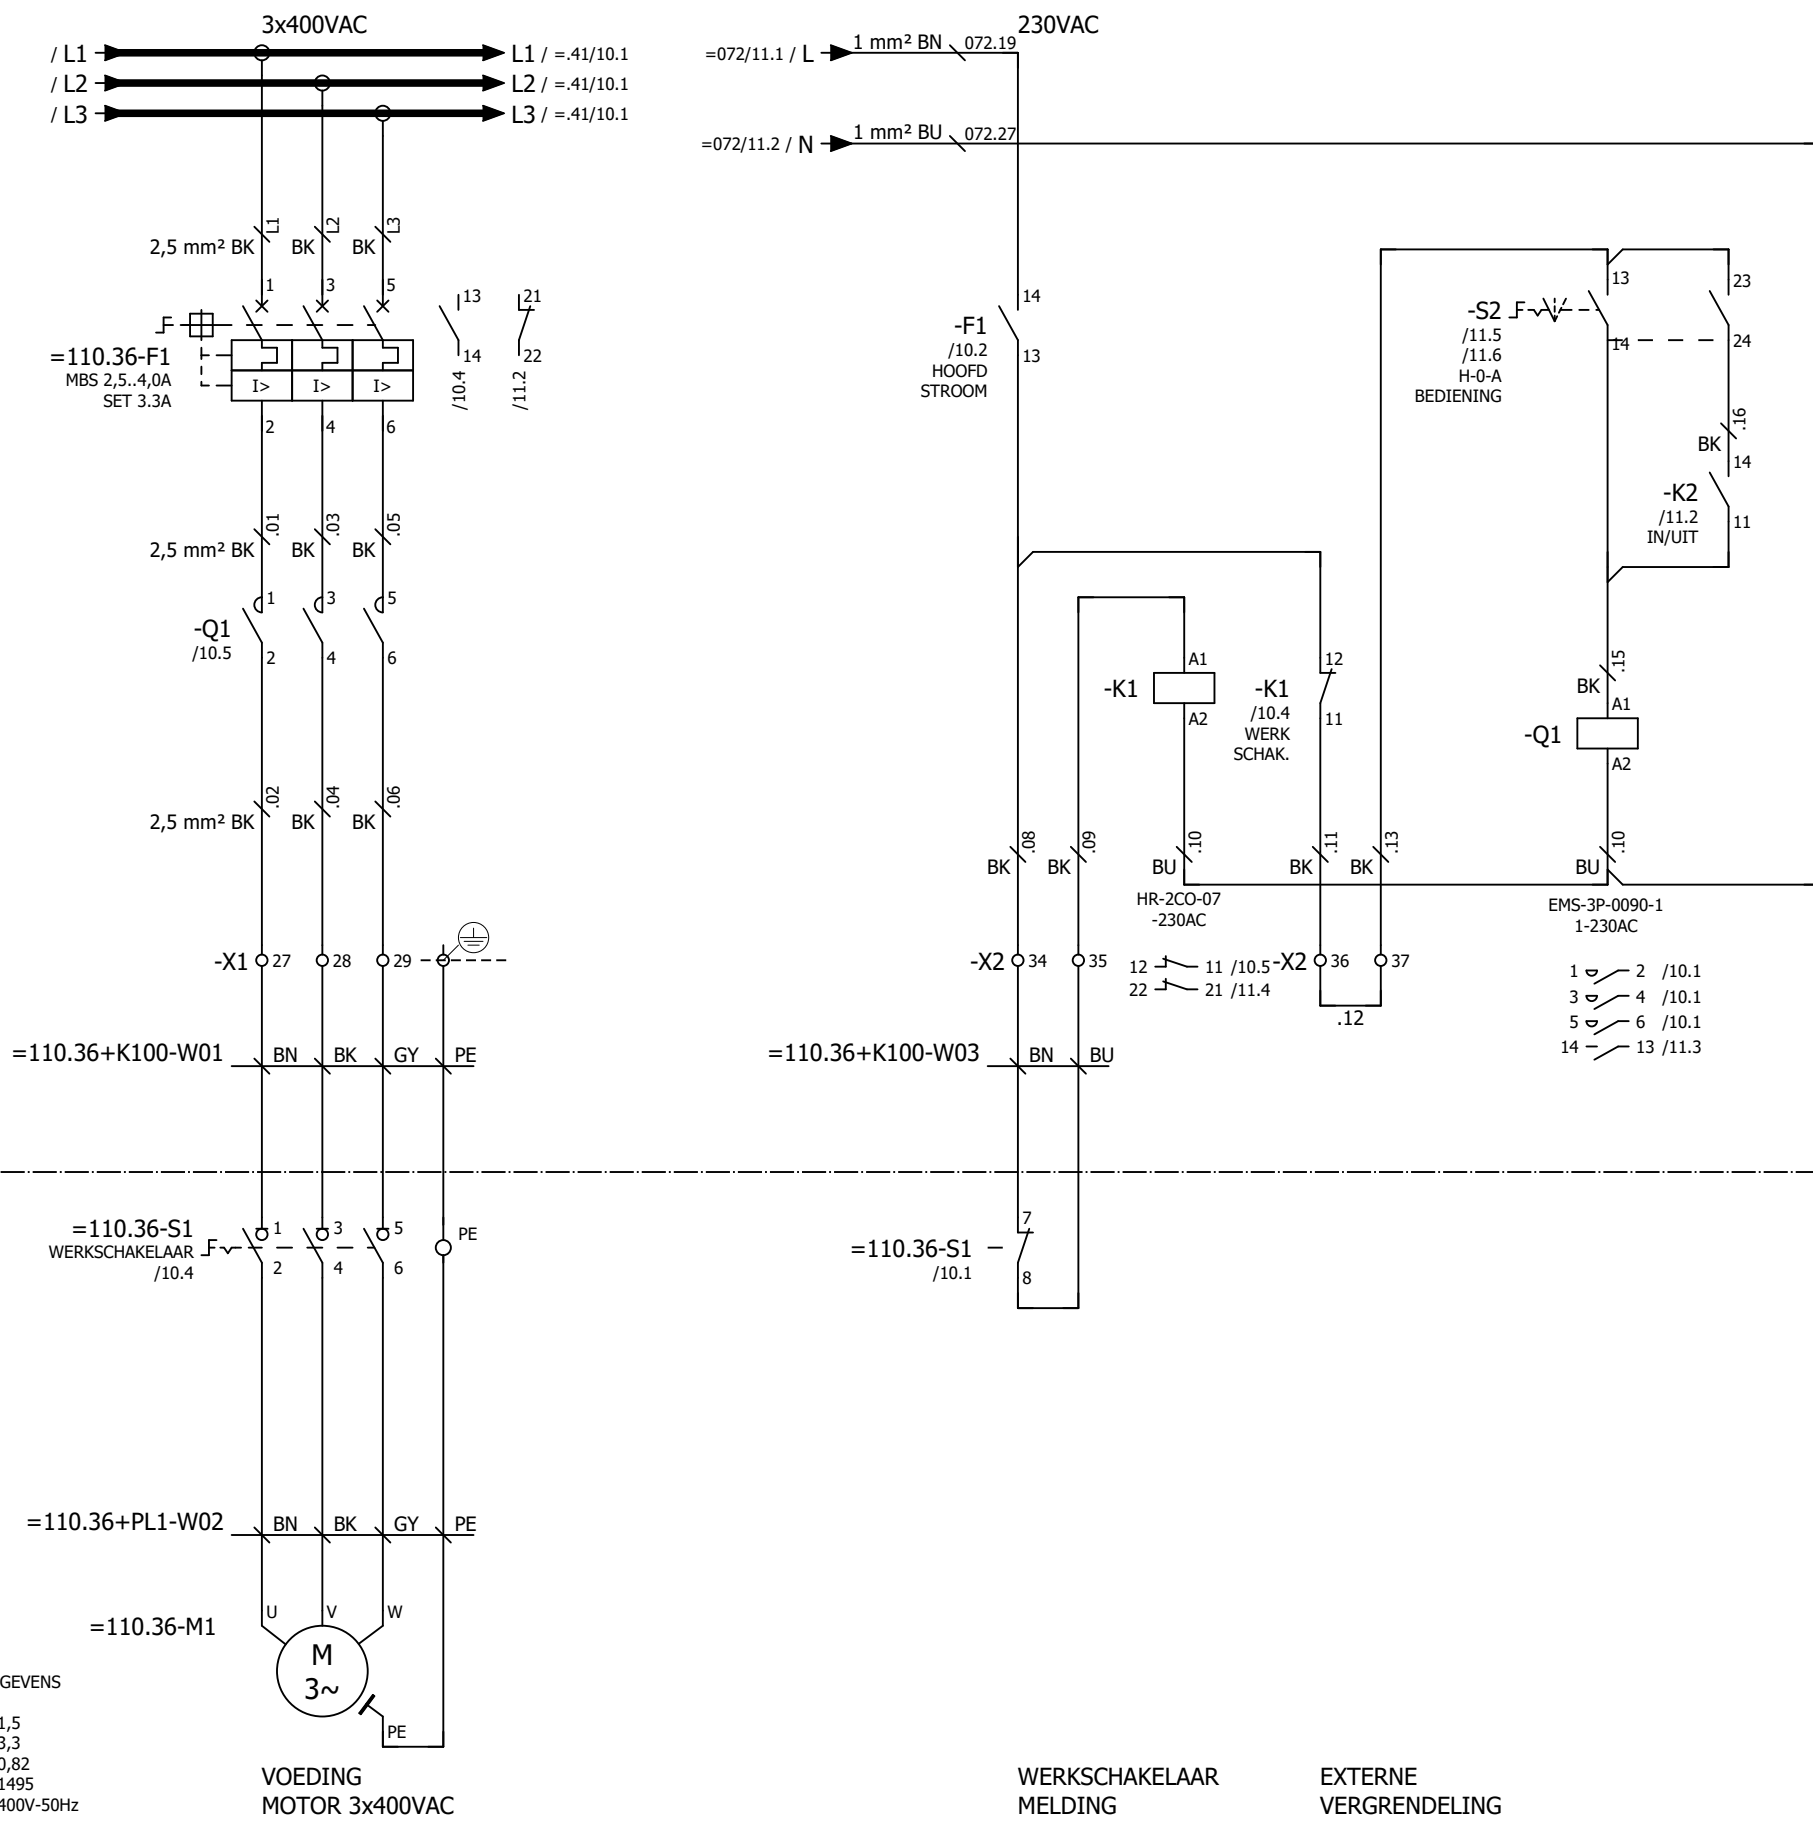

-S2	HAND	0	A
13-14			X
23-24	X		
43-44			X
53-54	X		


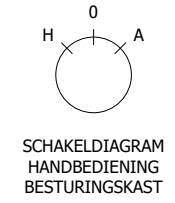


MOTERGEGEVENS
 Pn[kW] 1,5
 In[A] 3,3
 CosPhi 0,82
 n 1495
 Un[V] 400V-50Hz

Deze tekening is eigendom van het Hoogheemraadschap Hollands Noorderkwartier en wordt uitgeleend onder de voorwaarde dat de lener ervoor zorgt dat het niet zal worden gereproduceerd, gekopieerd, uitgeteeld, of op enigerlei andere wijze verspreid, noch gebruikt voor enig ander doel dan voor welke het ter beschikking is gesteld.

					HHNK-PG-B050 BASISPROJECT Stroomkringschema		Straatnaam Postcode-Plaats 123456		Registratie nummer 123456	
Wijz.	Datum	Gez.	Get.		Omschrijving	Pomplijn 1 Vetsmering		Print 12-3-2026 Formaat A3		Status 12-3-2026
					BESTURINGSKAST		Groep =110.36		Plaats +K100 - 10	
					ZW-nummer		=110.36		+K100 - 10	

=076/11.7 / P → 1 mm² RD .31
 =076/11.8 / M → 1 mm² WH .37

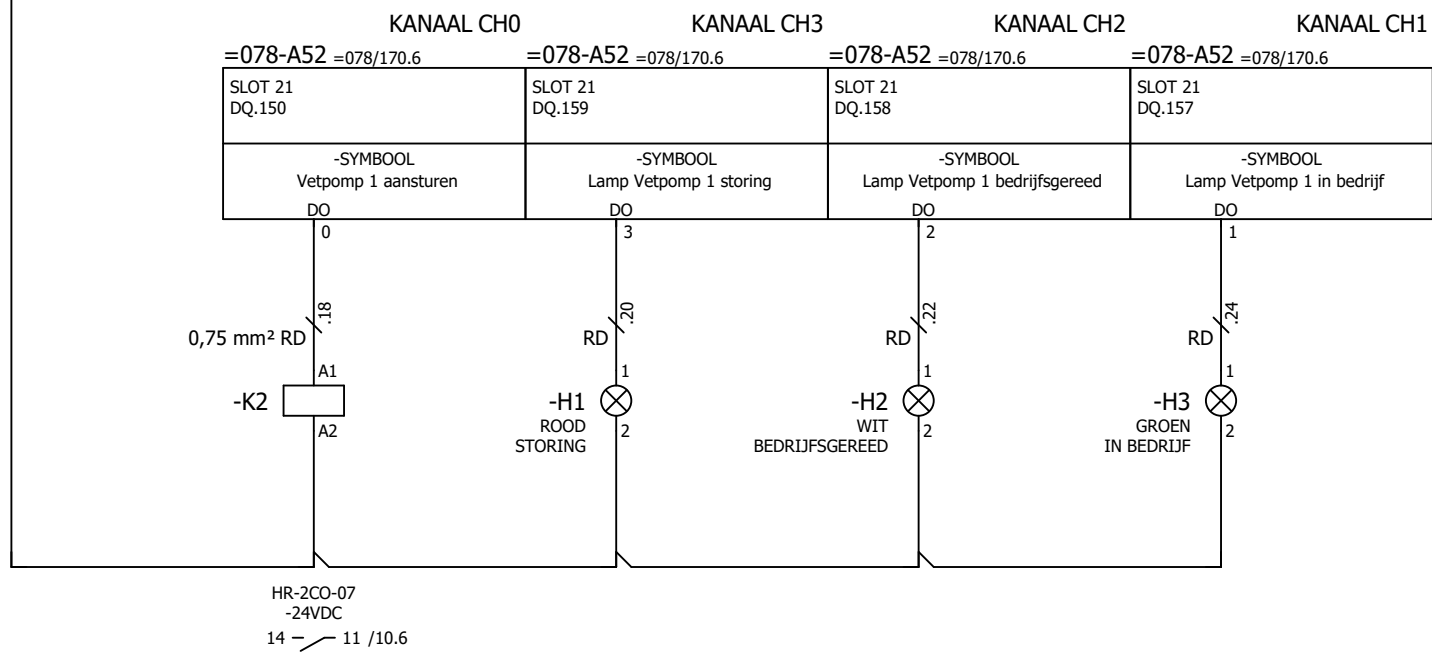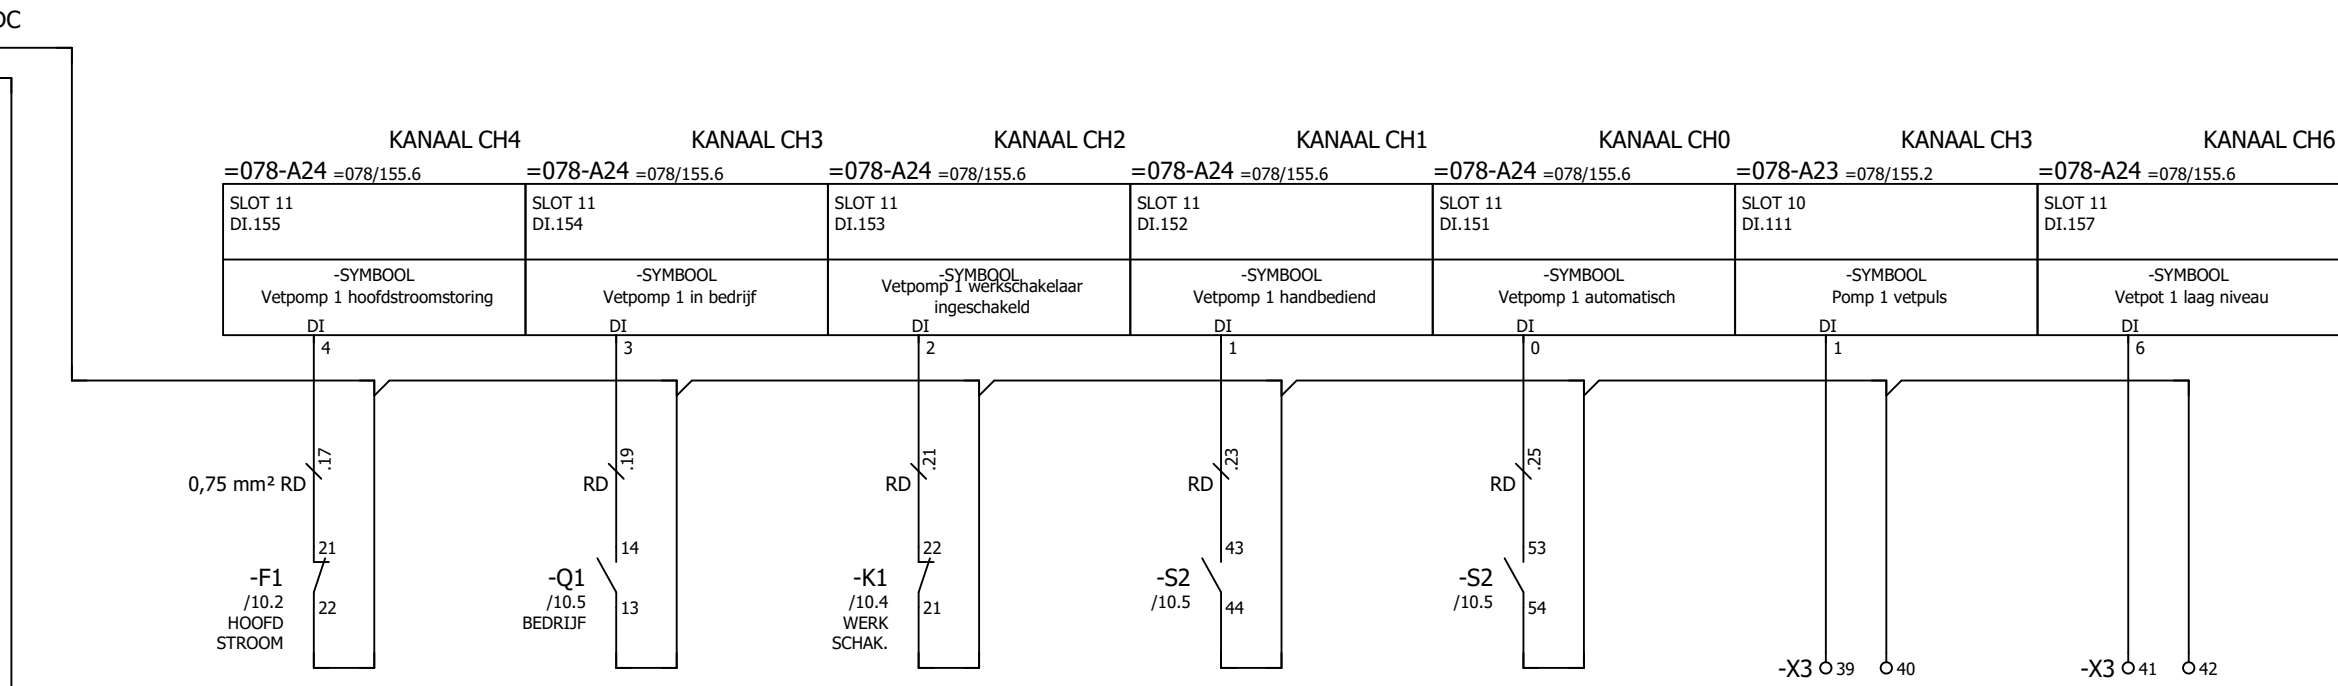

←10

=.41/1→

Wijz.	Datum	Gez.	Get.	Omschrijving




HHNK-PG-B050 BASISPROJECT
 Stroomkringschema

BESTURINGSKAST

Pomplijn 1
 Vetsmering

Straatnaam		Registratie nummer	
Postcode-Plaats		123456	
Print 12-3-2026	Get.	Status	Laatste wijziging
Formaat A3	Gez.		12-3-2026
ZW-nummer		Groep	Plaats
		=110.36	+K100
			Blad
			11

Deze tekening is eigendom van het Hoogheemraadschap Hollands Noorderkwartier en wordt uitgeleend onder de voorwaarde dat de lener ervoor zorgt dat het niet zal worden gereproduceerd, gekopieerd, uitgeteeld, of op enigerlei andere wijze verspreid, noch gebruikt voor enig ander doel dan voor welke het ter beschikking is gesteld.

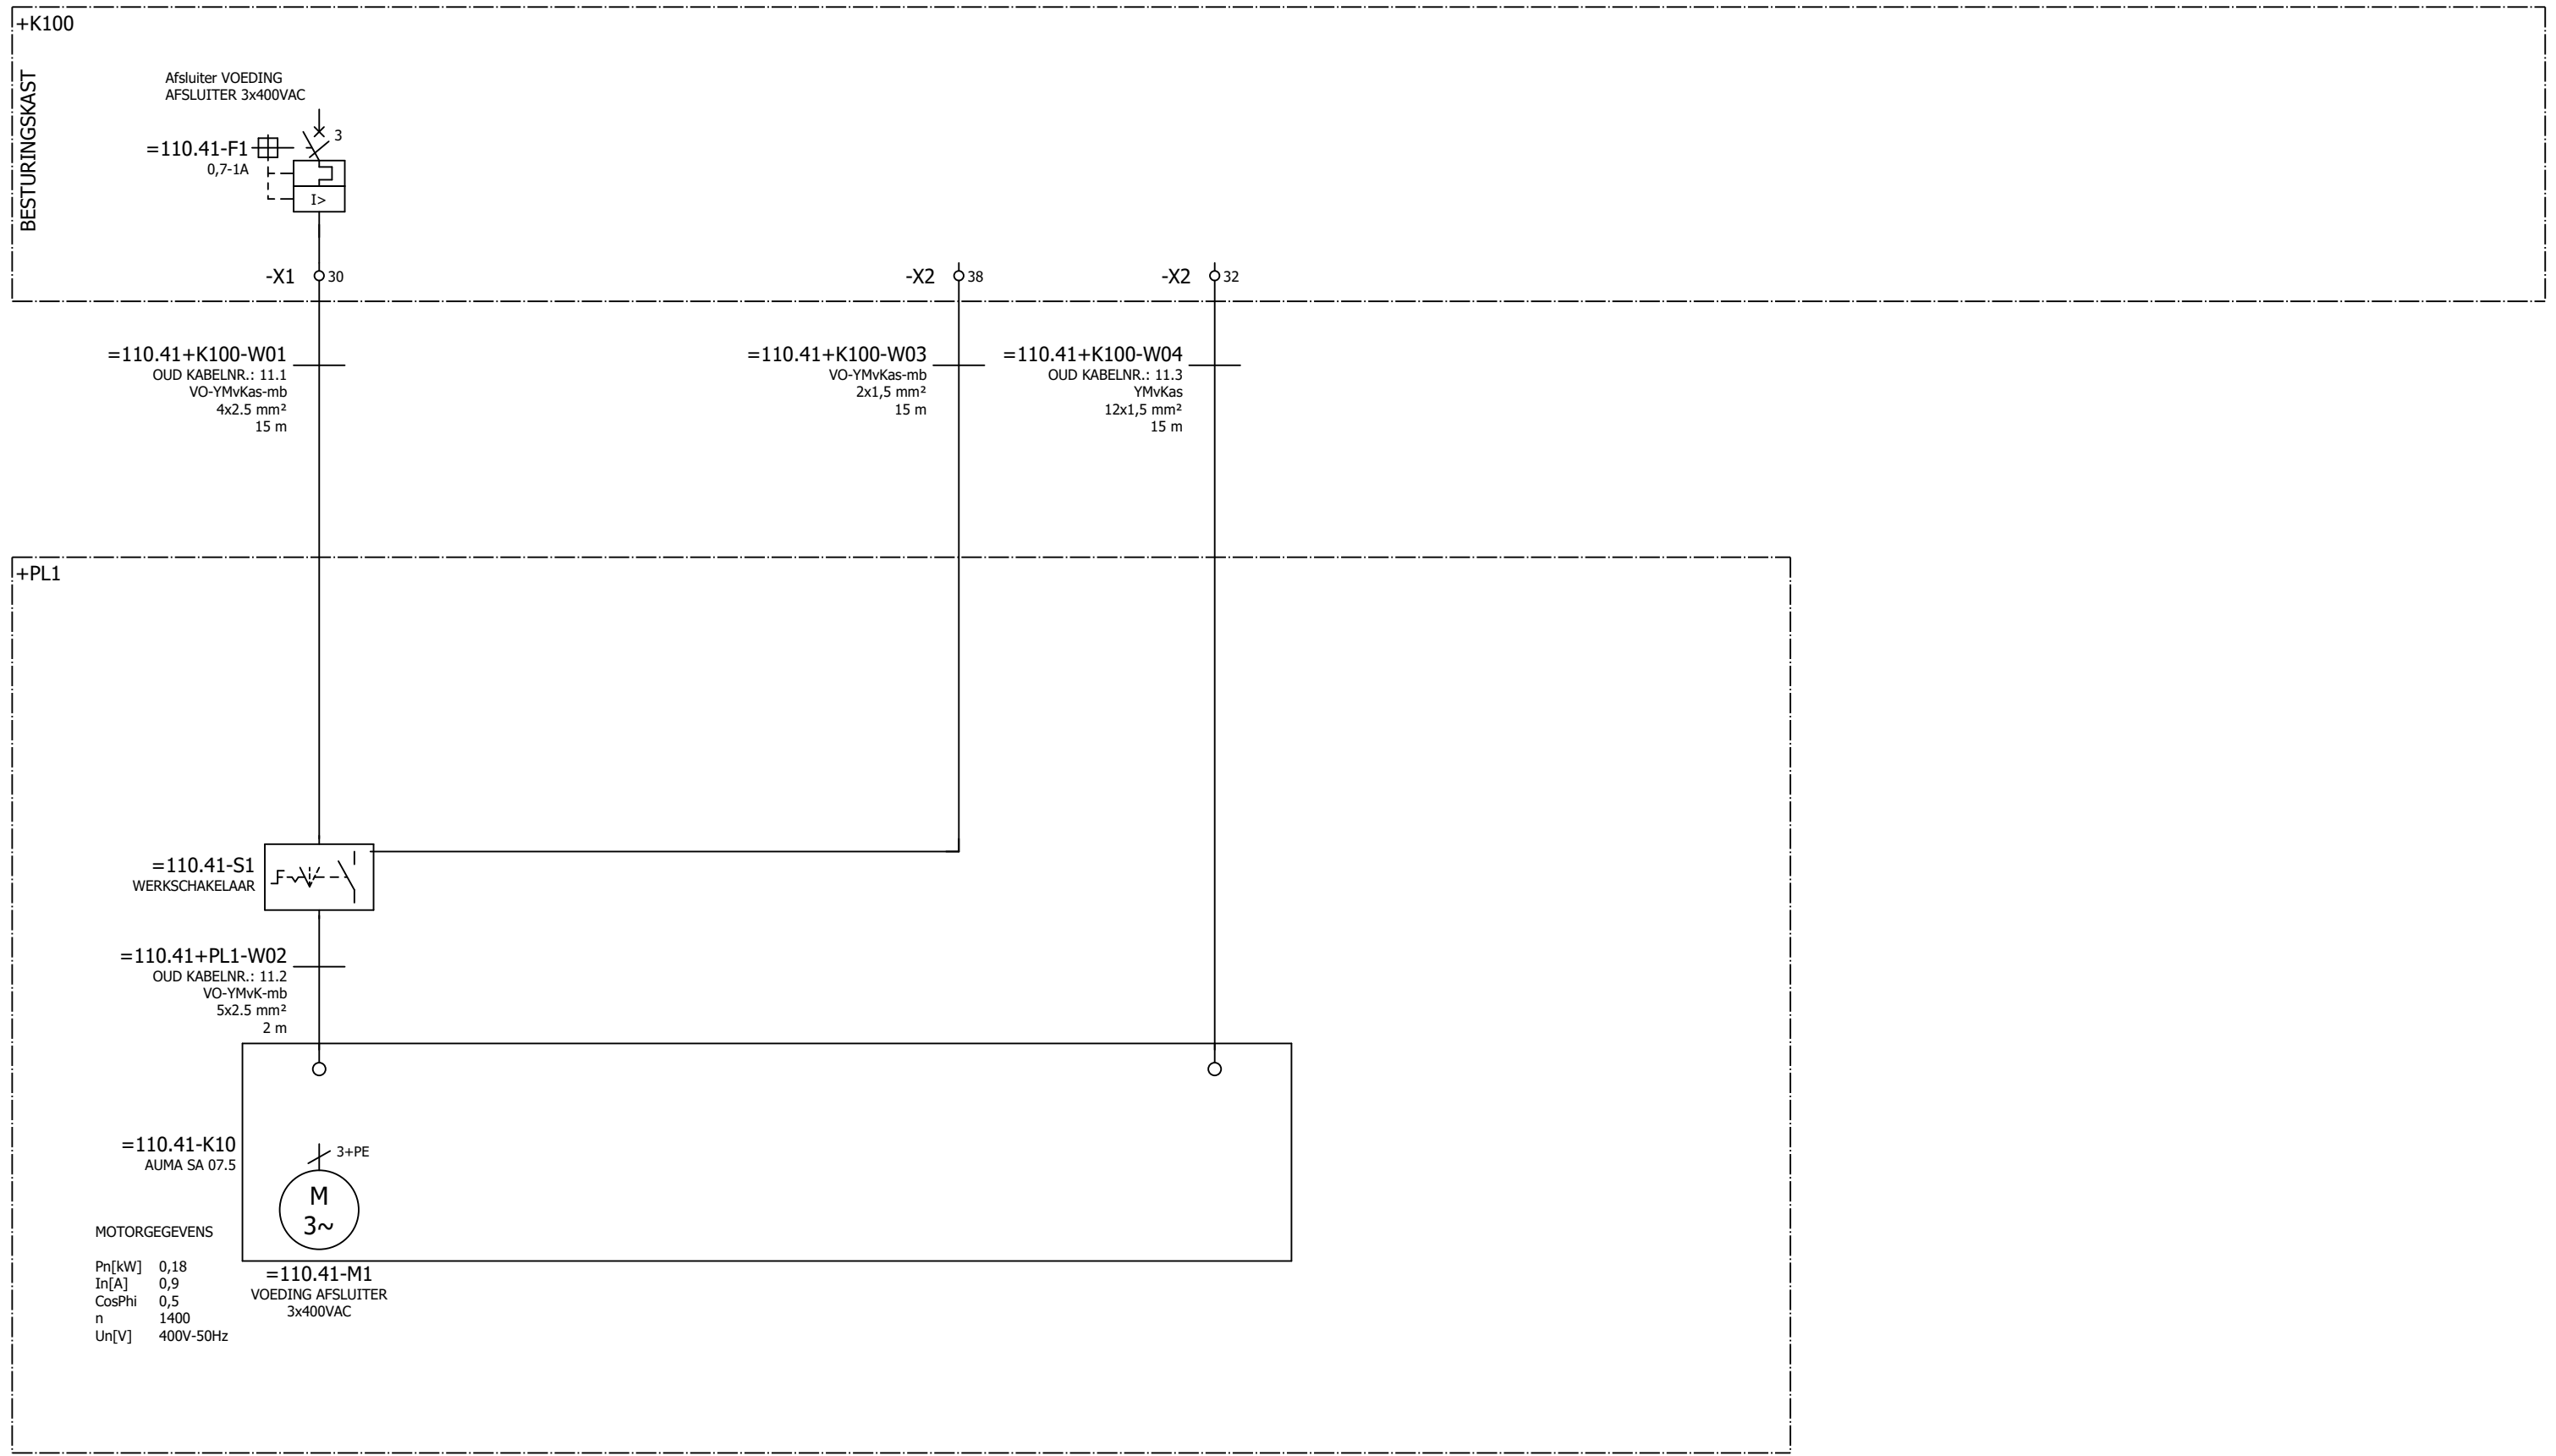

Deze tekening is eigendom van het Hoogheemraadschap Hollands Noorderkwartier en wordt uitgeleend onder de voorwaarde dat de lener ervoor zorgt dat het niet zal worden gereproduceerd, gekopieerd, uitgeleend, of op enigerlei andere wijze verspreid, noch gebruikt voor enig ander doel dan voor welke het ter beschikking is gesteld.

Wijz.	Datum	Gez.	Get.	Omschrijving




HHNK-PG-B050 BASISPROJECT
 Kabelblokschema


BESTURINGSKAST

Pomplijn 1
 Afsluiting




Straatnaam		Registratie nummer	
Postcode-Plaats		123456	
Print 12-3-2026	Get.	Status	Laatste wijziging
Formaat A3	Gez.		12-3-2026
ZW-nummer		Groep	Plaats
=110.41			Blad
			+K100 - 1

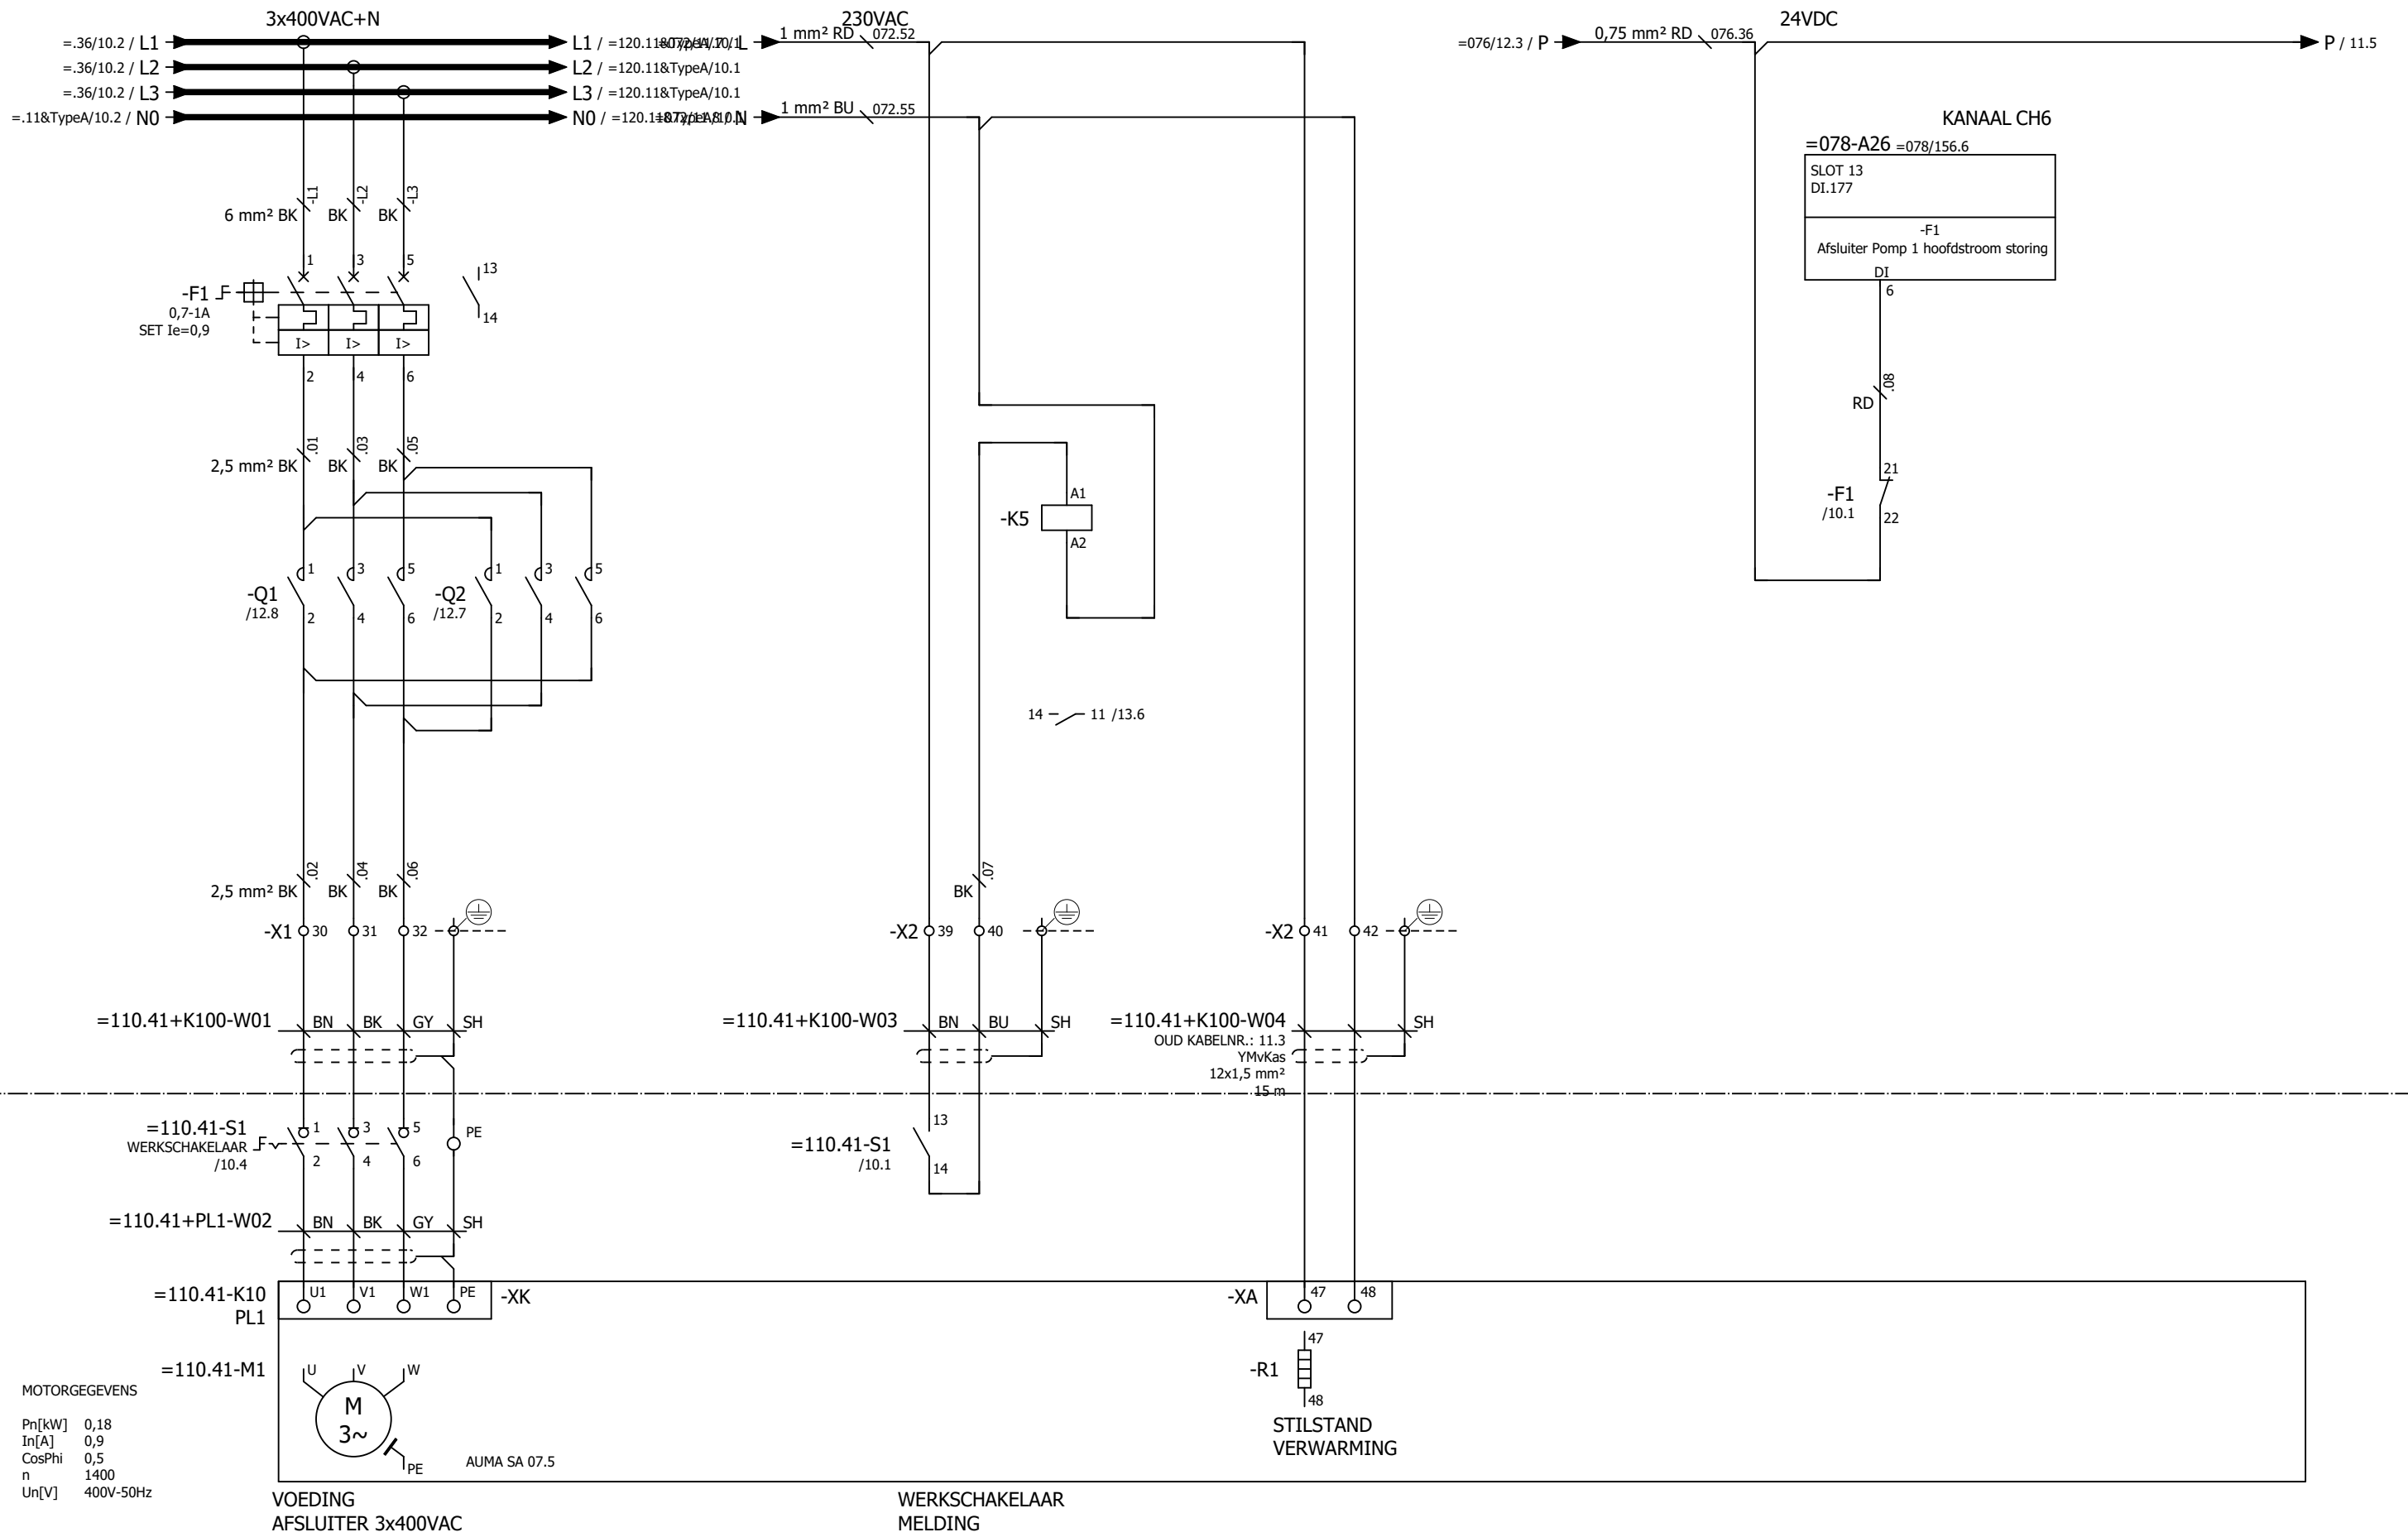


Deze tekening is eigendom van het Hoogheemraadschap Hollands Noorderkwartier en wordt uitgeleend onder de voorwaarde dat de lener ervoor zorgt dat het niet zal worden gereproduceerd, gekopieerd, uitgeleend, of op enigerlei andere wijze verspreid, noch gebruikt voor enig ander doel dan voor welke het ter beschikking is gesteld.

						HHNK-PG-B050 BASISPROJECT Stroomkringschema		Straatnaam Postcode-Plaats		Registratie nummer 123456	
						Pomplijn 1 Afsluiter		BESTURINGSKAST		Status Laatste wijziging	
Wijz.	Datum	Gez.	Get.	Omschrijving			Print 12-3-2026 Formaat A3		Groep Plaats		
							Zw-nummer		=110.41 +K100 - 10		

10.9 / P → 0,75 mm² RD / 076.36
 =076/12.4 / M → 0,75 mm² WH / 076.40

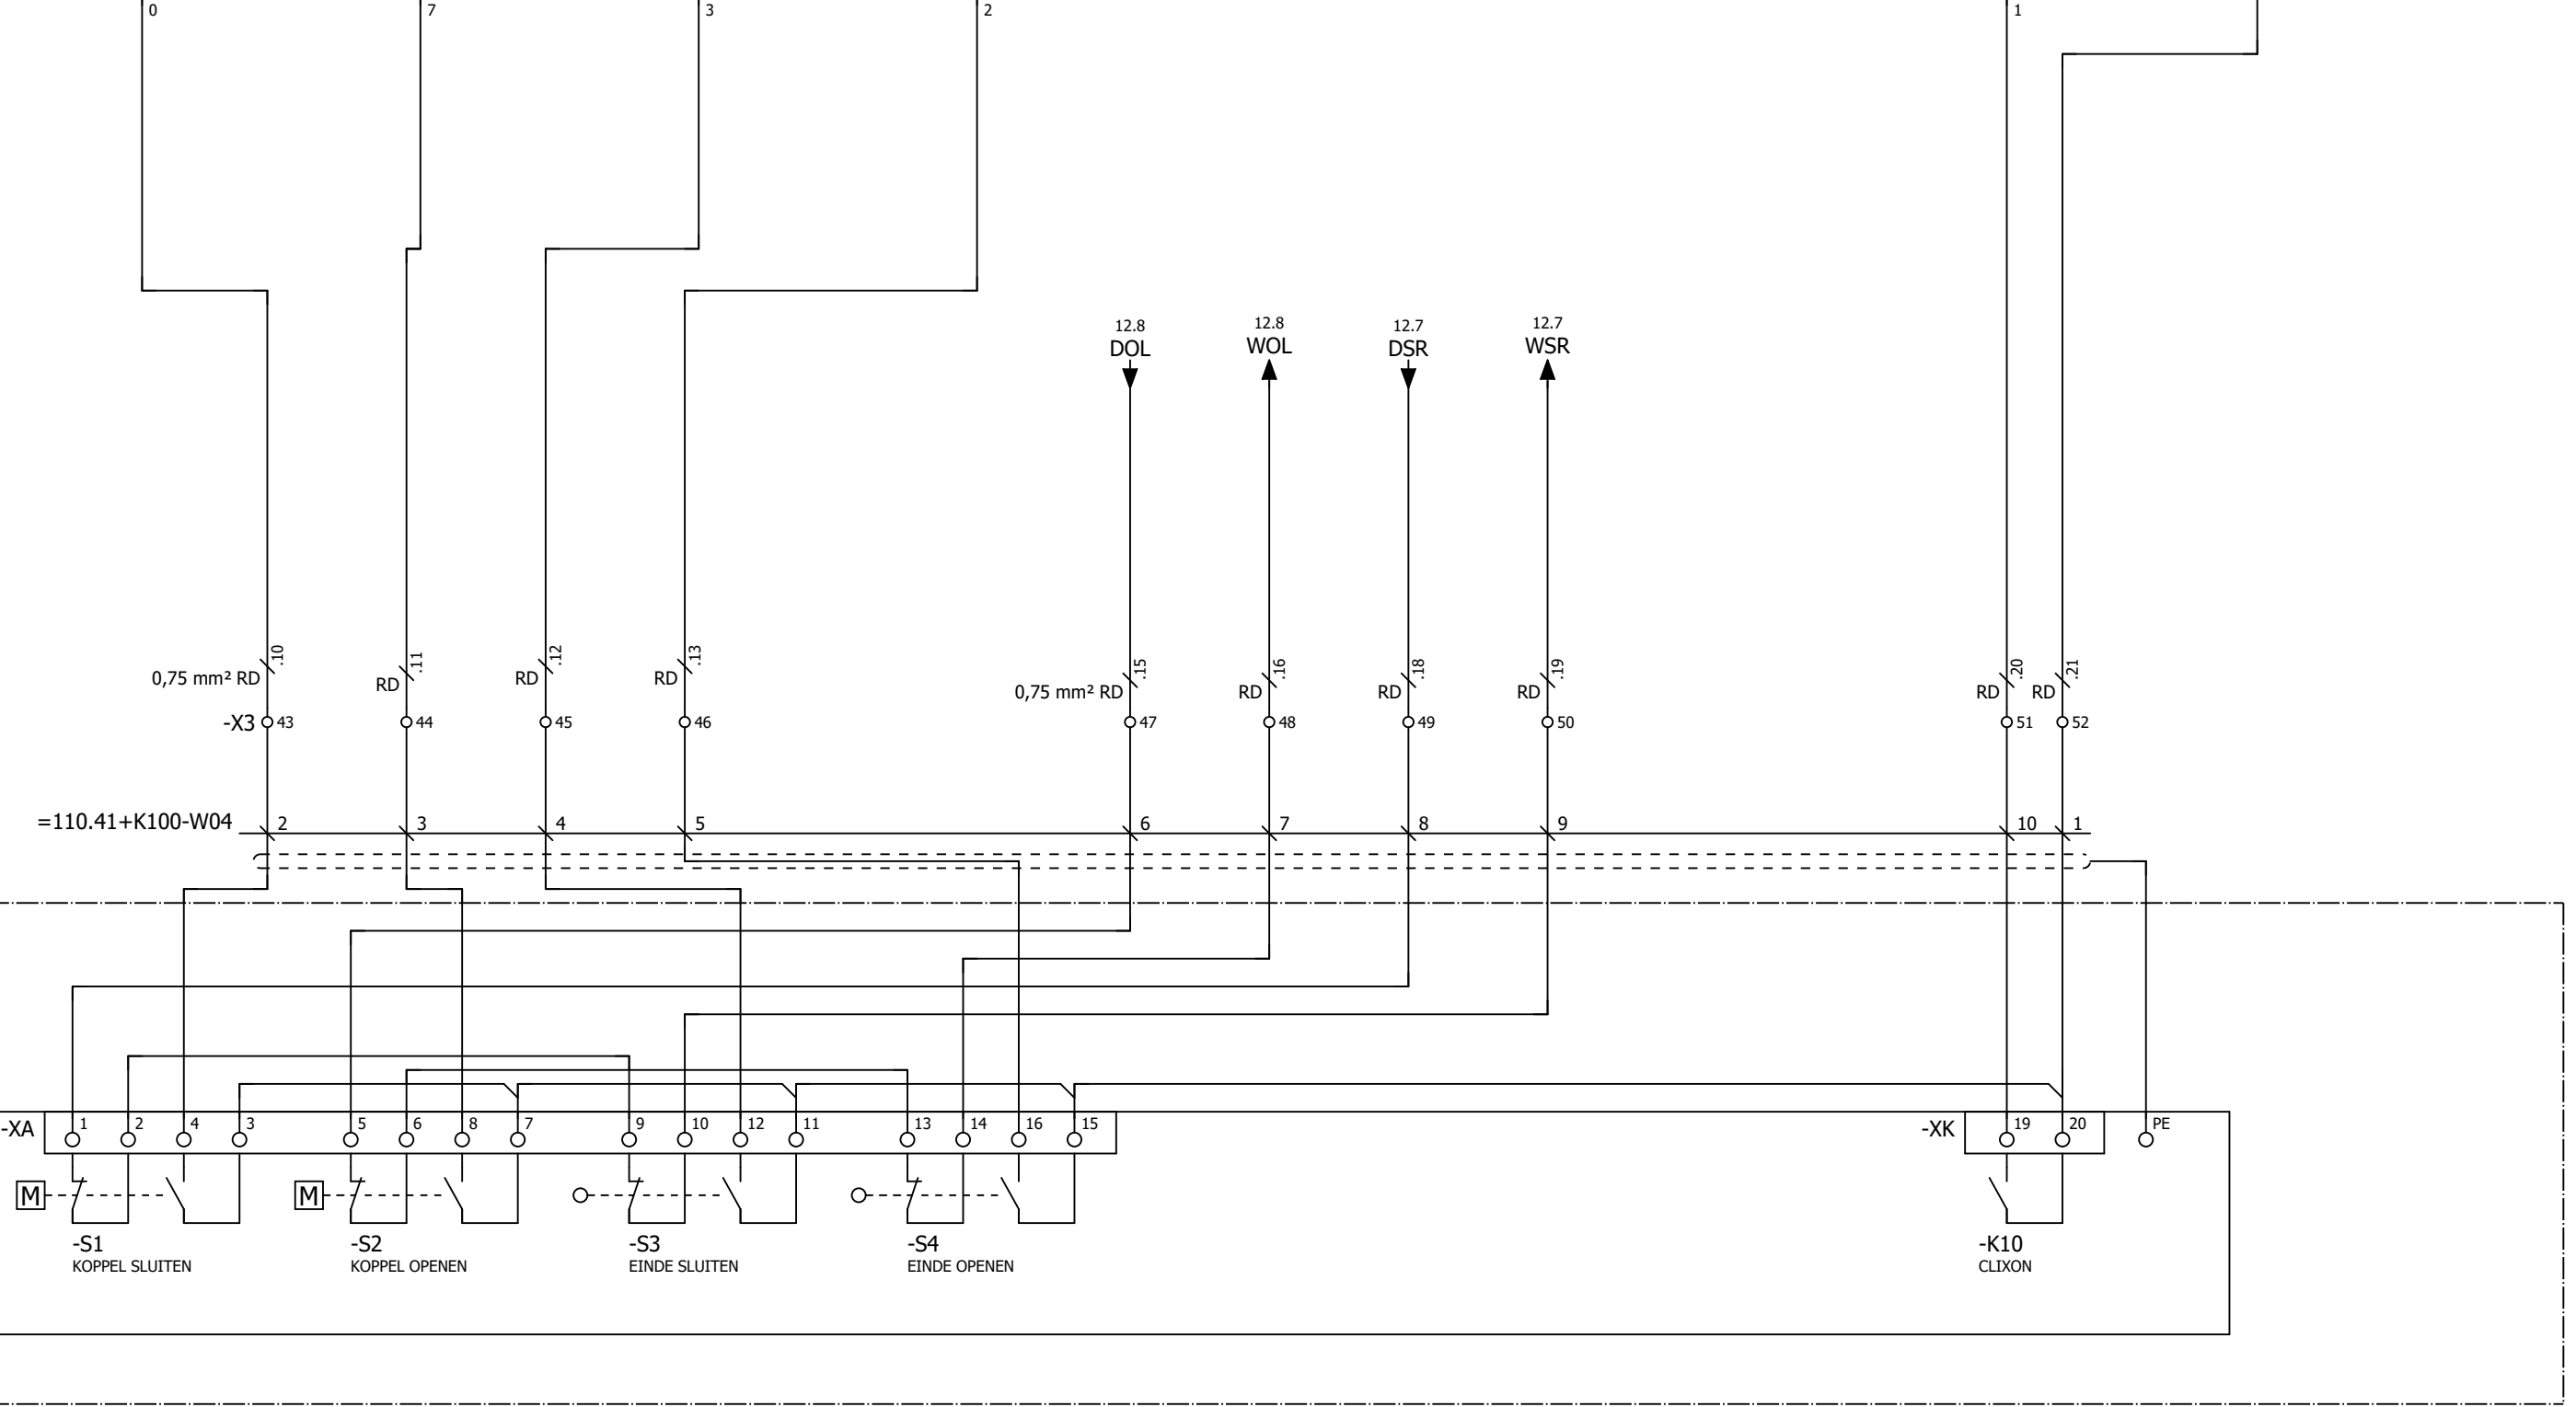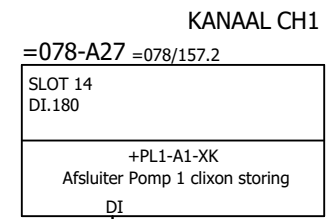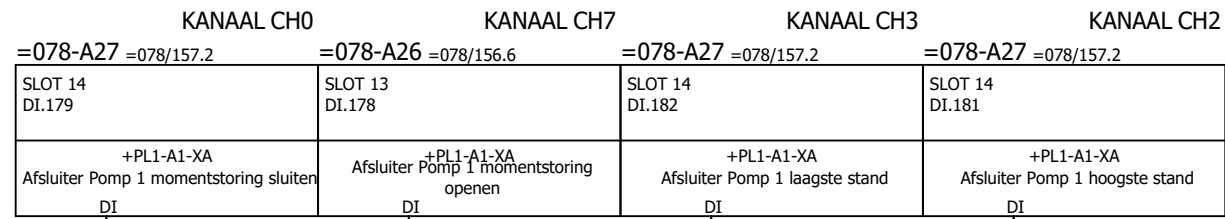

Deze tekening is eigendom van het Hoogheemraadschap Hollands Noorderkwartier en wordt uitgeleend onder de voorwaarde dat de lener ervoor zorgt dat het niet zal worden gereproduceerd, gekopieerd, uitgeleend, of op enig ander wijze verspreid, noch gebruikt voor enig ander doel dan voor welke het ter beschikking is gesteld.


					HHNK-PG-B050 BASISPROJECT Stroomkringschema			Straatnaam Postcode-Plaats 123456		Registratie nummer 123456		
Pompijn 1 Afsluiters					BESTURINGSKAST			Print 12-3-2026 Formaat A3		Status Laatst wijziging 12-3-2026		
Wijz. Datum Gez. Get. Omschrijving					Zw-nummer =110.41			Groep =110.41		Plaats +K100		Blad 11

11.9 / P → 0,75 mm² RD / 076.36
 11.9 / M → 0,75 mm² WH / 076.40






KANAAL CH1 KANAAL CH0
 =078-A53 =078/171.2 =078-A53 =078/171.2

SLOT 22 DQ.171	SLOT 22 DQ.170
-K1 Afsluiter Pomp 1 aansturen sluiten	-K2 Afsluiter Pomp 1 aansturen openen
DO 1	DO 0

-S1	HAND	0	A
1-2			X
3-4	X		
5-6			X
7-8	X		

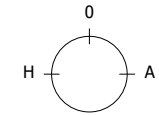

SCHAKELDIAGRAM
 HANDBEDIENING
 BESTURINGSKAST

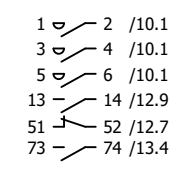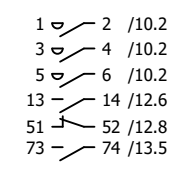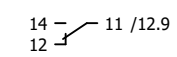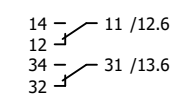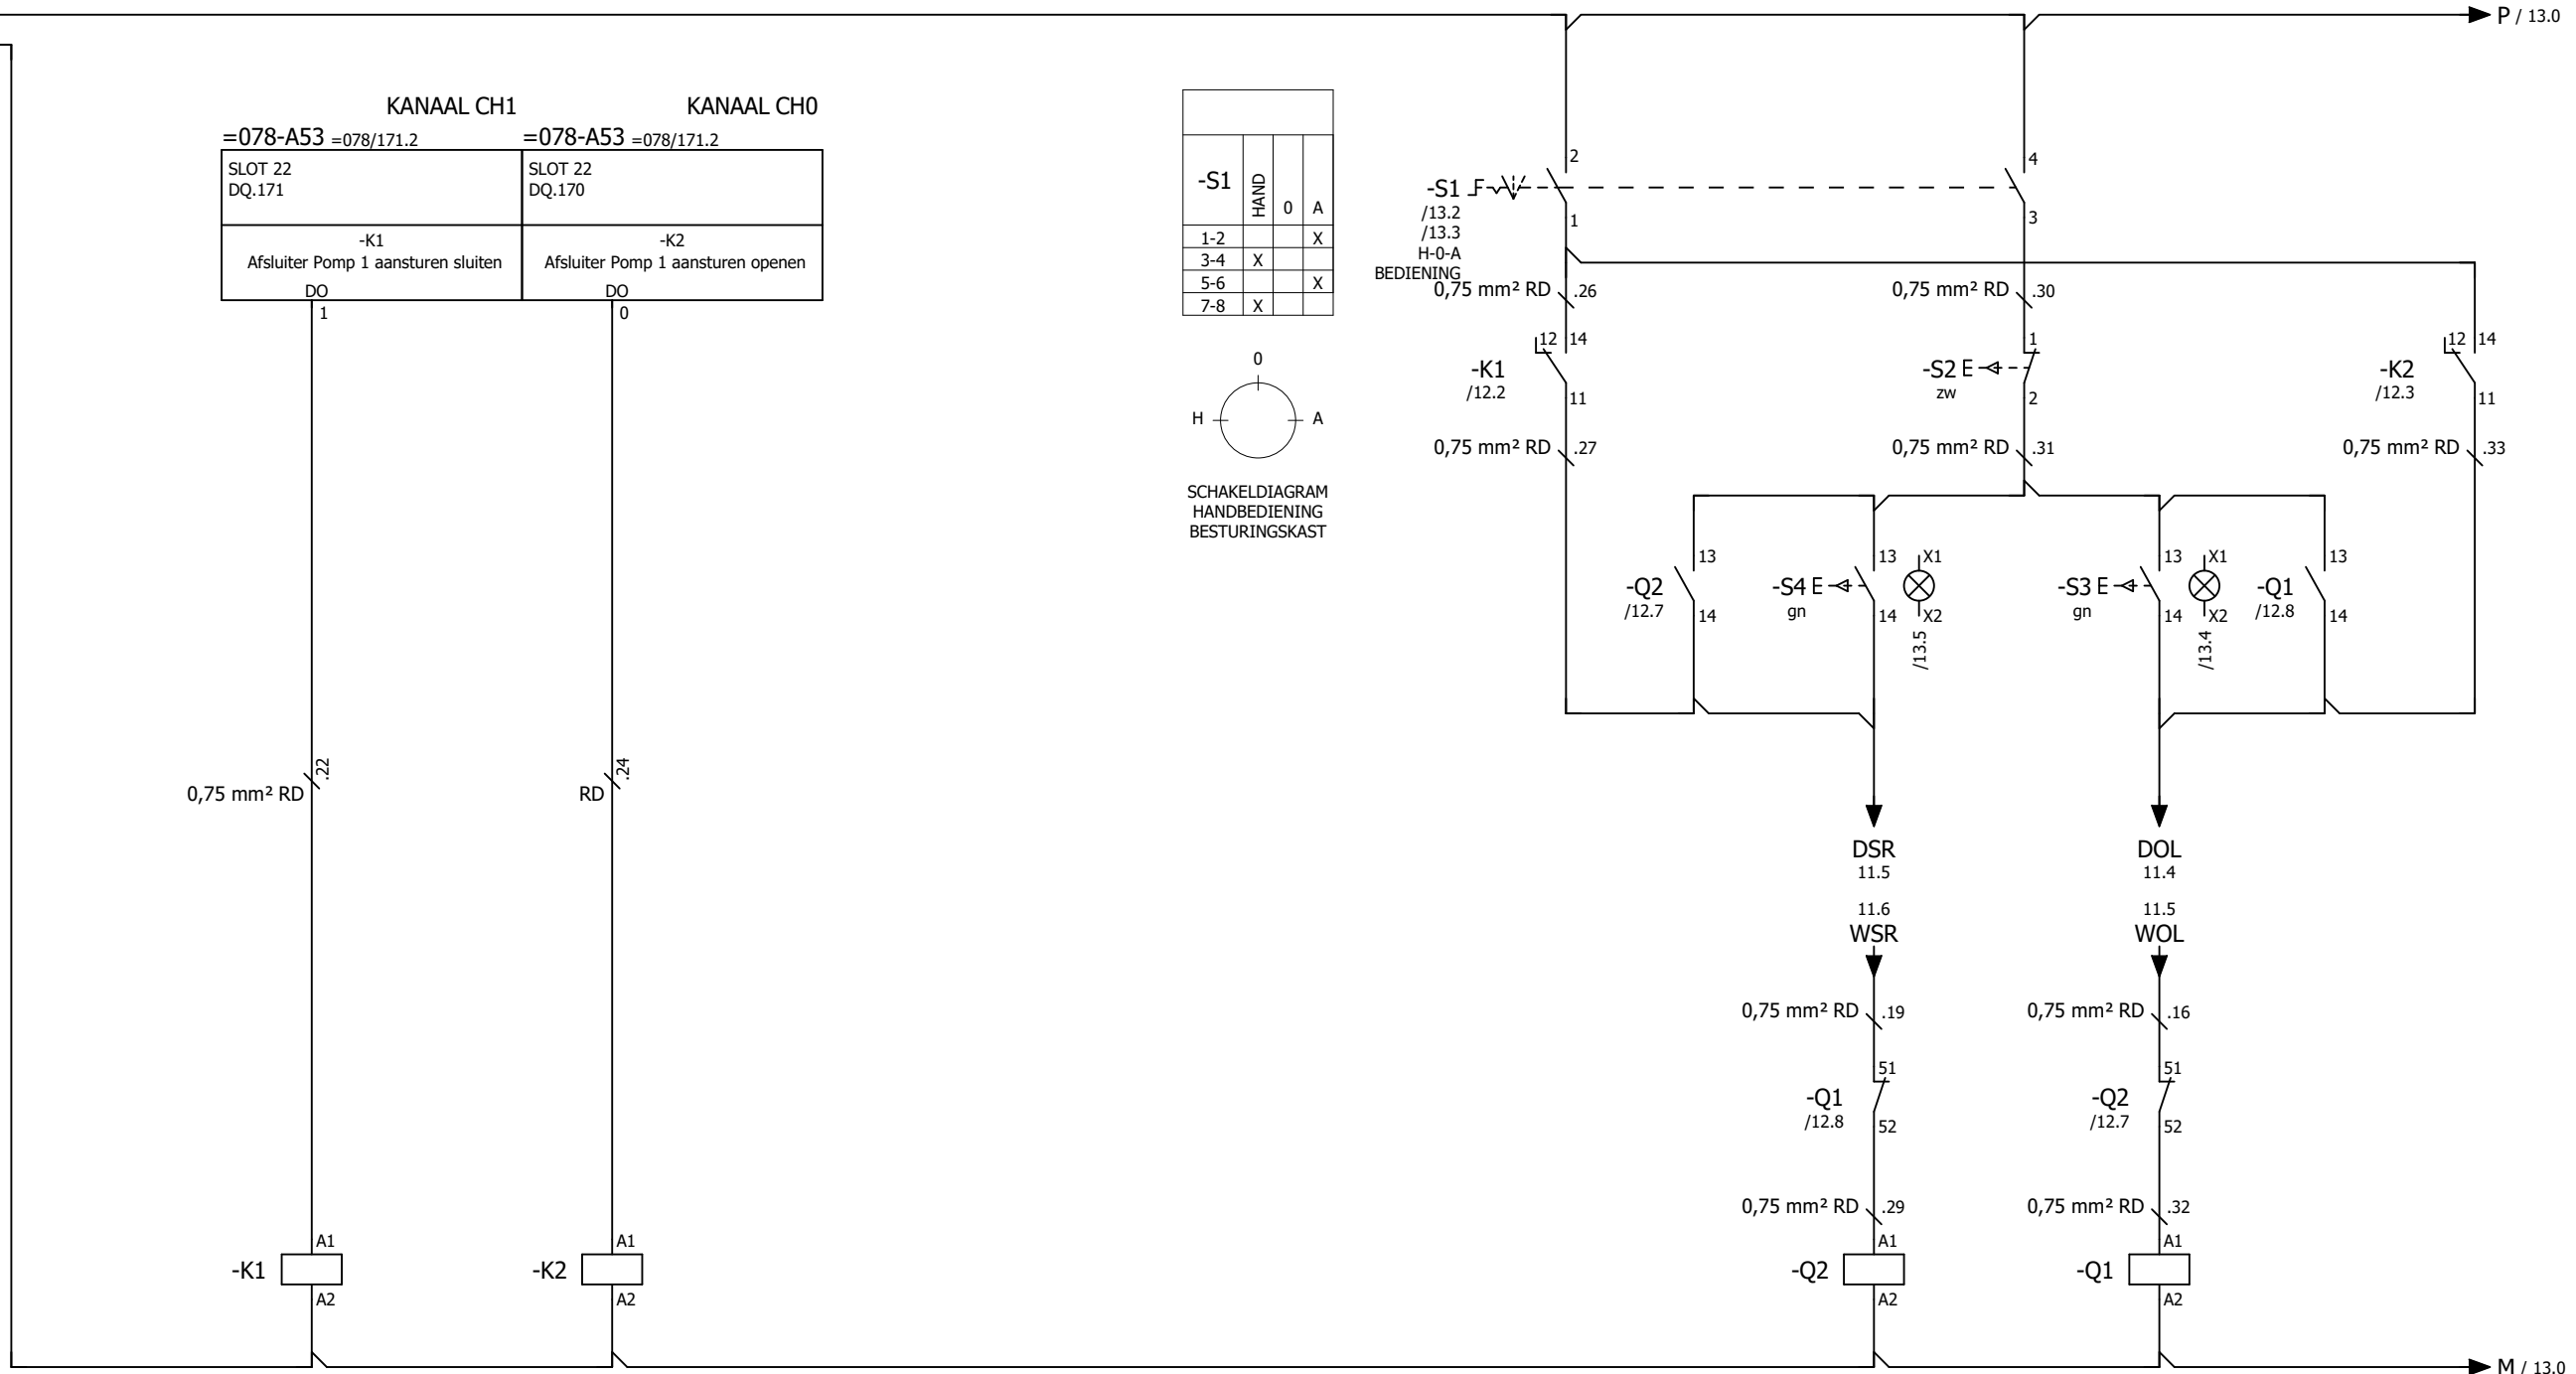

SLUITEN/
 DICHT

OPENEN/
 OPEN

Wijz.	Datum	Gez.	Get.	Omschrijving



HHNK-PG-B050 BASISPROJECT
 Stroomkringschema


BESTURINGSKAST

Pomplijn 1
 Afsluiter

Straatnaam		Registratie nummer	
Postcode-Plaats		123456	
Print 12-3-2026	Get.	Status	Laatste wijziging
Formaat A3	Gez.		12-3-2026
Zw-nummer		Groep	Plaats
		=110.41	+K100
			Blad
			12

Deze tekening is eigendom van het Hoogheemraadschap Hollands Noorderkwartier en wordt uitgeleend onder de voorwaarde dat de lener ervoor zorgt dat het niet zal worden gereproduceerd, gekopieerd, uitgeleend, of op enigerlei andere wijze verspreid, noch gebruikt voor enig ander doel dan voor welke het ter beschikking is gesteld.

12.9 / P → 0,75 mm² RD / 076.36
 12.9 / M → 0,75 mm² WH / 076.40

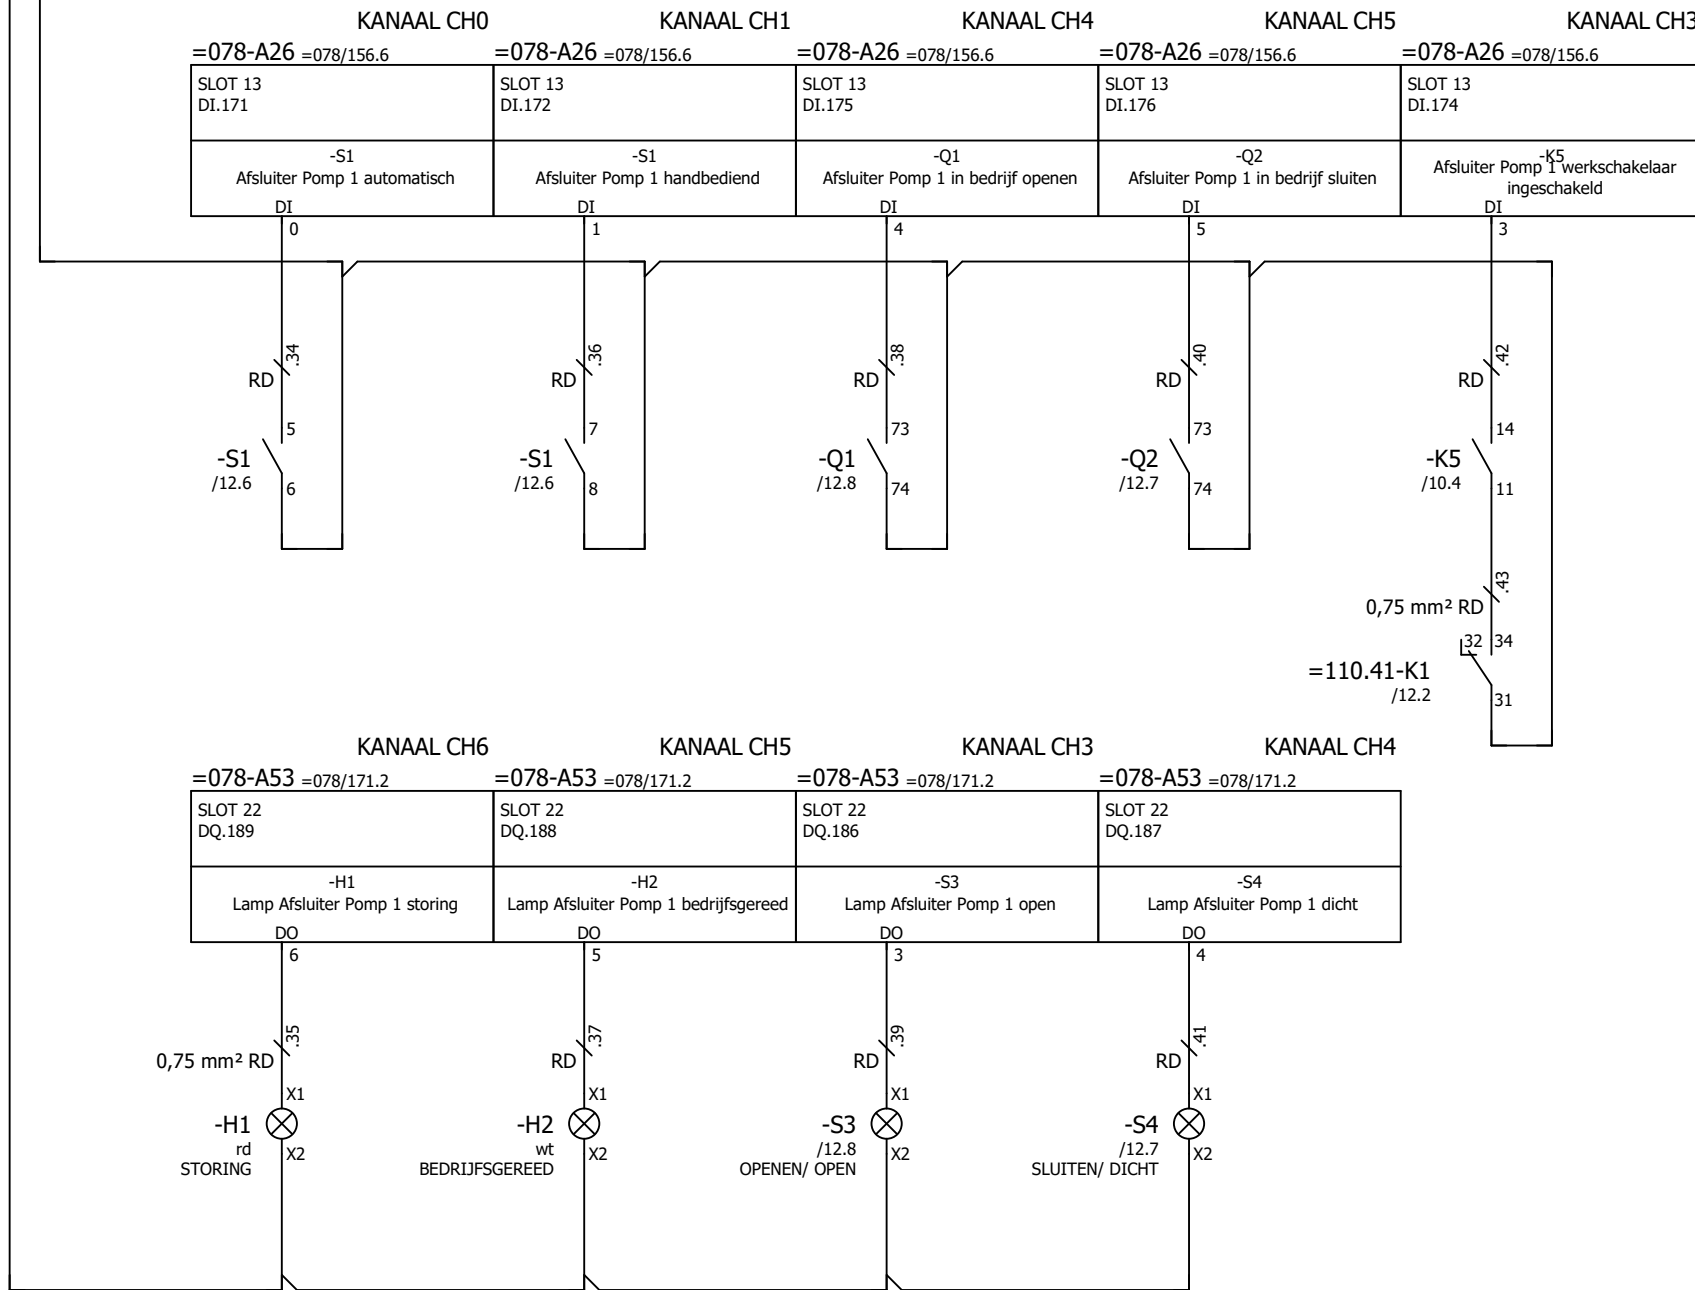

Wijz.	Datum	Gez.	Get.	Omschrijving



HHNK-PG-B050 BASISPROJECT
 Stroomkringschema

BESTURINGSKAST

Pomplijn 1
 Afsluiter

Straatnaam		Registratie nummer	
Postcode-Plaats		123456	
Print 12-3-2026	Get.	Status	Laatste wijziging
Formaat A3	Gez.		12-3-2026
ZW-nummer		Groep	Plaats
=110.41		+K100	Blad
			13



Deze tekening is eigendom van het Hoogheemraadschap Hollands Noorderkwartier en wordt uitgeleend onder de voorwaarde dat de leener ervoor zorgt dat het niet zal worden gereproduceerd, gekopieerd, uitgeleend, of op enigerlei andere wijze verspreid, noch gebruikt voor enig ander doel dan voor welke het ter beschikking is gesteld.

Wijz.	Datum	Gez.	Get.	Omschrijving




HHNK-PG-B050 BASISPROJECT
 Kabelblokschema

BESTURINGSKAST

Pomplijn 1
 Temperatuur motorwikkelingen

Straatnaam		Registratie nummer	
Postcode-Plaats		123456	
Print 12-3-2026	Get.	Status	Laatste wijziging
Formaat A3	Gez.		12-3-2026
Groep		Plaats	Blad
ZW-nummer		=110.76	+K100 - 1

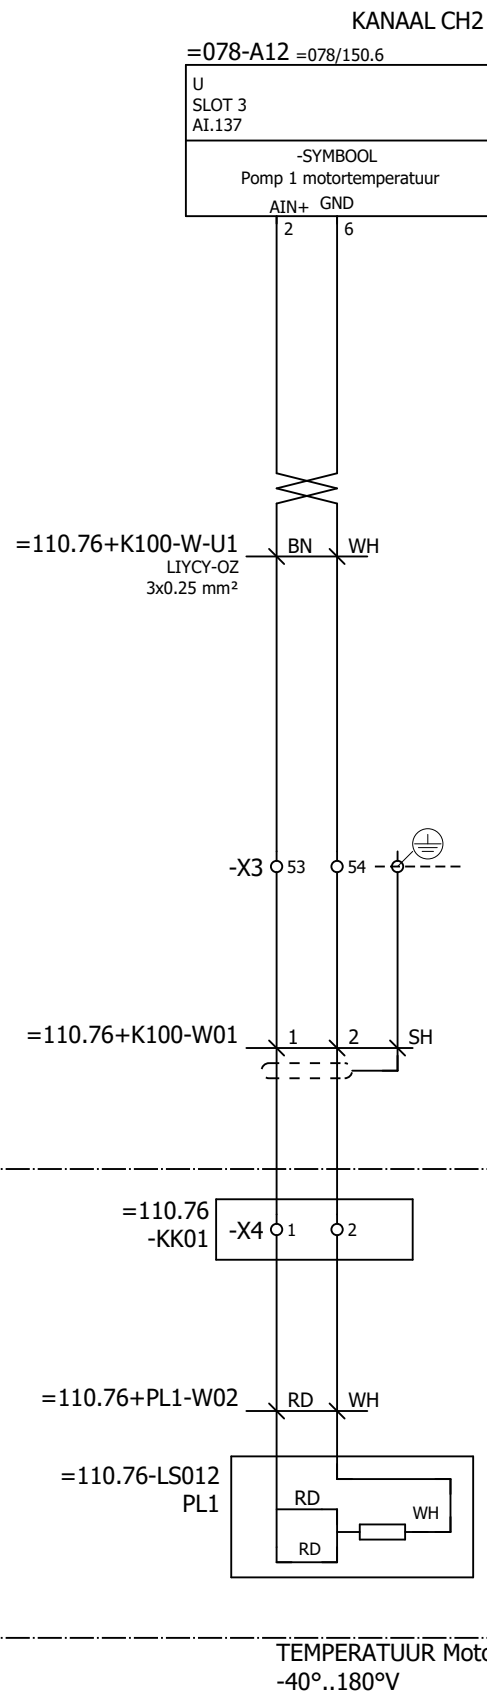

Deze tekening is eigendom van het Hoogheemraadschap Hollands Noorderkwartier en wordt uitgeleend onder de voorwaarde dat de lener ervoor zorgt dat het niet zal worden gereproduceerd, gekopieerd, uitgeleend, of op enigerlei andere wijze verspreid, noch gebruikt voor enig ander doel dan voor welke het ter beschikking is gesteld.

Wijz.	Datum	Gez.	Get.	Omschrijving




HHNK-PG-B050 BASISPROJECT
Stroomkringschema


BESTURINGSKAST

Pomplijn 1
Temperatuur motorwikkelingen

Straatnaam		Registratie nummer	
Postcode-Plaats		123456	
Print 12-3-2026	Get.	Status	Laatste wijziging
Formaat A3	Gez.		12-3-2026
ZW-nummer		Groep	Plaats
		=110.76	+K100 - 10

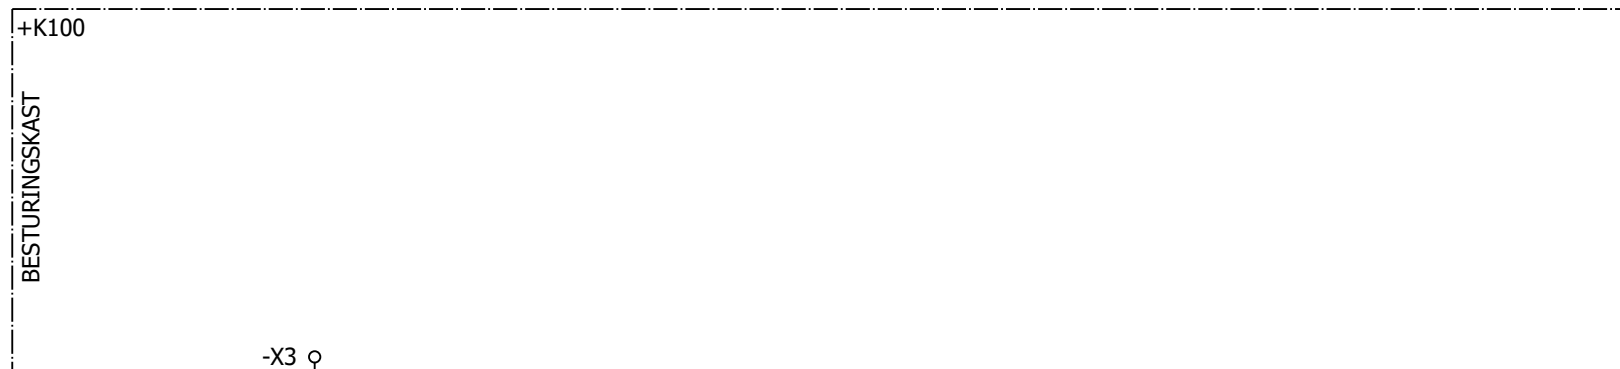

=110.91+K100-W01
RE-2X(St)Yv-fl
1x2x0.75 mm²

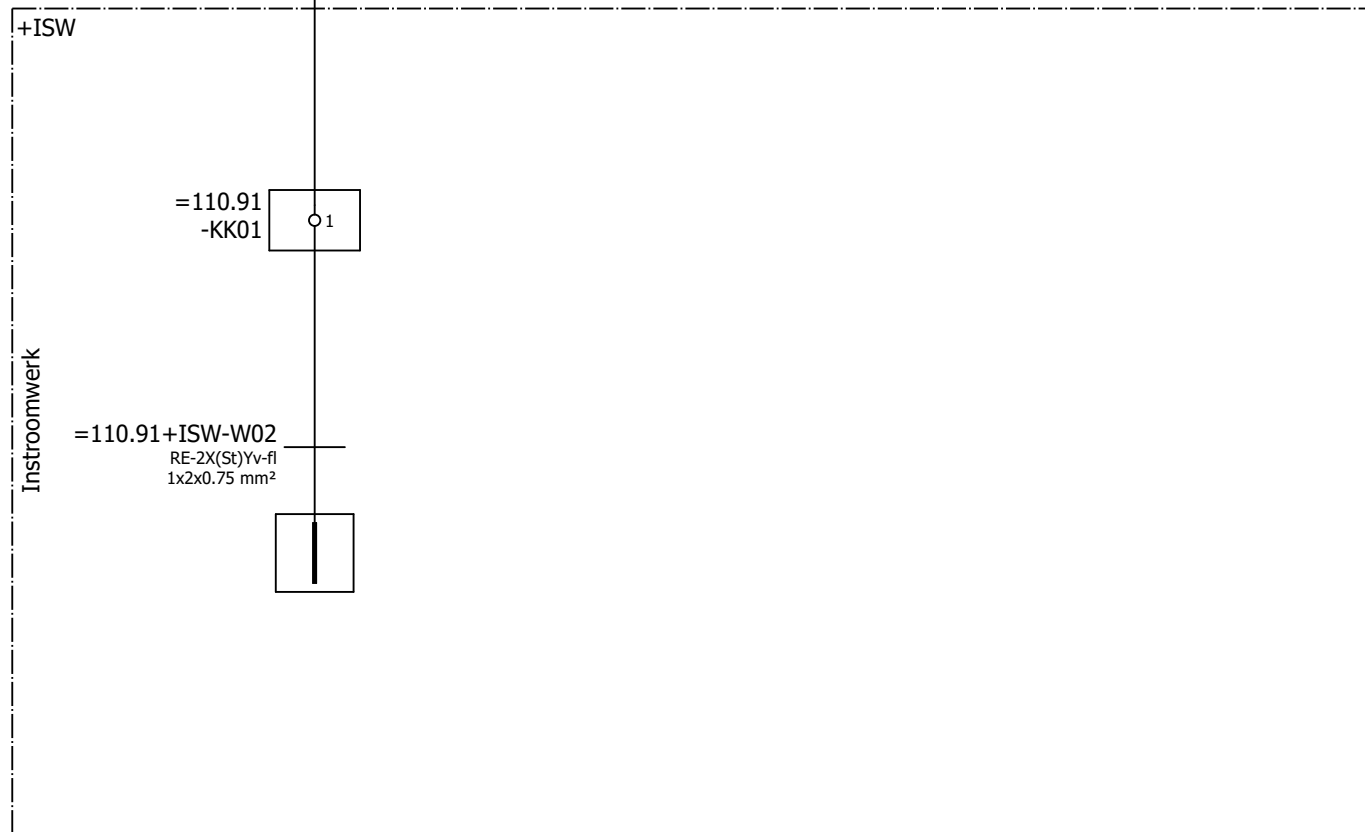

Deze tekening is eigendom van het Hoogheemraadschap Hollands Noorderkwartier en wordt uitgeleend onder de voorwaarde dat de lener ervoor zorgt dat het niet zal worden gereproduceerd, gekopieerd, uitgeleend, of op enigerlei andere wijze verspreid, noch gebruikt voor enig ander doel dan voor welke het ter beschikking is gesteld.

Wijz.	Datum	Gez.	Get.	Omschrijving




HHNK-PG-B050 BASISPROJECT
Kabelblokschema


BESTURINGSKAST

Pomplijn 1
Droogloop


Straatnaam		Registratie nummer	
Postcode-Plaats		123456	
Print 12-3-2026	Get.	Status	Laatste wijziging
Formaat A3	Gez.		12-3-2026
Zw-nummer		Groep	Plaats Blad
		=110.91	+K100 - 1

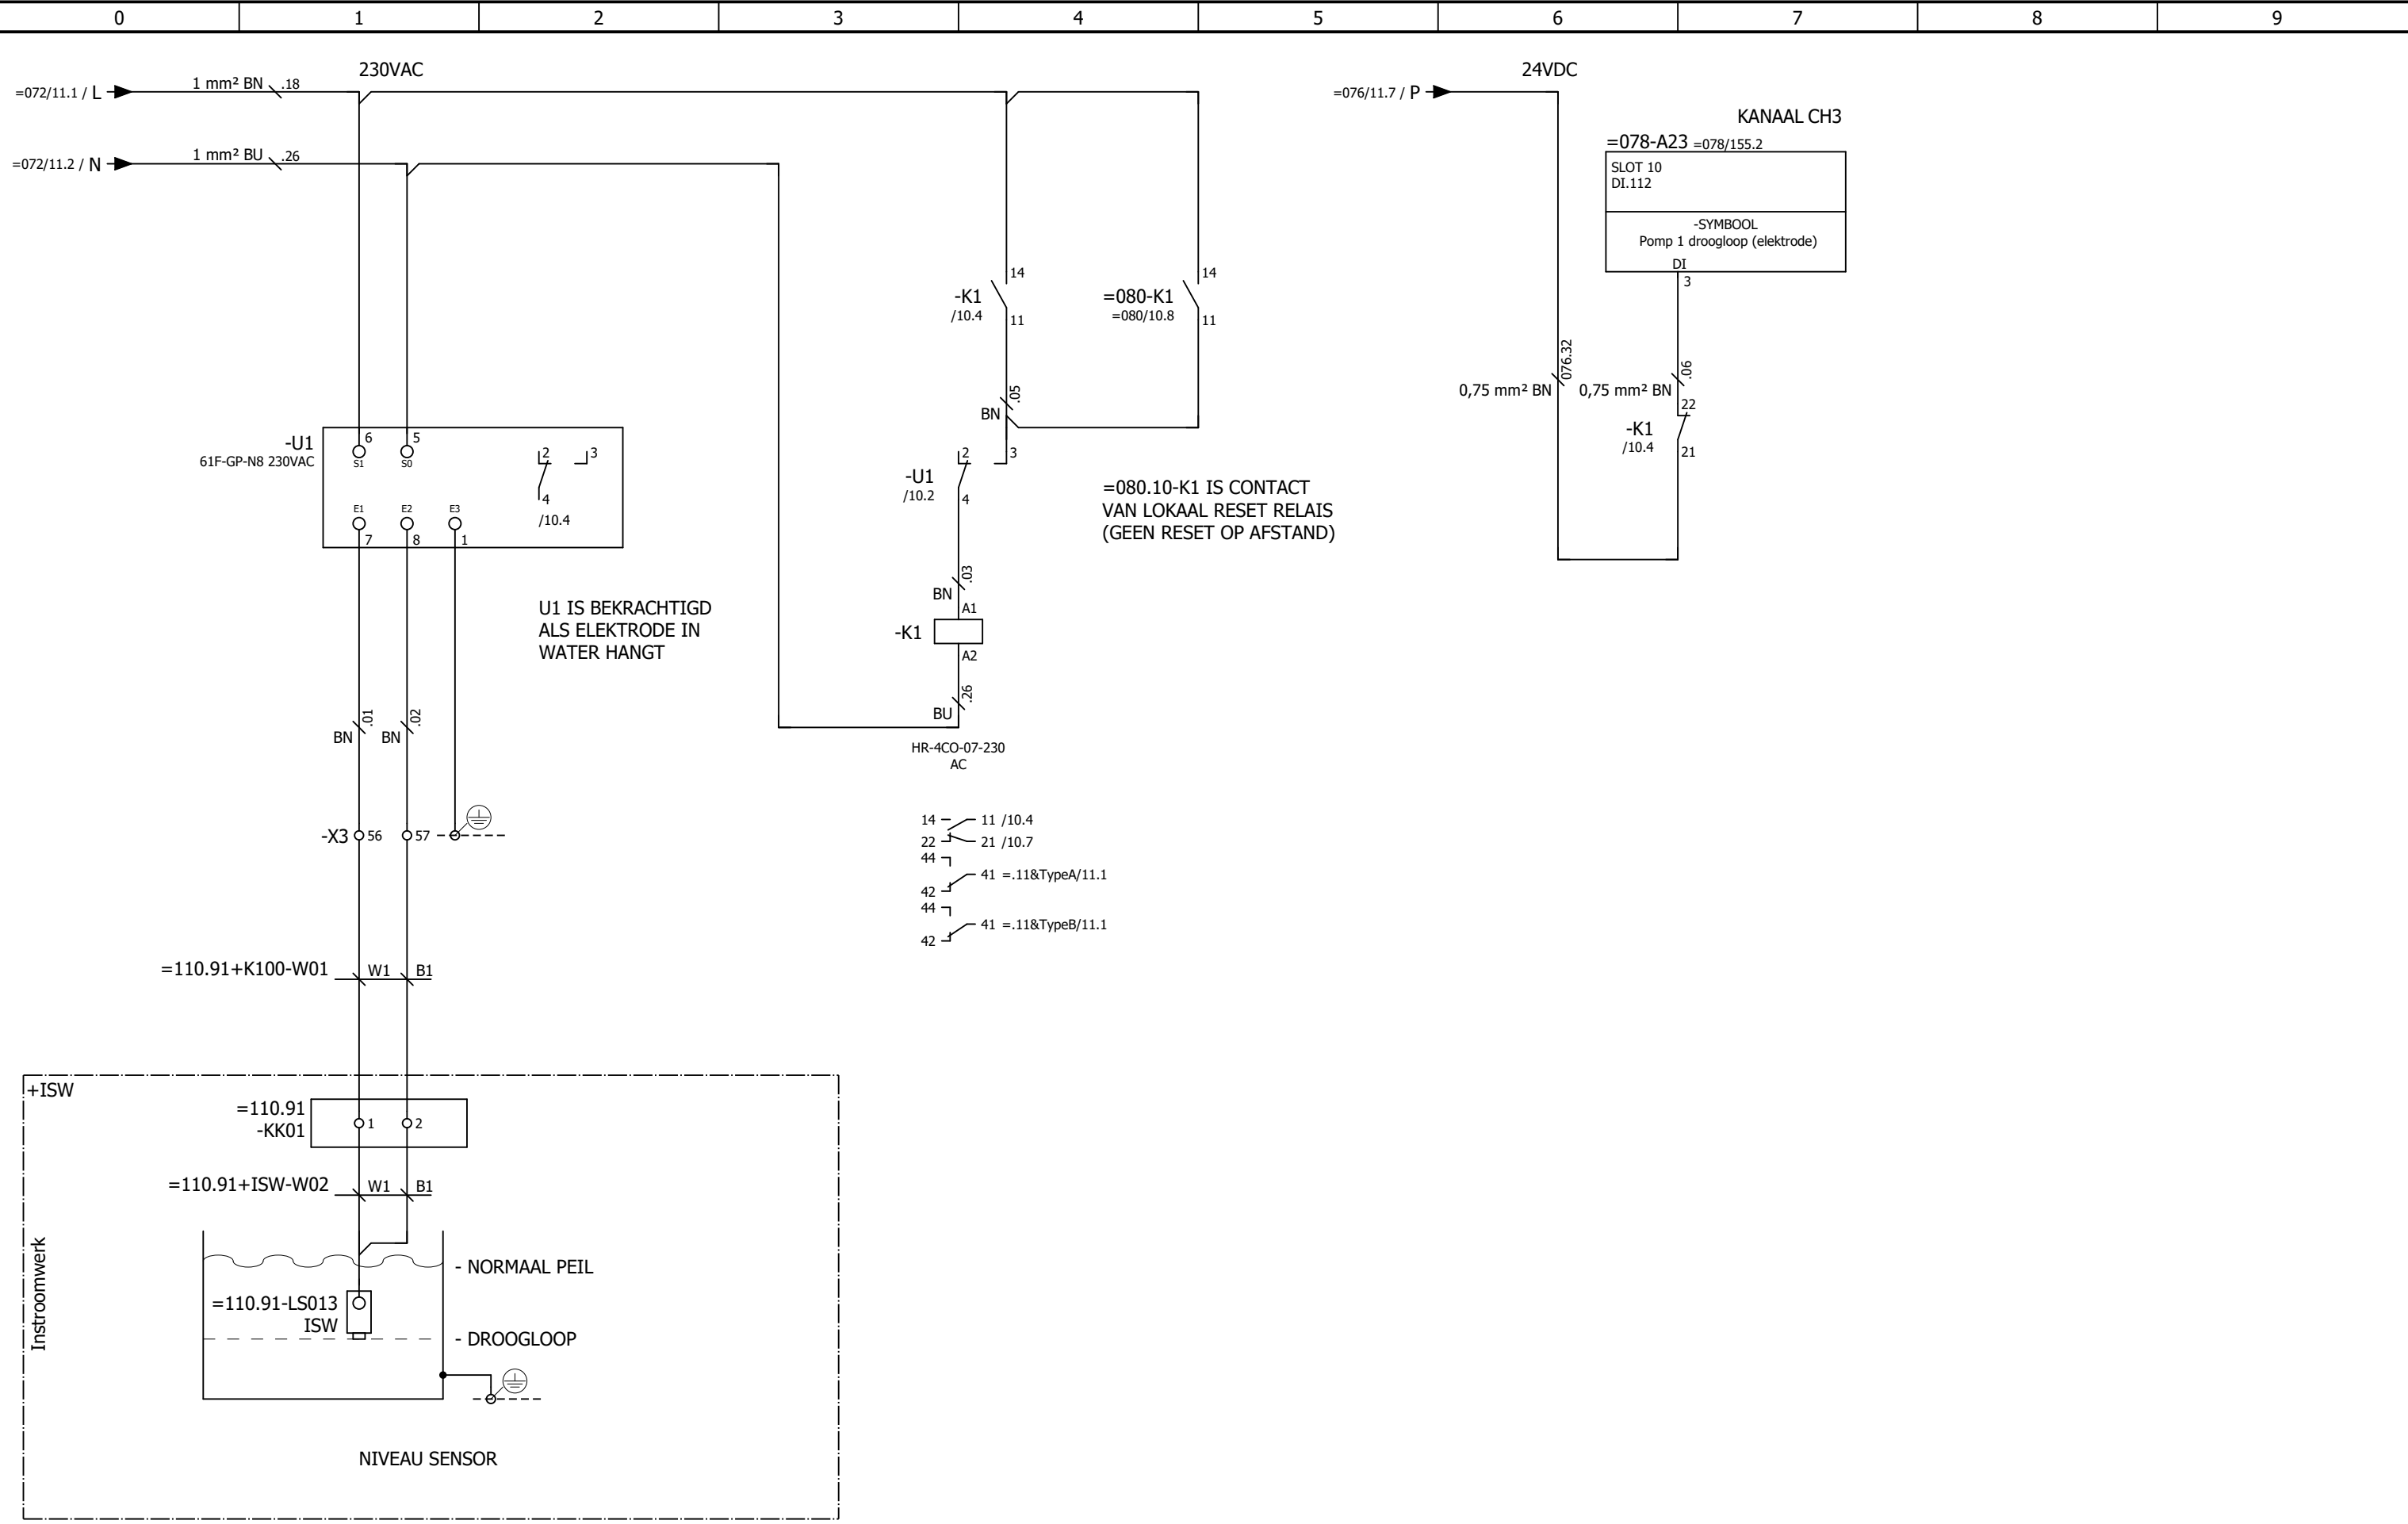

Deze tekening is eigendom van het Hoogheemraadschap Hollands Noorderkwartier en wordt uitgeleend onder de voorwaarde dat de lener ervoor zorgt dat het niet zal worden gereproduceerd, gekopieerd, uitgeteeld, of op enigerlei andere wijze verspreid, noch gebruikt voor enig ander doel dan voor welke het ter beschikking is gesteld.

						HHNK-PG-B050 BASISPROJECT Stroomkringschema	Straatnaam Postcode-Plaats		Registratie nummer 123456	
Print 12-3-2026 Formaat A3		Get. Gez.		Status Laatst wijziging 12-3-2026						
Wijz. Datum Gez. Get.	Omschrijving				Pomplijn 1 Droogloop		BESTURINGSKAST		Groep Plaats Blad =110.91 +K100 - 10	
					ZW-nummer					

=076/12.2 M → 1 mm² WH \ 076.36 → M / 13.0

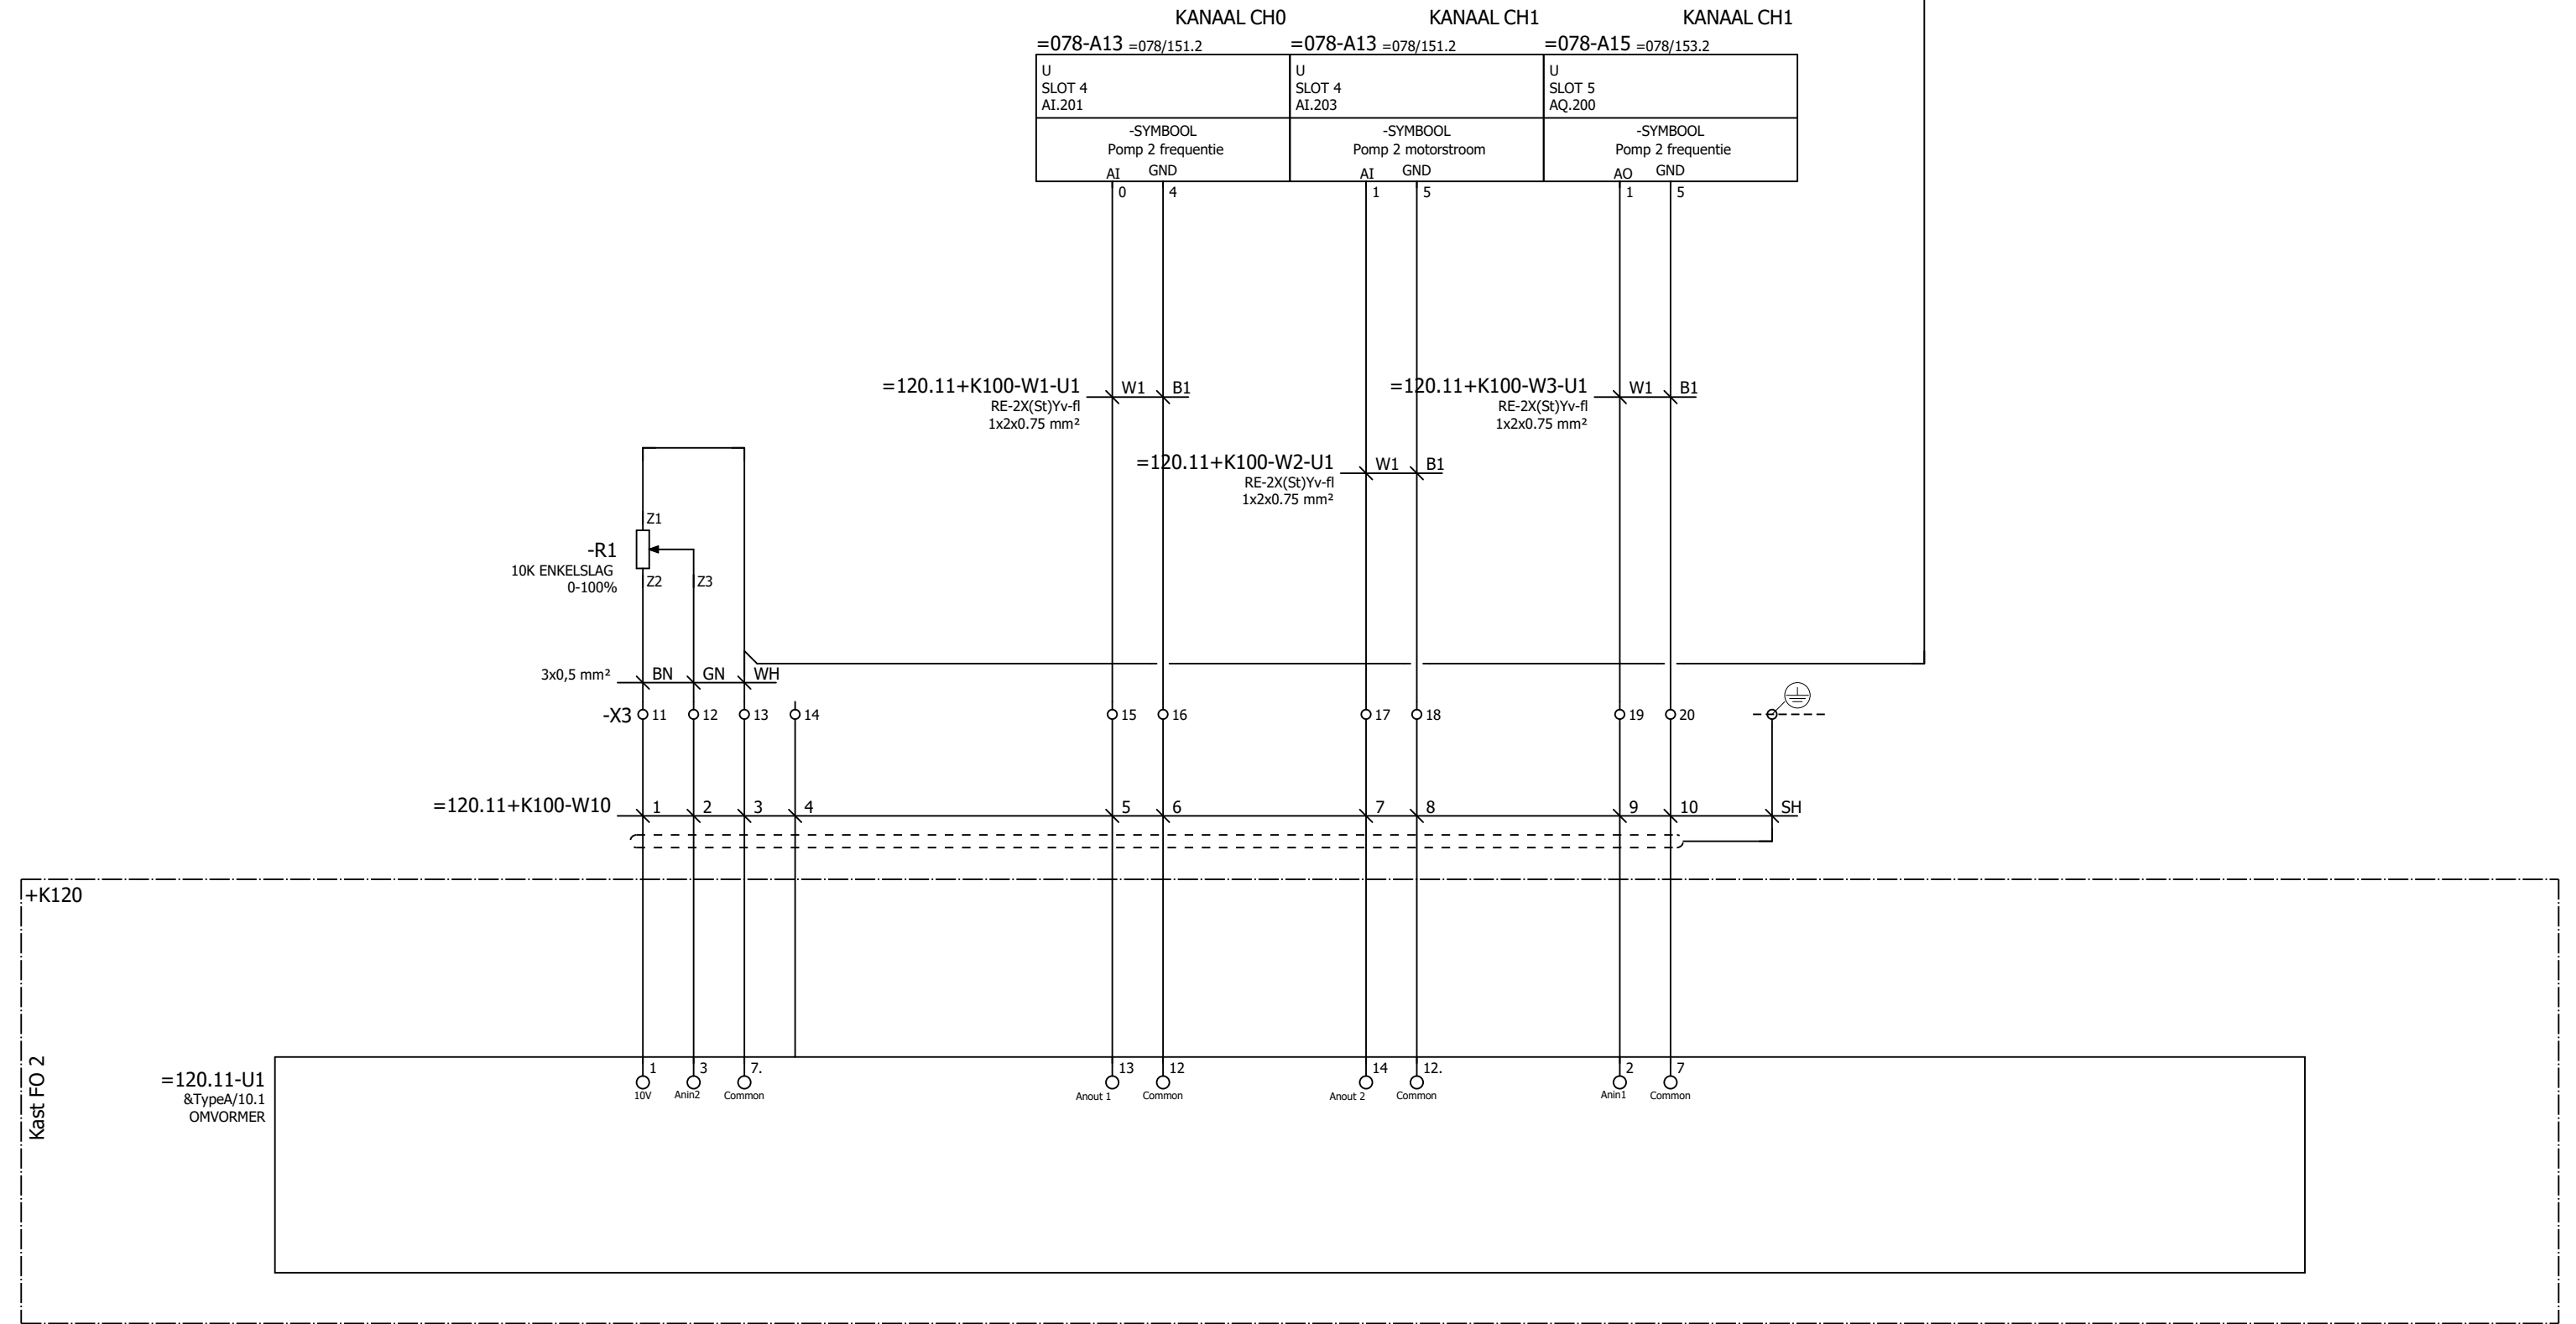

STANDAARD PARAMETERSETS HHNK
TOEPASSEN PER FABRIKAAT EN TYPE REGELAAR

HANDBEDRIJF
TOERENTALREGELING

FREQUENTIE-
METING

STROOMMETING

REGELWAARDE

←=110.91/10

13→

Wijz.	Datum	Gez.	Get.	Omschrijving







HHNK-PG-B050 BASISPROJECT
Stroomkringschema

BESTURINGSKAST

Pomplijn 2
Aandrijving

Straatnaam		Registratie nummer	
Postcode-Plaats		123456	
Print 12-3-2026	Get.	Status	Laatste wijziging
Formaat A3	Gez.		12-3-2026
ZW-nummer		Groep	Plaats
=120.11			Blad
			+K100 - 12

Deze tekening is eigendom van het Hoogheemraadschap Hollands Noorderkwartier en wordt uitgeleend onder de voorwaarde dat de lener ervoor zorgt dat het niet zal worden gereproduceerd, gekopieerd, uitgeleend, of op enigerlei andere wijze verspreid, noch gebruikt voor enig ander doel dan voor welke het ter beschikking is gesteld.

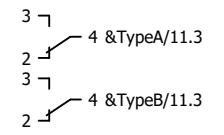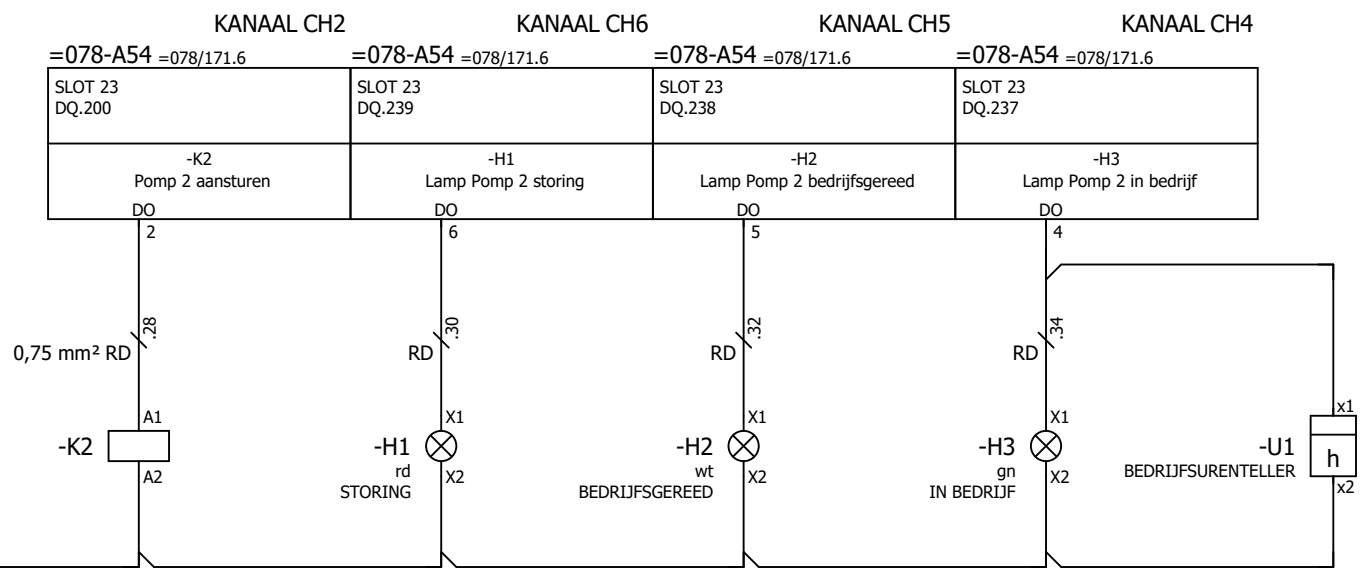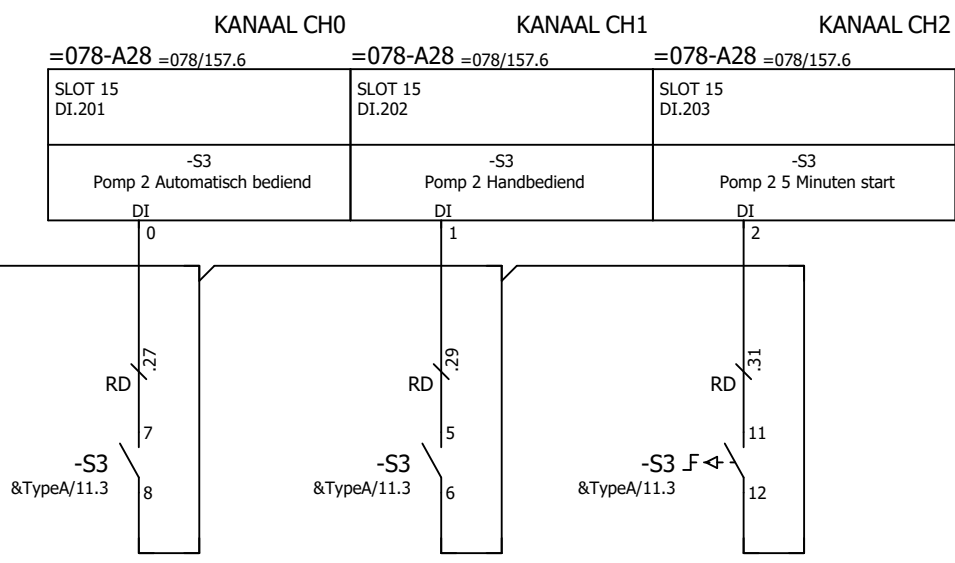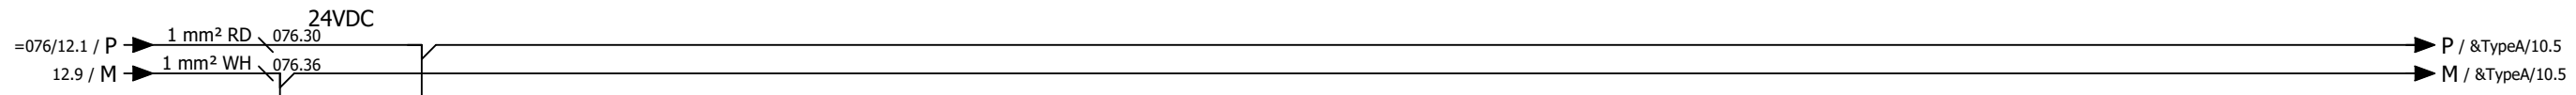

Deze tekening is eigendom van het Hoogheemraadschap Hollands Noorderkwartier en wordt uitgeleend onder de voorwaarde dat de lener ervoor zorgt dat het niet zal worden gereproduceerd, gekopieerd, uitgeleend, of op enigerlei andere wijze verspreid, noch gebruikt voor enig ander doel dan voor welke het ter beschikking is gesteld.

←12

&TypeA/2↔

Wijz.	Datum	Gez.	Get.	Omschrijving




HHNK-PG-B050 BASISPROJECT
Stroomkringschema


BESTURINGSKAST


Pomplijn 2
Aandrijving

Straatnaam		Registratie nummer	
Postcode-Plaats		123456	
Print 12-3-2026	Get.	Status	Laatste wijziging
Formaat A3	Gez.		12-3-2026
ZW-nummer		Groep	Plaats Blad
=120.11		+K100	- 13

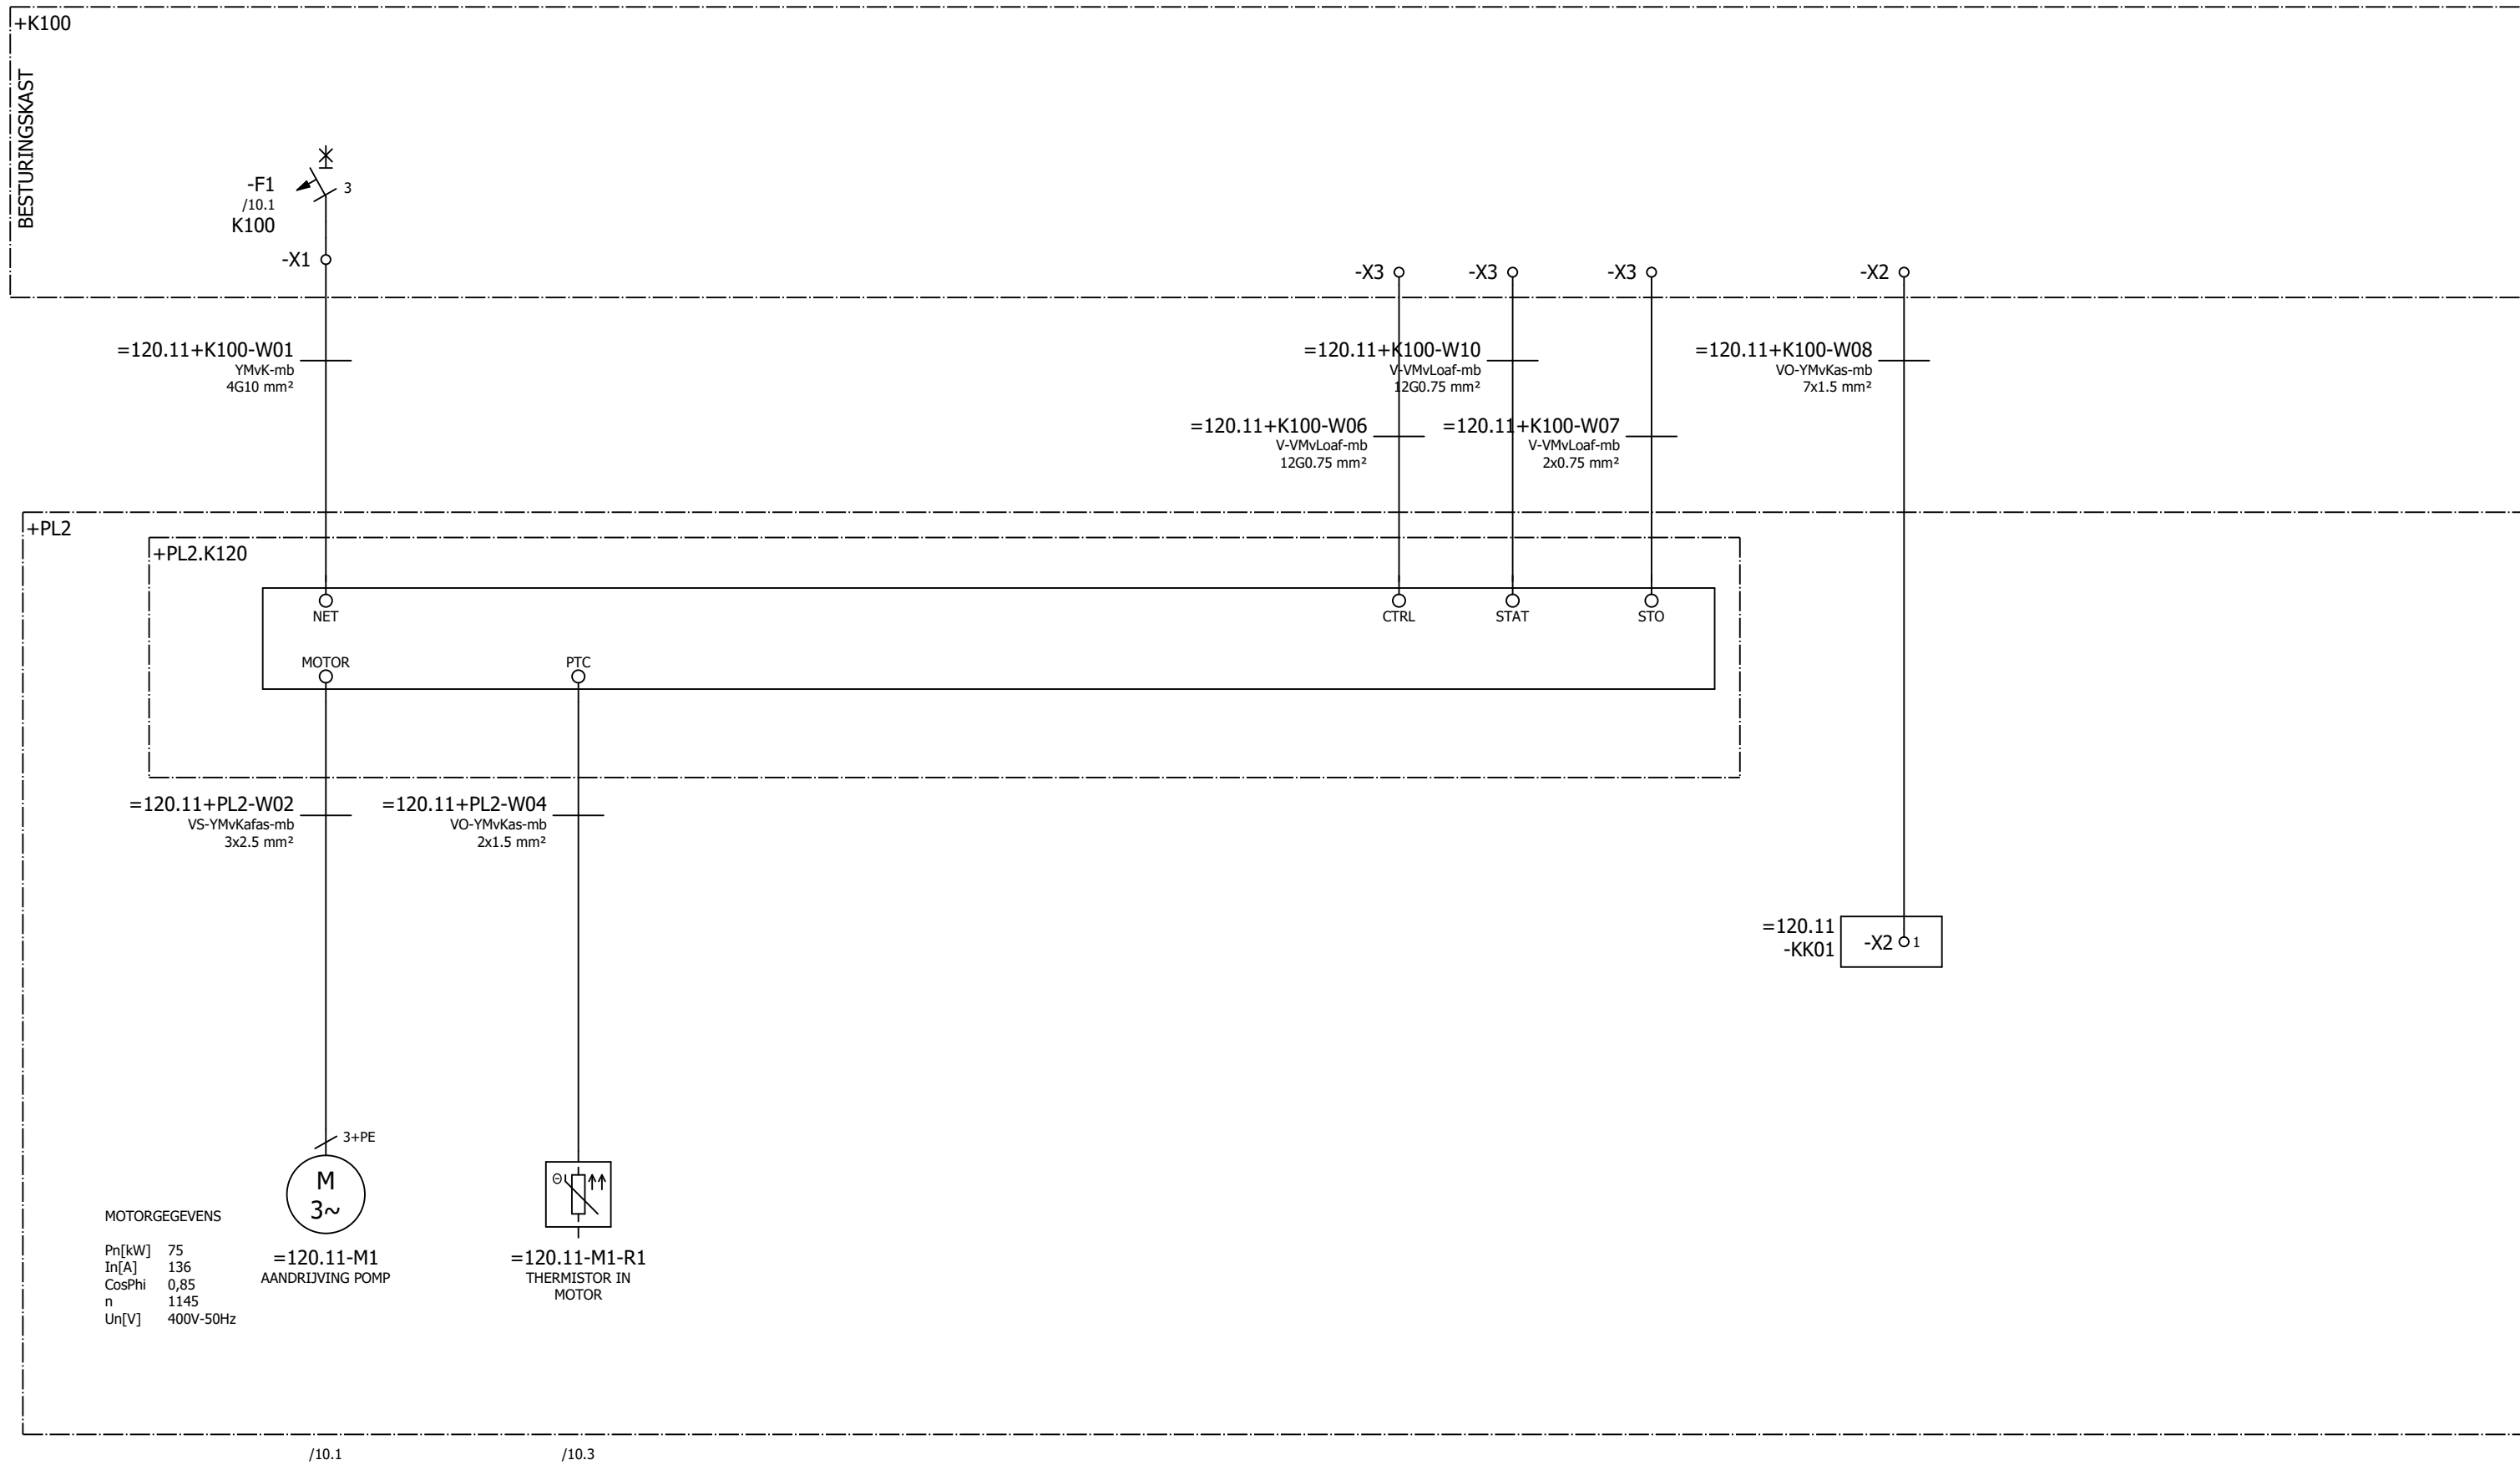


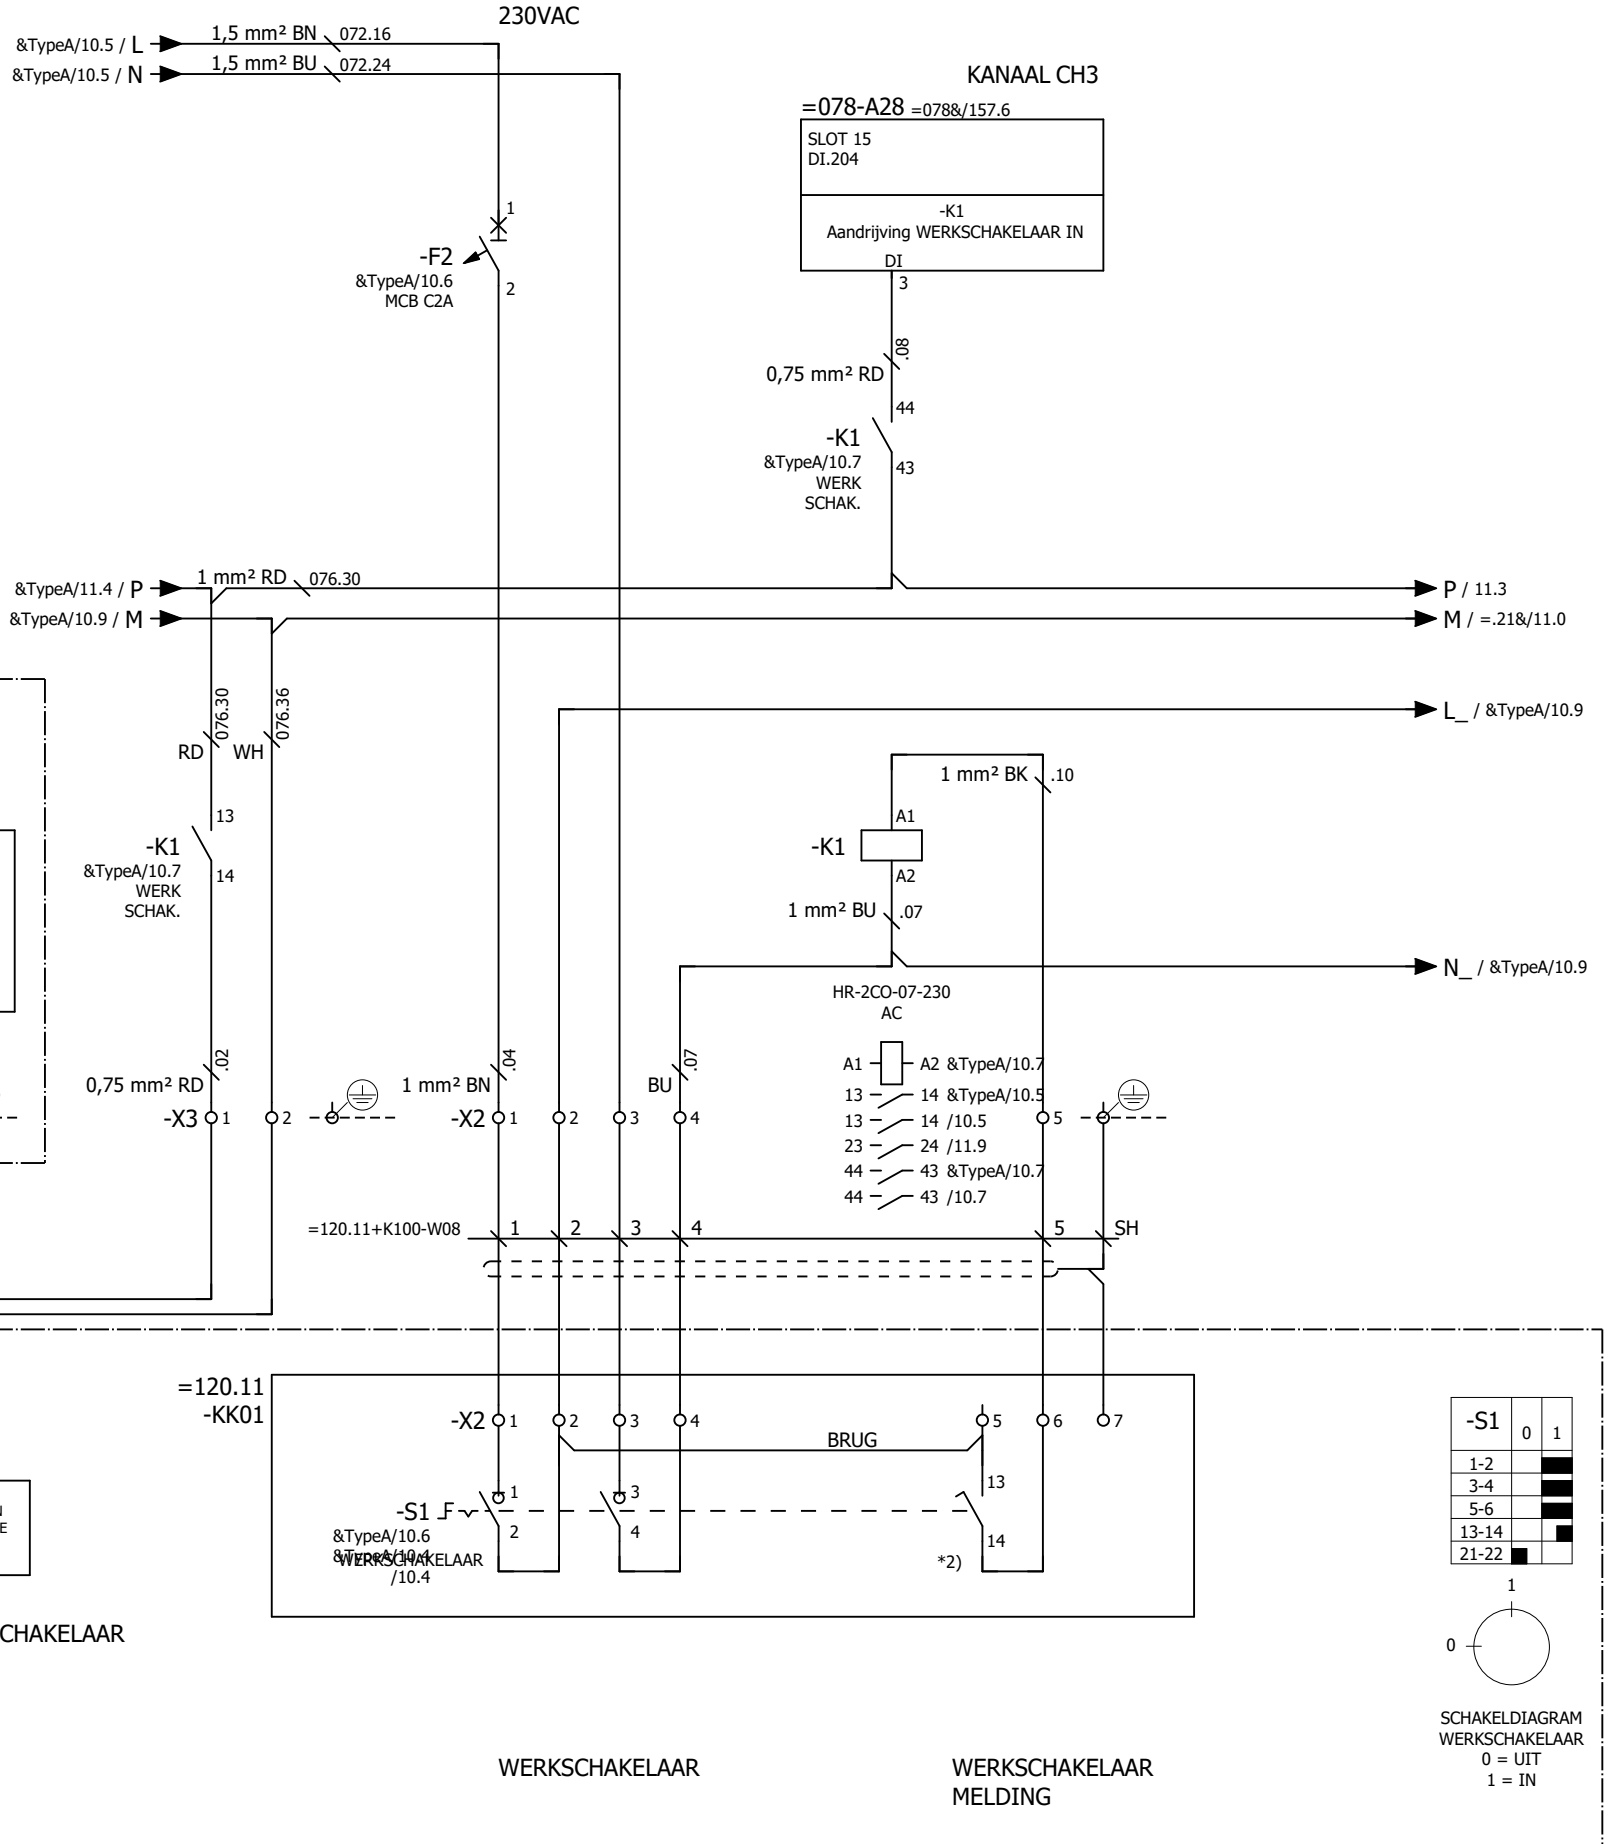
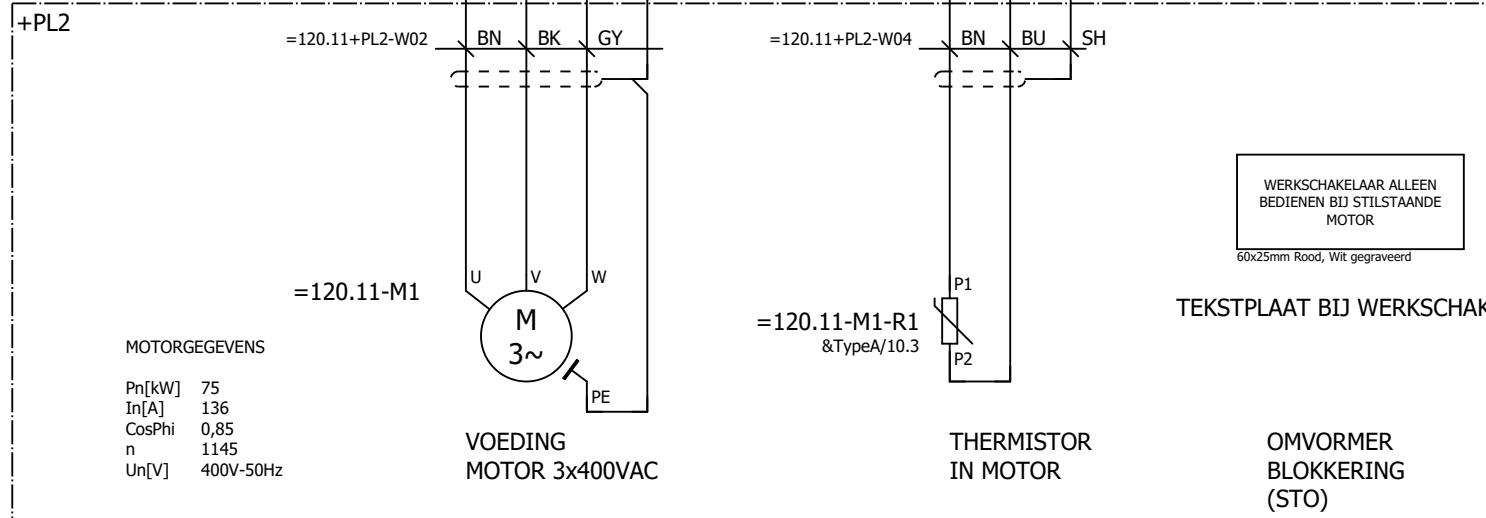
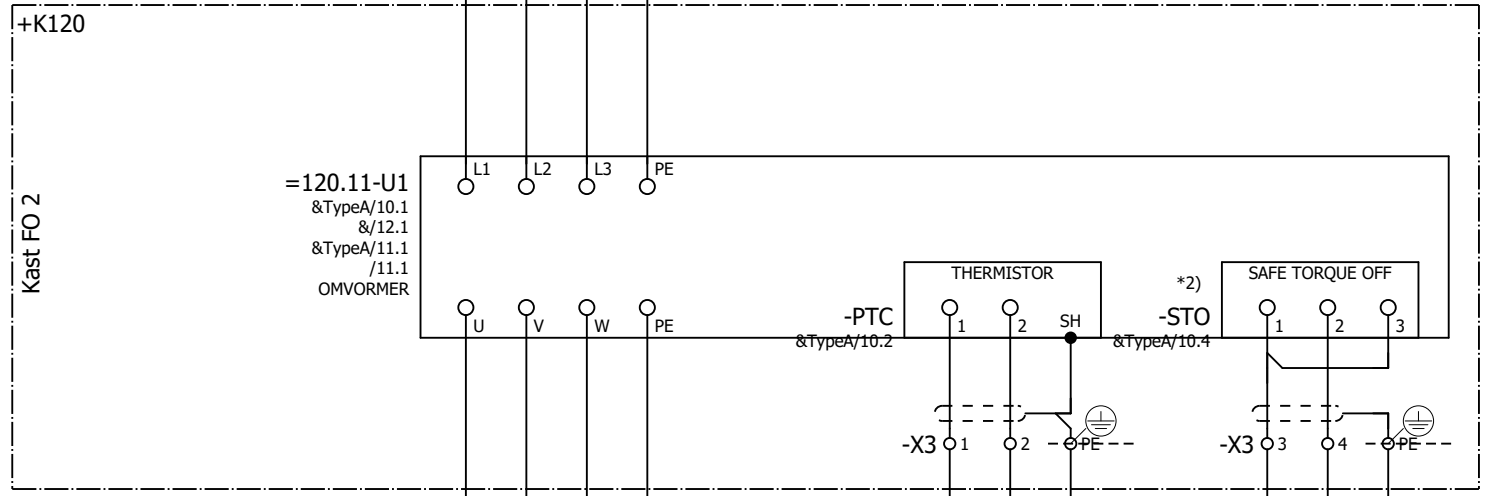
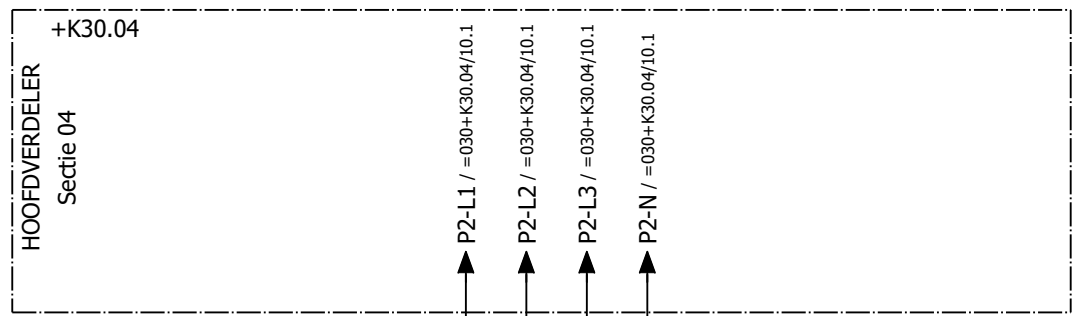
Deze tekening is eigendom van het Hoogheemraadschap Hollands Noorderkwartier en wordt uitgeleend onder de voorwaarde dat de leener ervoor zorgt dat het niet zal worden gereproduceerd, gekopieerd, uitgeleend, of op enigerlei andere wijze verspreid, noch gebruikt voor enig ander doel dan voor welke het ter beschikking is gesteld.

←&/13					10⇒				
					HHNK-PG-B050 BASISPROJECT Kabelblokschema				
					Pomplijn 2 Aandrijving				
BESTURINGSKAST					Straatnaam Postcode-Plaats		Registratie nummer 123456		
					Print 12-3-2026 Formaat A3		Get. Gez. Status Laatst wijziging 12-3-2026		
Wijz. Datum Gez. Get. Omschrijving					ZW-nummer =120.11		Groep Plaats Blad +K100 - 2		

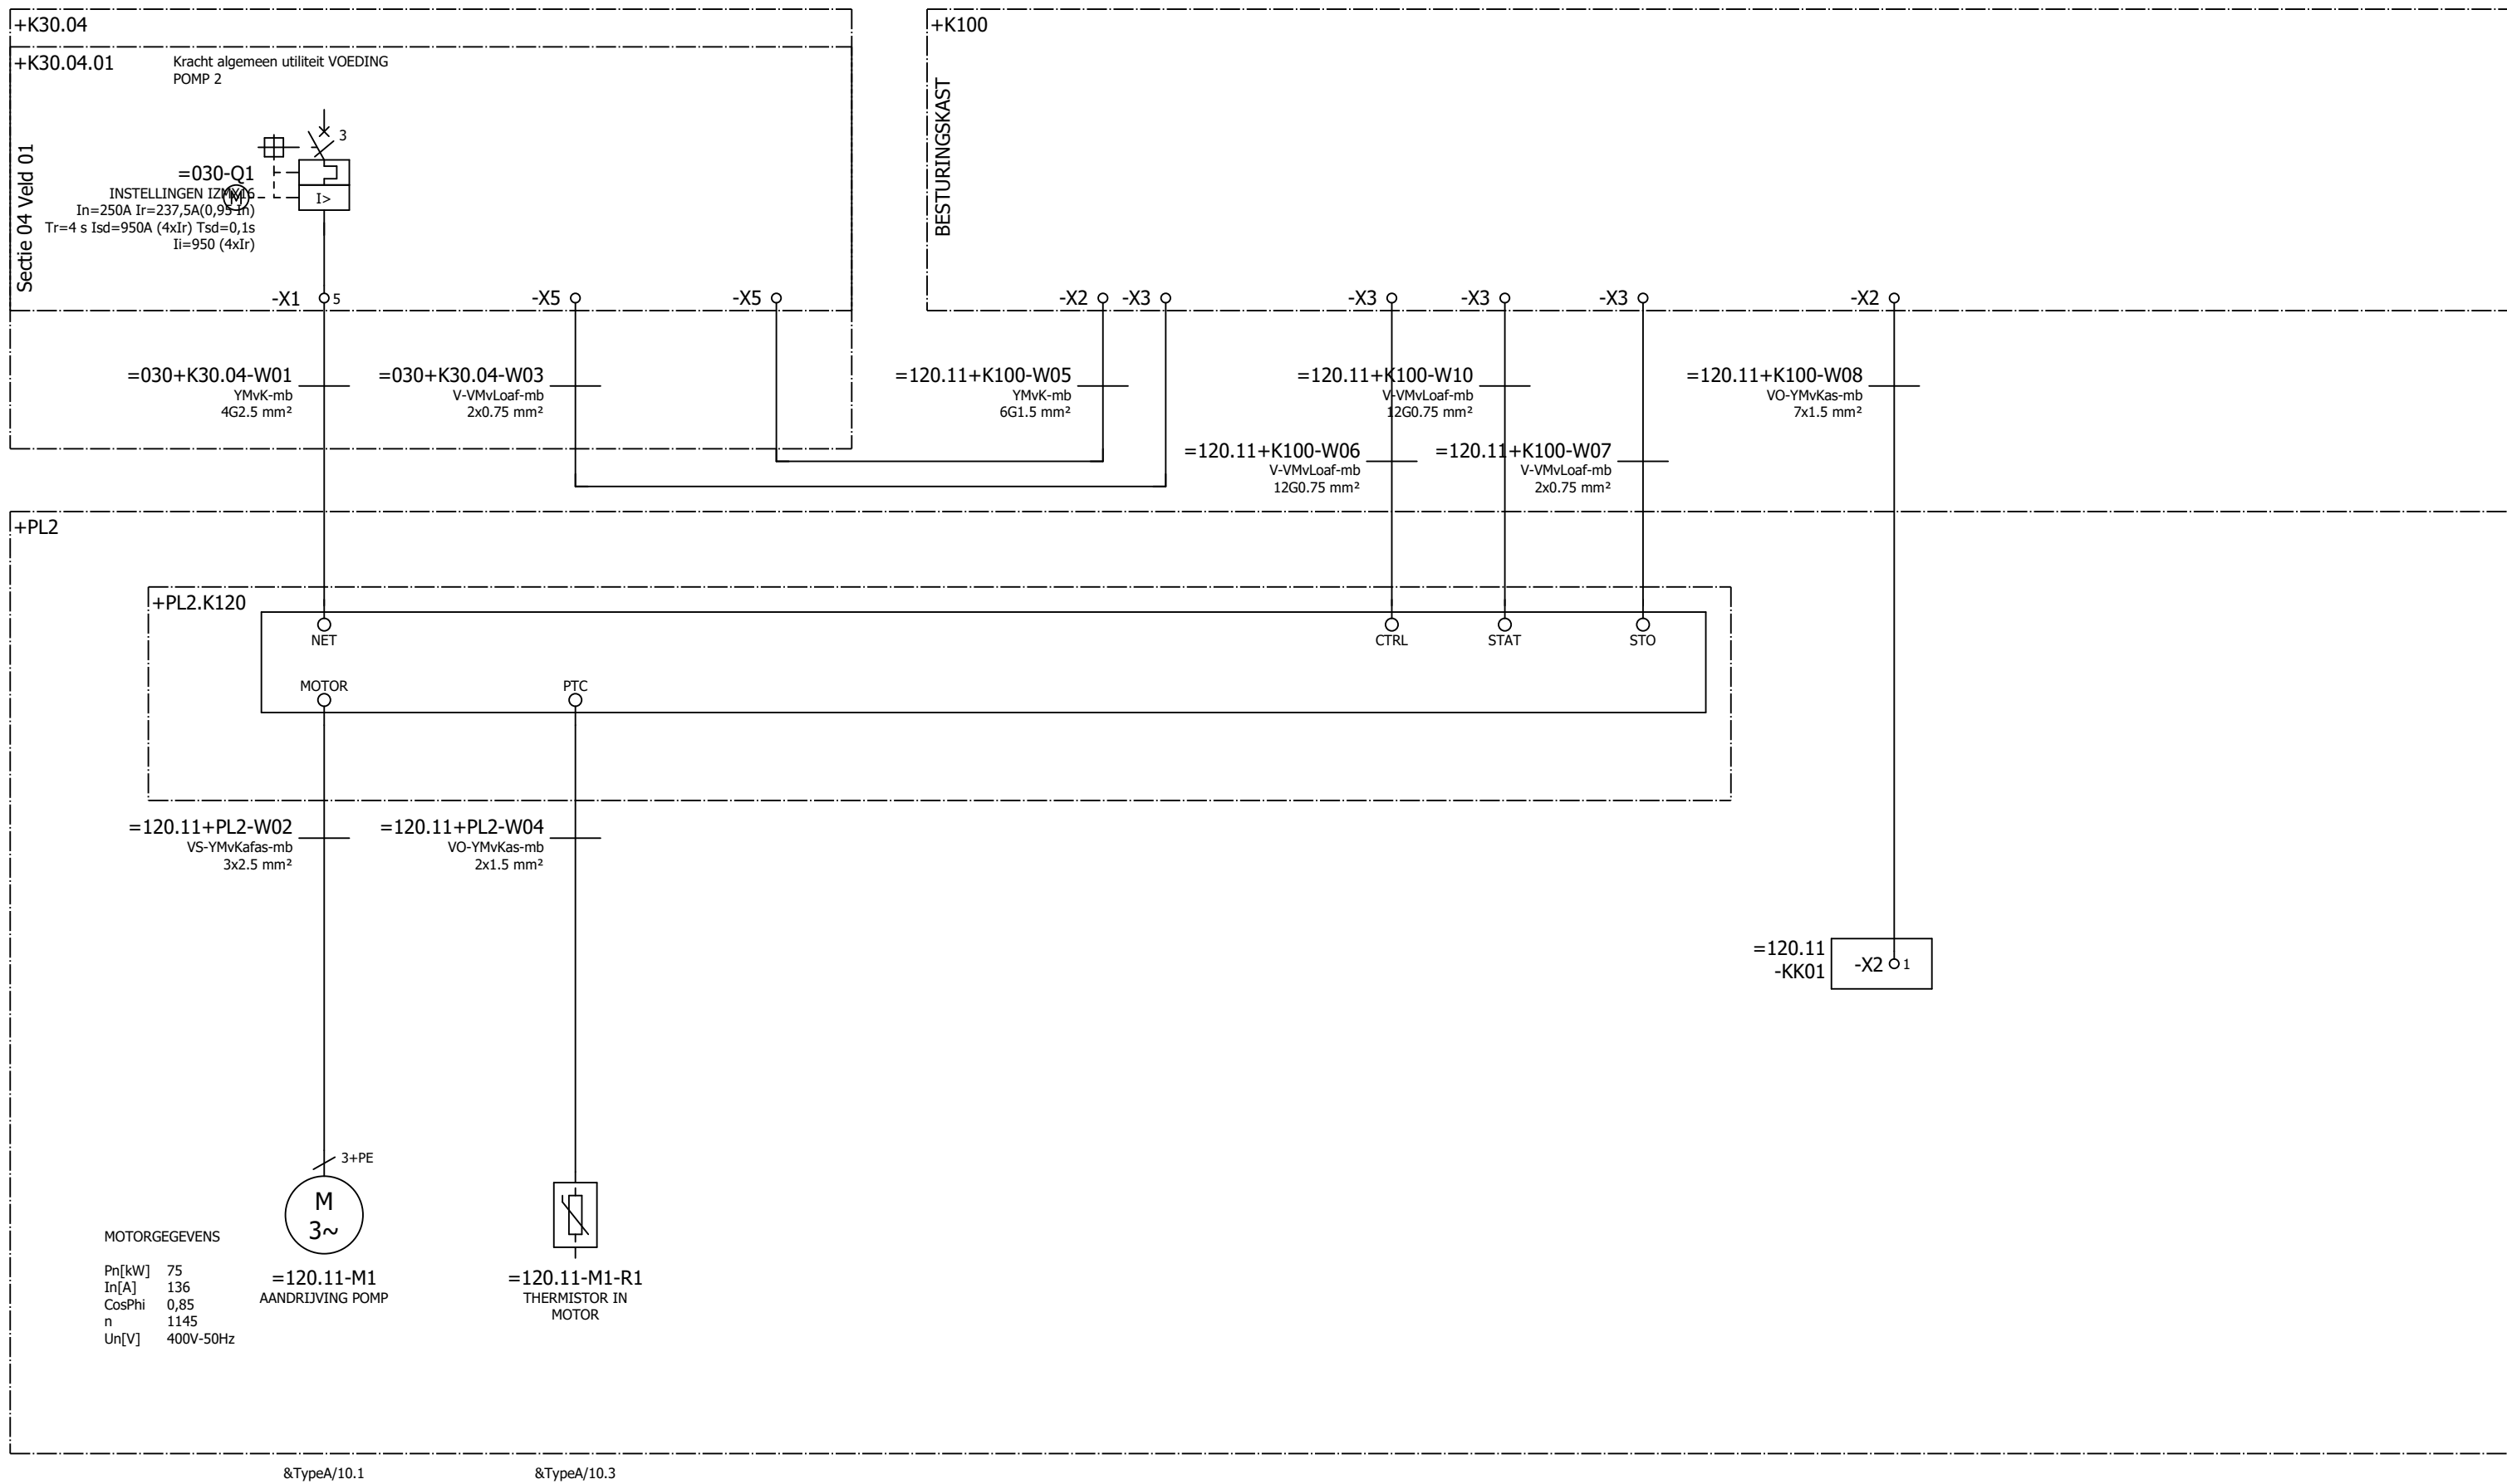

Deze tekening is eigendom van het Hoogheemraadschap Hollands Noorderkwartier en wordt uitgeleend onder de voorwaarde dat de leener ervoor zorgt dat het niet zal worden gereproduceerd, gekopieerd, uitgeleend, of op enigerlei andere wijze verspreid, noch gebruikt voor enig ander doel dan voor welke het ter beschikking is gesteld.


←&TypeA/11					10→																								
					HHNK-PG-B050 BASISPROJECT Kabelblokschema					Straatnaam Postcode-Plaats																			
					Pomplijn 2 Aandrijving					BESTURINGSKAST					Registratie nummer 123456														
Wijz.					Datum					Gez.					Gez.					Omschrijving									
										Print 12-3-2026 Formaat A3					Get. Gez.					Status 12-3-2026									
										ZW-nummer					Groep =120.11					Plaats +K100					Blad 2				



WERKSCHAKELAAR ALLEEN
BEDIENEN BIJ STILSTAANDE
MOTOR
60x25mm Rood, Wit gegraveerd

TEKSTPLAAT BIJ WERKSCHAKELAAR

-S1	0	1
1-2		■
3-4		■
5-6		■
13-14		■
21-22	■	

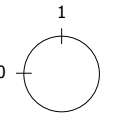

SCHAKELDIAGRAM
WERKSCHAKELAAR
0 = UIT
1 = IN

Wijz.	Datum	Gez.	Get.	Omschrijving





HHNK-PG-B050 BASISPROJECT
Stroomkringschema

BESTURINGSKAST


Pomplijn 2
Aandrijving

Straatnaam		Registratie nummer	
Postcode-Plaats		123456	
Print 12-3-2026	Get.	Status	Laatste wijziging
Formaat A3	Gez.		12-3-2026
Zw-nummer		Groep	Plaats
		=120.11	+K100
			Blad
			10


-S3	HAND	0	A	S
1-2	X			
3-4		X	X	
5-6	X			
7-8		X	X	
9-10	X			
11-12				X

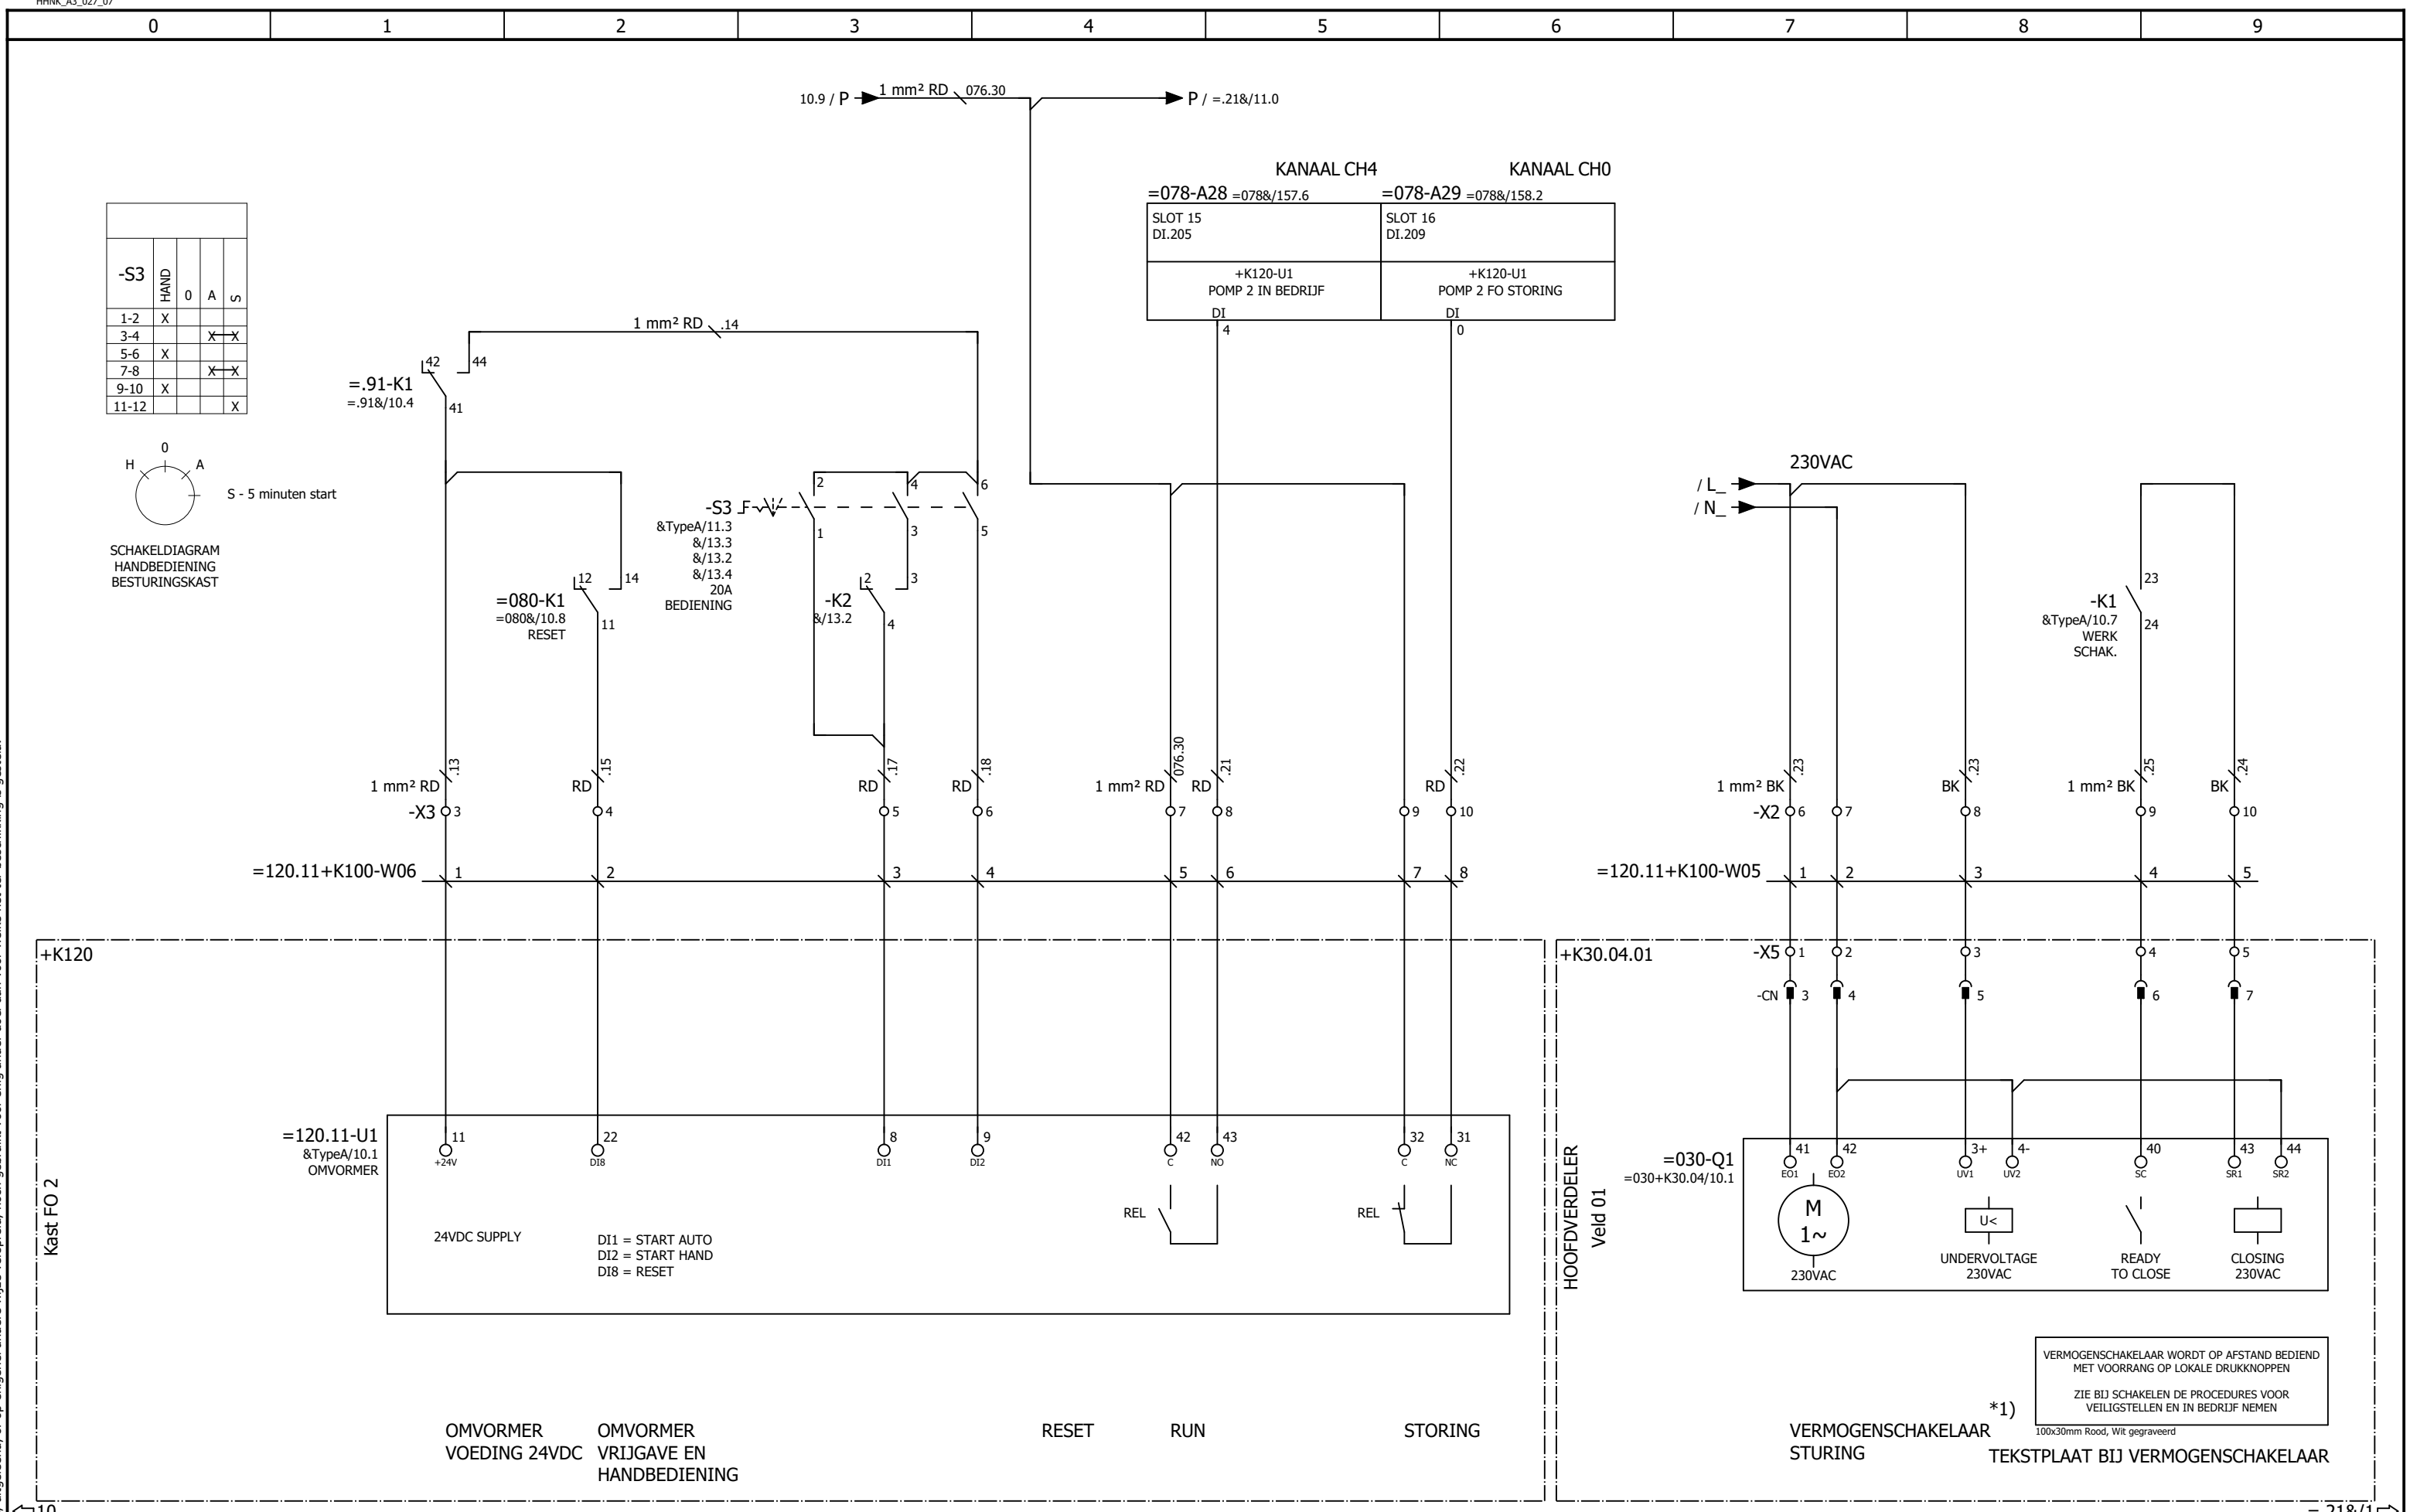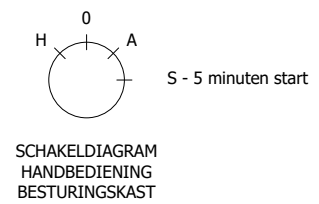



Wijz.					Datum					Gez.					Omschrijving																								
										HHNK-PG-B050 BASISPROJECT Stroomkringschema Pomplijn 2 Aandrijving										Straatnaam Postcode-Plaats Print 12-3-2026 Get. Formaat A3 Gez. ZW-nummer										Registratie nummer 123456 Status Laatste wijziging 12-3-2026 Groep Plaats Blad									
										BESTURINGSKAST										=120.11 +K100 - 11																			

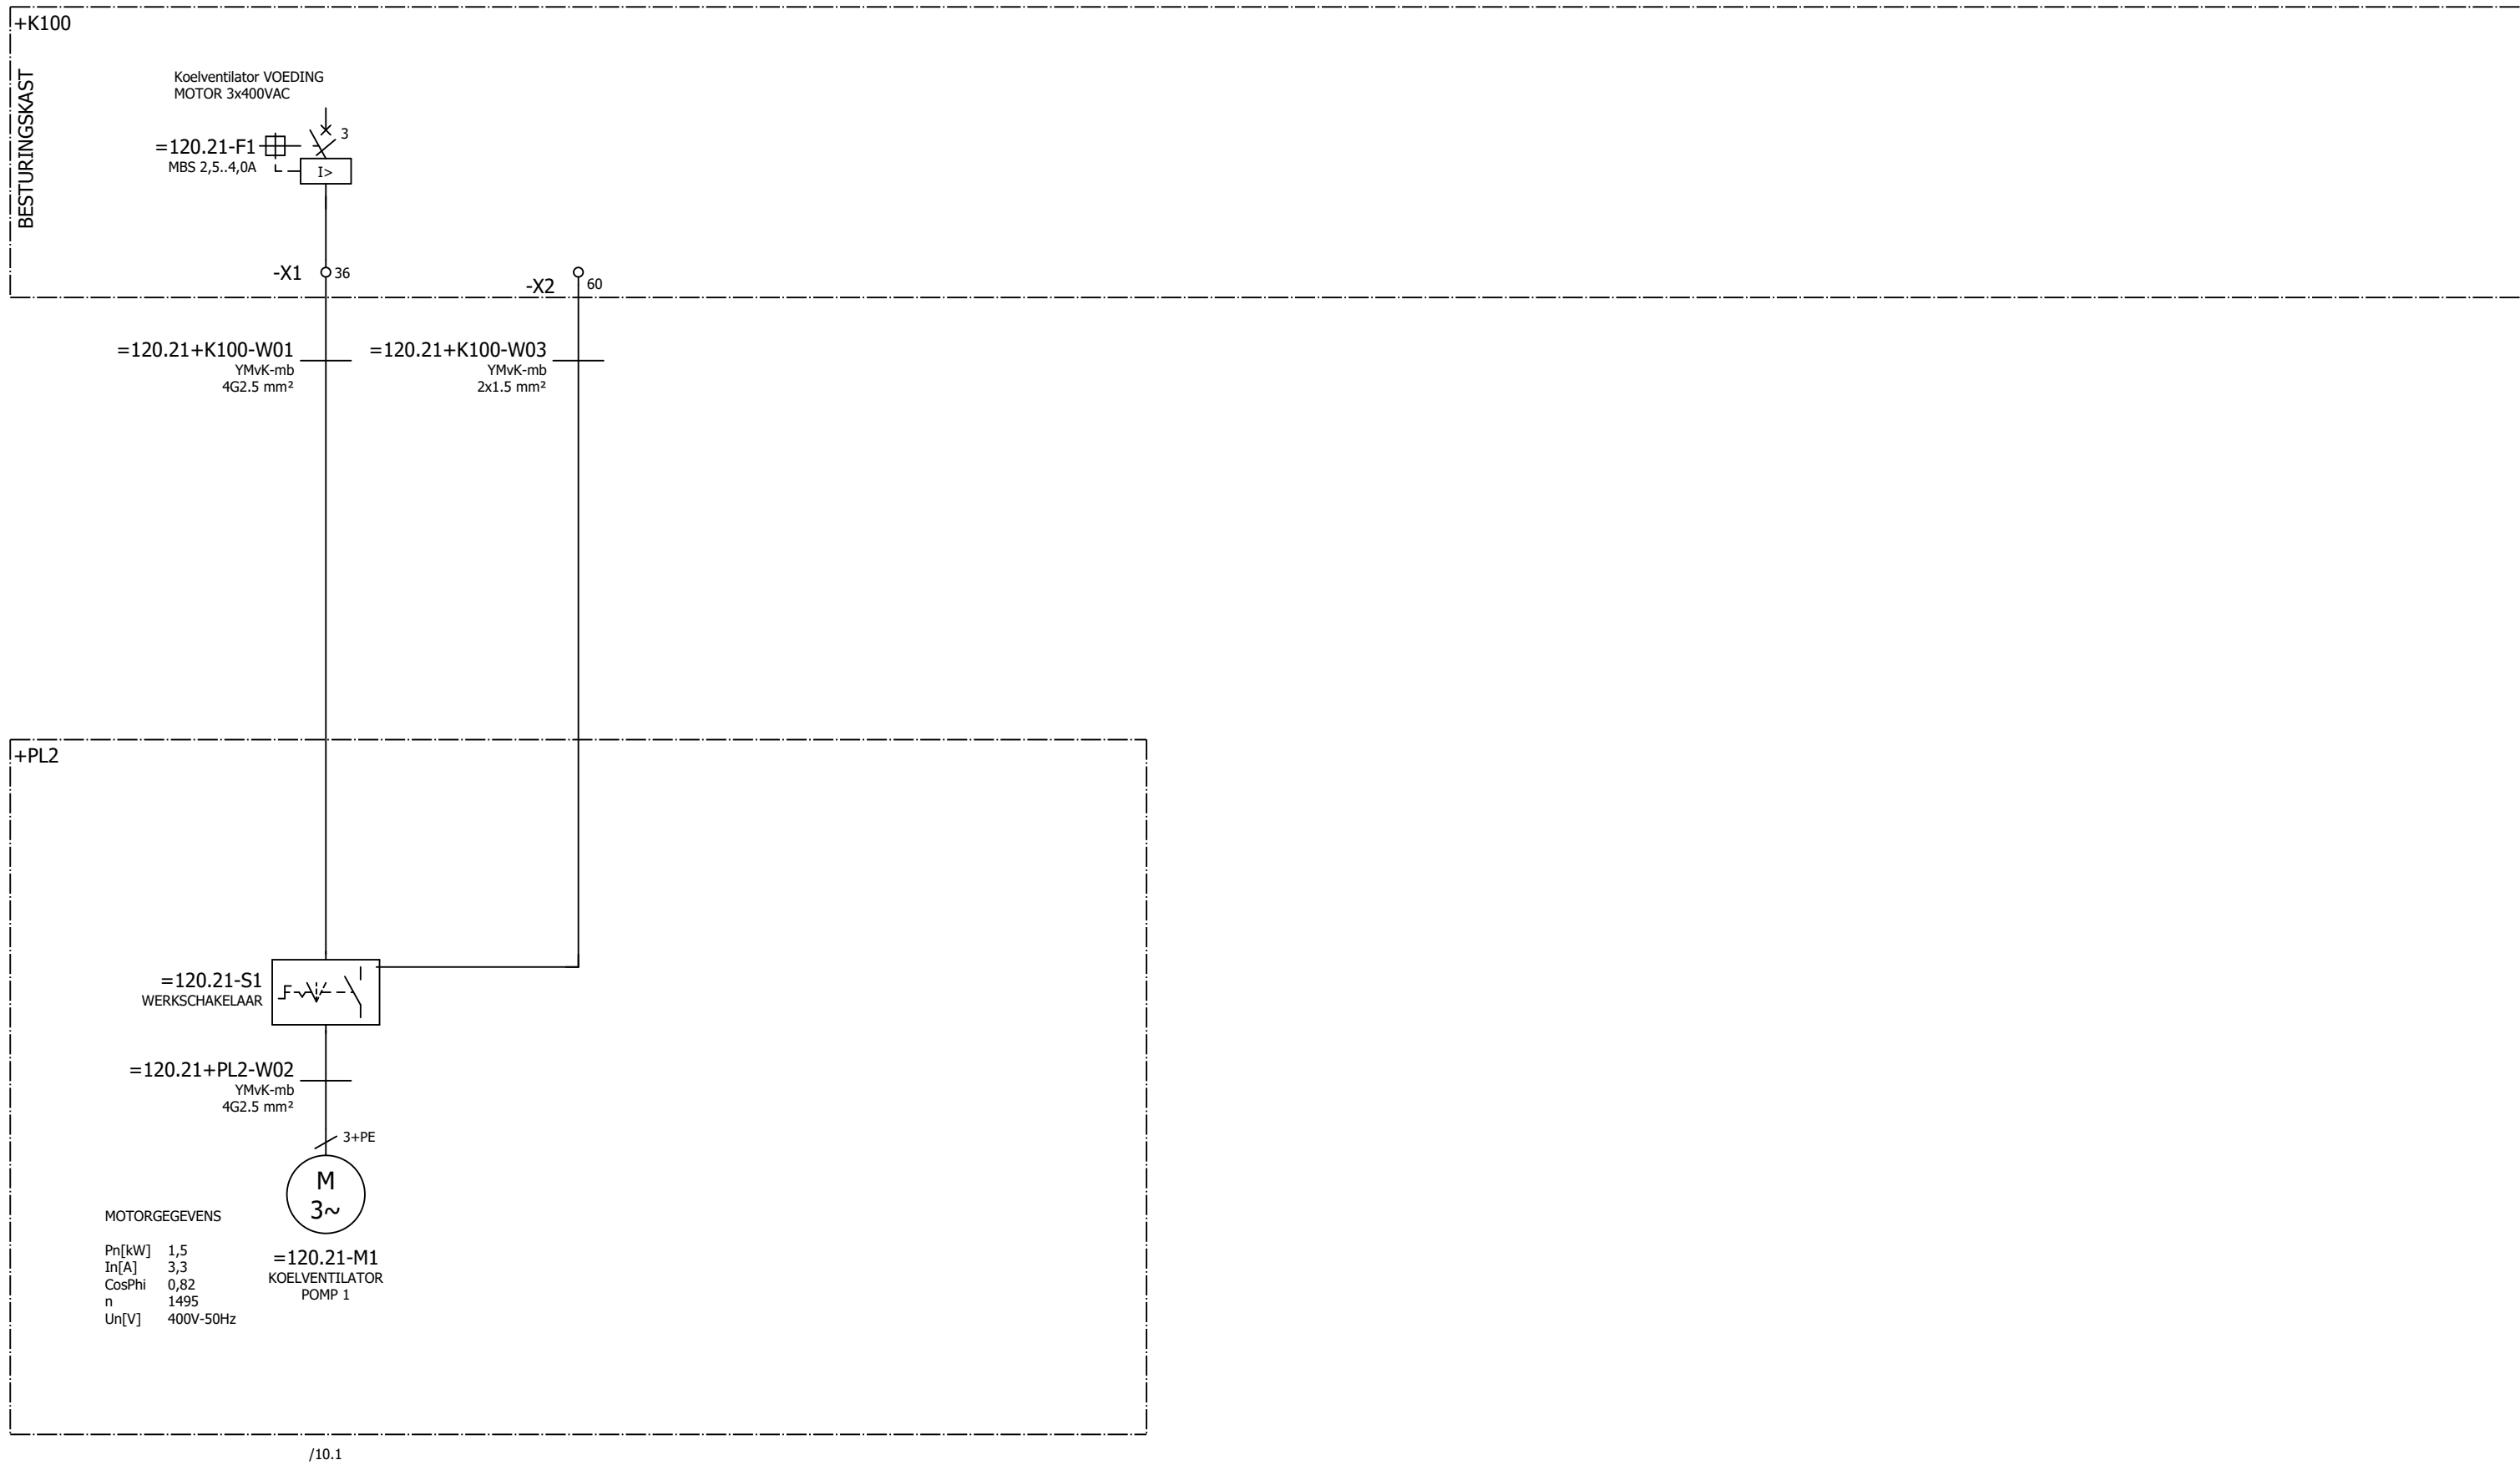

Deze tekening is eigendom van het Hoogheemraadschap Hollands Noorderkwartier en wordt uitgeleend onder de voorwaarde dat de lener ervoor zorgt dat het niet zal worden gereproduceerd, gekopieerd, uitgeleend, of op enigerlei andere wijze verspreid, noch gebruikt voor enig ander doel dan voor welke het ter beschikking is gesteld.

←=.11&TypeB/11					10→									
					HHNK-PG-B050 BASISPROJECT Kabelblokschema					Straatnaam _____ Registratie nummer Postcode-Plaats 123456				
					Pomplijn 2 Koelventilator					BESTURINGSKAST				
Wijz. Datum Gez. Get. Omschrijving					Groep _____ Plaats _____ Blad _____ ZW-nummer =120.21 +K100 - 1									

24VDC
 =.11&TypeB/11.4 / P → 1 mm² RD / 076.30
 =.11&TypeB/10.9 / M → 1 mm² WH / 076.36

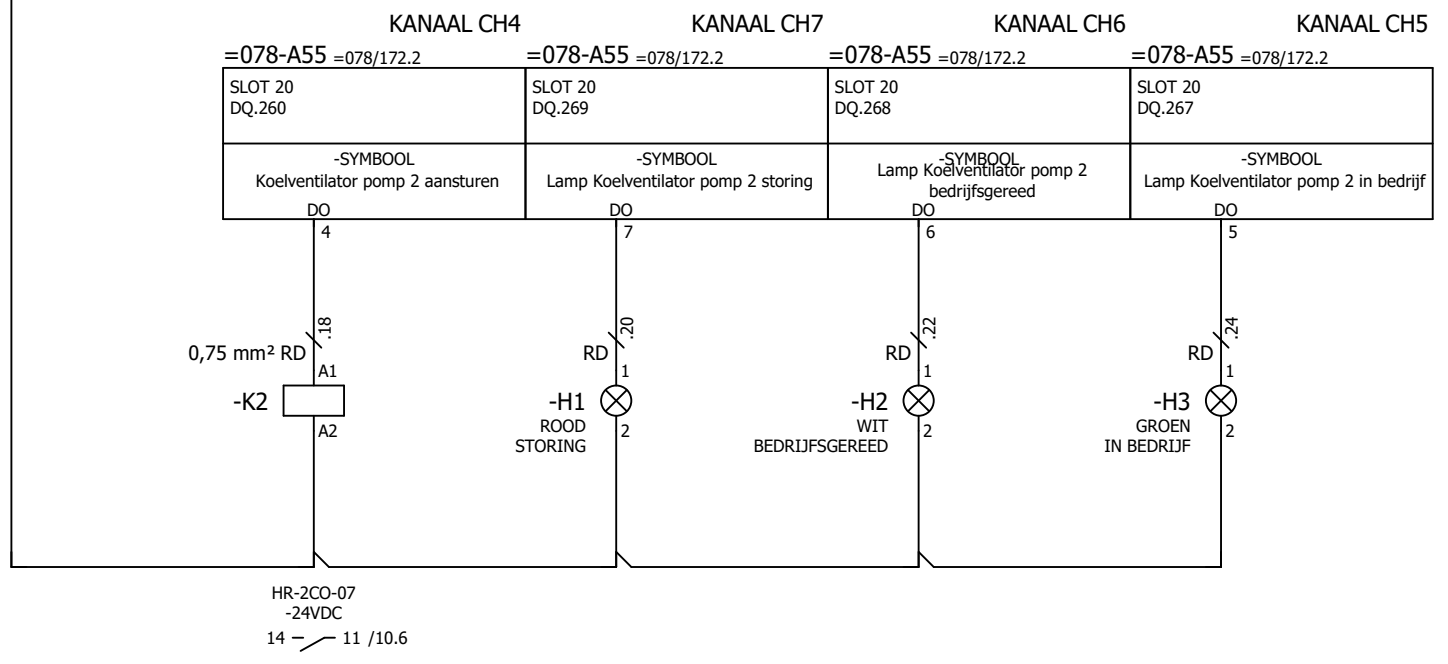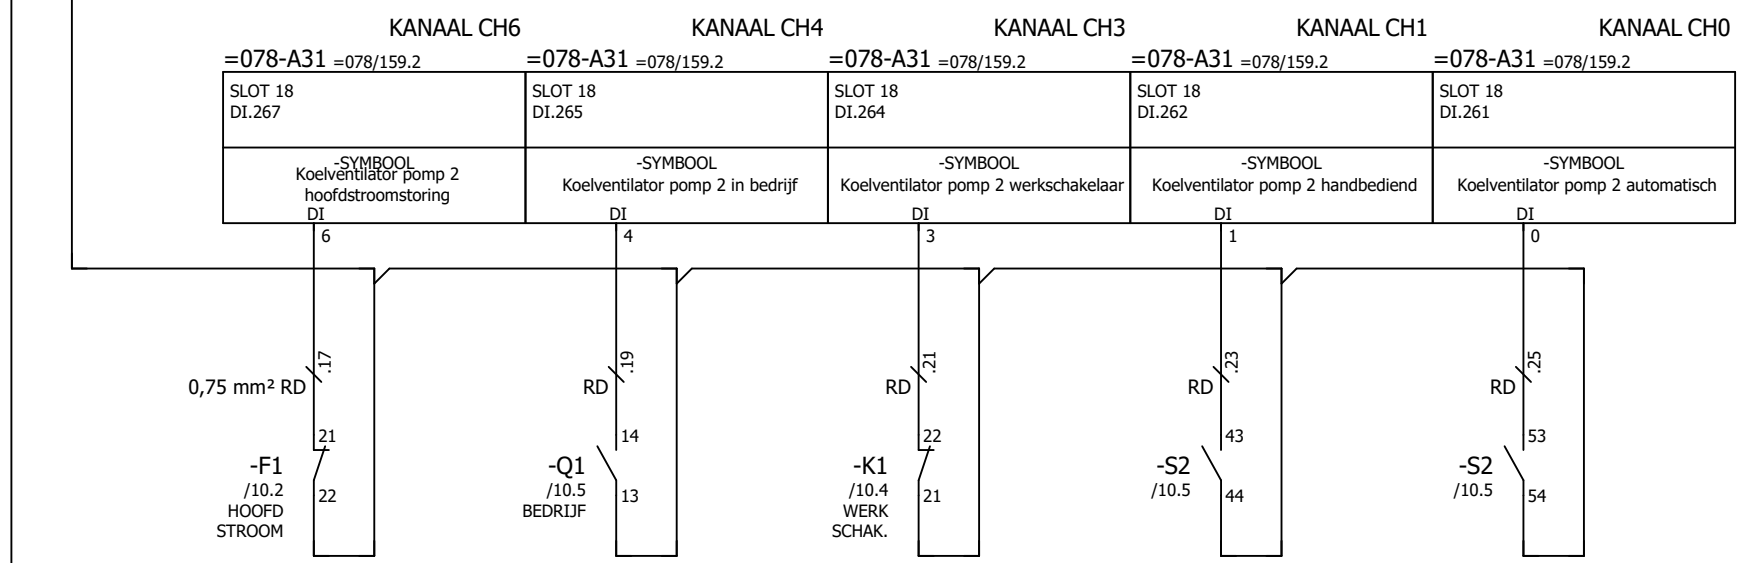

Deze tekening is eigendom van het Hoogheemraadschap Hollands Noorderkwartier en wordt uitgeleend onder de voorwaarde dat de lener ervoor zorgt dat het niet zal worden gereproduceerd, gekopieerd, uitgeteeld, of op enigerlei andere wijze verspreid, noch gebruikt voor enig ander doel dan voor welke het ter beschikking is gesteld.

Wijz.	Datum	Gez.	Get.	Omschrijving




HHNK-PG-B050 BASISPROJECT
 Stroomkringschema


BESTURINGSKAST

Pomplijn 2
 Koelventilator

Straatnaam		Registratie nummer	
Postcode-Plaats		123456	
Print 12-3-2026	Get.	Status	Laatste wijziging
Formaat A3	Gez.		12-3-2026
ZW-nummer		Groep	Plaats
		=120.21	+K100 - 11

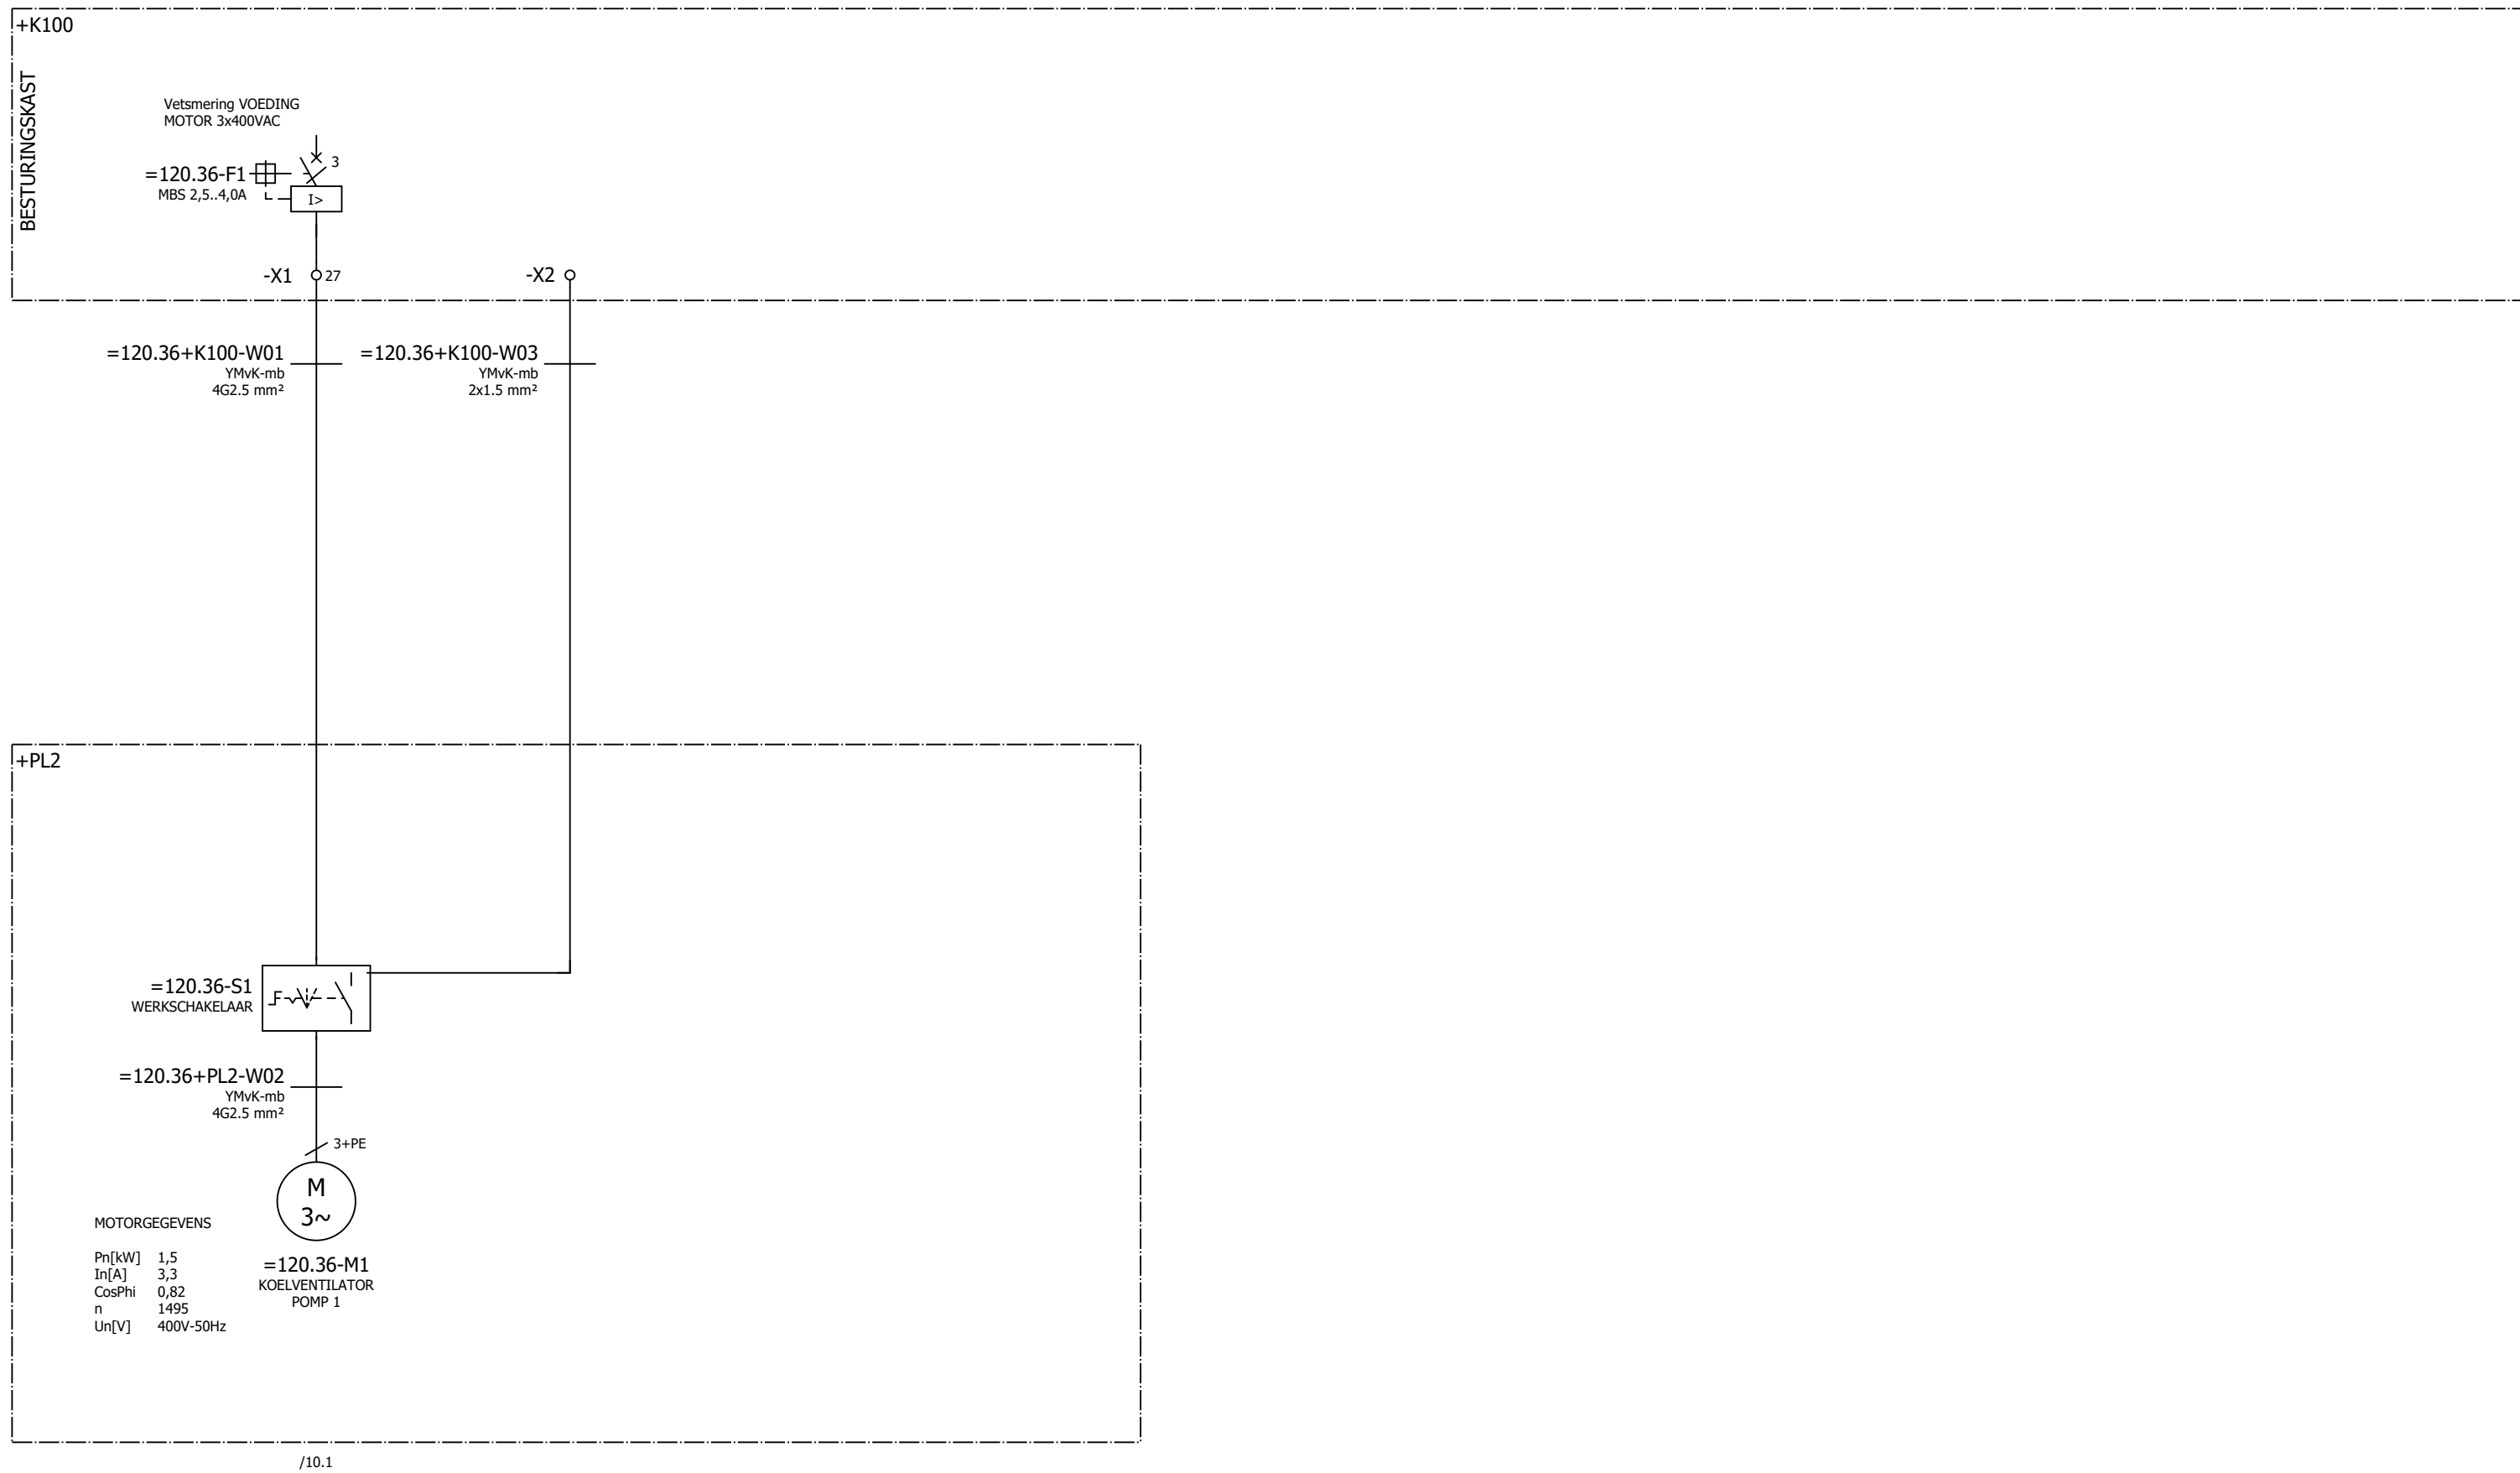


Deze tekening is eigendom van het Hoogheemraadschap Hollands Noorderkwartier en wordt uitgeleend onder de voorwaarde dat de lener ervoor zorgt dat het niet zal worden gereproduceerd, gekopieerd, uitgeleend, of op enigerlei andere wijze verspreid, noch gebruikt voor enig ander doel dan voor welke het ter beschikking is gesteld.


← = .21/11					10 →									
					HHNK-PG-B050 BASISPROJECT Kabelblokschema					Straatnaam _____ Registratie nummer Postcode-Plaats _____ 123456				
					Pomplijn 2 Vetsmering					BESTURINGSKAST				
Wijz. Datum Gez. Get. Omschrijving					ZW-nummer =120.36					Groep _____ Plaats +K100 Blad - 1				

3x400VAC
 =.21/10.2 / L1 → L1 / =.41/10.1
 =.21/10.2 / L2 → L2 / =.41/10.1
 =.21/10.2 / L3 → L3 / =.41/10.1


230VAC
 =072/11.3 / L → 1 mm² BN 072.19
 =072/11.4 / N → 1 mm² BU 072.27

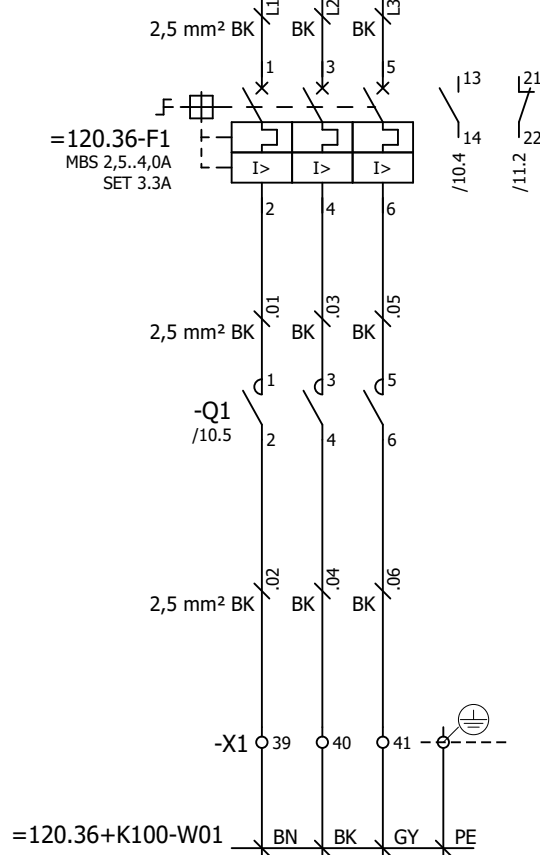


-F1
 /10.2
 HOOFD
 STROOM

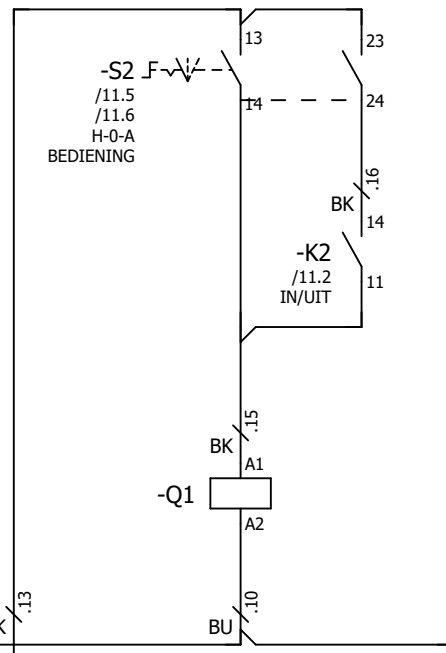


-S2	HAND	0	A
13-14			X
23-24	X		
43-44			X
53-54	X		

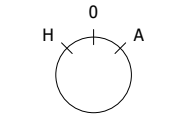

SCHAKELDIAGRAM
 HANDBEDIENING
 BESTURINGSKAST

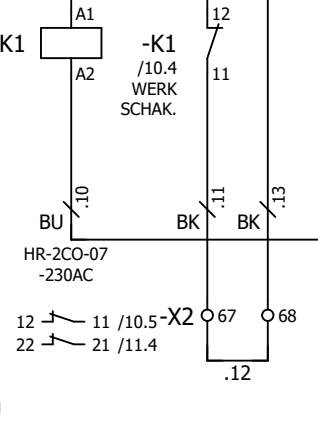

- 1 2 /10.1
- 3 4 /10.1
- 5 6 /10.1
- 14 13 /11.3

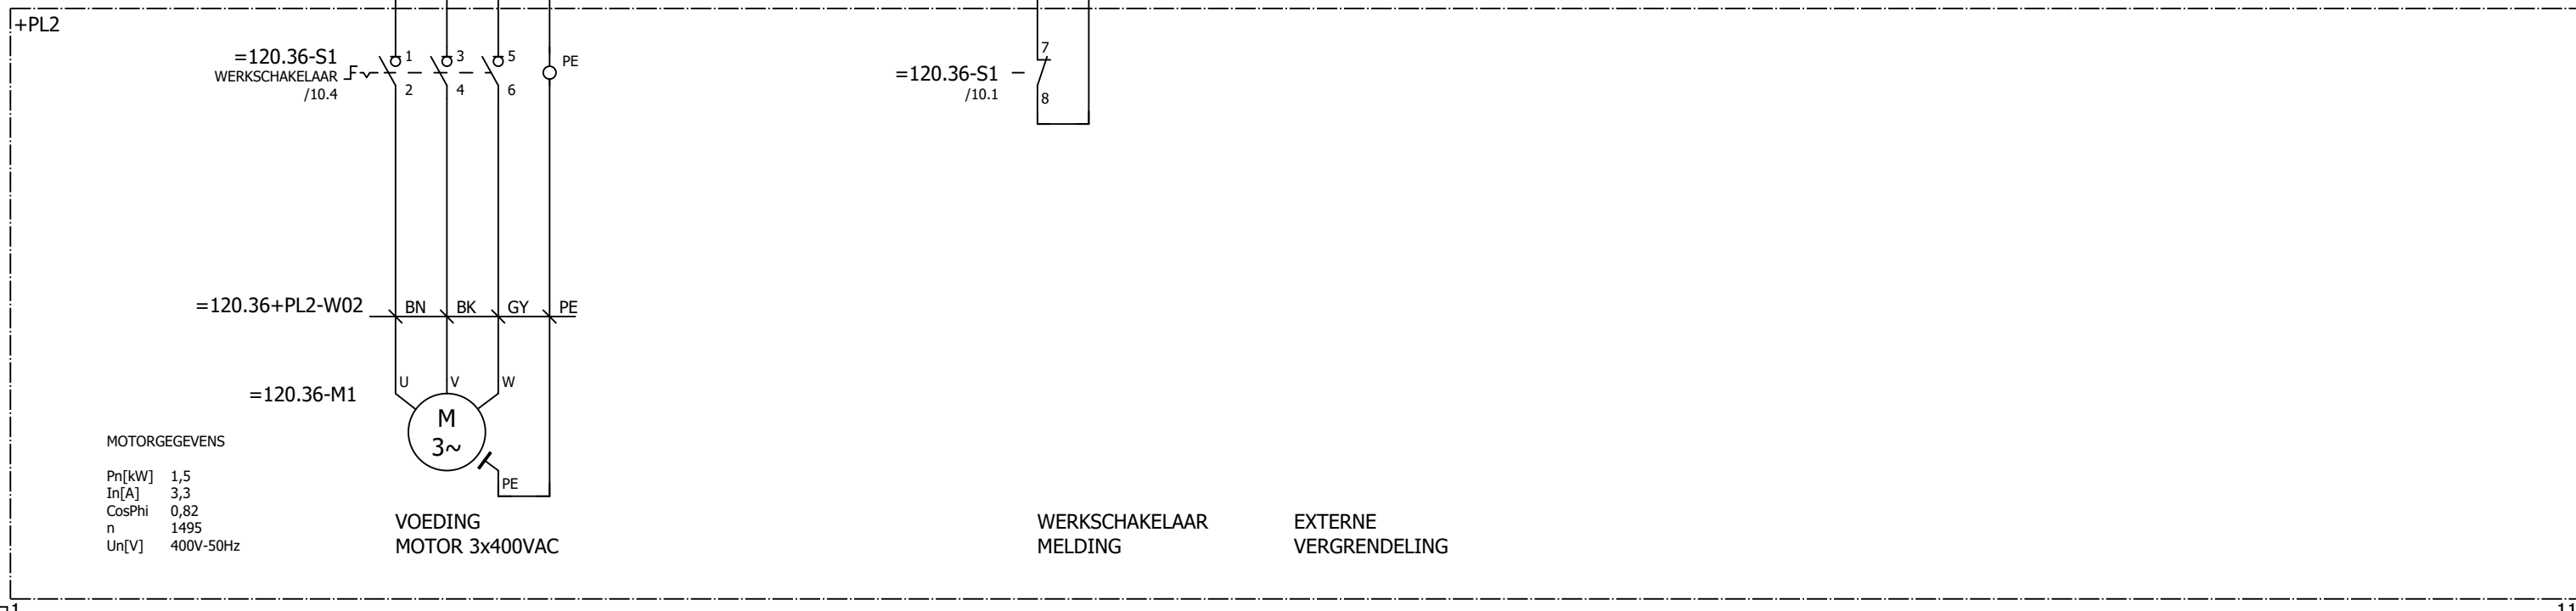

MOTERGEGEVENS
 Pn[kW] 1,5
 In[A] 3,3
 CosPhi 0,82
 n 1495
 Un[V] 400V-50Hz


VOEDING
 MOTOR 3x400VAC

WERKSCHAKELAAR
 MELDING

EXTERNE
 VERGRENDING

Deze tekening is eigendom van het Hoogheemraadschap Hollands Noorderkwartier en wordt uitgeleend onder de voorwaarde dat de lener ervoor zorgt dat het niet zal worden gereproduceerd, gekopieerd, uitgeteeld, of op enigerlei andere wijze verspreid, noch gebruikt voor enig ander doel dan voor welke het ter beschikking is gesteld.

					HHNK-PG-B050 BASISPROJECT Stroomkringschema			Registratie nummer 123456	
					Pomplijn 2 Vetsmering		BESTURINGSKAST		Laatste wijziging 12-3-2026
Wijz.	Datum	Gez.	Get.	Omschrijving					
					Groep =120.36		Plaats +K100		Blad - 10

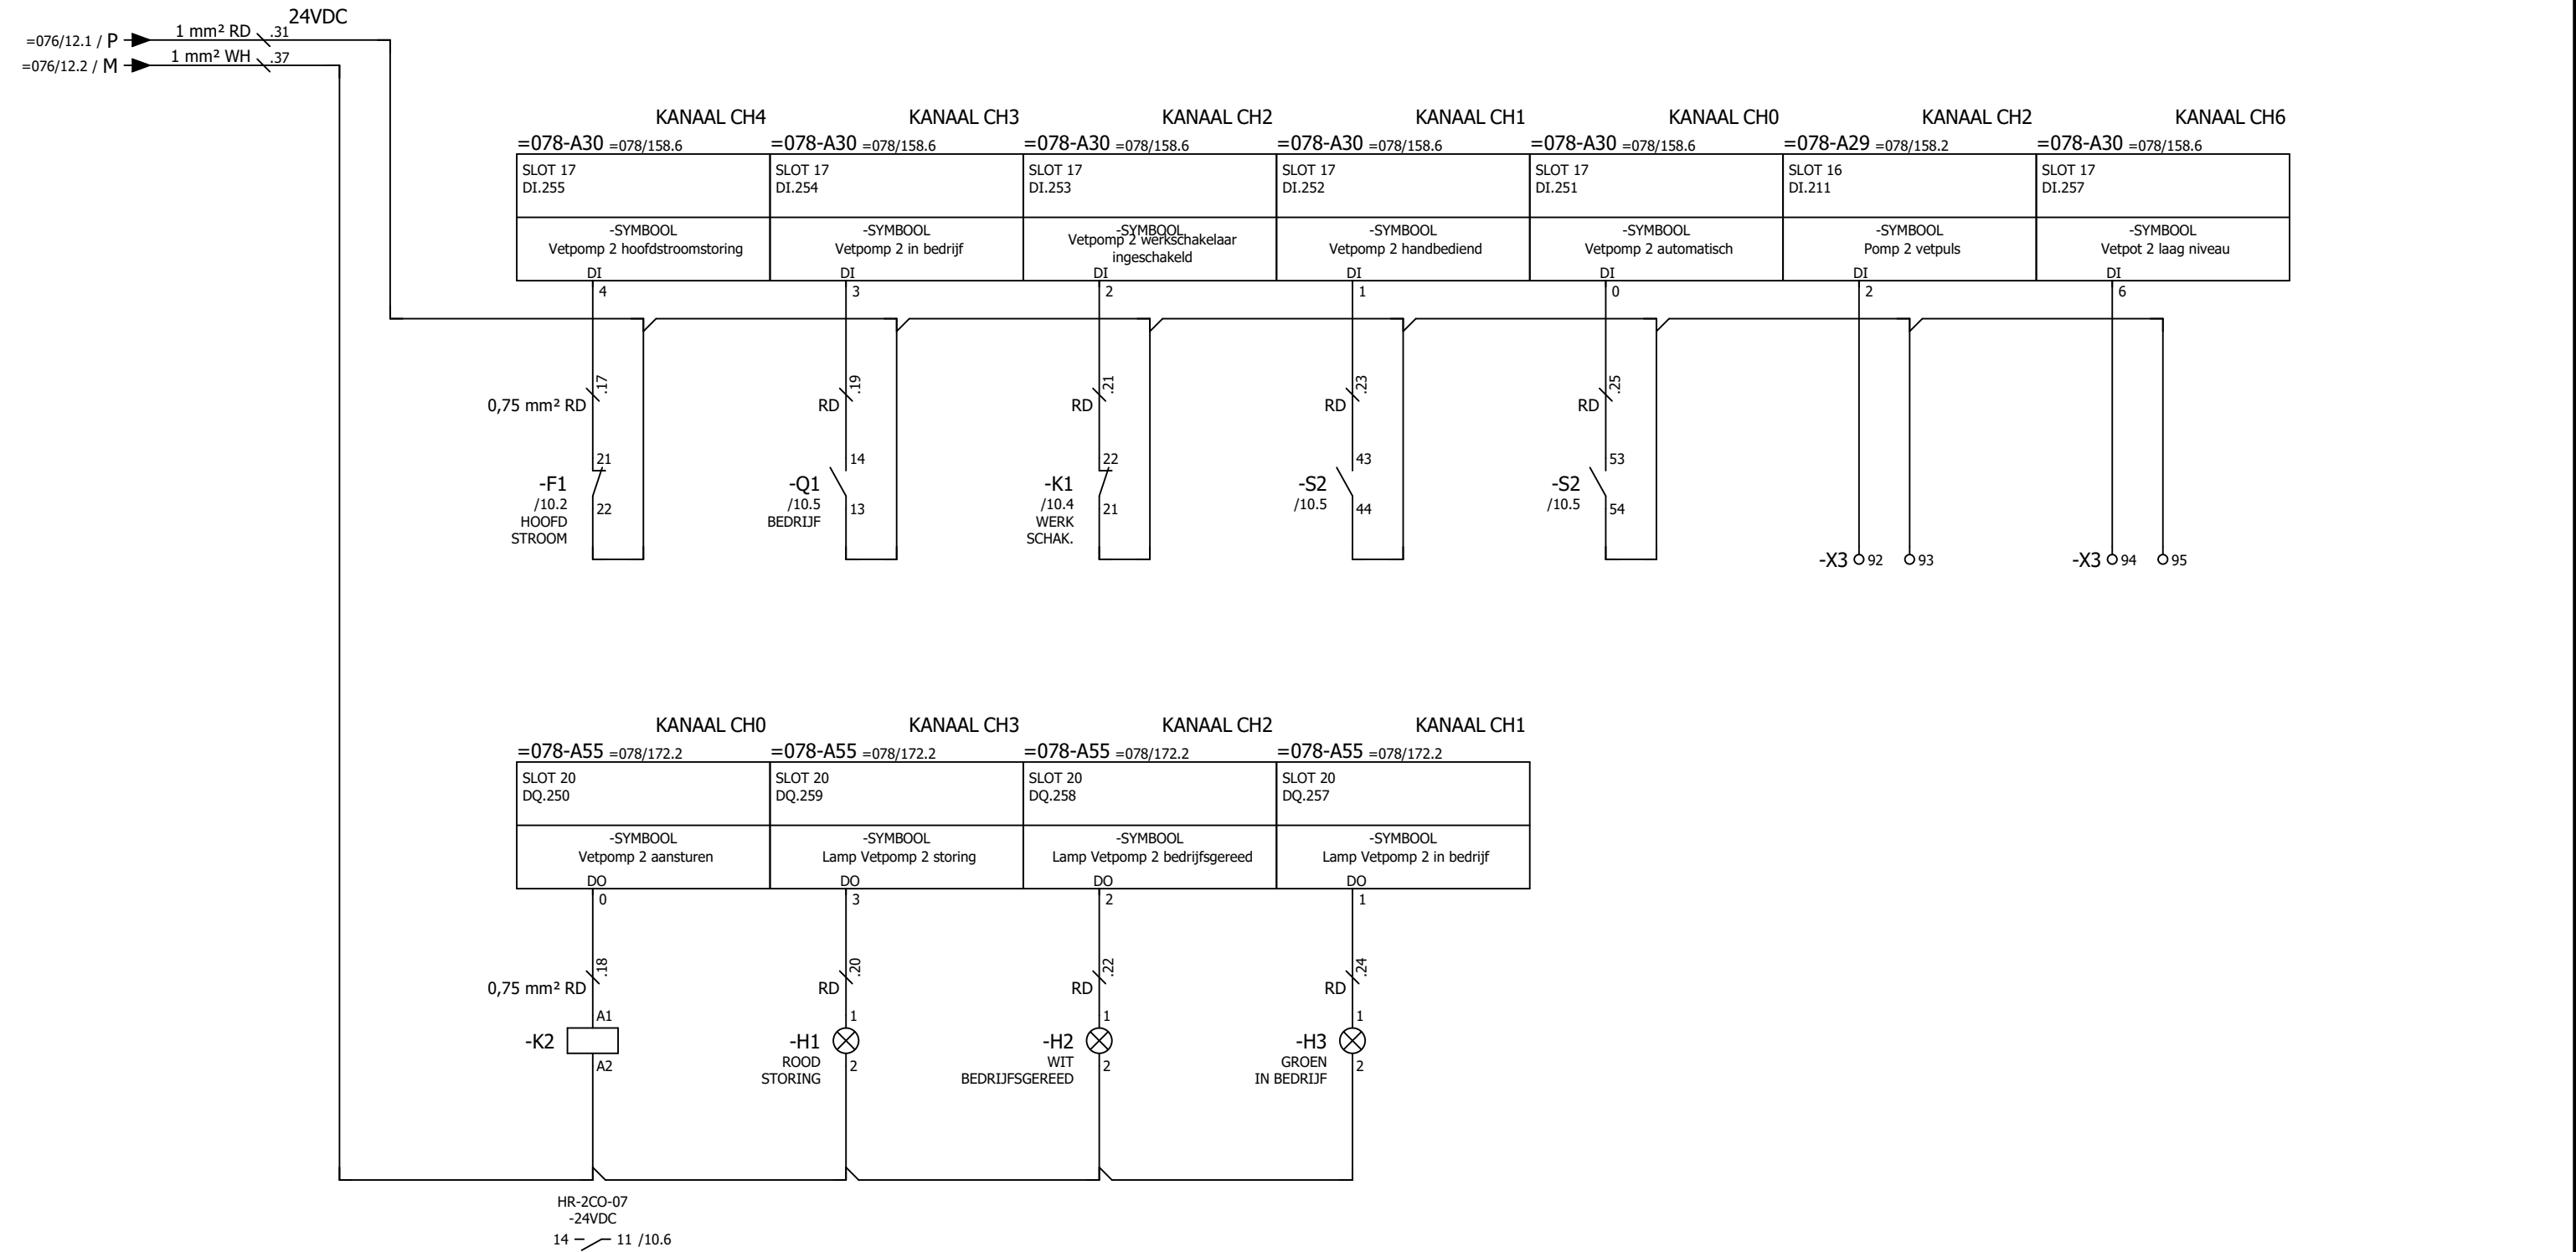

Deze tekening is eigendom van het Hoogheemraadschap Hollands Noorderkwartier en wordt uitgeleend onder de voorwaarde dat de lener ervoor zorgt dat het niet zal worden gereproduceerd, gekopieerd, uitgeteeld, of op enigerlei andere wijze verspreid, noch gebruikt voor enig ander doel dan voor welke het ter beschikking is gesteld.

Wijz.	Datum	Gez.	Get.	Omschrijving




HHNK-PG-B050 BASISPROJECT
 Stroomkringschema


BESTURINGSKAST


Pomplijn 2
 Vetsmering

Straatnaam		Registratie nummer	
Postcode-Plaats		123456	
Print 12-3-2026	Get.	Status	Laatste wijziging
Formaat A3	Gez.		12-3-2026
ZW-nummer		Groep	Plaats
		=120.36	+K100
			Blad
			11

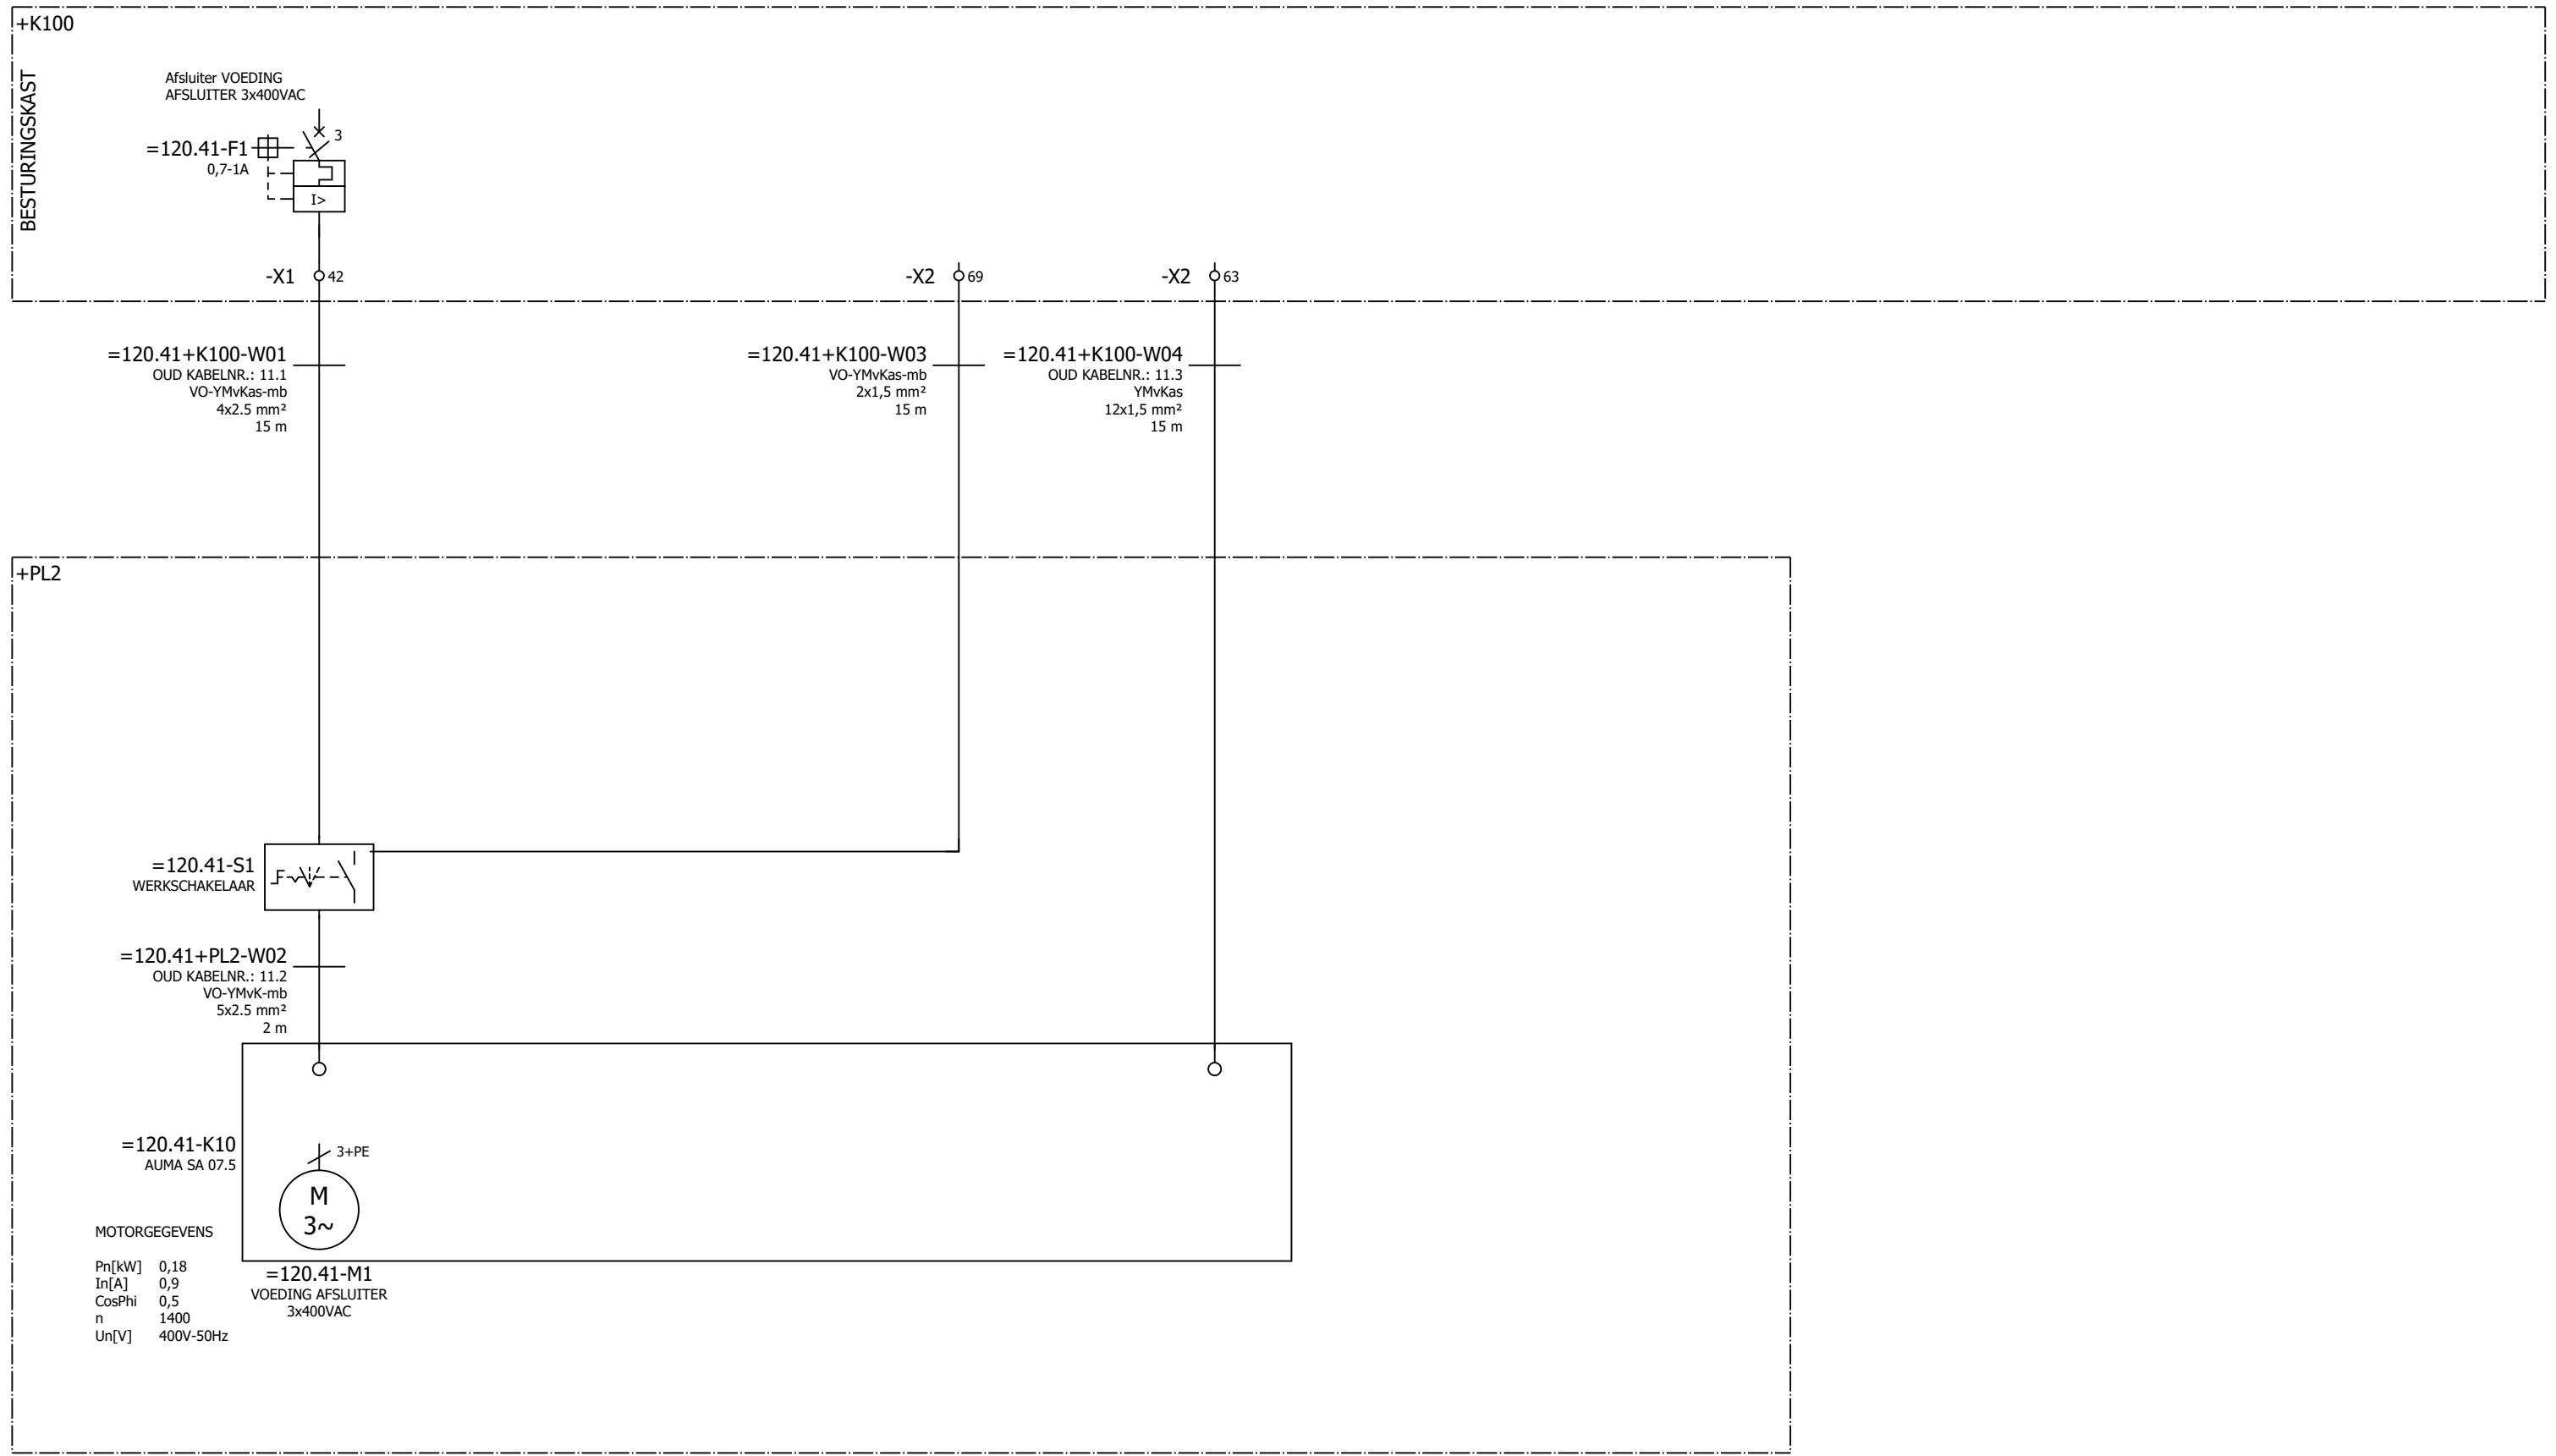


Deze tekening is eigendom van het Hoogheemraadschap Hollands Noorderkwartier en wordt uitgeleend onder de voorwaarde dat de lener ervoor zorgt dat het niet zal worden gereproduceerd, gekopieerd, uitgeleend, of op enigerlei andere wijze verspreid, noch gebruikt voor enig ander doel dan voor welke het ter beschikking is gesteld.

← =.36/11					10 →										
					HHNK-PG-B050 BASISPROJECT			Straatnaam		Registratie nummer					
					Kabelblokschema			Postcode-Plaats		123456					
Wijz.		Datum		Gez.		Omschrijving		Print 12-3-2026		Get.		Status		Laatste wijziging	
								Formaat A3		Gez.				12-3-2026	
								ZW-nummer		=120.41		Plaats		Blad	
												+K100		- 1	



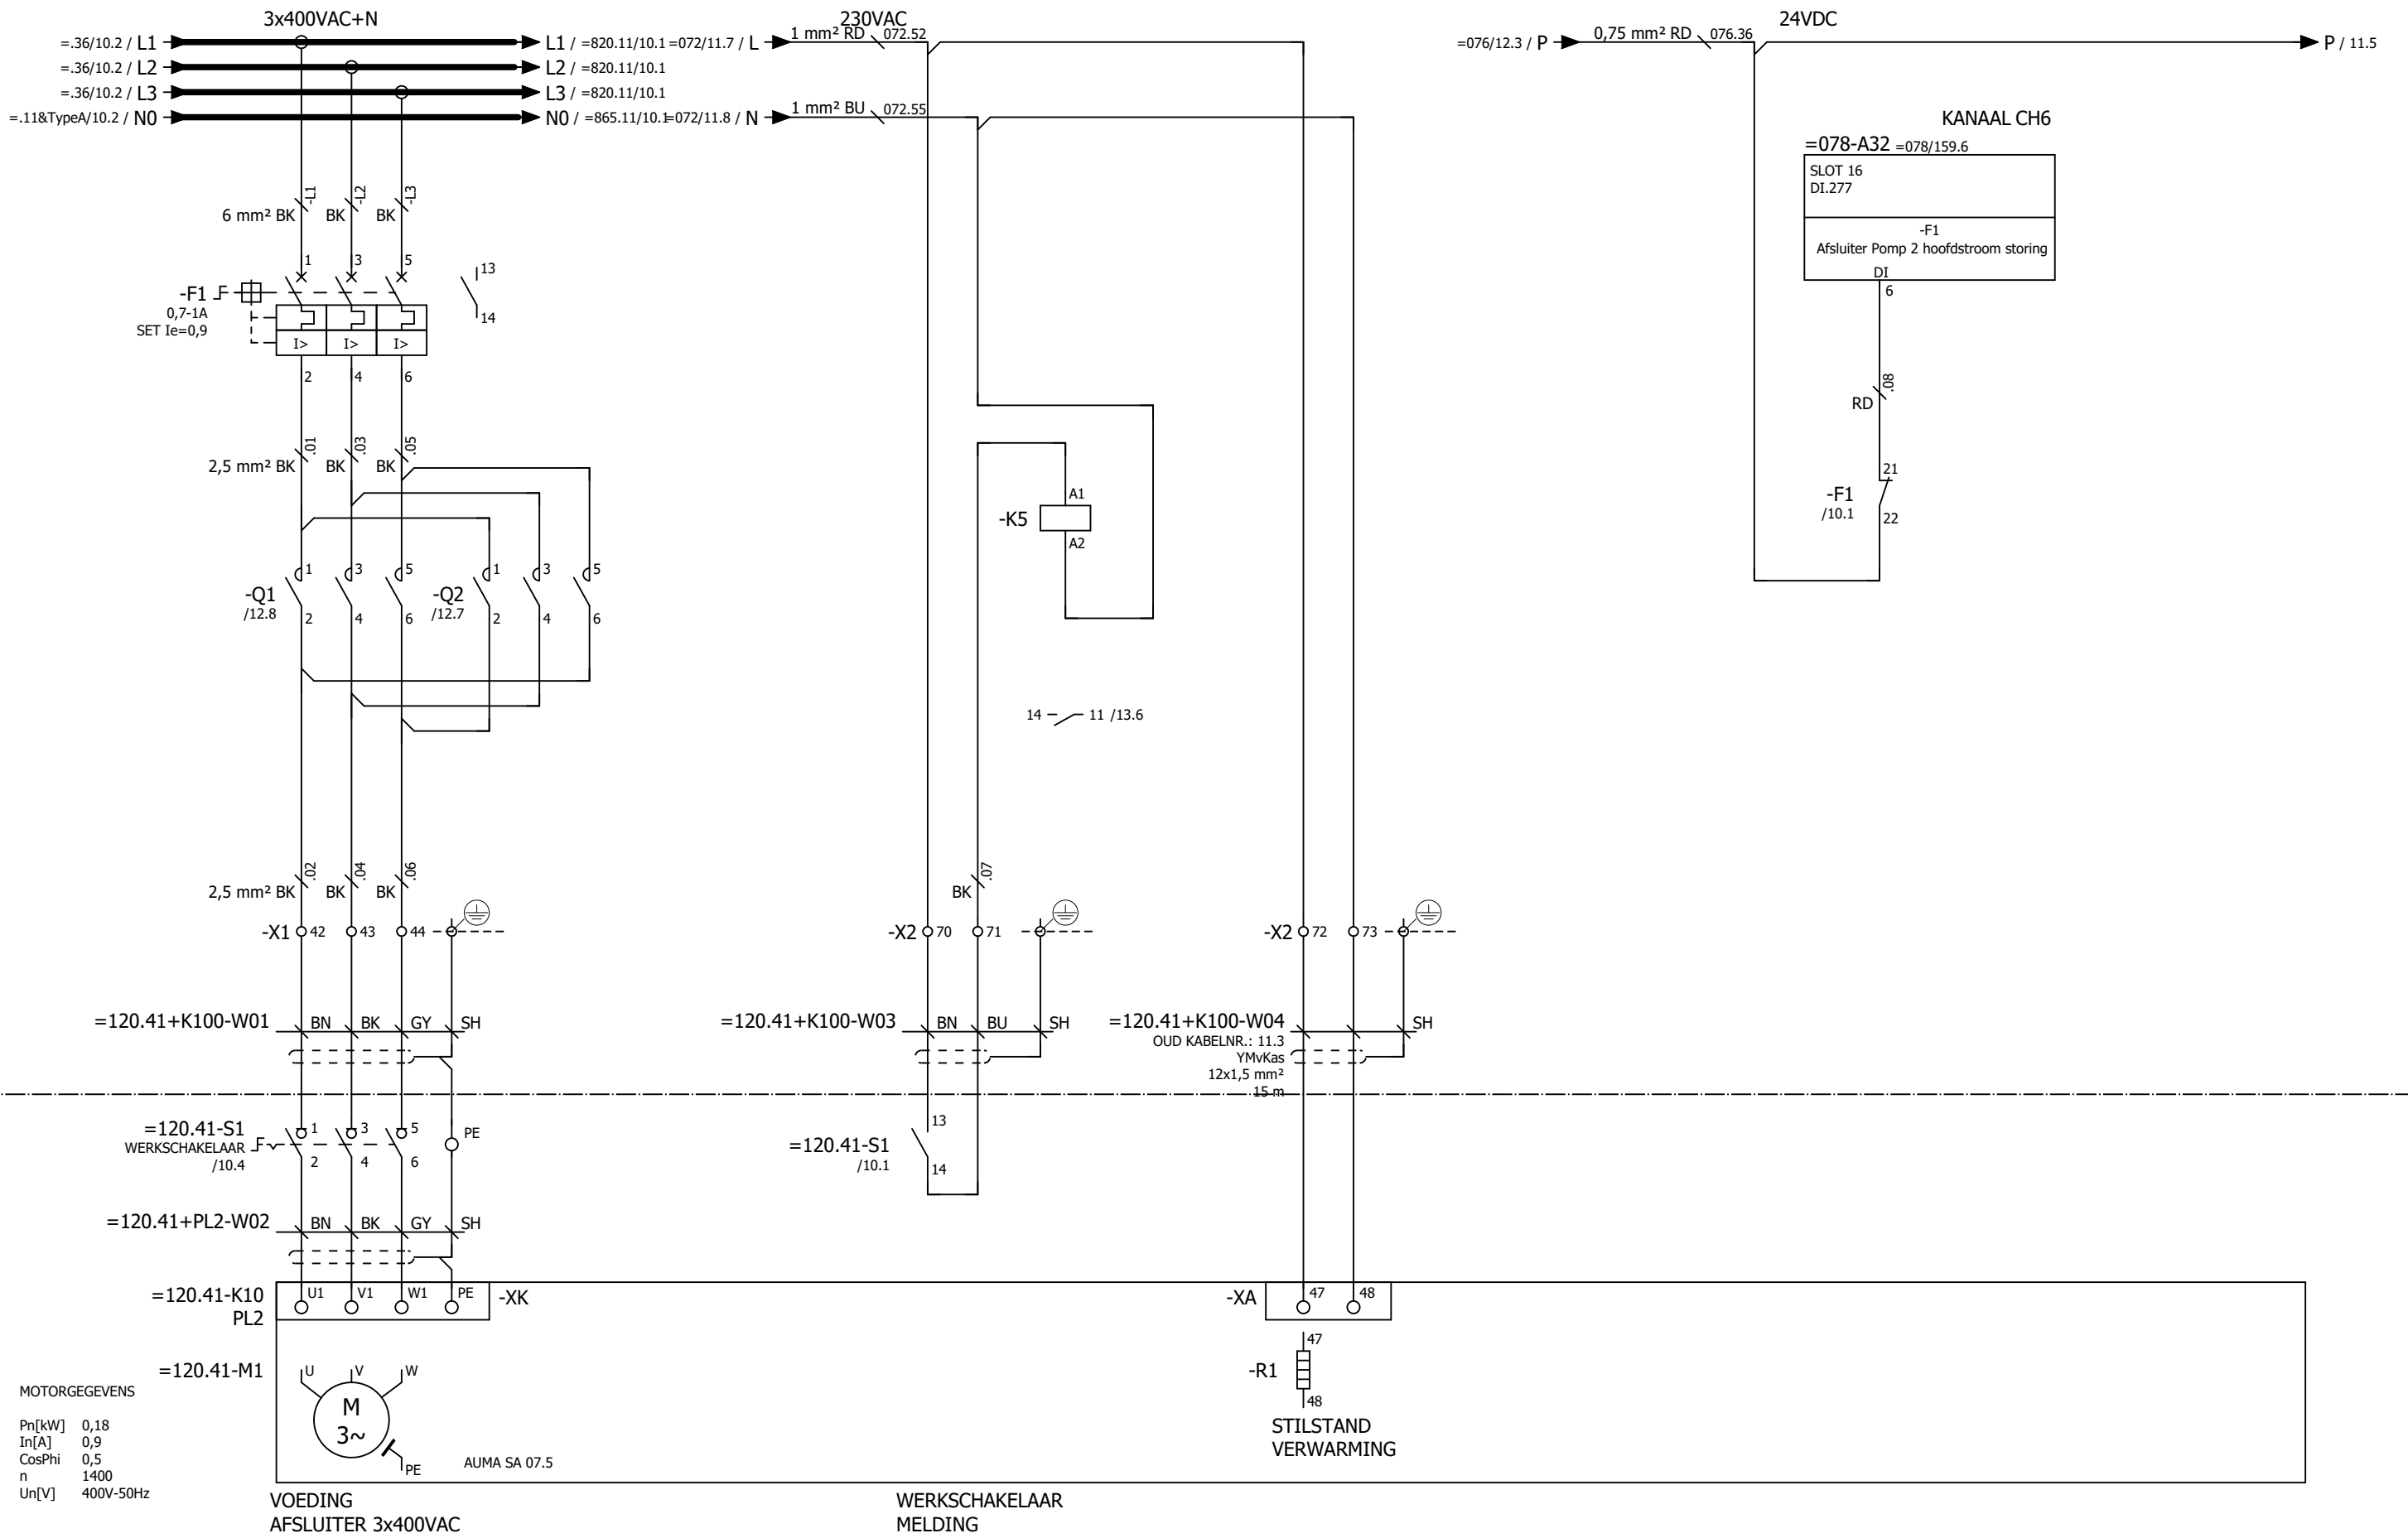


Deze tekening is eigendom van het Hoogheemraadschap Hollands Noorderkwartier en wordt uitgeleend onder de voorwaarde dat de lener ervoor zorgt dat het niet zal worden gereproduceerd, gekopieerd, uitgeleend, of op enigerlei andere wijze verspreid, noch gebruikt voor enig ander doel dan voor welke het ter beschikking is gesteld.


						HHNK-PG-B050 BASISPROJECT Stroomkringschema		Straatnaam Postcode-Plaats		Registratie nummer 123456		
						Pomplijn 2 Afsluiters		Print 12-3-2026 Formaat A3		Status 12-3-2026		
					BESTURINGSKAST		Groep =120.41		Plaats +K100		Blad - 10	
					ZW-nummer							

10.9 / P → 0,75 mm² RD / 076.36
 =076/12.4 / M → 0,75 mm² WH / 076.40

P / 12.0
 M / 12.0

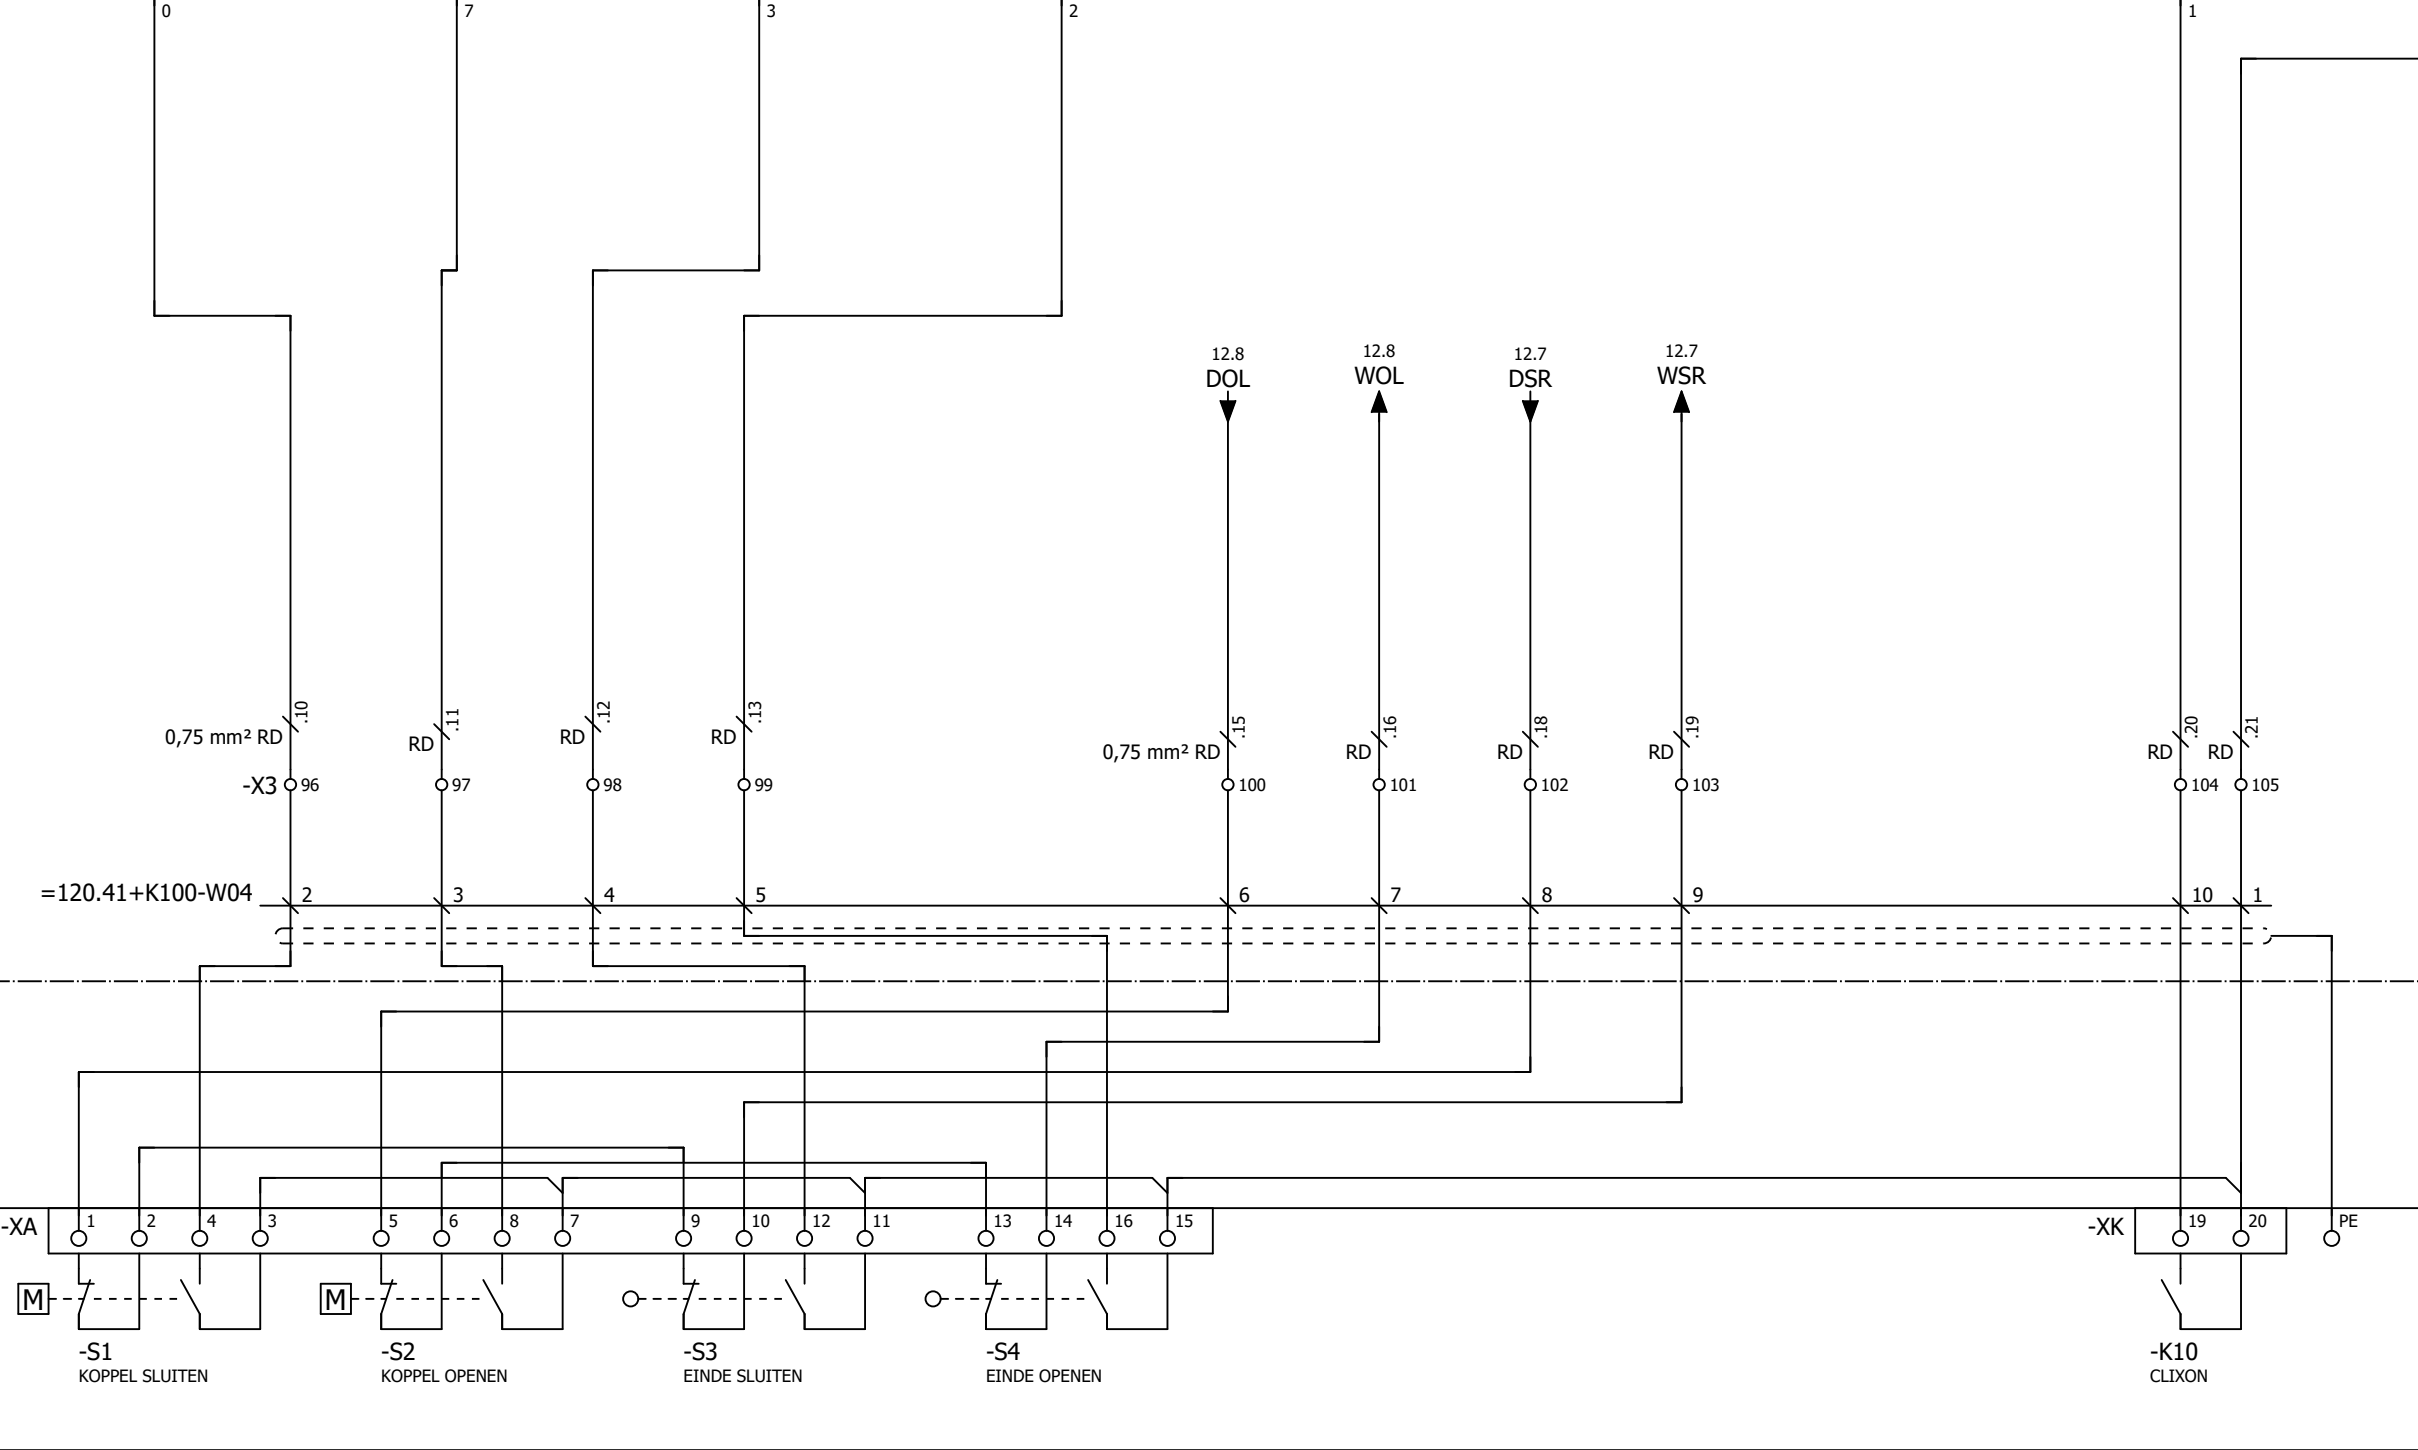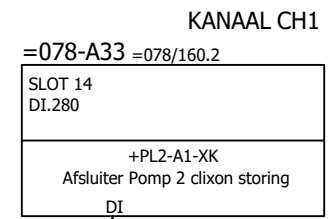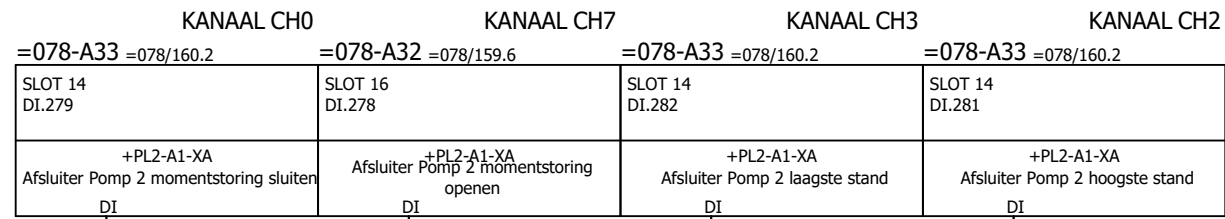

Deze tekening is eigendom van het Hoogheemraadschap Hollands Noorderkwartier en wordt uitgeleend onder de voorwaarde dat de lener ervoor zorgt dat het niet zal worden gereproduceerd, gekopieerd, uitgeleend, of op enigerlei andere wijze verspreid, noch gebruikt voor enig ander doel dan voor welke het ter beschikking is gesteld.


						HHNK-PG-B050 BASISPROJECT Stroomkringschema		Straatnaam Postcode-Plaats		Registratie nummer 123456	
Print 12-3-2026 Formaat A3		Get. Gez.				Status 12-3-2026		Groep =120.41		Plaats +K100	
Wijz. Datum Gez. Get.		Omschrijving		BESTURINGSKAST		ZW-nummer		=120.41		+K100 - 11	

11.9 / P → 0,75 mm² RD / 076.36
 11.9 / M → 0,75 mm² WH / 076.40


KANAAL CH1 KANAAL CH0
 =078-A56 =078/172.6 =078-A56 =078/172.6

SLOT 21 DQ.271	SLOT 21 DQ.270
-K1 Afsluiter Pomp 2 aansturen sluiten	-K2 Afsluiter Pomp 2 aansturen openen
DO 1	DO 0

-S1	HAND	0	A
1-2			X
3-4	X		
5-6			X
7-8	X		

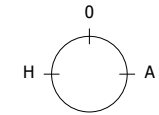

SCHAKELDIAGRAM
 HANDBEDIENING
 BESTURINGSKAST

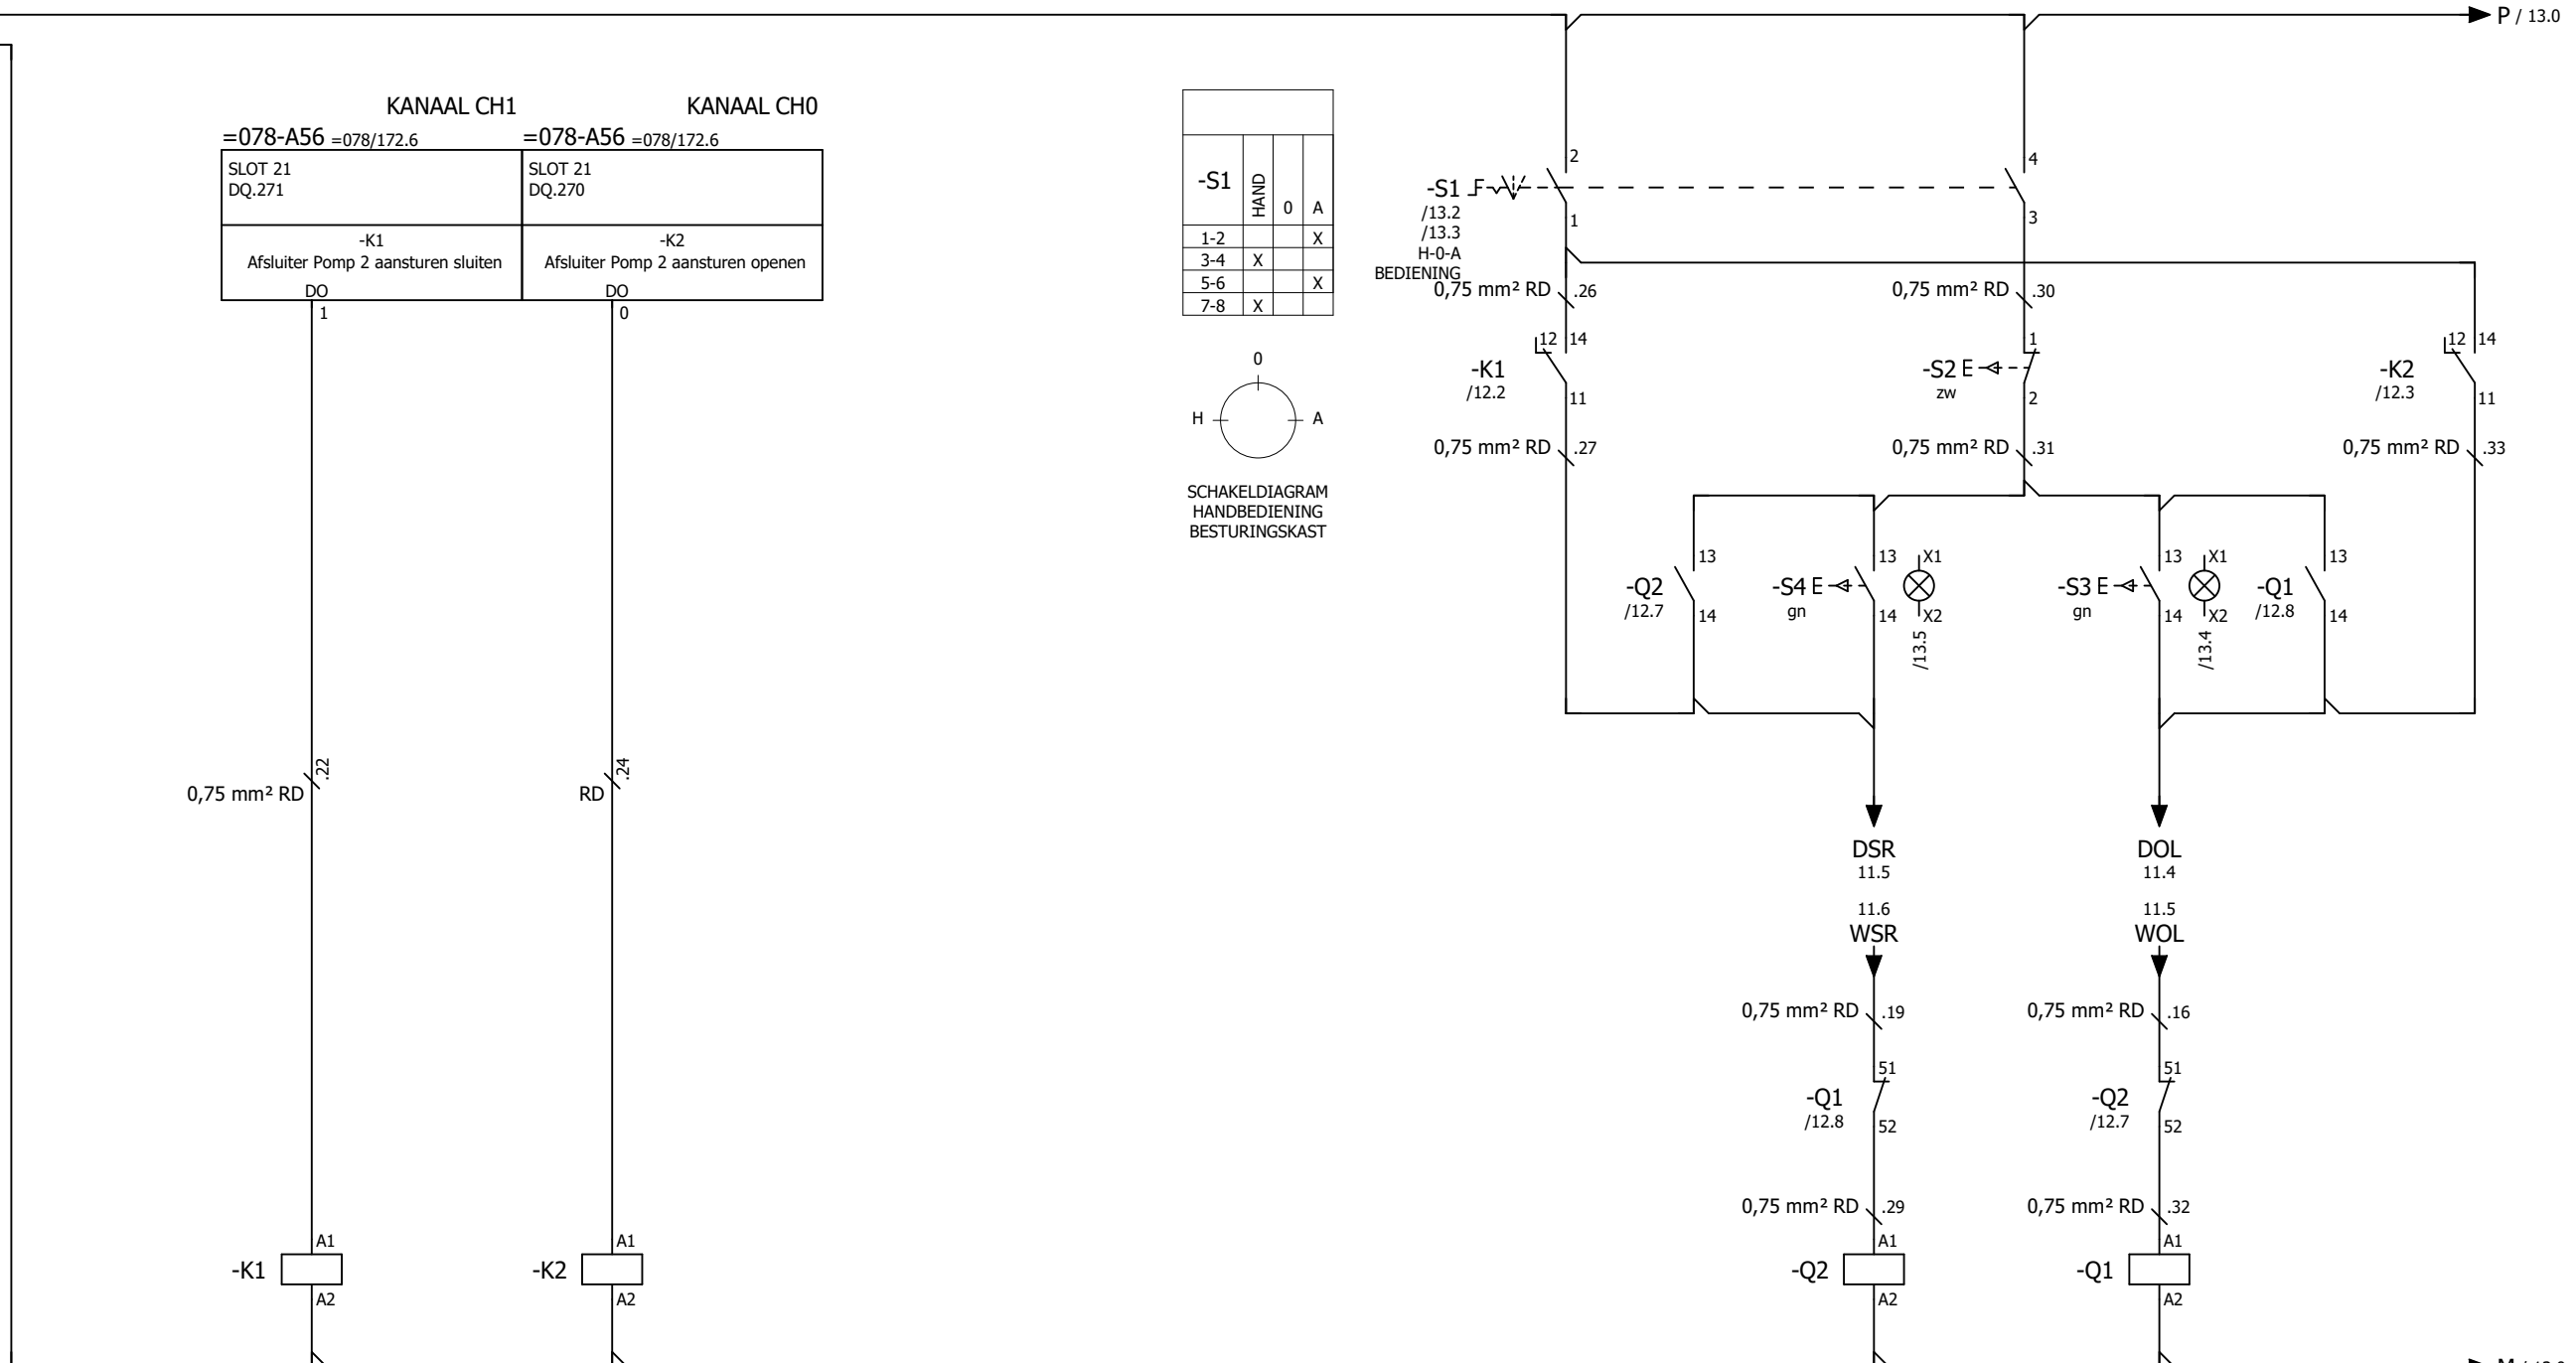

14 - 11 /12.6
 12 - 31 /13.6
 32 - 31 /13.6

14 - 11 /12.9
 12 - 31 /13.6

1 - 2 /10.2
 3 - 4 /10.2
 5 - 6 /10.2
 13 - 14 /12.6
 51 - 52 /12.8
 73 - 74 /13.5

1 - 2 /10.1
 3 - 4 /10.1
 5 - 6 /10.1
 13 - 14 /12.9
 51 - 52 /12.7
 73 - 74 /13.4

SLUITEN/
 DICHT

OPENEN/
 OPEN

Wijz.	Datum	Gez.	Get.	Omschrijving




HHNK-PG-B050 BASISPROJECT
 Stroomkringschema
 BESTURINGSKAST
 Pomplijn 2
 Afsluiter

Straatnaam		Registratie nummer	
Postcode-Plaats		123456	
Print 12-3-2026	Get.	Status	Laatste wijziging
Formaat A3	Gez.		12-3-2026
ZW-nummer		Groep	Plaats
		=120.41	+K100
			Blad
			12

Deze tekening is eigendom van het Hoogheemraadschap Hollands Noorderkwartier en wordt uitgeleend onder de voorwaarde dat de lener ervoor zorgt dat het niet zal worden gereproduceerd, gekopieerd, uitgeteeld, of op enigerlei andere wijze verspreid, noch gebruikt voor enig ander doel dan voor welke het ter beschikking is gesteld.

12.9 / P → 0,75 mm² RD / 076.36
 12.9 / M → 0,75 mm² WH / 076.40

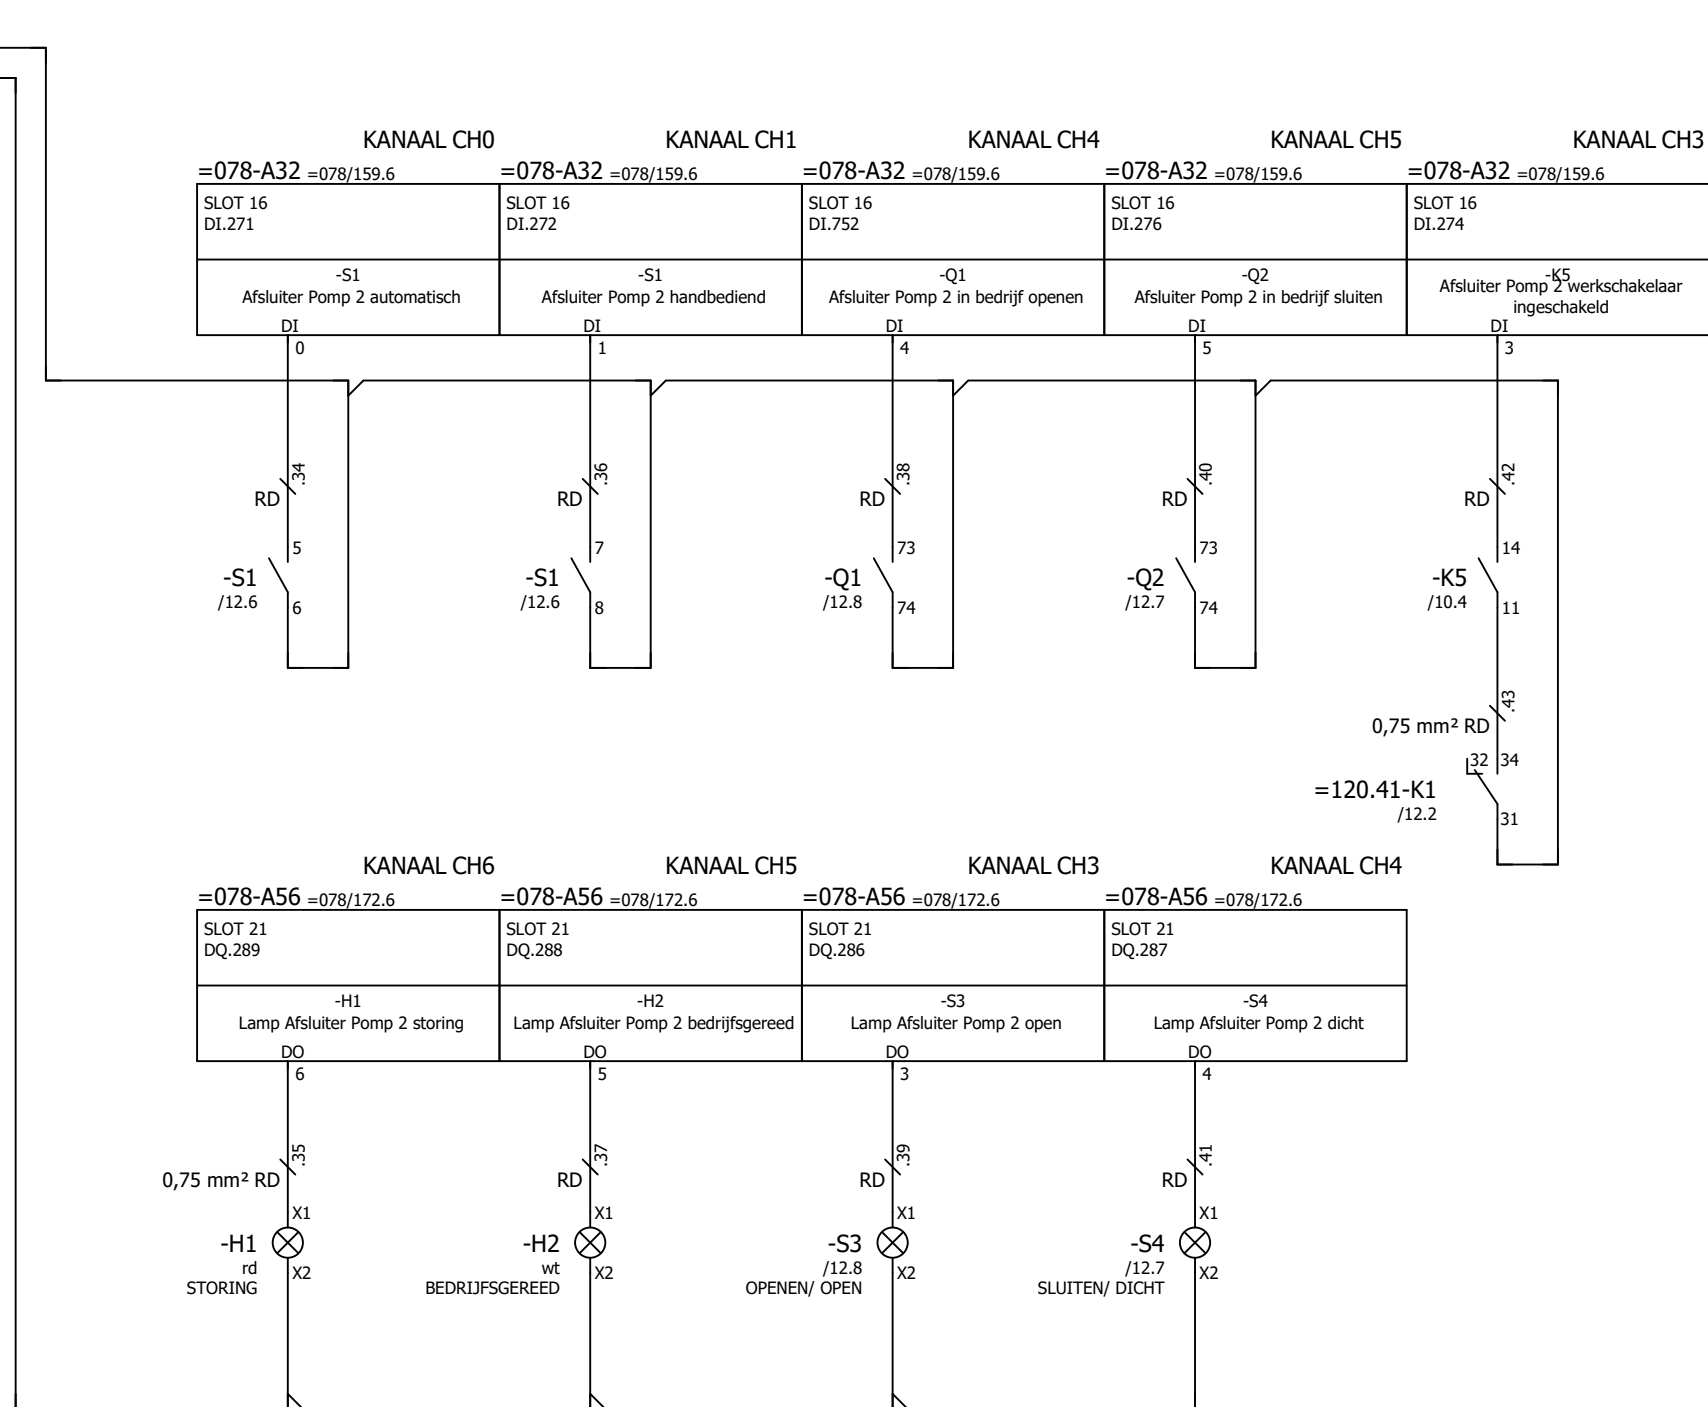

Deze tekening is eigendom van het Hoogheemraadschap Hollands Noorderkwartier en wordt uitgeleend onder de voorwaarde dat de lener ervoor zorgt dat het niet zal worden gereproduceerd, gekopieerd, uitgeleend, of op enigerlei andere wijze verspreid, noch gebruikt voor enig ander doel dan voor welke het ter beschikking is gesteld.

Wijz.	Datum	Gez.	Get.	Omschrijving



HHNK-PG-B050 BASISPROJECT
 Stroomkringschema

BESTURINGSKAST

Pomplijn 2 Afsluiter

Straatnaam		Registratie nummer	
Postcode-Plaats		123456	
Print 12-3-2026	Get.	Status	Laatste wijziging
Formaat A3	Gez.		12-3-2026
ZW-nummer		Groep	Plaats
		=120.41	+K100
			Blad
			13



Deze tekening is eigendom van het Hoogheemraadschap Hollands Noorderkwartier en wordt uitgeleend onder de voorwaarde dat de lener ervoor zorgt dat het niet zal worden gereproduceerd, gekopieerd, uitgeleend, of op enigerlei andere wijze verspreid, noch gebruikt voor enig ander doel dan voor welke het ter beschikking is gesteld.

Wijz.	Datum	Gez.	Get.	Omschrijving




HHNK-PG-B050 BASISPROJECT
 Kabelblokschema

BESTURINGSKAST

Pomplijn 2
 Temperatuur motorwikkelingen

Straatnaam		Registratie nummer	
Postcode-Plaats		123456	
Print 12-3-2026	Get.	Status	Laatste wijziging
Formaat A3	Gez.		12-3-2026
Groep		Plaats	Blad
ZW-nummer		=120.76	+K100 - 1

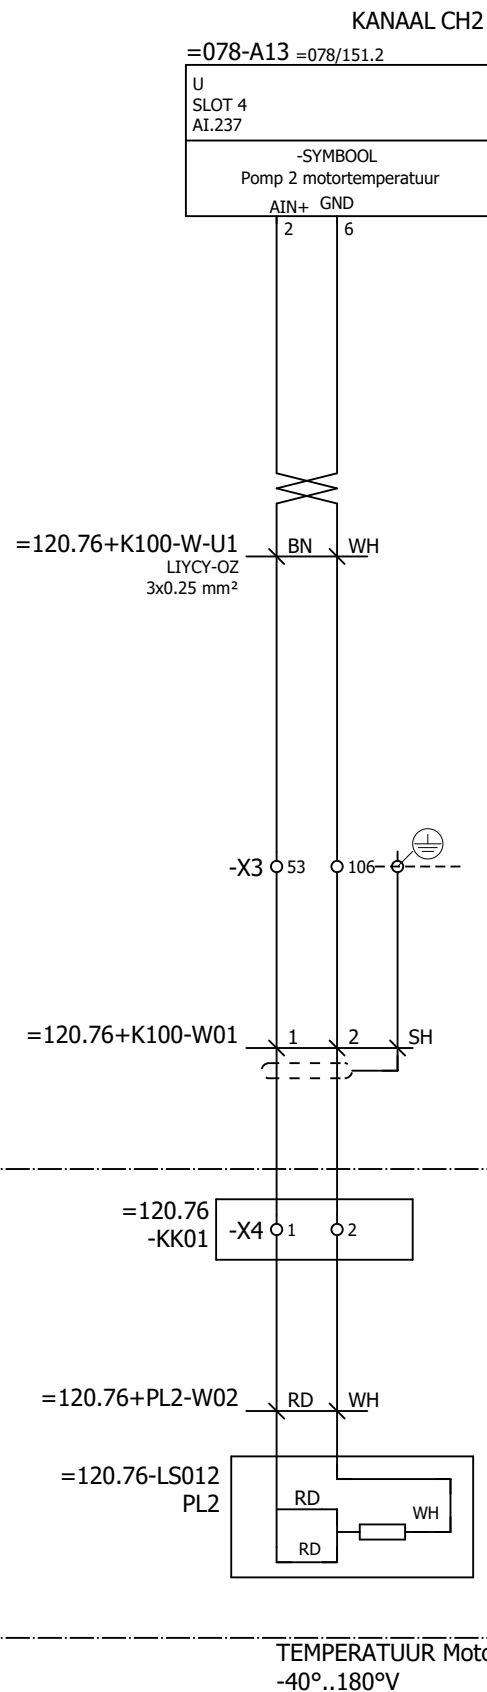

Deze tekening is eigendom van het Hoogheemraadschap Hollands Noorderkwartier en wordt uitgeleend onder de voorwaarde dat de lener ervoor zorgt dat het niet zal worden gereproduceerd, gekopieerd, uitgeleend, of op enigerlei andere wijze verspreid, noch gebruikt voor enig ander doel dan voor welke het ter beschikking is gesteld.

Wijz.	Datum	Gez.	Get.	Omschrijving



HHNK-PG-B050 BASISPROJECT
Stroomkringschema


BESTURINGSKAST

Pomplijn 2
Temperatuur motorwikkelingen

Straatnaam		Registratie nummer	
Postcode-Plaats		123456	
Print 12-3-2026	Get.	Status	Laatste wijziging
Formaat A3	Gez.		12-3-2026
ZW-nummer		Groep	Plaats
		=120.76	+K100 - 10



=120.91+K100-W01
RE-2X(St)Yv-fl
1x2x0.75 mm²

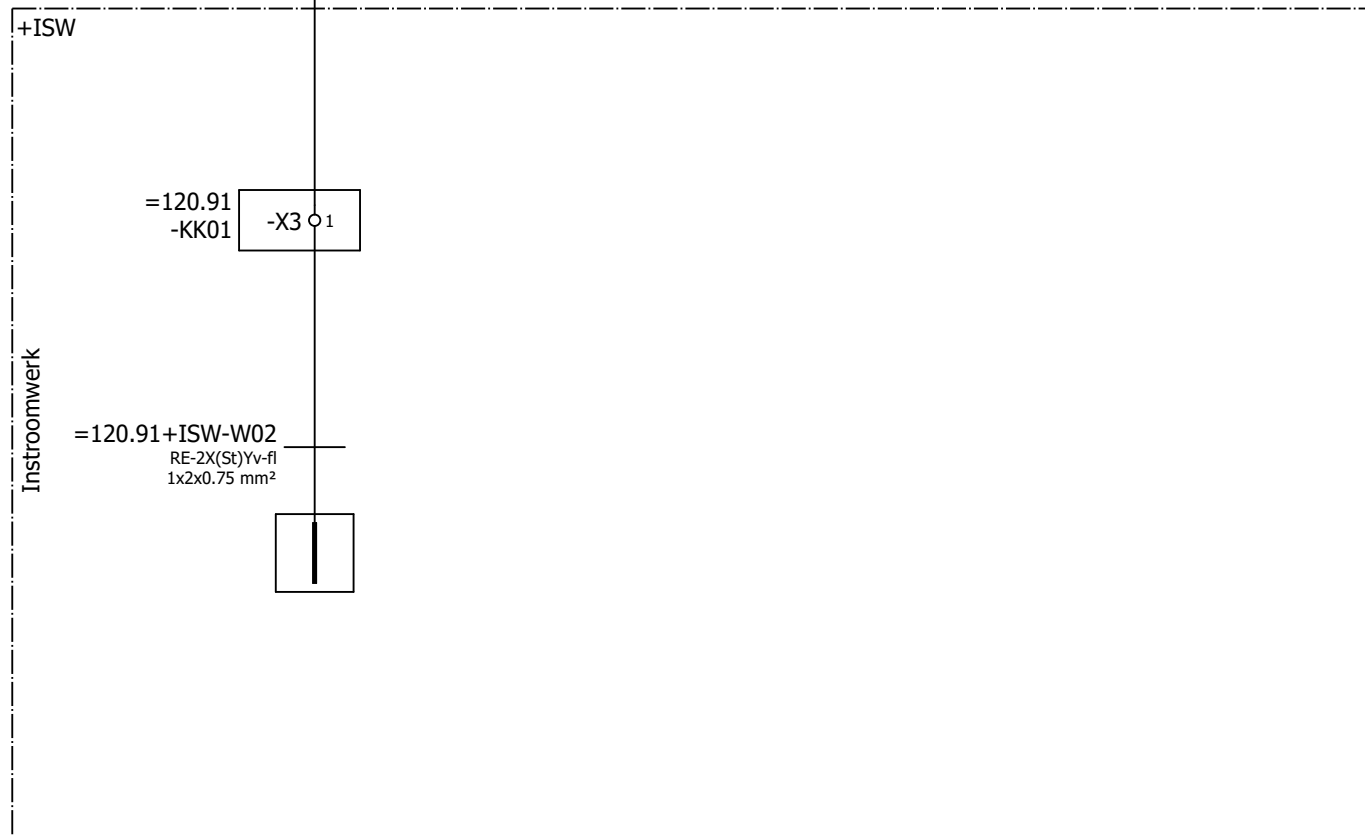

Deze tekening is eigendom van het Hoogheemraadschap Hollands Noorderkwartier en wordt uitgeleend onder de voorwaarde dat de leener ervoor zorgt dat het niet zal worden gereproduceerd, gekopieerd, uitgeleend, of op enigerlei andere wijze verspreid, noch gebruikt voor enig ander doel dan voor welke het ter beschikking is gesteld.

Wijz.	Datum	Gez.	Get.	Omschrijving




HHNK-PG-B050 BASISPROJECT
Kabelblokschema


BESTURINGSKAST


Pomplijn 2
Droogloop

Straatnaam		Registratie nummer	
Postcode-Plaats		123456	
Print 12-3-2026	Get.	Status	Laatste wijziging
Formaat A3	Gez.		12-3-2026
Zw-nummer		Groep	Plaats
		=120.91	+K100
			Blad
			1

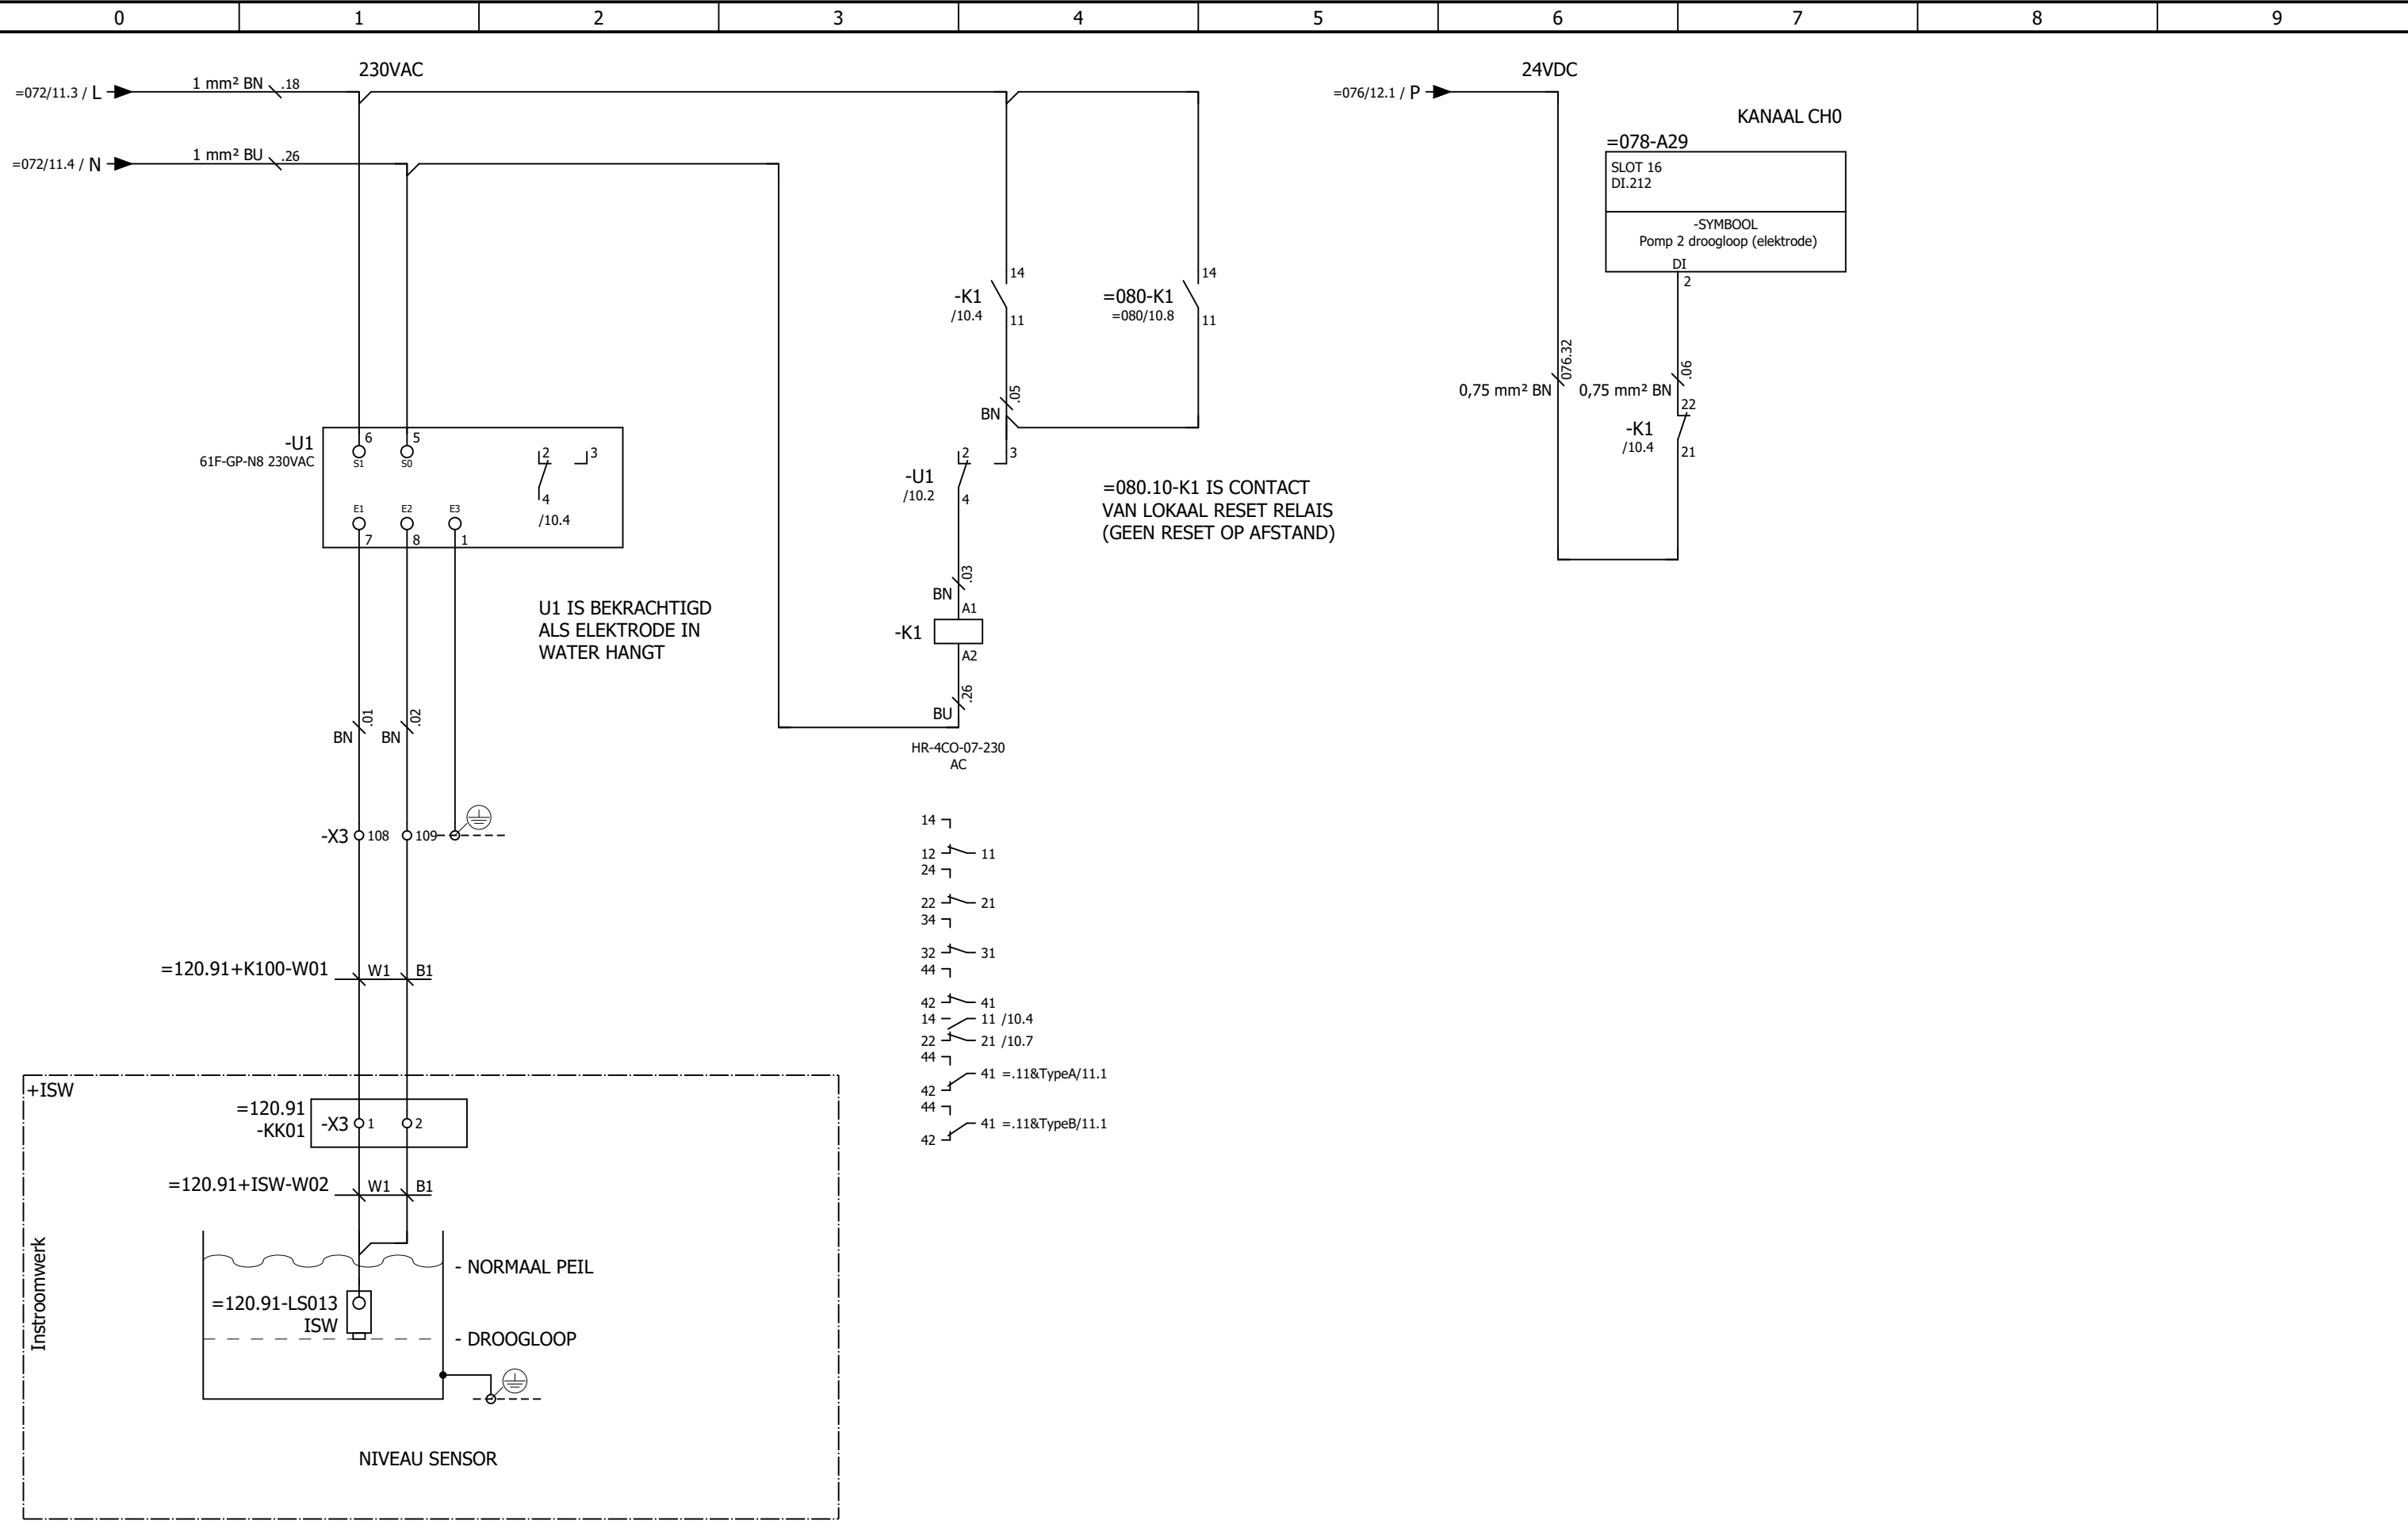

Deze tekening is eigendom van het Hoogheemraadschap Hollands Noorderkwartier en wordt uitgeleend onder de voorwaarde dat de lener ervoor zorgt dat de lener ervoor zorgt dat het niet zal worden gereproduceerd, gekopieerd, uitgeleend, of op enigerlei andere wijze verspreid, noch gebruikt voor enig ander doel dan voor welke het ter beschikking is gesteld.


						HHNK-PG-B050 BASISPROJECT Stroomkringschema	BESTURINGSKAST	Straatnaam Postcode-Plaats		Registratie nummer 123456	
Print 12-3-2026 Formaat A3		Gez. Gez.		Status Laatst wijziging 12-3-2026							
Wijz.	Datum	Gez.	Get.	Omschrijving	Pomplijn 2 Droogloop		Groep =120.91		Plaats +K100 - 10		
					Zw-nummer		=540.11+K500/2				

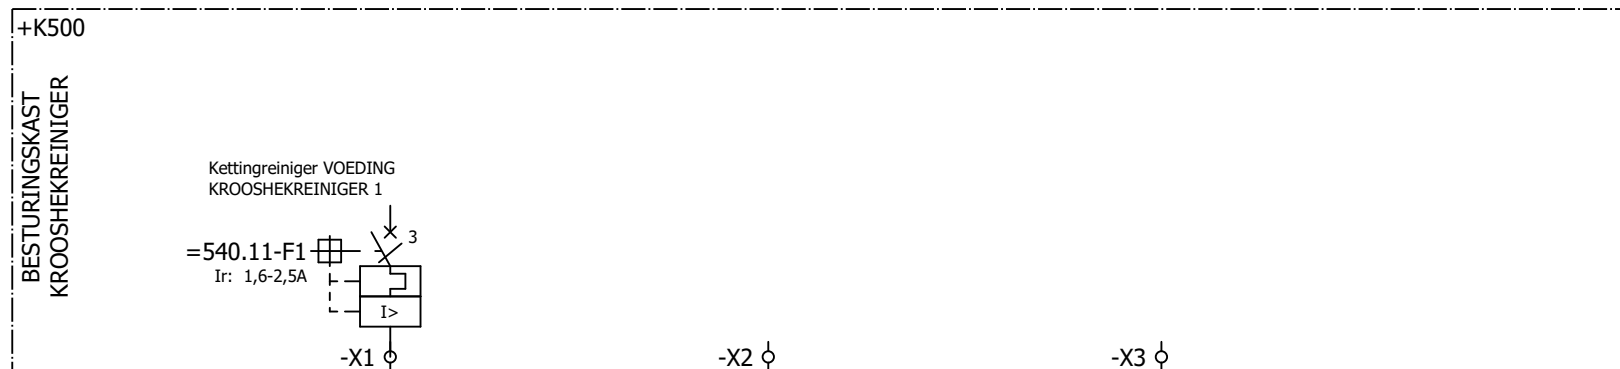

=540.11+K500-W01
VO-YMvKas-mb
4x2.5 mm²

=540.11+K500-W02
Flex-as
2x1 mm²

=540.11+K500-W03
YMvK-mb
14G1.5 mm²

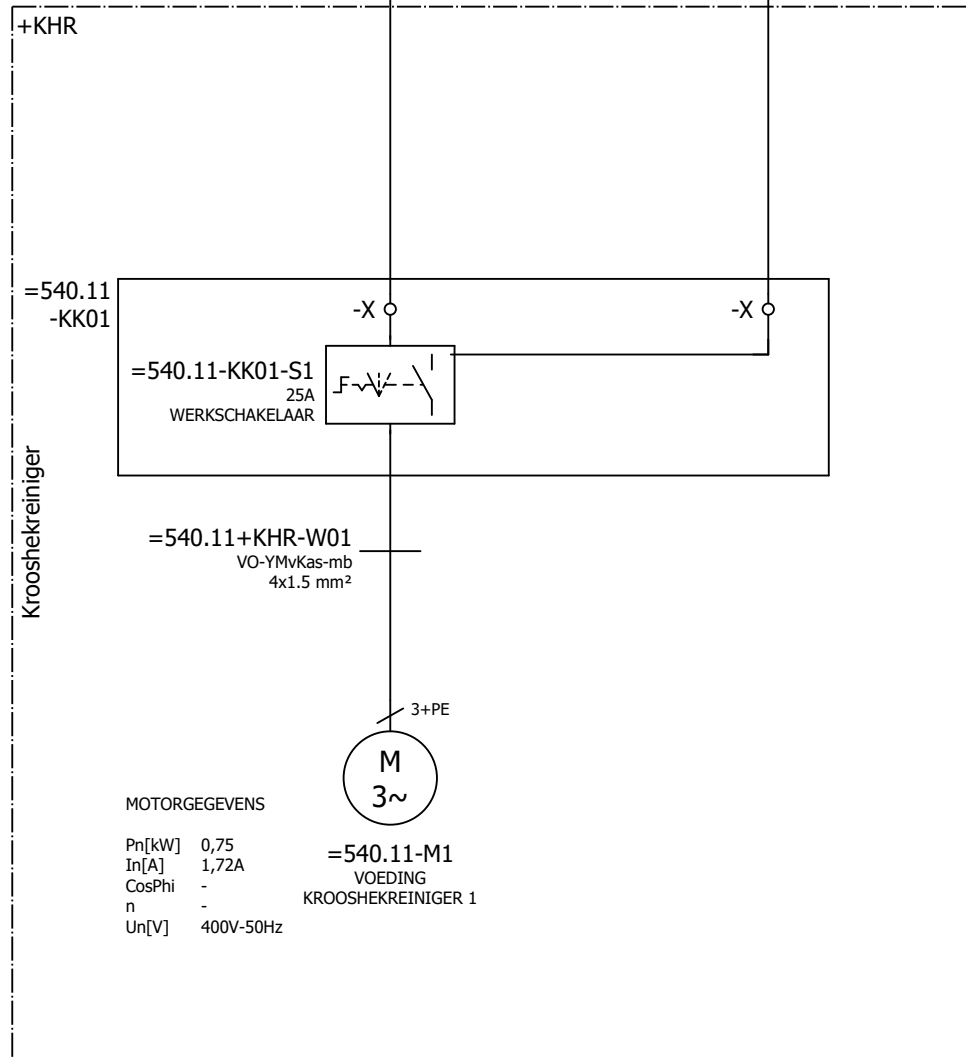

=540.11
-KK01

=540.11+KHR-W01
VO-YMvKas-mb
4x1.5 mm²



MOTORGEGEVENS
Pn[kW] 0,75
In[A] 1,72A
CosPhi -
n
Un[V] 400V-50Hz
=540.11-M1
VOEDING
KROOSHEKREINIGER 1

/10.1

←=120.91+K100/10 10→

Wijz.	Datum	Gez.	Get.	Omschrijving




HHNK-PG-B050 BASISPROJECT
Kabelblokschema

BESTURINGSKAST
KROOSHEKREINIGER

Krooshek
Kettingreiniger

Straatnaam		Registratie nummer	
Postcode-Plaats		123456	
Print 12-3-2026	Get.	Status	Laatste wijziging
Formaat A3	Gez.		12-3-2026
ZW-nummer		Groep	Plaats
=540.11		+K500	Blad
			2


Deze tekening is eigendom van het Hoogheemraadschap Hollands Noorderkwartier en wordt uitgeleend onder de voorwaarde dat de lener ervoor zorgt dat het niet zal worden gereproduceerd, gekopieerd, uitgeleend, of op enigerlei andere wijze verspreid, noch gebruikt voor enig ander doel dan voor welke het ter beschikking is gesteld.

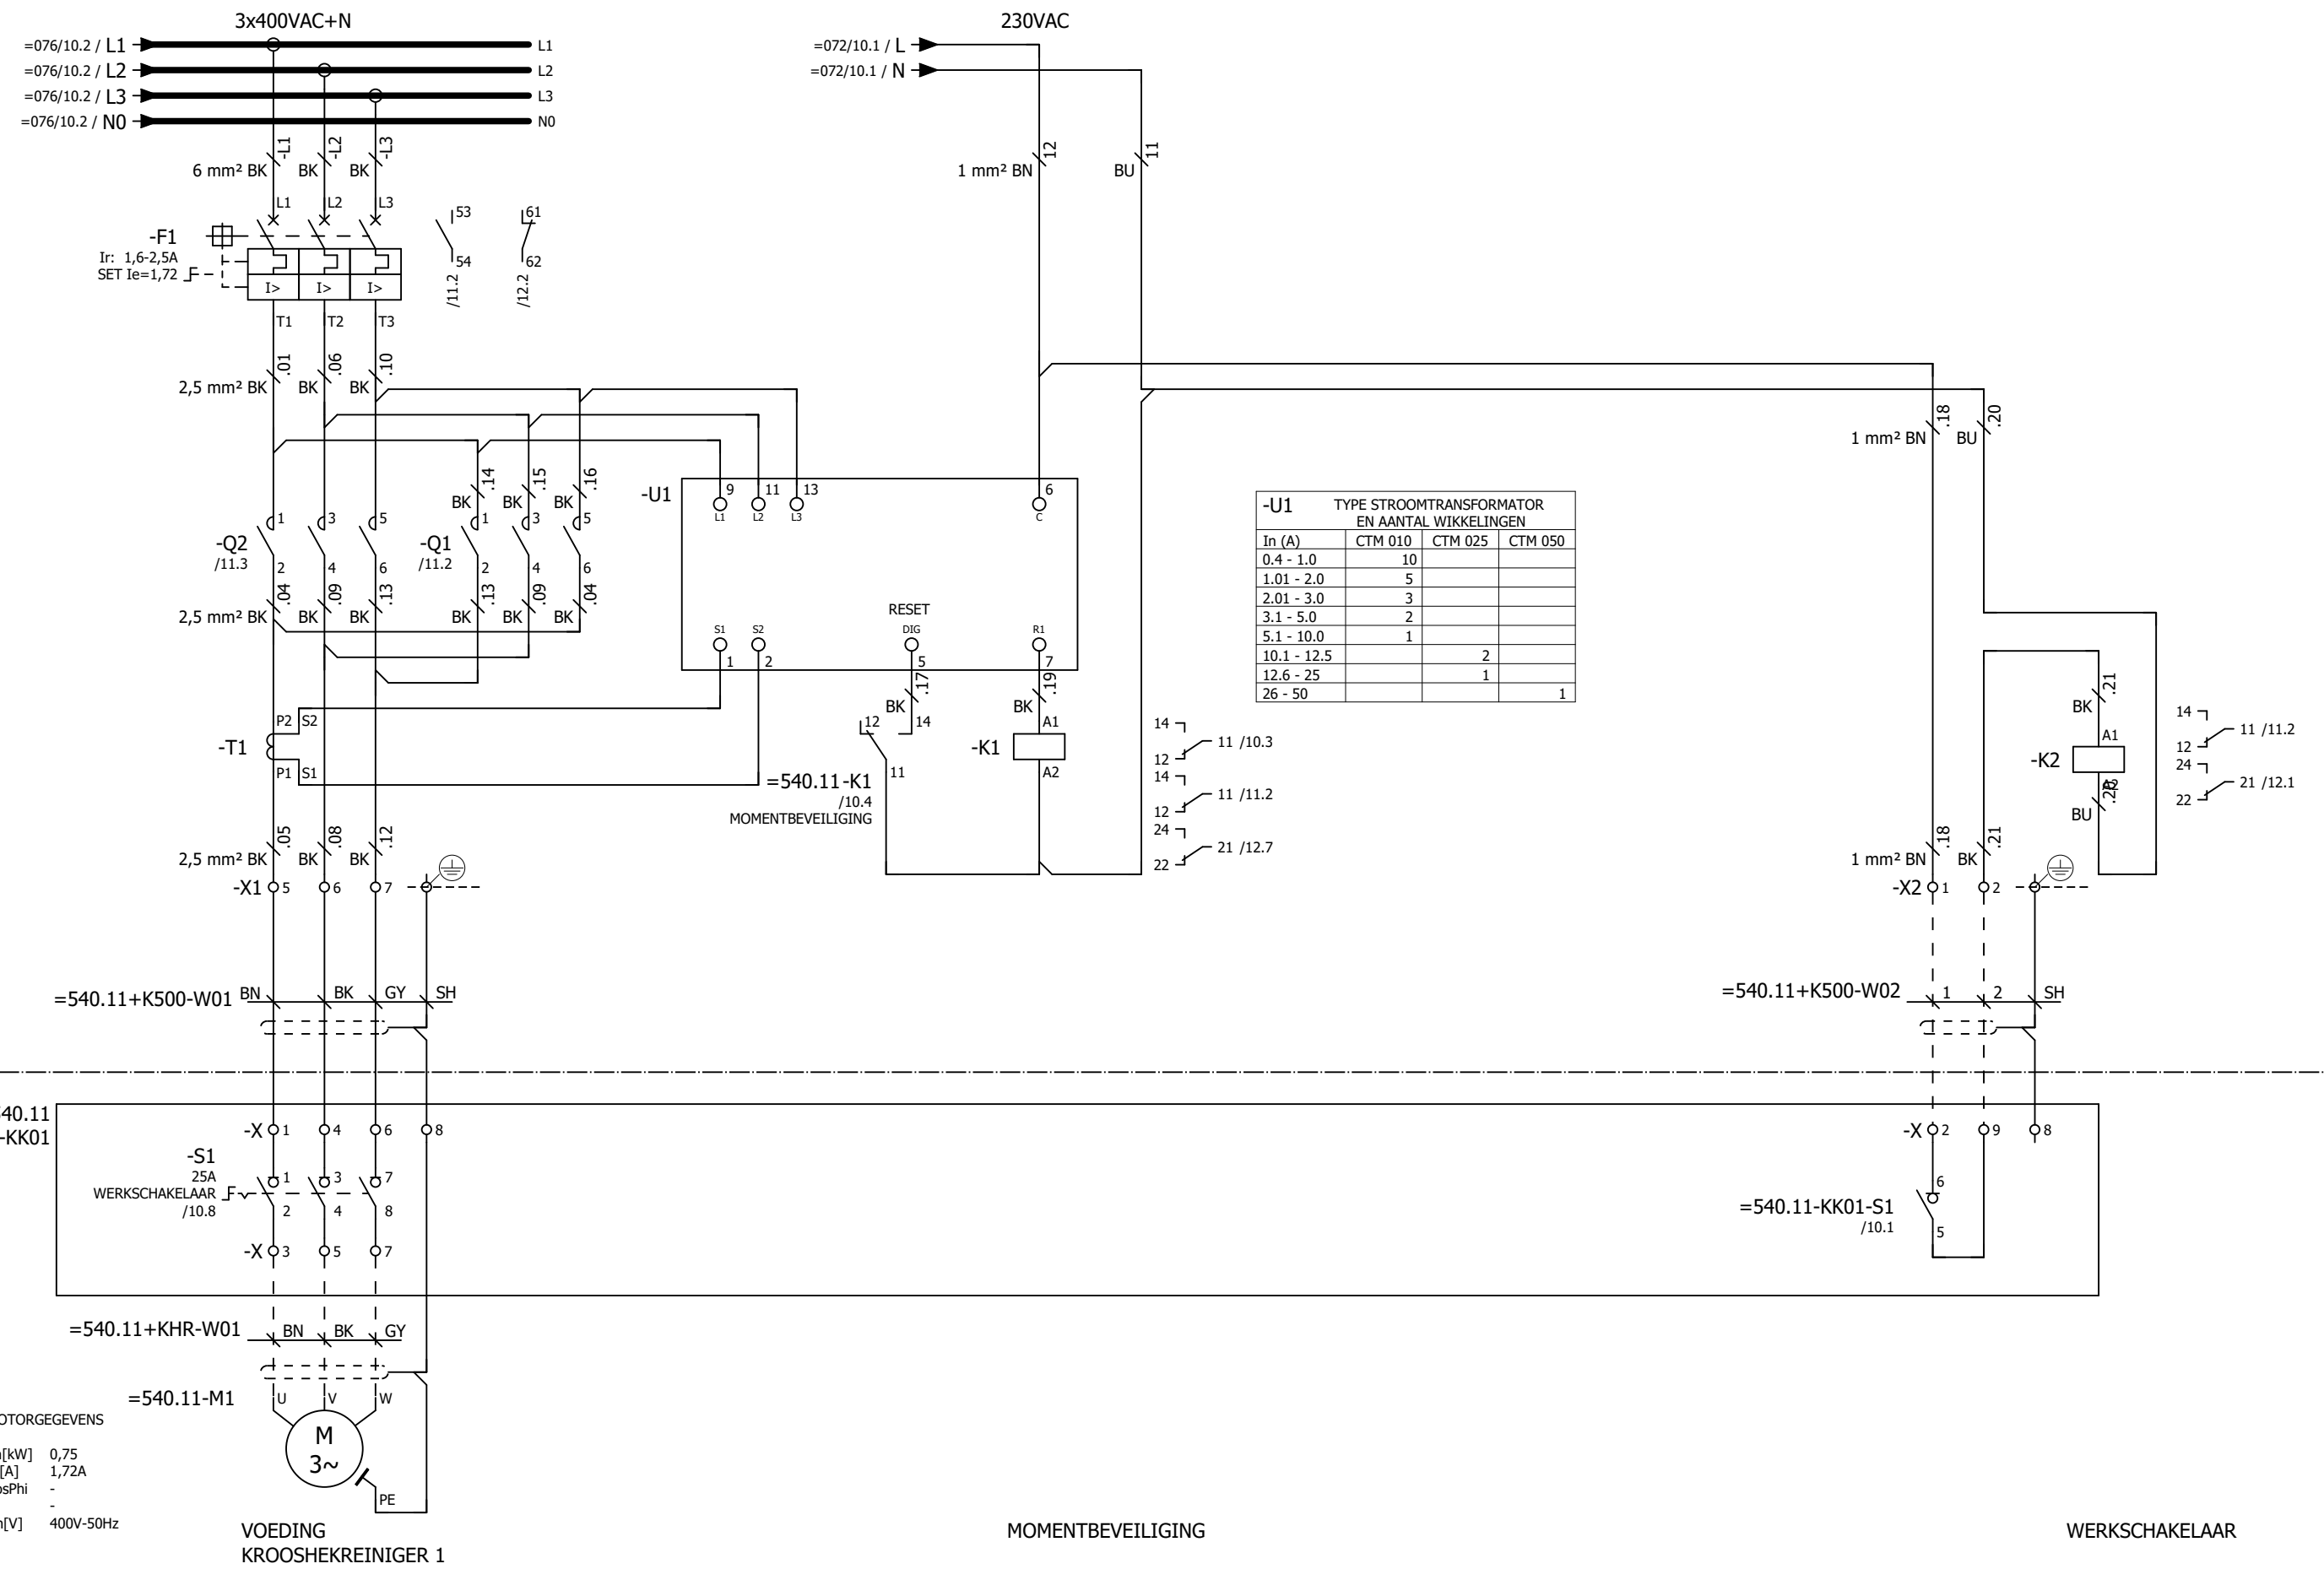



Deze tekening is eigendom van het Hoogheemraadschap Hollands Noorderkwartier en wordt uitgeleend onder de voorwaarde dat de lener ervoor zorgt dat het niet zal worden gereproduceerd, gekopieerd, verspreid, of op enigerlei andere wijze openbaar gemaakt. 

				HHNK-PG-B050 BASISPROJECT Stroomkringschema		Registratie nummer 123456	
Krooshek Kettingreiniger				BESTURINGSKAST KROOSHEKREINIGER		Straatnaam Postcode-Plaats 123456	
Wijz.		Datum		Gez.		Status	
						Laatste wijziging 12-3-2026	
Omschrijving VOEDING KROOSHEKREINIGER 1				MOMENTBEVEILIGING		WERKSCHAKELAAR	
				=540.11-KK01-S1 /10.1		Groep =540.11	
				=540.11-K500-W01		Plaats +K500	
				=540.11-K500-W02		Blad - 10	
				=540.11-M1			

-S2	HAND	0	A	S
1-2	X			
3-4			X	X
5-6	X			
7-8			X	X
9-10	X			
11-12				X

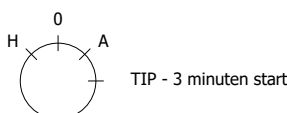

SCHAKELDIAGRAM
HANDBEDIENING
BESTURINGSKAST

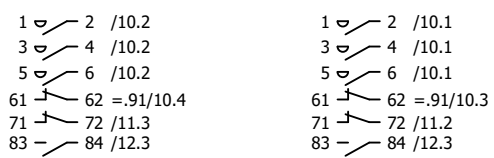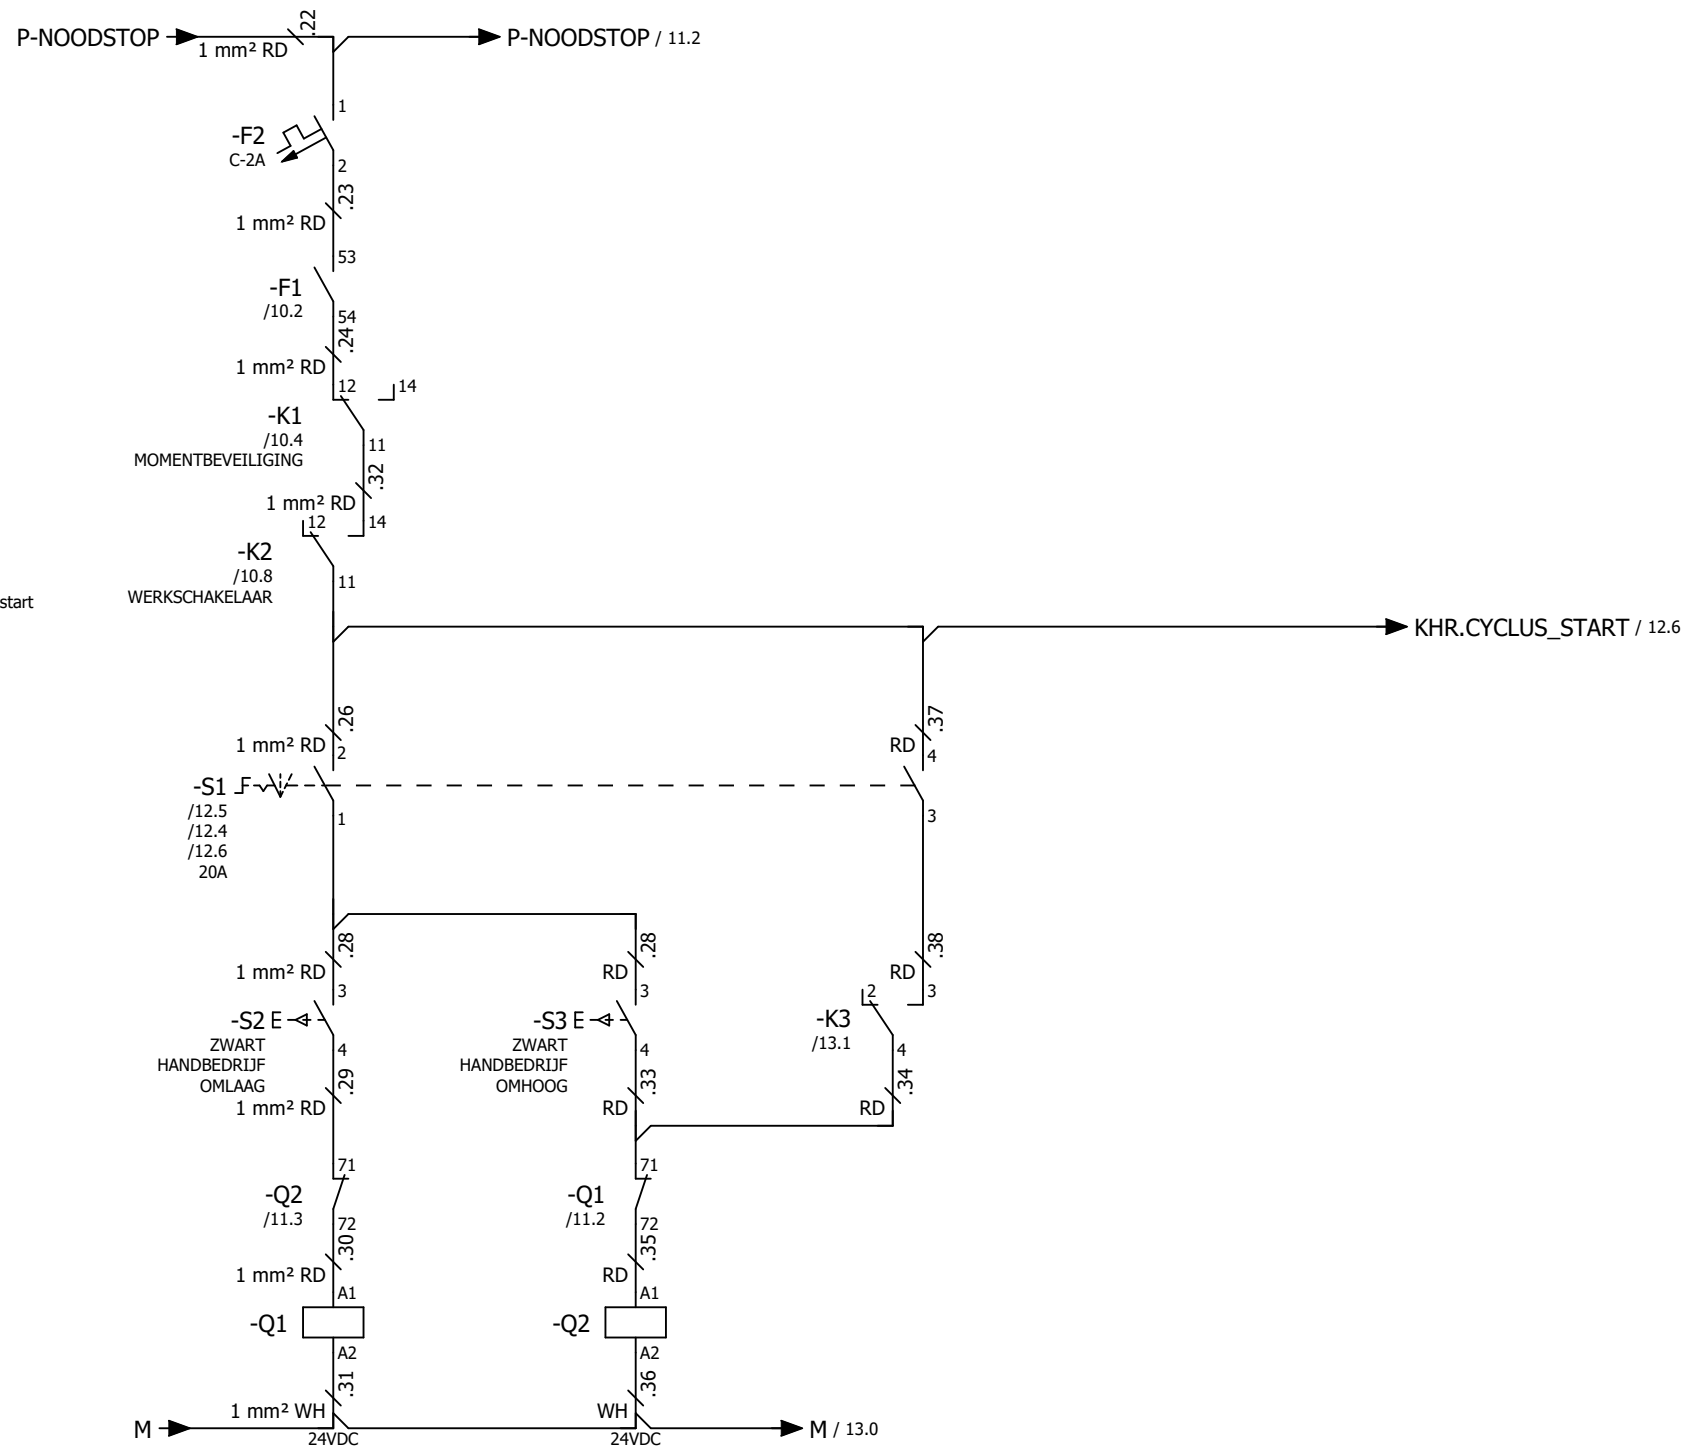

Deze tekening is eigendom van het Hoogheemraadschap Hollands Noorderkwartier en wordt uitgeleend onder de voorwaarde dat de lener ervoor zorgt dat het niet zal worden gereproduceerd, gekopieerd, uitgeteeld, of op enigerlei andere wijze verspreid, noch gebruikt voor enig ander doel dan voor welke het ter beschikking is gesteld.

Wijz.	Datum	Gez.	Get.	Omschrijving





HHNK-PG-B050 BASISPROJECT
Stroomkringschema

BESTURINGSKAST
KROOSHEKREINIGER

Krooshek
Kettingreiniger

Straatnaam		Registratie nummer	
Postcode-Plaats		123456	
Print 12-3-2026	Get.	Status	Laatste wijziging
Formaat A3	Gez.		12-3-2026
ZW-nummer		Groep	Plaats
=540.11		+K500	Blad
			11

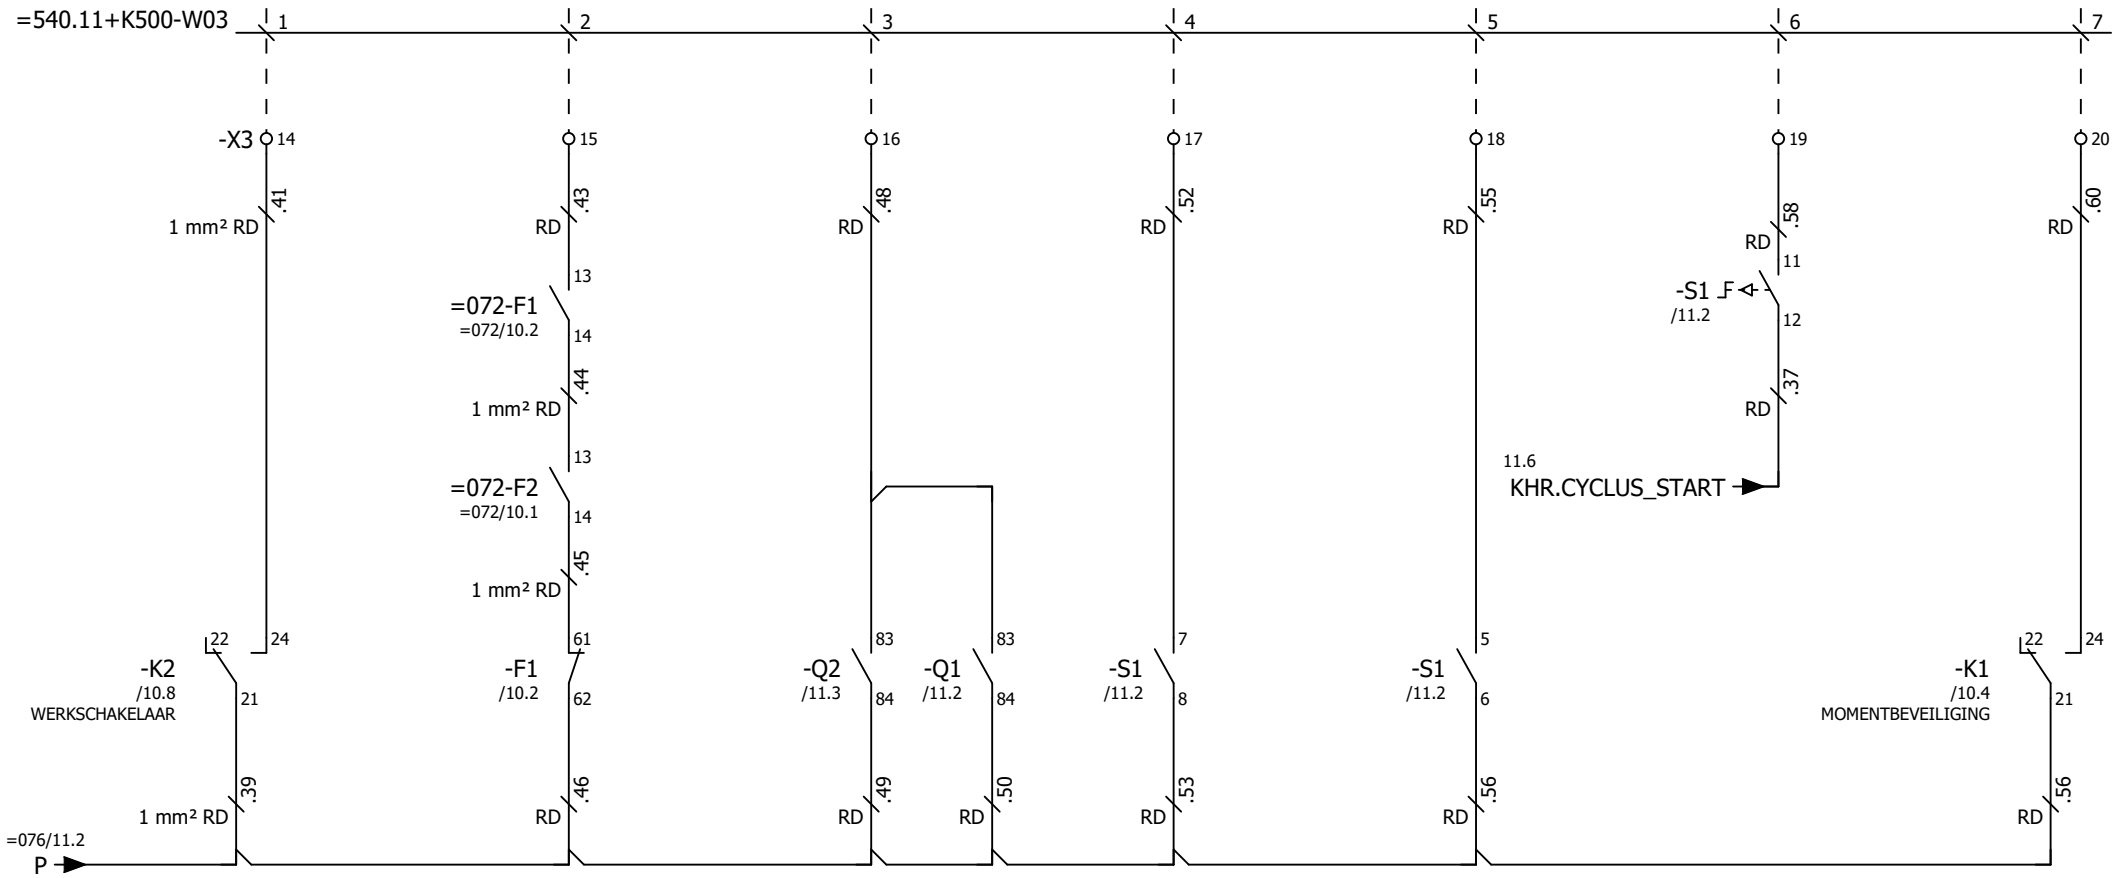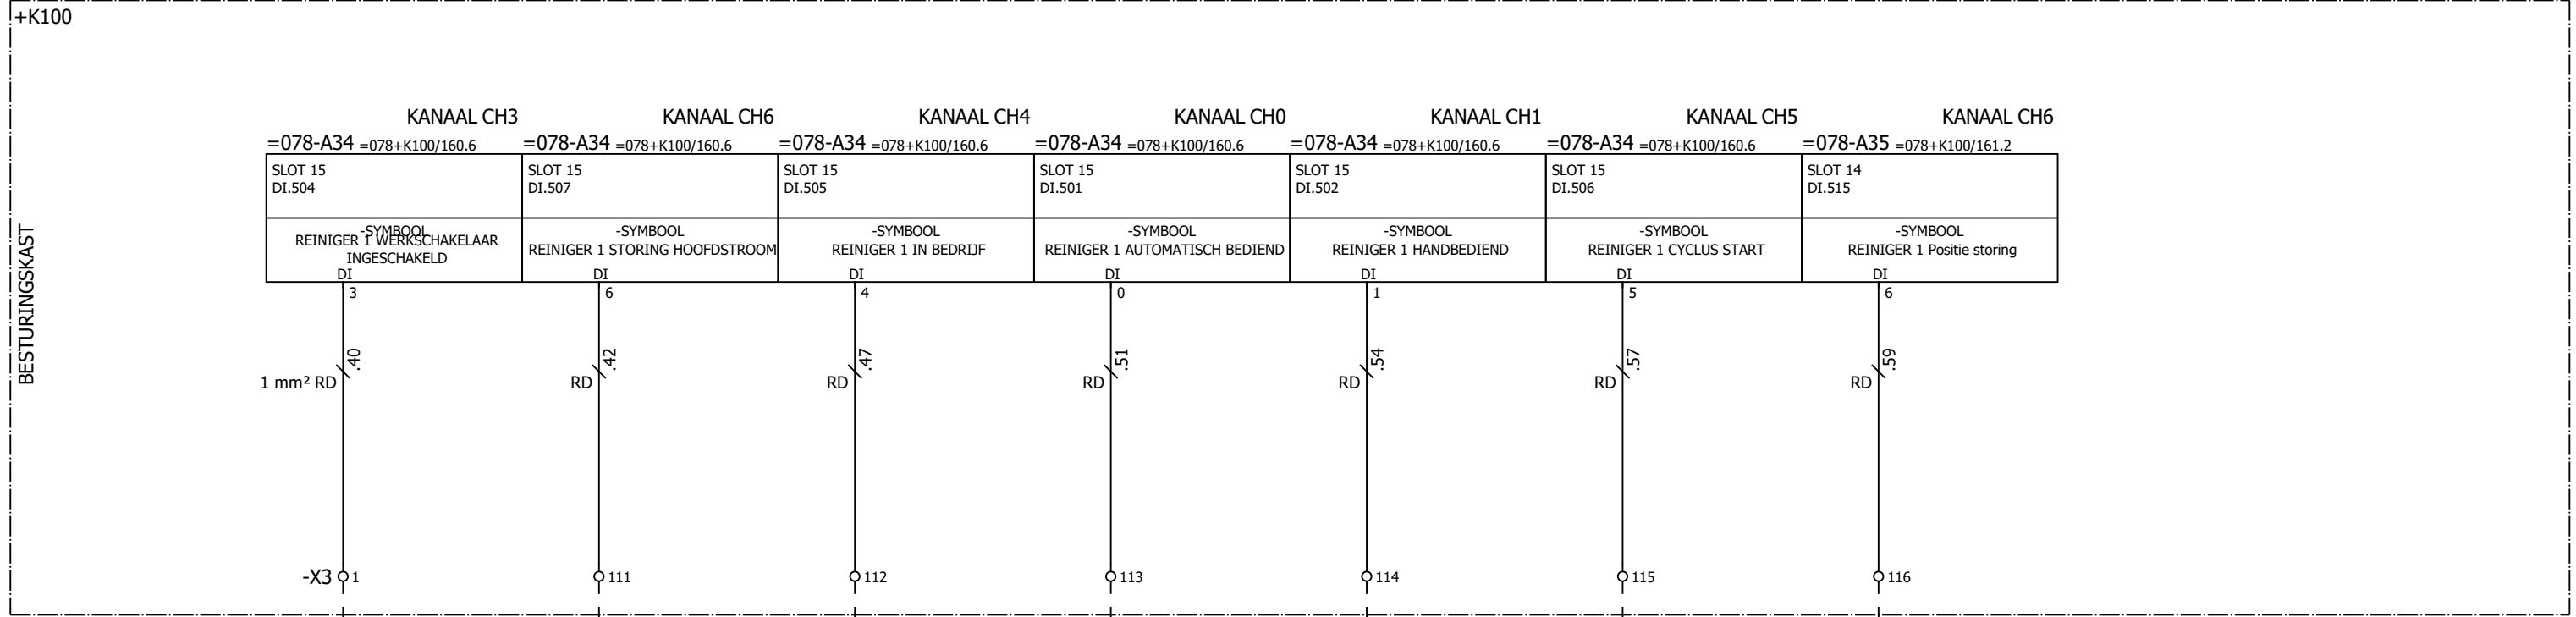

Deze tekening is eigendom van het Hoogheemraadschap Hollands Noorderkwartier en wordt uitgeleend onder de voorwaarde dat de lener ervoor zorgt dat het niet zal worden gereproduceerd, gekopieerd, uitgeleend, of op enigerlei andere wijze verspreid, noch gebruikt voor enig ander doel dan voor welke het ter beschikking is gesteld.

Wijz.	Datum	Gez.	Get.	Omschrijving




HHNK-PG-B050 BASISPROJECT
 Stroomkringschema

BESTURINGSKAST
 KROOSHEKREINIGER

Krooshek
 Kettingreiniger

Straatnaam		Registratie nummer	
Postcode-Plaats		123456	
Print 12-3-2026	Get.	Status	Laatste wijziging
Formaat A3	Gez.		12-3-2026
ZW-nummer		Groep	Plaats
		=540.11	+K500 - 12

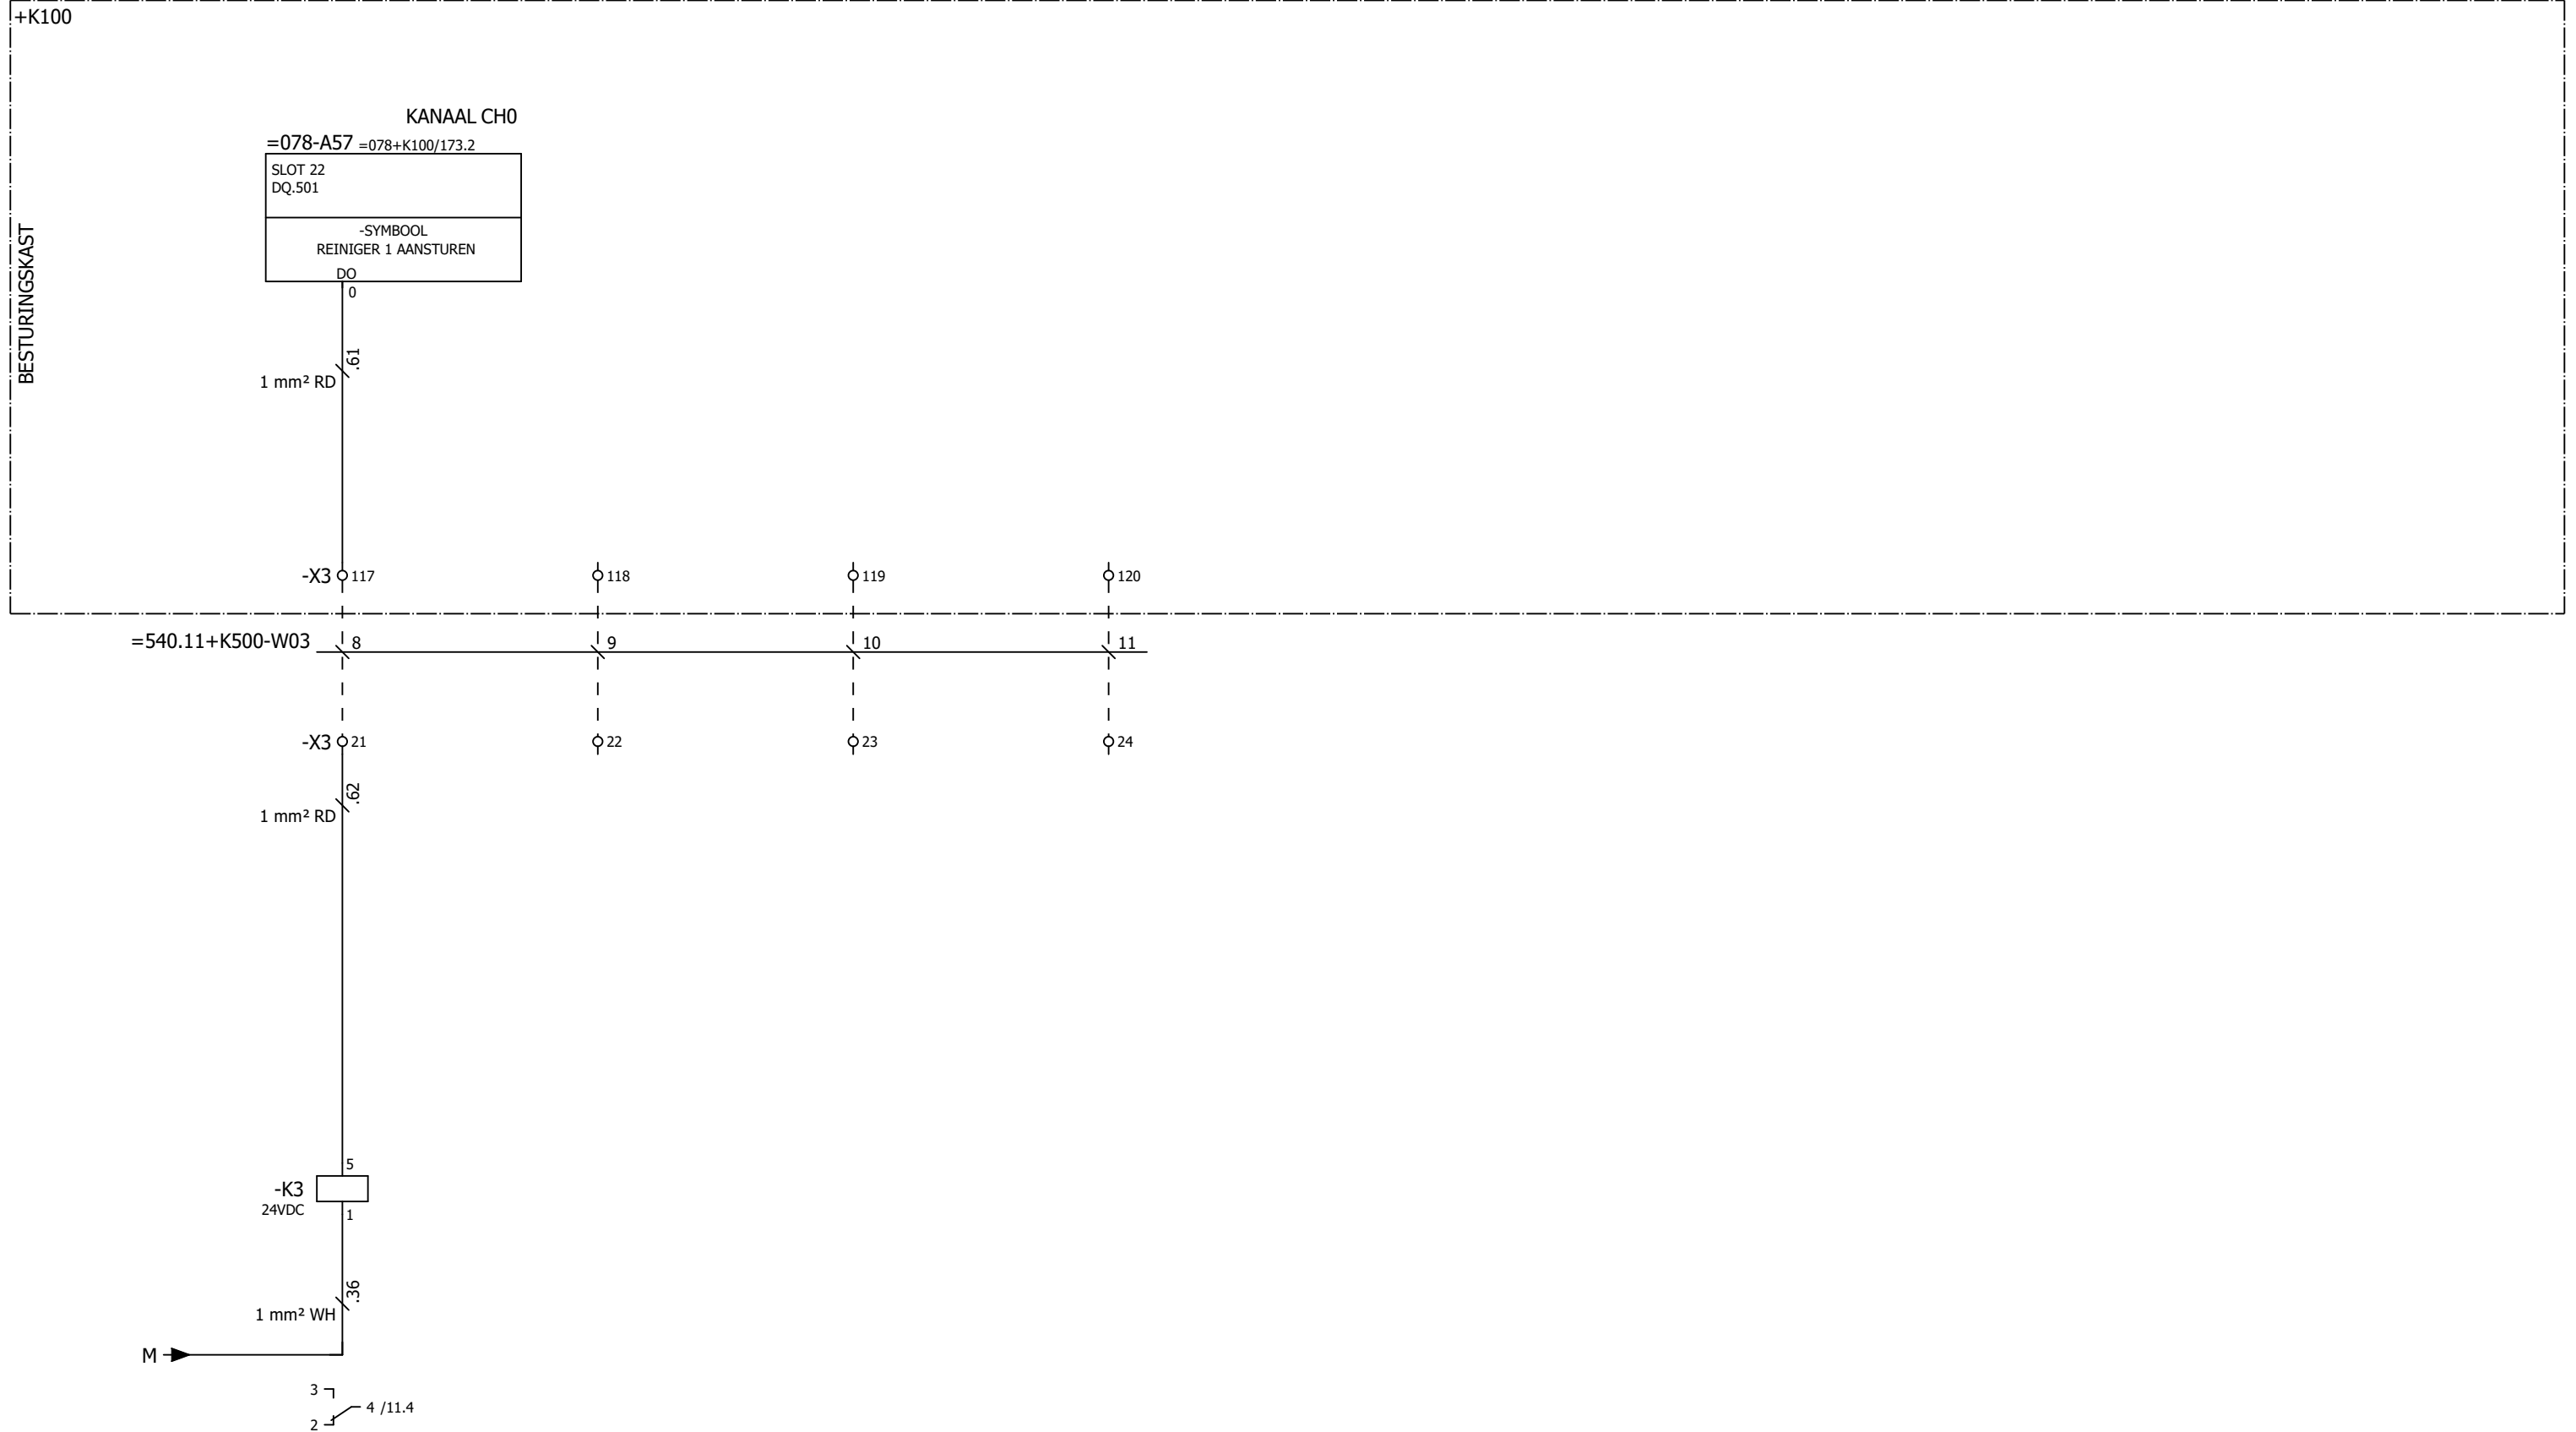

Deze tekening is eigendom van het Hoogheemraadschap Hollands Noorderkwartier en wordt uitgeleend onder de voorwaarde dat de lener ervoor zorgt dat het niet zal worden gereproduceerd, gekopieerd, uitgeleend, of op enigerlei andere wijze verspreid, noch gebruikt voor enig ander doel dan voor welke het ter beschikking is gesteld.

Wijz.	Datum	Gez.	Get.	Omschrijving




HHNK-PG-B050 BASISPROJECT
Stroomkringschema

BESTURINGSKAST
KROOSHEKREINIGER

Krooshek
Kettingreiniger

Straatnaam		Registratie nummer	
Postcode-Plaats		123456	
Print 12-3-2026	Get.	Status	Laatste wijziging
Formaat A3	Gez.		12-3-2026
ZW-nummer		Groep	Plaats Blad
		=540.11	+K500 - 13

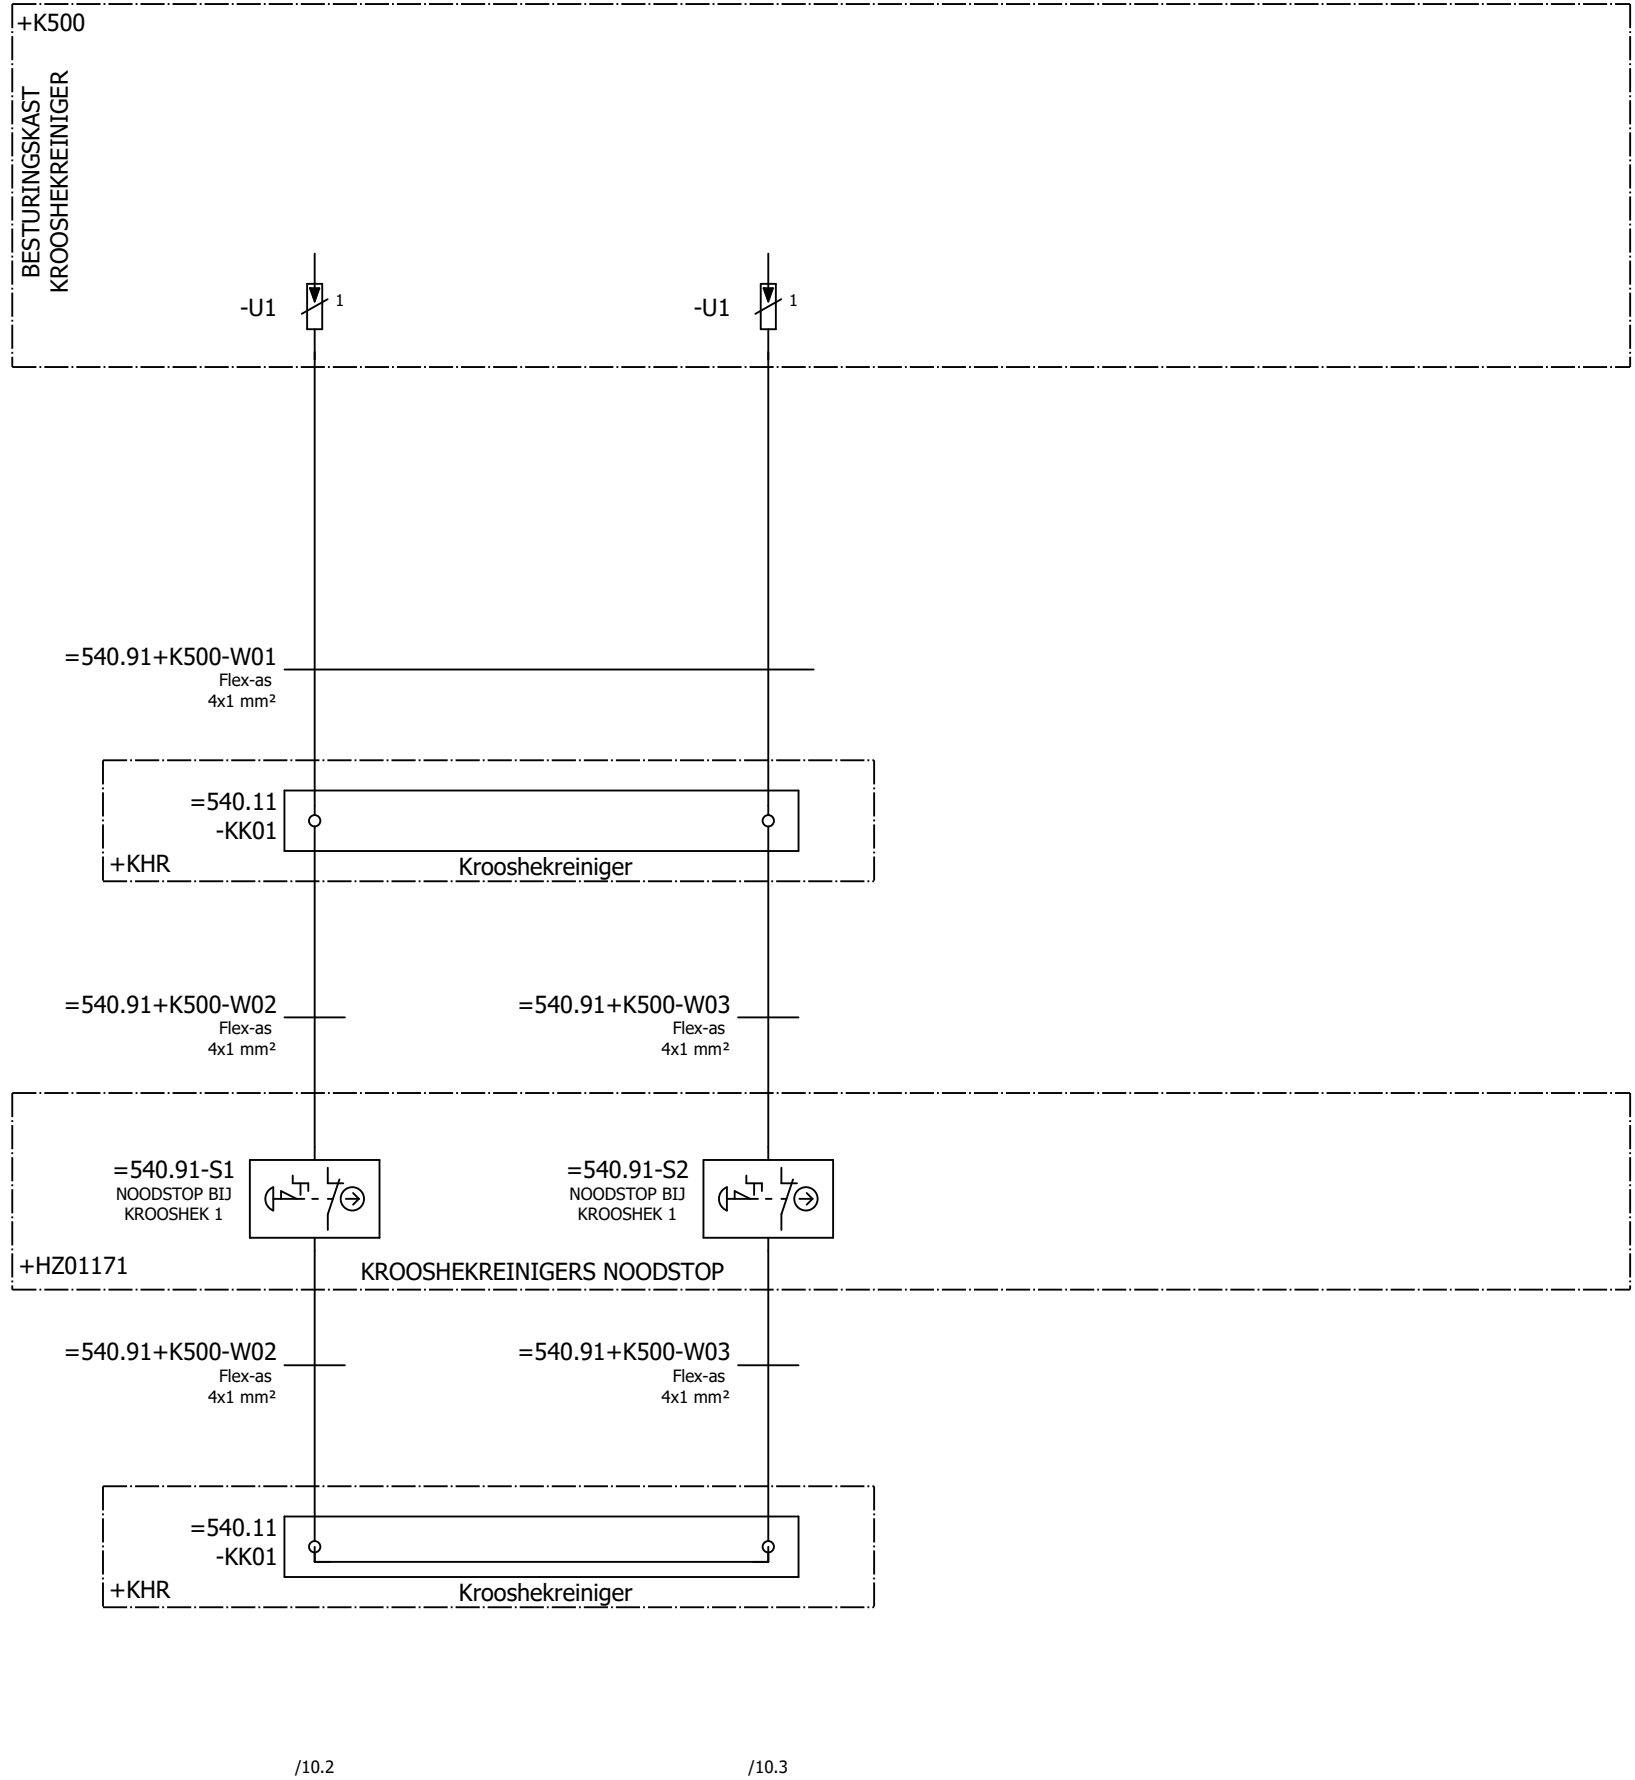

/10.2

/10.3

←=.11/13

10⇒

Wijz.	Datum	Gez.	Get.	Omschrijving



HHNK-PG-B050 BASISPROJECT
 Kabelblokschema

BESTURINGSKAST
 KROOSHEKREINIGER

Krooshek
 Noodstop

Straatnaam		Registratie nummer	
Postcode-Plaats		123456	
Print 12-3-2026	Get.	Status	Laatste wijziging
Formaat A3	Gez.		12-3-2026
ZW-nummer		Groep	Plaats
=540.91		+K500	Blad
			2

Deze tekening is eigendom van het Hoogheemraadschap Hollands Noorderkwartier en wordt uitgeleend onder de voorwaarde dat de lener ervoor zorgt dat het niet zal worden gereproduceerd, gekopieerd, uitgeleend, of op enigerlei andere wijze verspreid, noch gebruikt voor enig ander doel dan voor welke het ter beschikking is gesteld.



Deze tekening is eigendom van het Hoogheemraadschap Hollands Noorderkwartier en wordt uitgeleend onder de voorwaarde dat de lener ervoor zorgt dat het niet zal worden gereproduceerd, gekopieerd, uitgeleend, of op enigerlei andere wijze verspreid, noch gebruikt voor enig ander doel dan voor welke het ter beschikking is gesteld.

←10

=710.51+K100/1⇔

Wijz.	Datum	Gez.	Get.	Omschrijving



HHNK-PG-B050 BASISPROJECT
Stroomkringschema


BESTURINGSKAST
KROOSHEKREINIGER

Krooshek
Noodstop

Straatnaam		Registratie nummer	
Postcode-Plaats		123456	
Print 12-3-2026	Get.	Status	Laatste wijziging
Formaat A3	Gez.		12-3-2026
ZW-nummer		Groep	Plaats
		=540.91	+K500 - 11



=710.51+K100-W01
RE-2X(St)YSWBY-fl
1x2x1.3 mm²

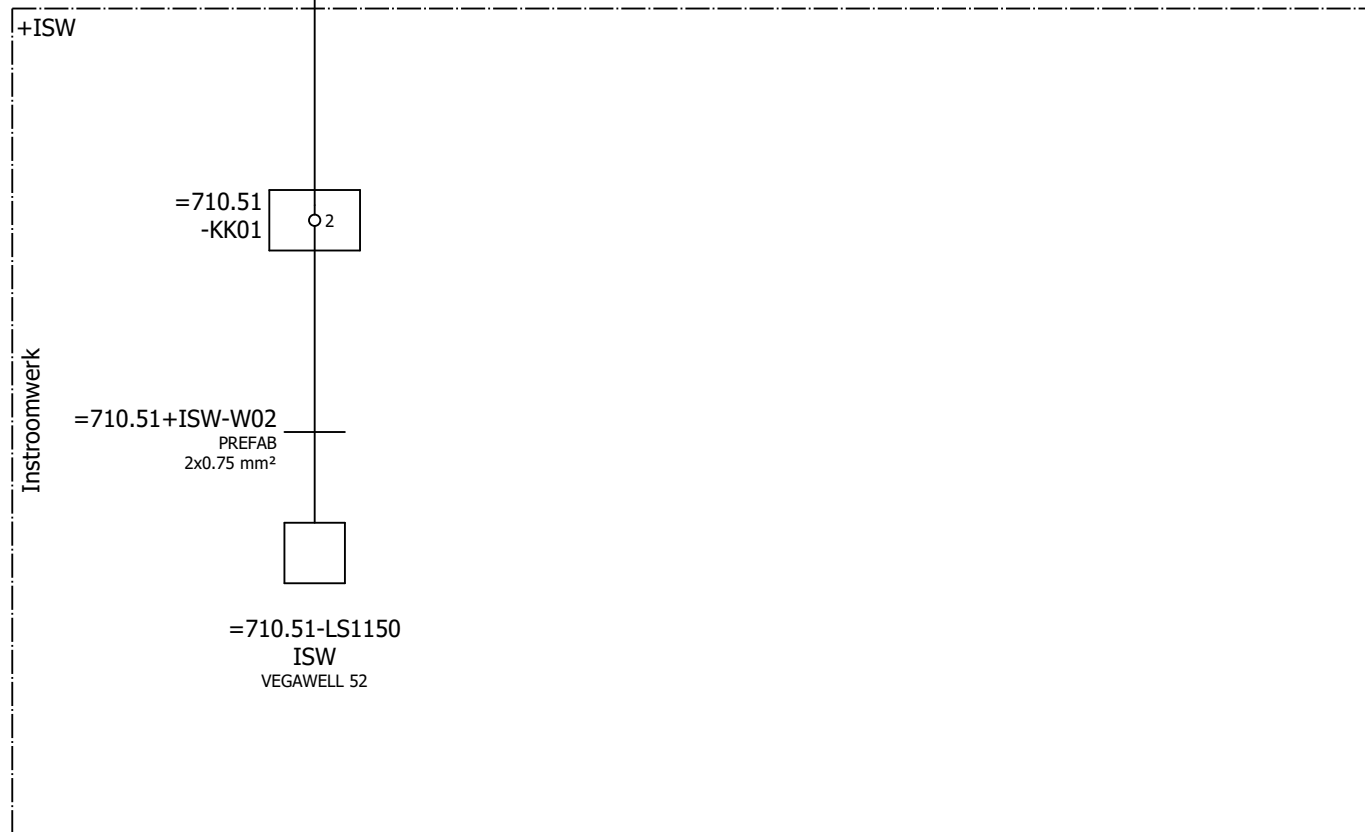

/10.1

←=540.91+K500/11

10⇒

Wijz.	Datum	Gez.	Get.	Omschrijving



HHNK-PG-B050 BASISPROJECT
Kabelblokschema

BESTURINGSKAST


Polderpeil
Polderpeil

Straatnaam		Registratie nummer	
Postcode-Plaats		123456	
Print 12-3-2026	Get.	Status	Laatste wijziging
Formaat A3	Gez.		12-3-2026
ZW-nummer		Groep	Plaats
		=710.51	+K100
			Blad
			1

Deze tekening is eigendom van het Hoogheemraadschap Hollands Noorderkwartier en wordt uitgeleend onder de voorwaarde dat de lener ervoor zorgt dat het niet zal worden gereproduceerd, gekopieerd, uitgeleend, of op enigerlei andere wijze verspreid, noch gebruikt voor enig ander doel dan voor welke het ter beschikking is gesteld.




Deze tekening is eigendom van het Hoogheemraadschap Hollands Noorderkwartier en wordt uitgeleend onder de voorwaarde dat de leener ervoor zorgt dat het niet zal worden gereproduceerd, gekopieerd, uitgeleend, of op enigerlei andere wijze verspreid, noch gebruikt voor enig ander doel dan voor welke het ter beschikking is gesteld.

						HHNK-PG-B050 BASISPROJECT Stroomkringschema		Straatnaam Postcode-Plaats 123456		Registratie nummer 123456	
						Polderpeil Polderpeil		BESTURINGSKAST		Print 12-3-2026 Get. Status Formaat A3 Gez. Laatst wijziging 12-3-2026	
Wijz.	Datum	Gez.	Get.	Omschrijving			Groep Plaats Blad =710.51 +K100 - 10		ZW-nummer		



=720.51+K100-W01
RE-2X(St)YSWBY-fl
1x2x1.3 mm²

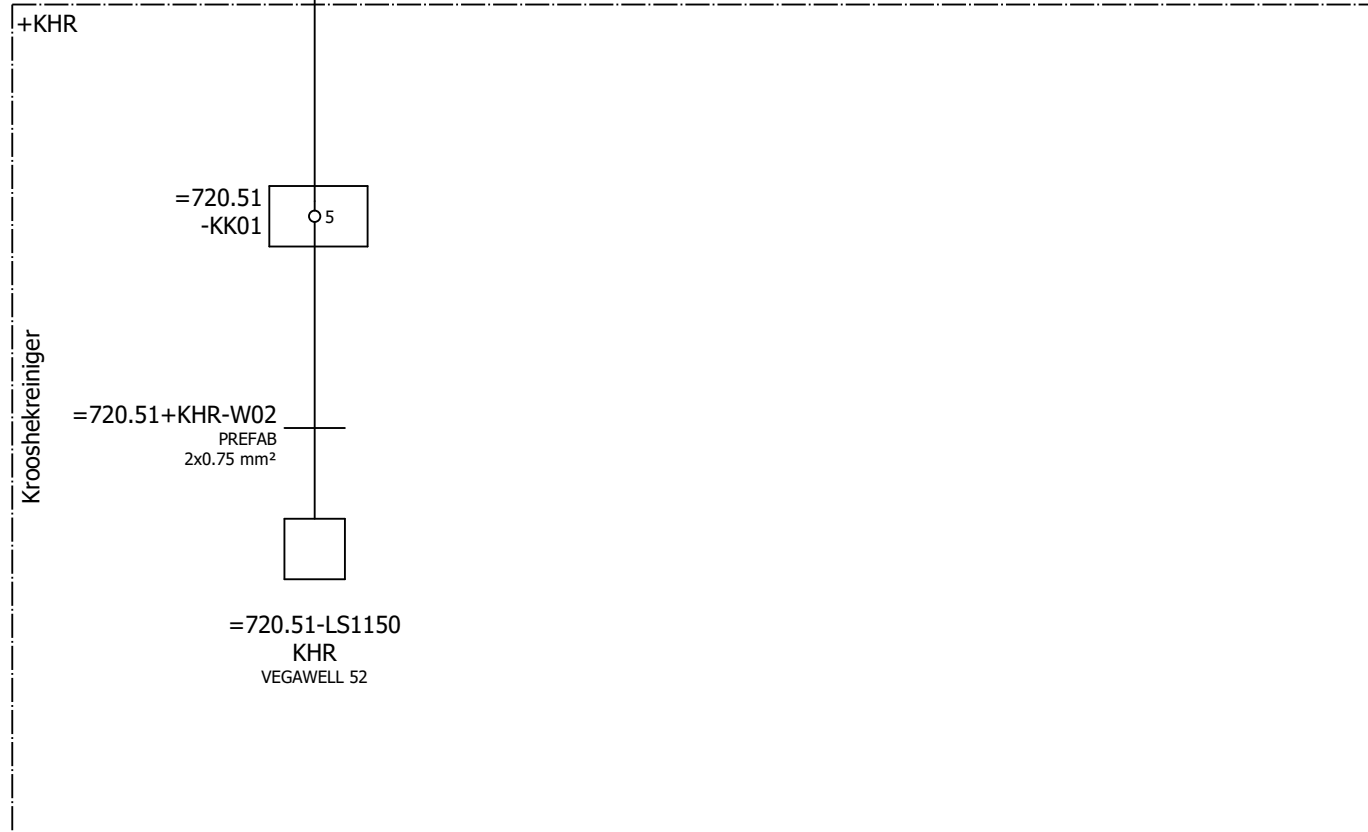

=720.51+KHR-W02
PREFAB
2x0.75 mm²

=720.51-LS1150
KHR
VEGAWELL 52


/10.1

←=710.51/10

10↔

Wijz.	Datum	Gez.	Get.	Omschrijving



HHNK-PG-B050 BASISPROJECT Kabelblokschema				Straatnaam		Registratie nummer	
BESTURINGSKAST				Postcode-Plaats		123456	
Print 12-3-2026		Get.		Status		Laatste wijziging	
Formaat A3		Gez.				12-3-2026	
ZW-nummer			Groep		Plaats		Blad
=720.51			+K100		-		1

KANAAL CH2

=078-A11 =078/150.2

U
SLOT 2
AI.022

-SYMBOOL
Krooshekpeil 1 niveaumeting

AI GND

1 5

=720.51+K100-W-U1
LIYCY-OZ
2x0.75 mm²

1 2

U1
PT 1X2-24DC-ST
OVERSPANNINGSBEVEILIGING
KLASSE IV

1 3 5 7
2 4 6 8

=720.51+K100-W01

W1 B1 SH

+KHR

=720.51
-KK01
VEGABOX02
Luchtdrukcompensatie
behuizing

1 2 3 4 5 6 7

=720.51+KHR-W02

BN BU SH

=720.51-LS1150
KHR

1 2

VEGAWELL 52


Wijz.	Datum	Gez.	Get.	Omschrijving



HHNK-PG-B050 BASISPROJECT
Stroomkringschema

BESTURINGSKAST


Krooshekpeil
Krooshekpeil 1

Straatnaam		Registratie nummer	
Postcode-Plaats		123456	
Print 12-3-2026	Get.	Status	Laatste wijziging
Formaat A3	Gez.		12-3-2026
ZW-nummer		Groep	Plaats
		=720.51	+K100
			- 10

Deze tekening is eigendom van het Hoogheemraadschap Hollands Noorderkwartier en wordt uitgeleend onder de voorwaarde dat de leener ervoor zorgt dat het niet zal worden gereproduceerd, gekopieerd, uitgeleend, of op enigerlei andere wijze verspreid, noch gebruikt voor enig ander doel dan voor welke het ter beschikking is gesteld.



=720.52+K100-W01
RE-2X(St)YSWBY-fl
1x2x1.3 mm²

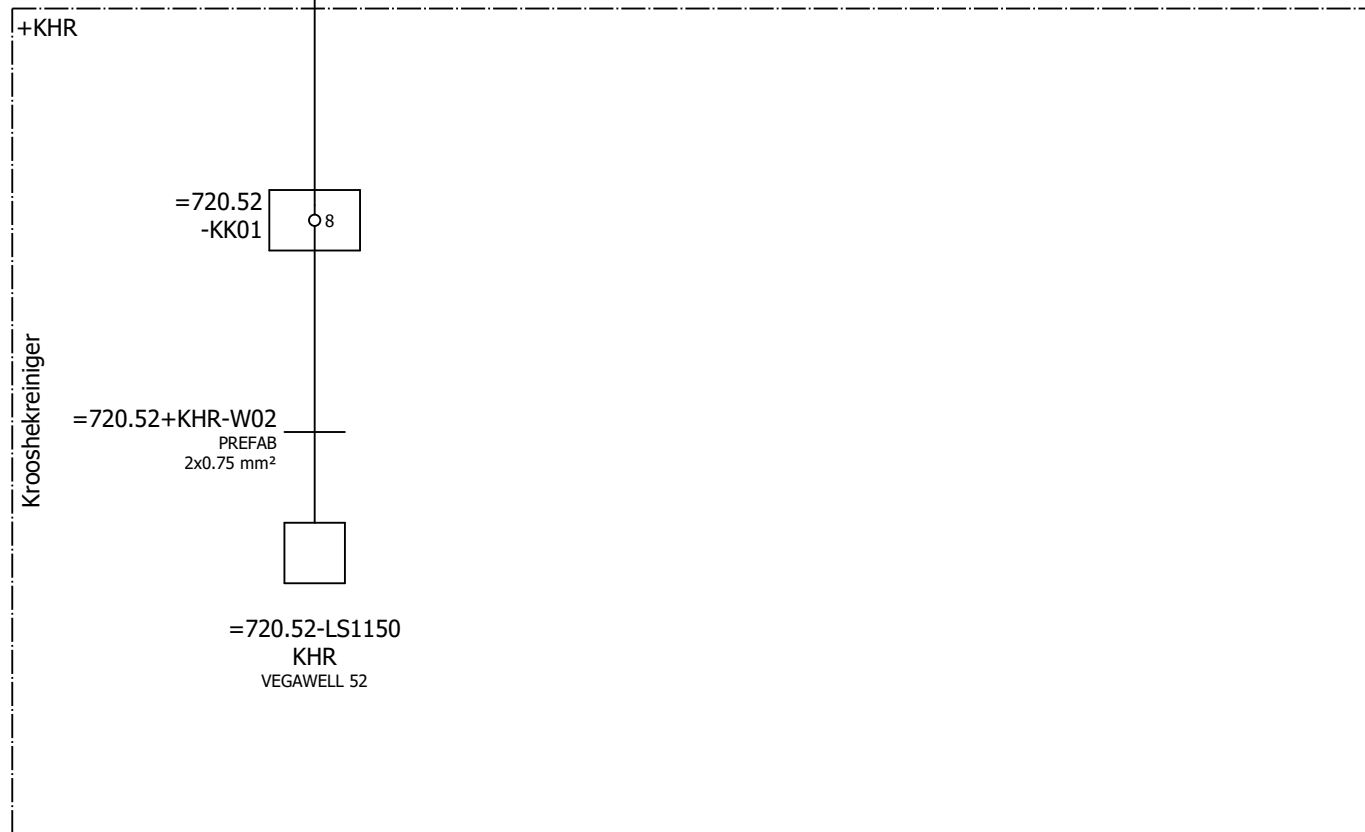

/10.1

← =.51/10

10 →

Wijz.	Datum	Gez.	Get.	Omschrijving




HHNK-PG-B050 BASISPROJECT
Kabelblokschema

BESTURINGSKAST

Krooshekpeil
Krooshekpeil 2

Straatnaam		Registratie nummer	
Postcode-Plaats		123456	
Print 12-3-2026	Get.	Status	Laatste wijziging
Formaat A3	Gez.		12-3-2026
ZW-nummer		Groep	Plaats
		=720.52	+K100
			Blad
			1

Deze tekening is eigendom van het Hoogheemraadschap Hollands Noorderkwartier en wordt uitgeleend onder de voorwaarde dat de lener ervoor zorgt dat het niet zal worden gereproduceerd, gekopieerd, uitgeleend, of op enigerlei andere wijze verspreid, noch gebruikt voor enig ander doel dan voor welke het ter beschikking is gesteld.

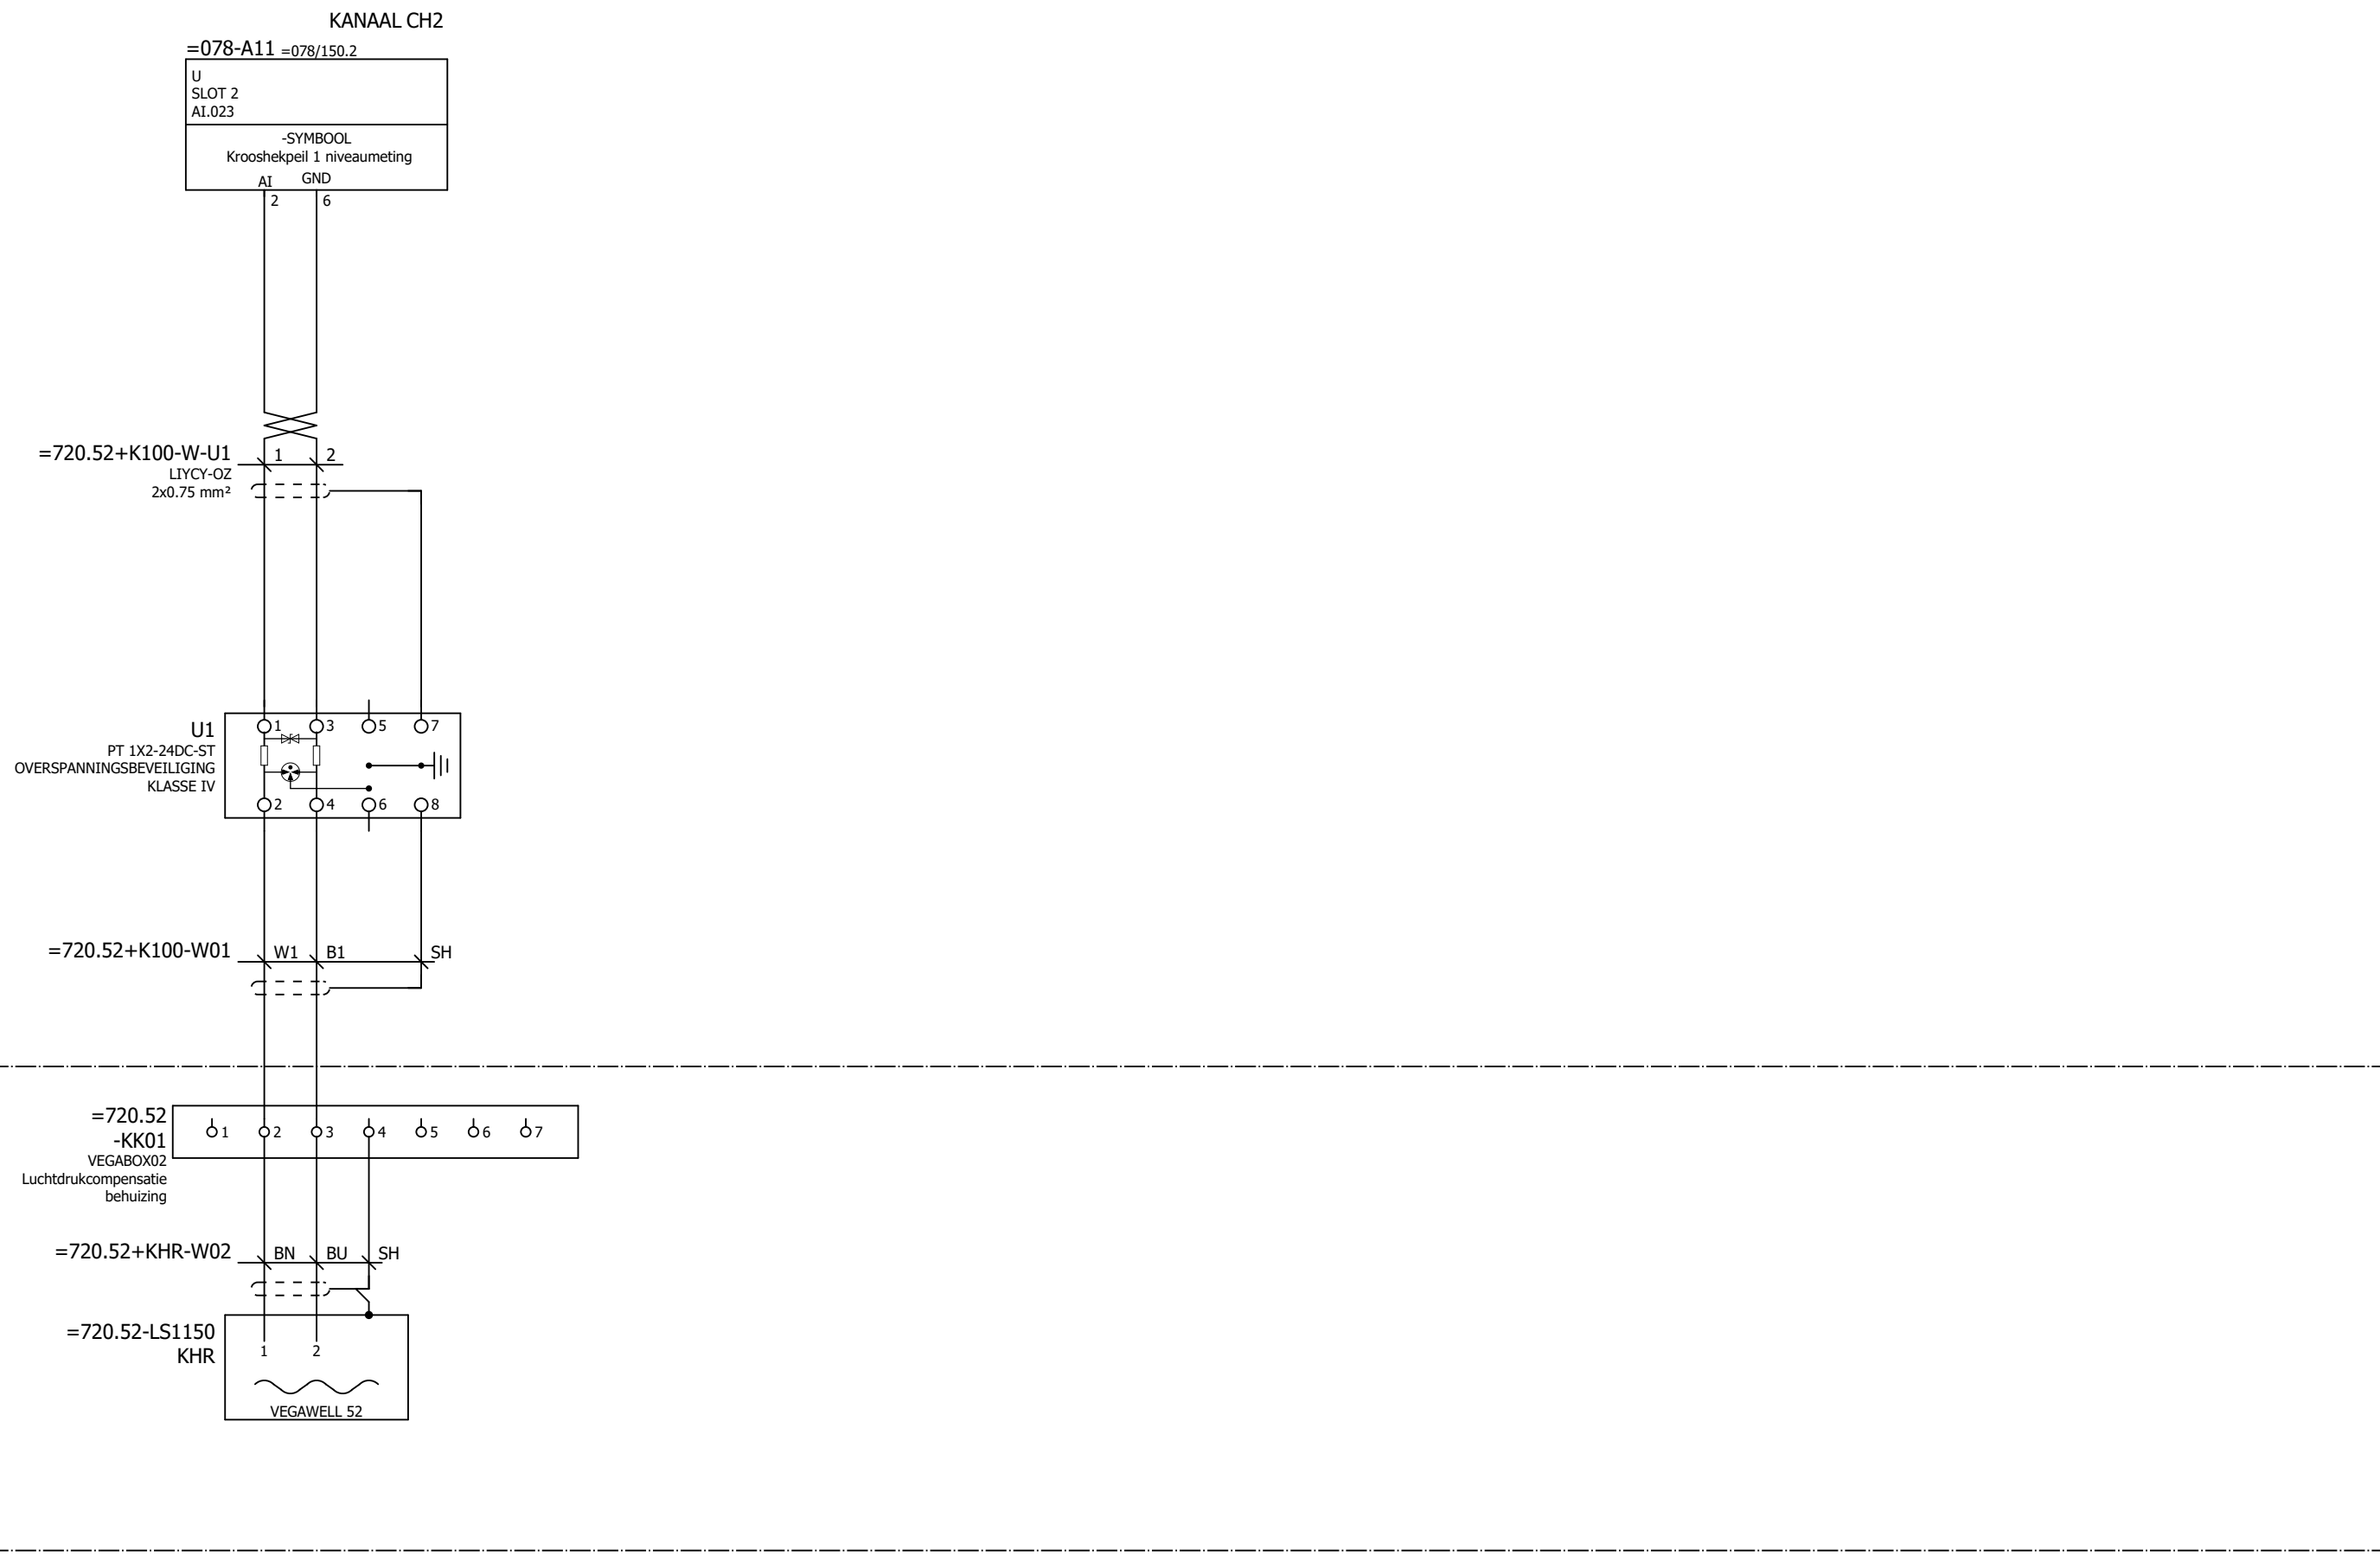

=740.51/1↔

Wijz.	Datum	Gez.	Get.	Omschrijving



HHNK-PG-B050 BASISPROJECT
Stroomkringschema

BESTURINGSKAST


Krooshekpeil
Krooshekpeil 2

Straatnaam		Registratie nummer	
Postcode-Plaats		123456	
Print 12-3-2026	Get.	Status	Laatste wijziging
Formaat A3	Gez.		12-3-2026
ZW-nummer		Groep	Plaats
		=720.52	+K100 - 10

Deze tekening is eigendom van het Hoogheemraadschap Hollands Noorderkwartier en wordt uitgeleend onder de voorwaarde dat de leener ervoor zorgt dat het niet zal worden gereproduceerd, gekopieerd, uitgeteeld, of op enigerlei andere wijze verspreid, noch gebruikt voor enig ander doel dan voor welke het ter beschikking is gesteld.



=740.51+K100-W01
RE-2X(St)YSWBY-fl
1x2x1.3 mm²

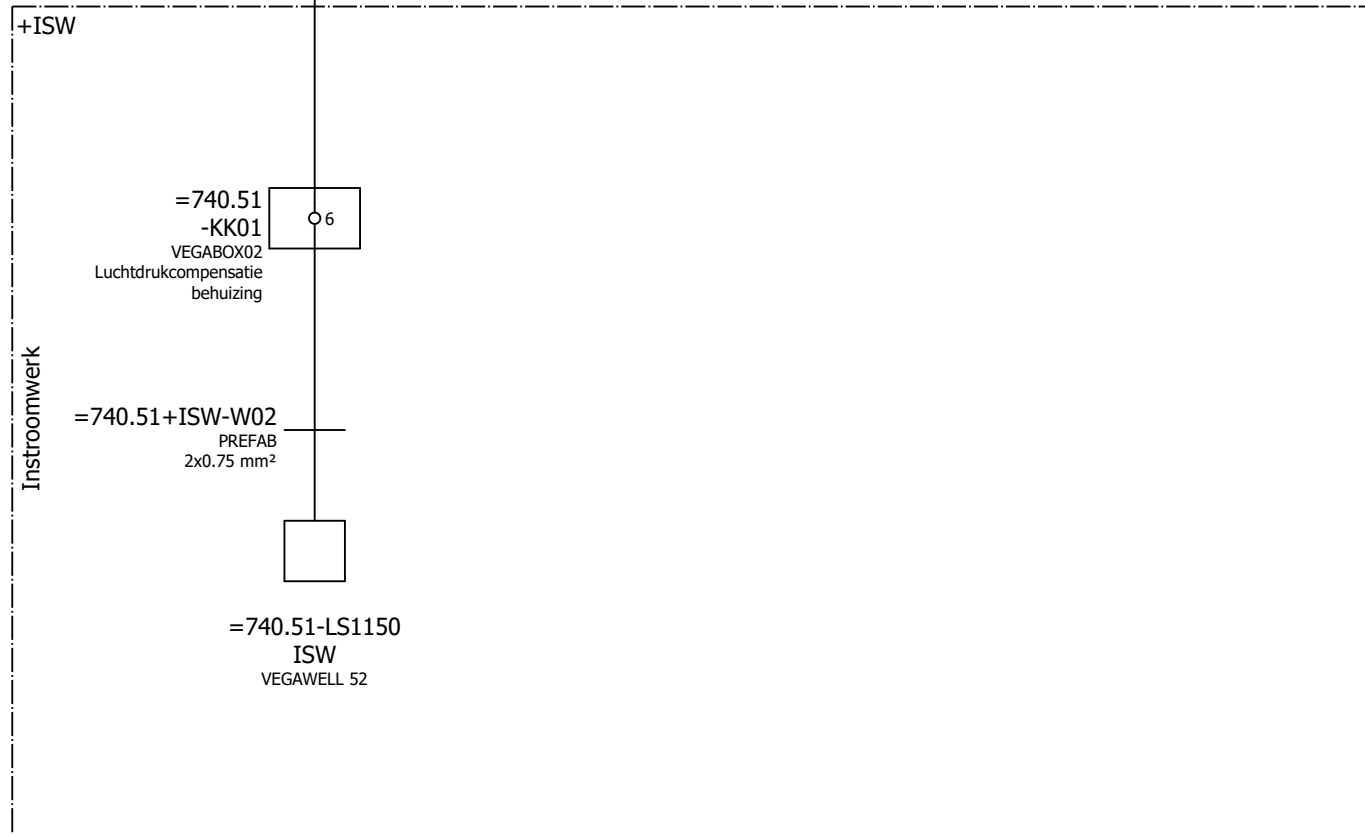

/10.1

←=720.52/10

10⇒

Wijz.	Datum	Gez.	Get.	Omschrijving





HHNK-PG-B050 BASISPROJECT
Kabelblokschema

BESTURINGSKAST

Boezempeil
Boezempeil

Straatnaam		Registratie nummer	
Postcode-Plaats		123456	
Print 12-3-2026	Get.	Status	Laatste wijziging
Formaat A3	Gez.		12-3-2026
Groep		Plaats	Blad
ZW-nummer		=740.51	+K100 - 1

Deze tekening is eigendom van het Hoogheemraadschap Hollands Noorderkwartier en wordt uitgeleend onder de voorwaarde dat de lener ervoor zorgt dat het niet zal worden gereproduceerd, gekopieerd, uitgeleend, of op enigerlei andere wijze verspreid, noch gebruikt voor enig ander doel dan voor welke het ter beschikking is gesteld.

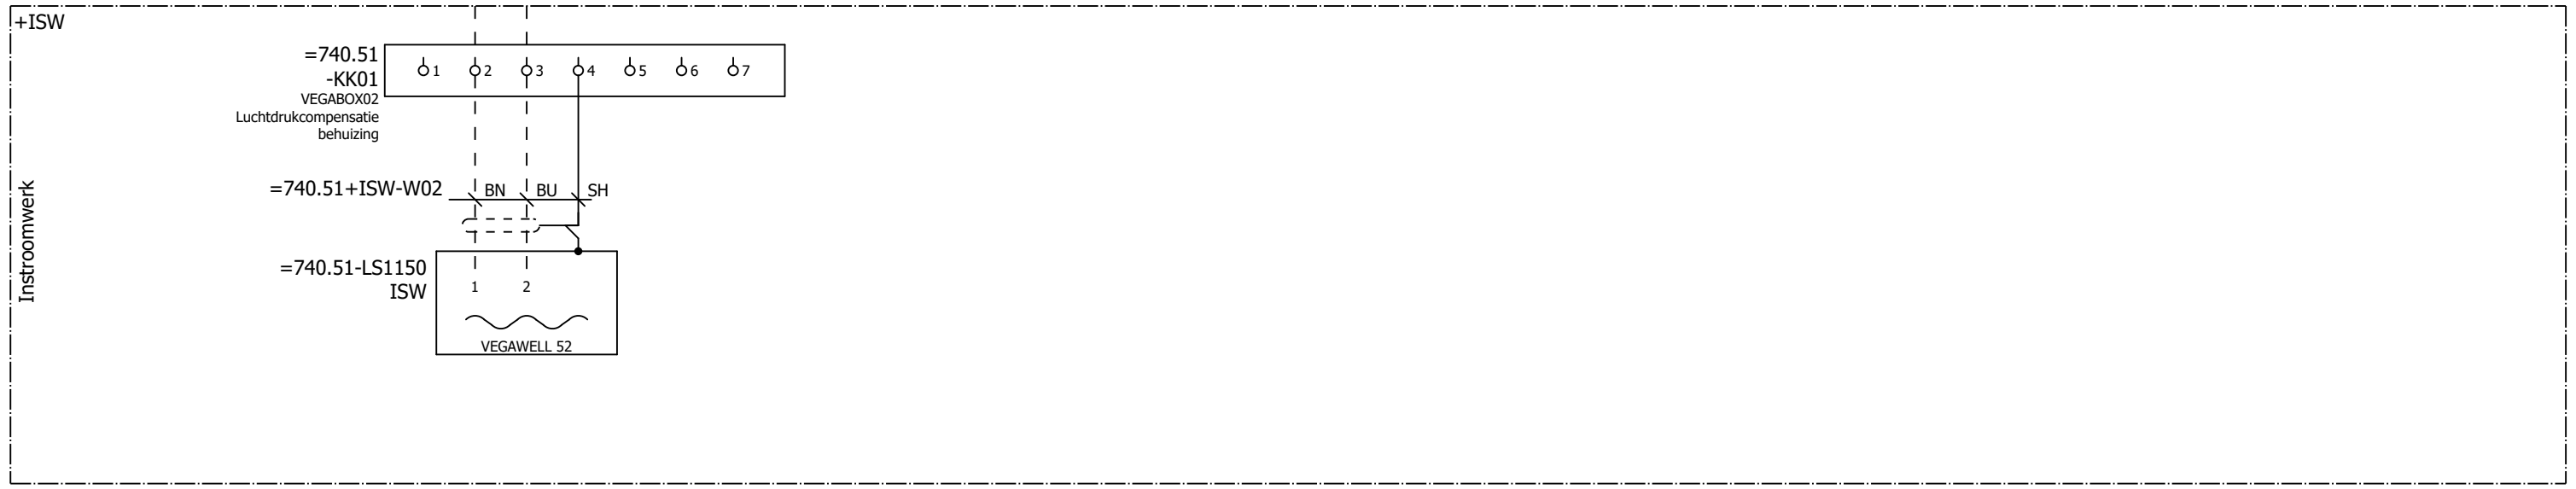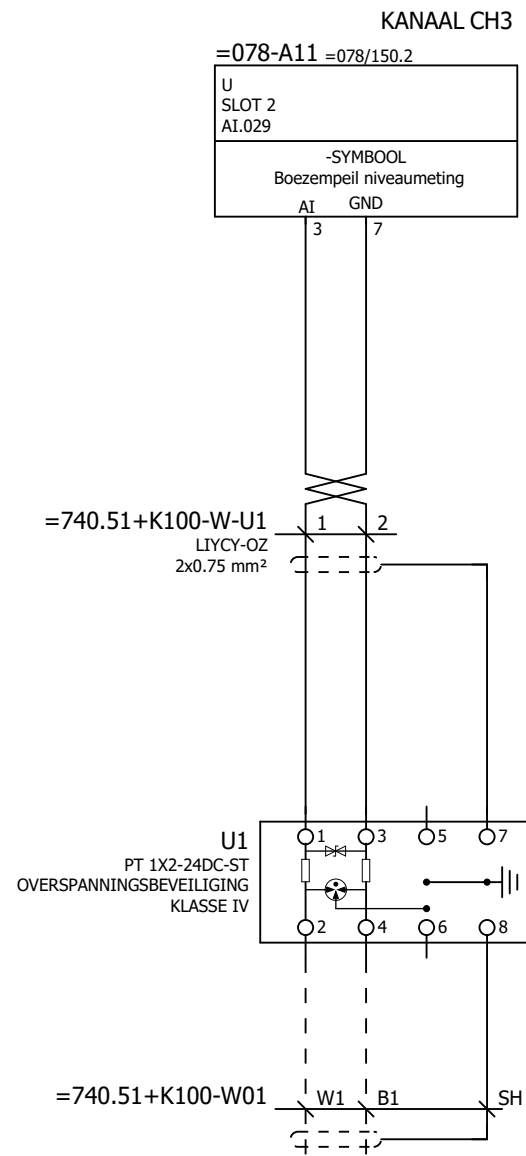

					=820.11/1↔	
					Registratie nummer	
					123456	
					Laatste wijziging	
					12-3-2026	
					Blad	
					10	
					Groep	
					=740.51	
					Plaats	
					+K100	
					ZW-nummer	
					=740.51	


Deze tekening is eigendom van het Hoogheemraadschap Hollands Noorderkwartier en wordt uitgeleend onder de voorwaarde dat de leener ervoor zorgt dat het niet zal worden gereproduceerd, gekopieerd, uitgeleend, of op enigerlei andere wijze verspreid, noch gebruikt voor enig ander doel dan voor welke het ter beschikking is gesteld.




HHNK-PG-B050 BASISPROJECT
Stroomkringschema


BESTURINGSKAST

Boezempeil
Boezempeil

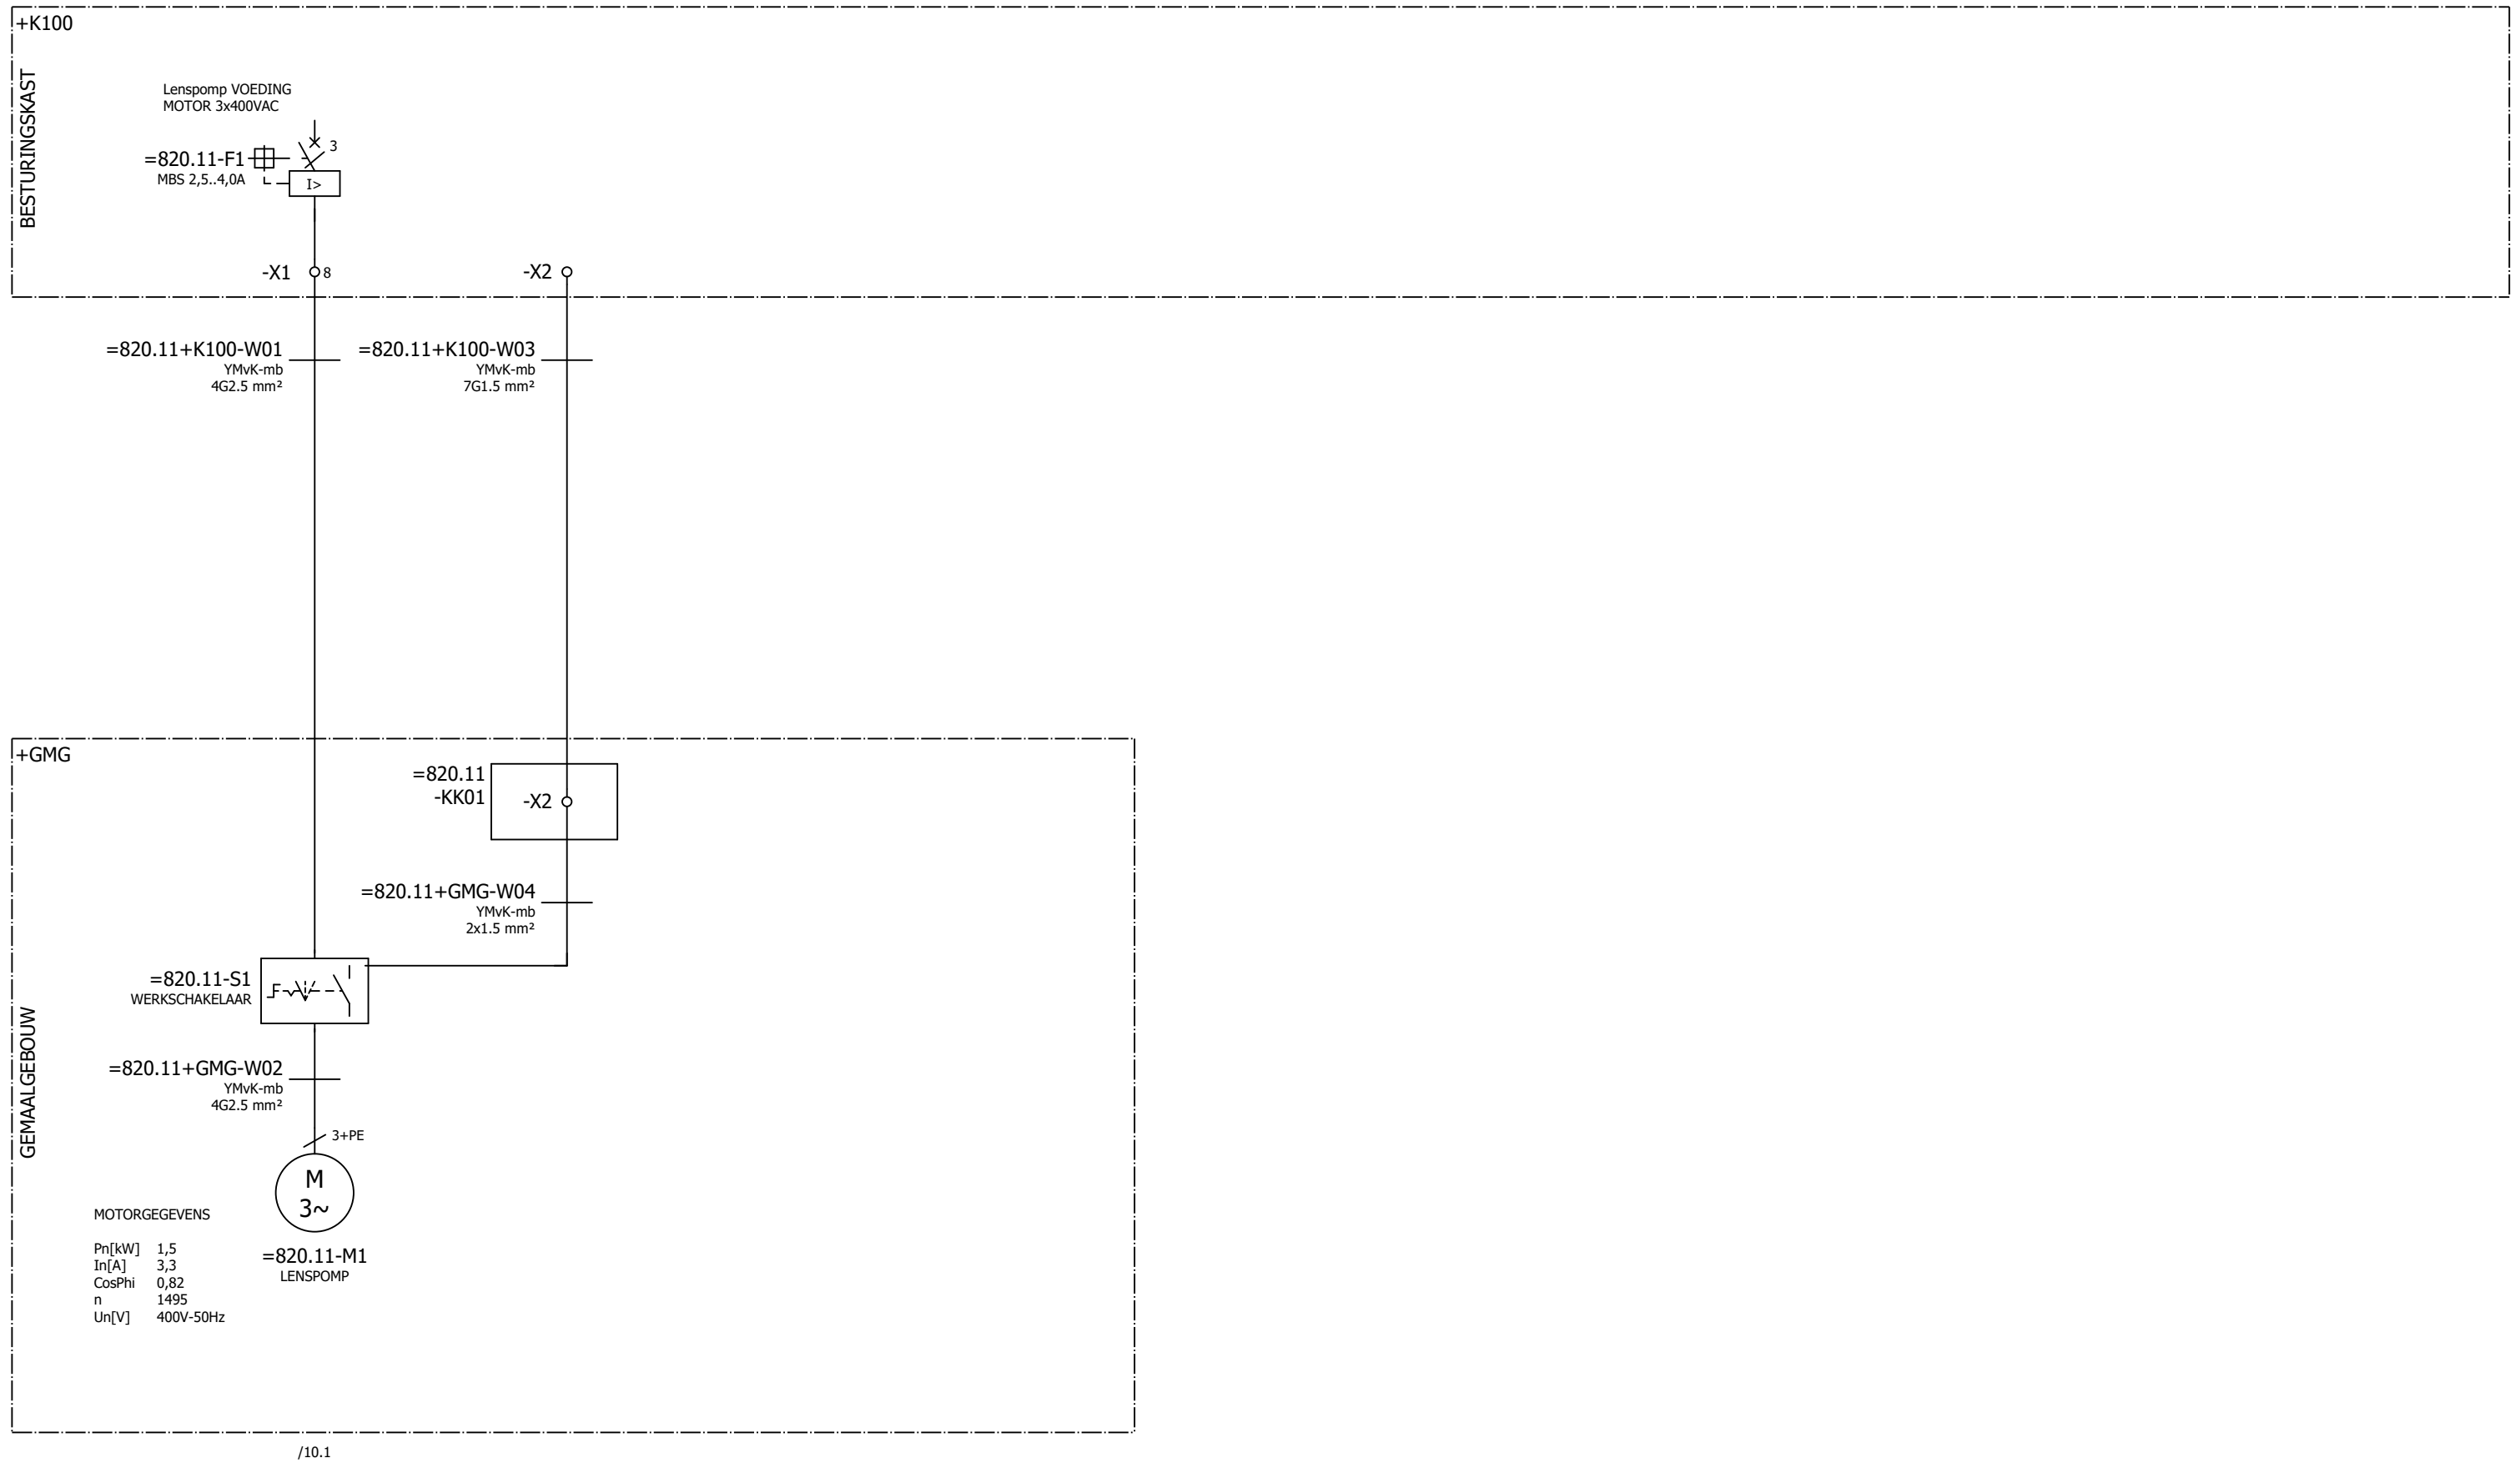

Deze tekening is eigendom van het Hoogheemraadschap Hollands Noorderkwartier en wordt uitgeleend onder de voorwaarde dat de lener ervoor zorgt dat het niet zal worden gereproduceerd, gekopieerd, uitgeleend, of op enigerlei andere wijze verspreid, noch gebruikt voor enig ander doel dan voor welke het ter beschikking is gesteld.

↔=740.51/10					10↔									
					HHNK-PG-B050 BASISPROJECT Kabelblokschema					Straatnaam _____ Registratie nummer Postcode-Plaats _____ 123456				
					Lenswater Lenspomp					BESTURINGSKAST				
Wjz. Datum Gez. Get. Omschrijving					Groep _____ Plaats _____ Blad _____ ZW-nummer _____ =820.11 +K100 - 1									

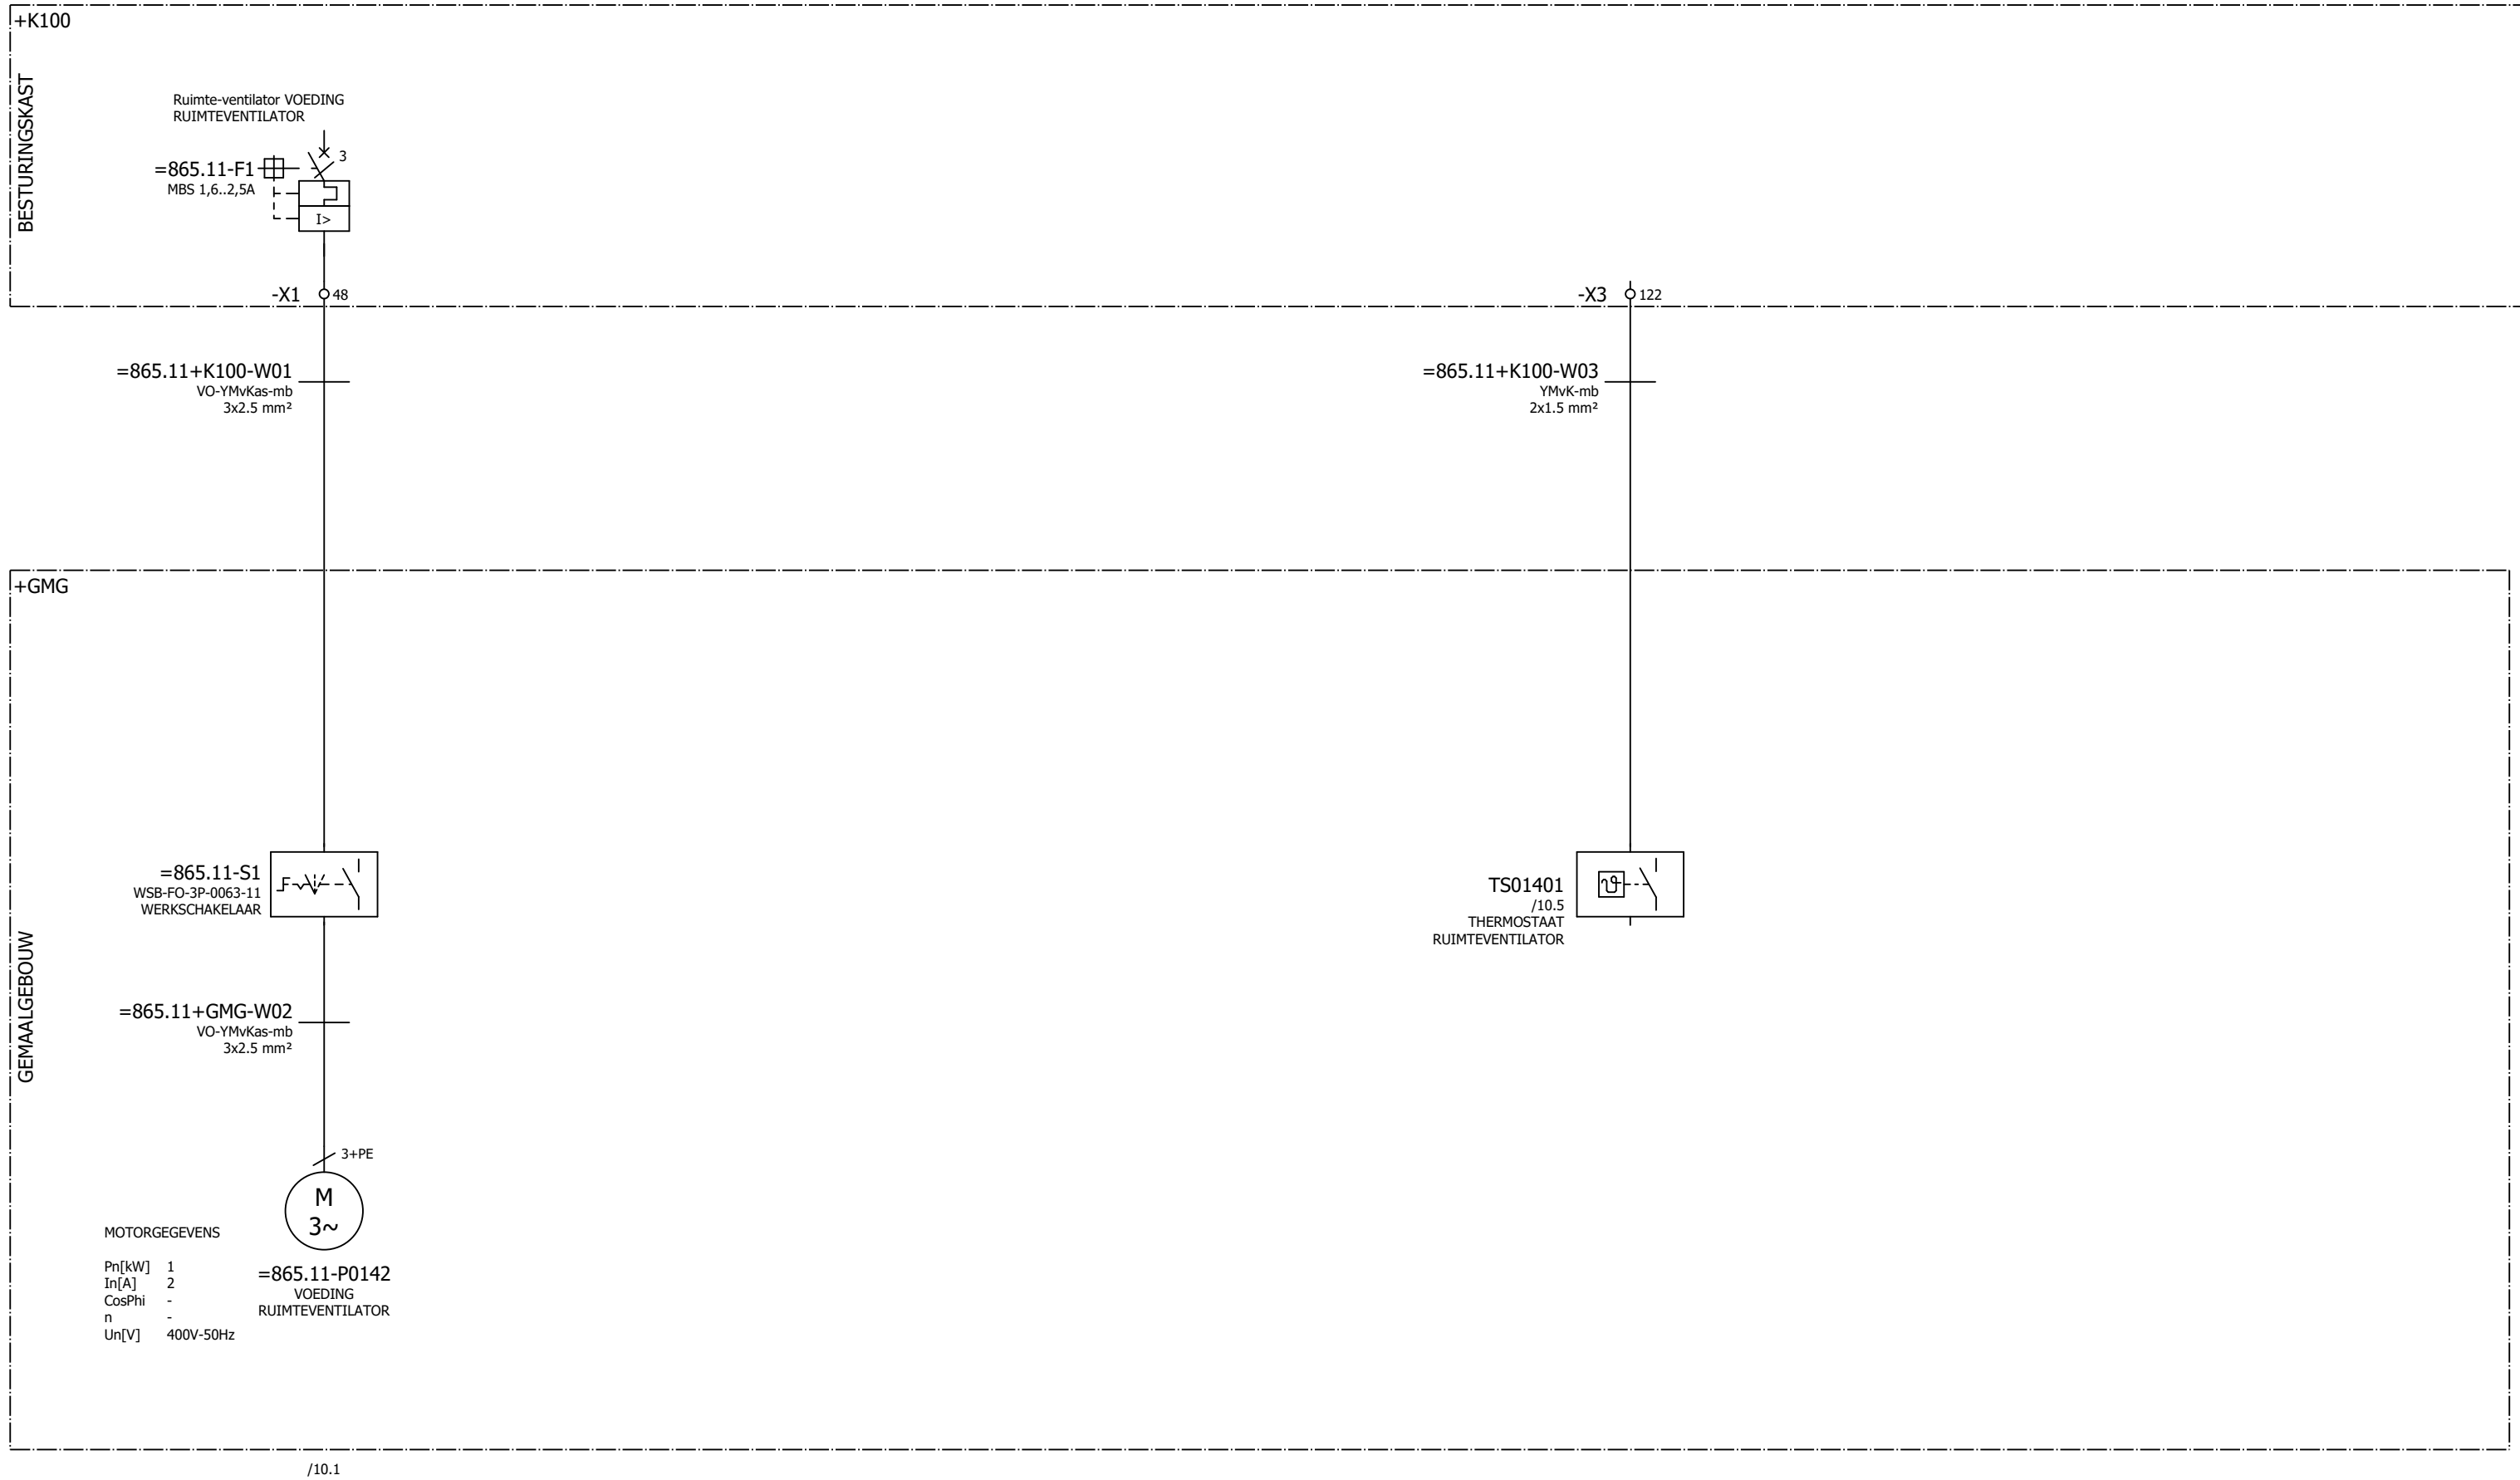

←=820.11/10

10⇒

Wijz.	Datum	Gez.	Get.	Omschrijving




HHNK-PG-B050 BASISPROJECT
Kabelblokschema

BESTURINGSKAST


Ventilatie
Ruimte-ventilator

Straatnaam		Registratie nummer	
Postcode-Plaats		123456	
Print 12-3-2026	Get.	Status	Laatste wijziging
Formaat A3	Gez.		12-3-2026
ZW-nummer		Groep	Plaats
		=865.11	+K100
			Blad
			1


3x400VAC+N
 =820.11/10.2 / L1
 =820.11/10.2 / L2
 =820.11/10.2 / L3
 =120.41/10.2 / N0

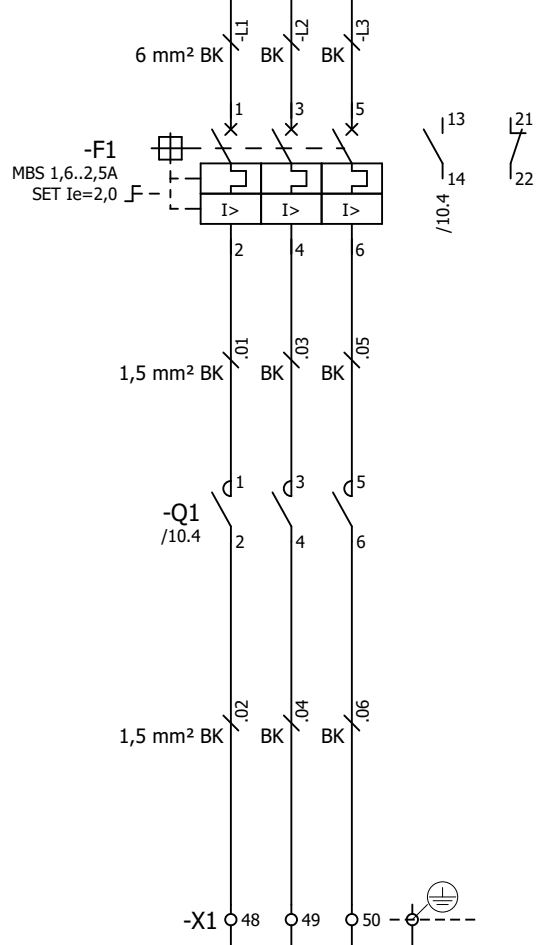


-S2	HAND	0	A
13-14			X
23-24	X		

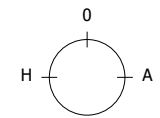

SCHAKELDIAGRAM
 HANDBEDIENING
 BESTURINGSKAST

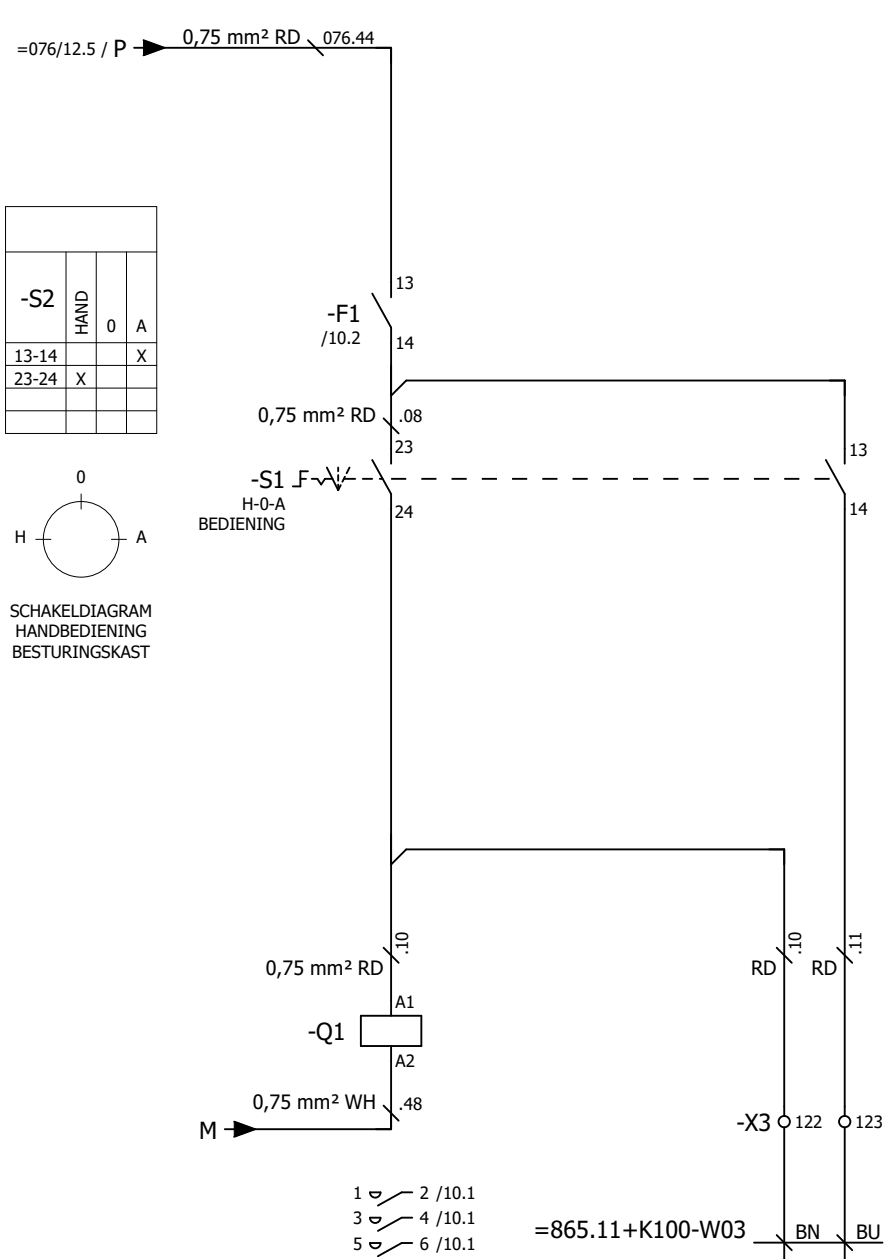

- 1 2 /10.1
- 3 4 /10.1
- 5 6 /10.1

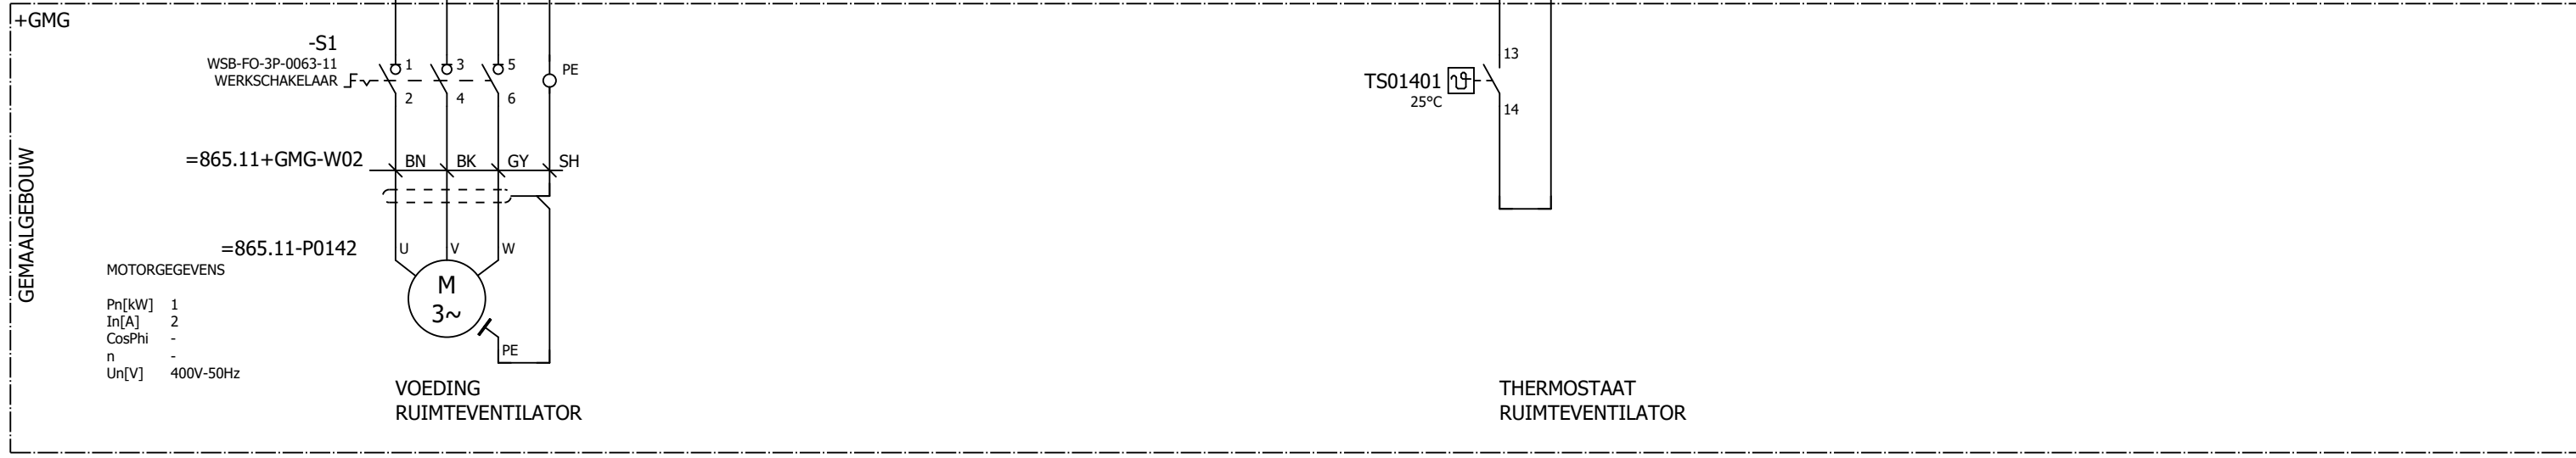

MOTORGEGEVENS

Pn[kW]	1
In[A]	2
CosPhi	-
n	-
Un[V]	400V-50Hz

VOEDING
 RUIMTEVENTILATOR

THERMOSTAAT
 RUIMTEVENTILATOR

=885.76/1

Wijz.	Datum	Gez.	Get.	Omschrijving




HHNK-PG-B050 BASISPROJECT
 Stroomkringschema
 Ventilatie
 Ruimte-ventilator

Straatnaam		Registratie nummer	
Postcode-Plaats		123456	
Print 12-3-2026	Get.	Status	Laatste wijziging
Formaat A3	Gez.		12-3-2026
ZW-nummer		Groep	Plaats
		=865.11	+K100 - 10



=885.76+K100-W01
RE-2X(St)Yv-fl
1x2x0.75 mm²

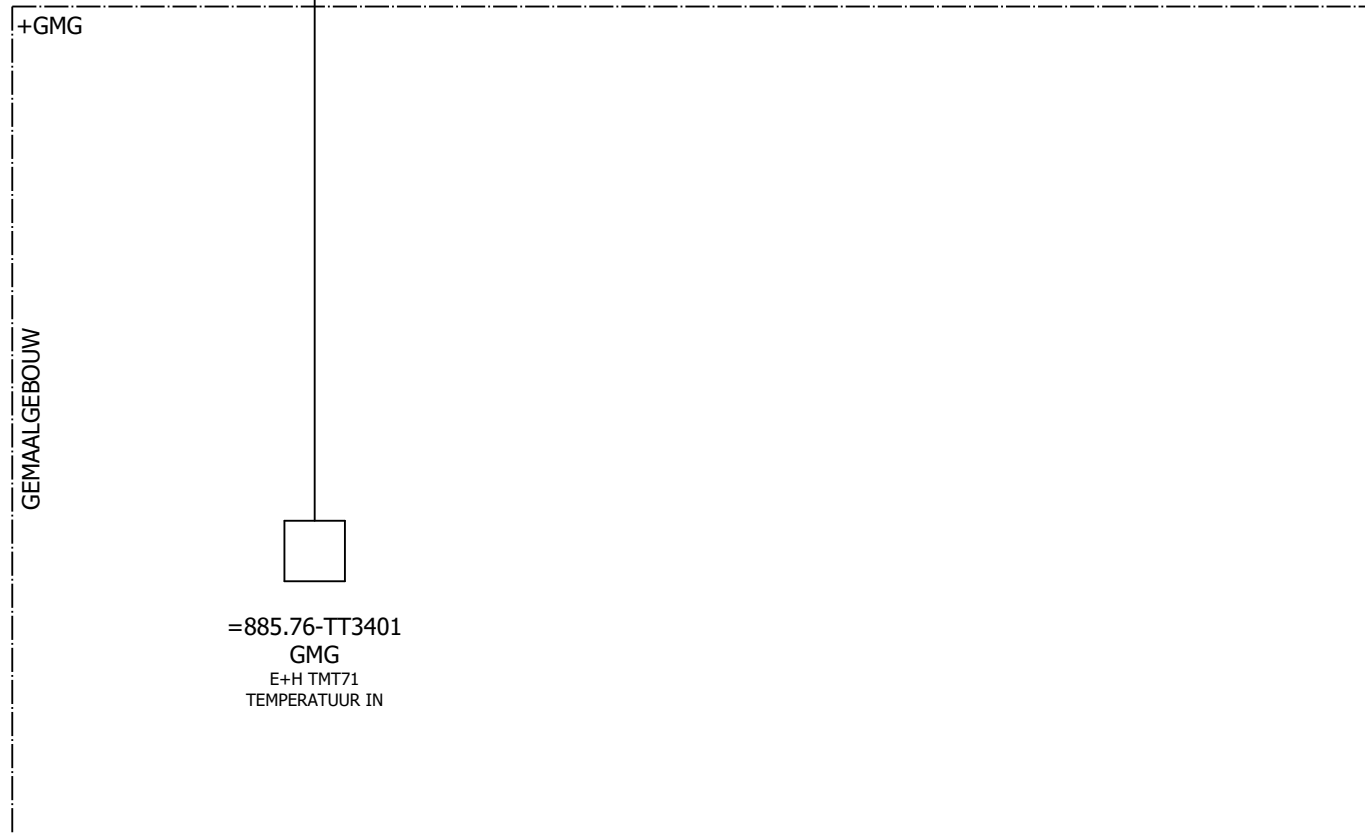

/10.1

←=865.11/10

10⇒

Wijz.	Datum	Gez.	Get.	Omschrijving




HHNK-PG-B050 BASISPROJECT
Kabelblokschema

BESTURINGSKAST

Temperatuur
Binnentemperatuur

Straatnaam		Registratie nummer	
Postcode-Plaats		123456	
Print 12-3-2026	Get.	Status	Laatste wijziging
Formaat A3	Gez.		12-3-2026
ZW-nummer		Groep	Plaats
		=885.76	+K100
			Blad
			1

Deze tekening is eigendom van het Hoogheemraadschap Hollands Noorderkwartier en wordt uitgeleend onder de voorwaarde dat de lener ervoor zorgt dat het niet zal worden gereproduceerd, gekopieerd, uitgeleend, of op enigerlei andere wijze verspreid, noch gebruikt voor enig ander doel dan voor welke het ter beschikking is gesteld.

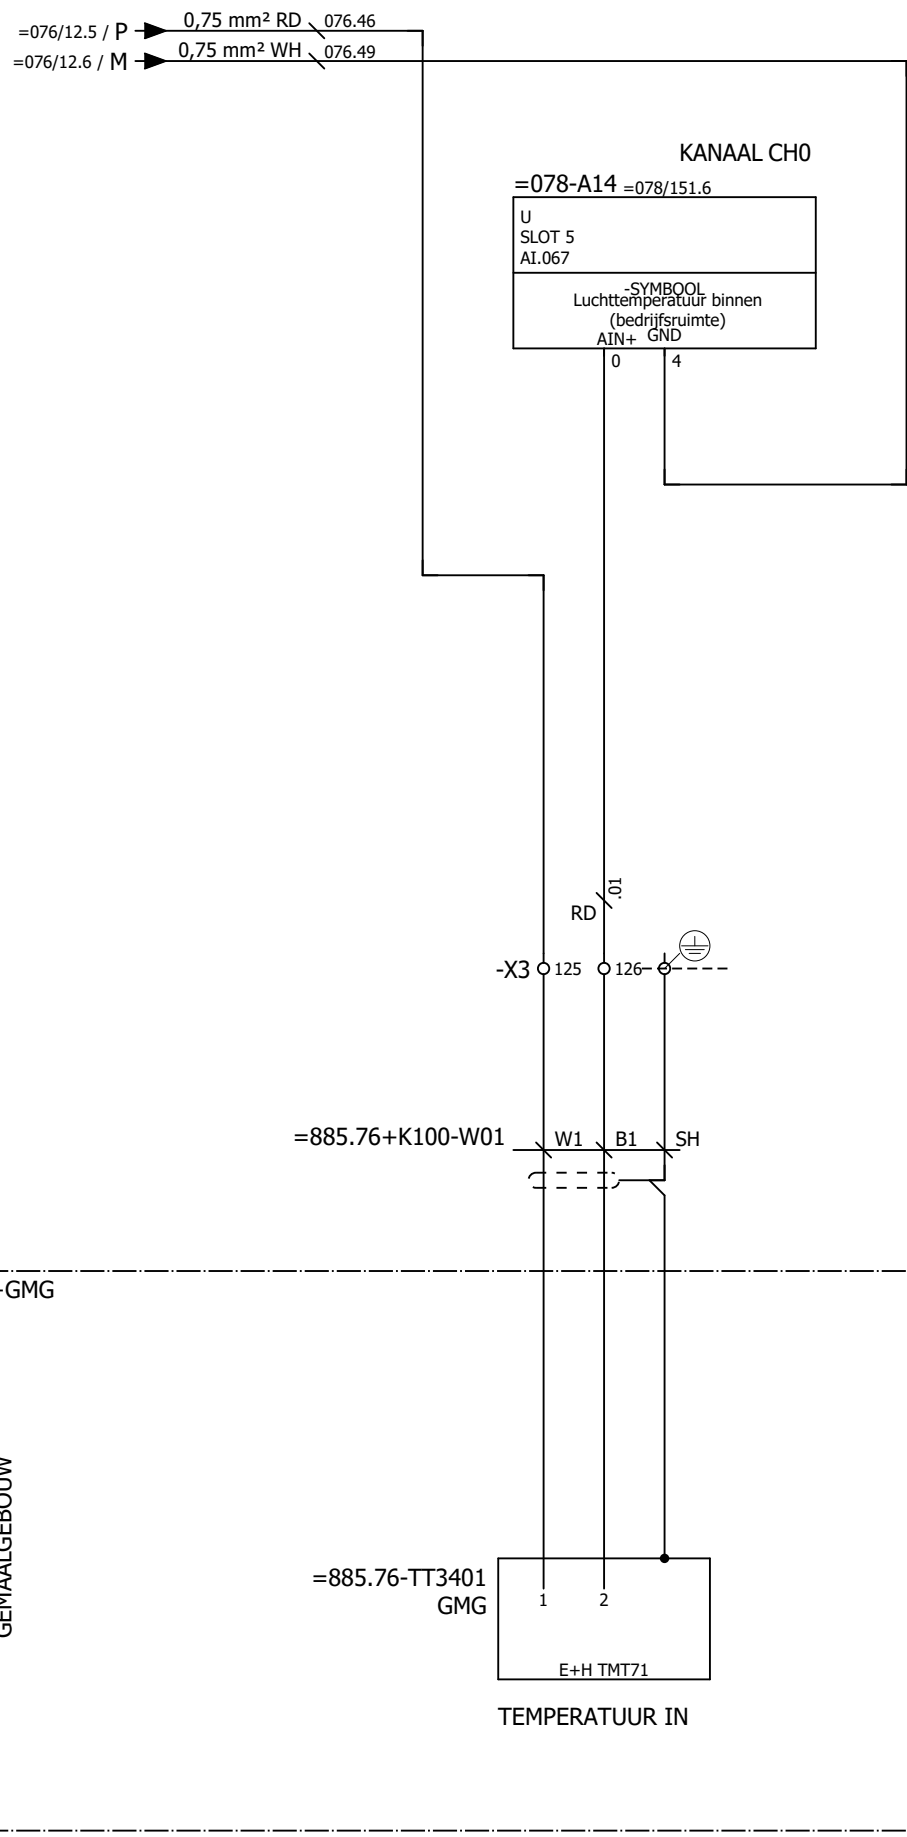

Deze tekening is eigendom van het Hoogheemraadschap Hollands Noorderkwartier en wordt uitgeleend onder de voorwaarde dat de lener ervoor zorgt dat het niet zal worden gereproduceerd, gekopieerd, uitgeleend, of op enigerlei andere wijze verspreid, noch gebruikt voor enig ander doel dan voor welke het ter beschikking is gesteld.

Wijz.	Datum	Gez.	Get.	Omschrijving



HHNK-PG-B050 BASISPROJECT
 Stroomkringschema

BESTURINGSKAST

Temperatuur
 Binnentemperatuur

Straatnaam		Registratie nummer	
Postcode-Plaats		123456	
Print 12-3-2026	Get.	Status	Laatste wijziging
Formaat A3	Gez.		12-3-2026
ZW-nummer		Groep	Plaats
		=885.76	+K100 - 10

=820.11

Lenspomp

Lenspomp
BEDIENING

Tekstplaat
56x15mm Wit, Zwart gegraveerd

Deze tekening is eigendom van het Hoogheemraadschap Hollands Noorderkwartier en wordt uitgeleend onder de voorwaarde dat de lener ervoor zorgt dat het niet zal worden gereproduceerd, gekopieerd, uitgeleend, of op enigerlei andere wijze verspreid, noch gebruikt voor enig ander doel dan voor welke het ter beschikking is gesteld.

←=885.76/10

11→

Wijz.	Datum	Gez.	Get.	Omschrijving



HHNK-PG-B050 BASISPROJECT
 TEKSTPLATEN Lenspomp gemaal gebouw

BESTURINGSKAST

Tekstplaten

Straatnaam		Registratie nummer	
Postcode-Plaats		123456	
Print 12-3-2026	Get.	Status	Laatste wijziging
Formaat A3	Gez.		12-3-2026
ZW-nummer		Groep	Plaats Blad
=991		=991	+K100 - 10

=110.21

Koelventilator



Tekstplaat
56x15mm Wit, Zwart gegraveerd

Koelventilator
BEDRIJFSGEREED

Tekstplaat
56x15mm Wit, Zwart gegraveerd

Koelventilator
IN BEDRIJF

Tekstplaat
56x15mm Wit, Zwart gegraveerd

Koelventilator
BEDIENING

Tekstplaat
56x15mm Wit, Zwart gegraveerd

Deze tekening is eigendom van het Hoogheemraadschap Hollands Noorderkwartier en wordt uitgeleend onder de voorwaarde dat de lener ervoor zorgt dat het niet zal worden gereproduceerd, gekopieerd, uitgeleend, of op enigerlei andere wijze verspreid, noch gebruikt voor enig ander doel dan voor welke het ter beschikking is gesteld.

←10

12→

Wijz.	Datum	Gez.	Get.	Omschrijving



HHNK-PG-B050 BASISPROJECT
 TEKSTPLATEN Pomp 1 Koelventilator

BESTURINGSKAST

Tekstplaten

Straatnaam		Registratie nummer	
Postcode-Plaats		123456	
Print 12-3-2026	Get.	Status	Laatste wijziging
Formaat A3	Gez.		12-3-2026
ZW-nummer		Groep	Plaats
=991		+K100	Blad
			11

=120.21

Koelventilator

Koelventilator
STORING

Tekstplaat
56x15mm Wit, Zwart gegraveerd

Koelventilator
BEDRIJFSGEREED

Tekstplaat
56x15mm Wit, Zwart gegraveerd

Koelventilator
IN BEDRIJF

Tekstplaat
56x15mm Wit, Zwart gegraveerd

Koelventilator
BEDIENING

Tekstplaat
56x15mm Wit, Zwart gegraveerd

Deze tekening is eigendom van het Hoogheemraadschap Hollands Noorderkwartier en wordt uitgeleend onder de voorwaarde dat de lener ervoor zorgt dat het niet zal worden gereproduceerd, gekopieerd, uitgeleend, of op enigerlei andere wijze verspreid, noch gebruikt voor enig ander doel dan voor welke het ter beschikking is gesteld.

Wijz.	Datum	Gez.	Get.	Omschrijving



HHNK-PG-B050 BASISPROJECT
 TEKSTPLATEN Pomp 1 Vetsmering

Tekstplaten

BESTURINGSKAST

Straatnaam		Registratie nummer	
Postcode-Plaats		123456	
Print 12-3-2026	Get.	Status	Laatste wijziging
Formaat A3	Gez.		12-3-2026
ZW-nummer		Groep	Plaats
=991			Blad
			+K100 - 12

=120.21

Koelventilator

Koelventilator
STORING

Tekstplaat
56x15mm Wit, Zwart gegraveerd

Koelventilator
BEDRIJFSGEREED

Tekstplaat
56x15mm Wit, Zwart gegraveerd

Koelventilator
IN BEDRIJF

Tekstplaat
56x15mm Wit, Zwart gegraveerd

Koelventilator
BEDIENING

Tekstplaat
56x15mm Wit, Zwart gegraveerd

Deze tekening is eigendom van het Hoogheemraadschap Hollands Noorderkwartier en wordt uitgeleend onder de voorwaarde dat de lener ervoor zorgt dat het niet zal worden gereproduceerd, gekopieerd, uitgeleend, of op enigerlei andere wijze verspreid, noch gebruikt voor enig ander doel dan voor welke het ter beschikking is gesteld.

Wijz.	Datum	Gez.	Get.	Omschrijving



HHNK-PG-B050 BASISPROJECT
 TEKSTPLATEN Koelventilator Pomp 2

Tekstplaten

BESTURINGSKAST

Straatnaam		Registratie nummer	
Postcode-Plaats		123456	
Print 12-3-2026	Get.	Status	Laatste wijziging
Formaat A3	Gez.		12-3-2026
ZW-nummer		Groep	Plaats
=991		+K100	Blad
			13

=120.21

Koelventilator

Koelventilator
STORING

Tekstplaat
56x15mm Wit, Zwart gegraveerd

Koelventilator
BEDRIJFSGEREED

Tekstplaat
56x15mm Wit, Zwart gegraveerd

Koelventilator
IN BEDRIJF

Tekstplaat
56x15mm Wit, Zwart gegraveerd

Koelventilator
BEDIENING

Tekstplaat
56x15mm Wit, Zwart gegraveerd

Deze tekening is eigendom van het Hoogheemraadschap Hollands Noorderkwartier en wordt uitgeleend onder de voorwaarde dat de leener ervoor zorgt dat het niet zal worden gereproduceerd, gekopieerd, uitgeleend, of op enigerlei andere wijze verspreid, noch gebruikt voor enig ander doel dan voor welke het ter beschikking is gesteld.

Wijz.	Datum	Gez.	Get.	Omschrijving



HHNK-PG-B050 BASISPROJECT
 TEKSTPLATEN Vetsmering Pomp 2

Tekstplaten

Straatnaam		Registratie nummer	
Postcode-Plaats		123456	
Print 12-3-2026	Get.	Status	Laatste wijziging
Formaat A3	Gez.		12-3-2026
ZW-nummer		Groep	Plaats Blad
=991		=991	+K100 - 14

=865.11

Ruimte-ventilator

Ruimte-ventilator
BEDIENING

Tekstplaat
56x15mm Wit, Zwart gegraveerd

Deze tekening is eigendom van het Hoogheemraadschap Hollands Noorderkwartier en wordt uitgeleend onder de voorwaarde dat de lener ervoor zorgt dat het niet zal worden gereproduceerd, gekopieerd, uitgeleend, of op enigerlei andere wijze verspreid, noch gebruikt voor enig ander doel dan voor welke het ter beschikking is gesteld.

←14

=996+K30/1→

Wijz.	Datum	Gez.	Get.	Omschrijving




HHNK-PG-B050 BASISPROJECT
 TEKSTPLATEN Ventilatie

BESTURINGSKAST


Tekstplaten


Straatnaam		Registratie nummer	
Postcode-Plaats		123456	
Print 12-3-2026	Get.	Status	Laatste wijziging
Formaat A3	Gez.		12-3-2026
ZW-nummer		Groep	Plaats
=991			Blad
			+K100 - 15

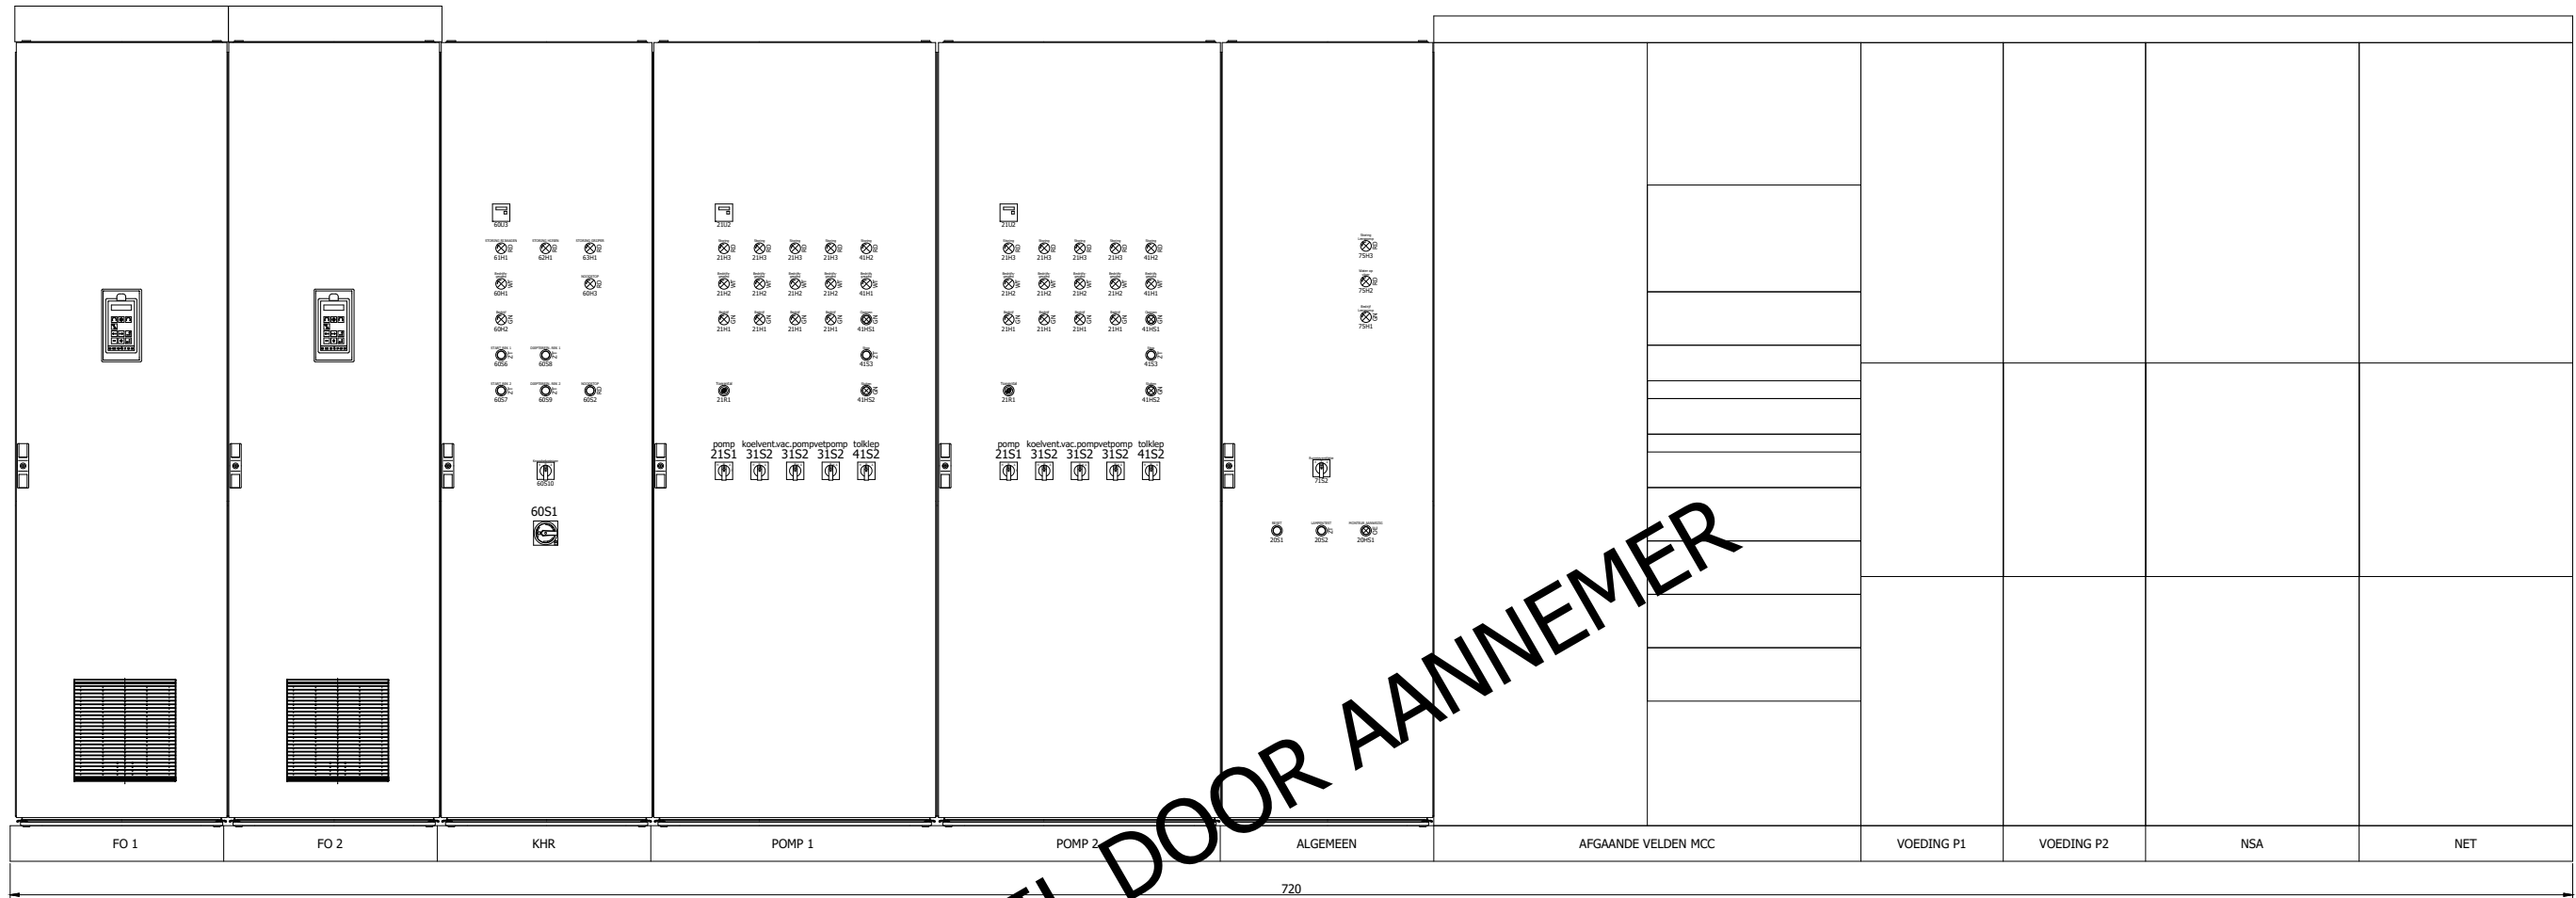

DETAIL DOOR AANNEMER

Deze tekening is eigendom van het Hoogheemraadschap Hollands Noorderkwartier en wordt uitgeleend onder de voorwaarde dat de lener ervoor zorgt dat het niet zal worden gereproduceerd, gekopieerd, uitgeleend, of op enigerlei andere wijze verspreid, noch gebruikt voor enig ander doel dan voor welke het ter beschikking is gesteld.

←=991+K100/15					2↔																							
					HHNK-PG-B050 BASISPROJECT			Straatnaam		Registratie nummer																		
					KASTAANZICHT Algemeen			Postcode-Plaats		123456																		
<table border="1"> <thead> <tr> <th>Wijz.</th> <th>Datum</th> <th>Gez.</th> <th>Get.</th> <th>Omschrijving</th> </tr> </thead> <tbody> <tr> <td> </td> <td> </td> <td> </td> <td> </td> <td> </td> </tr> <tr> <td> </td> <td> </td> <td> </td> <td> </td> <td> </td> </tr> </tbody> </table>					Wijz.	Datum	Gez.	Get.	Omschrijving											HOOFDVERDELER			Print 12-3-2026		Get.		Status	
					Wijz.	Datum	Gez.	Get.	Omschrijving																			
Schakel/Besturingskasten					Formaat A3		Gez.		Laatste wijziging																			
					Zw-nummer		=996		Plaats		Blad																	
Eplan export date: 12-3-2026 Eplan export by: CKALLENBACH Last date of modification: 12-3-2026 EPLAN version: 2023.0.3 build version: 19564					=996		+K30		- 1																			
					\\corp.hnk.nl\data\DynDocArch\EPLAN\01_Systeemstamgegevens\Projecten\Basisprojecten\HHNK-PG-B050 BASISPROJECT.ill																							

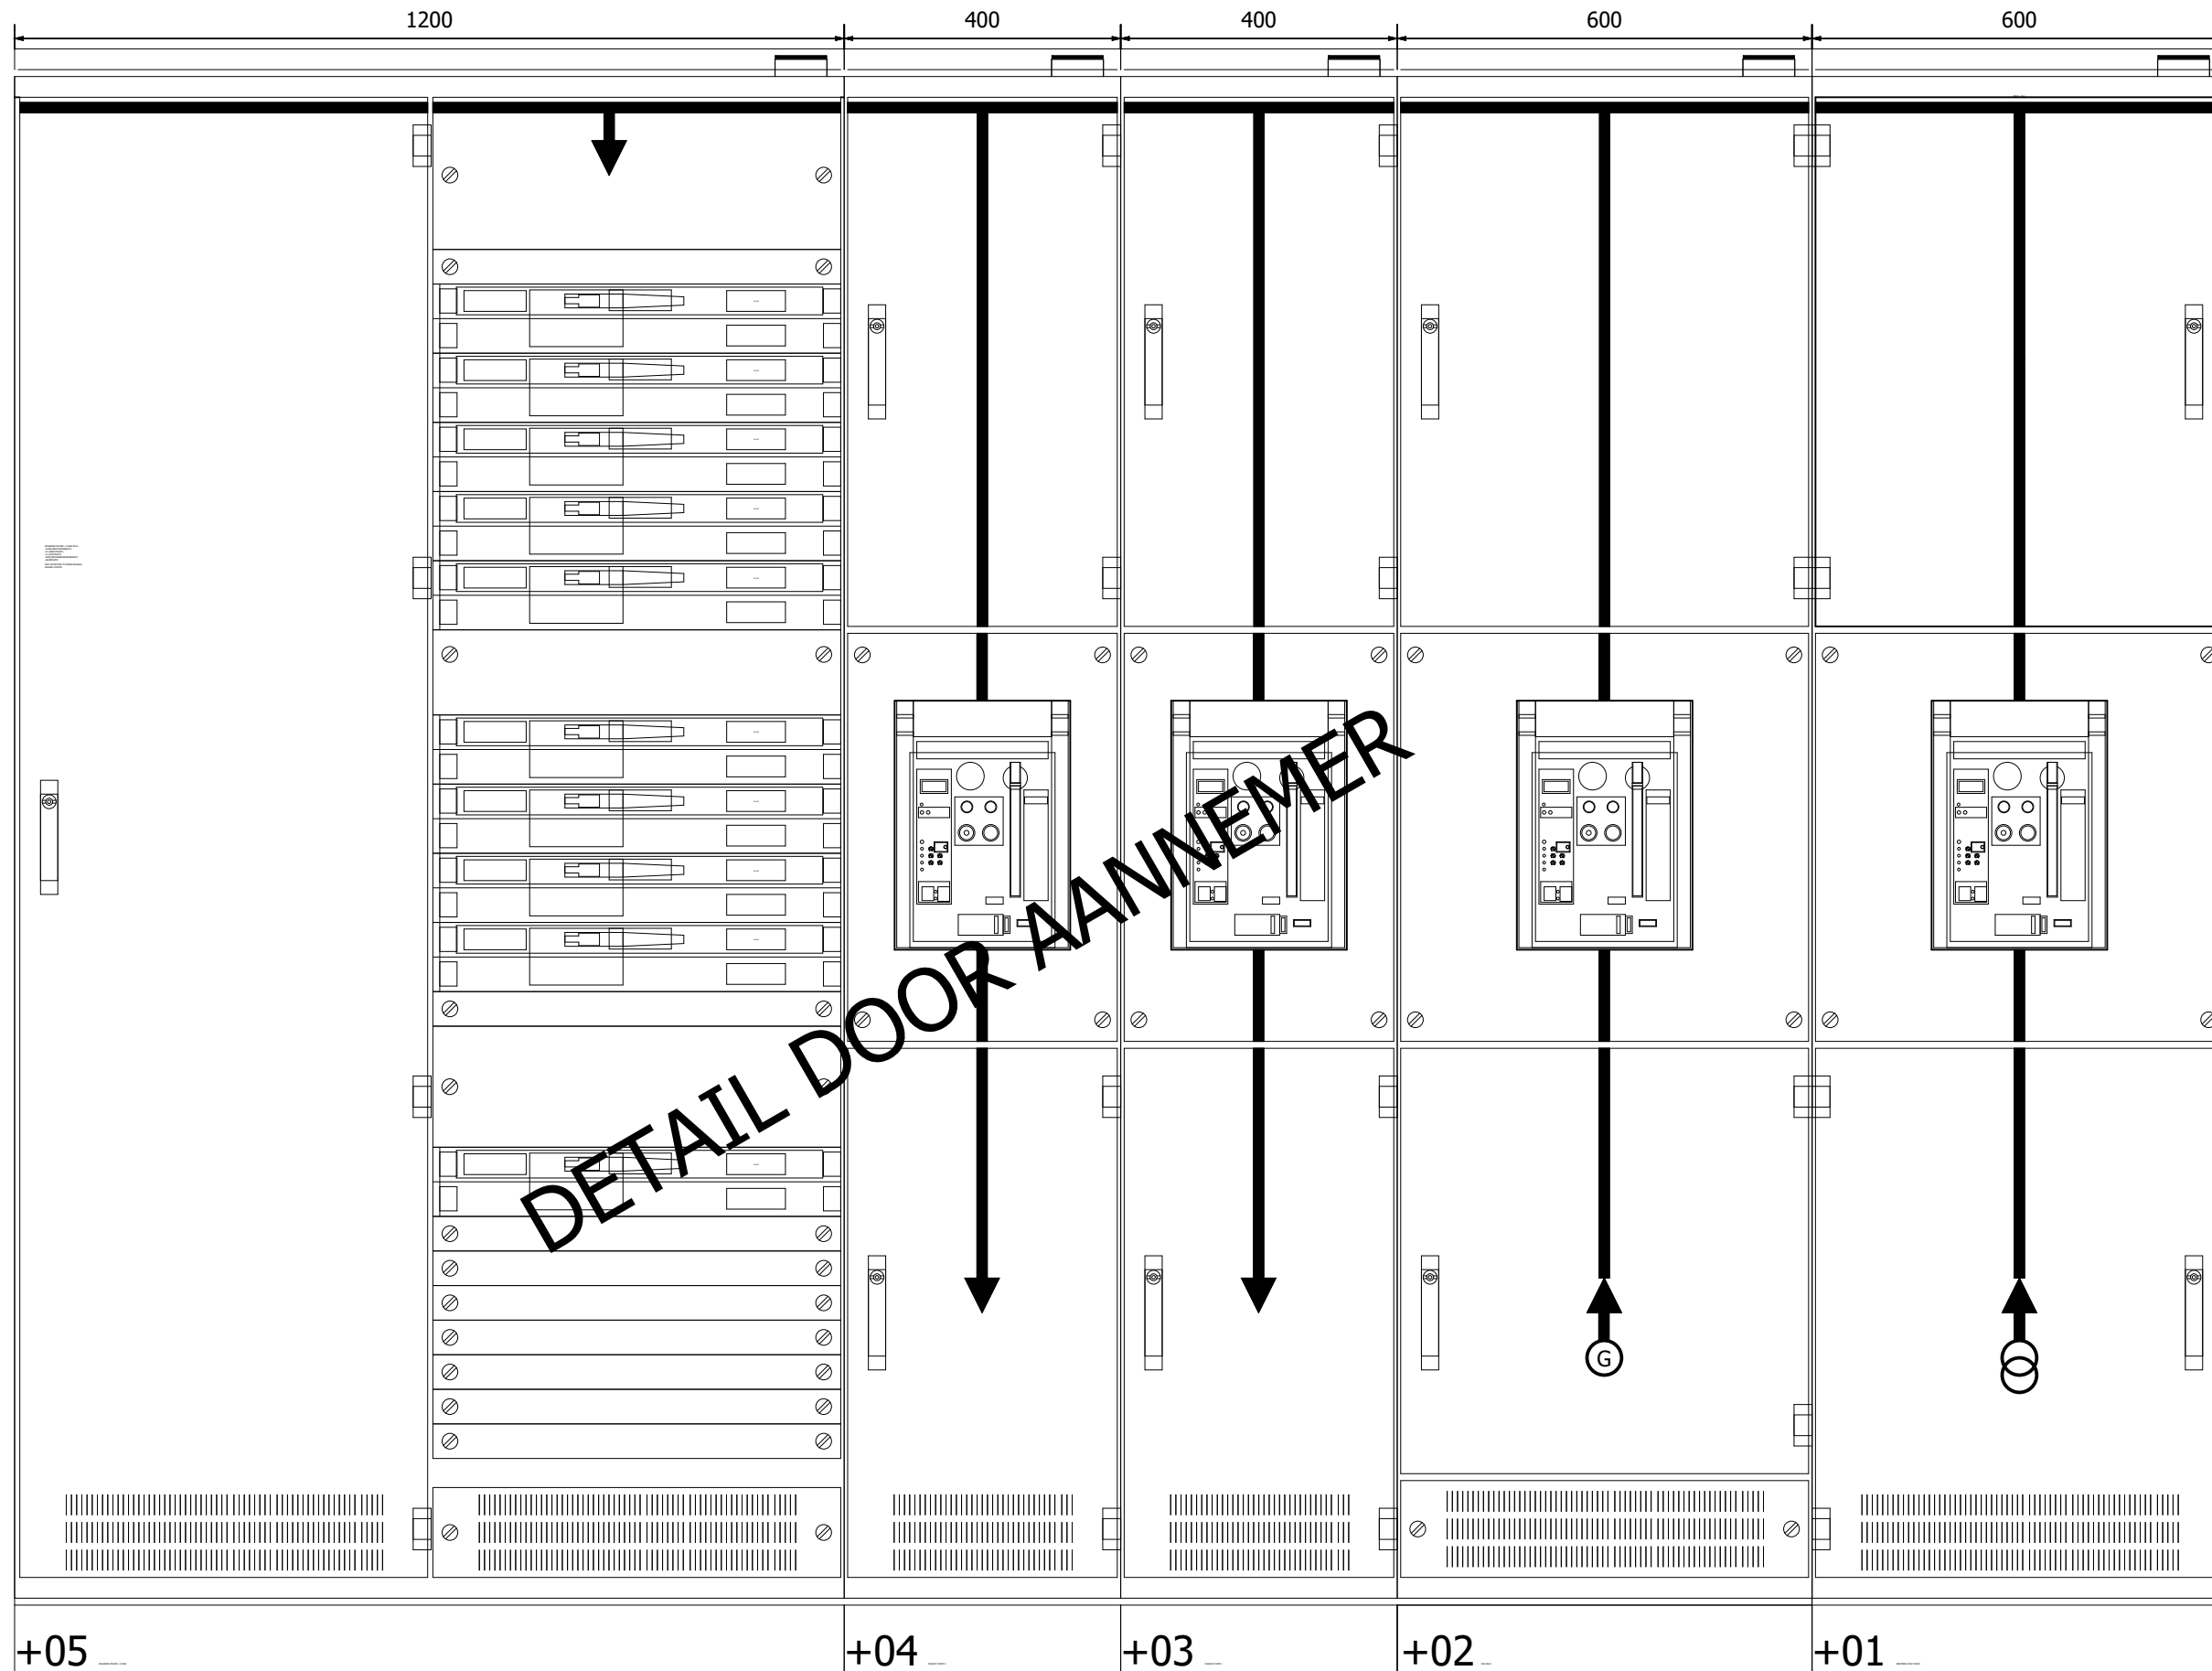

DETAIL DOOR AANNEMER

+05 _ +04 _ +03 _ +02 _ +01 _

←1

+K100/1↔


Wijz.	Datum	Gez.	Get.	Omschrijving



HHNK-PG-B050 BASISPROJECT
 KASTAANZICHT HK01
 Schakel/Besturingskasten

Straatnaam		Registratie nummer	
Postcode-Plaats		123456	
Print 12-3-2026	Get.	Status	Laatste wijziging
Formaat A3	Gez.		12-3-2026
ZW-nummer		Groep	Plaats
		=996	+K30
			Blad
			2



Deze tekening is eigendom van het Hoogheemraadschap Hollands Noorderkwartier en wordt uitgeleend onder de voorwaarde dat de leener ervoor zorgt dat het niet zal worden gereproduceerd, gekopieerd, uitgeleend, of op enigerlei andere wijze verspreid, noch gebruikt voor enig ander doel dan voor welke het ter beschikking is gesteld.

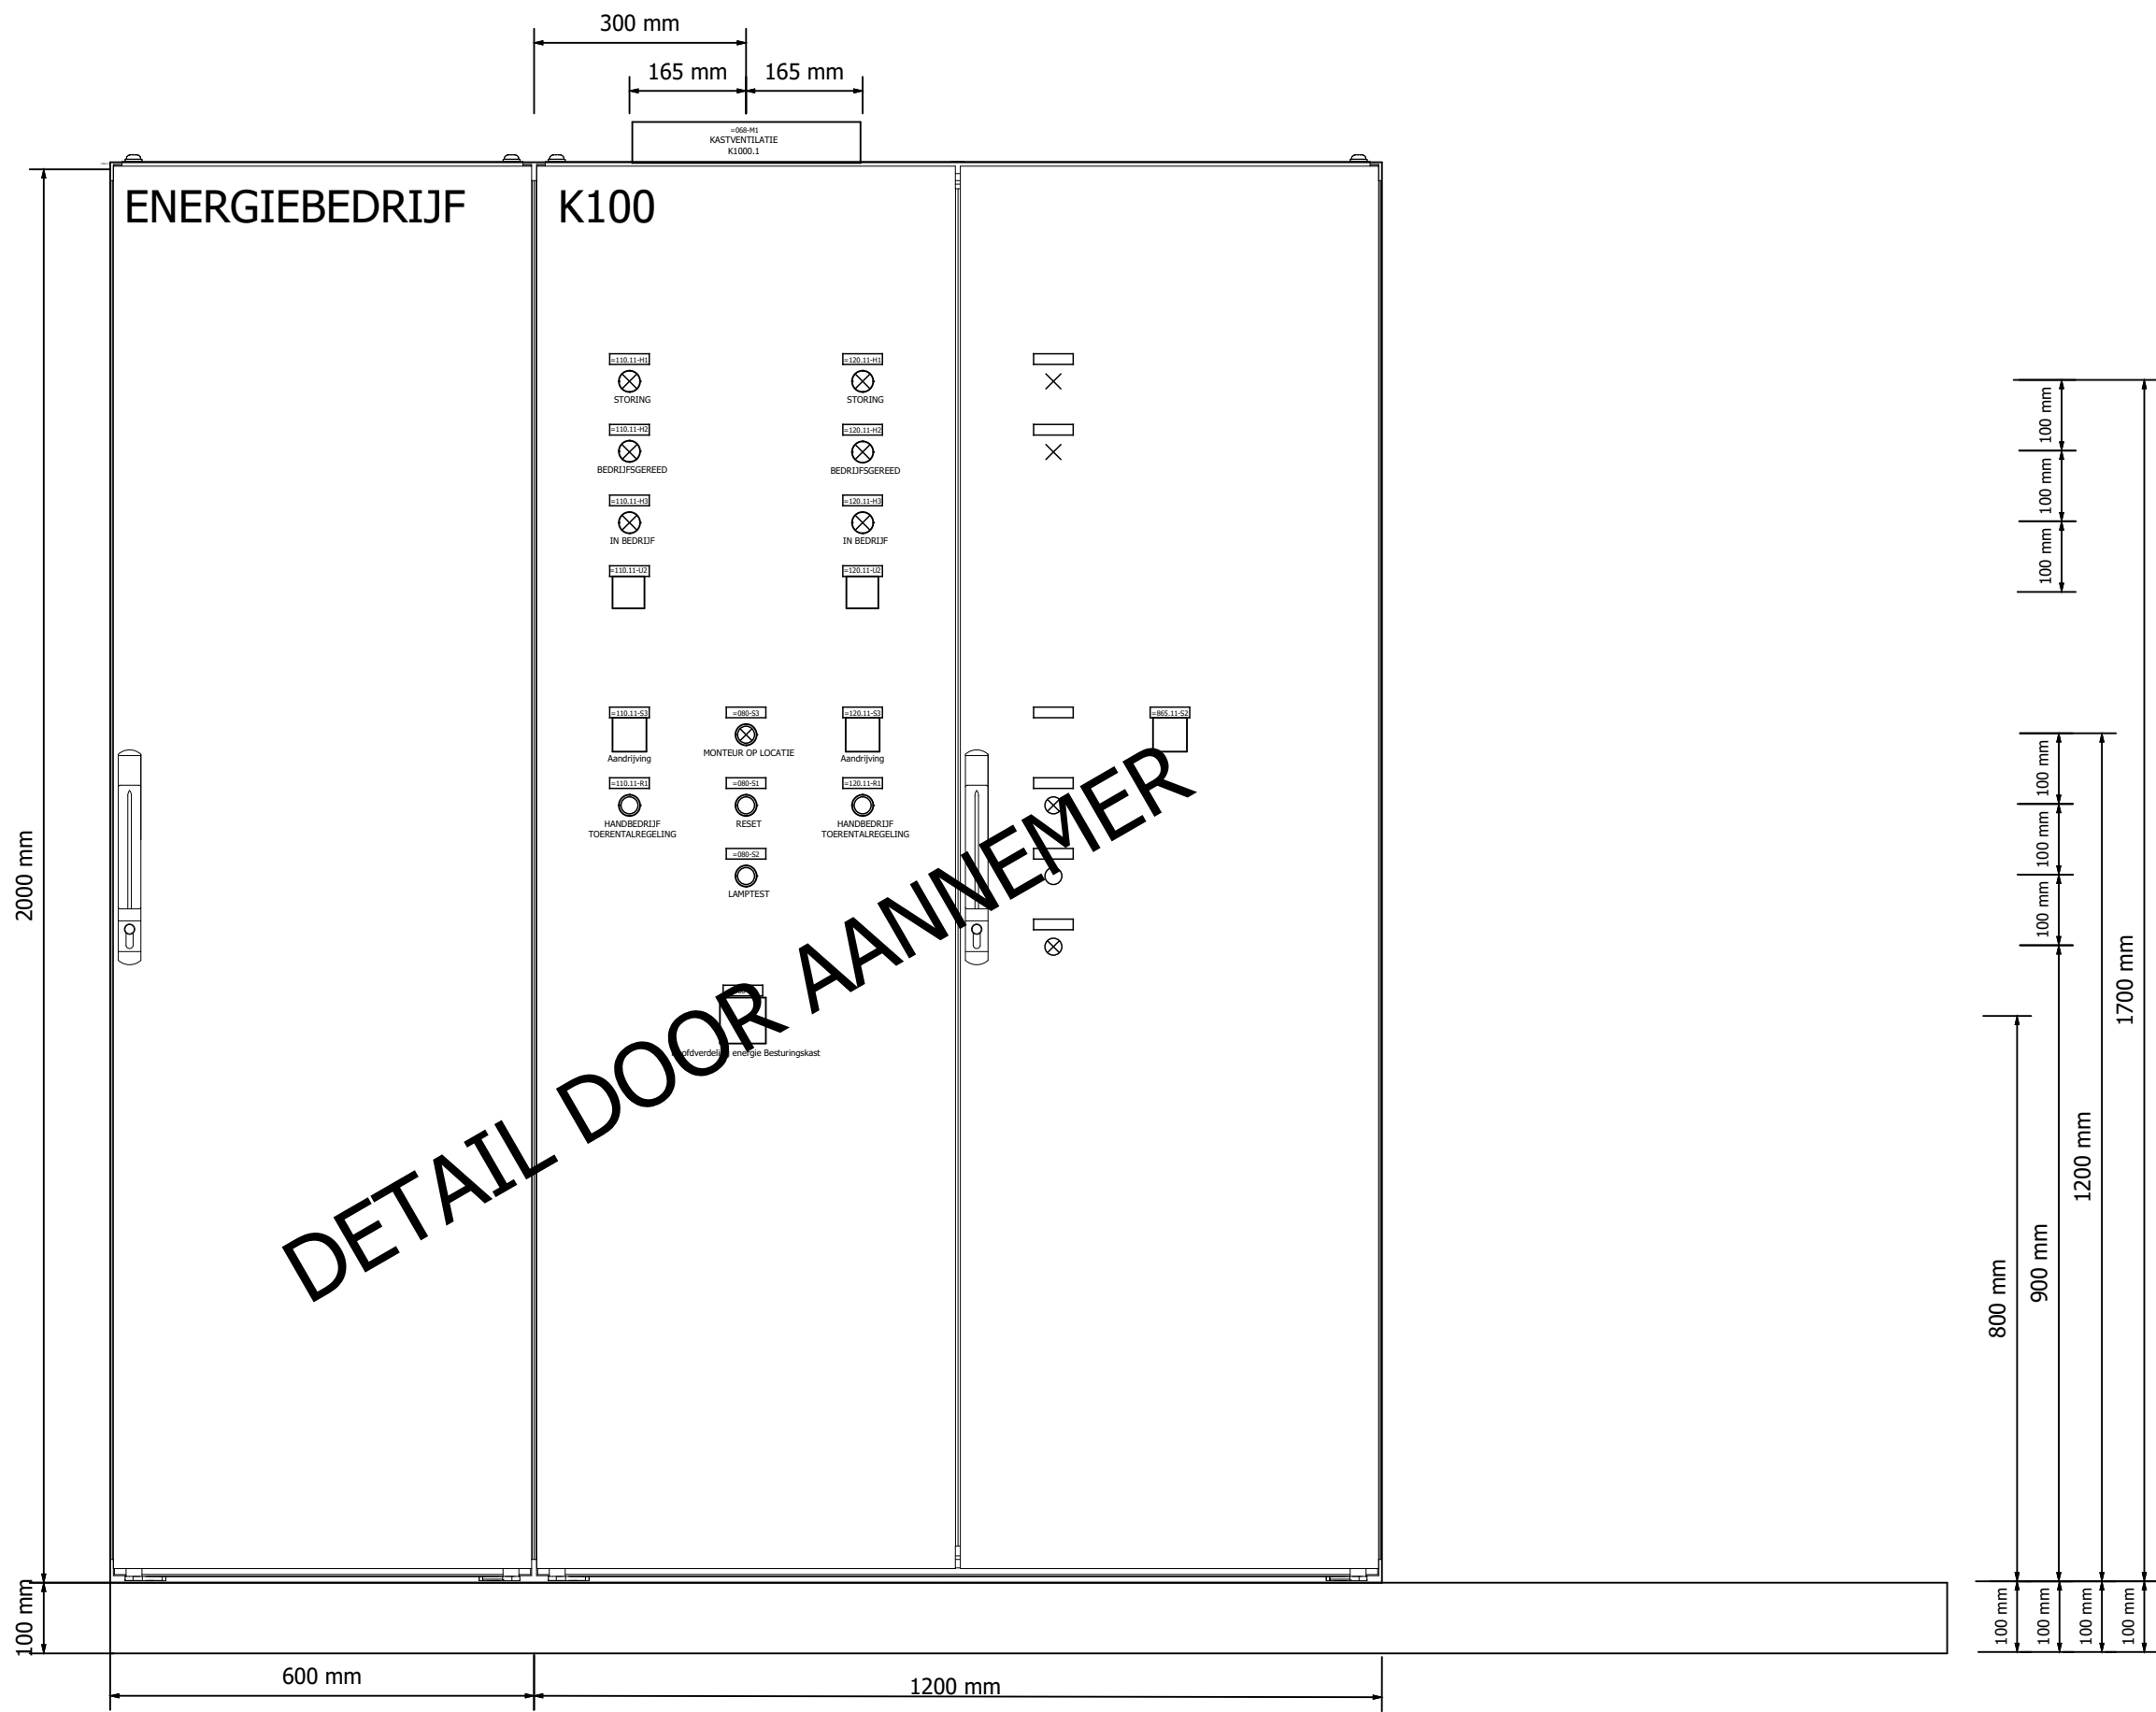

DETAIL DOOR AANNEMER

Deze tekening is eigendom van het Hoogheemraadschap Hollands Noorderkwartier en wordt uitgeleend onder de voorwaarde dat de leener ervoor zorgt dat het niet zal worden gereproduceerd, gekopieerd, uitgeleend, of op enigerlei andere wijze verspreid, noch gebruikt voor enig ander doel dan voor welke het ter beschikking is gesteld.

← +K30/2					2 →				
									
					HHNK-PG-B050 BASISPROJECT KASTAANZICHT K100				
					Schakel/Besturingskasten				
					BESTURINGSKAST				
					Straatnaam _____ Registratie nummer Postcode-Plaats _____ 123456				
					Print 12-3-2026 Get. _____ Status _____ Laatste wijziging Formaat A3 Gez. _____ 12-3-2026				
					Groep _____ Plaats _____ Blad =996 +K100 - 1				
					ZW-nummer _____				

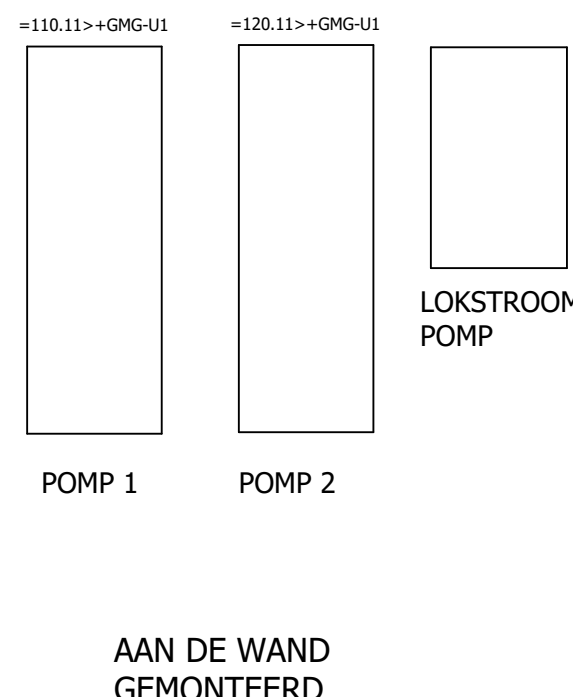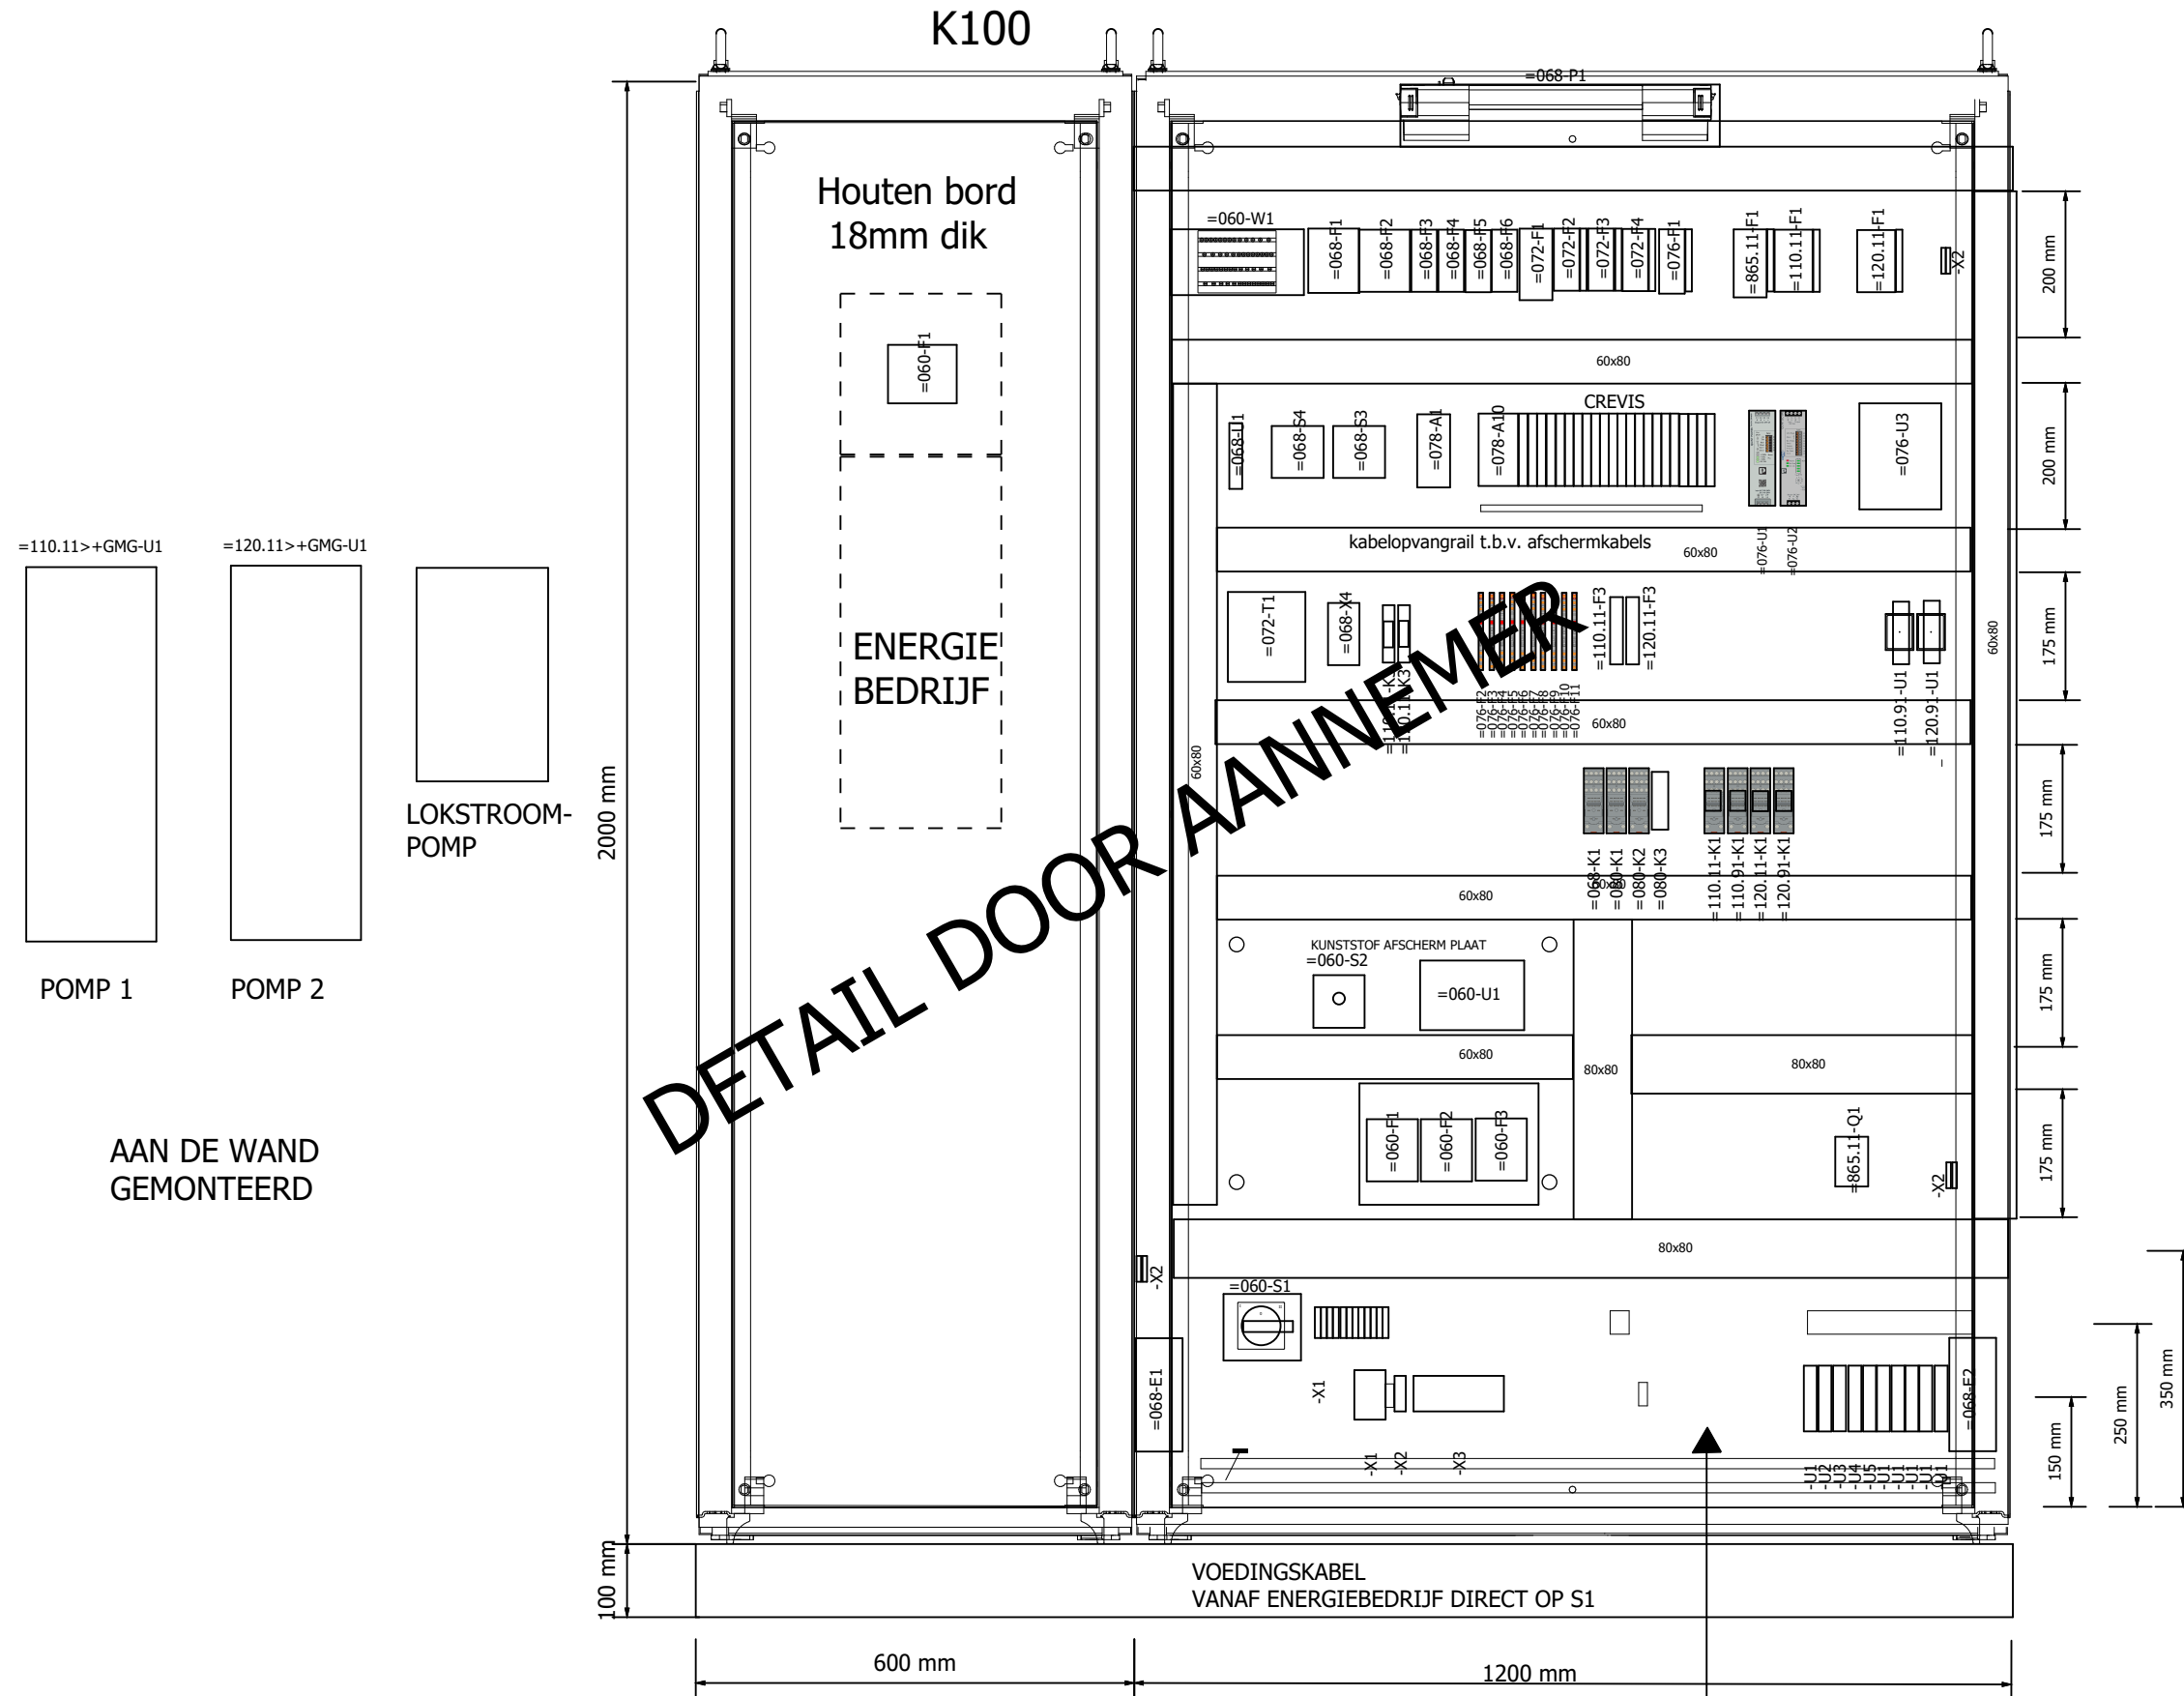

DETAIL DOOR AANNEMER

← 1

+K500/1 →

Wijz.	Datum	Gez.	Get.	Omschrijving




HHNK-PG-B050 BASISPROJECT
 KASTINDELING K100

Schakel/Besturingskasten

BESTURINGSKAST

Straatnaam		Registratie nummer	
Postcode-Plaats		123456	
Print 12-3-2026	Get.	Status	Laatste wijziging
Formaat A3	Gez.		12-3-2026
ZW-nummer		Groep	Plaats
		=996	+K100
			Blad
			2

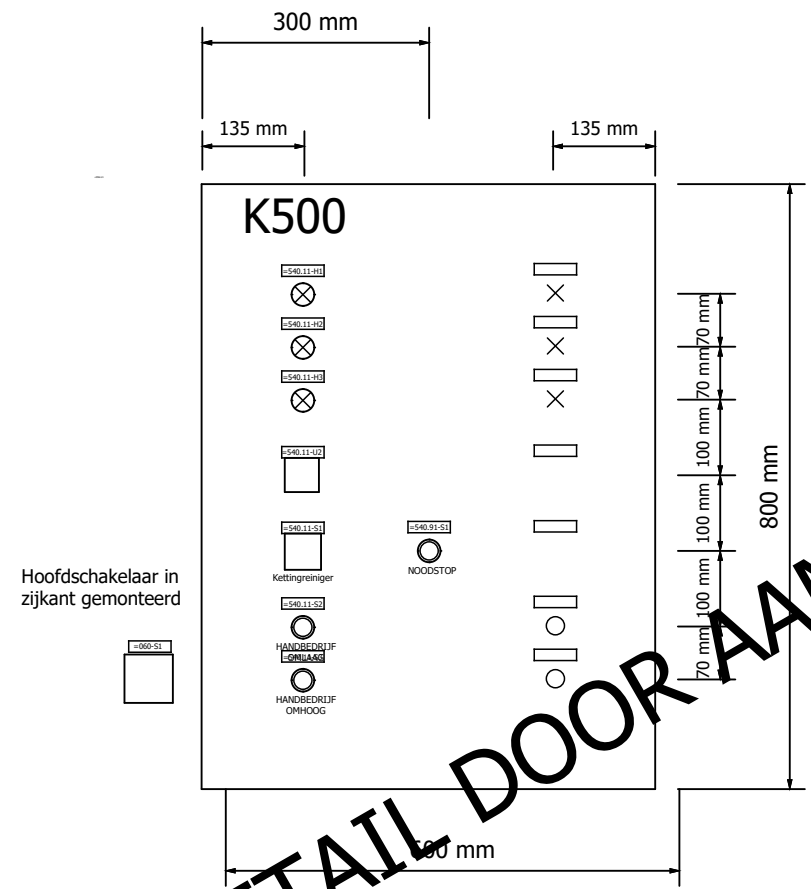

DETAIL DOOR AANNEMER

Deze tekening is eigendom van het Hoogheemraadschap Hollands Noorderkwartier en wordt uitgeleend onder de voorwaarde dat de lener ervoor zorgt dat het niet zal worden gereproduceerd, gekopieerd, uitgeleend, of op enigerlei andere wijze verspreid, noch gebruikt voor enig ander doel dan voor welke het ter beschikking is gesteld.

← +K100/2

2 →

Wijz.	Datum	Gez.	Get.	Omschrijving



HHNK-PG-B050 BASISPROJECT
 KASTAANZICHT K500

Schakel/Besturingskasten

BESTURINGSKAST
 KROOSHEKREINIGER

Straatnaam		Registratie nummer	
Postcode-Plaats		123456	
Print 12-3-2026	Get.	Status	Laatste wijziging
Formaat A3	Gez.		12-3-2026
ZW-nummer		Groep	Plaats
=996		=996	+K500 - 1

K500



DETAIL DOOR AANNEMER

Deze tekening is eigendom van het Hoogheemraadschap Hollands Noorderkwartier en wordt uitgeleend onder de voorwaarde dat de lener ervoor zorgt dat het niet zal worden gereproduceerd, gekopieerd, uitgeleend, of op enigerlei andere wijze verspreid, noch gebruikt voor enig ander doel dan voor welke het ter beschikking is gesteld.

←1

+K600/1→

Wijz.	Datum	Gez.	Get.	Omschrijving




HHNK-PG-B050 BASISPROJECT
KASTINDELING K500

Schakel/Besturingskasten

BESTURINGSKAST
KROOSHEKREINIGER

Straatnaam		Registratie nummer	
Postcode-Plaats		123456	
Print 12-3-2026	Get.	Status	Laatste wijziging
Formaat A3	Gez.		12-3-2026
ZW-nummer		Groep	Plaats
=996		=996	+K500 - 2

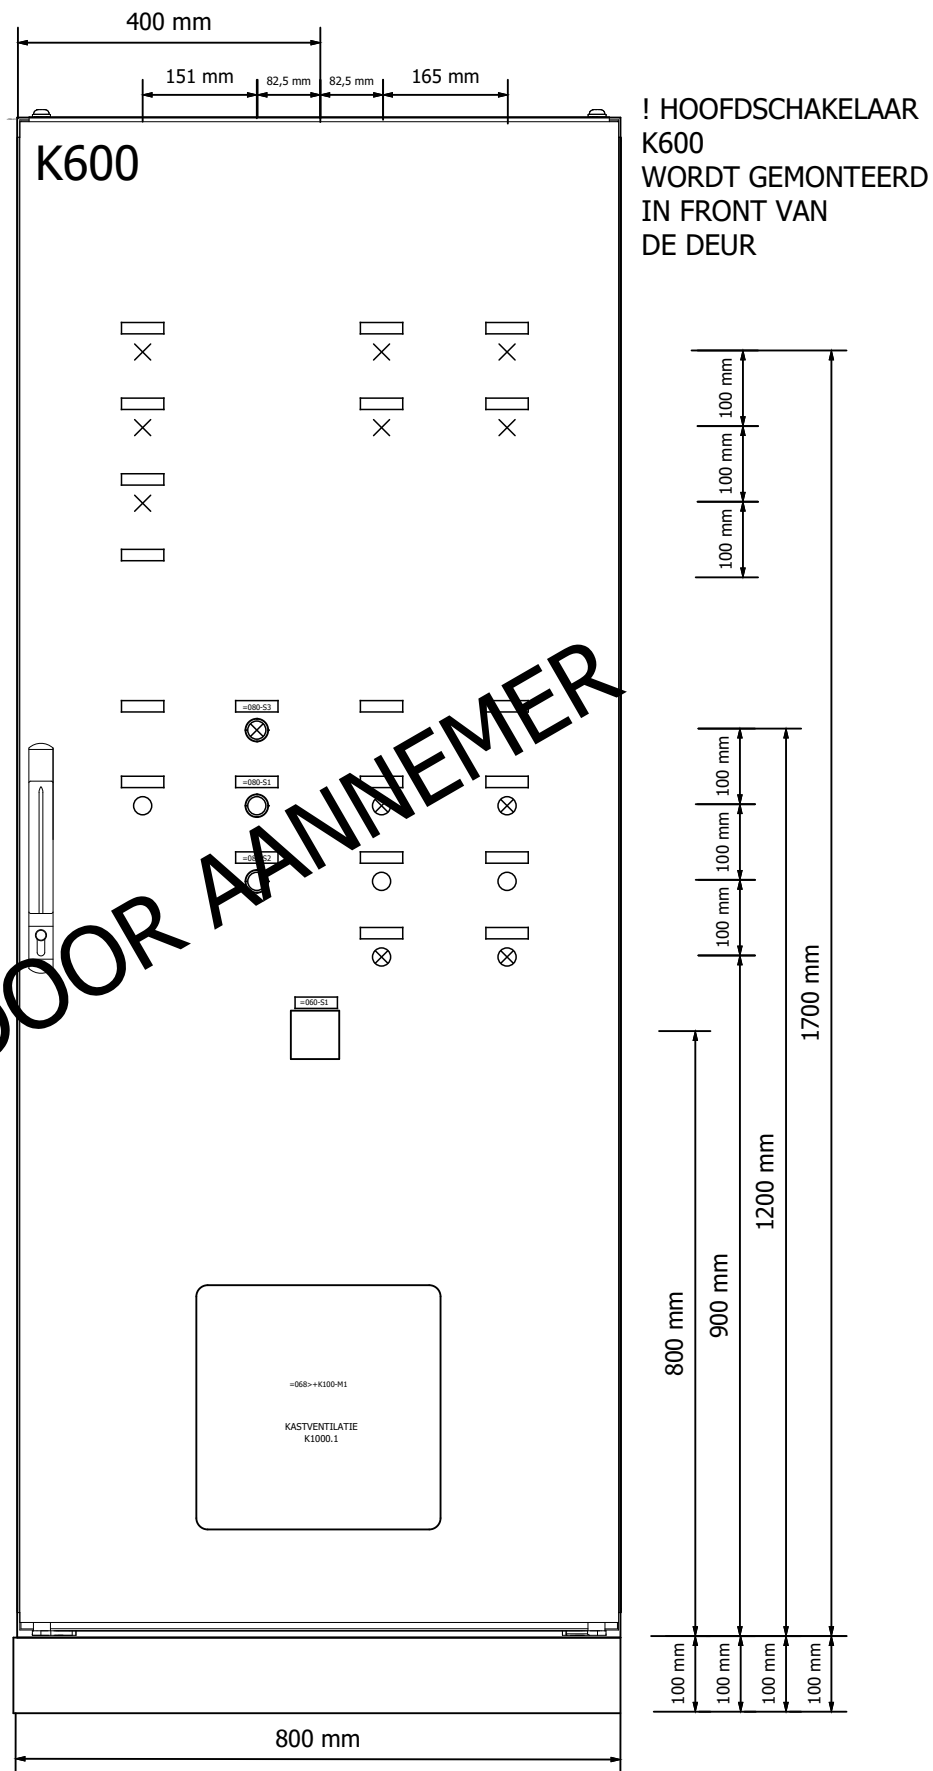

DETAIL DOOR AANNEMER

← +K500/2

2 →

Wijz.	Datum	Gez.	Get.	Omschrijving




HHNK-PG-B050 BASISPROJECT
KASTAANZICHT K600

Schakel/Besturingskasten

BESTURINGSKAST
 VISMIGRATIE

Straatnaam		Registratie nummer	
Postcode-Plaats		123456	
Print 12-3-2026	Get. VLAAR	Status	Laatste wijziging
Formaat A3	Gez.	AS-BUILT	12-3-2026
Groep		Plaats	Blad
=996		+K600	- 1
ZW-nummer			

Deze tekening is eigendom van het Hoogheemraadschap Hollands Noorderkwartier en wordt uitgeleend onder de voorwaarde dat de lener ervoor zorgt dat het niet zal worden gereproduceerd, gekopieerd, uitgeleend, of op enigerlei andere wijze verspreid, noch gebruikt voor enig ander doel dan voor welke het ter beschikking is gesteld.

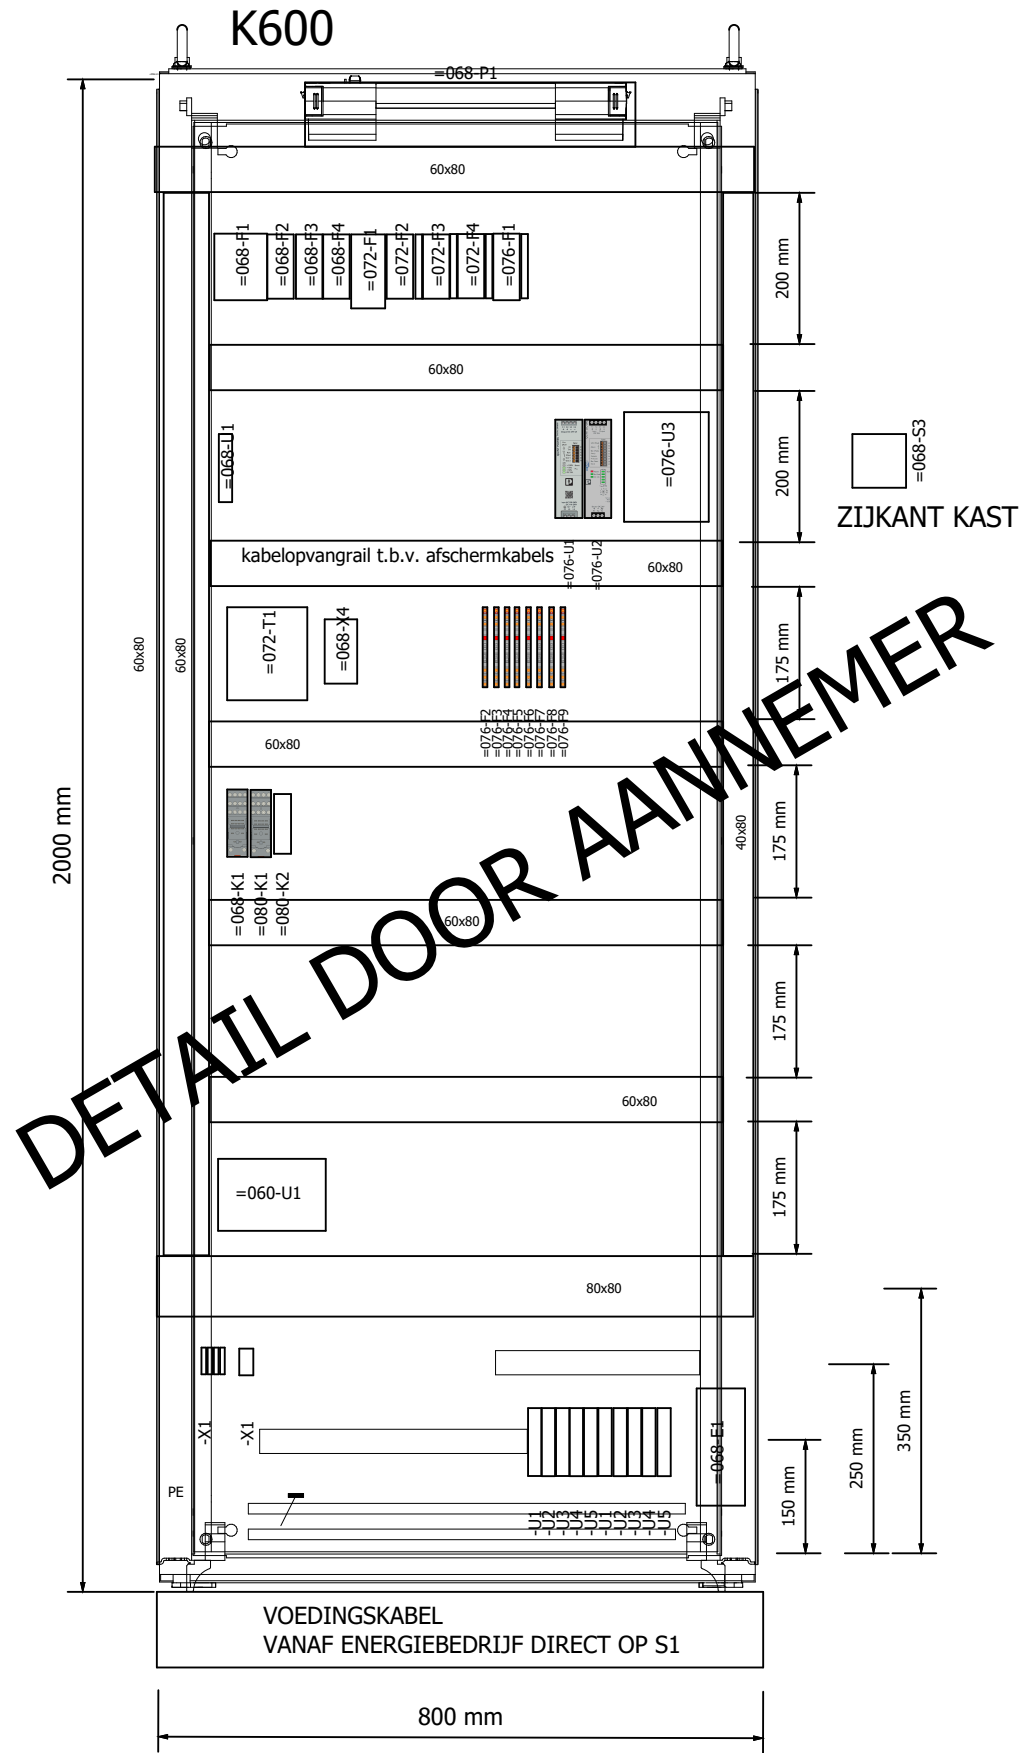

Deze tekening is eigendom van het Hoogheemraadschap Hollands Noorderkwartier en wordt uitgeleend onder de voorwaarde dat de leener ervoor zorgt dat het niet zal worden gereproduceerd, gekopieerd, uitgeleend, of op enigerlei andere wijze verspreid, noch gebruikt voor enig ander doel dan voor welke het ter beschikking is gesteld.

←1

+L100/1→

Wijz.	Datum	Gez.	Get.	Omschrijving






HHNK-PG-B050 BASISPROJECT
KASTINDELING K600

Schakel/Besturingskasten

BESTURINGSKAST
VISMIGRATIE

Straatnaam		Registratie nummer	
Postcode-Plaats		123456	
Print 12-3-2026	Get. VLAAR	Status	Laatste wijziging
Formaat A3	Gez.	AS-BUILT	12-3-2026
ZW-nummer		Groep	Plaats Blad
=996		=996	+K600 - 2

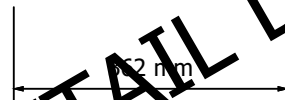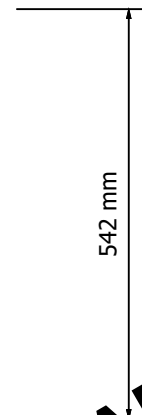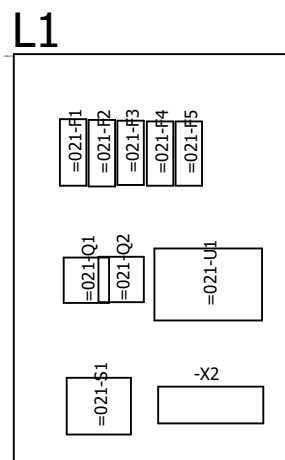

DETAIL DOOR AANNEMER

Deze tekening is eigendom van het Hoogheemraadschap Hollands Noorderkwartier en wordt uitgeleend onder de voorwaarde dat de leener ervoor zorgt dat het niet zal worden gereproduceerd, gekopieerd, uitgeleend, of op enigerlei andere wijze verspreid, noch gebruikt voor enig ander doel dan voor welke het ter beschikking is gesteld.

←+K600/2

=997+BZG/200→

Wijz.	Datum	Gez.	Get.	Omschrijving



HHNK-PG-B050 BASISPROJECT
INDELING L1


Schakel/Besturingskasten

LICHTVERDELER

Straatnaam		Registratie nummer	
Postcode-Plaats		123456	
Print 12-3-2026	Get. VLAAR	Status	Laatste wijziging
Formaat A3	Gez.	AS-BUILT	12-3-2026
ZW-nummer		Groep	Plaats
=996		+L100	Blad
			1

0		1		2		3		4		5		6		7		8		9	
Blad	Onderdeelcode	Aantal	Omschrijving												Fabriek	Type	Bestelnr.	Levering	
=078/10.1	=078-A1	1																	
=078/11.0	=078-A10	1	MODBUS RS485 NETWORK ADAPTER												CREVIS	GN-9273			
=996/2.6	=078-A10	1																	
=078/11.3	=078-A11	1	ANALOGUE INGANGSMODULE 4x I 0-20mA/4-20mA 12bit												CREVIS	GT-3114			
=996/2.6	=078-A11	1																	
=078/11.3	=078-A12	1	ANALOGUE INGANGSMODULE 4x I 0-20mA/4-20mA 12bit												CREVIS	GT-3114			
=996/2.6	=078-A12	1																	
=078/11.4	=078-A13	1	ANALOGUE INGANGSMODULE 4x I 0-20mA/4-20mA 12bit												CREVIS	GT-3114			
=996/2.6	=078-A13	1																	
=078/11.5	=078-A14	1	ANALOGUE INGANGSMODULE 4x I 0-20mA/4-20mA 12bit												CREVIS	GT-3114			
=996/2.6	=078-A14	1																	
=078/11.6	=078-A15	1	ANALOGUE UITGANGSMODULE 4x I 0-20mA 12bit												CREVIS	GT-4114			
=996/2.6	=078-A15	1																	
=078/12.1	=078-A20	1	POWER DISTRIBUTIE G-BUS 5V BUSSYSTEEM												CREVIS	GT-7641			
=996/2.6	=078-A20	1																	
=078/12.1	=078-A21	1	DIGITALE INGANGSMODULE 8x 24Vdc 24VDC SUPPLY 15 TOT 32VDC IN												CREVIS	GT-1238			
=996/2.6	=078-A21	1																	
=078/12.2	=078-A22	1	DIGITALE INGANGSMODULE 8x 24Vdc 24VDC SUPPLY 15 TOT 32VDC IN												CREVIS	GT-1238			
=996/2.6	=078-A22	1																	
=078/12.3	=078-A23	1	DIGITALE INGANGSMODULE 8x 24Vdc 24VDC SUPPLY 15 TOT 32VDC IN												CREVIS	GT-1238			
=996/2.6	=078-A23	1																	
=078/12.4	=078-A24	1	DIGITALE INGANGSMODULE 8x 24Vdc 24VDC SUPPLY 15 TOT 32VDC IN												CREVIS	GT-1238			
=996/2.6	=078-A24	1																	
=078/12.5	=078-A25	1	DIGITALE INGANGSMODULE 8x 24Vdc 24VDC SUPPLY 15 TOT 32VDC IN												CREVIS	GT-1238			
=996/2.6	=078-A25	1																	
=078/13.1	=078-A26	1	DIGITALE INGANGSMODULE 8x 24Vdc 24VDC SUPPLY 15 TOT 32VDC IN												CREVIS	GT-1238			
=996/2.6	=078-A26	1																	
=078/12.6	=078-A27	1	DIGITALE INGANGSMODULE 8x 24Vdc 24VDC SUPPLY 15 TOT 32VDC IN												CREVIS	GT-1238			
=996/2.6	=078-A27	1																	
=078/12.7	=078-A28	1	DIGITALE INGANGSMODULE 8x 24Vdc 24VDC SUPPLY 15 TOT 32VDC IN												CREVIS	GT-1238			
=996/2.6	=078-A28	1																	
=078/13.1	=078-A29	1	DIGITALE INGANGSMODULE 8x 24Vdc 24VDC SUPPLY 15 TOT 32VDC IN												CREVIS	GT-1238			
=996/2.6	=078-A29	1																	
=078/13.2	=078-A30	1	DIGITALE INGANGSMODULE 8x 24Vdc 24VDC SUPPLY 15 TOT 32VDC IN												CREVIS	GT-1238			
=996/2.6	=078-A30	1																	
=078/13.3	=078-A31	1	DIGITALE INGANGSMODULE 8x 24Vdc 24VDC SUPPLY 15 TOT 32VDC IN												CREVIS	GT-1238			
=996/2.6	=078-A31	1																	
=078/13.4	=078-A32	1	DIGITALE INGANGSMODULE 8x 24Vdc 24VDC SUPPLY 15 TOT 32VDC IN												CREVIS	GT-1238			
=078/13.5	=078-A33	1	DIGITALE INGANGSMODULE 8x 24Vdc 24VDC SUPPLY 15 TOT 32VDC IN												CREVIS	GT-1238			


←+GMG.E0145/200 201→

					HHNK-PG-B050 BASISPROJECT MATERIAALLIJST			Straatnaam Postcode-Plaats			Registratie nummer 123456					
					BESTURINGSKAST			Print 12-3-2026 Get.		Status		Laatste wijziging 12-3-2026				
Wijz. Datum		Gez. Get.		Omschrijving		Materiaallijsten			Formaat A3 Gez.		Groep =997		Plaats +K100		Blad - 200	
ZW-nummer																

Deze tekening is eigendom van het Hoogheemraadschap Hollands Noorderkwartier en wordt uitgeleend onder de voorwaarde dat de lener ervoor zorgt dat het niet zal worden gereproduceerd, gekopieerd, uitgeleend, of op enig ander wijze verspreid, noch gebruikt voor enig ander doel dan voor welke het ter beschikking is gesteld.

0		1		2		3		4		5		6		7		8		9	
Blad	Onderdeelcode	Aantal	Omschrijving												Fabriek	Type	Bestelnr.	Levering	
=078/13.6	=078-A34	1	DIGITALE INGANGSMODULE 8x 24Vdc 24VDC SUPPLY 15 TOT 32VDC IN												CREVIS	GT-1238			
=078/13.7	=078-A35	1	DIGITALE INGANGSMODULE 8x 24Vdc 24VDC SUPPLY 15 TOT 32VDC IN												CREVIS	GT-1238			
=078/13.8	=078-A36	1	DIGITALE INGANGSMODULE 8x 24Vdc 24VDC SUPPLY 15 TOT 32VDC IN												CREVIS	GT-1238			
=078/14.1	=078-A50	1	POWER DISTRIBUTIE G-BUS 5V BUSSYSTEEM												CREVIS	GT-7641			
=996/2.7	=078-A50	1																	
=078/14.1	=078-A51	1	DIGITALE UITGANGSMODULE 8x 24Vdc 0.5 A / Short circuit protection Over current limit & Thermal shutdown												CREVIS	GT-2328			
=996/2.7	=078-A51	1																	
=078/14.2	=078-A52	1	DIGITALE UITGANGSMODULE 8x 24Vdc 0.5 A / Short circuit protection Over current limit & Thermal shutdown												CREVIS	GT-2328			
=996/2.7	=078-A52	1																	
=078/14.3	=078-A53	1	DIGITALE UITGANGSMODULE 8x 24Vdc 0.5 A / Short circuit protection Over current limit & Thermal shutdown												CREVIS	GT-2328			
=996/2.7	=078-A53	1																	
=078/14.4	=078-A54	1	DIGITALE UITGANGSMODULE 8x 24Vdc 0.5 A / Short circuit protection Over current limit & Thermal shutdown												CREVIS	GT-2328			
=996/2.7	=078-A54	1																	
=078/14.5	=078-A55	1	DIGITALE UITGANGSMODULE 8x 24Vdc 0.5 A / Short circuit protection Over current limit & Thermal shutdown												CREVIS	GT-2328			
=078/14.6	=078-A56	1	DIGITALE UITGANGSMODULE 8x 24Vdc 0.5 A / Short circuit protection Over current limit & Thermal shutdown												CREVIS	GT-2328			
=078/14.7	=078-A57	1	DIGITALE UITGANGSMODULE 8x 24Vdc 0.5 A / Short circuit protection Over current limit & Thermal shutdown												CREVIS	GT-2328			
=078/14.8	=078-A58	1	DIGITALE UITGANGSMODULE 8x 24Vdc 0.5 A / Short circuit protection Over current limit & Thermal shutdown												CREVIS	GT-2328			
=078/15.1	=078-A59	1	DIGITALE UITGANGSMODULE 8x 24Vdc 0.5 A / Short circuit protection Over current limit & Thermal shutdown												CREVIS	GT-2328			
=078/15.1	=078-A60	1	DIGITALE UITGANGSMODULE 8x 24Vdc 0.5 A / Short circuit protection Over current limit & Thermal shutdown												CREVIS	GT-2328			
=996/2.5	=068-E1	1																	
=996/2.7	=068-E2	1																	
=996/2.4	=060-F1	1																	
=996/2.5	=060-F1	1																	
=996/2.5	=068-F1	1																	
=996/2.6	=072-F1	1																	
=996/2.6	=076-F1	1																	
=996/2.7	=076-F1	1																	
=996/2.7	=110.11-F1	1																	
=996/2.7	=110.11-F1	1																	
=996/2.7	=120.11-F1	1																	
=996/2.7	=120.11-F1	1																	
=865.11/10.1	=865.11-F1	1																	
=996/2.7	=865.11-F1	1																	
=996/2.7	=865.11-F1	1																	
=996/2.6	=060-F2	1																	
=996/2.5	=068-F2	1																	
=996/2.6	=072-F2	1																	
=996/2.6	=072-F2	1																	
=076/11.1	=076-F2	1	PTCB E1 24DC/2A NO ELECTRONISCHE ZEKERING SOEPELE ADERS 0,2..2,5mm² 2A VAST INGESTELD MET MELDCONTACT												PHO	PTCB E1 24DC/2A NO	2909903		

←200
202→


					HHNK-PG-B050 BASISPROJECT MATERIAALLIJST Besturingskast			Registratie nummer 123456		
								Print 12-3-2026 Get.		Status Laatste wijziging 12-3-2026
Formaat A3 Gez.		Groep =997		Plaats +K100		Blad - 201				
ZW-nummer										

Wijz.	Datum	Gez.	Get.	Omschrijving

Deze tekening is eigendom van het Hoogheemraadschap Hollands Noorderkwartier en wordt uitgeleend onder de voorwaarde dat de lener ervoor zorgt dat het niet zal worden gereproduceerd, gekopieerd, uitgeleend, of op enigerlei andere wijze verspreid, noch gebruikt voor enig ander doel dan voor welke het ter beschikking is gesteld.

0		1		2		3		4		5		6		7		8		9	
Blad	Onderdeelcode	Aantal	Omschrijving												Fabriek	Type	Bestelnr.	Levering	
=996/2.6	=076-F2	1																	
=996/2.6	=060-F3	1																	
=996/2.6	=068-F3	1																	
=996/2.6	=072-F3	1																	
=996/2.6	=072-F3	1																	
=076/11.3	=076-F3	1	PTCB E1 24DC/2A NO ELECTRONISCHE ZEKERING SOEPELE ADERS 0,2..2,5mm² 2A VAST INGESTELD MET MELDCONTACT												PHO	PTCB E1 24DC/2A NO	2909903		
=996/2.6	=076-F3	1																	
=996/2.6	=110.11-F3	1																	
=996/2.6	=120.11-F3	1																	
=996/2.6	=068-F4	1																	
=996/2.6	=072-F4	1																	
=996/2.6	=072-F4	1																	
=076/11.5	=076-F4	1	PTCB E1 24DC/2A NO ELECTRONISCHE ZEKERING SOEPELE ADERS 0,2..2,5mm² 2A VAST INGESTELD MET MELDCONTACT												PHO	PTCB E1 24DC/2A NO	2909903		
=996/2.6	=076-F4	1																	
=996/2.6	=068-F5	1																	
=076/11.7	=076-F5	1	PTCB E1 24DC/4A NO ELECTRONISCHE ZEKERING SOEPELE ADERS 0,2..2,5mm² 4A VAST INGESTELD MET MELDCONTACT												PHO	PTCB E1 24DC/4A NO	2909906		
=996/2.6	=076-F5	1																	
=996/2.6	=068-F6	1																	
=076/12.1	=076-F6	1	PTCB E1 24DC/4A NO ELECTRONISCHE ZEKERING SOEPELE ADERS 0,2..2,5mm² 4A VAST INGESTELD MET MELDCONTACT												PHO	PTCB E1 24DC/4A NO	2909906		
=996/2.6	=076-F6	1																	
=076/12.3	=076-F7	1	PTCB E1 24DC/2A NO ELECTRONISCHE ZEKERING SOEPELE ADERS 0,2..2,5mm² 2A VAST INGESTELD MET MELDCONTACT												PHO	PTCB E1 24DC/2A NO	2909903		
=996/2.6	=076-F7	1																	
=076/12.5	=076-F8	1	PTCB E1 24DC/2A NO ELECTRONISCHE ZEKERING SOEPELE ADERS 0,2..2,5mm² 2A VAST INGESTELD MET MELDCONTACT												PHO	PTCB E1 24DC/2A NO	2909903		
=996/2.6	=076-F8	1																	
=076/12.7	=076-F9	1	PTCB E1 24DC/4A NO ELECTRONISCHE ZEKERING SOEPELE ADERS 0,2..2,5mm² 4A VAST INGESTELD MET MELDCONTACT												PHO	PTCB E1 24DC/4A NO	2909906		
=996/2.6	=076-F9	1																	
=996/2.6	=076-F10	1																	
=996/2.6	=076-F11	1																	
=996/1.4	=110.11-H1	1																	
=996/1.5	=120.11-H1	1																	
=996/1.4	=110.11-H2	1																	
=996/1.5	=120.11-H2	1																	
=996/1.4	=110.11-H3	1																	
=996/1.5	=120.11-H3	1																	
=996/2.6	=068-K1	1																	
=996/2.6	=068-K1	1																	
=996/2.6	=080-K1	1																	
=996/2.6	=080-K1	1																	
=996/2.7	=110.11-K1	1																	


←201 203→

					HHNK-PG-B050 BASISPROJECT MATERIAALLIJST					Straatnaam Registratie nummer Postcode-Plaats 123456				
					Materiaallijsten					BESTURINGSKAST				


0		1		2		3		4		5		6		7		8		9	
Blad	Onderdeelcode	Aantal	Omschrijving												Fabriek	Type	Bestelnr.	Levering	
=996/2.7	=110.11-K1	1																	
=996/2.7	=110.91-K1	1																	
=996/2.7	=110.91-K1	1																	
=996/2.7	=120.11-K1	1																	
=996/2.7	=120.11-K1	1																	
=120.91/10.4	=120.91-K1	1	HULPRELAIS 4 WISSELCONTACTEN 230VAC MINIATUUR STEEKRELAIS 7A												HHNK	HR-4CO-07-230AC	HR-4CO-07-230AC		
=996/2.7	=120.91-K1	1																	
=996/2.7	=120.91-K1	1																	
=996/2.6	=080-K2	1																	
=996/2.6	=080-K2	1																	
=996/2.6	=080-K3	1																	
=996/2.6	=110.11-K3	1																	
=996/2.6	=110.11-K3	1																	
=996/2.6	=120.11-K3	1																	
=996/2.6	=120.11-K3	1																	
=996/1.4	=068-M1	1																	
=996+K600/1.5	=068-M1	1																	
=068/11.0	=068-P1	1																	
=068/11.0	=068-P1	1																	
=996/2.7	=865.11-Q1	1																	
=996/1.4	=110.11-R1	1																	
=996/1.5	=120.11-R1	1																	
=060&TypeB/10.1	=060-S1	1																	
=996/2.5	=060-S1	1																	
=996/1.4	=080-S1	1																	
=120.41/12.6	=120.41-S1	1																	
=865.11/10.4	=865.11-S1	1																	
=996/1.4	=060-S2	1																	
=996/2.5	=060-S2	1																	
=996/1.4	=080-S2	1																	
=120.41/12.8	=120.41-S2	1																	
=120.41/12.8	=120.41-S2	1																	
=120.41/12.8	=120.41-S2	1																	
=996/1.6	=865.11-S2	1																	
=068/13.1	=068-S3	1																	
=080/10.5	=080-S3	1																	
=080/10.5	=080-S3	1																	
=080/10.5	=080-S3	1																	
=080/10.5	=080-S3	1																	

←202 204→


					HHNK-PG-B050 BASISPROJECT MATERIAALLIJST					Straatnaam Registratie nummer Postcode-Plaats 123456				
					Materiaallijsten					BESTURINGSKAST				
Wijz. Datum Gez. Get. Omschrijving										Groep Plaats Blad ZW-nummer =997 +K100 - 203				

Deze tekening is eigendom van het Hoogheemraadschap Hollands Noorderkwartier en wordt uitgeleend onder de voorwaarde dat de lener ervoor zorgt dat het niet zal worden gereproduceerd, gekopieerd, uitgeleend, of op enigerlei andere wijze verspreid, noch gebruikt voor enig ander doel dan voor welke het ter beschikking is gesteld.

0		1		2		3		4		5		6		7		8		9	
Blad	Onderdeelcode	Aantal	Omschrijving												Fabriek	Type	Bestelnr.	Levering	
=996/1.4	=080-S3	1																	
=996/1.4	=110.11-S3	1																	
=110.41/12.8	=110.41-S3	1																	
=110.41/12.8	=110.41-S3	1																	
=996/1.5	=120.11-S3	1																	
=120.41/12.8	=120.41-S3	1																	
=120.41/12.8	=120.41-S3	1																	
=120.41/12.8	=120.41-S3	1																	
=120.41/12.8	=120.41-S3	1																	
=068/14.1	=068-S4	1																	
=110.41/12.7	=110.41-S4	1																	
=110.41/12.7	=110.41-S4	1																	
=110.41/12.7	=110.41-S4	1																	
=110.41/12.7	=110.41-S4	1																	
=120.41/12.7	=120.41-S4	1																	
=120.41/12.7	=120.41-S4	1																	
=996/2.5	=072-T1	1																	
=060&TypeA/11.1	=060-U1	2	OVERSPANNINGSBEVEILIGING FLT-MB-T1-264/12.5-3+1-UT Combi-afleider Type 1+2+3 afleidvermogen tot 50 kA voor bliksembeveiligingsklassen III en IV												PHO	FLT-MB-T1-264/12.5-3+1-UT	1380661		
=996/2.6	=060-U1	1																	
=068/10.0	=068-U1	1	NETWACHTER INDIVIDUELE FASEDETECTIE SPANNING EN FASEBEWAKING 3 FASE												CGA	DPA55CM44	DPA55CM44		
=996/2.5	=068-U1	1																	
=996/2.7	=076-U1	1																	
=110.91/10.1	=110.91-U1	1	61F-GP NIVEAUDETECTIE RELAIS 230VAC VOOR CONDUCTIEVE SENSOREN												OMR	61F-GP-N8 230VAC	61F-GP-N8 230VAC		
=110.91/10.1	=110.91-U1	1	MONTAGE VOET 8-PINS DIN-RAIL												OMR	PF083A-D	PF083A-D		
=996/2.7	=110.91-U1	1																	
=996/2.7	=110.91-U1	1																	
=120.91/10.1	=120.91-U1	1	61F-GP NIVEAUDETECTIE RELAIS 230VAC VOOR CONDUCTIEVE SENSOREN												OMR	61F-GP-N8 230VAC	61F-GP-N8 230VAC		
=120.91/10.1	=120.91-U1	1	MONTAGE VOET 8-PINS DIN-RAIL												OMR	PF083A-D	PF083A-D		
=996/2.7	=120.91-U1	1																	
=996/2.7	=120.91-U1	1																	
=996/2.1	=996-U1	1																	
=996/2.1	=996-U1	1													RIT		8618200		
=996/2.1	=996-U1	1													RIT		8618430		
=996/2.7	-U1	1																	
=996/2.7	-U1	5																	

←203


205→

						HHNK-PG-B050 BASISPROJECT MATERIAALLIJST			Straatnaam Postcode-Plaats 123456			Registratie nummer 123456				
						BESTURINGSKAST			Print 12-3-2026 Get. Formaat A3 Gez.			Status 12-3-2026				
						Materiaallijsten			Groep =997			Plaats +K100				
									Zw-nummer =997			Blad - 204				
Wijz.	Datum	Gez.	Get.	Omschrijving												


0		1		2		3		4		5		6		7		8		9	
Blad	Onderdeelcode	Aantal	Omschrijving												Fabriek	Type	Bestelnr.	Levering	
=996/2.7	=076-U2	1																	
=996/1.4	=110.11-U2	1																	
=996/1.5	=120.11-U2	1																	
=996/2.7	-U2	1																	
=996/2.7	=076-U3	1																	
=996/2.7	-U3	1																	
=996/2.7	-U4	1																	
=996/2.7	-U5	1																	
=996/2.5	=060-W1	1																	
=060&TypeA/12.1	-X1	12																	
=060&TypeA/12.2	-X1	3																	
=060&TypeA/12.2	-X1	3																	
=068&TypeA/15.1	-X1	3																	
=110.11&TypeA/10.1	-X1	6																	
=110.41/10.1	-X1	6																	
=068/11.1	-X2	10																	
=080/11.1	-X3	54																	
=110.11&TypeA/11.6	-X3	16																	
=996/2.5	=068-X4	1																	
=072/11.1	-XD01	2																	
=072/11.2	-XD02	2																	
=072/11.3	-XD03	2																	
=072/11.4	-XD04	2																	
=072/11.5	-XD05	2																	
=072/11.6	-XD06	2																	
=072/11.7	-XD07	2																	
=072/11.8	-XD08	2																	
=076/12.7	-XD09	1																	
=076/12.8	-XD10	1																	


←204 +K500/200⇒

					HHNK-PG-B050 BASISPROJECT MATERIAALLIJST					Straatnaam Postcode-Plaats							
					Materiaallijsten					BESTURINGSKAST					Registratie nummer 123456		
Wijz.		Datum		Gez.		Get.		Omschrijving		Print 12-3-2026		Get.		Status		Laatste wijziging	
										Formaat A3		Gez.				12-3-2026	
										ZW-nummer		=997		Plaats		Blad	
														+K100		- 205	

Deze tekening is eigendom van het Hoogheemraadschap Hollands Noorderkwartier en wordt uitgeleend onder de voorwaarde dat de lener ervoor zorgt dat de lener ervoor zorgt dat het niet zal worden gereproduceerd, gekopieerd, uitgeleend, of op enigerlei andere wijze verspreid, noch gebruikt voor enig ander doel dan voor welke het ter beschikking is gesteld.

0		1		2		3		4		5		6		7		8		9	
Blad	Onderdeelcode	Aantal	Omschrijving												Fabriek	Type	Bestelnr.	Levering	
=996/2.3	=072-F1	1																	
=996/2.4	=072-F1	1																	
=996/2.4	=076-F1	1																	
=996/2.4	=540.11-F1	1																	
=996/2.4	=540.11-F1	1																	
=996/2.4	=072-F2	1																	
=996/2.4	=072-F2	1																	
=076/11.1	=076-F2	1																	
=996/2.4	=540.11-F2	1																	
=996/2.4	=072-F3	1																	
=996/2.4	=072-F3	1																	
=076/11.3	=076-F3	1																	
=996/1.3	=540.11-H1	1																	
=996/1.3	=540.11-H2	1																	
=996/1.3	=540.11-H3	1																	
=996/2.4	=080-K1	1																	
=996/2.4	=080-K1	1																	
=996/2.4	=540.11-K1	1																	
=996/2.4	=540.11-K1	1																	
=540.91/10.1	=540.91-K1	1																	
=996/2.4	=540.11-K2	1																	
=996/2.4	=540.11-K2	1																	
=996/2.4	=540.11-K3	1																	
=996/2.4	=540.11-K3	1																	
=996/2.4	=540.11-Q1	1																	
=996/2.3	=540.11-Q2	1																	
=996/1.3	=060-S1	1																	
=996/1.3	=540.11-S1	1																	
=540.91/10.2	=540.91-S1	1	NOODSTOPSCHAKELAAR ROOD MET TREKONTGRENDELING												HHNK	NS-RD	NS-RD		
=996/1.3	=540.11-S2	1																	
=996/1.3	=540.11-S3	1																	
=996/2.4	=072-T1	1																	
=996/2.3	=540.11-T1	1																	
=060&TypeA/11.1	=060-U1	1	OVERSPANNINGSBEVEILIGING FLT-MB-T1-264/12.5-3+1-UT Combi-afleider Type 1+2+3 afleidvermogen tot 50 kA voor bliksembeveiligingsklassen III en IV												PHO	FLT-MB-T1-264/12.5-3+1-UT	1380661		
=076/10.1	=076-U1	1																	
=540.11/10.3	=540.11-U1	1																	
=996/2.3	=996-U1	1																	
=996/2.4	-U1	1																	
=996/2.4	-U1	1																	

↩ +K100/205 201 ↗

					HHNK-PG-B050 BASISPROJECT MATERIAALLIJST			Straatnaam Postcode-Plaats			Registratie nummer 123456					
					Materiaallijsten			BESTURINGSKAST KROOSHEKREINIGER			Print 12-3-2026 Get. Status Formaat A3 Gez.			Laatste wijziging 12-3-2026		
Wijz.	Datum	Gez.	Get.	Omschrijving				Groep =997			Plaats +K500			Blad - 200		


0		1		2		3		4		5		6		7		8		9	
Blad	Onderdeelcode	Aantal	Omschrijving												Fabriek	Type	Bestelnr.	Levering	
=996/2.5	=068-E1	1																	
=996/2.4	=068-F1	1																	
=996/2.4	=072-F1	1																	
=996/2.5	=076-F1	1																	
=996/2.5	=076-F1	1																	
=996/2.4	=068-F2	1																	
=996/2.4	=072-F2	1																	
=996/2.4	=072-F2	1																	
=996/2.5	=076-F2	1																	
=996/2.4	=068-F3	1																	
=996/2.4	=072-F3	1																	
=996/2.4	=072-F3	1																	
=996/2.5	=076-F3	1																	
=996/2.4	=068-F4	1																	
=996/2.4	=072-F4	1																	
=996/2.5	=072-F4	1																	
=996/2.5	=076-F4	1																	
=996/2.5	=076-F5	1																	
=996/2.5	=076-F6	1																	
=996/2.5	=076-F7	1																	
=996/2.5	=076-F8	1																	
=996/2.5	=076-F9	1																	
=996/2.4	=068-K1	1																	
=996/2.4	=068-K1	1																	
=996/2.4	=080-K1	1																	
=996/2.4	=080-K1	1																	
=996/2.4	=080-K2	1																	
=996/2.4	=068-P1	1																	
=996/1.5	=060-S1	1																	
=996/1.5	=080-S1	1																	
=996/1.5	=080-S2	1																	
=996/2.6	=068-S3	1																	
=996/1.5	=080-S3	1																	
=996/2.4	=072-T1	1																	
=996/2.4	=060-U1	1																	
=996/2.4	=068-U1	1																	
=996/2.5	=076-U1	1																	
=996/2.3	=996-U1	1																	
=996/2.3	=996-U1	1													RIT		8618200		

↩ +K500/201 201 ↗

Wijz.	Datum	Gez.	Get.	Omschrijving



HHNK-PG-B050 BASISPROJECT
MATERIAALLIJST

Materiaallijsten

BESTURINGSKAST
VISMIGRATIE


Straatnaam		Registratie nummer	
Postcode-Plaats		123456	
Print 12-3-2026	Get. VLAAR	Status	Laatste wijziging
Formaat A3	Gez.	AS-BUILT	12-3-2026
ZW-nummer		Groep	Plaats
=997		=997	Blad
		+K600	- 200

Deze tekening is eigendom van het Hoogheemraadschap Hollands Noorderkwartier en wordt uitgeleend onder de voorwaarde dat de lener ervoor zorgt dat het niet zal worden gereproduceerd, gekopieerd, uitgereleased, of op enigerlei andere wijze verspreid, noch gebruikt voor enig ander doel dan voor welke het ter beschikking is gesteld.

0		1		2		3		4		5		6		7		8		9	
Blad	Onderdeelcode	Aantal	Omschrijving												Fabriek	Type	Bestelnr.	Levering	
=996/2.3	=996-U1	1													RIT		8618430		
=996/2.5	-U1	2																	
=996/2.5	=076-U2	1																	
=996/2.5	-U2	2																	
=996/2.5	=076-U3	1																	
=996/2.5	-U3	2																	
=996/2.5	-U4	2																	
=996/2.5	-U5	2																	
=996/2.4	-X1	4																	
=996/2.4	=068-X4	1																	

Deze tekening is eigendom van het Hoogheemraadschap Hollands Noorderkwartier en wordt uitgeleend onder de voorwaarde dat de lener ervoor zorgt dat het niet zal worden gereproduceerd, gekopieerd, uitgeleend, of op enigerlei andere wijze verspreid, noch gebruikt voor enig ander doel dan voor welke het ter beschikking is gesteld.

←200 +KHR/200⇒

					HHNK-PG-B050 BASISPROJECT MATERIAALLIJST				Straatnaam Registratie nummer Postcode-Plaats 123456					
Wijz.		Datum			Gez.		Get.		Omschrijving		Print 12-3-2026 Get. VLAAR Formaat A3 Gez.		Status Laatste wijziging AS-BUILT 12-3-2026	
					Materiaallijsten				BESTURINGSKAST VISMIGRATIE					
									Groep Plaats Blad =997 +K600 - 201					

0		1		2		3		4		5		6		7		8		9		
Blad	Onderdeelcode	Aantal	Omschrijving												Fabriek	Type	Bestelnr.	Levering		
120.1	K100&TypeA/10.8	-KK01-X2	2																	

Deze tekening is eigendom van het Hoogheemraadschap Hollands Noorderkwartier en wordt uitgeleend onder de voorwaarde dat de leener ervoor zorgt dat de leener ervoor zorgt dat het niet zal worden gereproduceerd, gekopieerd, verspreid, of op enigerlei andere wijze verspreid, noch gebruikt voor enig ander doel dan voor welke het ter beschikking is gesteld.

Wijz.	Datum	Gez.	Get.	Omschrijving



HHNK-PG-B050 BASISPROJECT
MATERIAALLIJST

Materiaallijsten

Straatnaam		Registratie nummer	
Postcode-Plaats		123456	
Print 12-3-2026	Get.	Status	Laatste wijziging
Formaat A3	Get.		12-3-2026
ZW-nummer		Groep	Plaats
=997			Blad
			+PL2 - 200

0		1		2		3		4		5		6		7		8		9	
KABELTYPE		KABELCODE		KLEMMENSTROOK		BRUG		KLEM NUMMER		KABELTYPE		KABELCODE		KLEMMENSTROOK		BRUG		KLEM NUMMER	
YmVc 5x4 mm²		=060-W03		BN BK GY BU GNYE															
YmVc 5x4 5x4 mm²		=060-W04		BN BK GY BU GNYE															
VO-YMvKas-mb 5x6 mm²		=030+K30.05-W07								1 2 3 4									
YmVc-mb 5G10 mm²		=068-W01								BN BK GY BU									
YmVc-mb 4G10 mm²		=110.11-W01										BN BK GY PE							
YmVc-mb 4G2.5 mm²		=110.21-W01												BN BK GY PE					
YmVc-mb 4G2.5 mm²		=820.11-W01												BN BK GY PE					
YmVc-mb 4G2.5 mm²		=110.36-W01												BN BK GY PE					
VO-YMvKas-mb 4x2.5 mm²		=110.41-W01												BN BK GY SH					
YmVc-mb 4G10 mm²		=120.11-W01												BN BK GY PE					
EXTERN KLEMMENSTROOK		EXTERN COMPONENT CODE		FUNCTIE OMSCHRIJVING		PAGINA LOCATIE		EXTERN KLEMMENSTROOK		EXTERN COMPONENT CODE		FUNCTIE OMSCHRIJVING		PAGINA LOCATIE		EXTERN KLEMMENSTROOK		EXTERN COMPONENT CODE	
+K100		-X1		VOEDING LICHTVERDELER L1		=060&Type A/12.1		+L100-X1		+L100-X1		VOEDING K100		=060&Type B/10.1		+K30.05-01-X1		+K30.05-01-X1	
HOOFDSTROOM KLEMMEN				=		=060&Type A/12.1		+L100-X1		=		=		=060&Type B/10.1		+K30.05-01-X1		+K30.05-01-X1	
				=		=060&Type A/12.1		+L100-X1		=		=		=060&Type B/10.1		+K30.05-01-X1		+K30.05-01-X1	
				=		=060&Type A/12.2		+L100-X1		=		=		=060&Type B/10.2		+K30.05-01-X1		+K30.05-01-X1	
				=		=060&Type A/12.2		+L100-X1		=		=		=060&Type B/10.2		+K30.05-01-X1		+K30.05-01-X1	
				VOEDING K500 KROOSHEKREINIGERS		=060&Type A/13.1		+K500-X1		=		=		=060&Type B/10.2		+K30.05-01-X1		+K30.05-01-X1	
				=		=060&Type A/13.1		+K500-X1		=		=		=060&Type B/10.2		+K30.05-01-X1		+K30.05-01-X1	
				=		=060&Type A/13.1		+K500-X1		=		=		=060&Type B/10.2		+K30.05-01-X1		+K30.05-01-X1	
				=		=060&Type A/13.2		+K500-X1		=		=		=060&Type B/10.2		+K30.05-01-X1		+K30.05-01-X1	
				VOEDING VISPASSAGE		=060&Type A/14.1				=		=		=060&Type B/10.2					
				=		=060&Type A/14.1				=		=		=060&Type B/10.2					
				=		=060&Type A/14.1				=		=		=060&Type B/10.2					
				=		=060&Type A/14.2				=		=		=060&Type B/10.2					
				=		=060&Type A/14.2				=		=		=060&Type B/10.2					
				HOOFD AARDRAIL		=060&Type B/10.3		=060+GMG-HAR		=		=		=060&Type B/10.2					
				KRACHT WCD (SERVICEPUNT) ALLEEN TE GEBRUIKEN		=068&Type A/15.1		=068+GMG-A1		=		=		=068&Type B/10.2					
				BIJ AFGESCHAKELDE VIJZELS/POMPEN		=068&Type A/15.1		=068+GMG-A1		=		=		=068&Type B/10.2					
				=		=068&Type A/15.1		=068+GMG-A1		=		=		=068&Type B/10.2					
				=		=068&Type A/15.1		=068+GMG-A1		=		=		=068&Type B/10.2					
				=		=110.11&Ty peA/2.1		=110.11+PL1.K110-UI		=		=		=110.11&Ty peA/10.1					
				VOEDING MOTOR 3x400VAC		=110.11&Ty peA/10.1		=110.11+K110-UI		=		=		=110.11&Ty peA/10.1					
				=		=110.11&Ty peA/10.1		=110.11+K110-UI		=		=		=110.11&Ty peA/10.1					
				=		=110.11&Ty peA/10.1		=110.11+K110-UI		=		=		=110.11&Ty peA/10.1					
				=		=110.11&Ty peA/10.2		=110.11+K110-UI		=		=		=110.11&Ty peA/10.2					
				=		=110.21/10.1		=110.21+PL1-S1		=		=		=110.21/10.1					
				=		=110.21/10.1		=110.21+PL1-S1		=		=		=110.21/10.1					
				=		=110.36/10.1		=110.36+PL1-S1		=		=		=110.36/10.1					
				=		=110.36/10.1		=110.36+PL1-S1		=		=		=110.36/10.1					
				=		=110.36/10.1		=110.36+PL1-S1		=		=		=110.36/10.1					
				=		=110.41/10.1		=110.41+PL1-S1		=		=		=110.41/10.1					
				=		=110.41/10.1		=110.41+PL1-S1		=		=		=110.41/10.1					
				=		=110.41/10.1		=110.41+PL1-S1		=		=		=110.41/10.1					
				=		=120.11&Ty peA/10.1		=120.11+K120-UI		=		=		=120.11&Ty peA/10.1					
				=		=120.11&Ty peA/10.1		=120.11+K120-UI		=		=		=120.11&Ty peA/10.1					
				=		=120.11&Ty peA/10.1		=120.11+K120-UI		=		=		=120.11&Ty peA/10.1					
				=		=120.11&Ty peA/10.1		=120.11+K120-UI		=		=		=120.11&Ty peA/10.1					
				=		=120.11&Ty peA/10.2		=120.11+K120-UI		=		=		=120.11&Ty peA/10.2					

←=997+PL2/200				221→															
				HHNK-PG-B050 BASISPROJECT AANSLUITLIJST =-X1 HOOFDSTROOM KLEMMEN				Straatnaam _____ Registratie nummer Postcode-Plaats 123456											
Wijz.		Datum		Gez.		Get.		Omschrijving		BESTURINGSKAST		Print 12-3-2026		Get.		Status		Laatste wijziging	
												Formaat A3		Gez.		12-3-2026			
												ZW-nummer		=998		Plaats		Blad	
																+K100		- 220	

Deze tekening is eigendom van het Hoogheemraadschap Hollands Noorderkwartier en wordt uitgeleend onder de voorwaarde dat de lener ervoor zorgt dat het niet zal worden gereproduceerd, gekopieerd, uitgeleend, of op enigerlei andere wijze verspreid, noch gebruikt voor enig ander doel dan voor welke het ter beschikking is gesteld.

0	1	2		3		4		5		6		7		8		9		
		INTERN KLEMNUMMER	2	4	6		2	4	6									
		INTERN COMPONENT CODE	=120.21-Q1	=120.21-Q1	=120.21-Q1		=120.36-Q1	=120.36-Q1	=120.36-Q1		=120.41-Q1	=120.41-Q1	=120.41-Q1		=865.11-Q1	=865.11-Q1	=865.11-Q1	
KABELTYPE		KABELCODE																
KLEMMENSTROOK		BRUG																
+K100		-X1																
HOOFDSTROOM KLEMMEN		KLEM NUMMER	36	37	38	PE	39	40	41	PE	42	43	44	PE	48	49	50	PE
KABELTYPE		KABELCODE																
YMvK-mb 4G2.5 mm ²		=120.21-W01	BN	BK	GY	PE												
YMvK-mb 4G2.5 mm ²		=120.36-W01					BN	BK	GY	PE								
VO-YMvKas-mb 4x2.5 mm ²		=120.41-W01									BN	BK	GY	SH				
VO-YMvKas-mb 3x2.5 mm ²		=865.11-W01												BN	BK	GY	SH	

		EXTERN KLEMNUMMER	1	3	5	PE	1	3	5	PE	1	3	5	PE					
		EXTERN COMPONENT CODE	=120.21+PL2-S1	=120.21+PL2-S1	=120.21+PL2-S1	=120.21+PL2-S1	=120.36+PL2-S1	=120.36+PL2-S1	=120.36+PL2-S1	=120.36+PL2-S1	=120.41+PL2-S1	=120.41+PL2-S1	=120.41+PL2-S1	=120.41+PL2-S1	=865.11+GMG-S1	=865.11+GMG-S1	=865.11+GMG-S1	=865.11+GMG-S1	PE
FUNCTIE OMSCHRIJVING		VOEDING MOTOR 3x400VAC = = = = = = = = VOEDING AFSLUITER 3x400VAC = = = = = VOEDING RIJIMVENTILATOR = = =																	
PAGINA LOCATIE		=120.21/10. 1 =120.21/10. 1 =120.21/10. 1 =120.21/10. 2 =120.36/10. 1 =120.36/10. 1 =120.36/10. 2 =120.41/10. 1 =120.41/10. 1 =120.41/10. 2 =865.11/10. 1 =865.11/10. 1 =865.11/10. 1 =865.11/10. 2																	

0		1		2		3		4		5		6		7		8		9	
KABELTYPE	KABELCODE	BRUG	KLEM NUMMER	PE	PE	PE	PE	PE	PE	PE	PE	PE	PE	PE	PE	PE	PE	PE	PE
YMvK-mb 7G1.5 mm ²	=820.11-W03		1	.															
YMvK-mb 2x1.5 mm ²	=110.21-W03		2	.															
VO-YMvKas-mb 7x1.5 mm ²	=110.11-W08		PE	.															
KABELTYPE	KABELCODE		3	.															
			4	.															
			5	.															
			6	.															
			PE	.															
			7	.															
			8	.															
			9	.															
			10	.															
			11	.															
			PE	.															
			12	.															
			1	.															
			2	.															
			3	.															
			4	.															
			5	.															
			6	.															
			PE	.															
			18	.															
			1	.															
			2	.															
			3	.															
			4	.															
			5	.															
			PE	.															
			6	.															
			7	.															
			8	.															
			9	.															
			10	.															
			29	.															
			30	.															
			31	.															
			32	.															
			33	.															
			74	.															
			75	.															
			76	.															
			77	.															
			78	.															
			PE	.															
			34	.															
			35	.															
			36	.															
			37	.															
			38	.															
			39	.															

←221

<p>hoogheemraadschap Hollands Noorderkwartier</p>	<h3 style="margin: 0;">HHNK-PG-B050 BASISPROJECT</h3> <p style="margin: 0;">AANSLUITLIJST --X2</p> <p style="margin: 10px 0 0 20px;">Aansluitlijsten</p>	<p style="margin: 0;">Straatnaam</p> <p style="margin: 0;">Postcode-Plaats</p> <p style="margin: 10px 0 0 20px;">Print 12-3-2026 Get. Status</p> <p style="margin: 0;">Formaat A3 Gez. Laatst wijziging</p> <p style="margin: 0;">12-3-2026</p> <p style="margin: 10px 0 0 20px;">Groep Plaats Blad</p> <p style="margin: 0;">=998 +K100 - 222</p>
Registratie nummer 123456	BESTURINGSKAST	

Table with columns 0-9. Headers include INTERN KLEMNUMMER, INTERN COMPONENT CODE, KABELTYPE, KABELCODE, KLEMMENSTROOK, BRUG, KLEM NUMMER, EXTERN KLEMNUMMER, EXTERN COMPONENT CODE, FUNCTIE OMSCHRIJVING, and PAGINA LOCATIE. Rows contain cable specifications like 'Flex-as 2x1 mm²' and 'V-VMvLoaf-mb 2x0.75 mm²'.

Table with columns: Wijz., Datum, Gez., Get., Omschrijving.



HHNK-PG-B050 BASISPROJECT
AANSLUITLIJST --X3
BESTURINGSKAST
Aansluitlijsten

Form with fields: Straatnaam, Postcode-Plaats, Print, Gez., Status, Groep, Plaats, Blad, Zw-nummer.

Main terminal block table with columns for internal/external components, cable types, and descriptions. Includes a detailed KLEMMENSTROOK section for terminal block '+K100 -X3' with terminal numbers 68-106.

←227

229→

Table with columns: Wijz., Datum, Gez., Get., Omschrijving. Empty cells.



HHNK-PG-B050 BASISPROJECT
AANSLUITLIJST =-X3
Aansluitlijsten

Metadata table containing: Straatnaam, Postcode-Plaats (123456), Print (12-3-2026), Formaat (A3), ZW-nummer (=998), Registratie nummer, and Blad (K100 - 228).

0		1		2		3		4		5		6		7		8		9		
		INTERN KLEMNUMMER		T1	T2	T3	N.			P1	4	6								
		INTERN COMPONENT CODE		=060-S1	=060-S1	=060-S1	=060-S1			=540.11-T1	=540.11-Q2	=540.11-Q2								
KABELTYPE		KABELCODE																		
KLEMMENSTROOK		BRUG																		
+K500		-X1		1	2	3	4	PE	PE	5	6	7	PE							
		KLEM NUMMER		1	2	3	4	PE	PE	5	6	7	PE							
KABELTYPE		KABELCODE																		
YMvK 5x4 5x4 mm²		=060+K100-W04		BN	BK	GY	BU	GNYE												
VO-YMvKas-mb 4x2.5 mm²		=540.11-W01								BN	BK	GY	SH							
		EXTERN KLEMNUMMER		5	6	7	8	PE		1:2	4:2	6:2	8:2							
		EXTERN COMPONENT CODE		+K100-X1	+K100-X1	+K100-X1	+K100-X1	+K100-X1		+KHR-KK01-X	+KHR-KK01-X	+KHR-KK01-X	+KHR-KK01-X							
		FUNCTIE OMSCHRIJVING																		
		PAGINA LOCATIE		=060&Type A/10.1	=060&Type A/10.1	=060&Type A/10.1	=060&Type A/10.1	=060&Type A/10.2	=060&Type A/10.2	=060&Type A/10.3	=540.11/10.1	=540.11/10.1	=540.11/10.2							

Wijz.	Datum	Gez.	Get.	Omschrijving



HHNK-PG-B050 BASISPROJECT
AANSLUITLIJST =-X1

Aansluitlijsten

Straatnaam		Registratie nummer	
Postcode-Plaats		123456	
Print 12-3-2026	Get.	Status	Laatste wijziging
Formaat A3	Gez.		12-3-2026
ZW-nummer		Groep	Plaats
		=998	+K500
			Blad
			- 221

Deze tekening is eigendom van het Hoogheemraadschap Hollands Noorderkwartier en wordt uitgeleend onder de voorwaarde dat de lener ervoor zorgt dat het niet zal worden gereproduceerd, gekopieerd, uitgeleend, of op enigerlei andere wijze verspreid, noch gebruikt voor enig ander doel dan voor welke het ter beschikking is gesteld.

0		1		2		3		4		5		6		7		8		9	
		INTERN KLEMNUMMER		6		A1													
		INTERN COMPONENT CODE		=540.11-U1		=540.11-K2													
KABELTYPE		KABELCODE																	
KLEMMENSTROOK		BRUG		•		•		•											
+K500		-X2		1		2		PE											
KLEMMENSTROOK		KLEM NUMMER		1		2		PE											
KABELTYPE		KABELCODE		1		2		SH											
Flex-as 2x1 mm²		=540.11-W02																	
		EXTERN KLEMNUMMER		2:2		9:2		8:2											
		EXTERN COMPONENT CODE		+KHR-KK01-X		+KHR-KK01-X		+KHR-KK01-X											
		FUNCTIE OMSCHRIJVING		MOMENTBEVEILIGING		=		=											
		PAGINA LOCATIE		=540.11/10. 8		=540.11/10. 8		=540.11/10. 8											

←221

223→

Wijz.	Datum	Gez.	Get.	Omschrijving



HHNK-PG-B050 BASISPROJECT
AANSLUITLIJST =-X2

Aansluitlijsten

BESTURINGSKAST
KROOSHEKREINIGER

Straatnaam		Registratie nummer	
Postcode-Plaats		123456	
Print 12-3-2026	Get.	Status	Laatste wijziging
Formaat A3	Gez.		12-3-2026
ZW-nummer		Groep	Plaats
=998			Blad
		+K500 - 222	

Deze tekening is eigendom van het Hoogheemraadschap Hollands Noorderkwartier en wordt uitgeleend onder de voorwaarde dat de lener ervoor zorgt dat het niet zal worden gereproduceerd, gekopieerd, uitgeleend, of op enigerlei andere wijze verspreid, noch gebruikt voor enig ander doel dan voor welke het ter beschikking is gesteld.


0	1	2	3	4	5	6	7	8	9
Blad	Kabelcodering	Kabel van	Kabel naar	Kabeltype	Lengte (m)	Omschrijving			
=110.11+K100&TypeB/2	=030-W01	+03.01-X1	=110.11+PL1.K110-U1	YMvK-mb 4G2.5 mm ²		Kracht algemeen utiliteit - VOEDING POMP 1			
=110.11+K100&TypeB/2	=030-W03	+03.01-X5	+K100-X3	V-VMvLoaf-mb 2x0.75 mm ²		Kracht algemeen utiliteit -			

Deze tekening is eigendom van het Hoogheemraadschap Hollands Noorderkwartier en wordt uitgeleend onder de voorwaarde dat de lener ervoor zorgt dat het niet zal worden gereproduceerd, gekopieerd, uitgeleend, of op enig ander wijze verspreid, noch gebruikt voor enig ander doel dan voor welke het ter beschikking is gesteld.

Wijz.	Datum	Gez.	Get.	Omschrijving		HHNK-PG-B050 BASISPROJECT KABELOVERZICHT Kabellijsten		Sectie 03 HOOFDVERDELER		Straatnaam Postcode-Plaats 123456 Registratie nummer
				Print 12-3-2026 Get. Formaat A3 Gez.		Status Laatst wijziging 12-3-2026				
				ZW-nummer =999		Groep +K30.03	Plaats - 10			

0	1	2	3	4	5	6	7	8	9
Blad	Kabelcodering	Kabel van	Kabel naar	Kabeltype	Lengte (m)	Omschrijving			
=030+K30&TypeB/1	=030-W07	+05.01-X1;=030+05.01-F1	+K100-X1;=060+K100-S1	VO-YMvKas-mb 5x6 mm²	15	Kracht algemeen utiliteit - VOEDING BESTURINGSKAST			
=030+K30&TypeB/2	=030-W08	+05.02-X1;=030+05.02-F1	=030+K500-K1	VO-YMvKas-mb 4x70 mm²	15	Kracht algemeen utiliteit - VOEDING KROOSHEKREINIGER			
=030+K30&TypeB/2	=030-W09	+05.03-X1;=030+05.03-F1	+L100-X1	YMvKas-mb 4x185 mm²	100	Kracht algemeen utiliteit - VOEDING LICHT			
=030+K30.05&TypeB/18	=030-W15	+05.09-X1	=030+GMG-A1	YMvK-mb 5G10 mm²		Kracht algemeen utiliteit - KRACHT WCD (SERVICEPUNT) ALLEEN TE GEBRUIKEN BIJ			
=030+K30.05&TypeB/19	=030-W16	+05.10-X1	=030+GMG-A2	YMvK-mb 5G10 mm²		=			

Deze tekening is eigendom van het Hoogheemraadschap Hollands Noorderkwartier en wordt uitgeleend onder de voorwaarde dat de leener ervoor zorgt dat het niet zal worden gereproduceerd, gekopieerd, uitgeleend, of op enigerlei andere wijze verspreid, noch gebruikt voor enig ander doel dan voor welke het ter beschikking is gesteld.



hoogheemraadschap
Hollands
Noorderkwartier

HHNK-PG-B050 BASISPROJECT
KABELOVERZICHT

Kabellijsten

Sectie 05
HOOFDVERDELER

Straatnaam		Registratie nummer	
Postcode-Plaats		123456	
Print 12-3-2026	Get.	Status	Laatste wijziging
Formaat A3	Gez.		12-3-2026
ZW-nummer		Groep	Plaats Blad
=999			+K30.05 - 10

0	1	2	3	4	5	6	7	8	9
Blad	Kabelcodering	Kabel van	Kabel naar	Kabeltype	Lengte (m)	Omschrijving			
=060+K100&TypeA/2	=060-W01	=060+ENG-F1	=060-S1	YMvK-mb 4x16 mm ²		Hoofdverdeling energie Besturingskast - 3x400V+N+PE VAN ENERGIEBEDRIJF			
=060+K100&TypeA/2	=060-W03	-X1	+L100-X1	YMvK 5x4 mm ²		Hoofdverdeling energie Besturingskast - VOEDING LICHTVERDELER L1			
=060+K100&TypeA/2	=060-W04	-X1	+K500-X1	YMvK 5x4 5x4 mm ²		Hoofdverdeling energie Besturingskast - VOEDING K500 KROOSHEKREINIGERS			
=060+K100&TypeA/2	=060-W05	-X1	=060+K600-S1	YMvK 5x4 5x4 mm ²		Hoofdverdeling energie Besturingskast - VOEDING VISPASSAGE			
=068+K100&TypeA/15	=068-W01	-X1;=068-PE	=068+GMG-A1	YMvK-mb 5G10 mm ²		Kracht algemeen proces - KRACHT WCD (SERVICEPUNT) ALLEEN TE GEBRUIKEN BIJ			
=078+K100/10	=078-W01	=078-A1	=078-ANT1	AANGEGOTEN 1x	10	24VDC Voeding PA configuratie -			
=078+K100/10	=078-W02	=078-A10	=078-A1	JE-LIYCY 2x2x0,5 mm ²		24VDC Voeding PA configuratie - RS485/RS232 SERIELE VERBINDING CREVIS I/O			
=110.11+K100&TypeA/2	=110.11-W01	-X1	=110.11+PL1.K110-U1	YMvK-mb 4G10 mm ²		Aandrijving - VOEDING MOTOR 3x400VAC			
=110.11+K100&TypeB/2	=110.11-W05	+K30.03.01-X5	-X2	YMvK-mb 6G1.5 mm ²		Aandrijving - VERMOGENSCHAKELAAR STURING			
=110.11+K100&TypeB/2	=110.11-W06	-X3	=110.11+PL1.K110-U1	V-VMvLoaf-mb 12G0.75 mm ²		Aandrijving -			
=110.11+K100&TypeB/2	=110.11-W07	-X3;+K110-X3	=110.11+PL1.K110-U1;+K110-X3	V-VMvLoaf-mb 2x0.75 mm ²		=			
=110.11+K100&TypeB/2	=110.11-W08	-X2	+PL1-KK01-X2	VO-YMvKas-mb 7x1.5 mm ²		=			
=110.11+K100&TypeA/2	=110.11-W10	-X3;=110.11-PE	=110.11+PL1.K110-U1	V-VMvLoaf-mb 12G0.75 mm ²		Aandrijving - HANDBEDRIJF TOERENTALREGELING			
=110.21+K100/1	=110.21-W01	-X1	=110.21+PL1-S1	YMvK-mb 4G2.5 mm ²		Koelventilator - VOEDING MOTOR 3x400VAC			
=110.21+K100/1	=110.21-W03	-X2	=110.21+PL1-S1	YMvK-mb 2x1.5 mm ²		Koelventilator - WERKSCHAKELAAR MELDING			
=110.36+K100/1	=110.36-W01	-X1	=110.36+PL1-S1	YMvK-mb 4G2.5 mm ²		Vetsmering - VOEDING MOTOR 3x400VAC			
=110.36+K100/1	=110.36-W03	-X2	=110.36+PL1-S1	YMvK-mb 2x1.5 mm ²		Vetsmering - WERKSCHAKELAAR MELDING			
=110.41+K100/1	=110.41-W01	-X1	=110.41+PL1-S1	VO-YMvKas-mb 4x2.5 mm ²	15	Afsluiter - VOEDING AFSLUITER 3x400VAC			
=110.41+K100/1	=110.41-W03	-X2	=110.41+PL1-S1	VO-YMvKas-mb 2x1,5 mm ²	15	Afsluiter - WS STANDMELDING			
=110.41+K100/1	=110.41-W04	-X2;-X3	=110.41+PL1-K10	YMvKas 12x1,5 mm ²	15	Afsluiter - PERSKLEP AUMA			
=110.76+K100/1	=110.76-W01	-X3	+PL1-KK01-X4	Flex-as 2x1 mm ²		Temperatuur motorwikkelingen - TEMPERATUUR Motor Wikkelingen -40°..180°V			
=110.91+K100/1	=110.91-W01	+ISW-KK01	-X3	RE-2X(St)Yv-fl 1x2x0.75 mm ²		Droogloop - NIVEAU SENSOR			
=120.11+K100&TypeA/2	=120.11-W01	-X1	=120.11+PL2.K120-U1	YMvK-mb 4G10 mm ²		Aandrijving - VOEDING MOTOR 3x400VAC			
=120.11+K100&TypeB/2	=120.11-W05	+K30.04.01-X5	-X2	YMvK-mb 6G1.5 mm ²		Aandrijving - VERMOGENSCHAKELAAR STURING			
=120.11+K100&TypeA/2	=120.11-W06	-X3	=120.11+PL2.K120-U1	V-VMvLoaf-mb 12G0.75 mm ²		Aandrijving - OVMORMER VOEDING 24VDC			
=120.11+K100&TypeA/2	=120.11-W07	-X3;+K120-X3	=120.11+PL2.K120-U1;+K120-X3	V-VMvLoaf-mb 2x0.75 mm ²		Aandrijving - OVMORMER BLOKKERING (STO)			
=120.11+K100&TypeA/2	=120.11-W08	-X2	+PL2-KK01-X2	VO-YMvKas-mb 7x1.5 mm ²		Aandrijving - WERKSCHAKELAAR			
=120.11+K100&TypeA/2	=120.11-W10	-X3;=120.11-PE	=120.11+PL2.K120-U1	V-VMvLoaf-mb 12G0.75 mm ²		Aandrijving - HANDBEDRIJF TOERENTALREGELING			
=120.21+K100/1	=120.21-W01	-X1	=120.21+PL2-S1	YMvK-mb 4G2.5 mm ²		Koelventilator - VOEDING MOTOR 3x400VAC			
=120.21+K100/1	=120.21-W03	-X2	=120.21+PL2-S1	YMvK-mb 2x1.5 mm ²		Koelventilator - WERKSCHAKELAAR MELDING			
=120.36+K100/1	=120.36-W01	-X1	=120.36+PL2-S1	YMvK-mb 4G2.5 mm ²		Vetsmering - VOEDING MOTOR 3x400VAC			
=120.36+K100/1	=120.36-W03	-X2	=120.36+PL2-S1	YMvK-mb 2x1.5 mm ²		Vetsmering - WERKSCHAKELAAR MELDING			
=120.41+K100/1	=120.41-W01	-X1	=120.41+PL2-S1	VO-YMvKas-mb 4x2.5 mm ²	15	Afsluiter - VOEDING AFSLUITER 3x400VAC			
=120.41+K100/1	=120.41-W03	-X2	=120.41+PL2-S1	VO-YMvKas-mb 2x1,5 mm ²	15	Afsluiter - WS STANDMELDING			

←+K30.05/10

11→

						HHNK-PG-B050 BASISPROJECT KABELOVERZICHT		Straatnaam Postcode-Plaats		Registratie nummer 123456		
						BESTURINGSKAST		Print 12-3-2026 Formaat A3	Get. Gez.	Status Laatst wijziging 12-3-2026		
Wijz.	Datum	Gez.	Get.	Omschrijving						Groep =999	Plaats +K100	Blad - 10

0	1	2	3	4	5	6	7	8	9
Blad	Kabelcodering	Kabel van	Kabel naar	Kabeltype	Lengte (m)	Omschrijving			
=120.41+K100/1	=120.41-W04	-X2;-X3	=120.41+PL2-K10	YMvKas 12x1,5 mm ²	15	Afsluiter - PERSKLEP AUMA			
=120.76+K100/1	=120.76-W01	-X3	+PL2-KK01-X4	Flex-as 2x1 mm ²		Temperatuur motorwikkelingen - TEMPERATUUR Motor Wickelingen -40°..180°V			
=120.91+K100/1	=120.91-W01	+ISW-KK01-X3	-X3	RE-2X(St)Yv-fl 1x2x0.75 mm ²		Droogloop - NIVEAU SENSOR			
=710.51+K100/1	=710.51-W01	+ISW-KK01	=710.51-U1	RE-2X(St)YSWBY-fl 1x2x1.3 mm ²		Polderpeil -			
=720.51+K100/1	=720.51-W01	+KHR-KK01	=720.51-U1	RE-2X(St)YSWBY-fl 1x2x1.3 mm ²		Krooshekpeil 1 -			
=720.52+K100/1	=720.52-W01	+KHR-KK01	=720.52-U1	RE-2X(St)YSWBY-fl 1x2x1.3 mm ²		Krooshekpeil 2 -			
=740.51+K100/1	=740.51-W01	+ISW-KK01	=740.51-U1	RE-2X(St)YSWBY-fl 1x2x1.3 mm ²		Boezempeil -			
=820.11+K100/1	=820.11-W01	-X1	=820.11+GMG-S1	YMvK-mb 4G2.5 mm ²		Lenspomp - VOEDING MOTOR 3x400VAC			
=820.11+K100/1	=820.11-W03	+GMG-KK01-X2	-X2	YMvK-mb 7G1.5 mm ²		Lenspomp - WERKSCHAKELAAR MELDING			
=865.11+K100/1	=865.11-W01	-X1	=865.11+GMG-S1	VO-YMvKas-mb 3x2.5 mm ²		Ruimte-ventilator - VOEDING RUIMTEVENTILATOR			
=865.11+K100/1	=865.11-W03	-X3	=865.11+GMG-TS01401	YMvK-mb 2x1.5 mm ²		Ruimte-ventilator - THERMOSTAAT RUIMTEVENTILATOR			
=885.76+K100/1	=885.76-W01	-X3	=885.76+GMG-TT3401	RE-2X(St)Yv-fl 1x2x0.75 mm ²		Binnentemperatuur - TEMPERATUUR IN			

←10 +K500/10⇒

Wijz.	Datum	Gez.	Get.	Omschrijving		HHNK-PG-B050 BASISPROJECT KABELOVERZICHT Kabellijsten	Straatnaam Registratie nummer Postcode-Plaats 123456			
							Print 12-3-2026	Get.	Status	Laatste wijziging
							Formaat A3	Gez.		12-3-2026
							ZW-nummer		Groep	Plaats
		=999	+K100	- 11						

Deze tekening is eigendom van het Hoogheemraadschap Hollands Noorderkwartier en wordt uitgeleend onder de voorwaarde dat de leener ervoor zorgt dat het niet zal worden gereproduceerd, gekopieerd, uitgeleend, of op enig ander wijze verspreid, noch gebruikt voor enig ander doel dan voor welke het ter beschikking is gesteld.

0	1	2	3	4	5	6	7	8	9
Blad	Kabelcodering	Kabel van	Kabel naar	Kabeltype	Lengte (m)	Omschrijving			
=072+K500/2	=072-W01	+K100-X3	-X3	VMvLo-mb 2x1 mm ²		230VAC Stuurstroom -			
=540.11+K500/2	=540.11-W01	-X1	+KHR-KK01-X	VO-YMvKas-mb 4x2.5 mm ²		Kettingreiniger - VOEDING KROOSHEKREINIGER 1			
=540.11+K500/2	=540.11-W02	-X2	+KHR-KK01-X	Flex-as 2x1 mm ²		Kettingreiniger - MOMENTBEVEILIGING			
=540.11+K500/2	=540.11-W03	+K100-X3	-X3	YMvK-mb 14G1.5 mm ²		Kettingreiniger -			
=540.91+K500/2	=540.91-W01	+KHR-KK01;+KHR-KK01-X4	=540.91-U1	Flex-as 4x1 mm ²		Noodstop - NOODSTOP BIJ KROOSHEK 1			
=540.91+K500/2	=540.91-W02	+KHR-KK01;+KHR-KK01-X4	=540.91+HZ01171-S1	Flex-as 4x1 mm ²		=			
=540.91+K500/2	=540.91-W03	+KHR-KK01;+KHR-KK01-X4	=540.91+HZ01171-S2	Flex-as 4x1 mm ²		=			


Deze tekening is eigendom van het Hoogheemraadschap Hollands Noorderkwartier en wordt uitgeleend onder de voorwaarde dat de leener ervoor zorgt dat het niet zal worden gereproduceerd, gekopieerd, uitgeleend, of op enigerlei andere wijze verspreid, noch gebruikt voor enig ander doel dan voor welke het ter beschikking is gesteld.

↩ +K100/11										+KHR/10↪	
------------	--	--	--	--	--	--	--	--	--	----------	--


<table border="1"> <tr> <th>Wijz.</th><th>Datum</th><th>Gez.</th><th>Get.</th><th>Omschrijving</th></tr> <tr><td> </td><td> </td><td> </td><td> </td><td> </td></tr> <tr><td> </td><td> </td><td> </td><td> </td><td> </td></tr> <tr><td> </td><td> </td><td> </td><td> </td><td> </td></tr> <tr><td> </td><td> </td><td> </td><td> </td><td> </td></tr> </table>	Wijz.	Datum	Gez.	Get.	Omschrijving																						HHNK-PG-B050 BASISPROJECT KABELOVERZICHT Kabellijsten					BESTURINGSKAST KROOSHEKREINIGER	Straatnaam Postcode-Plaats 123456		Registratie nummer 123456	
	Wijz.	Datum	Gez.	Get.	Omschrijving																															
Print 12-3-2026 Formaat A3		Get. Gez. =999		Status 12-3-2026		Groep =999		Plaats +K500		Blad 10																										

0	1	2	3	4	5	6	7	8	9
Blad	Kabelcodering	Kabel van	Kabel naar	Kabeltype	Lengte (m)	Omschrijving			
=021+L100/2	=021-W01	+GMG-KK01-X2	-X2	YMvK-mb 3G2.5 mm²	10	Licht & Noodverlichting - GROEP 1 VERWARMING GEMAALGEBOUW			
=021+L100/2	=021-W02	+GMG-KK02-X2	-X2	YMvK-mb 3G2.5 mm²	10	Licht & Noodverlichting - GROEP 2 VERWARMING GEMAALGEBOUW			
=021+L100/2	=021-W03	-X2	=021+GMG-X3	YMvK-mb 3G2.5 mm²	10	Licht & Noodverlichting - GROEP 3 WCD'S			
=021+L100/2	=021-W04	-X2	=021+GMG-X4	YMvK-mb 3G2.5 mm²	10	=			
=021+L100/3	=021-W05	-X2	=021+GMG-LD01	YMvK-mb 5G1.5 mm²	10	Licht & Noodverlichting - GROEP 4 VERLICHTING BUITEN			
=021+L100/3	=021-W06	-X2	=021+BZG-H1	YMvK-mb 3G2.5 mm²	10	=			
=021+L100/3	=021-W07	-X2	=021+BZG-S3	YMvK-mb 5G1.5 mm²	10	Licht & Noodverlichting - SCHEMERSCHAKELAAR			
=021+L100/3	=021-W08	-X2	=021+BZG-H2	YMvK-mb 3G2.5 mm²	10	=			
=021+L100/3	=021-W09	-X2	=021+GMG-LD02	YMvK-mb 5G1.5 mm²	10	Licht & Noodverlichting - GROEP 5 VERLICHTING BINNEN			
=021+L100/3	=021-W10	-X2	=021+GMG-H3	YMvK-mb 3G2.5 mm²	10	=			
=021+L100/2	=021-W11	-X2	=021+GMG.TS01441-S1	YMvK-mb 3G2.5 mm²		Licht & Noodverlichting - THERMOSTAAT RUIMTEKLIMAAT			

Deze tekening is eigendom van het Hoogheemraadschap Hollands Noorderkwartier en wordt uitgeleend onder de voorwaarde dat de lener ervoor zorgt dat het niet zal worden gereproduceerd, gekopieerd, verspreid, of op enigerlei andere wijze openbaar gemaakt. 

↩ +KHR/10					+PL1/10 ↷	
					HHNK-PG-B050 BASISPROJECT KABELOVERZICHT Kabellijsten	
<table border="1"> <tr> <th>Wijz.</th> <th>Datum</th> <th>Gez.</th> <th>Get.</th> <th>Omschrijving</th> </tr> <tr> <td> </td> <td> </td> <td> </td> <td> </td> <td> </td> </tr> </table>					Wijz.	Datum	Gez.	Get.	Omschrijving						<table border="1"> <tr> <td colspan="2">Straatnaam</td> <td colspan="3">Registratie nummer</td> </tr> <tr> <td colspan="2">Postcode-Plaats</td> <td colspan="3">123456</td> </tr> <tr> <td>Print 12-3-2026</td> <td>Get. VLAAR</td> <td colspan="2">Status</td> <td>Laatste wijziging</td> </tr> <tr> <td>Formaat A3</td> <td>Gez.</td> <td colspan="2">AS-BUILT</td> <td>12-3-2026</td> </tr> <tr> <td colspan="2">ZW-nummer</td> <td colspan="2">Groep</td> <td>Plaats Blad</td> </tr> <tr> <td colspan="2">=999</td> <td colspan="2">=999</td> <td>+L100 - 10</td> </tr> </table>					Straatnaam		Registratie nummer			Postcode-Plaats		123456			Print 12-3-2026	Get. VLAAR	Status		Laatste wijziging	Formaat A3	Gez.	AS-BUILT		12-3-2026	ZW-nummer		Groep		Plaats Blad	=999		=999		+L100 - 10
					Wijz.	Datum	Gez.	Get.	Omschrijving	
Straatnaam		Registratie nummer	
Postcode-Plaats		123456	
Print 12-3-2026	Get. VLAAR	Status		Laatste wijziging	
Formaat A3	Gez.	AS-BUILT		12-3-2026	
ZW-nummer		Groep		Plaats Blad	
=999		=999		+L100 - 10	

0	1	2	3	4	5	6	7	8	9
Blad	Kabelcodering	Kabel van	Kabel naar	Kabeltype	Lengte (m)	Omschrijving			
=110.11+K100&TypeB/2	=110.11-W02	=110.11+.K110-U1	=110.11-M1	VS-YMvKafas-mb 3x2.5 mm ²		Aandrijving -			
=110.11+K100&TypeB/2	=110.11-W04	+K110-X3;=110.11+.K110-U1	=110.11-M1-R1;+K110-X3	VO-YMvKas-mb 2x1.5 mm ²		=			
=110.21+K100/1	=110.21-W02	=110.21-M1	=110.21-S1	YMvK-mb 4G2.5 mm ²		Koelventilator - VOEDING MOTOR 3x400VAC			
=110.36+K100/1	=110.36-W02	=110.36-M1	=110.36-S1	YMvK-mb 4G2.5 mm ²		Vetsmering - VOEDING MOTOR 3x400VAC			
=110.41+K100/1	=110.41-W02	=110.41-K10;=110.41-K10-XK	=110.41-S1	VO-YMvK-mb 5x2.5 mm ²	2	Afsluiter - WS MOTOR 3x400VAC			
=110.76+K100/1	=110.76-W02	-KK01-X4	=110.76-LS012	Kabel 2x1 mm ²		Temperatuur motorwikkelingen - TEMPERATUUR Motor Wikkelingen -40°..180°V			

←+L100/10					+PL2/10→						
							HHNK-PG-B050 BASISPROJECT KABELOVERZICHT			Straatnaam Registratie nummer Postcode-Plaats 123456	
Print 12-3-2026		Get.	Status			Laatste wijziging			12-3-2026		
Formaat A3		Gez.							Blad		
ZW-nummer		=999	Groep			Plaats			Blad		
									+PL1 - 10		

