

SITUATIE: Halte "WKZ Prinses Maxima Centrum"

SCHAL 1:200

LEGENDA: "aarding"

Aardspijl: Niet-Au (binnen)
Niet-Au (binnen)
Niet-Au (binnen)
Niet-Au (binnen)

LEGENDA:


Helewerk (bestand)
Lening (bestand)
Traspart
Cris
Niet bevestigend (bestand)
CCO
Prullenbak
Klaarverkoopmaat
Gedagdeleijn
Bank
(enkelelijn)
ABRI (3,98)


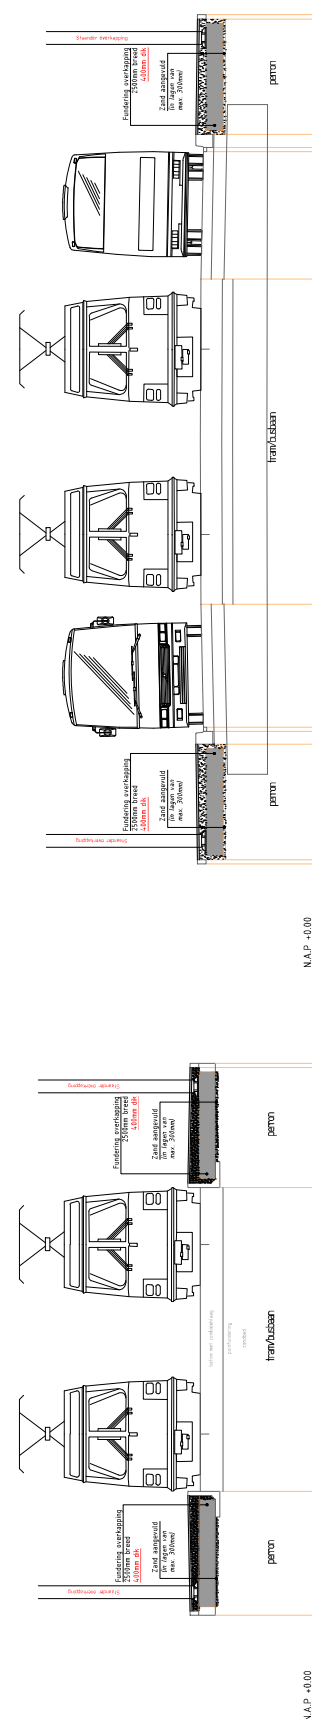

N.A.P. +0.00
DWARSPROFIEL 1
SCHAL 1:50

N.A.P. +0.00
DWARSPROFIEL 2
SCHAL 1:50

PROVINCE UTRECHT

Project: 900-2

Opwaarderen haltes USP-lijn

Ontwerper: F. Scherrenberg

As built

04-04-2025

Scherrenberg

EPSILON CITIES