



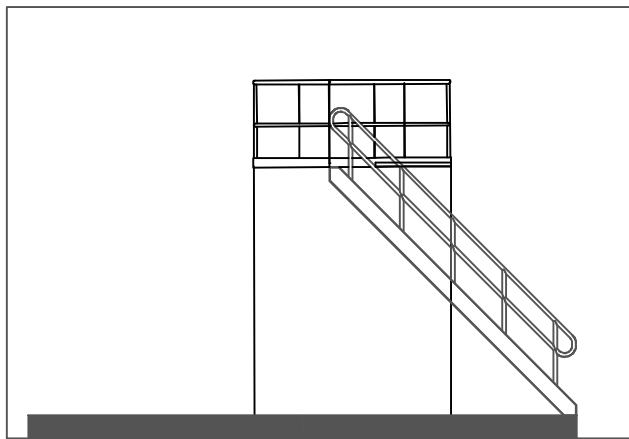


NOORDGEVEL

SCHAAL: 1 : 100

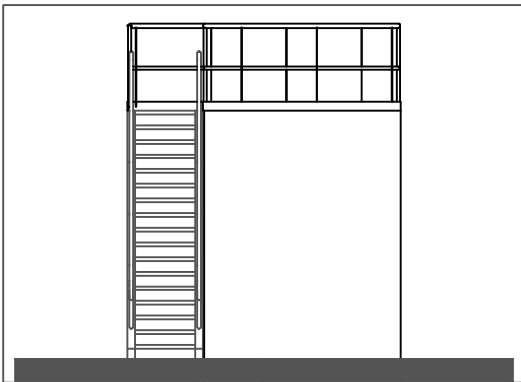


WESTGEVEL

SCHAAL: 1 : 100

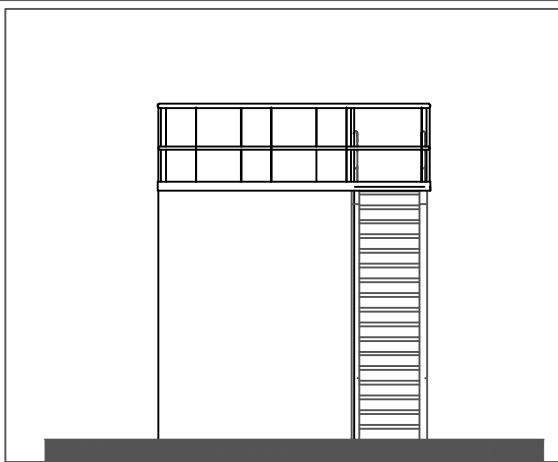


OOSTGEVEL

SCHAAL: 1 : 100

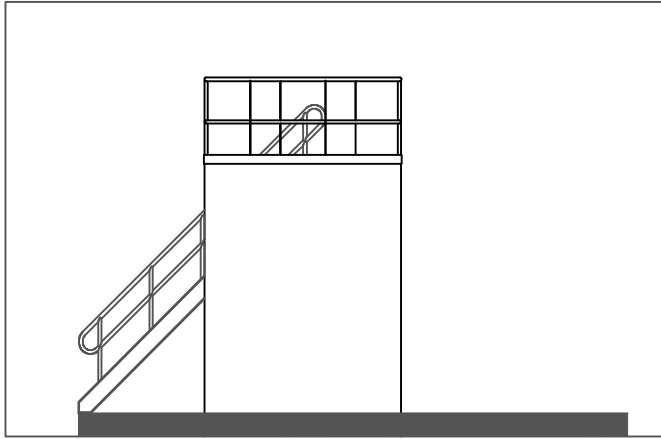


ZUIDGEVEL

SCHAAL: 1 : 100

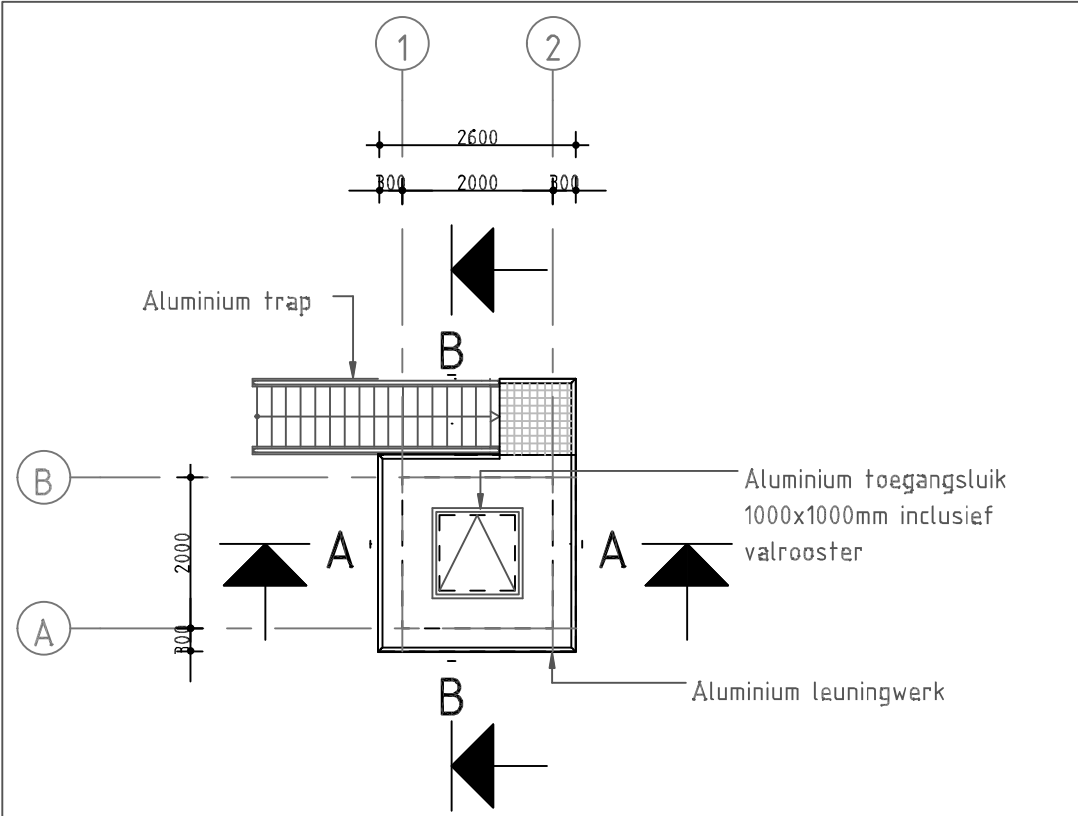


BOVENAANZICHT

SCHAAL: 1 : 100

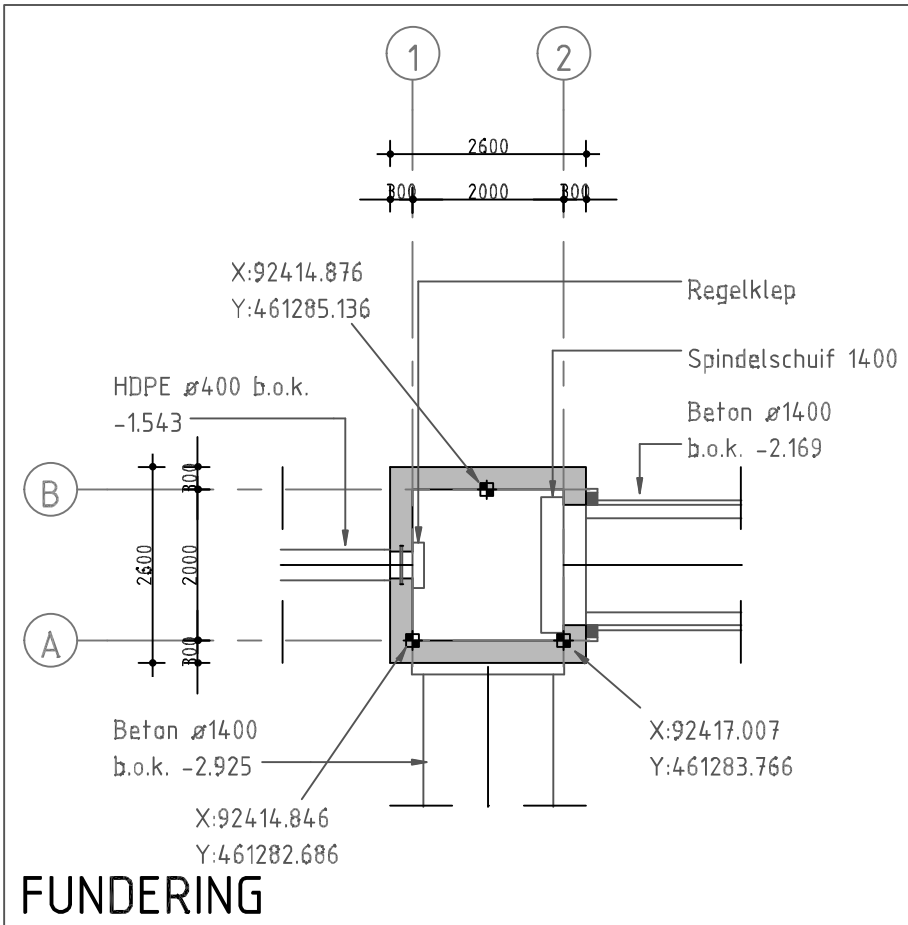


FUNDERING

SCHAAL: 1 : 100

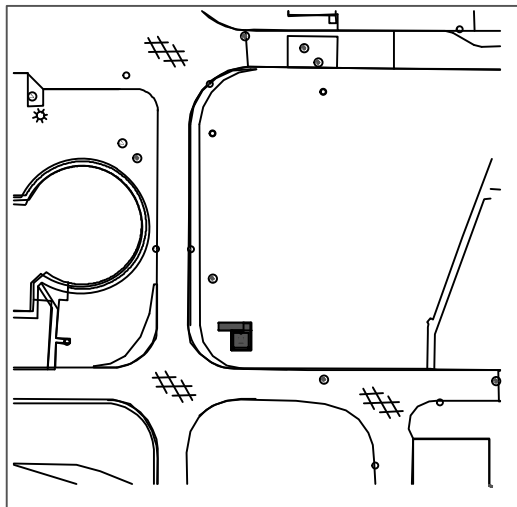


SITUATIE

SCHAAL: 1 : 1000

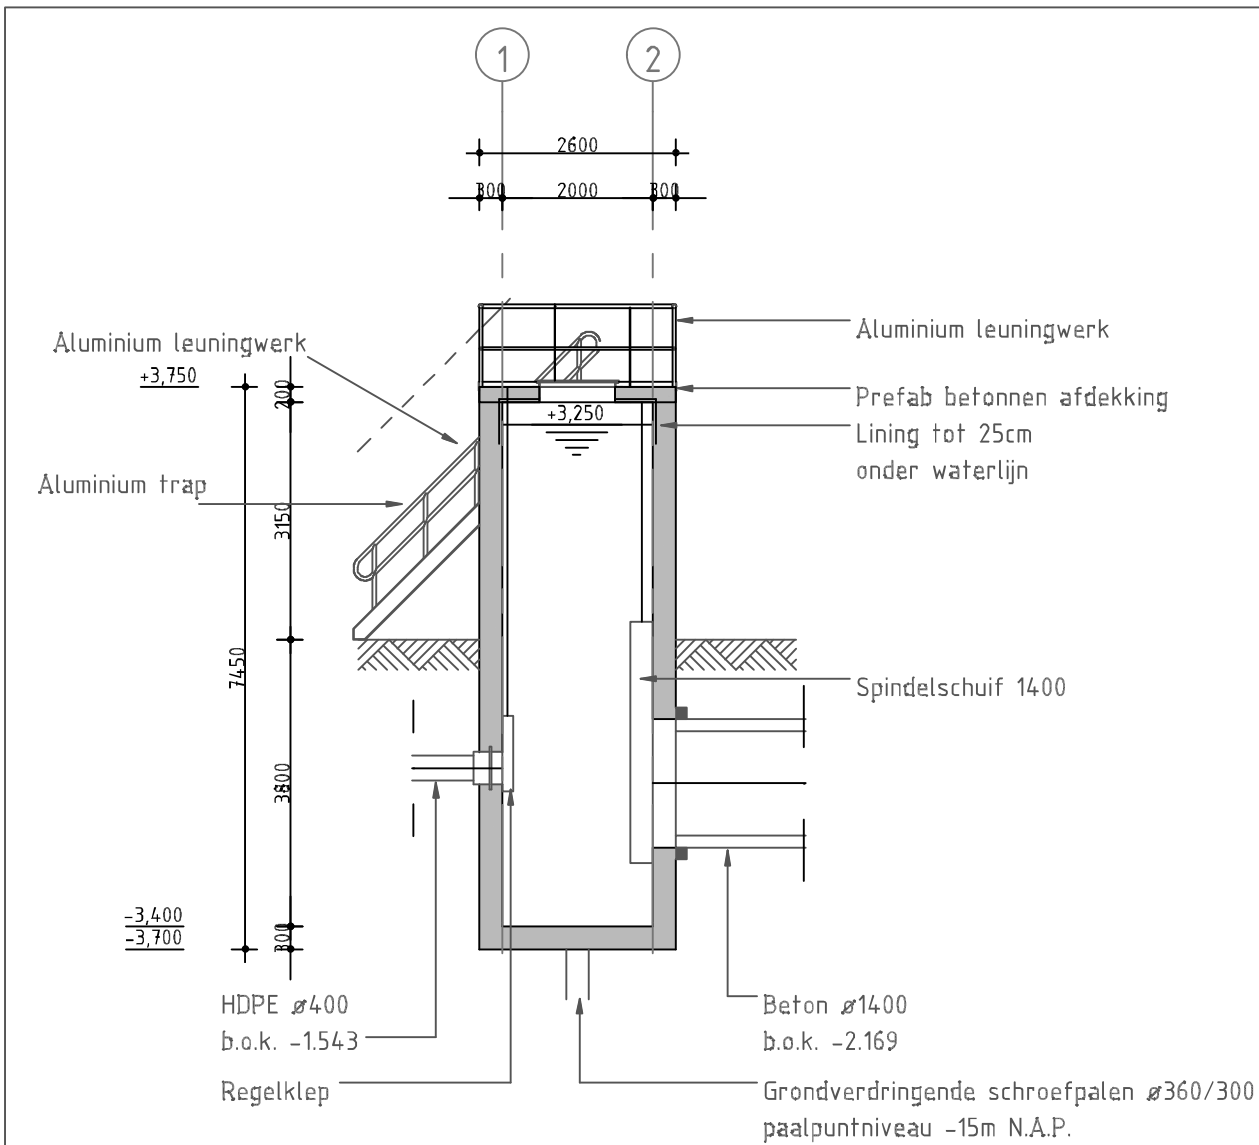

DOORSNEDE A-A

SCHAAL: 1 : 100

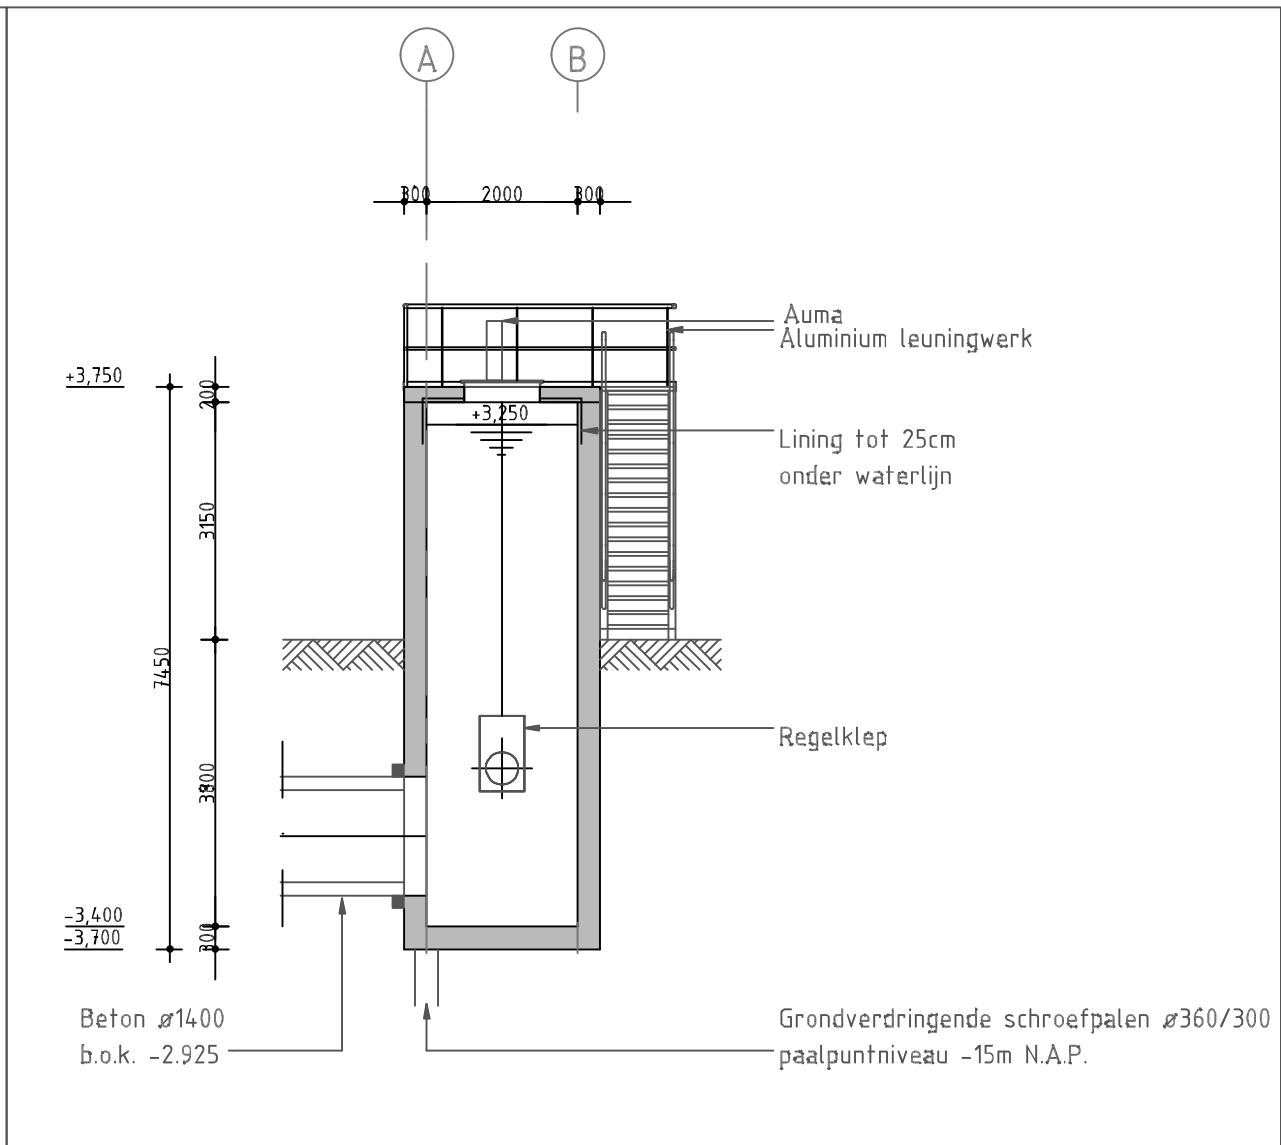

DOORSNEDE B-B

SCHAAL: 1 : 100

RENVOL:

ALGEMEEN:

- Maatvoering in mm
- Hoogtematen in m t.o.v. N.A.P.
- Maaiveld is +0.350 N.A.P.

Beton prefab C45/55

wijz. omschrijving:

get.:

d.d.:

awzi Leiden Zuidwest; verzamelput

aanzichten, doorsneden en details



Hoogheemraadschap van

Rijnland

Archimedesweg 1 2333 CM Leiden
tel 071-3063063 fax 071-5123916
E-mail post@rijnland.net www.rijnland.net

behoort bij:

tekenaar JGo	controleur TJa	controledatum 08-05-2017	constructeur	controledatum
schaal 1:100	status AS BUILT	datum 08-05-2017	27-03 2017	
GIS_code LZ 027 00001	tekeningnummer LZ 3C05 012 101	formaat A2		