

BLAD	OMSCHRIJVING	REVISIE										
000	VOORBLAD INHOUDSOPGAVE	E										
001	VERVOLG INHOUDSOPGAVE	E										
002	BEDIENINGSPANEEL VOEDINGEN	0										
003	BEDIENINGSPANEEL VOEDINGEN	0										
004	BEDIENINGSPANEEL VOEDINGEN	0										
005	BEDIENINGSPANEEL BEDIENINGEN	0										
006	BEDIENINGSPANEEL VOEDINGEN 230V	A										
010	BEDIENINGSPANEEL VOEDING PLC	E										
011	BEDIENINGSPANEEL VOEDING PLC	0										
012	BEDIENINGSPANEEL DIGITALE INGANGSKAART U120	0										
013	BEDIENINGSPANEEL DIGITALE INGANGSKAART U130	0										
014	BEDIENINGSPANEEL DIGITALE INGANGSKAART U140	0										
015	BEDIENINGSPANEEL DIGITALE INGANGSKAART U150	0										
016	BEDIENINGSPANEEL DIGITALE UITGANGSKAART U160	0										
017	BEDIENINGSPANEEL DIGITALE UITGANGSKAART U170	0										
018	BEDIENINGSPANEEL DIGITALE UITGANGSKAART U180	0										
019	BEDIENINGSPANEEL DIGITALE UITGANGSKAART U190	0										
020	BEDIENINGSPANEEL DIGITALE UITGANGSKAART U200	0										
021	BEDIENINGSPANEEL DIGITALE UITGANGSKAART U210	0										
022	BEDIENINGSPANEEL SAFETY IN-UITGANGSKAART U220	0										
023	BEDIENINGSPANEEL SAFETY IN-UITGANGSKAART U230	E										
025	BEDIENINGSPANEEL AANSLUITSCHEMA X1	0										
026	BEDIENINGSPANEEL AANSLUITSCHEMA X2	0										
027	BEDIENINGSPANEEL AANSLUITSCHEMA X4	0										
028	BEDIENINGSPANEEL AANSLUITSCHEMA X4	0										
029	BEDIENINGSPANEEL AANSLUITSCHEMA X5 (230V)	0										
030	SCHAKELKAST SK-PONT VOEDINGEN	A										
031	SCHAKELKAST SK-PONT VOEDINGEN HOOFD/NOOD	0										
032	SCHAKELKAST SK-PONT VOEDING PLC	0										
033	SCHAKELKAST SK-PONT VOEDING VERWARMING	0										
035	SCHAKELKAST SK-PONT MOTOREN DRAAIHEKJES	0										
040	SCHAKELKAST SK-PONT DRAAIHEKJES KANT LANDSMEER	0										
041	SCHAKELKAST SK-PONT DRAAIHEKJES KANT HET SCHOUW	0										
042	SCHAKELKAST SK-PONT BESTURING POMPEN/VRIJGAVE ACCUGROEP VERWARMING	0										
046	SCHAKELKAST SK-PONT BESTURING HOOFD/NOOD, SP.BEW. NOODACCU'S, NOODSTOP	0										
068	SCHAKELKAST SK-PONT AANSLUITSCHEMA X1.1	0										
069	SCHAKELKAST SK-PONT AANSLUITSCHEMA X2.1	0										
070	SCHAKELKAST SK-PONT AANSLUITSCHEMA X3	0										
071	SCHAKELKAST SK-PONT AANSLUITSCHEMA X3	0										
080	BEDIENINGSPANEEL INDELINGSTEKENING	E										
081	BEDIENINGSPANEEL MATERIAALLIJST	A										
082	BEDIENINGSPANEEL MATERIAALLIJST	E										
085	SCHAKELKAST SK-PONT INDELINGSTEKENING	0										
086	SCHAKELKAST SK-PONT MATERIAALLIJST	0										
090	PONT KABELLIJST	0										
095	PONT BLOKSCHEMA	0										
096	PONT BLOKSCHEMA	0										
097	PONT BLOKSCHEMA	0										
098	PONT INSTALLATIETEKENING	0										

Imtech							Provincie Noord-Holland			GETEK.: KRB
							GEZIEN: -			
							DATUM: 01-2014			
							AANT.BL.: -			
							STATUS: -			
REV.:	OMSCHRIJVING:	GETEK.:	GEZIEN:	DATUM:	VOORBLAD EN INHOUDSOPGAVE			FORMAAT: A3		
D	UITBREIDING DISPLAY EN LED2	Dynniq	Dynniq	10-03-2016	PONT HET SCHOUW topcode 25E22					
B	AANLANDING VERL.+ ZWAAIL.	IMTECH	IMTECH	06-07-2015	TEK.NR.: Z0192			BLAD: 000		
C	DIGITALE UPDATE REVISIE	TABIJ	TABIJ	21-09-2015						

Kleurcodering van de bedrading:

-

hoofdstroom

400V

fasen

zwart (min. 2,5 mm2)

-

hoofdstroom

400V

nul

blauw (min. 2,5 mm2)

-

hoofdstroom

230V

fasen

zwart (min. 2,5 mm2)

-

hoofdstroom

230V

nul

blauw (min. 2,5 mm2)

-

stuurstroom

230V

fasen

zwart

-

stuurstroom

230V

nul

blauw

-

stuurstroom

42Vac

oranje

-

stuurstroom

24Vdc

plus

rood

-

stuurstroom

24Vdc

min

wit

-

geschakeld

24Vdc

geel

-

stuurstroom

24Vac

groen

-

hulpstroom incl. stroomtrafo's

grijs

-

meetsignaal / encoder

paars

Kleurcodering van de bedrading:


-	hoofdstroom	400V	fasen
zwart (min. 2,5 mm2)			
-	hoofdstroom	400V	nul
blauw (min. 2,5 mm2)			
-	hoofdstroom	230V	fasen
zwart (min. 2,5 mm2)			
-	hoofdstroom	230V	nul
blauw (min. 2,5 mm2)			
-	stuurstroom	230V	fasen
zwart			
-	stuurstroom	230V	nul
blauw			
-	stuurstroom	42Vac	
oranje			
-	stuurstroom	24Vdc	plus
rood			
-	stuurstroom	24Vdc	min
wit			
-	geschakeld	24Vdc	
geel			
-	stuurstroom	24Vac	
groen			
-	hulpstroom incl. stroomtrafo's		grijs
-	meetsignaal / encoder		
paars			




GETEK.:	KRB
GEZIEN:	-
DATUM:	01-2014
AANT.BL.:	-
STATUS:	-


FORMAAT:	A3
BLAD:	
	000


BLAD	OMSCHRIJVING		REVISIE	BLAD	OMSCHRIJVING		REVISIE			
110	SCHAKELKAST HSK	HOOFDSTROOMSCHEMA VOEDINGEN	0	210	SCHAKELKAST SK-NW	VOEDINGEN	E			
111	SCHAKELKAST HSK	HOOFDSTROOMSCHEMA VOEDINGEN	E	211	SCHAKELKAST SK-NW	VOEDINGEN	E			
112	SCHAKELKAST HSK	GESCHAKELDE VOEDINGEN	E	212	SCHAKELKAST SK-NW	GESCHAKELDE VOEDINGEN	B			
115	SCHAKELKAST HSK	UITGANGEN NOODSTOP, ACCULADER IN	A							
116	SCHAKELKAST HSK	STUURSTROOM LED2 ARMATUREM	E	215	SCHAKELKAST SK-NW	BESTURING NOODSTOP	0			
117	SCHAKELKAST HSK	STUURSTROOM LED2 ARMATUREM	E	216	SCHAKELKAST SK-NW	STUURSTROOM LED2 ARMATUREM	E			
120	SCHAKELKAST HSK	HOOFDSTROOM GELEIDEKABELSPANNER	A	217	SCHAKELKAST SK-NW	STUURSTROOM LED2 ARMATUREM	E			
125	SCHAKELKAST HSK	HOOFDSTROOM AANDRIJFKABELSPANNER	A	235	SCHAKELKAST SK-NW	HOOFDSTROOM MIXER	A			
130	SCHAKELKAST HSK	HOOFDSTROOM AANDRIJFKABEL AANDRIJVING	A	240	SCHAKELKAST SK-NW	HOOFDSTROOM AFSLUITBOOM LANDSMEER	0			
				245	SCHAKELKAST SK-NW	HOOFDSTROOM VOEDING DISPLAY	E			
135	SCHAKELKAST HSK	HOOFDSTROOM MIXER	A	249	SCHAKELKAST SK-NW	GLASVEZEL	0			
				250	SCHAKELKAST SK-NW	PLC REKINDELING	E			
140	SCHAKELKAST HSK	HOOFDSTROOM AFSLUITBOOM 'T SCHOUW	0	251	SCHAKELKAST SK-NW	NETWERKSWITCH / CAMERA'S	0			
145	SCHAKELKAST HSK	HOOFDSTROOM VOEDING DISPLAY	E							
149	SCHAKELKAST HSK	GLASVEZELBOX	0							
150	SCHAKELKAST HSK	PLC REKINDELING	0	256	SCHAKELKAST SK-NW	DIGITALE INGANGSKAART U2560	A			
151	SCHAKELKAST HSK	PLC REKINDELING	A	257	SCHAKELKAST SK-NW	DIGITALE INGANGSKAART U2570	B			
152	SCHAKELKAST HSK	NETWERKSWITCH / TOUCHPANEL	0	258	SCHAKELKAST SK-NW	DIGITALE INGANGSKAART U2580	E			
				261	SCHAKELKAST SK-NW	DIGITALE UITGANGSKAART U2610	E			
155	SCHAKELKAST HSK	DIGITALE INGANGSKAART U1550	0							
156	SCHAKELKAST HSK	DIGITALE INGANGSKAART U1560	0	265	SCHAKELKAST SK-NW	SAFETY IN-UITGANGSKAART U2650	0			
157	SCHAKELKAST HSK	DIGITALE INGANGSKAART U1570	E							
158	SCHAKELKAST HSK	DIGITALE INGANGSKAART U1580	0	278	SCHAKELKAST SK-NW	AANSLUITSCHEMA X1	0			
159	SCHAKELKAST HSK	DIGITALE INGANGSKAART U1590	E	279	SCHAKELKAST SK-NW	AANSLUITSCHEMA X2	E			
160	SCHAKELKAST HSK	DIGITALE UITGANGSKAART U1600	0	280	SCHAKELKAST SK-NW	AANSLUITSCHEMA X3	0			
161	SCHAKELKAST HSK	DIGITALE UITGANGSKAART U1610	E	281	SCHAKELKAST SK-NW	AANSLUITSCHEMA X4	E			
				283	SCHAKELKAST SK-NW	AANSLUITSCHEMA X5	E			
164	SCHAKELKAST HSK	DIGITALE UITGANGSKAART U1640	0	284	SCHAKELKAST SK-NW	AANSLUITSCHEMA X6	E			
165	SCHAKELKAST HSK	DIGITALE UITGANGSKAART U1650	E	288	SCHAKELKAST SK-NW	INDELING	E			
166	SCHAKELKAST HSK	DIGITALE UITGANGSKAART U1660	E	289	SCHAKELKAST SK-NW	MATERIAALLIJST	E			
167	SCHAKELKAST HSK	DIGITALE UITGANGSKAART U1670	E	295	SCHAKELKAST SK-NW	BLOKSCHEMA	E			
169	SCHAKELKAST HSK	SAFETY IN-UITGANGSKAART U1690	E	300	BLOKSCHEMA METEO		0			
170	SCHAKELKAST HSK	PLC COUNTERKAART U1700	0	301	TOESTELSCHEMA SLAGBOOM HET SCHOUW		A			
				302	TOESTELSCHEMA SLAGBOOM LANDSMEER		A			
178	SCHAKELKAST HSK	AANSLUITSCHEMA X1	0							
179	SCHAKELKAST HSK	AANSLUITSCHEMA X2	E	305	BEDIENKAST BEDIENHUIS		E			
				306	NOODBEDIENING "CHINEES"		0			
182	SCHAKELKAST HSK	AANSLUITSCHEMA X4 OVERSPANNINGSBEVEILIGINGEN	E							
183	SCHAKELKAST HSK	AANSLUITSCHEMA X4 OVERSPANNINGSBEVEILIGINGEN	E	500	OVERZICHT		C			
184	SCHAKELKAST HSK	AANSLUITSCHEMA X5	E							
185	SCHAKELKAST HSK	AANSLUITSCHEMA X6	E							
188	SCHAKELKAST HSK	INDELING	E							
189	SCHAKELKAST HSK	MATERIAALLIJST	E							
189A	SCHAKELKAST HSK	MATERIAALLIJST	E	Imtech Provincie Noord-Holland			GETEK.: KRB			
190	WAL	KABELLIJST	E				GEZIEN: -			
195	WAL	BLOKSCHEMA	0				DATUM: 01-2014			
196	WAL	BLOKSCHEMA	E				AANT.BL.: -			
197	WAL	BLOKSCHEMA	E				STATUS: -			
198	WAL	INSTALLATIETEKENING	E	REV.:	OMSCHRIJVING:	GETEK.:	GEZIEN:	DATUM:	VOORBLAD EN INHOUDSOPGAVE	A3
				D	UITBREIDING DISPLAY EN LED2	Dynniq	Dynniq	10-03-2016		
				E	AS-BUILT	DYNNIQ	DYNNIQ	15-09-2016		
				B	AANLANDING VERL.+ ZWAAIL.	IMTECH	IMTECH	06-07-2015		
				C	DIGITALE UPDATE REVISIE	TABIJ	TABIJ	21-09-2015		
									TEK.NR.: Z0192	BLAD: 001

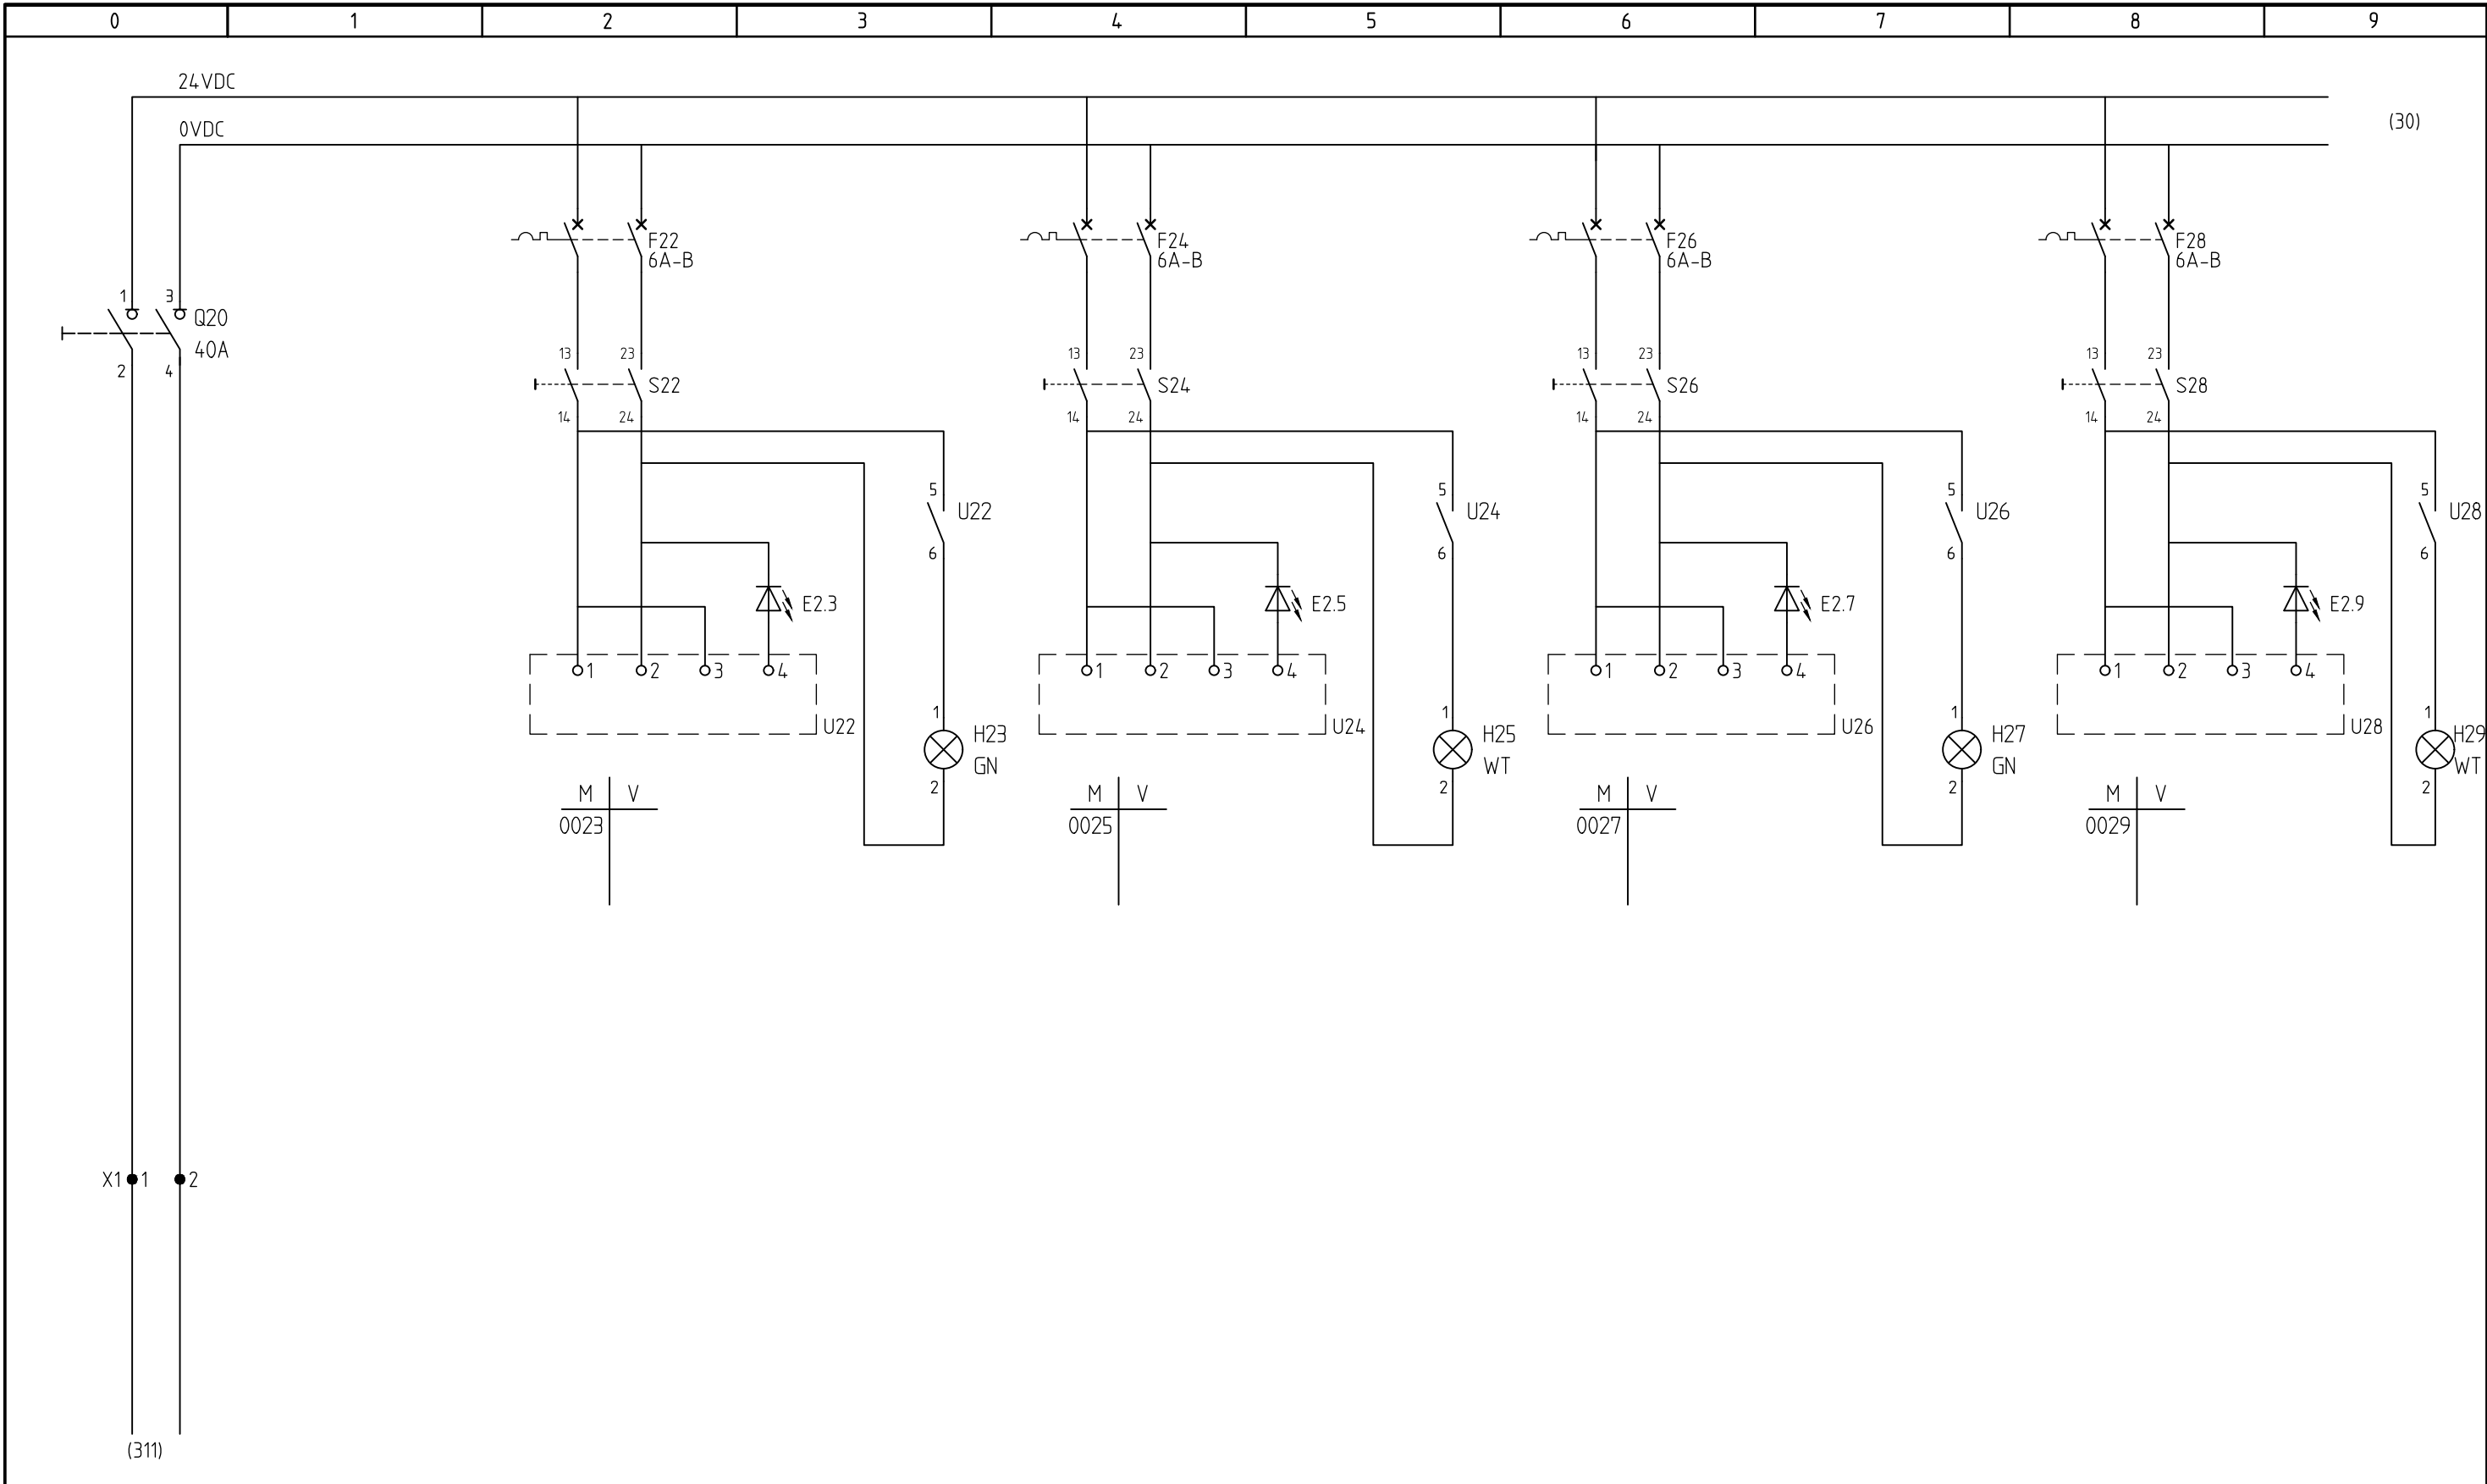


STROOMKRINGSCHEMA VOEDINGEN																		
VOEDING 24VDC			NAVIGATIESET 1			NAVIGATIESET 1			NAVIGATIESET 2			NAVIGATIESET 2						
			GROEN			WIT			GROEN			WIT						
			1H1			1H2			1H3			1H4						
Imtech		Provincie Noord-Holland		BP VOEDINGEN						REV.:		0	C					FORMAAT:
				PONT HET SCHOUW topcode 25E22						GETEK.:	KrB	IM	TABIJ					A3
										TEK.NR.:						Z0192		

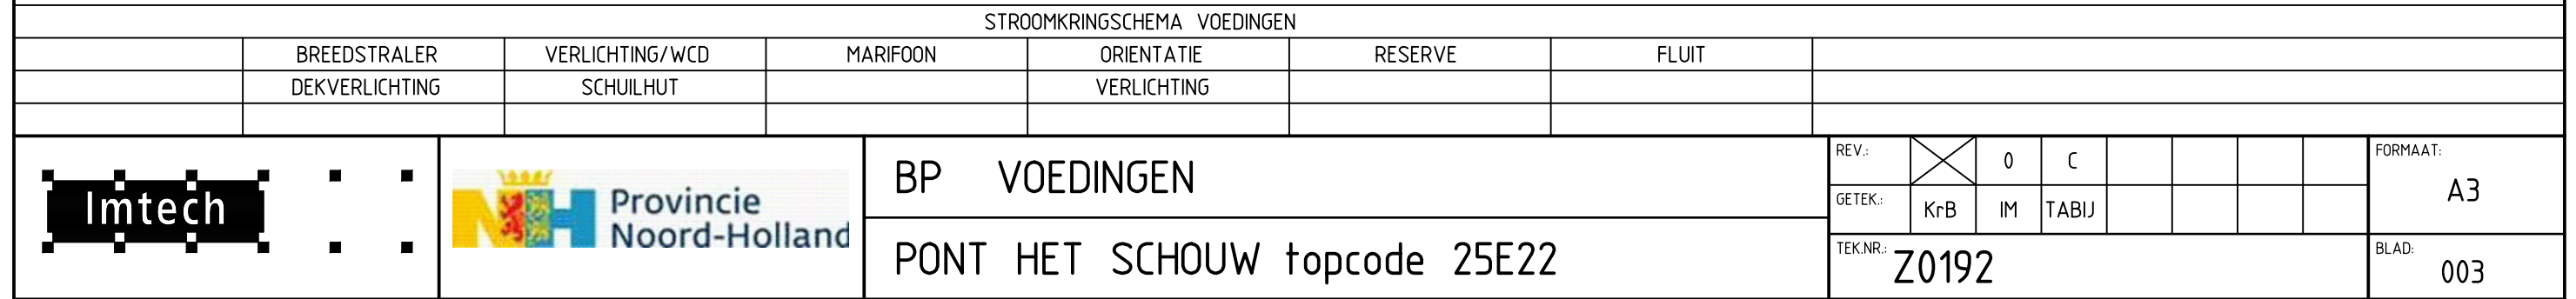


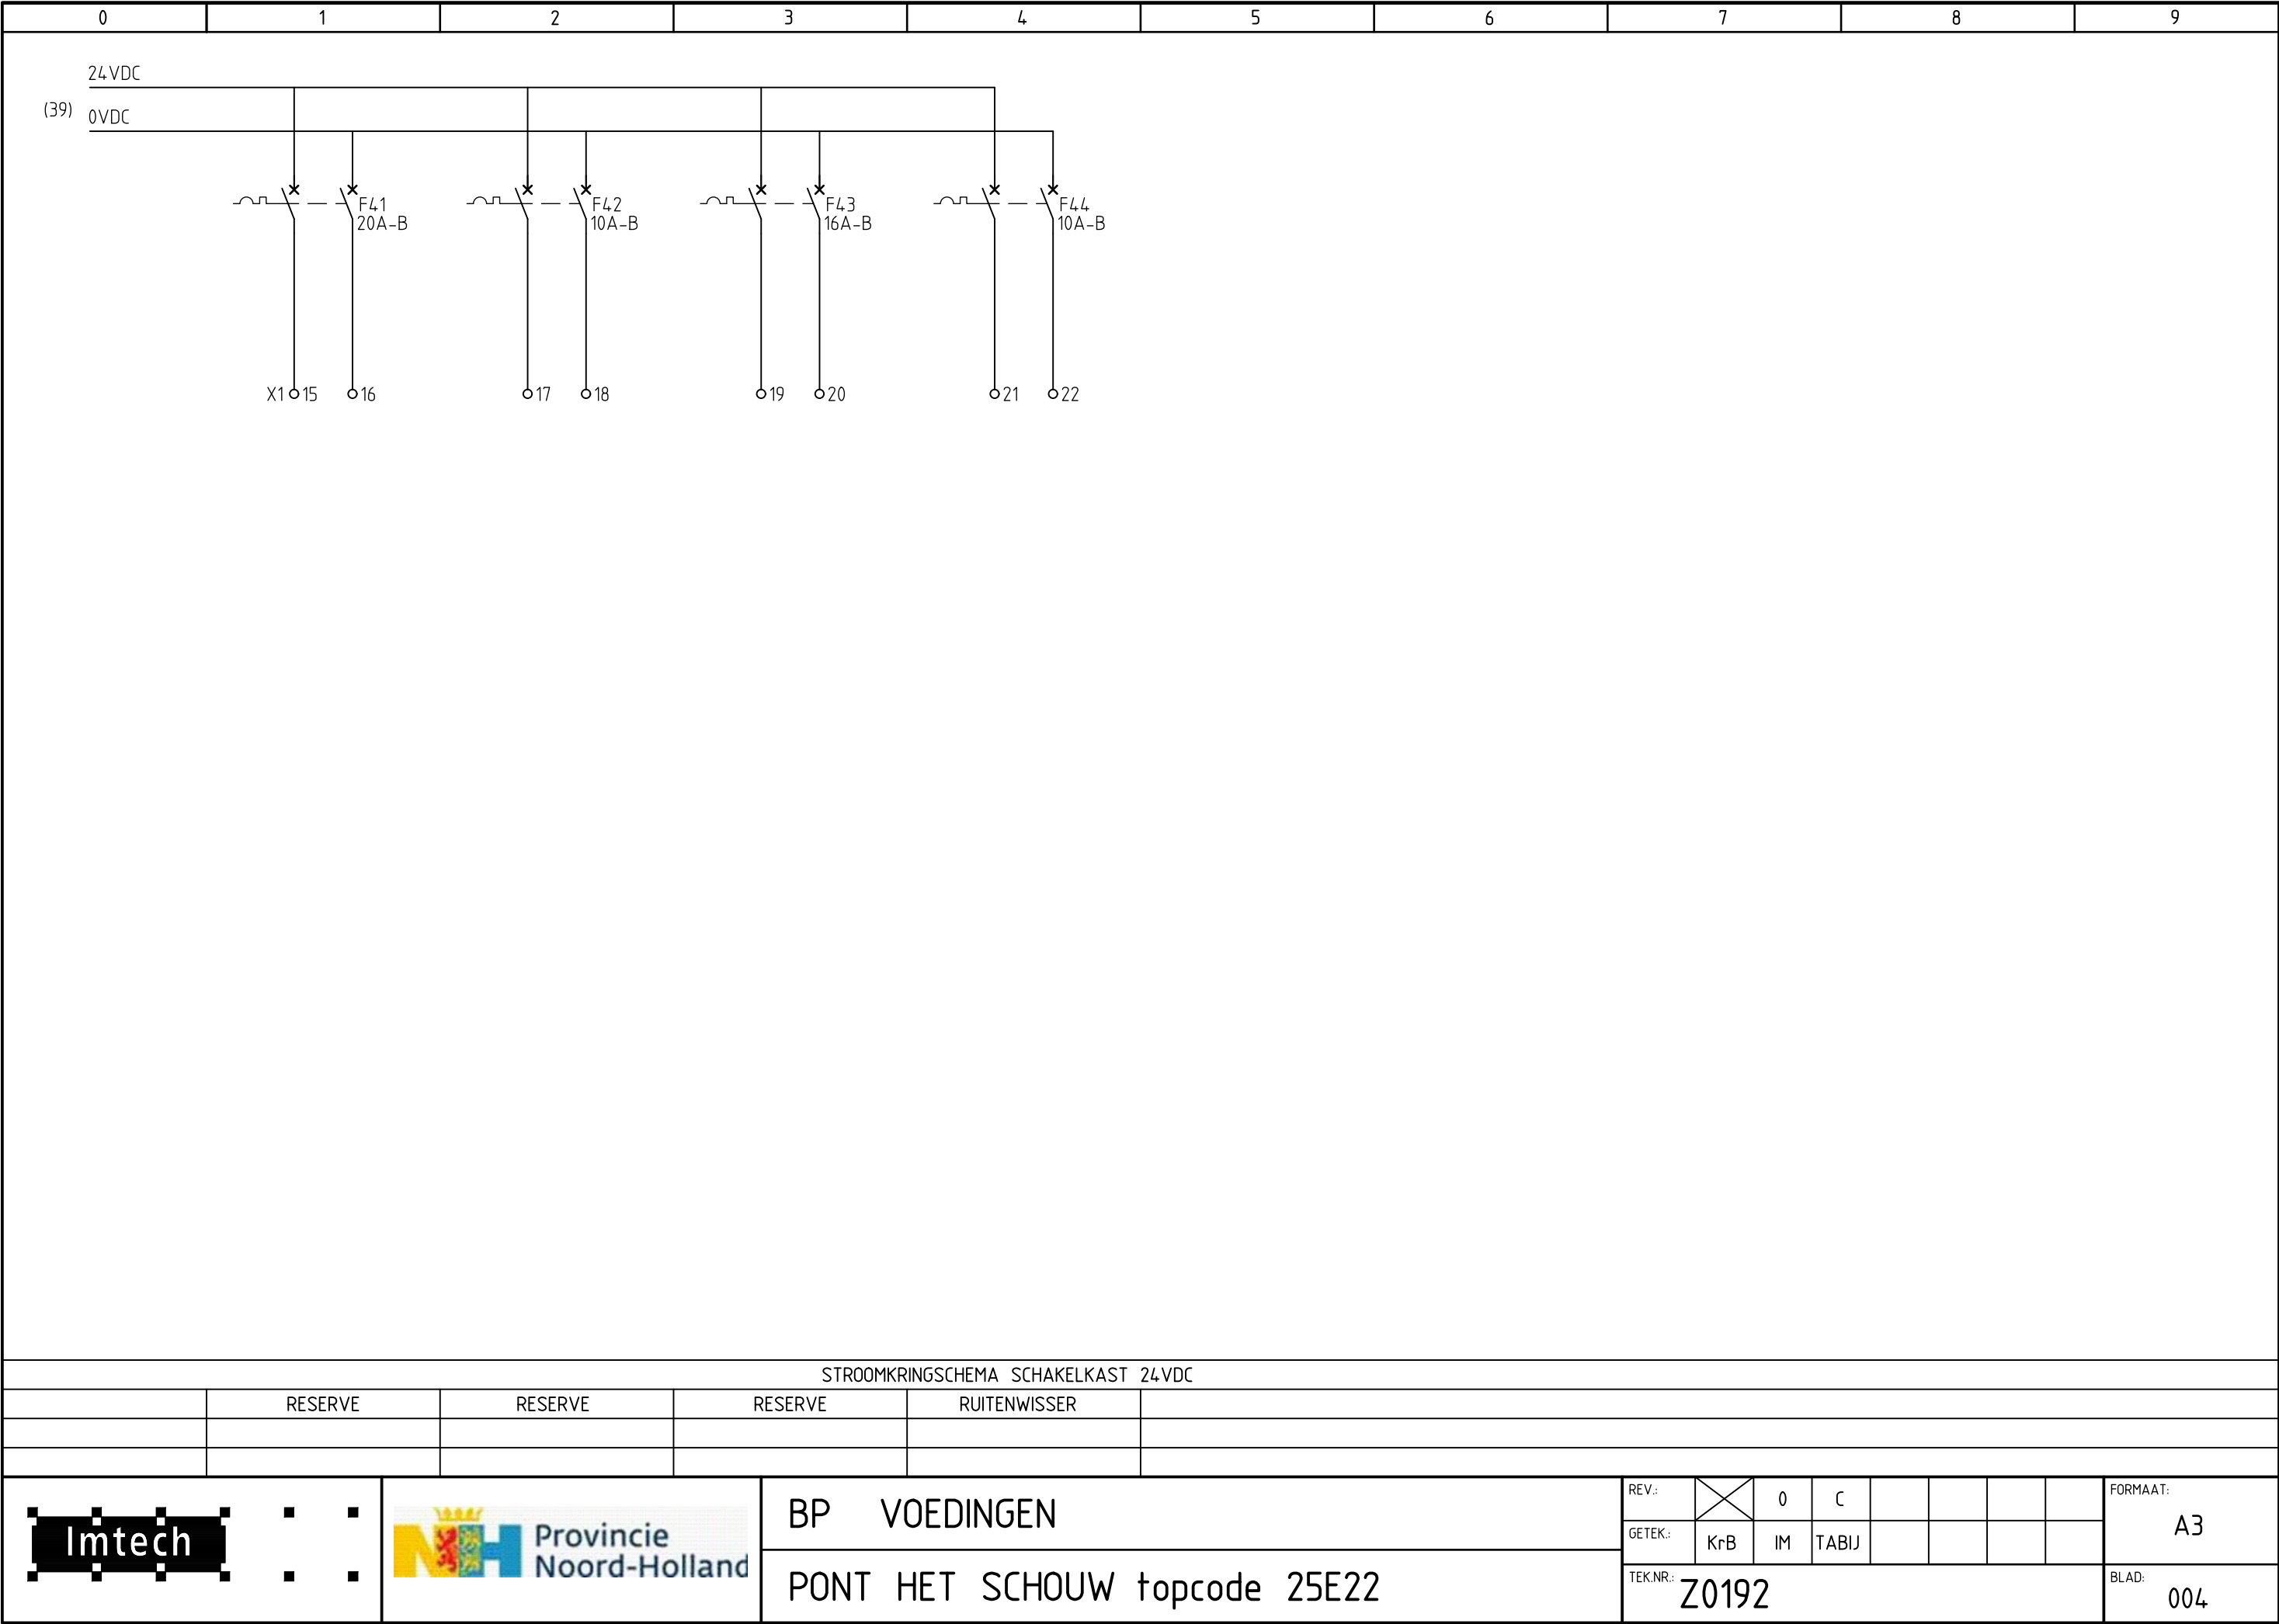

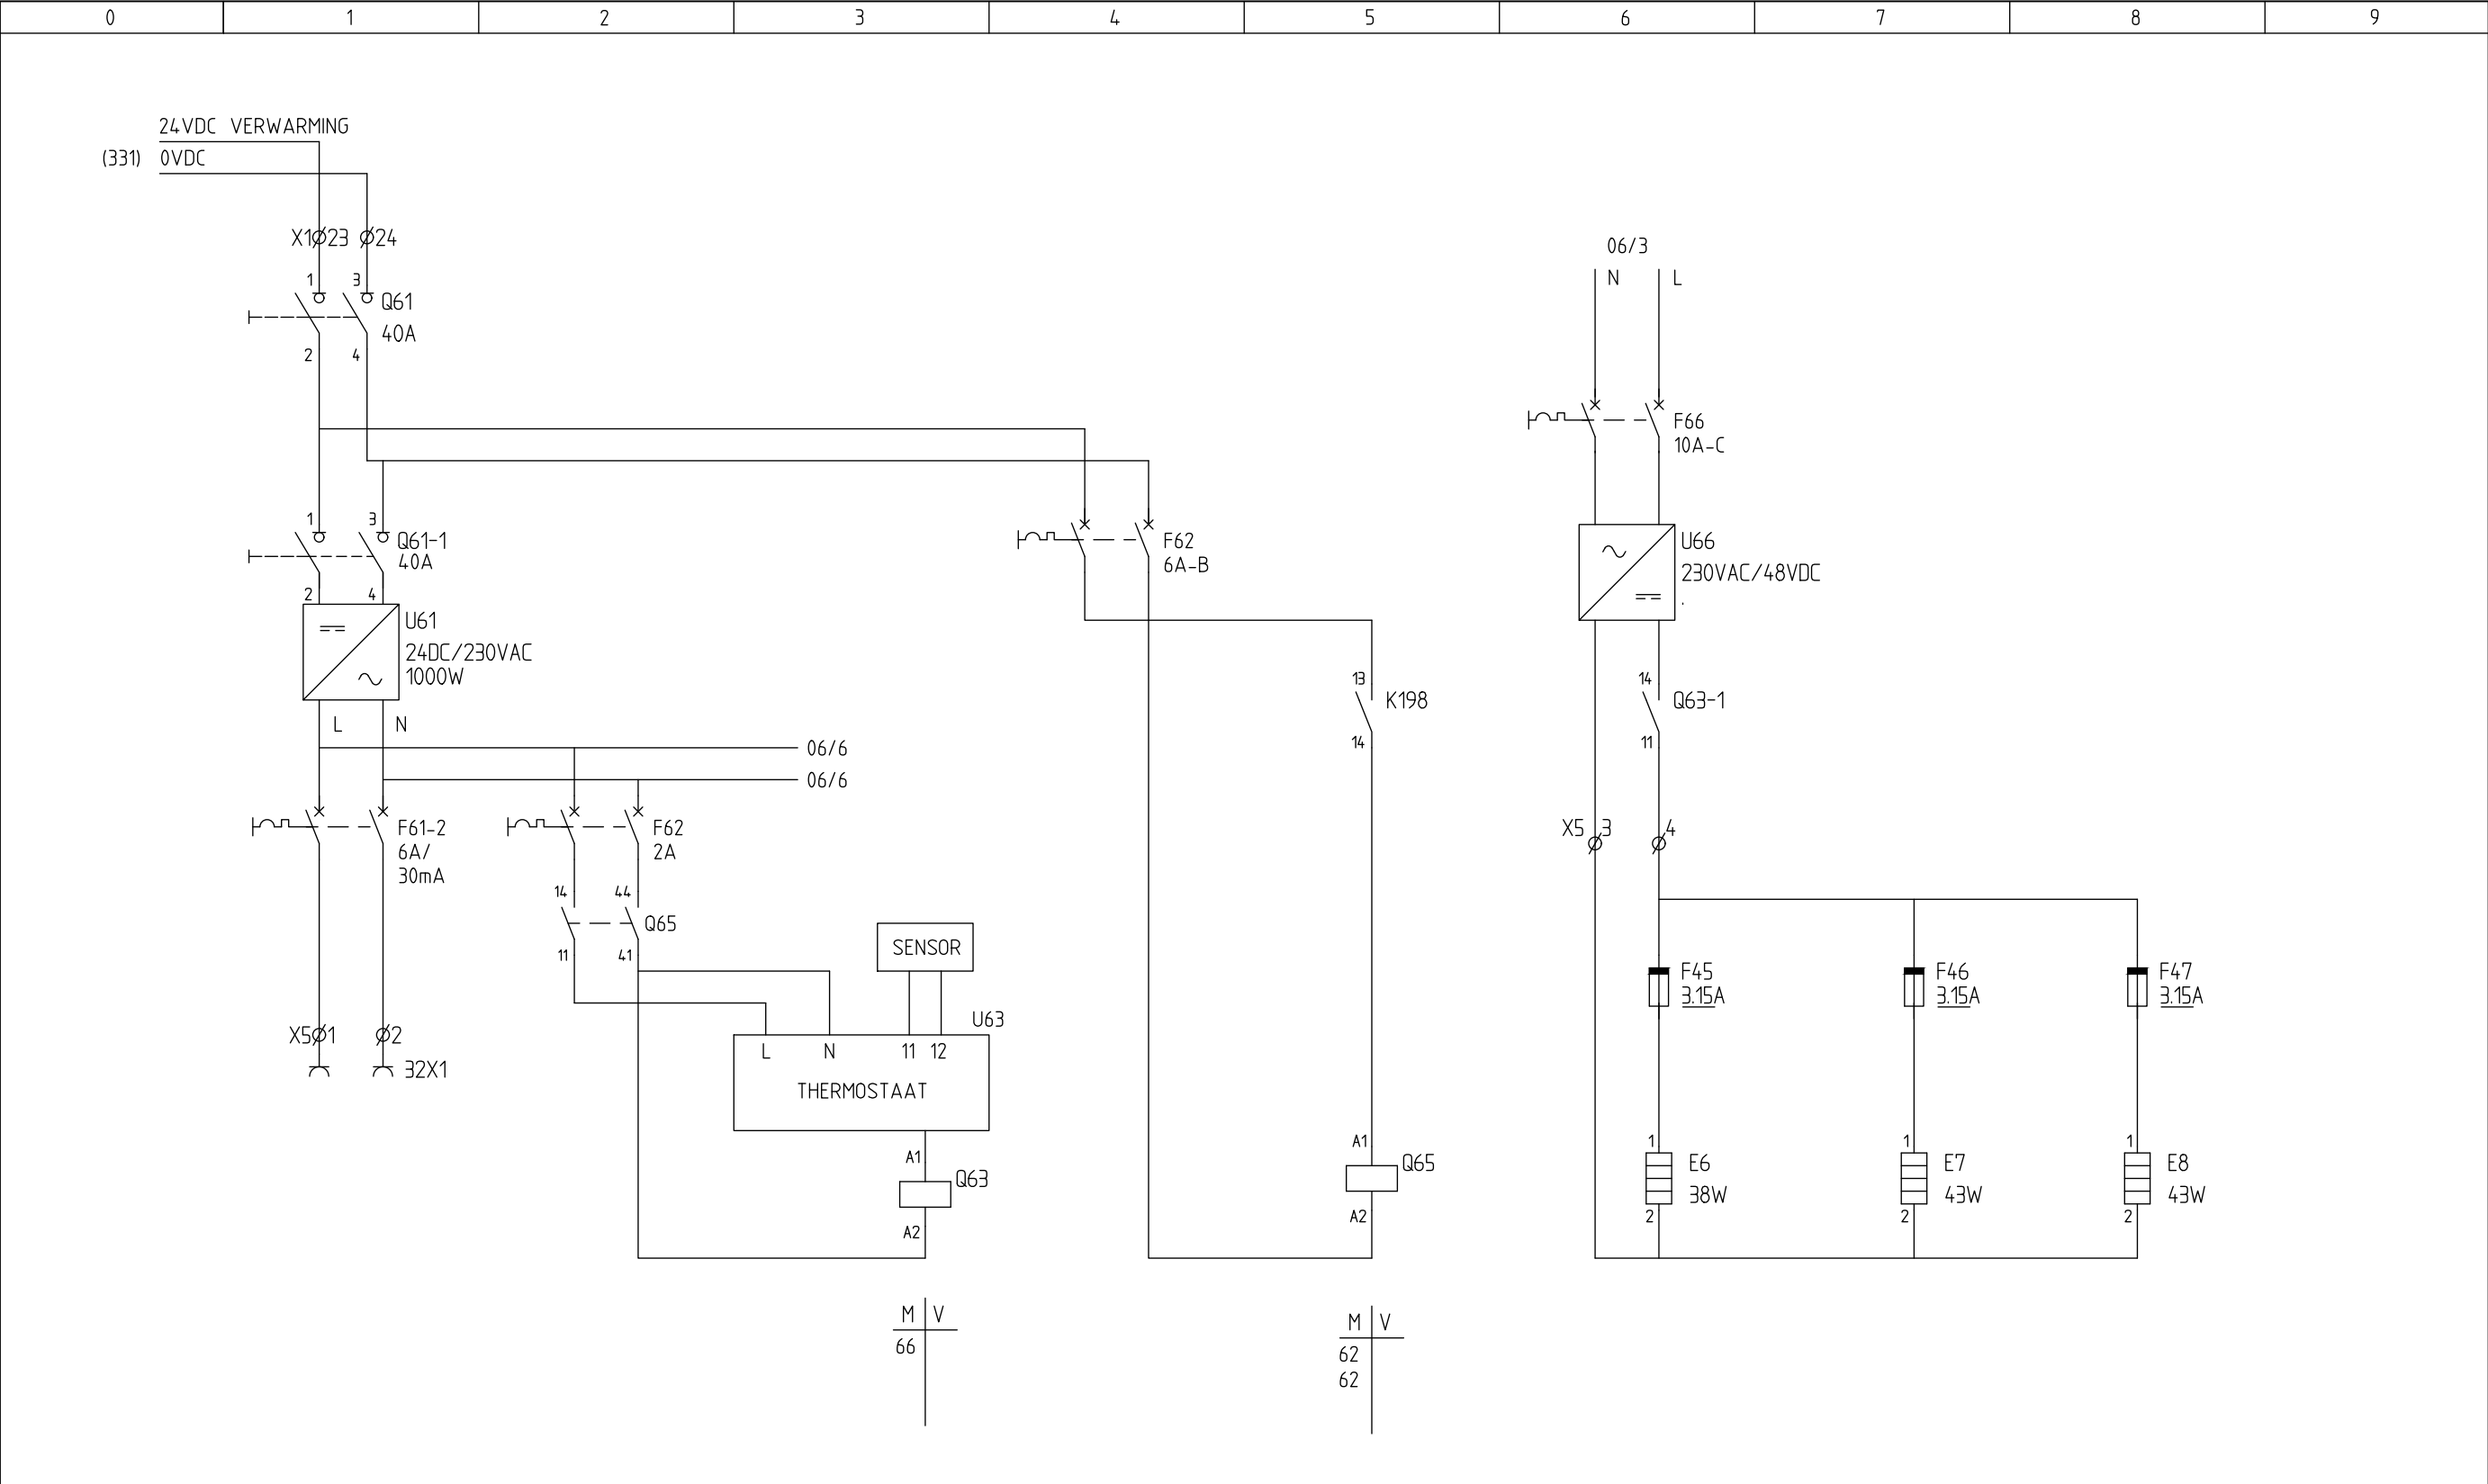


STUURSTROOMSCHEMA VOEDINGEN														
	VOEDING	VOEDING	THERMOSTAAT		IN/UIT	RAAM 1	RAAM 2	RAAM 3						
	KASSA	VERWARMING	VERWARMING		VERWARMING									
Imtech Provincie Noord-Holland	■	■	BP STROOMKRINGSCHEMA VOEDINGEN			REV.:		0	A	C				FORMAAT: A3
	■	■				GETEK.:	-	IM	IM	TABUJ				
				PONT HET SCHOUW topcode 25E22			TEK.NR.:	Z0192						

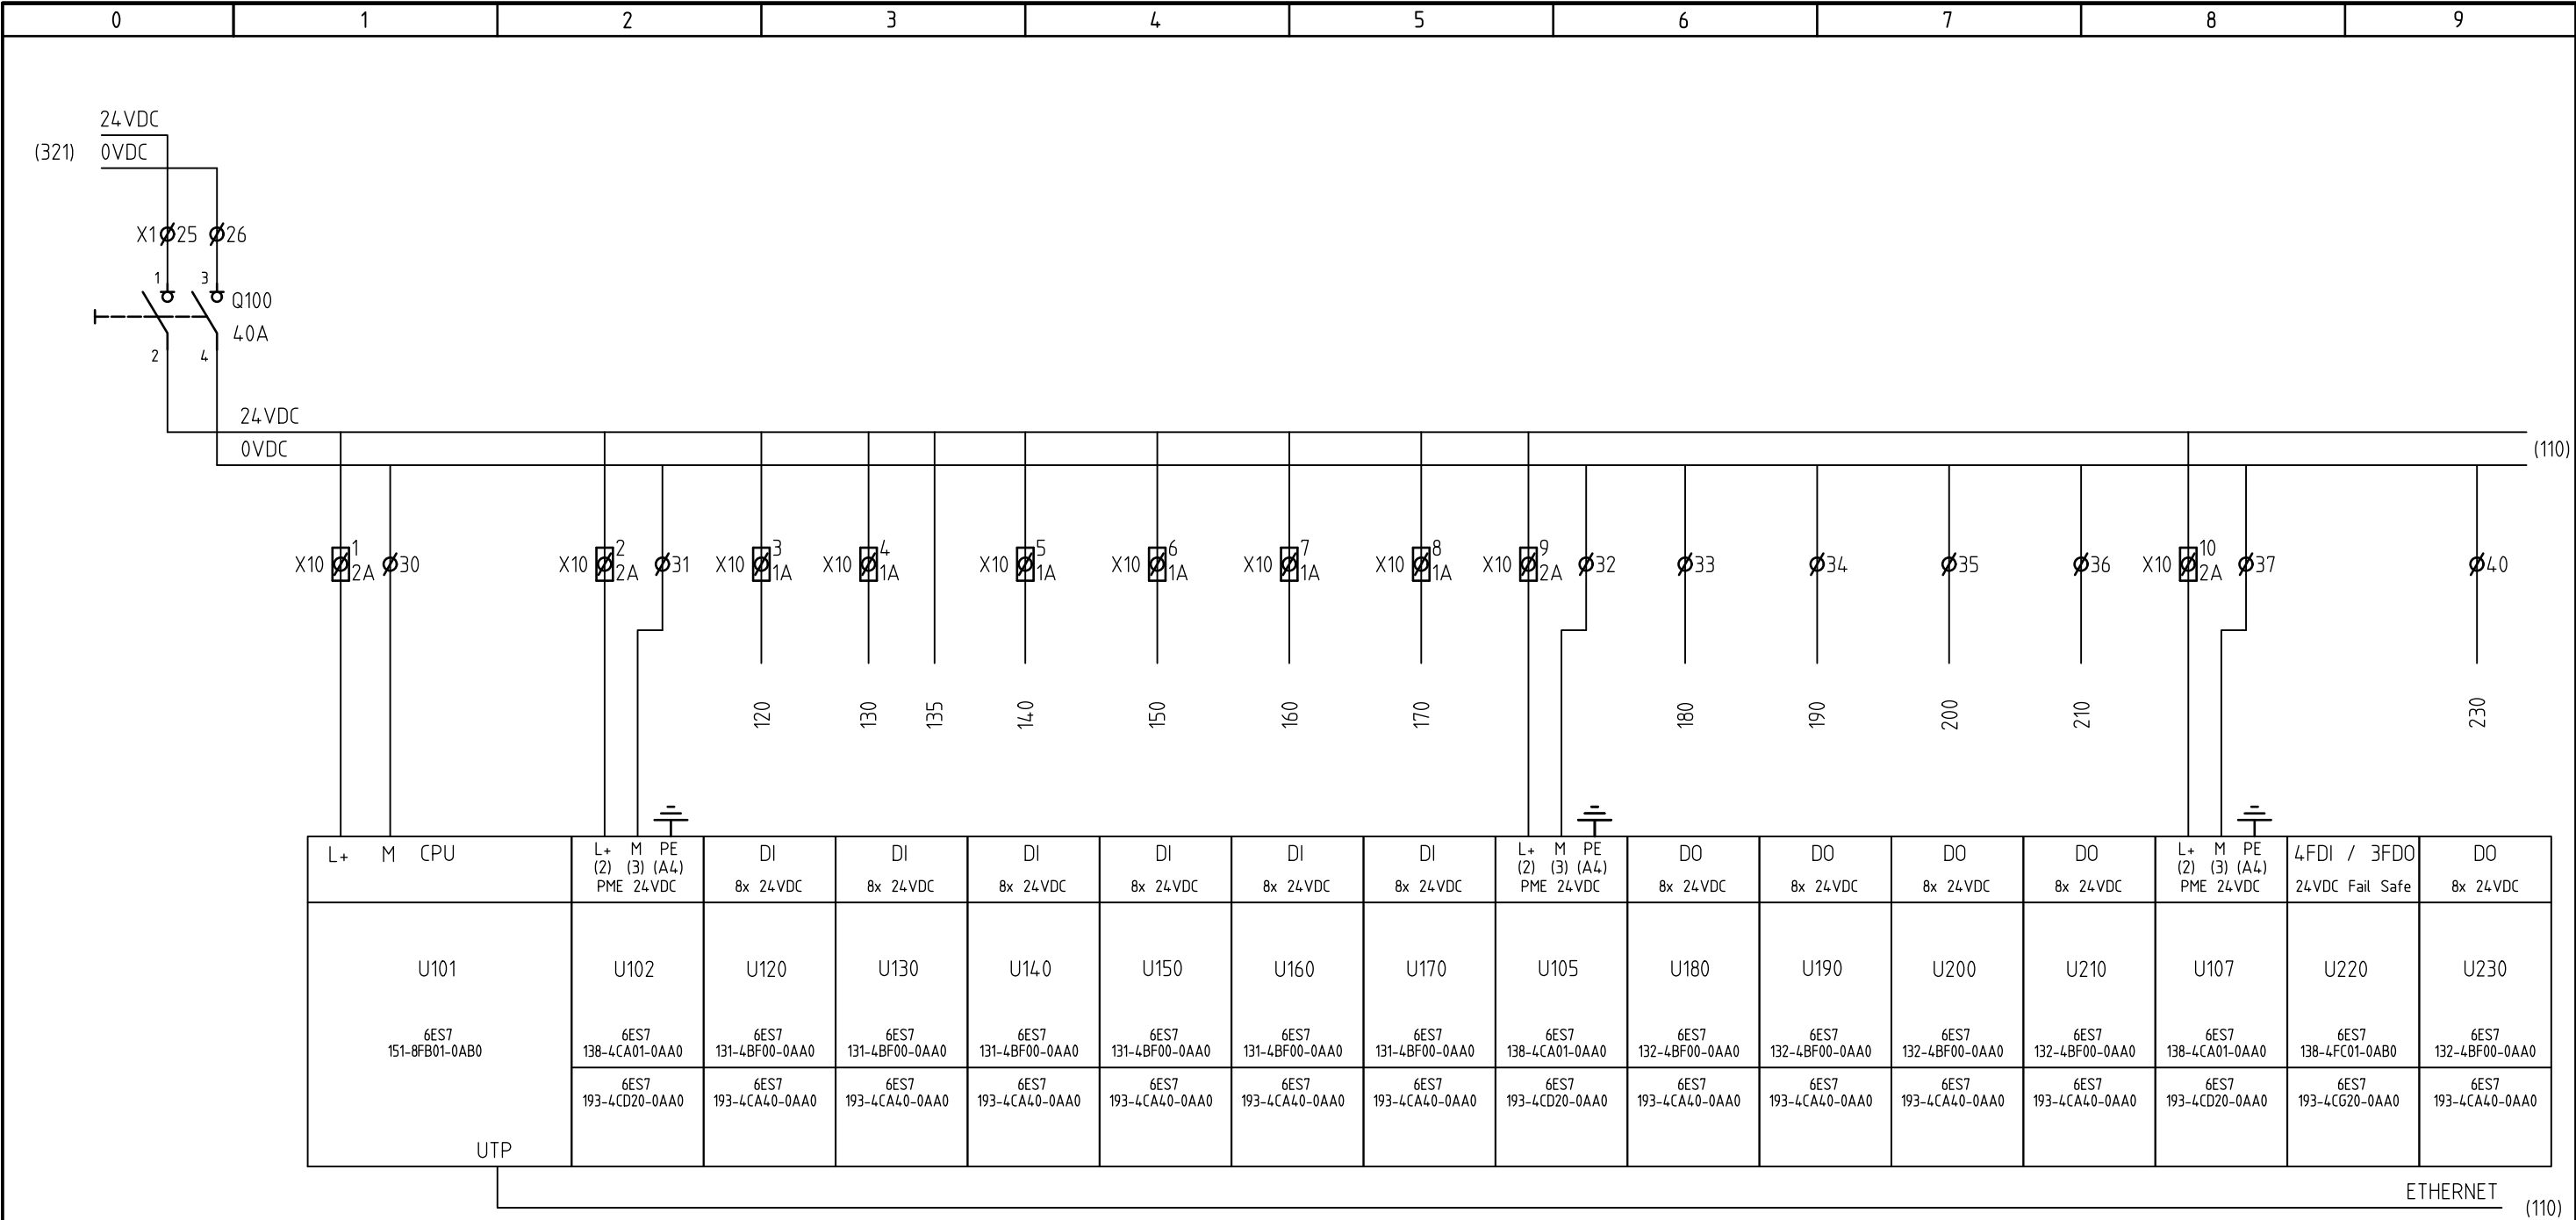


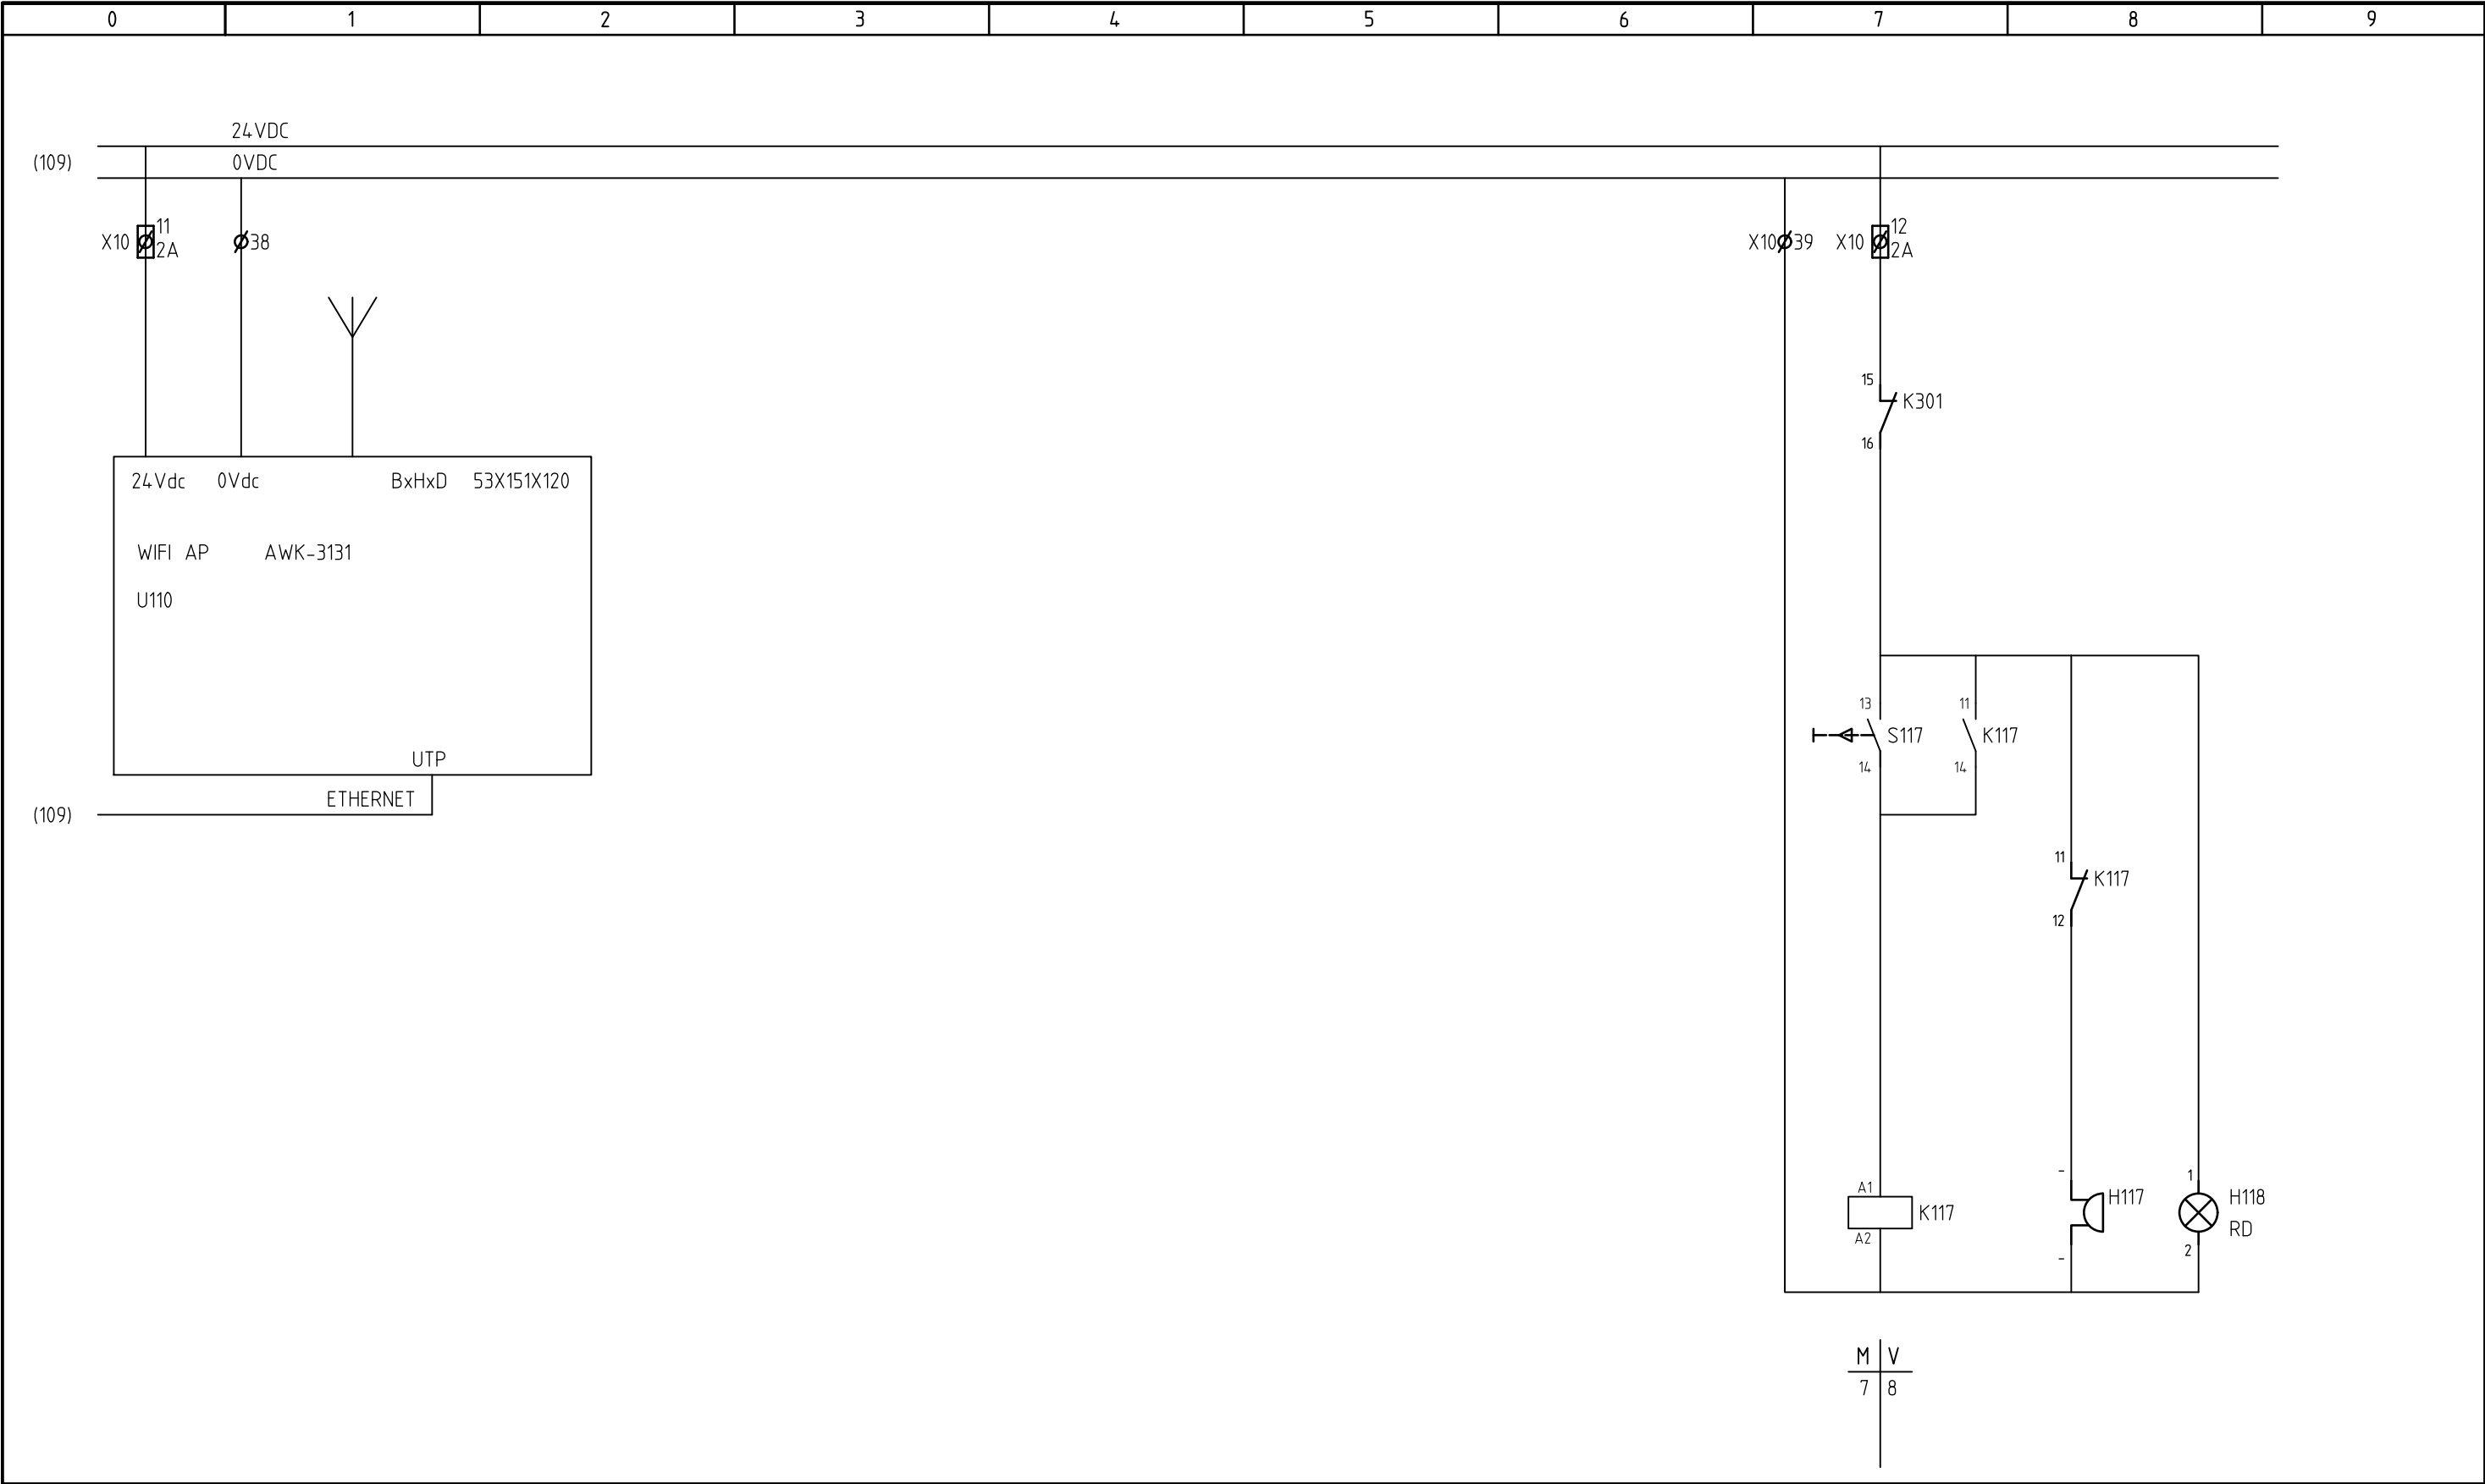


STROOMKRINGSCHEMA WIFI		STROOMKRINGSCHEMA										SPANNING HOOFDACCU'S TE LAAG										
												OMSCHAKELLEN NAAR NOODACCU'S										
Imtech		Provincie Noord-Holland		BP VOEDING PLC										REV.:		0	C					FORMAAT: A3
				PONT HET SCHOUW topcode 25E22										GETEK.:	KrB	IM	TABIJ					
														TEK.NR.: Z0192								BLAD: 011

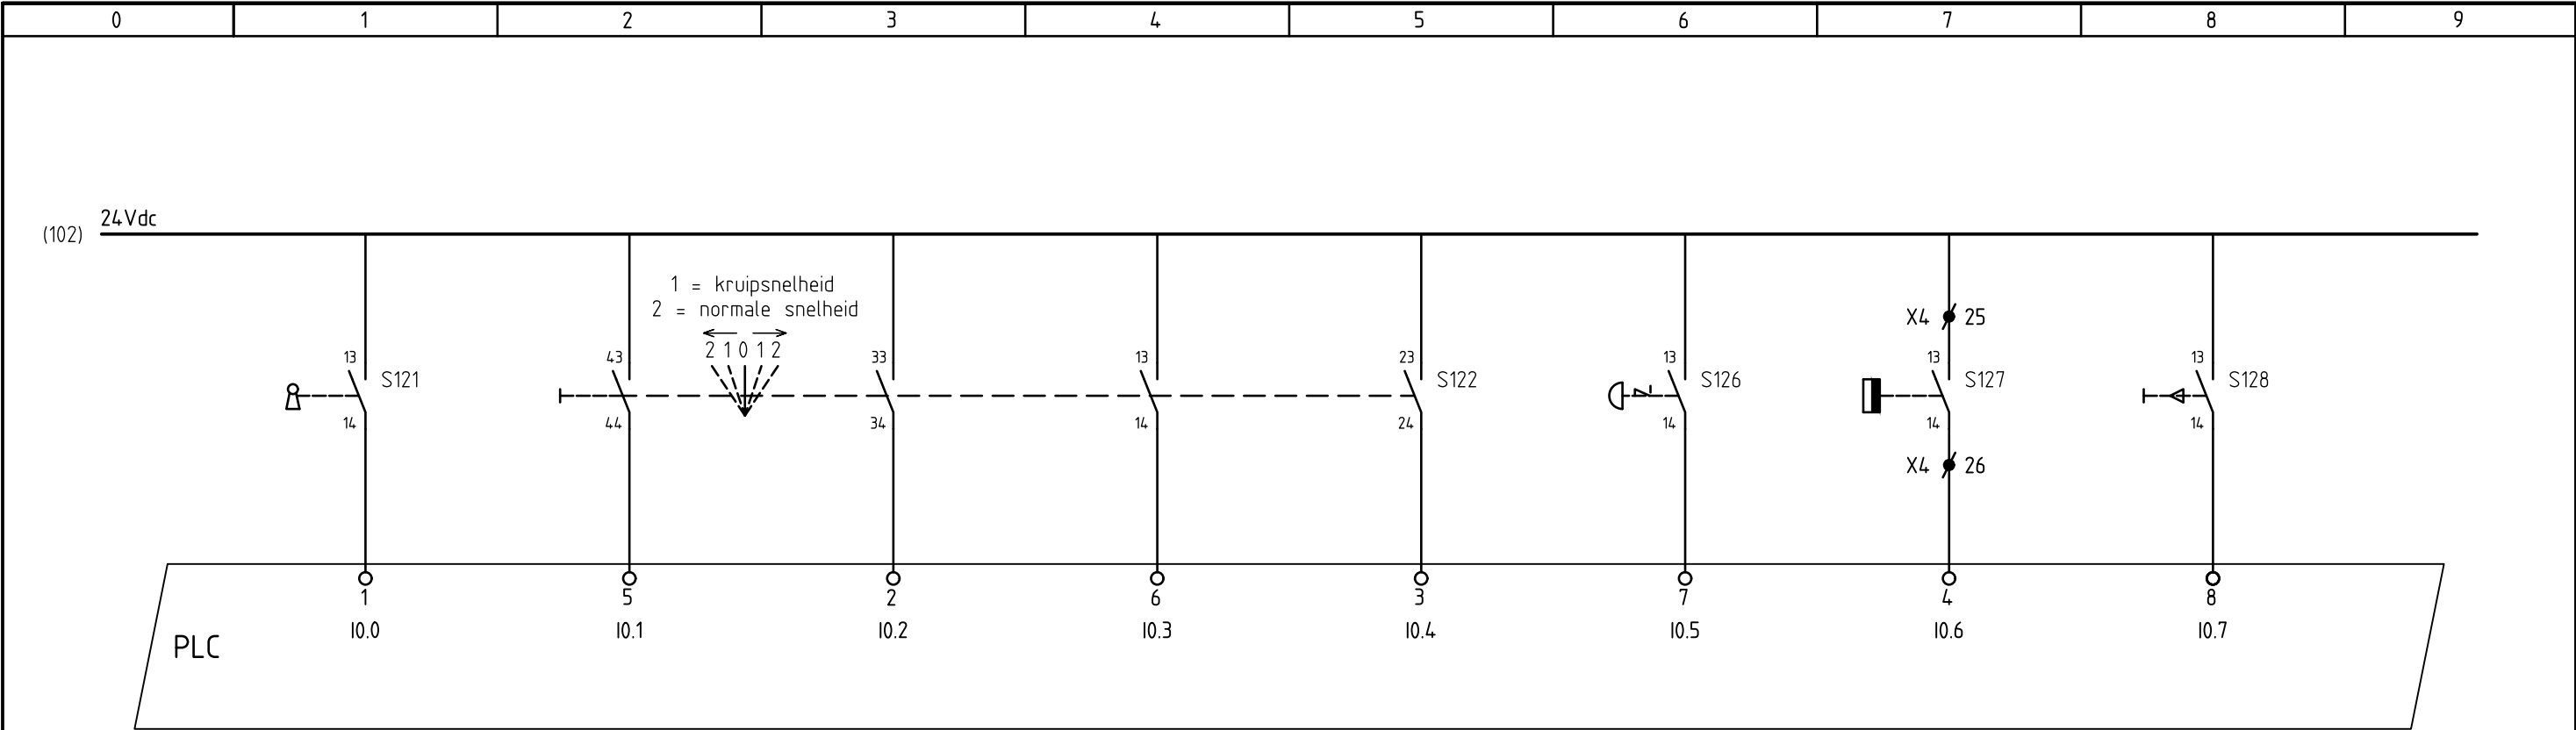


STROOMKRINGSCHEMA DIGITALE INGANGSKAART U120																		
	VRIJGAVE BESTURING	ACHTERUIT	ACHTERUIT	VOORUIT	VOORUIT	NOOD	RUIMTETHERMOSTAAT	BEDIENING										
		NORMALE SNELHEID	KRUIPSNELHEID	KRUIPSNELHEID	NORMALE SNELHEID	KABELS NEER				AANGEMEERD NW-OEVER								
										LANDSMEER								
Imtech		Provincie Noord-Holland		BP STROOMKRINGSCHEMA BESTURING PONT						REV.:		0	C					FORMAAT:
				PONT HET SCHOUW topcode 25E22						GETEK.:	-	IM	TABIJ					A3
										TEK.NR.:	Z0192						BLAD:	012

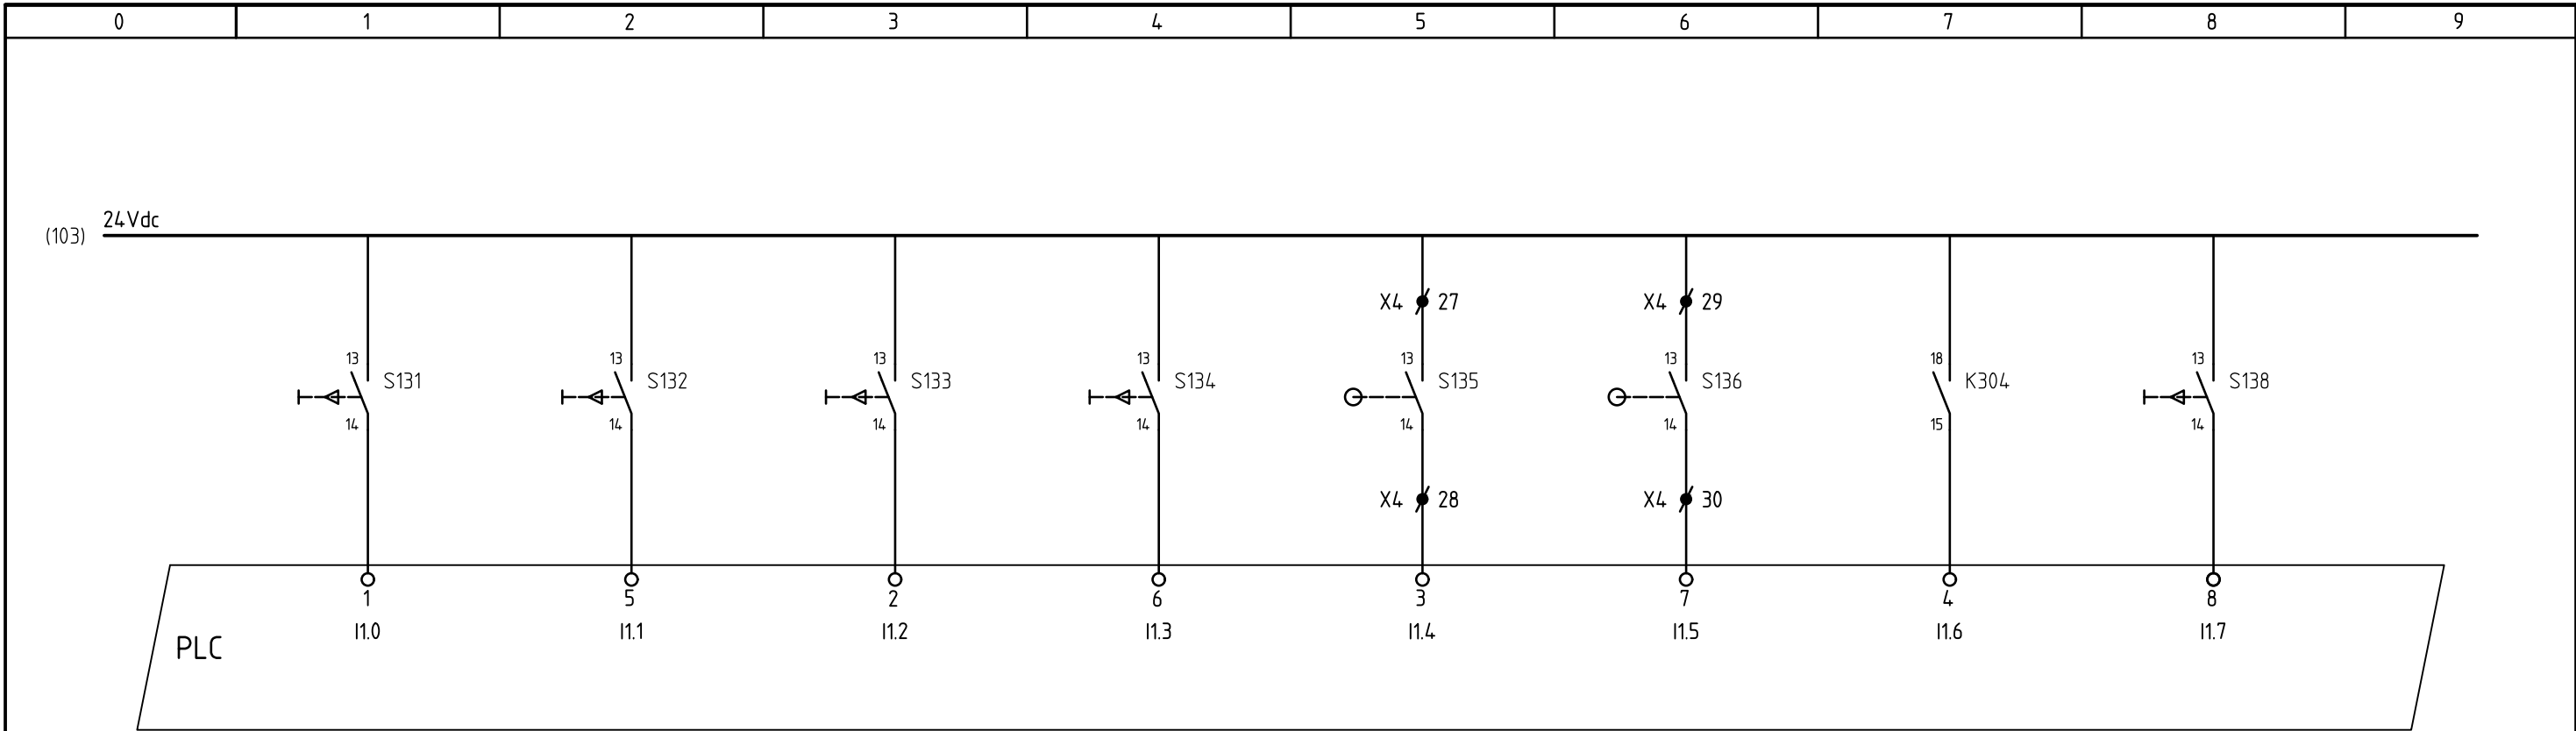


STROOMKRINGSCHEMA DIGITALE INGANGSKAART U130															
HEKJES KANT LANDSMEER			HEKJES KANT HET SCHOUW		HANDBEDIENING		SPANNINGSBEWAKING		BEDIENING						
OPEN		DICT	OPEN	DICT	ES1 GEKOPPELD	ES2 GEKOPPELD	T.B.V. HYDRAULISCHE POMP		AANGEMEERD ZO-OEVER						
									HET SCHOUW						
Imtech	Provincie Noord-Holland	BP STROOMKRINGSCHEMA BESTURING PONT					REV.:		0	C					FORMAAT: A3
		PONT HET SCHOUW topcode 25E22					GETEK.:	-	IM	TABIJ					
							TEK.NR.: Z0192					BLAD: 013			

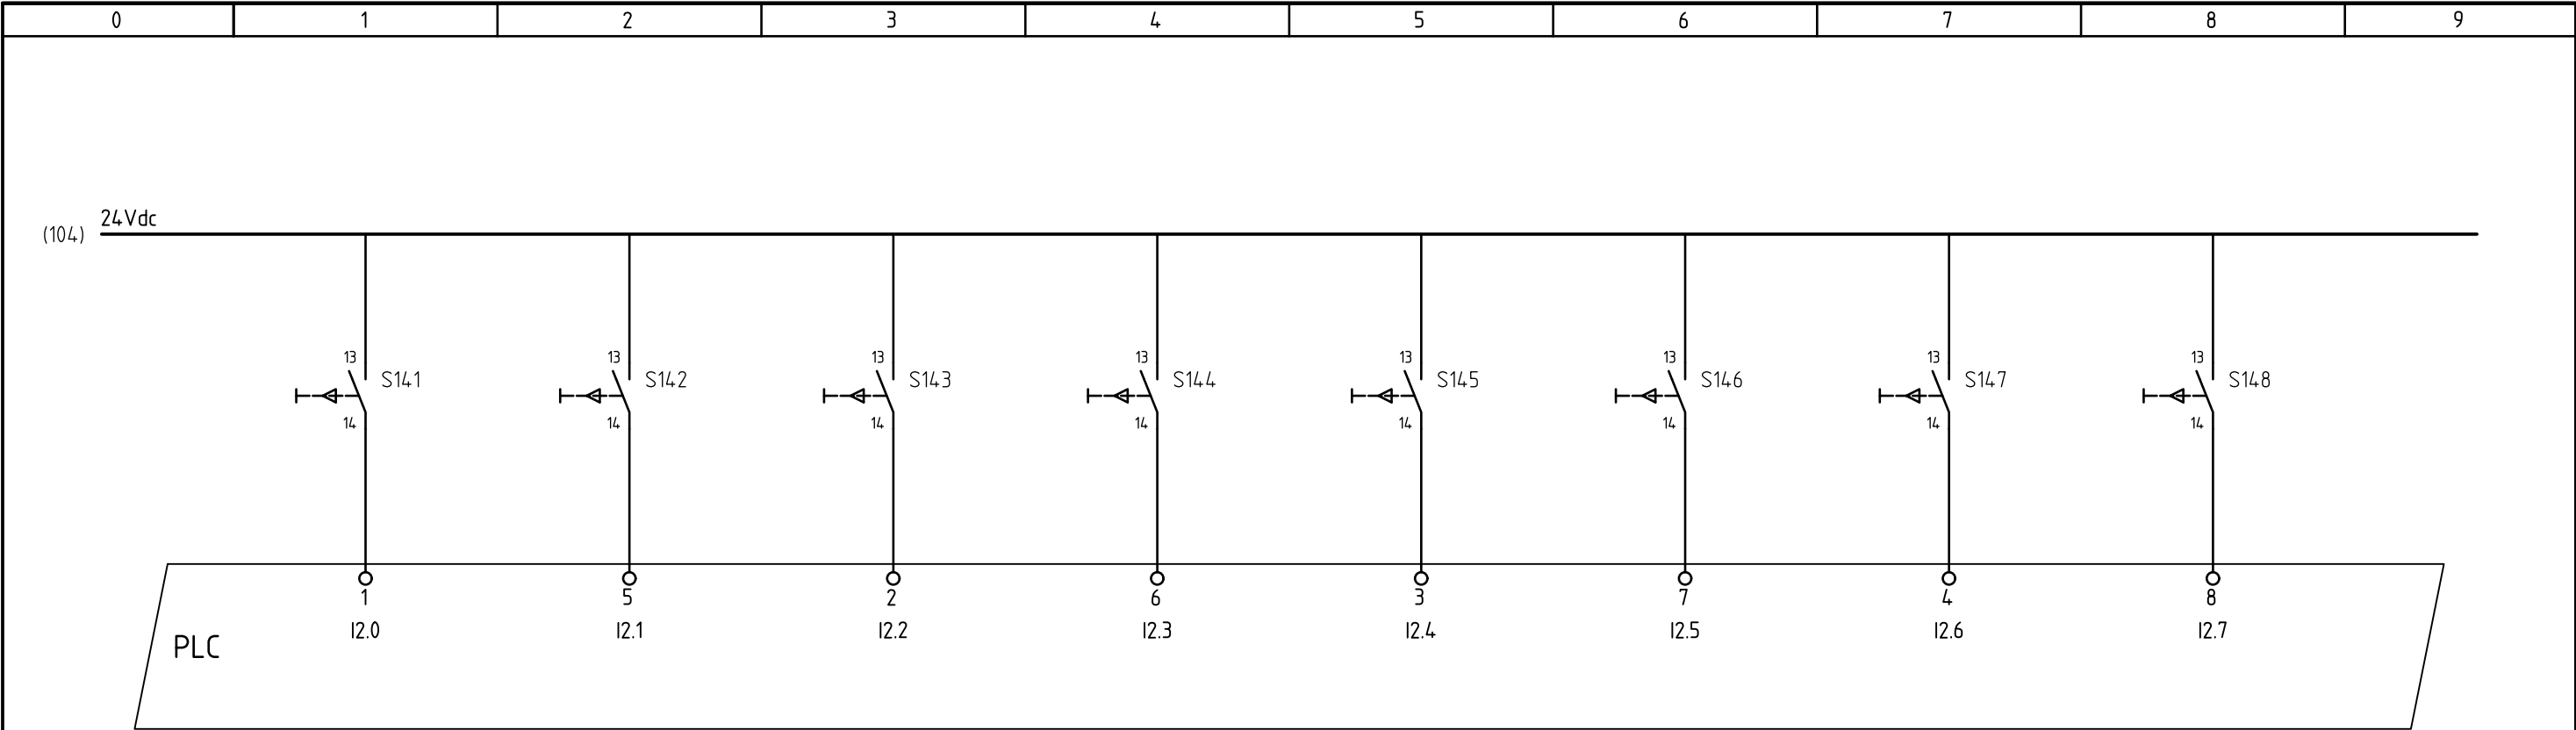


		STROOMKRINGSCHMA DIGITALE INGANGSKAART U140															
		SPANKABEL		AANDRIJFKABEL			SLAGBOOM KANT LANDSMEER			SLAGBOOM KANT HET SCHOUW							
		OMHOOG	OMLAAG	OMHOOG	OMLAAG		OPENEN		SLUITEN		OPENEN		SLUITEN				
Imtech		Provincie Noord-Holland		BP STROOMKRINGSCHMA BESTURING PONT								REV.: 0 C				FORMAAT: A3	
				PONT HET SCHOUW topcode 25E22								GETEK.: - IM TABIJ					
												TEK.NR.: Z0192				BLAD: 014	

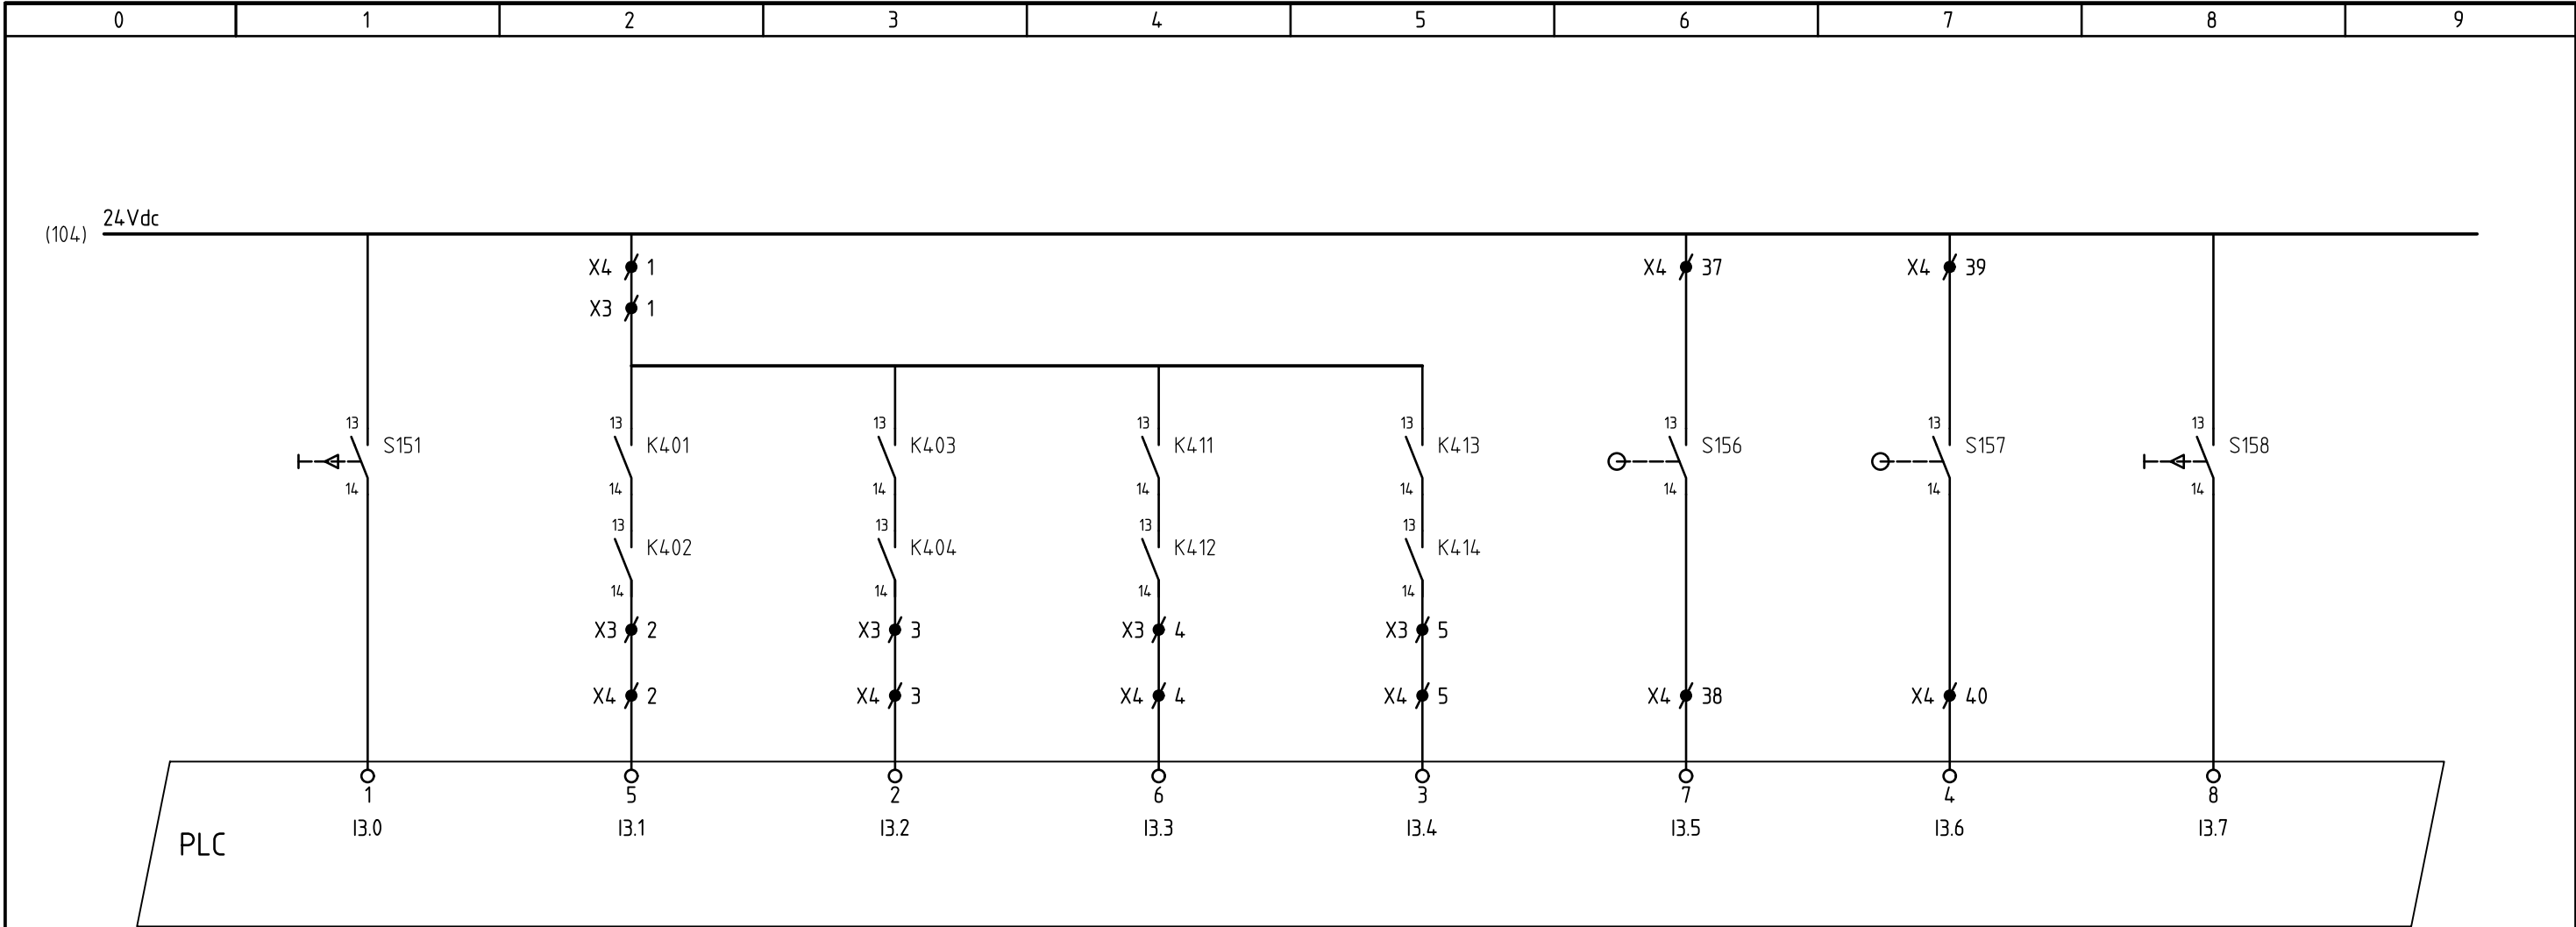


STROOMKRINGSCHEMA DIGITALE INGANGSKAART U150																	
RESET		HEKJES KANT LANDSMEER			HEKJES KANT HET SCHOUW			KABELKLEM			LAMPENTEST						
NOODSTOP		OPEN		DICHT		OPEN		DICHT		ES 1 VAST		ES 2 LOS					
Imtech		Provincie Noord-Holland		BP STROOMKRINGSCHEMA BESTURING PONT								REV.: 0 C				FORMAAT: A3	
				PONT HET SCHOUW topcode 25E22								GETEK.: - IM TABIJ					
												TEK.NR.: Z0192				BLAD: 015	

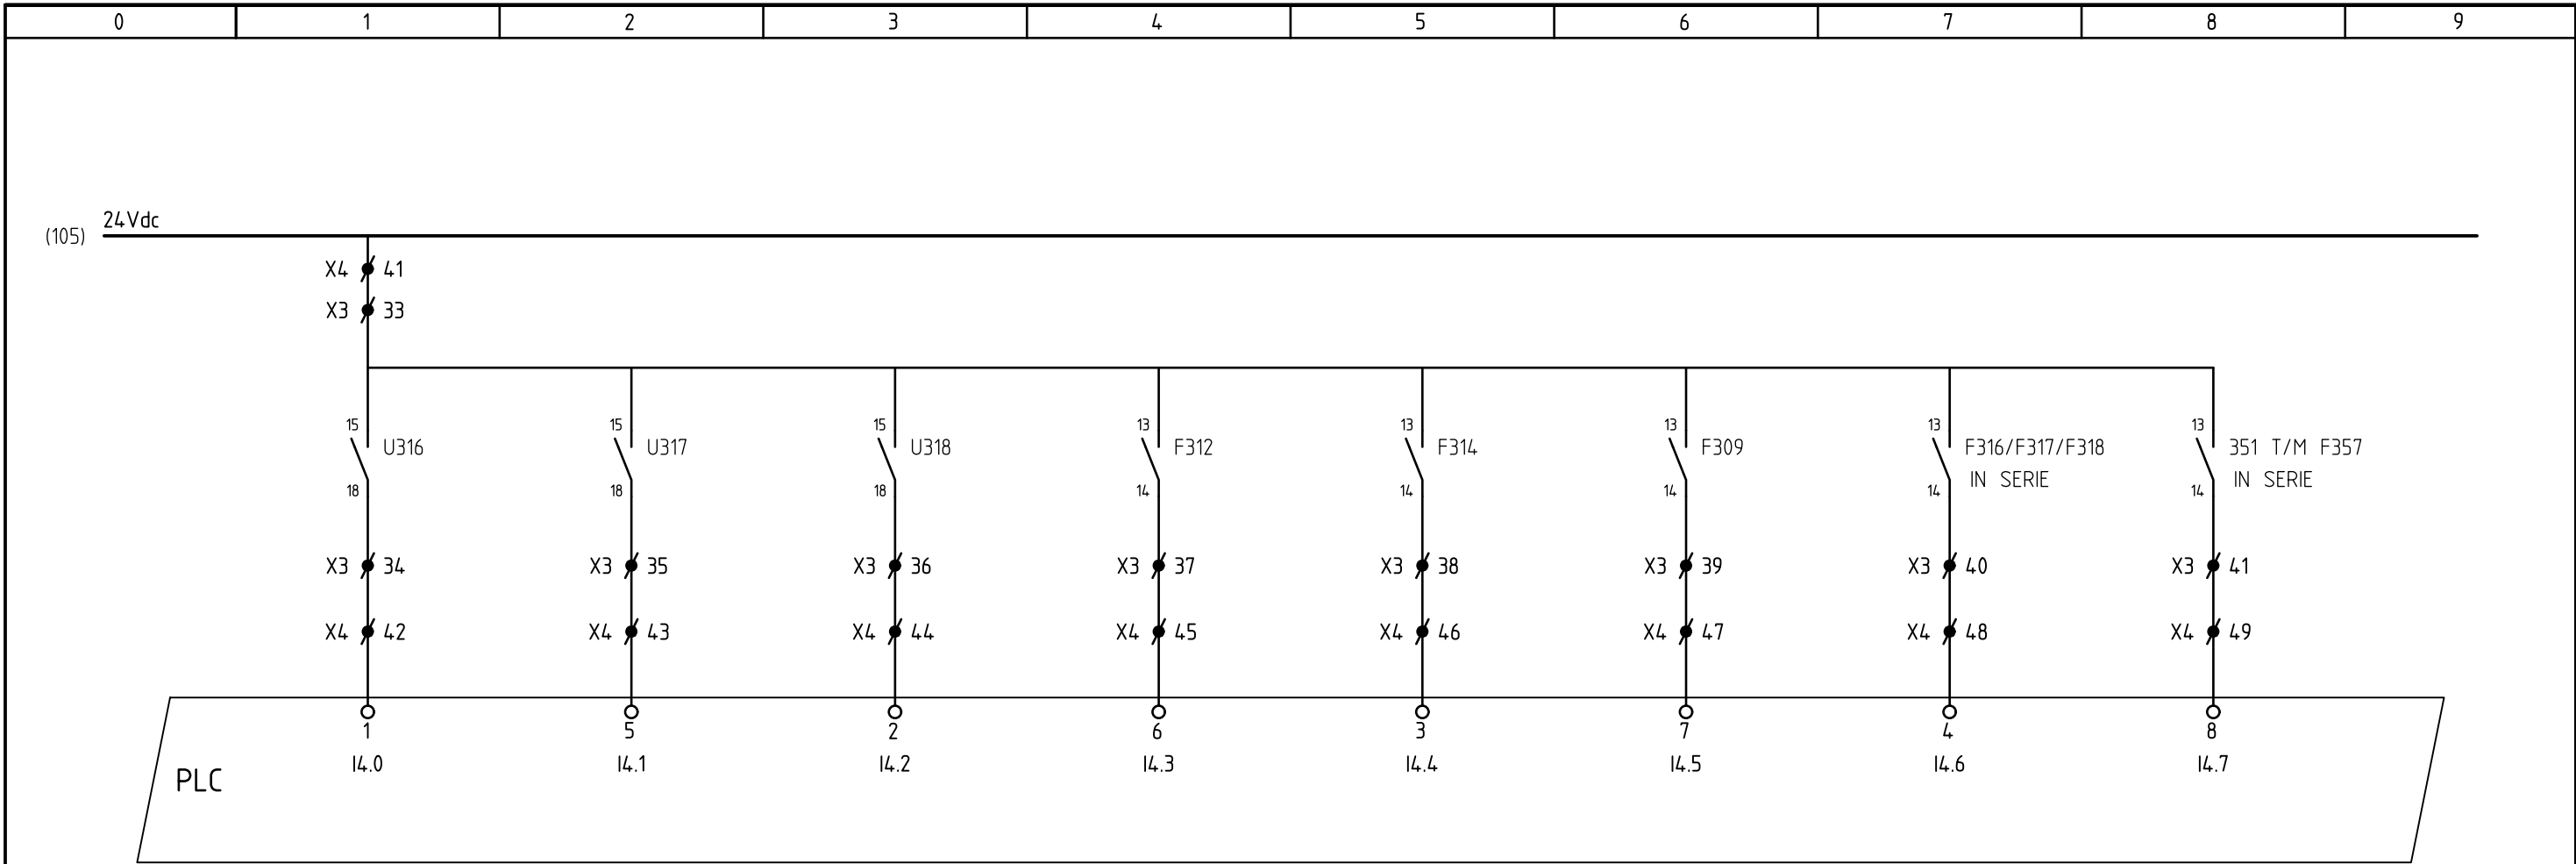


		STROOMKRINGSCHEMA DIGITALE INGANGSKAART U160														
		LENSPOMP 1	LENSPOMP 2	LENSPOMP 3	STORINGSMELDINGEN KAST SK											
		BEDRIJF	BEDRIJF	BEDRIJF	VOEDING	VOEDING	VOEDING	VOEDING	MOTORBEVEILIGING							
					STUURSTROOM DRAAIHEKKEN	MOTOREN DRAAIHEKKEN	BRANDBLUSPOMP	LENSPOMPEN		DRAAIHEKKEN						
Imtech		Provincie Noord-Holland		BP STROOMKRINGSCHEMA BESTURING PONT				REV.:		0	C					FORMAAT:
				PONT HET SCHOUW topcode 25E22				GETEK.:	-	IM	TABIJ					A3
								TEK.NR.:	Z0192							BLAD:

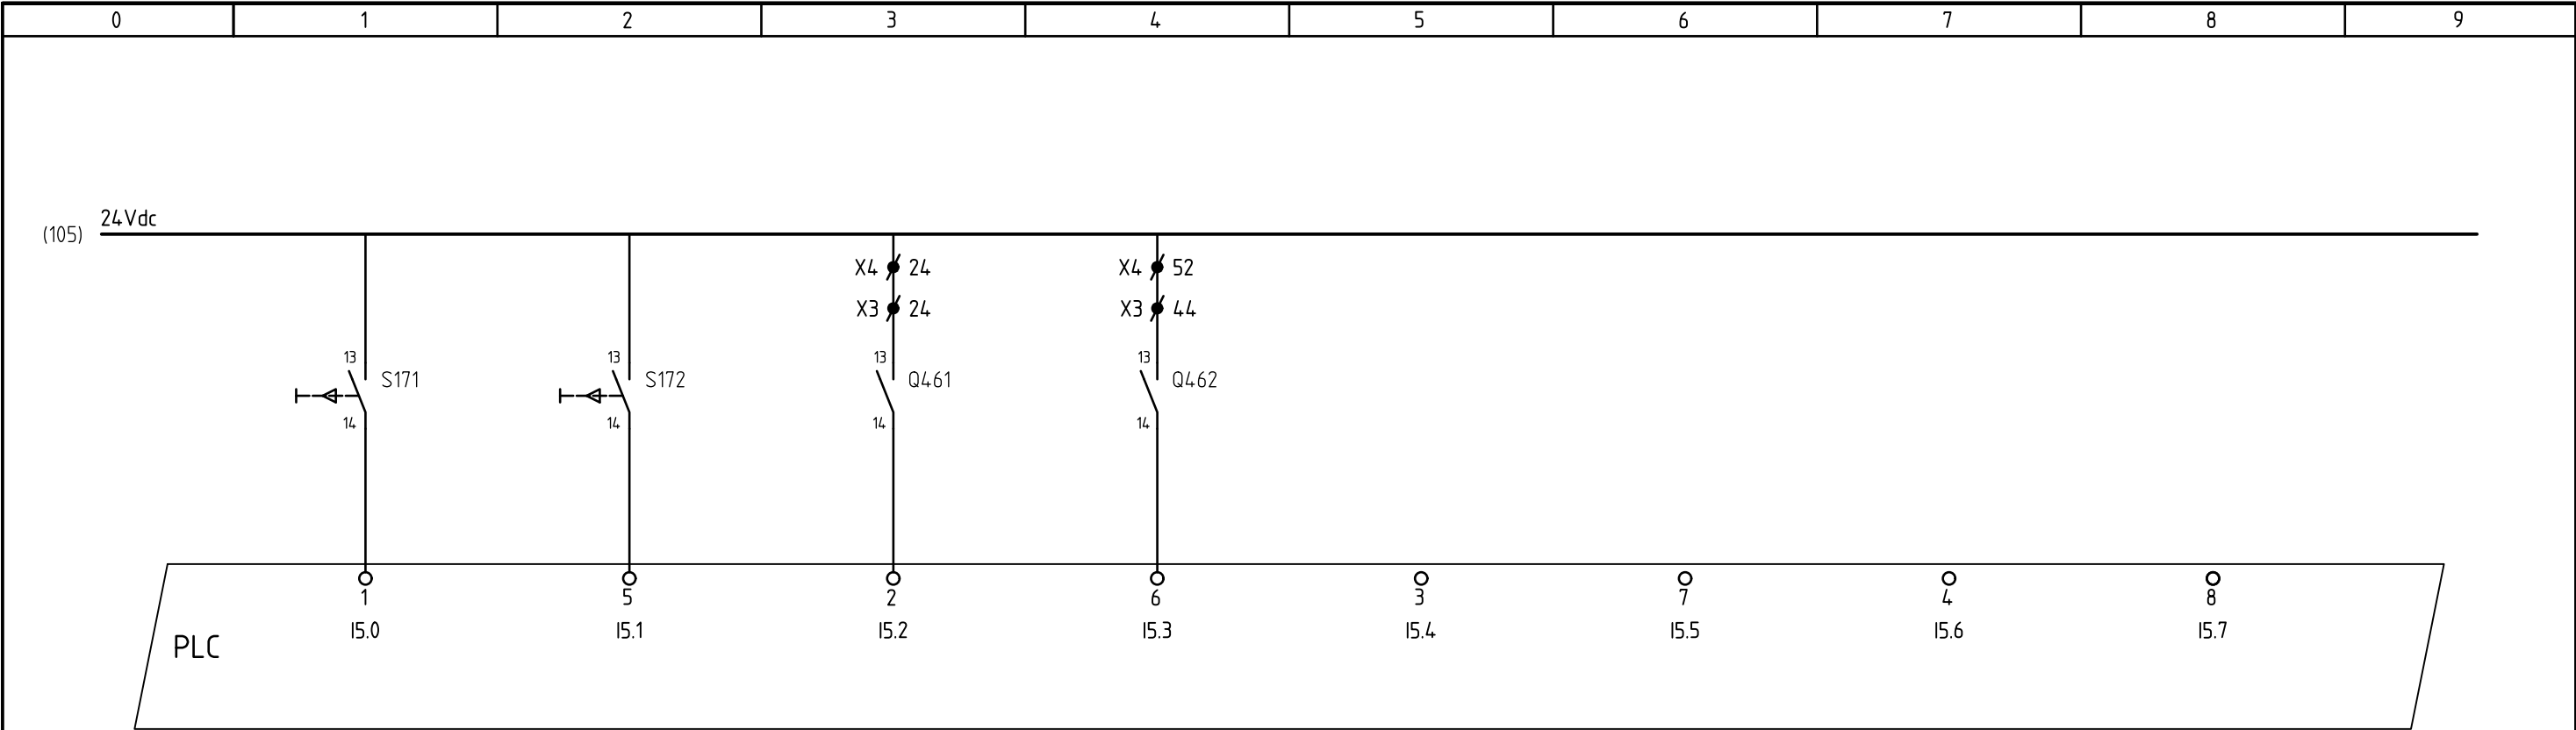

		STROOMKRINGSCHEMA DIGITALE INGANGSKAART U170																
		KABELKLEM	KABELKLEM	HOOFDACCU	NOODACCU	RESERVE	RESERVE	RESERVE	RESERVE									
		VAST	LOS	INGESCHAKELD	INGESCHAKELD													
Imtech		Provincie Noord-Holland		BP STROOMKRINGSCHEMA BESTURING PONT						REV.:		0	C					FORMAAT:
				PONT HET SCHOUW topcode 25E22						GETEK.:	-	IM	TABIJ					A3
										TEK.NR.:	Z0192						BLAD:	017

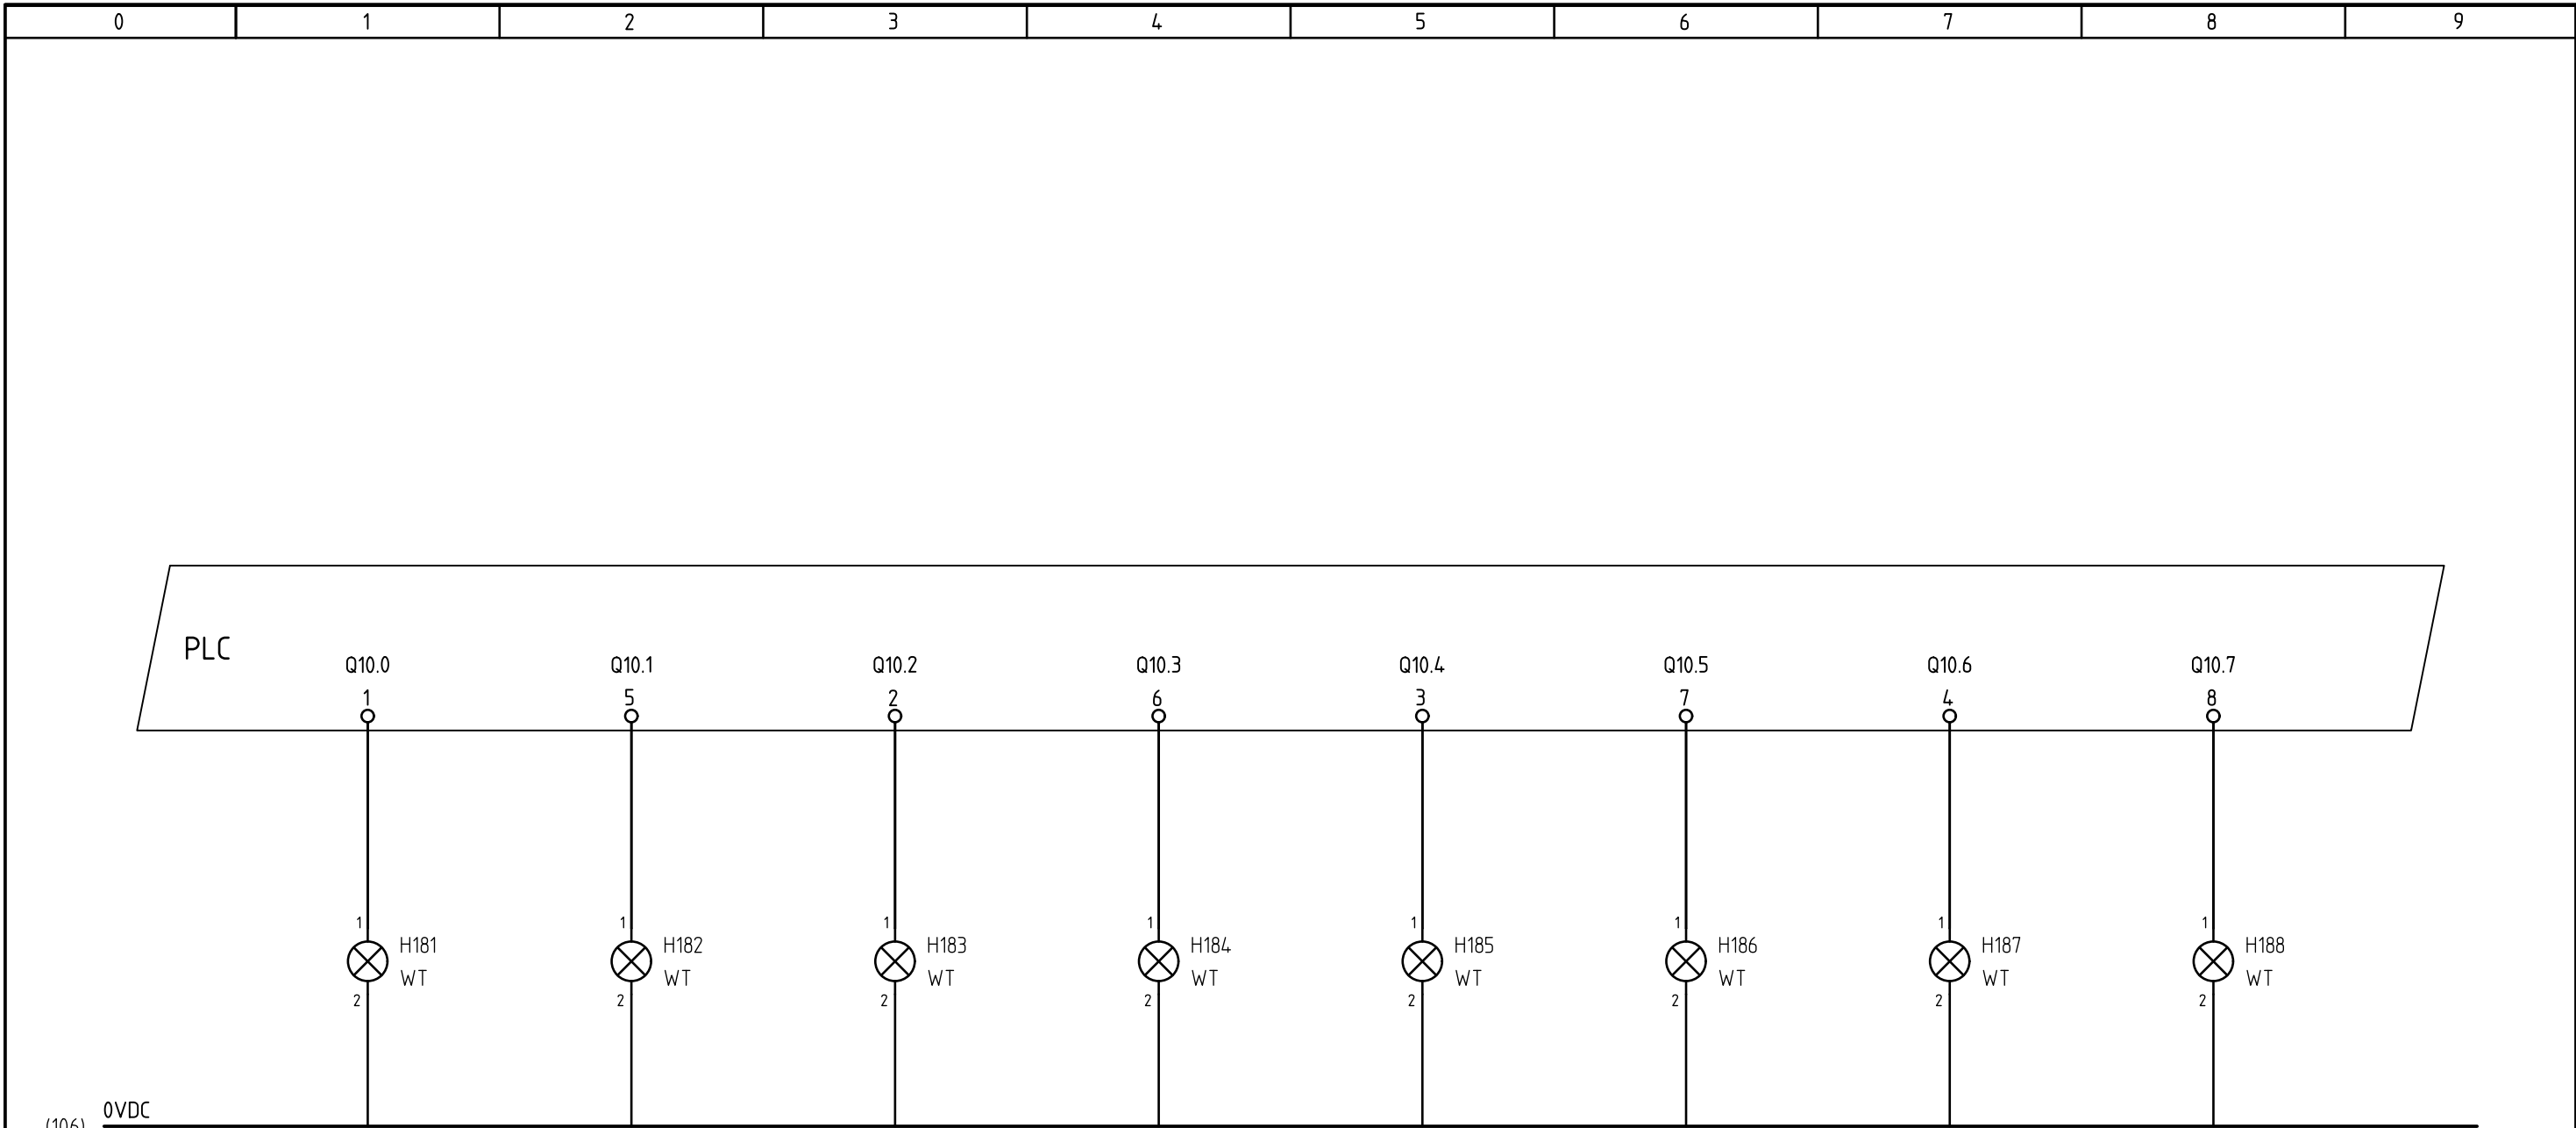

		STROOMKRINGSCHEMA DIGITALE UITGANGSKAART U180																
		HEKJES KANT LANDSMEER		HEKJES KANT HET SCHOUW		SPANKABEL			AANDRIJFKABEL									
		OPEN	DICHT	OPEN	DICHT	OMHOOG		OMLAAG		OMHOOG		OMLAAG						
Imtech		Provincie Noord-Holland		BP STROOMKRINGSCHEMA BESTURING PONT						REV.:		0	C					FORMAAT: A3
				PONT HET SCHOUW topcode 25E22						GETEK.:	-	IM	TABIJ					
										TEK.NR.: Z0192						BLAD: 018		

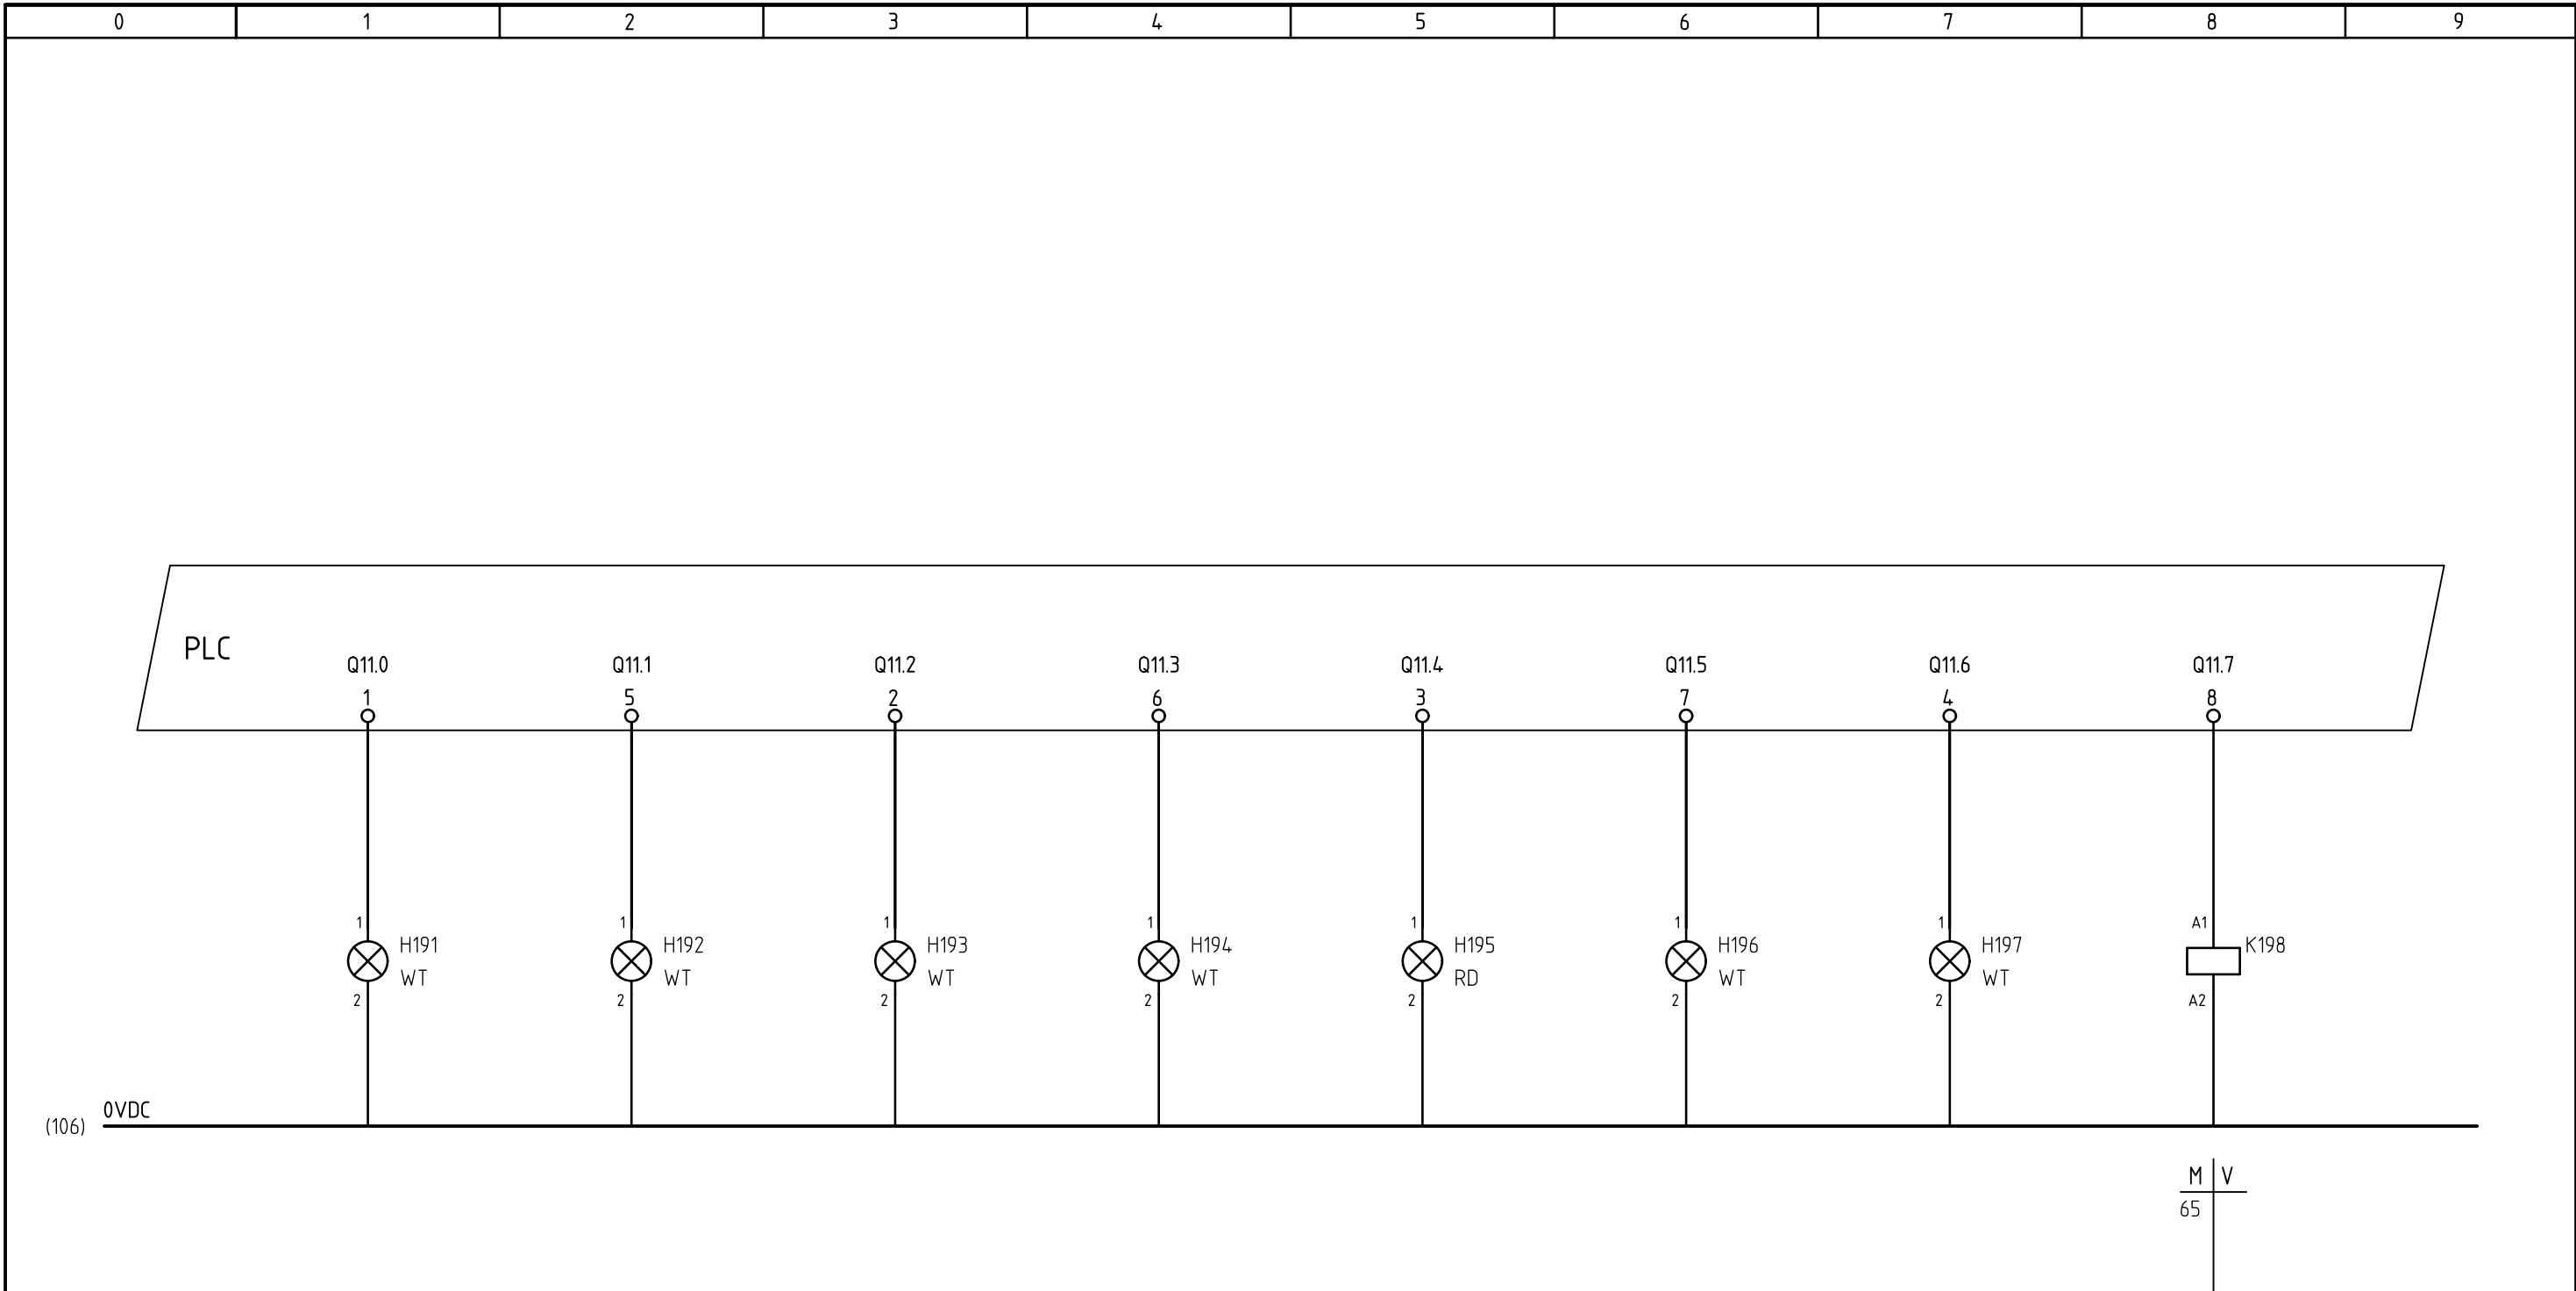

STROOMKRINGSCHEMA DIGITALE UITGANGSKAART U190									
SLAGBOOM KANT LANDSMEER		SLAGBOOM KANT HET SCHOUW		NOODSTOP	AANGEMEERD	AANGEMEERD	IN/UIT		
OPEN		DICHT		OPEN	DICHT	BEDIEND	KANT LANDSMEER	KANT HET SCHOUW	VERWARMING

Imtech

: :

BP STROOMKRINGSCHEMA BESTURING PONT
PONT HET SCHOUW topcode 25E22

REV.:
GETEK.:
TEK.NR.:
Z0192

X

0


C


IM

TABIJ


FORMAAT:
A3

BLAD:
019

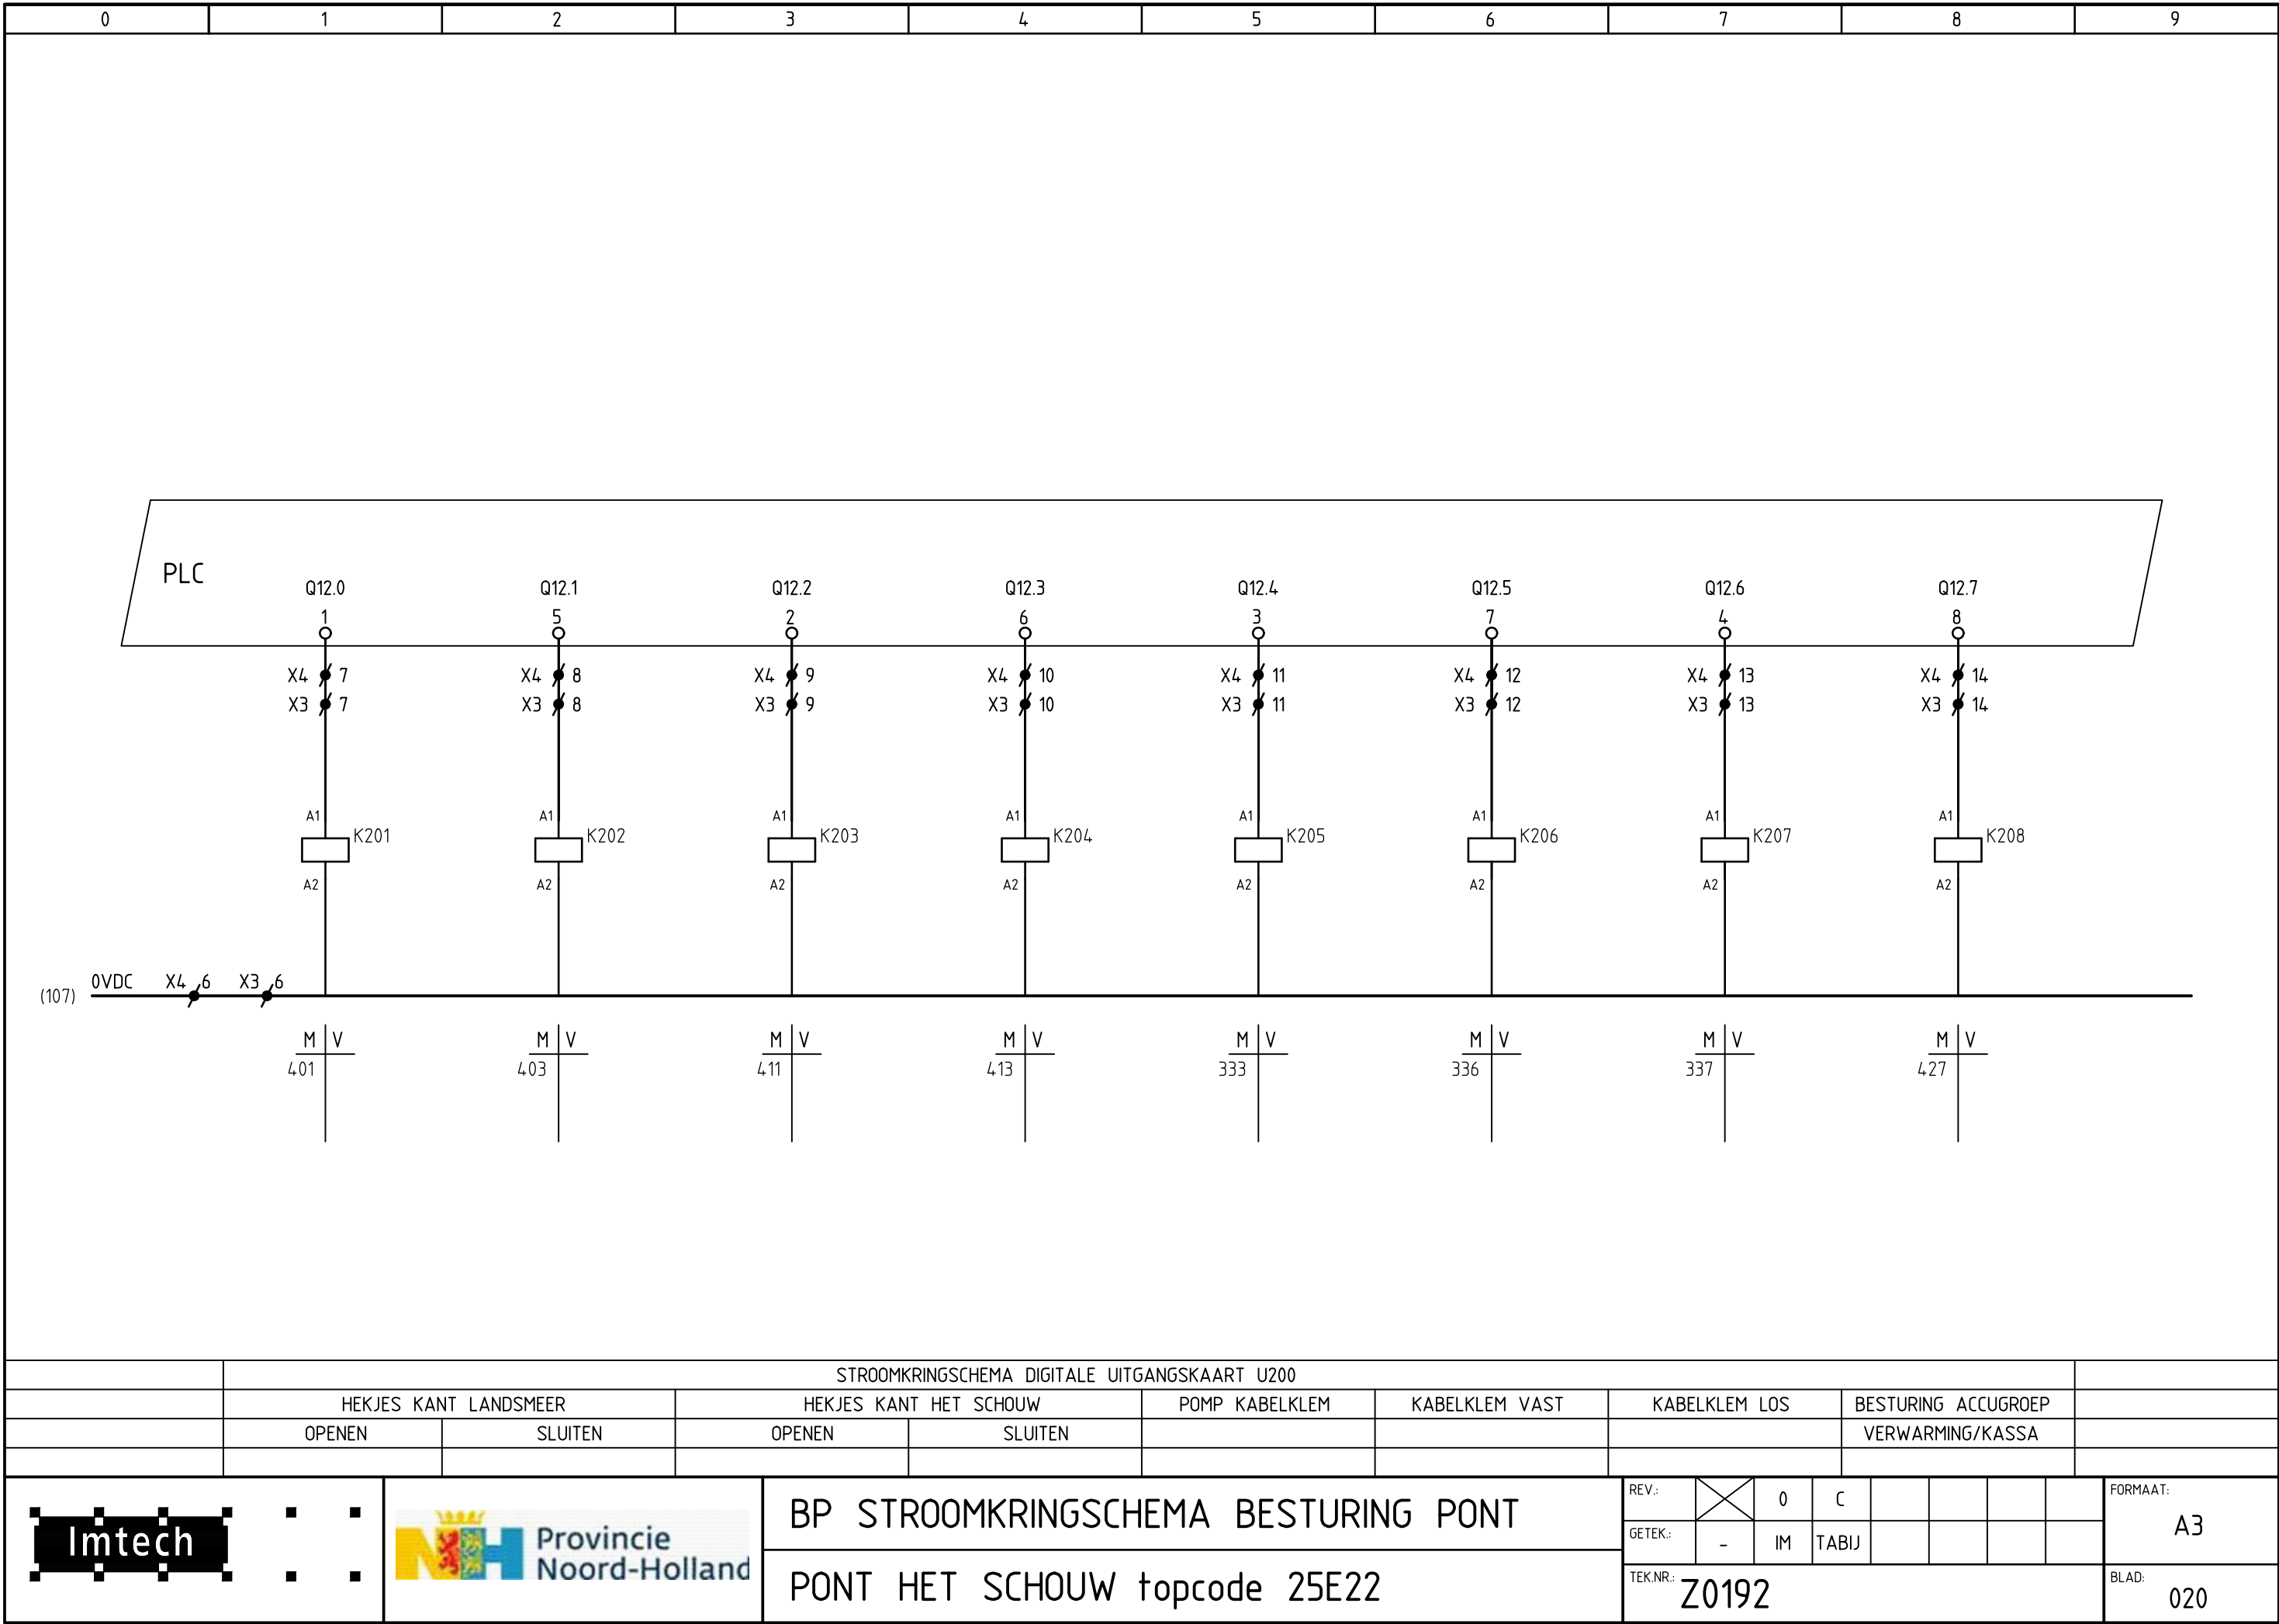

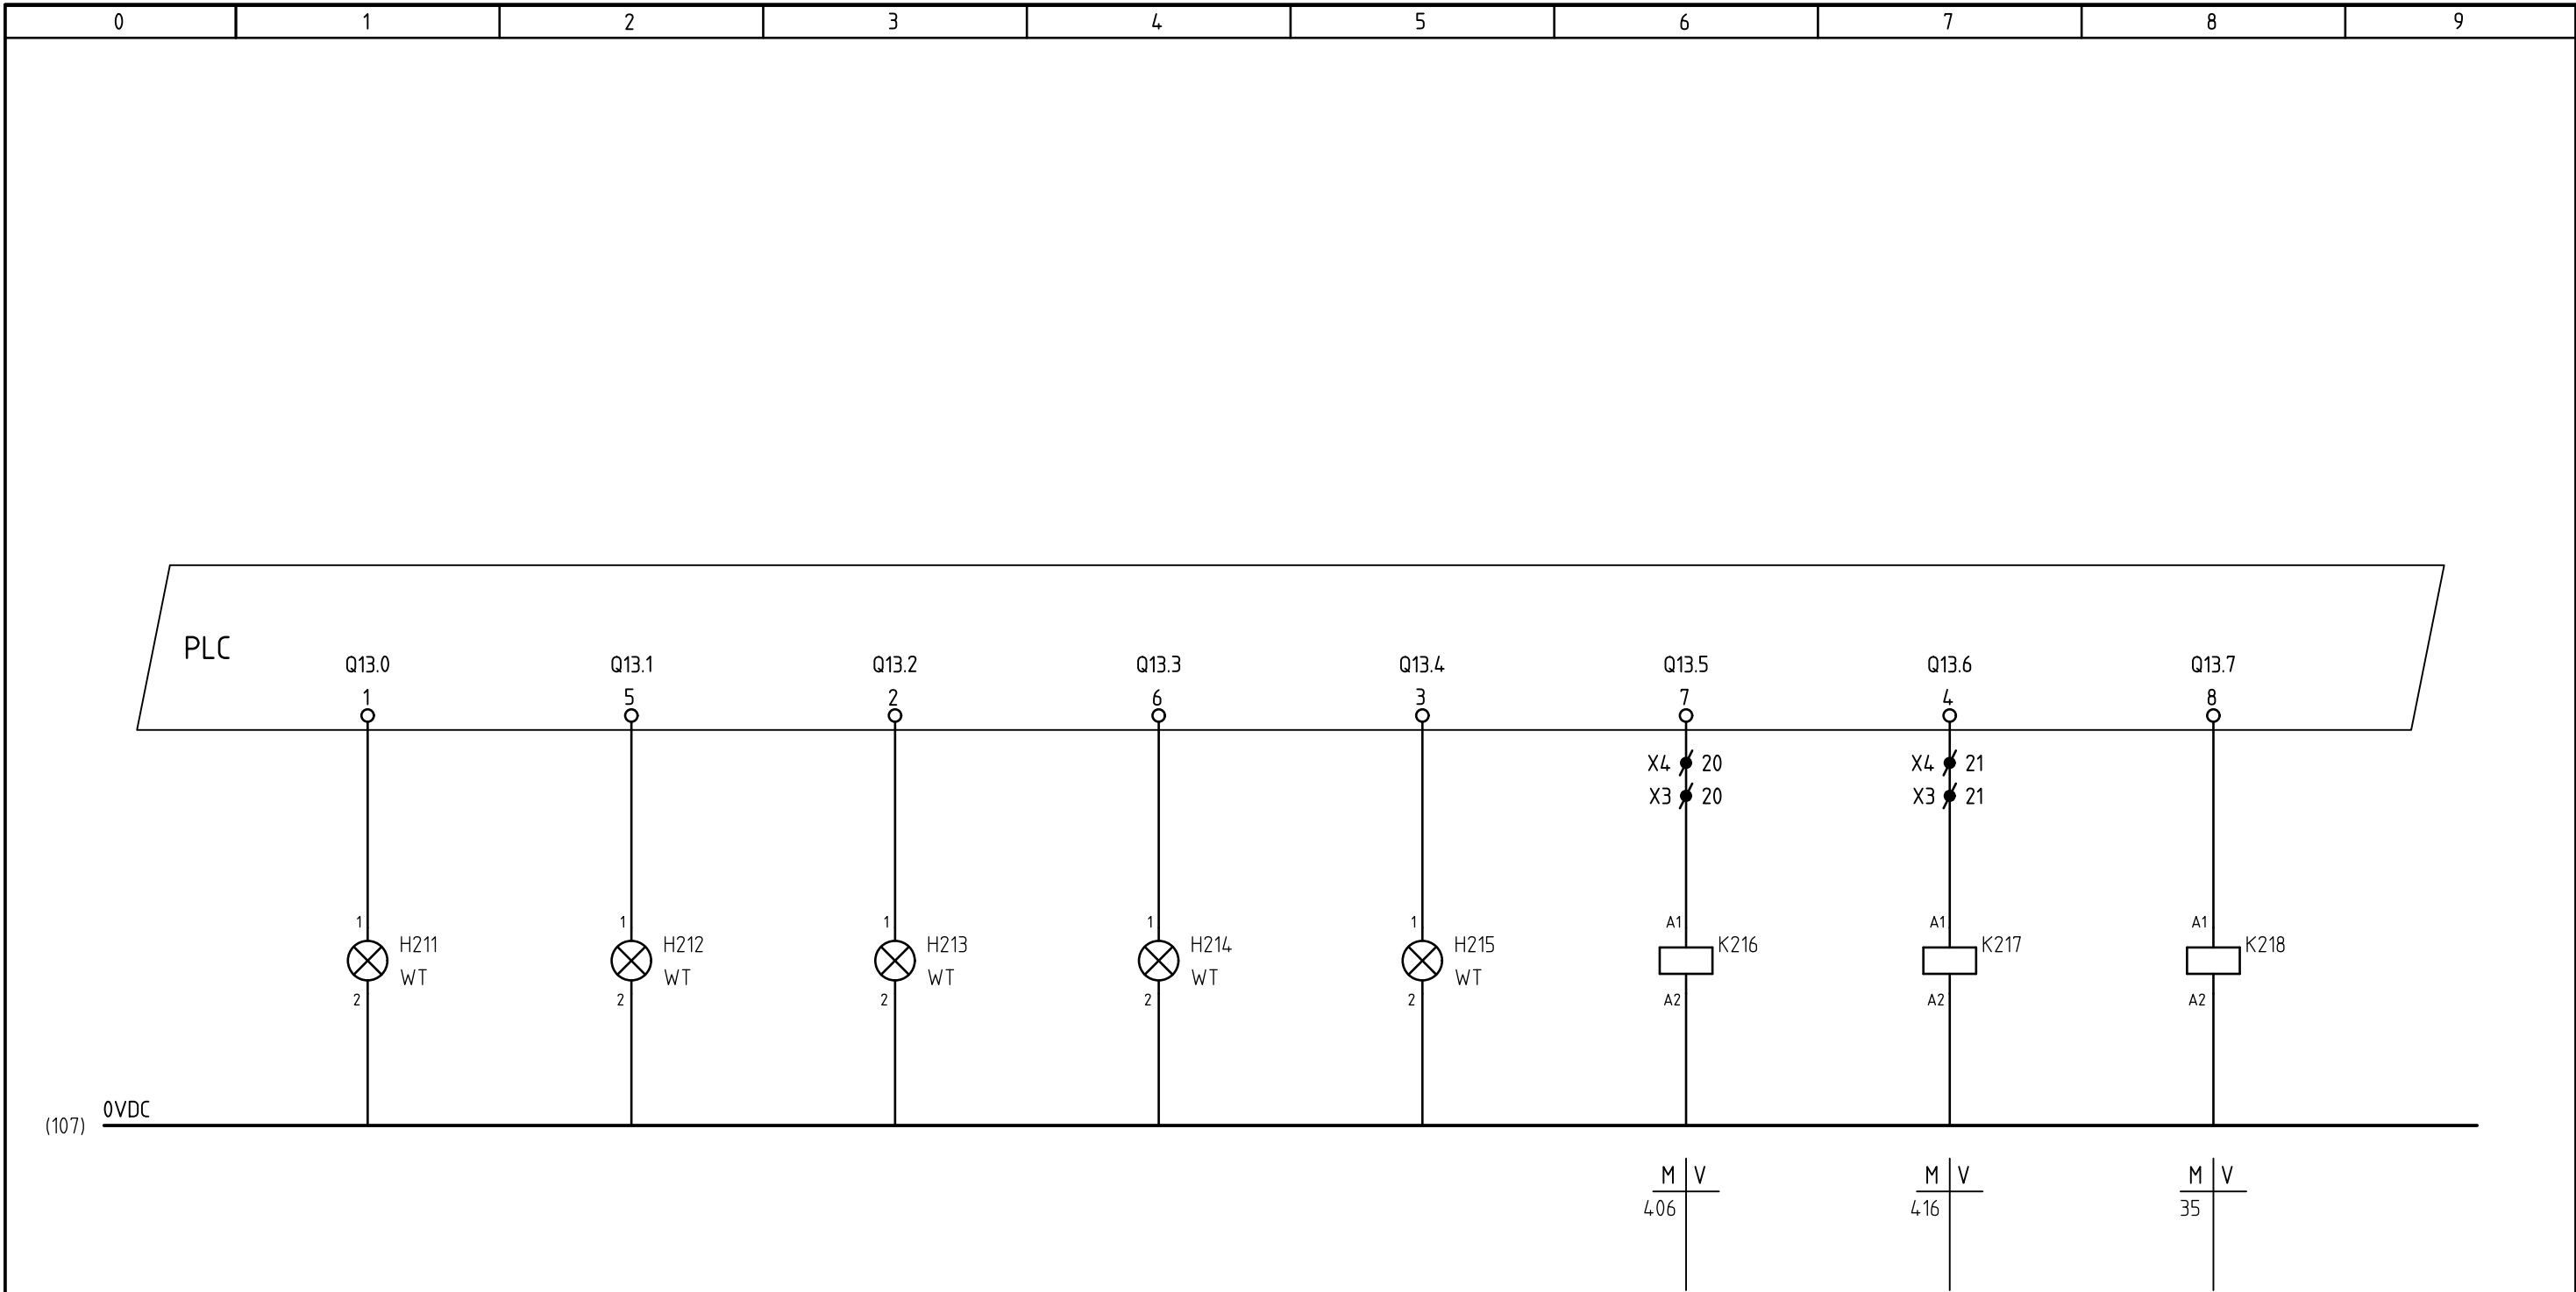


STROOMKRINGSCHEMA DIGITALE UITGANGSKAART U210																			
LENSPOMP 1		LENSPOMP 2		LENSPOMP 3		KABELKLEM		KABELKLEM		LANDSMEER		HET SCHOUW		RESERVE					
BEDRIJF		BEDRIJF		BEDRIJF		VAST		LOS		GELUIDSGEVER		GELUIDSGEVER							
Imtech		Provincie Noord-Holland		BP STROOMKRINGSCHEMA BESTURING PONT								REV.: 0 C				FORMAAT: A3			
				PONT HET SCHOUW topcode 25E22								GETEK.: - IM TABIJ							
												TEK.NR.: Z0192				BLAD: 021			

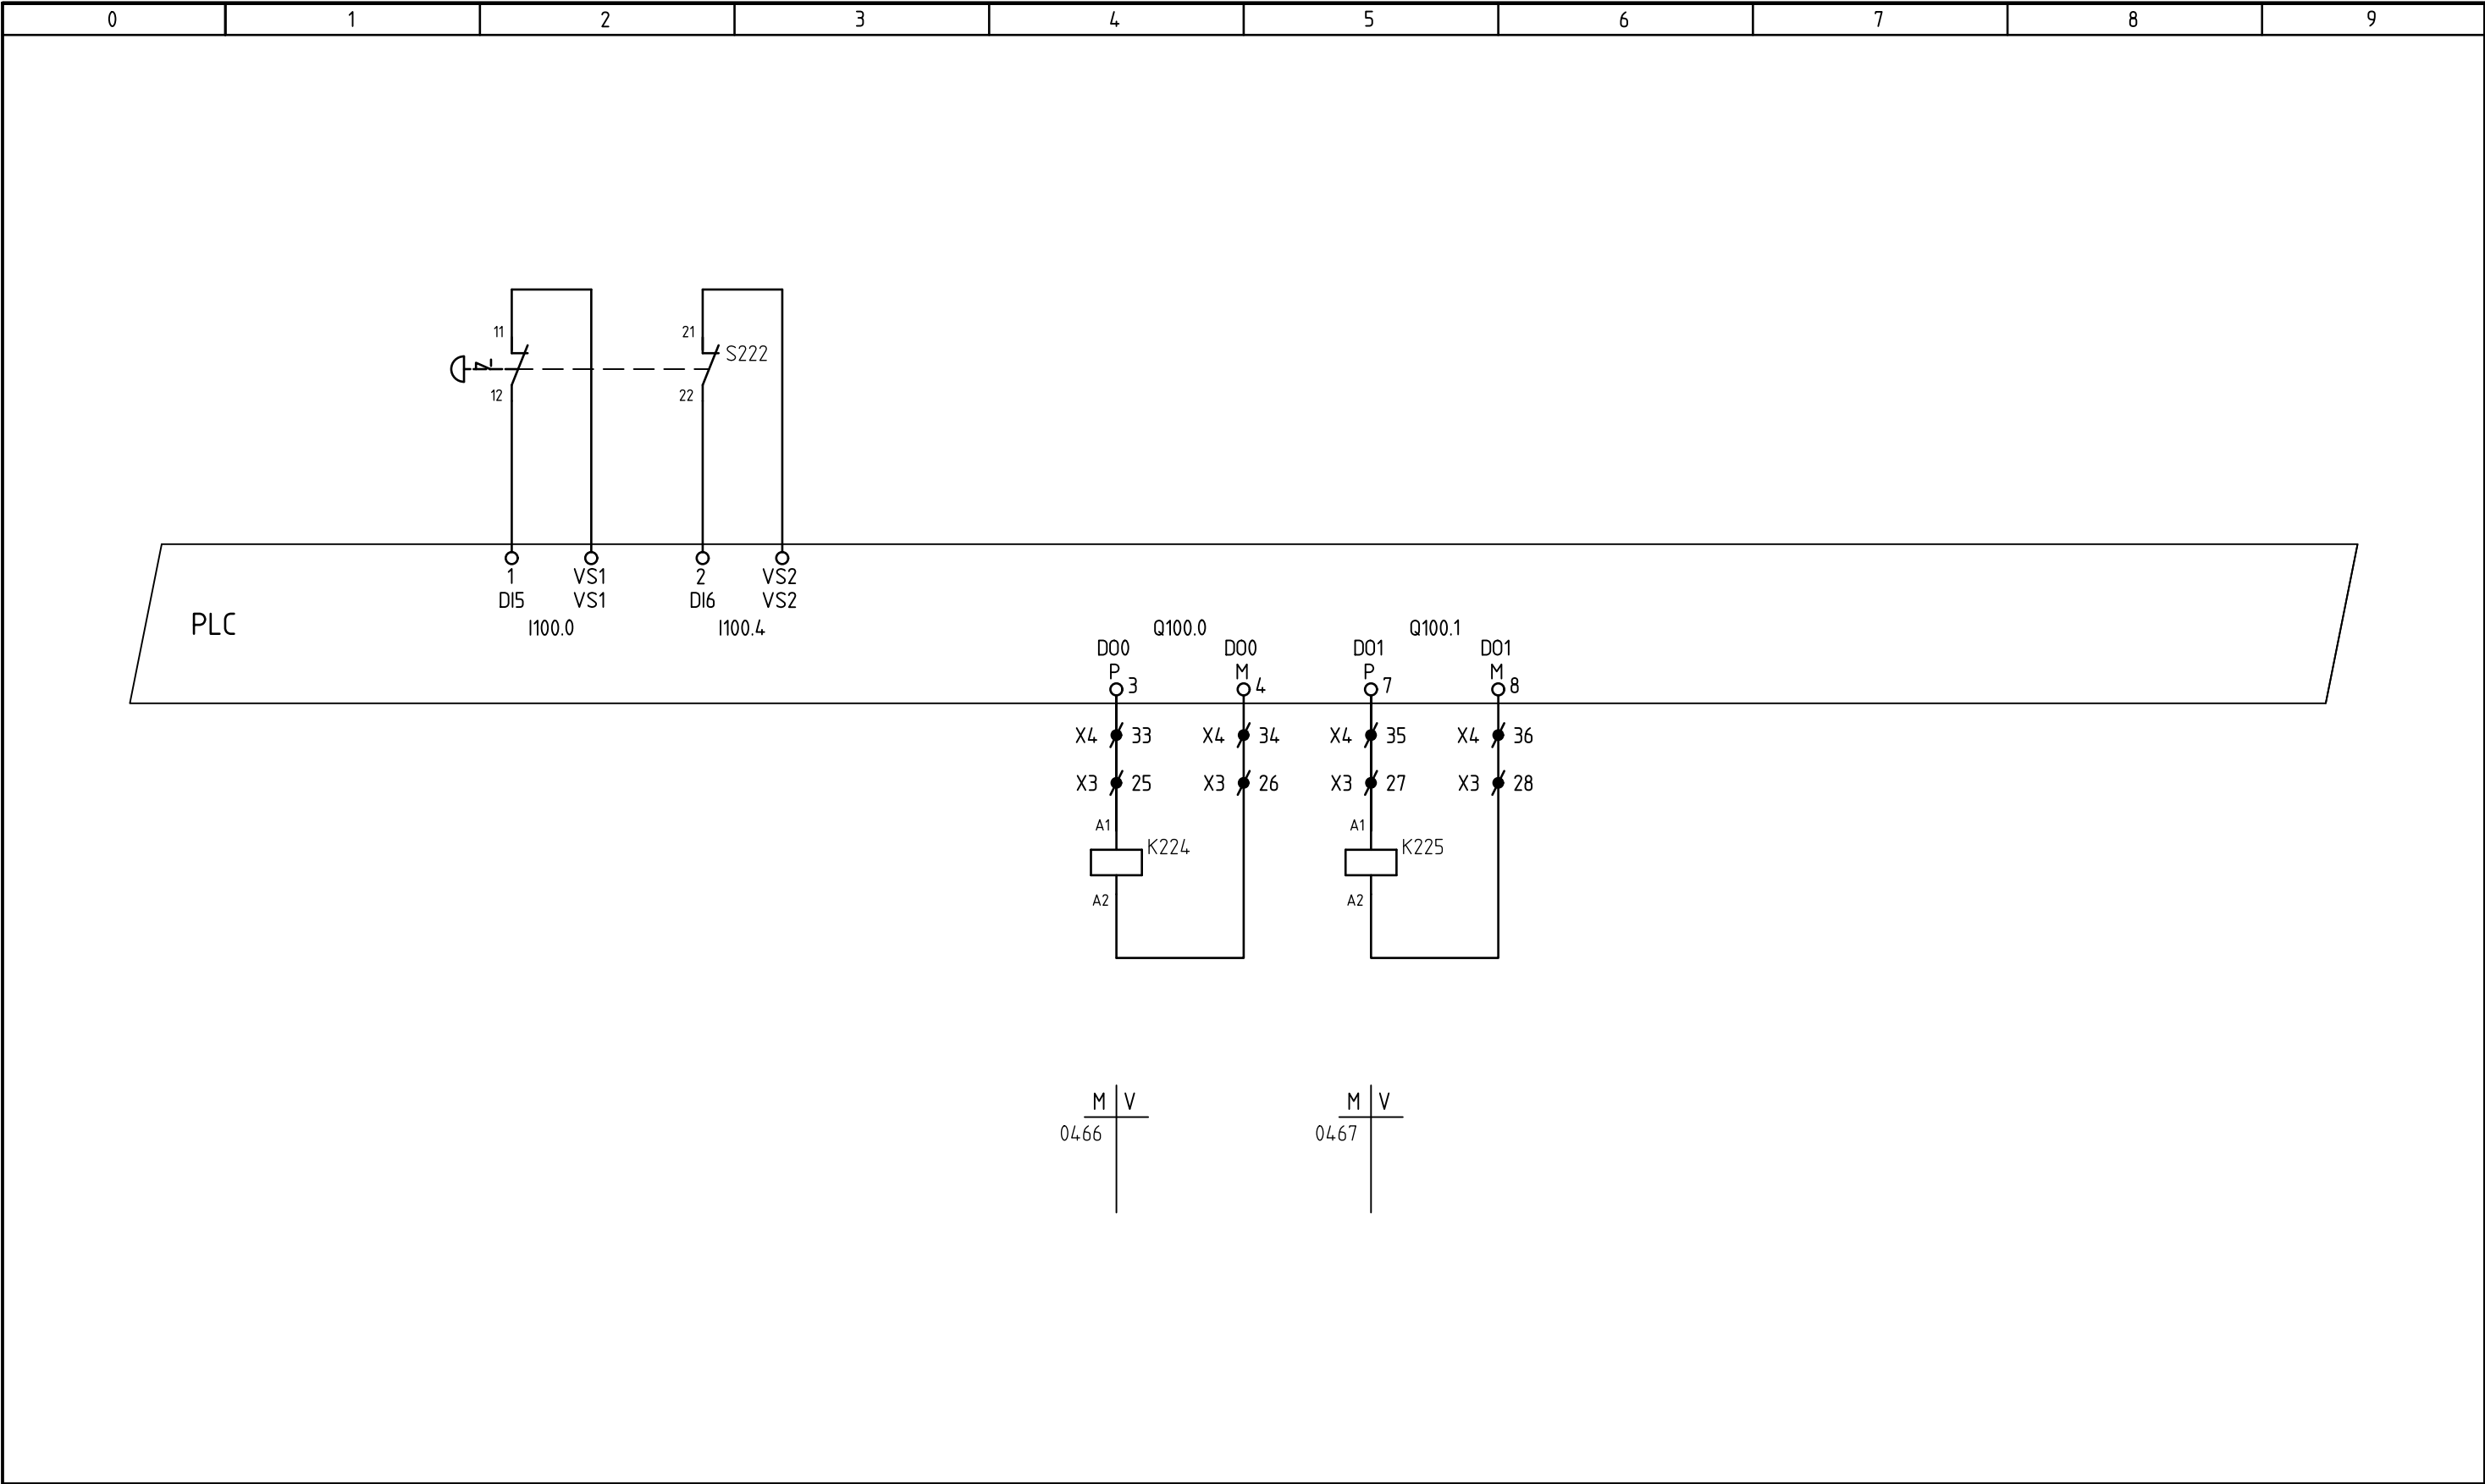


STROOMKRINGSCHEMA SAFETY IN- EN UITGANGSKAART U220									
		NOODSTOP	NOODSTOP UITG.1	NOODSTOP UITG. 2					

	:	:		BP STROOMKRINGSCHEMA BESTURING PONT				REV.:		0	C					FORMAAT:
				PONT HET SCHOUW topcode 25E22				GETEK.:	-	IM	TABIJ					A3
								TEK.NR.:	Z0192						BLAD:	022

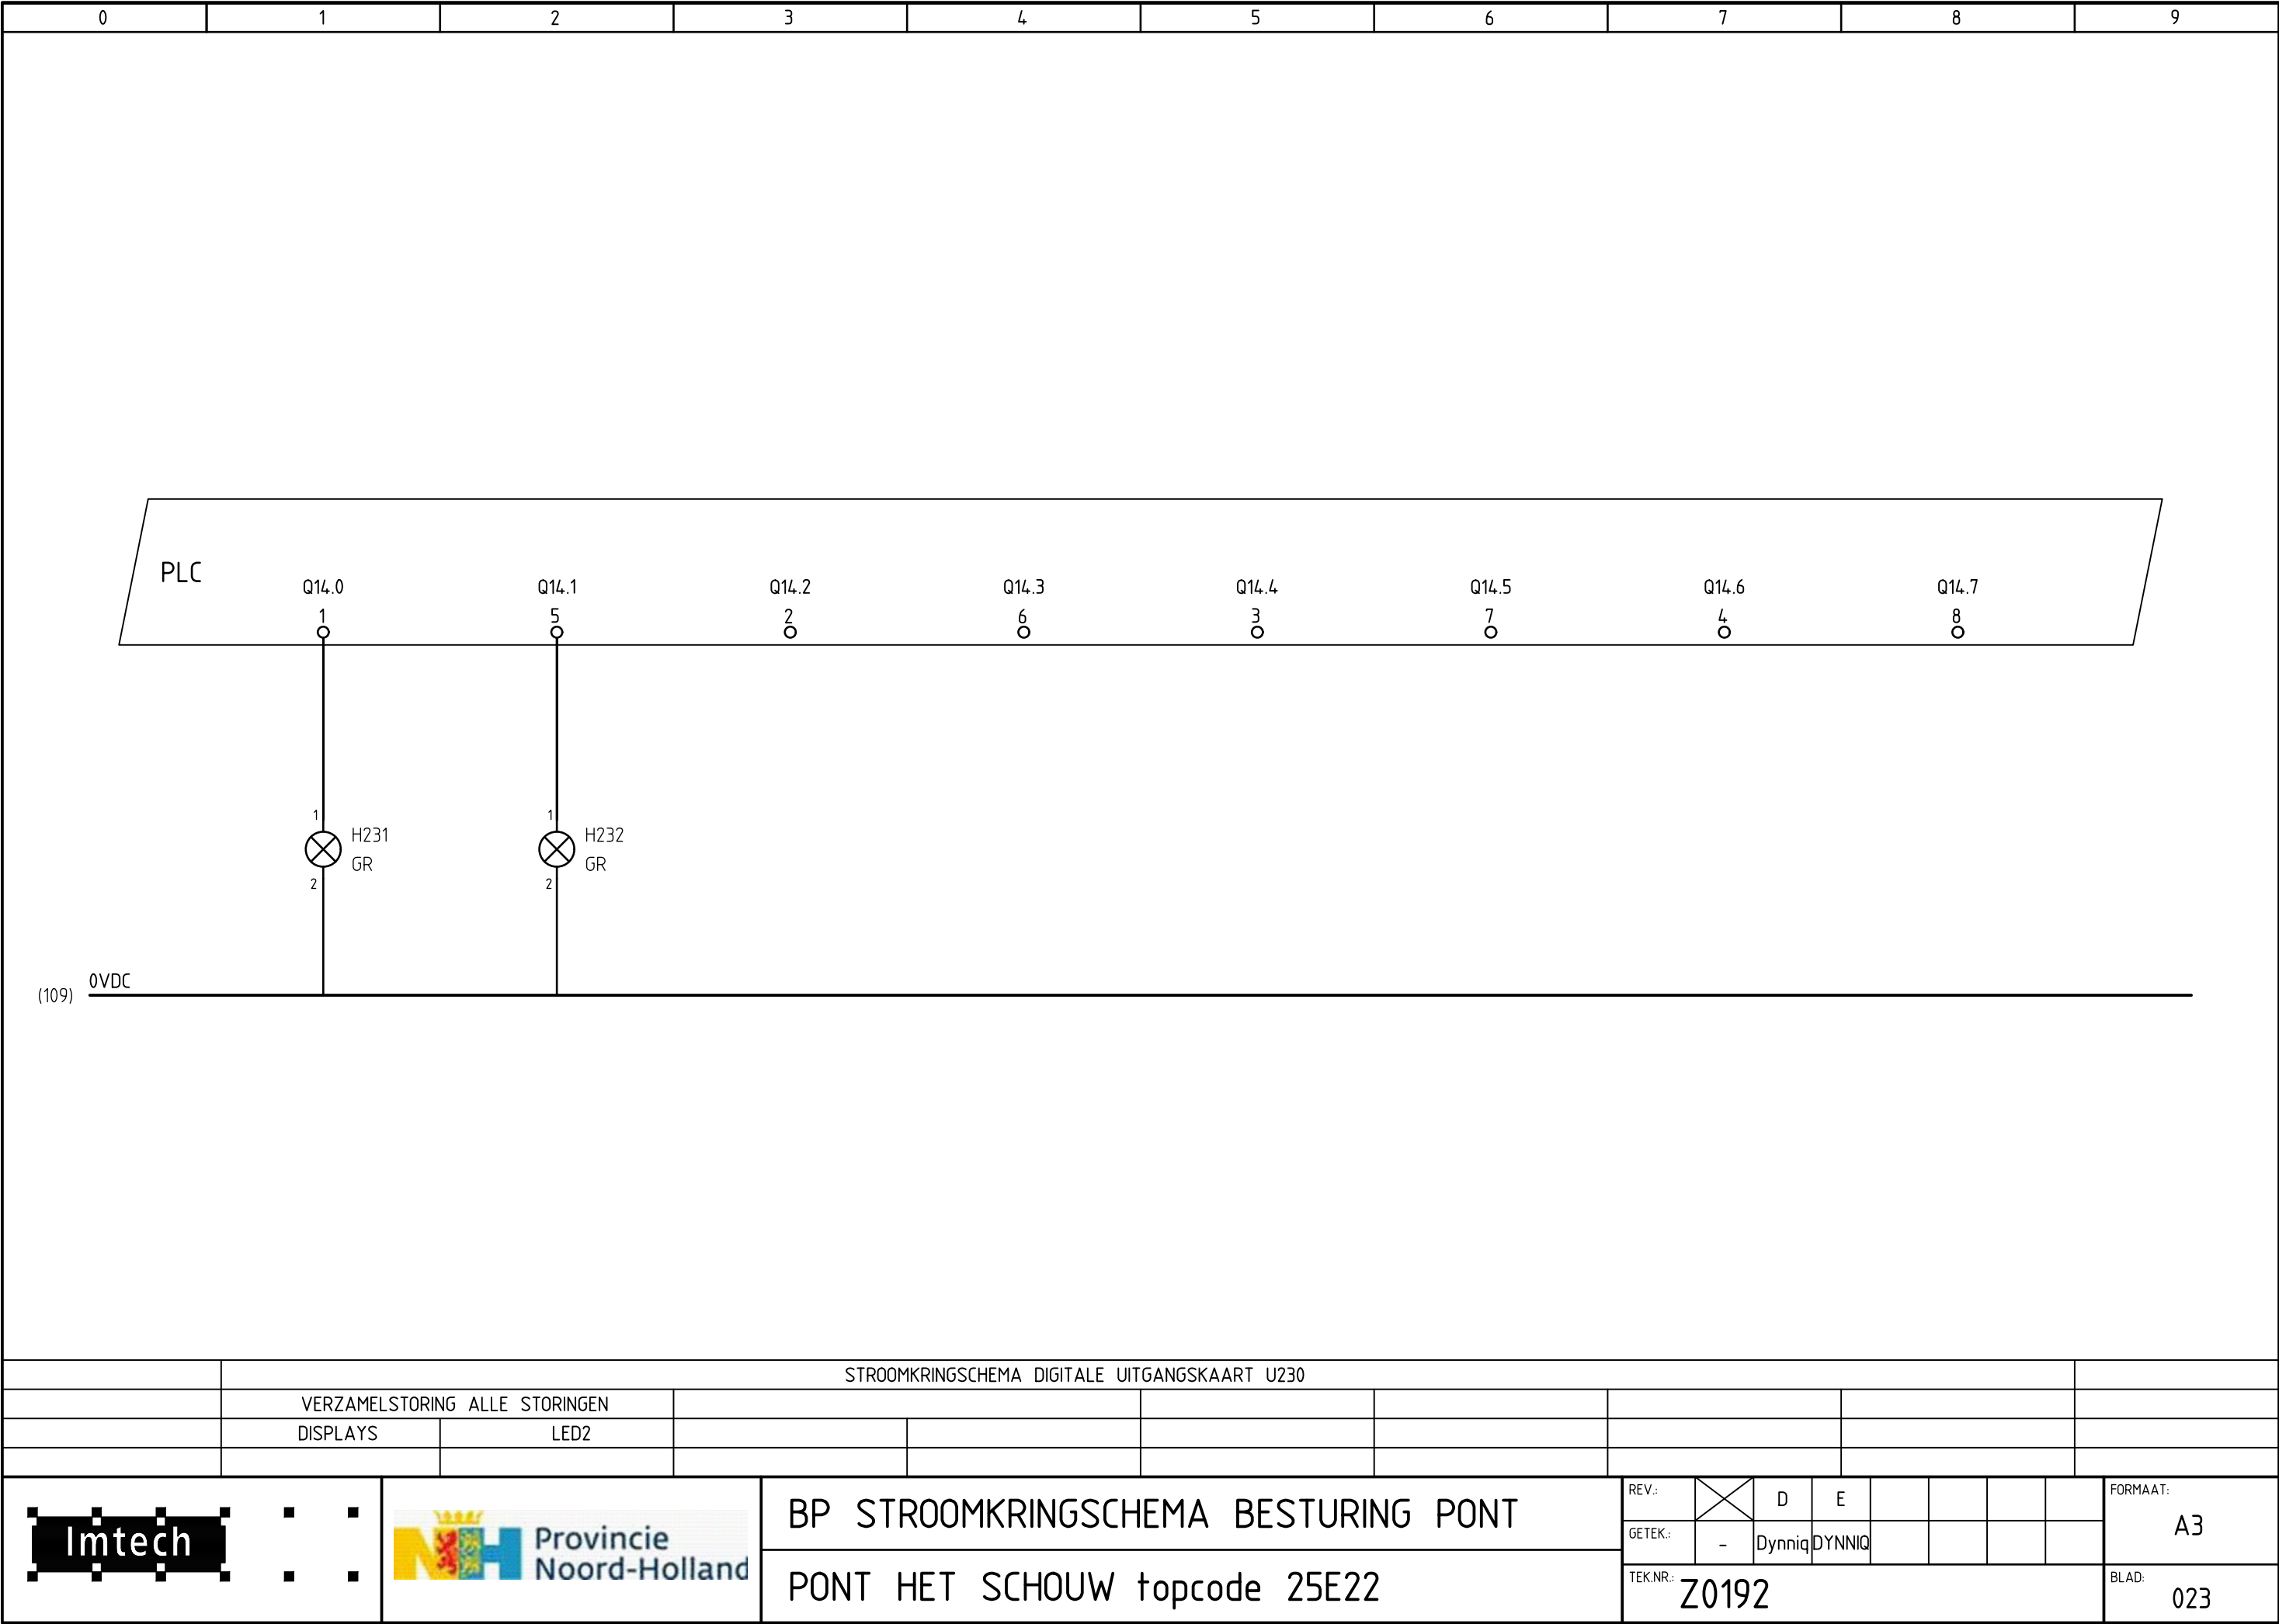

FILENR: Z0192-104

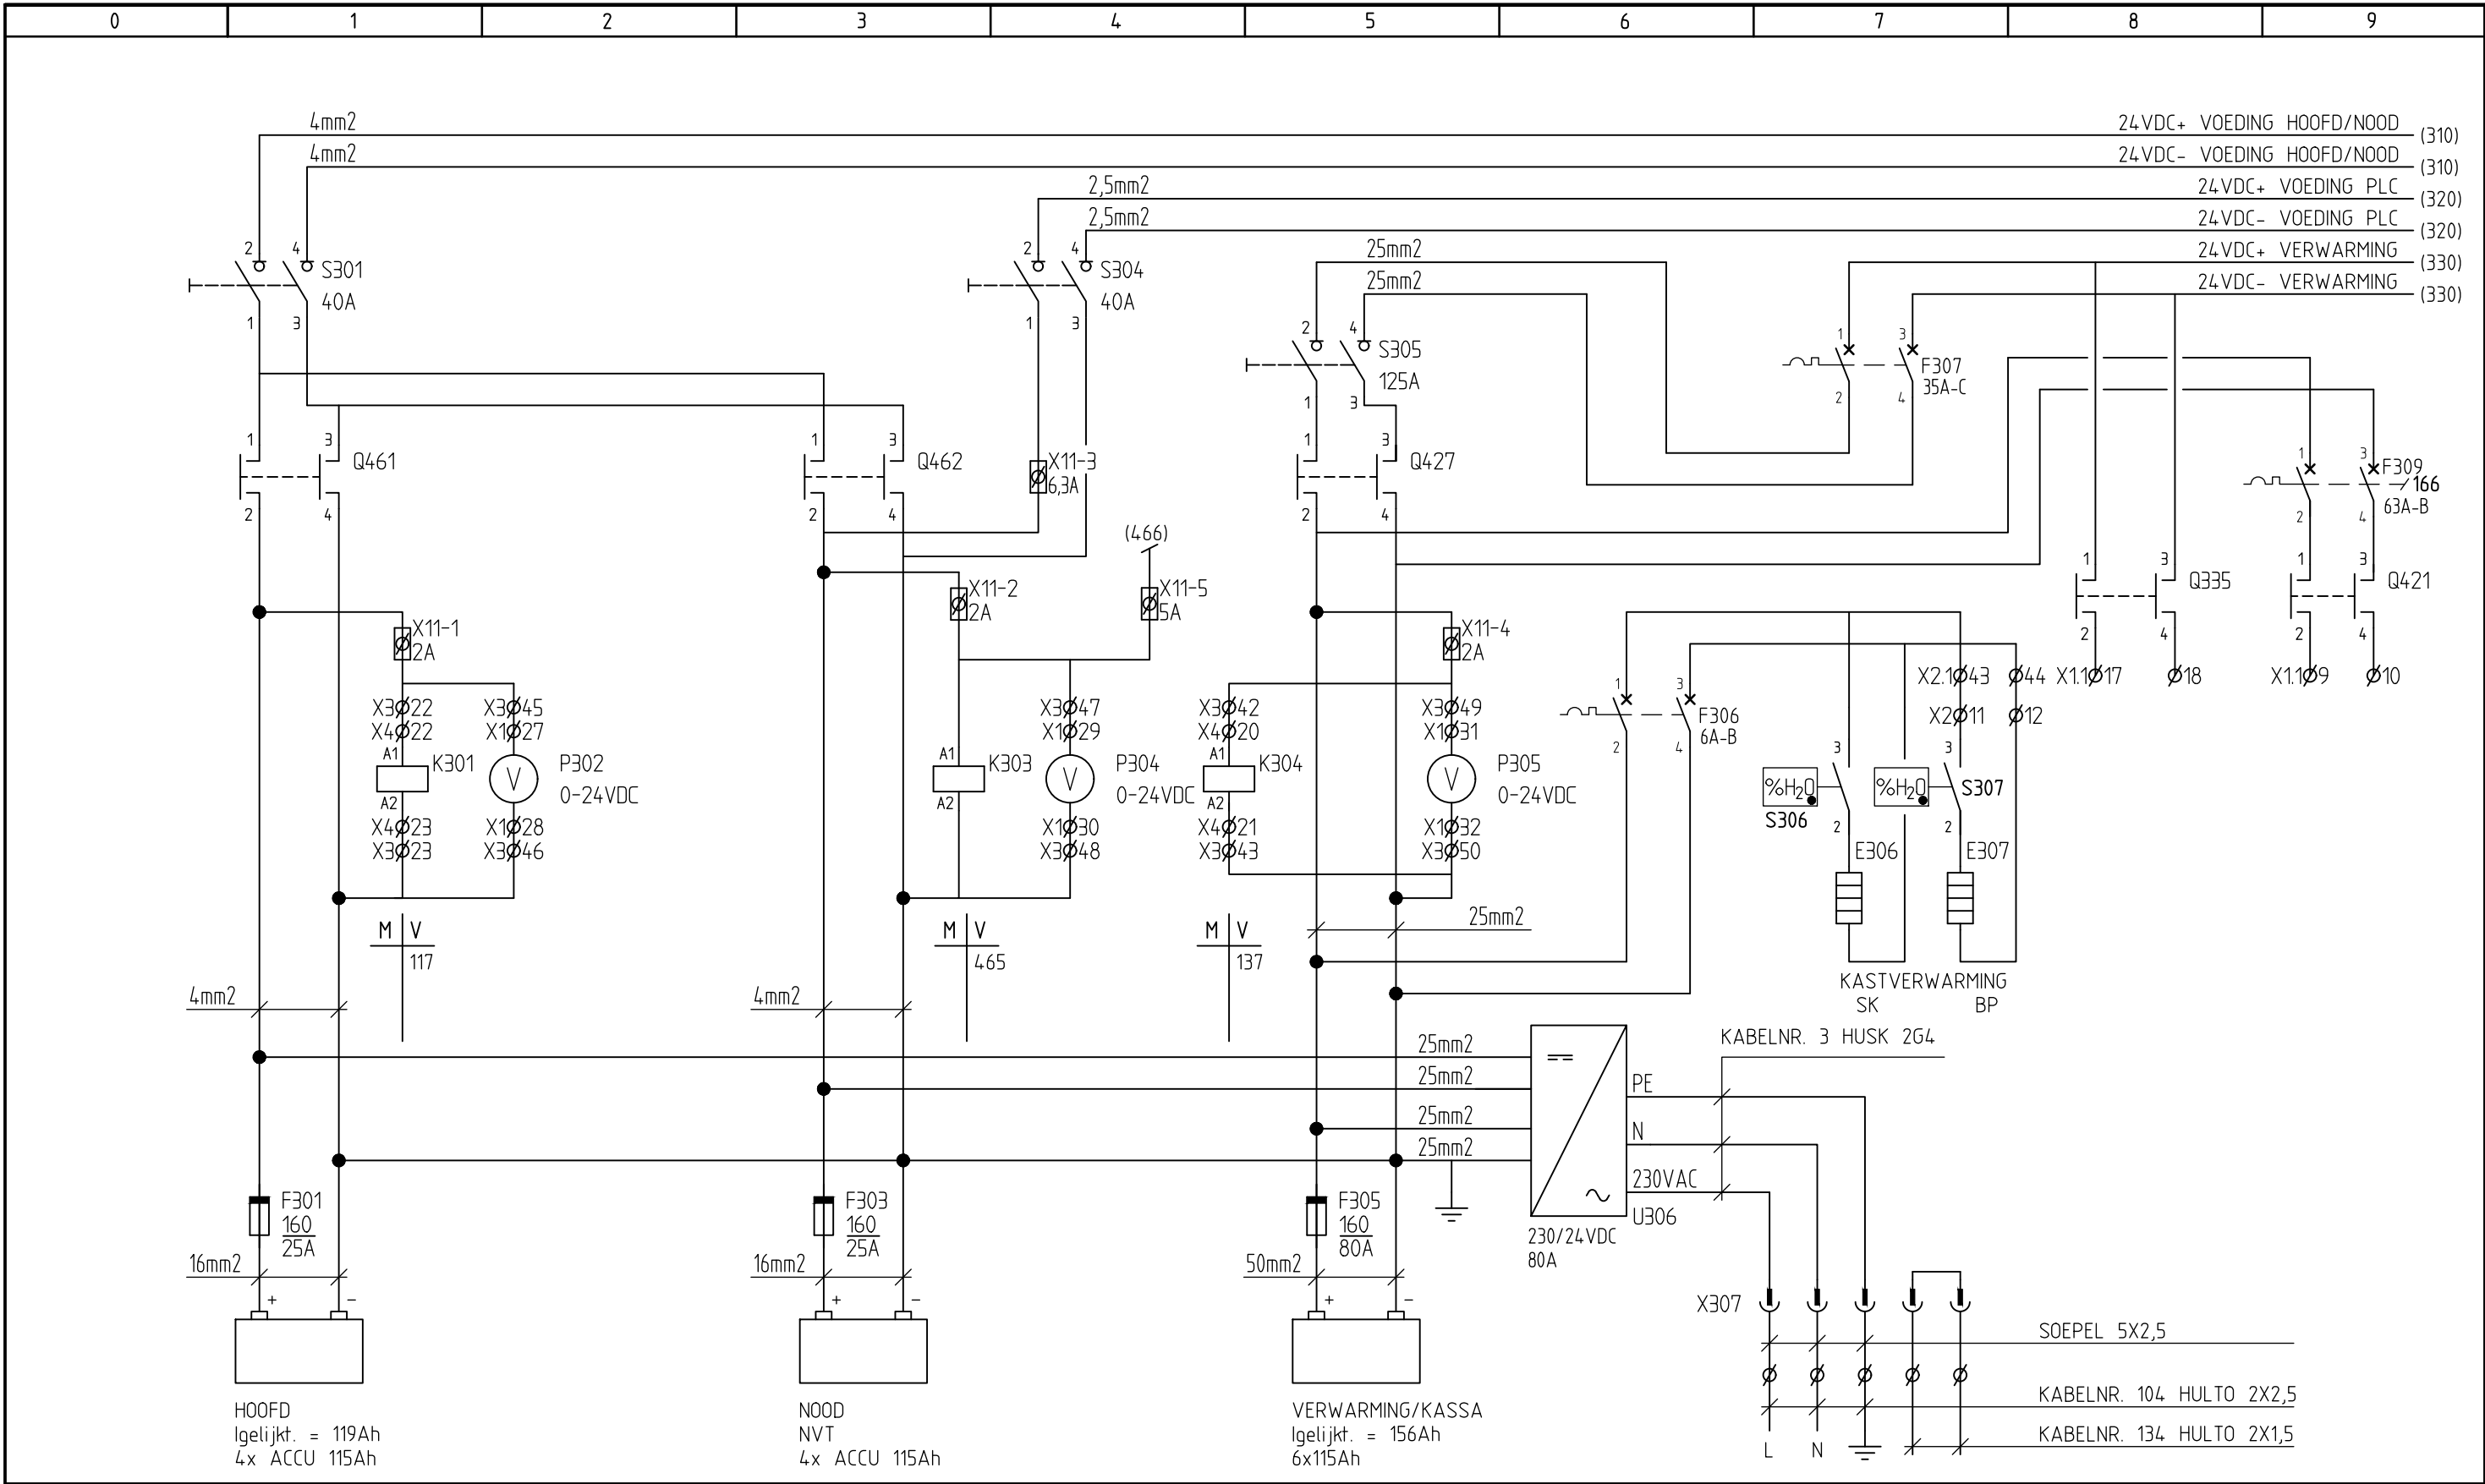


	HOOFDACCU'S		NOODACCU'S		VERWARMING/KASSA	LADER	VOEDING WAL	KABELKLEM	BRANDBLUSPOMP




SK STROOMKRINGSCHEMA VOEDINGEN

PONT HET SCHOUW topcode 25E22

REV.:		0	A	C				FORMAAT:
GETEK.:	-	IM	IM	TABIJ				A3
TEK.NR.:	Z0192							BLAD: 030

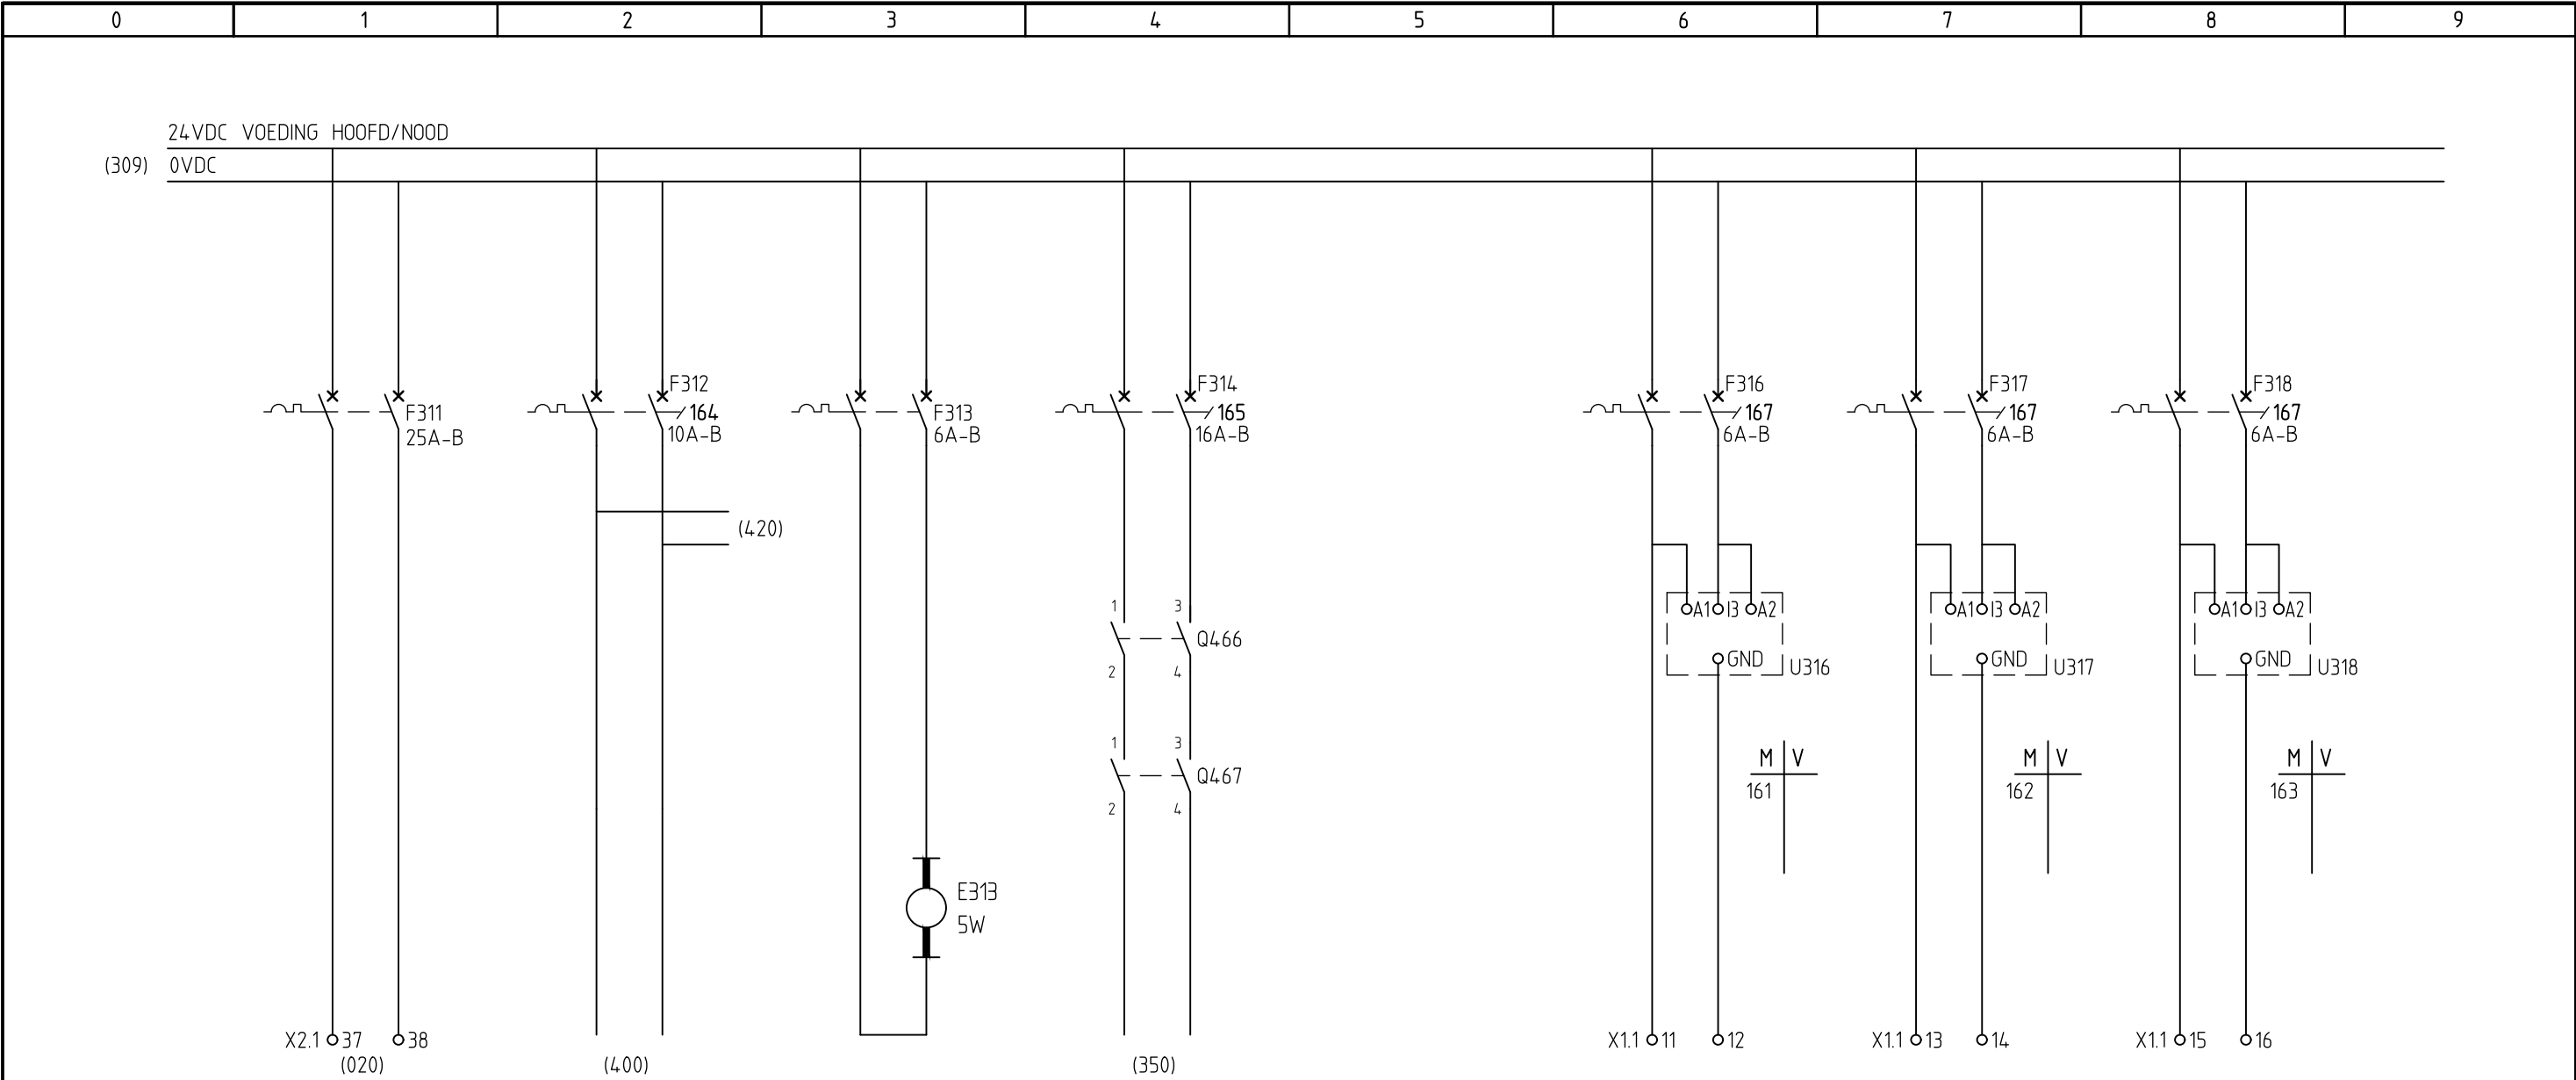


STROOMKRINGSCHEMA VOEDINGEN															
	VOEDING	VOEDING	KASTVERLICHTING	VOEDING		LENSPOMP 1	LENSPOMP 2	LENSPOMP 3							
	BEDIENINGSPANEEL BP	STUURSTROOM		MOTOREN											
Imtech Provincie Noord-Holland			SK STROOMKRINGSCHEMA VOEDINGEN				REV.:		0	C					FORMAAT: A3
							GETEK.:	-	IM	TABIJ					
			PONT HET SCHOUW topcode 25E22				TEK.NR.: Z0192								BLAD: 031

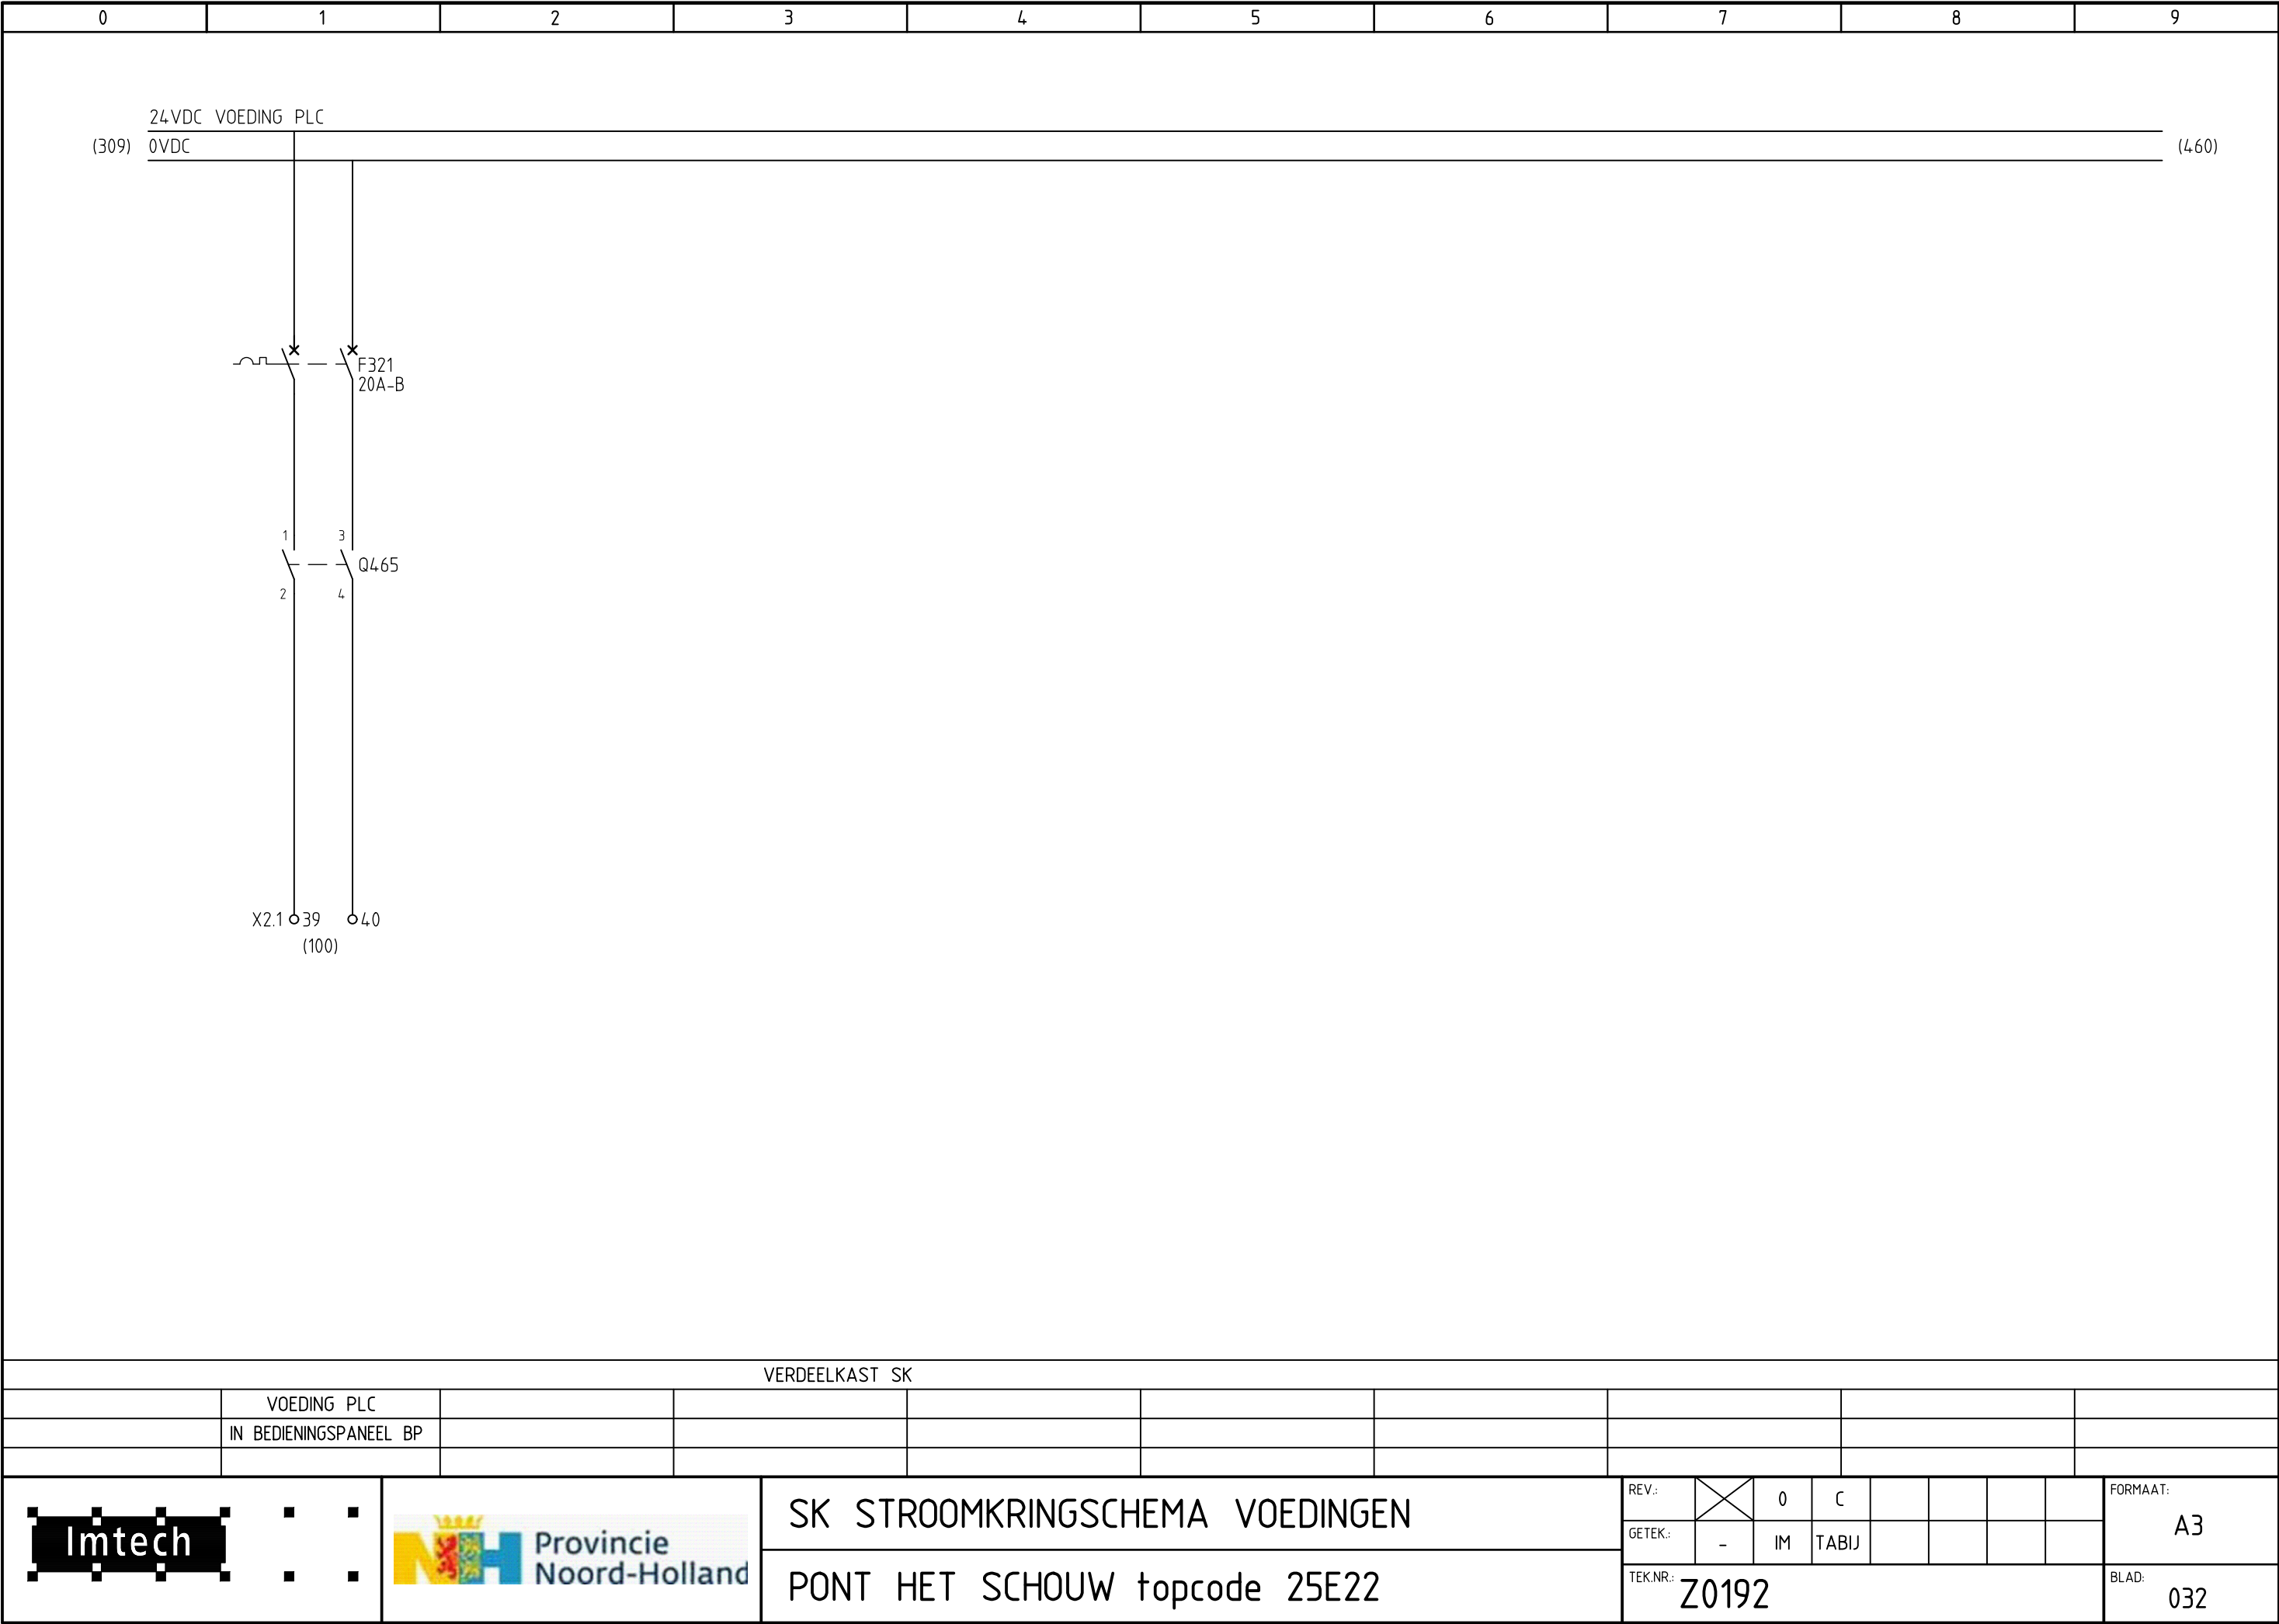


SK STROOMKRINGSHEMA VOEDINGEN

PONT HET SCHOUW topcode 25E22

REV.:	X	0	C					FORMAAT:
GETEK.:	-	IM	TABIJ					A3
TEK.NR.:	Z0192							BLAD:
								032

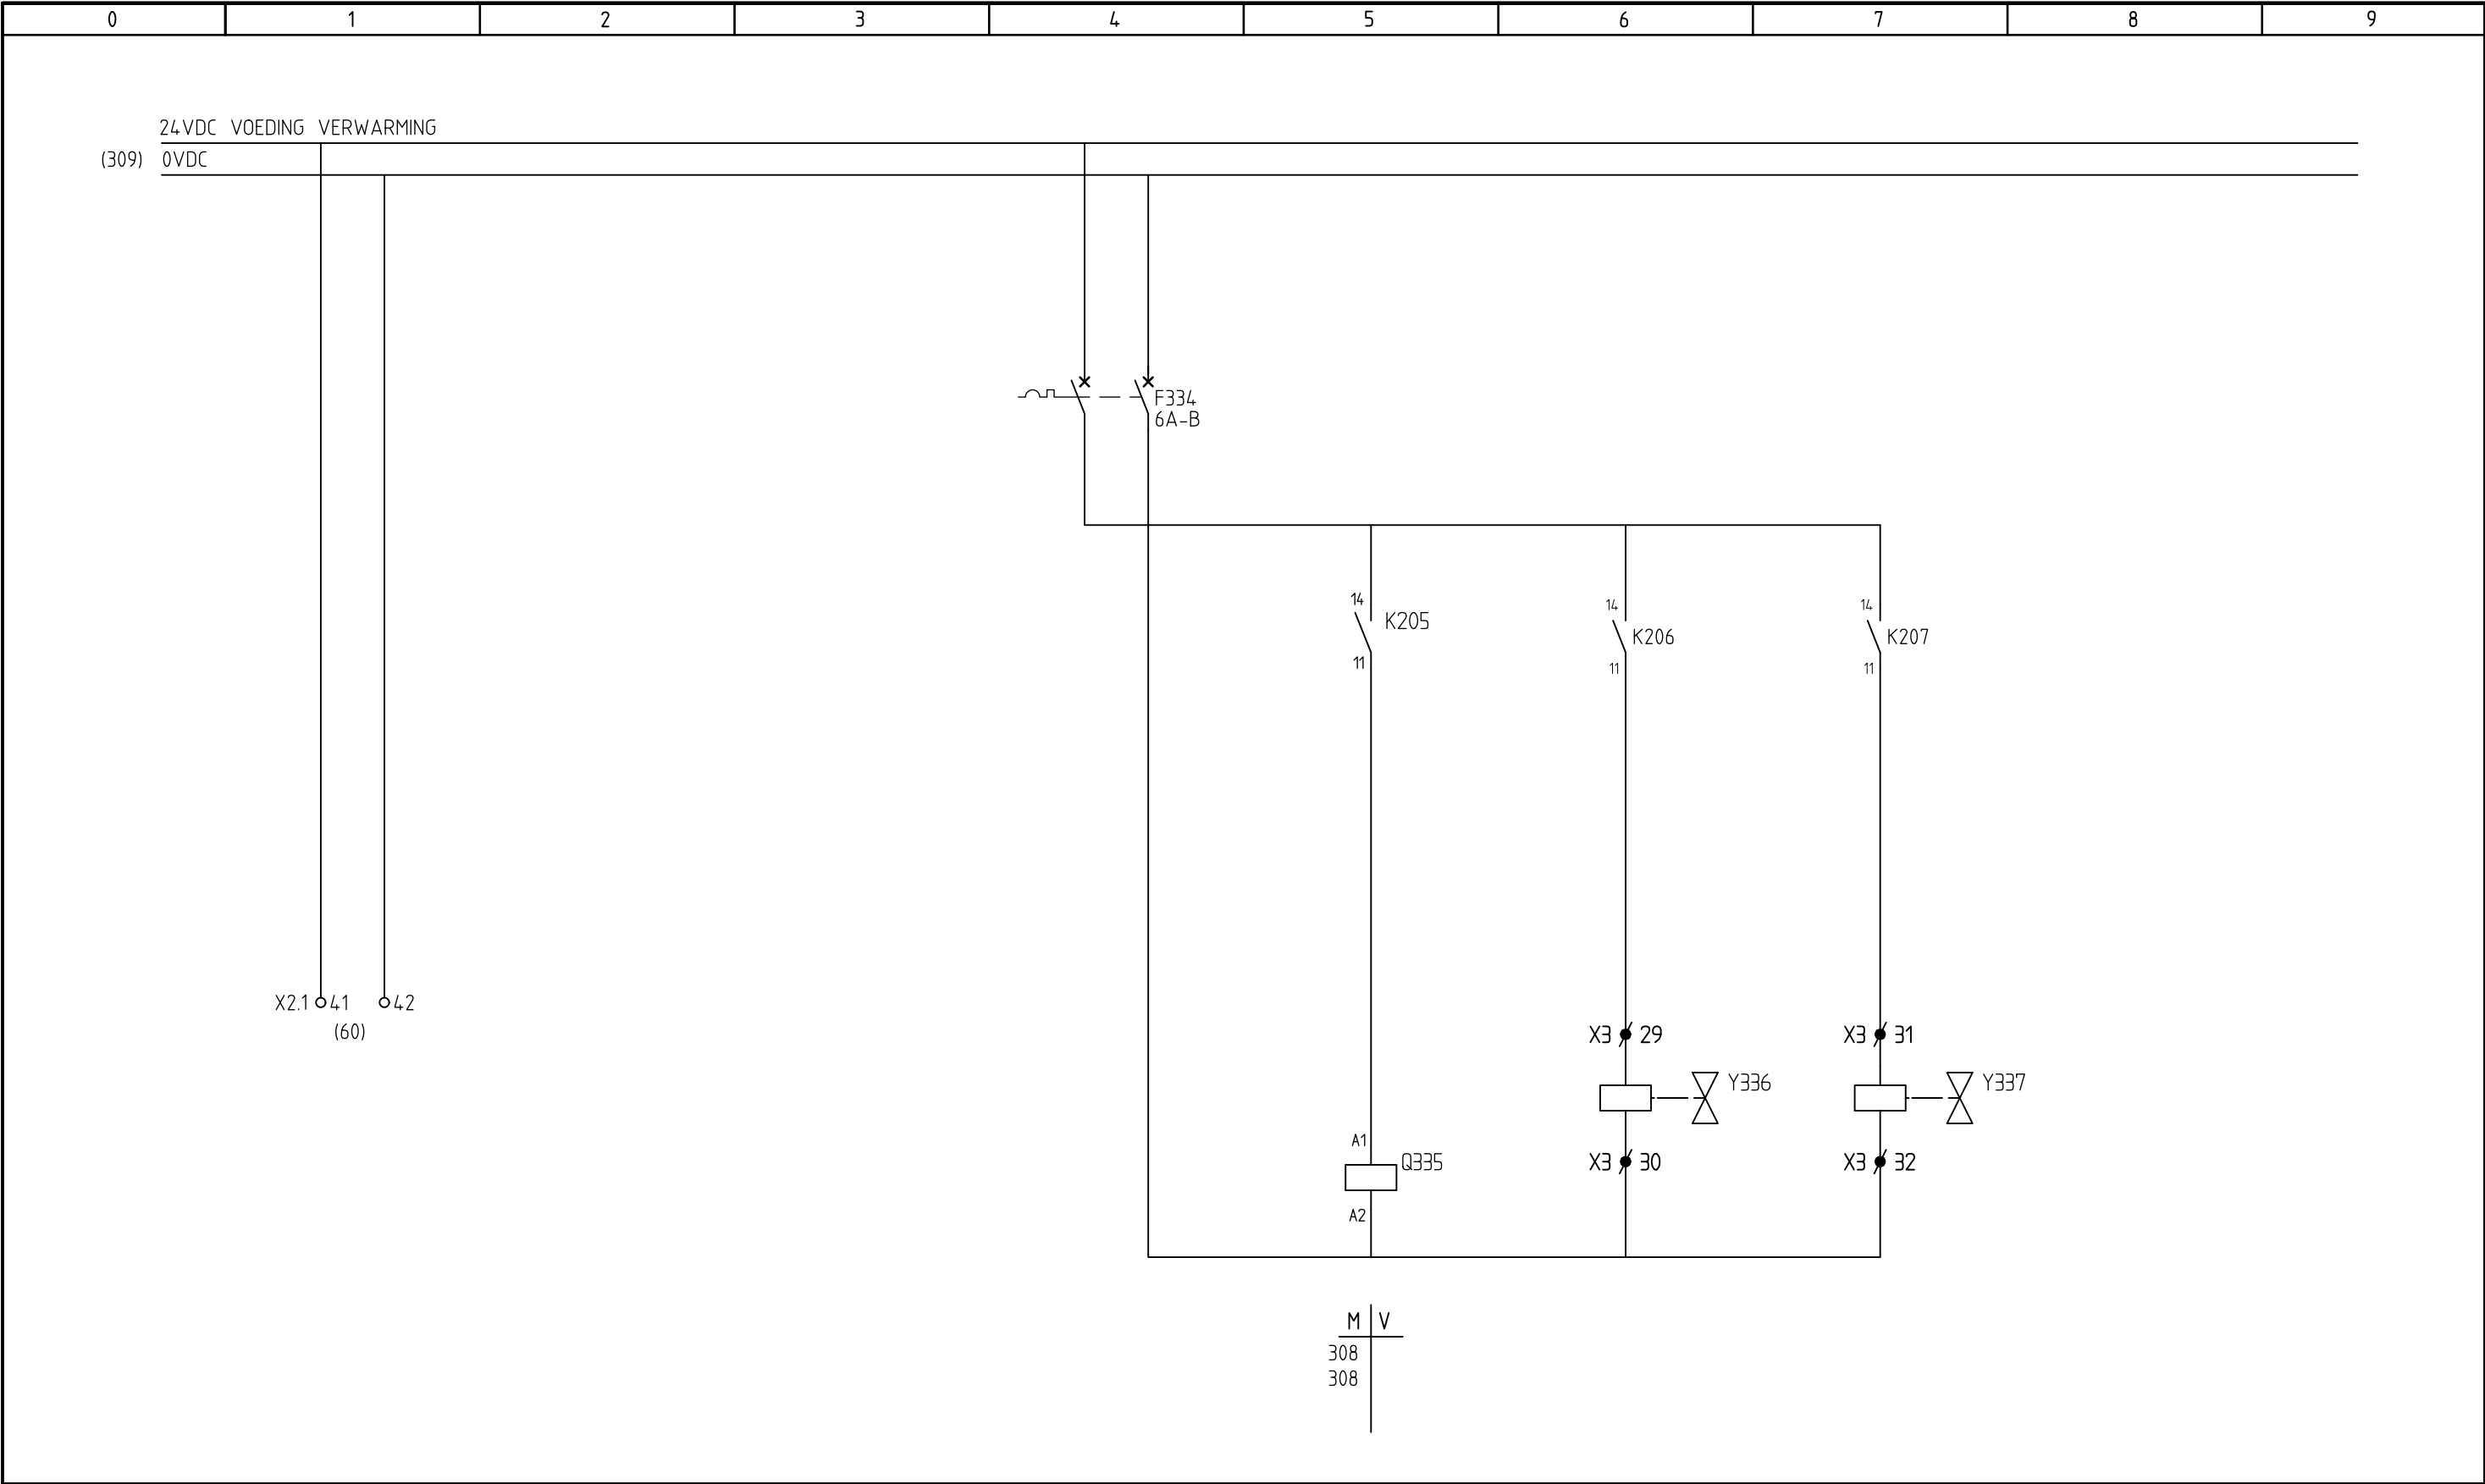



STUURSTROOMSCHEMA VOEDING VERWARMING																
	VOEDING VERWARMING				POMP KABELKLEM	KABELKLEM VAST	KABELKLEM LOS									
	EN KASSA				IN											
	IN BEDIENINGSPANEEL BP															
Imtech Provincie Noord-Holland		SK STROOMKRINGSCHEMA VOEDINGEN						REV.:		0	C					FORMAAT:
		PONT HET SCHOUW topcode 25E22						GETEK.:	-	IM	TABIJ					A3
								TEK.NR.:	Z0192							BLAD:

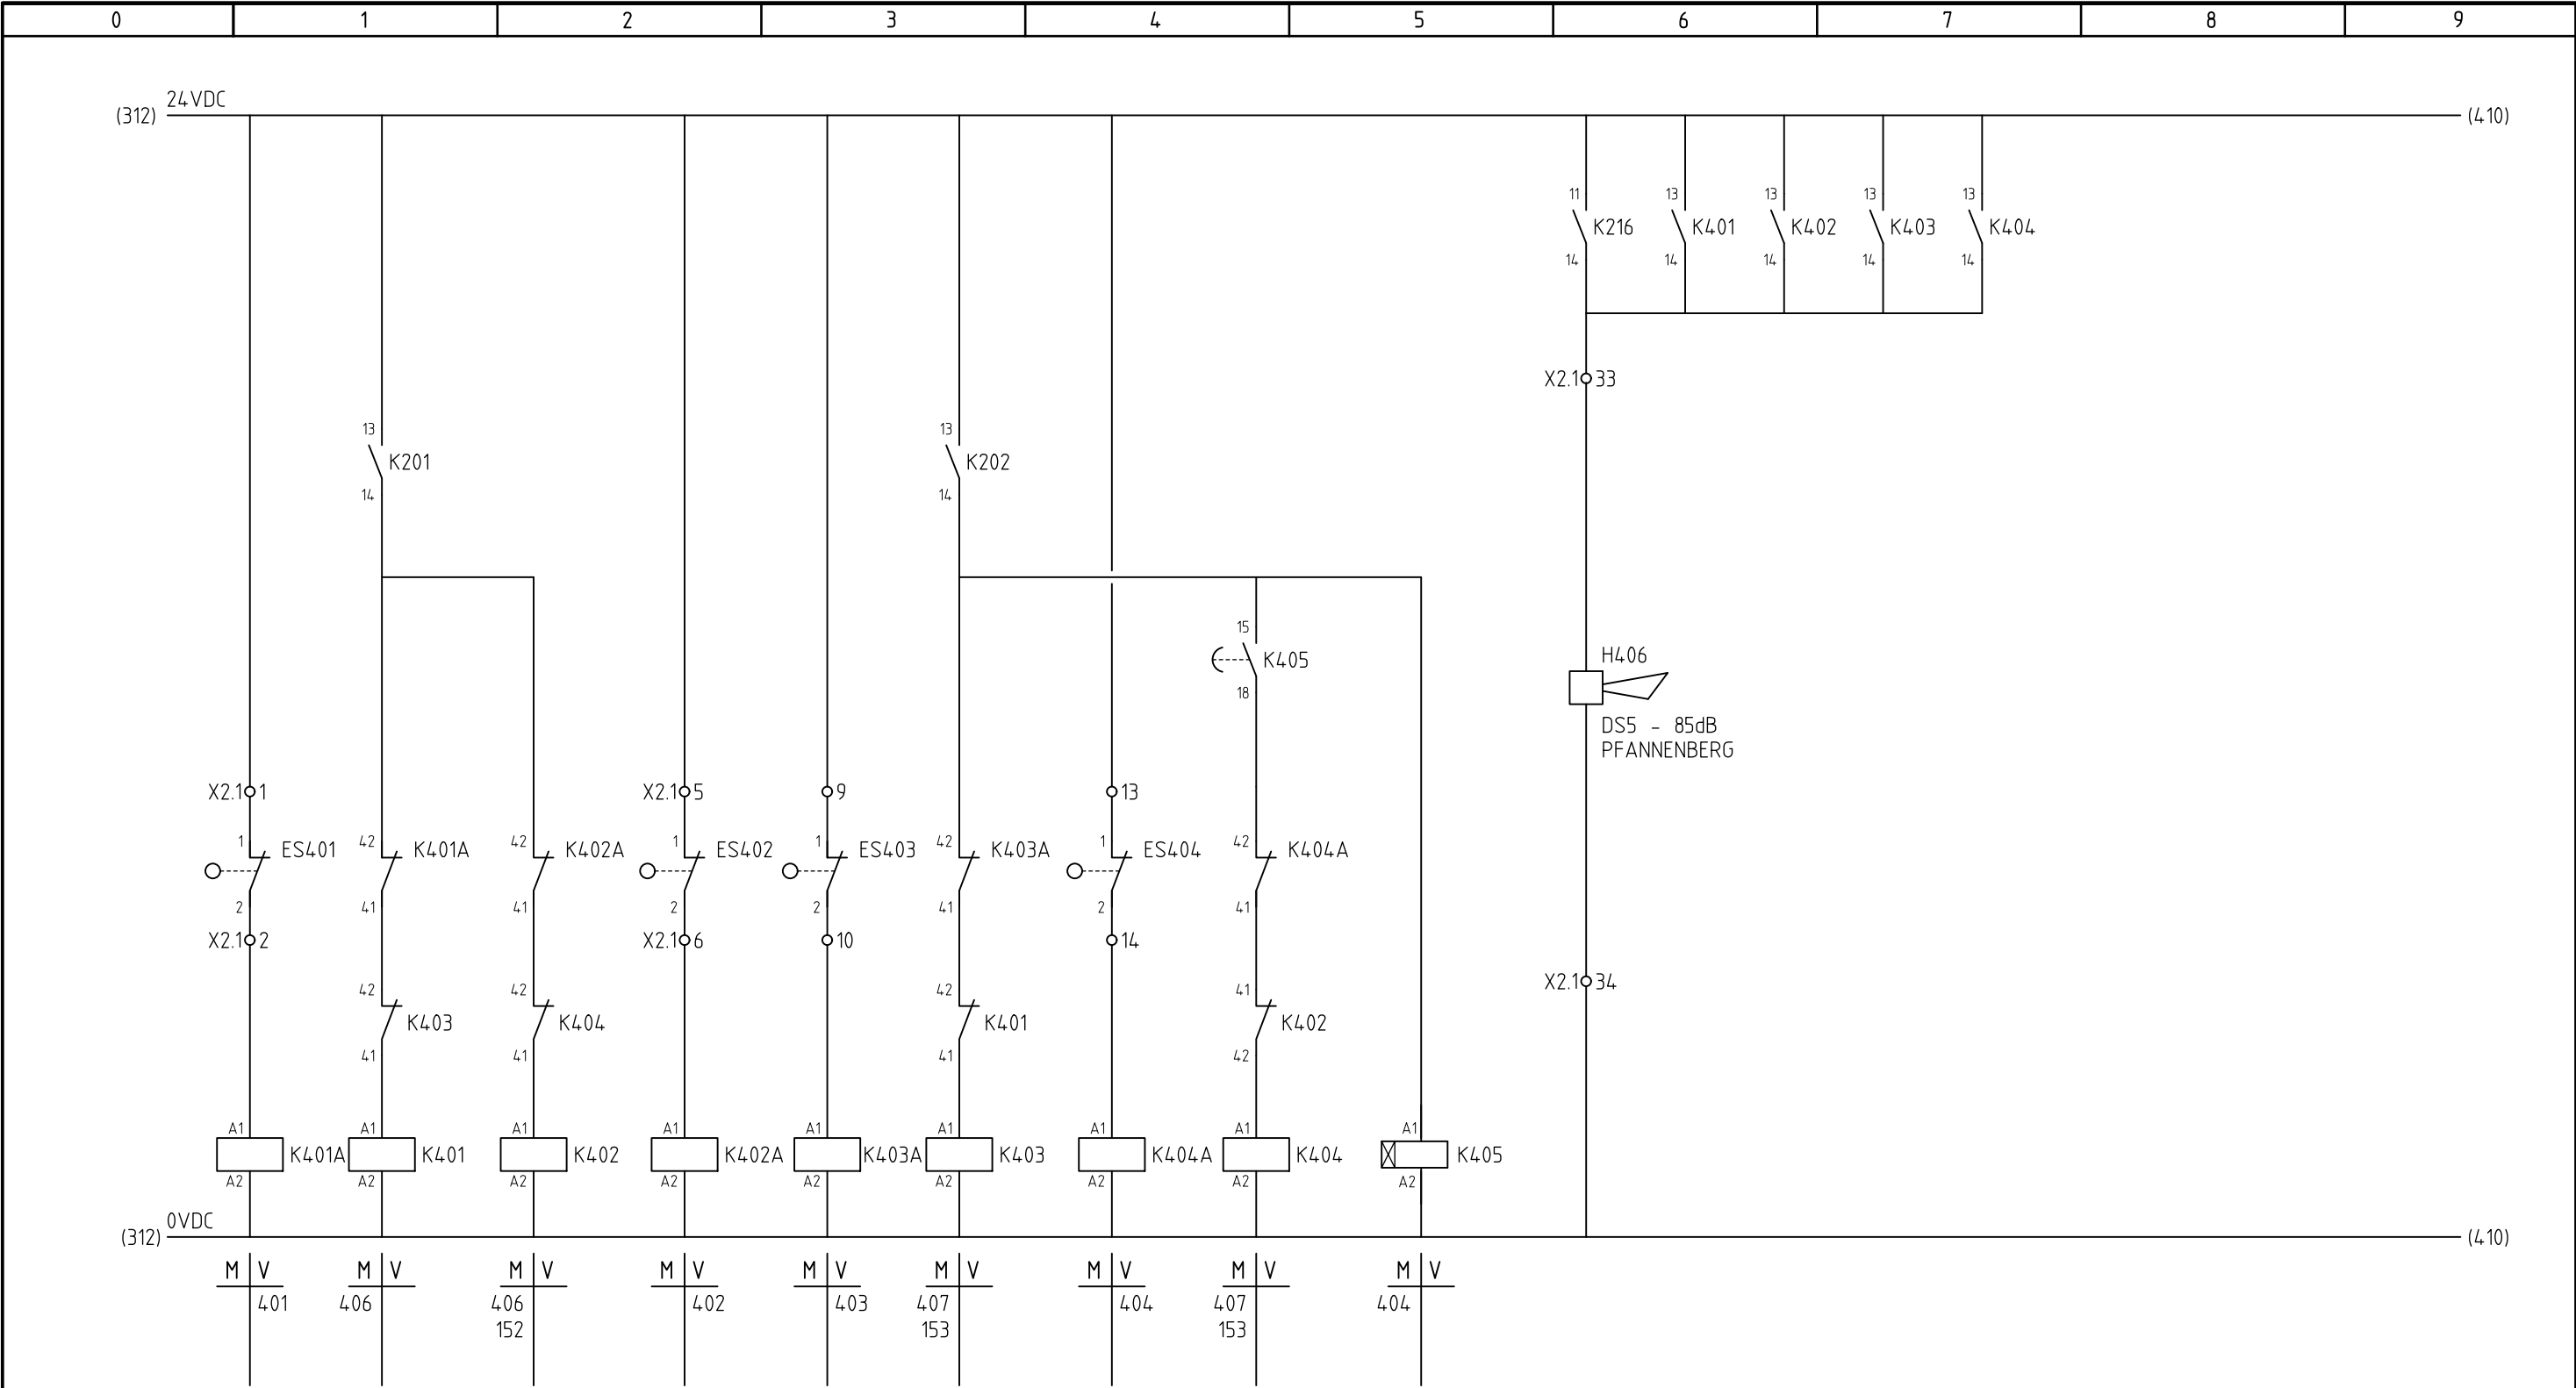



- * ES401 = E.S. HEKJE NOORD OPEN
- * ES402 = E.S. HEKJE ZUID OPEN
- * ES403 = E.S. HEKJE NOORD DICHT
- * ES404 = E.S. HEKJE ZUID DICHT


		STROOMKRINGSCHMA BESTURING HEKJES KANT LANDSMEER																						
		HEKJES OPEN				HEKJES DICHT																		
		NOORD		ZUID		NOORD		ZUID																
Imtech		Provincie Noord-Holland		SK BESTURING HEKJES KANT LANDSMEER										REV.:			0	C					FORMAAT:	
				PONT HET SCHOUW topcode 25E22										GETEK.:		-	IM	TABIJ					A3	
														TEK.NR.:		Z0192								

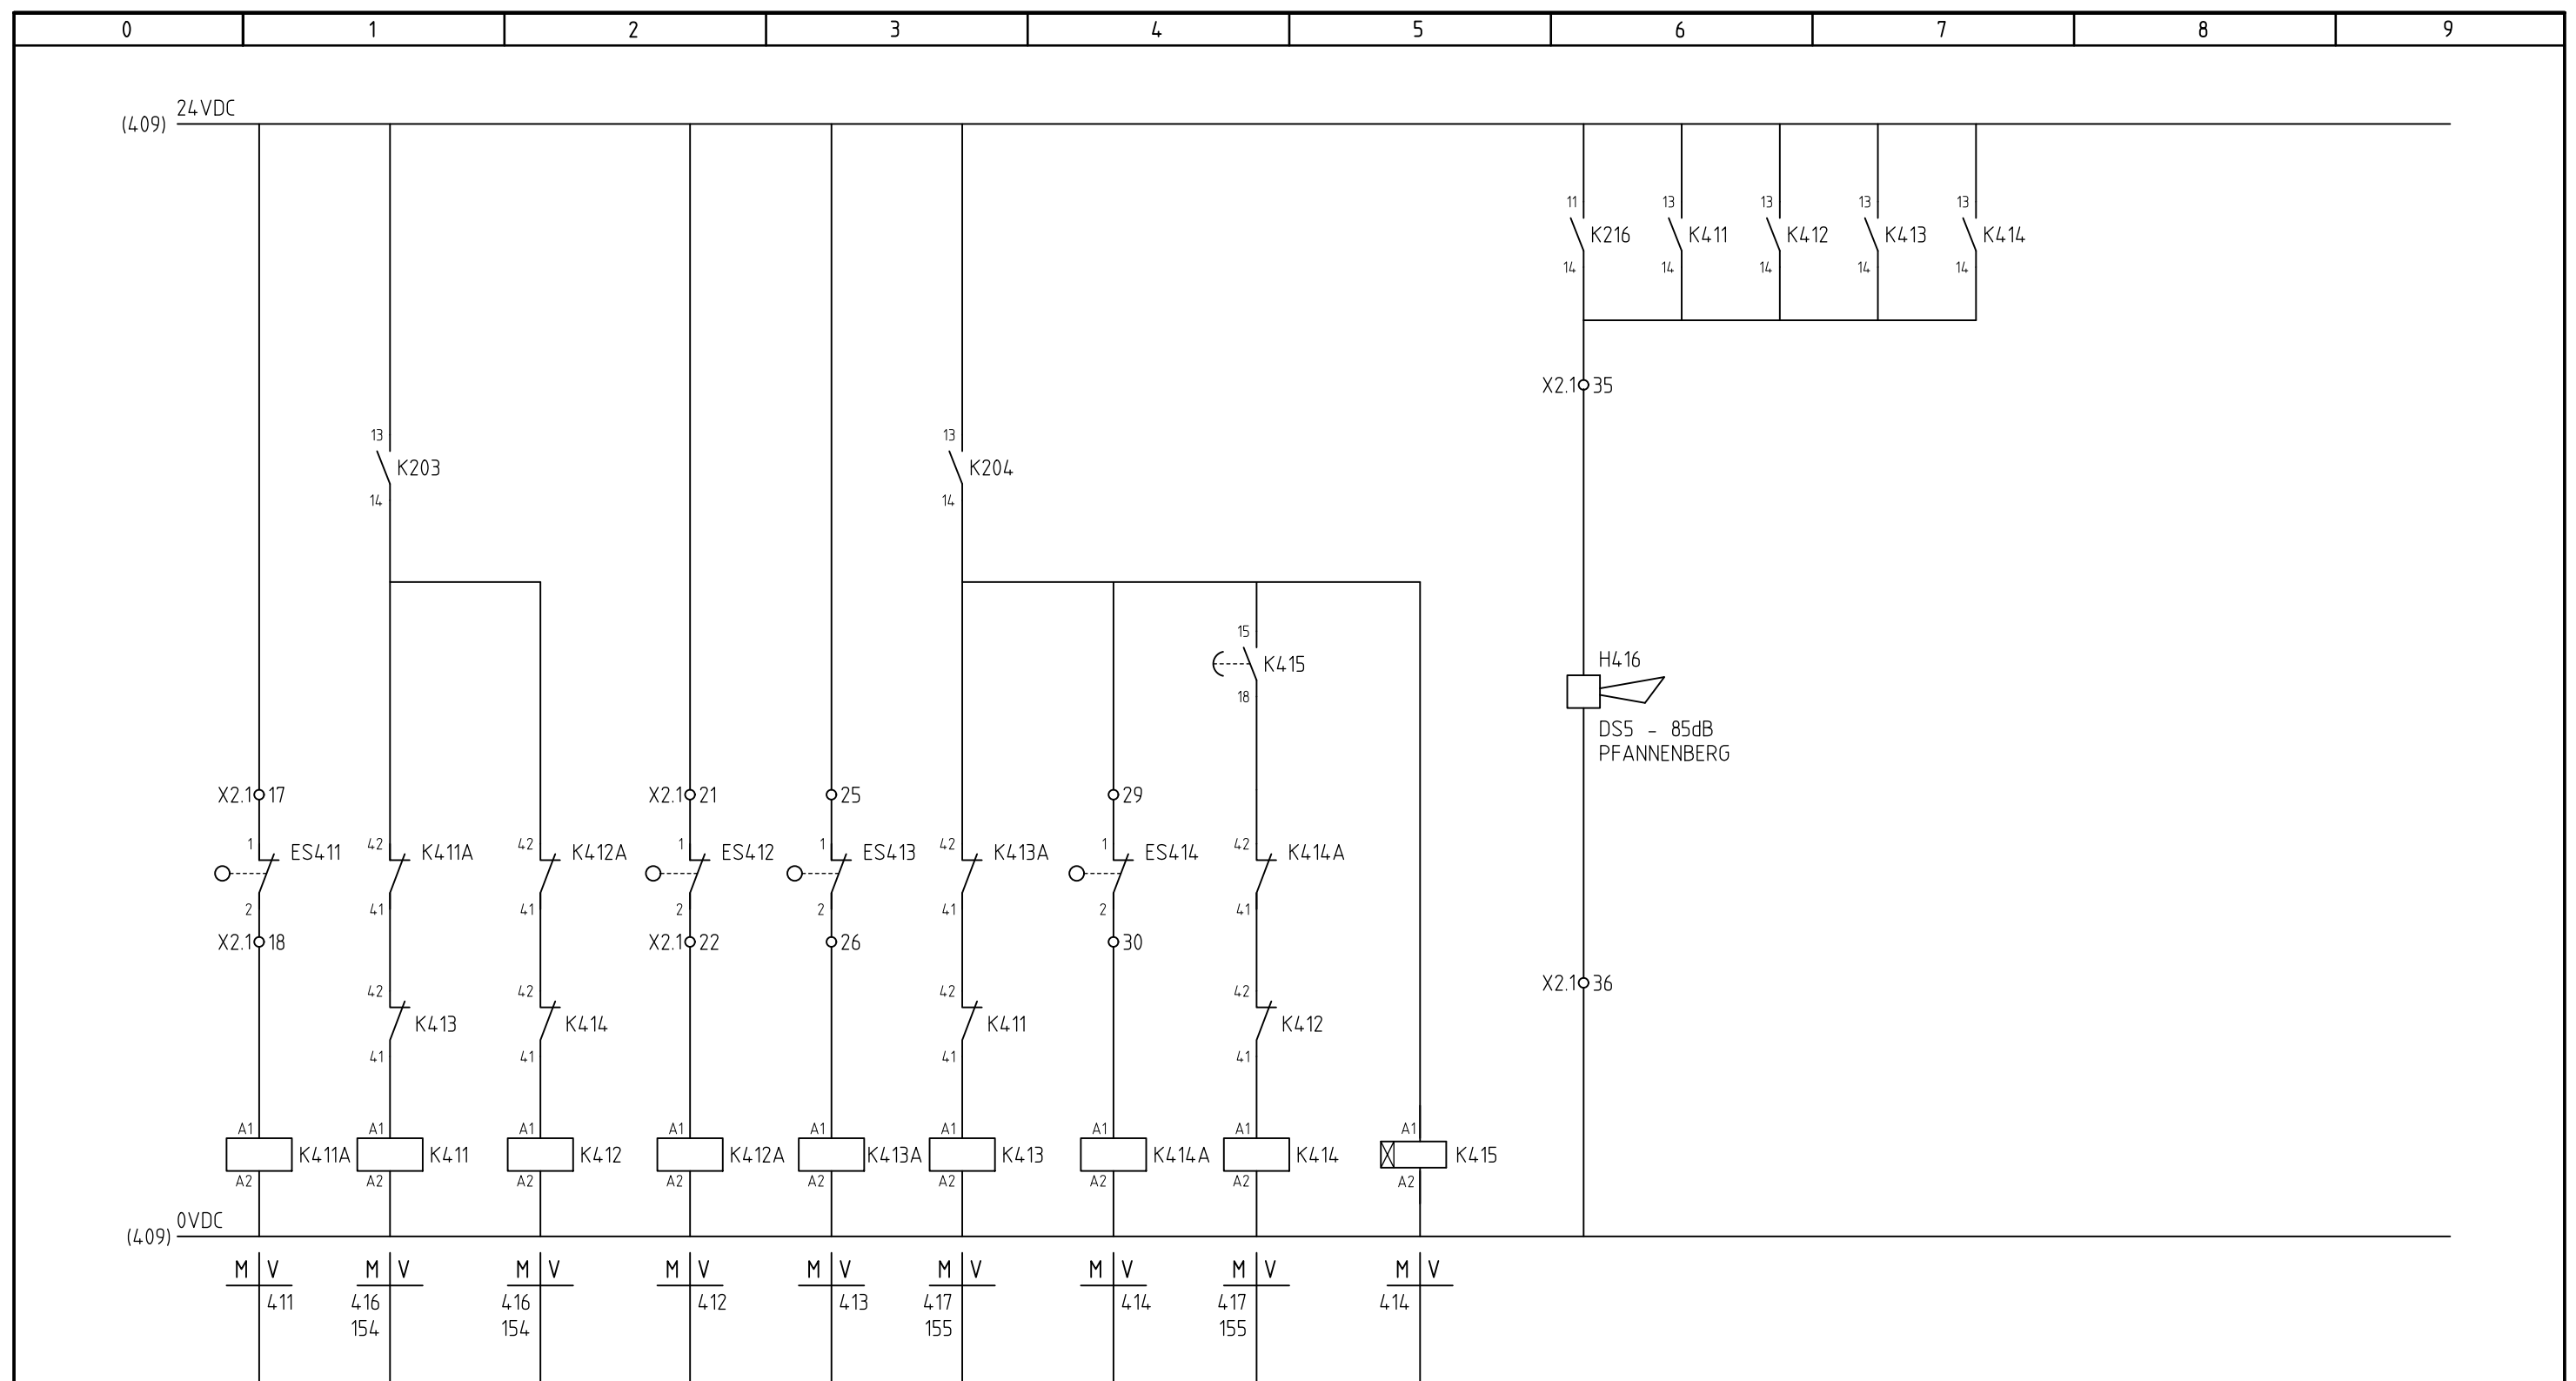

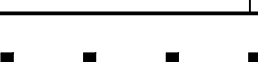		STROOMKRINGSCHEMA BESTURING HEKJES KANT HETSCHOUW																			
		HEKJES OPEN				HEKJES DICT															
		NOORD		ZUID		NOORD		ZUID													
	▪ ▪		SK STROOMKRINGSCHEMA BESTURING PONT										REV.:		0	C					FORMAAT: A3
			PONT HET SCHOUW topcode 25E22										GETEK.:	-	IM	TABIJ					
													TEK.NR.:	Z0192							

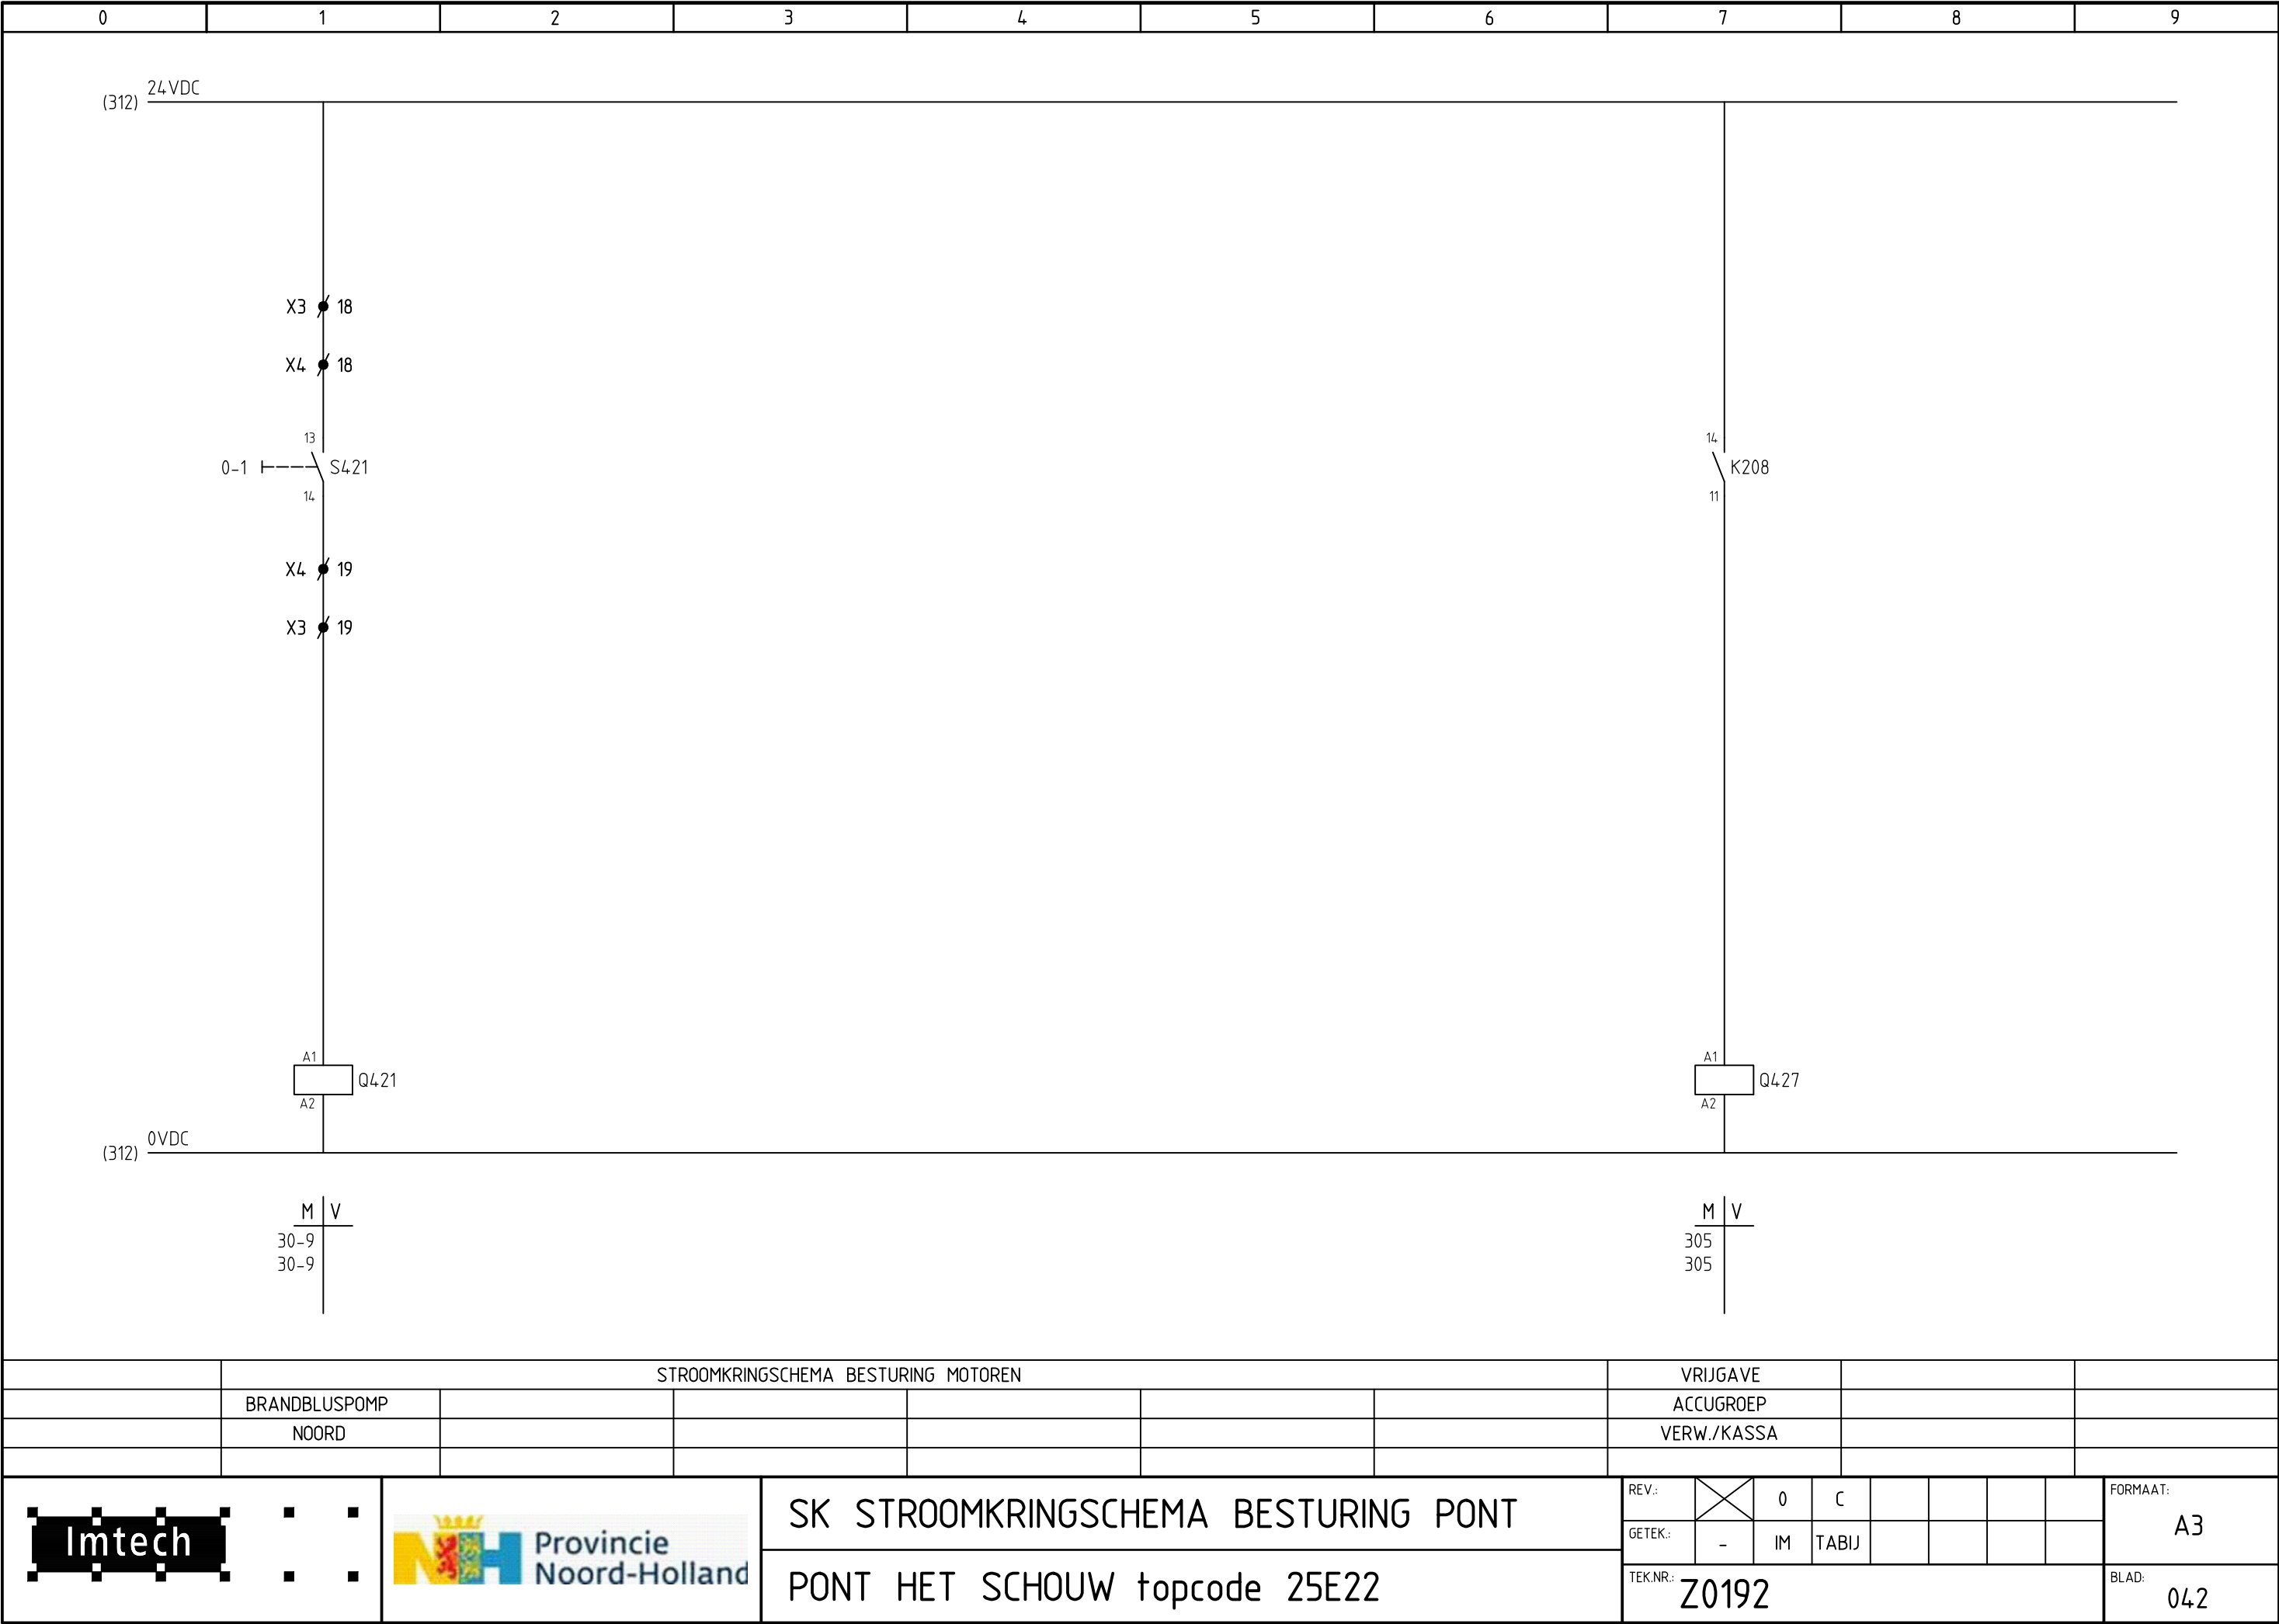


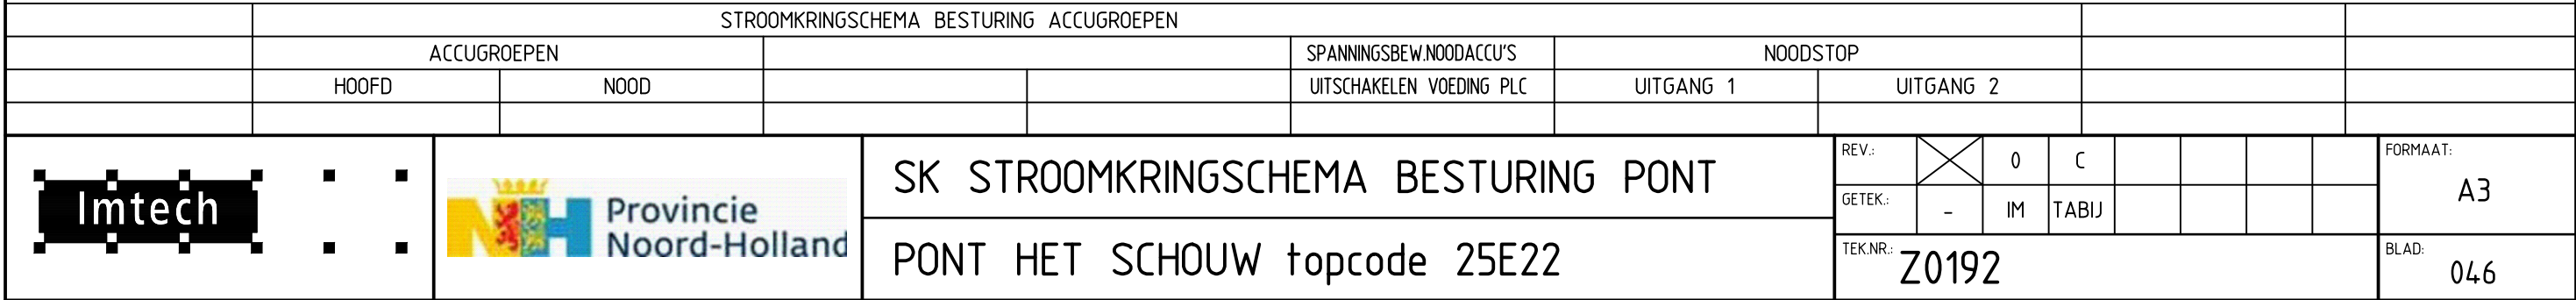

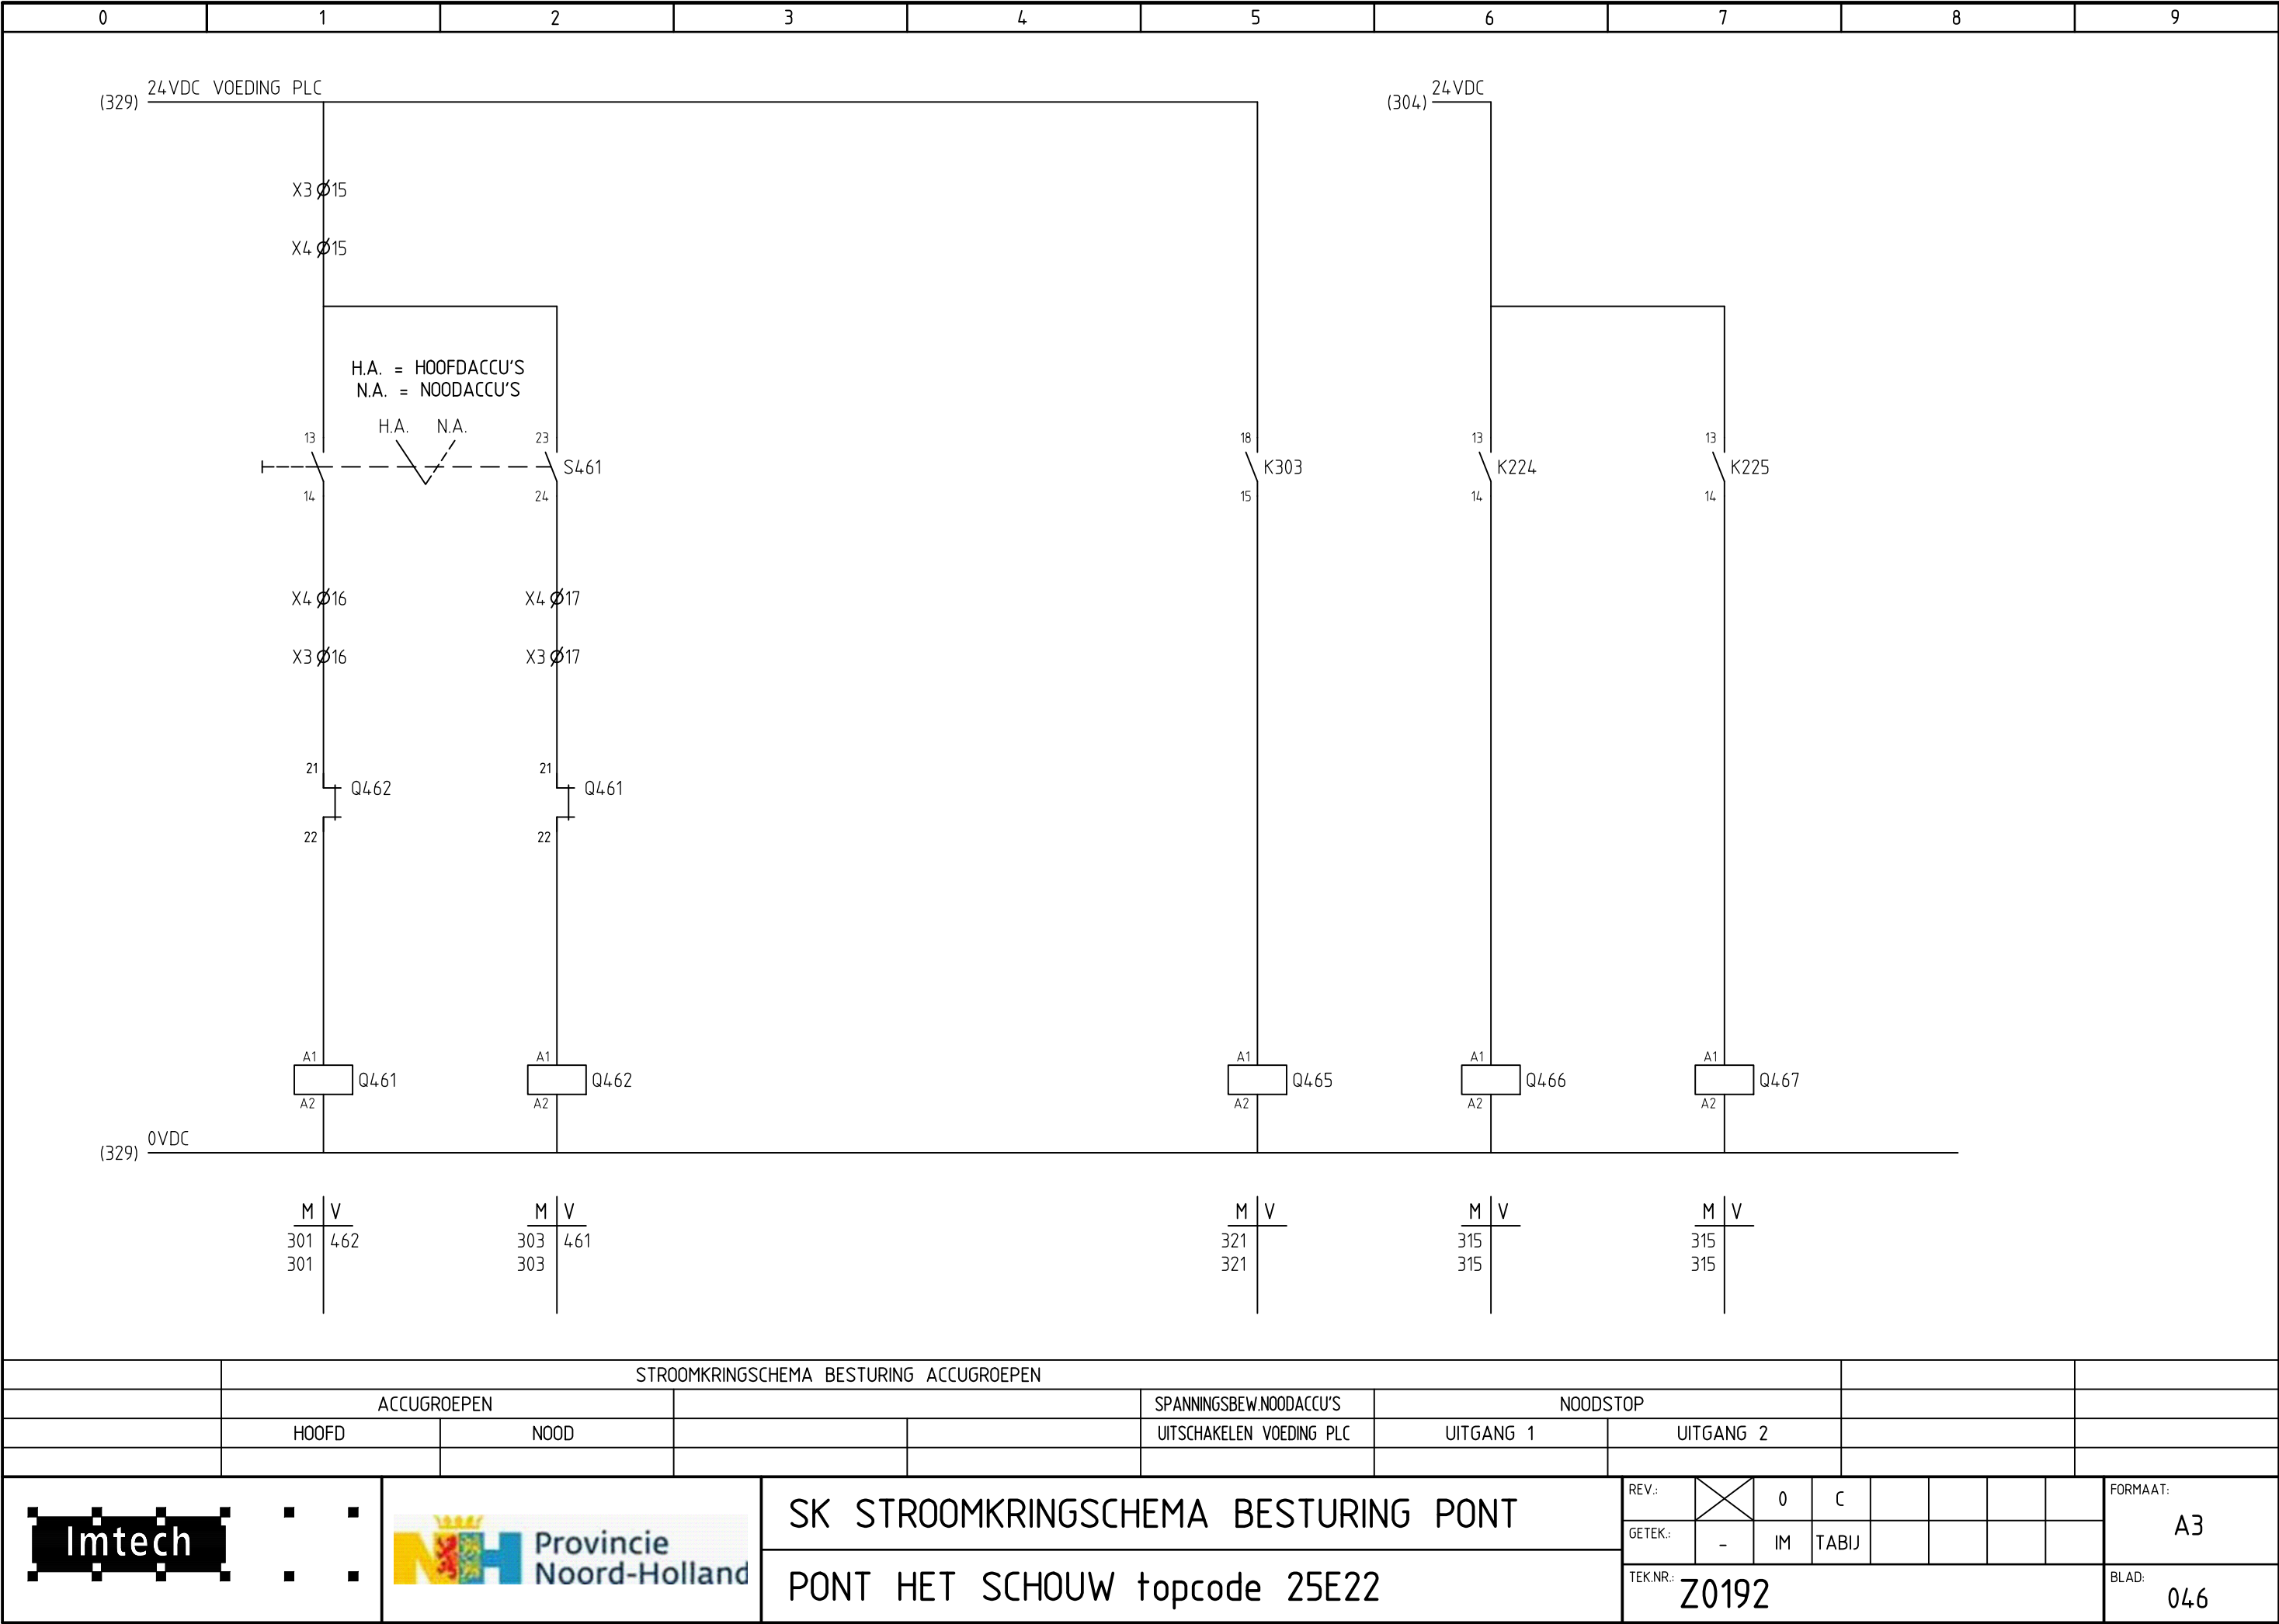


[illegible]

BOVENAANZICHT
SCHAAL 1:5

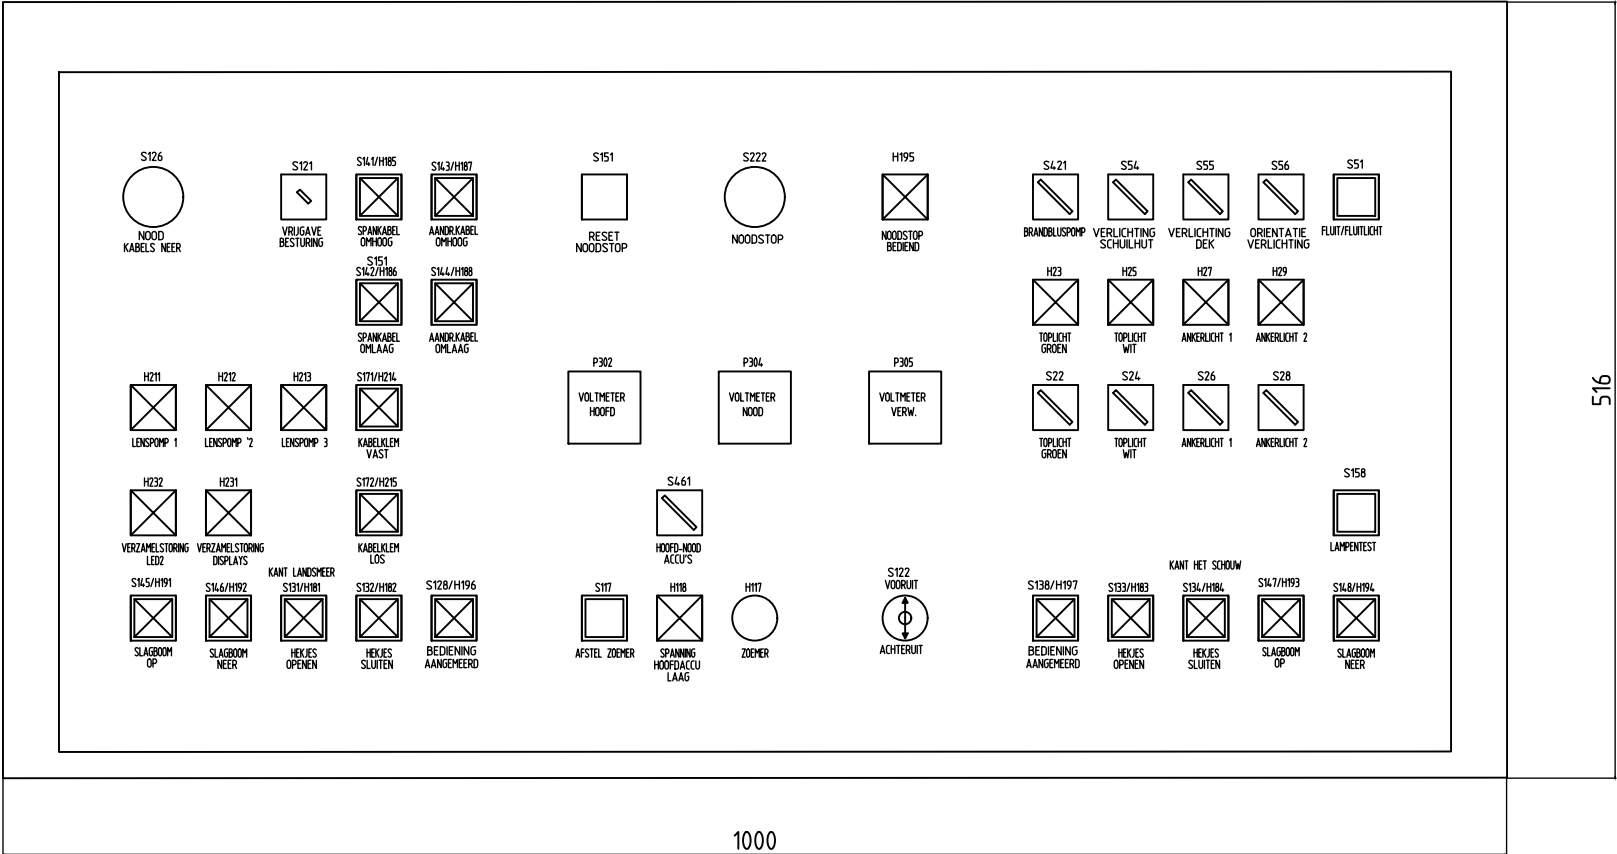

KASTINDELING
SCHAAL 1:10

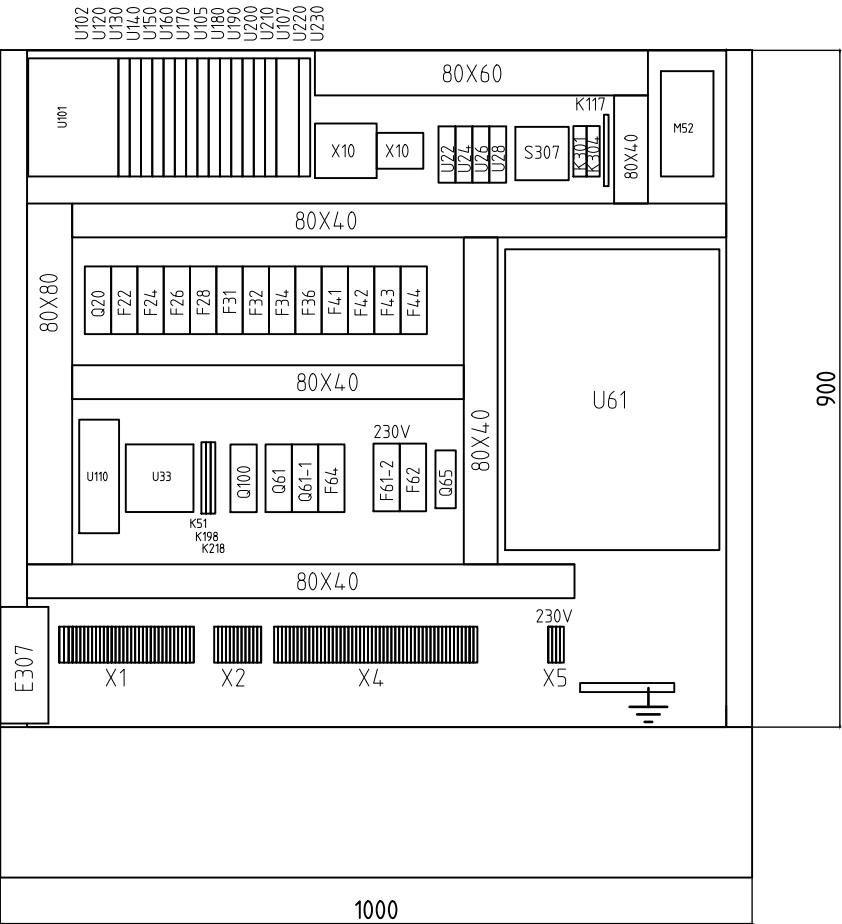

BK BEDIENINGSLESSENAAR INDELING
PONT HET SCHOUW topcode 25E22


REV.:	☒	0	A	C	D	E		FORMAAT:
GETEK.:	KrB	IM	IM	TABIJ	Dynniq	DYNNIQ		A3
TEK.NR.:	Z0192							BLAD: 080

CODE	OMSCHRIJVING	FABRIKAAT	TYPE	TECHNISCHE GEGEVENS	OPMERKINGEN
BP-PONT	LESSENAAR	RITTAL	TP 6740.500	AFM. BxHxD: 1000x973X500mm	
Q20, Q61, Q100	LASTSCHEIDER 2P40A	ABB	E201/40g		
F22, 24, 26, 28, 64	INSTALLATIEAUTOMAAT	ABB	S 202 B 6		
U22, 24, 26, 28	LAMPBEWAKINGSUNITS	WESEMAN	5030		ART.NR. 21106158
S22, 24, 26, 28, 54,	KEUZESCHAKELAAR	EA0 BENELUX	704.510.0		
S22, 24, 26, 28, 54,	ELEMENT 2M	EA0 BENELUX	704.908.3		
H23, 25, 27, 29	SIGNAALLAMP WIT	EA0 BENELUX	704.202.7		
F32, 34, 42, 44	INSTALLATIEAUTOMAAT	ABB	S 202 B10		
F31, 36, 43	INSTALLATIEAUTOMAAT	ABB	S 202 B16		
U33	OMVORMER 24/12V	ALFATRONIX	PV6s		BESTAAND HERGEBRUIK
F41	INSTALLATIEAUTOMAAT	ABB	S 202 B20		
K51, 198, 218	HULPRELAIS 12A 2x WISSEL	SMITT	M2-L-D024		
S51, 117	DRUKKNOP	EA0 BENELUX	704.210.7		
S51, 117	ELEMENT 1M	EA0 BENELUX	704.908.1		
M52	COMPRESSOR	FIAMM	MC/2		BESTAAND HERGEBRUIK
S54, 55, 56, 421, 461	KEUZESCHAKELAAR	EA0 BENELUX	704.510.0		
S54, 55, 56, 421, 461	ELEMENT 2M	EA0 BENELUX	704.908.3		
F61-2	AARDLEKAUTOMAAT	Eaton Moeller	PKN6-4/1N/C/003		
F62	INSTALLATIEAUTOMAAT	ABB	S 202 C 2		
Q65	HULPRELAIS 12A 2x WISSEL	SMITT	M2-L-D024		
Q65	RELAISVOET	SMITT	VM-2R 8 PENS		
H117	ZOEMER	EA0 BENELUX	14-810.002		
S121	SLEUTELSCHAKELAAR	EA0 BENELUX	704.342.0		
S121	ELEMENT 1M	EA0 BENELUX	704.908.1		
S122	JOYSTICK	EATON MULLER	RMQ-Titan M22-WJ2H-2P		
S122	ELEMENT	SCHNEIDER	XD2 GA8241		
S122	ELEMENT	EATON MULLER	M22-K10P		
S126	NOODDRUKKNOP	TELEMECANIQUE	ZB4BC24		
S126	ELEMENT 1M	TELEMECANIQUE	ZB4BZ101		
S128/H196, S138/H197	VERLICHTE DRUKKNOP WIT	EA0 BENELUX	704.230.7		
S128/H196, S138/H197	ELEMENT 1M	EA0 BENELUX	704.908.1		
S131/H181, S132/H182	VERLICHTE DRUKKNOP WIT	EA0 BENELUX	704.230.7		
S131/H181, S132/H182	ELEMENT 1M	EA0 BENELUX	704.908.1		
S133/H183, S134/H184	VERLICHTE DRUKKNOP WIT	EA0 BENELUX	704.230.7		
S133/H183, S134/H184	ELEMENT 1M	EA0 BENELUX	704.908.1		
S134/H184, S141/H185	VERLICHTE DRUKKNOP WIT	EA0 BENELUX	704.230.7		
S134/H184, S141/H185	ELEMENT 1M	EA0 BENELUX	704.908.1		
S142/H186, S143/H187	VERLICHTE DRUKKNOP WIT	EA0 BENELUX	704.230.7		
S142/H186, S143/H187	ELEMENT 1M	EA0 BENELUX	704.908.1		
S144/H188, S145/H191	VERLICHTE DRUKKNOP WIT	EA0 BENELUX	704.230.7		
S144/H188, S145/H191	ELEMENT 1M	EA0 BENELUX	704.908.1		
S146/H192, S147/H193	VERLICHTE DRUKKNOP WIT	EA0 BENELUX	704.230.7		
S146/H192, S147/H193	ELEMENT 1M	EA0 BENELUX	704.908.1		
S148/H194	VERLICHTE DRUKKNOP WIT	EA0 BENELUX	704.230.7		
S148/H194	ELEMENT 1M	EA0 BENELUX	704.908.1		
Q61-1	LASTSCHEIDER	ABB	DFM/40/2		
F315	INSTALLATIEAUTOMAAT	ABB	S 202 B63		


		BP MATERIAALLIJST		REV.:		0	A	C				FORMAAT: A3
		PONT HET SCHOUW topcode 25E22		GETEK.:	KrB	IM	IM	TABIJ				
				TEK.NR.:	Z0192						BLAD:	081

[illegible]

		BP MATERIAALLIJST	REV.:		0	A	C	D	E		FORMAAT: A3
		PONT HET SCHOUW topcode 25E22	GETEK.:	KrB	IM	IM	TABIJ	Dynniq	DYNNIQ		
			TEK.NR.:	Z0192							

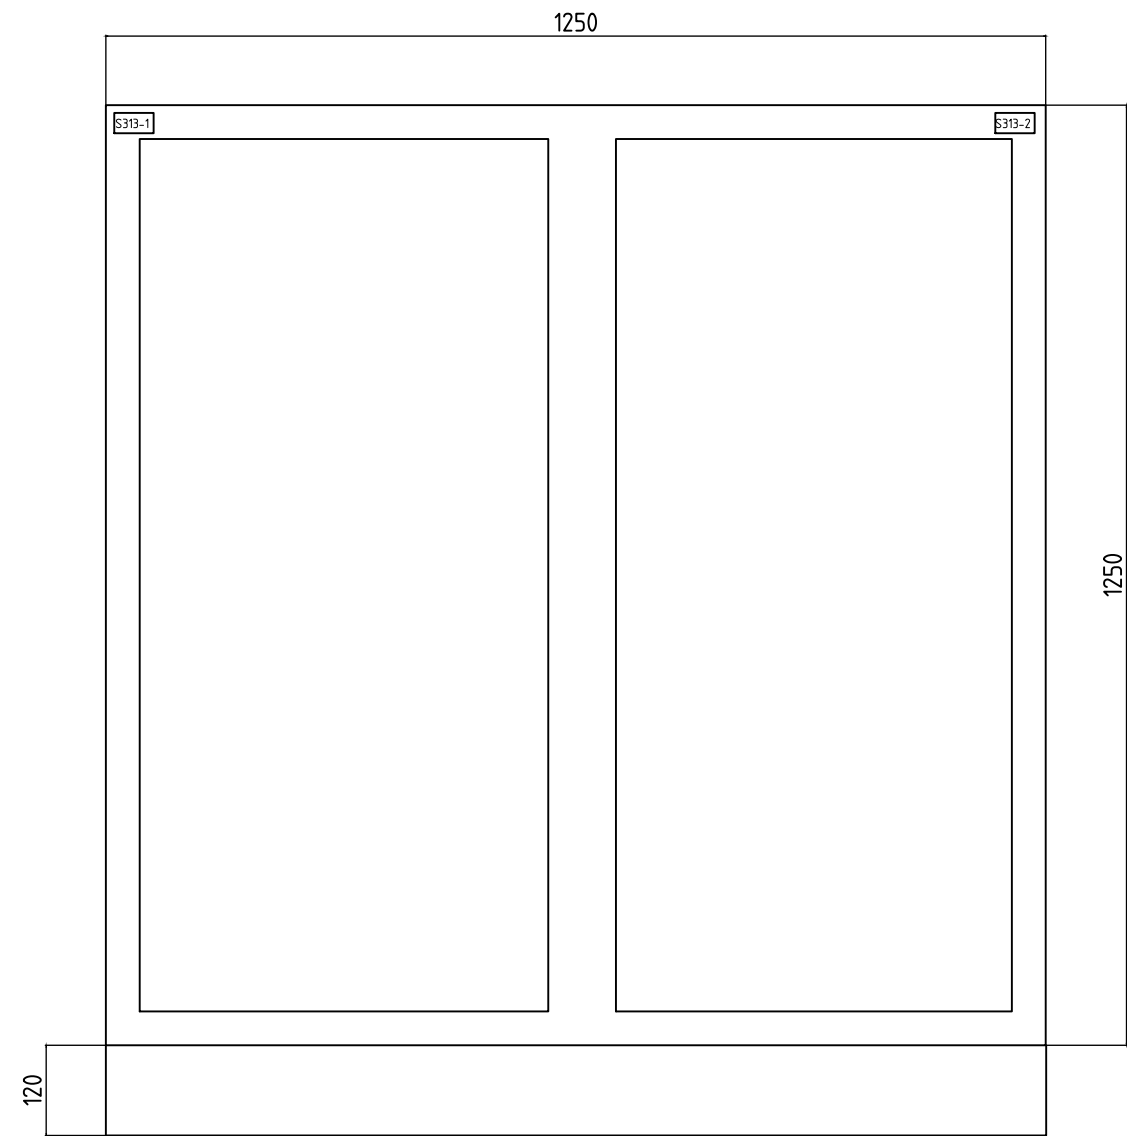

VOORAANZICHT

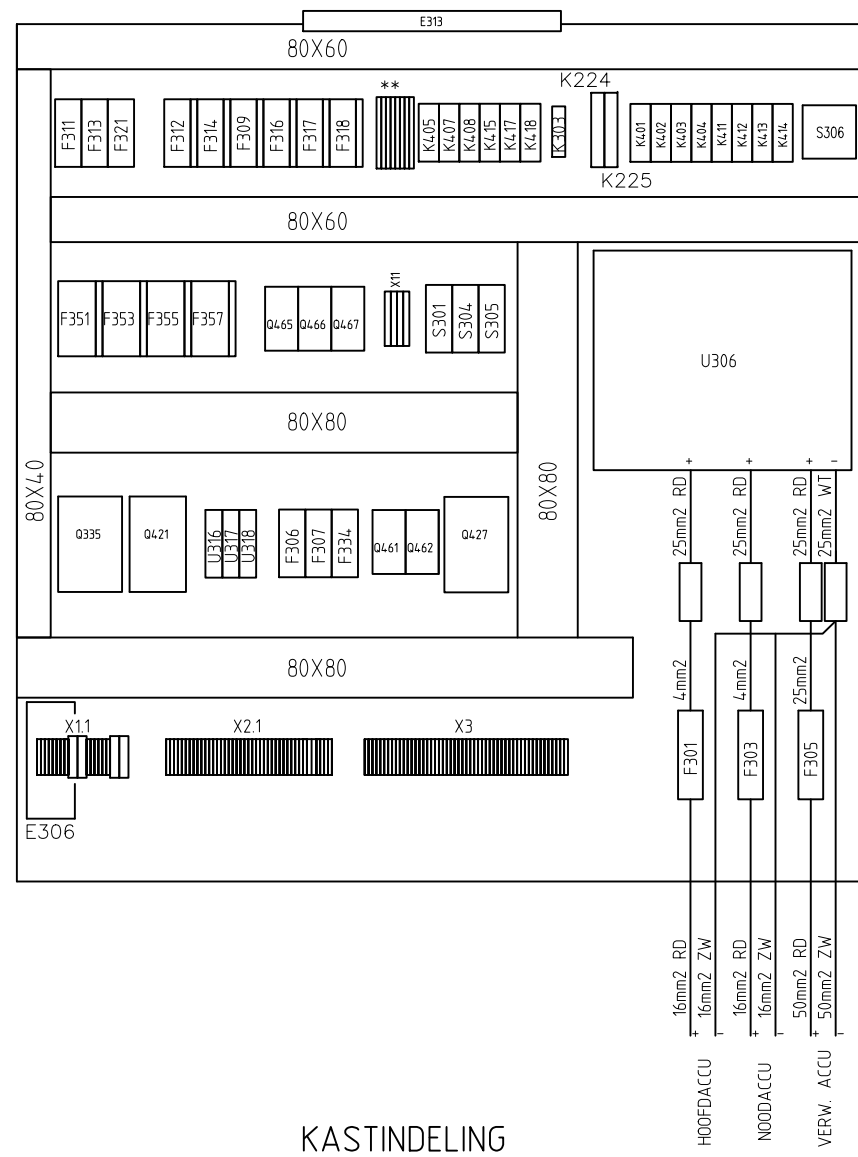

KASTINDELING


** VAN LINKS
NAAR RECHTS:
K201
K202
K203
K204
K205
K206
K207
K208


[illegible]


		SK MATERIAALLIJST	REV.:		0	C					FORMAAT:
		PONT HET SCHOUW topcode 25E22	GETEK.:	KrB	IM	TABIJ					A3
			TEK.NR.:	Z0192							

KABELNR.	VAN	NAAR	TYPE	DOORSNEDE	KABELNR.	VAN	NAAR	TYPE	DOORSNEDE
1	SCHAKELKAST SK-PONT	BEDIENINGSPANEEL BP	HUSK	2x4	49	BEDIENINGSPANEEL BP	E.S.1 HANDBEDIENING	HUSK	2x1,5
2					50	BEDIENINGSPANEEL BP	E.S.2 HANDBEDIENING	HUSK	2x1,5
3	WCD ACCULADER WAL (230V)	SCHAKELKAST SK-PONT	HUSK	3G4	51	BEDIENINGSPANEEL BP	SCHAKELKAST SK-PONT (NOODSTOPUITGANGEN)	HUSK	4x1,5
RES 3	WCD ACCULADER WAL (230V)	SCHAKELKAST SK-PONT X3	HUSK	2x1,5	52	BEDIENINGSPANEEL BP	VOED. MARIFOON/WCD	HUSK	2x1,5
5	SCHAKELKAST SK-PONT	LENSPOMP 3	HUSK	2x2,5	53	BEDIENINGSPANEEL BP	VOED. FLUIT+FLUITLICHT	HUSK	2x2,5
6					54	BEDIENINGSPANEEL BP	KASSA/WCD (230VAC)	HUSK	2G2,5
7	SCHAKELKAST SK-PONT	LENSPOMP 2	HUSK	2x2,5	55	BEDIENINGSPANEEL BP	RUIMTEVERWARMING (230VAC)	HUSK	2G2,5
8					56	BEDIENINGSPANEEL BP	WCD DEK	HUSK	2x2,5
9	SCHAKELKAST SK-PONT	LENSPOMP 1	HUSK	2x2,5	57	SCHAKELKAST SK-PONT	VENTIEL KABELKLEM VAST	QWPK	2x1,5
10					58	SCHAKELKAST SK-PONT	VENTIEL KABELKLEM LOS	QWPK	2x1,5
11	SCHAKELKAST SK-PONT	DRAAIHEKJE 1 (KANT LANDSMEER N)	HUSK	2x2,5	59	SCHAKELKAST SK-PONT	NOODSTOPDRUKKER IN BP	HUSK	4x1,5
12	BEDIENINGSPANEEL BP	DRAAIHEKJE 1 (E.S. OPEN)	HUSK	2x1,5	60	BEDIENINGSPANEEL BP	OPROEPBEL H35	HUSK	2x1,5
13	BEDIENINGSPANEEL BP	DRAAIHEKJE 1 (E.S. DICHT)	HUSK	2x1,5	61	SCHAKELKAST SK-PONT	BEDIENINGSPANEEL BP	HUSK	12x1,5
14	SCHAKELKAST SK-PONT	SIGNAALGEVER BIJ DRAAIHEKJE 1	HUSK	2x1,5	62	SCHAKELKAST SK-PONT	BEDIENINGSPANEEL BP (VOLTMETERS)	HUSK	4x1,5
15	SCHAKELKAST SK-PONT	DRAAIHEKJE 2 (KANT LANDSMEER Z)	HUSK	2x2,5	63	SCHAKELKAST SK-PONT	BEDIENINGSPANEEL BP (VOLTMETERS)	HUSK	4x1,5
16	BEDIENINGSPANEEL BP	DRAAIHEKJE 2 (E.S. OPEN)	HUSK	2x1,5	64	SCHAKELKAST SK-PONT	BEDIENINGSPANEEL BP (KASTVERW.)	HUSK	2x1,5
17	BEDIENINGSPANEEL BP	DRAAIHEKJE 2 (E.S. DICHT)	HUSK	2x1,5					
18	SCHAKELKAST SK-PONT	DRAAIHEKJE 3 (KANT 't SCHOUW N)	HUSK	2x2,5					
19	BEDIENINGSPANEEL BP	DRAAIHEKJE 3 (E.S. OPEN)	HUSK	2x1,5	RES 1	SCHAKELKAST SK-PONT X3	DRAAIHEKJE 3 KAARTLEZER	HUSK	4x1,5
20	BEDIENINGSPANEEL BP	DRAAIHEKJE 3 (E.S. DICHT)	HUSK	2x1,5	RES 2	SCHAKELKAST SK-PONT X3	DRAAIHEKJE 1 KAARTLEZER	HUSK	4x1,5
21	SCHAKELKAST SK-PONT	DRAAIHEKJE 4 (KANT 't SCHOUW Z)	HUSK	2x2,5					
22	BEDIENINGSPANEEL BP	DRAAIHEKJE 4 (E.S. OPEN)	HUSK	2x1,5					
23	BEDIENINGSPANEEL BP	DRAAIHEKJE 4 (E.S. DICHT)	HUSK	2x1,5					
24	SCHAKELKAST SK-PONT	SIGNAALGEVER BIJ DRAAIHEKJE 4	HUSK	2x1,5					
25	BEDIENINGSPANEEL BP	NAVIGATIESET 1 (LASDOOS)	HUSK	4x1,5					
26	BEDIENINGSPANEEL BP	NAVIGATIESET 2 (LASDOOS)	HUSK	4x1,5					
27	MARIFOON	MARIFOONANTENNE (LASDOOS)	COAX						
28	MARIFOONANTENNE (LASDOOS)	MARIFOONANTENNE	COAX						
29	NAVIGATIESET 1 (LASDOOS)	LAMP GROEN	HUSK	2x1,5					
30	NAVIGATIESET 1 (LASDOOS)	LAMP WIT	HUSK	2x1,5					
31	NAVIGATIESET 2 (LASDOOS)	LAMP GROEN	HUSK	2x1,5					
32	NAVIGATIESET 2 (LASDOOS)	LAMP WIT	HUSK	2x1,5					
33	BEDIENINGSPANEEL BP	RUITENWISSER	HUSK	2x1,5					
34	BEDIENINGSPANEEL BP	STUURHUT VERLICHTING	HUSK	2x1,5					
35	BEDIENINGSPANEEL BP	DEKVERLICHTING	HUSK	3x1,5					
36	BEDIENINGSPANEEL BP	VERLICHTING SCHOTELUNIT	HUSK	2x1,5					
37-1	BEDIENINGSPANEEL BP	SCHAKELKAST SK-PONT	HUSK	12x1,5					
37-2	BEDIENINGSPANEEL BP	SCHAKELKAST SK-PONT	HUSK	12x1,5					
39									
40									
41									
42	SCHAKELKAST SK-PONT	POMP KABELKLEM	HUSK	2x25					
43	BEDIENINGSPANEEL BP	E.S. KABELKLEM VAST	HUSK	2x1,5					
44	BEDIENINGSPANEEL BP	E.S. KABELKLEM LOS	HUSK	2x1,5					
45	SCHAKELKAST SK-PONT	BRANDBLUSPOMP	HUSK	2x16					
46	SCHAKELKAST SK-PONT	BEDIENINGSPANEEL BP (VOED.PLC)	HUSK	2x2,5					
47	SCHAKELKAST SK-PONT	BEDIENINGSPANEEL BP (VERW./KASSA)	HUSK	2x2,5					
48	BEDIENINGSPANEEL BP	THERMOSTAAT S127	HUSK	2x1,5					


Imtech		 Provincie Noord-Holland	KABELLIJST PONT	REV.:		0	C					FORMAAT: A3
			PONT HET SCHOUW topcode 25E22	GETEK.:	KrB	IM	TABIJ					
						TEK.NR.: Z0192						

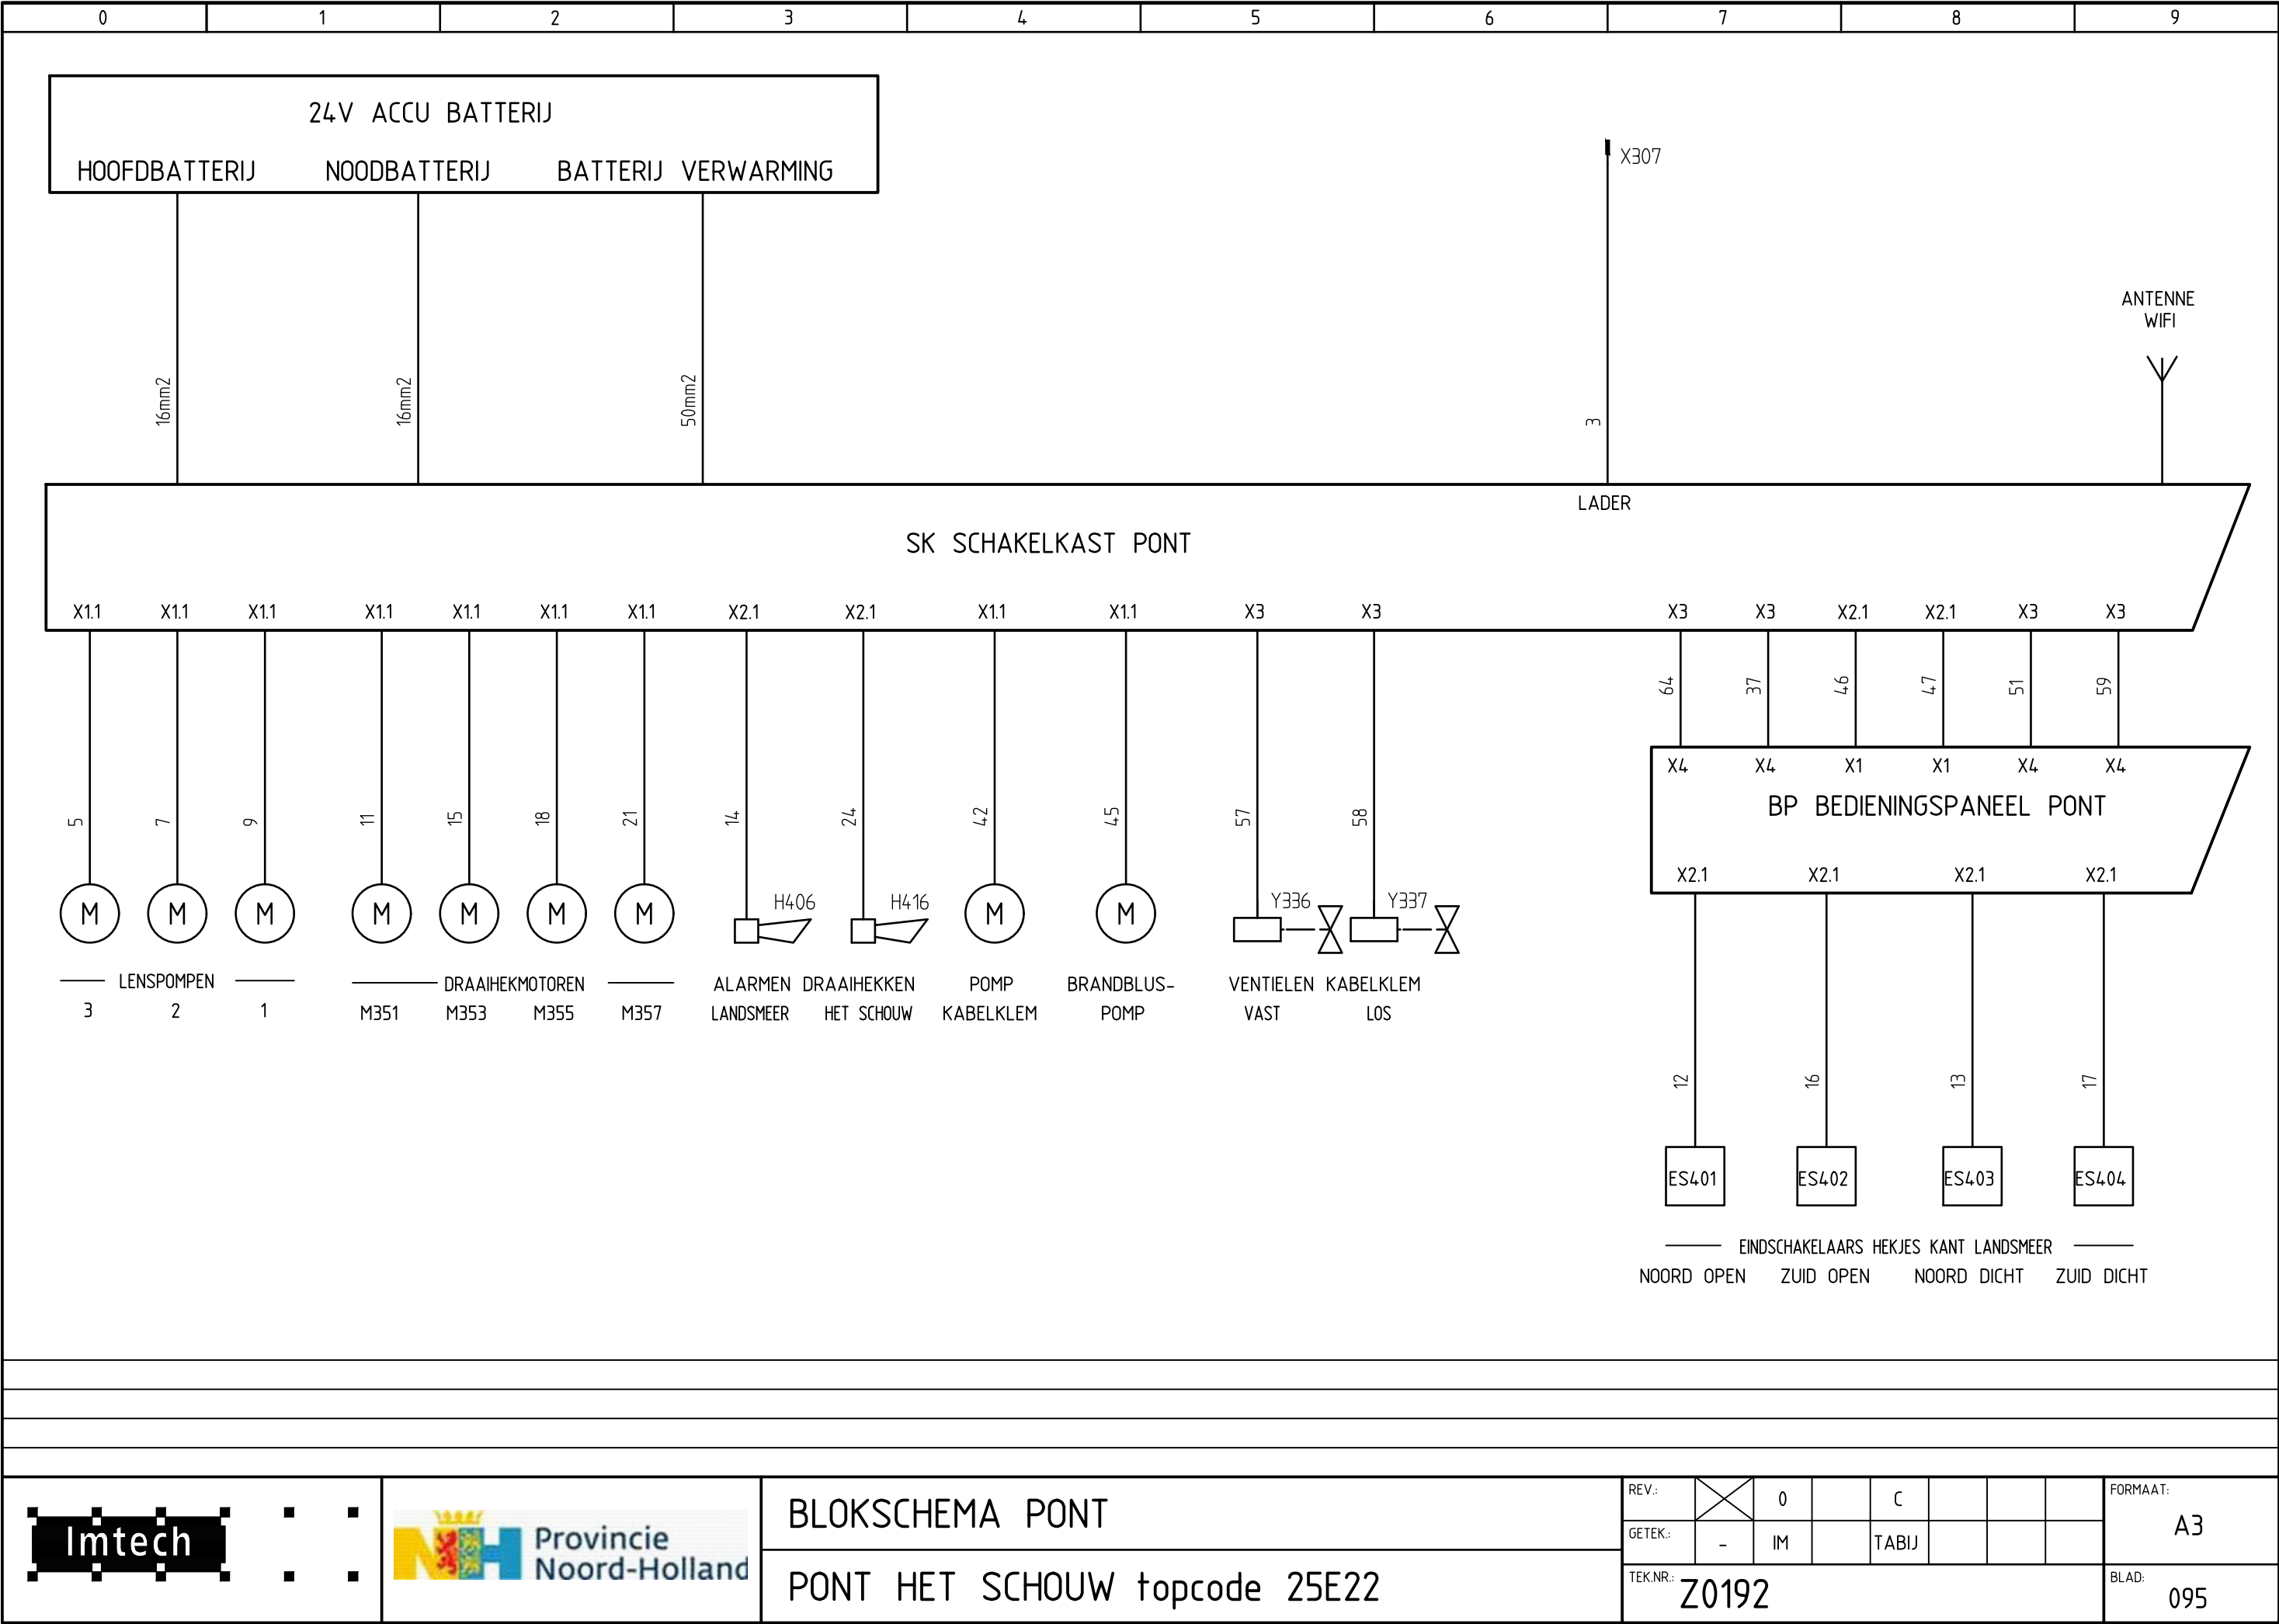

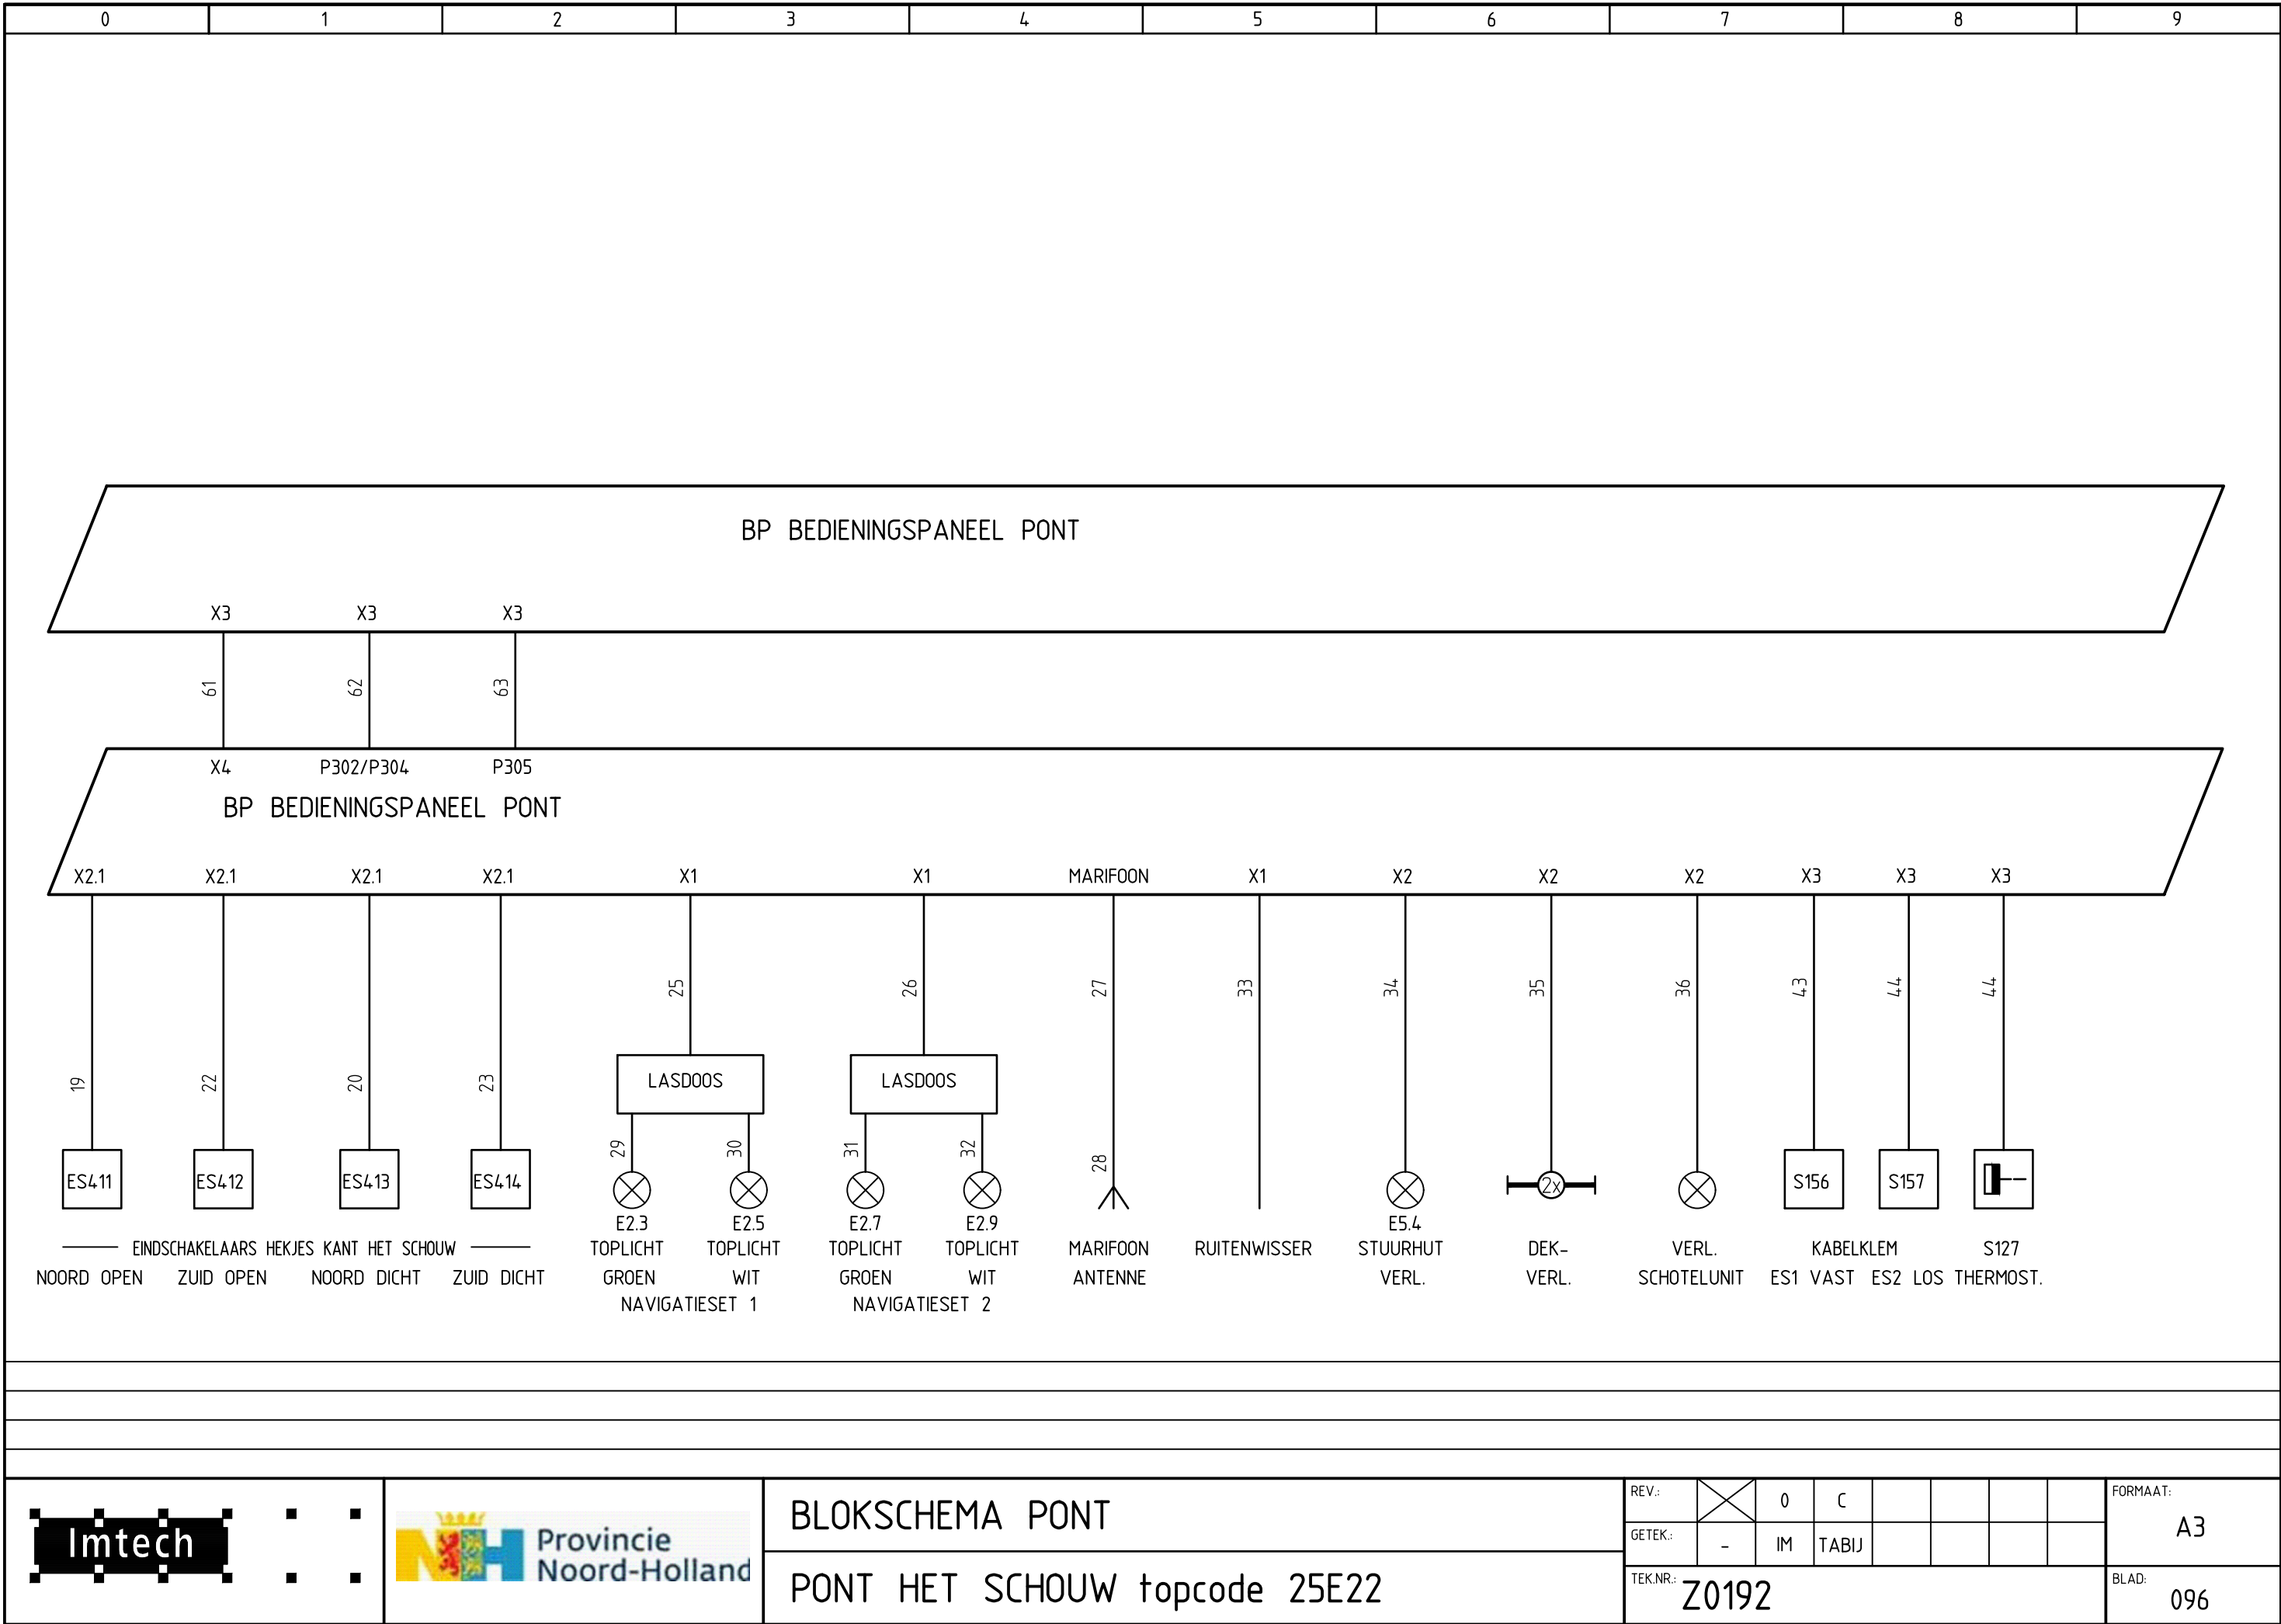


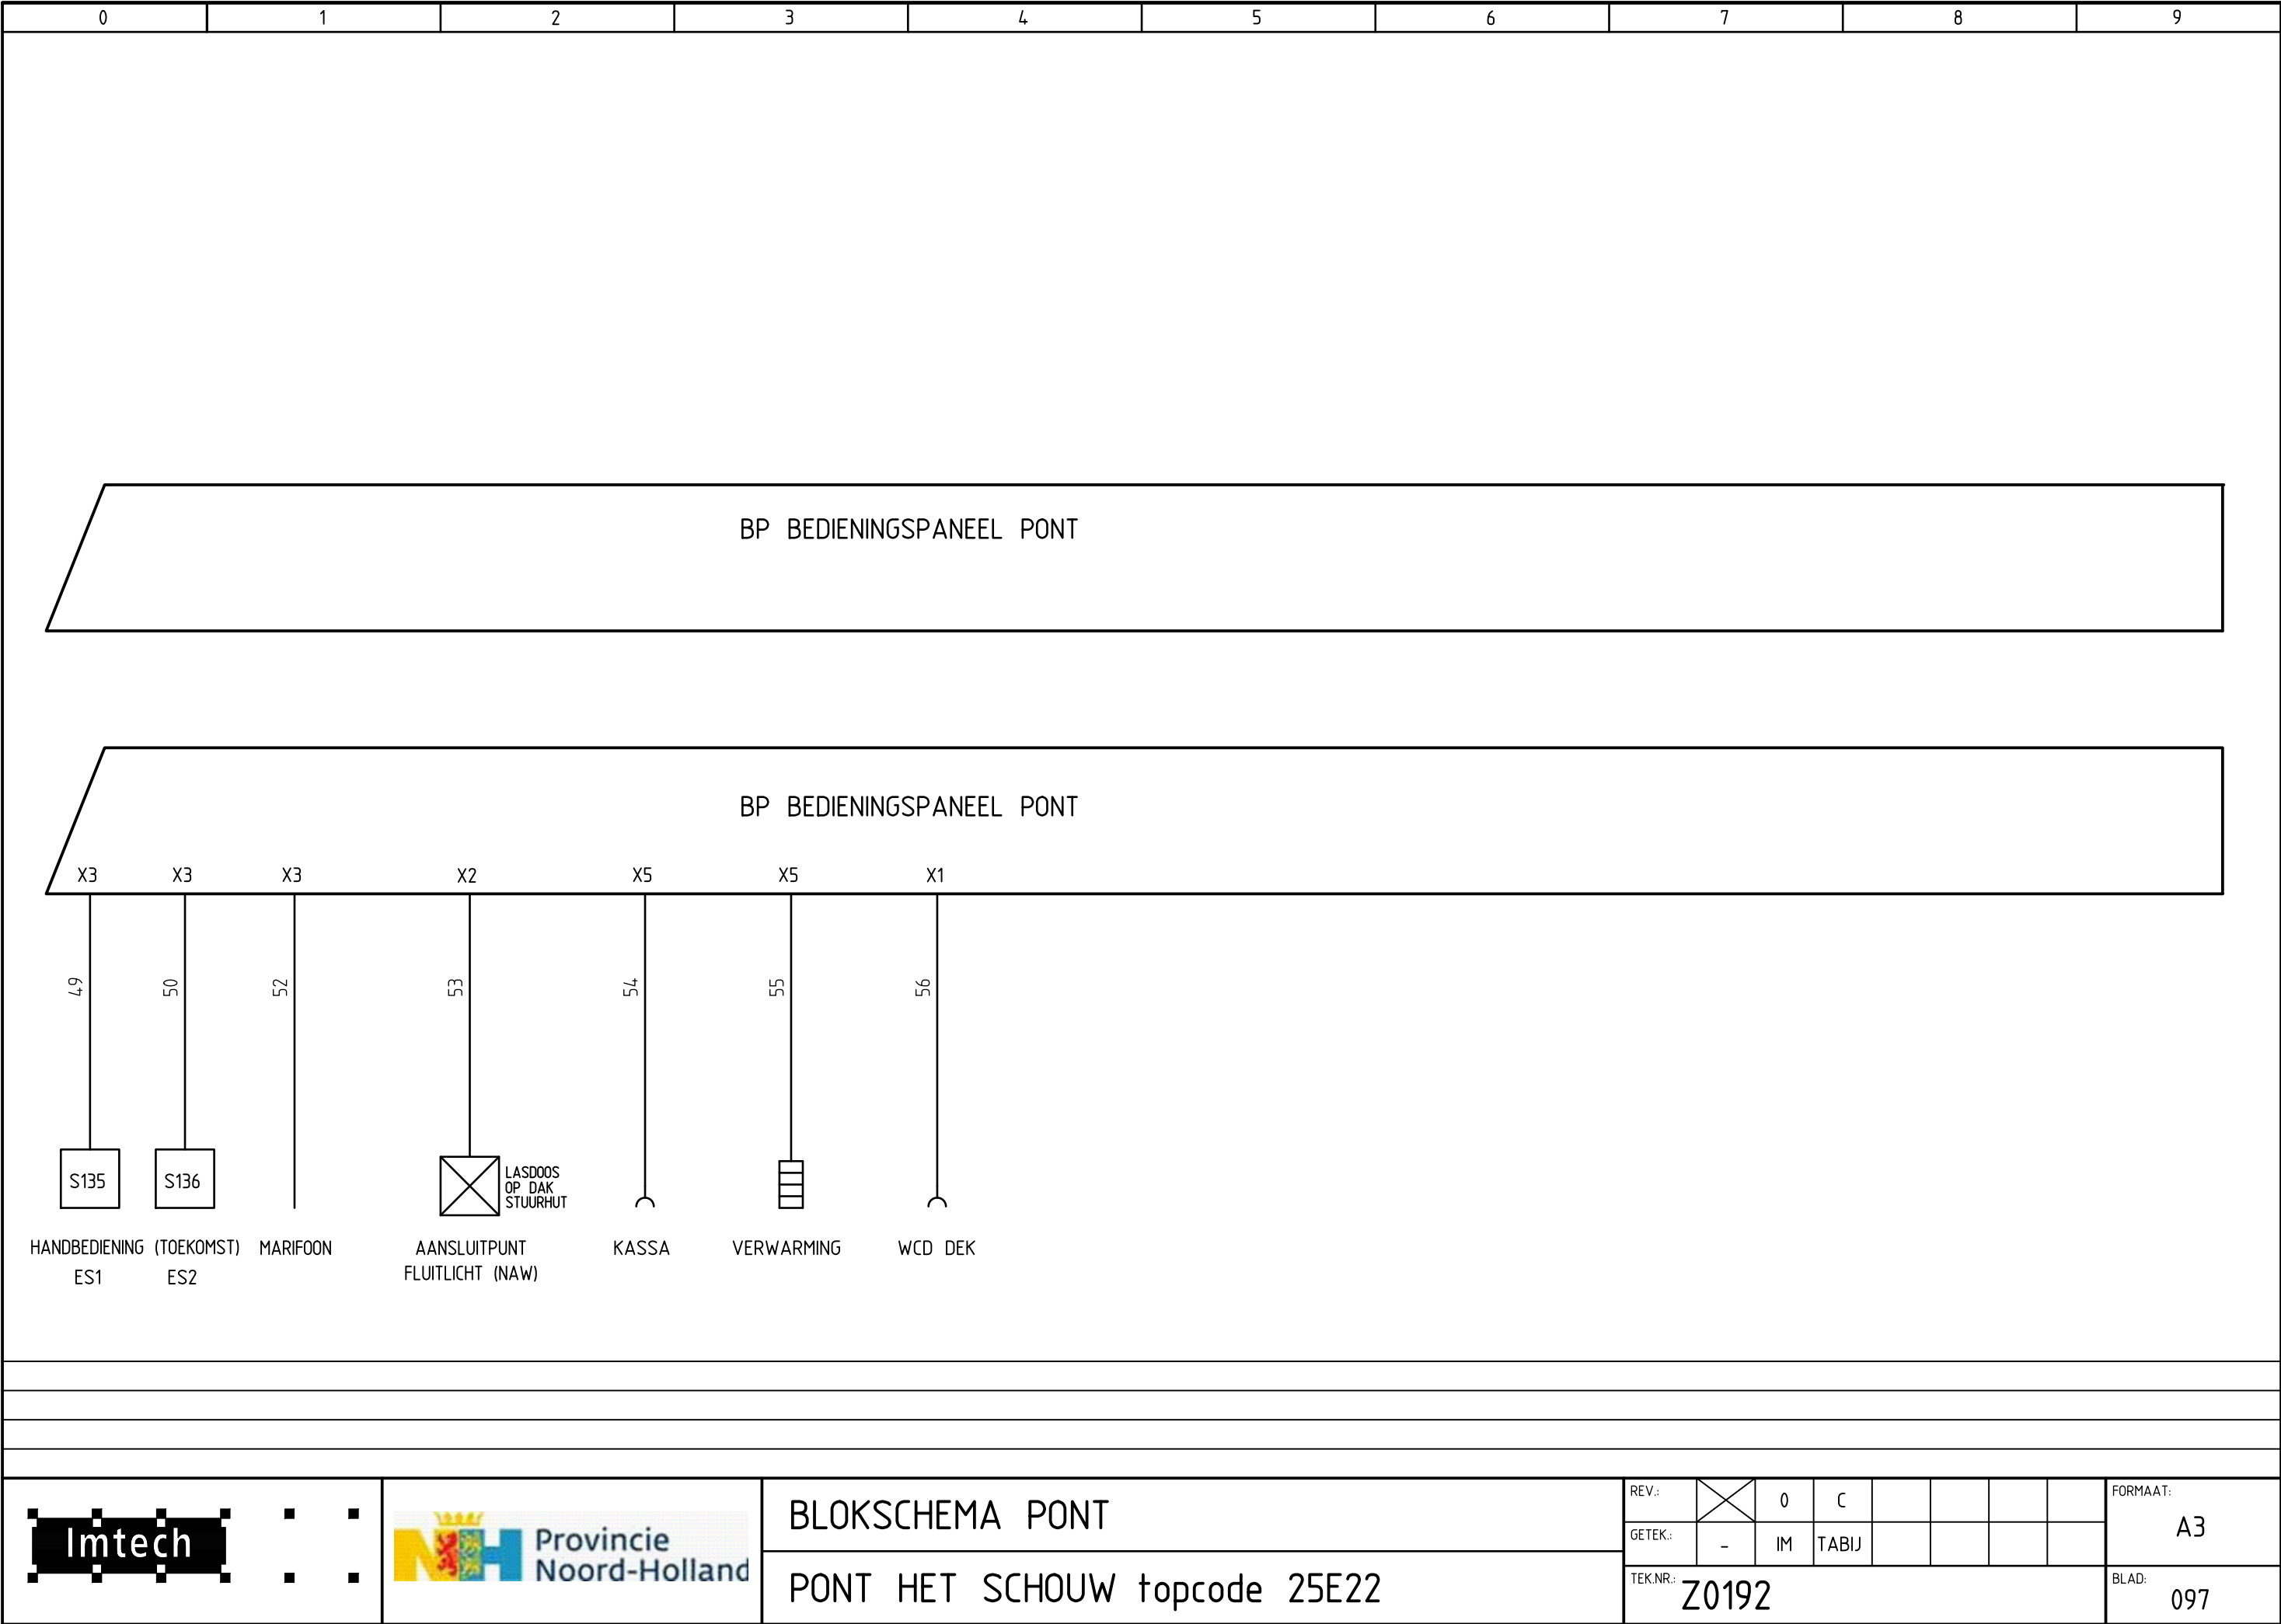

FILENR: Z0192-108


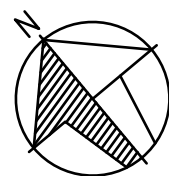


DETAIL DAK STUURHUT

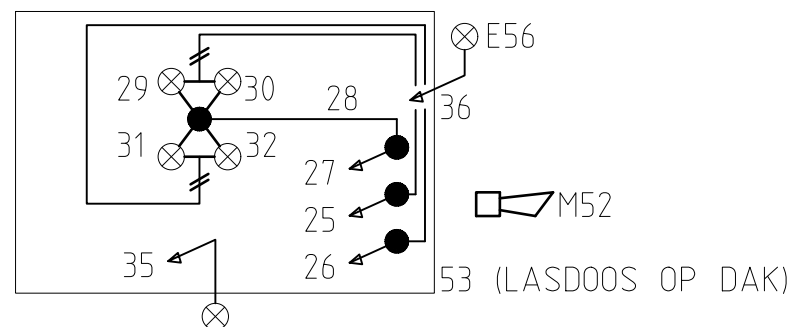

AANDRIJFKABEL


KABELKLEM

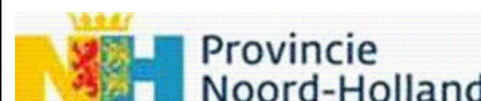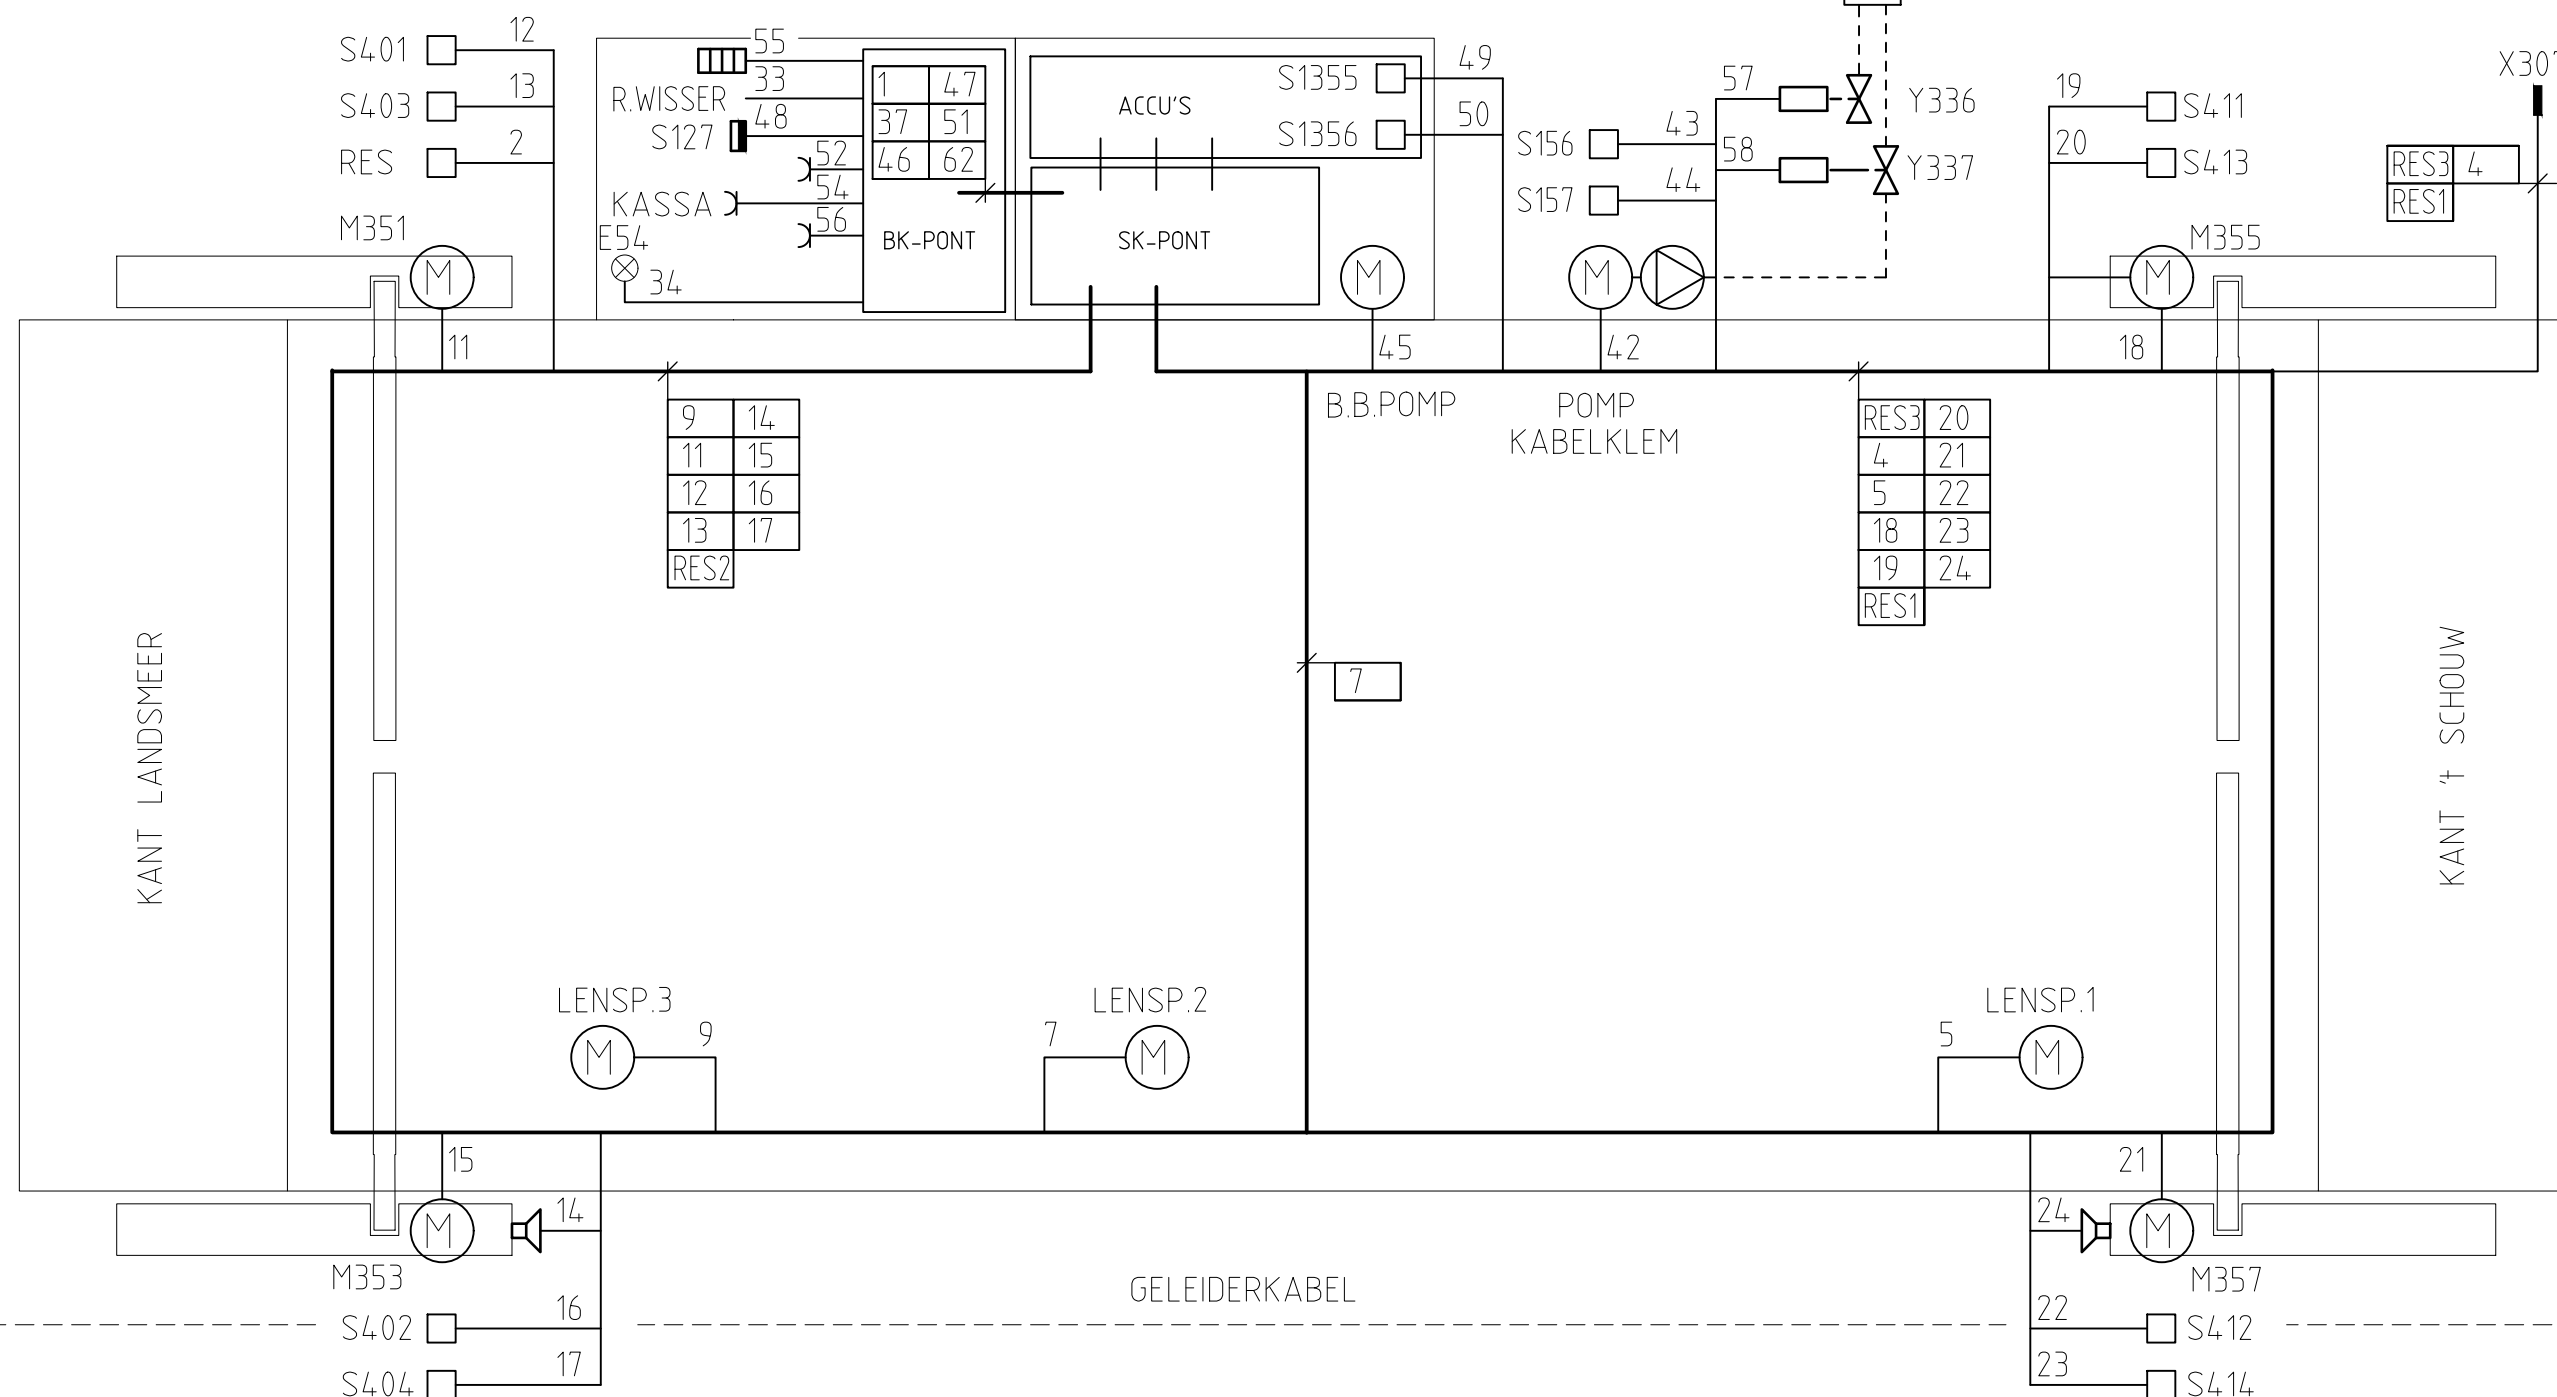

INSTALLATIETEKENING POND

PONT HET SCHOUW topcode 25E22

REV.:	☒	0	C					FORMAAT:
GETEK.:	KrB	IM	TABIJ					A3
TEK.NR.:	Z0192							BLAD:
								098

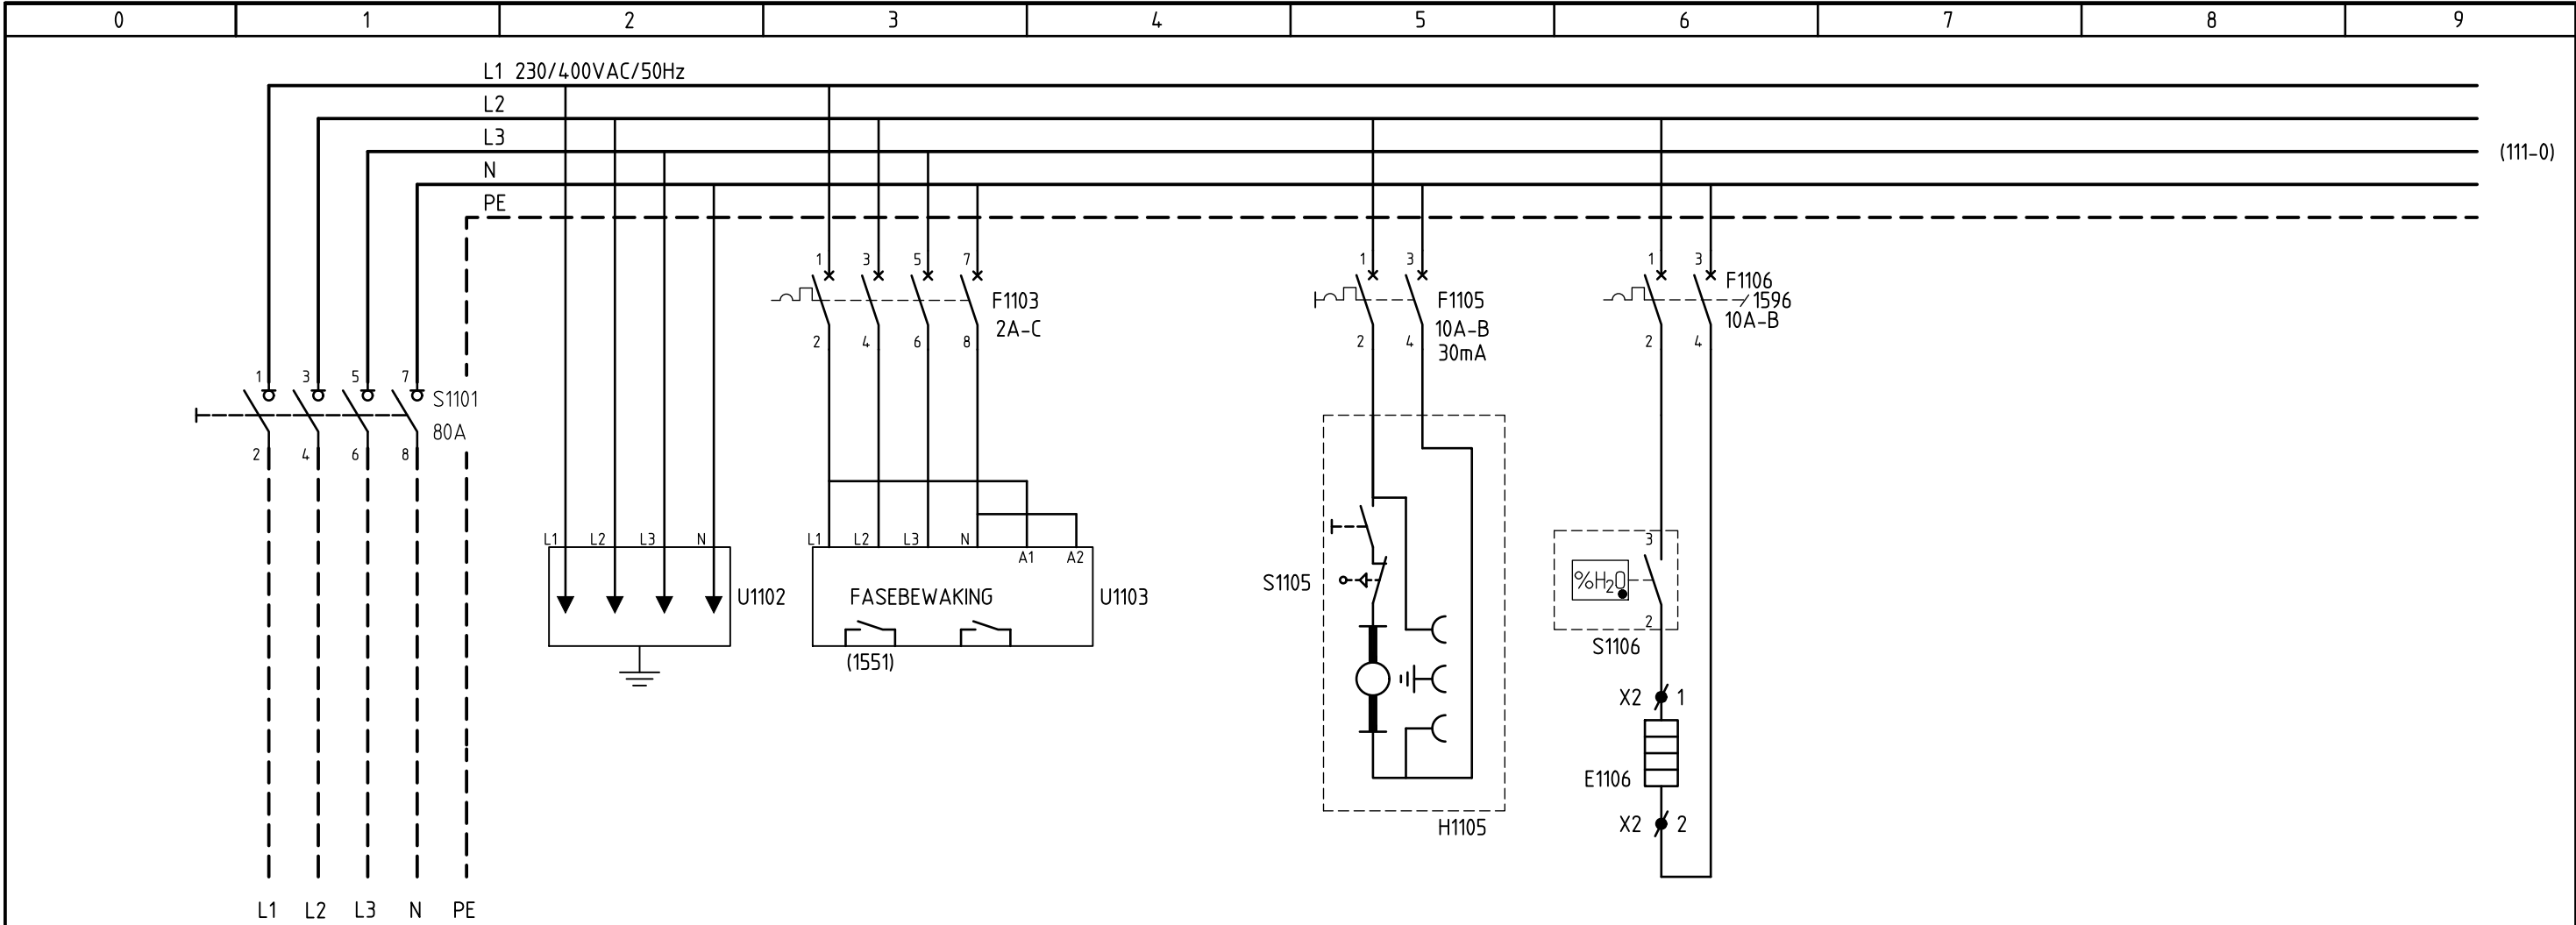


	VOEDING	OVERSPANNINGS-	FASE BEWAKING				
	230/400V, 50Hz	BEVEILIGING			KASTVERLICHTING	VERWARMING	
	VAN HKL					KASTVENTILATOR	





HSK HOOFDSTROOMSCHEMA 230/400VAC


PONT HET SCHOUW topcode 25E22


REV.:		0	C					FORMAAT:
GETEK.:	KrB	IM	TABIJ					A3
TEK.NR.:	Z0192							BLAD:
								110

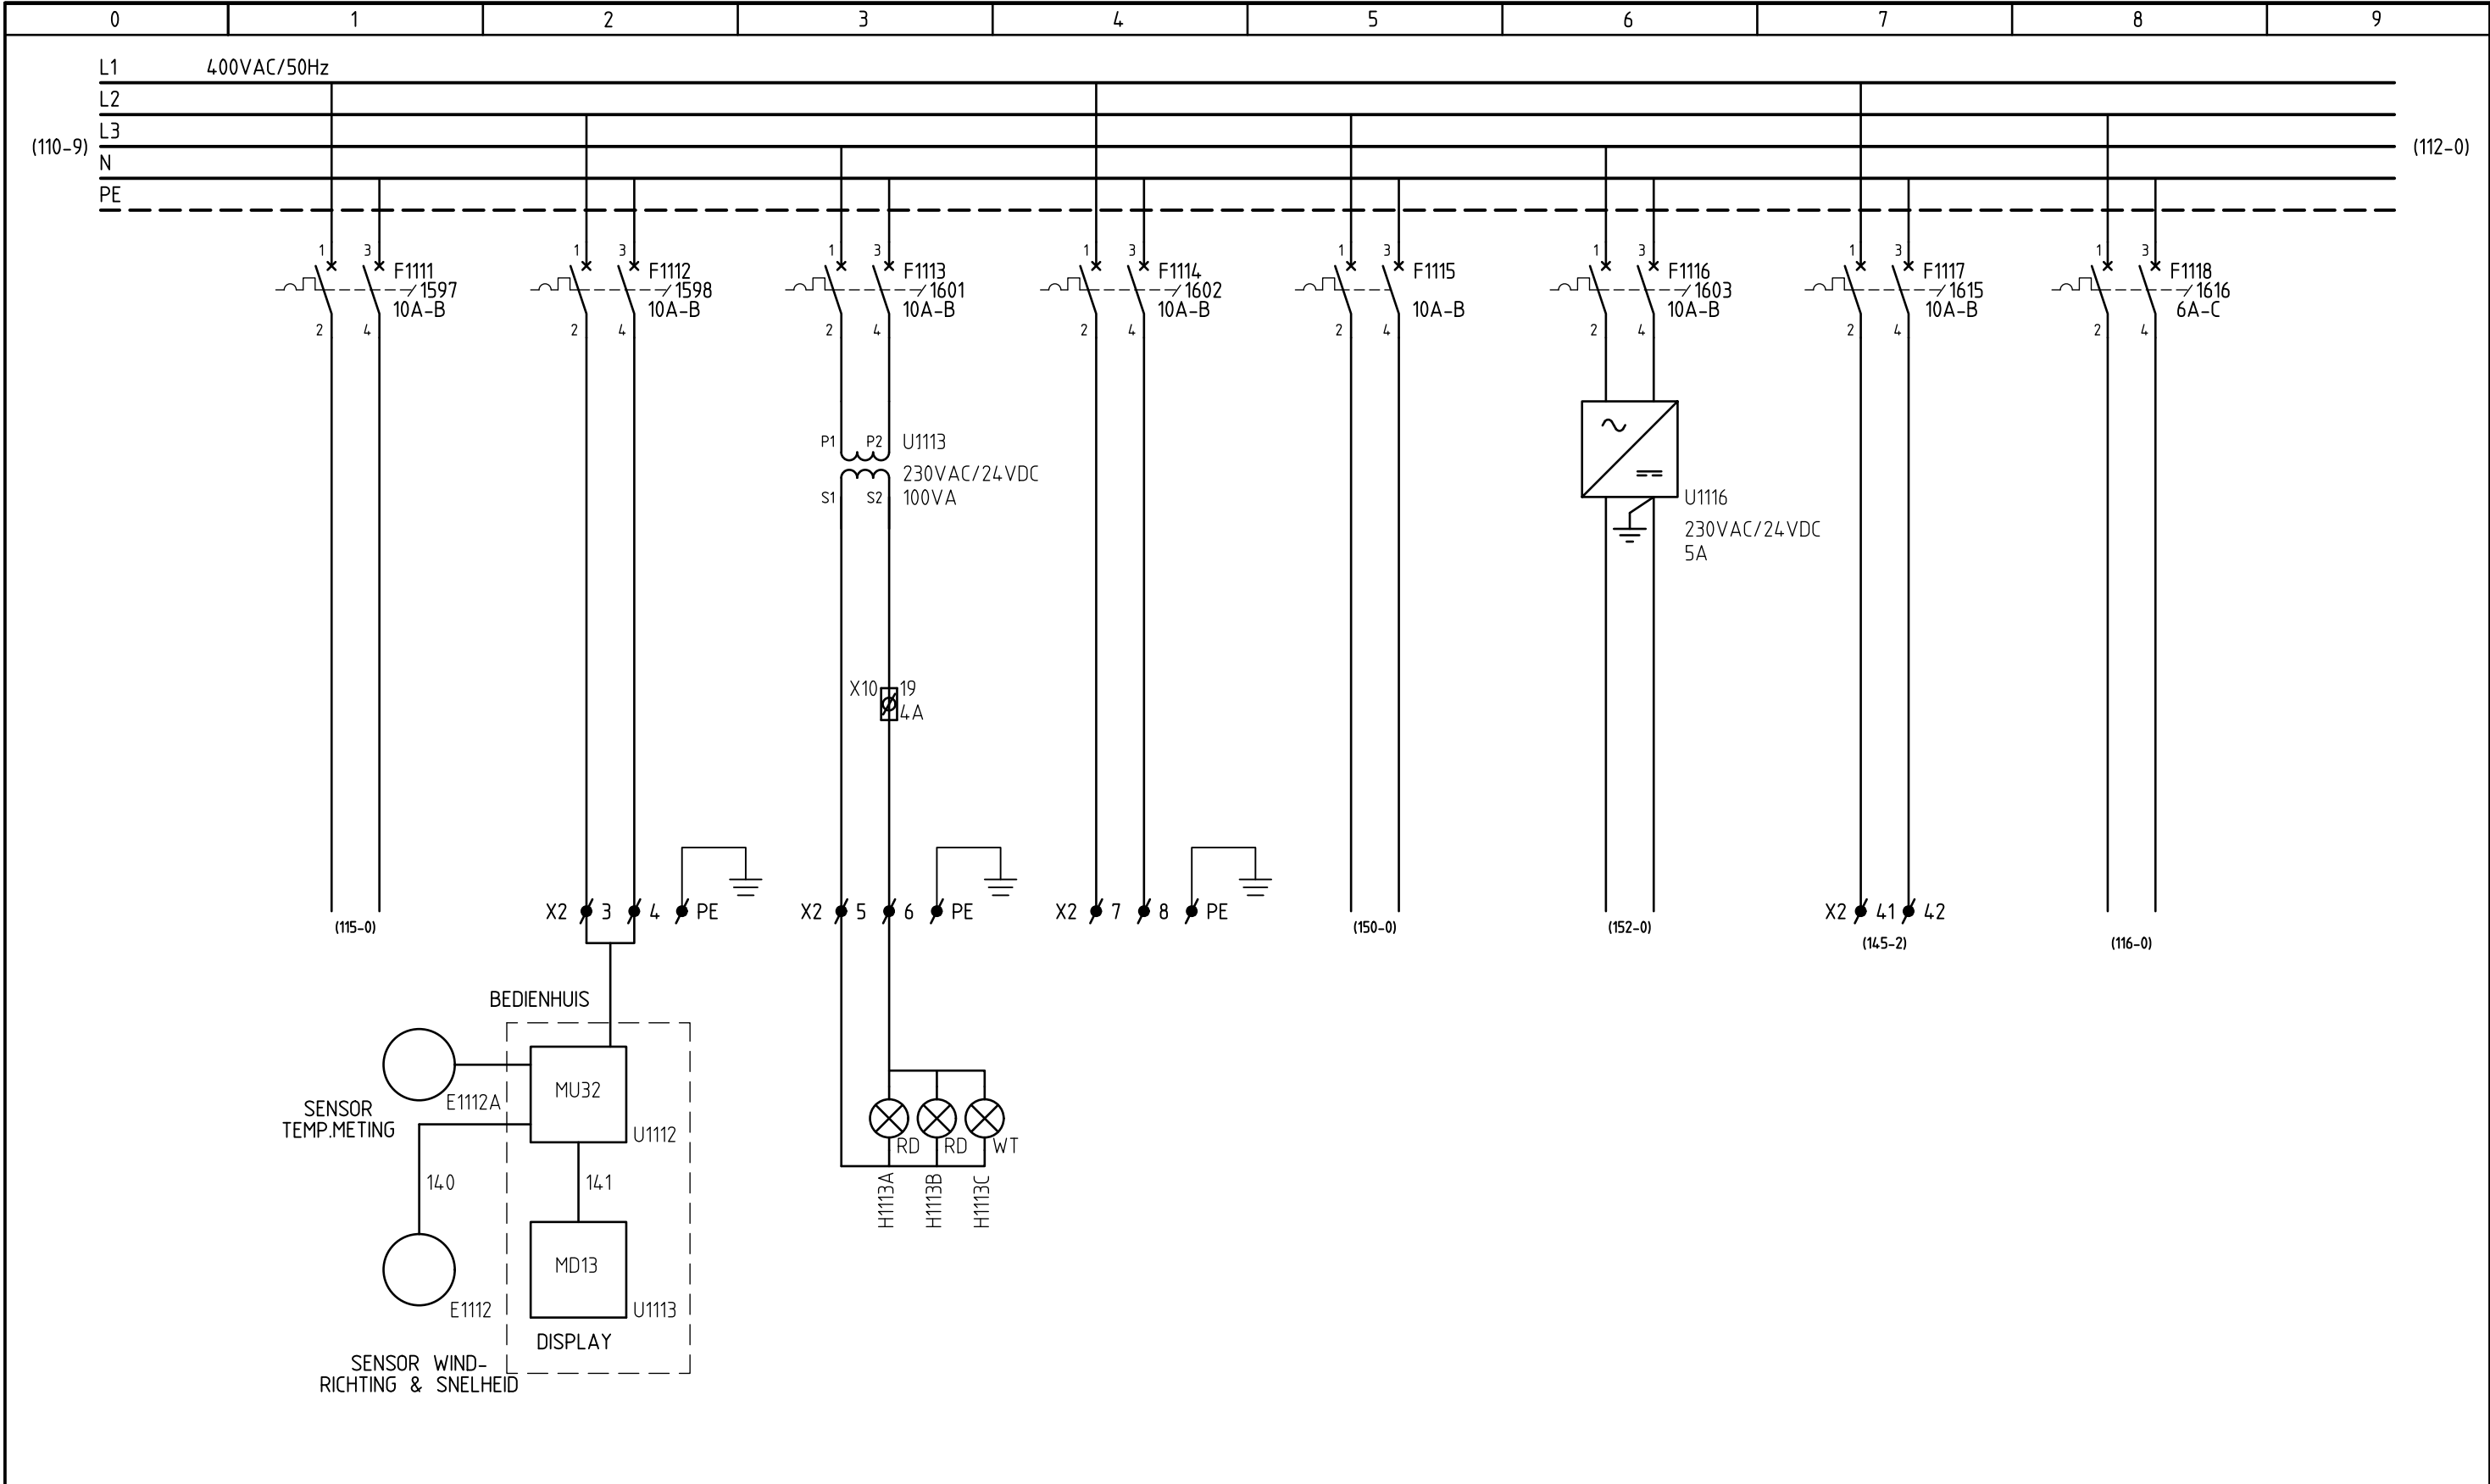


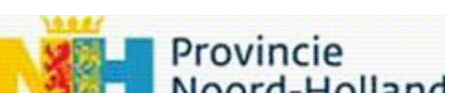STUURSTROOM		VOEDING		VOEDING		RESERVE		VOEDING		VOEDING		VOEDING		VOEDING					
230VAC		WINDMETING		NAVIGATIEVERLICHTING				PLC		SWITCH/WIFI		DISPLAY 1 ZO OEVER		LED2 ARMATUREN					
												U1452							
Imtech				HSK HOOFDSTROOMSCHEMA 230/400VAC								REV.: 0 C D E						FORMAAT: A3	
				PONT HET SCHOUW topcode 25E22								GETEK.: KrB IM TABIJ Dynniq DYNNIQ							
												TEK.NR.: Z0192						BLAD: 111	

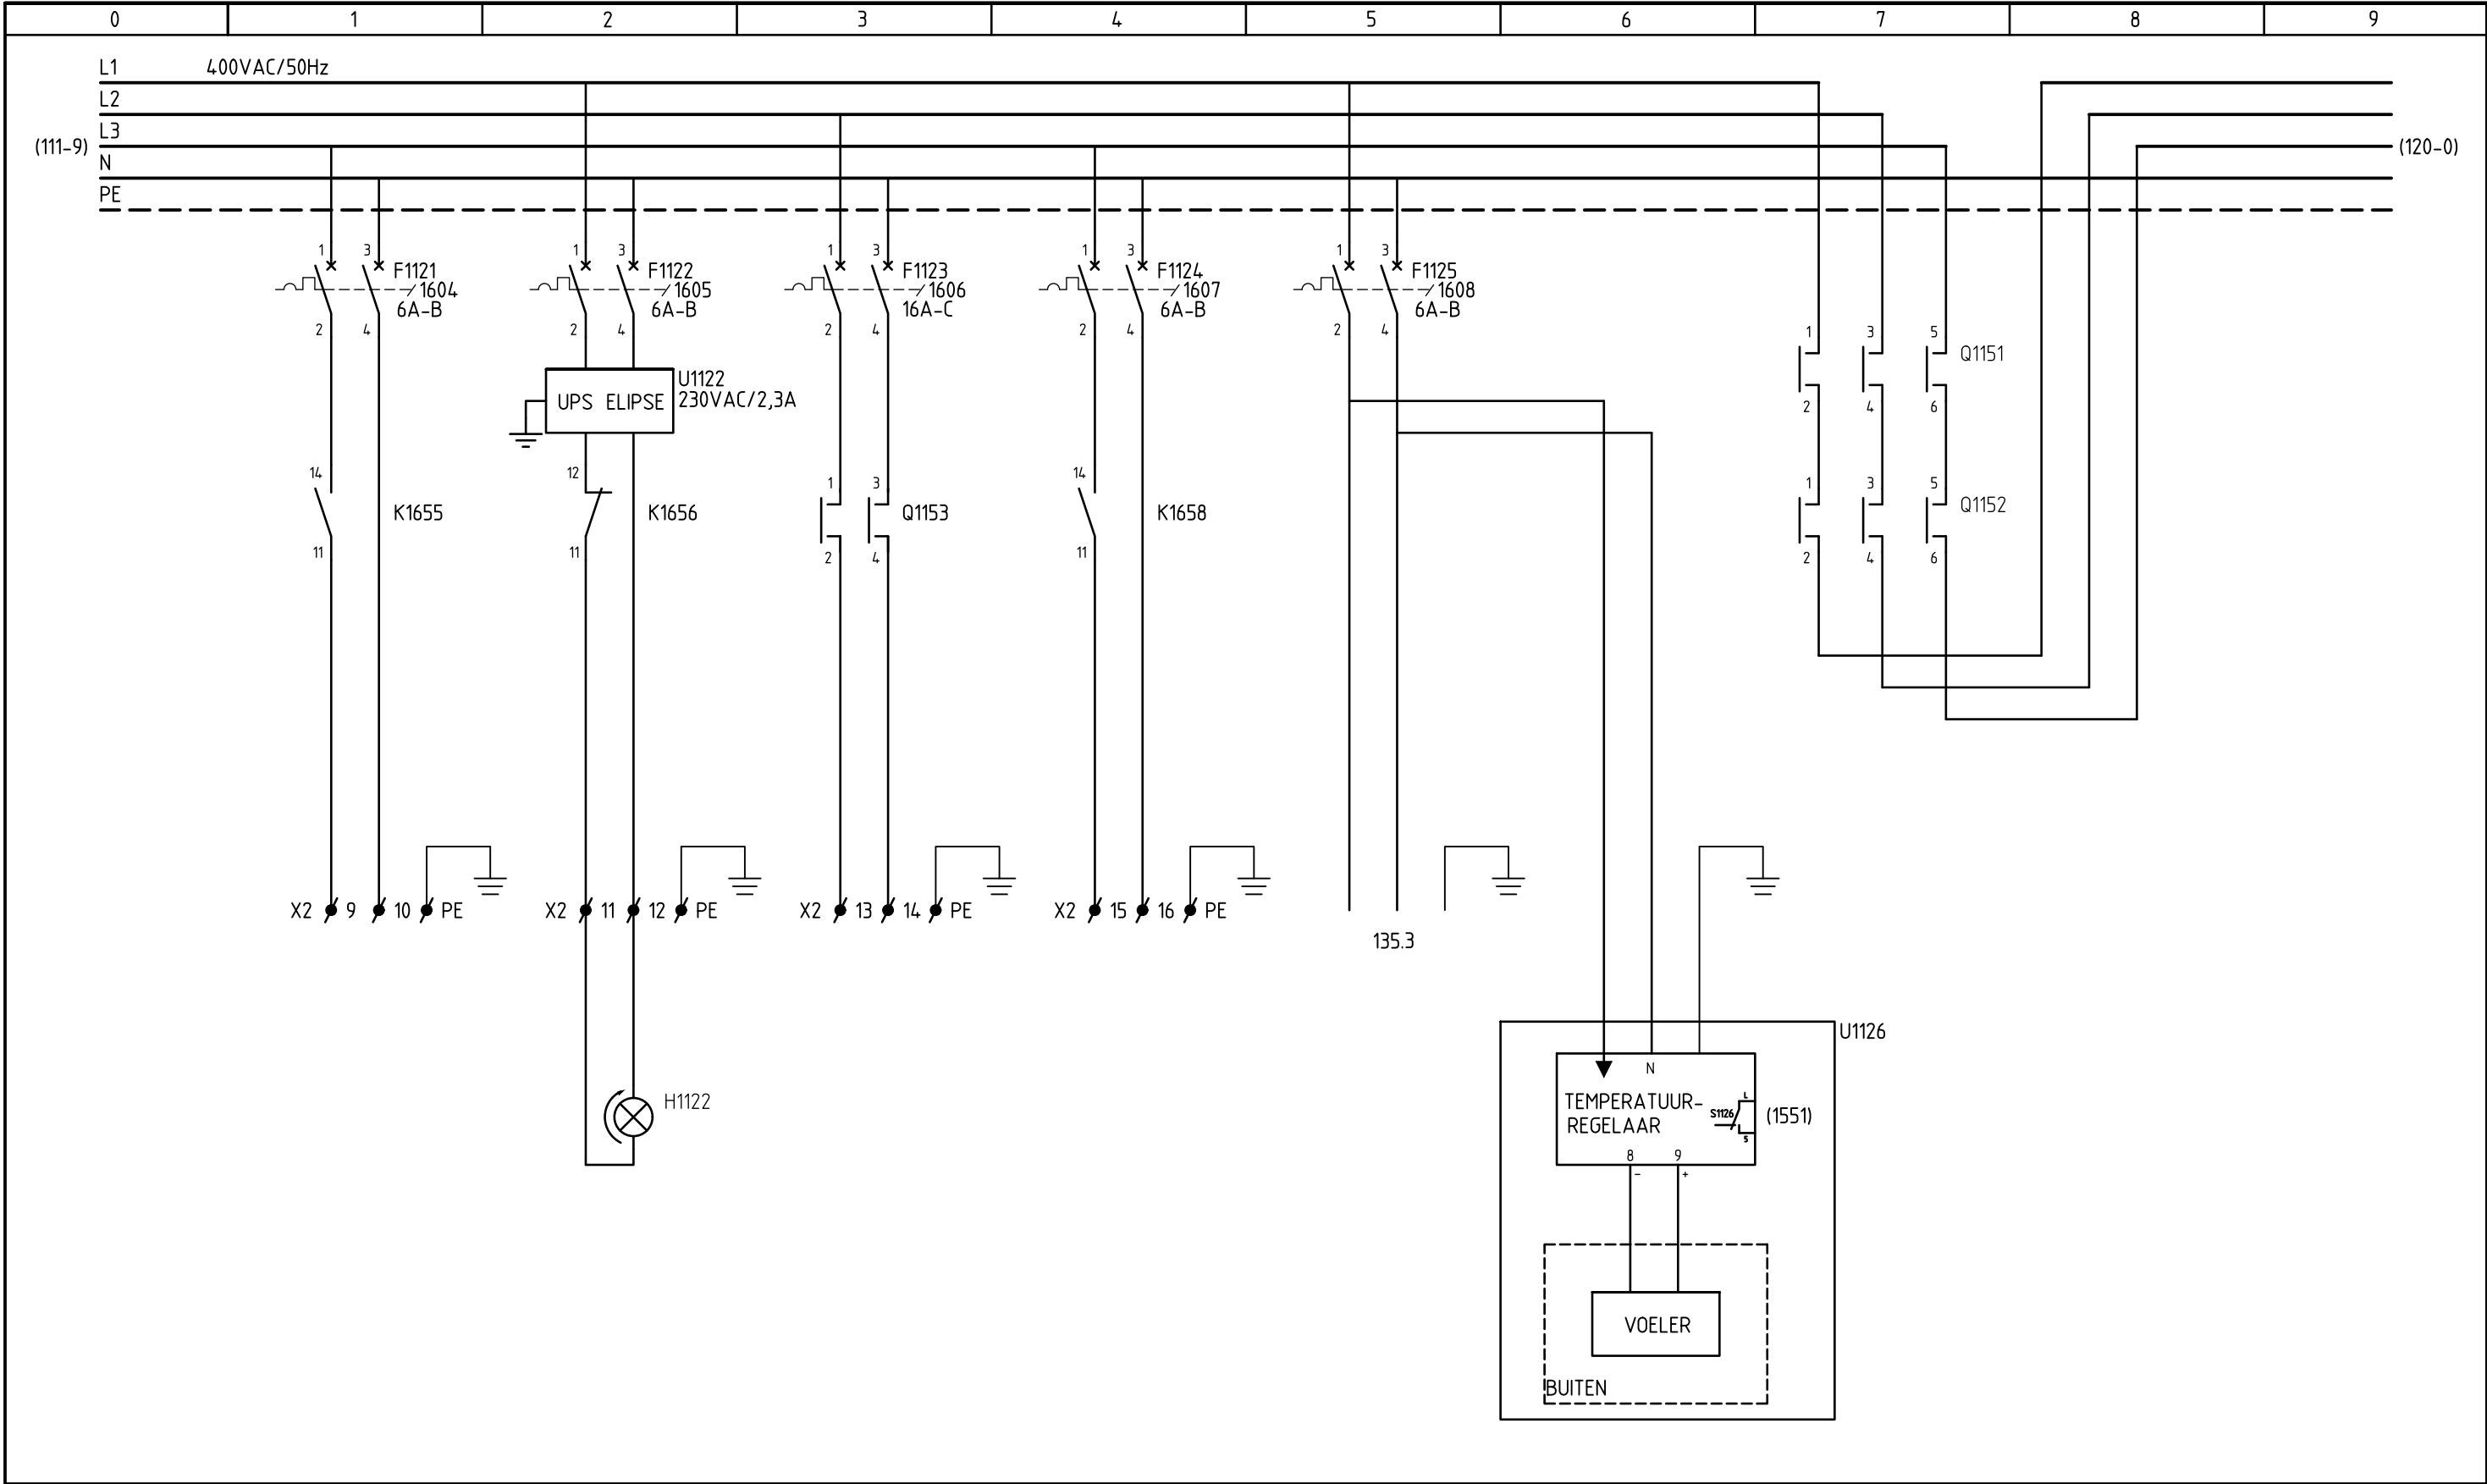

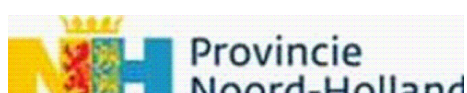
FUIKVERLICHTING		ZWAAILAMP	ACCULADER	VOEDING	STUURSTROOM MIXER	THERMOSTAAT UNIT	VOEDING												
				OMGEVINGSVERLICHTING		MIXERS	ACHTER NOODSTOP												
				(TOEKOMST)															
Imtech		 Provincie Noord-Holland		HSK HOOFDSTR.SCH. GESCHAKELDE 230VAC						REV.:			0	A	C	E			FORMAAT: A3
				PONT HET SCHOUW topcode 25E22						GETEK.:		KrB	IM	IM	TABIJ	DYNNIQ			
										TEK.NR.:		Z0192							

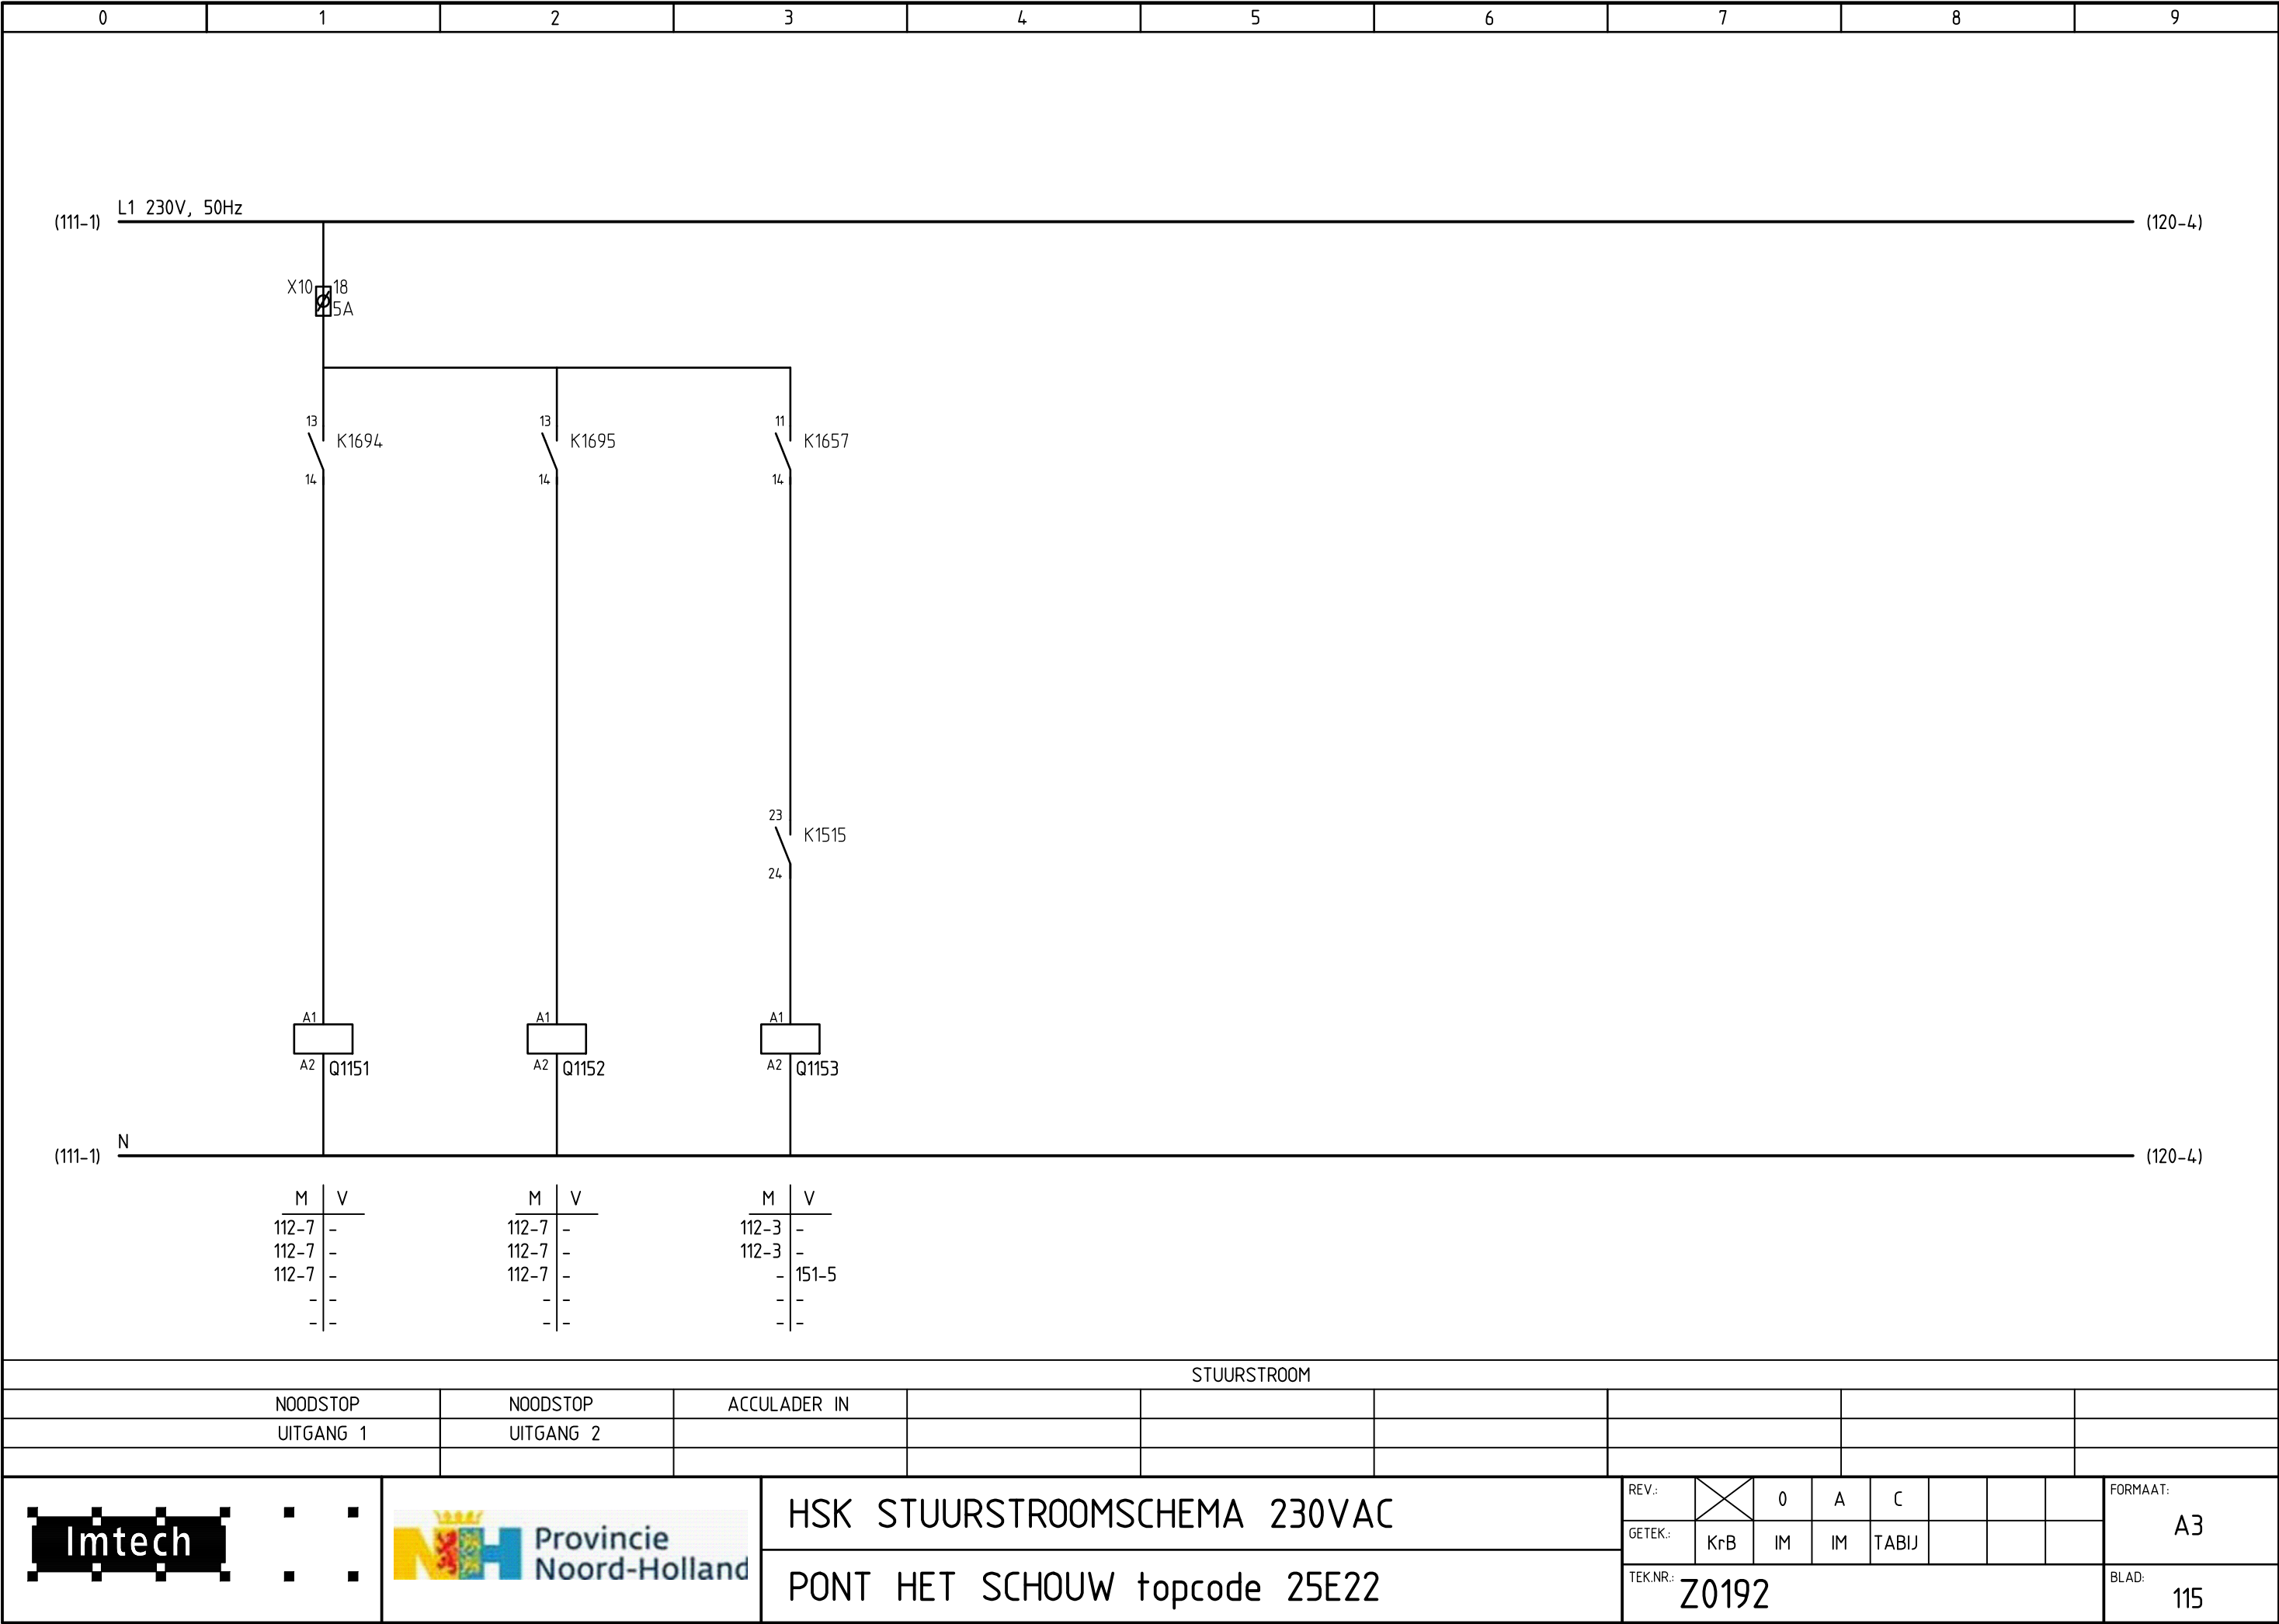


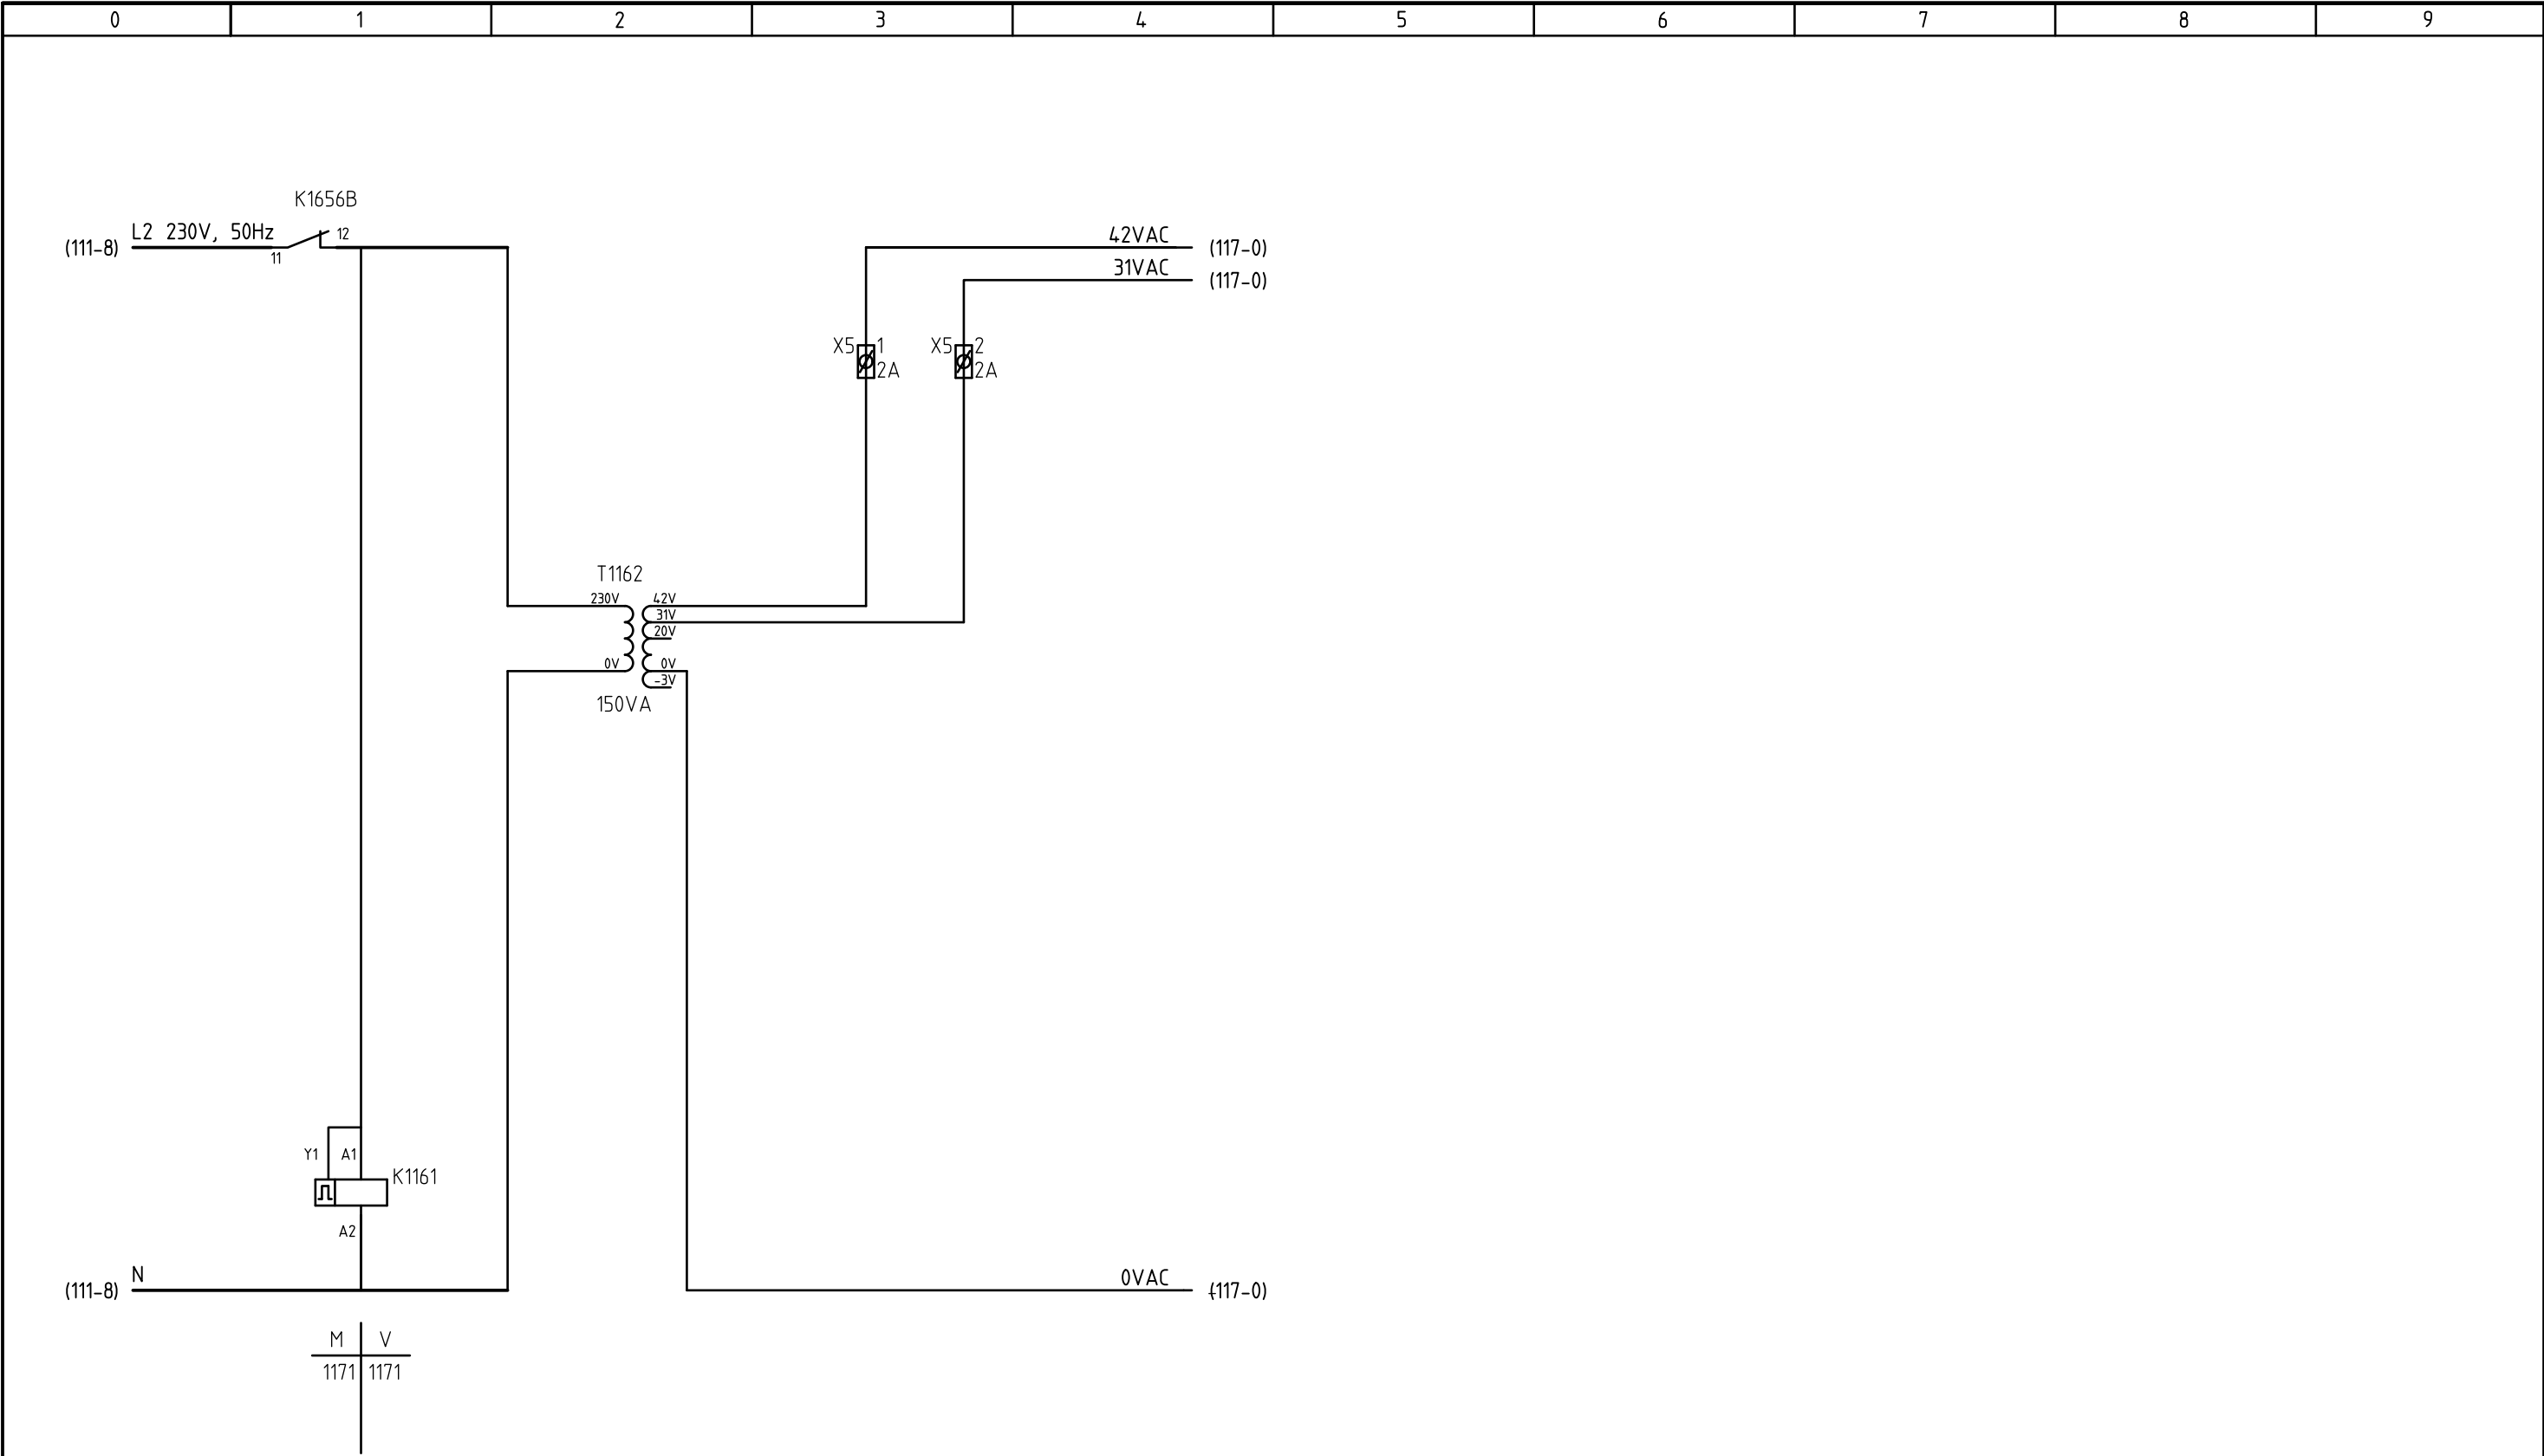


STUURSTROOM LED2 ARMATUREN									
INSCHAKELLEN	VOEDING								
KNIPPERRELAIS	LED2 LAMPEN								
						HSK STUURSTROOMSCHEMA 230VAC			
						PONT HET SCHOUW topcode 25E22			
						TEK.NR.: Z0192			
						REV.: 	D	E	
						GETEK.: Dynniq	Dynniq	DYNNIQ	
						BLAD: 116			




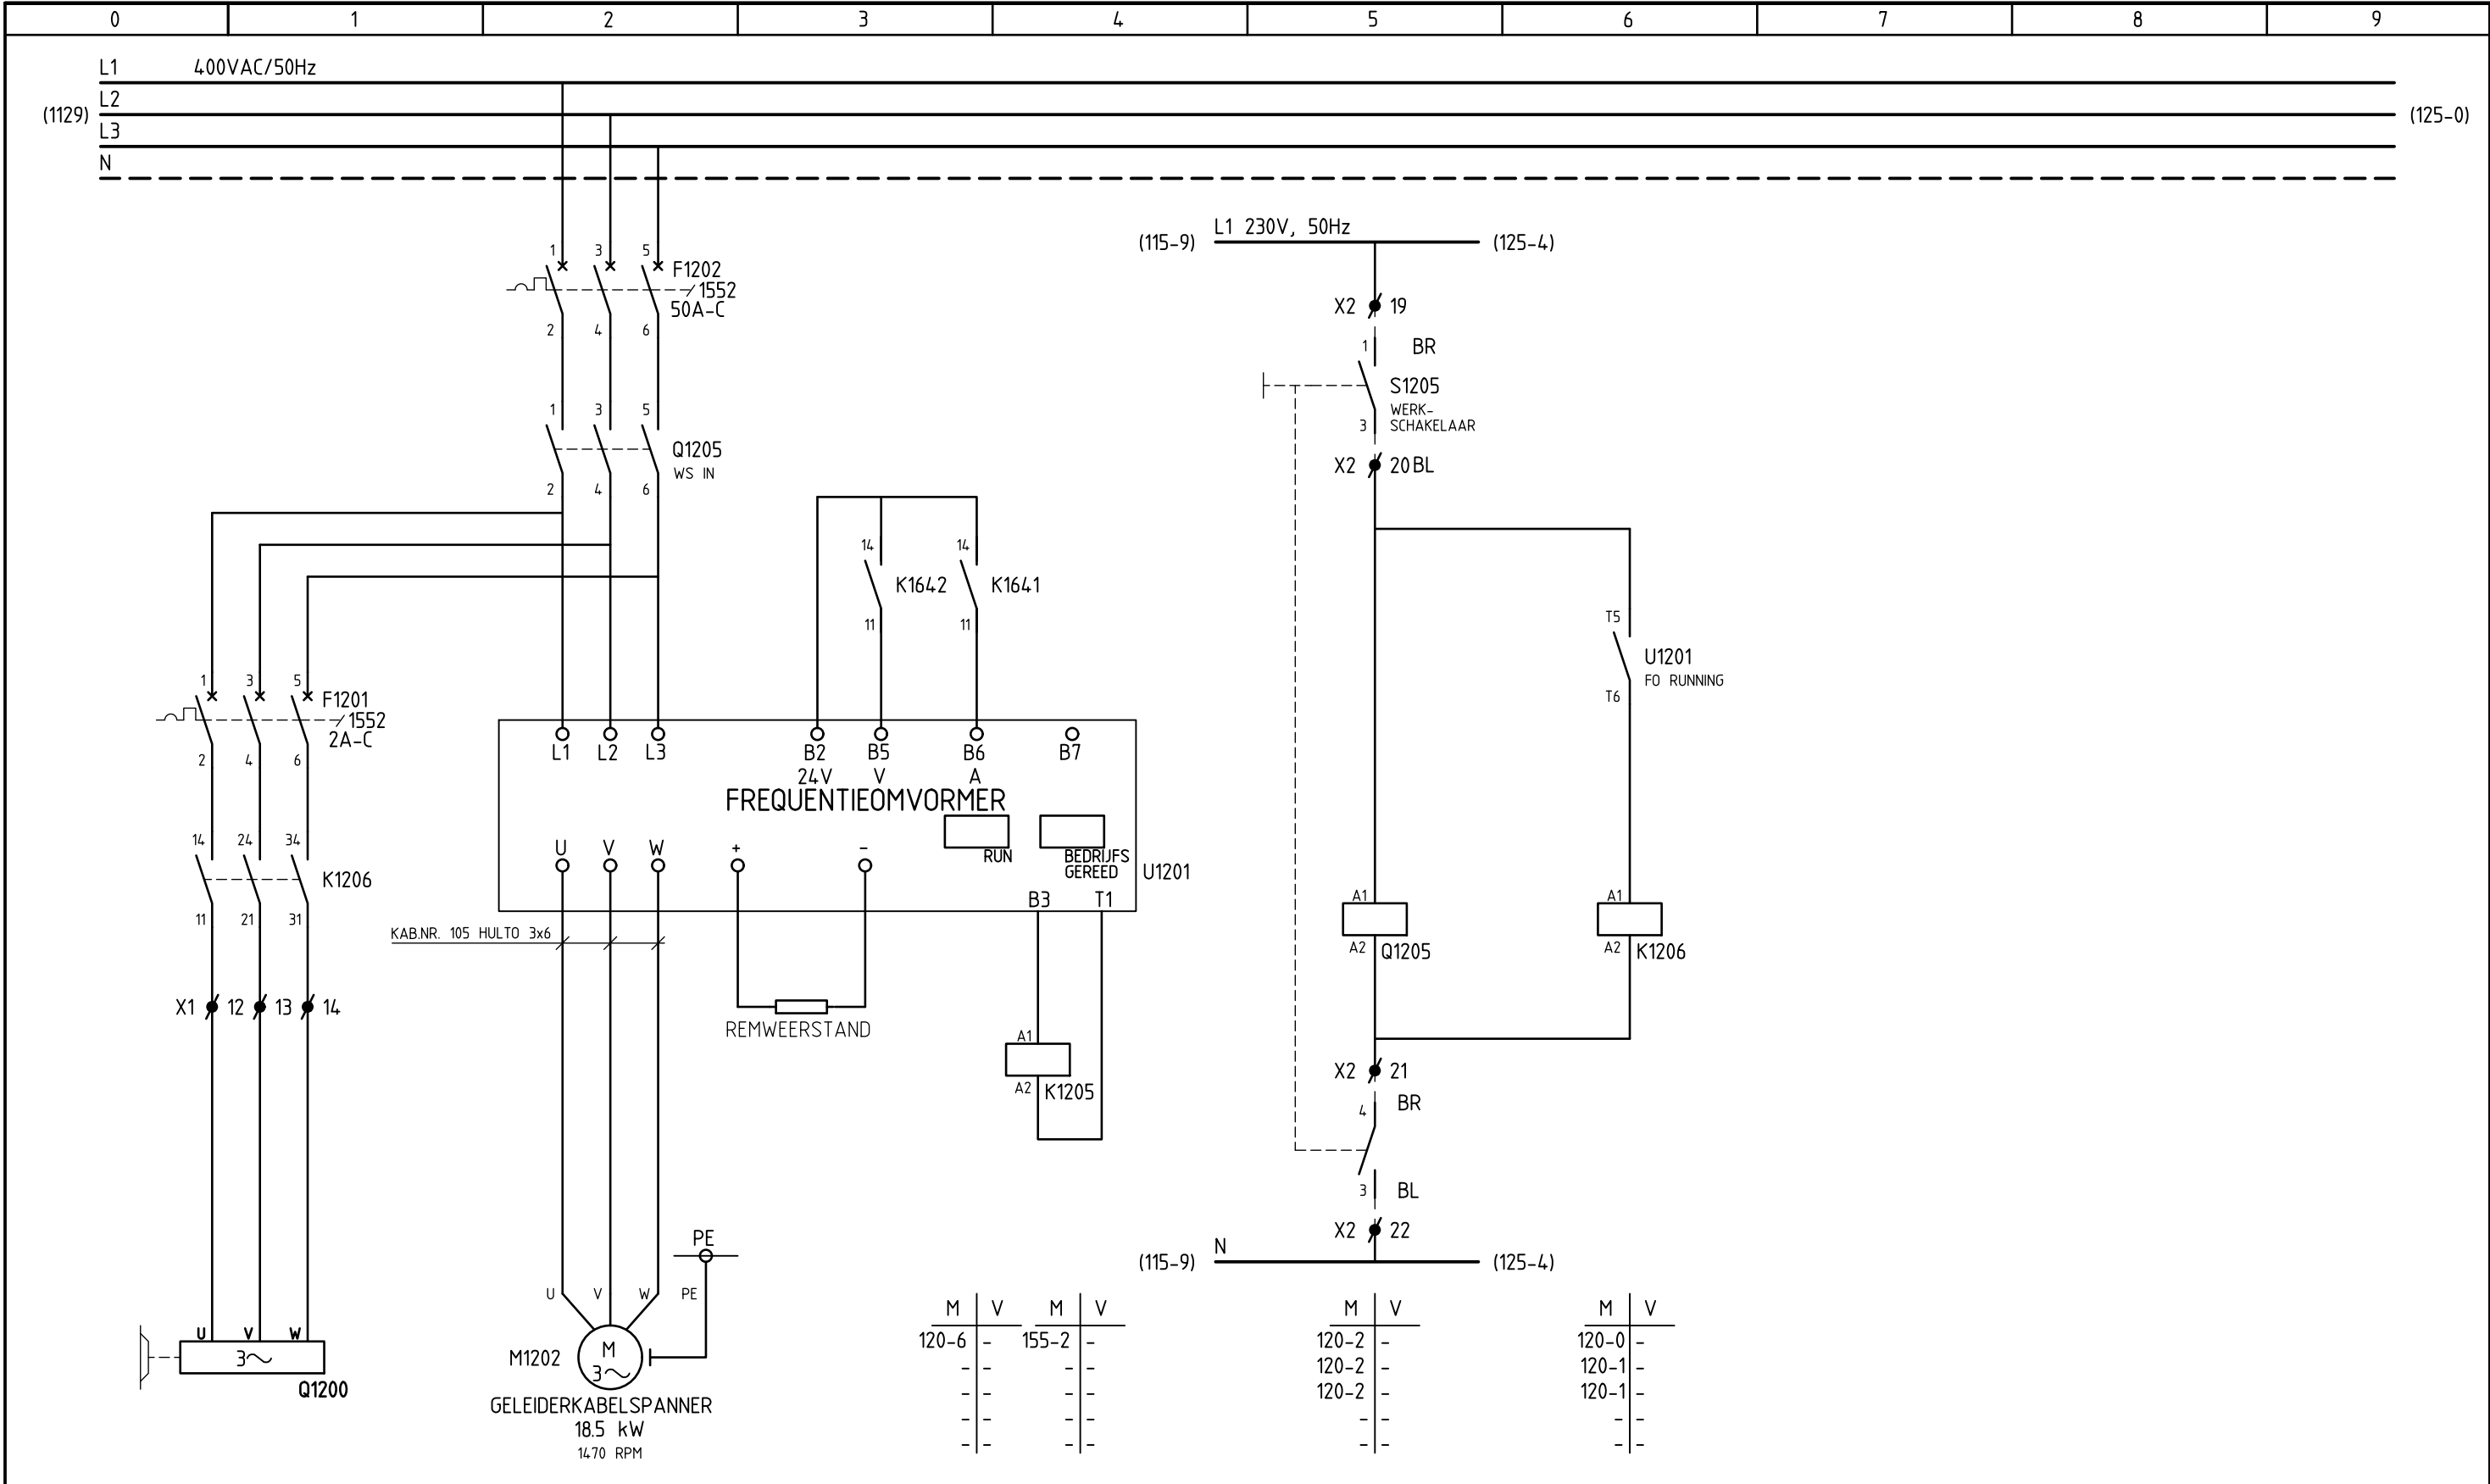


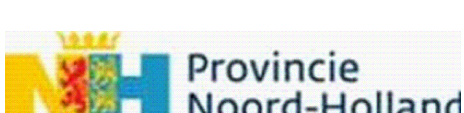
STUURSTROOM												
REM		GELEIDERKABEL					WS		REM			
		SPANNER			OP	NEER						
Imtech				HSK HOOFDSTROOM GELEIDERKABELSPANNER					REV.: 0 A C		FORMAAT: A3	
				PONT HET SCHOUW topcode 25E22					GETEK.: KrB IM IM TABIJ			
									TEK.NR.: Z0192		BLAD: 120	

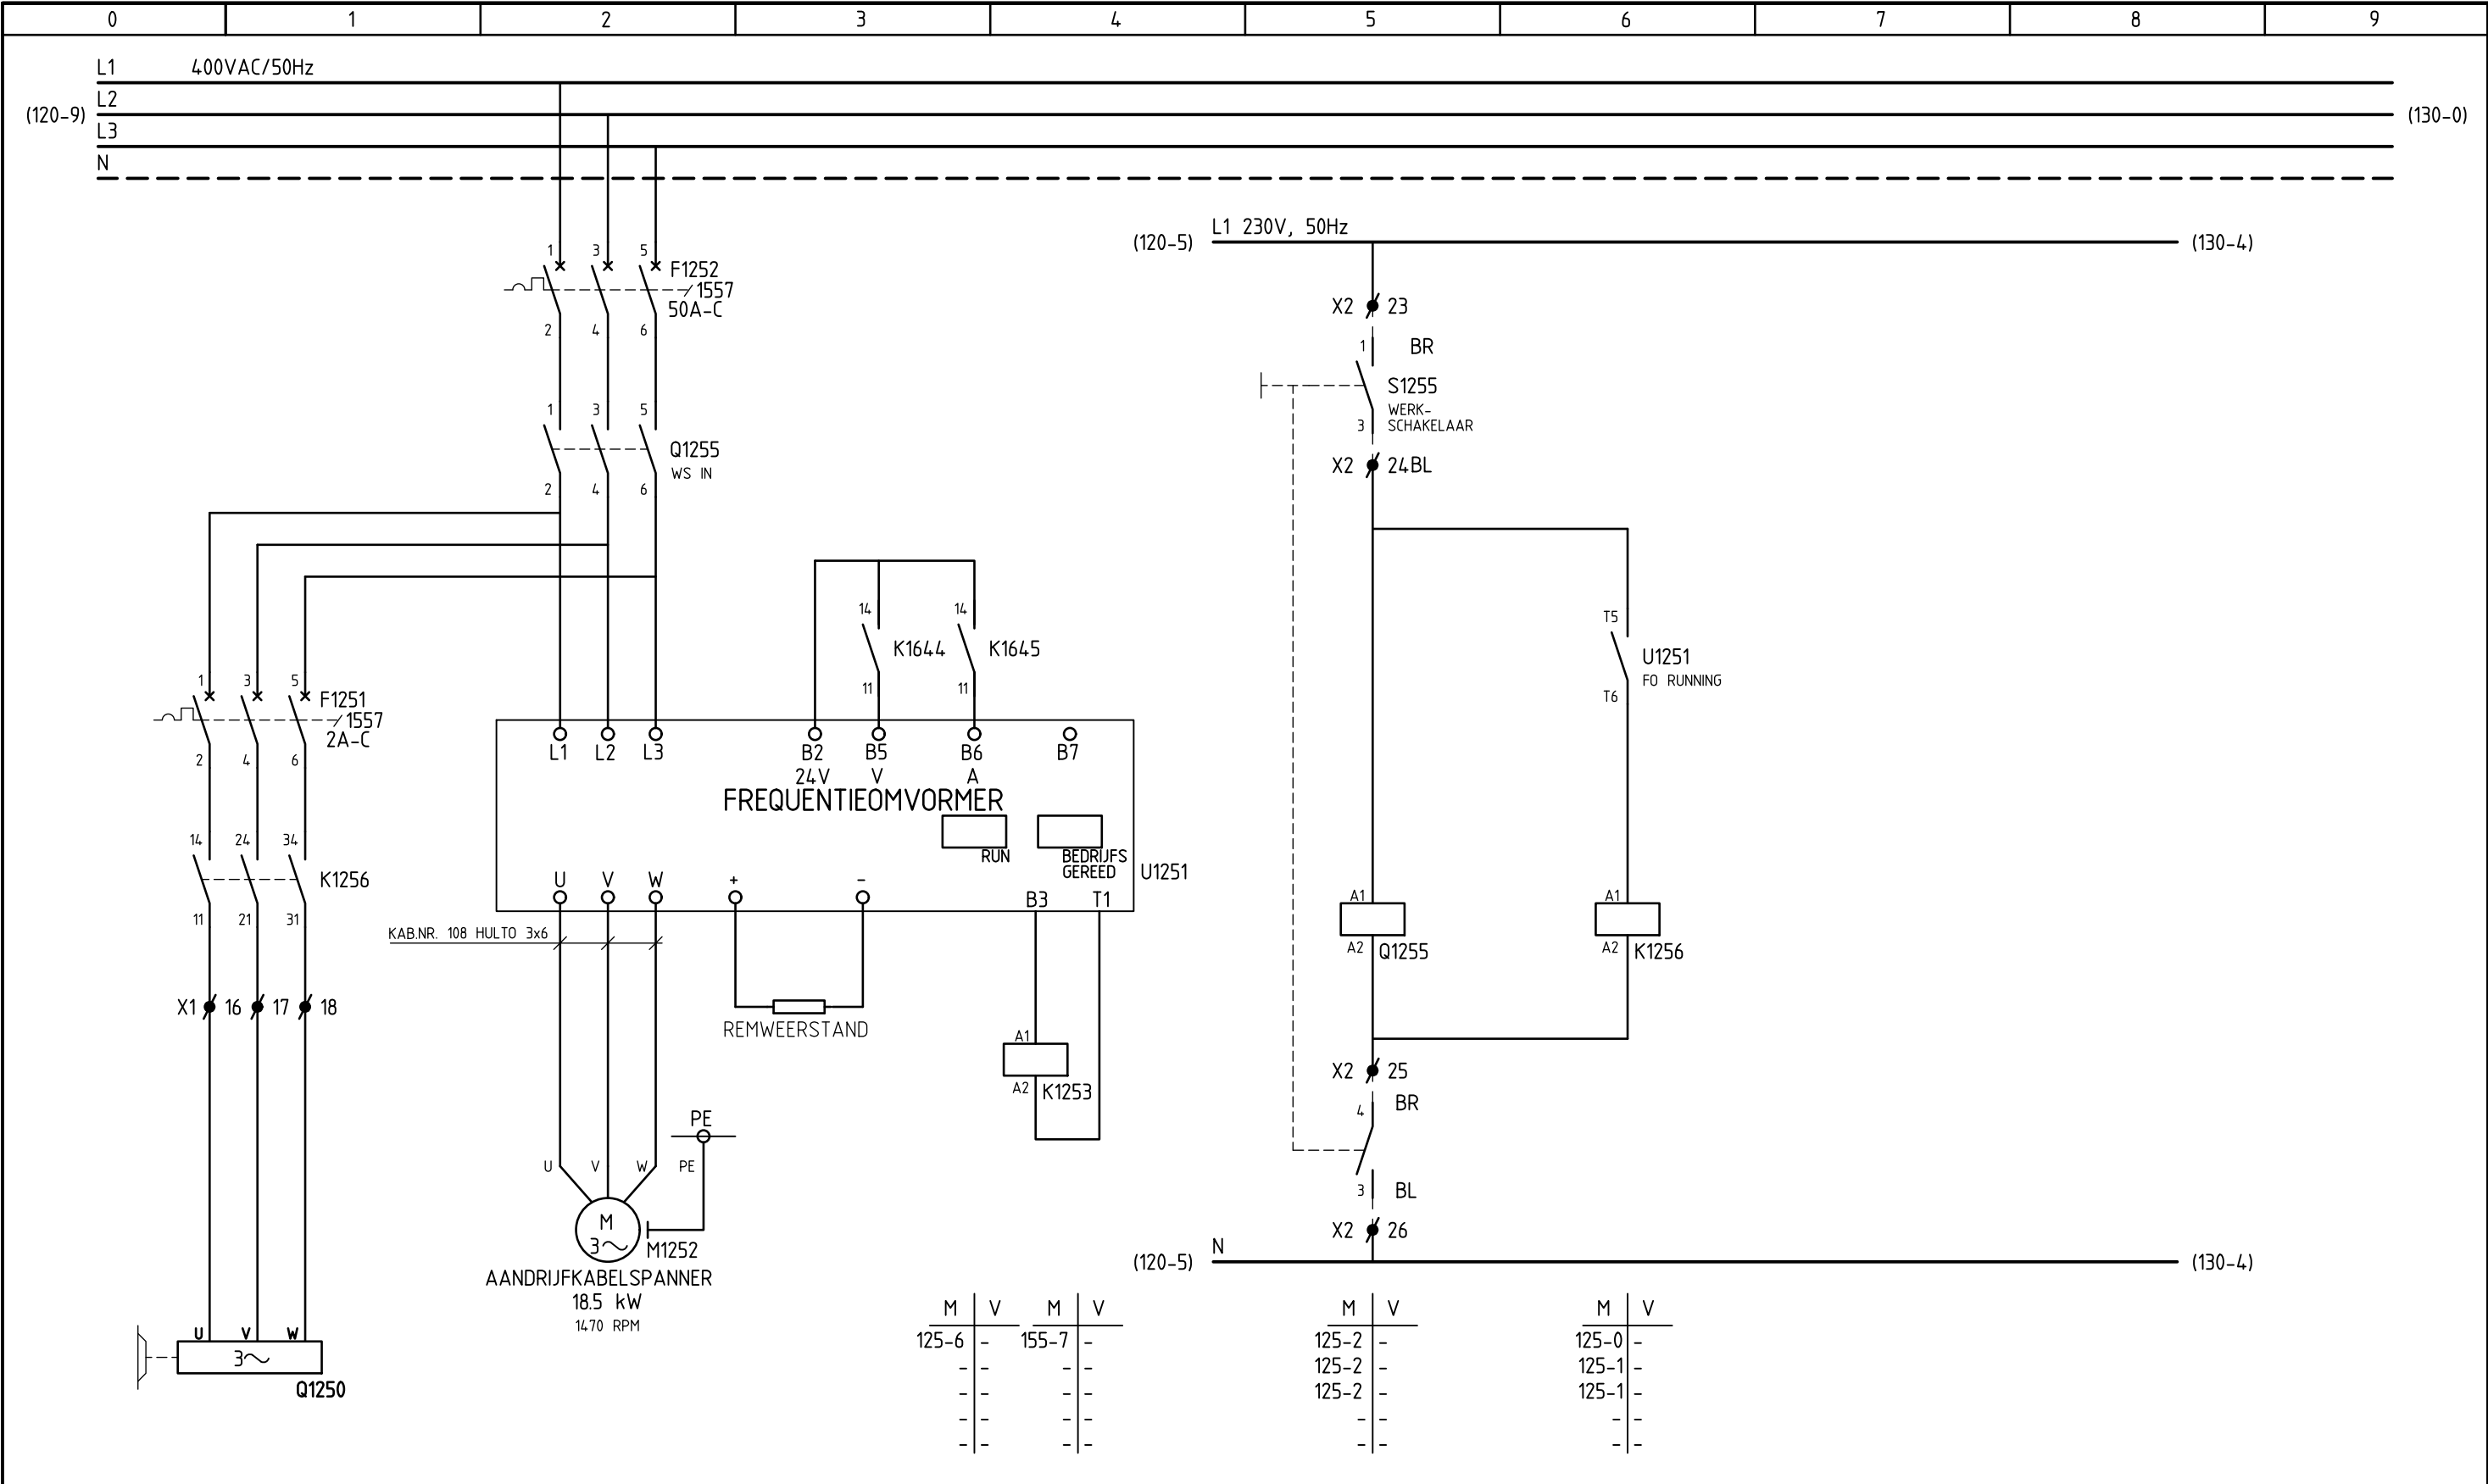



STUURSTROOM									
REM	AANDRIJFKABEL		OP	NEER		WS	REM	TEMPERATUURBEWAKING	
	SPANNER								
				HSK HOOFDSTROOM AANDRIJFKABELSPANNER				REV.: GETEK.: TEK.NR.: Z0192	FORMAAT: A3 BLAD: 125
				PONT HET SCHOUW topcode 25E22					

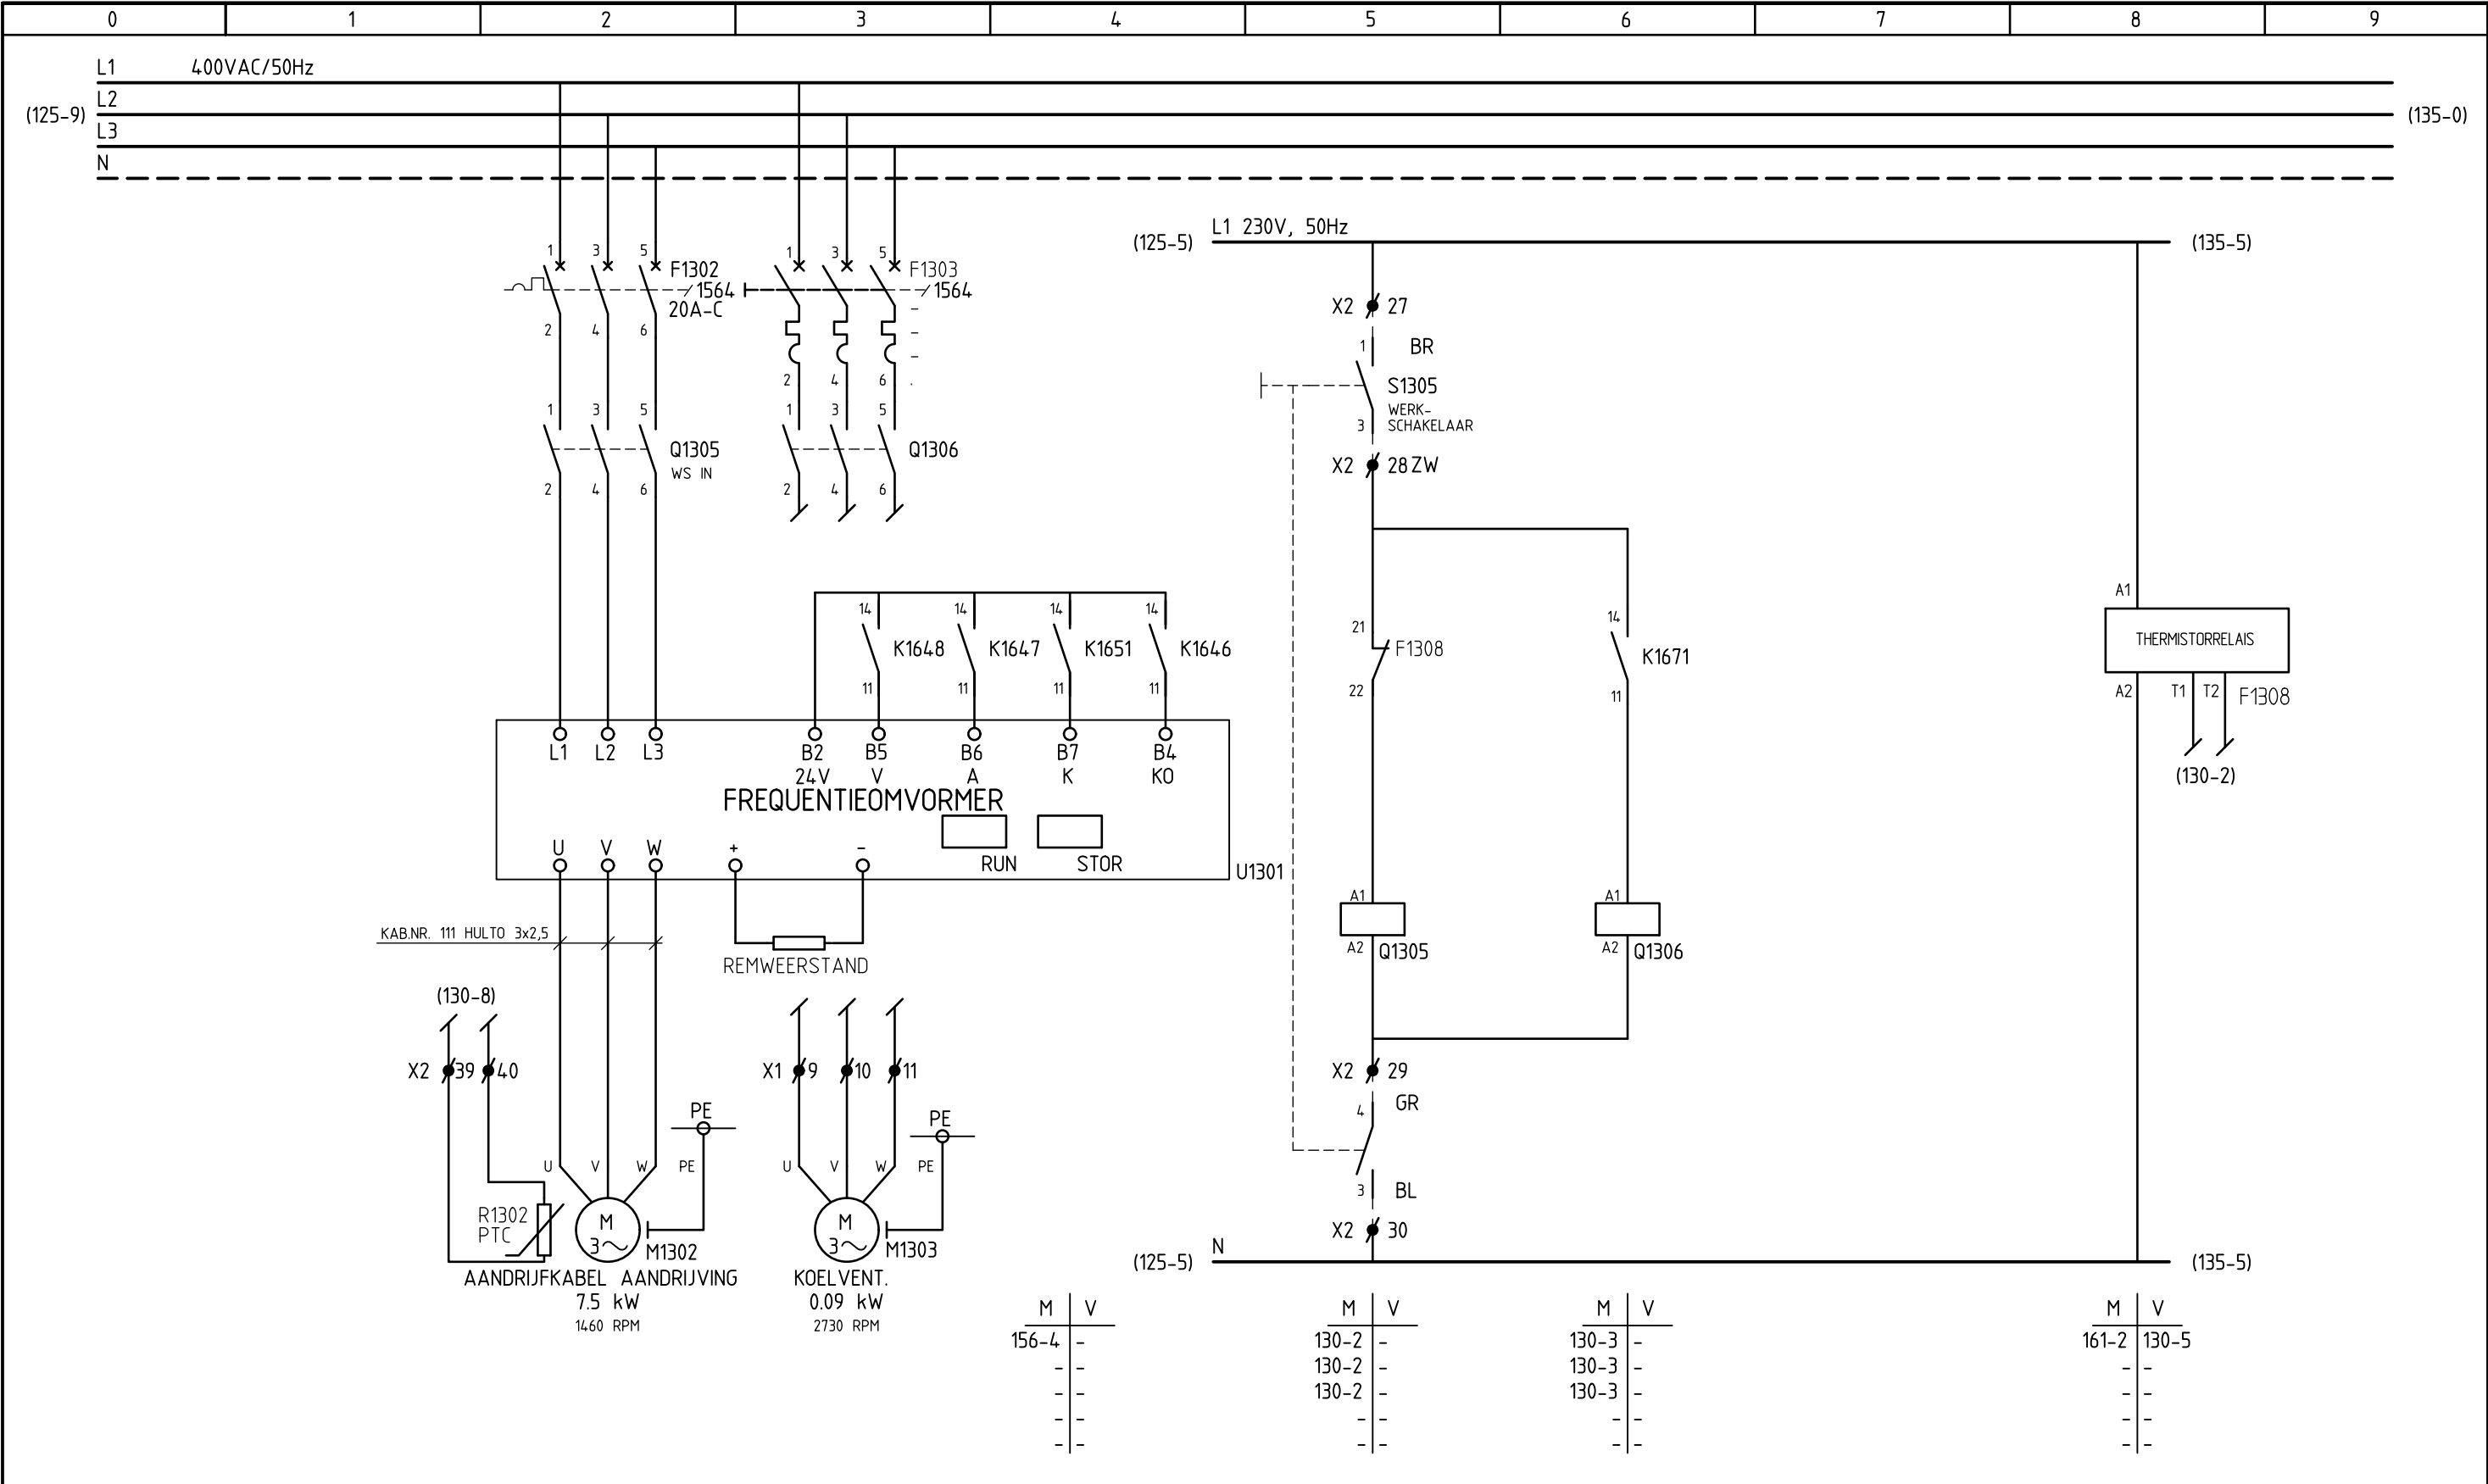


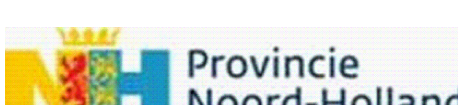
STUURSTROOM																			
		AANDRIJFKABEL						WS							TEMPERATUURBEWAKING				
		AANDRIJVING		VOORUIT	ACHTERUIT	KRUIP	KOPPEL												
Imtech		 Provincie Noord-Holland		HSK HOOFDSTR. AANDRIJFKABEL AANDRIJVING							REV.:		0	A	C				FORMAAT:
				PONT HET SCHOUW topcode 25E22							GETEK.:	KrB	IM	IM	TABIJ				A3
											TEK.NR.:	Z0192							BLAD:

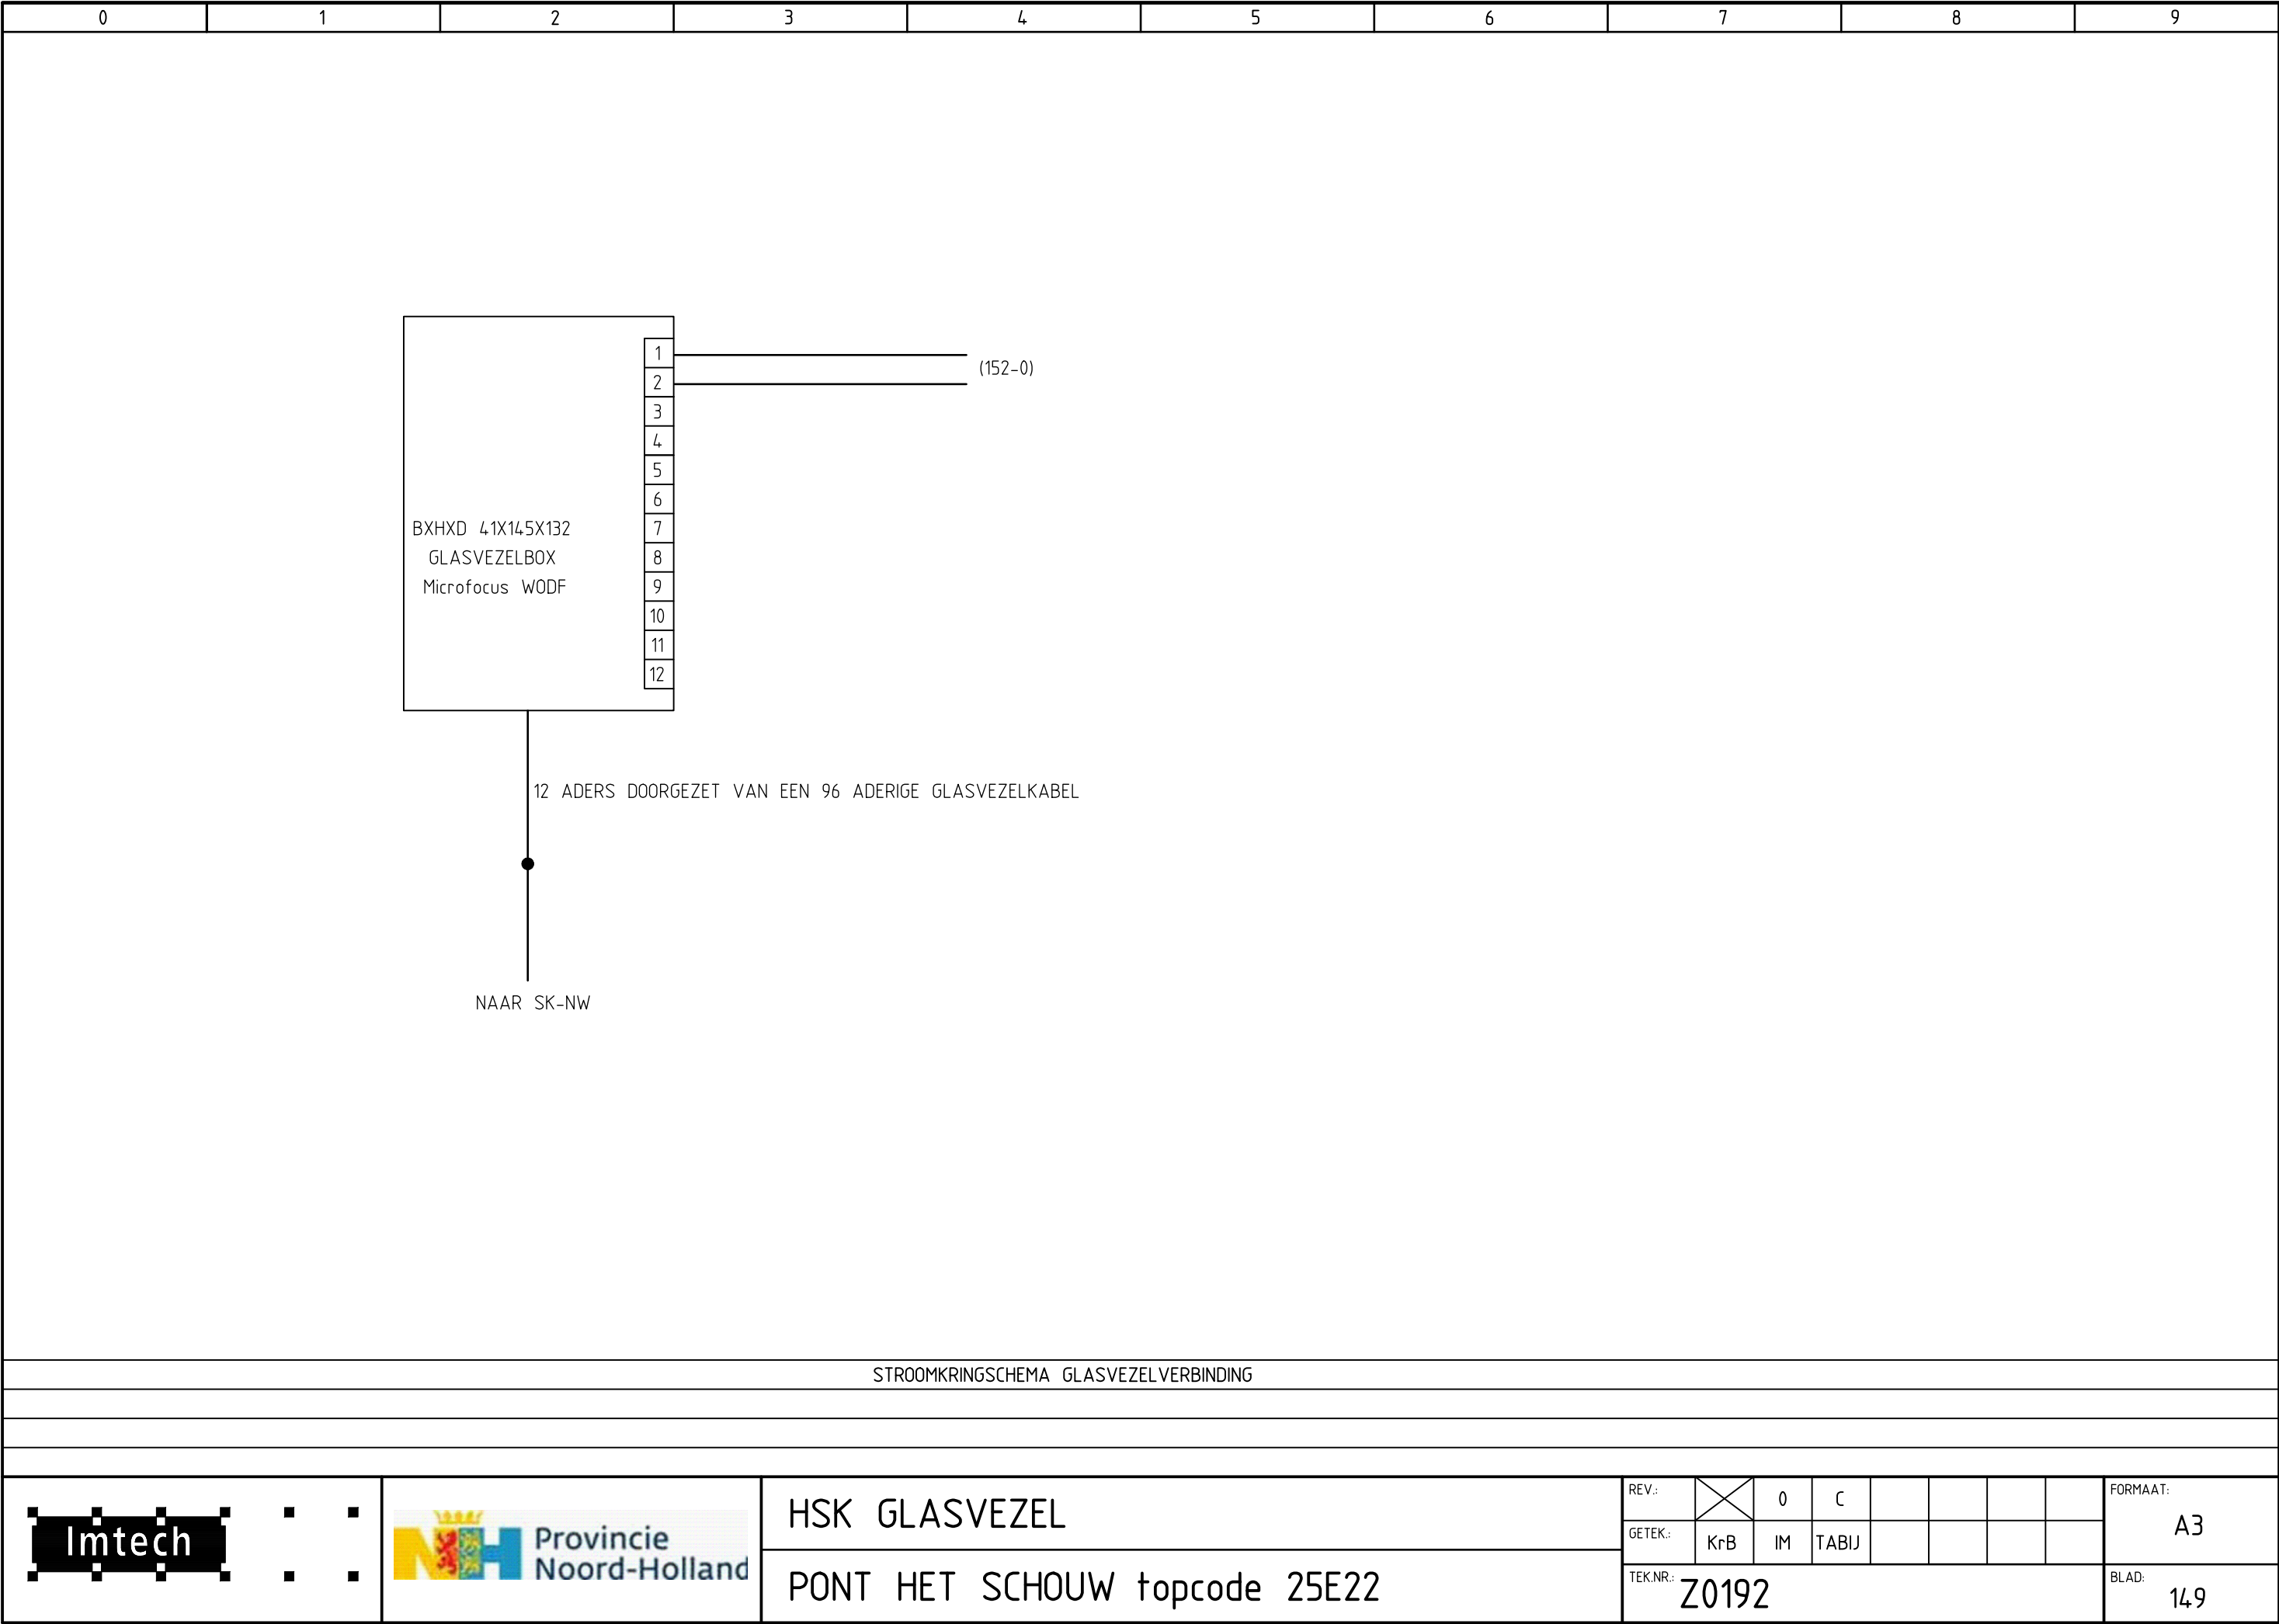

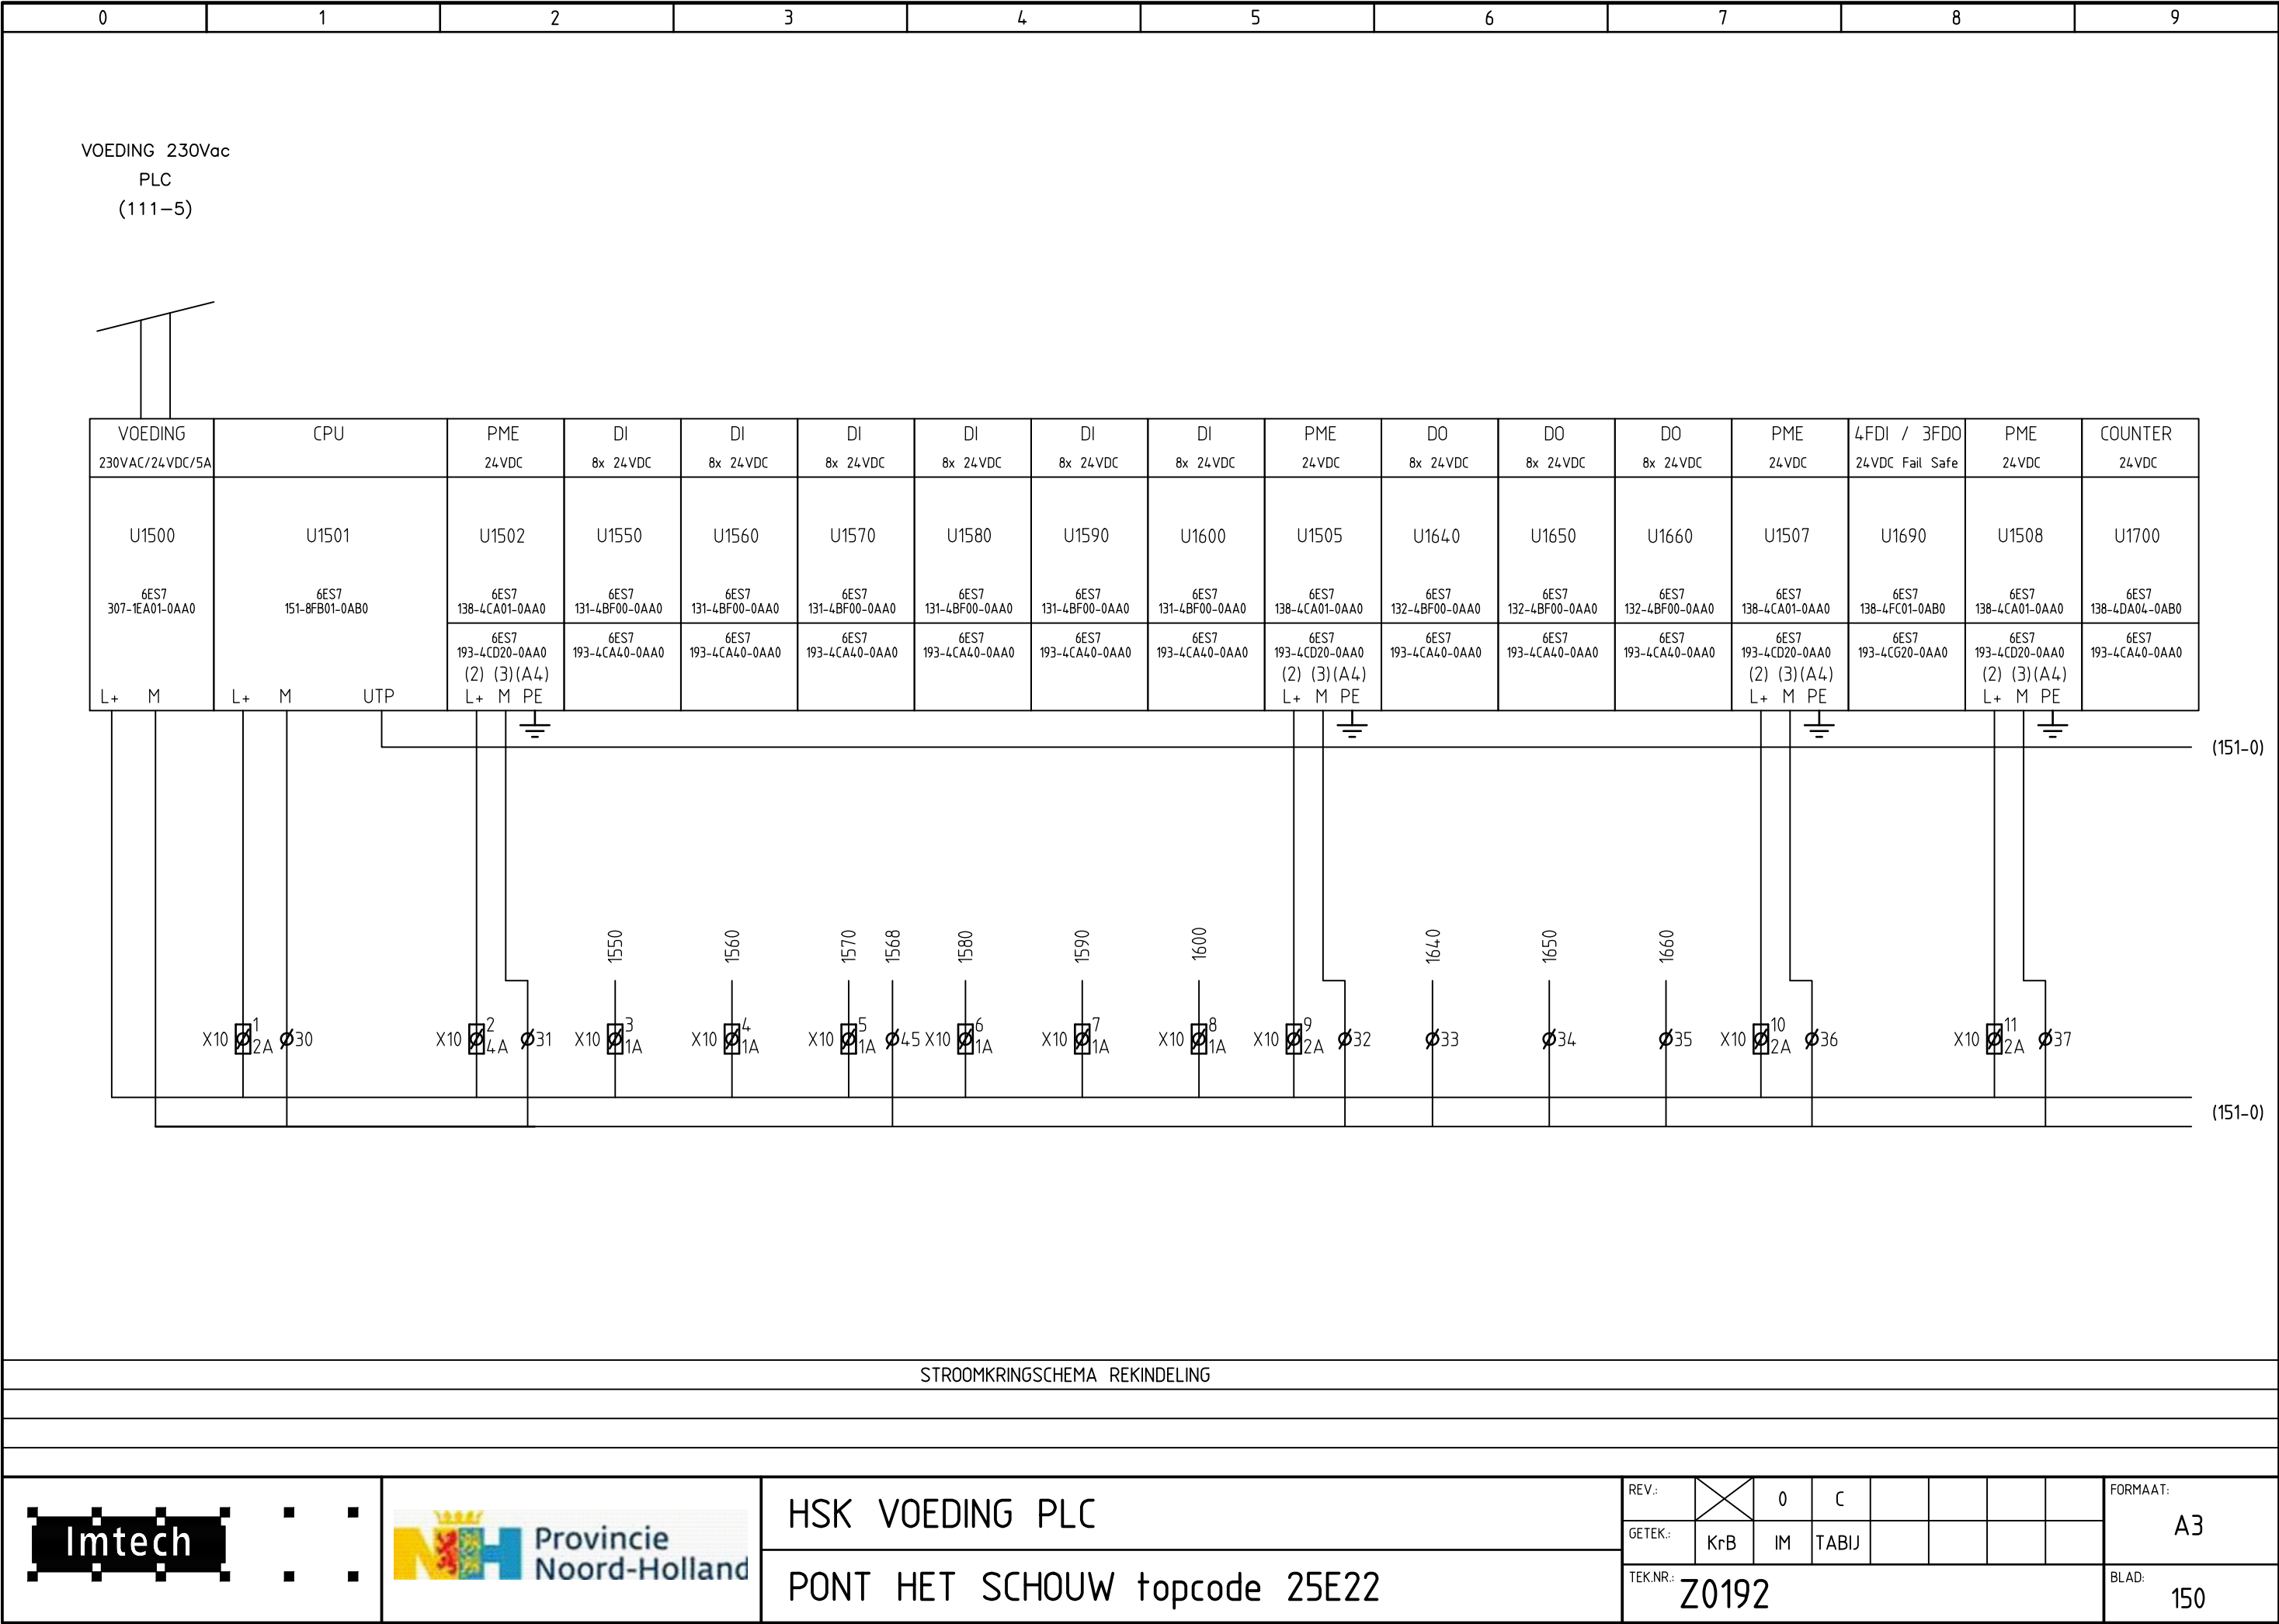


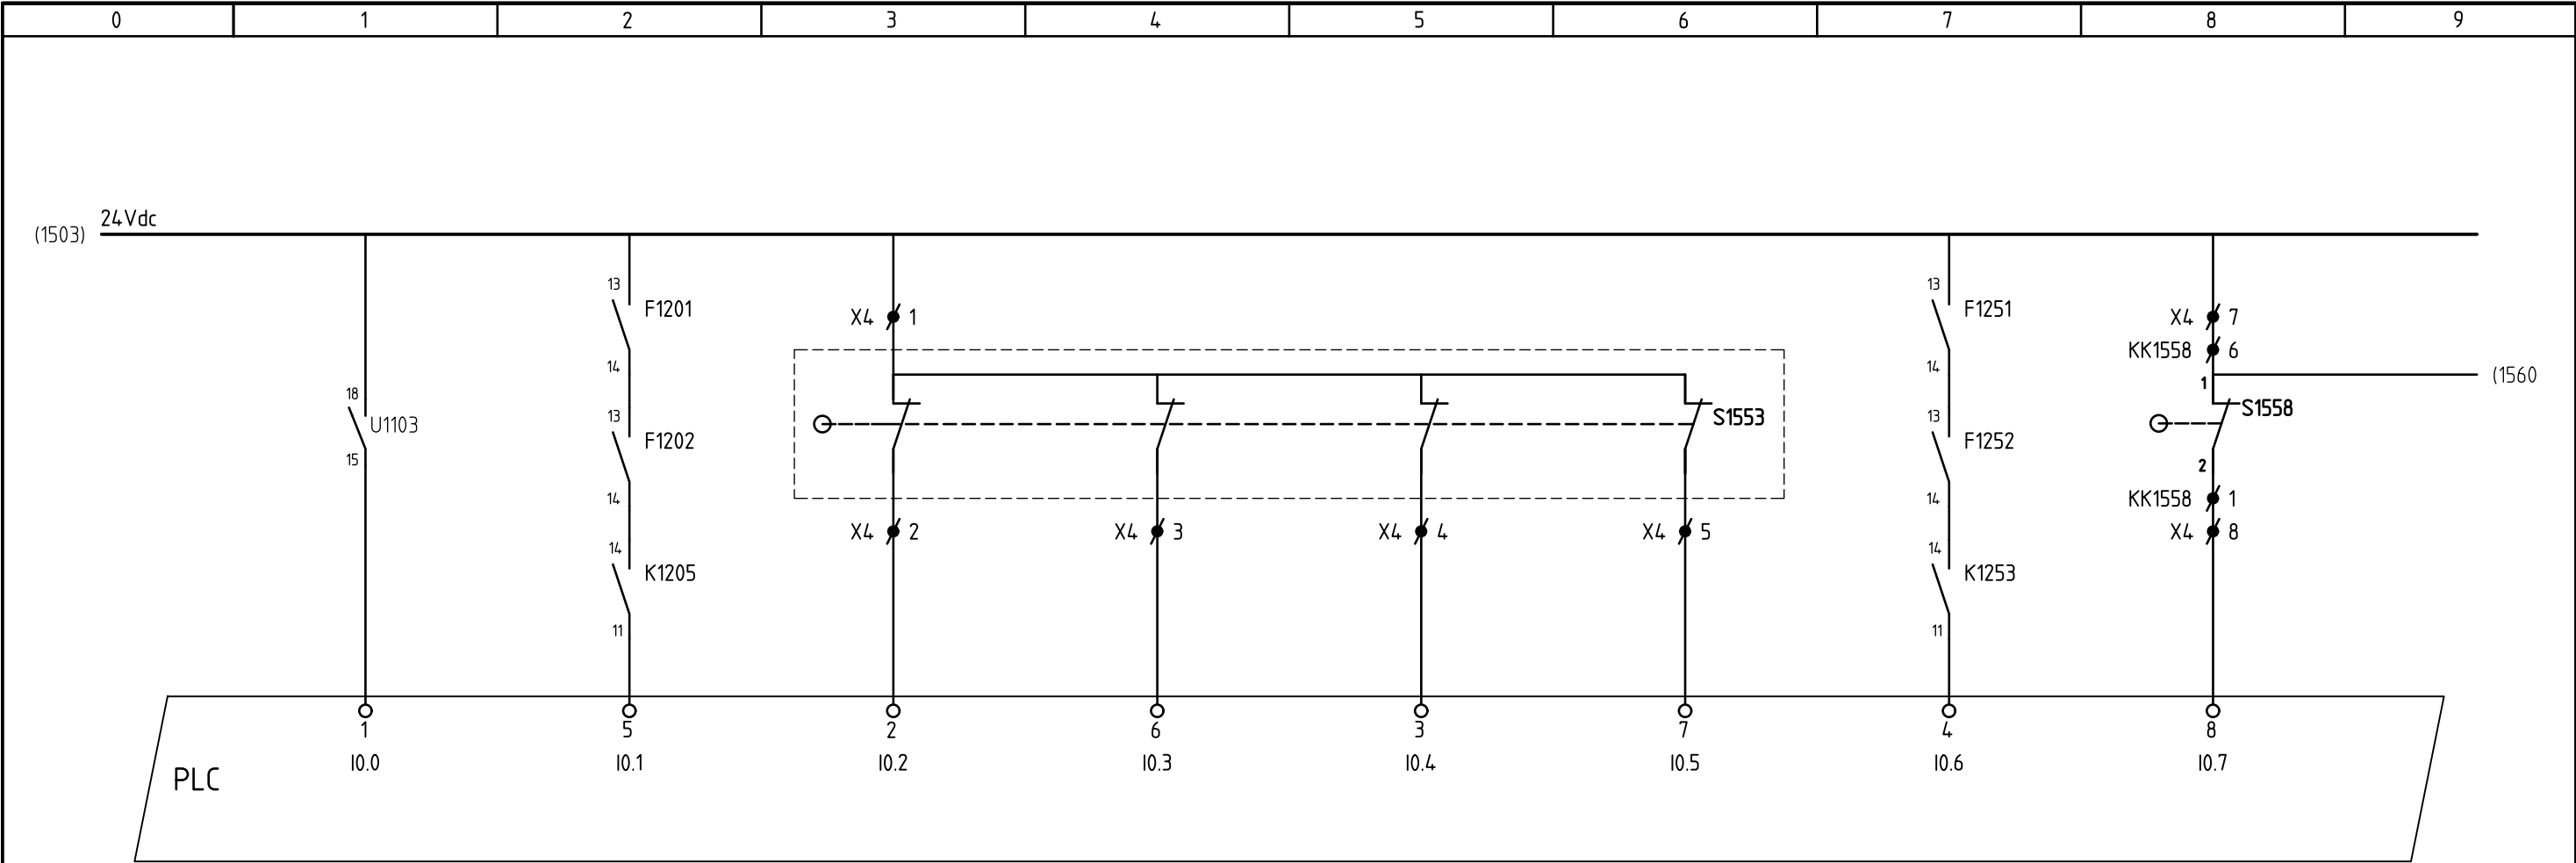

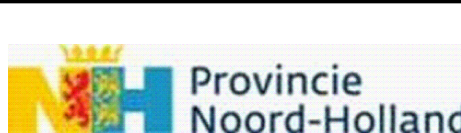
STROOMKRINGSCHEMA DIGITALE INGANGSKAART U1550																		
FASEBEWAKING		GELEIDEKABELSPANNER						AANDRIJFKABELSPANNER										
OP		STORING	SPES	SPES	SPES	SPES	STORING	SPES										
			NEER NOOD	NEER	OP	OP NOOD		NEER NOOD										
Imtech				HSK STUURSTROOM ALGEMENE DI						REV.:		0	C					FORMAAT: A3
				PONT HET SCHOUW topcode 25E22						GETEK.:	KrB	IM	TABIJ					
										TEK.NR.: Z0192						BLAD: 155		

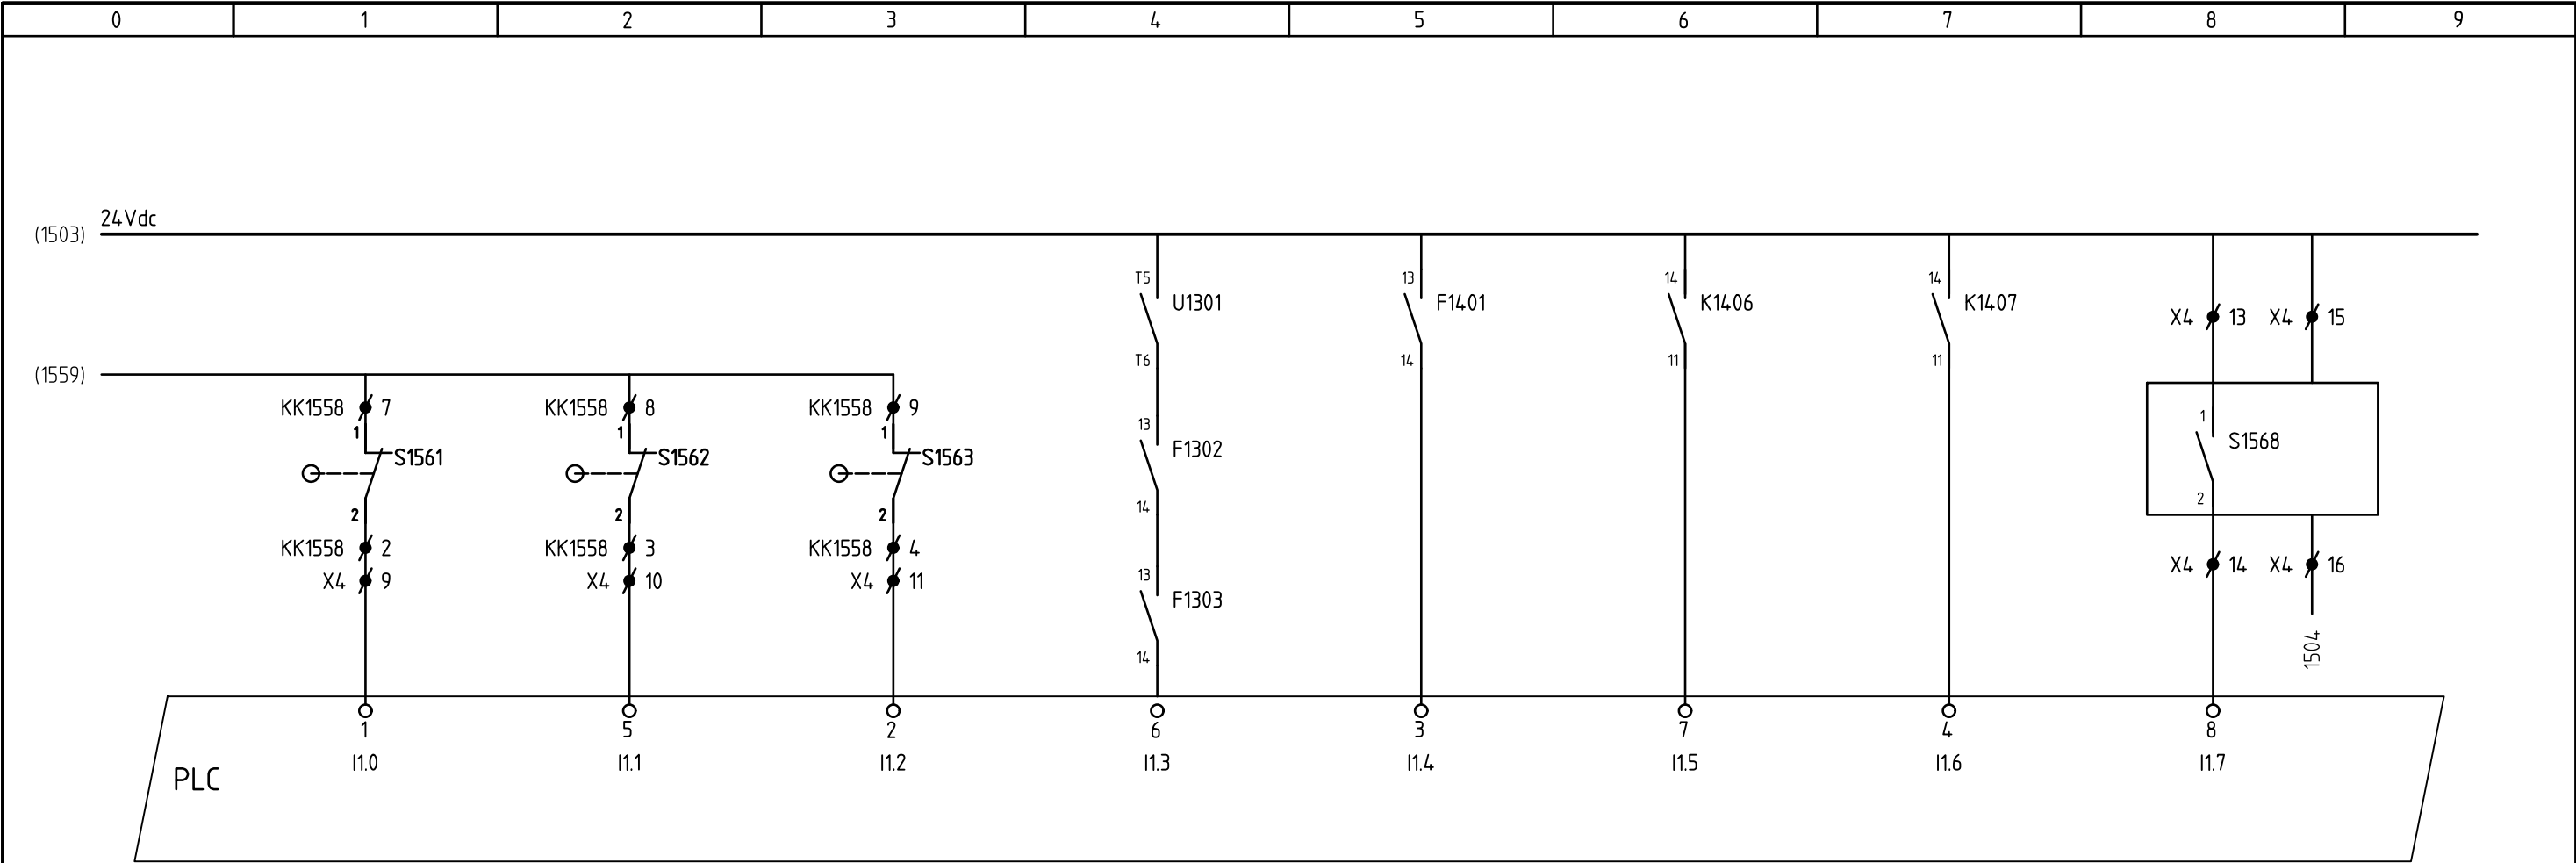


STROOMKRINGSCHEMA DIGITALE INGANGSKAART U1560															
	AANDRIJFKABELSPANNER			AANDRIJFKABEL	AFSLUITBOOM				SCHEMERSCHAKELAAR						
	SPES	SPES	SPES	AANDRIJVING	STORING	E.S. OP	E.S. NEER								
	NEER	OP	OP NOOD	STORING											
Imtech	▪	▪		HSK STUURSTROOM ALGEMENE DI				REV.:		0	C				FORMAAT: A3
				PONT HET SCHOUW topcode 25E22				GETEK.:	KrB	IM	TABIJ				
								TEK.NR.: Z0192				BLAD: 156			

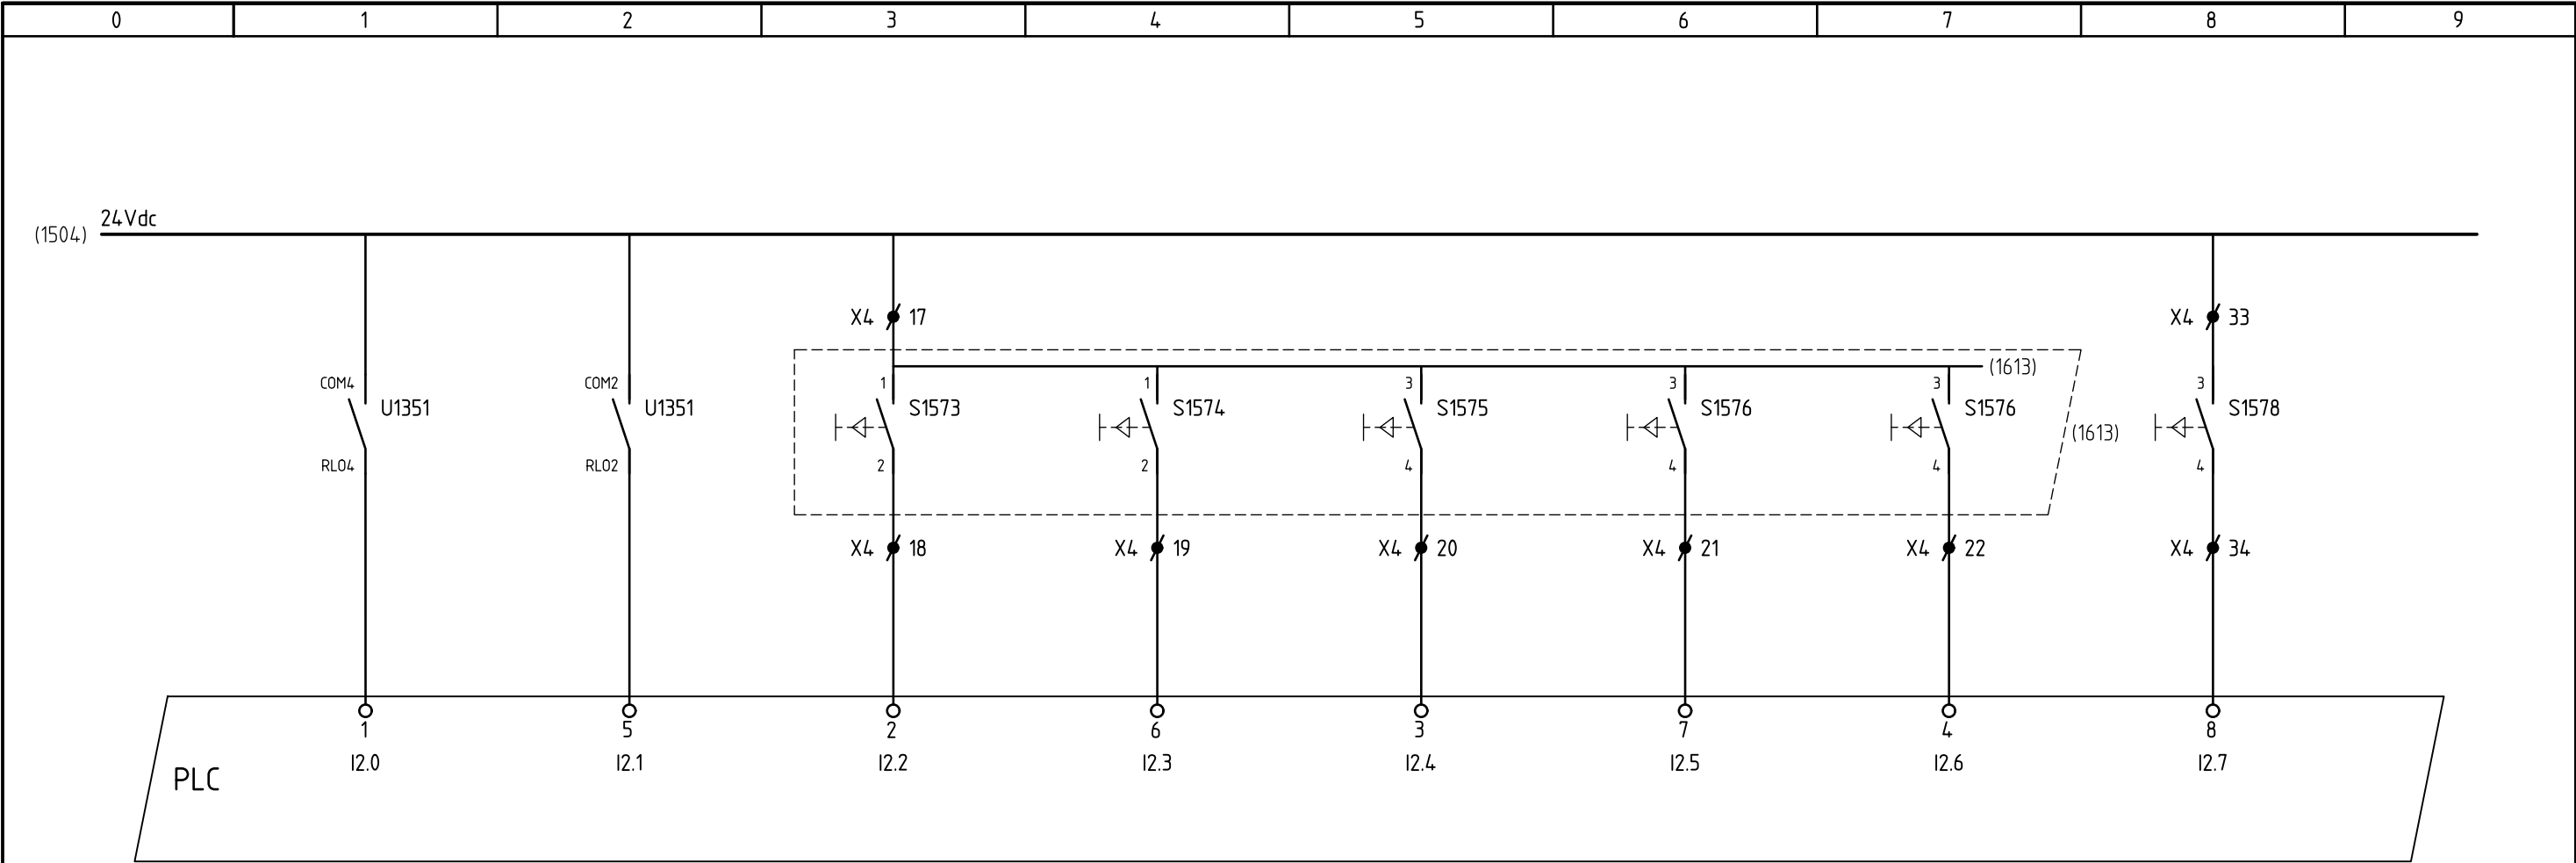


STROOMKRINGSCHEMA DIGITALE INGANGSKAART U1570																				
		MIXER			BEDIENINGSKAST BEDIENHUIS								OPROEPKNOP							
		STORING		SS RUN		GELEIDEKABEL			AANDRIJFKABEL											
						COMMANDO OP		COMMANDO NEER		COMMANDO OP		COMMANDO NEER		RESET NOODSTOP						
Imtech		Provincie Noord-Holland		HSK STUURSTROOM ALGEMENE DI								REV.:		0	A	C	D	E	FORMAAT: A3	
				PONT HET SCHOUW topcode 25E22								GETEK.:	KrB	IM	IM	TABIJ	Dynniq	DYNNIQ		
												TEK.NR.: Z0192								BLAD: 157

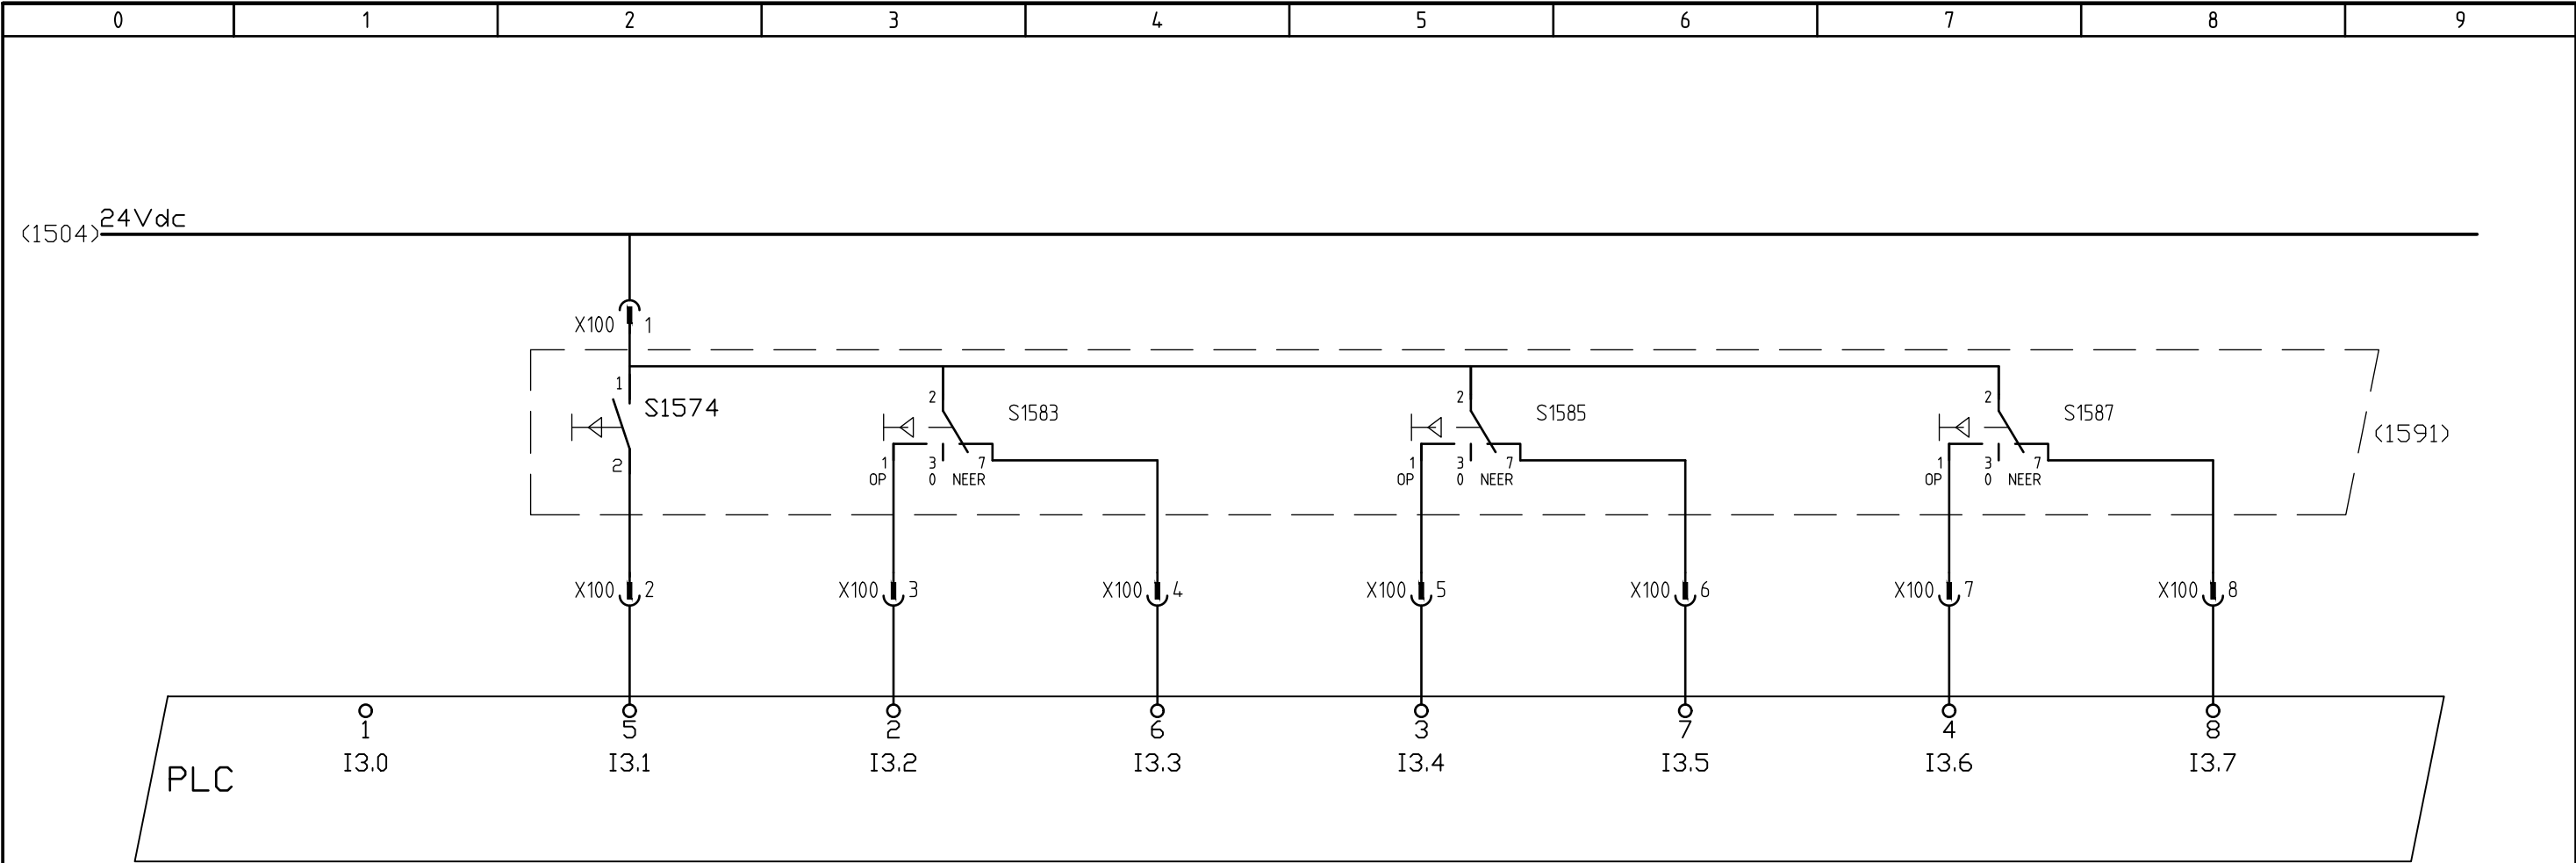


STROOMKRINGSCHEMA DIGITALE INGANGSKAART U1580																
	RESERVE		NOODBEDIENING (CHINEES)													
		RESET	GELEIDEKABEL				AANDRIJFKABEL				AANDRIJFKABEL					
		NOODSTOP	COMMANDO OP	COMMANDO NEER	COMMANDO OP	COMMANDO NEER	KRUIP COM VOORUIT	KRUIP COM ACHTERUIT								
Imtech	Provincie Noord-Holland	HSK STUURSTROOM ALGEMENE DI						REV.:		0	C					FORMAAT: A3
		PONT HET SCHOUW topcode 25E22						GETEK.:	KrB	IM	TABIJ					
								TEK.NR.: Z0192						BLAD: 158		

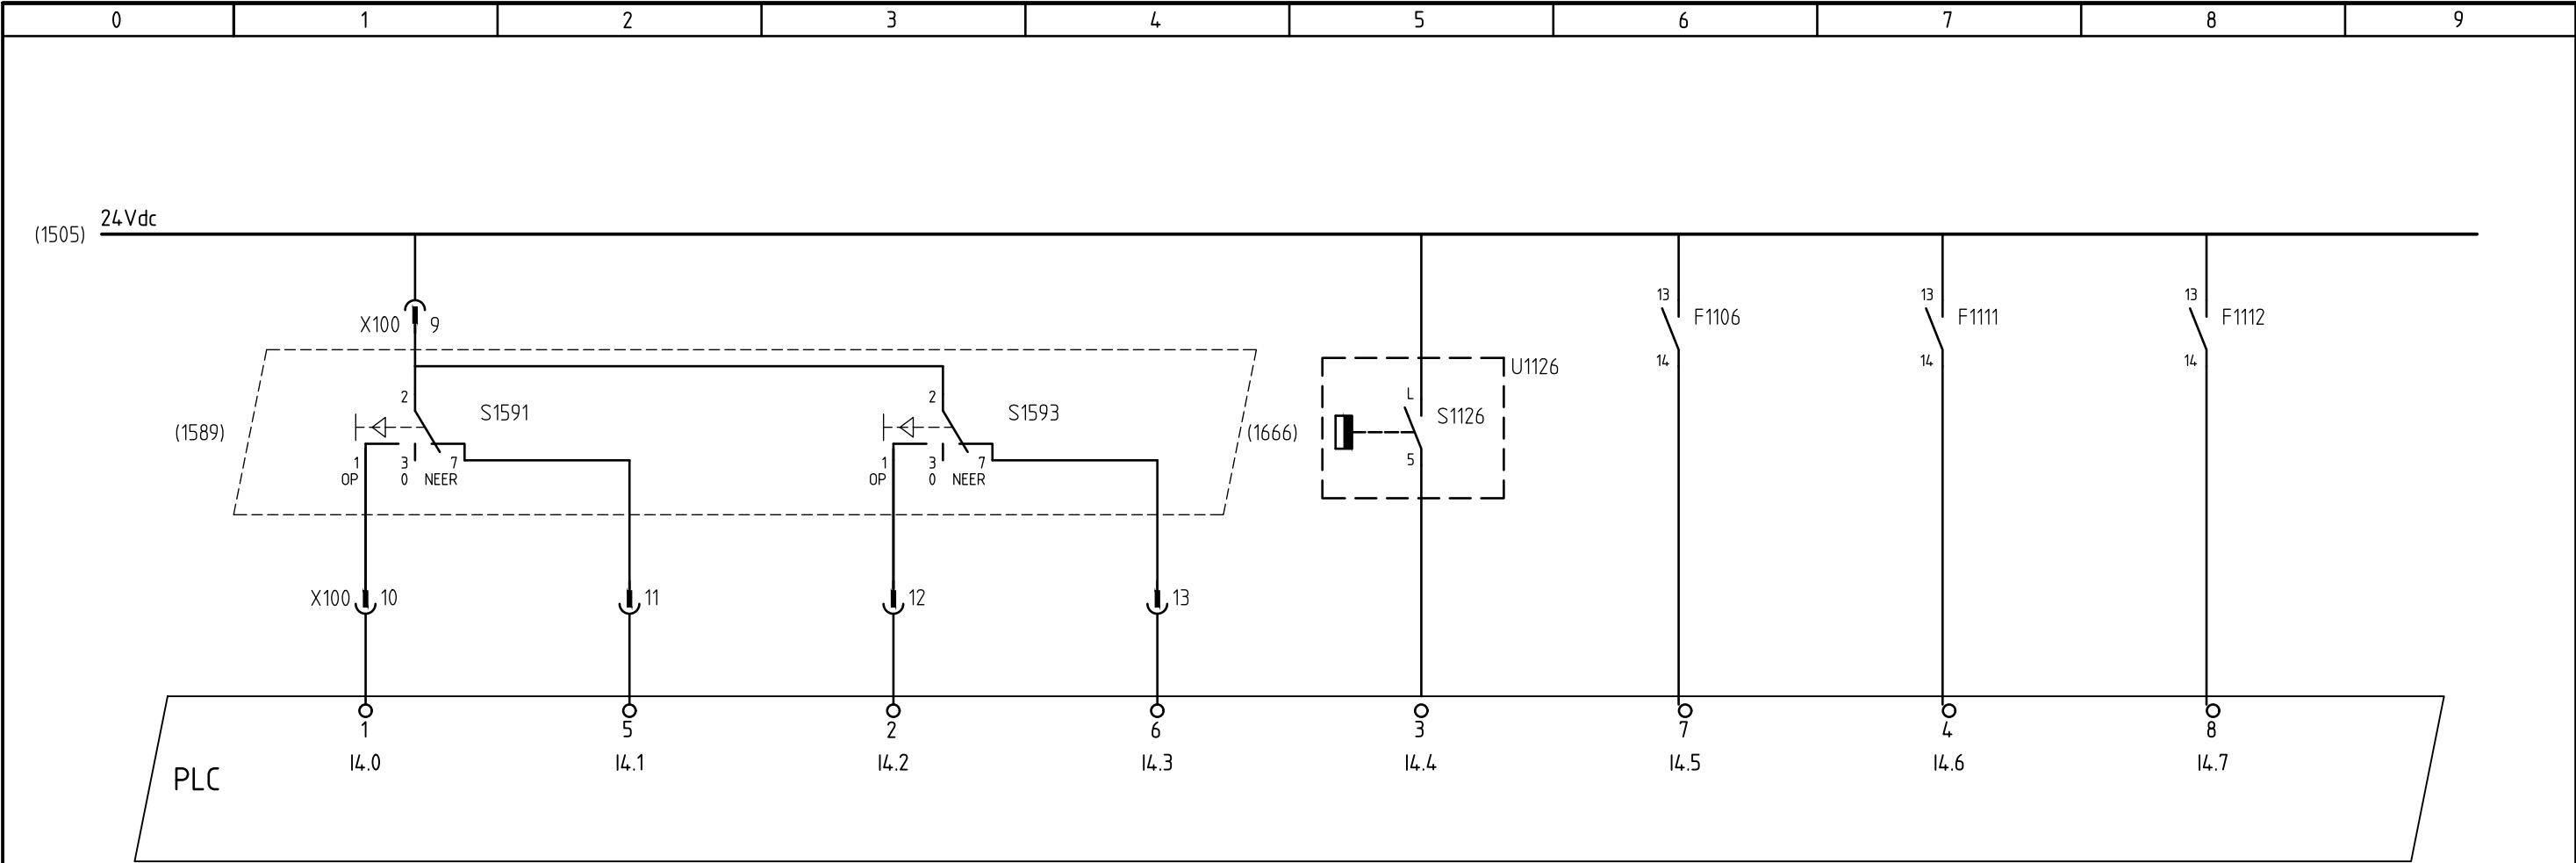


STROOMKRINGSCHEMA DIGITALE INGANGSKAART U1590																		
	NOODBEDIENING (CHINEES)							STORING INSTALLATIEAUTOMATEN										
	SLAGBOOM			HEKJES HET SCHOUW			BUITENTEMPERATUUR		VOEDING		STUURSTROOM		VOEDING					
	COMMANDO OPENEN		COMMANDO SLUITEN		COMMANDO OPENEN		COMMANDO SLUITEN				KASTVERWARWARMING		230V		WINDMETING			
Imtech		Provincie Noord-Holland		HSK STUURSTROOM ALGEMENE DI								REV.: 0 C E				FORMAAT:		
				PONT HET SCHOUW topcode 25E22								GETEK.: KrB IM TABIJ DYNNIQ				A3		
												TEK.NR.: Z0192				BLAD: 159		

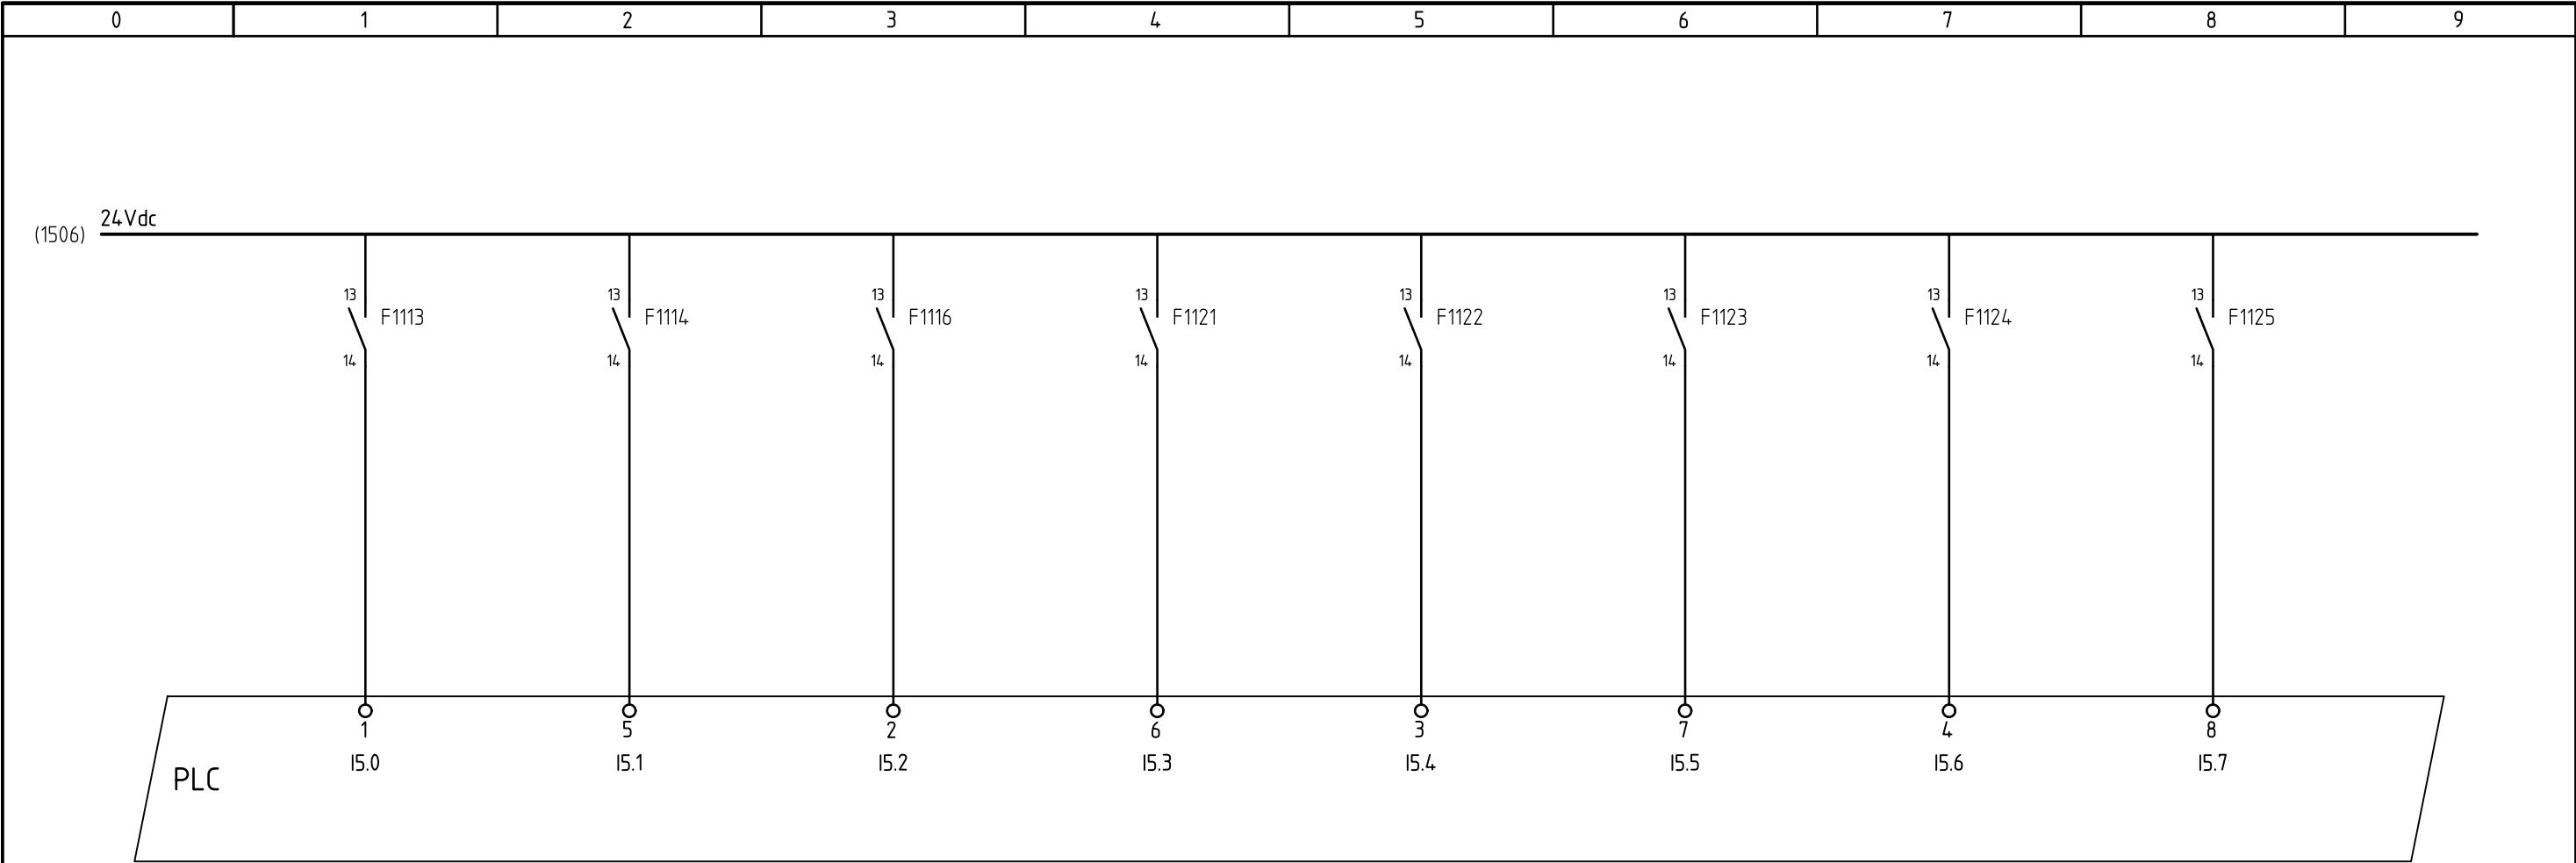

STROOMKRINGSCHEMA DIGITALE INGANGSKAART U1600																		
	STORING INSTALLATIEAUTOMATEN																	
	NAVIGATIE- VERLICHTING	RESERVE	VOEDING SWITCH/WIFI	VOEDING FUIKVERLICHTING	VOEDING ZWAAILAMP	VOEDING ACCULADER	VOEDING OMGEVINGSVERLICHTING				VOEDING RESERVE							
Imtech	▪	▪		HSK STUURSTROOM ALGEMENE DI						REV.:		0	TABIJ					FORMAAT: A3
				GETEK.:	KrB	IM												
				PONT HET SCHOUW topcode 25E22						TEK.NR.: Z0192						BLAD: 160		

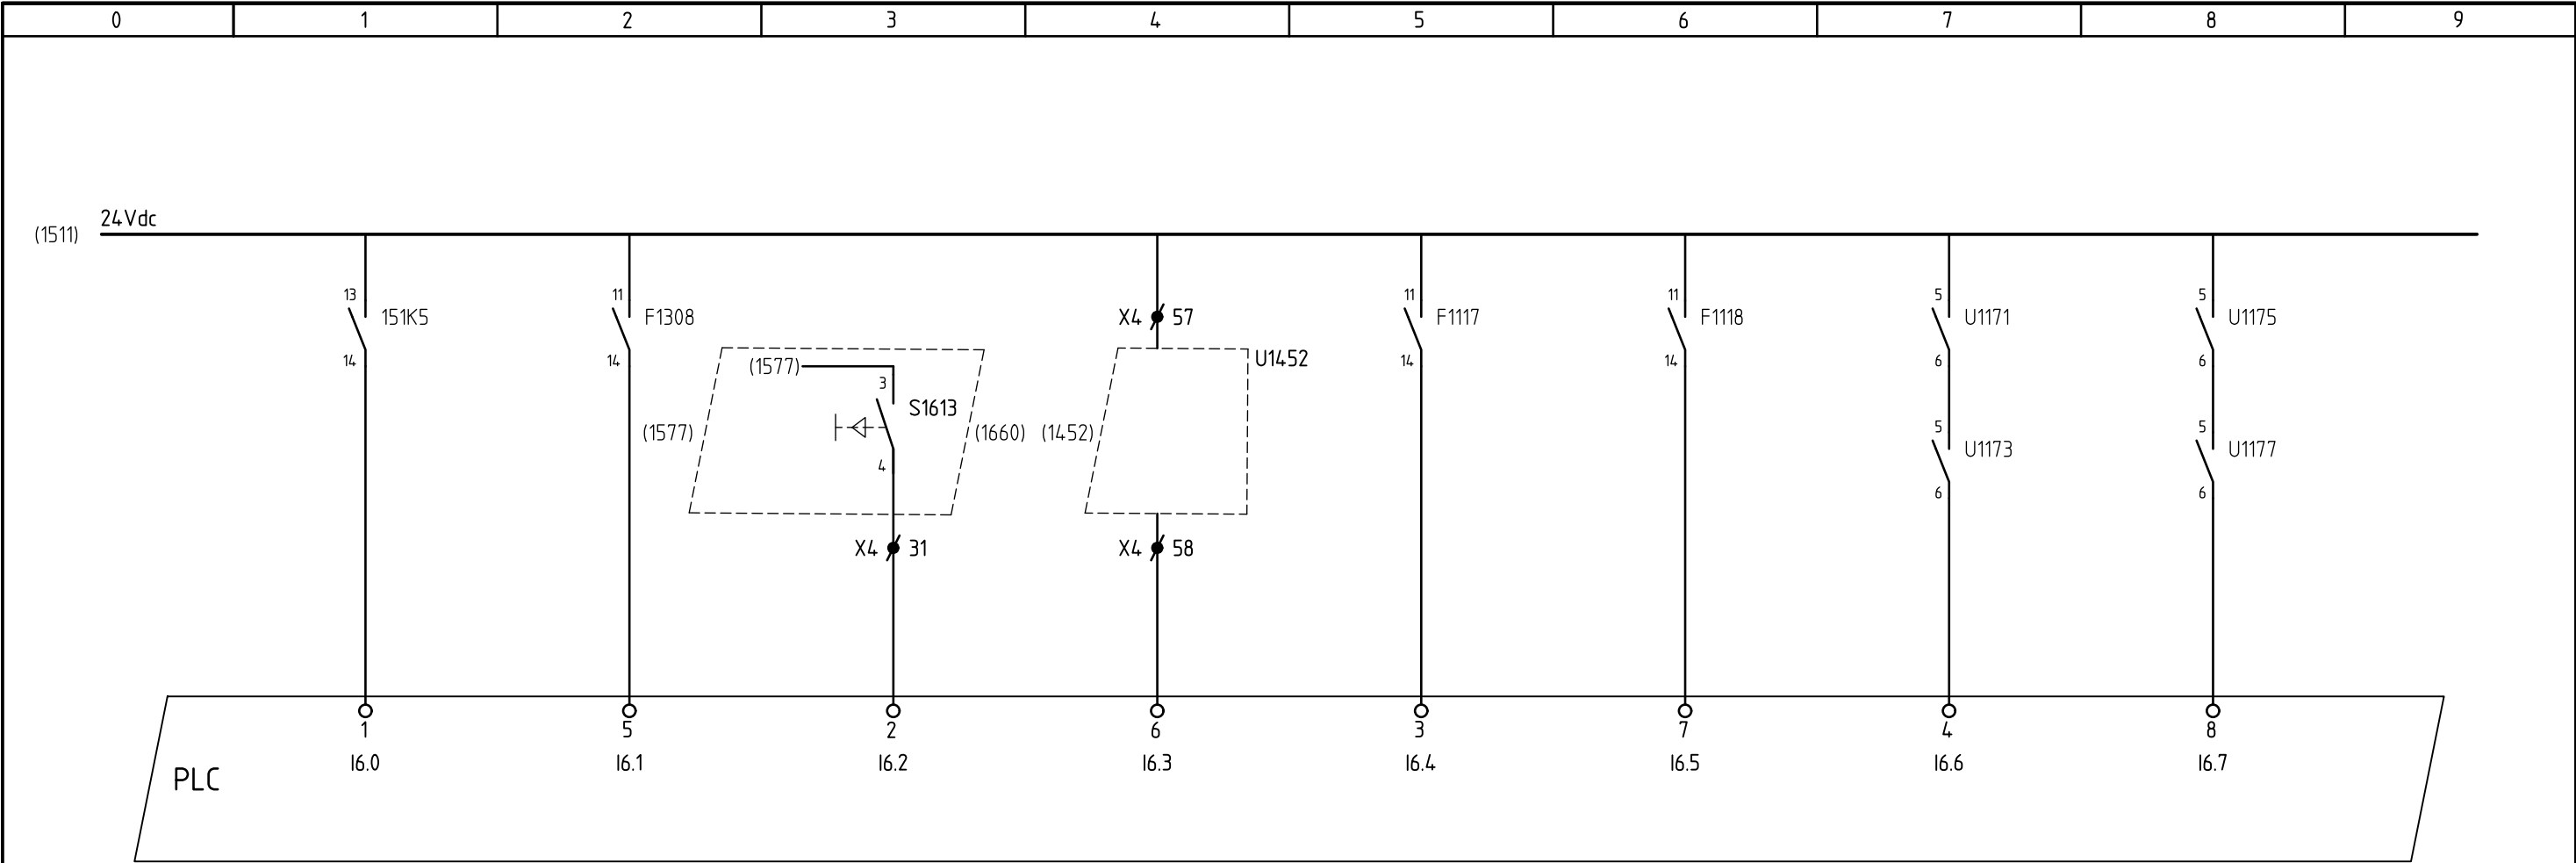

STROOMKRINGSCHEMA DIGITALE INGANGSKAART U1610														
	ACCULADER	AANDRIJFMOTOR	TESTDRUKKNOP	STORING ALGEMEEN	STORING	STORING	STORING	STORING						
	GEKOPPELD	TEMPERATUUR	DISPLAY EN LED2	TEMP- LUCHTVOCHTIGHEID	VOEDING DISPLAY 1 ZO	VOEDING LED2 ZO	LED 2 LAMPEN	LED 2 LAMPEN						
		TE HOOG	ALLE GEACTIVEERD	VOEDING WEG			H1171 EN H1172	H1175 EN H1177						
Imtech	Provincie Noord-Holland	HSK STUURSTROOM ALGEMENE DI					REV.:		0	A	C	D	E	FORMAAT: A3
		PONT HET SCHOUW topcode 25E22					GETEK.:	KrB	IM	IM	TABIJ	Dynniq	DYNNIQ	
							TEK.NR. Z0192					BLAD: 161		

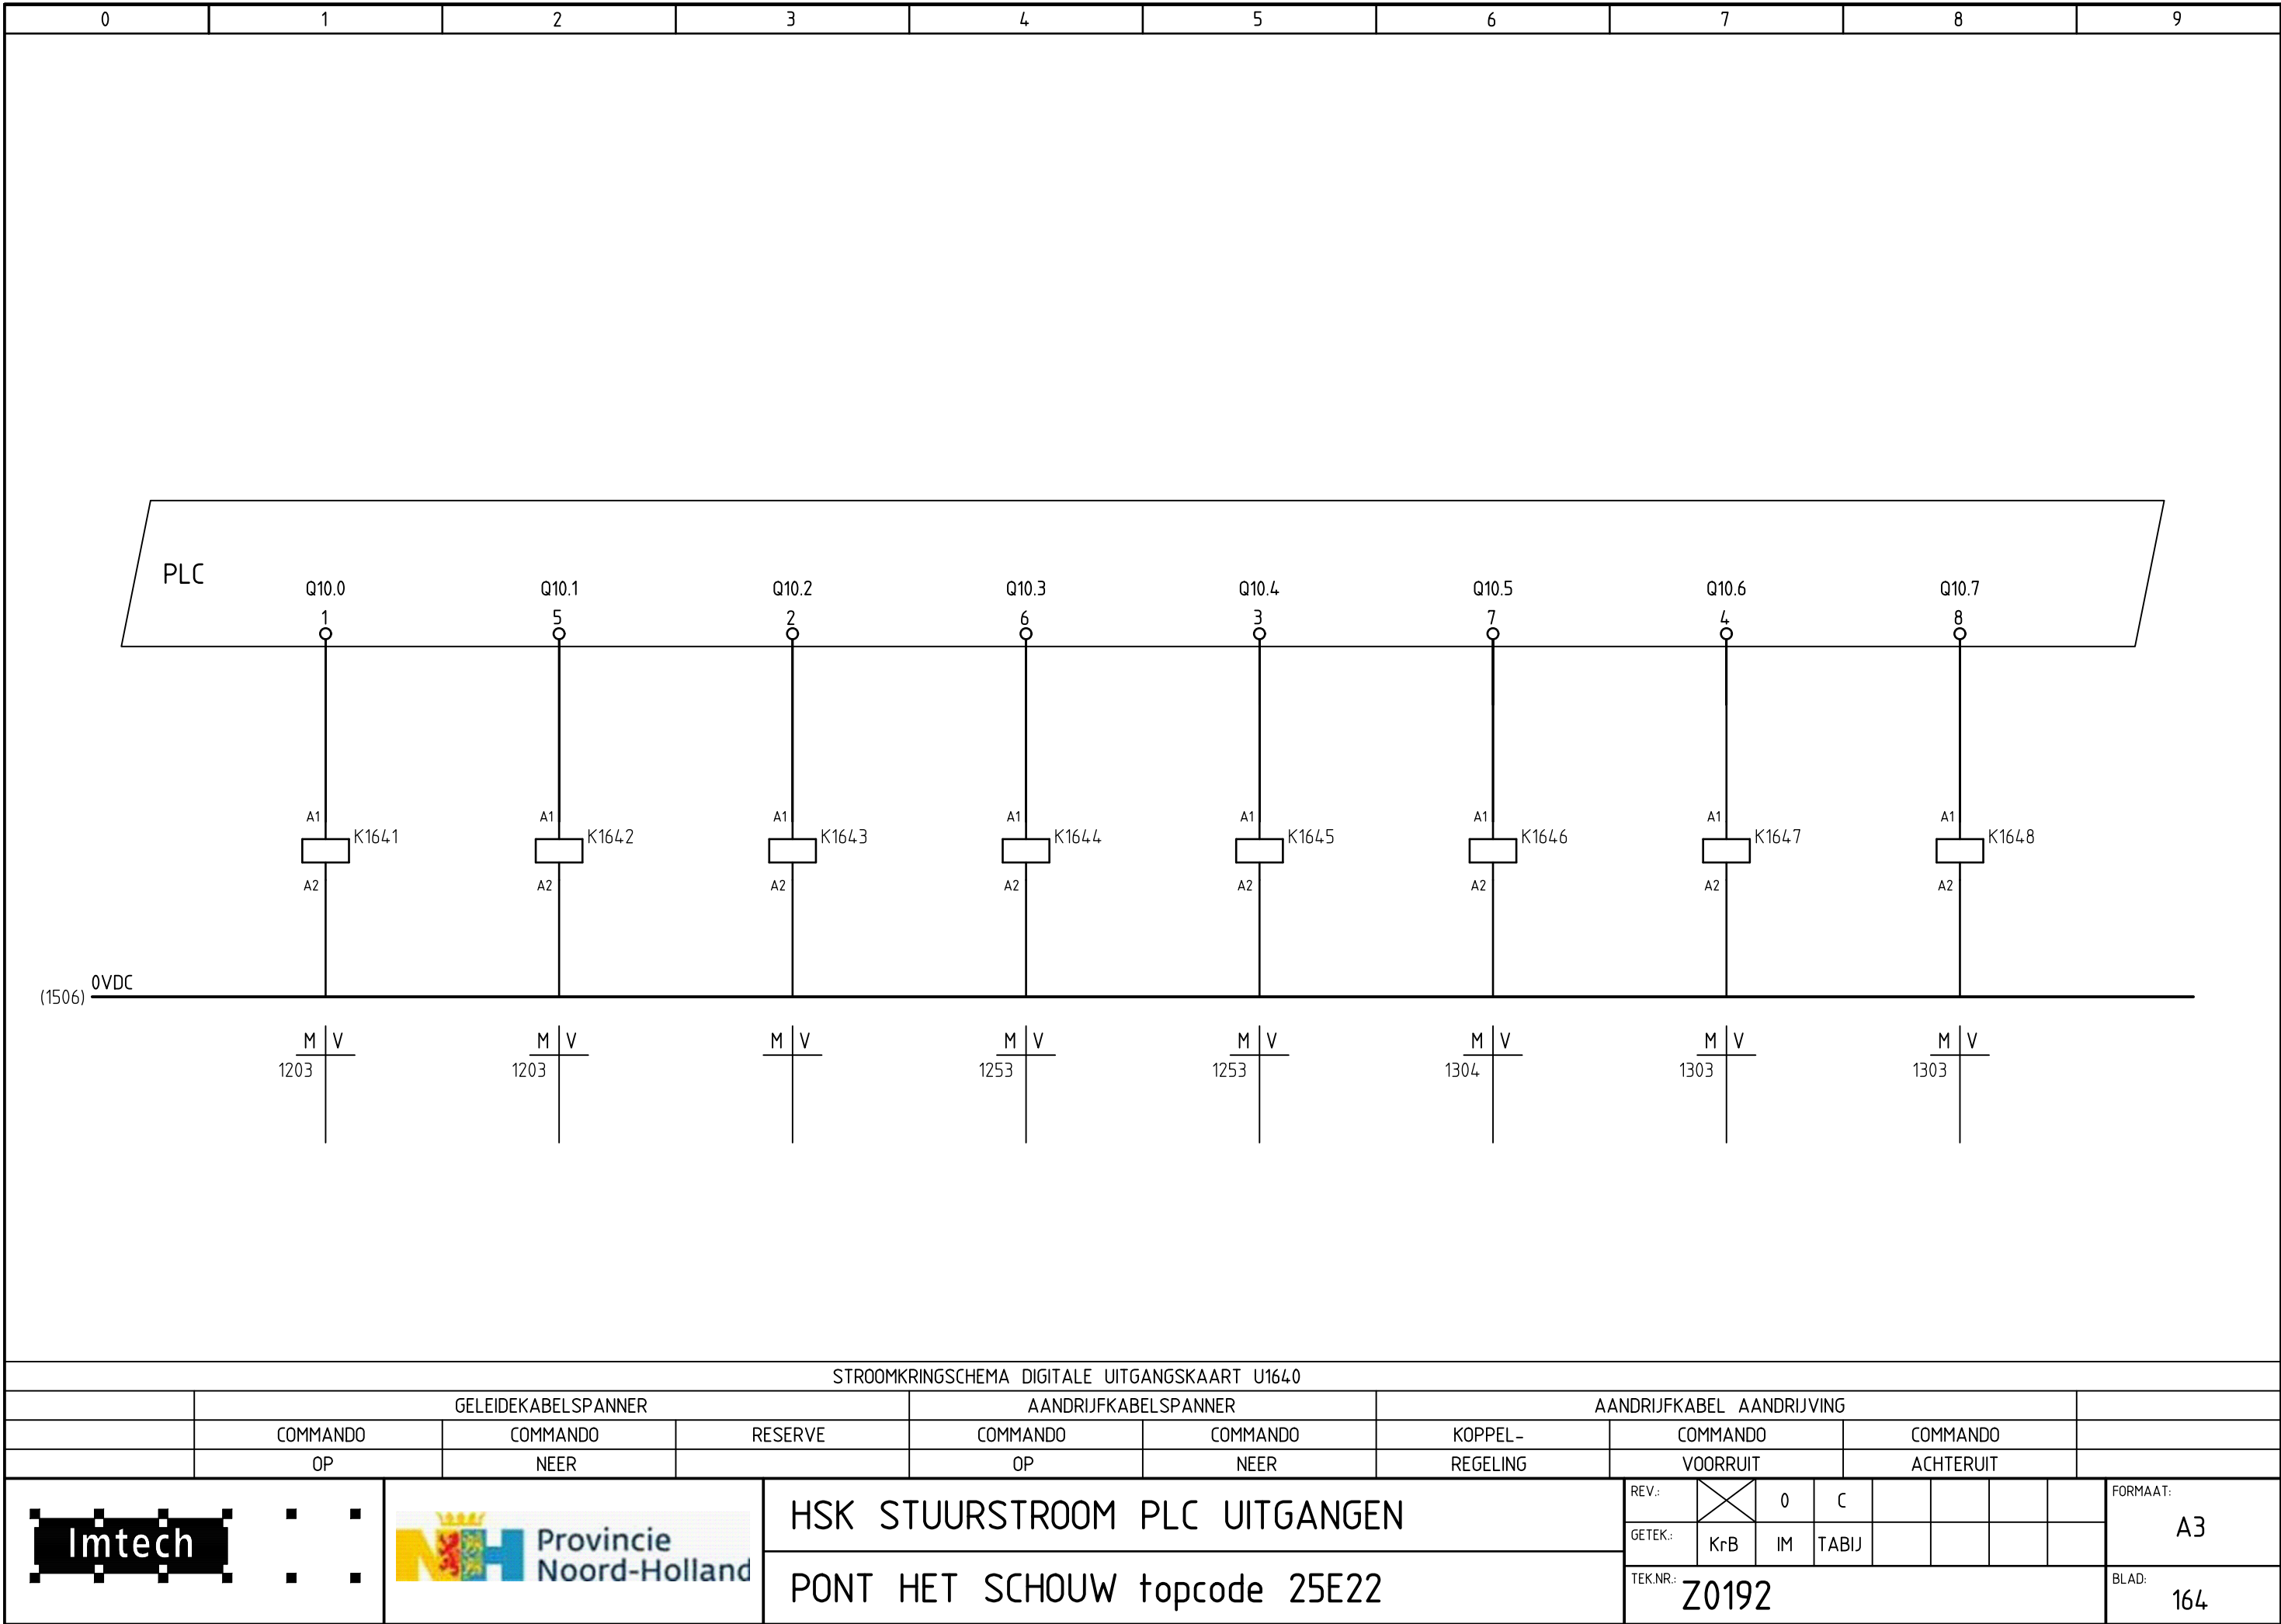

STROOMKRINGSCHEMA DIGITALE UITGANGSKAART U1640

GELEIDEKABELSPANNER			AANDRIJFKABELSPANNER		AANDRIJFKABEL AANDRIJVING				
COMMANDO	COMMANDO	RESERVE	COMMANDO	COMMANDO	KOPPEL- REGELING	COMMANDO	COMMANDO		
OP	NEER		OP	NEER		VOORRUIT	ACHTERUIT		

Imtech

Provincie Noord-Holland

HSK STUURSTROOM PLC UITGANGEN

PONT HET SCHOUW topcode 25E22

REV.:

GETEK.:KrBIMTABIJ

TEK.NR.:Z0192


FORMAAT:

A3

BLAD:

164

FILENR:Z0192-121

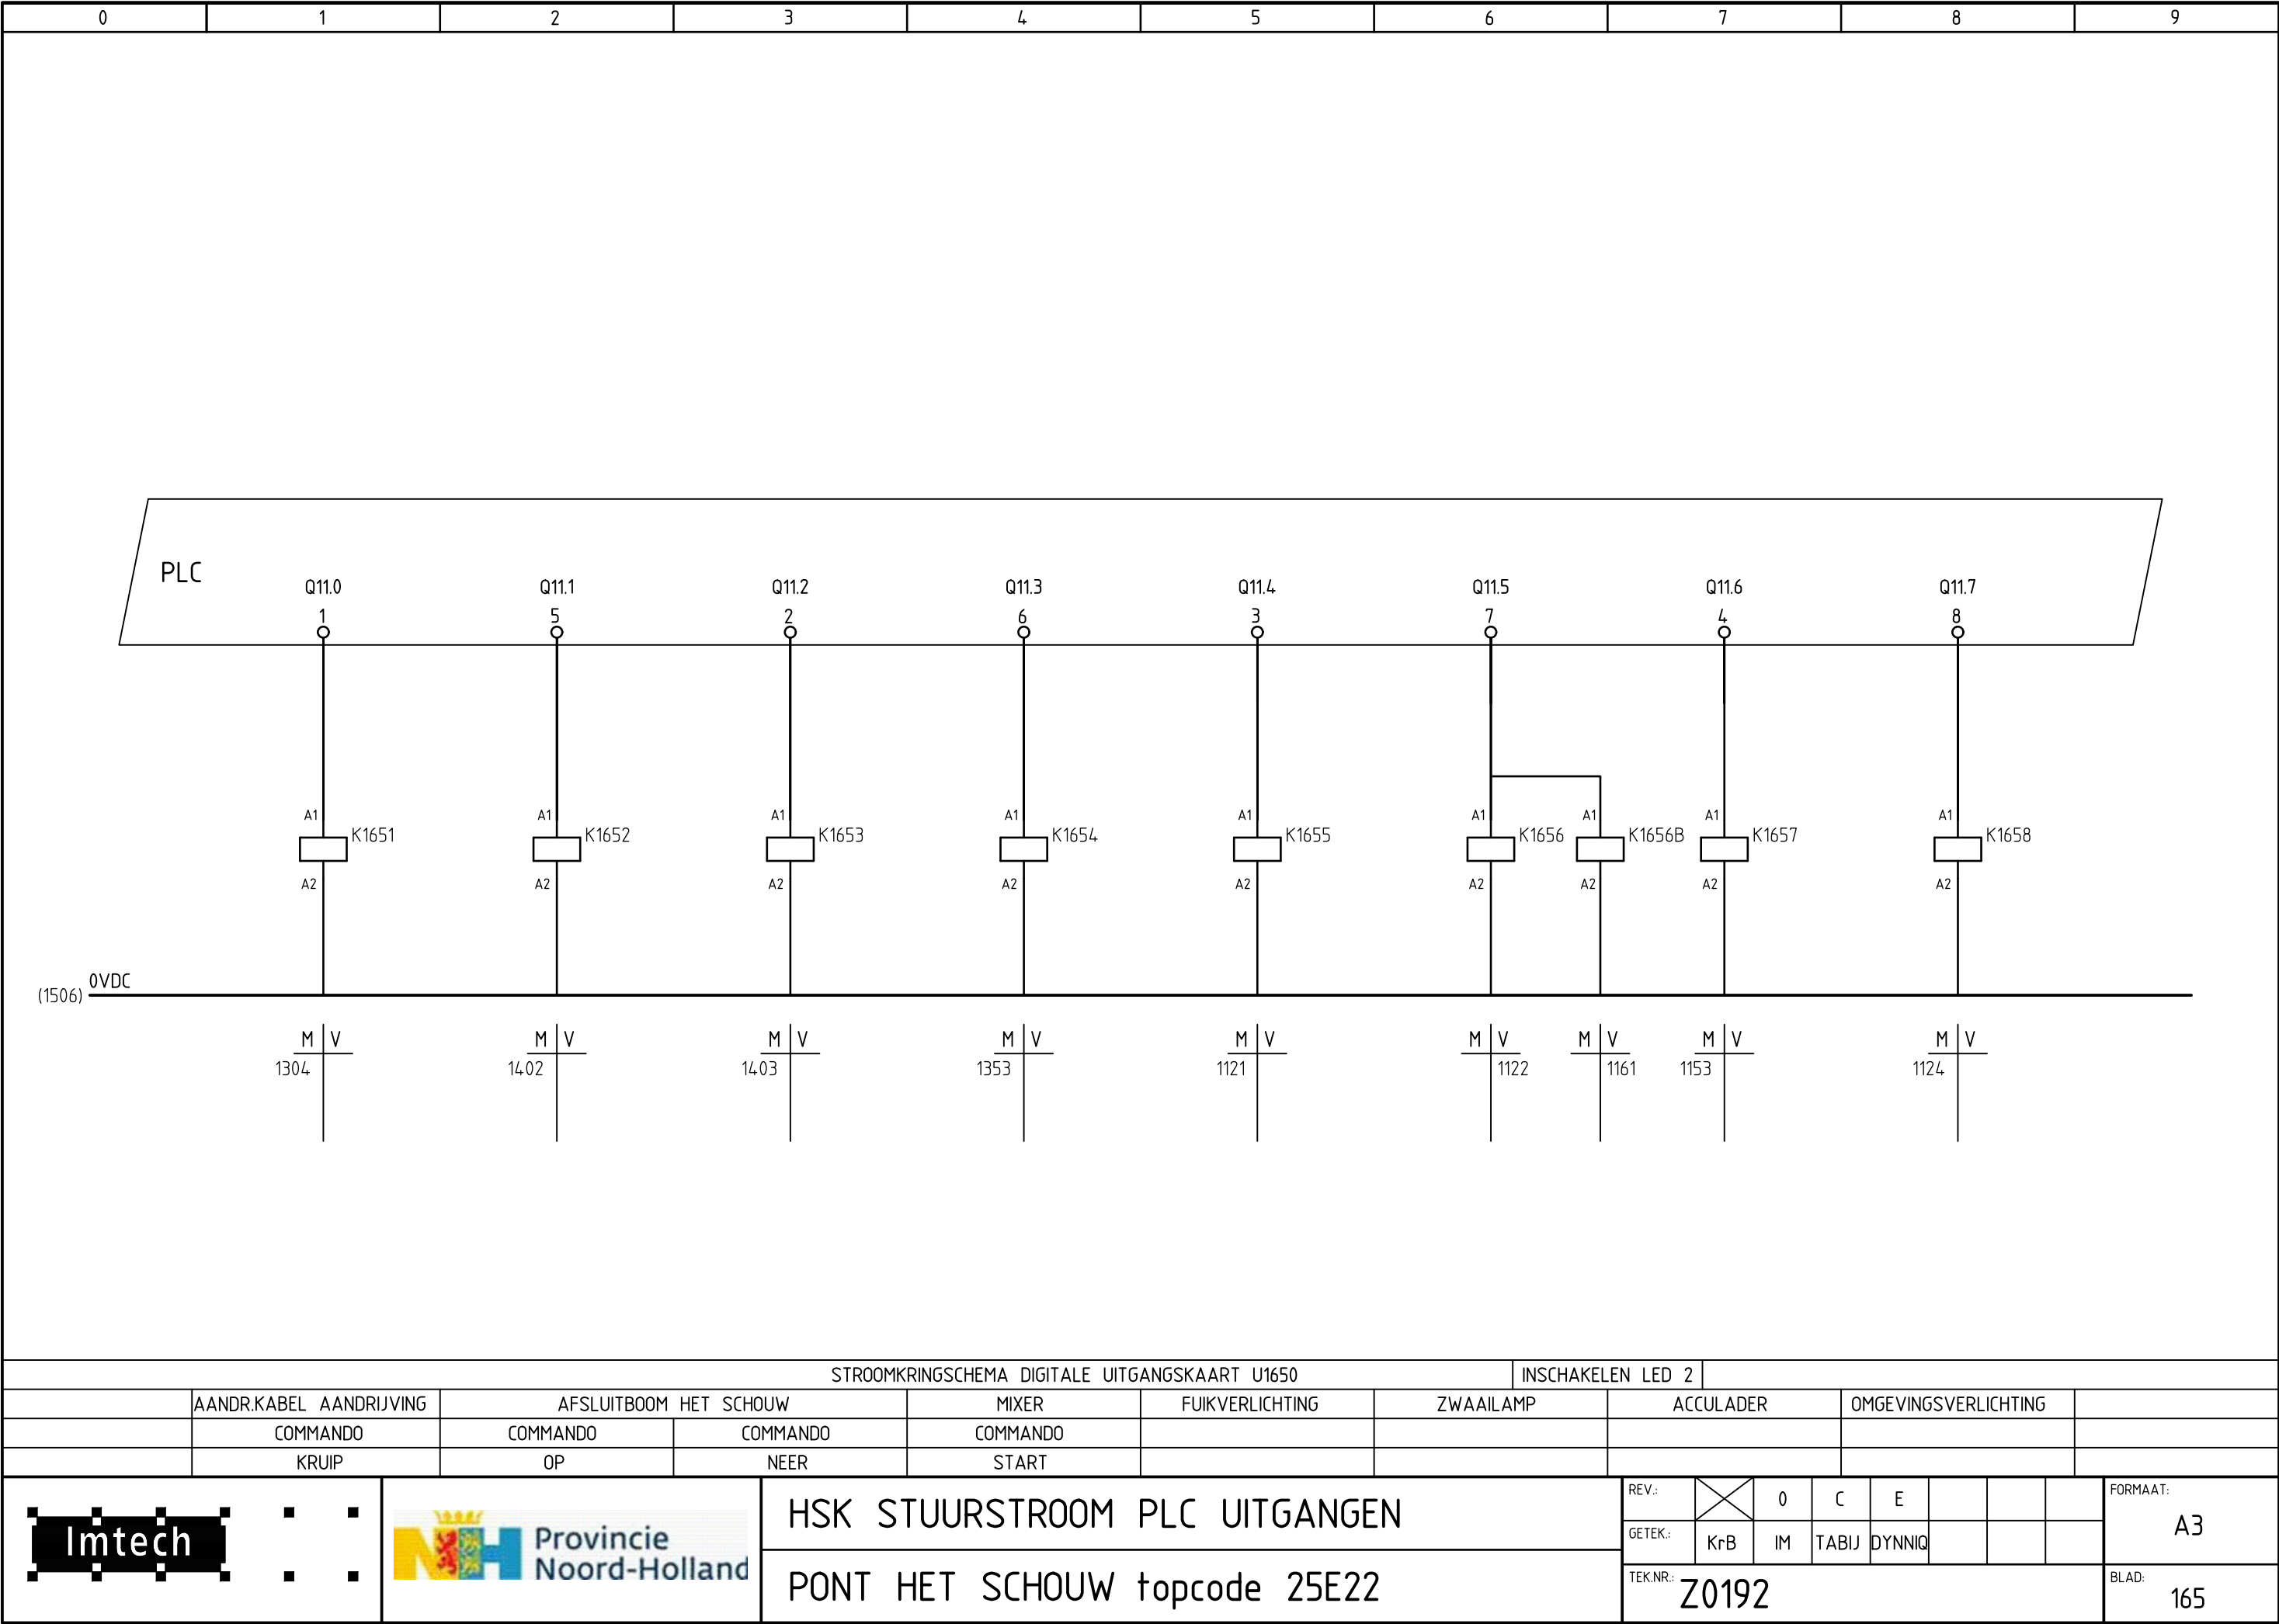

(1506)

0VDC

STROOMKRINGSCHEMA DIGITALE UITGANGSKAART U1650

INSCHAKELEN LED 2

AANDR.KABEL AANDRIJVING

AFSLUITBOOM HET SCHOUW

MIXER

FUIKVERLICHTING

ZWAAILAMP

ACCULADER

OMGEVINGSVERLICHTING

COMMANDO

COMMANDO

COMMANDO

COMMANDO

KRUIP

OP

NEER

START

Imtech

Provincie Noord-Holland

HSK STUURSTROOM PLC UITGANGEN

PONT HET SCHOUW topcode 25E22

REV.:

0

C

E

GETEK.:

KrB

IM

TABIJ

DYNNIQ

TEK.NR.:

Z0192

FORMAAT:


A3


BLAD:


165


FILENR:

Z0192-121

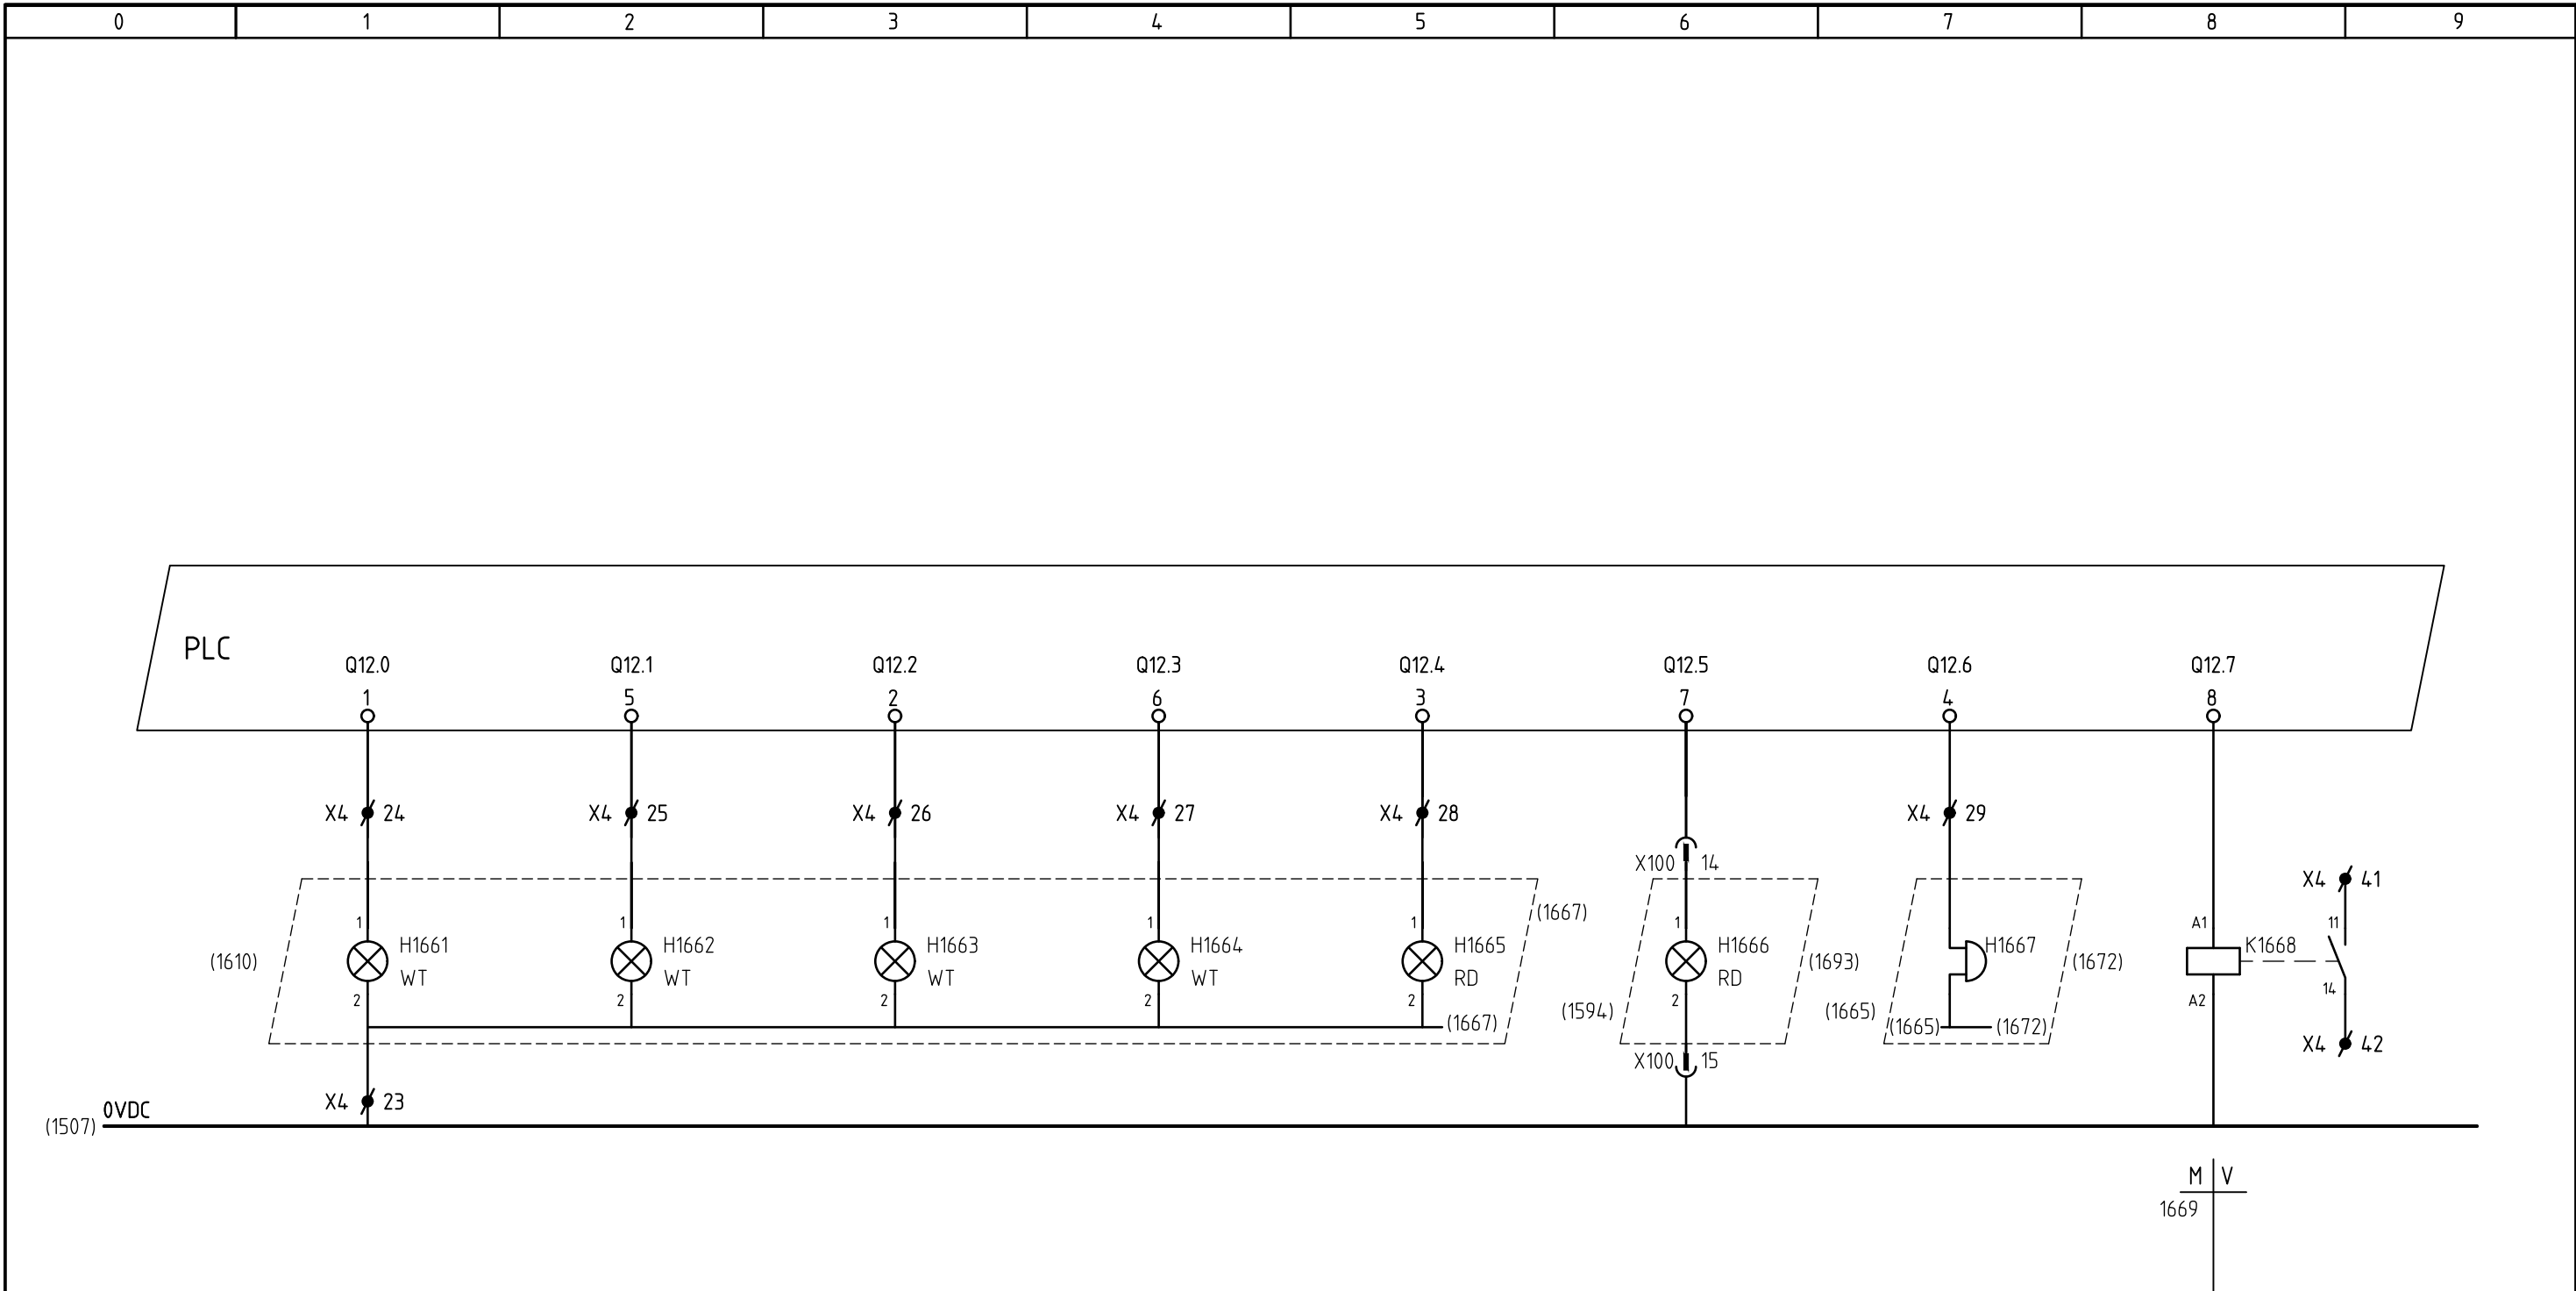


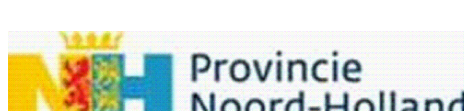STROOMKRINGSCHEMA DIGITALE UITGANGSKAART U1660																			
	BEDIENKAST BEDIENHUIS								CHINEES		BEDIENKAST BEDIENHUIS		VERGRENDING						
	GELEIDEKABELSPANNER				AANDRIJFKABELSPANNER				NOODSTOP BEDIEND		NOODSTOP BEDIEND		BEL		INBRAAKCENTRALE				
	OP		NEER		OP		NEER												
Imtech	▪	▪		HSK STUURSTROOM PLC UITGANGEN								REV.:		0	C	D	E		FORMAAT: A3
				PONT HET SCHOUW topcode 25E22								GETEK.:	KrB	IM	TABIJ	Dynniq	DYNNIQ		
												TEK.NR.: Z0192							

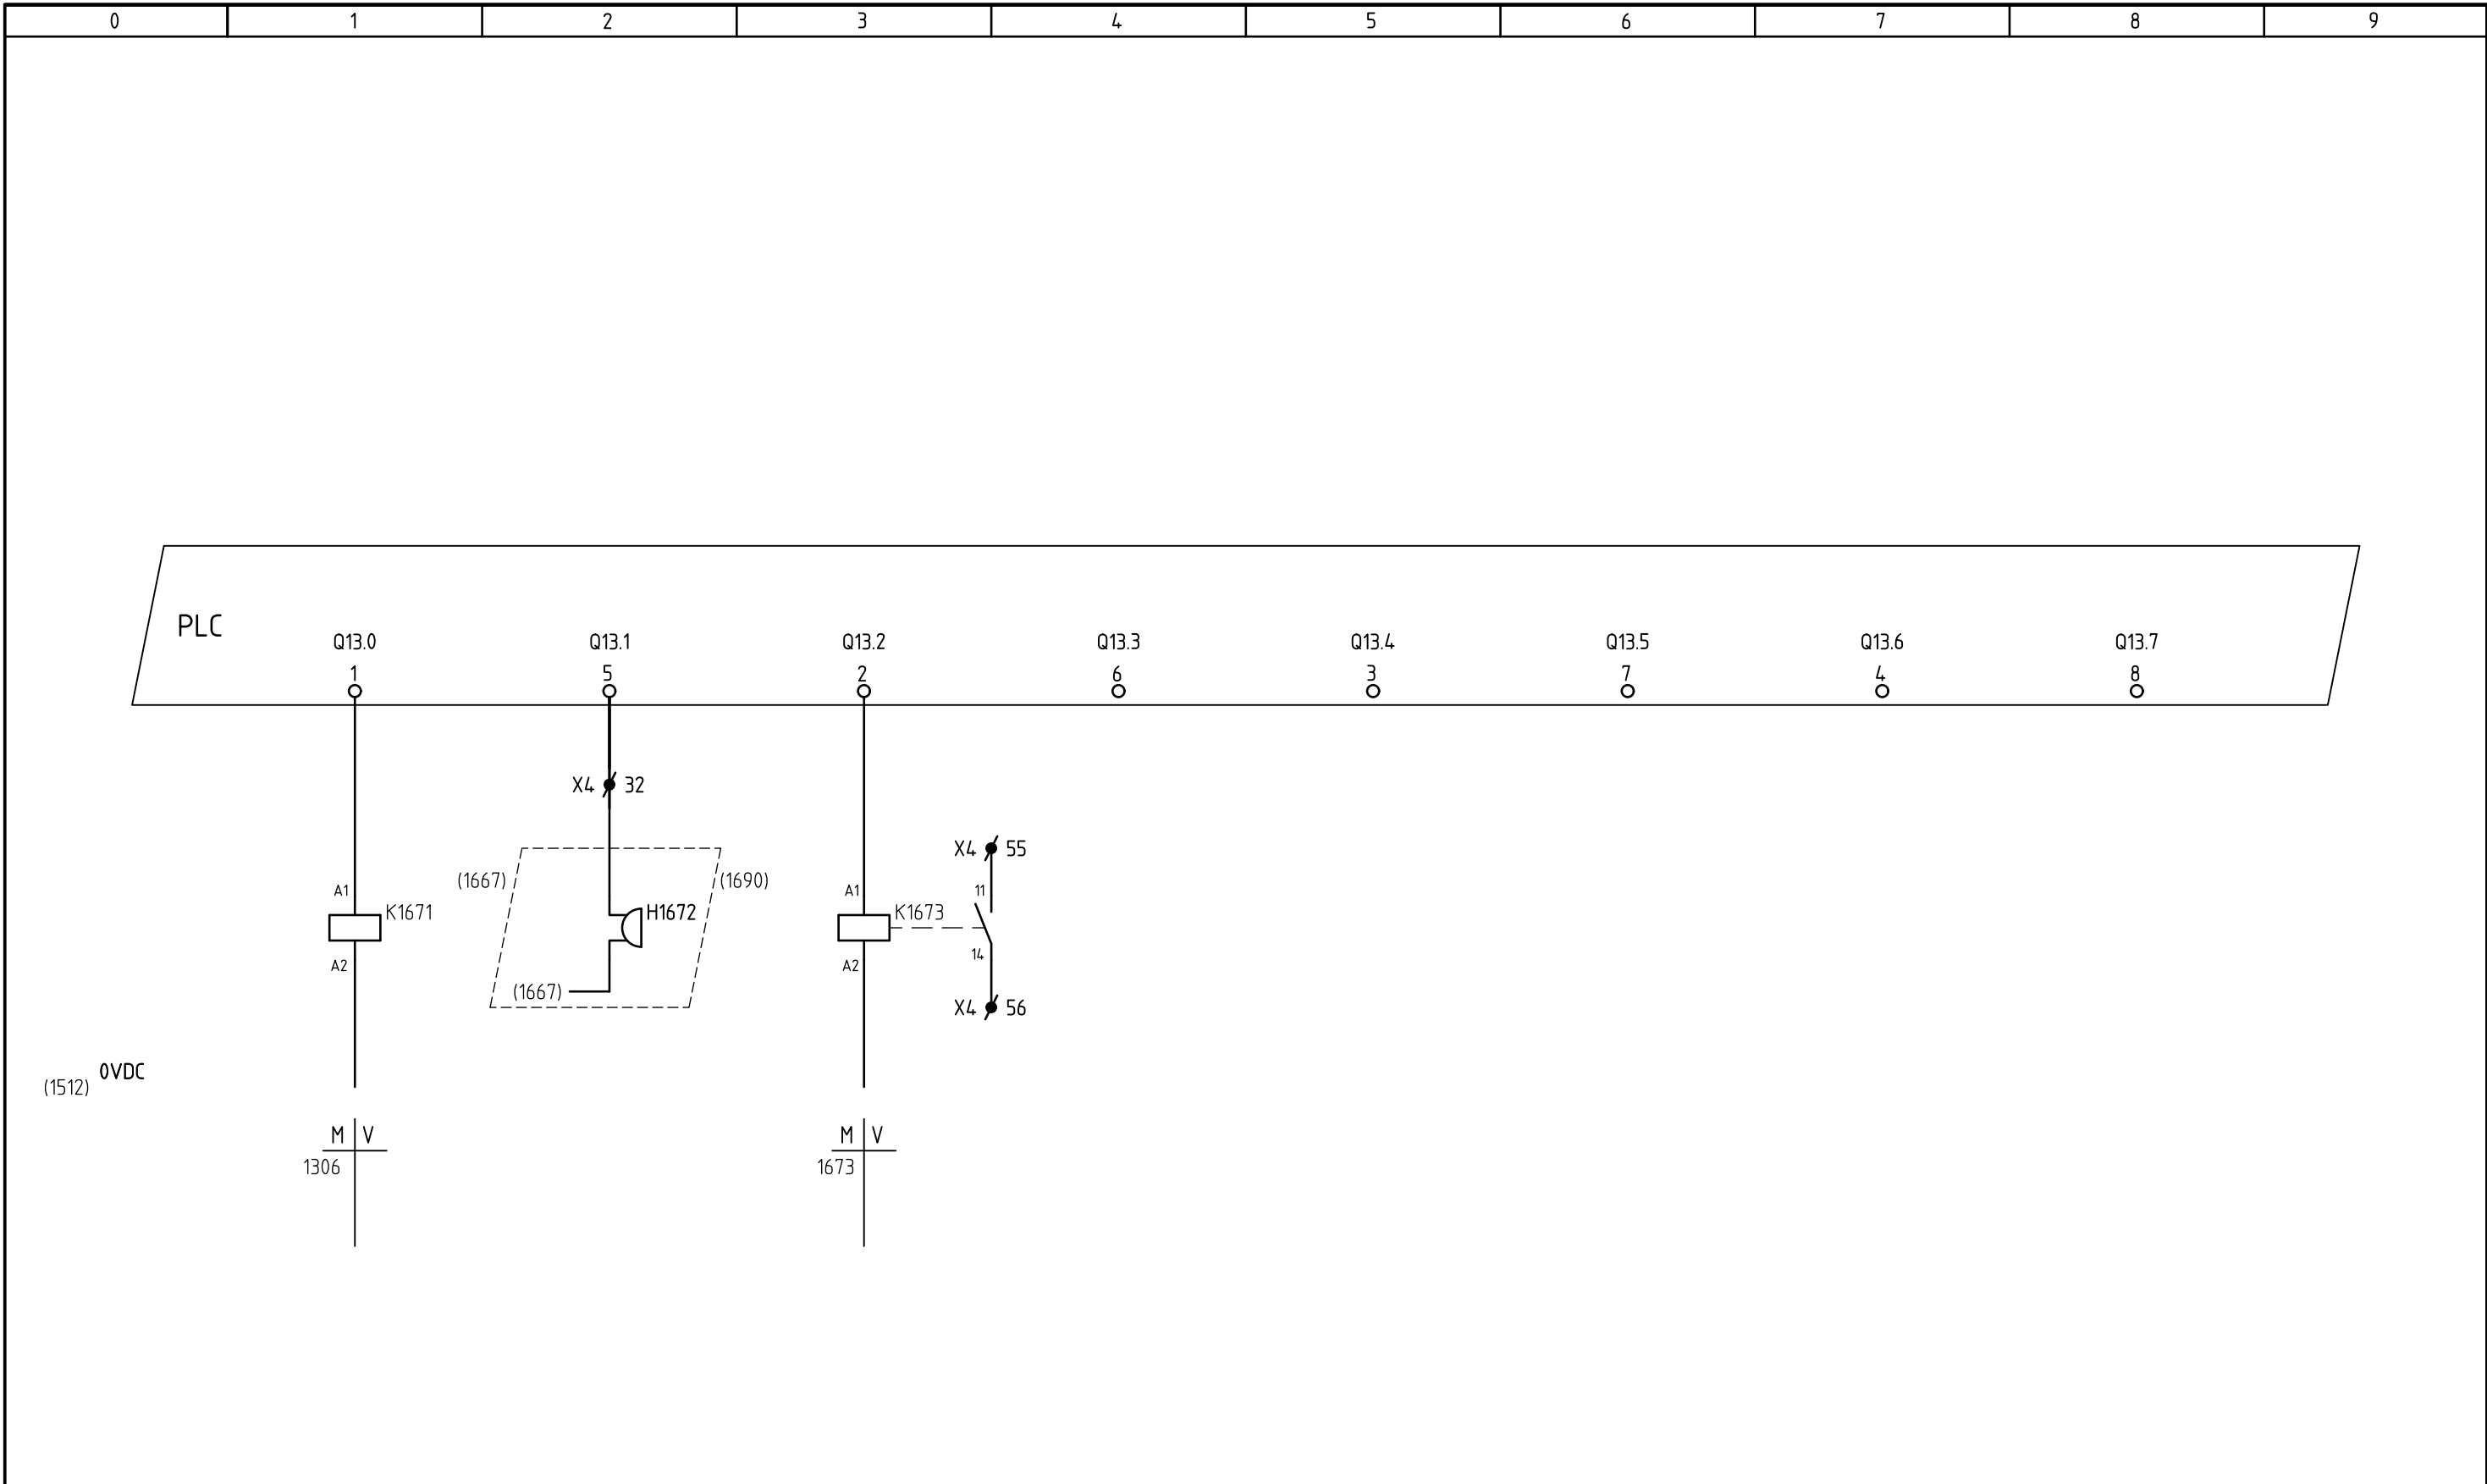

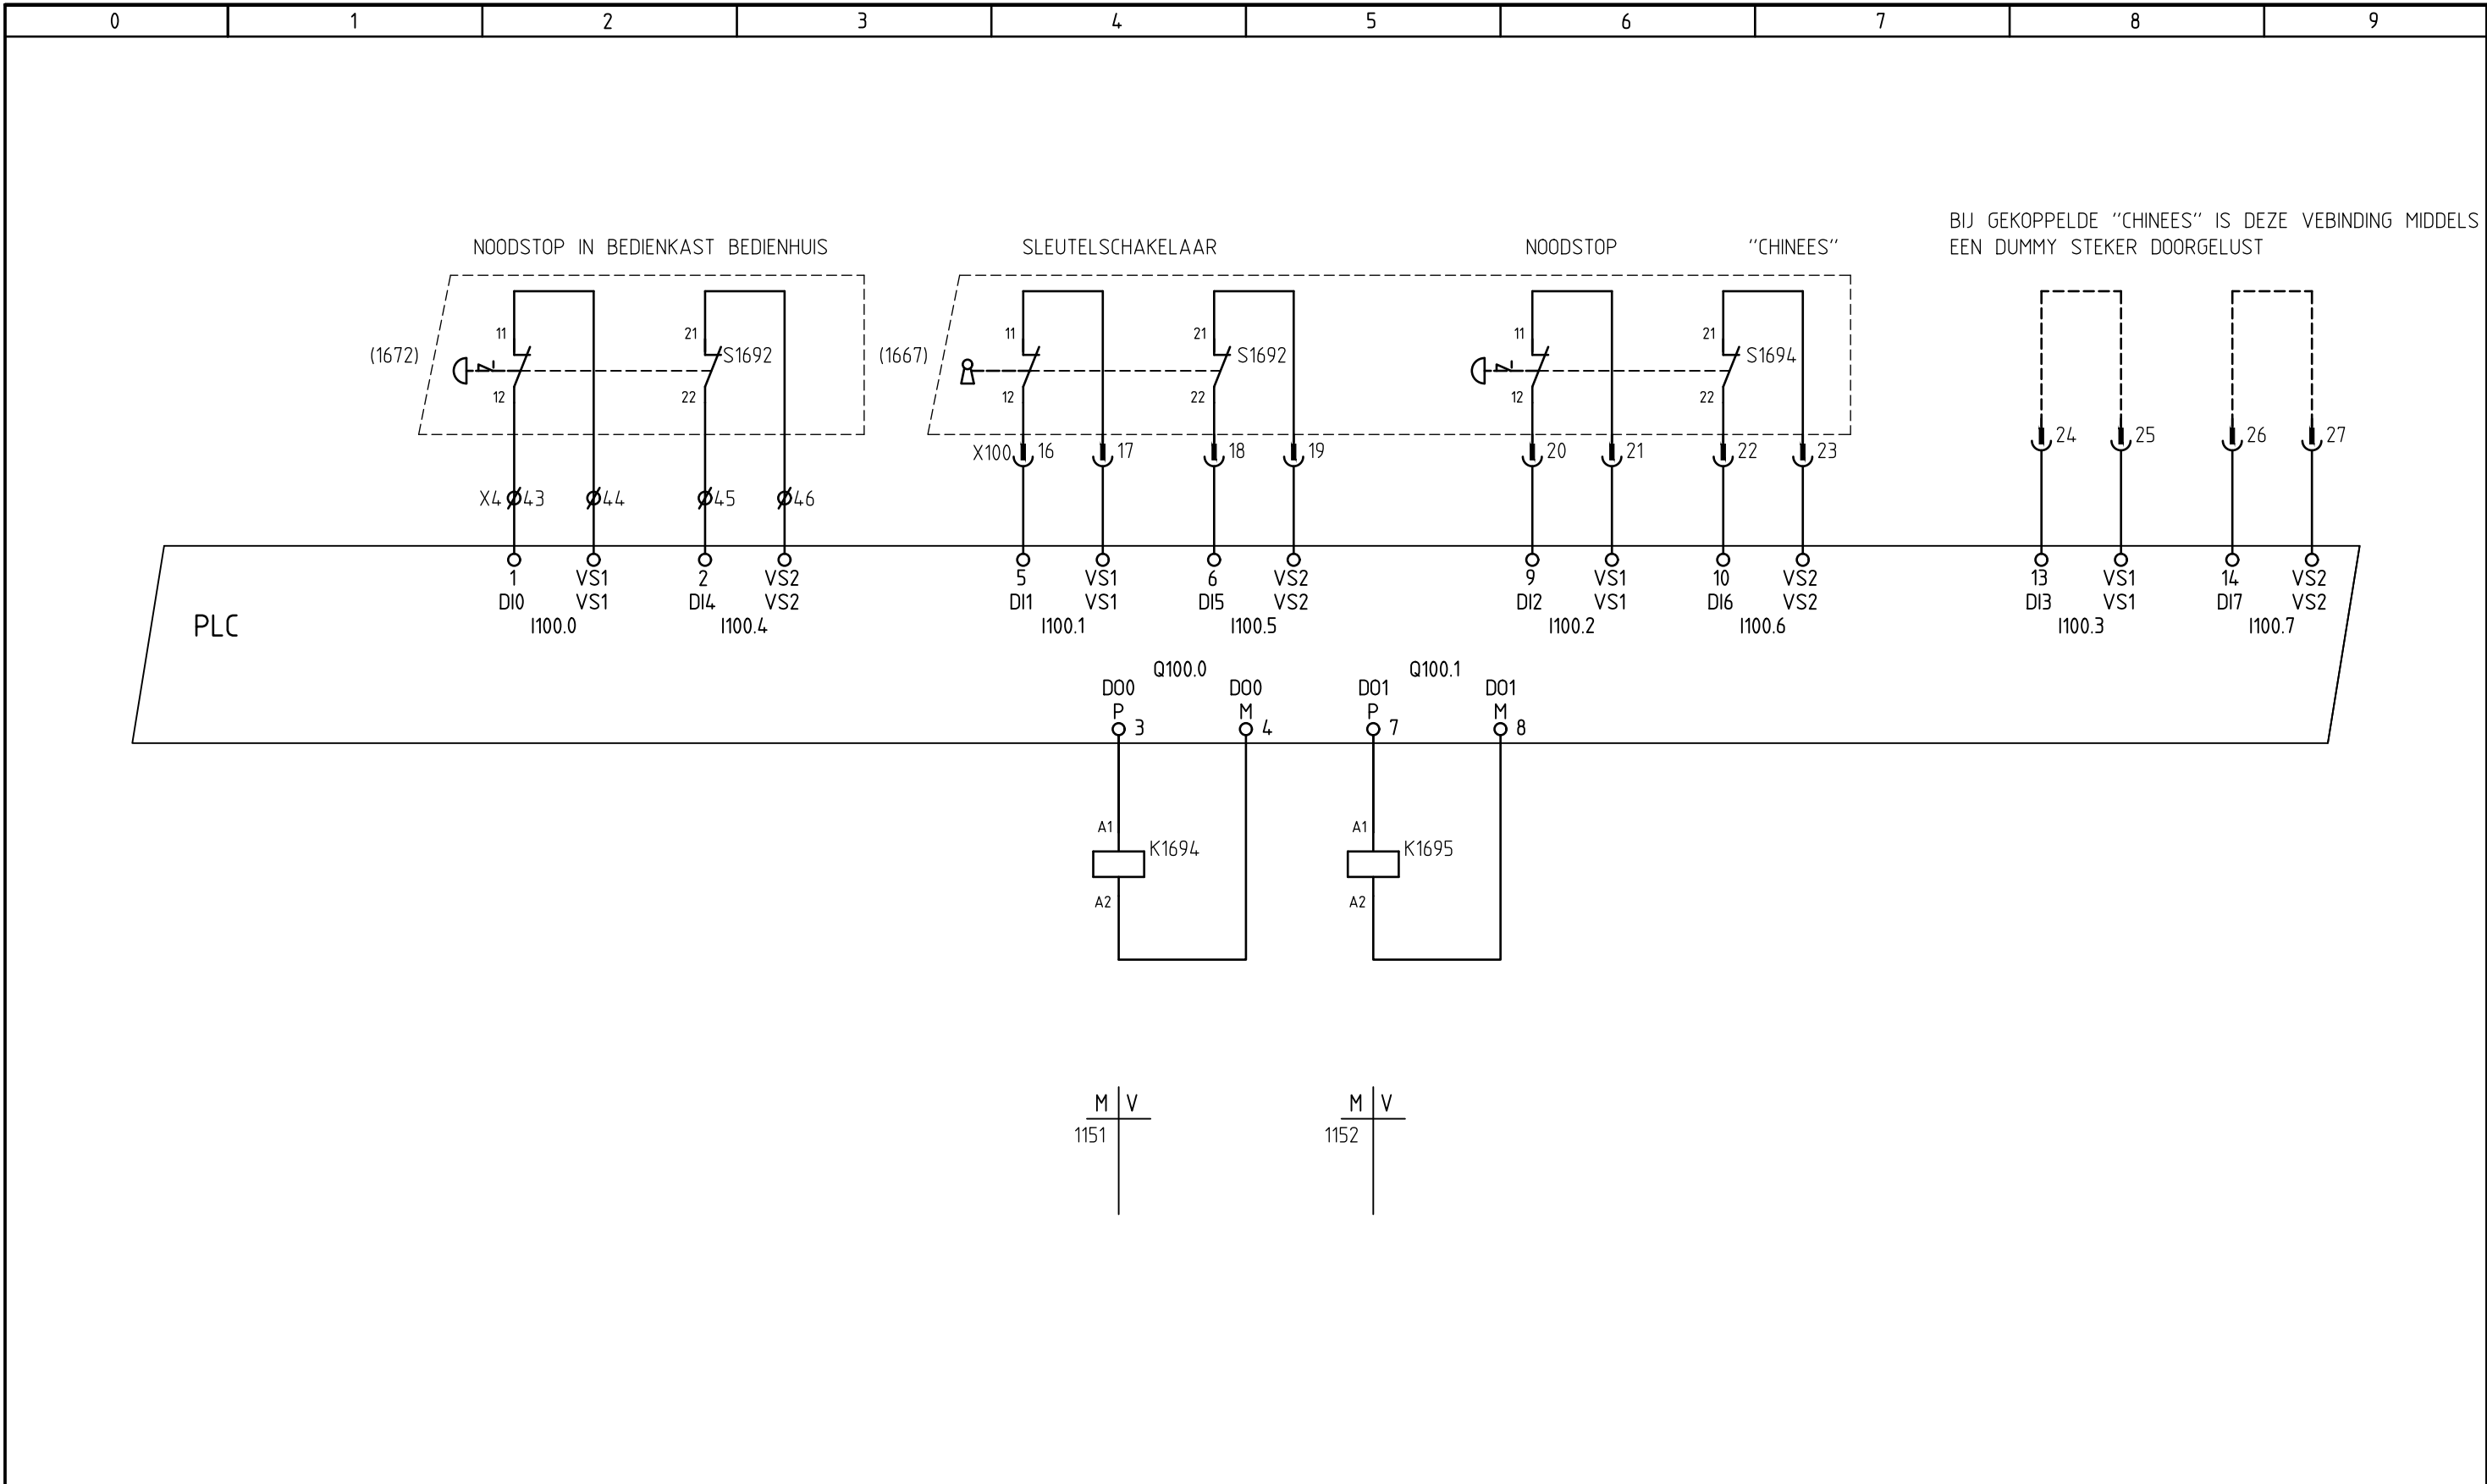

STROOMKRINGSCHEMA DIGITALE IN- EN UITGANGSKAART U1690																			
		NOODSTOP			NOODSTOP UITG.1		NOODSTOP UITG. 2												
Imtech	▪	▪	 Provincie Noord-Holland	HSK STUURSTROOM PLC IN-/UITGANGEN						REV.:		0	C	D	E			FORMAAT:	
				PONT HET SCHOUW topcode 25E22						GETEK.:	KrB	IM	TABIJ	Dynniq	DYNNIQ				A3
										TEK.NR.:	Z0192								BLAD:

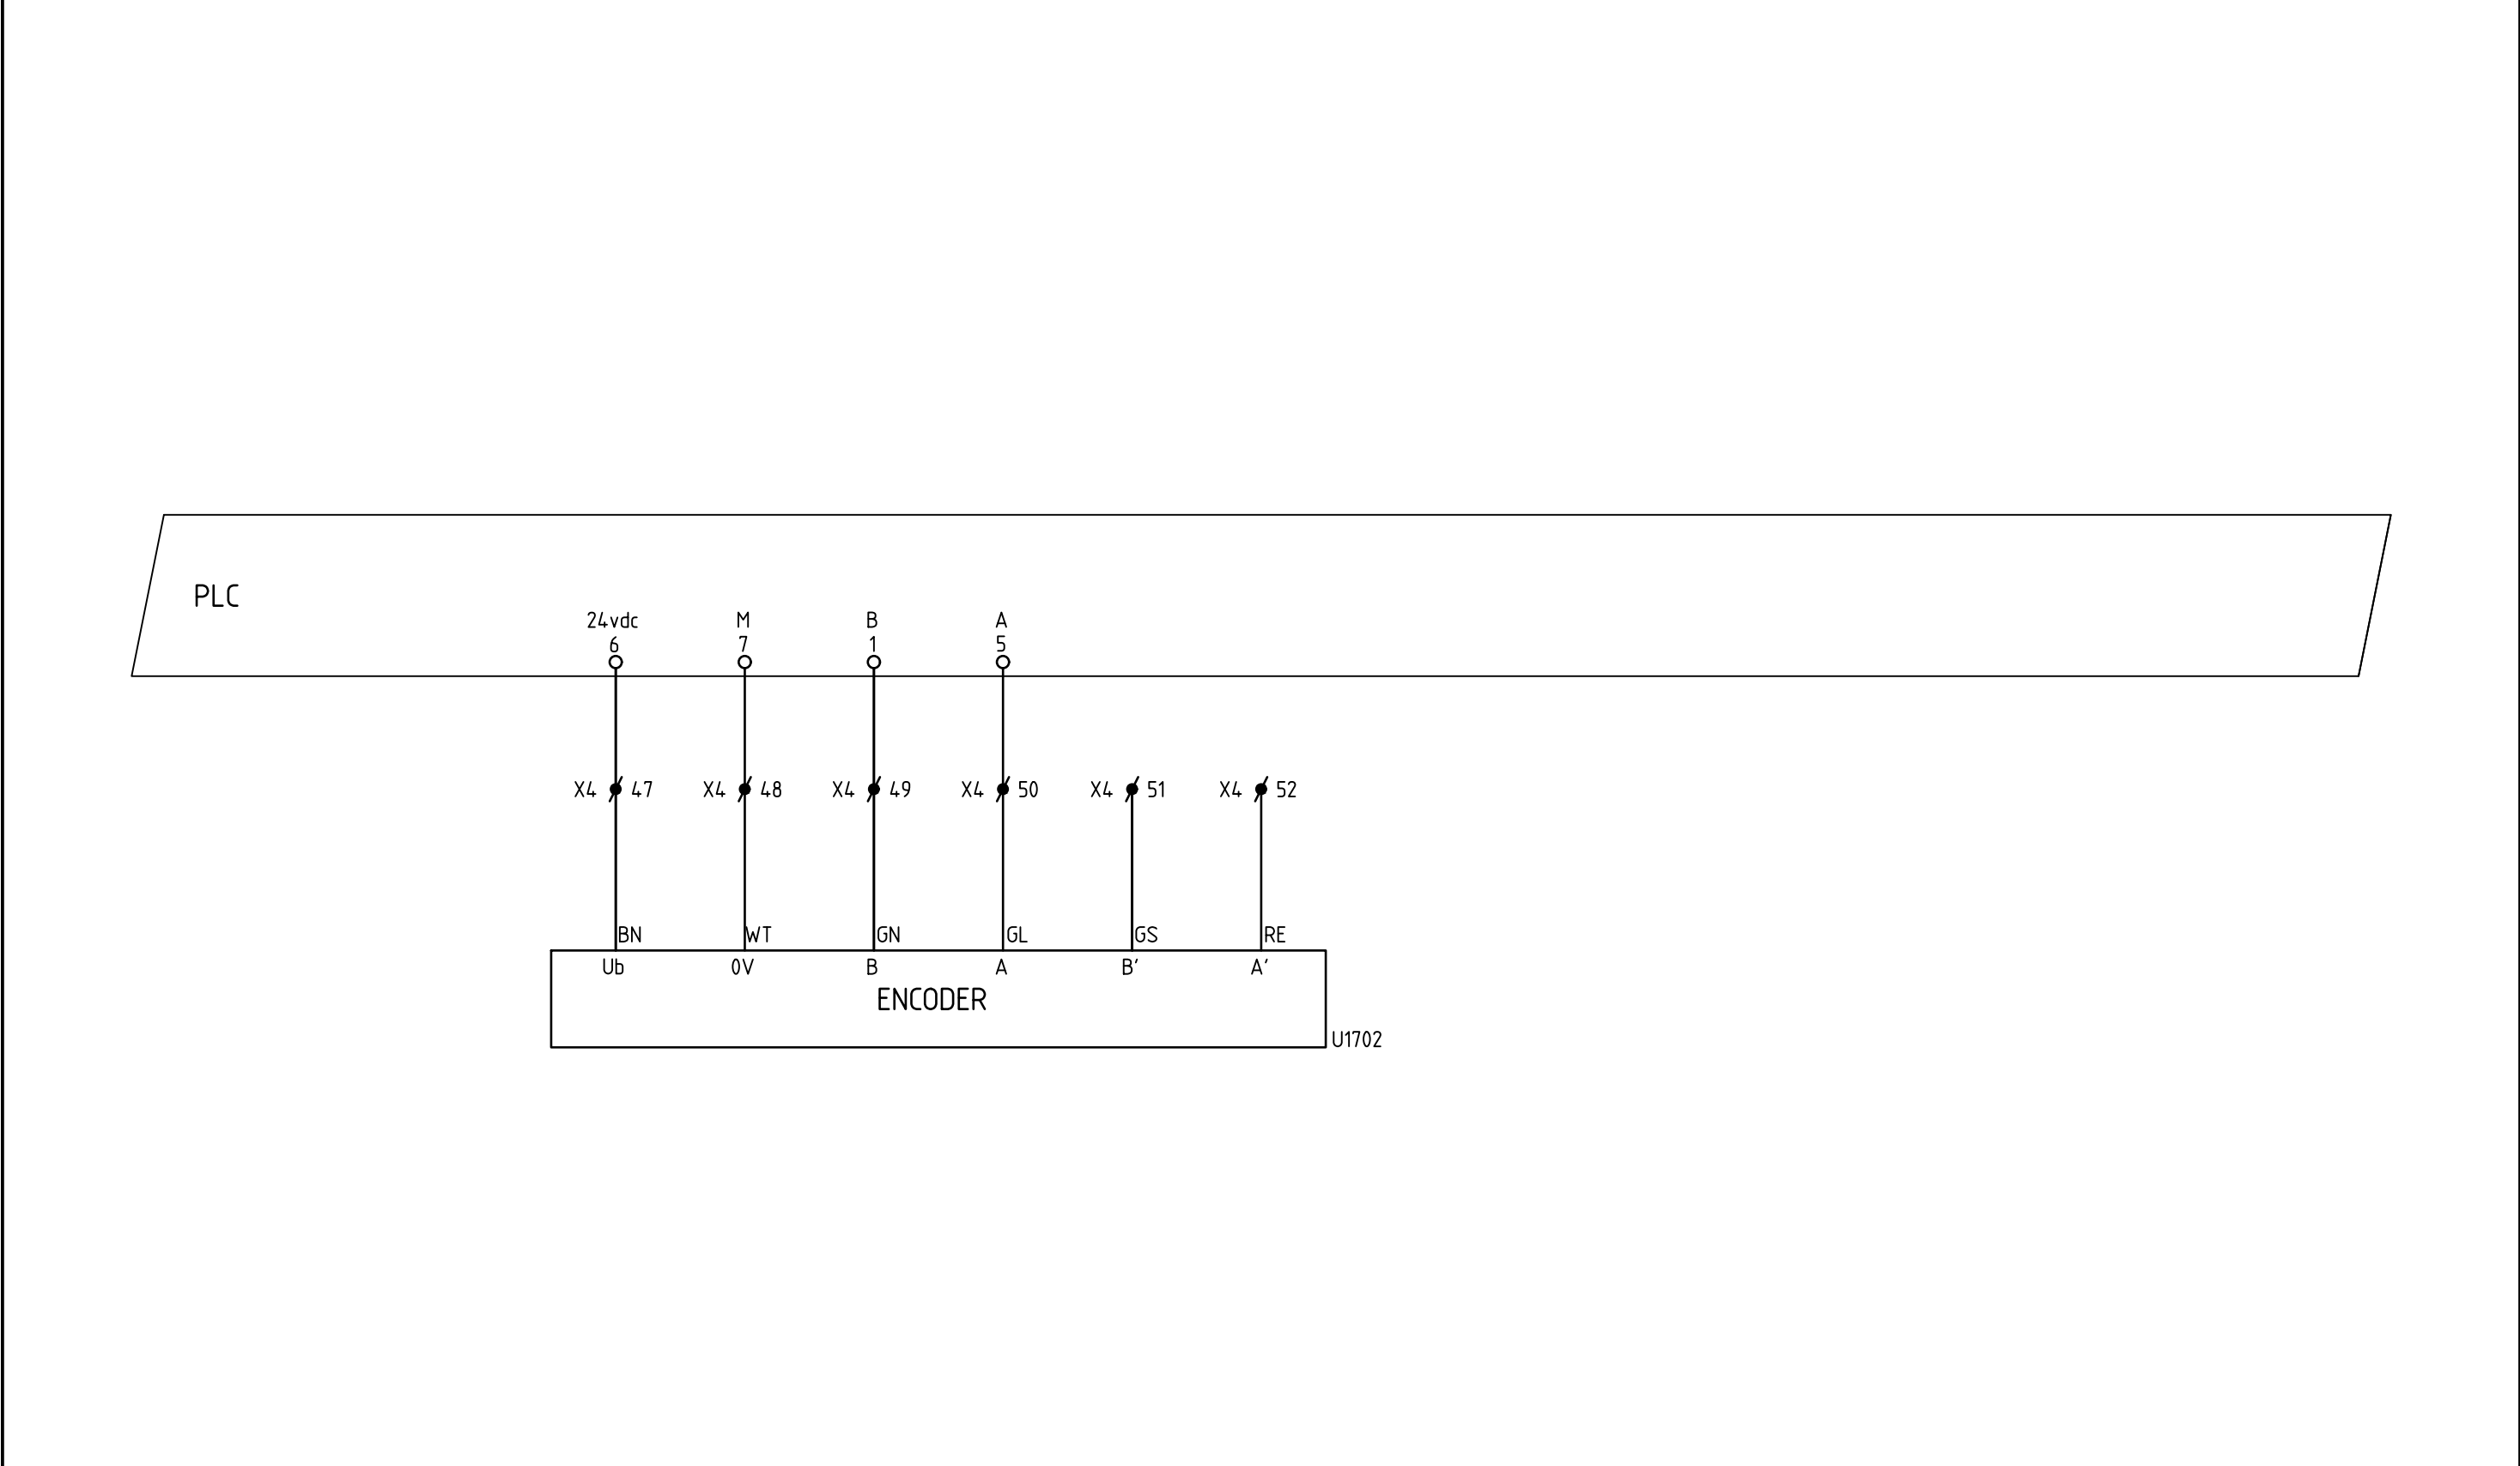


STROOMKRINGSCHEMA DIGITALE COUNTERKAART U1700																			
		METING AANDRIJFKABEL AANDRIJVING																	
Imtech		NH Provincie Noord-Holland		HSK STUURSTROOM PLC COUNTERKAART							REV.:		0	C					FORMAAT:
				PONT HET SCHOUW topcode 25E22							GETEK.:	KrB	IM	TABIJ					A3
											TEK.NR.:	Z0192							BLAD:

FILENR: Z0192-104

** VAN LINKS
NAAR RECHTS:

K1641
K1642
K1643
K1644
K1645
K1646
K1647
K1648
K1651
K1652
K1653
K1654
K1655
K1656
K1657
K1658
K1668
K1671
K1673
K1674

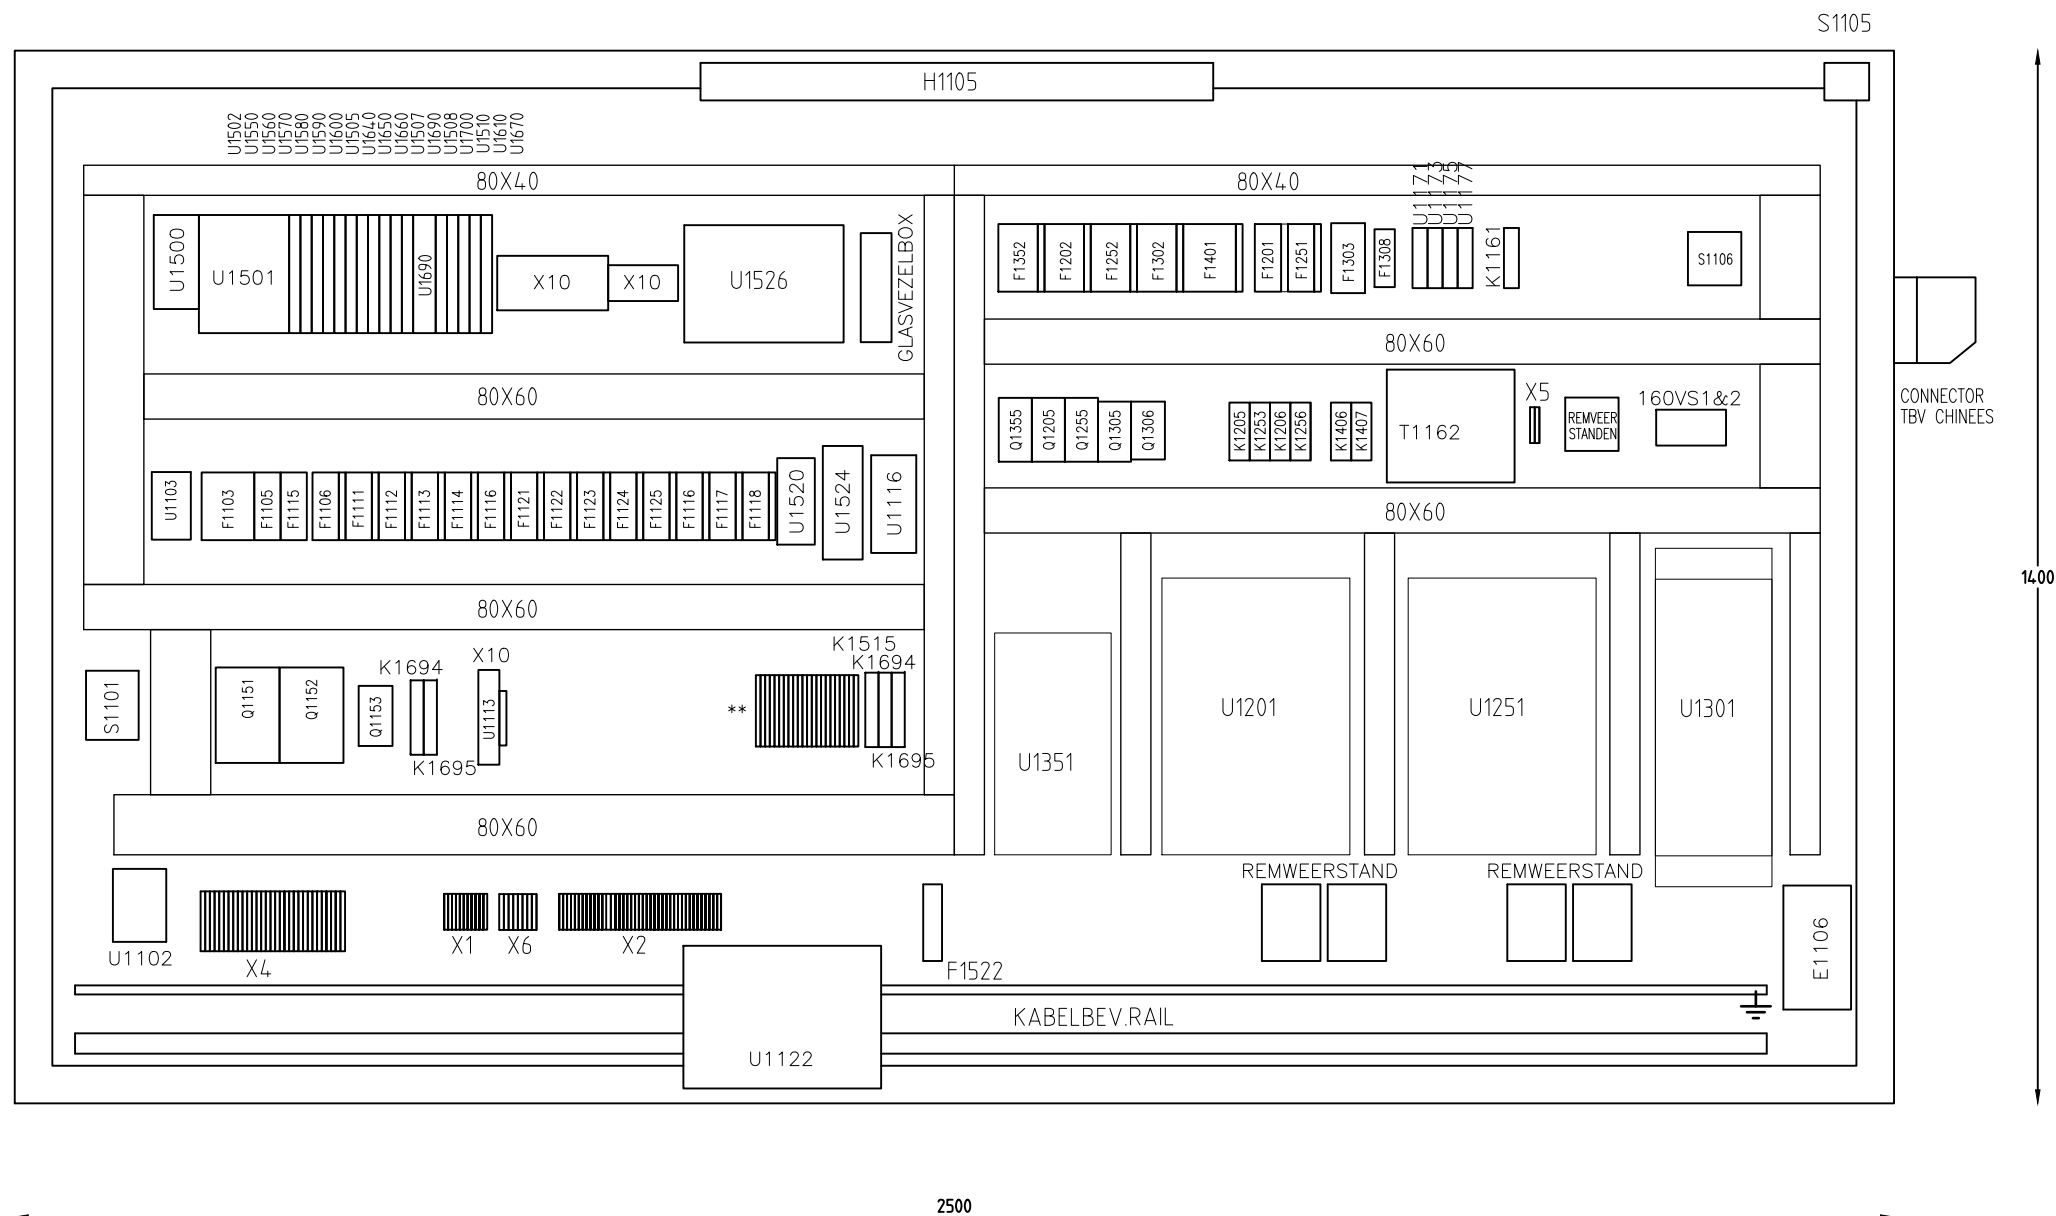

HSK SCHAKELKAST INDELING


PONT HET SCHOUW topcode 25E22

REV.:	☒	0	C	D	E			FORMAAT:
GETEK.:	KrB	IM	TABIJ	Dynniq	DYNNIQ			A3
TEK.NR.:	Z0192							BLAD:
								188


CODE	OMSCHRIJVING	FABRIKAAT	TYPE	TECHNISCHE GEGEVENS	OPMERKINGEN
HSK	BUITENOPSTELLINGSKAST	-	-	AFM. BxHxD: 2500x1400x...mm	
S1101	HOOFDSCHAKELAAR	ABB	OT80ML4		
U1102	OVERSPANNINGSBEVEILIGING	PHOENIX	VAL-MS 230/3+1		
U1103	NETWACHTER	SMITT	XM-52M-M400LN		
F1103	INSTALLATIEAUTOMAAT	ABB	S 203 C 2 NA		
F1105	AARDLEKAUTOMAAT	ABB	DS201B10/0,03		
H1105	KASTVERLICHTING	RITTAL	PS4138180		
S1105	DEURSCHAKELAAR	RITTAL	PS4127010		
F1106, 1111 T/M 1117	INSTALLATIEAUTOMAAT	ABB	SN201L B10A		
F1106,1111,1112,1113,1114,1116,1117,1121	HULPCONTACT	ABB	S 2C H11L		
F1122,1123,1124,1125,1201,1251,1118	HULPCONTACT	ABB	S 2C H11L		
S1106	HYGROSTAAT	RITTAL	SK3118000		
E1106	KASTVERWARMING	RITTAL	3105370		
U1113	TRAFO 230VAC/24VDC 100VA	LEGRAND	42057		
U1116	VOEDING	PHOENIX	QUINT-PS/ 1AC/24DC/ 5 (2866750)		
F1121,1122,1124,1125,F1118	INSTALLATIEAUTOMAAT	ABB	SN201L B6A F118=C6A		
F1123	INSTALLATIEAUTOMAAT	ABB	SN201L C16A		
U1122	UPS	EATON	ELLIPSE ECO 500		
Q1151, 1152	MAGNEETSCHAKELAAR	TELEMECANIQUE	LC1D80P7		
Q1153	MAGNEETSCHAKELAAR	TELEMECANIQUE	LC1D18P7		
F1201, 1251	INSTALLATIEAUTOMAAT	ABB	S203 C2A		
U1201	FREQUENTIEOMVORMER	CONTROL TECHNIQUES	SK 3402		
F1202, 1252	INSTALLATIEAUTOMAAT	ABB	S 203 C50		
F1202, 1252	HULPCONTACT	ABB	S 2C H11L		
Q1205, 1255	MAGNEETSCHAKELAAR	TELEMECANIQUE	LC1D38P7		
K1206, 1256	HULPRELAIS	SCHNEIDER	CA2KN31P7 /230V		
U1251	FREQUENTIEOMVORMER	CONTROL TECHNIQUES	SK 3402		
U1301	FREQUENTIEOMVORMER	CONTROL TECHNIQUES	SK 2402 + SM MODULE I/O LITE DONKERGEEL	MET FILTER SP RFI 3032	
F1302	INSTALLATIEAUTOMAAT	ABB	S 203 C20		
F1303	MOTORBEVEILIGINGSSCHAKELAAR	MOELLER	PKZMO...		
Q1305	MAGNEETSCHAKELAAR	TELEMECANIQUE	LC1D18P7		
Q1306	MAGNEETSCHAKELAAR	TELEMECANIQUE	LC1D09P7		
F1308	THERMISTORRELAIS	ABB	CM-MMS		
U1351	SOFTSTARTER	CONTROL TECHNIQUES	IS140053B15kW 53A		
F1352	INSTALLATIEAUTOMAAT	ABB	S 203 C40		
F14.01	INSTALLATIEAUTOMAAT	ABB	SC203C16NA		
F14.01	HULPCONTACT	ABB	S 2C H11L		
K14.06, 14.07	HULPRELAIS 12A 2x WISSEL	SMITT	M2-L-D024		
U14.91	GLASVEZELBOX	-	MICROFOCUS WODF		
K1515	VEILIGHEIDSRELAIS	PHOENIX	PSR-SCP- 24UC/ESAM4/2X1/1X2	2900525	
F1522	ETHERNET OVERSPANNINGSBEVEILIGING	PHOENIX	DT-LAN-CAT.6+	2881007	2 STUKS (IN HSK/BIJ PC)
U1520	SWITCH	MOXA	EDS-208A		
U1524	WIFI AP/BRIDGE/CLIENT	MOXA	802.11 A/B/G/N		
U1526	TP PANEL	SIEMENS	6AV6642-0BA01-1AX1		
K1641 T/M 1648,K1651 T/M 1658	HULPRELAIS 6A 1x WISSEL	TELEMECANIQUE	RSL1PVBVU		
K1694, 1695	VEILIGHEIDSRELAIS	PHOENIX	PSR-SCP-24VDC/FSP/1X1/1X2		
-	CONNECTOR TBV CHINEES	PHOENIX	1407648, 1407643, 1407671, 1687477, 1687480	BUS: 1674833, STIFT: 1674781	
K1673,K1674	HULPRELAIS 6A 1x WISSEL	TELEMECANIQUE	RSL1PVBVU		

		HSK MATERIAALLIJST		REV.:		0	A	C	D	E		FORMAAT: A3
		PONT HET SCHOUW topcode 25E22		GETEK.:	KrB	IM	IM	TABIJ	Dynniq	DYNNIQ		
				TEK.NR.:	Z0192						BLAD:	189

KABELNR.	VAN	NAAR	TYPE	DOORSNEDE	KABELNR.	VAN	NAAR	TYPE	DOORSNEDE
101	NUON VERDELER	SCHAKELKAST HSK	HULTO	4X10	149	VK1 PONT	AARDE AANDRIJFKABELSPANNER	Koperdraad	25mm
102	SCHAKELKAST HSK	NAVIGATIEVERLICHTING	HULTO	2x2,5	150	VK1 PONT	AARDE NAVIGATIE VERLICHTING	Koperdraad	25mm
103	SCHAKELKAST HSK	ZWAAILAMP	HULTO	2x2,5	151	SCHAKELKAST HSK	DISPLAY 1 ZO	Ymvkas	2x2,5
104	SCHAKELKAST HSK	KLEMMENKAST WCD LADER (X307)	HULTO	2x4	152	SCHAKELKAST HSK	DISPLAY 1 ZO	Ymvkas	4x2,5
105	SCHAKELKAST HSK	GELEIDERKABELSPANNER	HULTO	3x6	153	SCHAKELKAST HSK	LED2 ZO	Ymvkas	4x2,5
106	SCHAKELKAST HSK	W.S. GELEIDERKABELSPANNER	HULTO	2x2,5	154	SCHAKELKAST HSK	LED2 ZO	Ymvkas	4x2,5
107	SCHAKELKAST HSK	REM GELEIDERKABELSPANNER	HULTO	4x1,5					
108	SCHAKELKAST HSK	AANDRIJFKABELSPANNER	HULTO	3x6					
109	SCHAKELKAST HSK	W.S. AANDRIJFKABELSPANNER	HULTO	2x2,5					
110	SCHAKELKAST HSK	REM AANDRIJFKABELSPANNER	HULTO	4x1,5					
111	SCHAKELKAST HSK	AANDRIJFKABEL AANDRIJVING	HULTO	3x2,5					
112	SCHAKELKAST HSK	W.S. AANDRIJFKABEL	HULTO	4x1,5					
113	SCHAKELKAST HSK	MIXER	HULTO	3x6					
114	SCHAKELKAST HSK	WCD MIXER	HULTO	2x1,5					
115	SCHAKELKAST HSK	AFSLUITBOOM 't SCHOUW	HULTO	4X2,5					
116	SCHAKELKAST HSK	AFSLUITBOOM 't SCHOUW	HULTO	8x1,5					
117	SCHAKELKAST HSK (U1510)	PC IN BEDIENHUIS	UTP	-					
118	SCHAKELKAST HSK	FUIKVERLICHTING	HULTO	-					
119	SCHAKELKAST HSK	W.S. S1255	HULTO	2x2,5					
120	SCHAKELKAST HSK	EINDSCHAKELAAR S1553	2403 (DRAKA)	3x2x0,8					
121	SCHAKELKAST HSK	W.S. S1205	HULTO	2x2,5					
122									
123	SCHAKELKAST HSK	KK1558	2403 (DRAKA)	3x2x0,8	201	NUON VERDELER	SCHAKELKAST SK-NW	HULTO	-
124	KK1558	S1558	2202 (DRAKA)	2x0,8	202	SCHAKELKAST SK-NW	CAMERAVERWARMING	HULTO	2x2,5
125	KK1558	S1561	2202 (DRAKA)	2x0,8	203	SCHAKELKAST SK-NW	OMGEVINGSVERLICHTING	HULTO	2x1,5
126	KK1558	S1562	2202 (DRAKA)	2x0,8	204	SCHAKELKAST SK-NW	ZWAAILAMP	JOBARCO	2x1
127	KK1558	S1563	2202 (DRAKA)	2x0,8	205	SCHAKELKAST SK-NW	MIXER	HULTO	3x2,5
128	SCHAKELKAST HSK	SCHEMERSCHAKELAAR S1568	2204 (DRAKA)	4x0,8	206	SCHAKELKAST SK-NW	WCD MIXER	HULTO	2x1,5
129	SCHAKELKAST HSK	BEDIENKAST BEDIENHUIS	HULTO	16x1,5	207	SCHAKELKAST SK-NW	AFSLUITBOOM LANDSMEER	HULTO	4x2,5
130	SCHAKELKAST HSK	BUITENTHERMOSTAAT U1126	2402 (DRAKA)	2x0,8	208	SCHAKELKAST SK-NW	AFSLUITBOOM LANDSMEER	HULTO	8x1,5
131	SCHAKELKAST HSK	NOODSTOP BEDIENKAST BEDIENHUIS	HULTO	4x1,5	209	SCHAKELKAST SK-NW	CAMERA E2511	STP	-
132	SCHAKELKAST HSK	LASDOOS ENCODER U1702	2403 (DRAKA)	3x2x0,8	210	SCHAKELKAST SK-NW	CAMERA E2512	STP	6x0,75
133	SCHAKELKAST HSK	WINDMETER U1112	HULTO	2x1,5	211				
134	SCHAKELKAST HSK	KLEMMENKAST WCD LADER (X307)	HULTO	2x1,5	212				
135	SCHAKELKAST HSK	OMGEVINGSVERLICHTING	HULTO	2x2,5	213	SCHAKELKAST SK-NW	OPROEPKNOP	2402 (DRAKA)	2x0,8
136					214	VK2 PONT	AARDE AFSLUITBOOM LANDSMEER	Koperdraad	25mm
137	SCHAKELKAST HSK	OPROEPKNOP	2402 (DRAKA)	2x0,8	215	VK2 PONT	AARDE NAVIGATIE MIXER	Koperdraad	25mm
138	SCHAKELKAST HSK	THERMISTOR R1302	HULTO	2x1,5	216	SCHAKELKAST SK-NW	DISPLAY 2 NW	Ymvkas	2x2,5
139	SCHAKELKAST HSK	KOELVENTILATOR M1303	HULTO	3x2,5	217	SCHAKELKAST SK-NW	DISPLAY 2 NW	Ymvkas	4x2,5
140	WINDMETING U1112	SENSOR E1112	2402 (DRAKA)	2x2x0,8	218	SCHAKELKAST SK-NW	DISPLAY 3 NW	Ymvkas	2x2,5
141	WINDMETING U1112	DISPLAY U1113	2204 (DRAKA)	4x0,8	219	SCHAKELKAST SK-NW	DISPLAY 3 NW	Ymvkas	4x2,5
142	SCHAKELKAST HSK	INBRAAKCENTRALE	2402 (DRAKA)	1x2x0,8	220	SCHAKELKAST SK-NW	LED2 NW	Ymvkas	4x2,5
143	WINDMETING U1112	TEMPERATUUR METING	2402 (DRAKA)	1x2x0,8	221	SCHAKELKAST SK-NW	LED2 NW	Ymvkas	4x2,5
144									
145	NUON VERDELER	BEDIENHUIS	HULTO	4x4					
146	NUON VERDELER	POMPIINSTALLATIE PERSRIOOL	YmVkas	4x4					
147	VK1 PONT	AARDE GELEIDERKABELSSPANNER	Koperdraad	25mm					
148	VK1 PONT	AARDE AFSLUIBOOM 'T SCHOUW	Koperdraad	25mm					

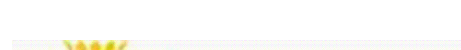	▪	▪		KABELLIJST WAL										REV.:		0	A	C	D	E		FORMAAT: A3
				PONT HET SCHOUW topcode 25E22										GETEK.:	KrB	IM	IM	TABIJ	Dynniq	DYNNIQ		
														TEK.NR.: Z0192								BLAD: 190


VOEDING VAN KWH METING LIANDER HET SCHOUW

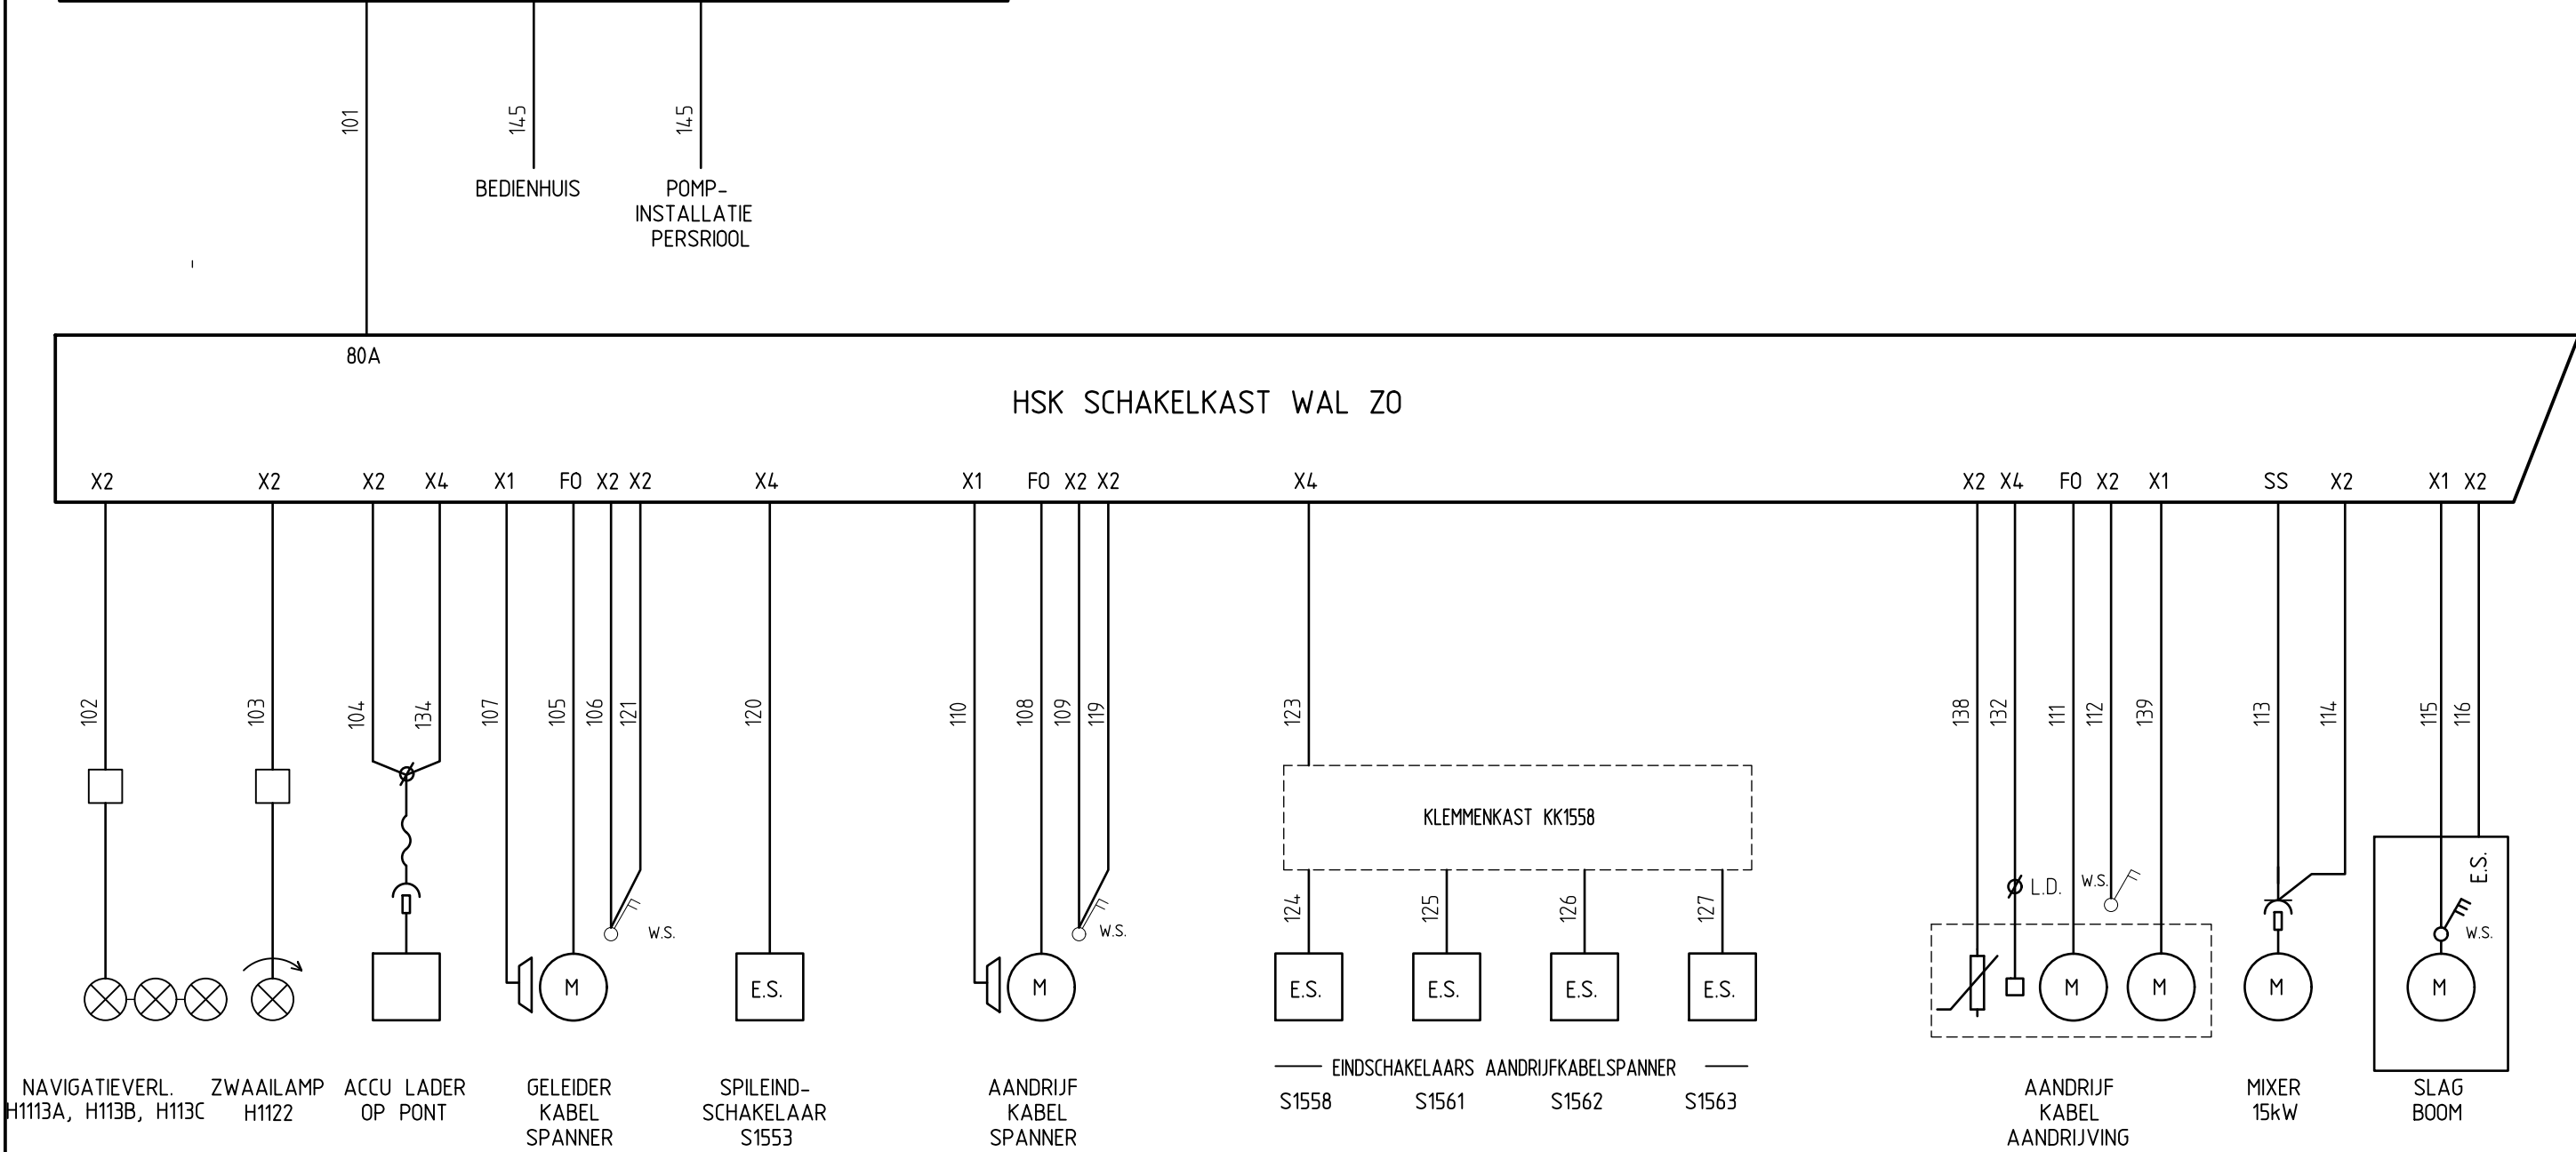




BLOKSCHEMA WAL HET SCHOUW

PONT HET SCHOUW topcode 25E22

REV.:		0	C						FORMAAT:
GETEK.:	KrB	IM	TABIJ						A3
TEK.NR.:	Z0192								BLAD:
									195

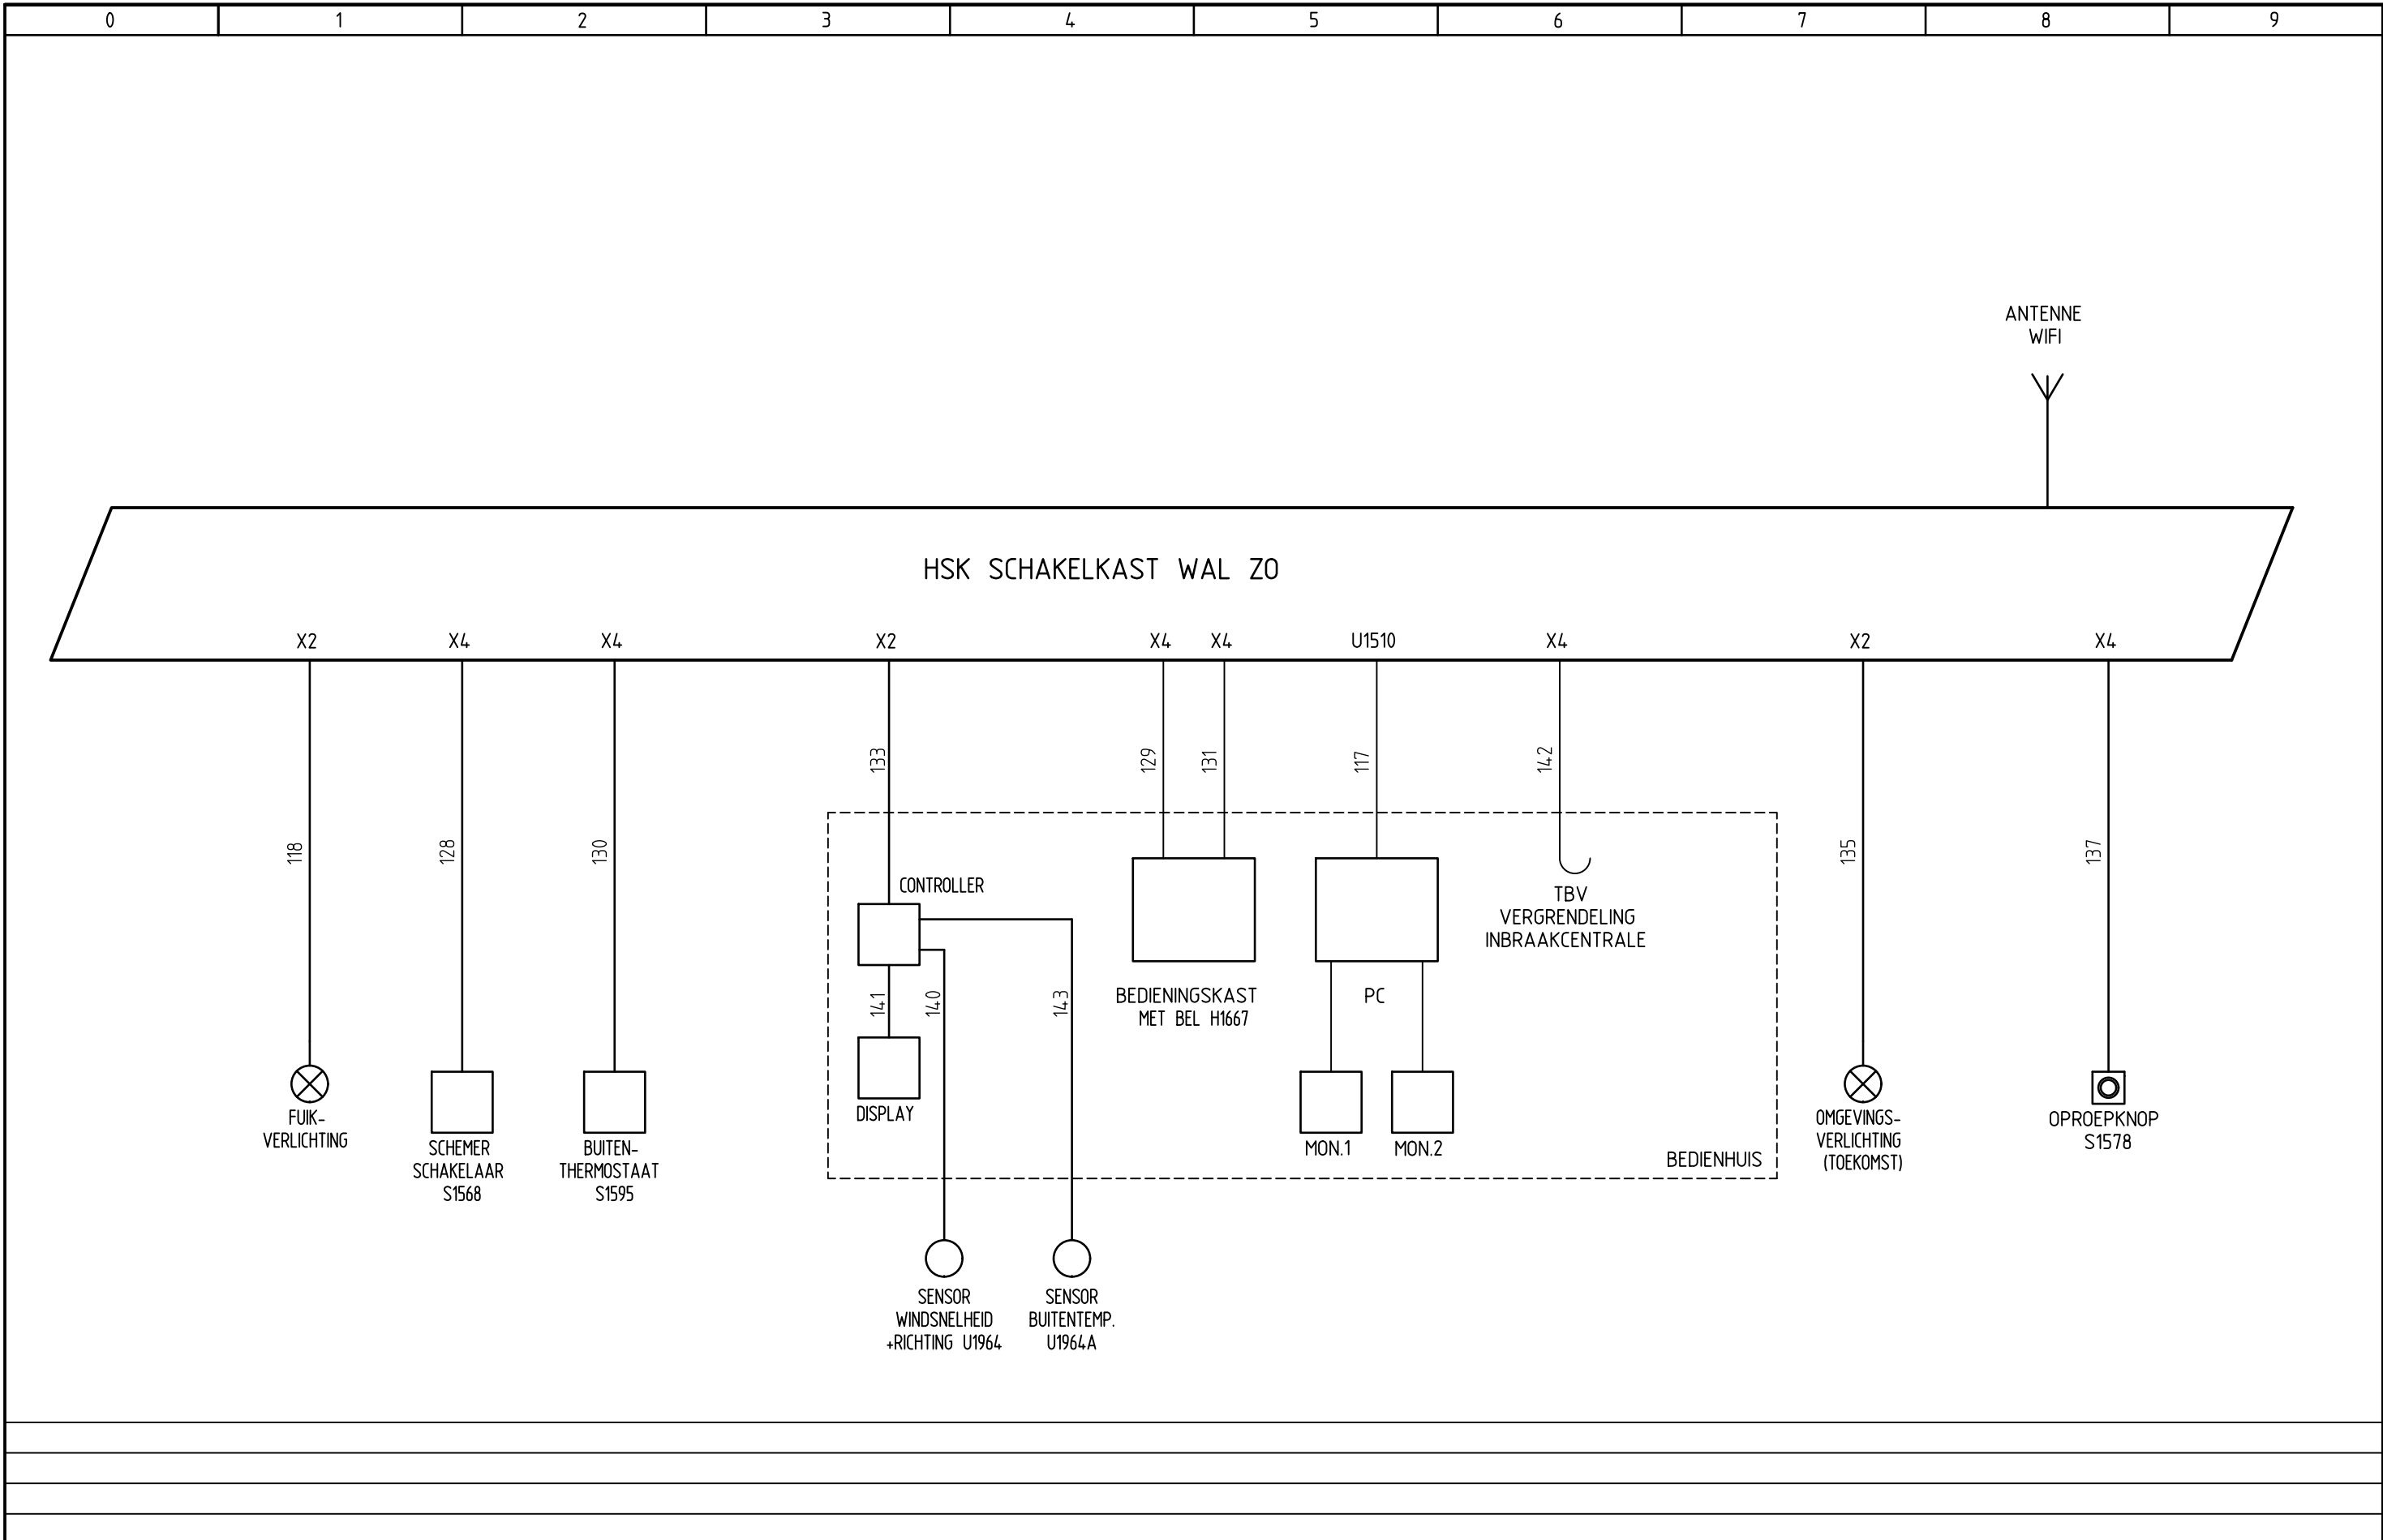

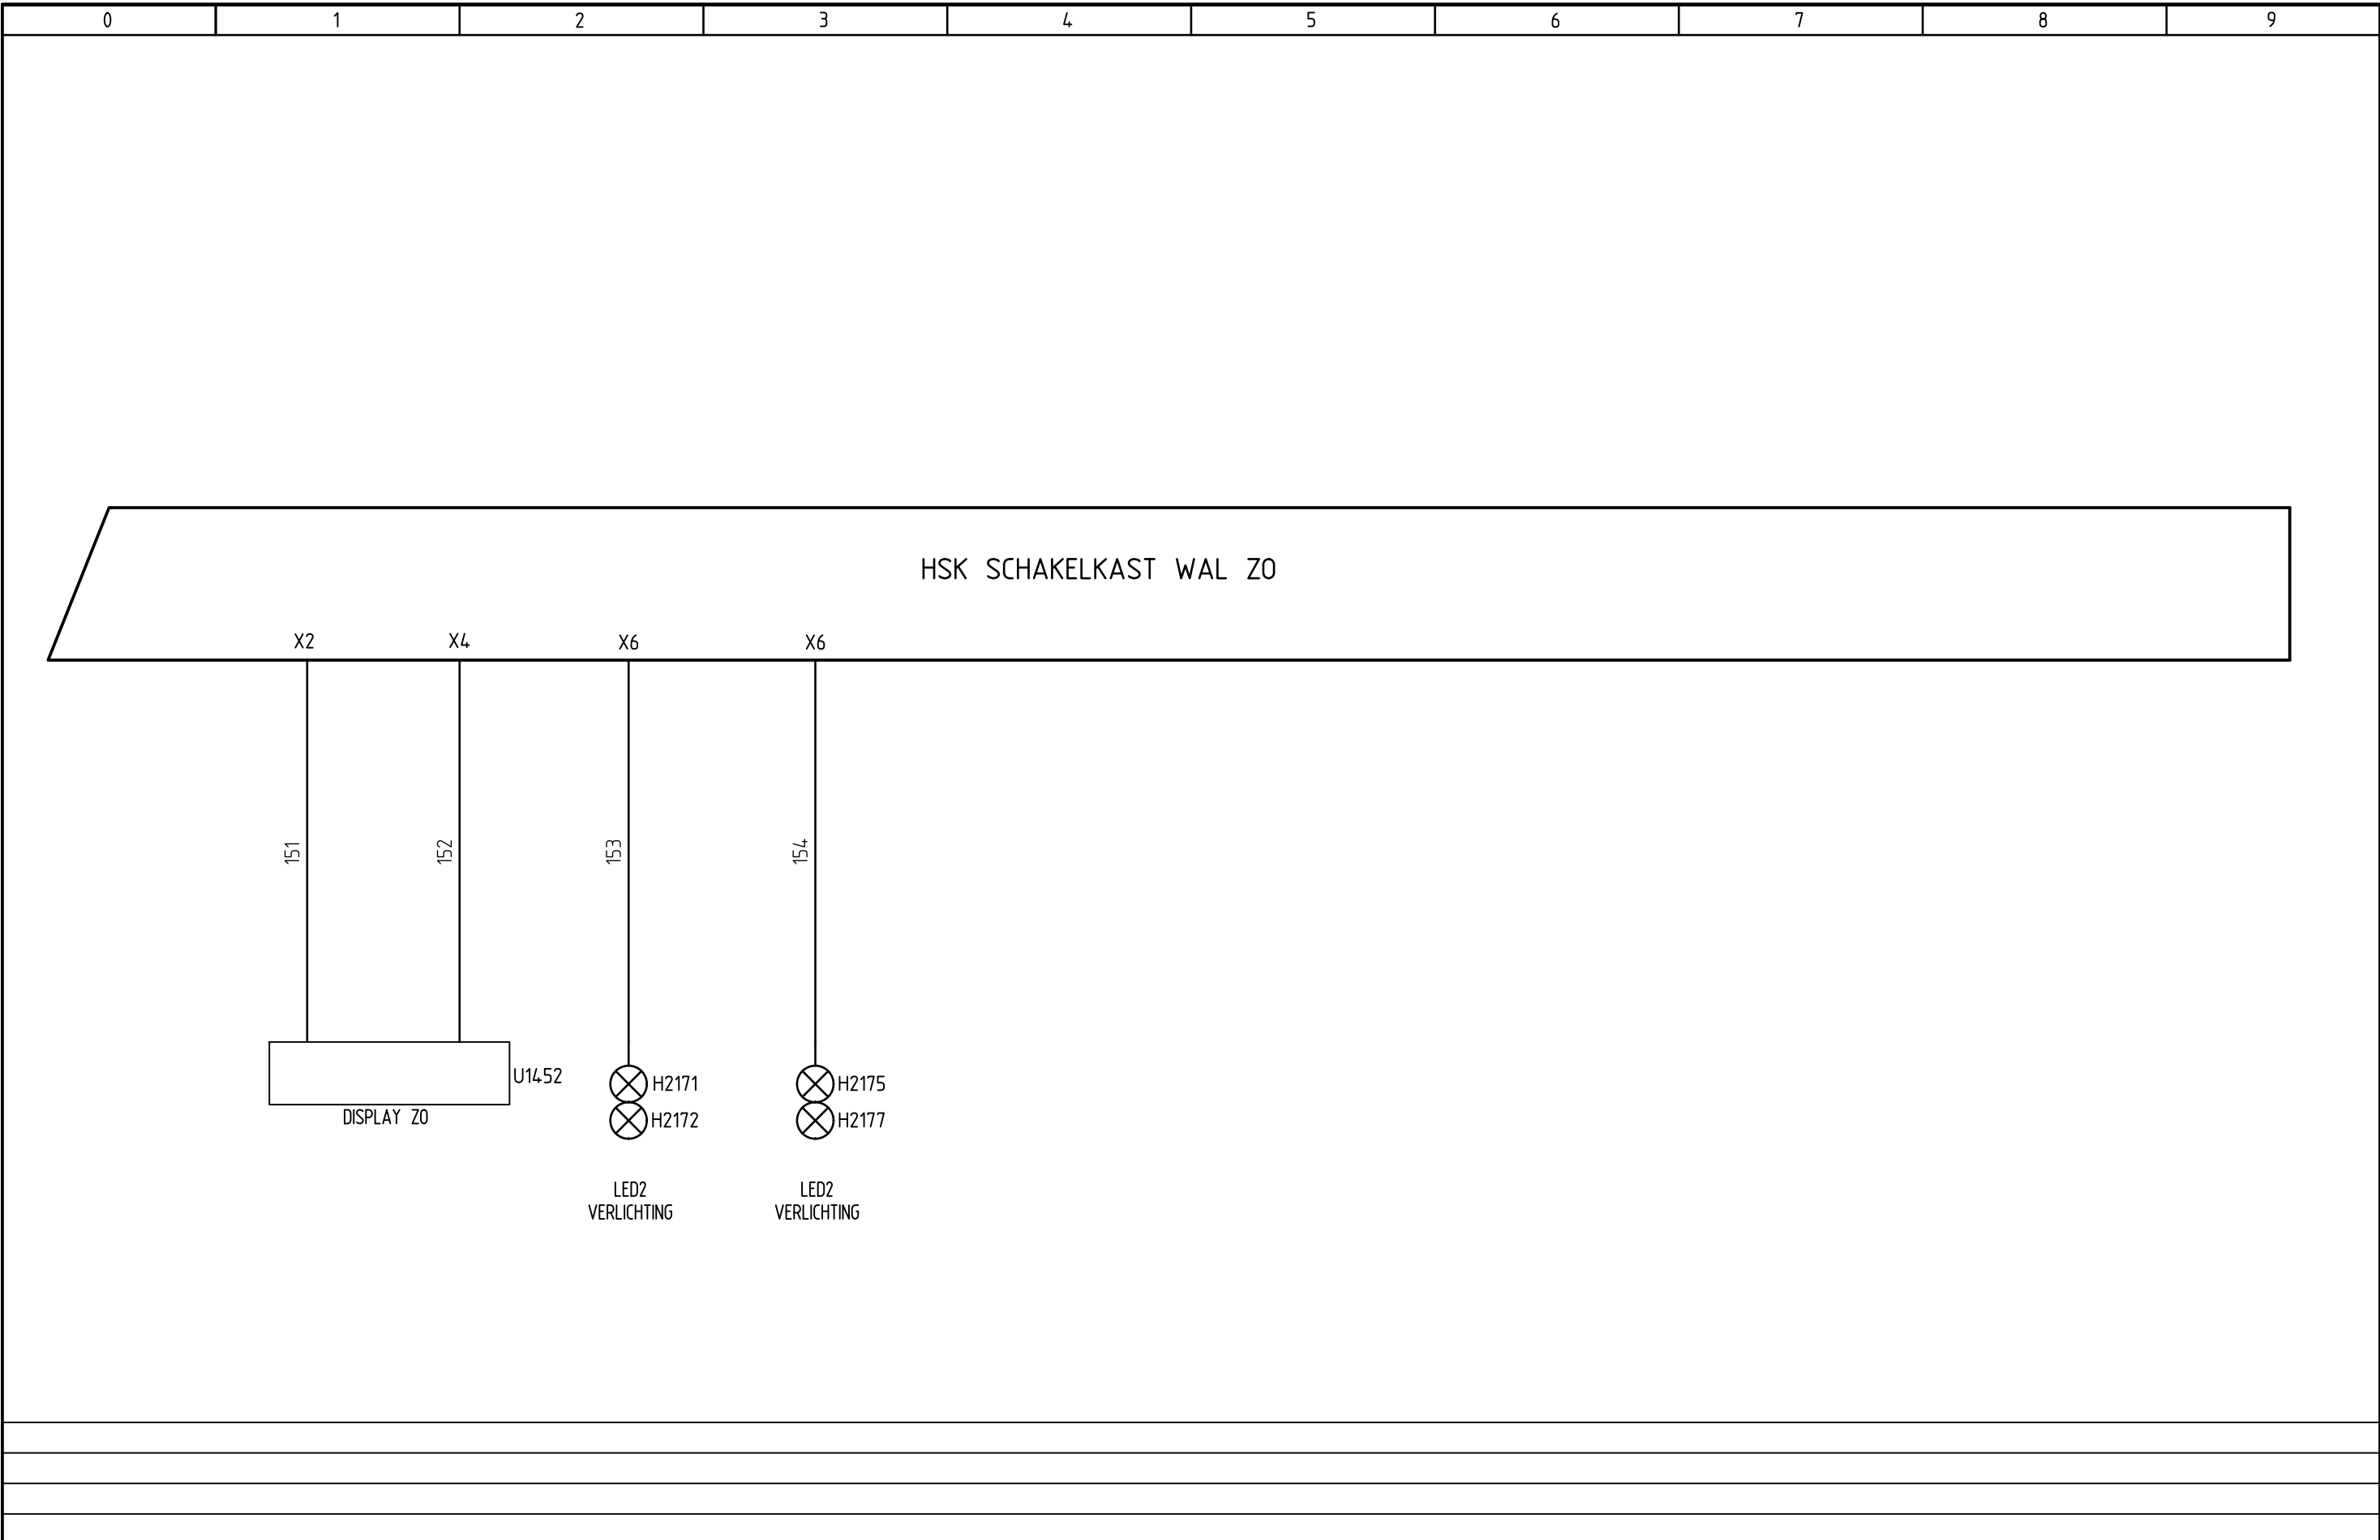


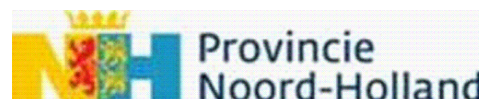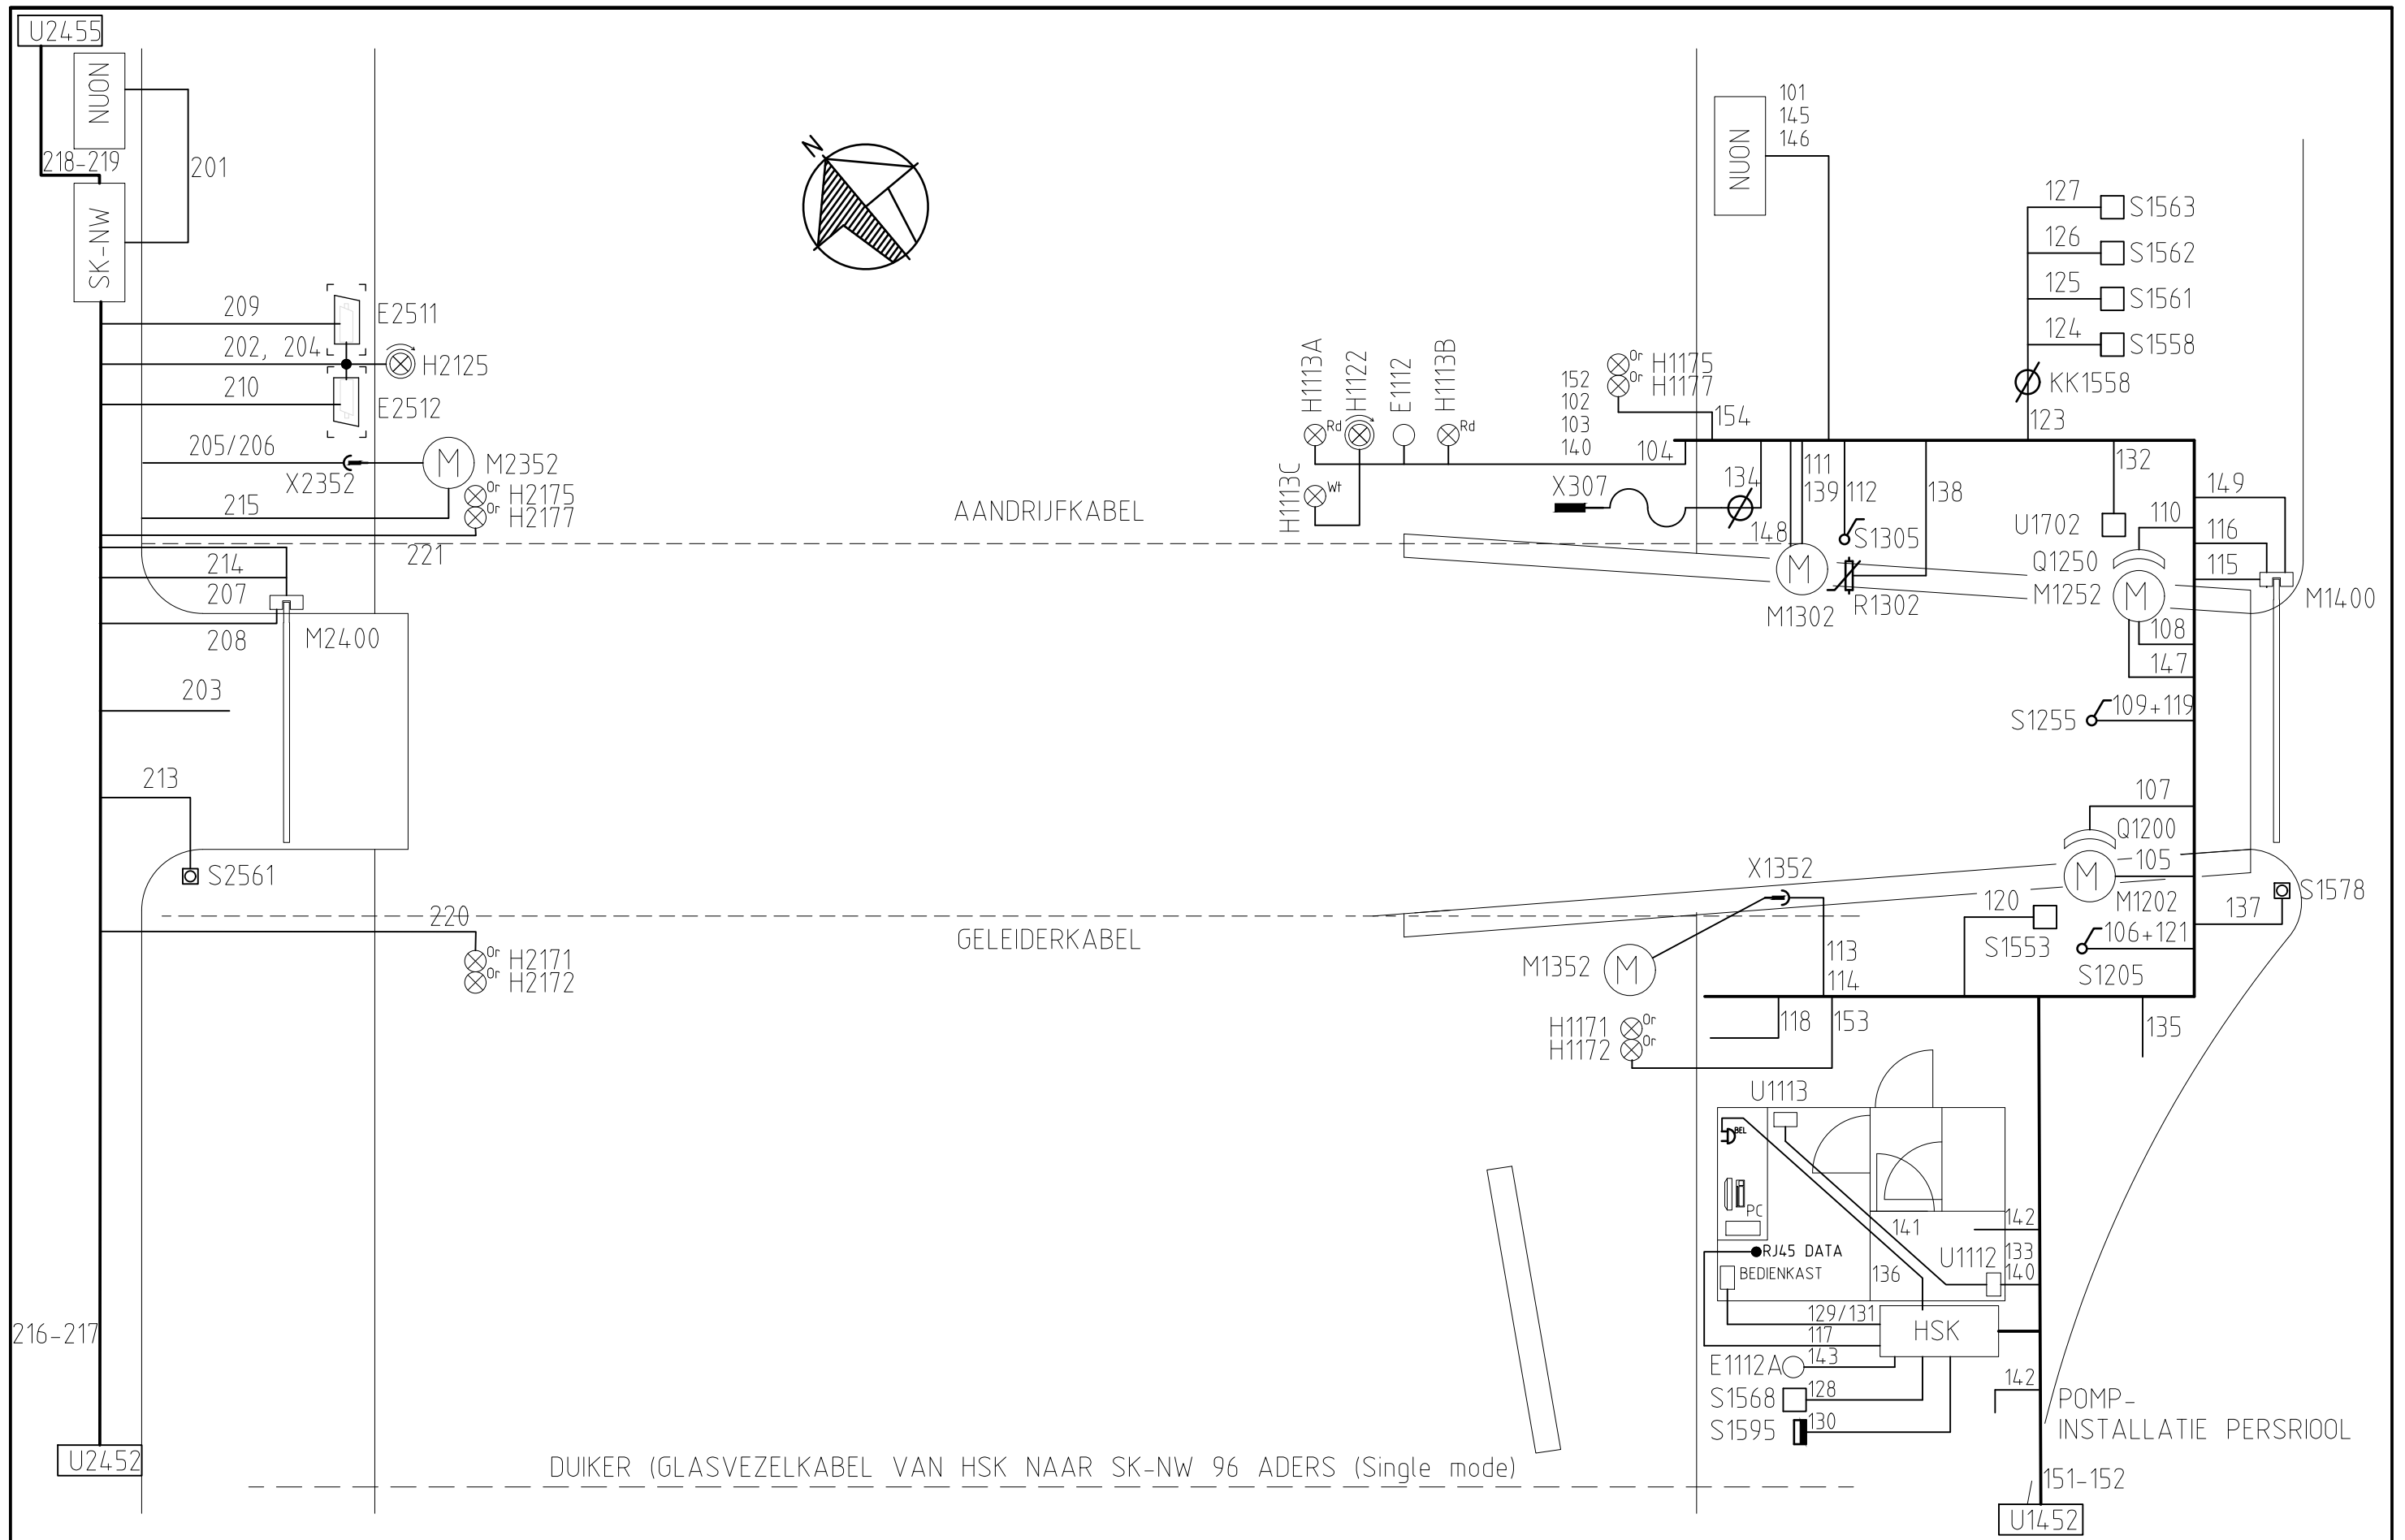


INSTALLATIETEKENING TERREIN

PONT HET SCHOUW topcode 25E22

REV.:	X	0	A	C	D	E		FORMAAT:
GETEK.:	KrB	IM	IM	TABIJ	Dynniq	DYNNIQ		A3
TEK.NR.:	Z0192							BLAD:
								198

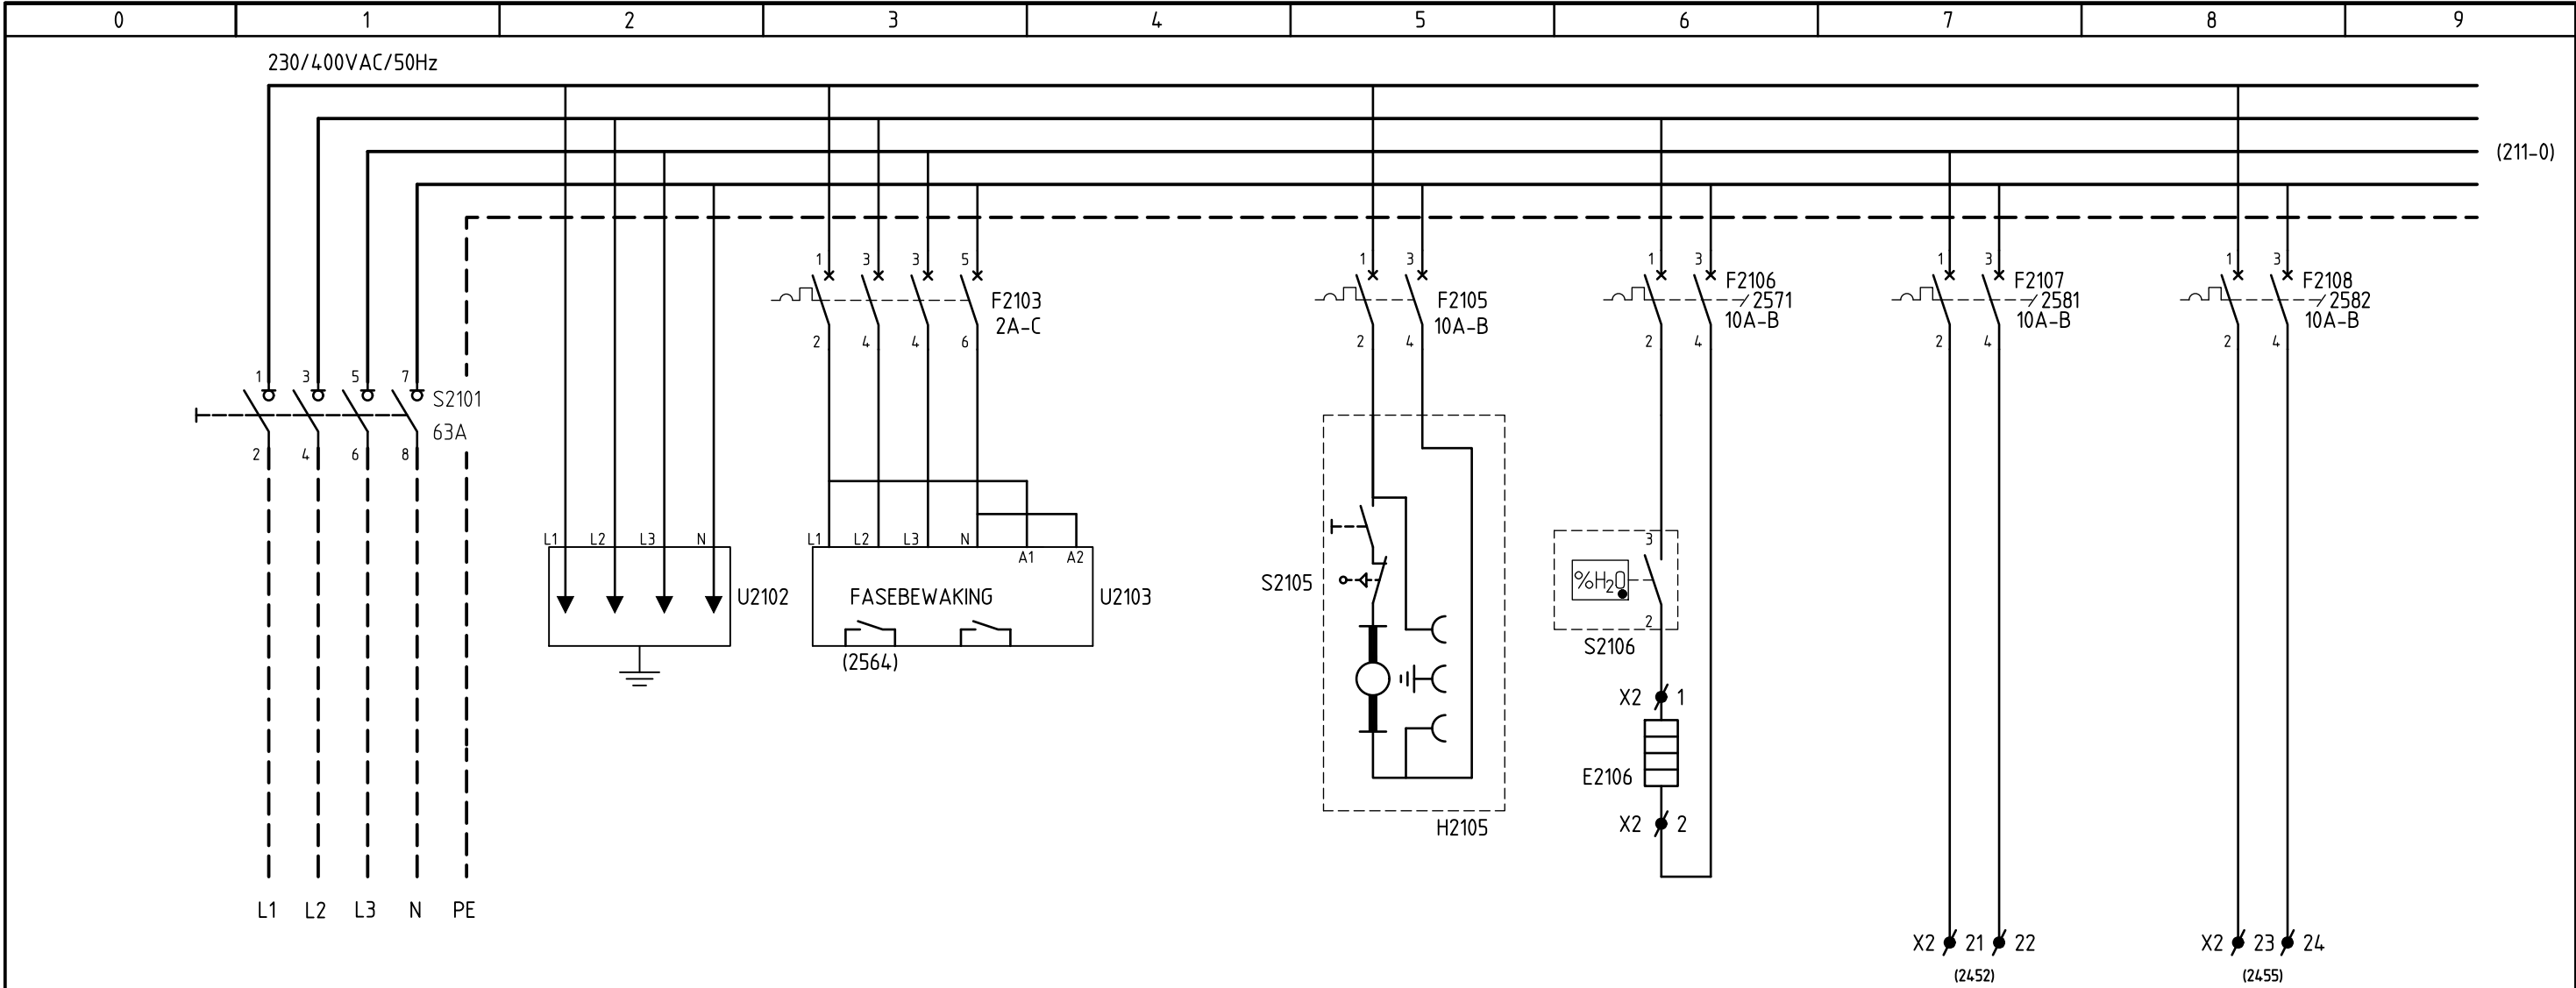

	VOEDING	OVERSPANNINGS-	FASE BEWAKING												
	230/400V, 50Hz	BEVEILIGING			KASTVERLICHTING	VERWARMING	VOEDING	VOEDING							
	VAN HKL GR.....					KASTVENTILATOR	DISPLAY 2 NW OEVER	DISPLAY 3 NW OEVER							
							U2452	U2455							
Imtech		SK-NW HOOFDSTROOMSCHEMA 230/400VAC					REV.:		0	C	D	E			FORMAAT: A3
		PONT HET SCHOUW topcode 25E22					GETEK.:	KrB	IM	TABIJ	Dynniq	DYNNIQ			
							TEK.NR.:					Z0192			

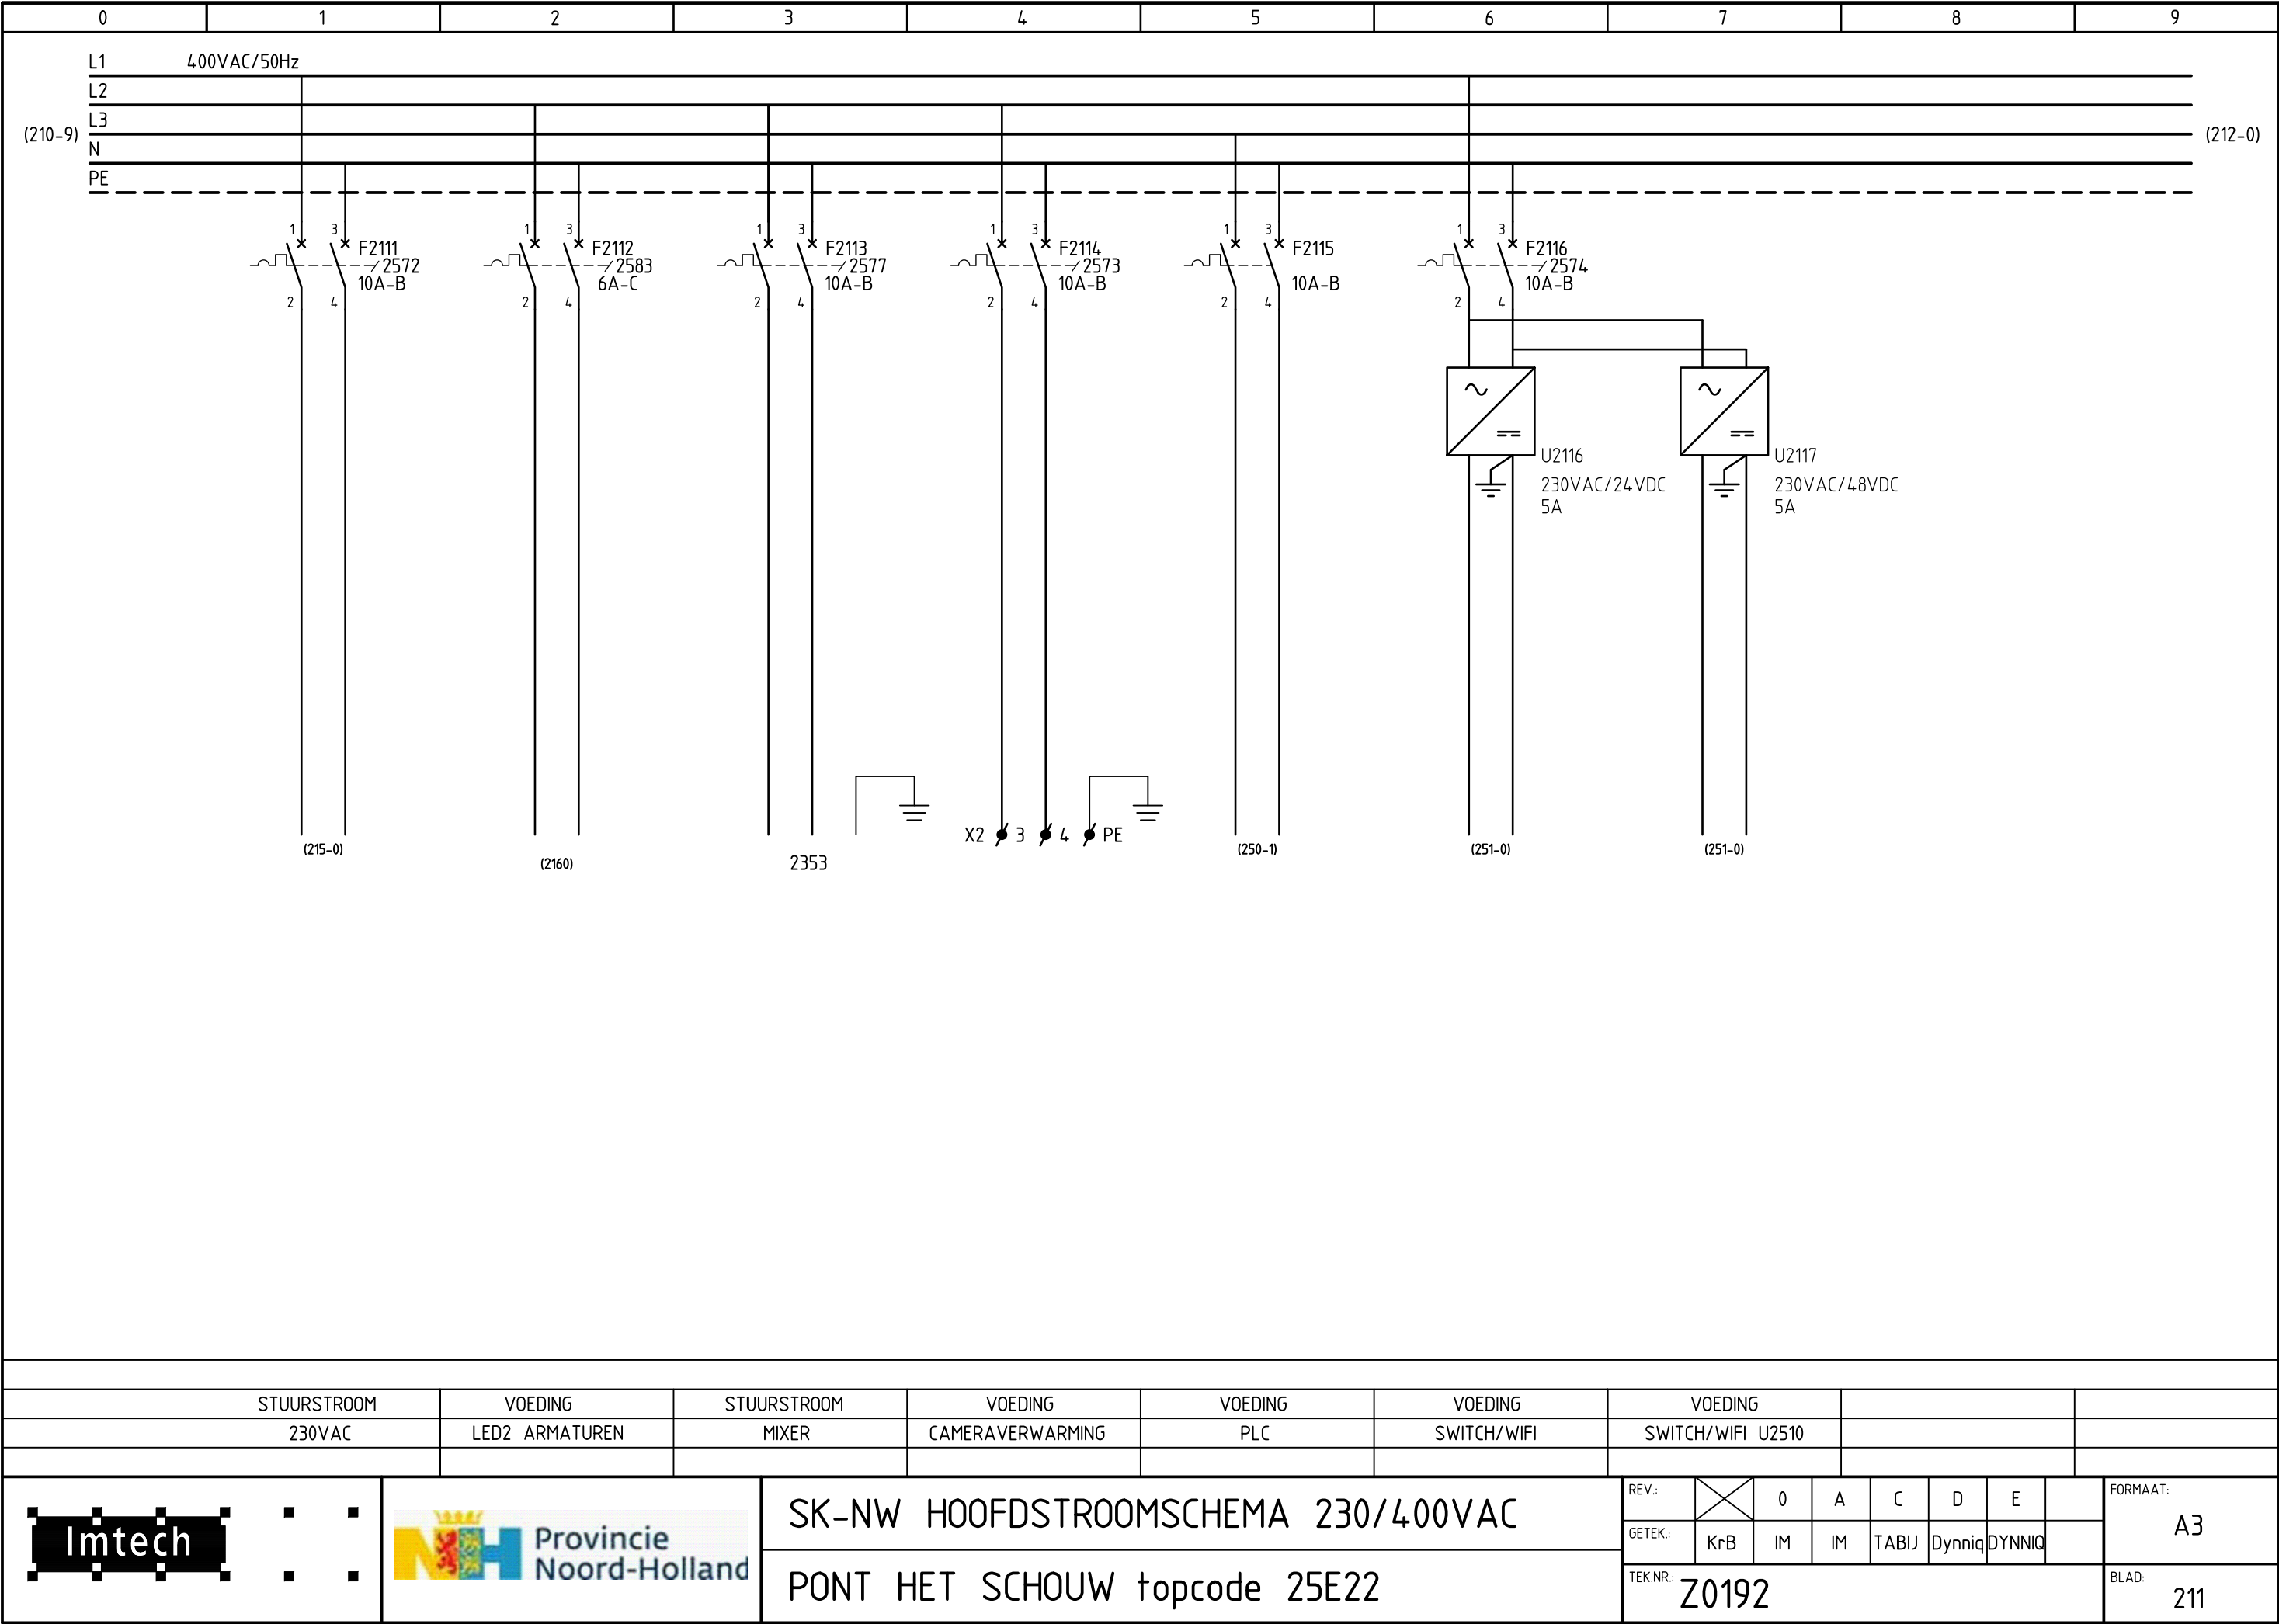

STUURSTROOM	VOEDING	STUURSTROOM	VOEDING	VOEDING	VOEDING	VOEDING		
230VAC	LED2 ARMATUREN	MIXER	CAMERAVERWARMING	PLC	SWITCH/WIFI	SWITCH/WIFI U2510		

Imtech

Provincie Noord-Holland

SK-NW HOOFDSTROOMSCHEMA 230/400VAC

PONT HET SCHOUW topcode 25E22

REV.:

0

A

C

D

E

GETEK.:

KrB

IM

IM

TABIJ

Dynniq

DYNNIQ

TEK.NR.:

Z0192


FORMAAT:

A3


BLAD:


211

FILENR: Z0192-111

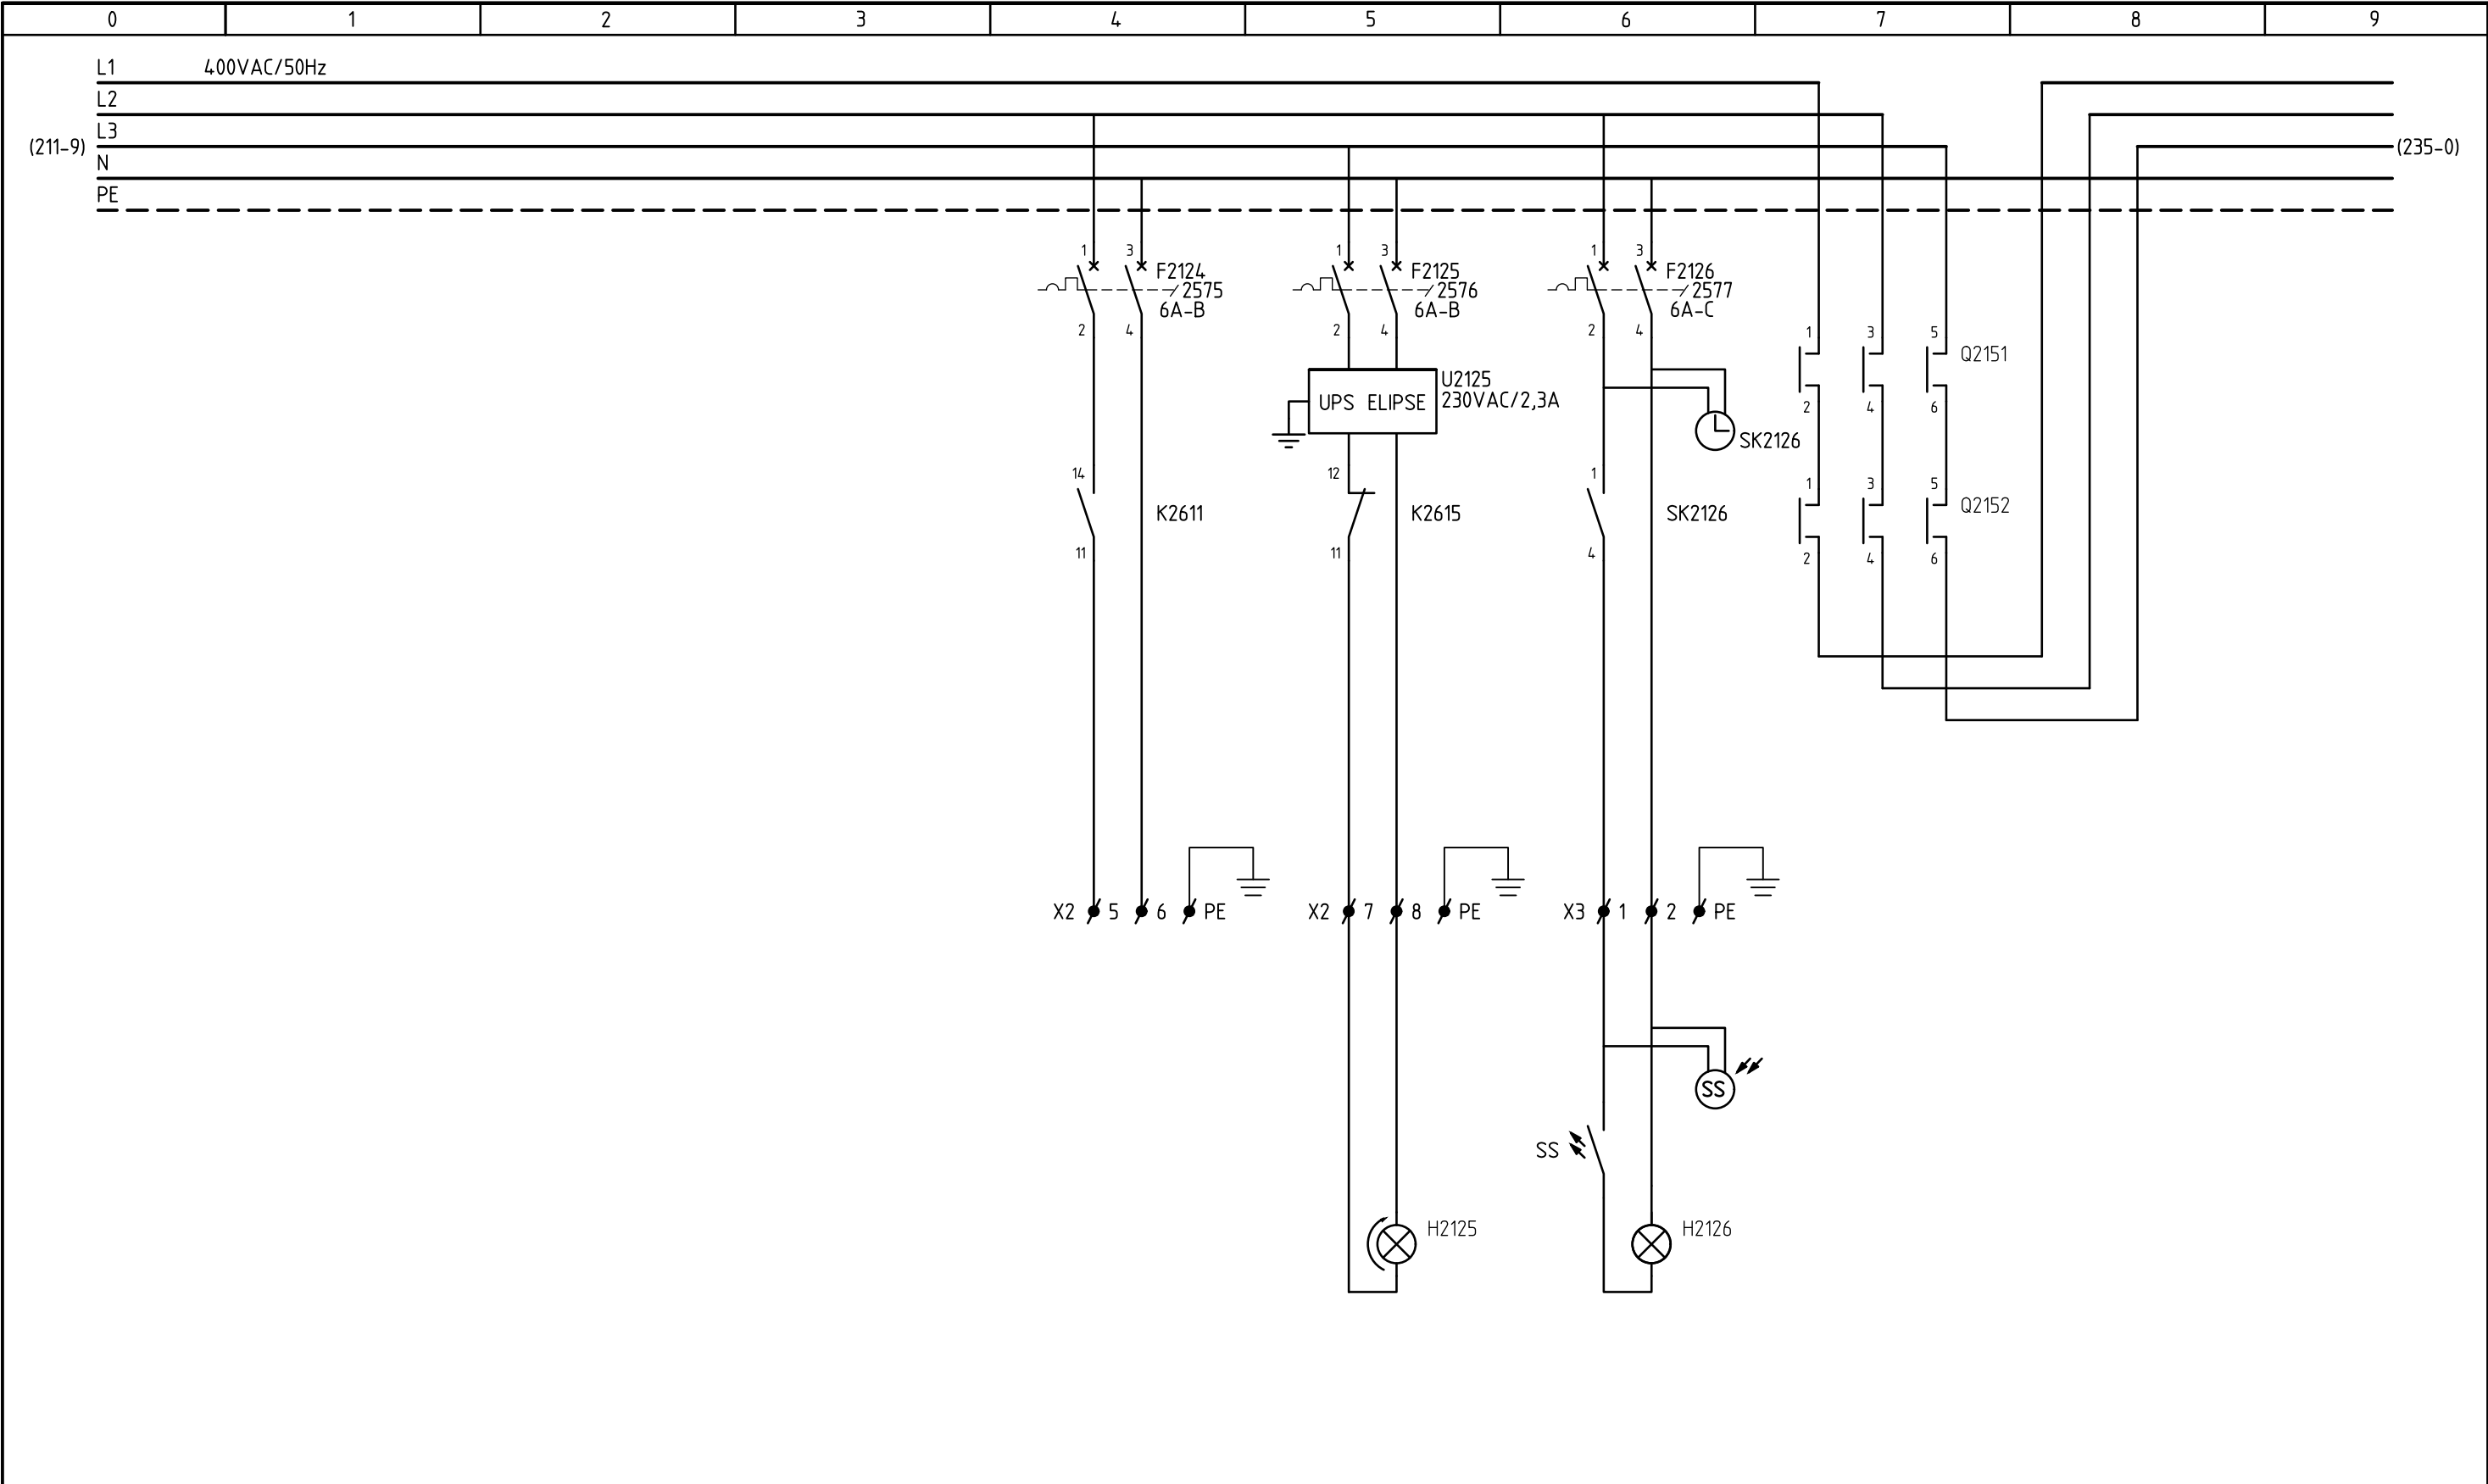


				OMGEVINGSVERLICHTING		ZWAAILAMP		AANLANDING		VOEDING							
						W.R.		VERLICHTING		ACHTER NOODSTOP							
								W.R.									
Imtech		Provincie Noord-Holland		SK-NW HOOFDSTR.SCH. GESCHAKELDE 230VAC								REV.: 0 A B C				FORMAAT: A3	
				PONT HET SCHOUW topcode 25E22								GETEK.: KrB IM IM IM TABIJ					
												TEK.NR.: Z0192				BLAD: 212	

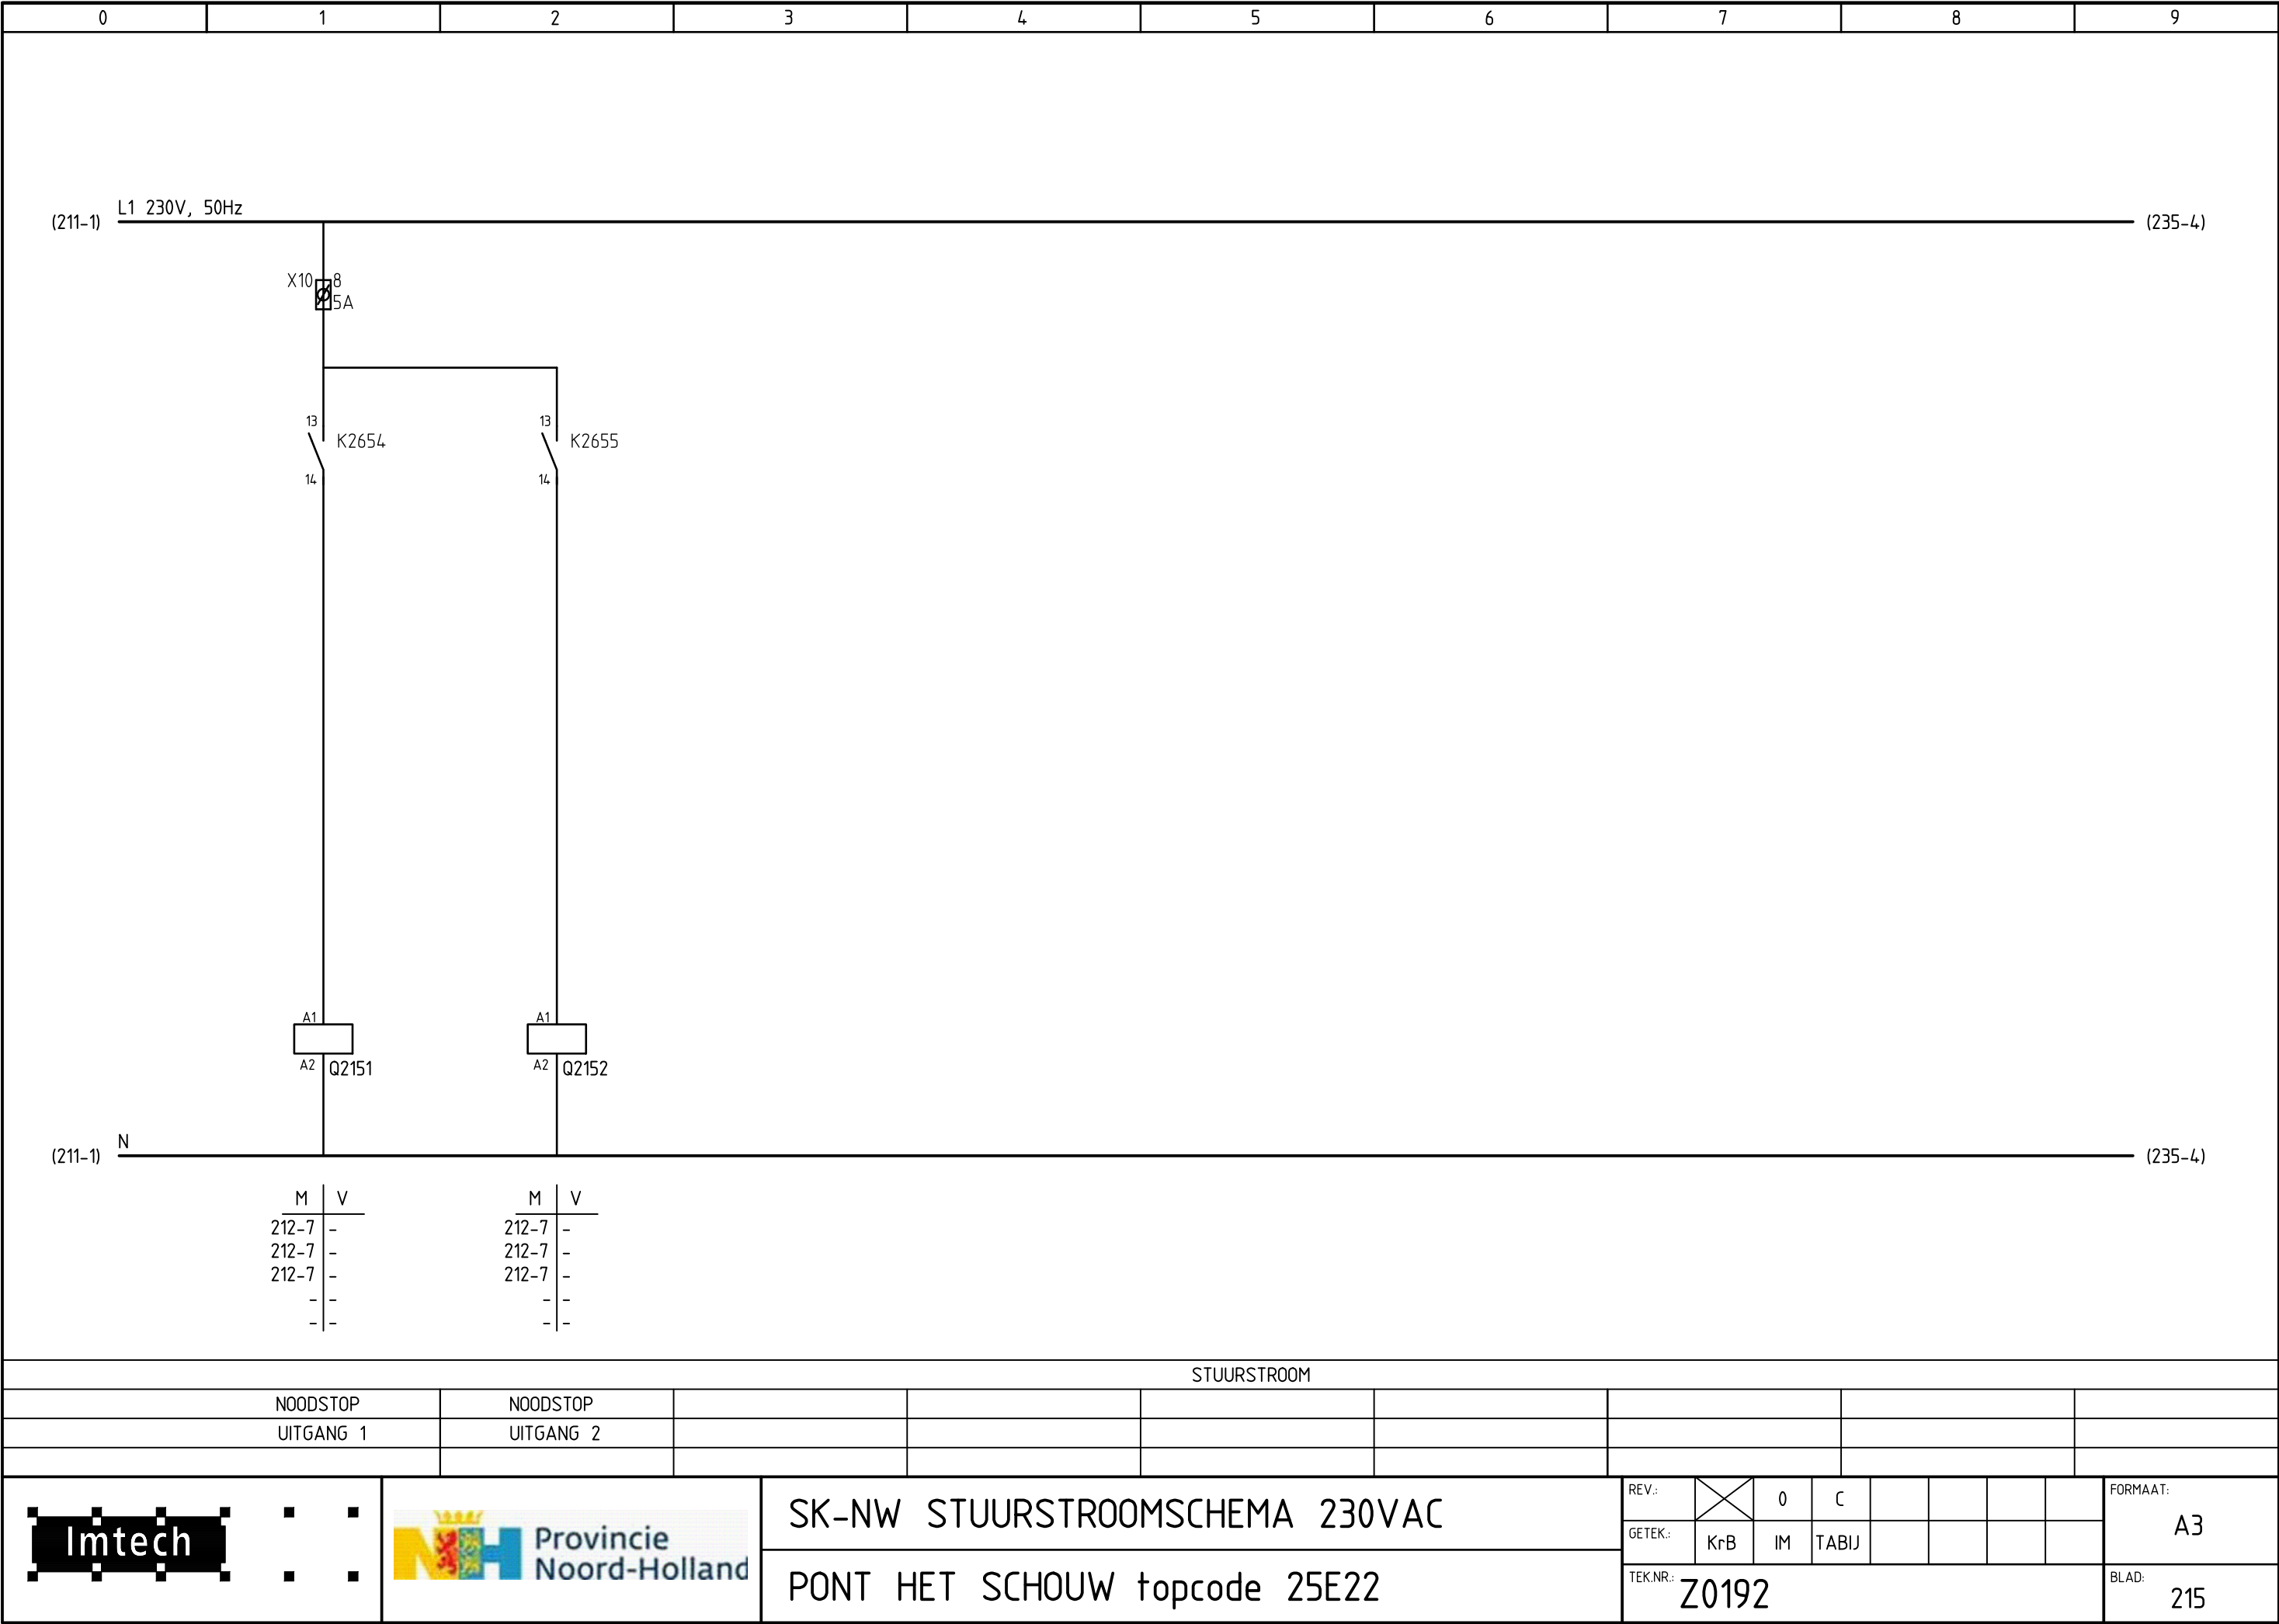

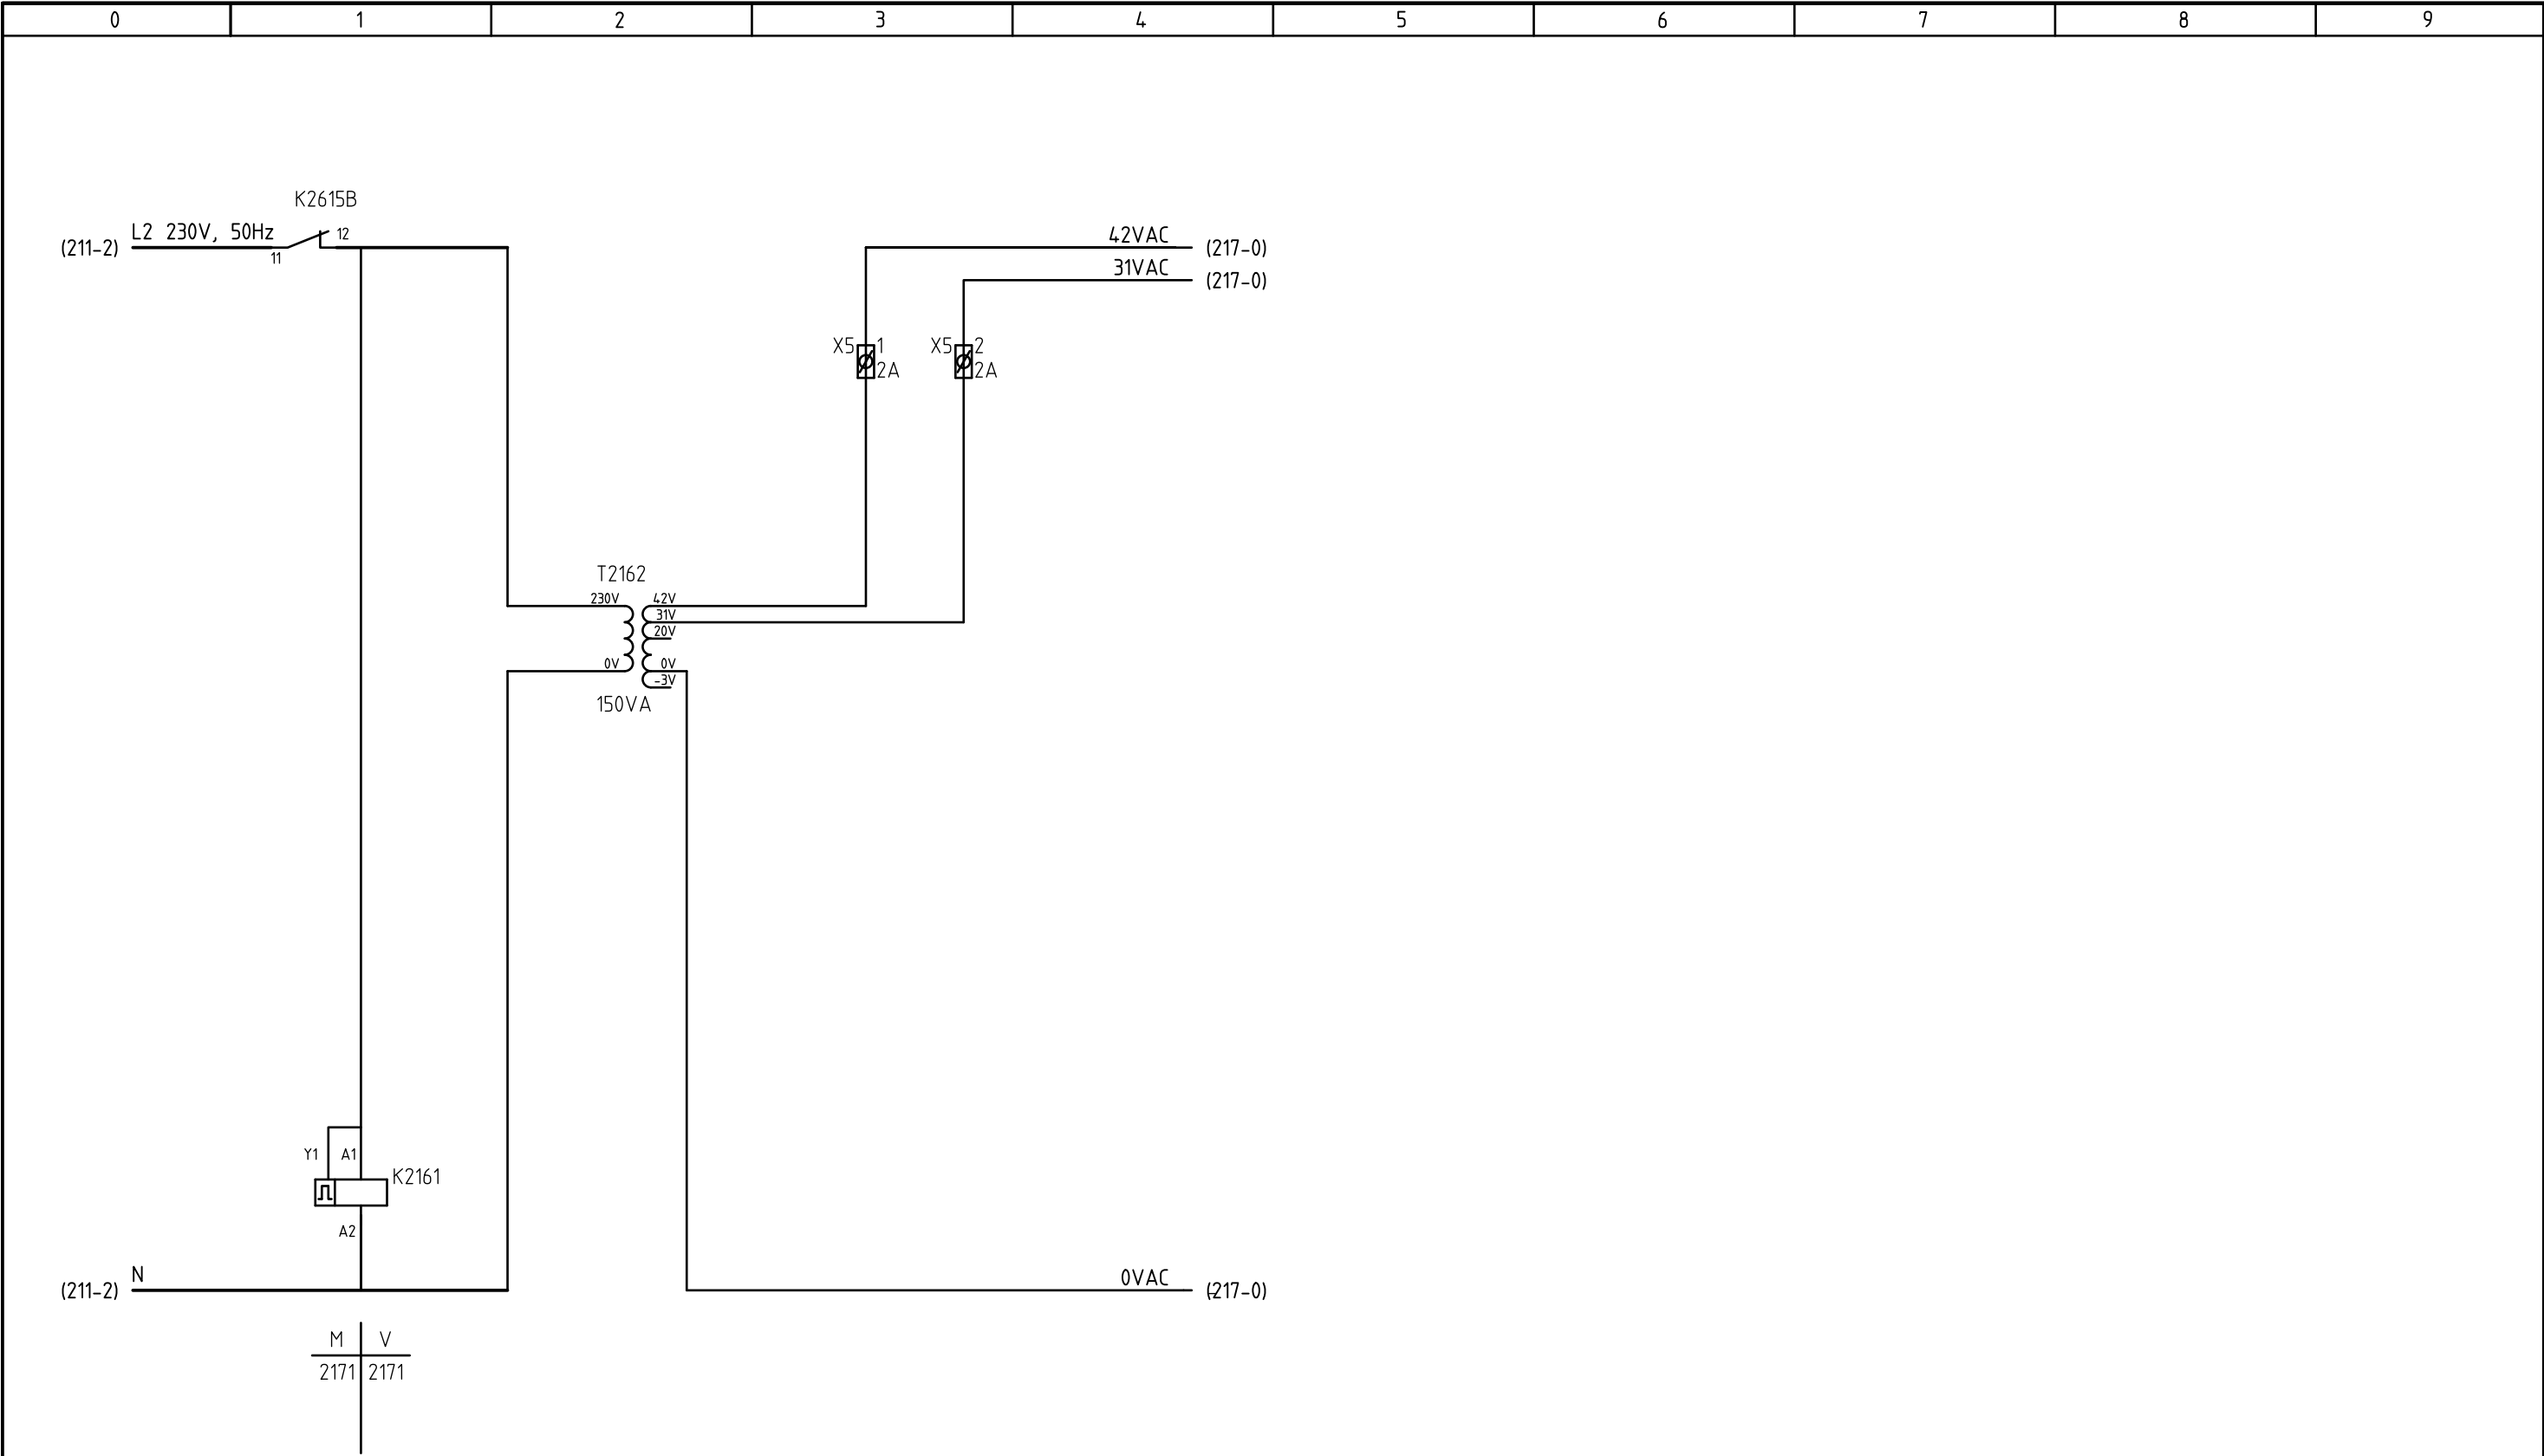


INSCHAKELLEN		VOEDING		STUURSTROOM LED2 ARMATUREN																			
KNIPPERRELAIS		LED2 LAMPEN																					
Imtech		Provincie Noord-Holland		SK-NW STUURSTROOMSCHEMA 230VAC								REV.:			D	E					FORMAAT:		
				PONT HET SCHOUW topcode 25E22								GETEK.:		Dynniq	Dynniq	DYNNIQ						A3	
												TEK.NR.:		Z0192								BLAD:	

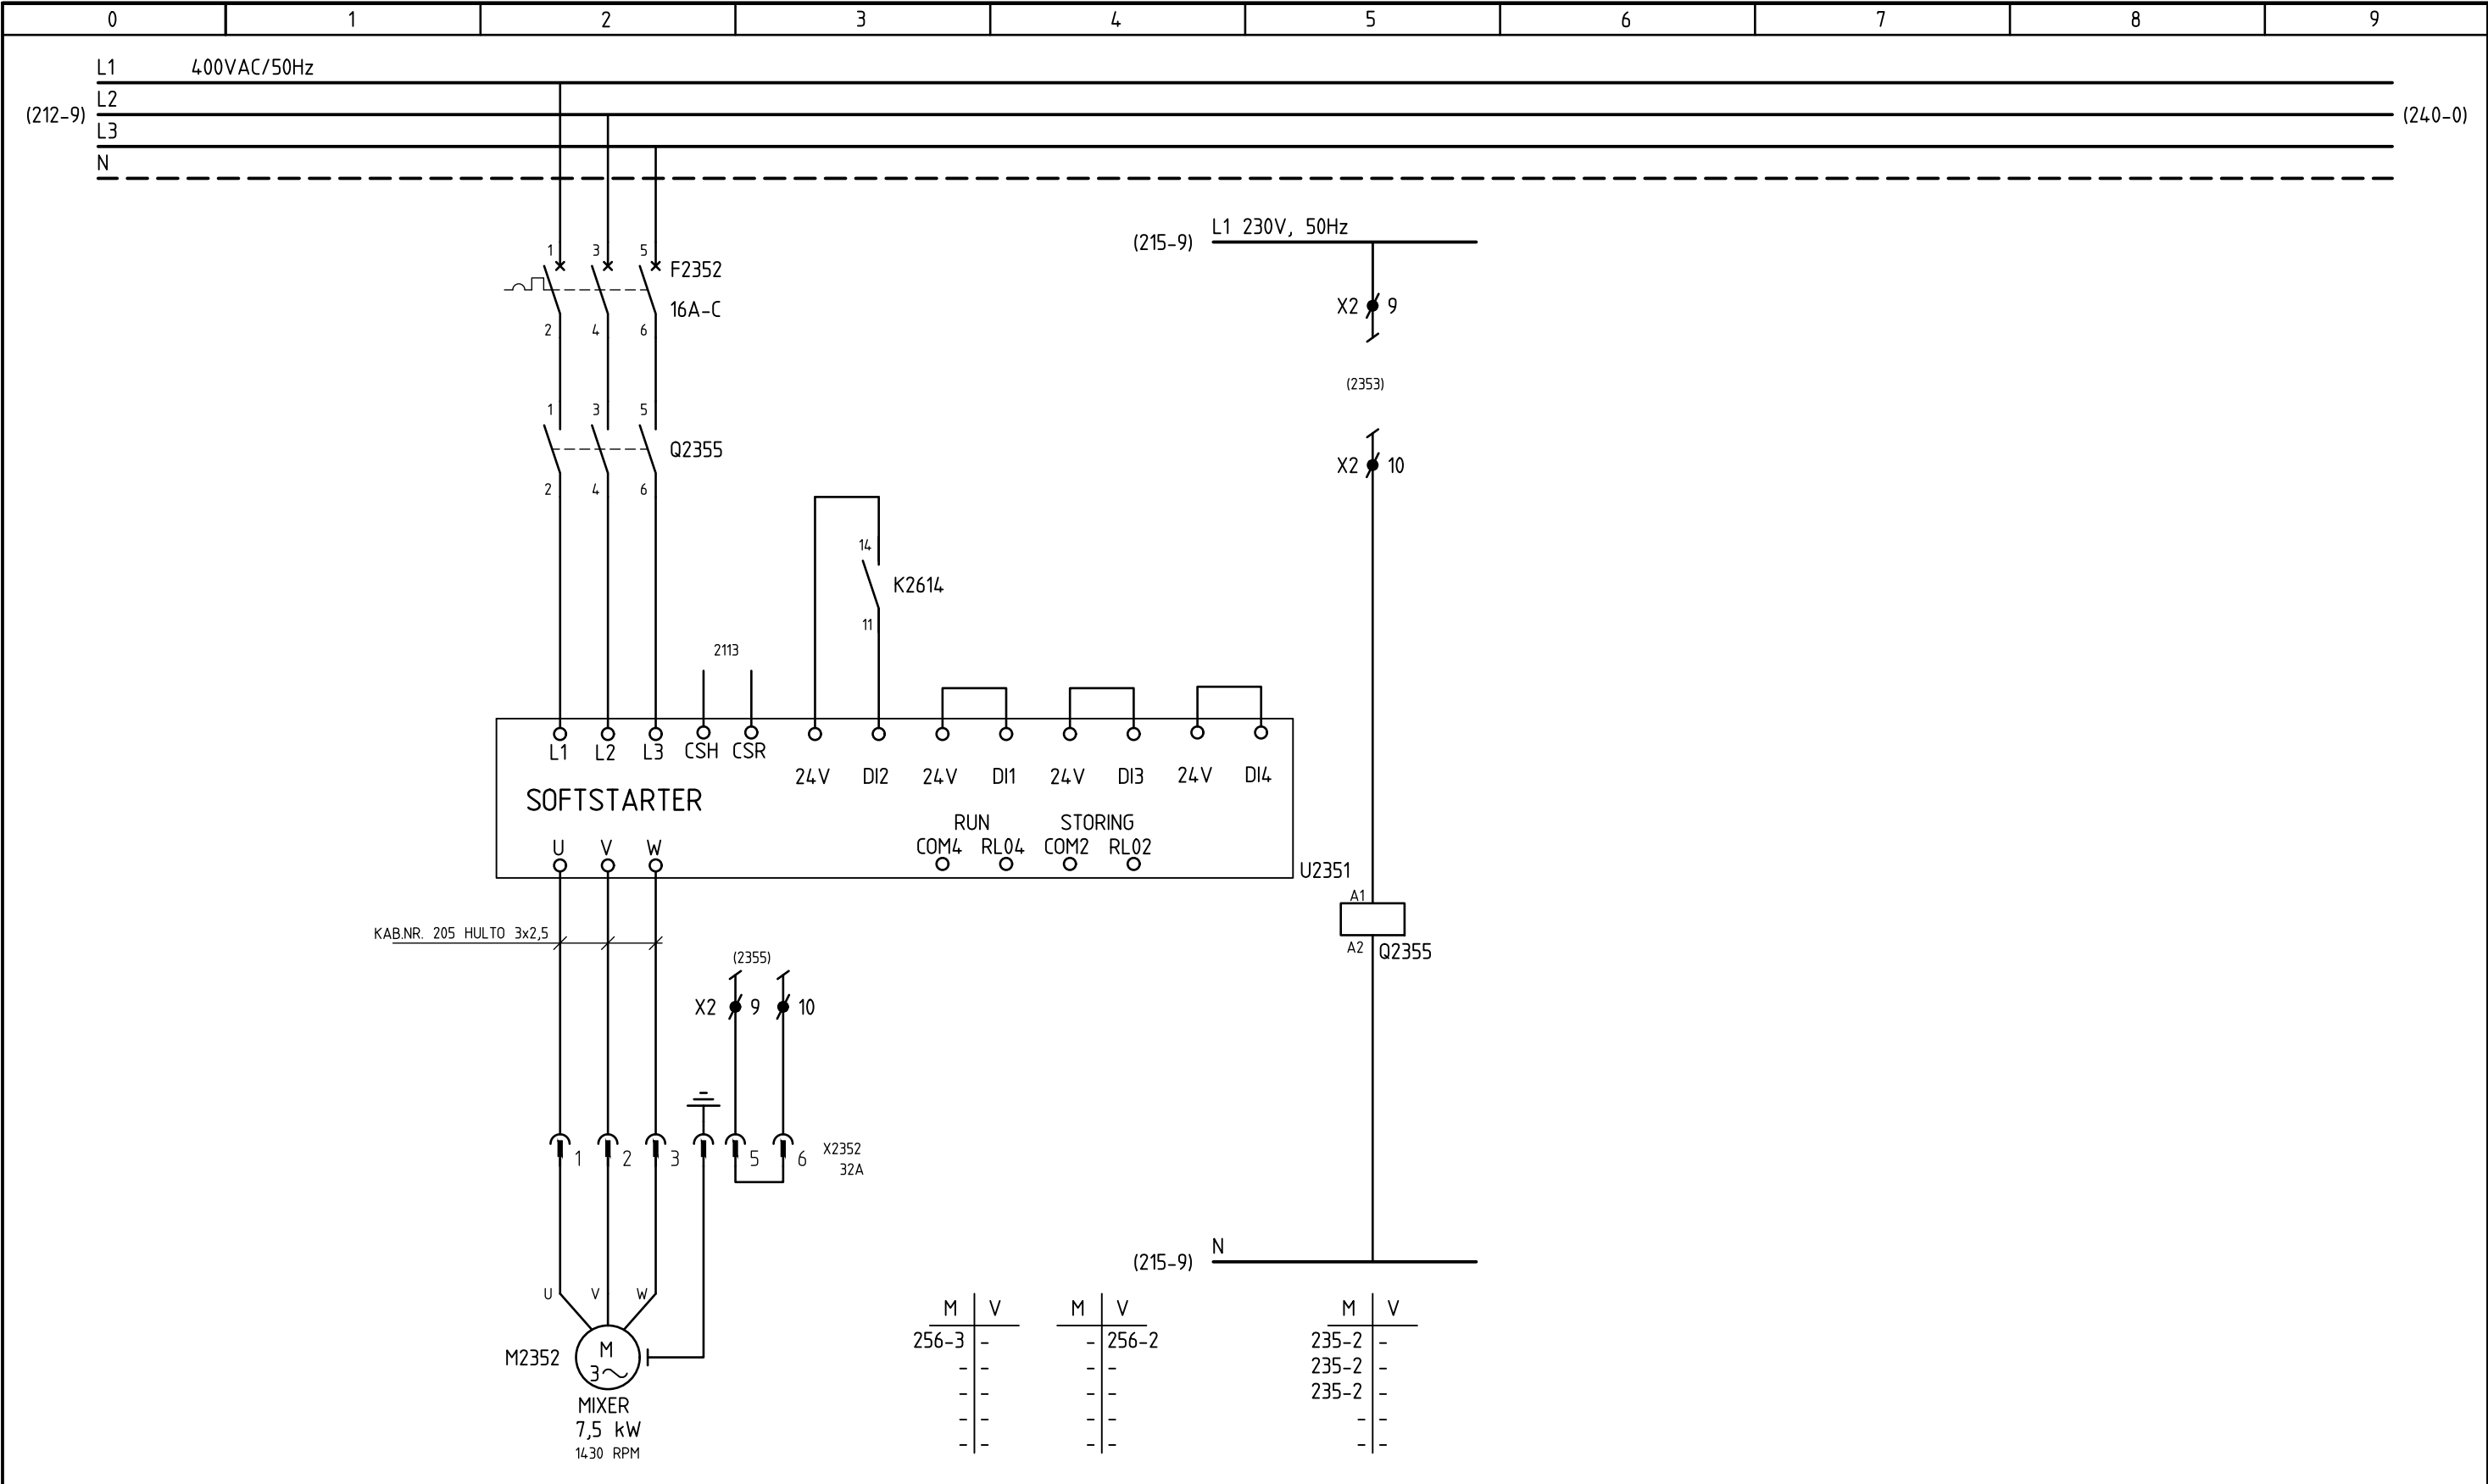



STUURSTROOM													
MIXER			COMM	TM	TM		STEKER						
			START	RUNNING	STORING		GEKOPPELD						


		SK-NW HOOFDSTROOM MIXER										REV.:	0	A	C				FORMAAT:
		PONT HET SCHOUW topcode 25E22										GETEK.: KrB	IM	IM	TABIJ				A3
												TEK.NR.: Z0192					BLAD: 235		

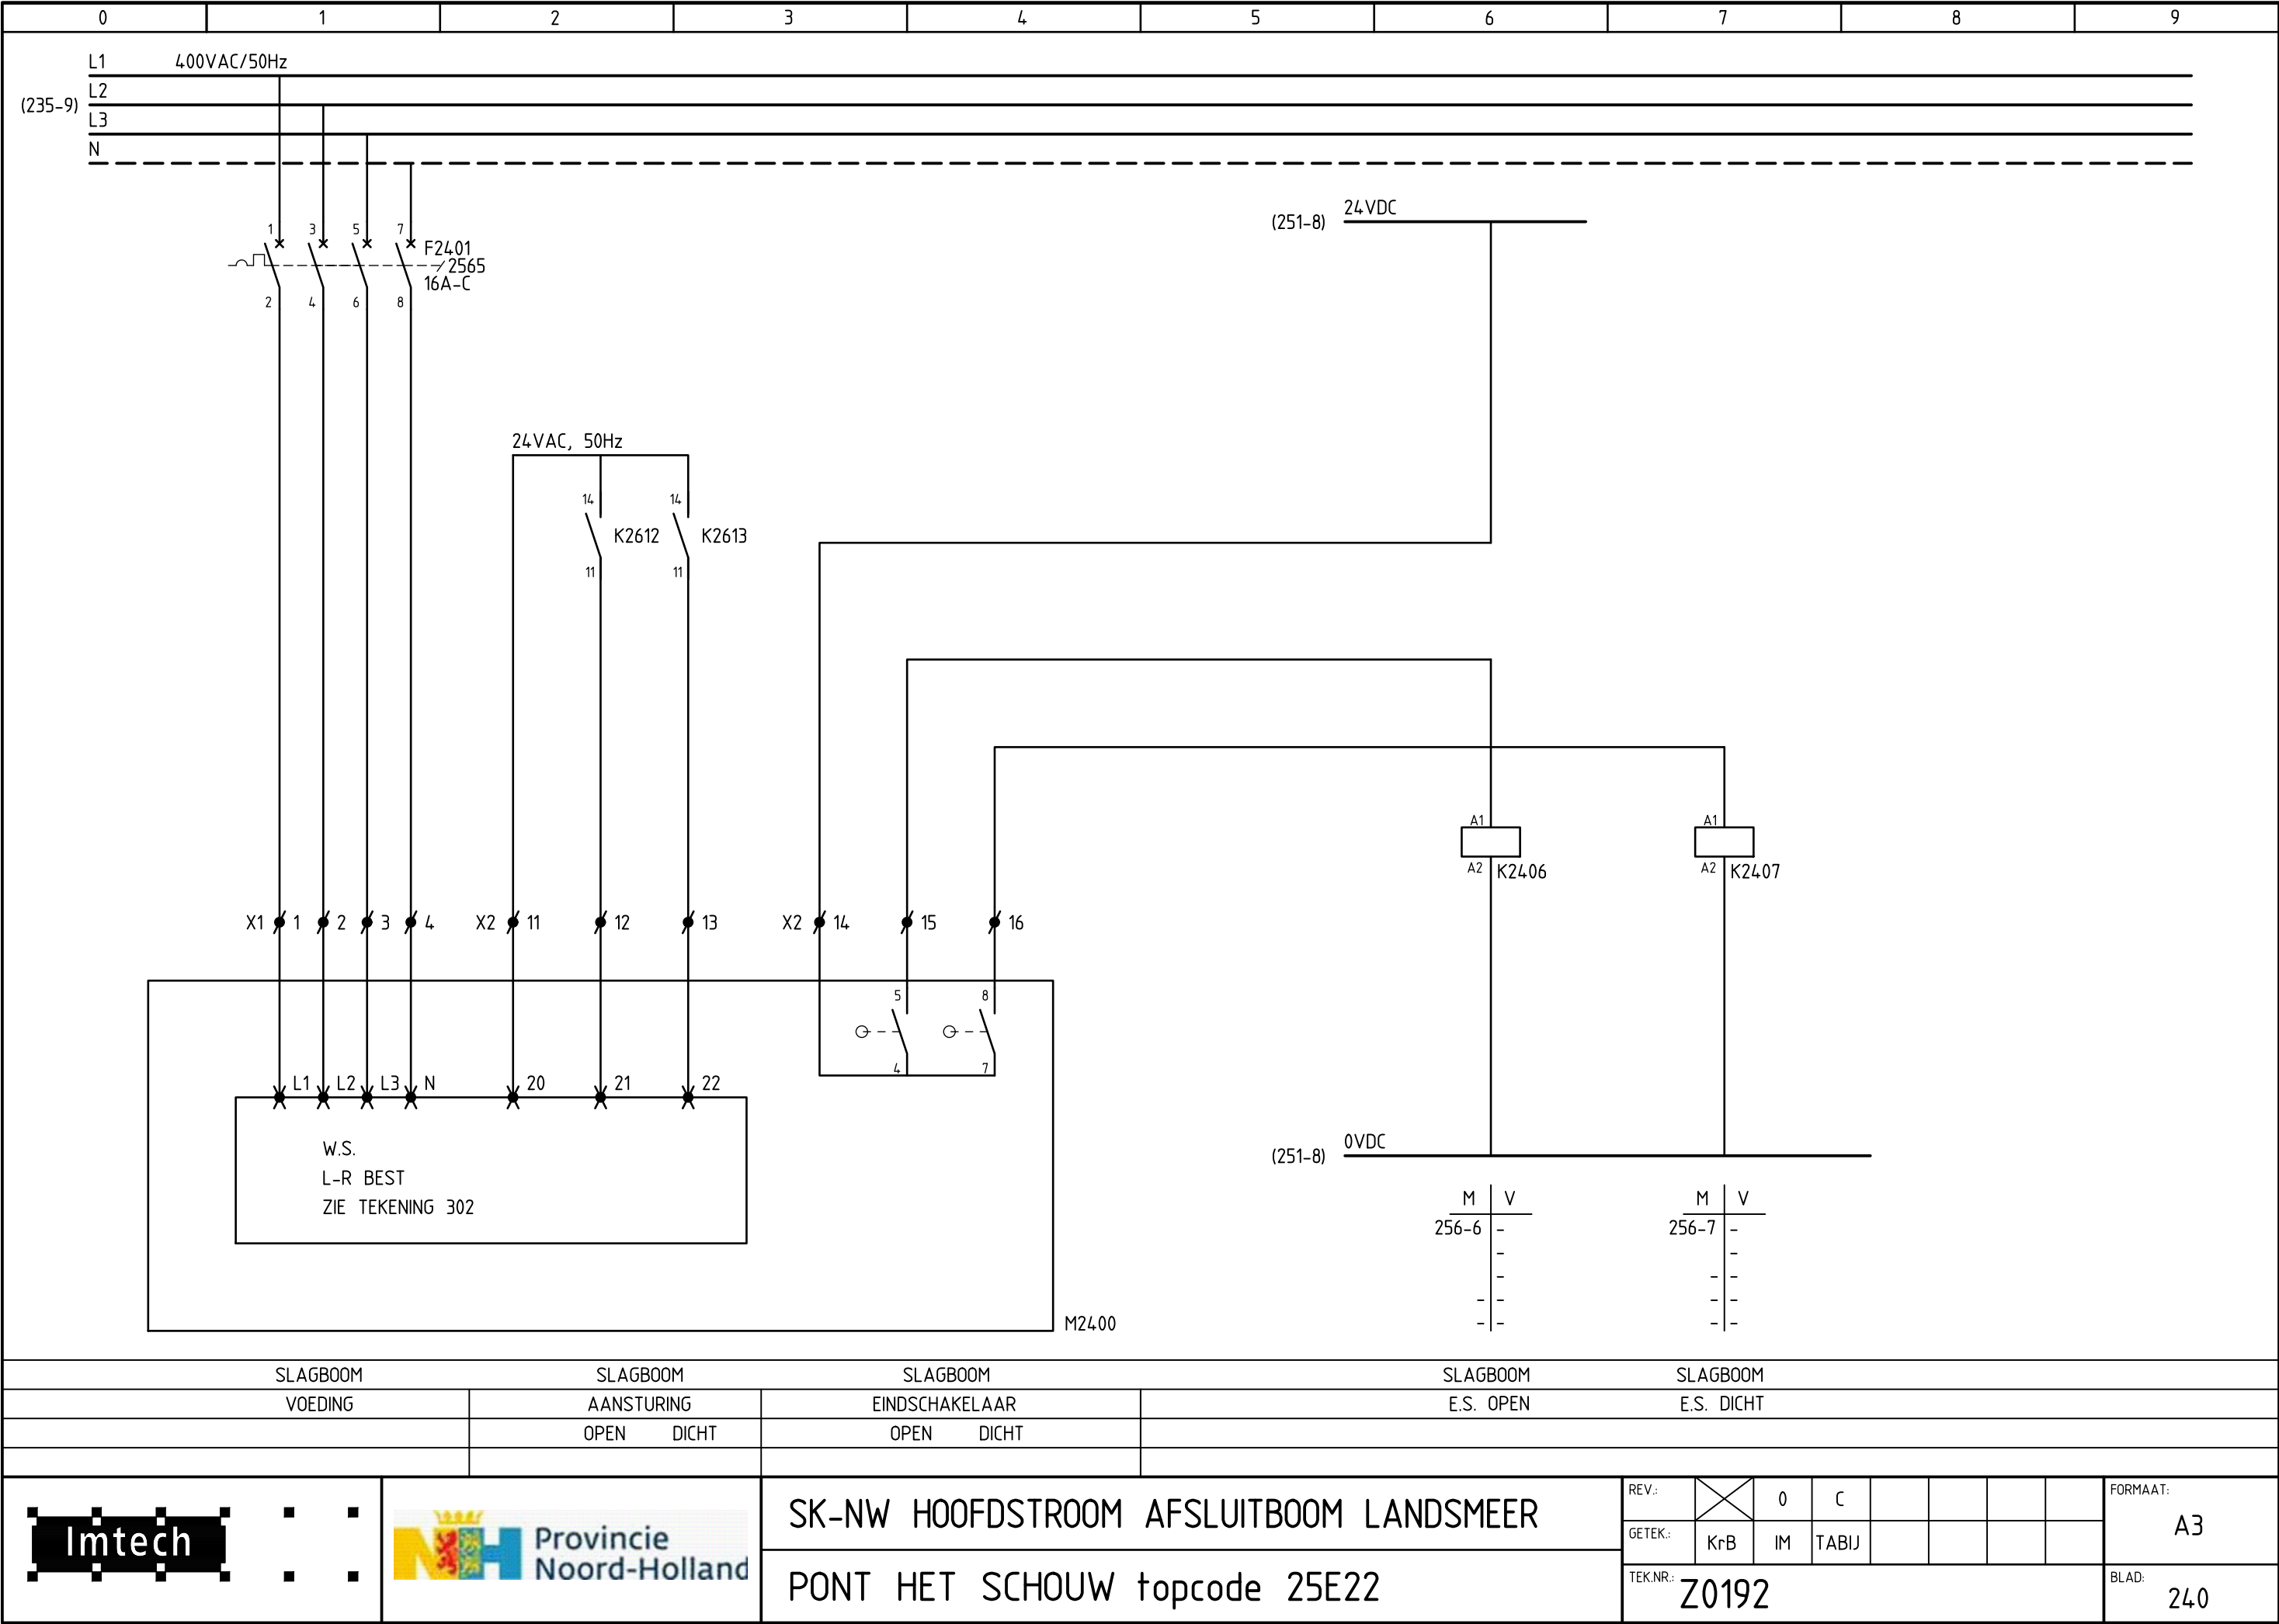



FILENR: Z0192-135

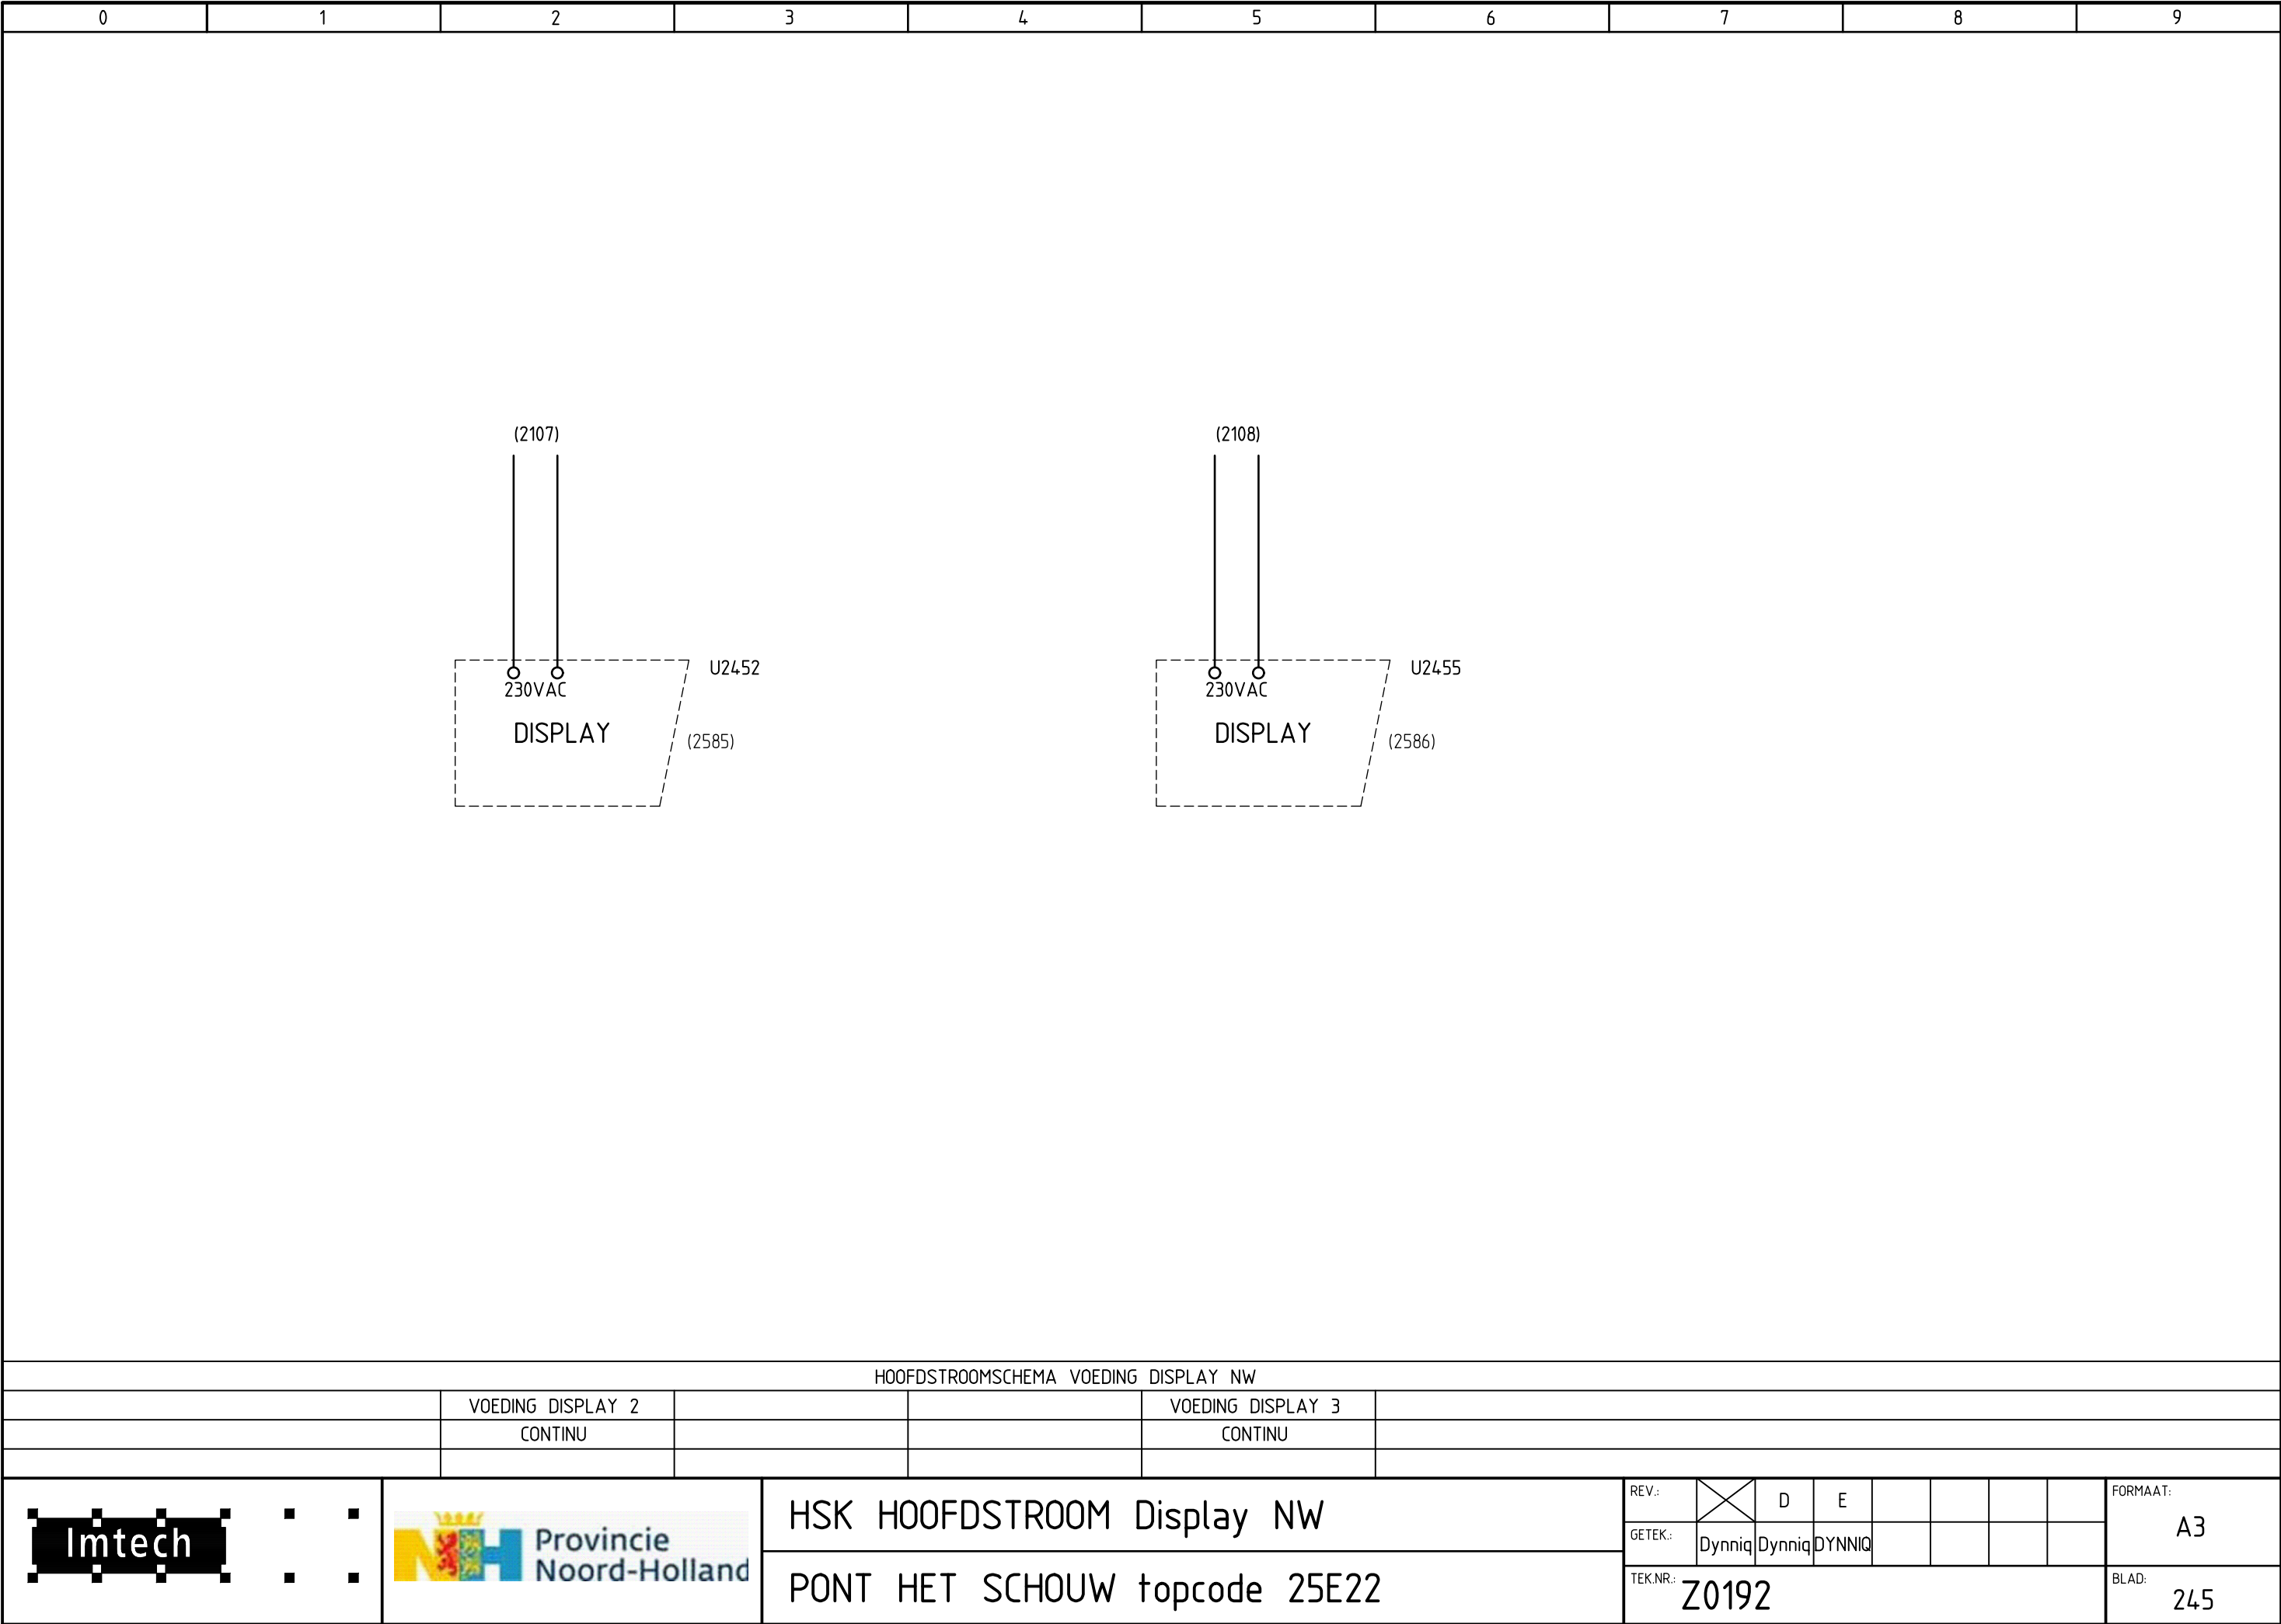

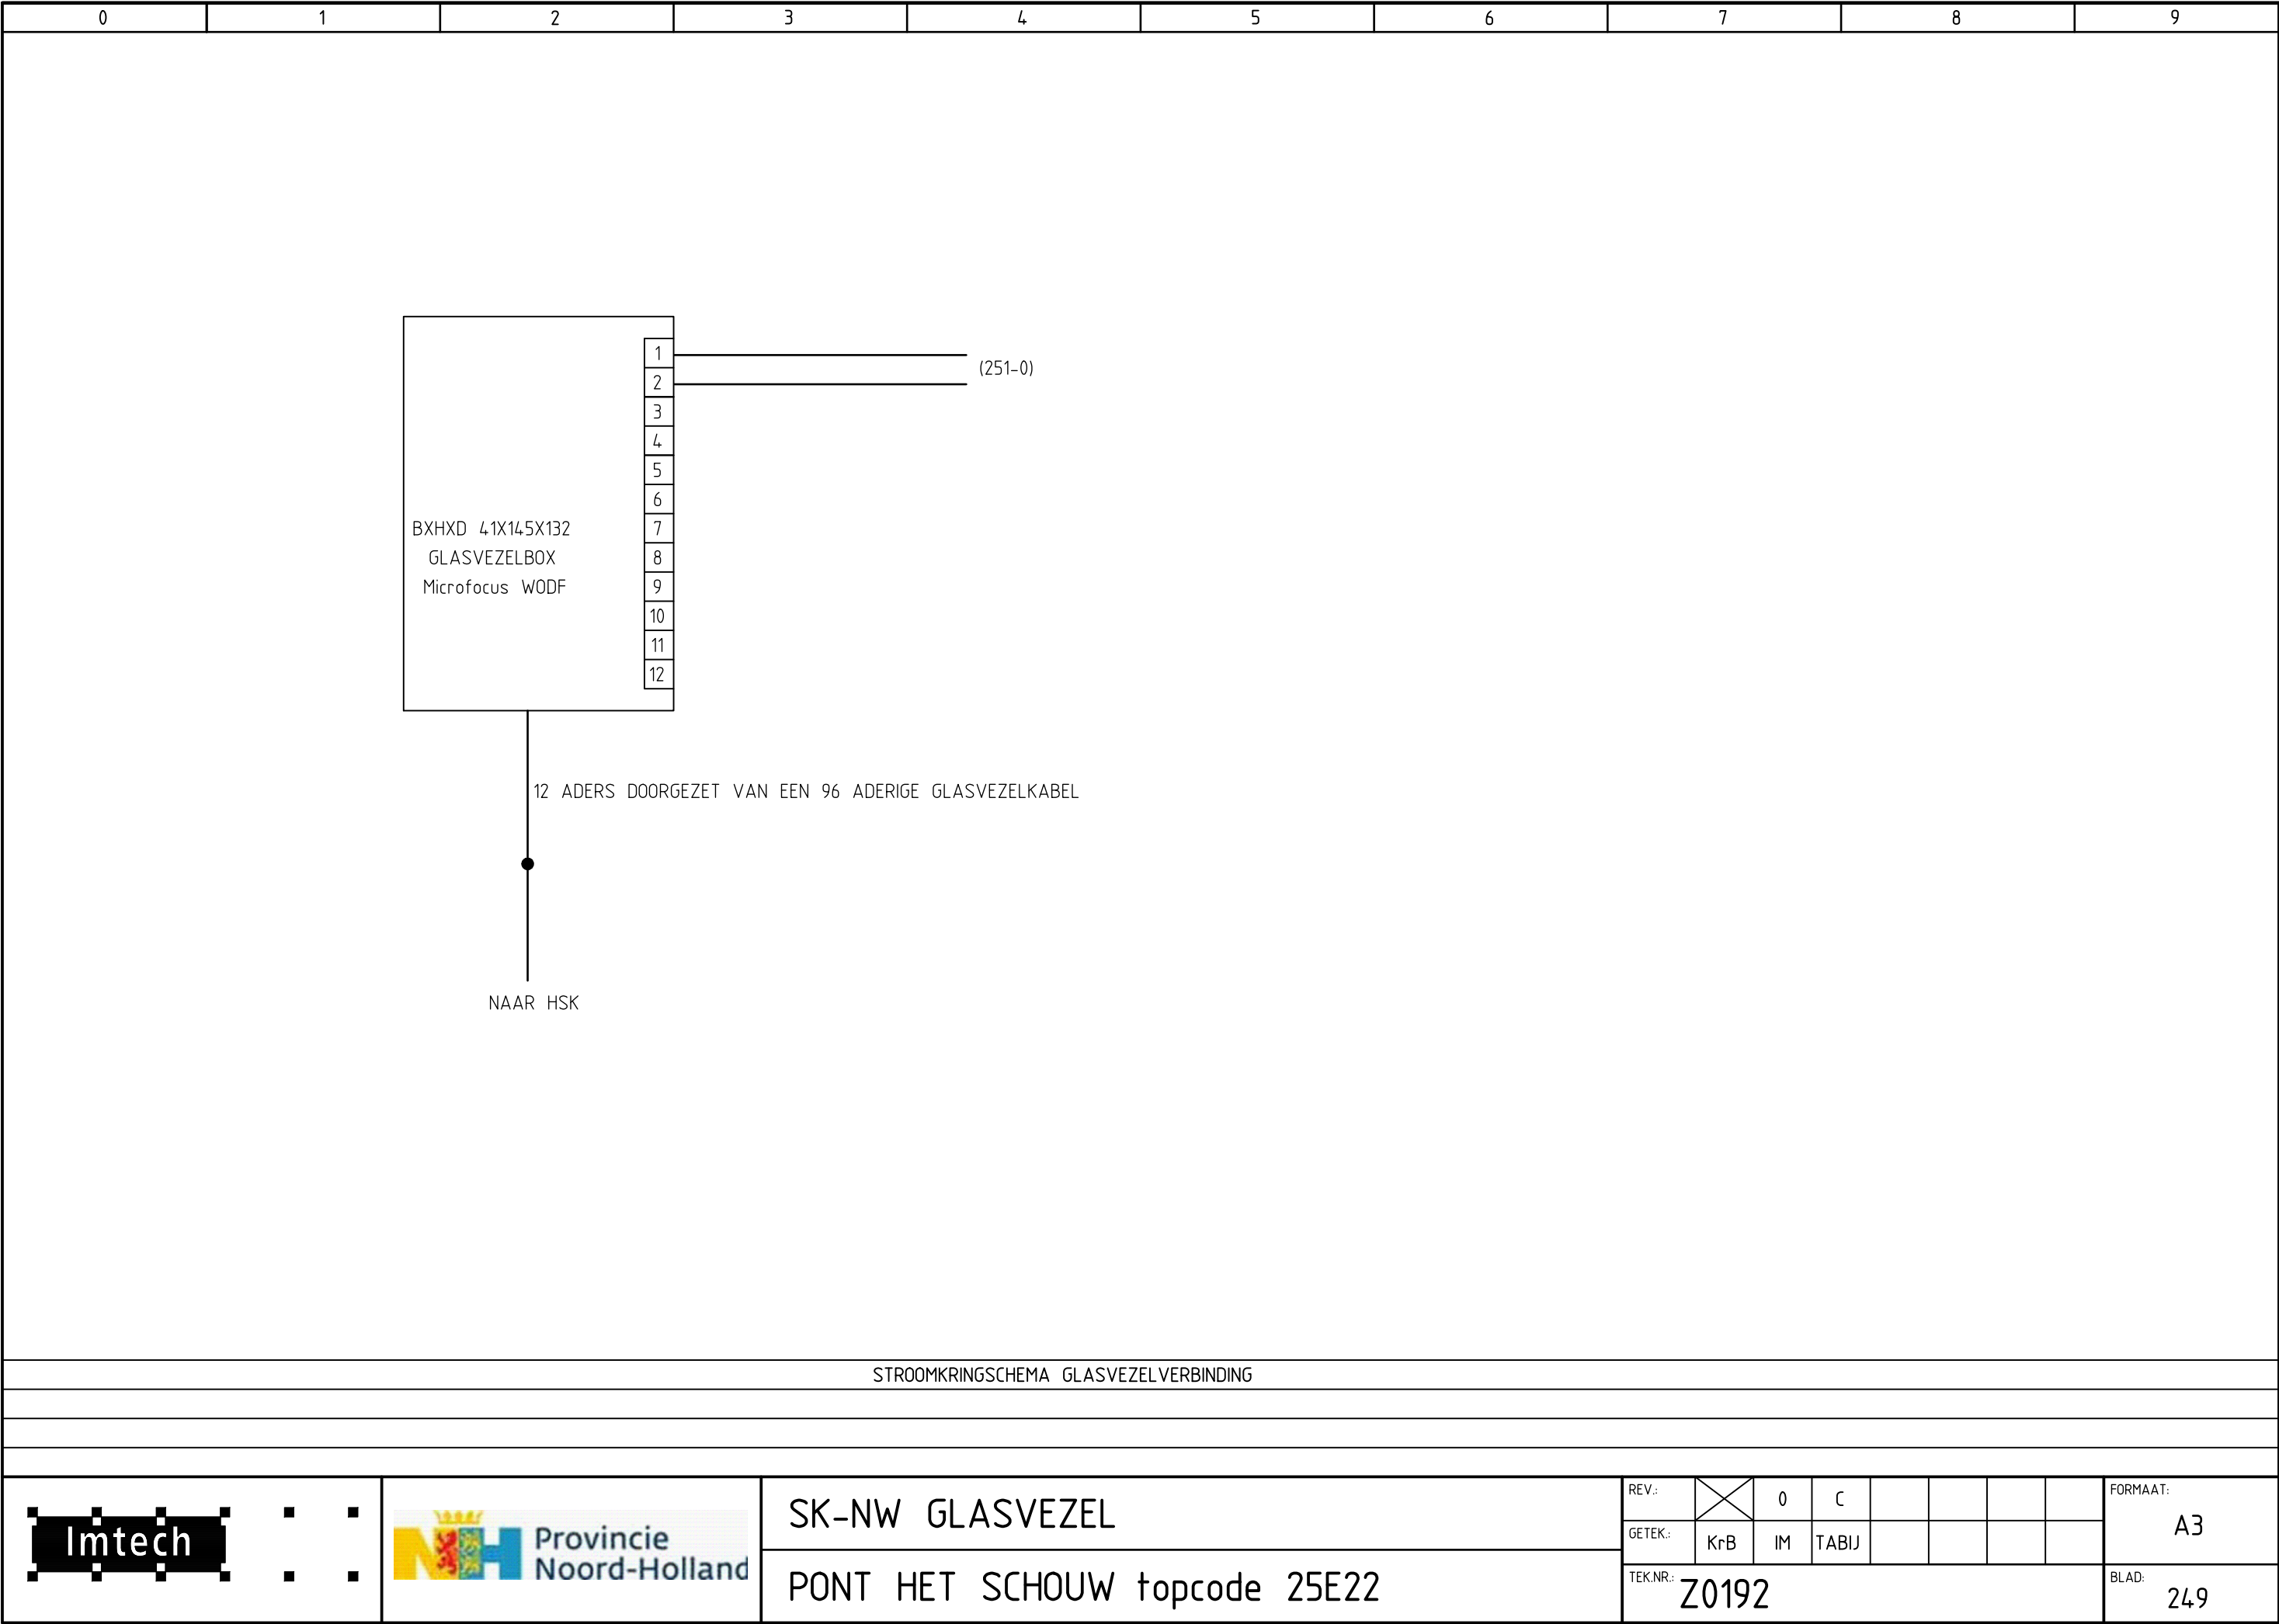


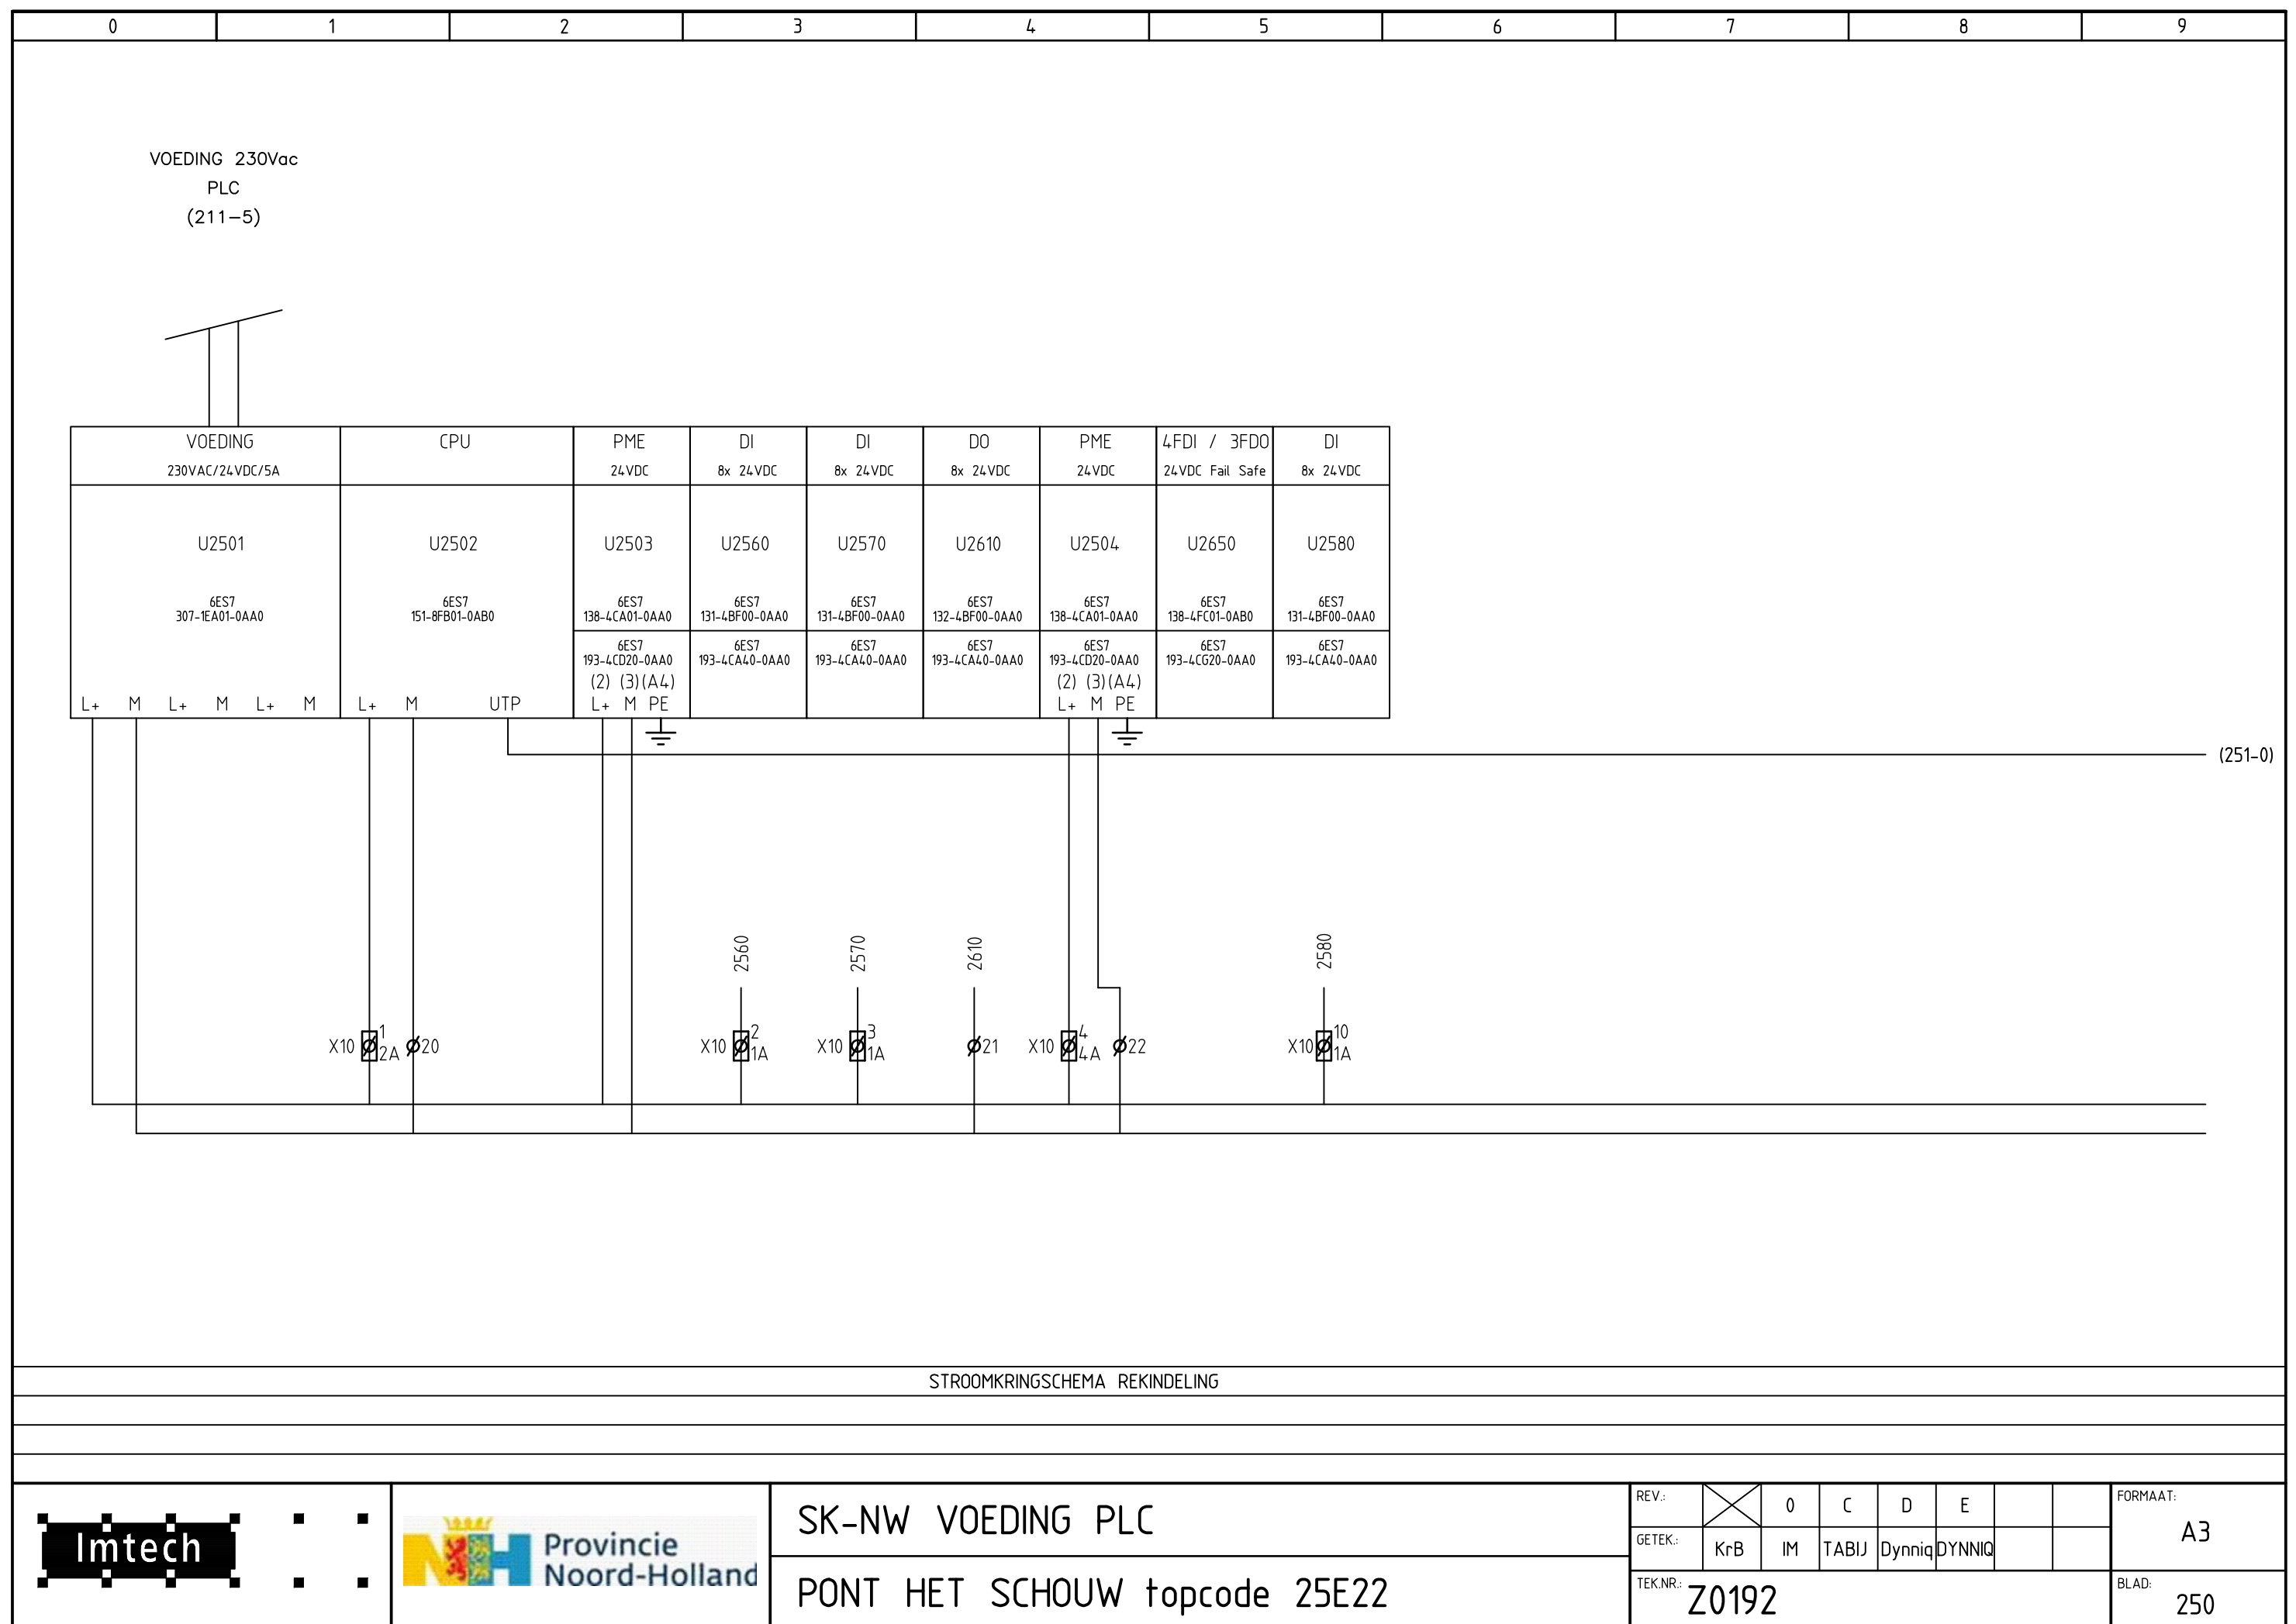

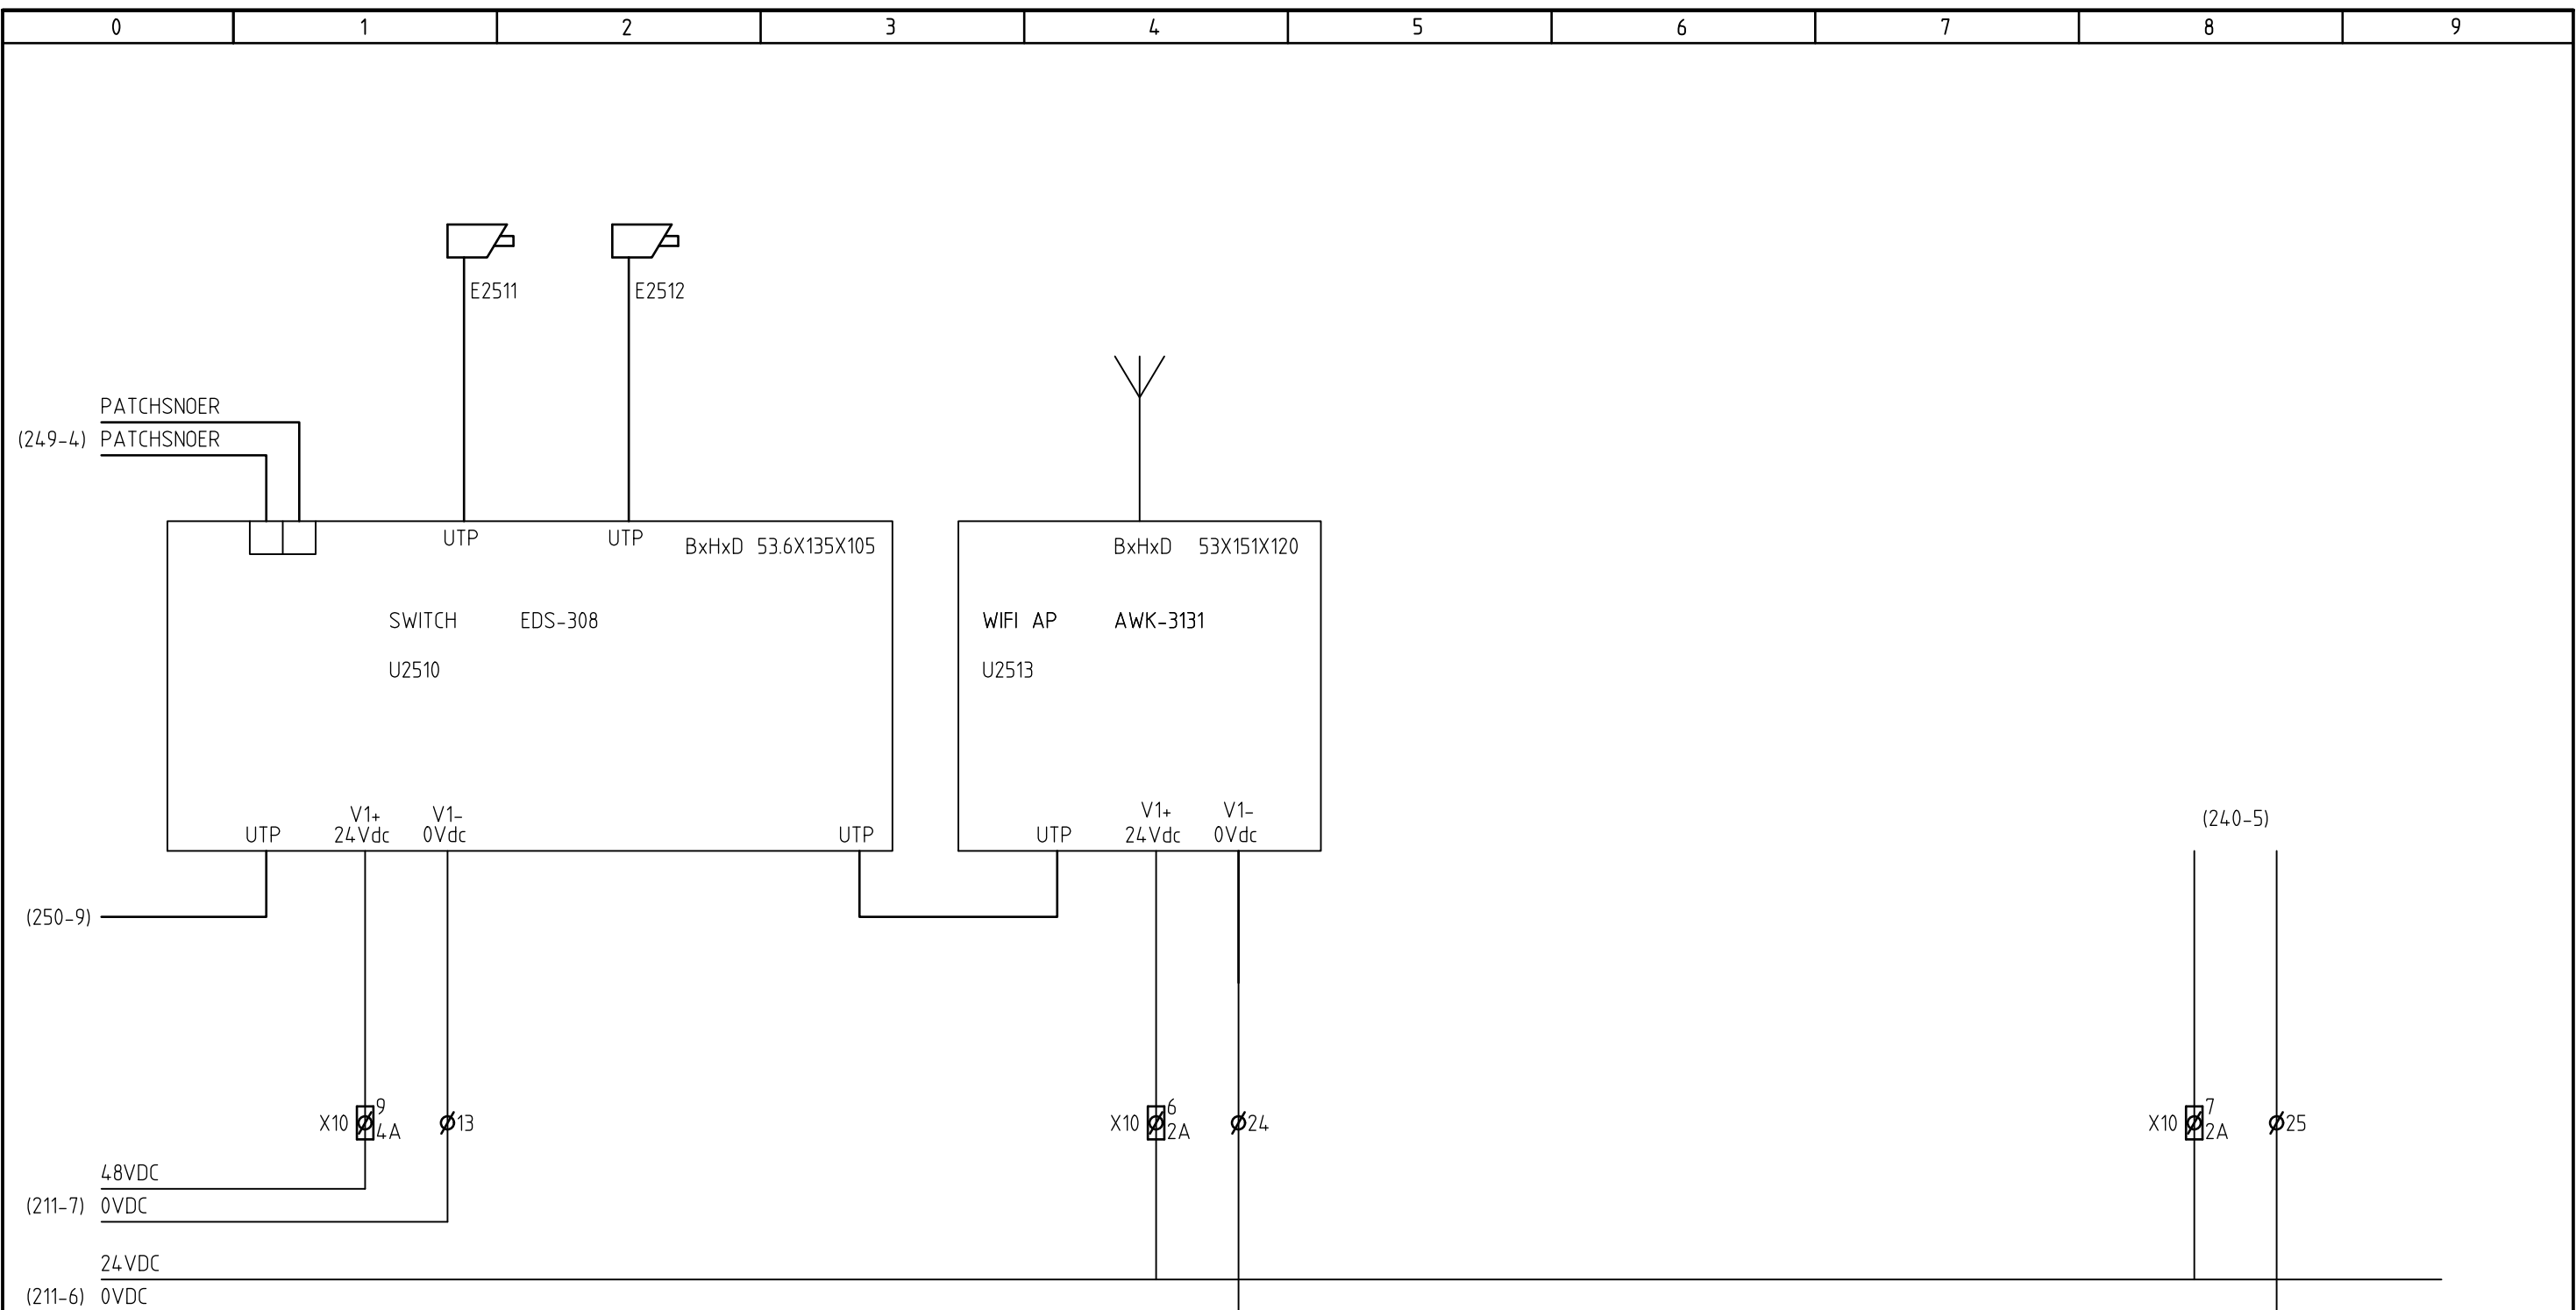


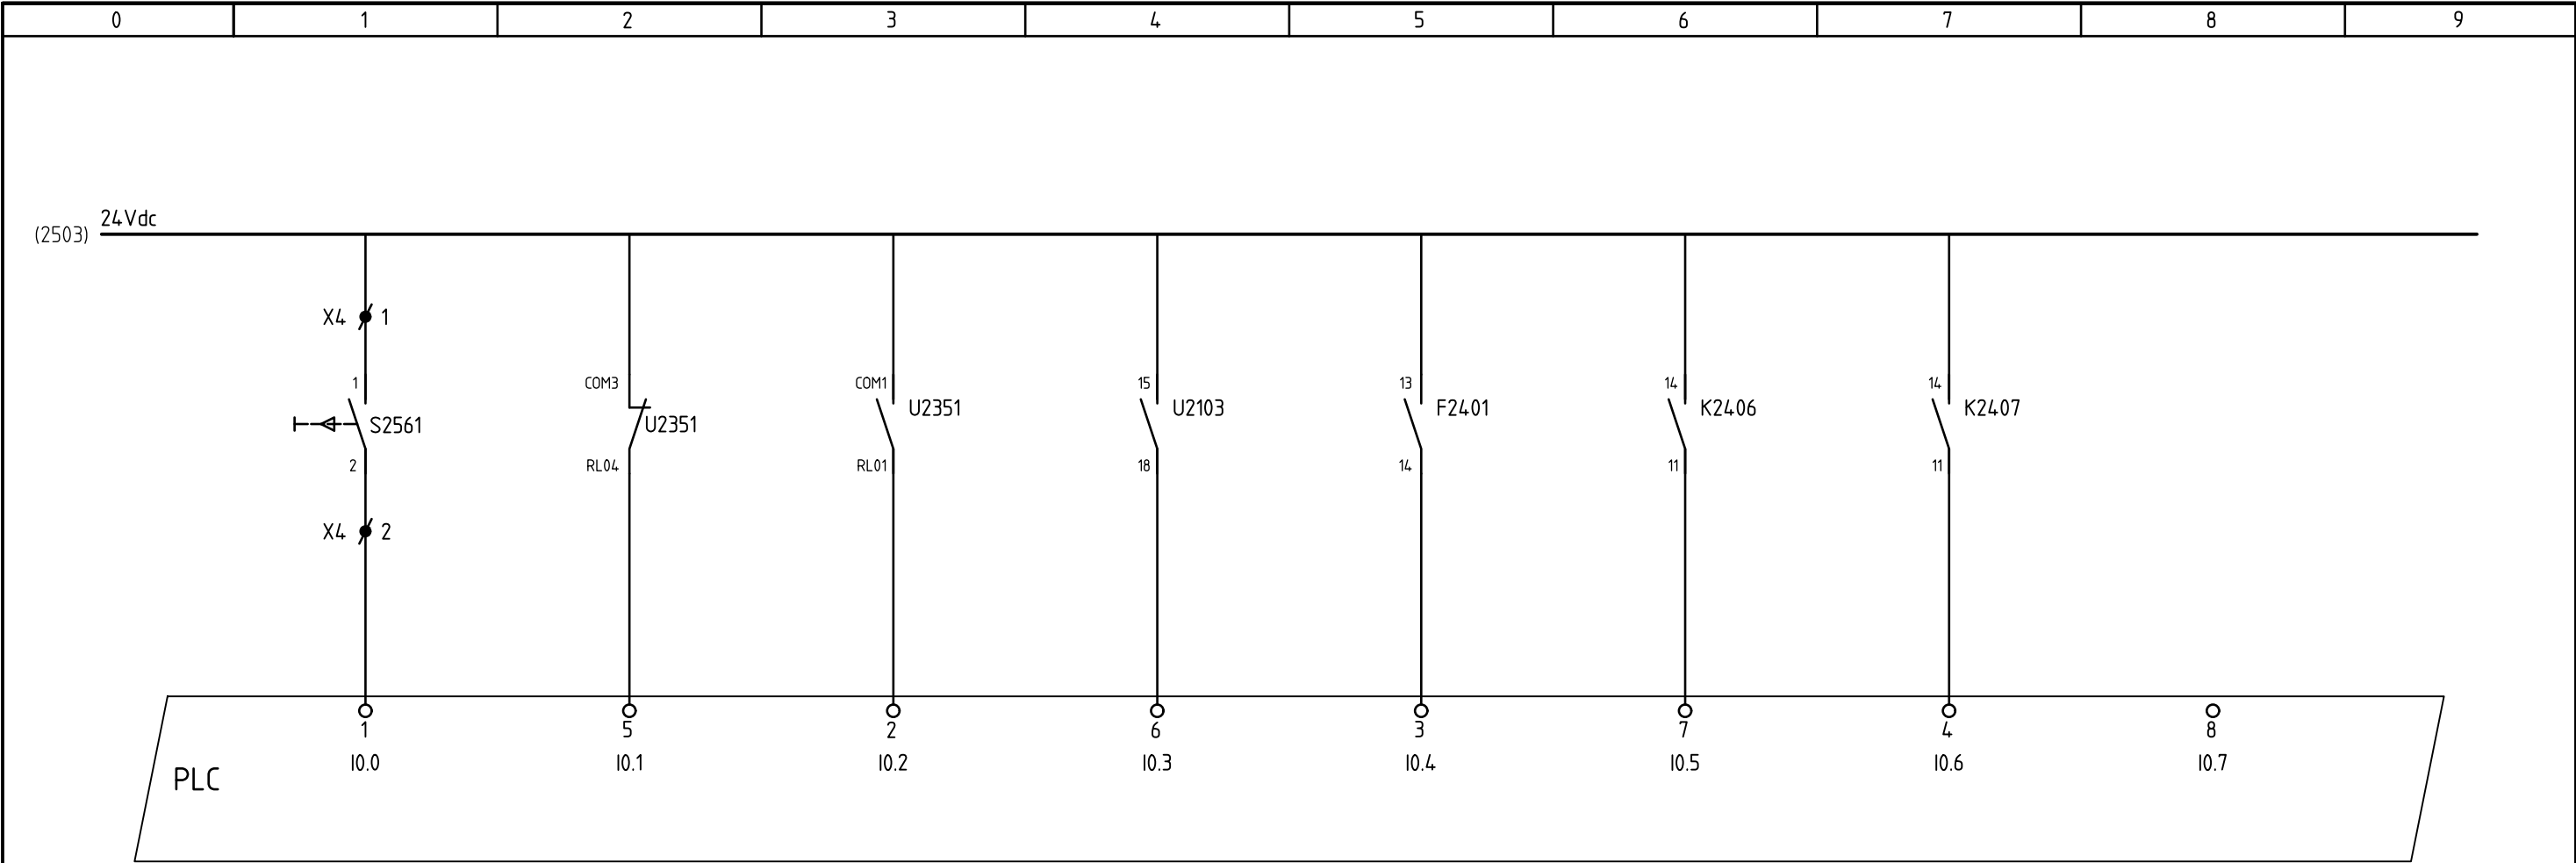


STROOMKRINGSCHEMA DIGITALE INGANGSKAART U2560																								
	OPROEPKNOP		MIXER LANDSMEER			FASEBEWAKING LANDSMEER		AFSLUITBOOM LANDSMEER					RESERVE											
			STORING		SS IN				STORING		E.S. OP		E.S. NEER											
Imtech			Provincie Noord-Holland			SK-NW STUURSTROOM ALGEMENE DI								REV.:			0	A	C				FORMAAT:	
						PONT HET SCHOUW topcode 25E22								GETEK.:		KrB	IM	IM	TABIJ				A3	
														TEK.NR.:		Z0192								BLAD:

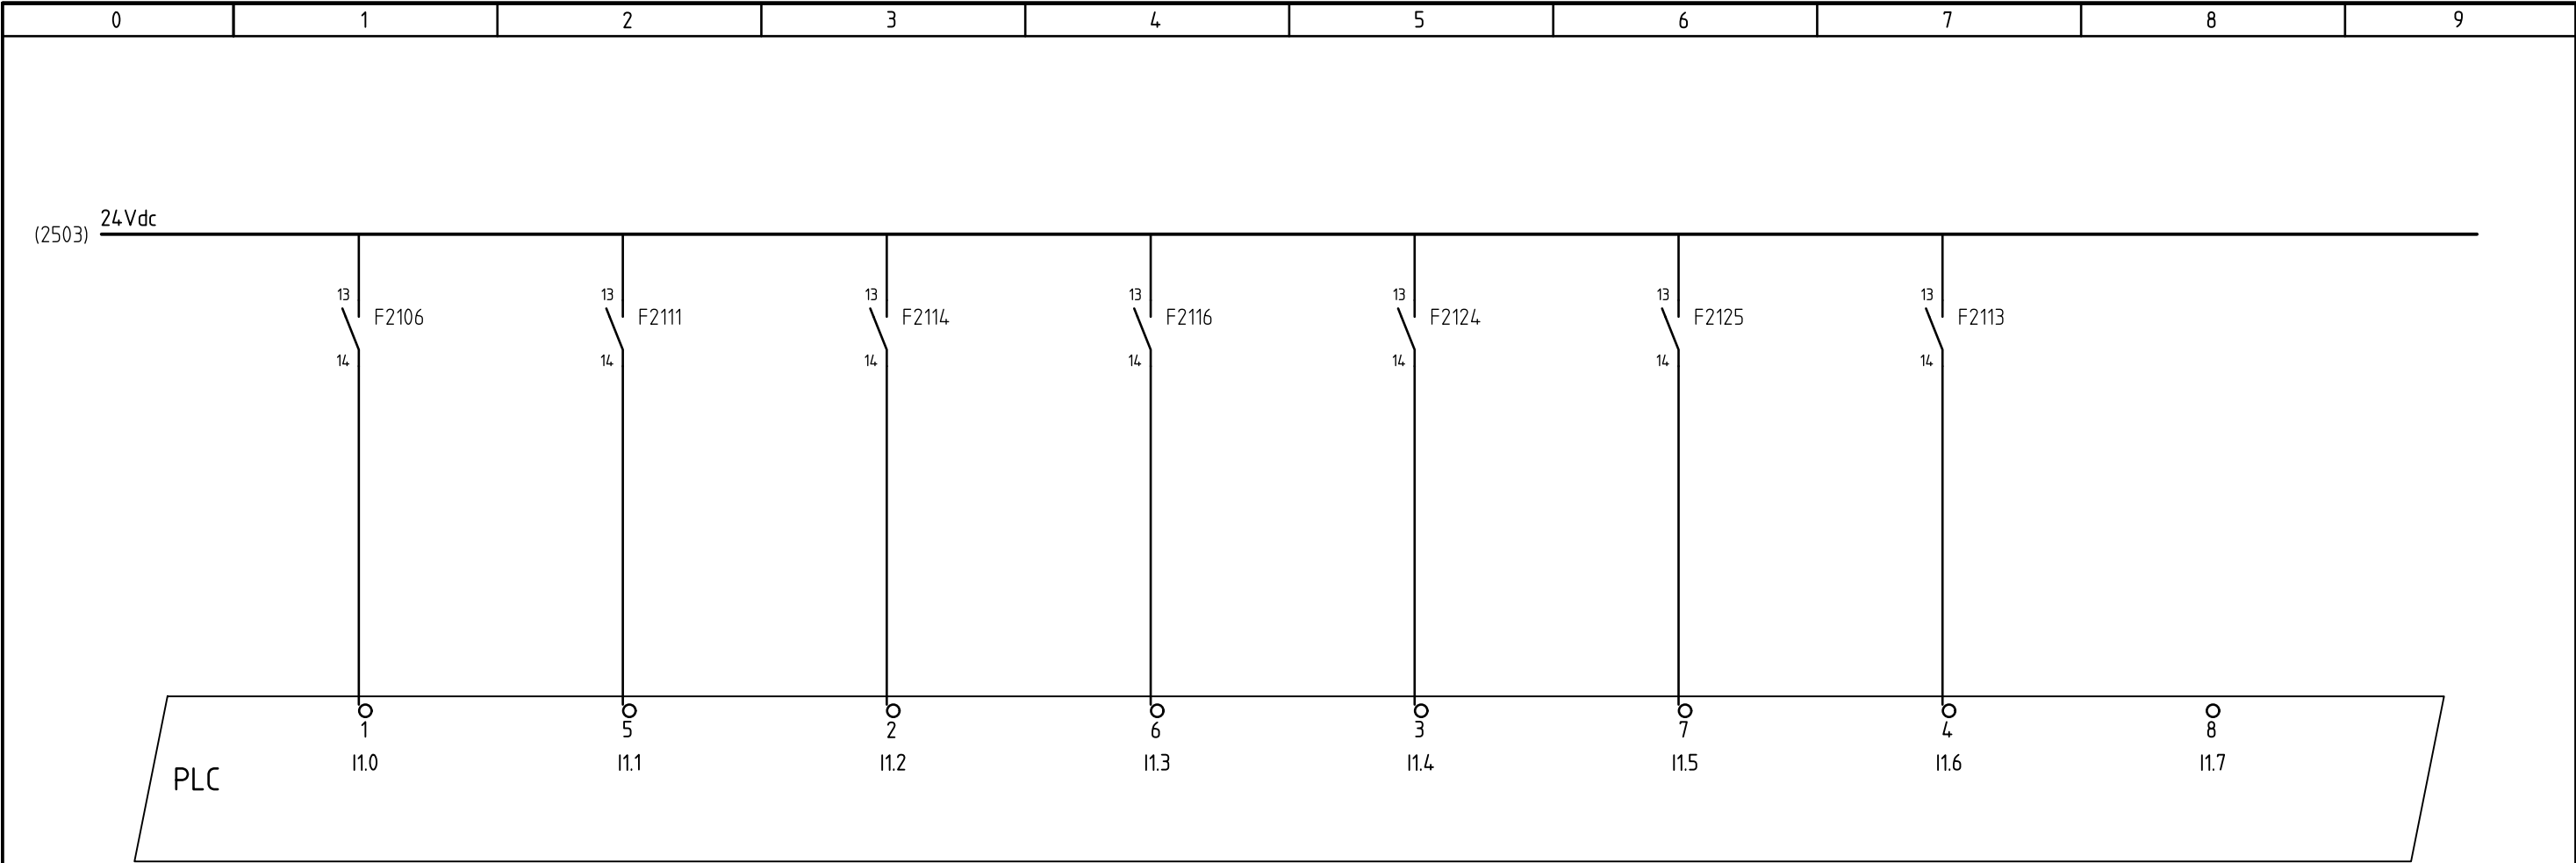

STROOMKRINGSCHEMA DIGITALE INGANGSKAART U2570																	
	STORING INSTALLATIEAUTOMATEN LANDSMEER											RESERVE					
	VOEDING	STUURSTROOM	VOEDING	VOEDING	VOEDING	ZWAAILAMP	VOEDING										
	KASTVERWARW./VENT.	230V	CAMERAVERWARMING	SWITCH/WIFI	OMGEVINGSVERLICHTING	W.R.	RESERVE										
Imtech	Provincie Noord-Holland		SK-NW STUURSTROOM ALGEMENE DI						REV.:		0	A	B	C			FORMAAT: A3
			GETEK.:		KrB	IM	IM	IM	TABIJ								
			PONT HET SCHOUW topcode 25E22						TEK.NR.:		Z0192						BLAD: 257

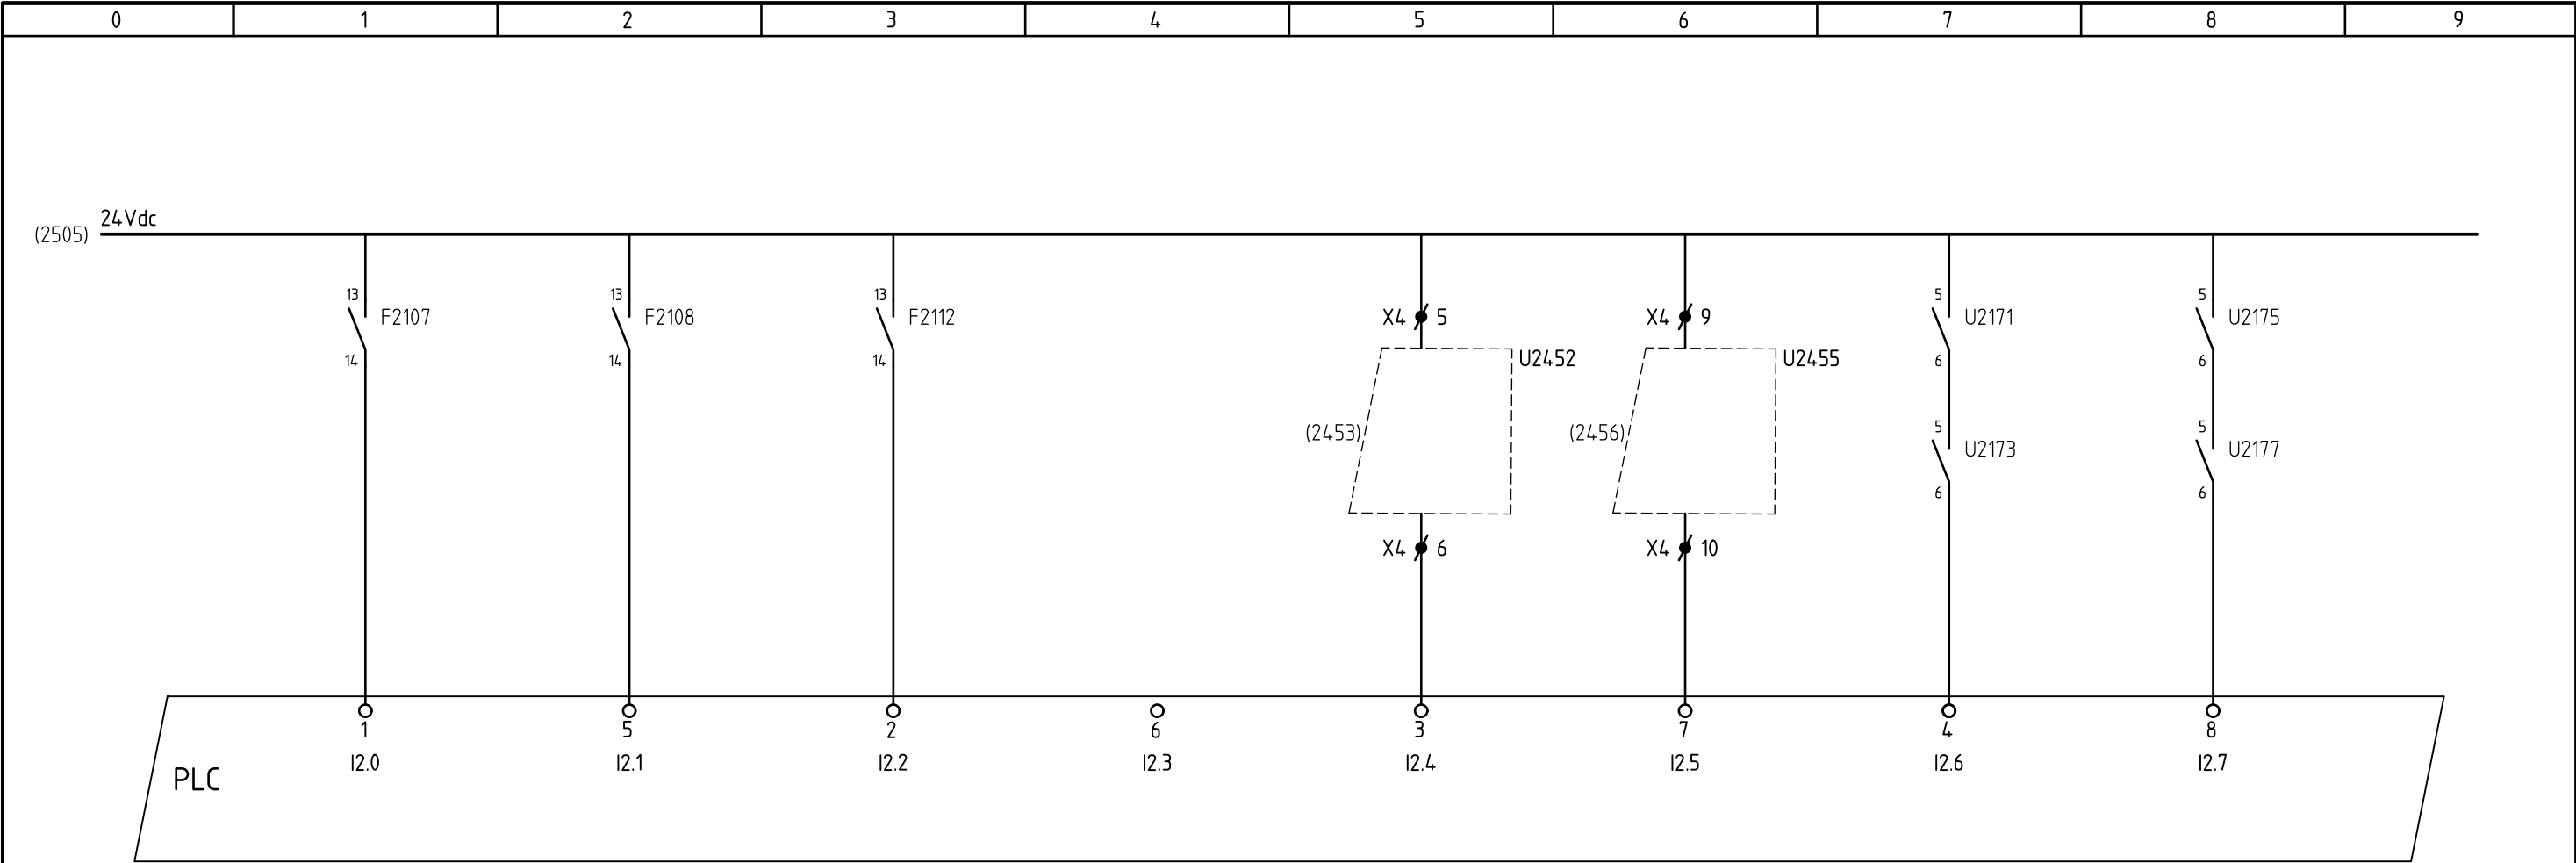

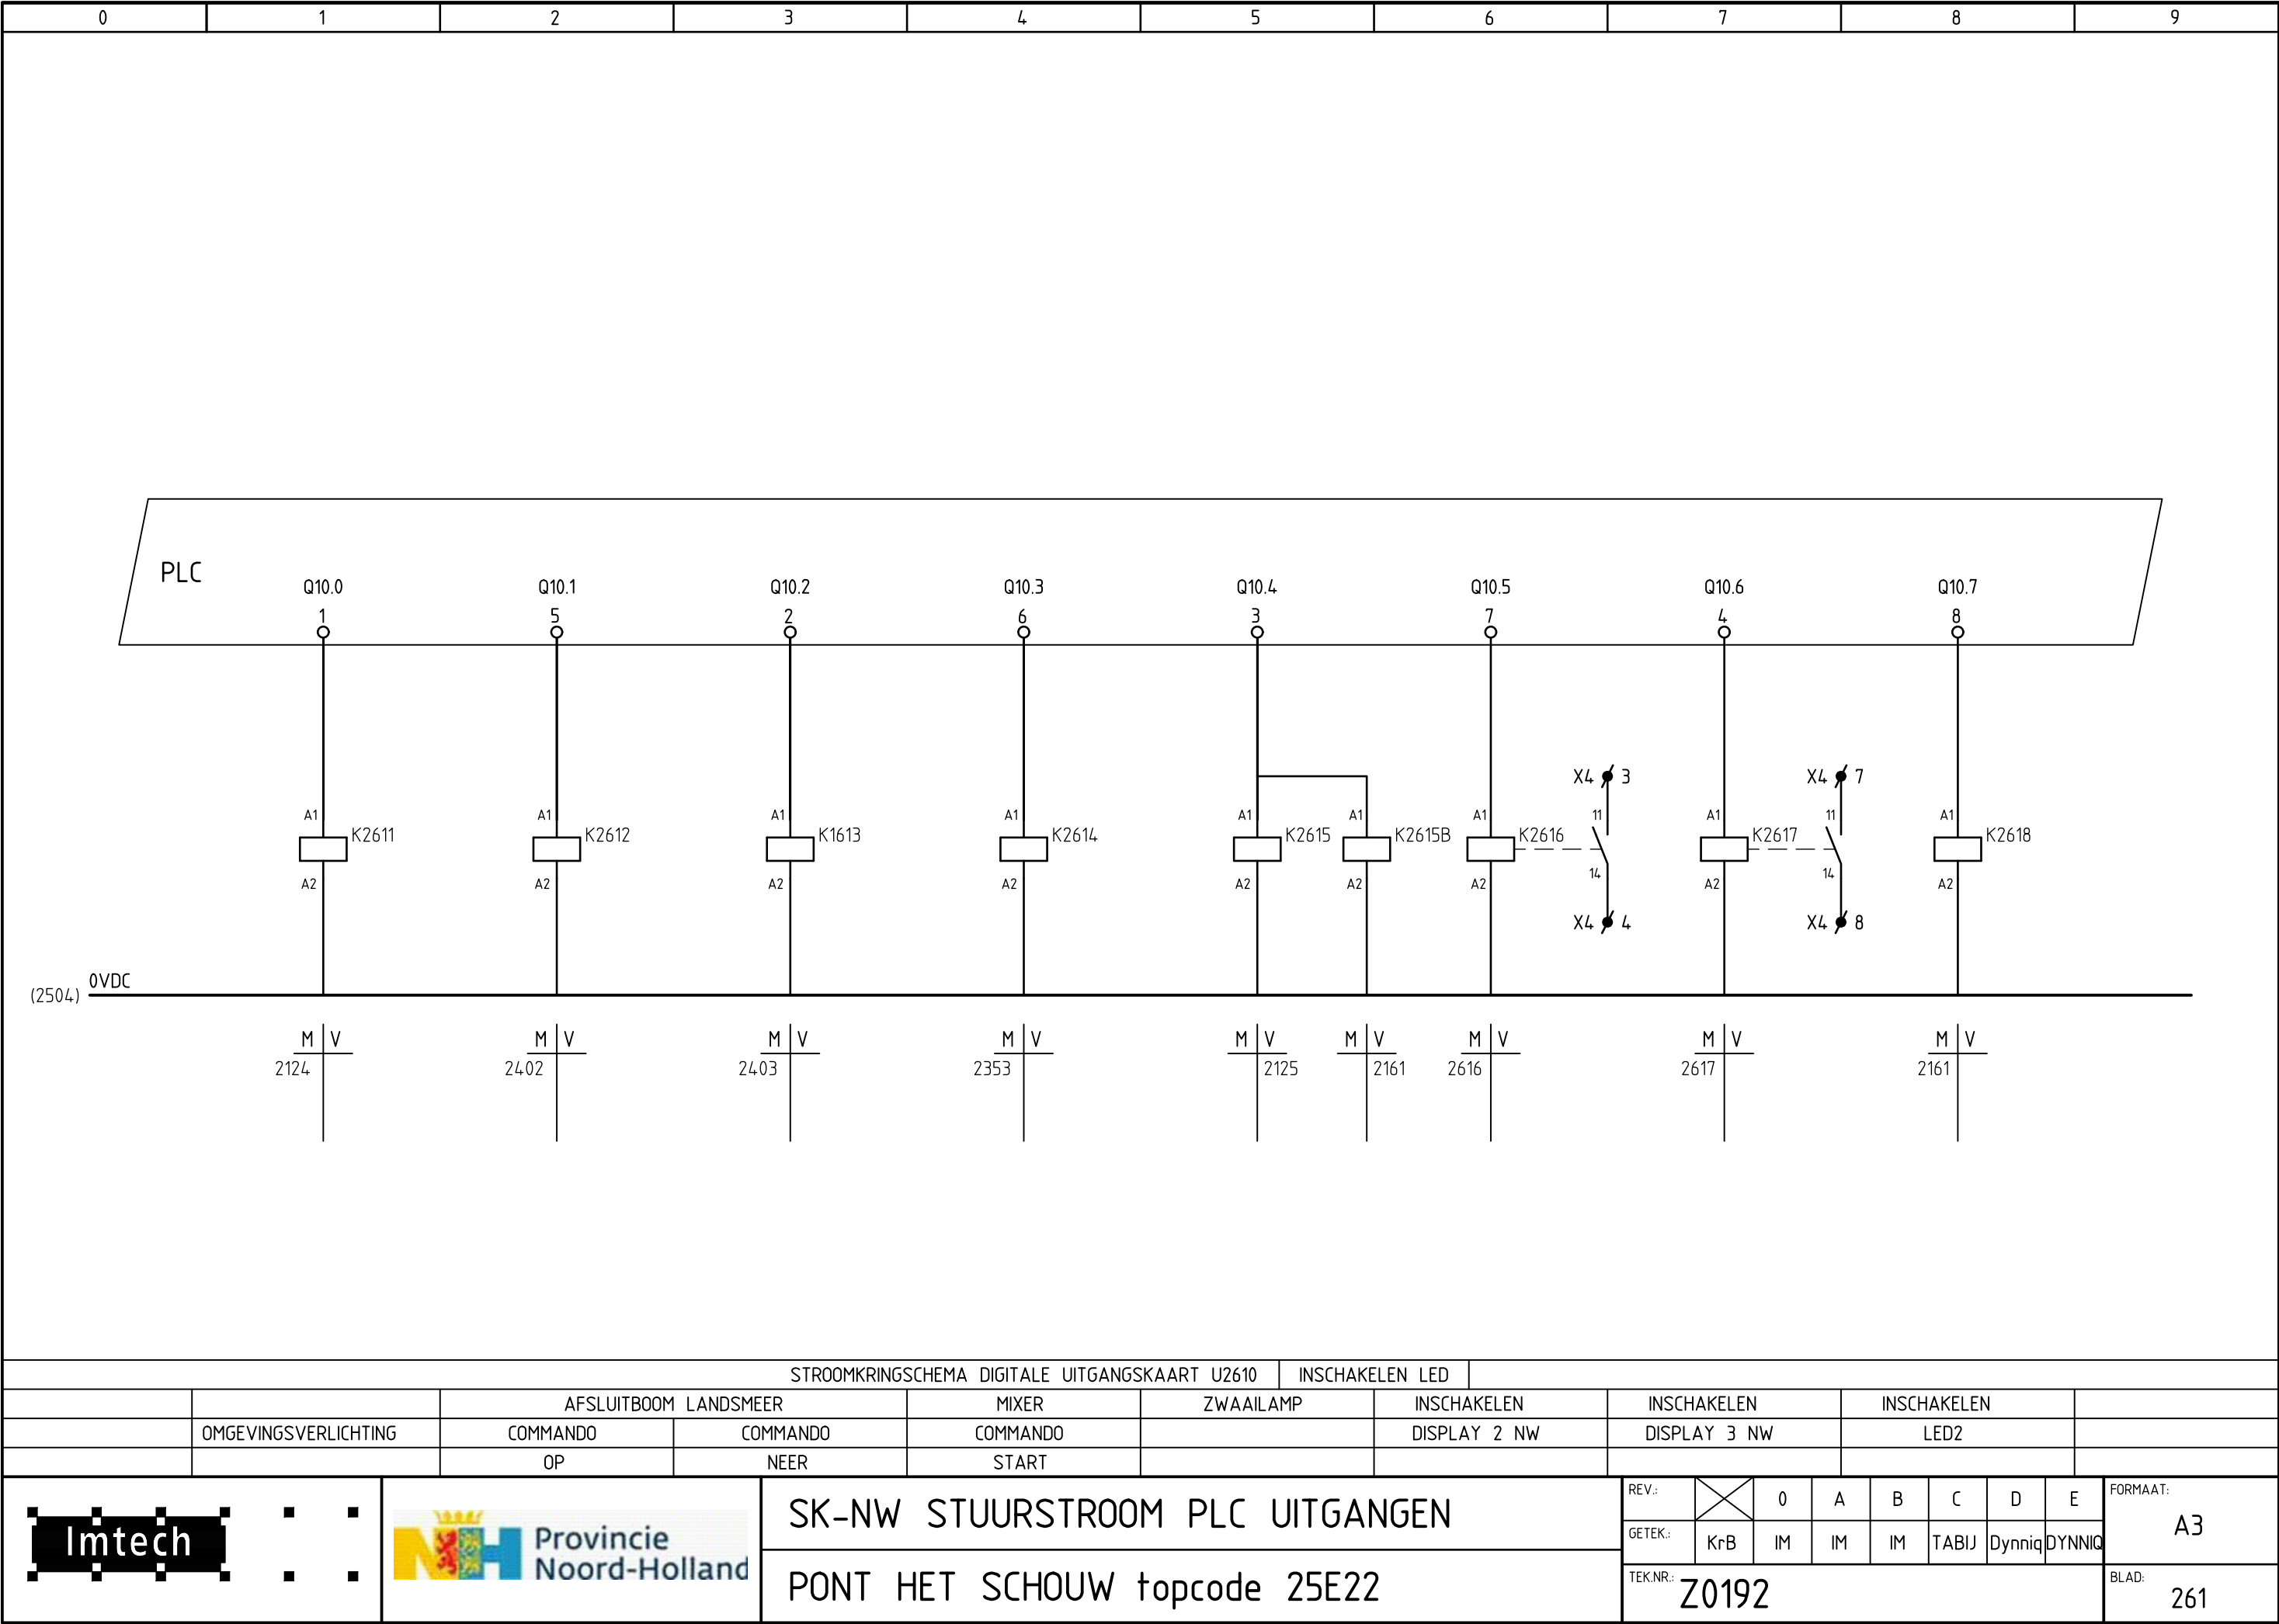

STROOMKRINGSCHEMA DIGITALE UITGANGSKAART U2610

INSCHAKELEN LED

AFSLUITBOOM LANDSMEER

MIXER

ZWAAILAMP

INSCHAKELEN

INSCHAKELEN

INSCHAKELEN

OMGEVINGSVERLICHTING

COMMANDO

COMMANDO

COMMANDO

DISPLAY 2 NW

DISPLAY 3 NW

LED2

OP

NEER

START

Imtech

Provincie Noord-Holland

SK-NW STUURSTROOM PLC UITGANGEN

PONT HET SCHOUW topcode 25E22

REV.:

0

A

B

C

D

E

GETEK.:

KrB

IM

IM

IM

TABIJ

Dynniq

DYNNIQ

TEK.NR.:

Z0192

FORMAAT:


A3


BLAD:

261


FILENR:

Z0192-121

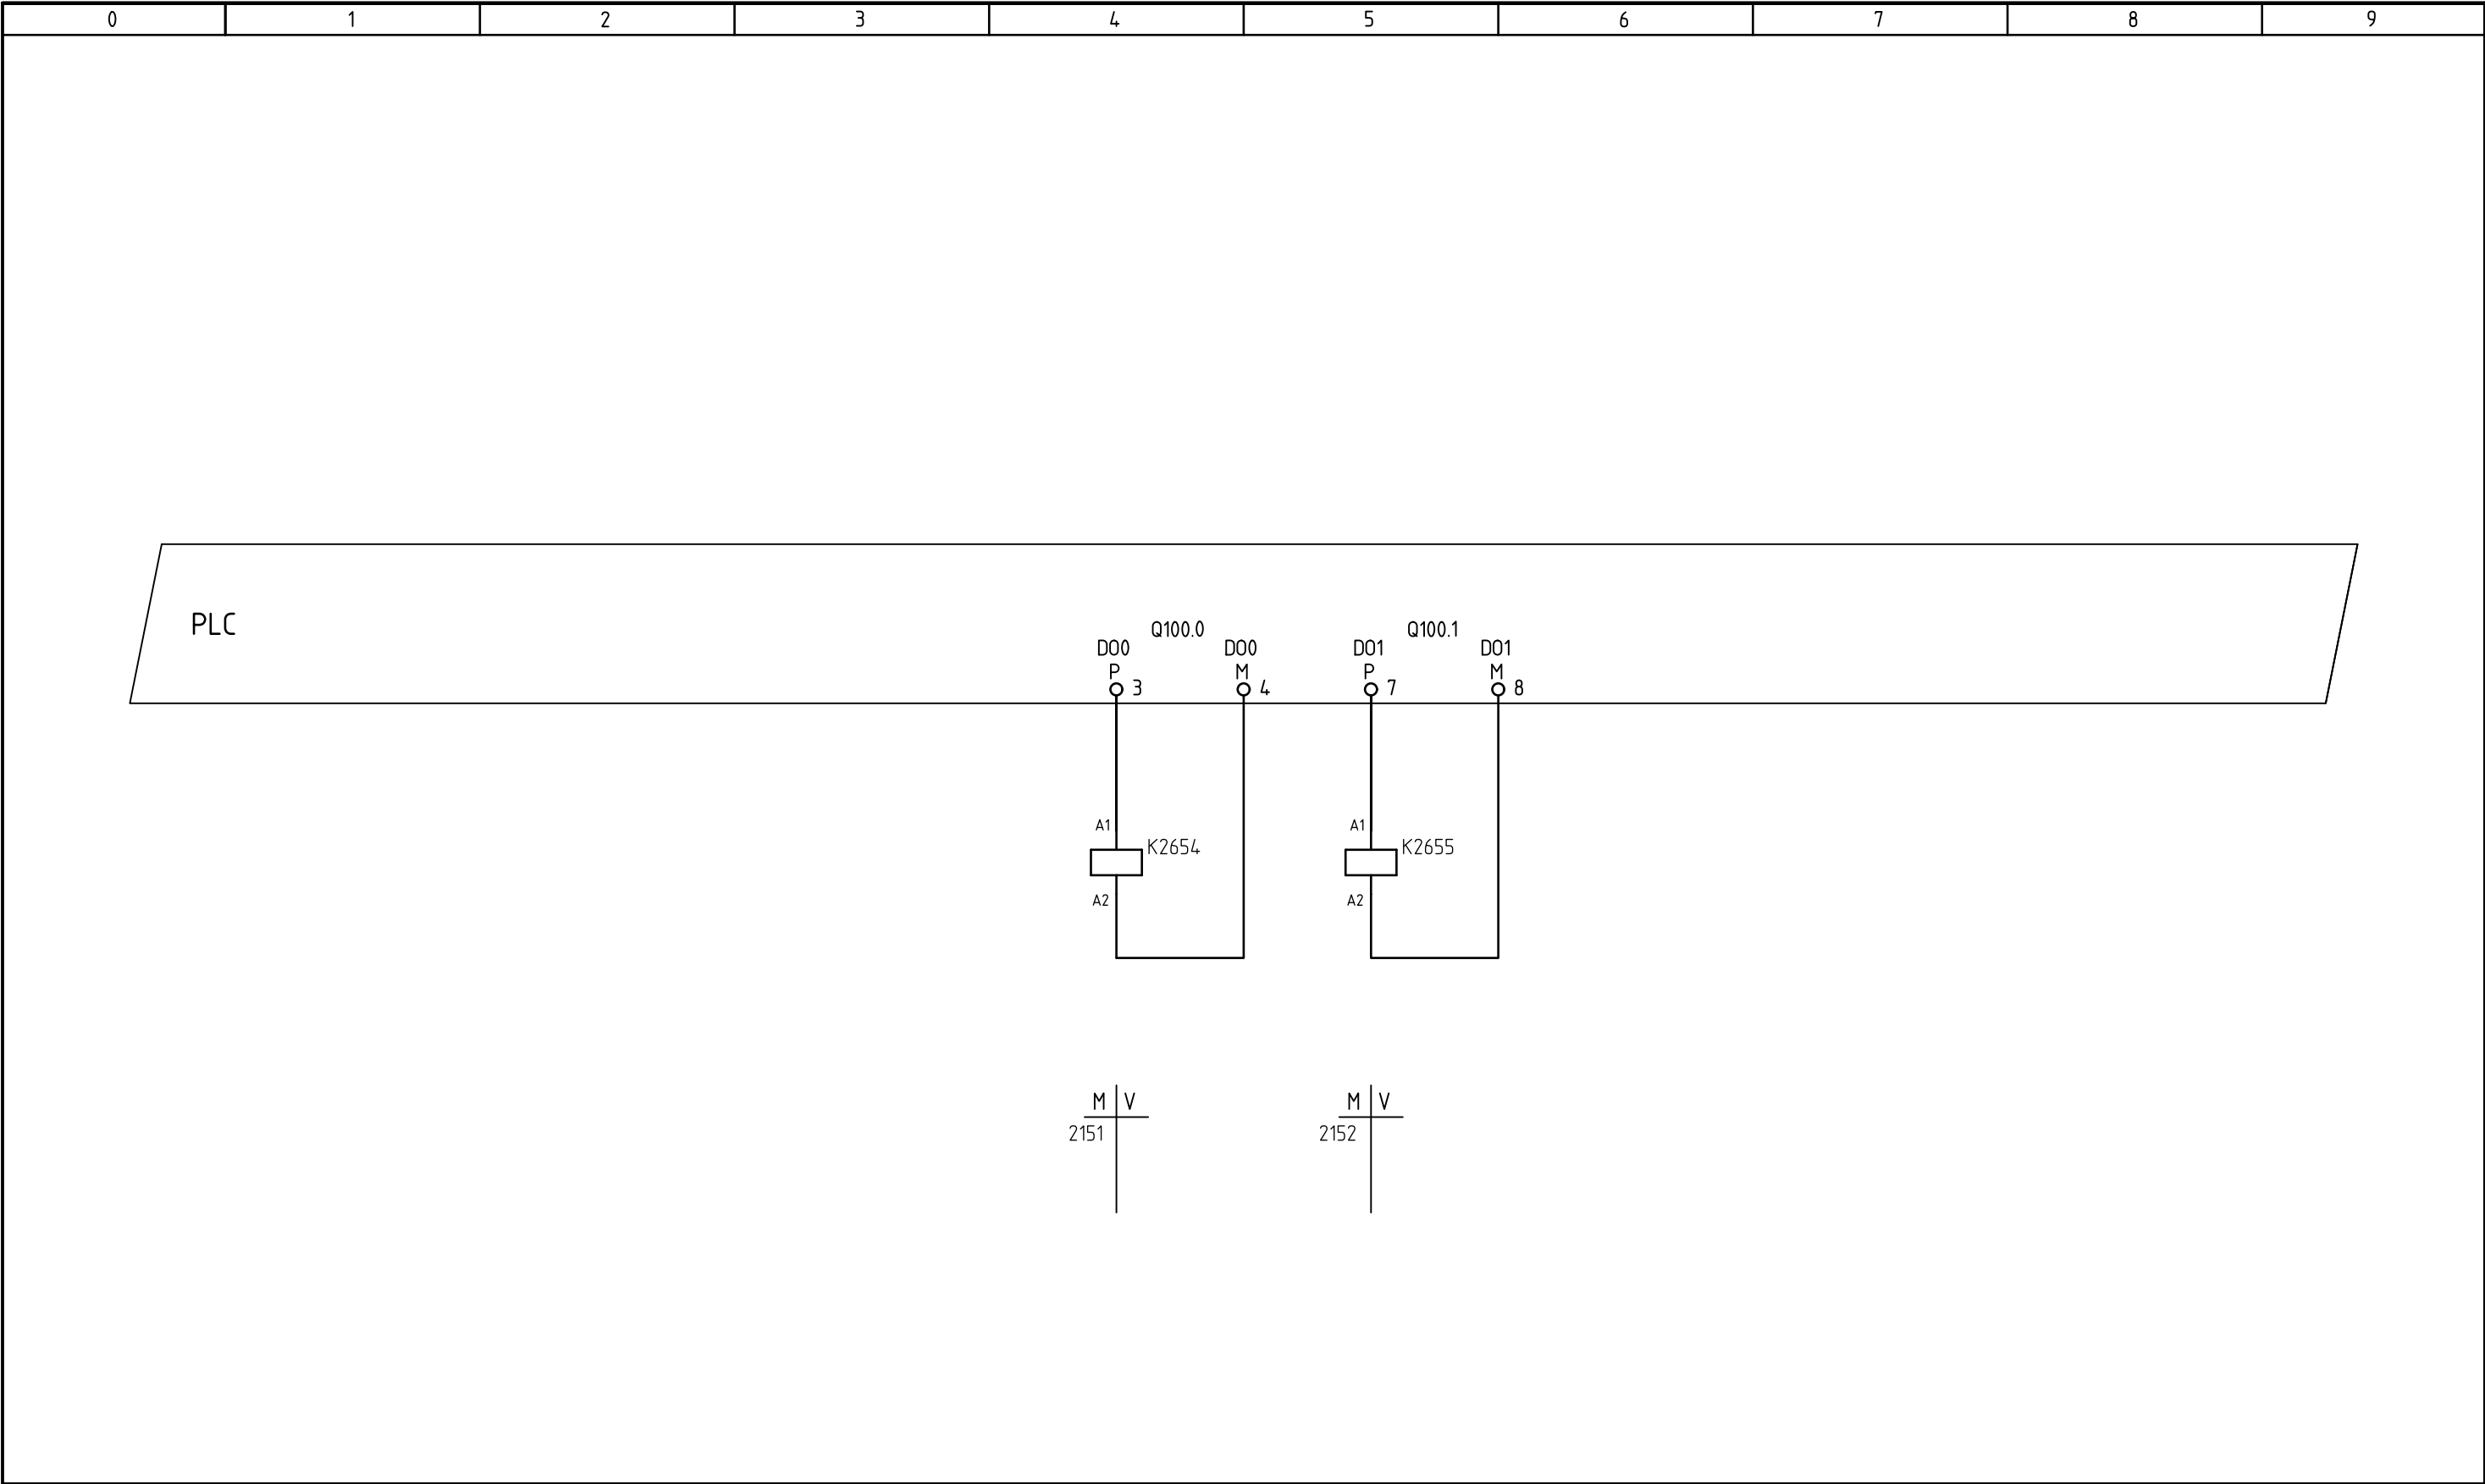

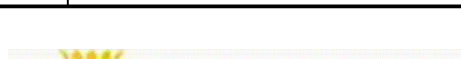STROOMKRINGSCHEMA DIGITALE IN- EN UITGANGSKAART U2650																			
				NOODSTOP UITG.1	NOODSTOP UITG. 2														
Imtech	:	:		SK-NW STUURSTROOM PLC IN-/UITGANGEN							REV.:		0	C					FORMAAT: A3
				PONT HET SCHOUW topcode 25E22							GETEK.:	KrB	IM	TABIJ					
											TEK.NR.: Z0192							BLAD: 265	

[illegible]

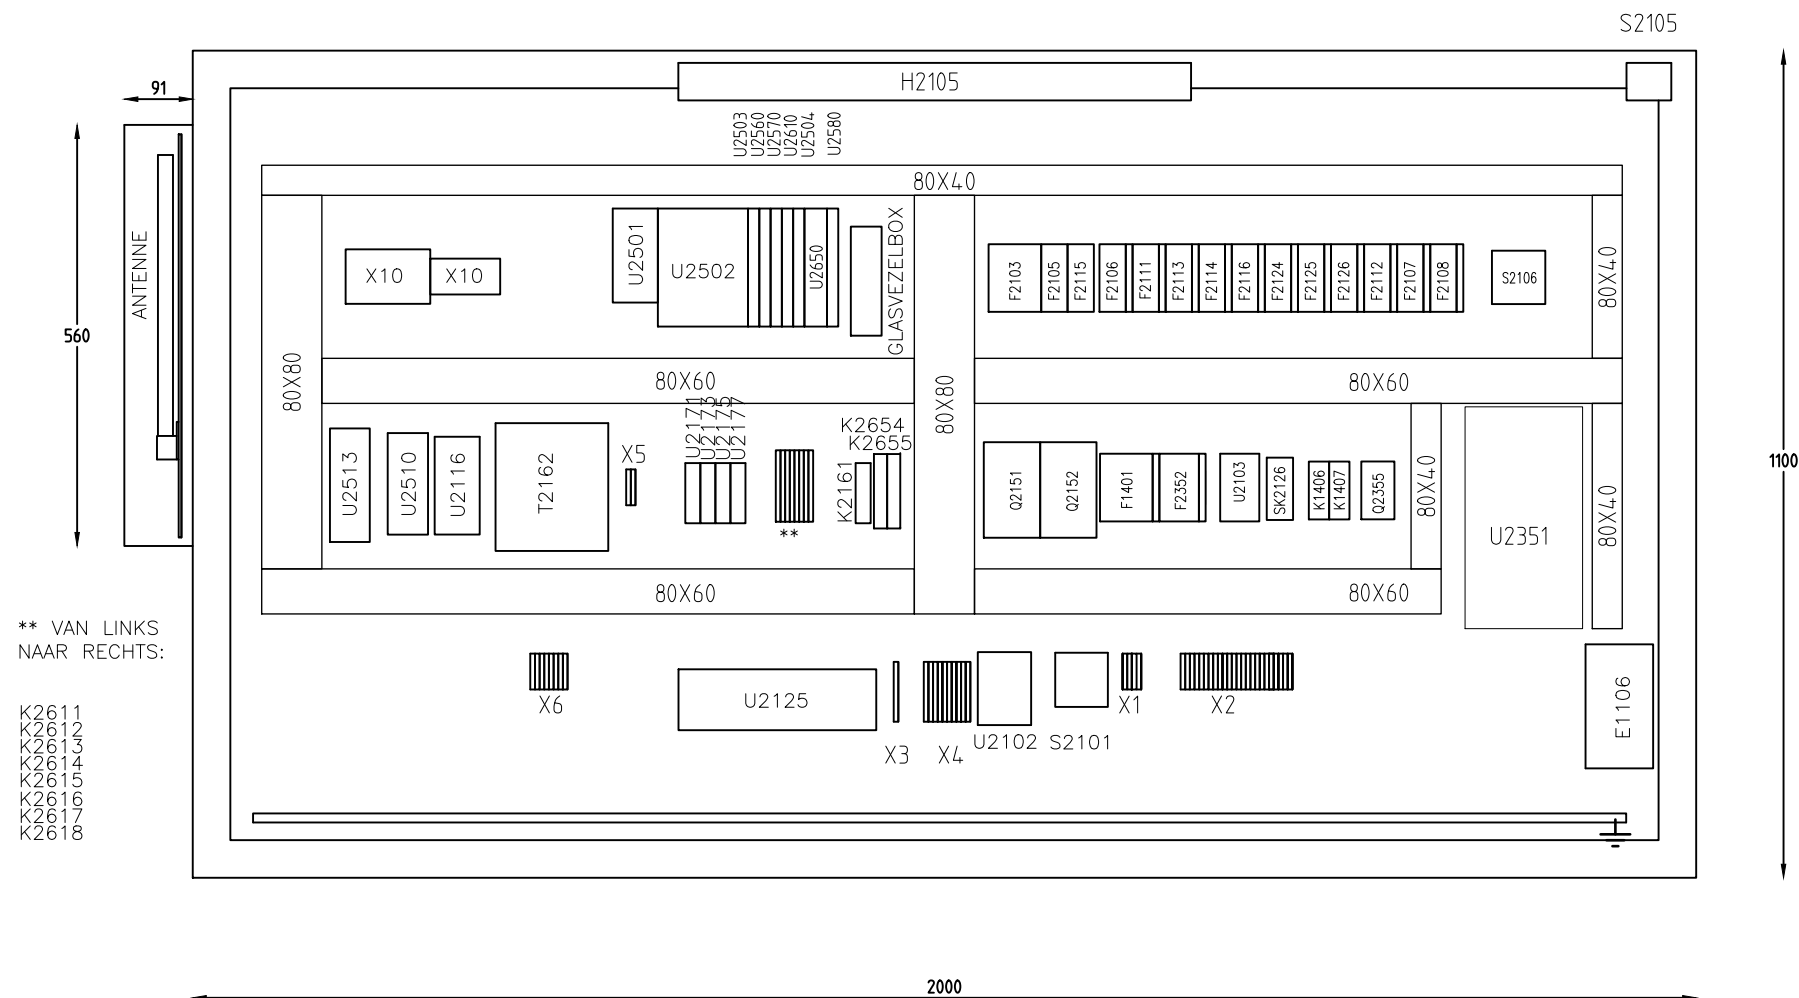


SK-NW SCHAKELKAST INDELING

PONT HET SCHOUW topcode 25E22

REV.:	☒	0	A	B	C	D	E	FORMAAT:
GETEK.:	KrB	IM	IM	IM	TABIJ	Dynniq	DYNNIQ	A3
TEK.NR.:	Z0192							BLAD: 288

CODE	OMSCHRIJVING	FABRIKAAT	TYPE	TECHNISCHE GEGEVENS	OPMERKINGEN
HSK	BUITENOPSTELLINGSKAST	VEHACOM	VR 2020/1100	AFM. BxHxD: 2000x1100x350mm	
HSK	ANTENNEBEHUIZING	BOPLA	P345	AFM. BxHxD: 160x560x91mm	
S2101	HOOFDSCHAKELAAR	ABB	OT63FT4N2		
U2102	OVERSPANNINGSBEVEILIGING	PHOENIX	VAL-MS 230/3+1		
U2103	NETWACHTER	SMITT	XM-52M-M400LN		
F2103	INSTALLATIEAUTOMAAT	ABB	S 203 C 2 NA		
F2105	AARDLEKAUTOMAAT	ABB	DS201C6/0,03		
H2105	KASTVERLICHTING	RITTAL	PS4138180		
H2105	DEURSCHAKELAAR	RITTAL	PS4127010		
F2106, 2111 T/M 2116	INSTALLATIEAUTOMAAT	ABB	S202 B10A		
F2106, 2111, 2113, 2114	HULPCONTACT	ABB	S 2C H11L		
F2116,2124,2125	HULPCONTACT	ABB	S 2C H11L		
S2106	HYGROSTAAT	RITTAL	SK3118000		
U2122	UPS	EATON	ELLIPSE ECO 500		
E2106	KASTVERWARMING	RITTAL	3105370		
U2116	VOEDING	PHOENIX	QUINT-PS/ 1AC/24DC/ 5 (2866750)		
F2124, 2125	INSTALLATIEAUTOMAAT	ABB	SN201L B6A		
Q2151, 2152	MAGNEETSCHAKELAAR	TELEMECANIQUE	LC1D65P7		
U2351	SOFTSTARTER	CONTROL TECHNIQUES	IS140023B7,5Kw 23A		
F2352	INSTALLATIEAUTOMAAT	ABB	S 202 C32		
F2352	HULPCONTACT	ABB	S 2C H11L		
Q2355	MAGNEETSCHAKELAAR	TELEMECANIQUE	LC1D18P7		
F2401	INSTALLATIEAUTOMAAT	ABB	SC203C16NA		
F2401	HULPCONTACT	ABB	S 2C H11L		
K2406, 2407	HULPRELAIS 12A 2x WISSEL	SMITT	M2-L-D024		
F2126, F2112	INSTALLATIEAUTOMAAT	ABB	SN201L C6A		
K2406, 2407	HULPRELAIS 12A 2x WISSEL	SMITT	VM-2R 8 PENS		
U2491	GLASVEZELBOX	-	MICROFOCUS WODF		
U2510	SWITCH	MOXA	EDS-308		
U2513	WIFI AP	-	AWK-3131		
SK2126	TIJDSCHAKELKLOK	LEGRAND	412631		TU 4774-782
K2611 T/M 2618	HULPRELAIS 6A 1x WISSEL	TELEMECANIQUE	RSL1PVBU		
K2654,2655	VEILIGHEIDSRELAIS	PHOENIX	PSR-SCP-24VDC/FSP/1X1/1X2		
K2161	IMPULSRELAIS	EBERLE	SBT		
T2162	HR-DIMTRAFO VOOR LED 2 150VA	WESEMANN	HR-DIM 150VA		
U2171,U2173,U2175,U2177	STROOMBEWAKINGSRELAIS VOOR LED 2	WESEMANN	4160		
X1 1 T/M 4	AANSLUITKLEM	PHOENIX	UT 2,5		
X2 1 T/M 24	AANSLUITKLEM	PHOENIX	UT 2,5		
X3 1 T/M 2	AANSLUITKLEM	PHOENIX	UT 2,5		
X4 1 T/M 10 (5 STUKS)	OVERSPANNINGSBEVEILIGING	PHOENIX	TT-2/2-M-24VDC		
X5	ZEKERINGKLEM	PHOENIX CONTACT	UT4-HESILED 60	3046126	
X6	ZEKERINGKLEM	PHOENIX CONTACT	UT4-HESILED 60	3046126	
X6	AANSLUITKLEM	PHOENIX	UT 2,5		
X10	ZEKERINGKLEM	PHOENIX	UK5-HESI		
X10	AANSLUITKLEM	PHOENIX	UT 2,5		
F2107. F2108	INSTALLATIEAUTOMAAT	ABB	S202 B10A		
F2107. F2108, F2112	HULPCONTACT	ABB	S 2C H11L		

		SK-NW MATERIAALLIJST PONT HET SCHOUW topcode 25E22	REV.:		0	A	B	C	D	E	FORMAAT: A3
			GETEK.:	KrB	IM	IM	IM	TABIJ	Dynniq	DYNNIQ	
			TEK.NR.: Z0192								BLAD: 289

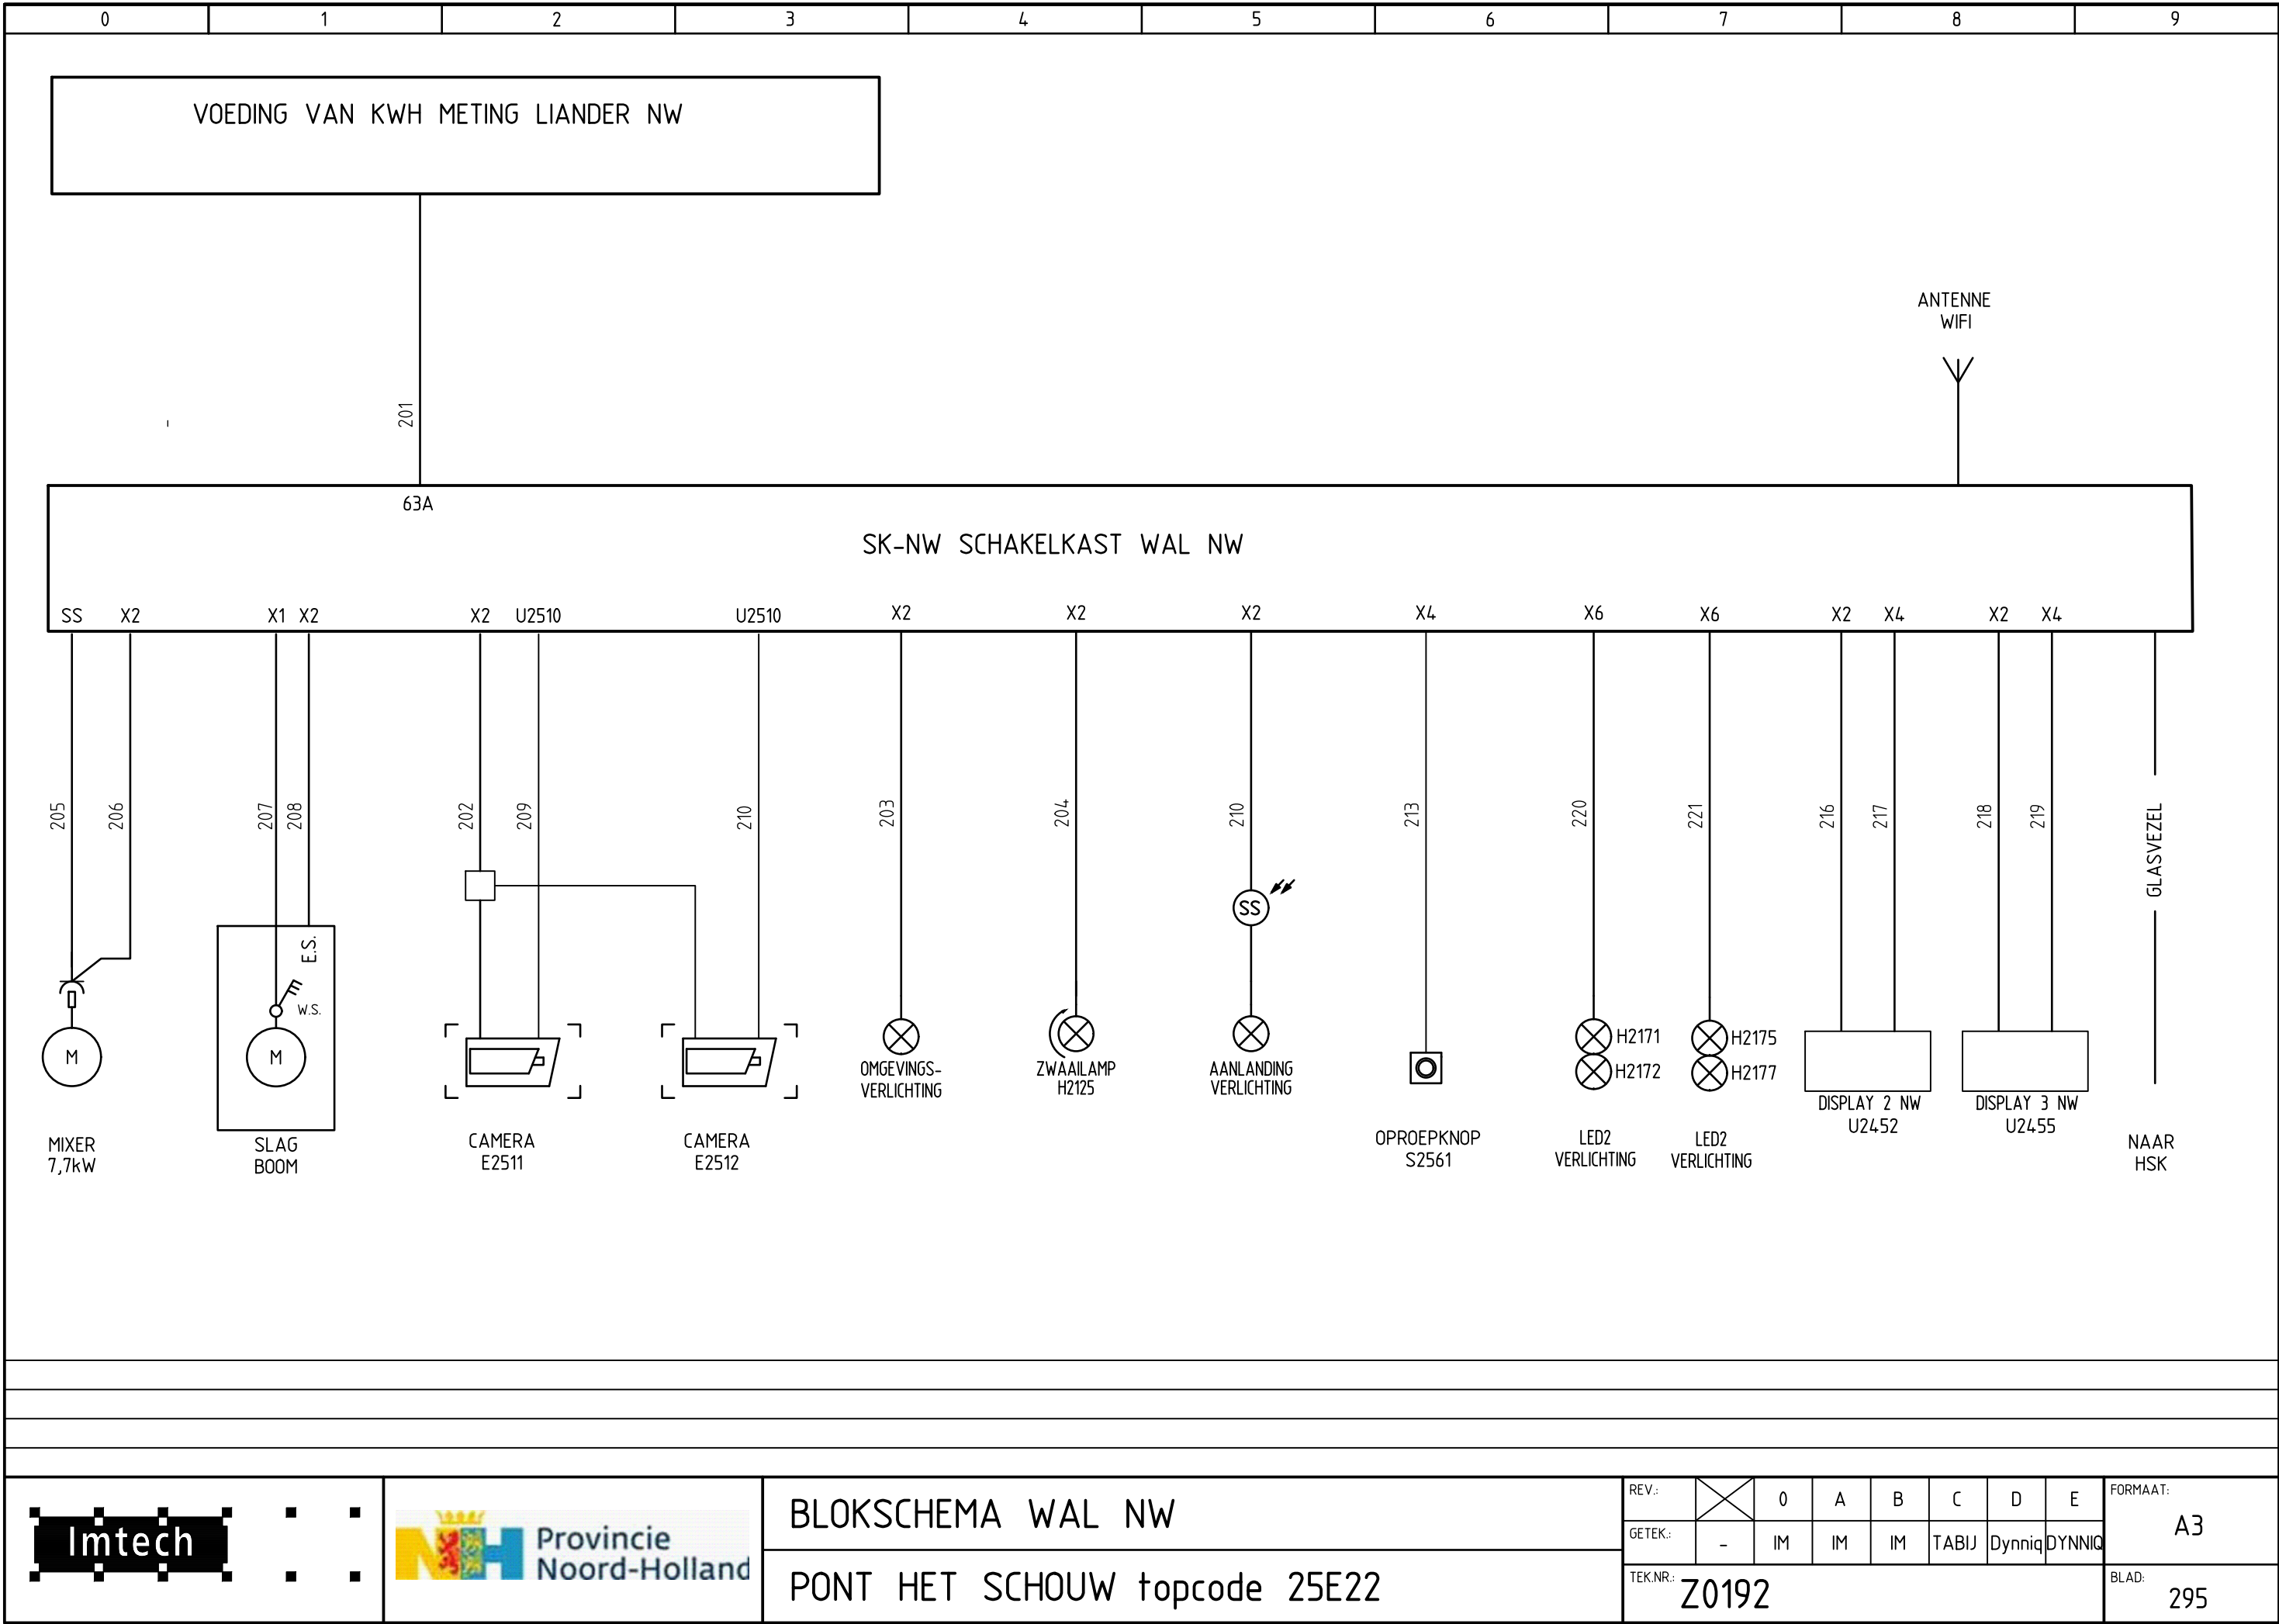

Imtech



Provincie Noord-Holland

BLOKSCHEMA WAL NW

PONT HET SCHOUW topcode 25E22

REV.:		0	A	B	C	D	E	FORMAAT:
GETEK.:	-	IM	IM	IM	TABIJ	Dynniq	DYNNIQ	A3
TEK.NR.:	Z0192							BLAD: 295

FILENR: Z0192-108

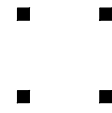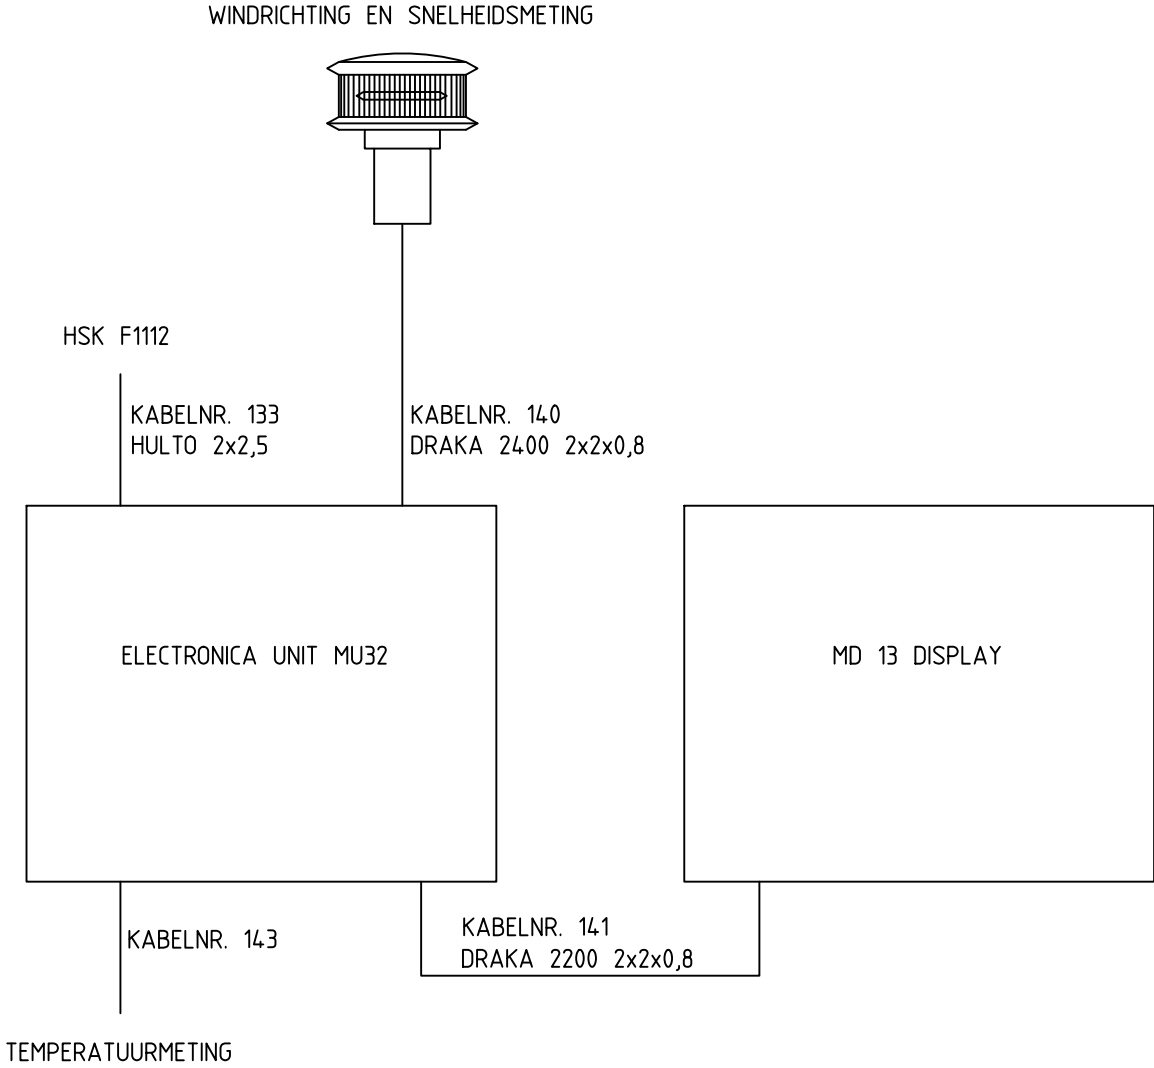


BLOKSCHEMA METEO


PONT HET SCHOUW topcode 25E22



REV.:		0	C					
GETEK.:	KrB	IM	TABIJ					
TEK.NR.:	Z0192							

FORMAAT:	A3
BLAD:	300

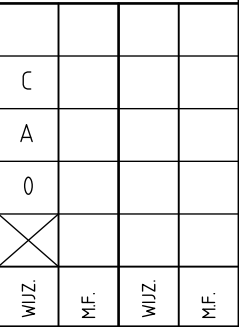

301

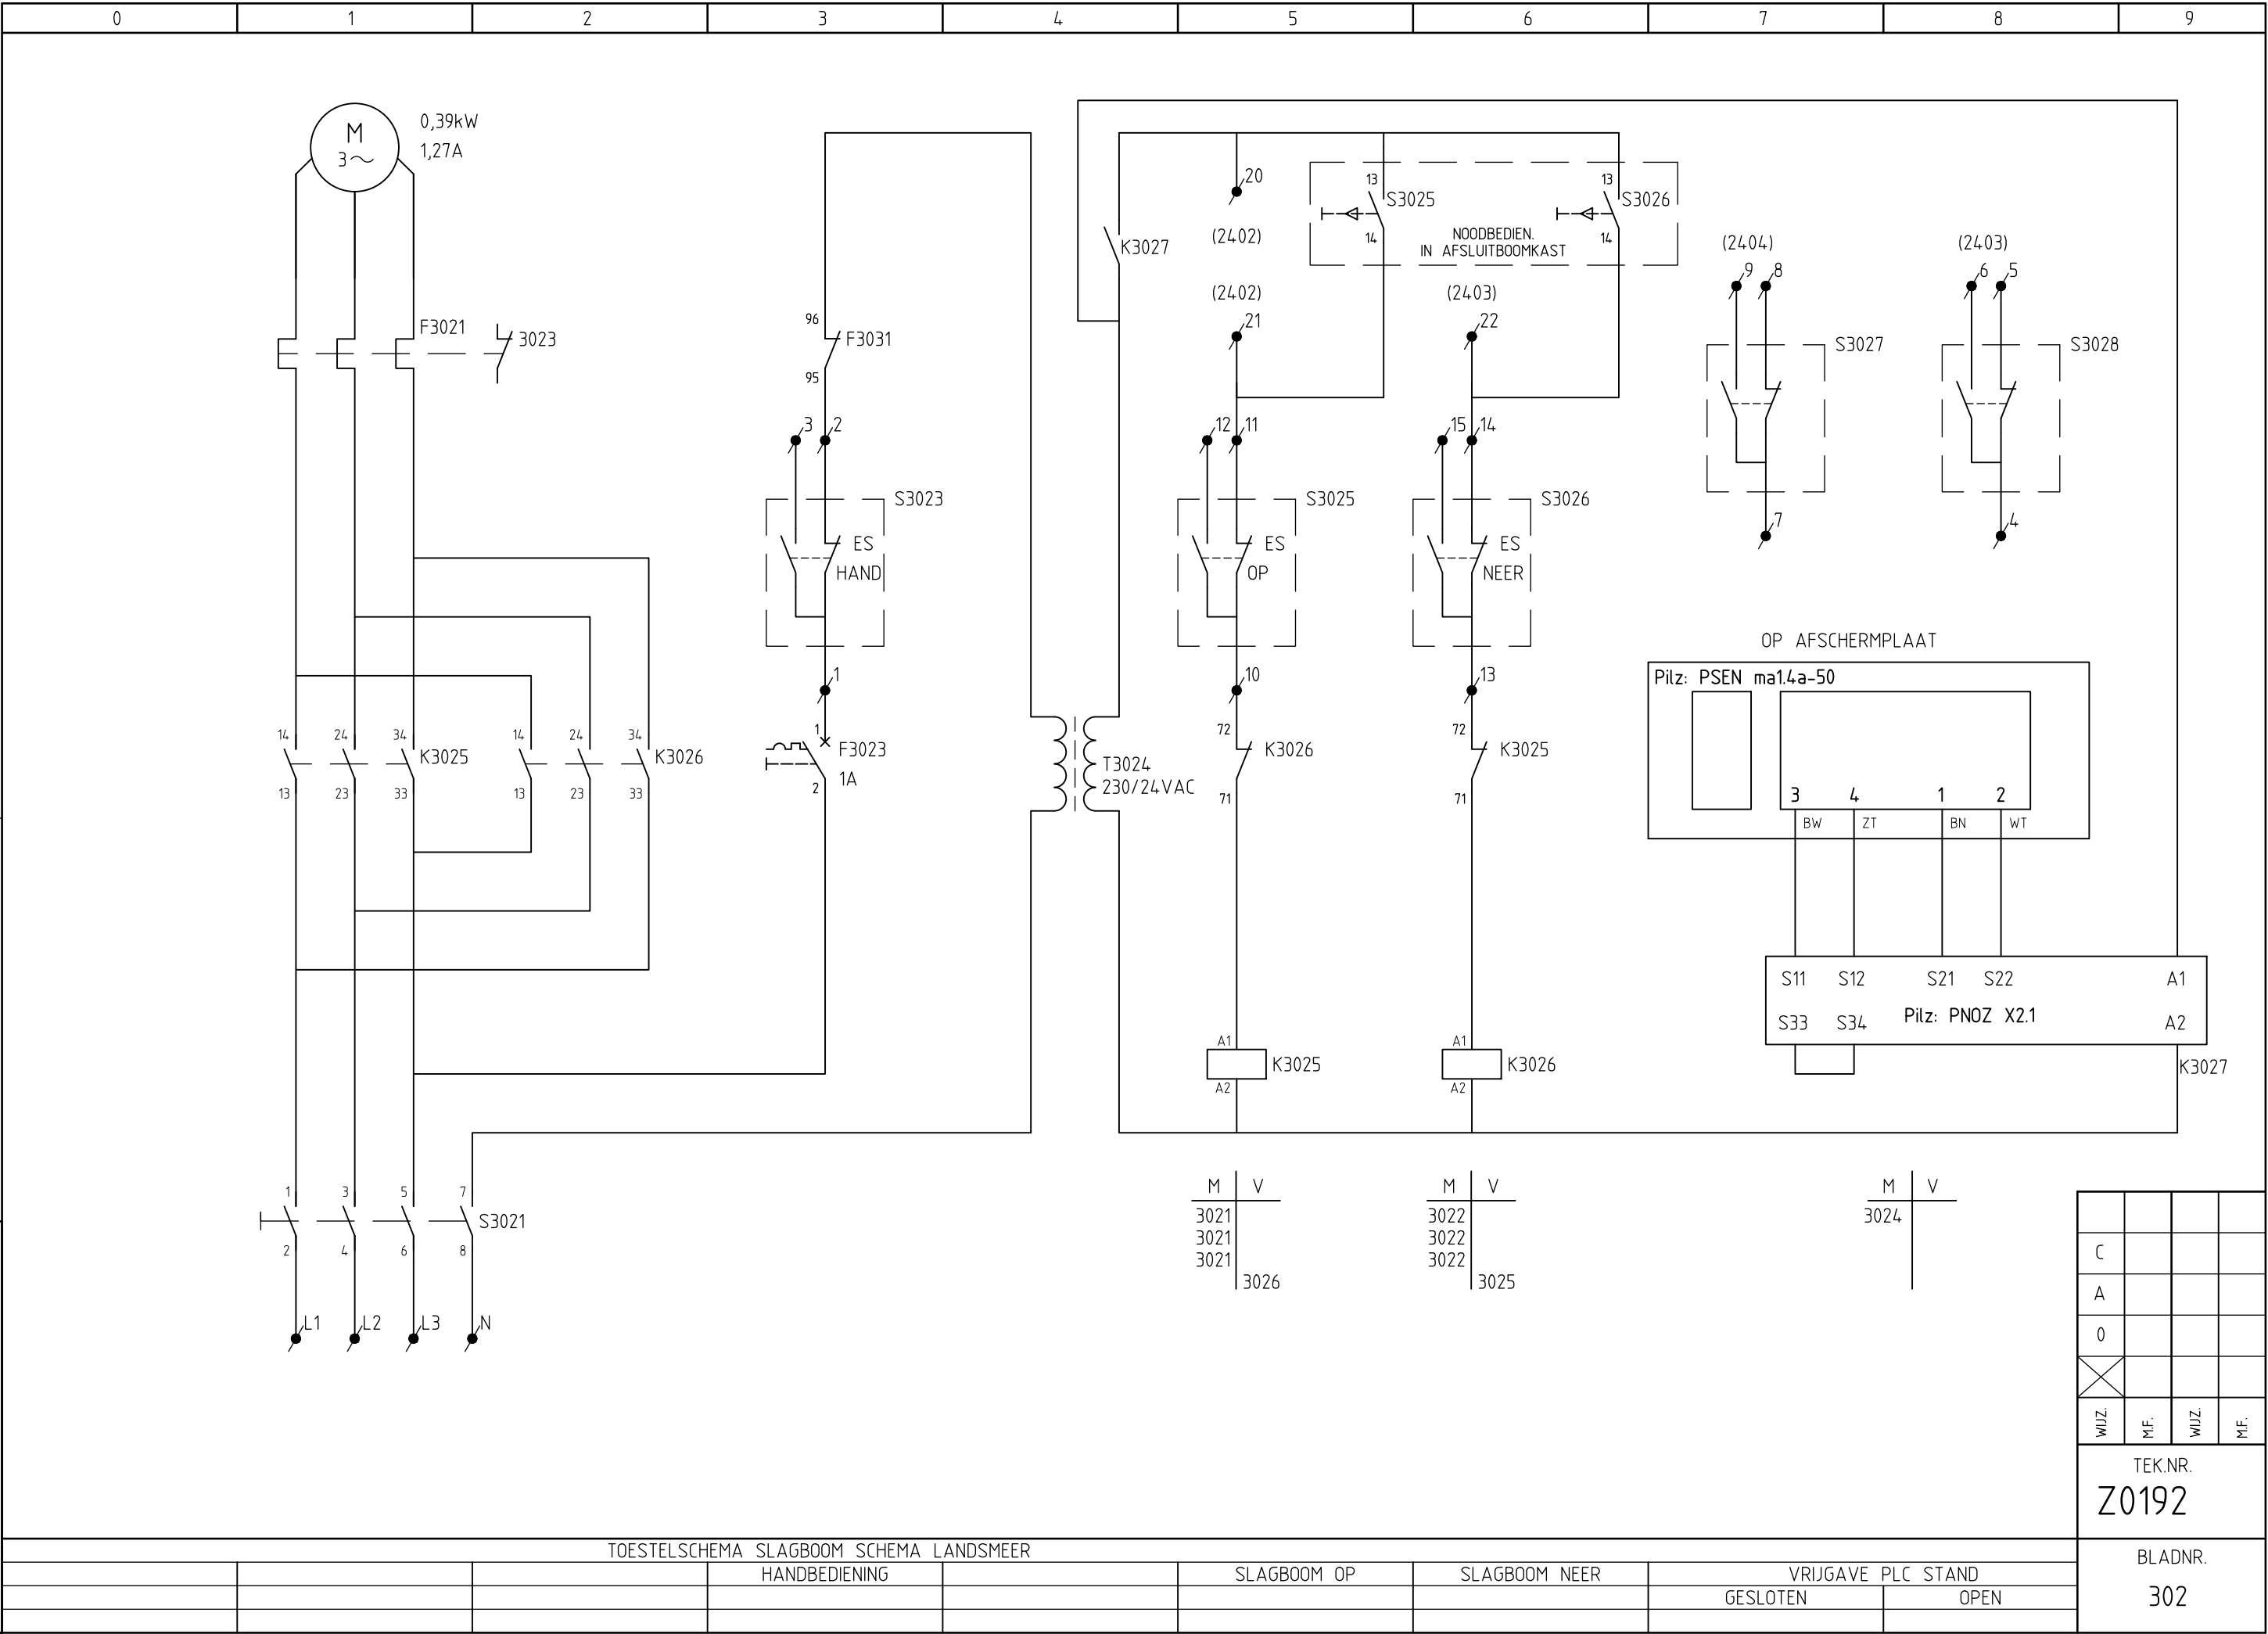

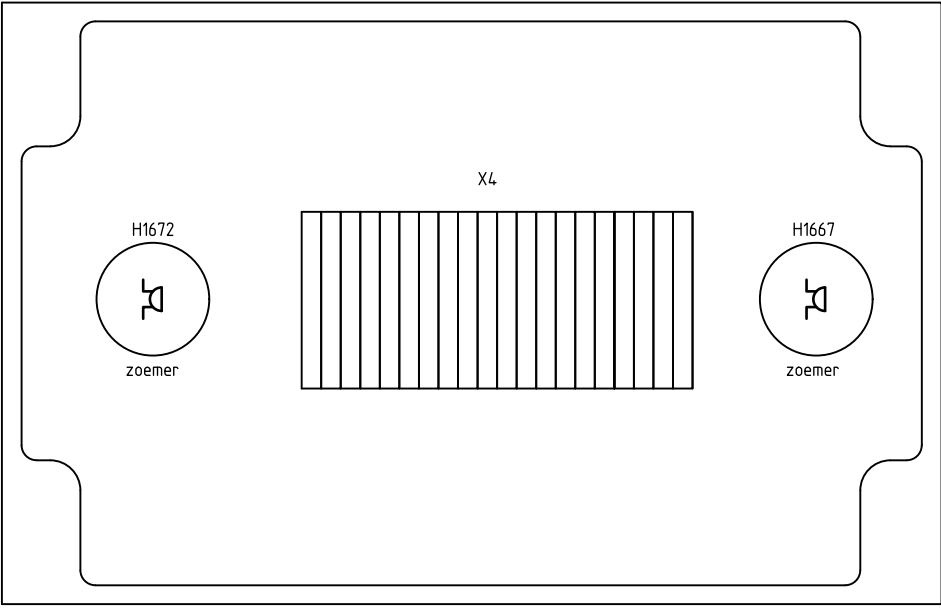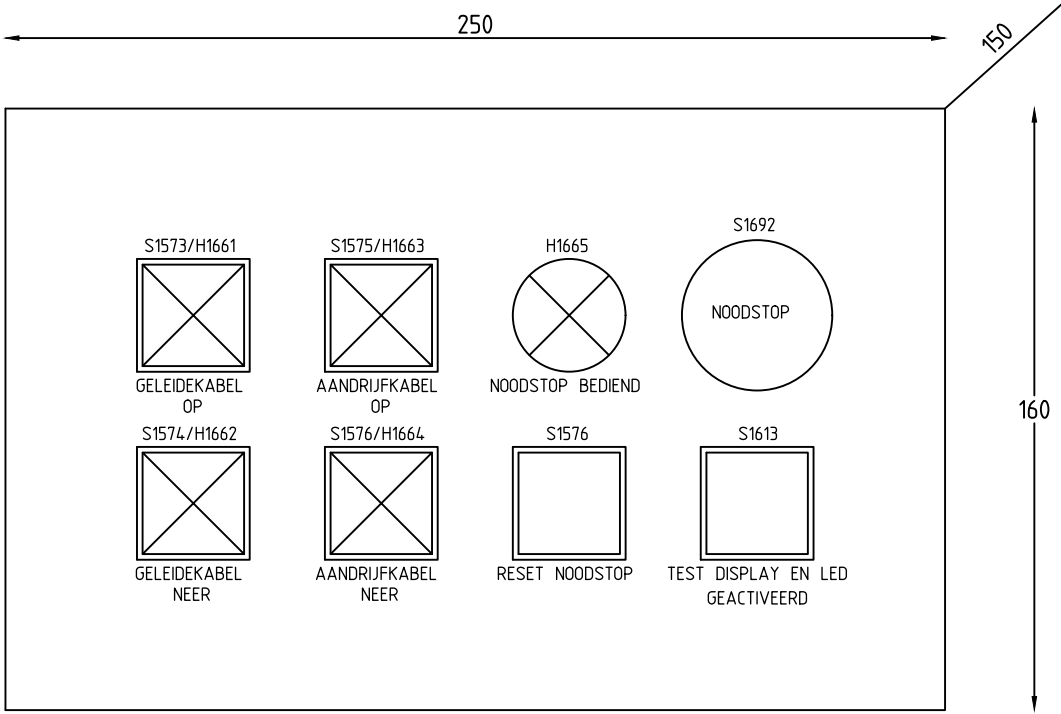

CODE	OMSCHRIJVING	FABRIKAAT	TYPE	TECHNISCHE GEGEVENS	OPMERKINGEN
-	POLYCARBONAAT KAST	BOPLA	M250	AFM. (BxHxD): 250x160x150mm	
S1573/H1661, S1574/H1662	VERLICHTE DRUKKNOP WIT	EA0 BENELUX	704.230.7		ELEMENT 1M: 704.908.1
S1575/H1663, S1576/H1664	VERLICHTE DRUKKNOP WIT	EA0 BENELUX	704.230.7		ELEMENT 1M: 704.908.1
H1665	SIGNAALLAMP WIT	EA0 BENELUX	704.202.7		
S1576	RESET NOODSTOP BLAUW	EA0 BENELUX	M250		ELEMENT 1M: 704.908.1
S1692	NOODSTOP	TELEMECANIQUE	ZB4BS834		ELEMENT 2V: ZB4BZ104
X4	AANSLUITKLEMMEN	PHOENIX	UT2,5		
S1613	TESTDRUKKNOP BLAUW	EA0 BENELUX	M250		ELEMENT 1M: 704.908.1
H1672	ZOEMER	?	?	?	?




BEDIENKAST BEDIENHUIS

PONT HET SCHOUW topcode 25E22

REV.:		0	C	D	E		
GETEK.:	KrB	IM	TABIJ	Dynniq	DYNNIQ		
TEK.NR.:	Z0192						BLAD:
						305	


FORMAAT:

A3

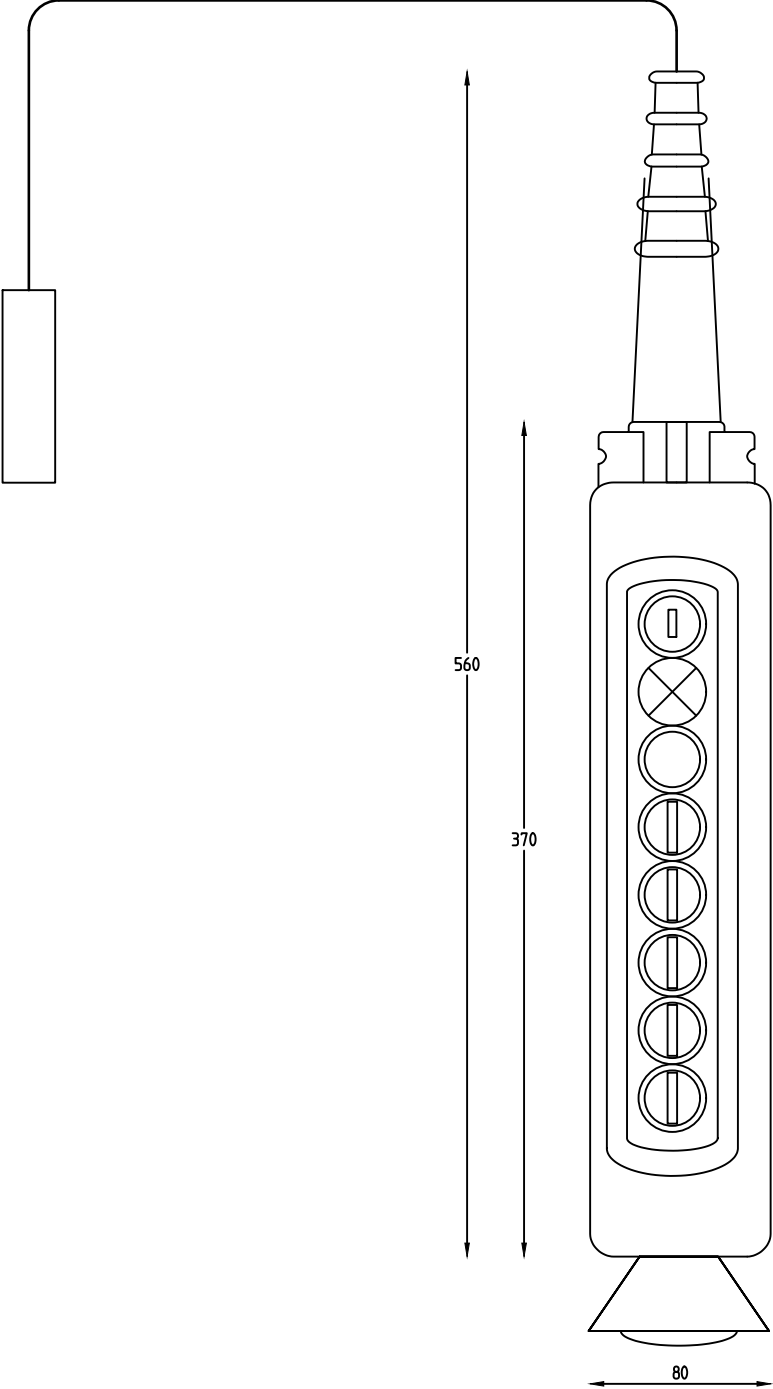

- S1692 NOODBEDIENING IN
- H1666 NOODSTOP BEDIEND
- S1582 RESET NOODSTOP
- S1583 GELEIDERKABEL OP - 0 - NEER
- S1585 AANDRIJFKABEL OP - 0 - NEER
- S1587 AANDRIJFKABEL VOORUIT - 0 - ACHTERUIT
- S1591 SLAGBOOM OP - 0 - NEER
- S1593 HEKJES OPEN - 0 - DICT
- S1694 NOODSTOP

CODE	OMSCRIJVING	FABRIKAAT	TYPE	OPMERKINGEN
	CHINEES	TELEMECANIQUE	XAC A08	
S1692	SLEUTELSCHAKELAAR	TELEMECANIQUE	ZA2 BG4	CONTACTELEMENT 1V: ZB2 BE102 (2x)
H1666	SIGNAALLAMP ROOD	TELEMECANIQUE	ZA2 BV04	LAMPHOUDER ZB2 BV006, LEDLAMP DL1 CF....
S1582	RESET NOODSTOP BLAUW	TELEMECANIQUE	XAC A94.16	CONTACTELEMENT 1M: ZB2 BE101
S1583,S1585,S1587,S1591,S1593	KEUZESCHAKELAAR	TELEMECANIQUE	ZA2 BD3	CONTACTELEMENT 1M: ZB2 BE101 (2X)
S1694	NOODSTOP	TELEMECANIQUE	ZA2 BS4.4	CONTACTELEMENT 1V: ZB2 BE102 (2x), MET BESCHERMKAP XAC A982
-	Kabel	JOBARCO	CC 25x0,75	DIAMETER 14,4
-	CONNECTOR	PHOENIX	1407643, 1407671, 1687477, 1687480	STIFT: 1674781
-	-			

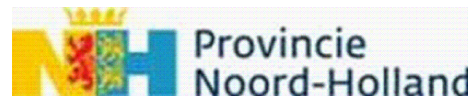		CHINEES	REV.:		0	C					FORMAAT: A3
		PONT HET SCHOUW topcode 25E22	GETEK.:	KrB	IM	TABIJ					
			TEK.NR.: Z0192								

