
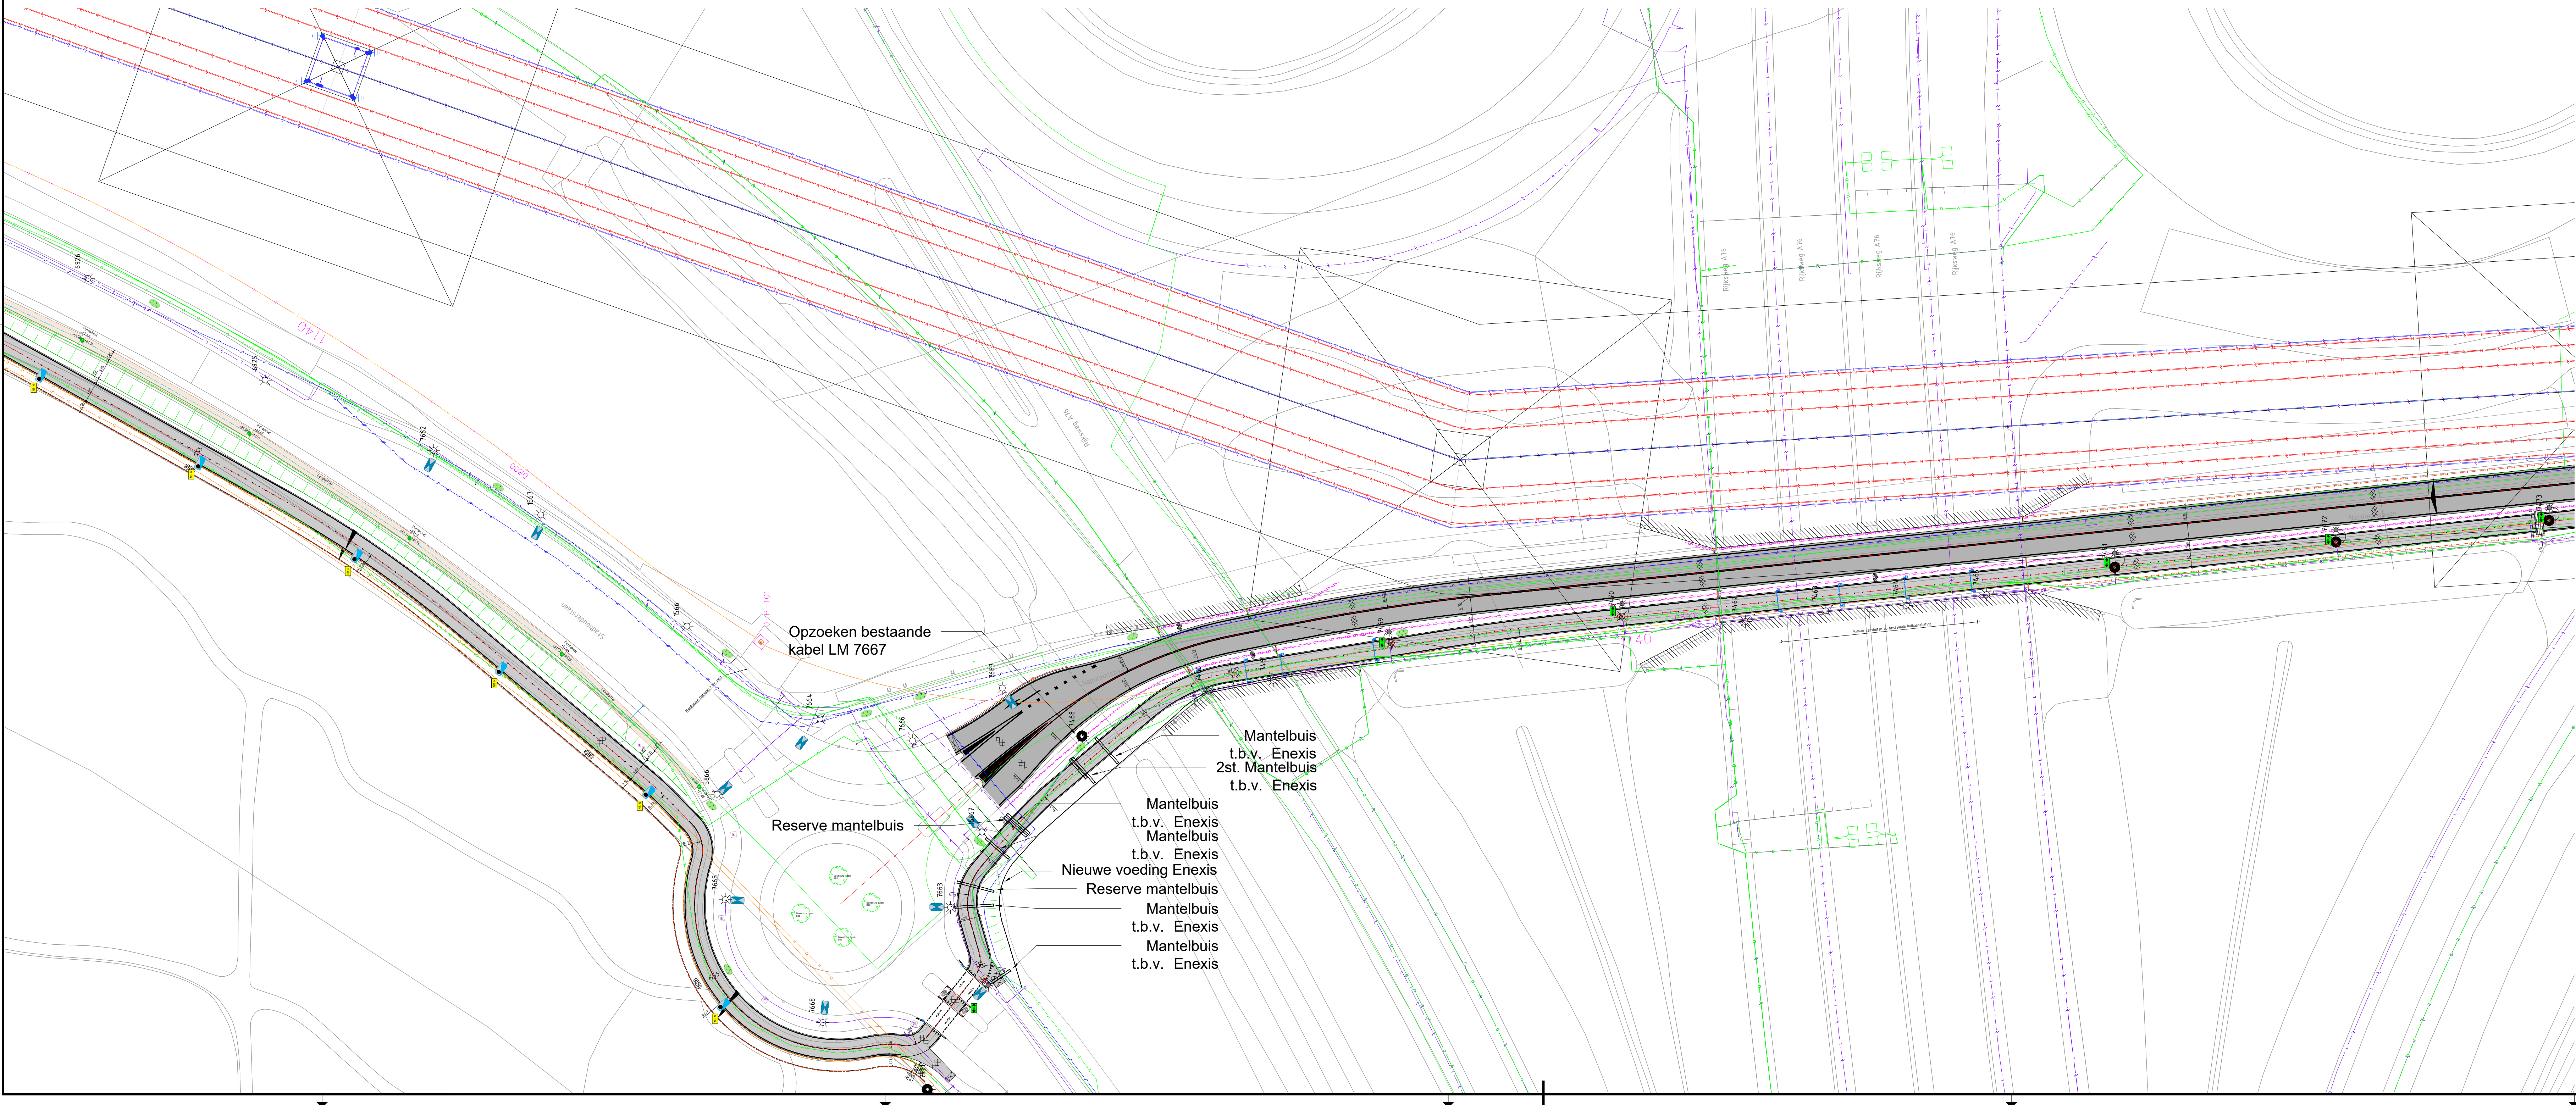
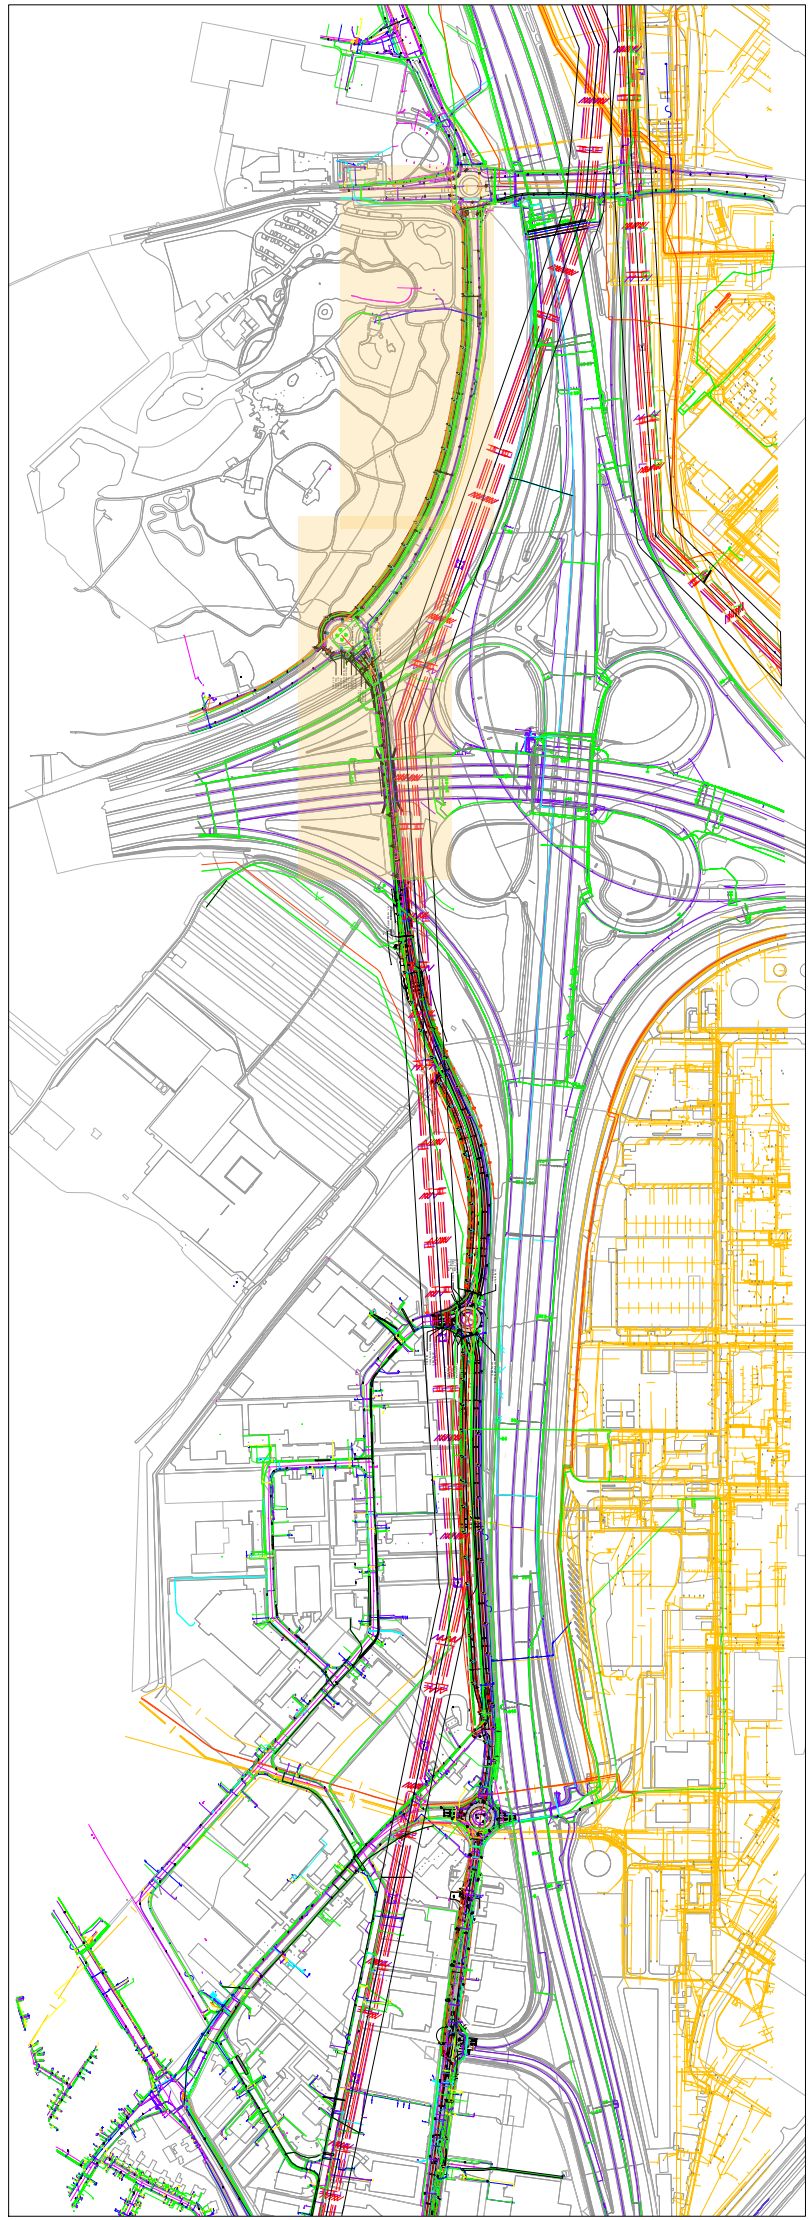


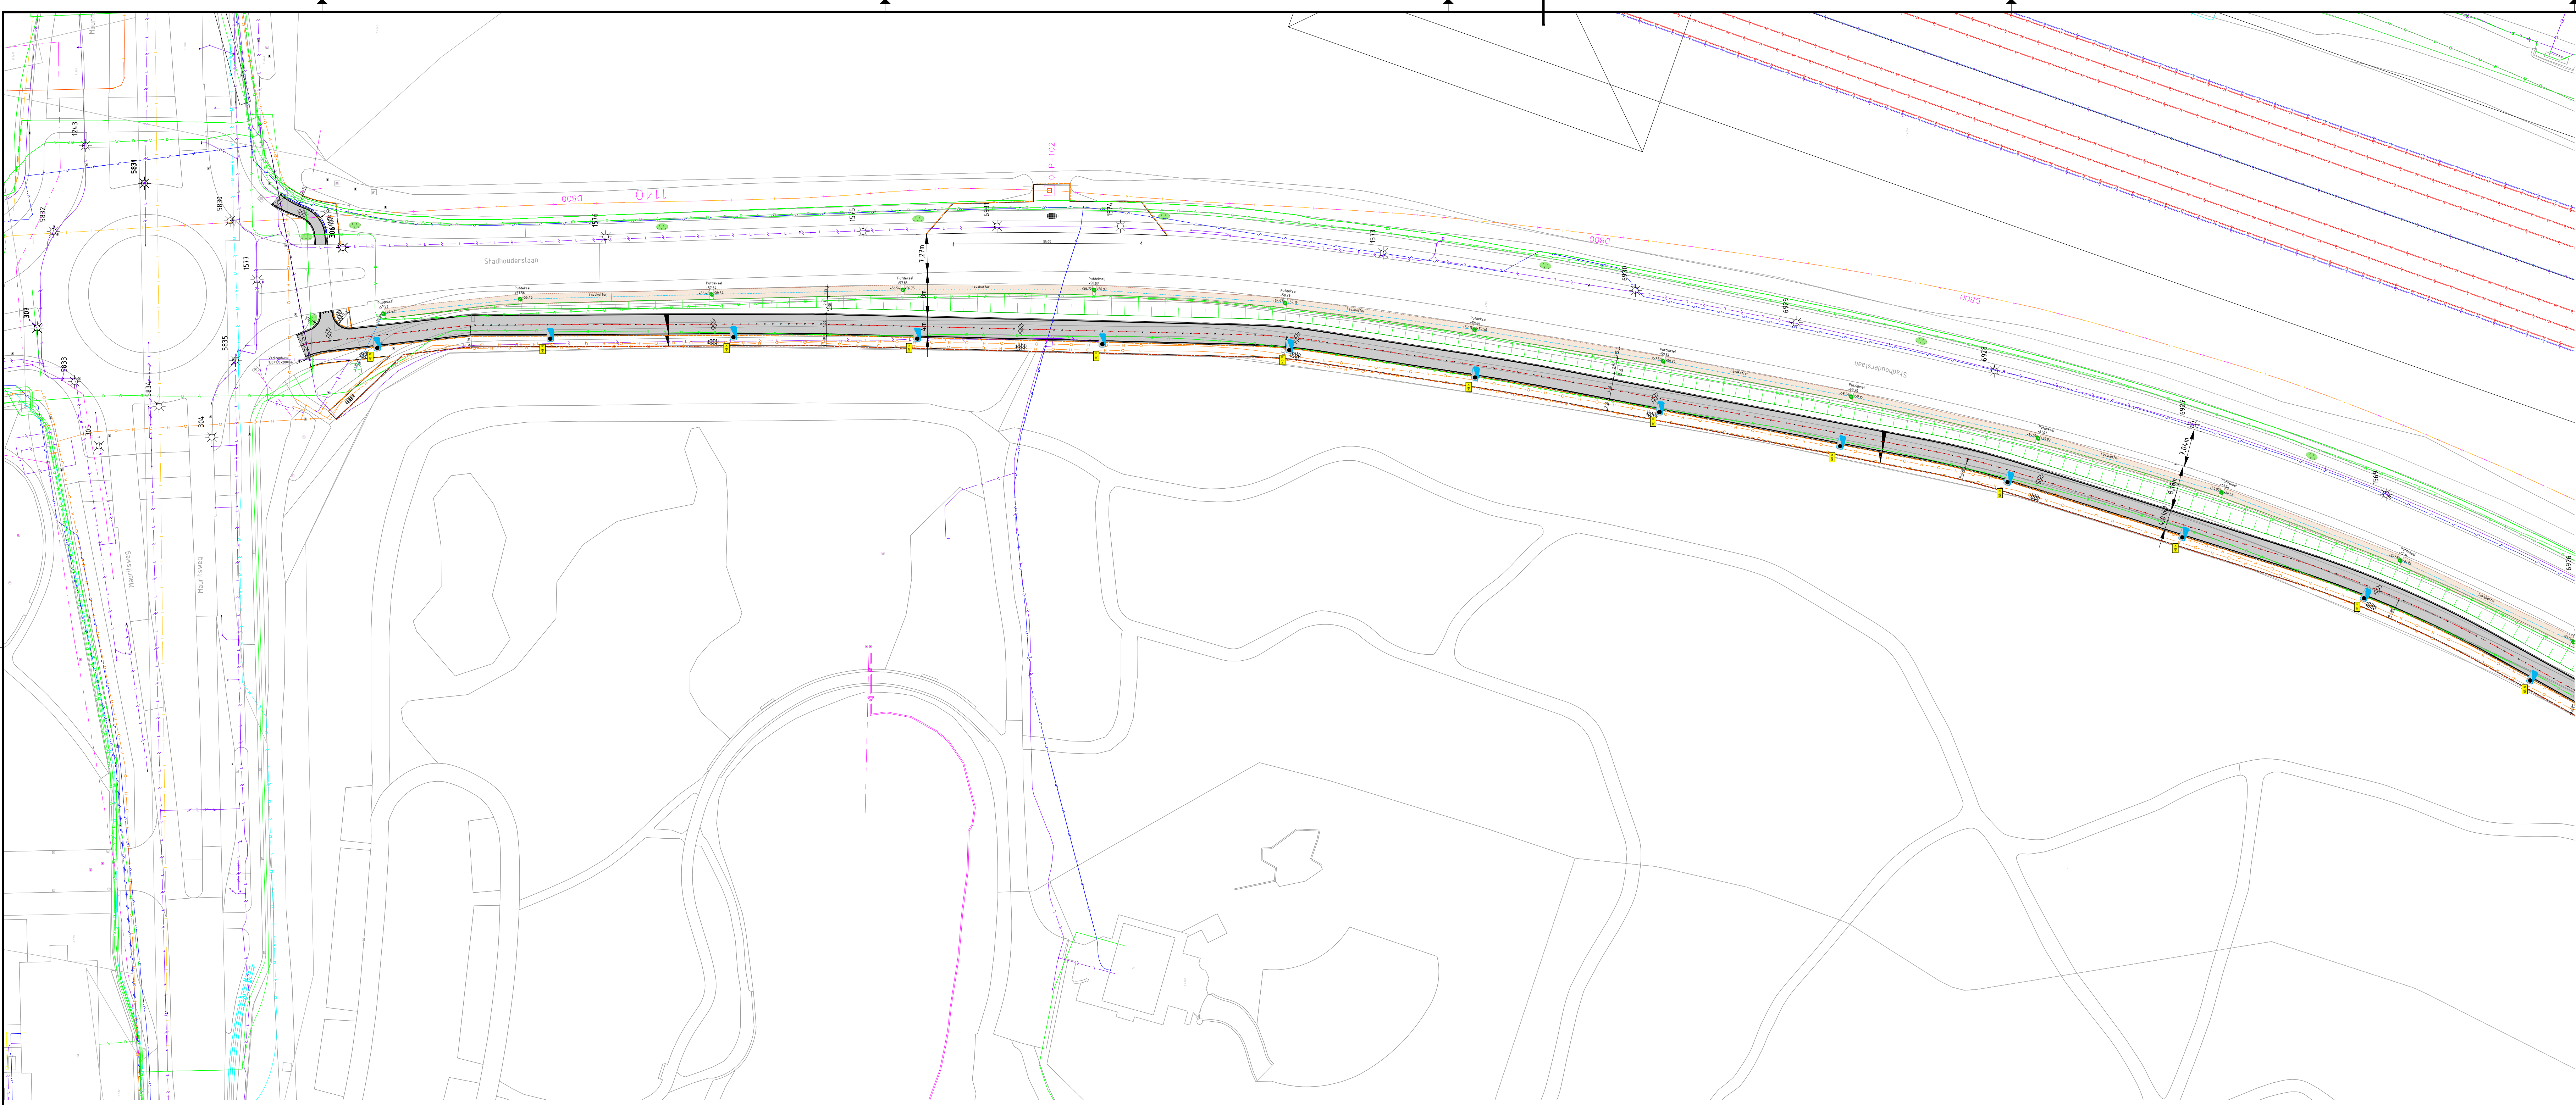

Legenda

	Nieuw asfalt		Straatkolc
	Asfaltverharding frezen (deklaag-fussentaag)		Troftkolc
	Verbreeding: asfaltverharding + fundering		Putdeksel
	Nieuw beton		PVC-315 HWA rioel
	Nieuw asfalt Fielspad		Geleiderail T-32 133m (NZ, W210, T01 ASI B)
	Coating kleur: rood		Barrier
	Coating kleur: groen		Dassenraster
	Betonstraatstenen keurformaat in halfsteensverband, kleur: rood		Terugkeervoorziening (Dassen)
	Betonstraatstenen keurformaat in halfsteensverband (langsricting), kleur: grijs		Dassenrooster
	Grasbetonsteen		Markering doorgetrokken streep dik 0,30m
	Printbeton		Markering doorgetrokken streep dik 0,10m
	H-stenen t.p.v. inritten		Markering doorgetrokken streep dik 0,15m
	trottoirtegels afm. 300x300x45mm kleur: grijs		Markering 0,50-0,50 streep dik 0,10m
	Rammelstrook		Markering 1,1 streep dik 0,10m
	Herstraten		Markering 1-3 streep dik 0,30m
	Aanbrengen betonloof 320x320mm		Markering 2,70-0,30 streep dik 0,10m
	Aanbrengen trottoirband 180/200x250mm		Markering 0,30-2,70 streep dik 0,10m
	Aanbrengen RWS-band 110/220x250mm		Markering haaienanden Afmetingen: 0,50x0,50m
	Trottoirband 180/200x250mm oogreflectorband		Markering blokmarkering Afmetingen 0,50x0,50m
	Getrokken rototband 320/400x500mm		Nieuwe berm
	Opsluitband 100x200mm		Bestaande boom
	Opsluitband 100x300mm		Gevenste boom bos
	Freesvak		Bestaande te handhaven inrit
	Blokhaag		Projectgrens

Opmerkingen

- Maten in meters, tenzij anders vermeld;
- Materiaalmaten in millimeters, tenzij anders vermeld;
- Hoogtematen in meters t.o.v. N.A.P., tenzij anders vermeld;
- Diameters in millimeters, tenzij anders vermeld;
- Coördinaten in meters t.o.v. Rijksdriehoekstelsel;
- Hoeken in graden (GSD);
- Ligging kabels en leidingen indicatief weergegeven, exacte ligging bepalen d.m.v. het graven van proefsteeuwen.

Schaal 1:500



3.0	Rechtsaankomende t.b.v. aanbrenging	Juhyr	ML	MV	17-07-2024
2.0	VO ter vaststelling	Gra	SLA	MV	06-11-2023
1.0	Zeven algem.	Flab	SLA	MV	13-08-2023
opdrachtgever					
Gemeente Stein					
project					
Doorfietspad Stein					
voorbereiding					
Kabels en leidingen tekening As-built Mantelbuizen (Gemeente Stein/Enexis)					
documentatie		documentversie			
Definitief		3.0			
projectnummer / tekeningnummer		B13366-RHD-WX-XX-GD-C-101709-1			
formaat	schaal	tekst	bladzijde	van	
A0	1:500	DO	1	4	