
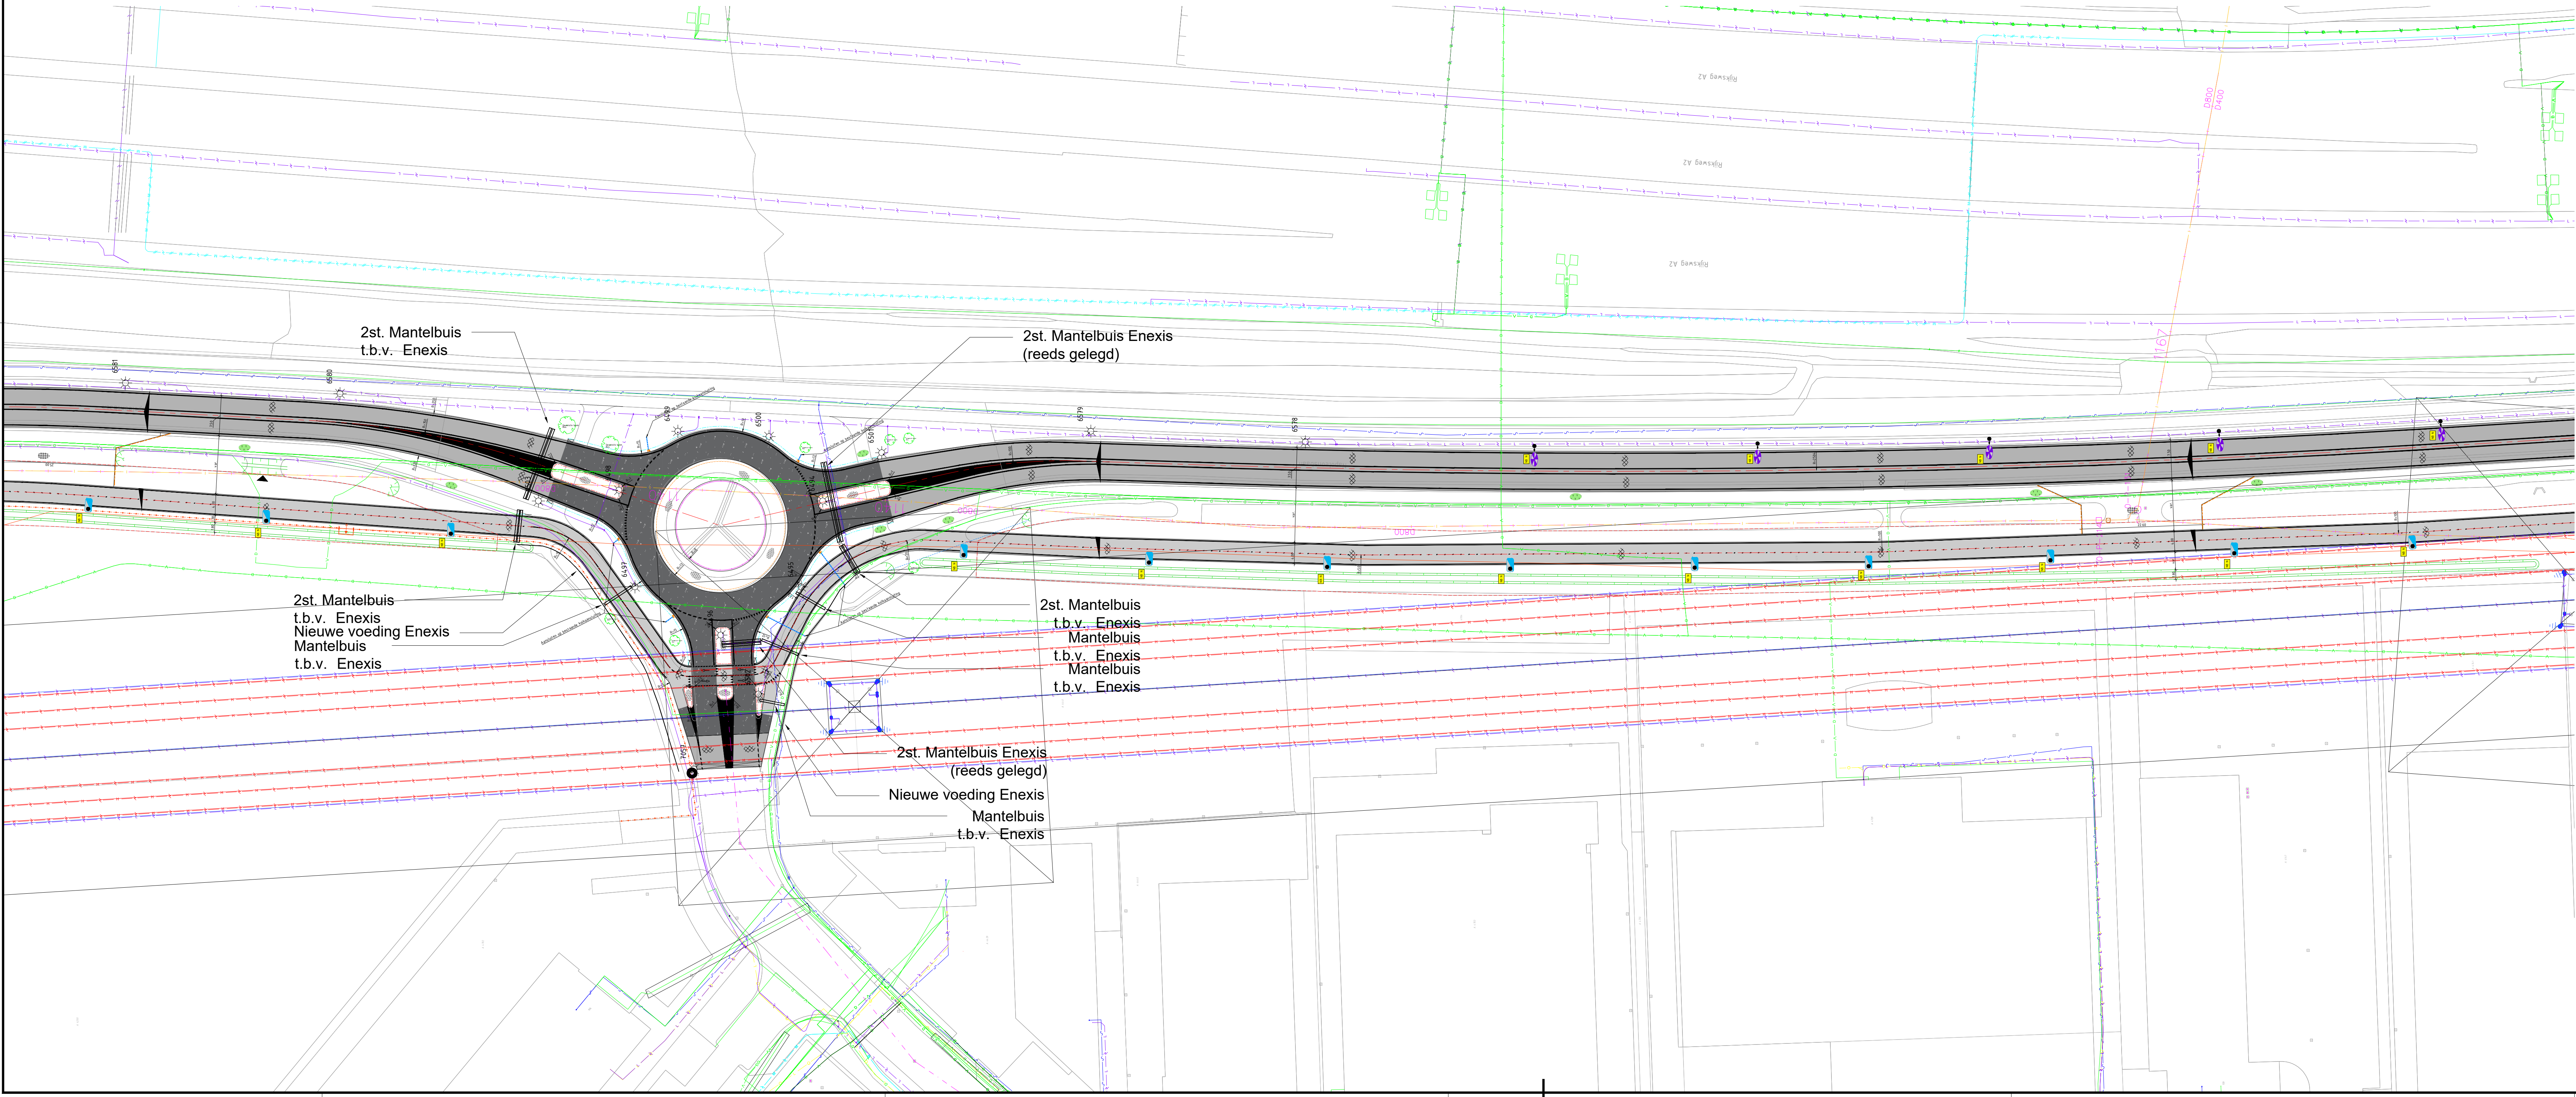
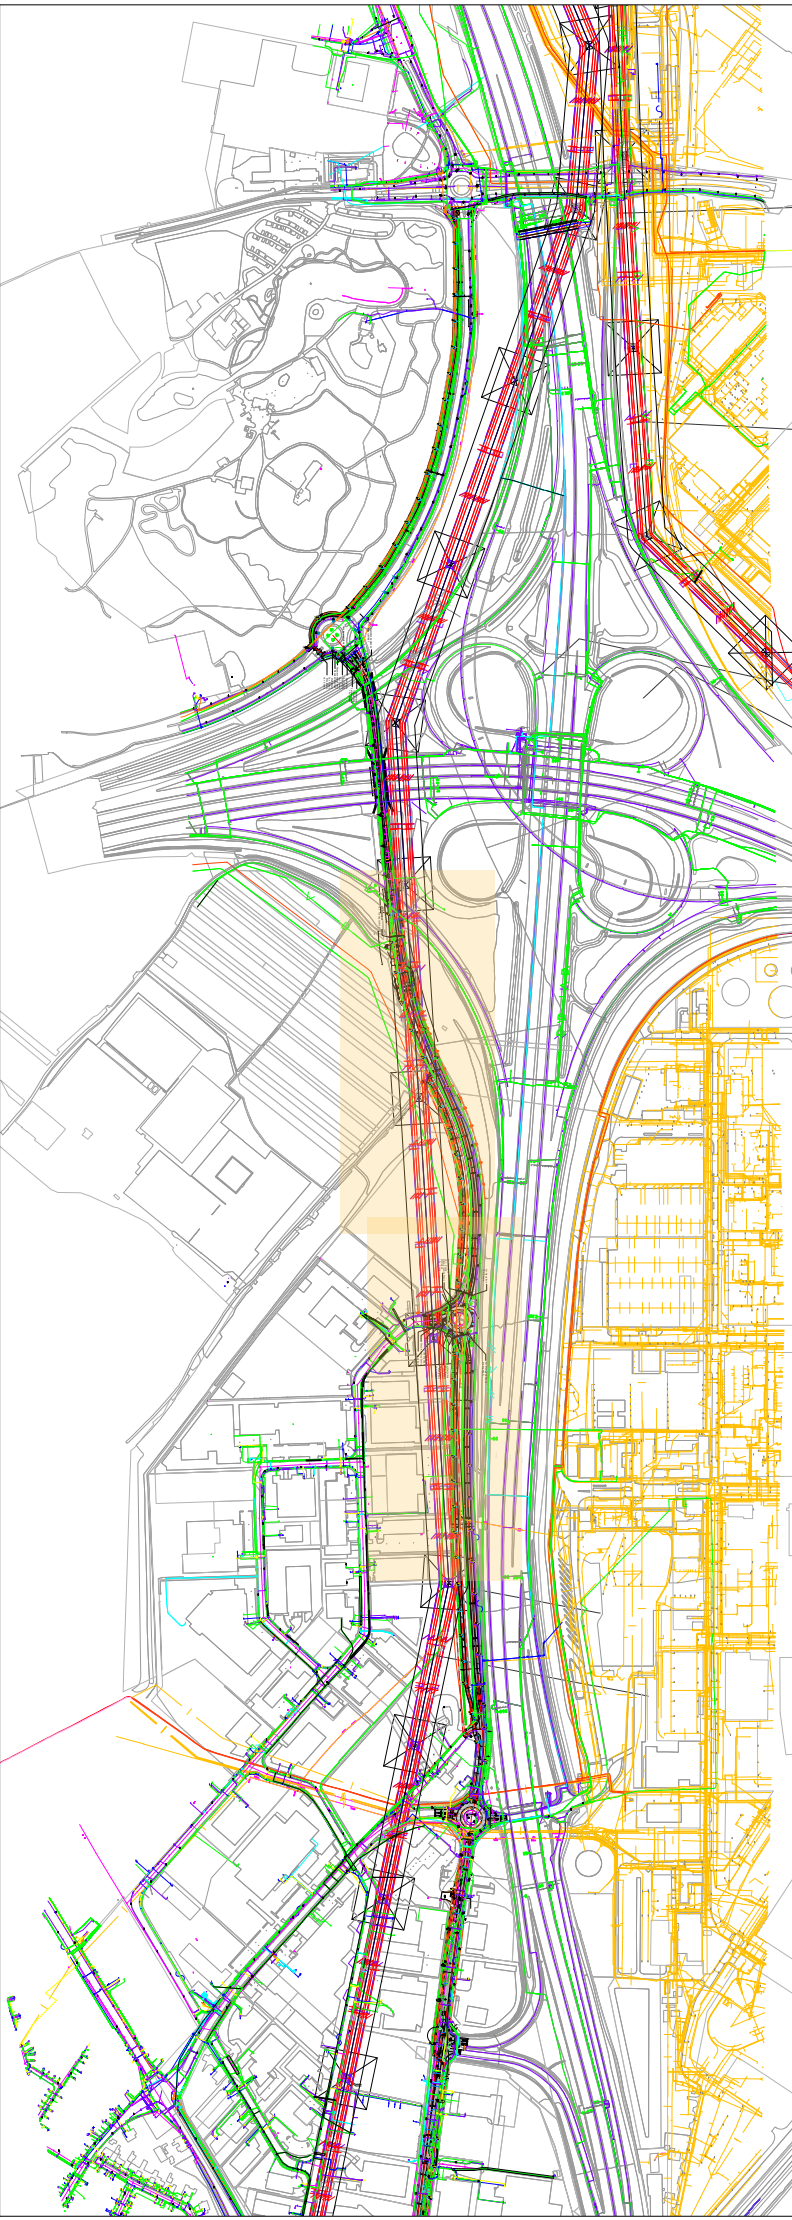


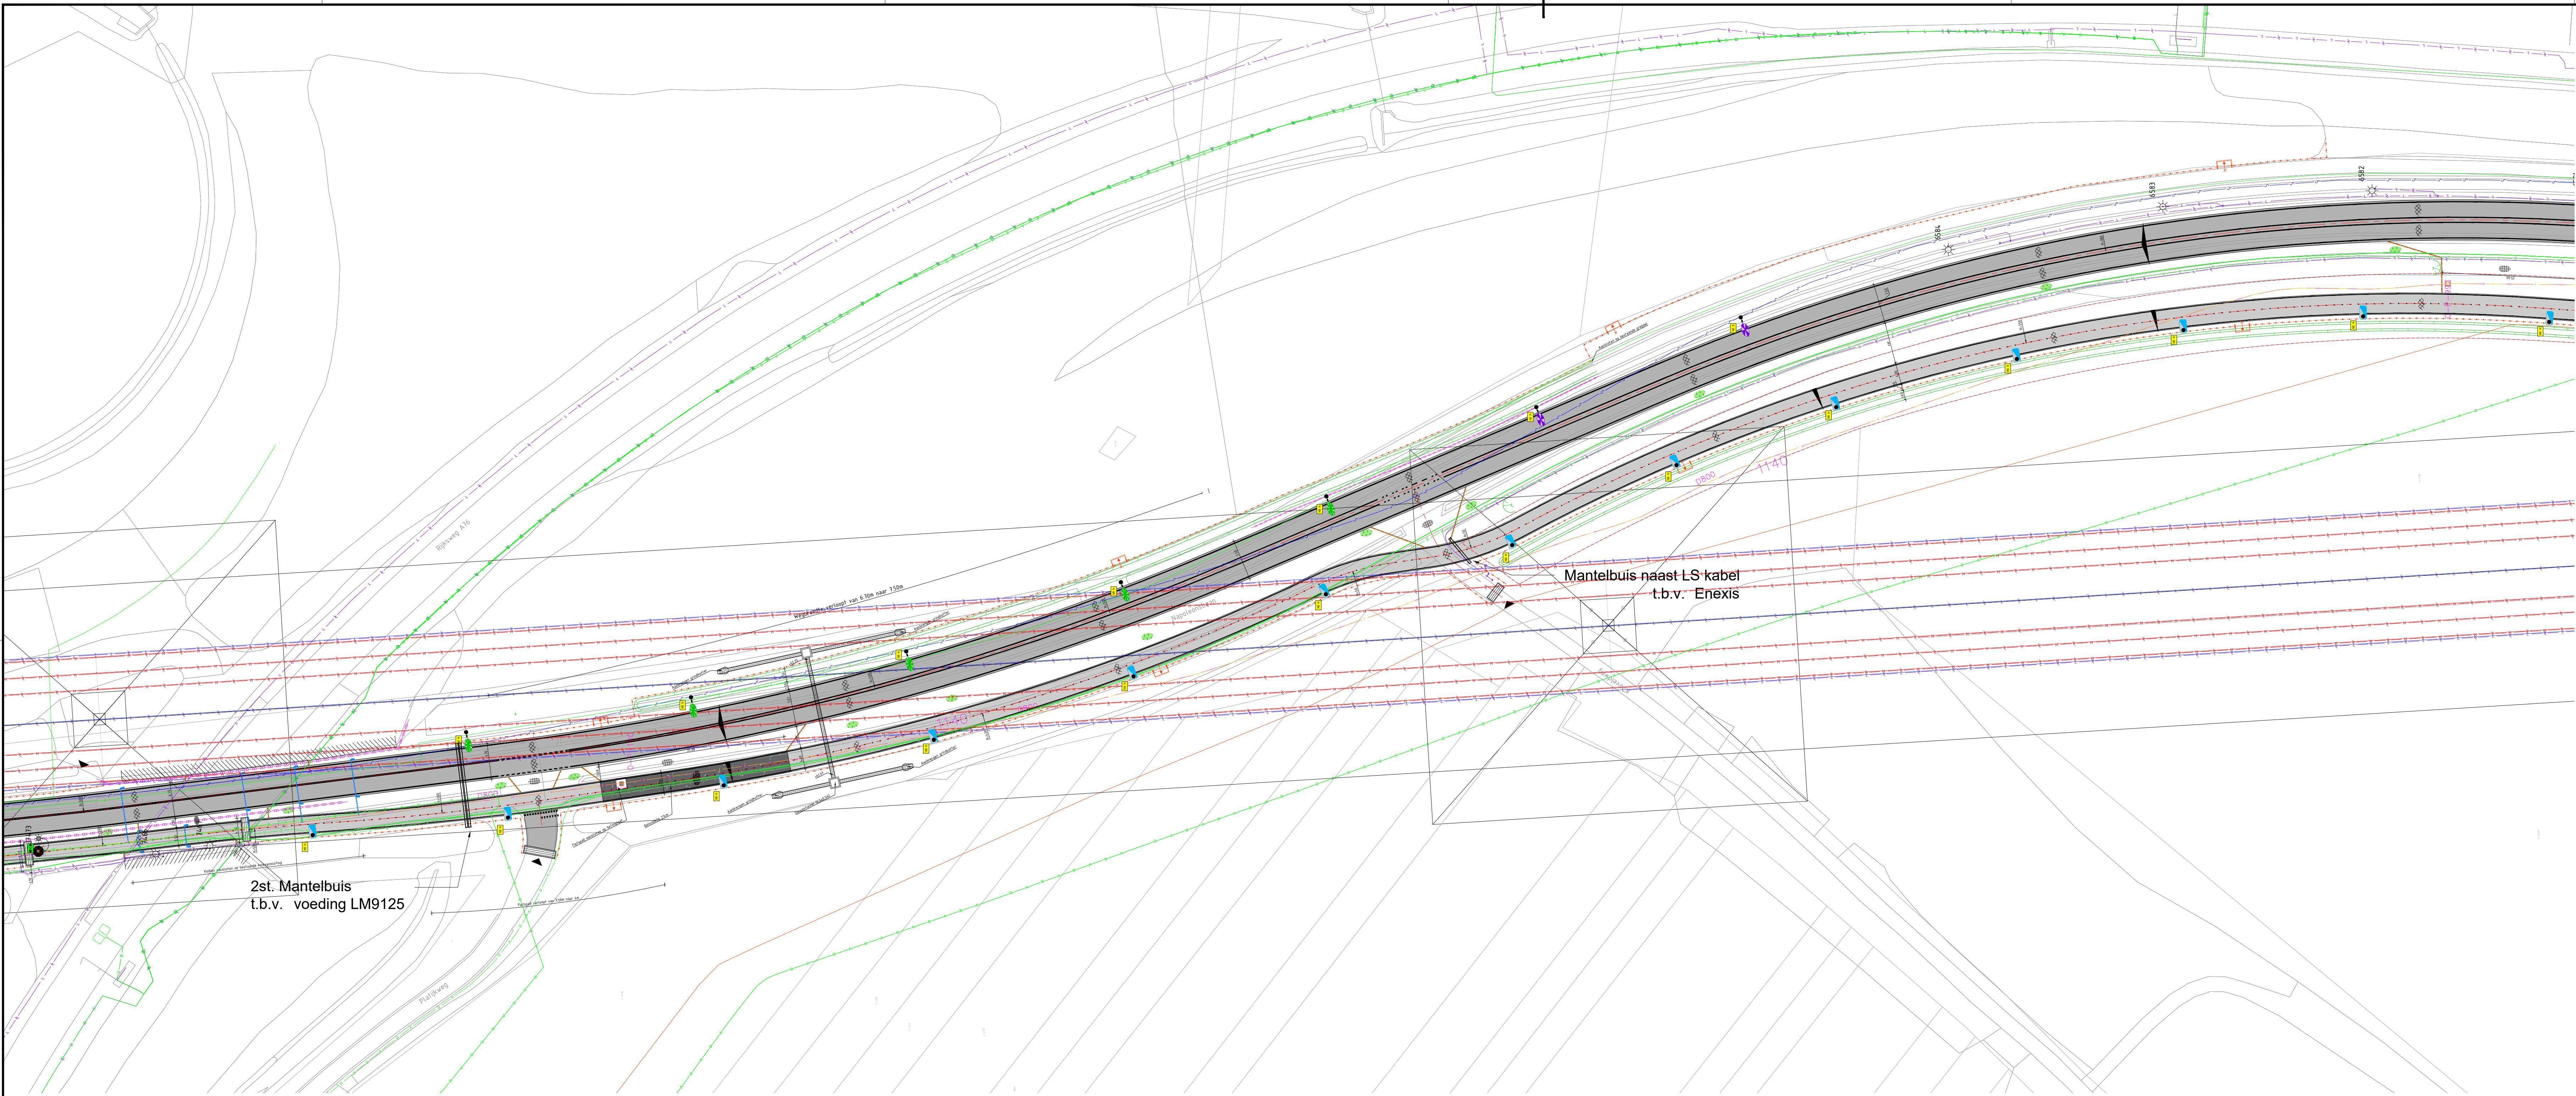

Legenda

	Nieuw asfalt		Straatkolk
	Asfaltverharding frezen (deklaag-fussenlaag)		Trotoirkolk
	Verbreding asfaltverharding + fundering		Putdeksel
	Nieuw beton		PVC-315 HWA riool
	Nieuw asfalt Fietspad		Geleiderail T-32 133m (NZ, W20, T01 ASI B)
	Coating kleur: rood		Barrier
	Coating kleur: groen		Dassenraster
	Betonstraatstenen ke formaat in halfsteensverband, kleur: rood		Terugkeervoorziening (Dassen)
	Betonstraatstenen ke formaat in halfsteensverband (langsricting), kleur: grijs		Dassenrooster
	Grasbetonsteen		Markering doorgetrokken streep dik 0,30m
	Printbeton		Markering doorgetrokken streep dik 0,10m
	H-stenen t.p.v. inritten		Markering doorgetrokken streep dik 0,15m
	trotoirtegels afm. 300x300x45mm kleur: grijs		Markering 0,50-0,50 streep dik 0,10m
	Rammelstrook		Markering 1-1 streep dik 0,10m
	Herstraten		Markering 1-3 streep dik 0,30m
	Aanbrengen betonloof 320x320mm		Markering 2,70-0,30 streep dik 0,10m
	Aanbrengen trotoirband 180/200x250mm		Markering 0,30-2,70 streep dik 0,10m
	Aanbrengen RWS-band 110/220x250mm		Markering haaienanden Afmetingen: 0,50x0,50m
	Trotoirband 180/200x250mm oorgreflectorband		Markering blokmarkering Afmetingen: 0,50x0,50m
	Getrokken rotondeband 320/400x500mm		Nieuwe berm
	Opsluitband 100x200mm		Bestaande boom
	Opsluitband 100x300mm		Gevenste boom bos
	Freesvak		Bestaande te handhaven inrit
	Blokhag		Projectgrens

Opmerkingen

- Maten in meters, tenzij anders vermeld;
- Materiaalmaten in millimeters, tenzij anders vermeld;
- Hoogtematen in meters t.o.v. N.A.P., tenzij anders vermeld;
- Diameters in millimeters, tenzij anders vermeld;
- Coördinaten in meters t.o.v. Rijksdriehoekstelsel;
- Hoeken in graden (GSD);
- Ligging kabels en leidingen indicatief weergegeven, exacte ligging bepalen d.m.v. het graven van proefsteeuwen.

Schaal 1:500

3.0	Rechtsaankomende t.b.v. aanbrenging	JvdV	ML	MLV	17-07-2024
2.0	VO ter vaststelling	Gra	BJA	MLV	06-11-2023
1.0	Zinnen uitgevoerd	PLB	BJA	MLV	13-08-2023
opdrachtgever					
Gemeente Stein					
project					
Doorfietspad Stein					
omschrijving					
Kabels en leidingen tekening					
As-built Mantelbuizen					
(Gemeente Stein/Enexis)					
documentdata		documentversie			
Definitief		3.0			
projectnummer / tekeningnummer					
B13366-RHD-WX-XX-GD-C-101709-2					
formaat	schaal	taal	bladzijde	van	
A0	1:500	DO	2	4	

