




Renvooi elektra

	Wandcontactdoos met randaarde - 1 voudig
	Wandcontactdoos met randaarde - 2 voudig
	Wandcontactdoos CEE-form 230V
	Wandcontactdoos CEE-form 400V
	Aansluitpunt 230V - bedraad
	Aansluitpunt 400V - bedraad
	Aansluitpunt onbedraad met controle draad
	Aansluitpunt onbedraad met controle draad
	Schakelaar - 1 polig
	Schakelaar - 2 polig
	Schakelaar - 4 polig
	Wisselschakelaar
	Bewegings- of aanwezigheidsmelder - plafondmontage
	Zonweringsschakelaar op/neer (KNX)
	Verdeelkast

Armatuurcode	Fabrikant	Type	Vermogen	Lichtstroom	Lampkleur	Artikelnummer
B	Pragmalux	Squalo LED IP65 met noodunit	13 W	1850lm	4000 K	1000886-N
C	Trevos	TrEx 1.4ft 8800/840 INOX	50 W	8000lm	4000 K	R-TR10609
C1N	Trevos	TrEx 1.2ft 4400/840 INOX	27 W	4400lm	4000 K	R-TR10602
CN	Trevos	TrEx 1.4ft 8800/840 INOX met noodunit	50 W	8000lm	4000 K	R-TR10609-N
D	Pragmalux	Lono 260 LED IP40	25 W	3525lm	4000 K	3501472
DN	Pragmalux	Lono 260 LED IP40 met noodunit	25 W	3525lm	4000 K	3501472-N
K	Fagerhult	Multilume Slim Delta	32 W	4300lm	4000 K	23509-402
KN	Fagerhult	Multilume Slim Delta met noodunit	32 W	4300lm	4000 K	23509-402-N
T	Fagerhult	Multilume Slim Delta met opbouwrand	32 W	3638lm	4000 K	23216-402
TN	Fagerhult	Multilume Slim Delta met opbouwrand en noodunit	32 W	3638lm	4000 K	23216-402-N

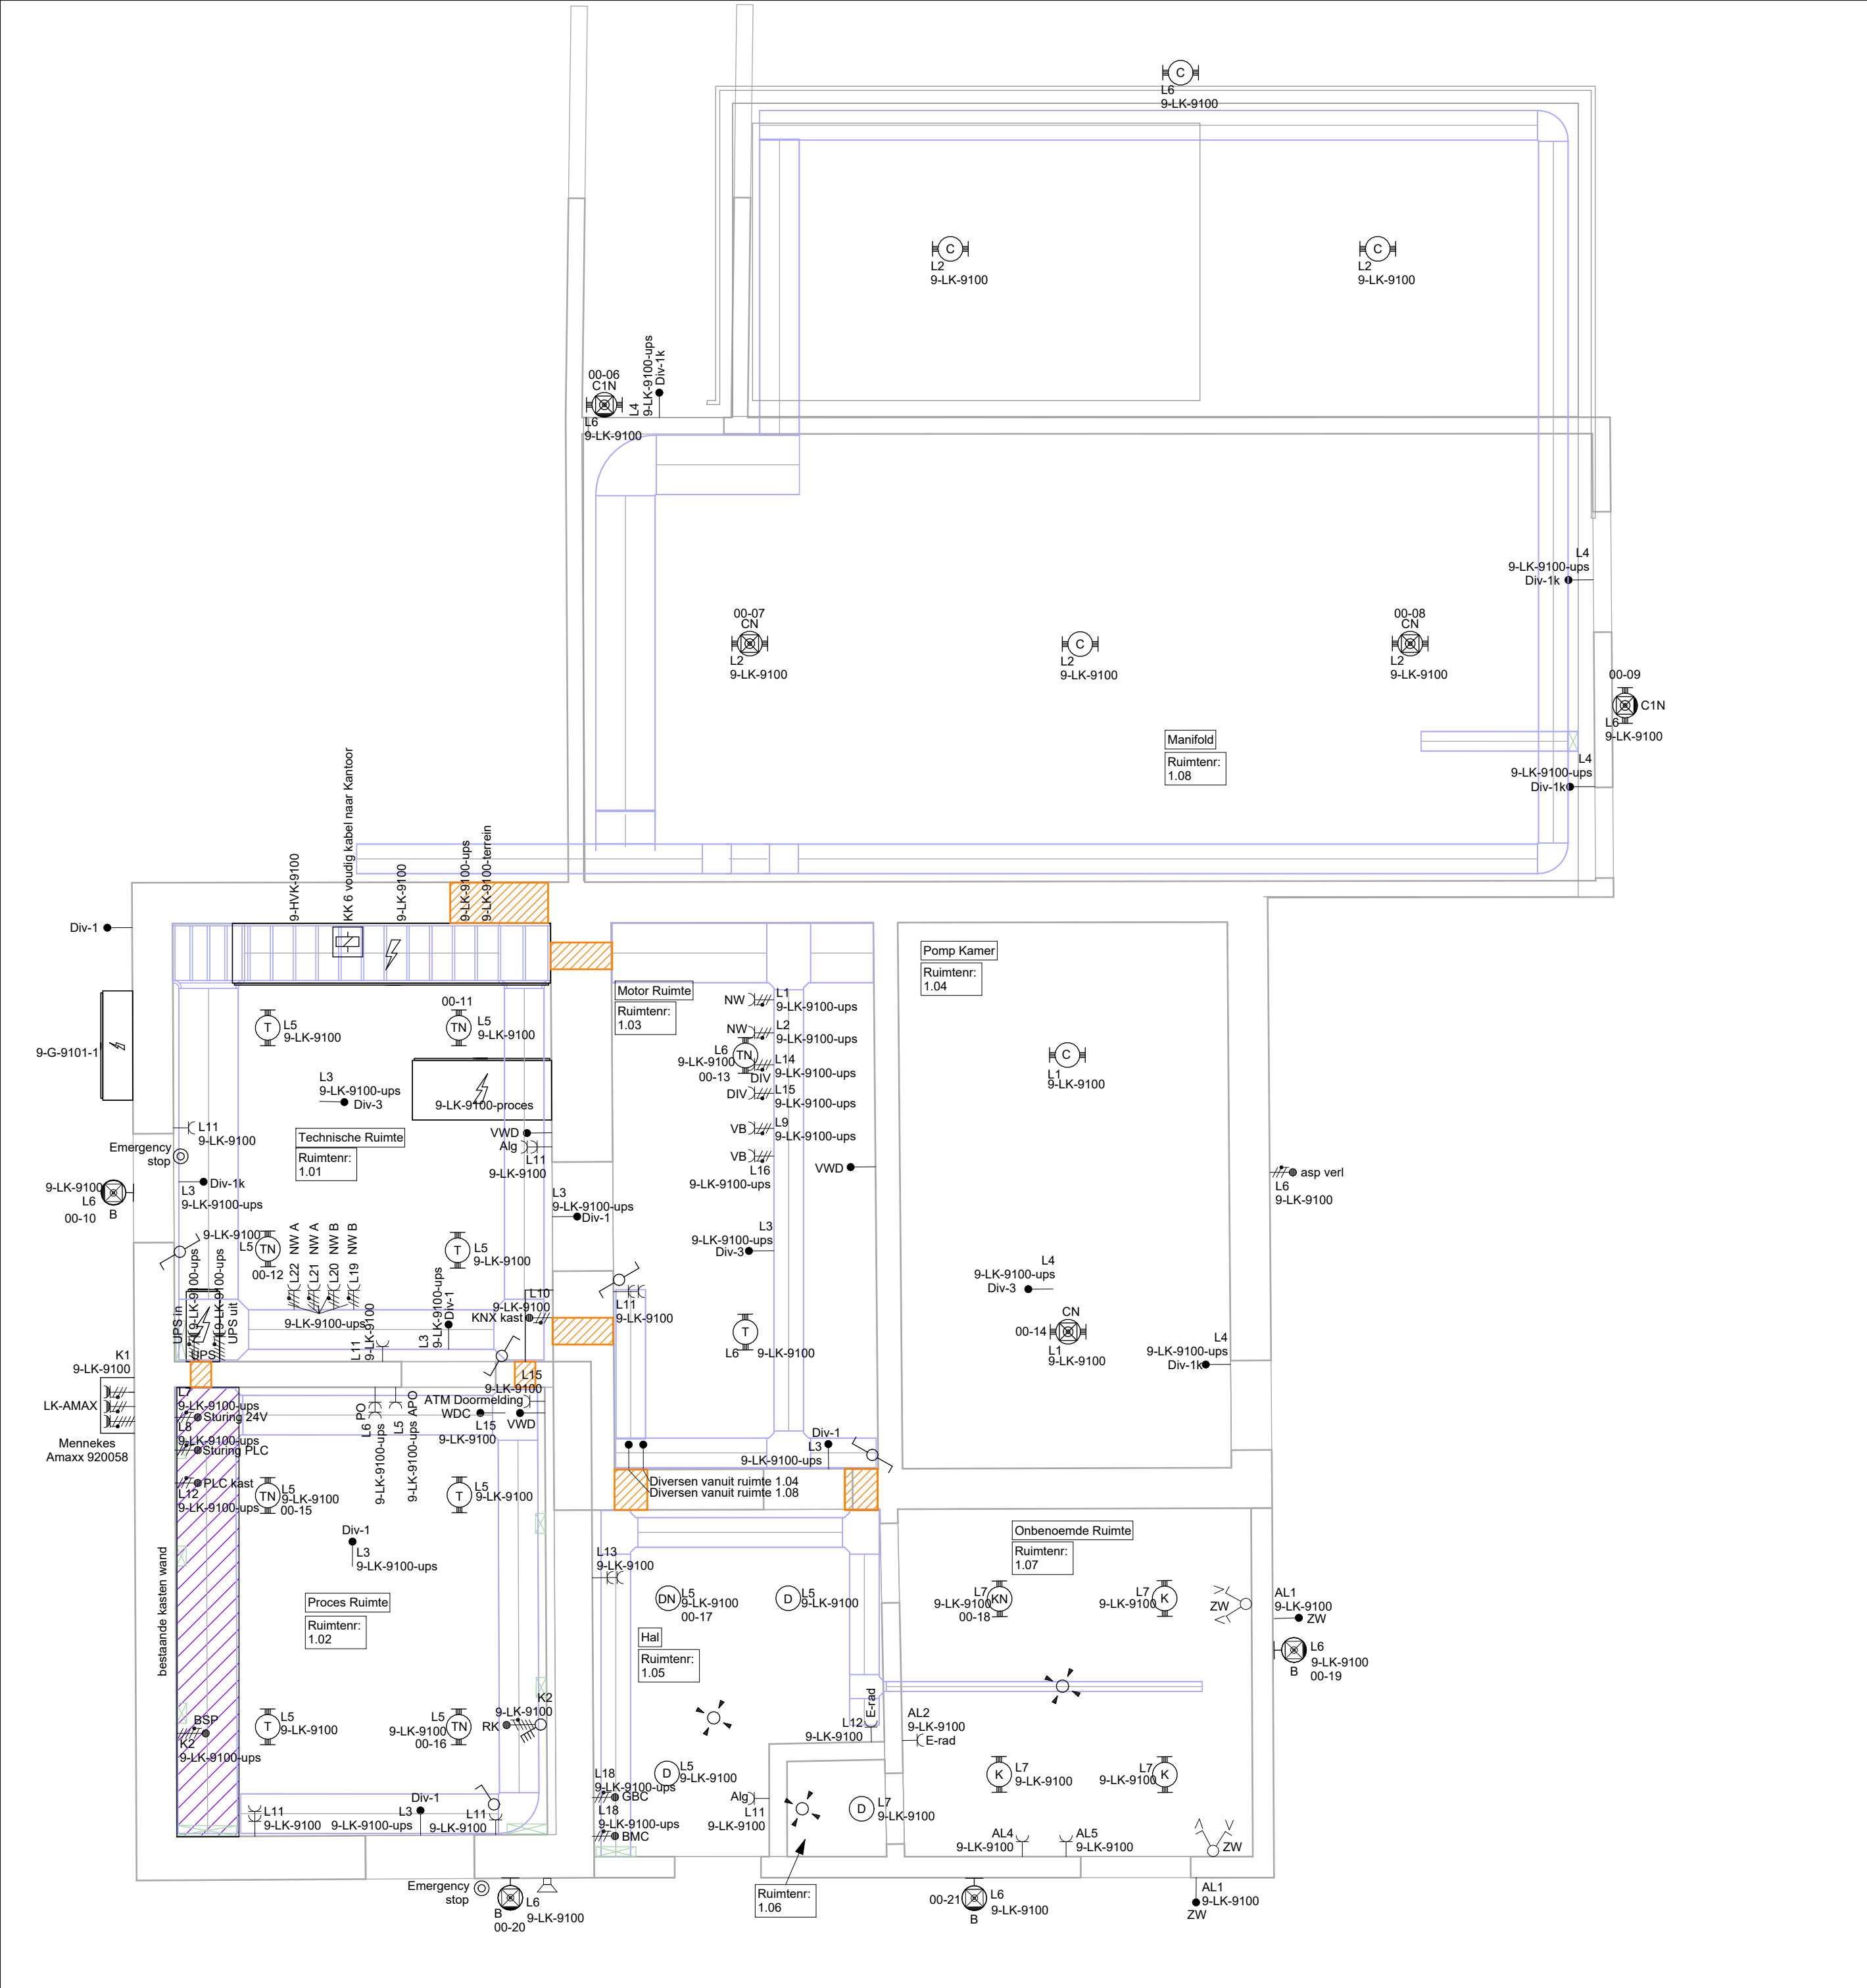

Iodema
elektro|data|beveiliging

Lodema Elektrotechniek
Uranusweg 12 T: 058-2881922
8938 AJ Leeuwarden F: 058-2883949
E-mail: tekenkamer@lodema.nl

					OPMERKINGEN:		
					WERK: Renovatie DPO DEINUM		BESTEKNR : 26129-39
					ONDERWERP: Bunker B9100 Begane grond Elektrische installatie		
					Defensie Pijpleiding Organisatie		
					 Defensie Materieel Organisatie Ministerie van Defensie	Schaal : 1:50	Datum
						Getekend : DK	16-01-2025
						Gecontroleerd : WH	16-01-2025
						Gezien : -	-
						BLAD(EN), BLAD	
			PAR.		TEKENING FORMAAT: A2	STATUS TEKENING: AS BUILT	TEKENING NR:
			WIJZ		REPRODUCEREN ZONDER TOESTEMMING VOORAF IS NIET TOEGESTAAN		9_B9100_E01_A_ELS_00_Elektrisch