


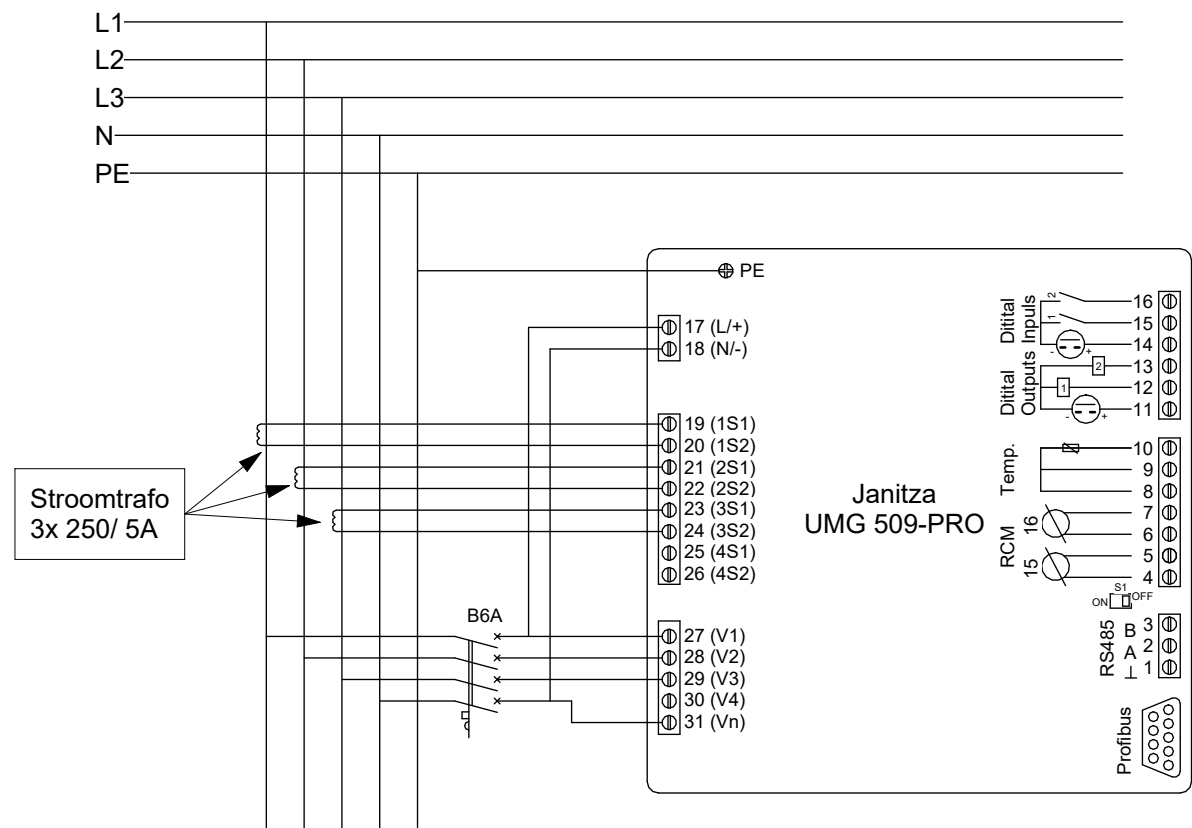

			OMSCHRIJVING	OPMERKINGEN:			
				WERK: Renovatie DPO DEINUM		BESTEKNR : 26129-39	
				ONDERWERP: Bunker B9100 Verdeler 9-HVK-9100			
				Defensie Pijpleiding Organisatie  Defensie Materieel Organisatie Ministerie van Defensie		Schaal : 1:50	
Getekend : DK		16-01-2025					
Gecontroleerd : WH		16-01-2025					
			DATUM	Gezien : -		-	
			PAR.	TEKENING FORMAAT: A2+ (804)		STATUS TEKENING: AS BUILT	TEKENING NR:
			WIZ	REPRODUCEREN ZONDER TOESTEMMING VOORAF IS NIET TOEGESTAAN			9_B9100_E01_A_ELS_00_HVK