




Aarding en bliksembeveiliging	
	Hoofdaardrail
	Sub aardrail
	Aansluitpunt
	Aardelektrode
	Aarding
	Aardmat of aardnet afmetingen gelijk aan afmetingen betreffende ruimte.
	Centraal aardpunt
	Opvangstang bliksembeveiliging
	Stekeind
	Koppeling heipaal
	Aardput
	Aardleiding CU50
	Aardplaat

Pijlen	
	Leiding naar beneden
	Leiding van beneden
	Leiding naar boven
	Leiding van boven
	Leiding van en naar beneden
	Leiding van en naar boven
	Leiding door naar beneden
	Leiding door naar boven
	Leiding doorgaand

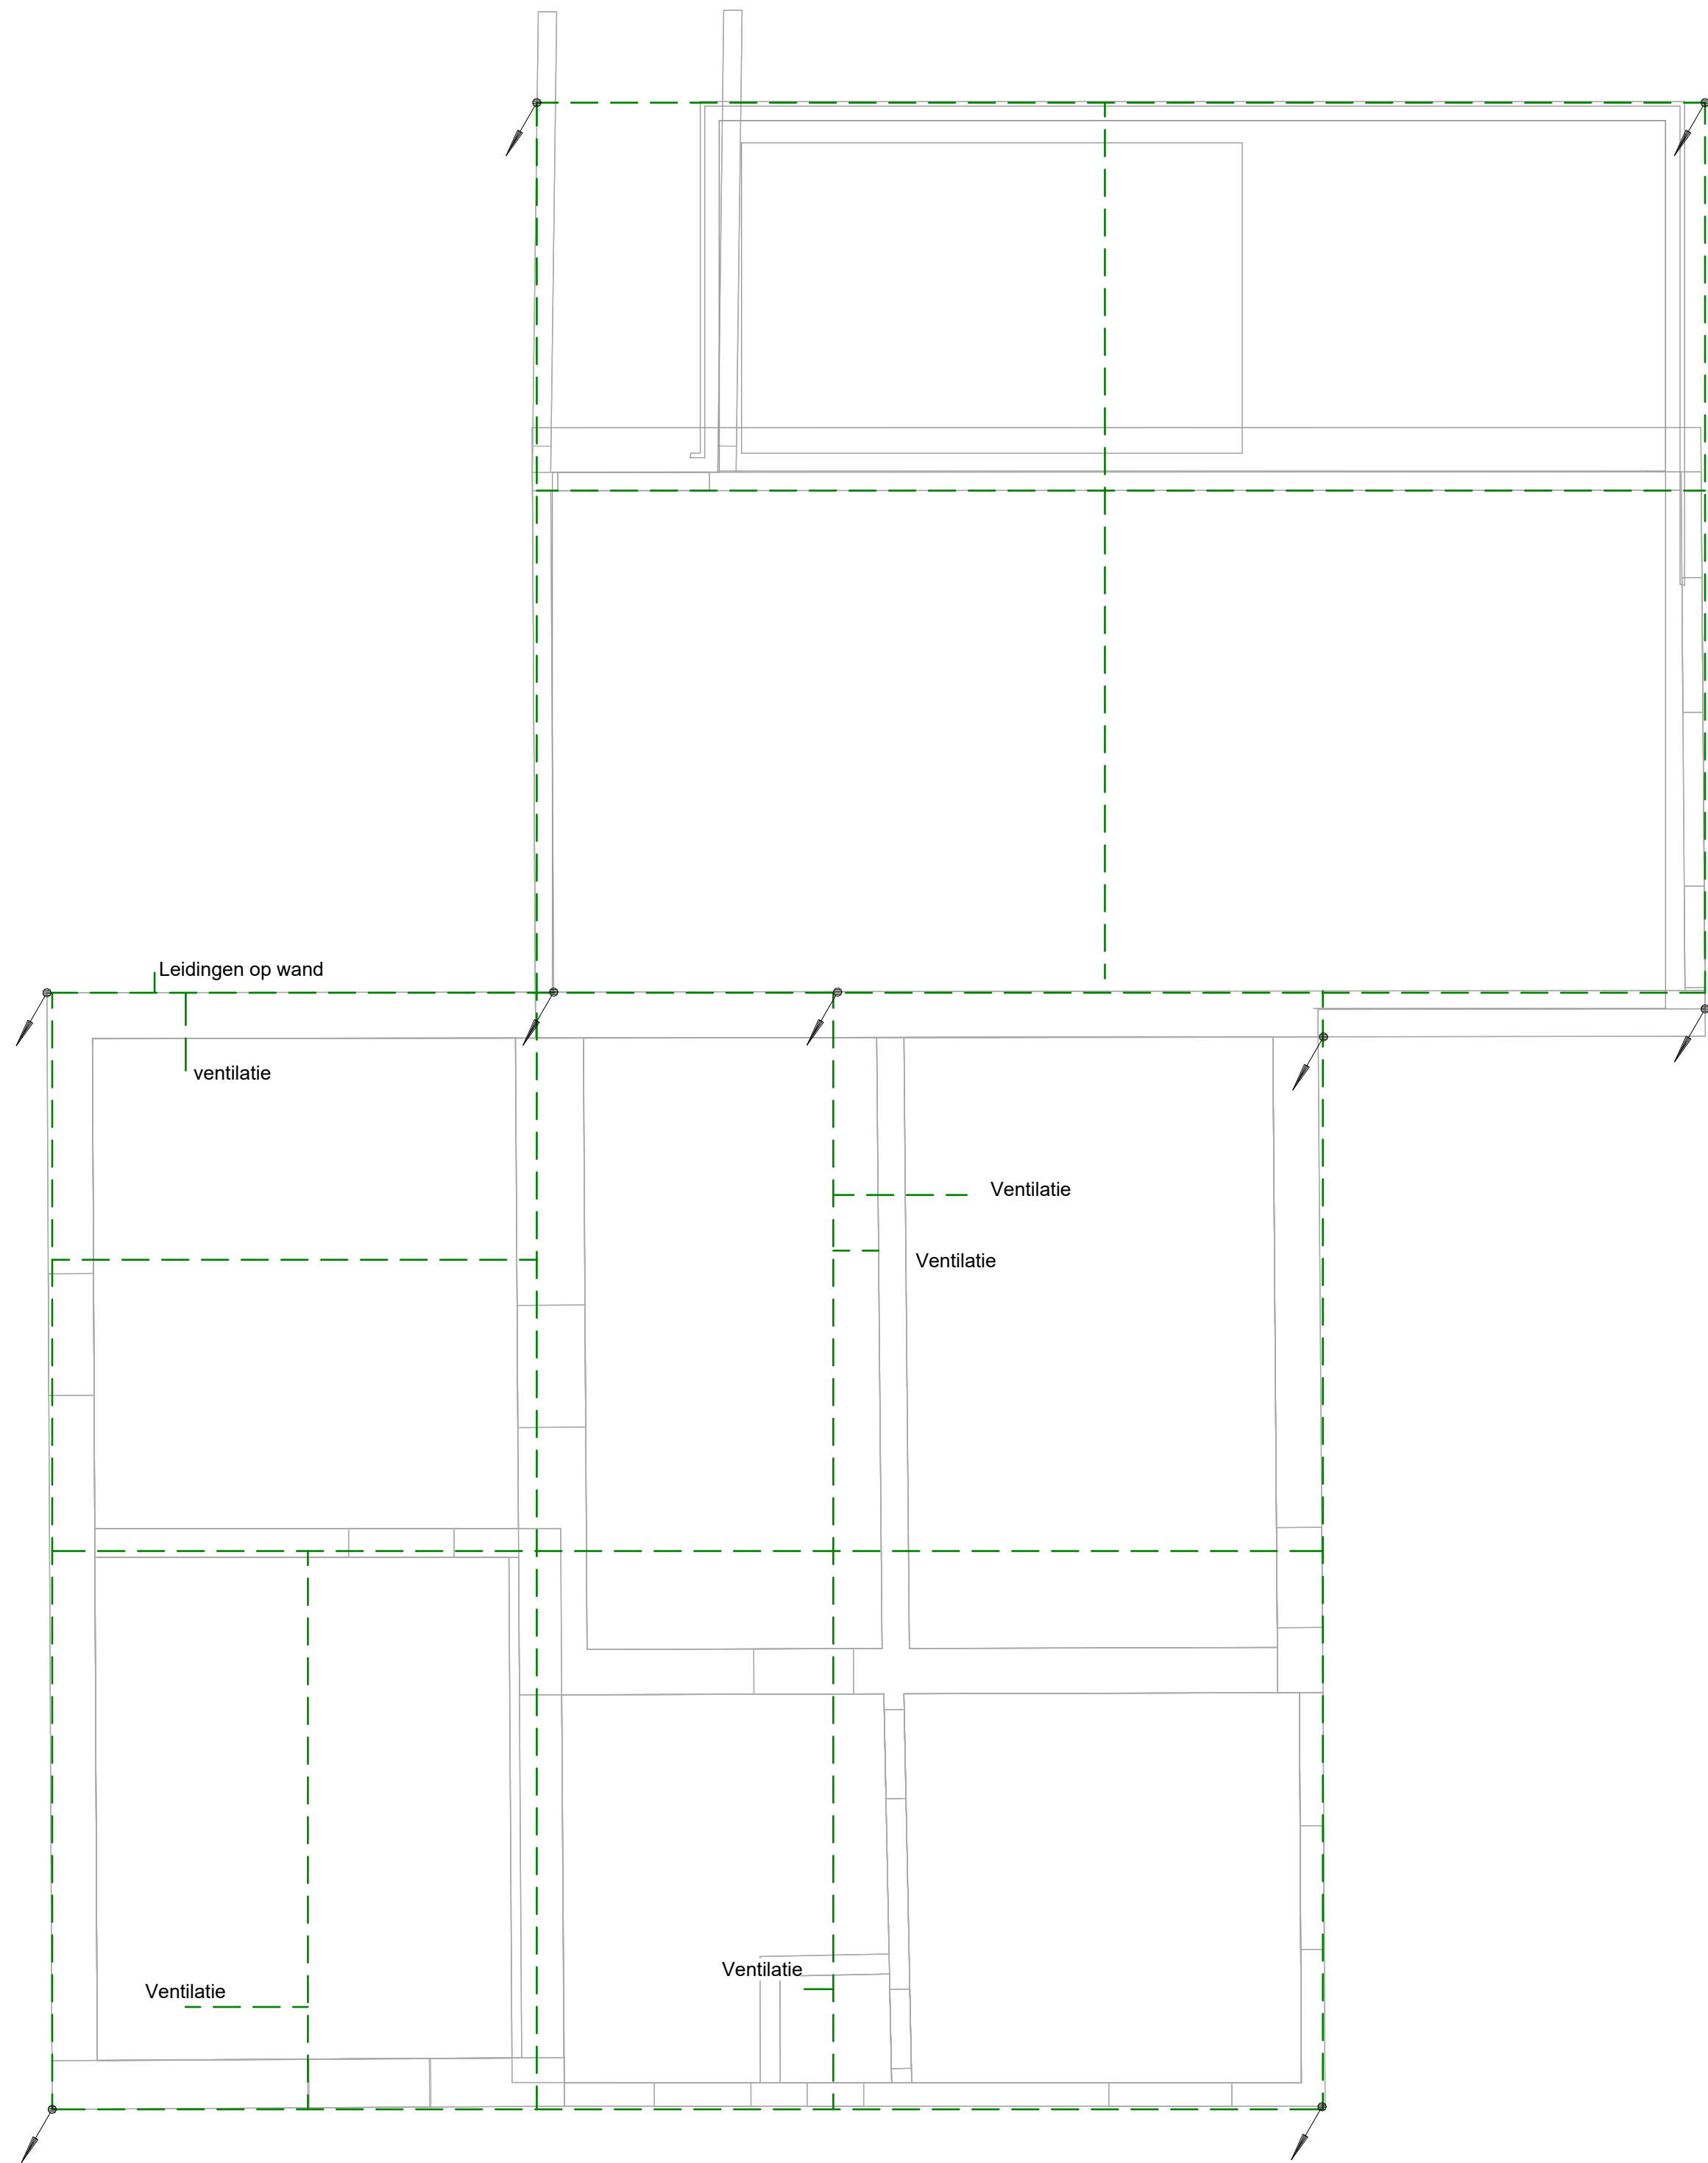

Iodema
elektro|data|beveiliging

Lodema Elektrotechniek
Uranusweg 12 T: 058-2881922
8938 AJ Leeuwarden F: 058-2883949
E-mail: tekenkamer@iodema.nl

			OMSCHRIJVING	OPMERKINGEN:		
				WERK: Renovatie DPO DEINUM		BESTEKNR : 26129-39
				ONDERWERP: Bunker B9100 Dak Aarding/ bliksembeveiliging installatie		
			DATUM	Defensie Pijpleiding Organisatie  Defensie Materieel Organisatie Ministerie van Defensie	Schaal : 1:50	Datum
					Getekend : DK	16-01-2025
					Gecontroleerd : WH	16-01-2025
					Gezien : -	-
				BLAD(EN), BLAD		
			PAS	TEKENING FORMAAT: A1	STATUS TEKENING: AS BUILT	TEKENING NR: 9_B9100_E01_A_SSB_70_Aarding
			WIE	REPRODUCEREN ZONDER TOESTEMMING VOORAF IS NIET TOEGESTAAN		