
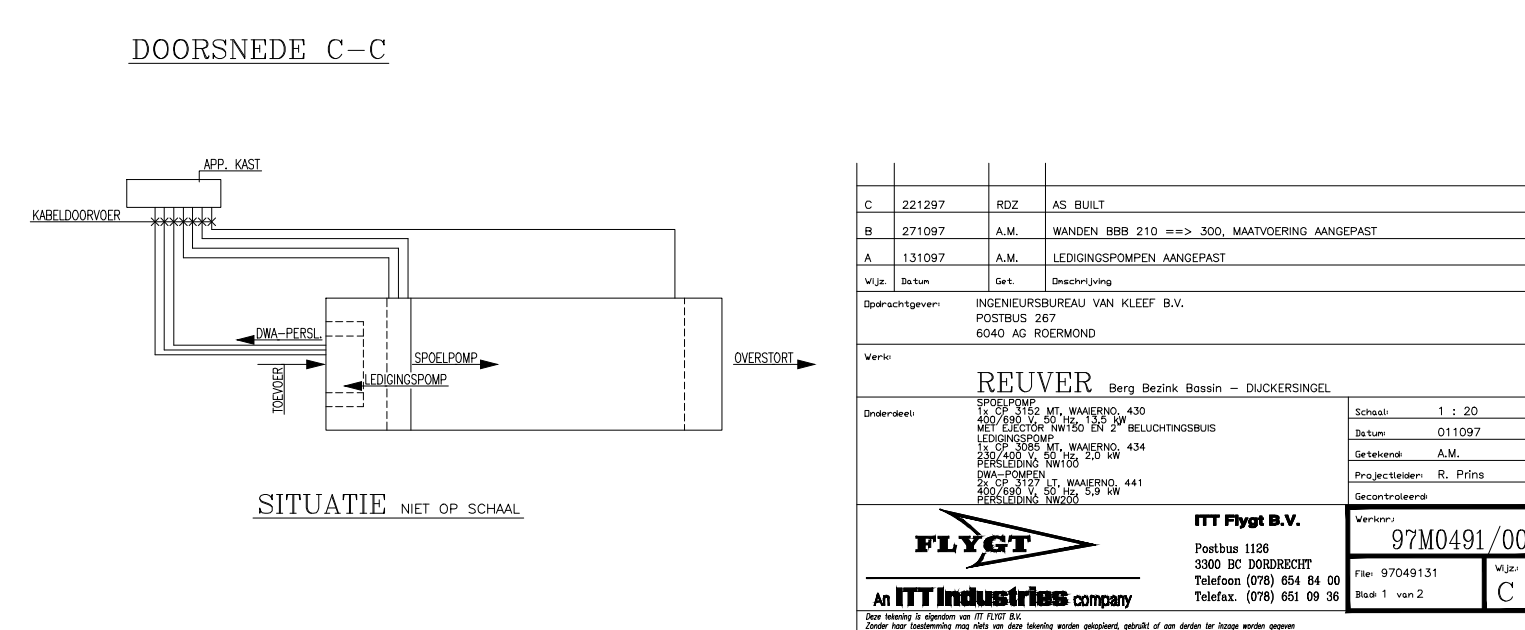
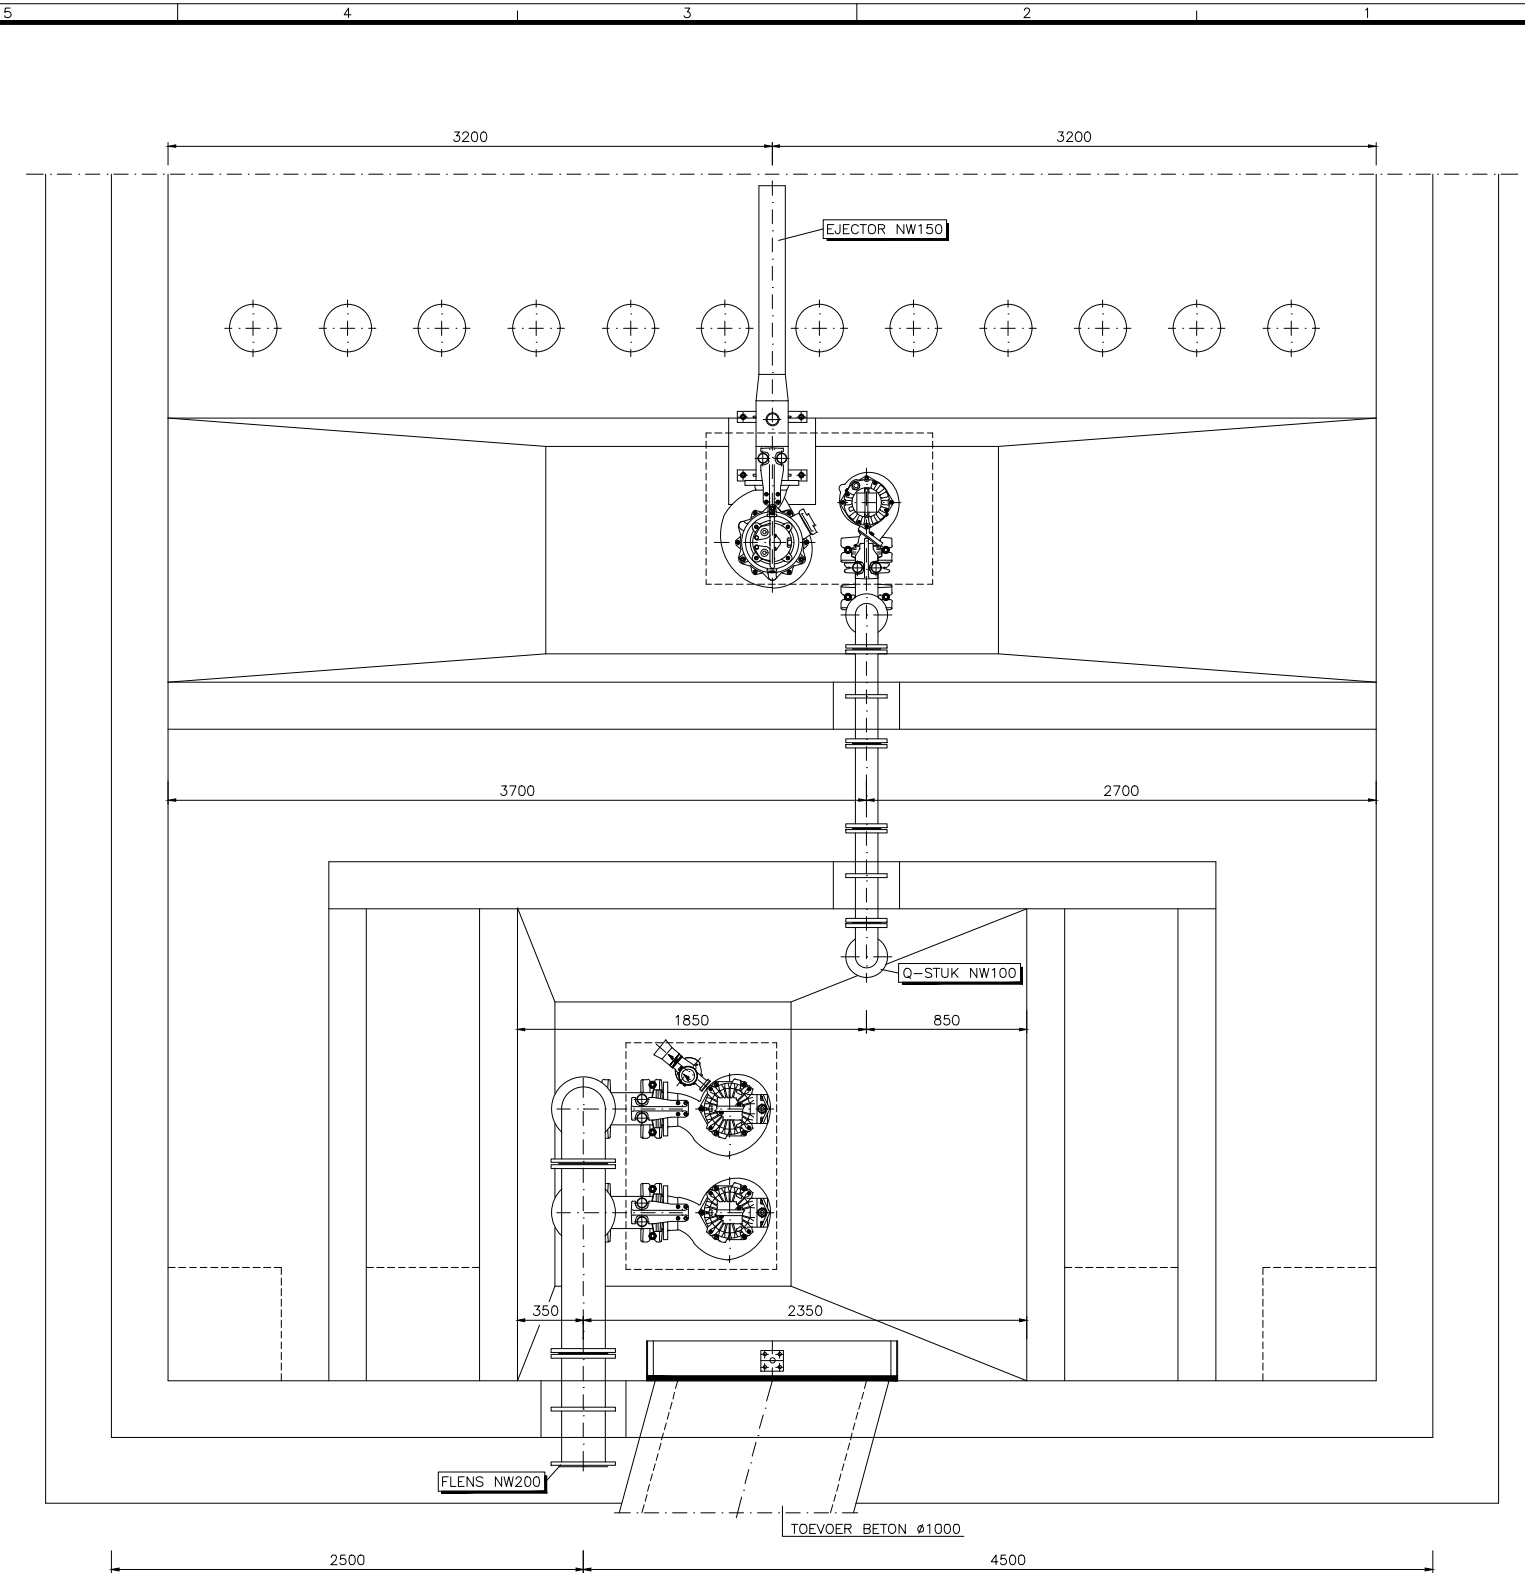


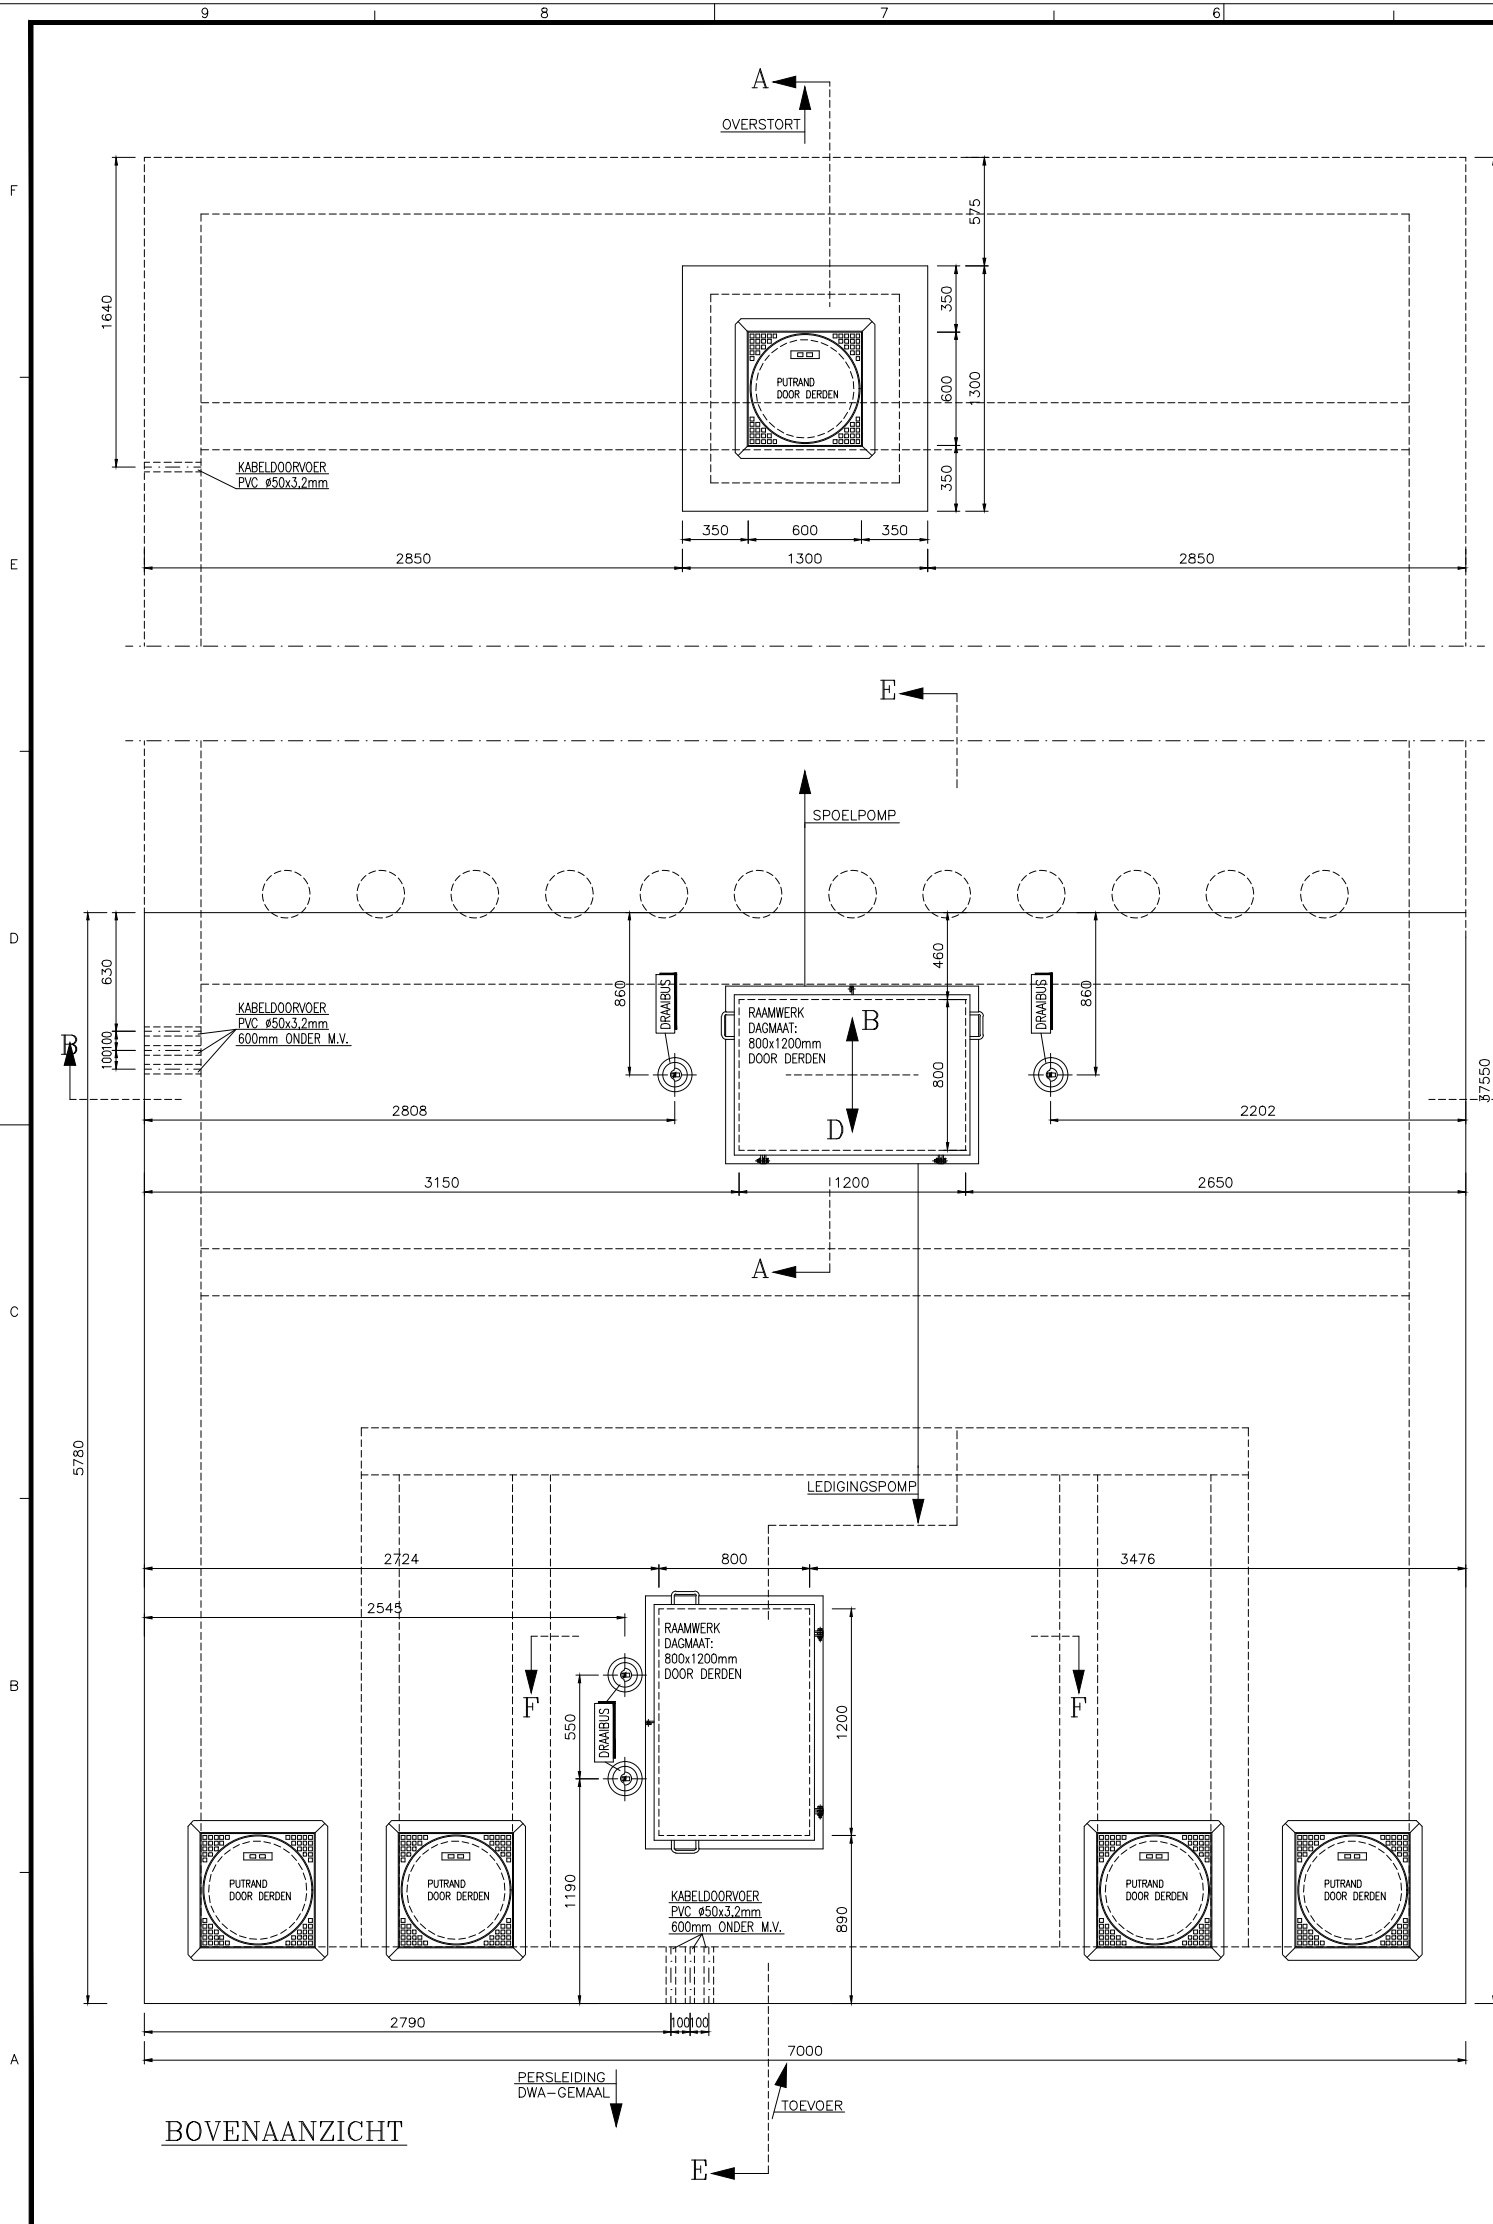

C	221297	RDZ	AS BUILT
B	271097	A.M.	WANDEN BBB 210 ==> 300, MAATVOERING Aangepast
A	131097	A.M.	LEDIGINGSPOMPEN Aangepast
Vl.jz.	Datum	Get.	Omschrijving
Opdrachtgever:	INGENIEURSBUREAU VAN KLEEF B.V. POSTBUS 267 6040 AG ROERMOND		
Werk:	REUVER Berg Bezink Bossin - DUCKERSINGEL		
Onderdeel:	SPOELPOMP 1. OP 3152 MT. WAIERNO. 430 400/690 V. 50 Hz. 1.5 kW MET EJECTOR NW150 EN 2' BELUCHTINGSBUIS LEDIGINGSPOMP 1. OP 3085 MT. WAIERNO. 434 230/400 V. 50 Hz. 2.0 kW PERSLEIDING NW100 DWA-POMPEN 2. OP 3127 MT. WAIERNO. 441 400/690 V. 50 Hz. 5.9 kW PERSLEIDING NW200		Schaal: 1 : 20 Datum 011097 Getekend A.M. Projectleider: R. Prins Gecontroleerd:
		ITT Flygt B.V. Postbus 1126 3300 BC DORDRECHT Telefoon (078) 654 84 00 Telefax (078) 651 09 36	
An ITT Industries company		Werknr.: 97M0491/00 Vl.jz.: 97049131 Blad 1 van 2 C	

Deze tekening is eigendom van ITT FLYGT B.V.
