




Mölder
Sportveldberegning
Ind. Poort van Midden Gelderland
Hooiland 7
6666 MJ Heteren
Tel. 026-4720404 Fax 026-4720025
info@molder.nl - www.molder.nl

Legenda

- regenautomaat
- hydrant
- pomp
- tank
- betonput
- bron
- sproeier
- spr.+afsluiter
- magneetafsluiter
- handtappunt
- handafsluiter
- sleutelschakelaar
- hoofdleiding
- P.E. Leiding
- vulleiding tank
- zwakstroomkabel

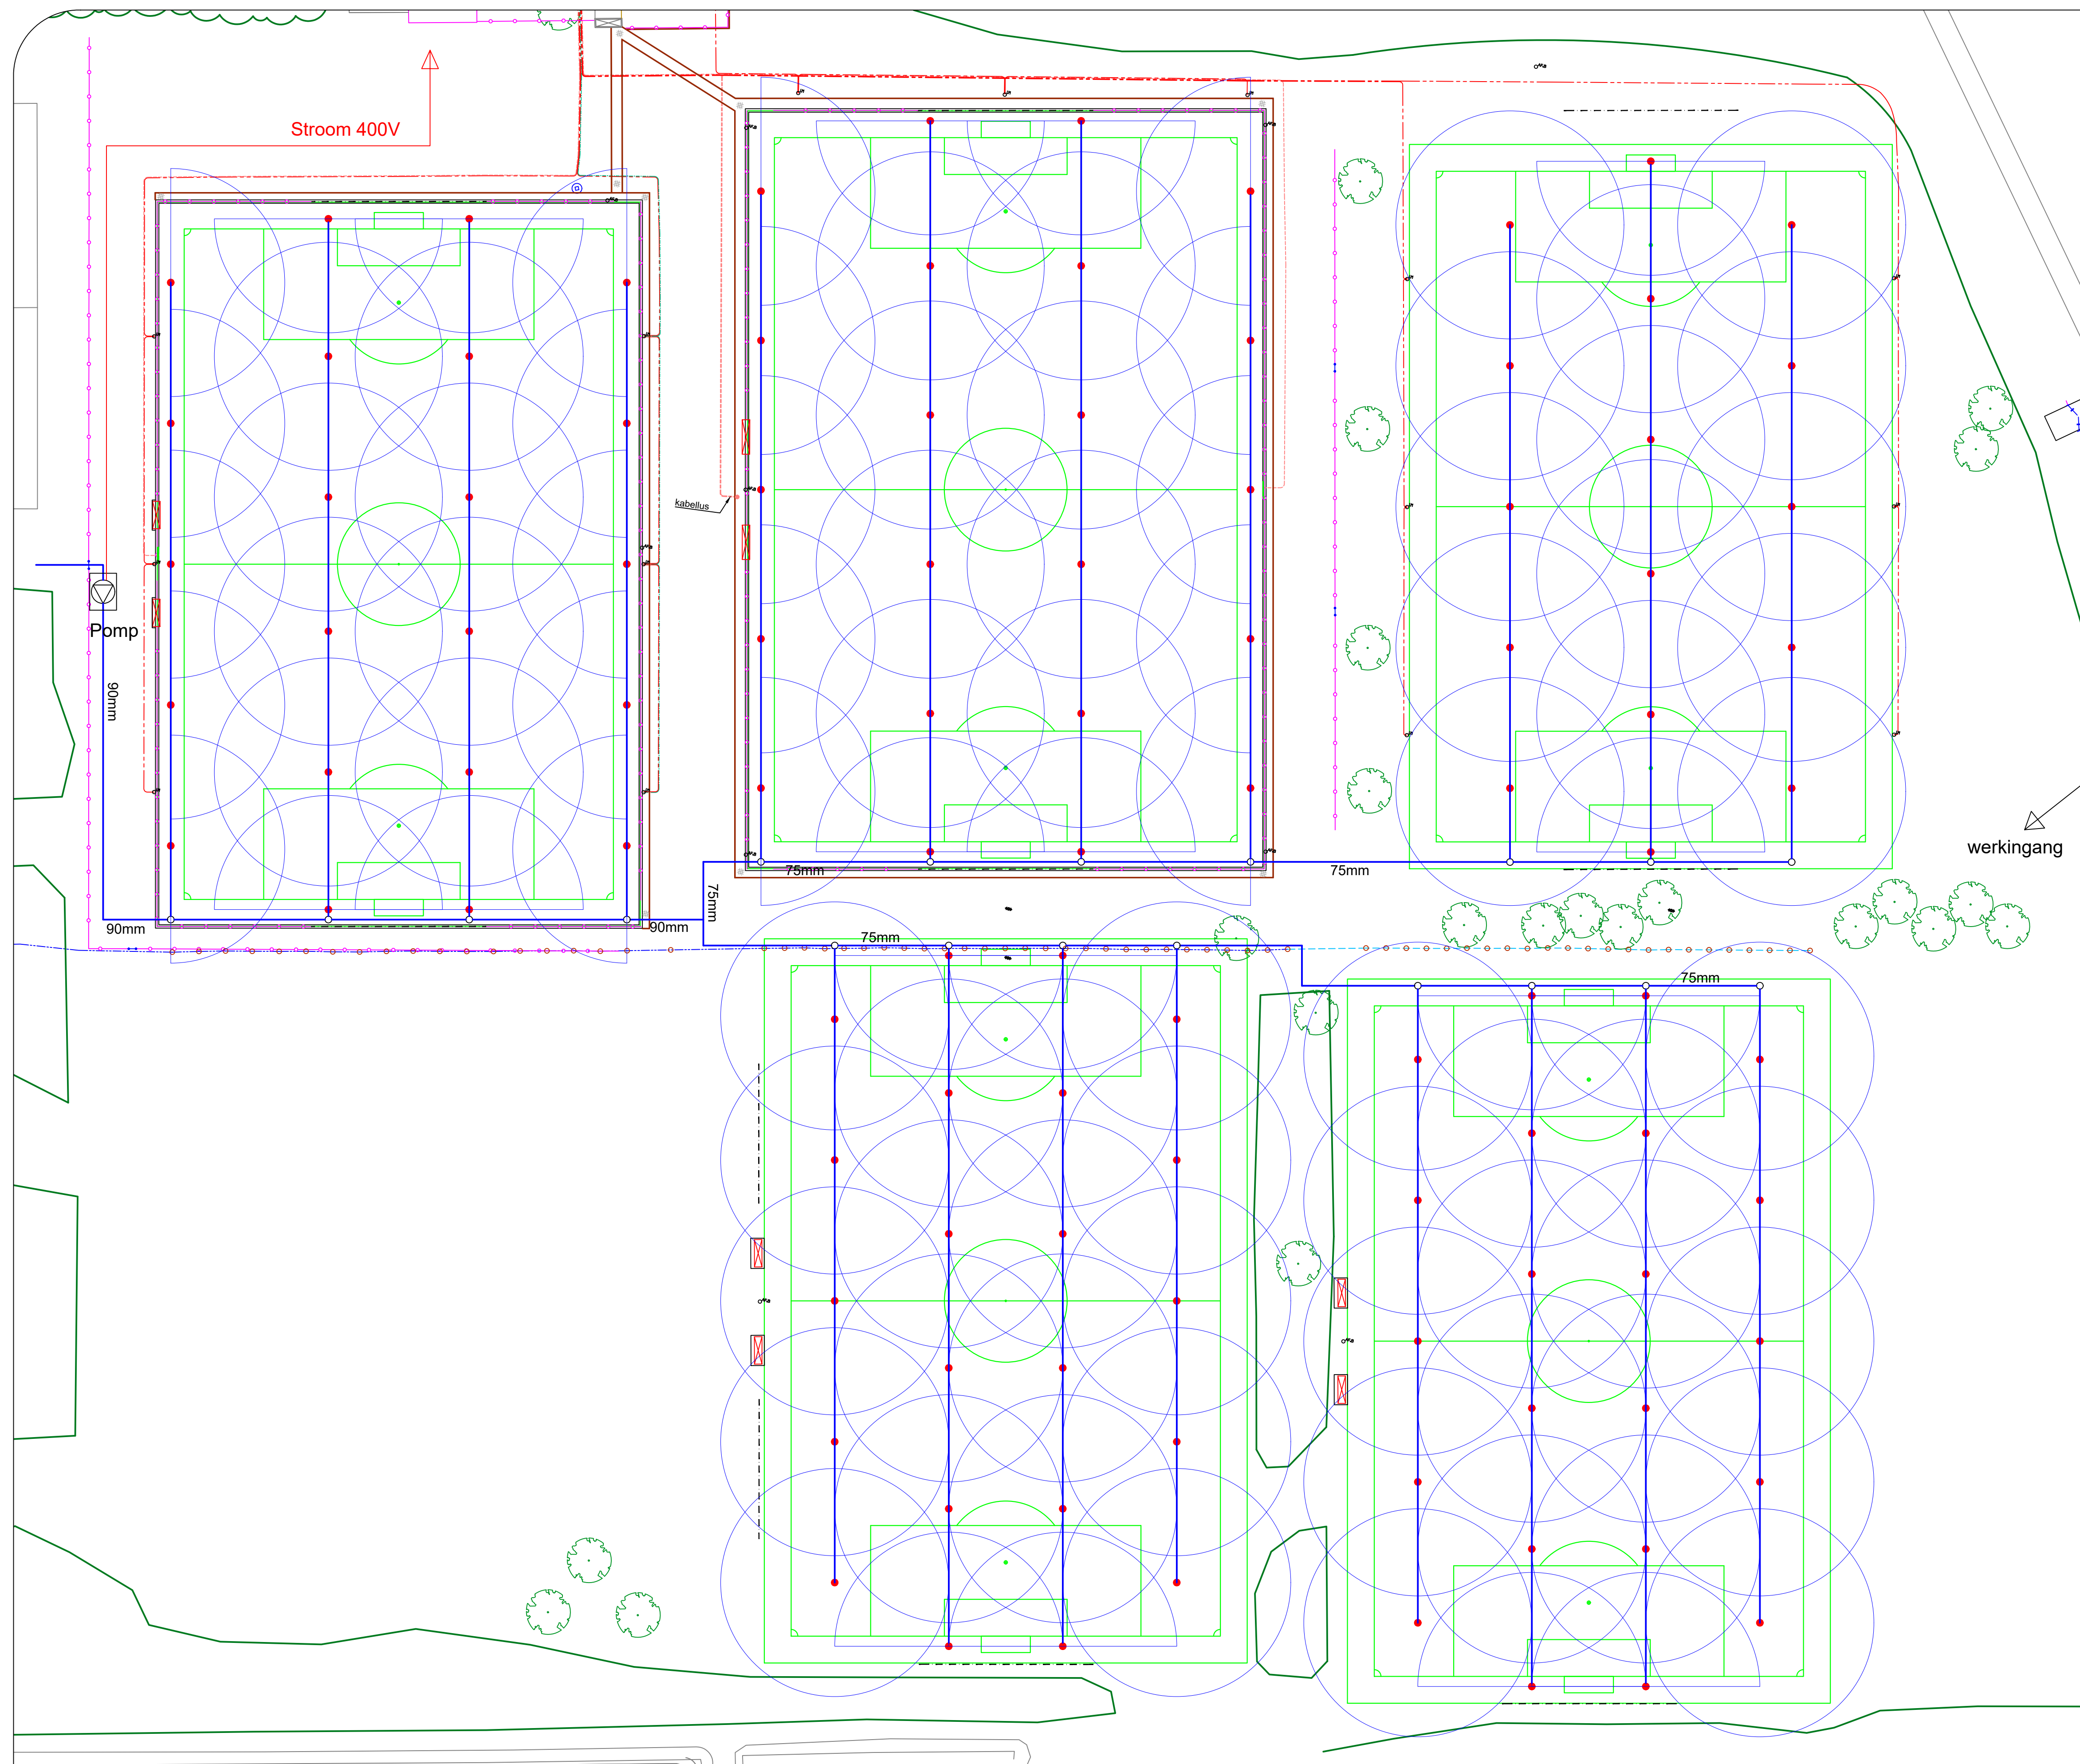

Beregeningsplan voor:

SV Borger
Borger

schaal 1:500