

Projekt : OPAH

Projekt num. :

VBE Projekt num.: 47166 v1

Bouwjaar : 2017


PHOENIX PLC

Voeding : 230V 1F + N + PE

Frequentie : 50Hz

Vermogen :

AS-BUILT

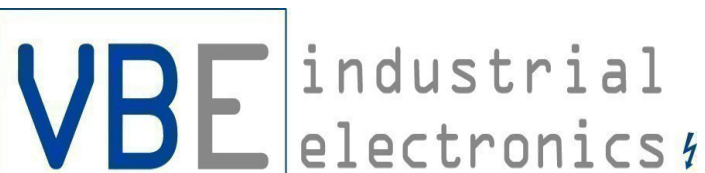

Van Beek Elektrotechniek BV
Gildetrom 23A 3905 TB Veenendaal NL
Tel.: 0031-(0)318-61 89 99
Fax: 0031-(0)318-65 45 03
Website: www.vbe-elektro.nl
E-mail: info@vbe-elektro.nl



Klant: Gemeente Haarlemmermeer
Adres : Raadhuisplein 1
PC/Plaats: 2132 TZ Hoofddorp
Tel./Fax
Email:

Getekend: R. Massalt
Ontwerp : R. Massalt
Ontwerp datum: 25-10-2017
Revisie datum: 6-11-2017
laatste blad nummer: 701
Aantal bladen: 12

Pagina nummer	Omschrijving	Codering	Kabel
blad 001-010	algemen informatie	--	--
blad 011-050	aanzichttekeningen	--	--
blad 051-100	voeding	X0	51Wx
blad 101-200	verbruikers	X1	101Wx
	stuurstroom frequentie regelaar	X6	201Wx
blad 201-300	stuurstroom verbruikers	X2	201Wx
blad 301-400	noodstop	X3	301Wx
blad 401-500	PLC in & outputs	X4	401Wx
blad 501-600	stuurstroom noodstop	X5	501Wx
blad 601-700	algemeen / noodbedrijf	X6	601Wx
blad 701-800	potentiaal vrij (derden)	X7	701Wx

Draadkleur	minimum aderdiameter/ mm2	Kleur
hoofdstroom	1,5	zwart
nul	1,5	licht blauw
hoofdstroom voor hoofdschakelaar	1,5	geel
Aarding	1,5	groen/geel
stuurstroom 230VAC voor trafo	1,5	zwart / blauw
stuurstroom 24VAC na trafo	0,75	rood
stuurstroom 24VDC	0,75	donker blauw
potentiaal vrij intern	0,5	paars
potentiaal vrij extern	0,75	oranje
meetsignalen	0,75	wit

conform EN 60204

Codering	
Componenten zelf coderen	X
Componenten op montageplaat coderen	
Componenten coderen op deksel	
Groepsnamen op deksel	
Draadnummer (potentiaal) codering	
Ader (aansluit) codering	
Stuurstroom coderen	
Hoofdstroom coderen	
Kabelcodering	

QA Cluster: 18 / Project PA vitalisering

QA project: AWZI Zwaanshoek

QA fase: -


QA status: TCD controle


QA Resultaat: Geen bezwaar behoudens opmerkingen


QA door: Jeroen Holla, in vestiging: HH van Rijnland
/ Tel: 06 2568 9844


QA Document: Rapport 230 gereed lijst documenten van 2018-10-18


45

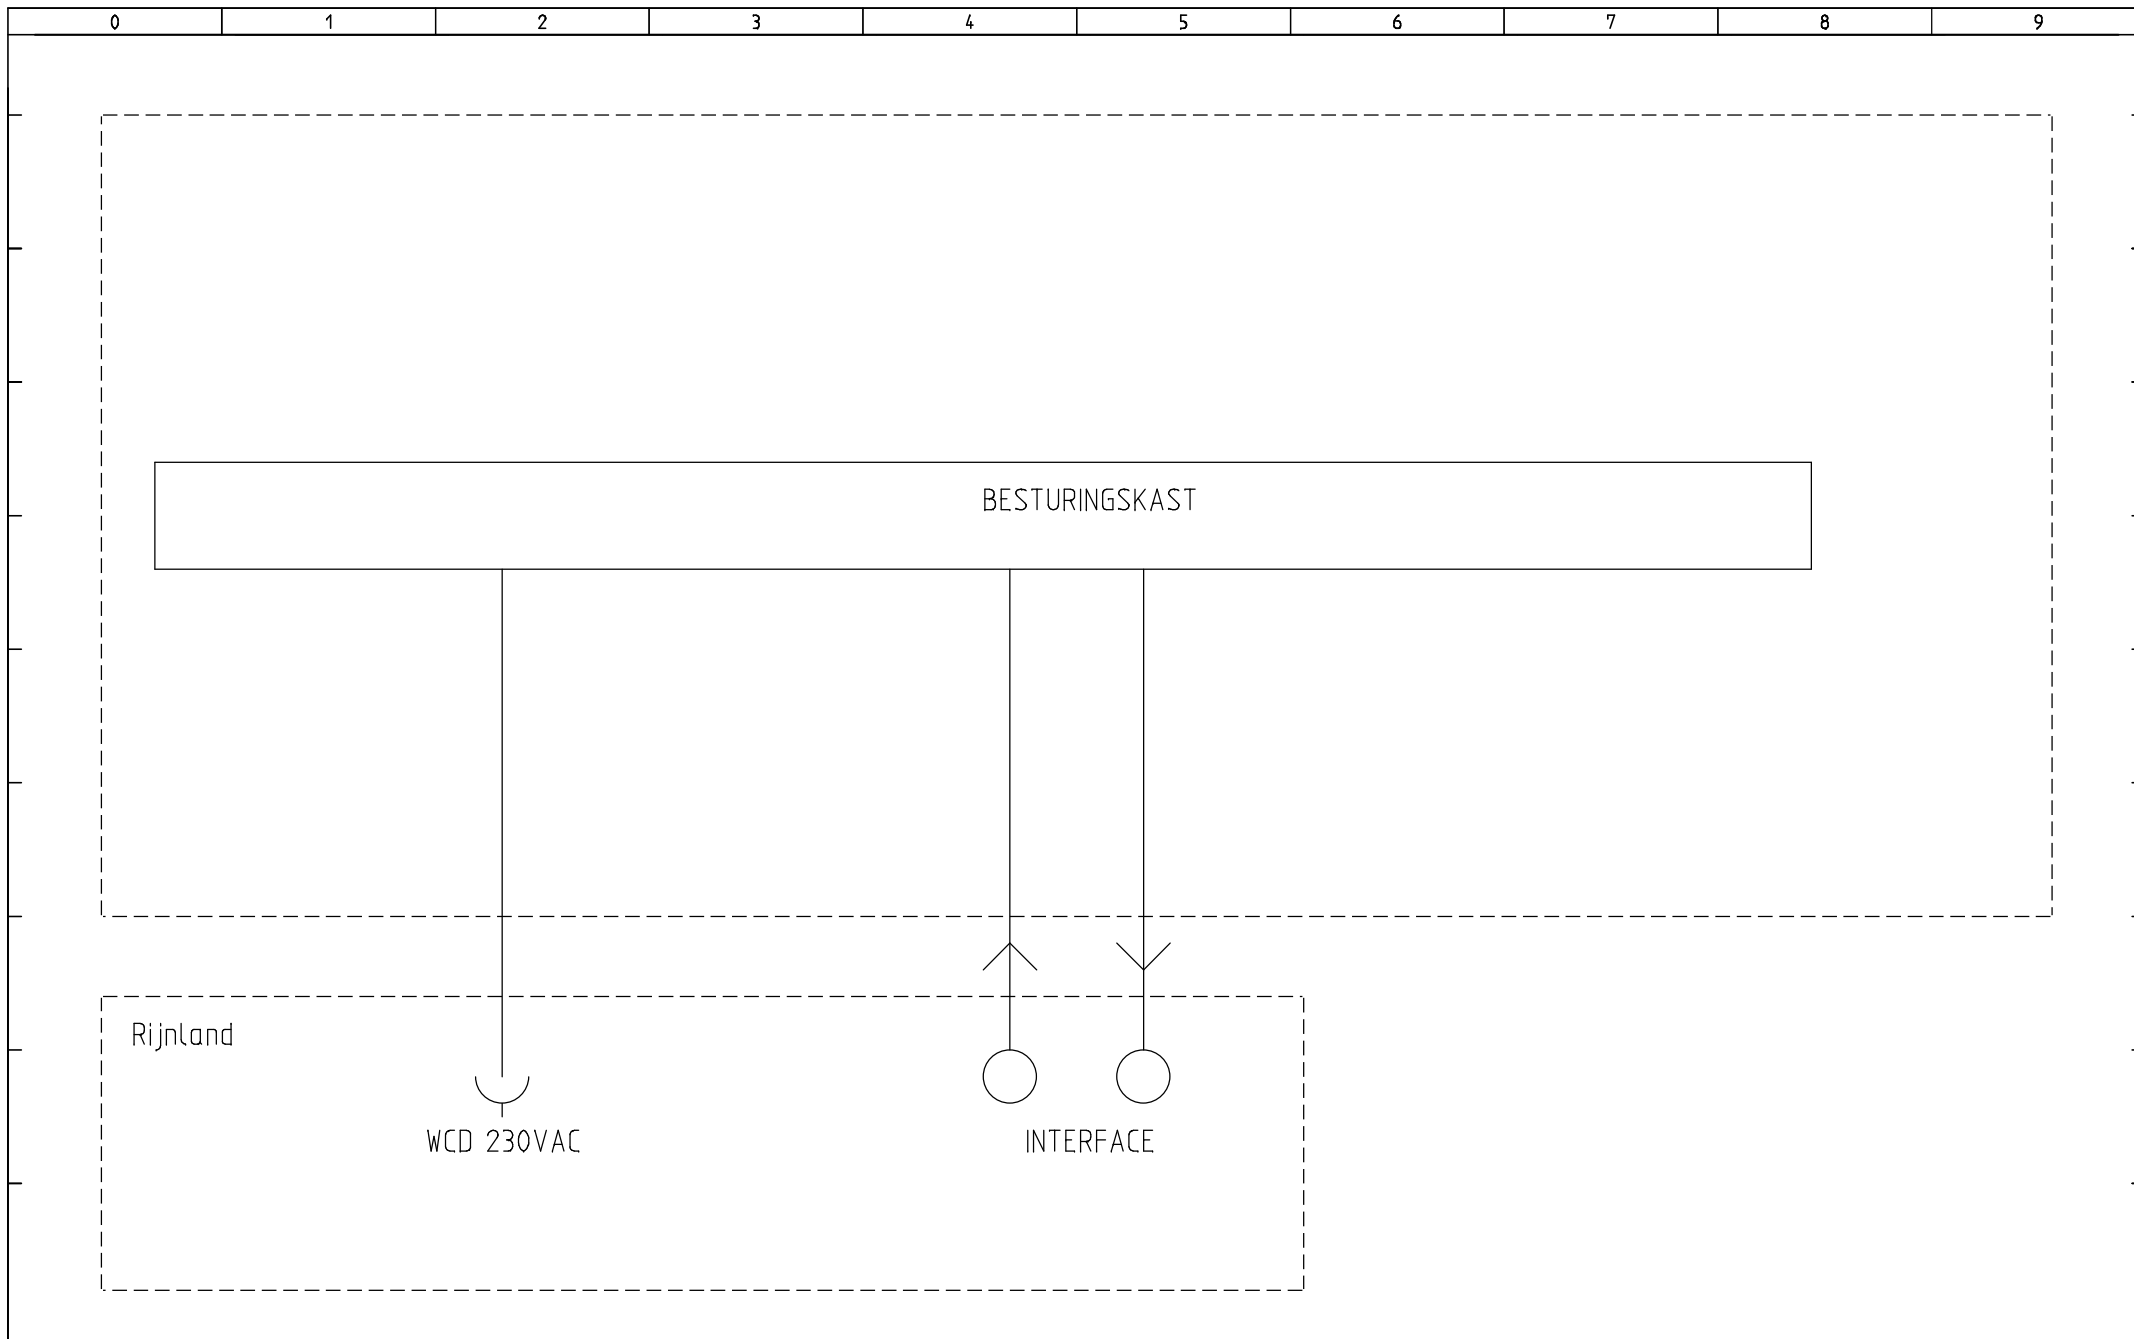

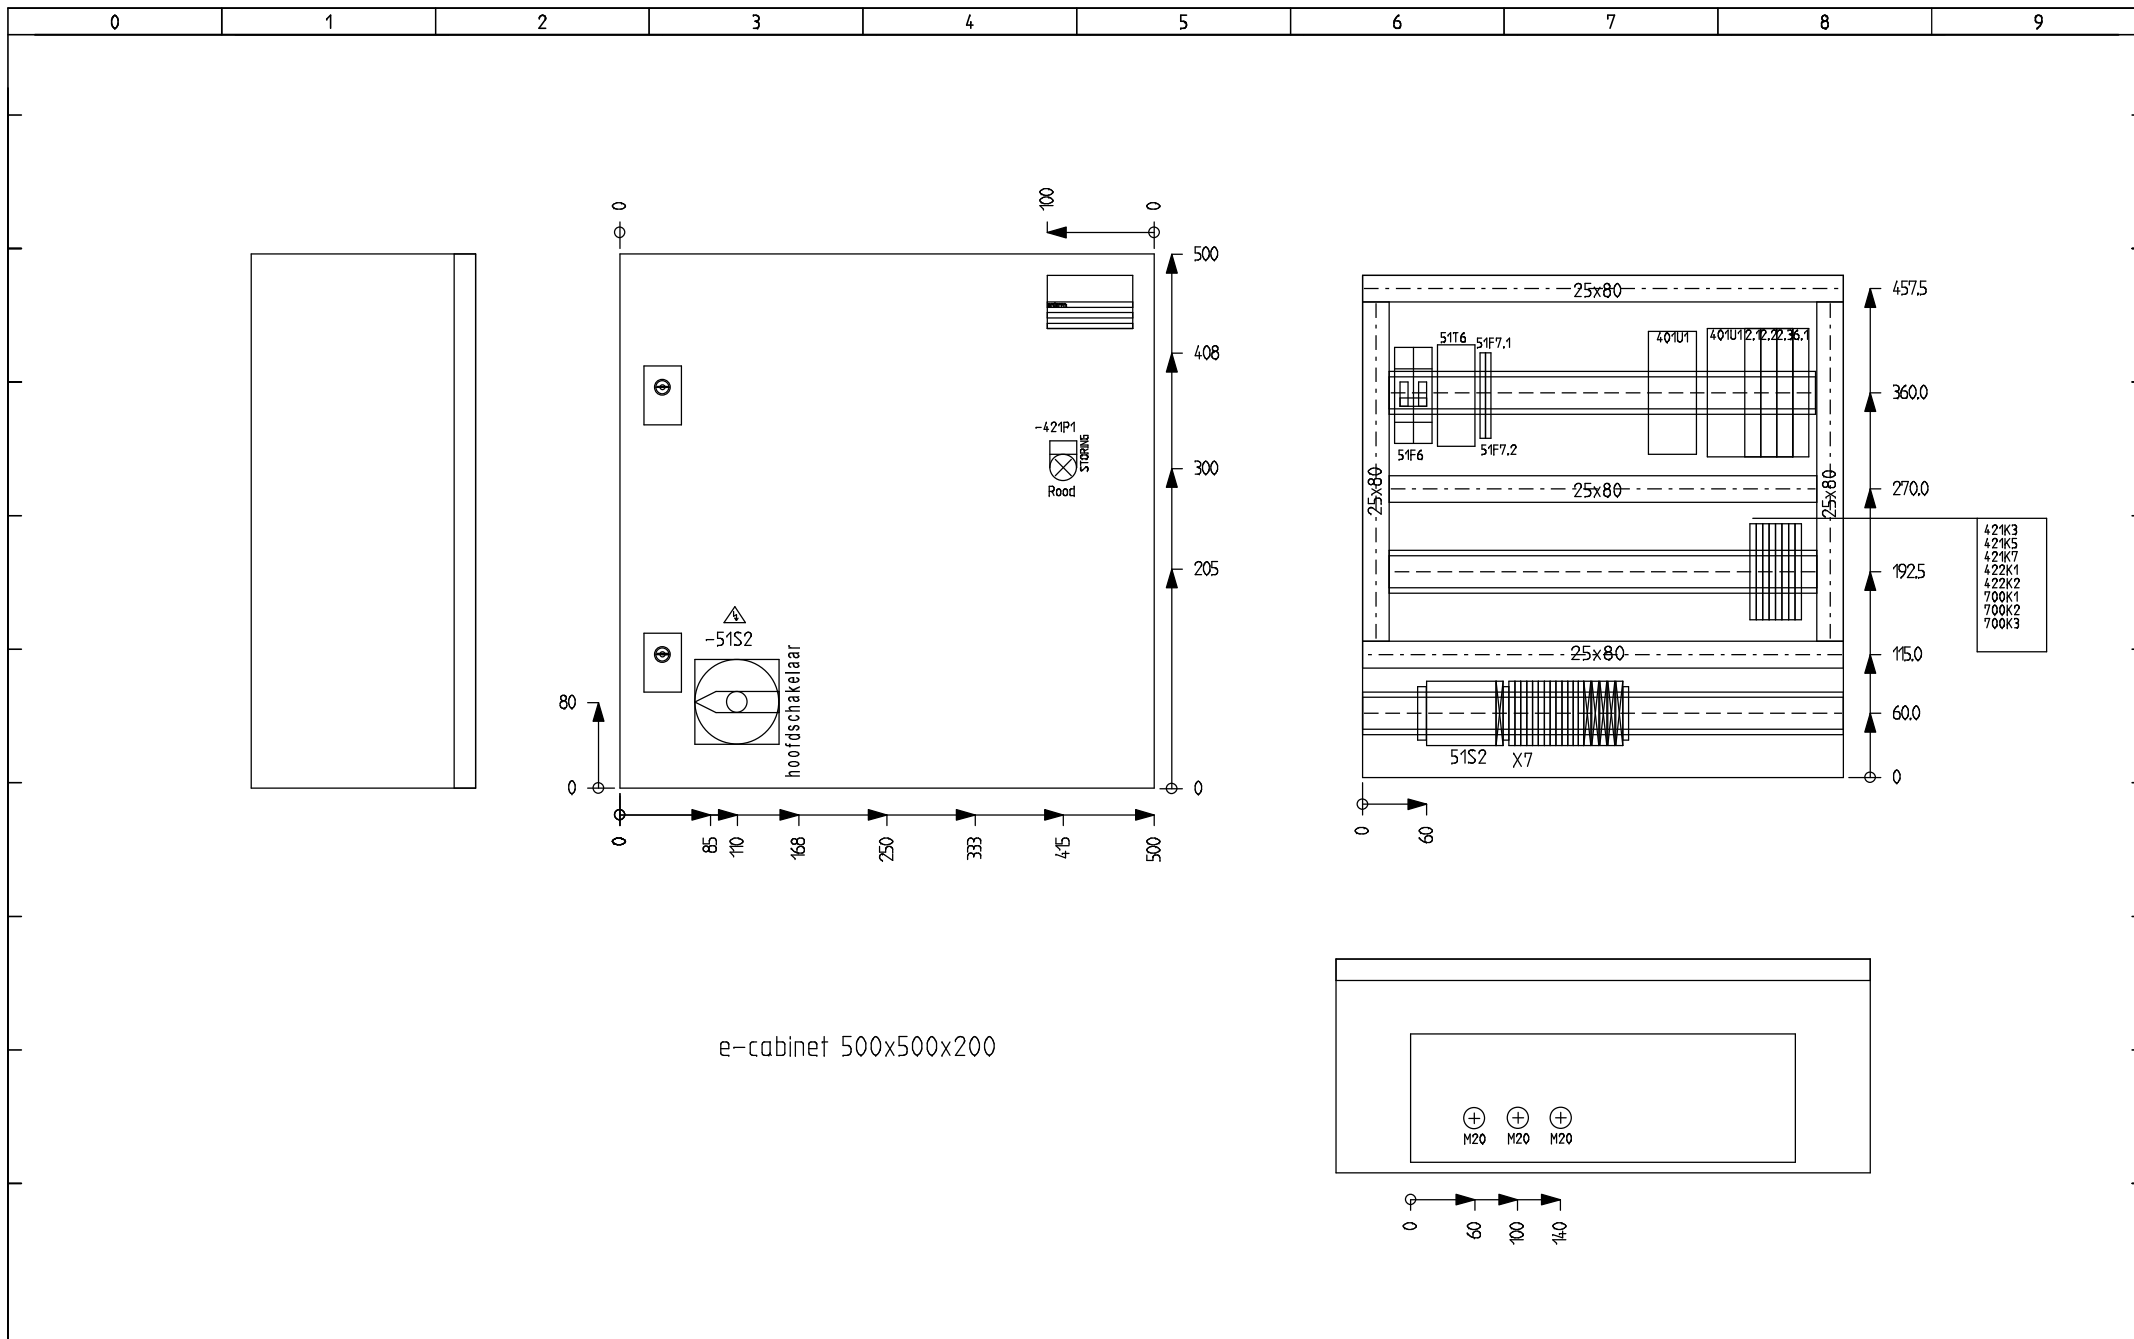


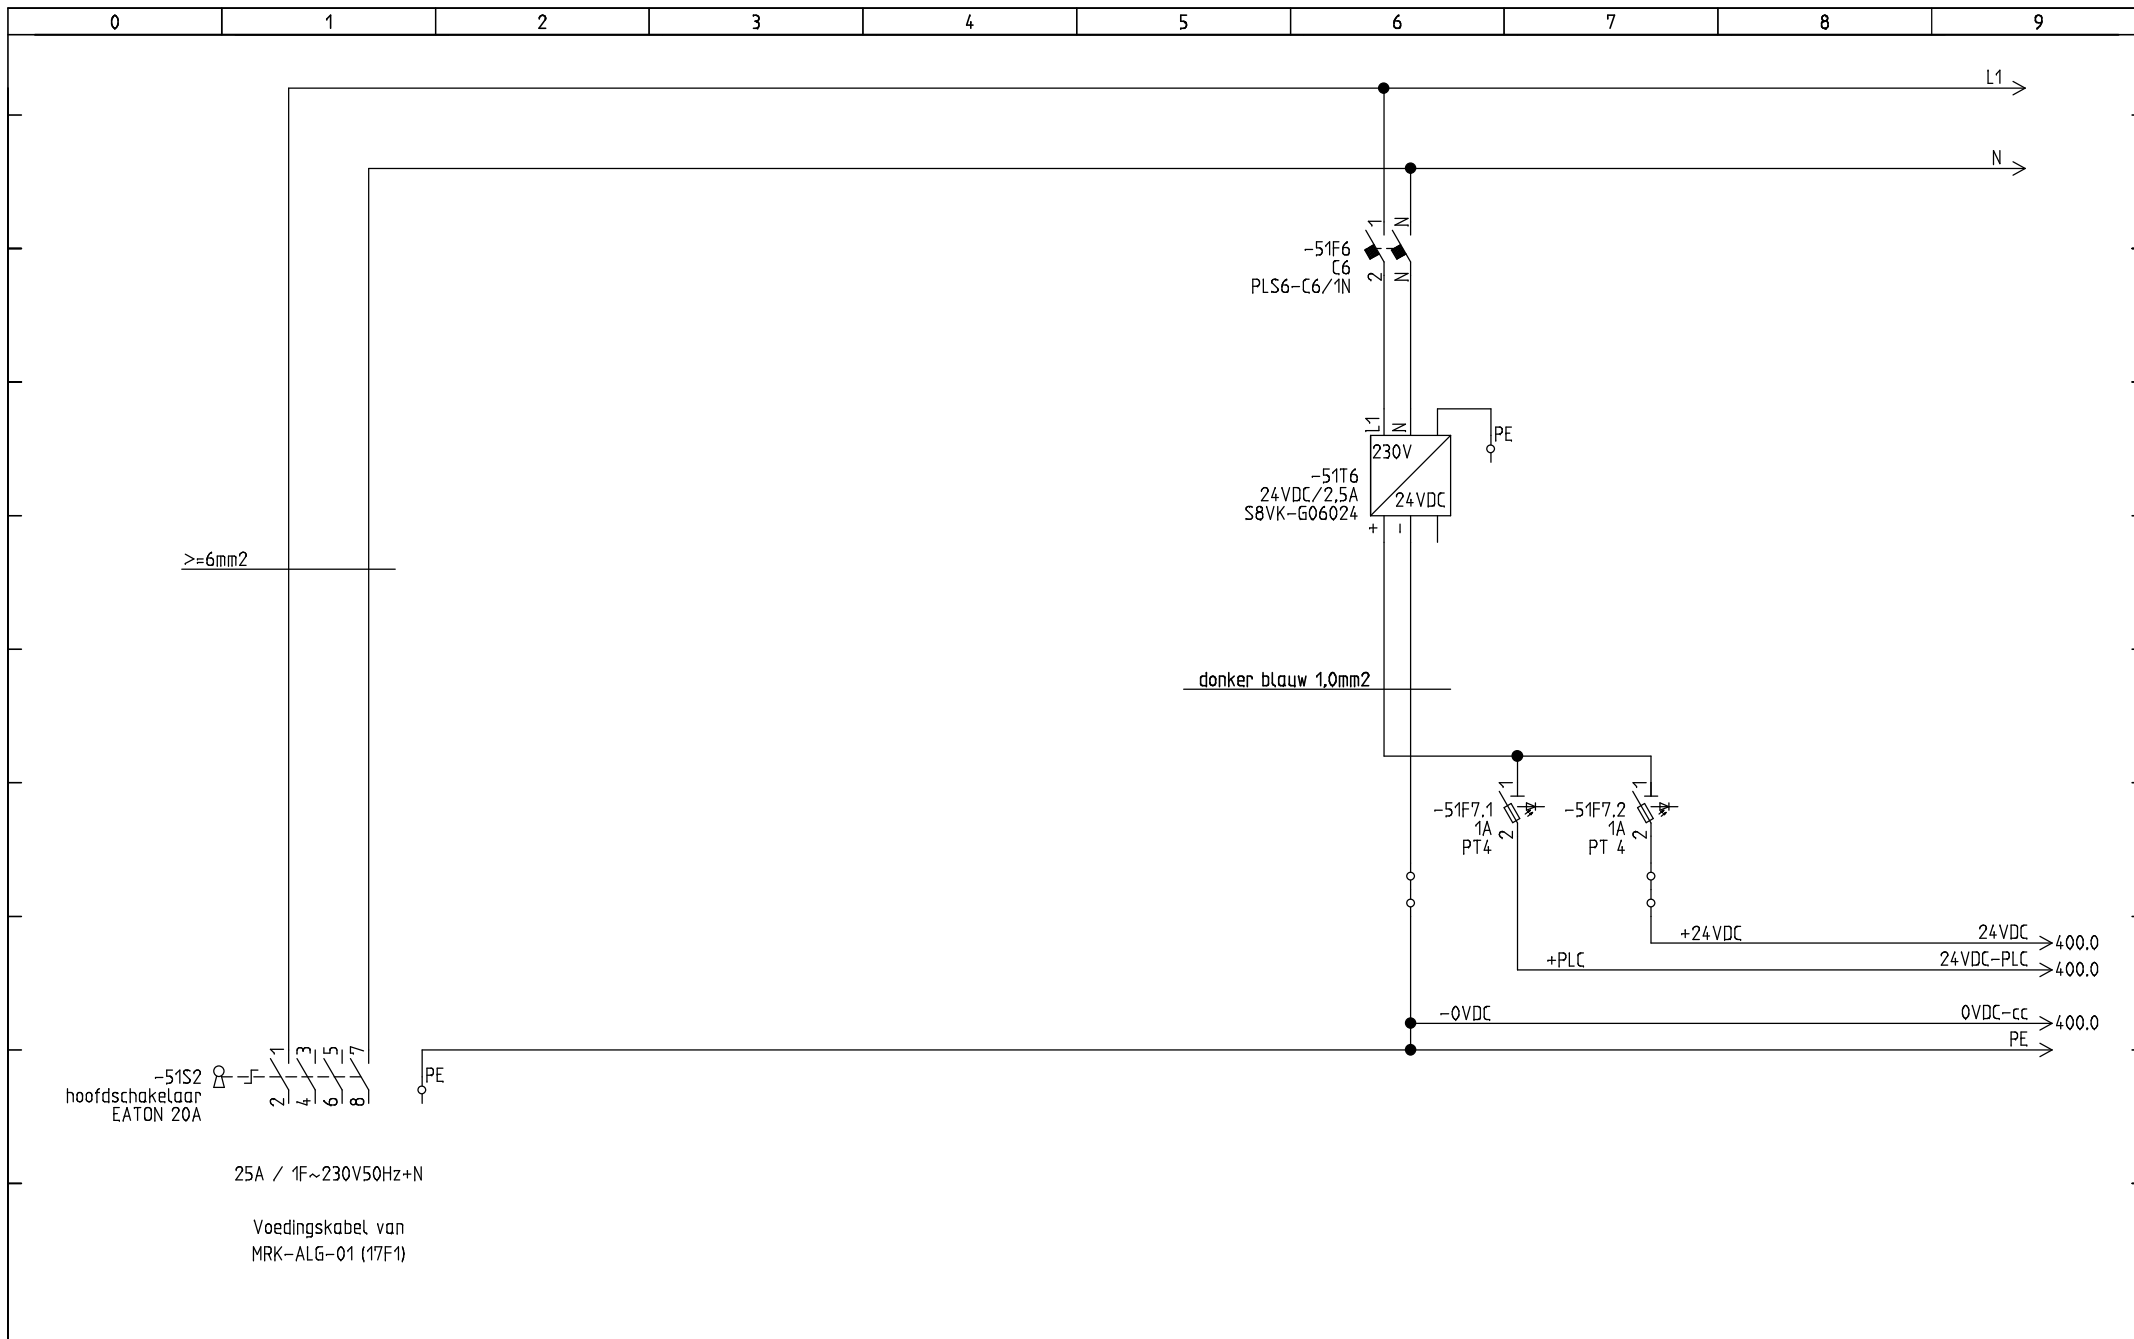


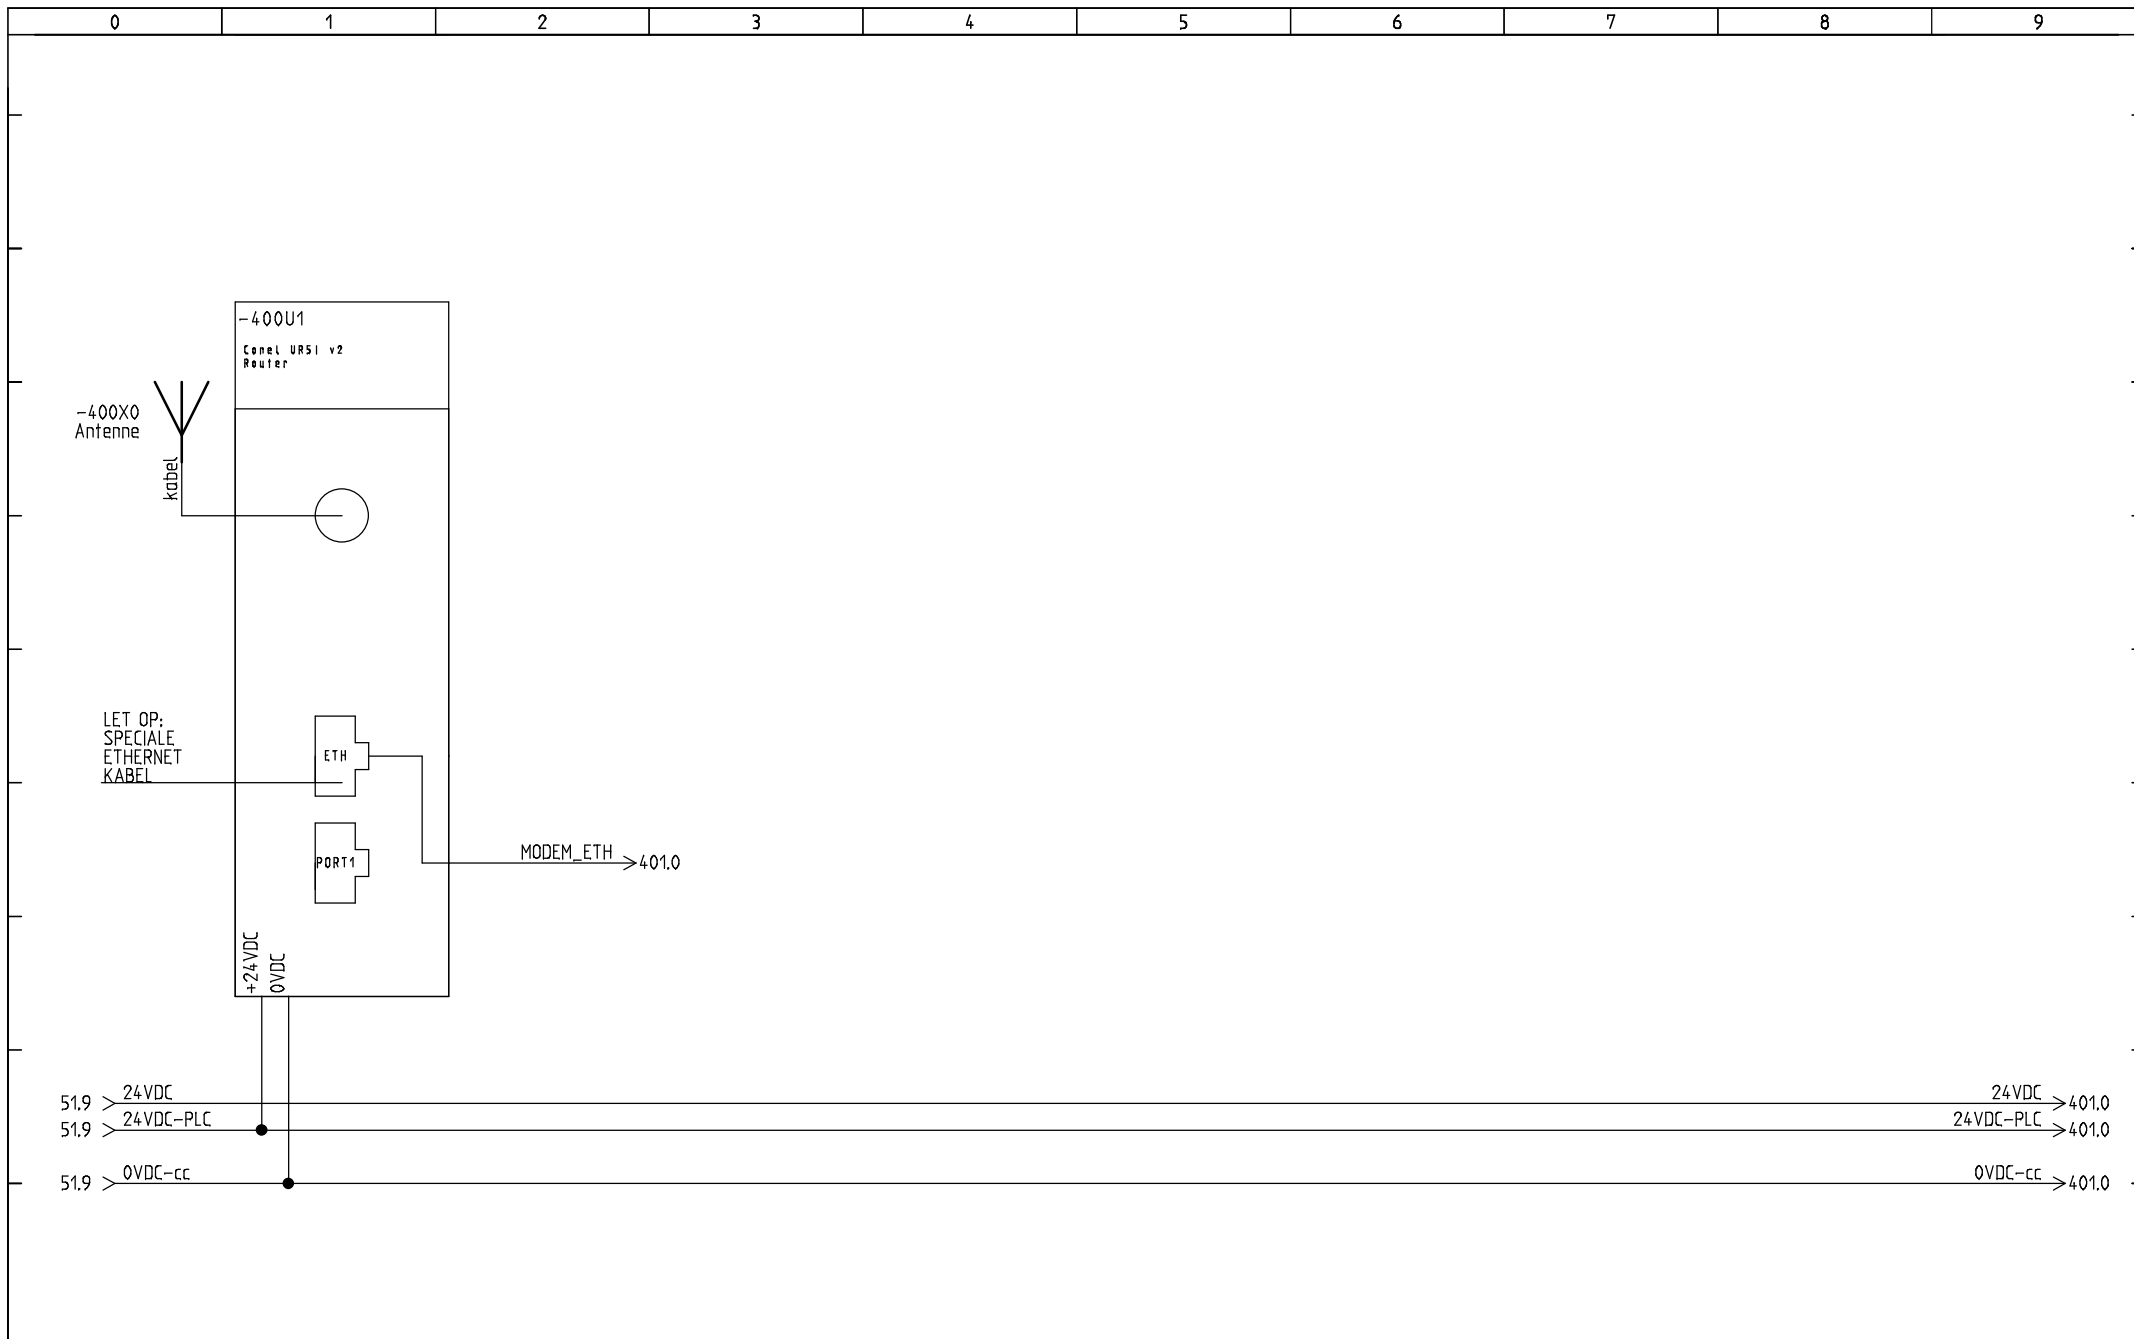


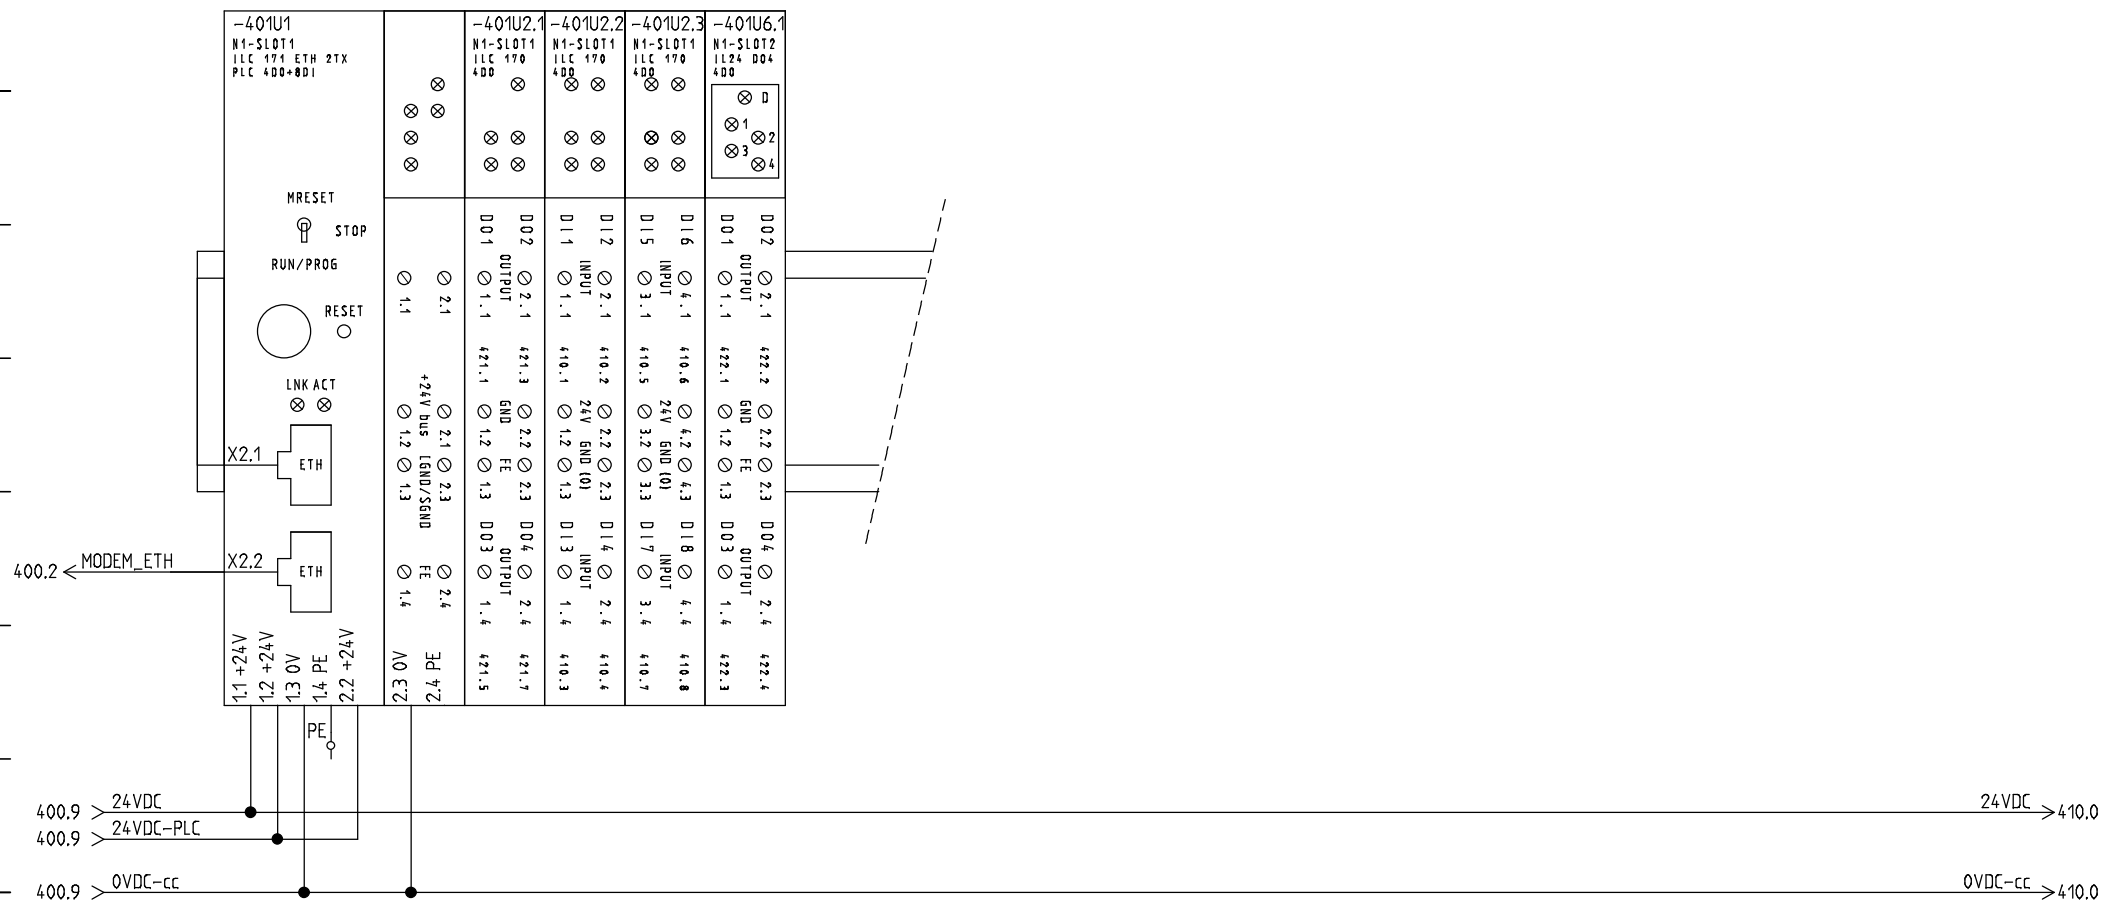



Uic = voeding PLC (klem 1.2/1.3)
Um = voeding DI (klem 2.2/2.3)
Us = voeding DO (klem 1.1/2.3)
Um schakelt af wanneer voeding 24VDC UPS wegvalt

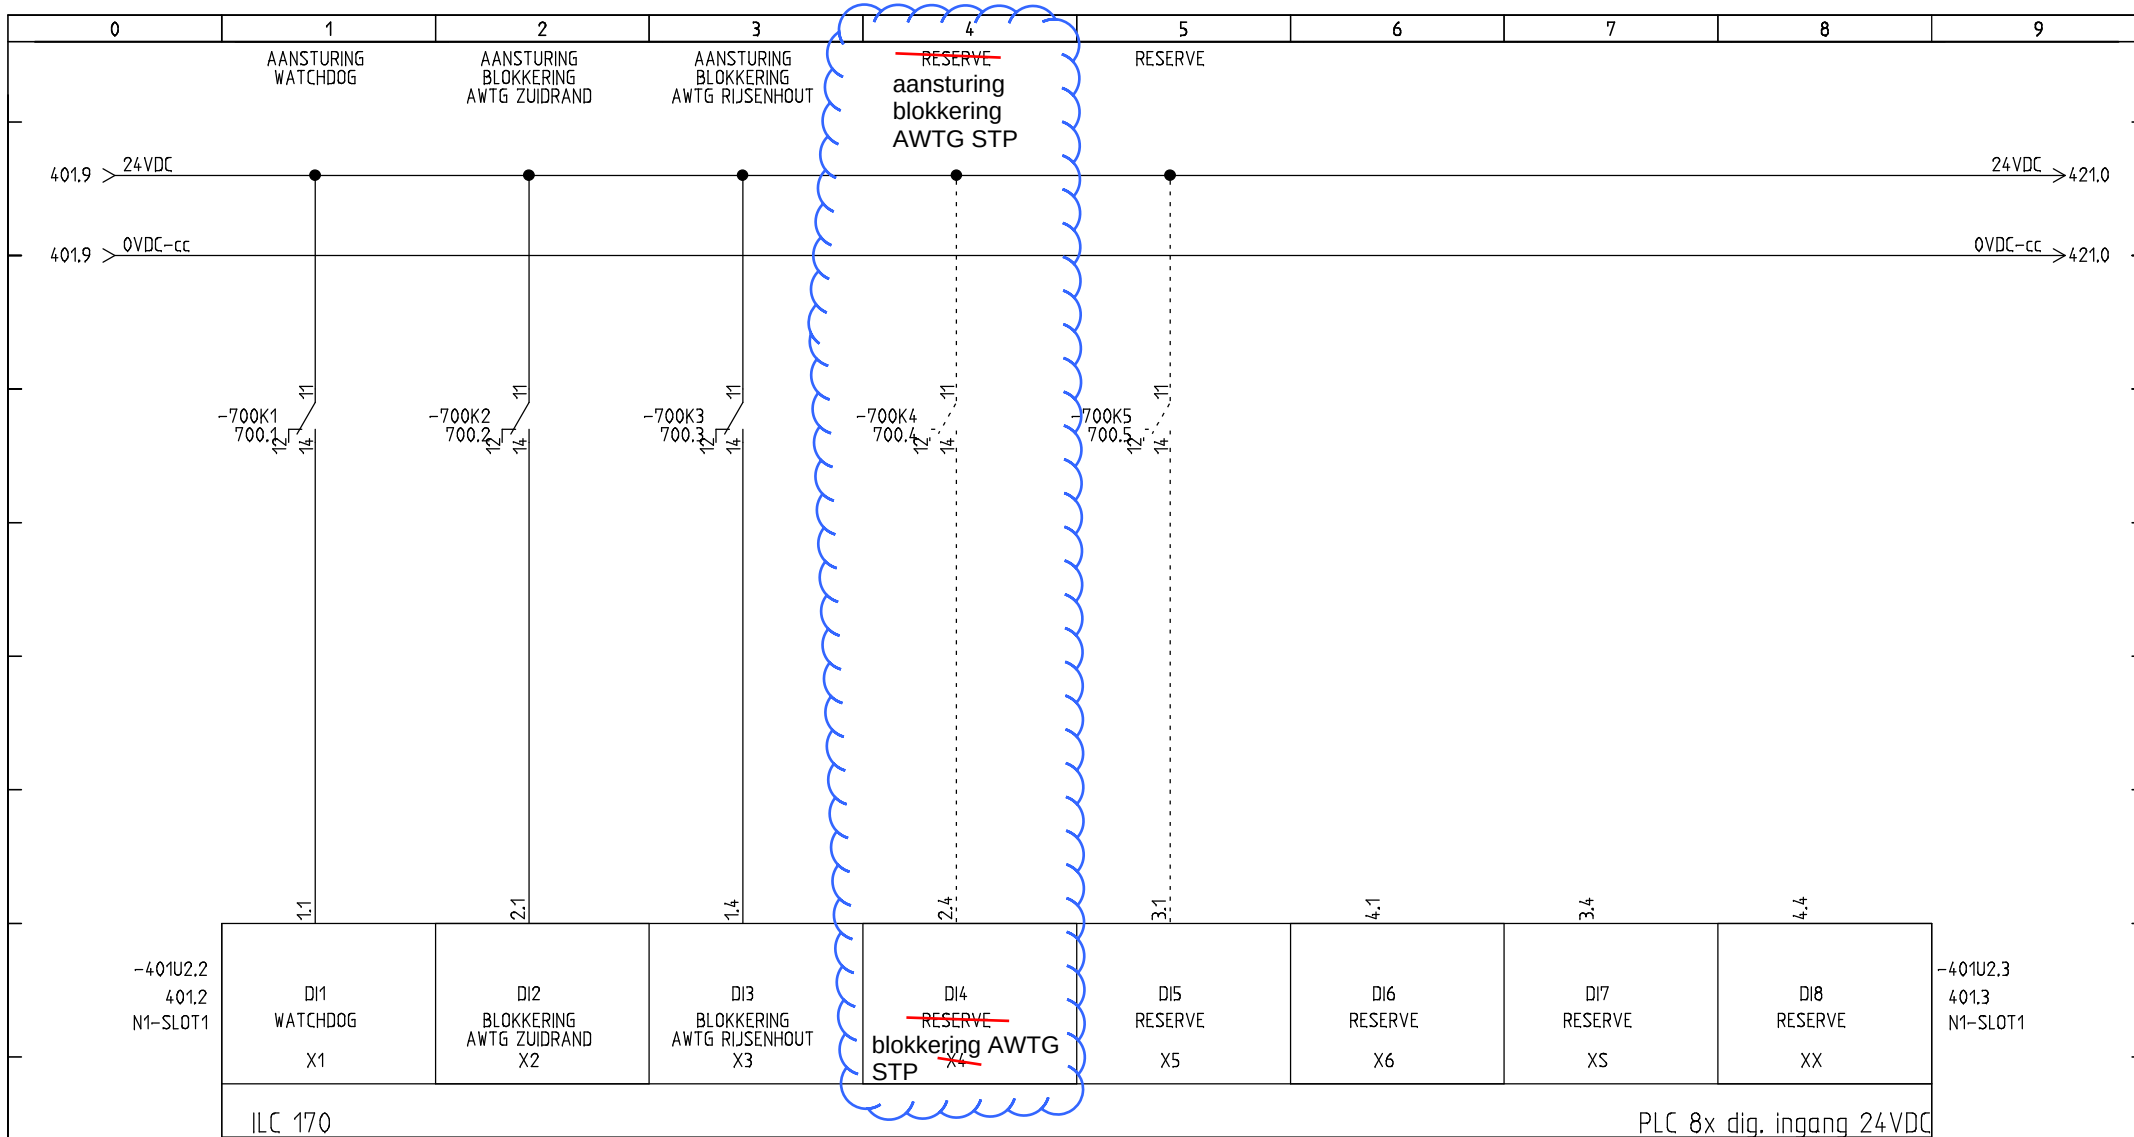

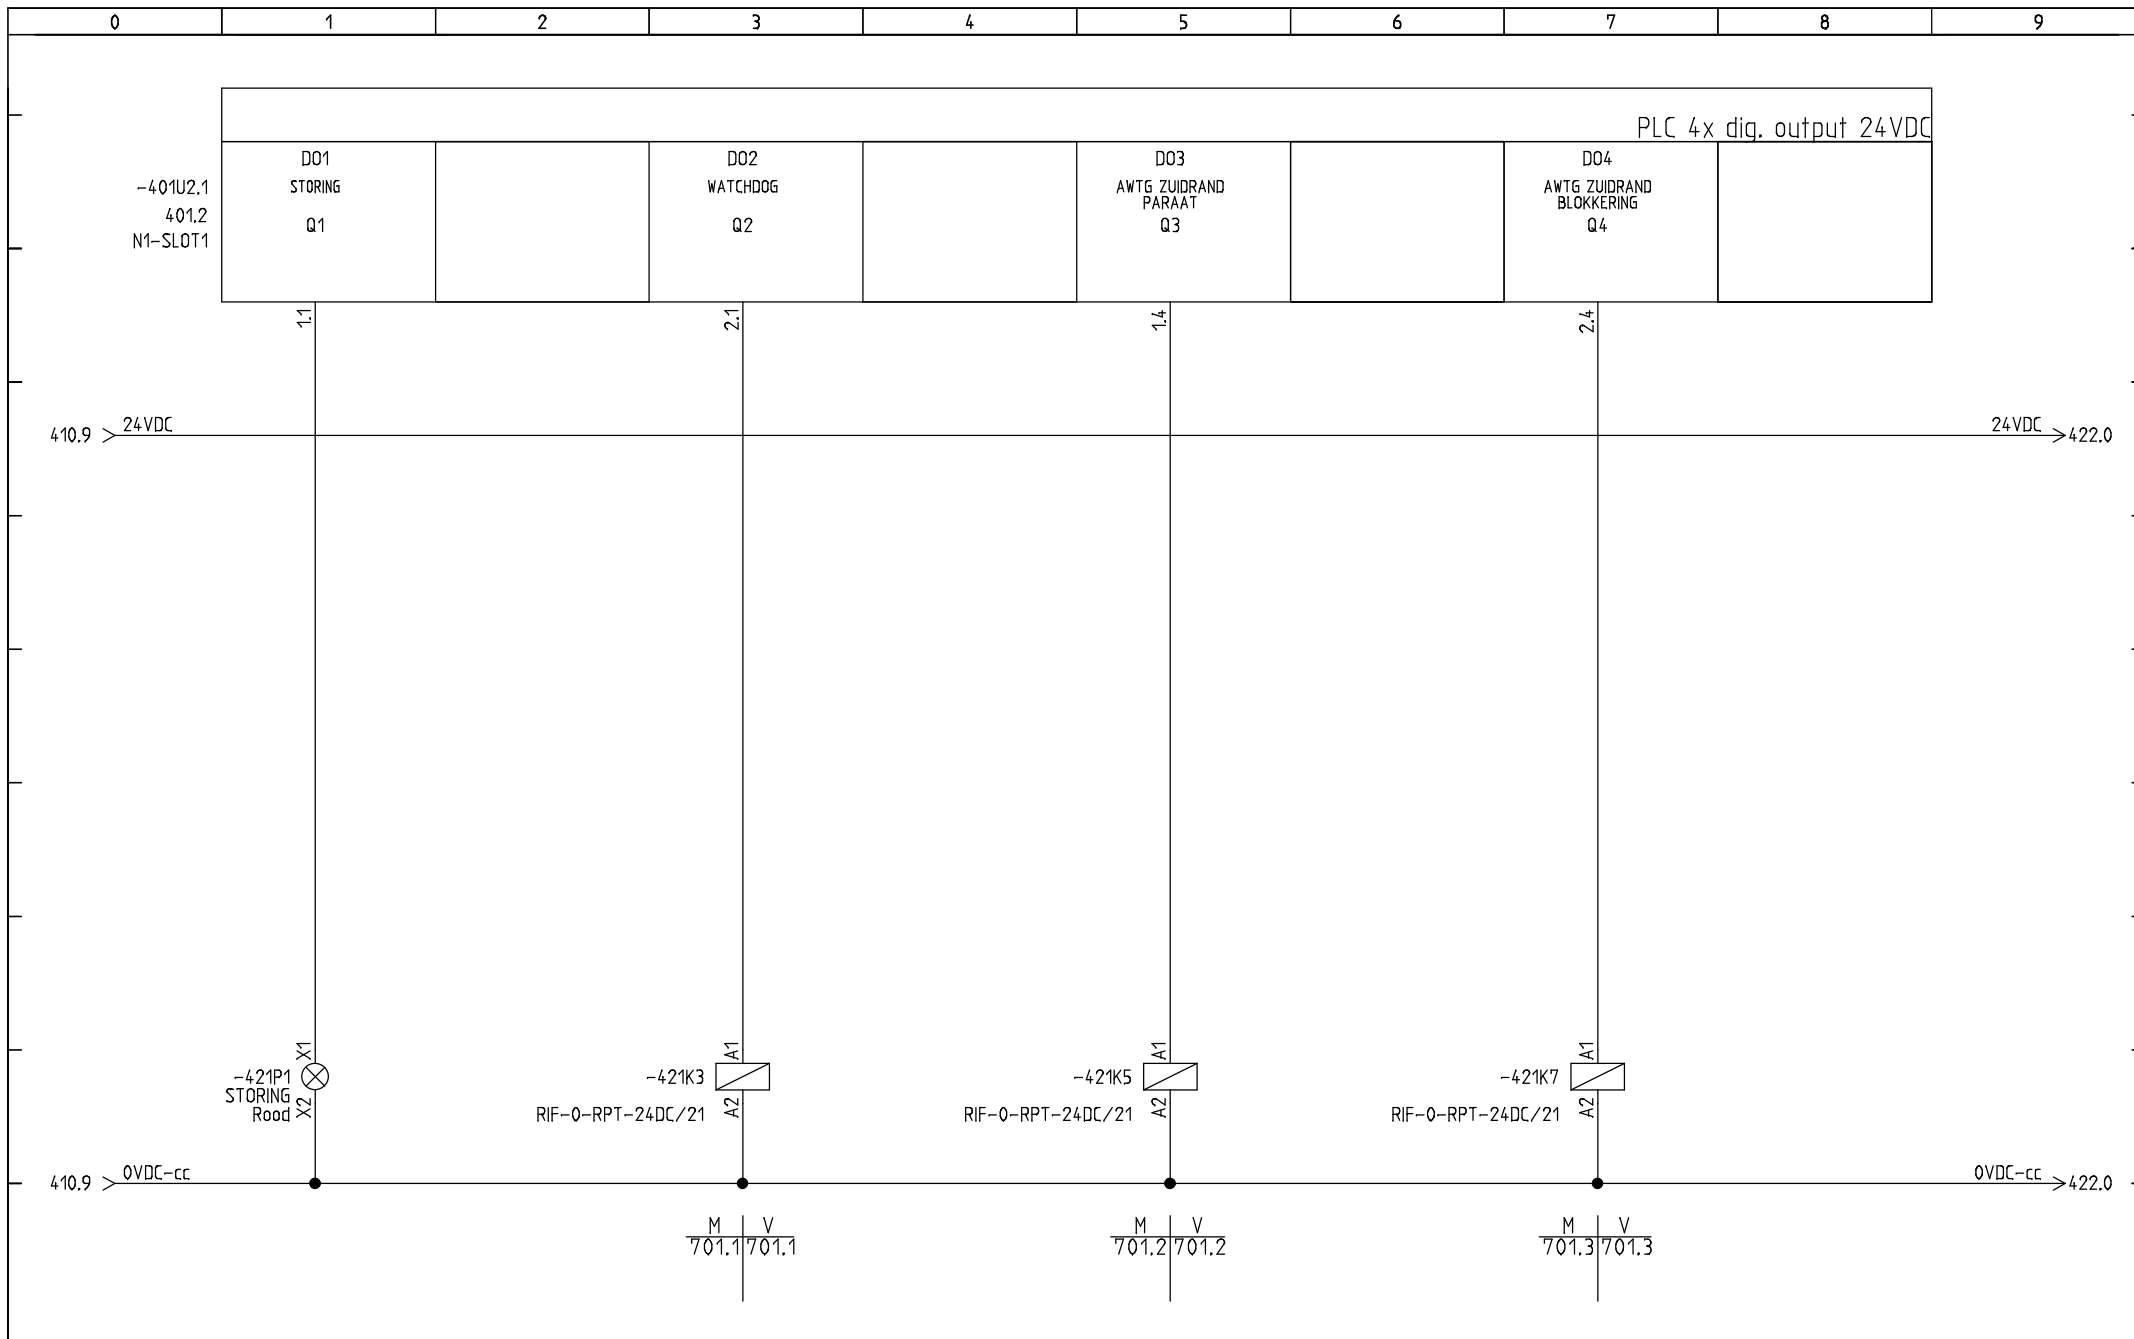

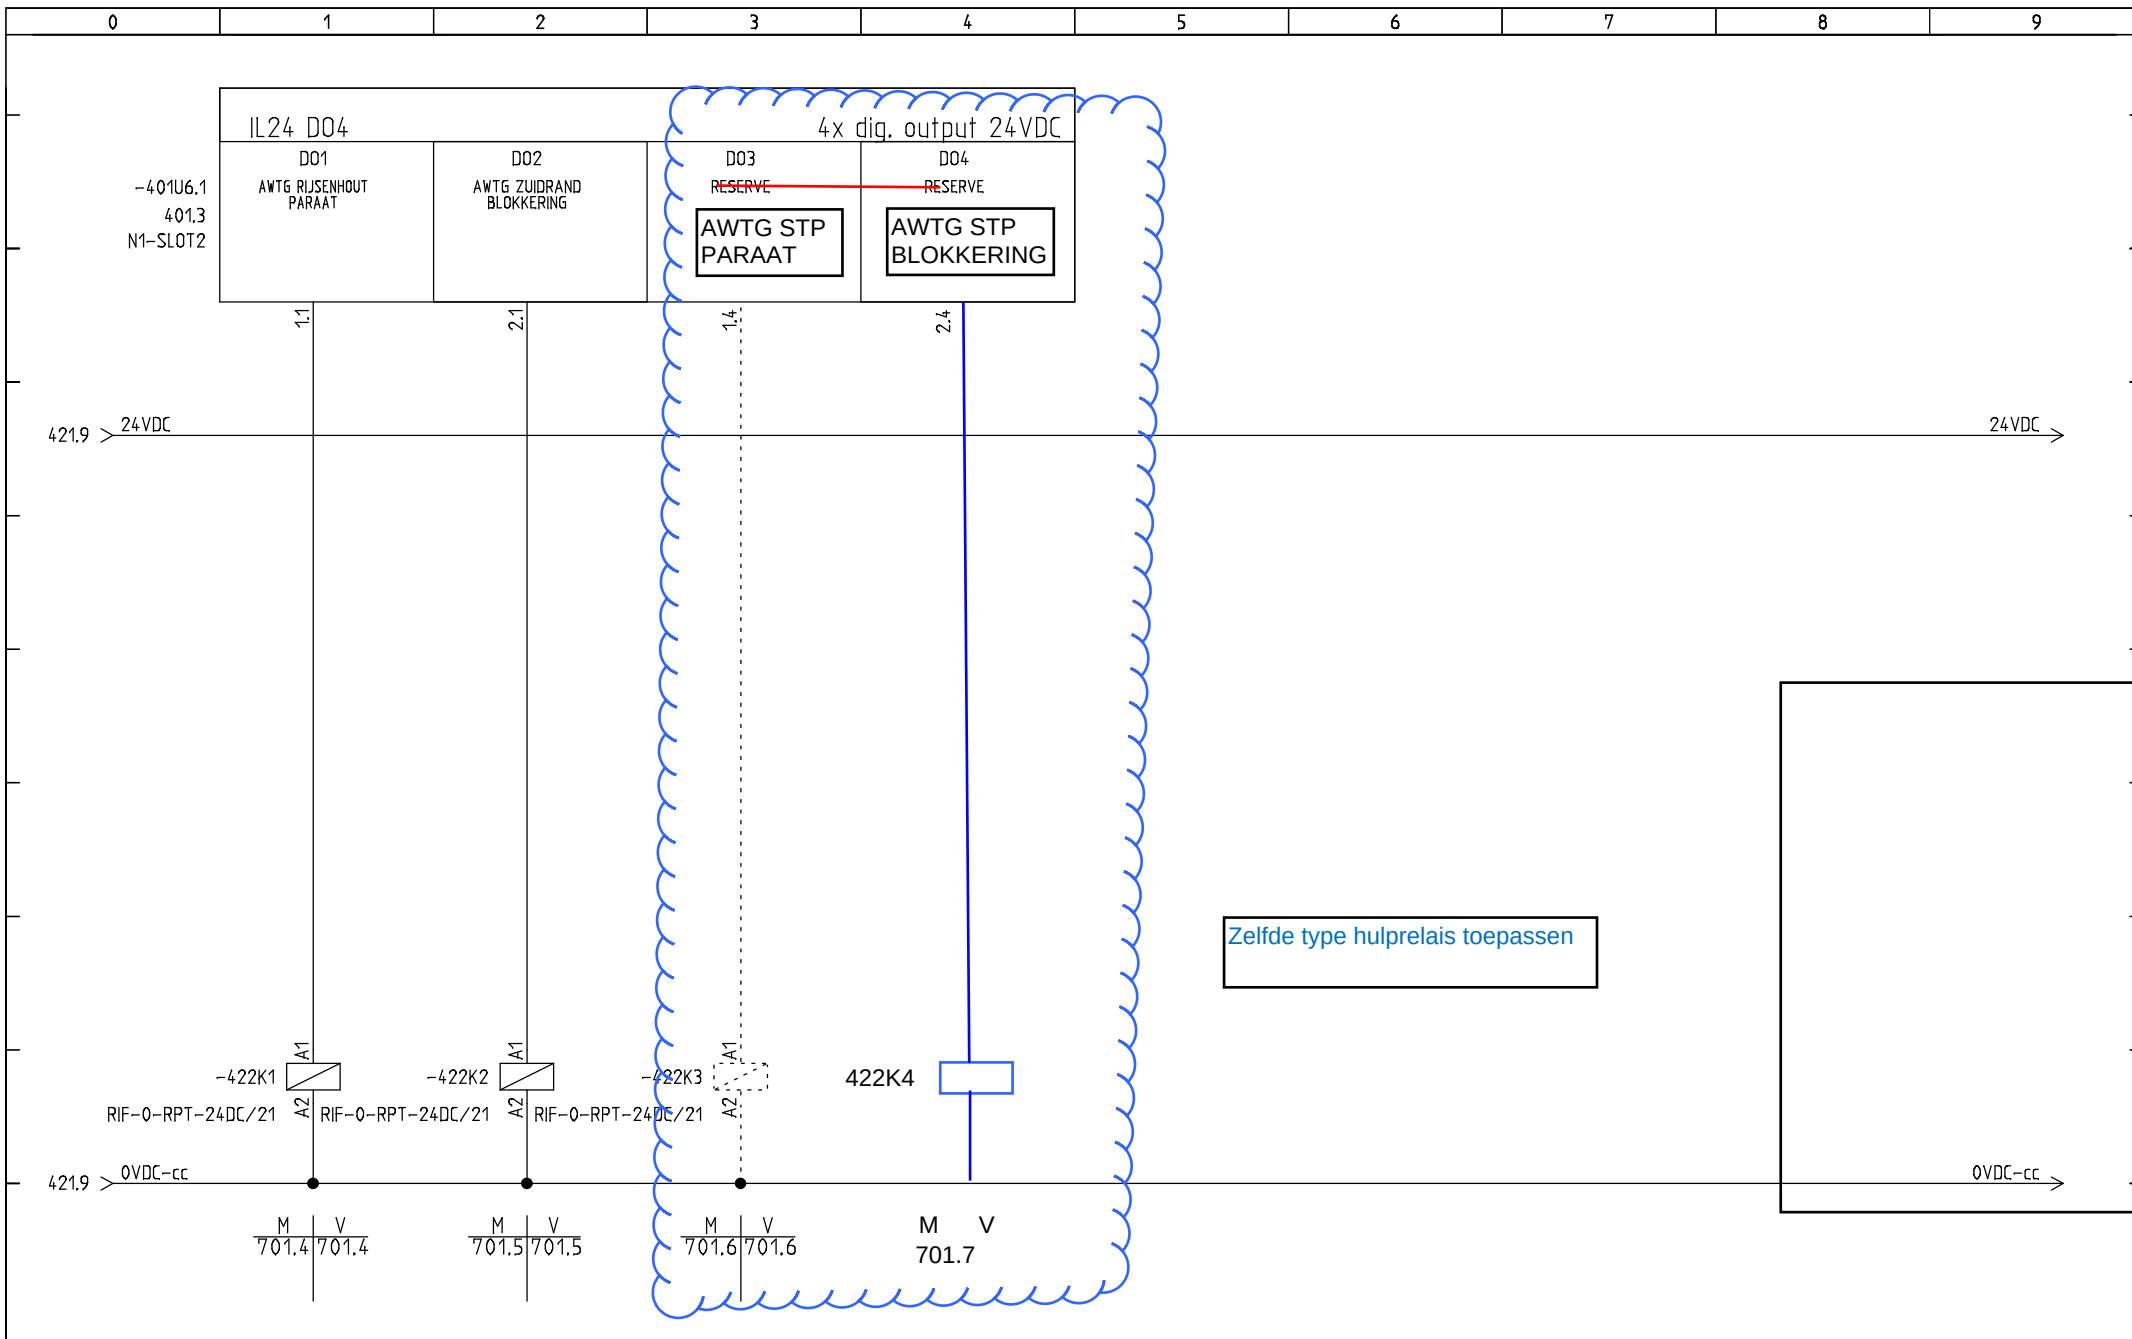

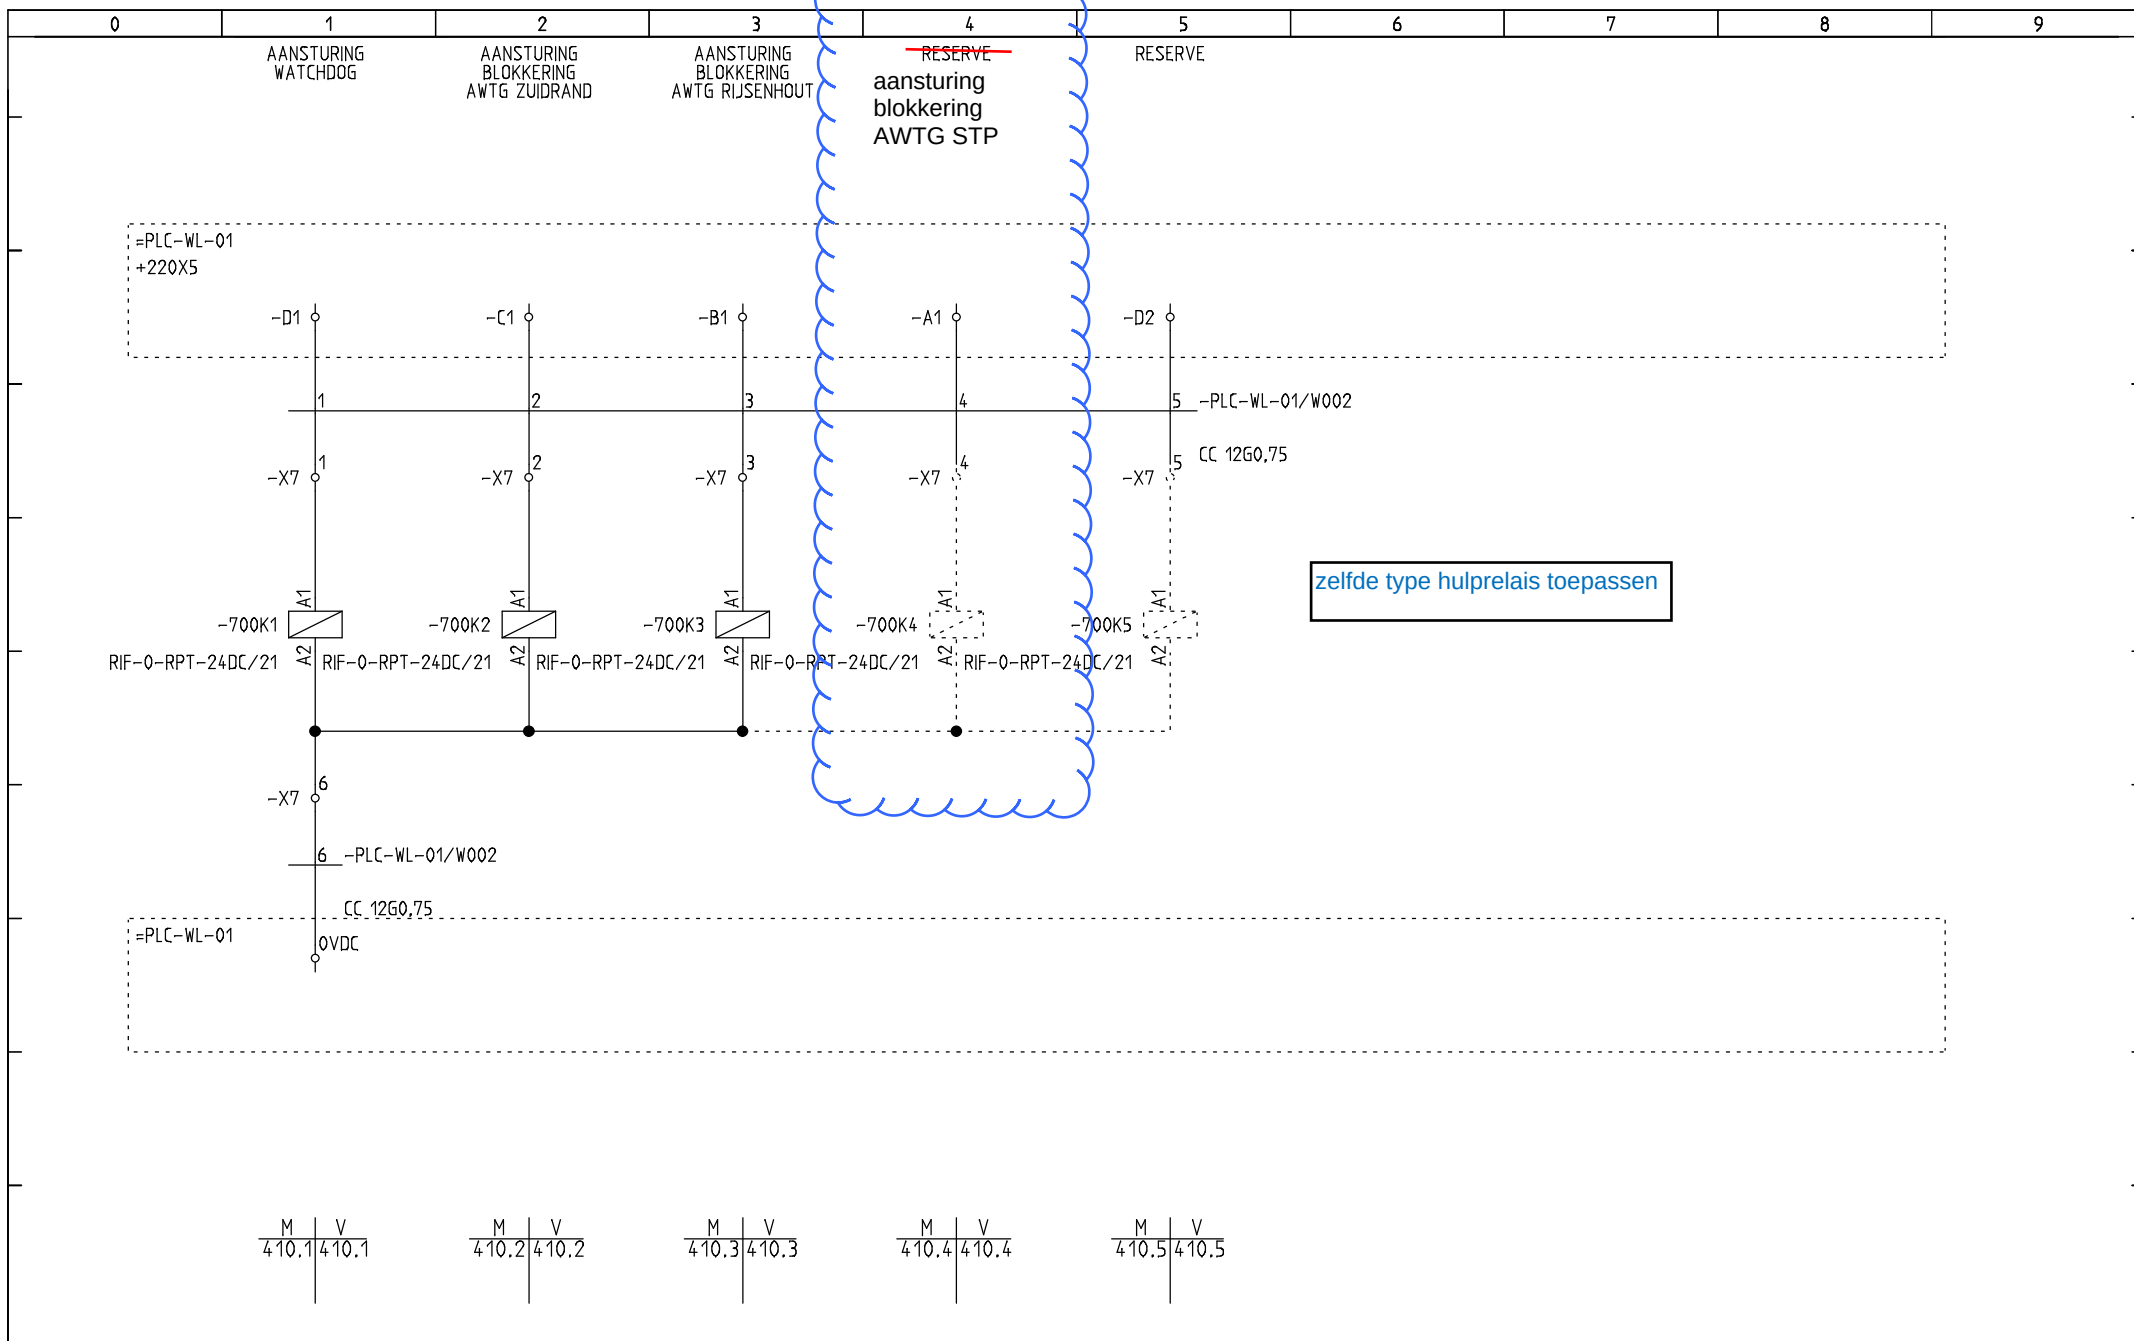

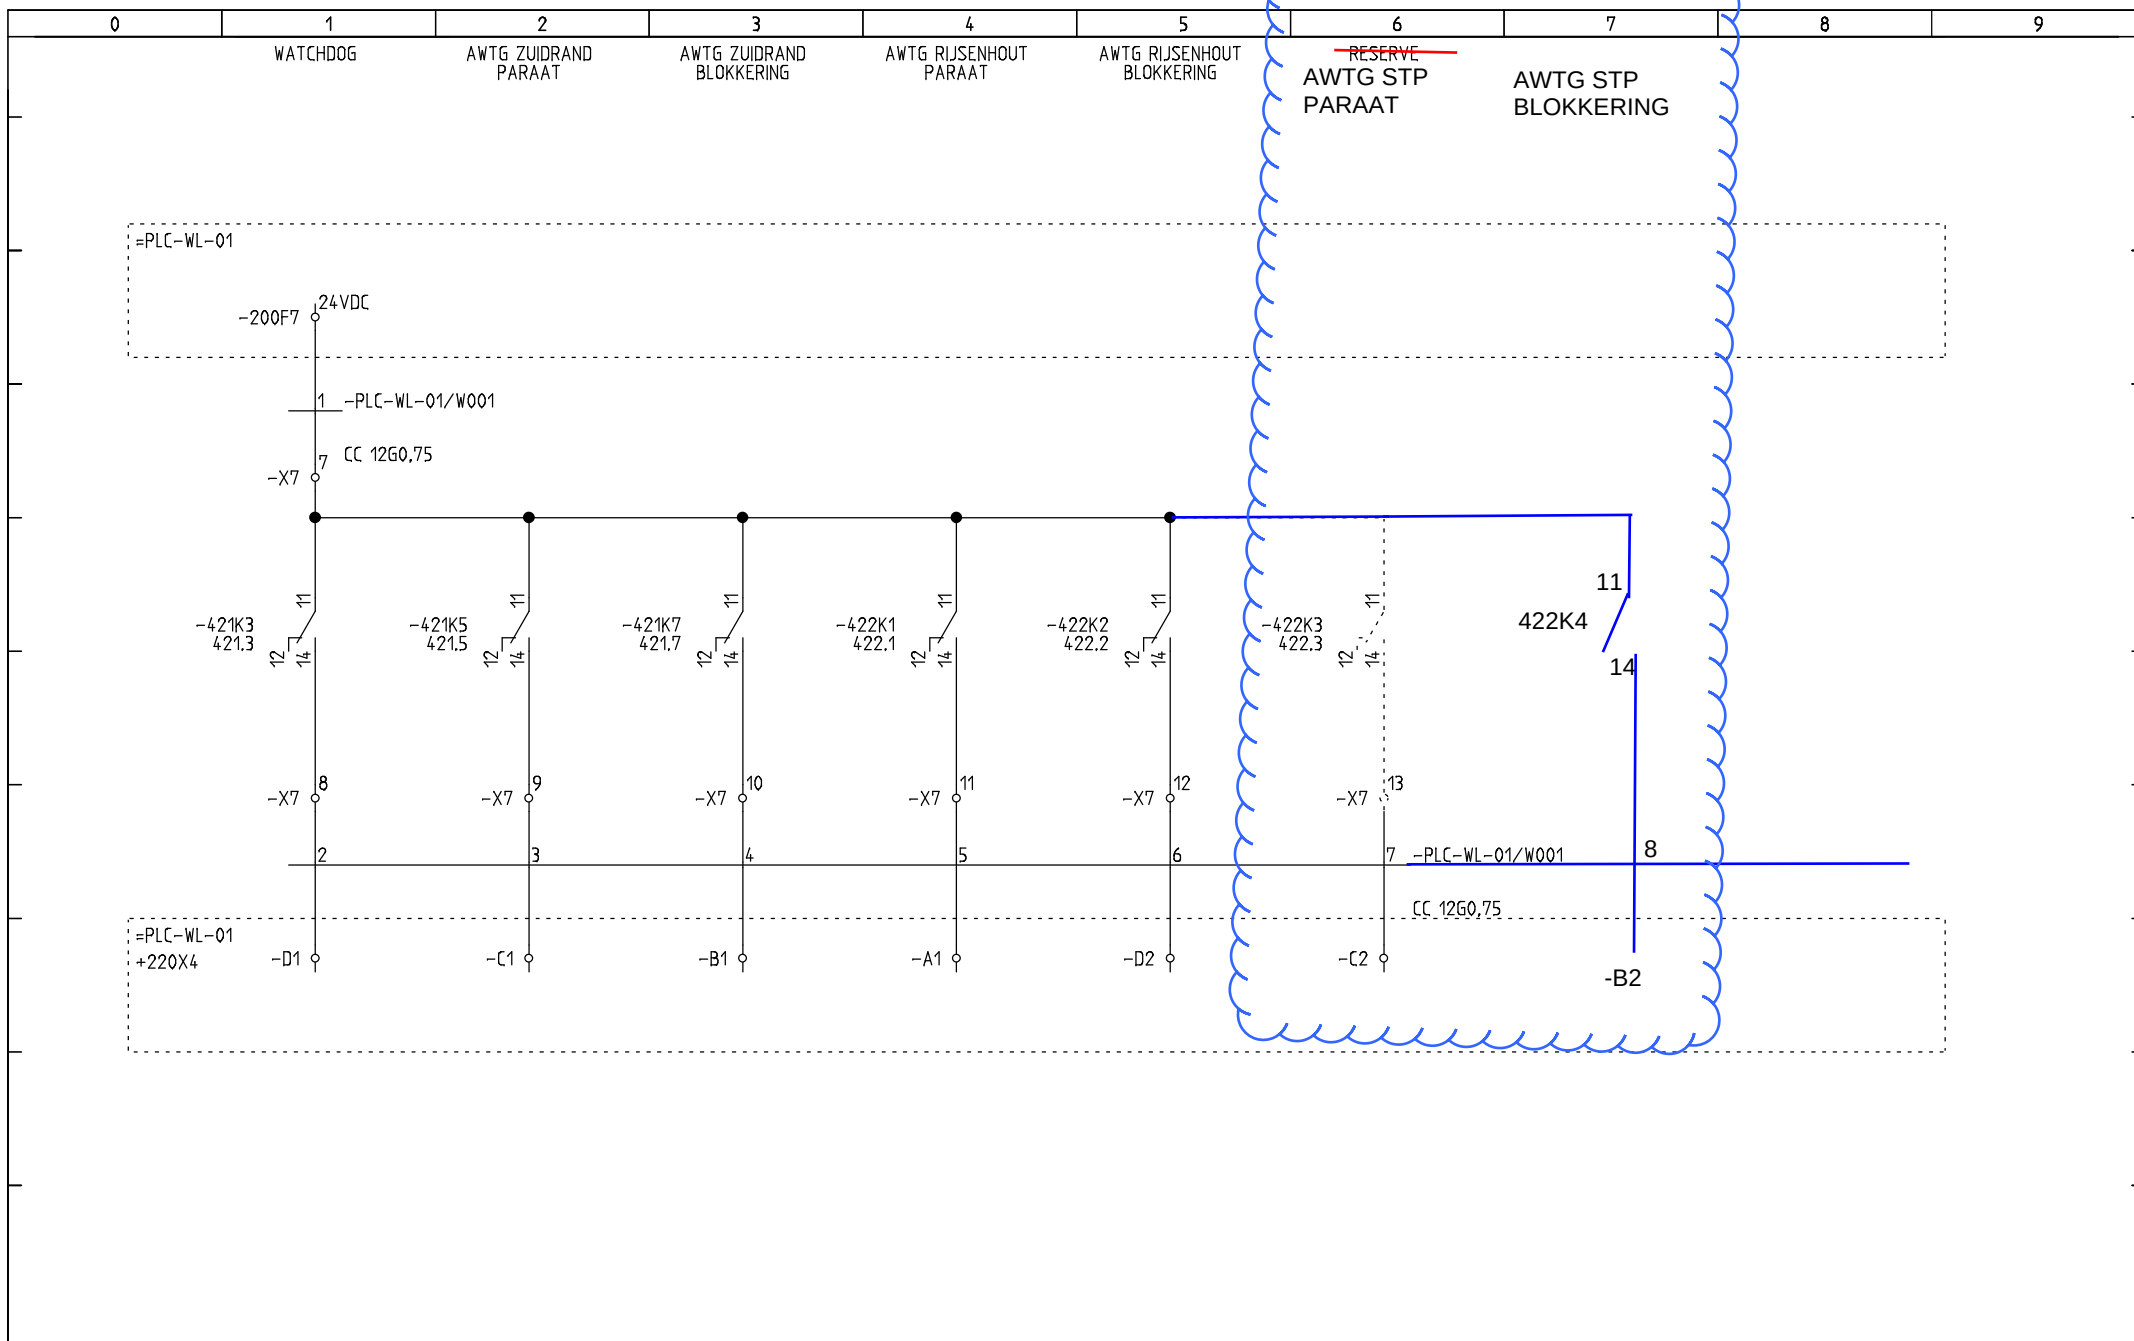

Inhoudsopgave

[illegible]

VBE industrial electronics ⚡

Van Beek Elektrotechniek BV
Gildetrom 23A 3905 TB Veenendaal NL
Tel.: 0031-(0)318-61 89 99
Fax: 0031-(0)318-65 45 03
Website: www.vbe-elektro.nl
E-mail: info@vbe-elektro.nl



Projekt: OPAH

Klant: Gemeente Haarlemmermeer
Adres : Raadhuisplein 1
PC/Plaats: 2132 TZ Hoofddorp
Tel./Fax
E-mail:

Titelblad:

Projekt num. 47166 v1

Getekend:	R. Massalt
Ontwerp :	R. Massalt

Functie:
 Locatie :

Ontwerp datum:	25-10-2017
Revisie datum:	6-11-2017
Aantal bladen:	1
Volgend blad :	
Blad :	1