

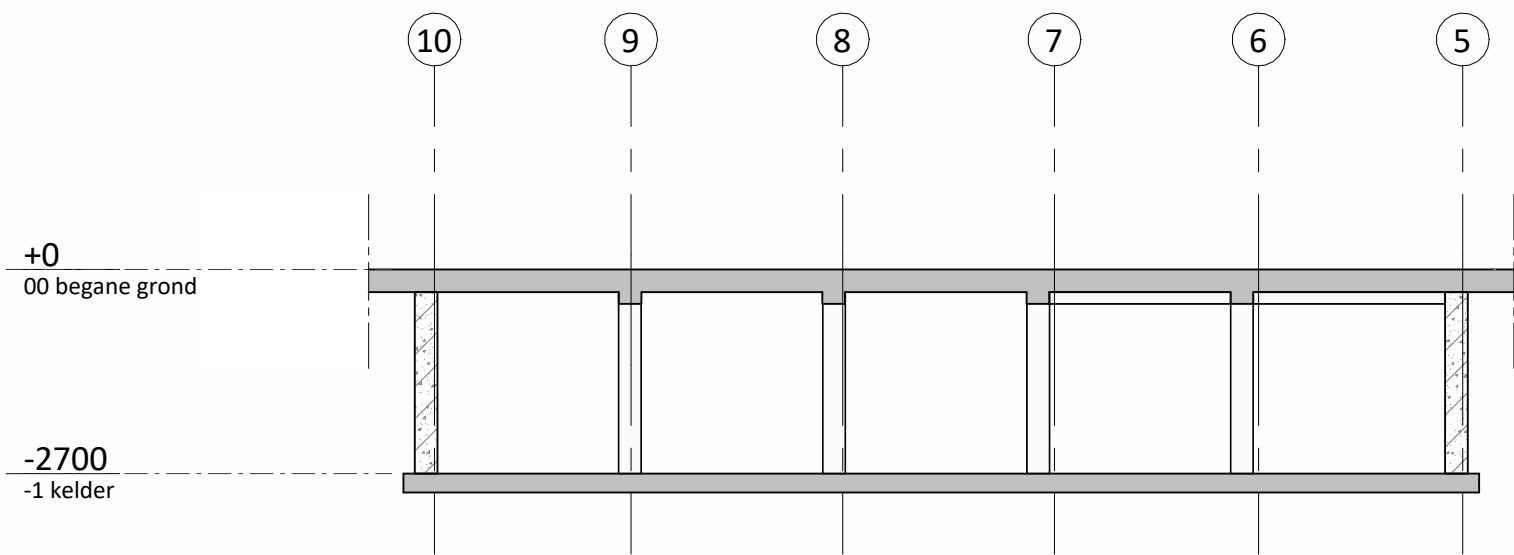


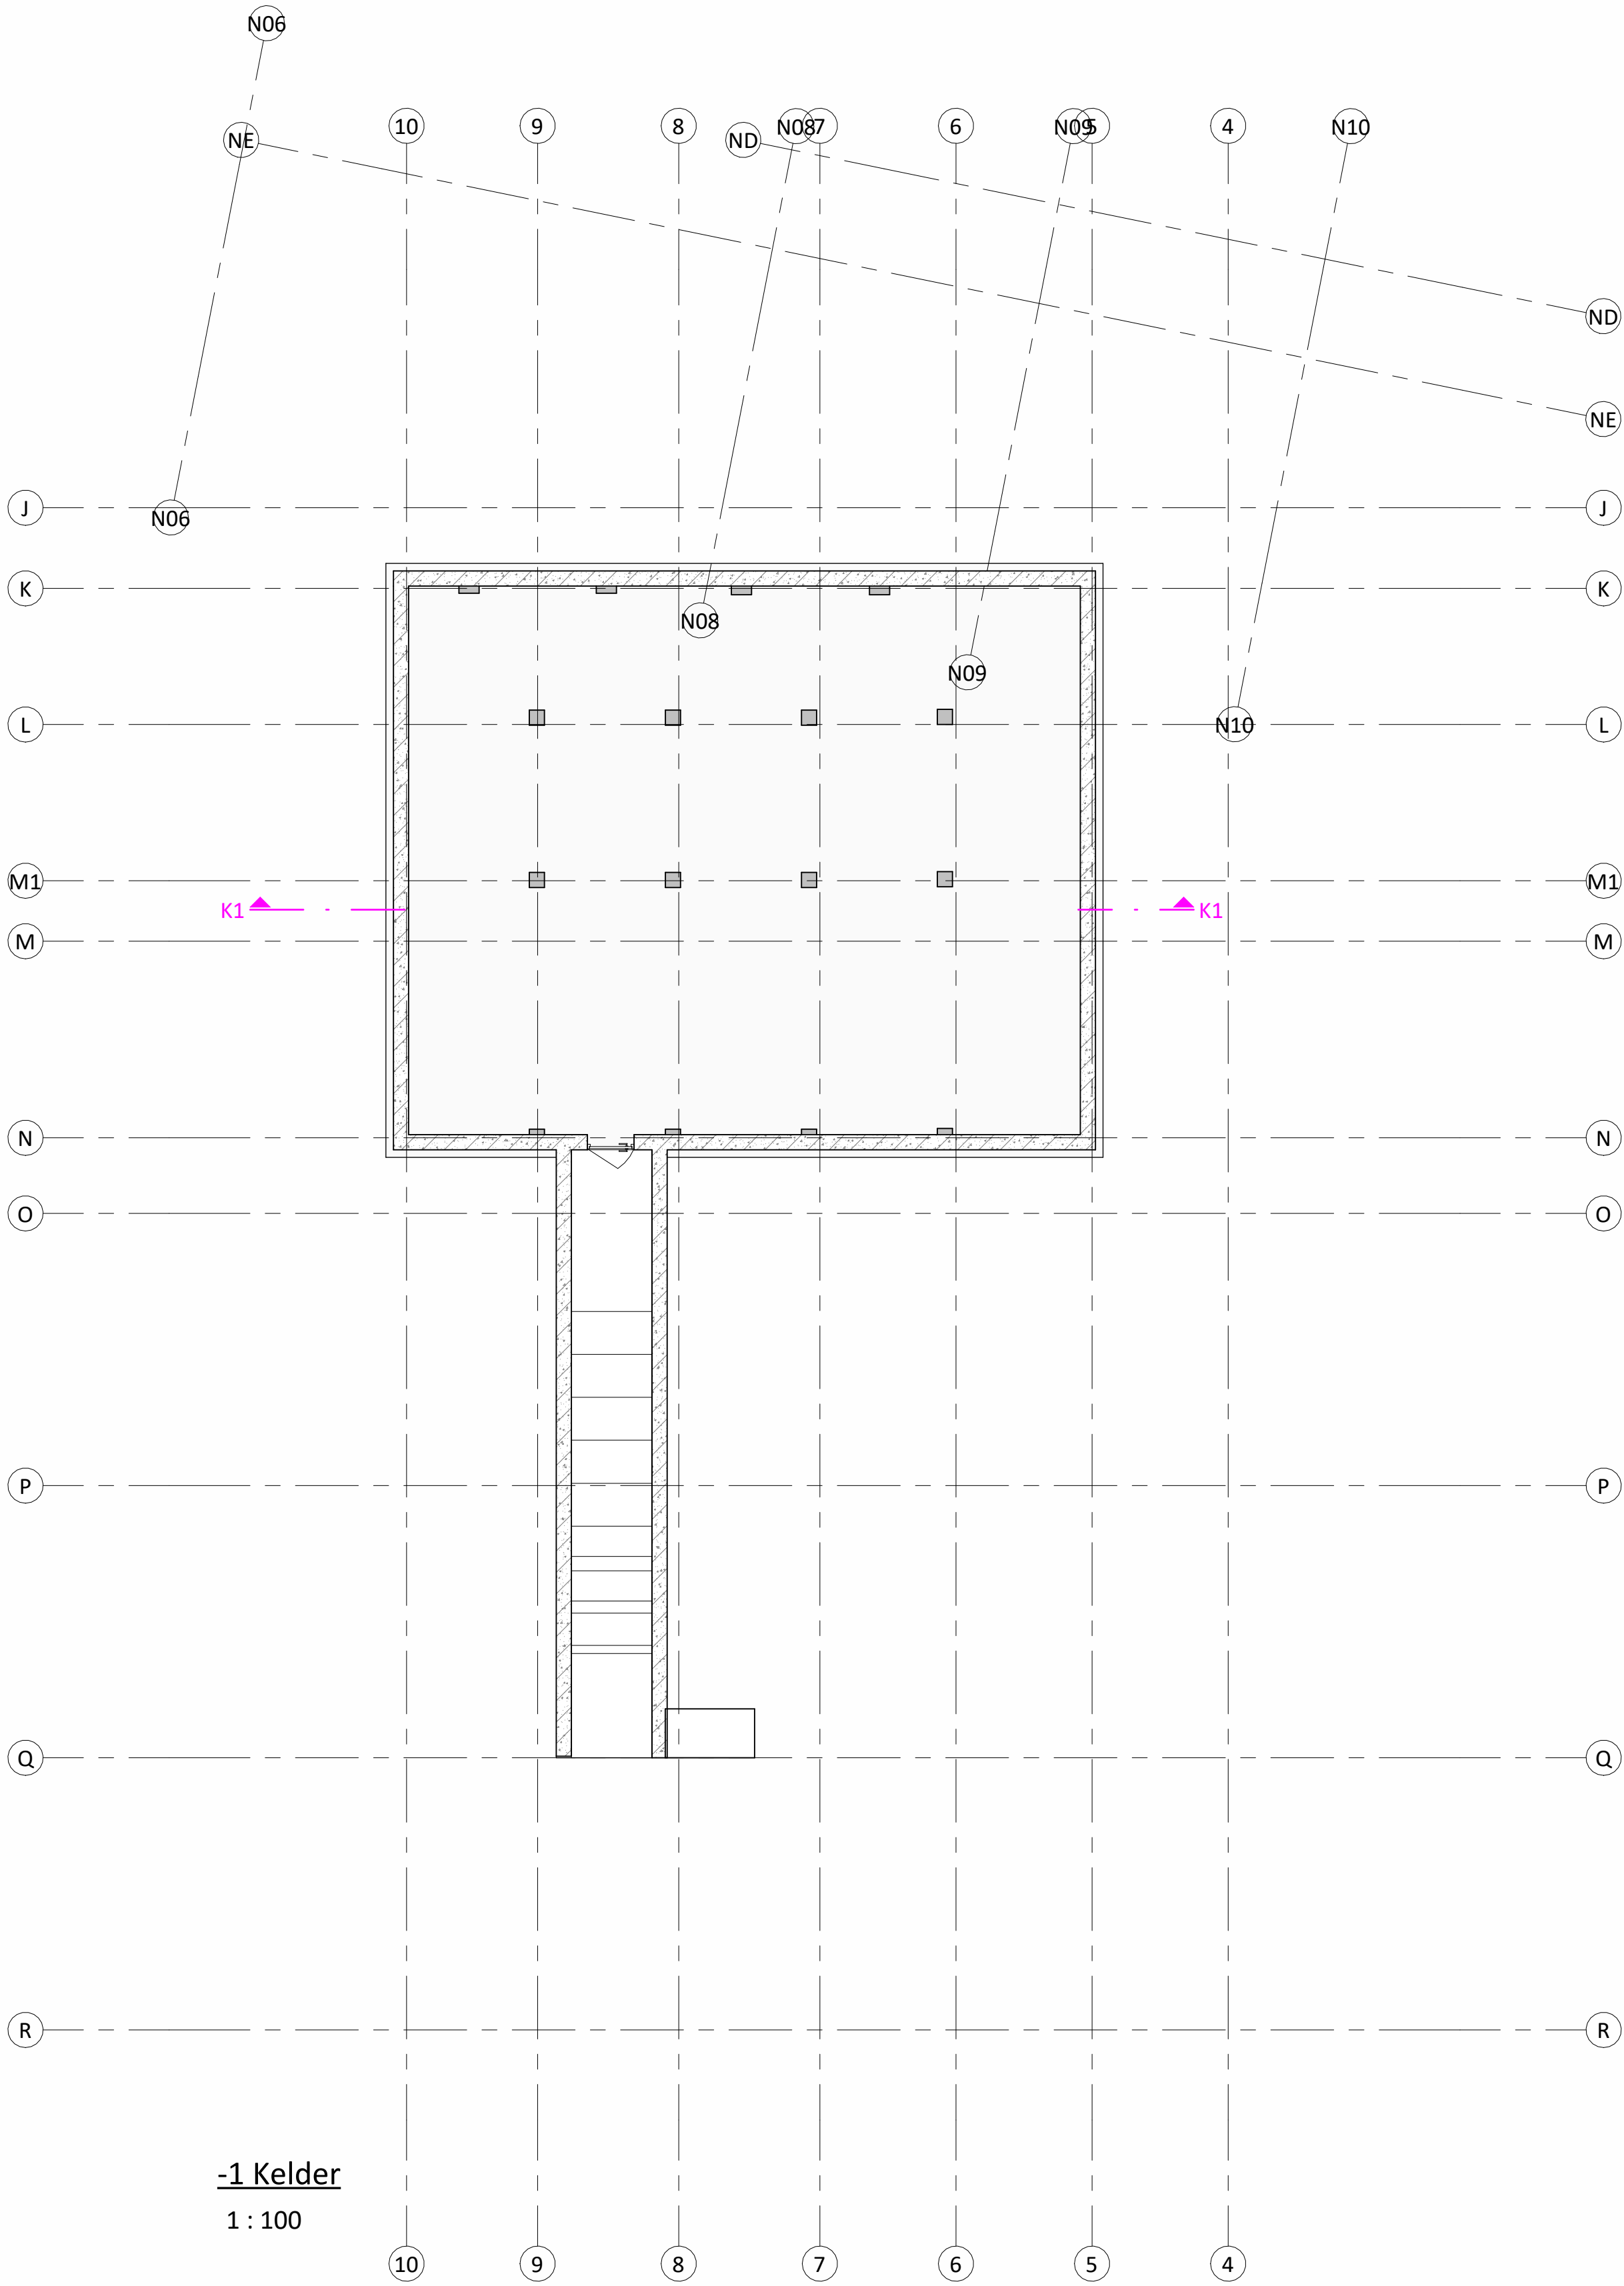

Doorsnede K1
1 : 100

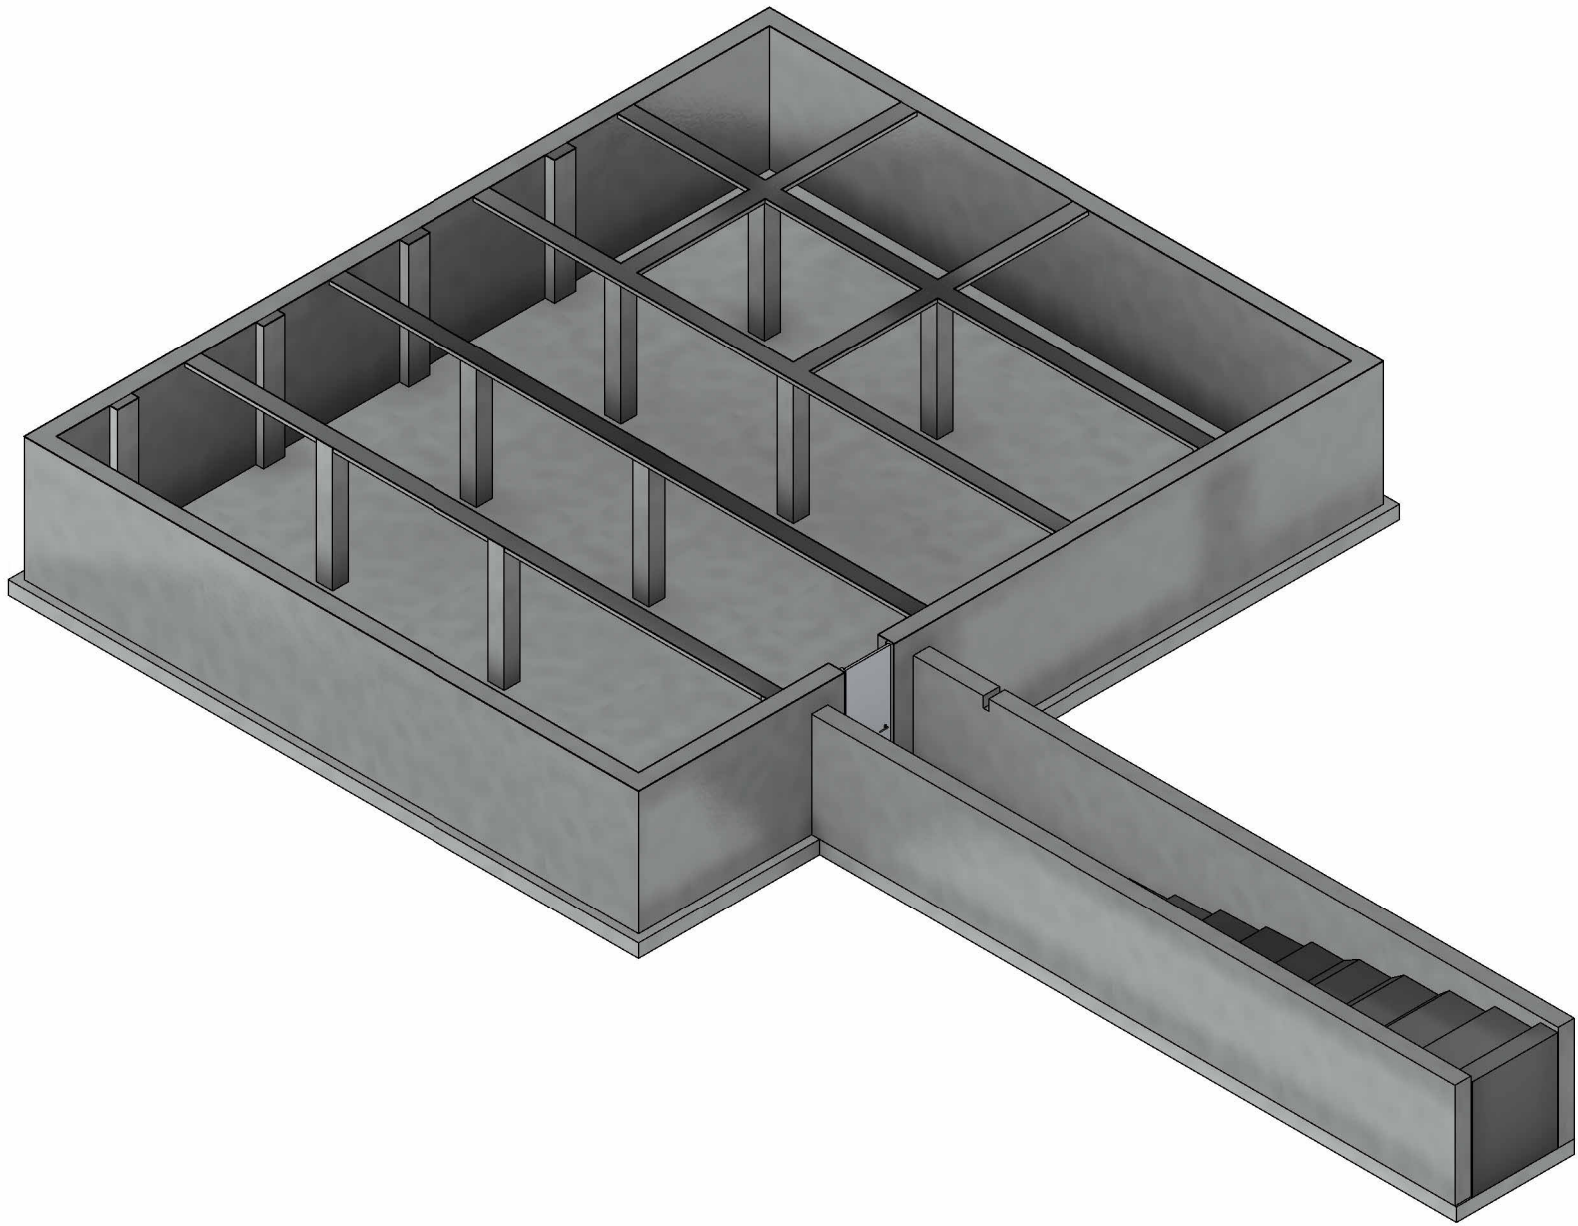

3.0	22-04-2026	Ruimte nummering			
2.0	05-02-2026	Ruimte nummering			
1.0	12-12-2025	eerste uitgave			
	Datum:	Omschrijving:			
Project : Raadhuisplein 1, Beilen					
Onderdeel : Kelder -1					
Architect :					
Aannemer :					
Opdrachtgever : Gemeente Beilen					
Postbus 64, 7451 CH Hotten T +31 88 004 82 12 E info@avecodebondt.nl I www.avecodebondt.nl Aveco de Bondt onderzoekt ontwerpt adviseert		Projectleider: F. (Frank) Goeree			
		Constructeur:			
		Modelleur: S. (Sam) Meijer			
		Controlerend modelleur: S. (Sander) Holtmaat			
		Fase: As-Built Status: Definitief			
		Schaal: 1 : 100	Formaat: A1		
		Projectnummer:	Tekeningnummer:		
		250847	D--1-03-01		