


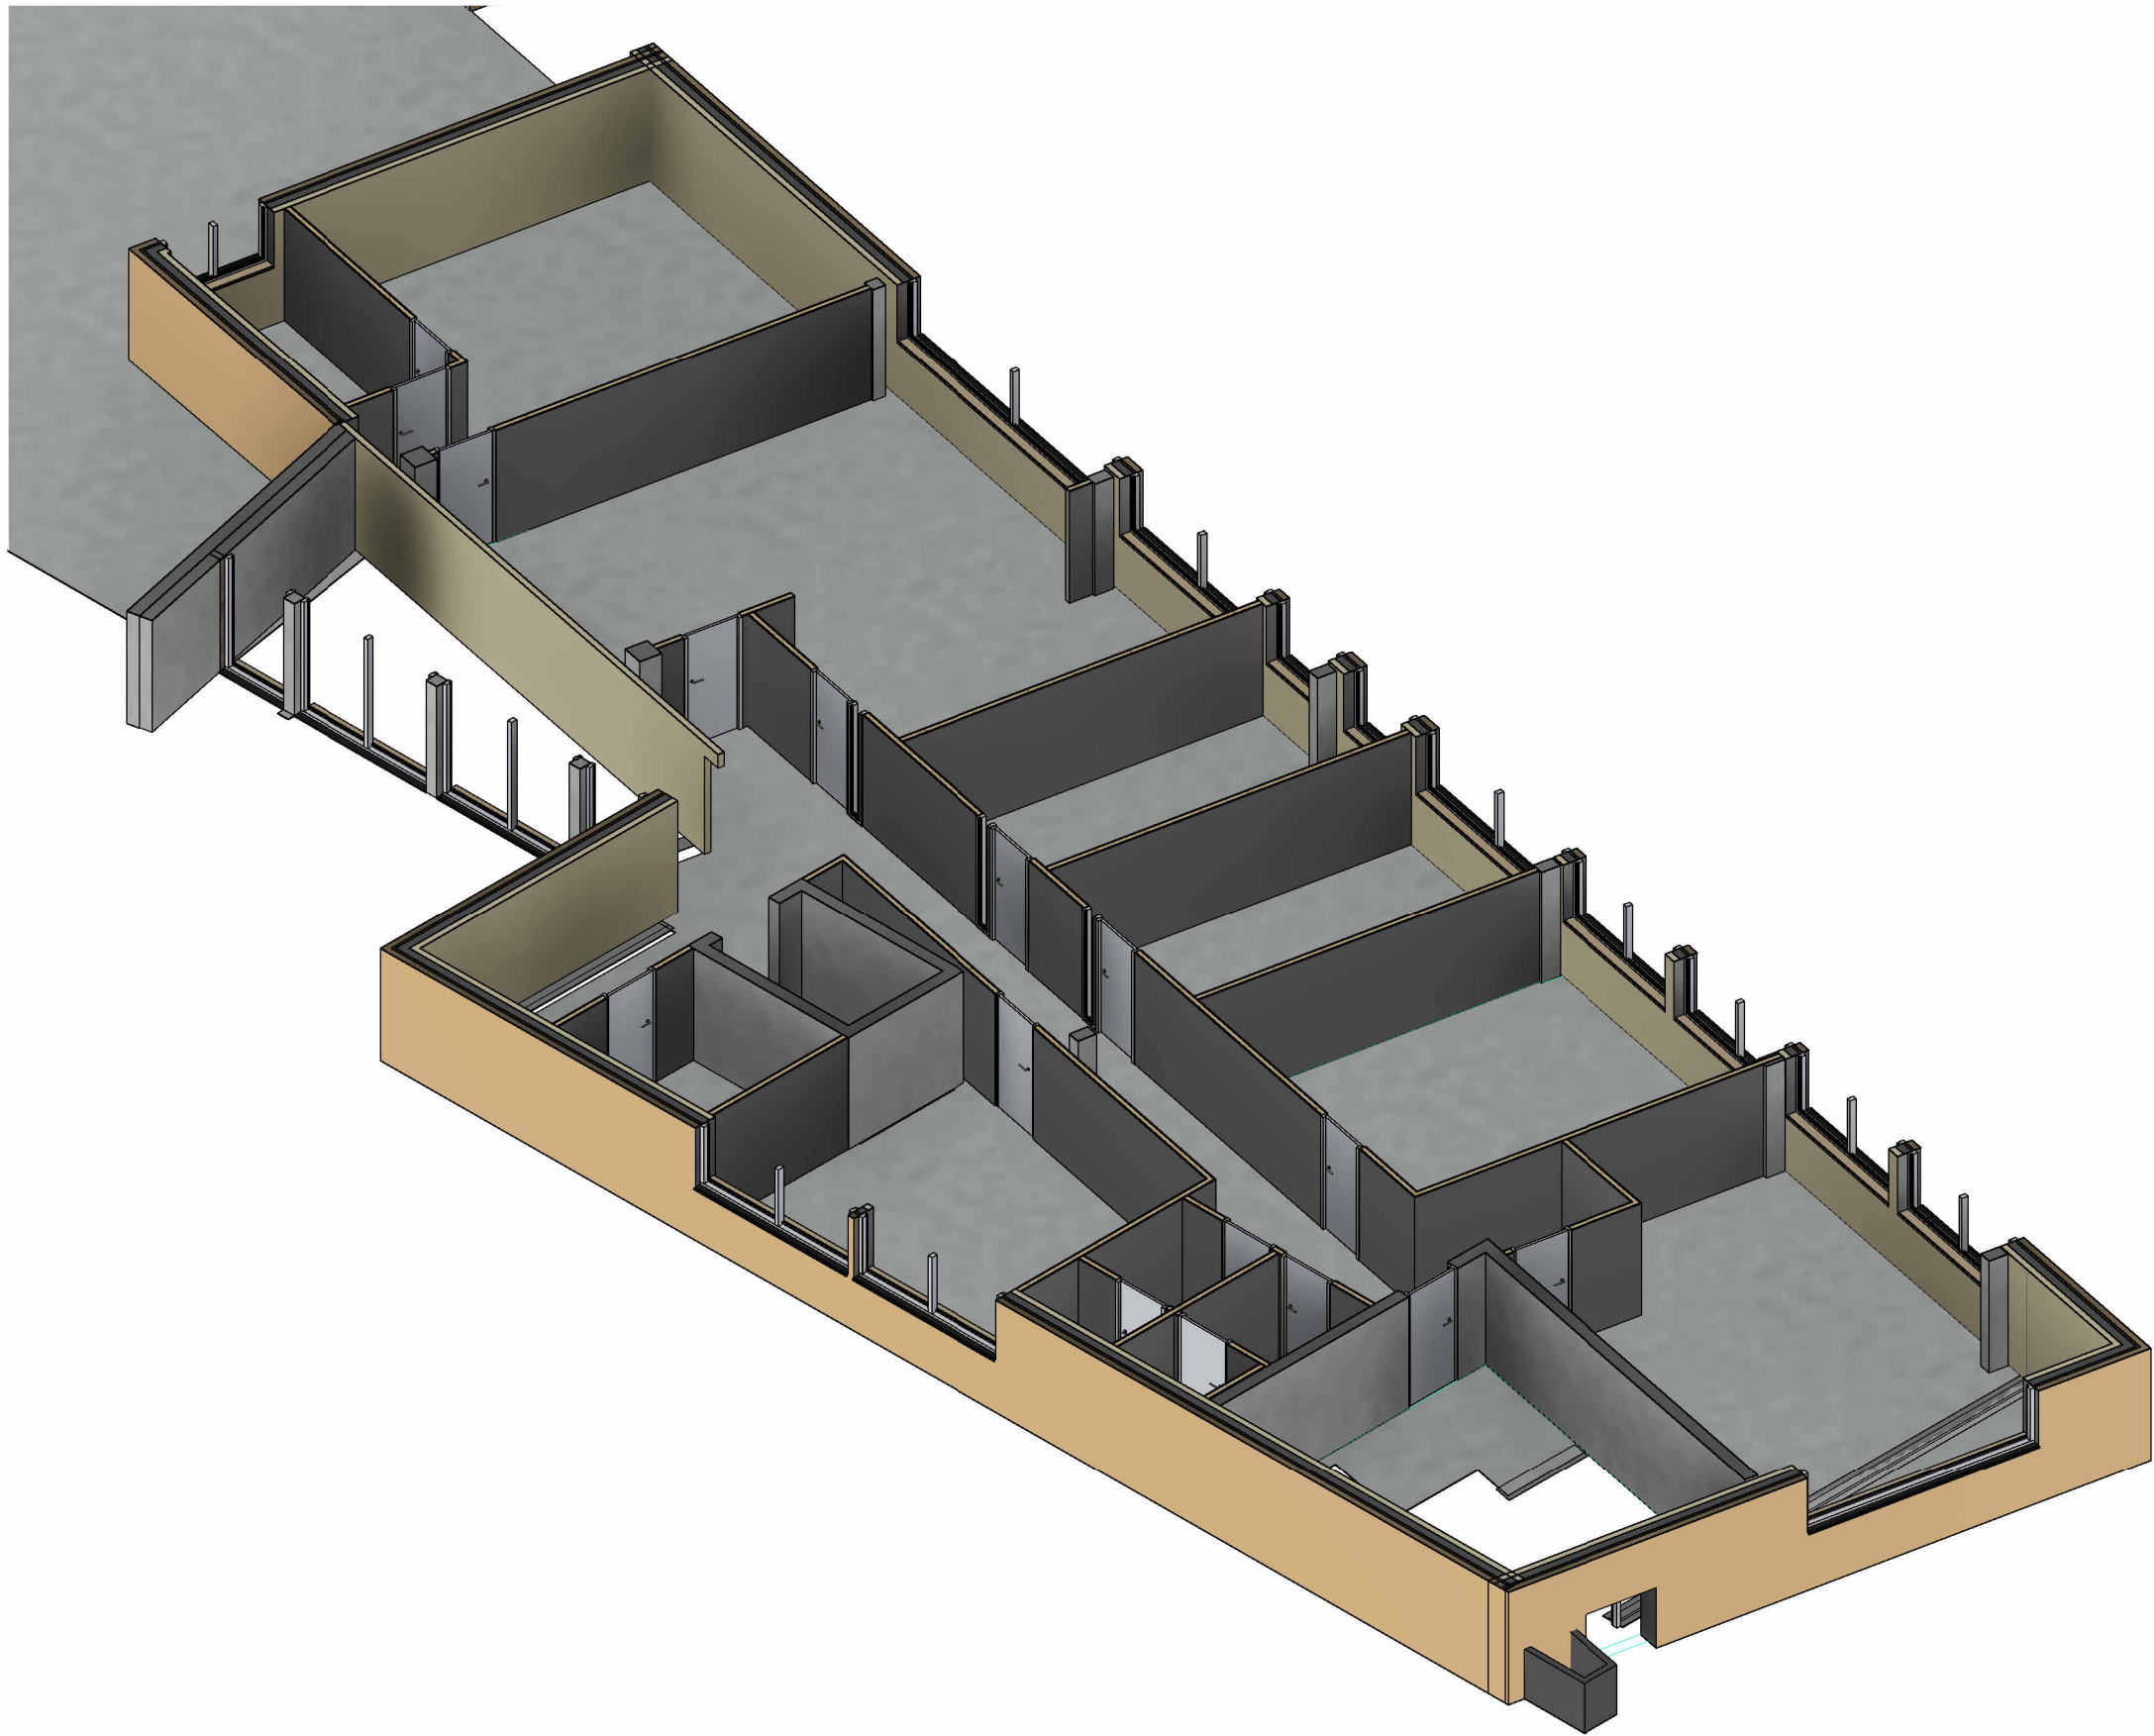

3.0	22-04-2026	Ruimte nummering					
2.0	05-02-2026	Ruimte nummering					
1.0	12-12-2025	eerste uitgave					
	Datum:	Omschrijving:					
Project : Raadhuisplein 1, Beilen							
Onderdeel : 3e verdiepingsvloer							
Architect :							
Aannemer :							
Opdrachtgever : Gemeente Beilen							
Postbus 64, 7451 CH Holten T +31 88 004 82 12 E info@avecodebondt.nl I www.avecodebondt.nl Aveco de Bondt onderzoekt ontwerpt adviseert		Projectleider: F. (Frank) Goeree		Fase: As-Built			
		Constructeur:		Status: Definitief			
		Modelleur: S. (Sam) Meijer		Schaal: 1 : 100			
		Controlerend modelleur: S. (Sander) Holtmaat		Formaat: A1			
				Tekeningnummer:			
		250847		D-03-03-05			