

VLAKKE FLENS DN600 PN10

VOORLASFLENS DN 600 PN10

VOORLASKRAAG DN 600 PN10

RGF-STUK
BUIS

630 PE

MUURSTUK VF

609.6x8 ST STUK

DEBIET
METER

MUURSTUK

609.6x8 ST

LADDER

BETON

SPARING $\varnothing 110$ VOOR KABEL DOG

2.16 -



1135

260

OVERSCHUIF FLENS DN600 PN10

PUT 300x300x100

200

400

780

1000


2400

3180 3200

VOORLASFLENS DN 600

20142-WT-06 DETAIL


MUURSTUK DN600

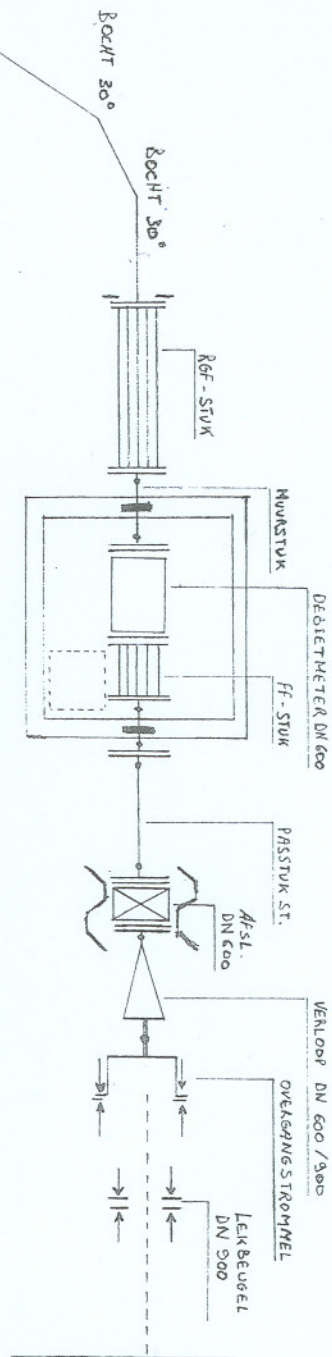

General
Eenheid
nr. 24



General
Eenheid
nr. 24

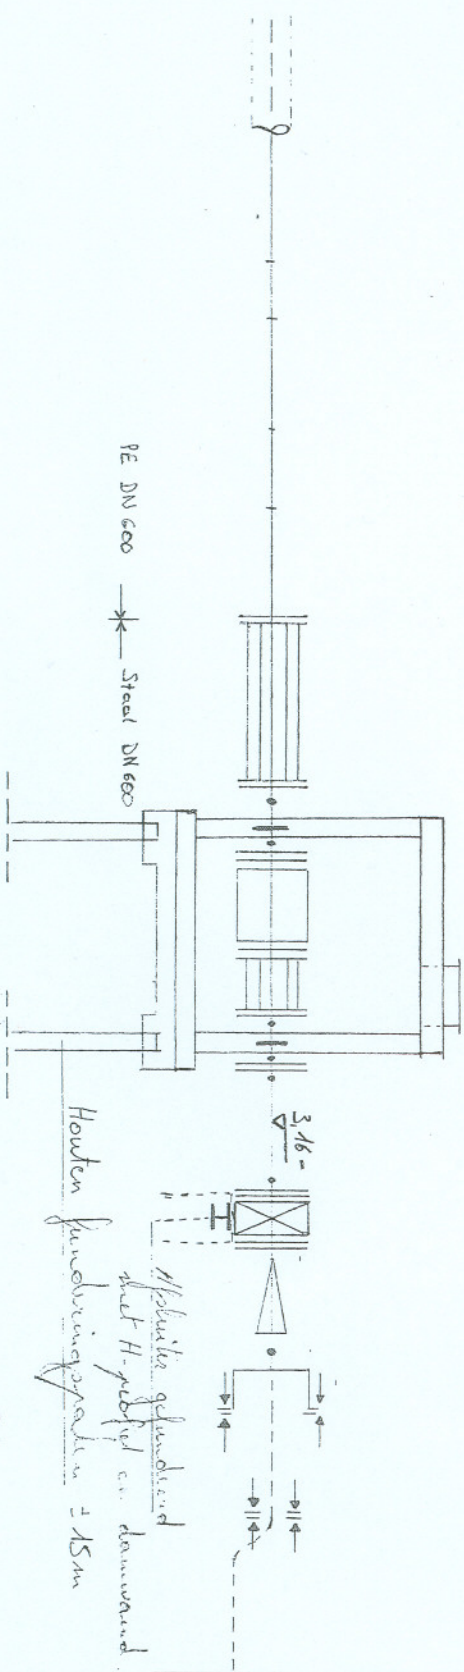

Houten
funderingspaal ± 15m
diepte gebouwd
met H-geefel en
diameter

Action :


AS-BUILT

Project :

Date :

Pag. :



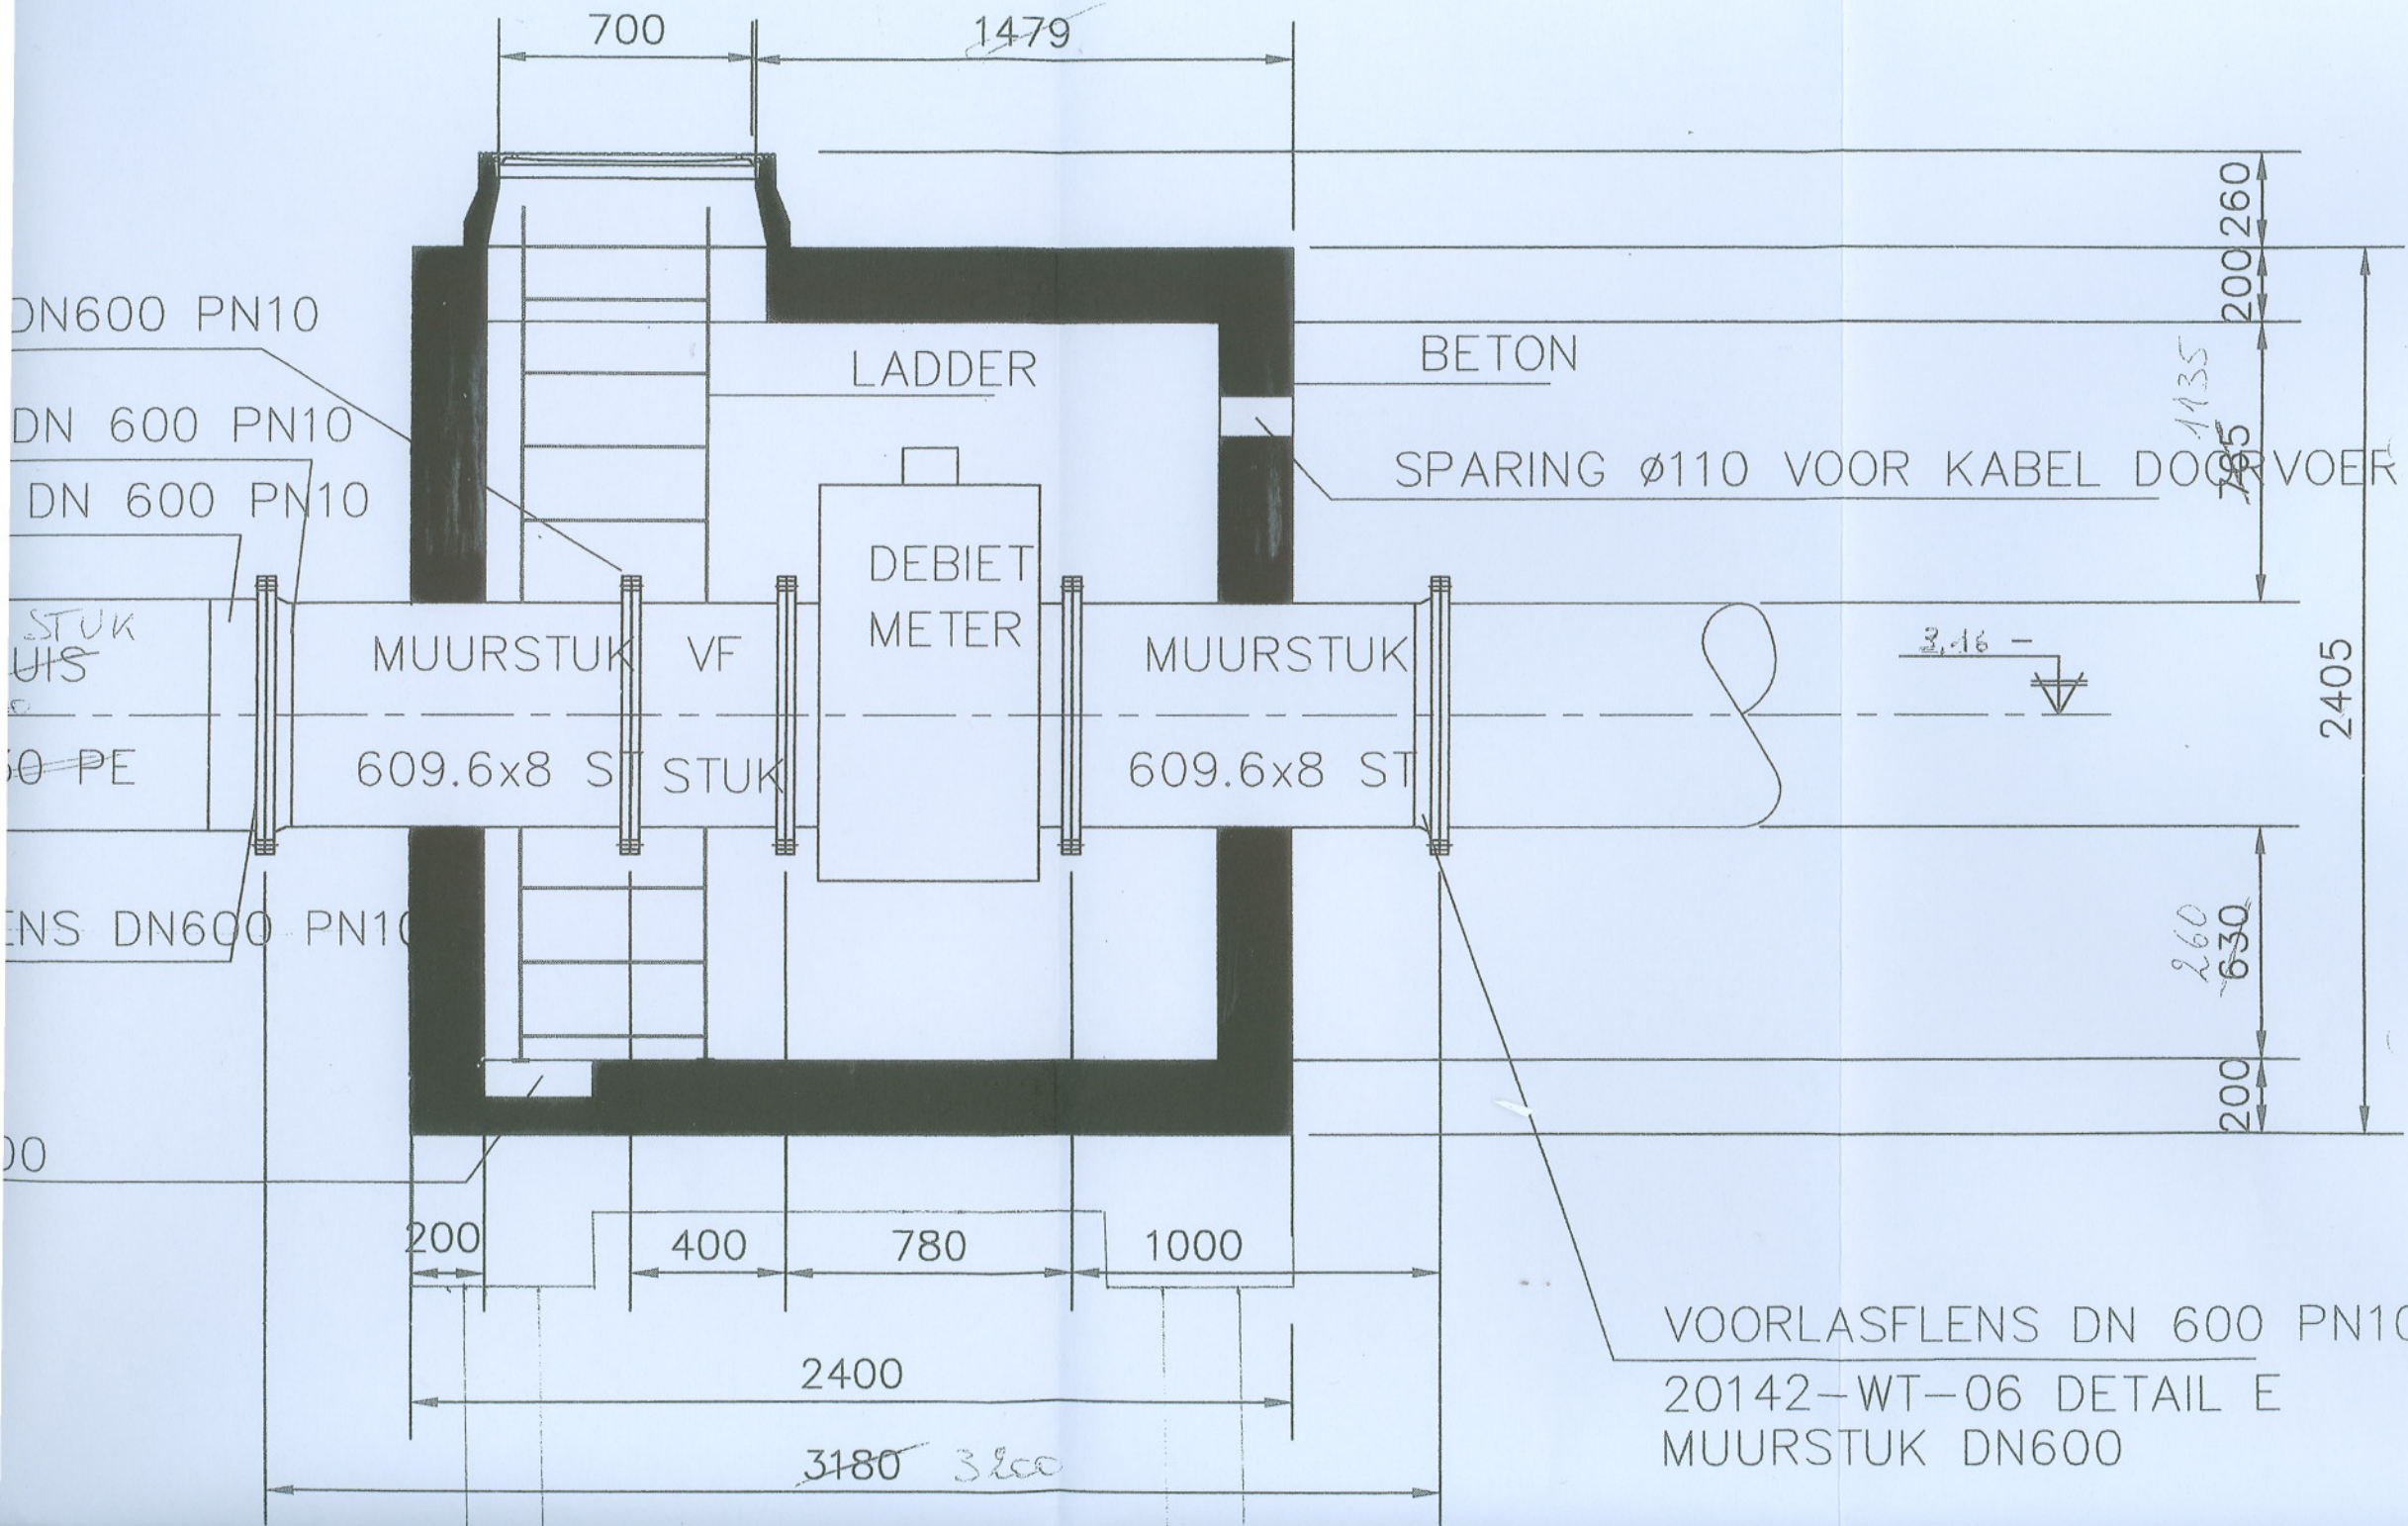


VOORLASFLENS DN 600 PN10
20142-WT-06 DETAIL E
MUURSTUK DN600

VLAKKE FLENS DN600 PN10

VOORLASFLENS DN 600 PN10

VOORLASKRAAG DN 600 PN10

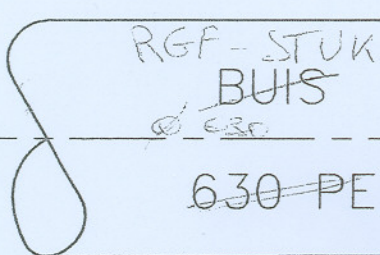

MUURSTUK VF

609.6x8 ST STUK

LADDER

DEBIET
METER

OVERSCHUIF FLENS DN600 PN10

PUT 300x300x100

200

400

780

2400

3180 3200

700

1479

