

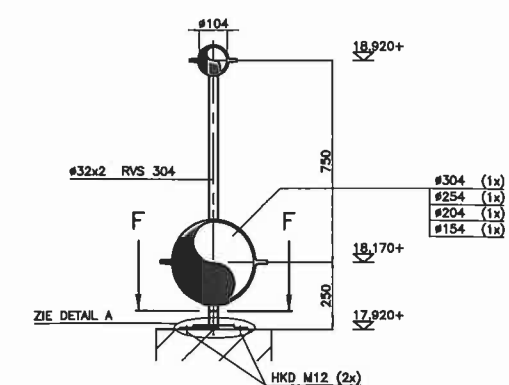
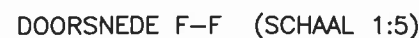
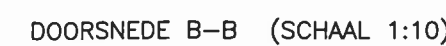
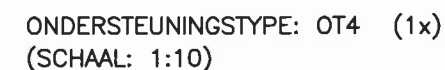


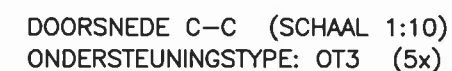

ONDERSTEUNINGSTYPE: OT2 (4x)
(SCHAAL: 1:10)

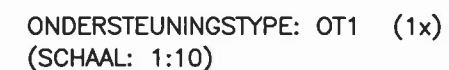

SECTIE 4 (ELKE SECTIE BESTAAT UIT 2 OPHAALBARE PAKKETTEN)
(MASSA PER PAKKET BEDRAAGT: $m = 875 \text{ kg}$)

AANGEHOORENDE TEKeningen:

- 2235-01A DOORSNEDE X-X EN Y-Y
- 2235-01B DOORSNEDE Z-Z
- 2235-01C UP1 T/M UP4
- 2235-01D HL1 T/M HL5
- 2235-02 DOORSNEDE D-D
- 2235-03 BLB1, BLB2 EN BLB3
- 2235-03A DETAILS VERDEELLEDING
- 2235-03B PSS1 EN PSS2
- 2235-04 WP1 EN WP2

AS-BUILT