




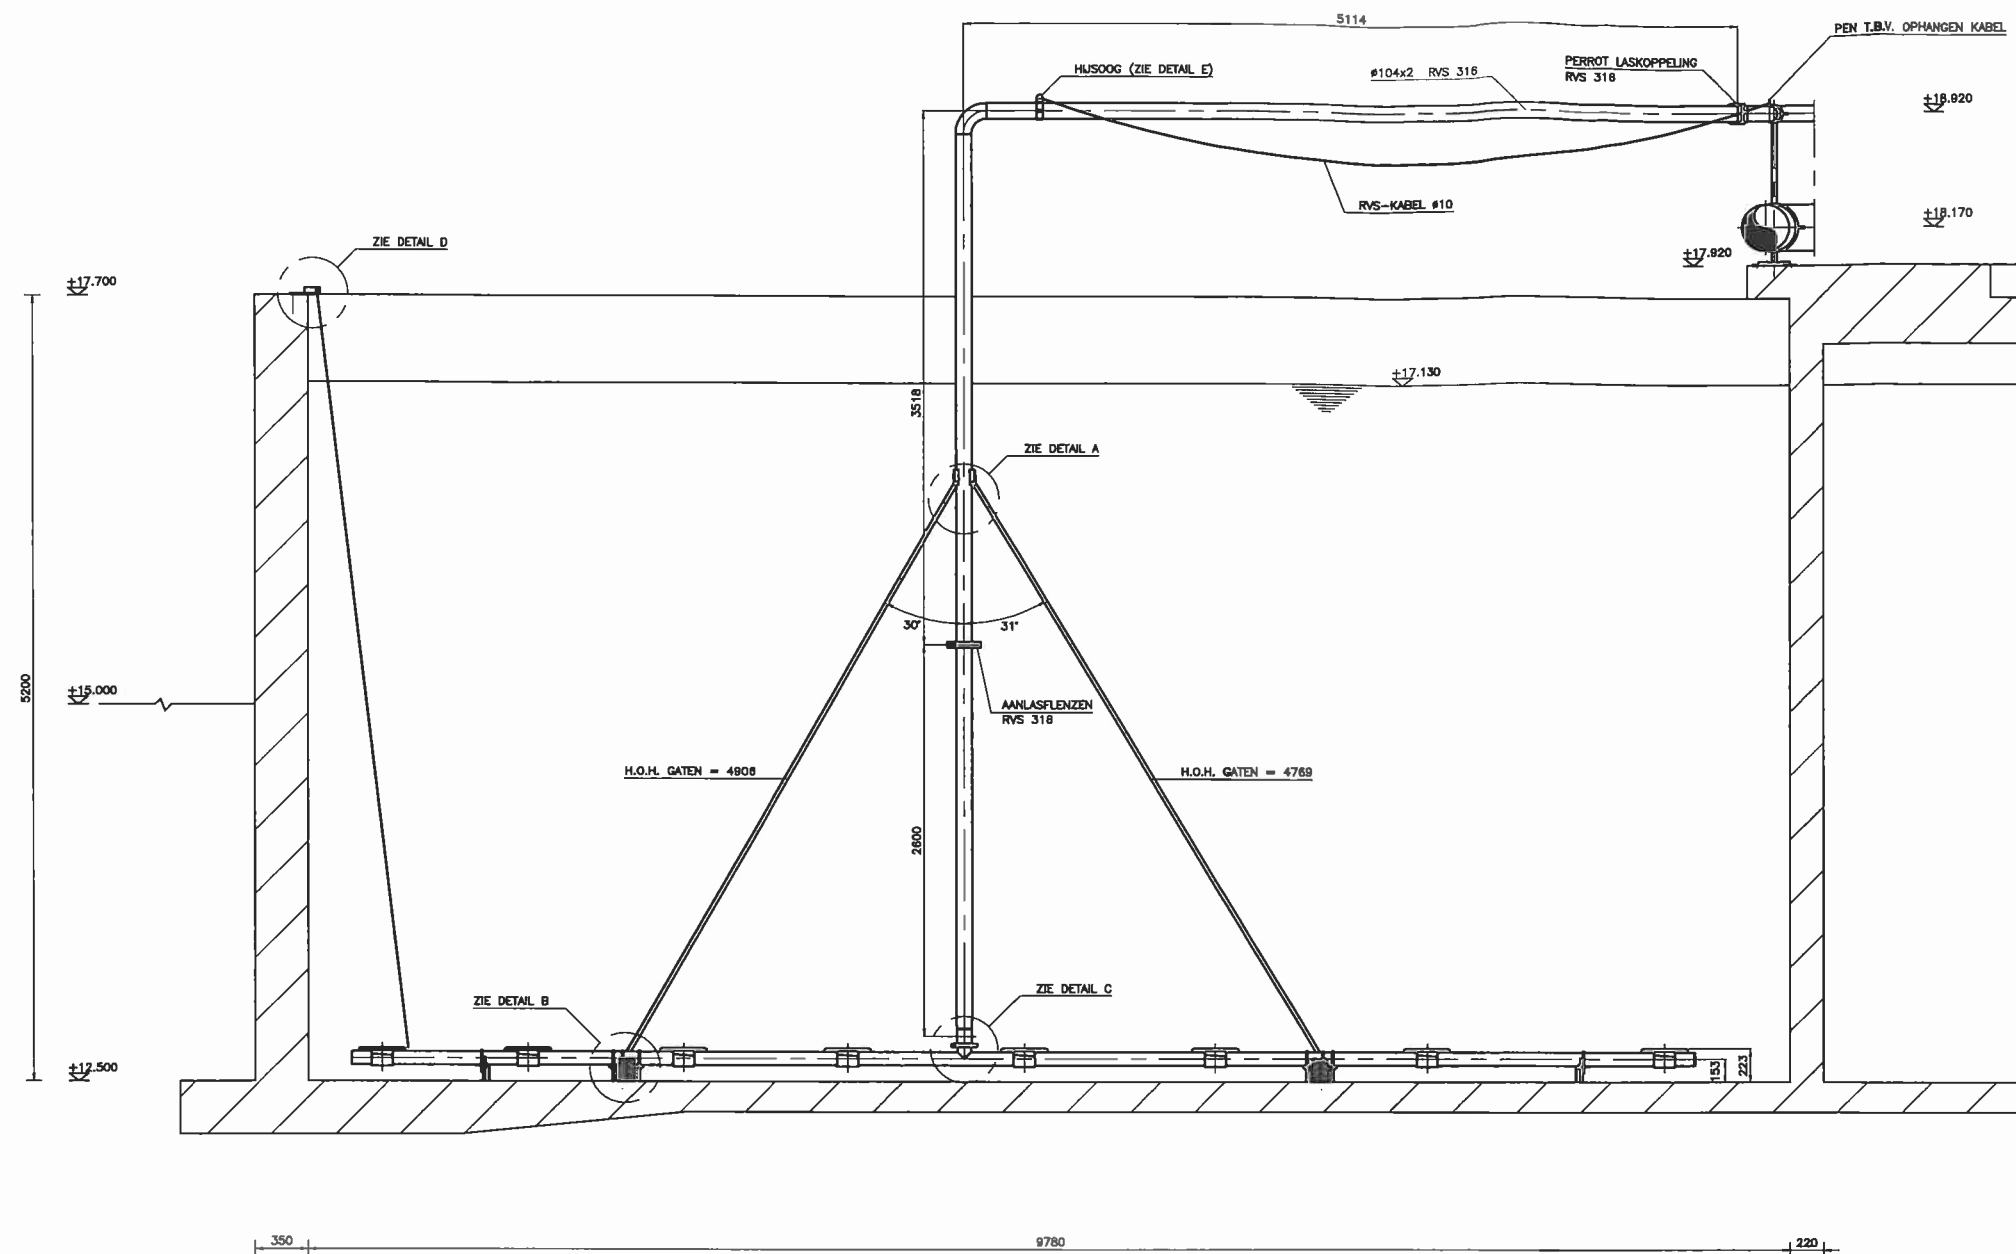


DOORSNEDE D-D

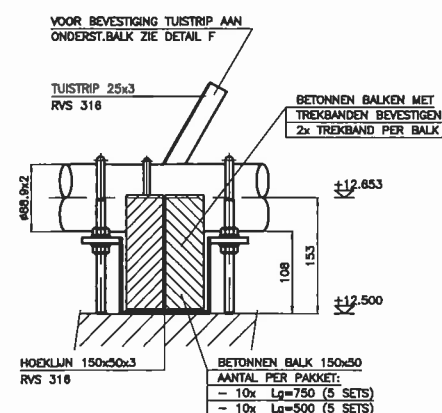


DETAIL B (SCHAAL: 1:5)

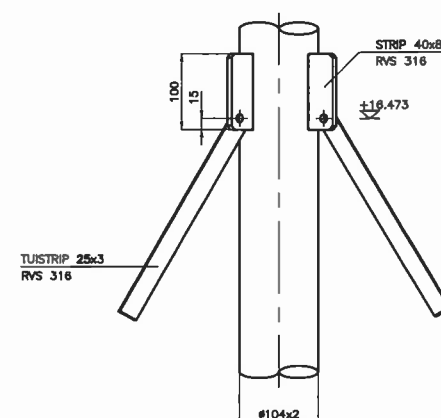


DETAIL A (SCHAAL 1:5)

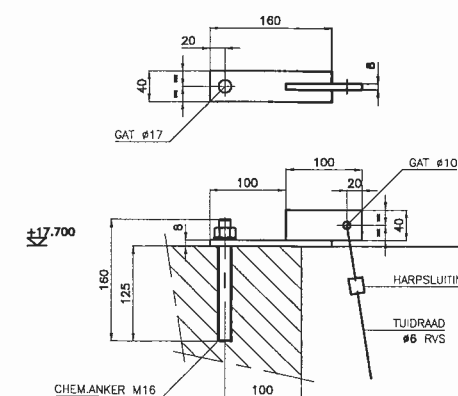


DETAIL D (SCHAAL 1:5)

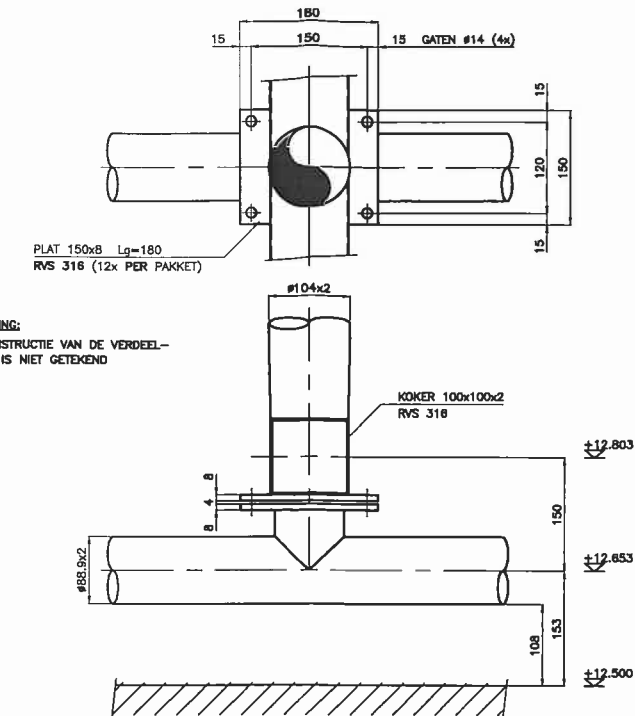

DETAIL C (SCHAAL: 1:5)

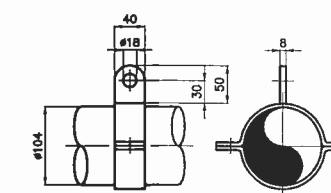

DETAIL E (SCHAAL: 1:5)

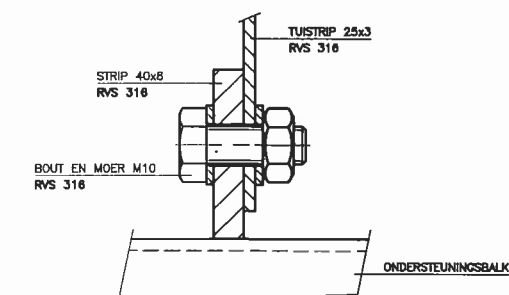

DETAIL F (SCHAAL: 1:1)

AS-BUILT

Procestechniek & Installaties		projectnummer: 4362262	
 MECCLA MILIEUTECHNIEK B.V. WIJCHEN	SCHAAL: 1:25	DATUM	ZUIVERINGSSCHAP DRENTHE R.Z.I. SLEEN, PERCEEL 2 BELUCHTINGSTANK DOORSNEDE D-D TEK.No. 2235-02
	GET. RDO	98-01-21	
GEZ.	A	98-03-12	A1
	B	98-03-30	
GEWUJZGD	C	98-05-28	
	D	98-12-07	
F	E		
	F		

Deze tekening is eigendom van MECCLA MILIEUTECHNIEK B.V. WIJCHEN en mag zonder haar schriftelijke toestemming niet gekopieerd of aan derden ter inzage worden gegeven noch voor konstruktieve doeleinden worden gebruikt.