


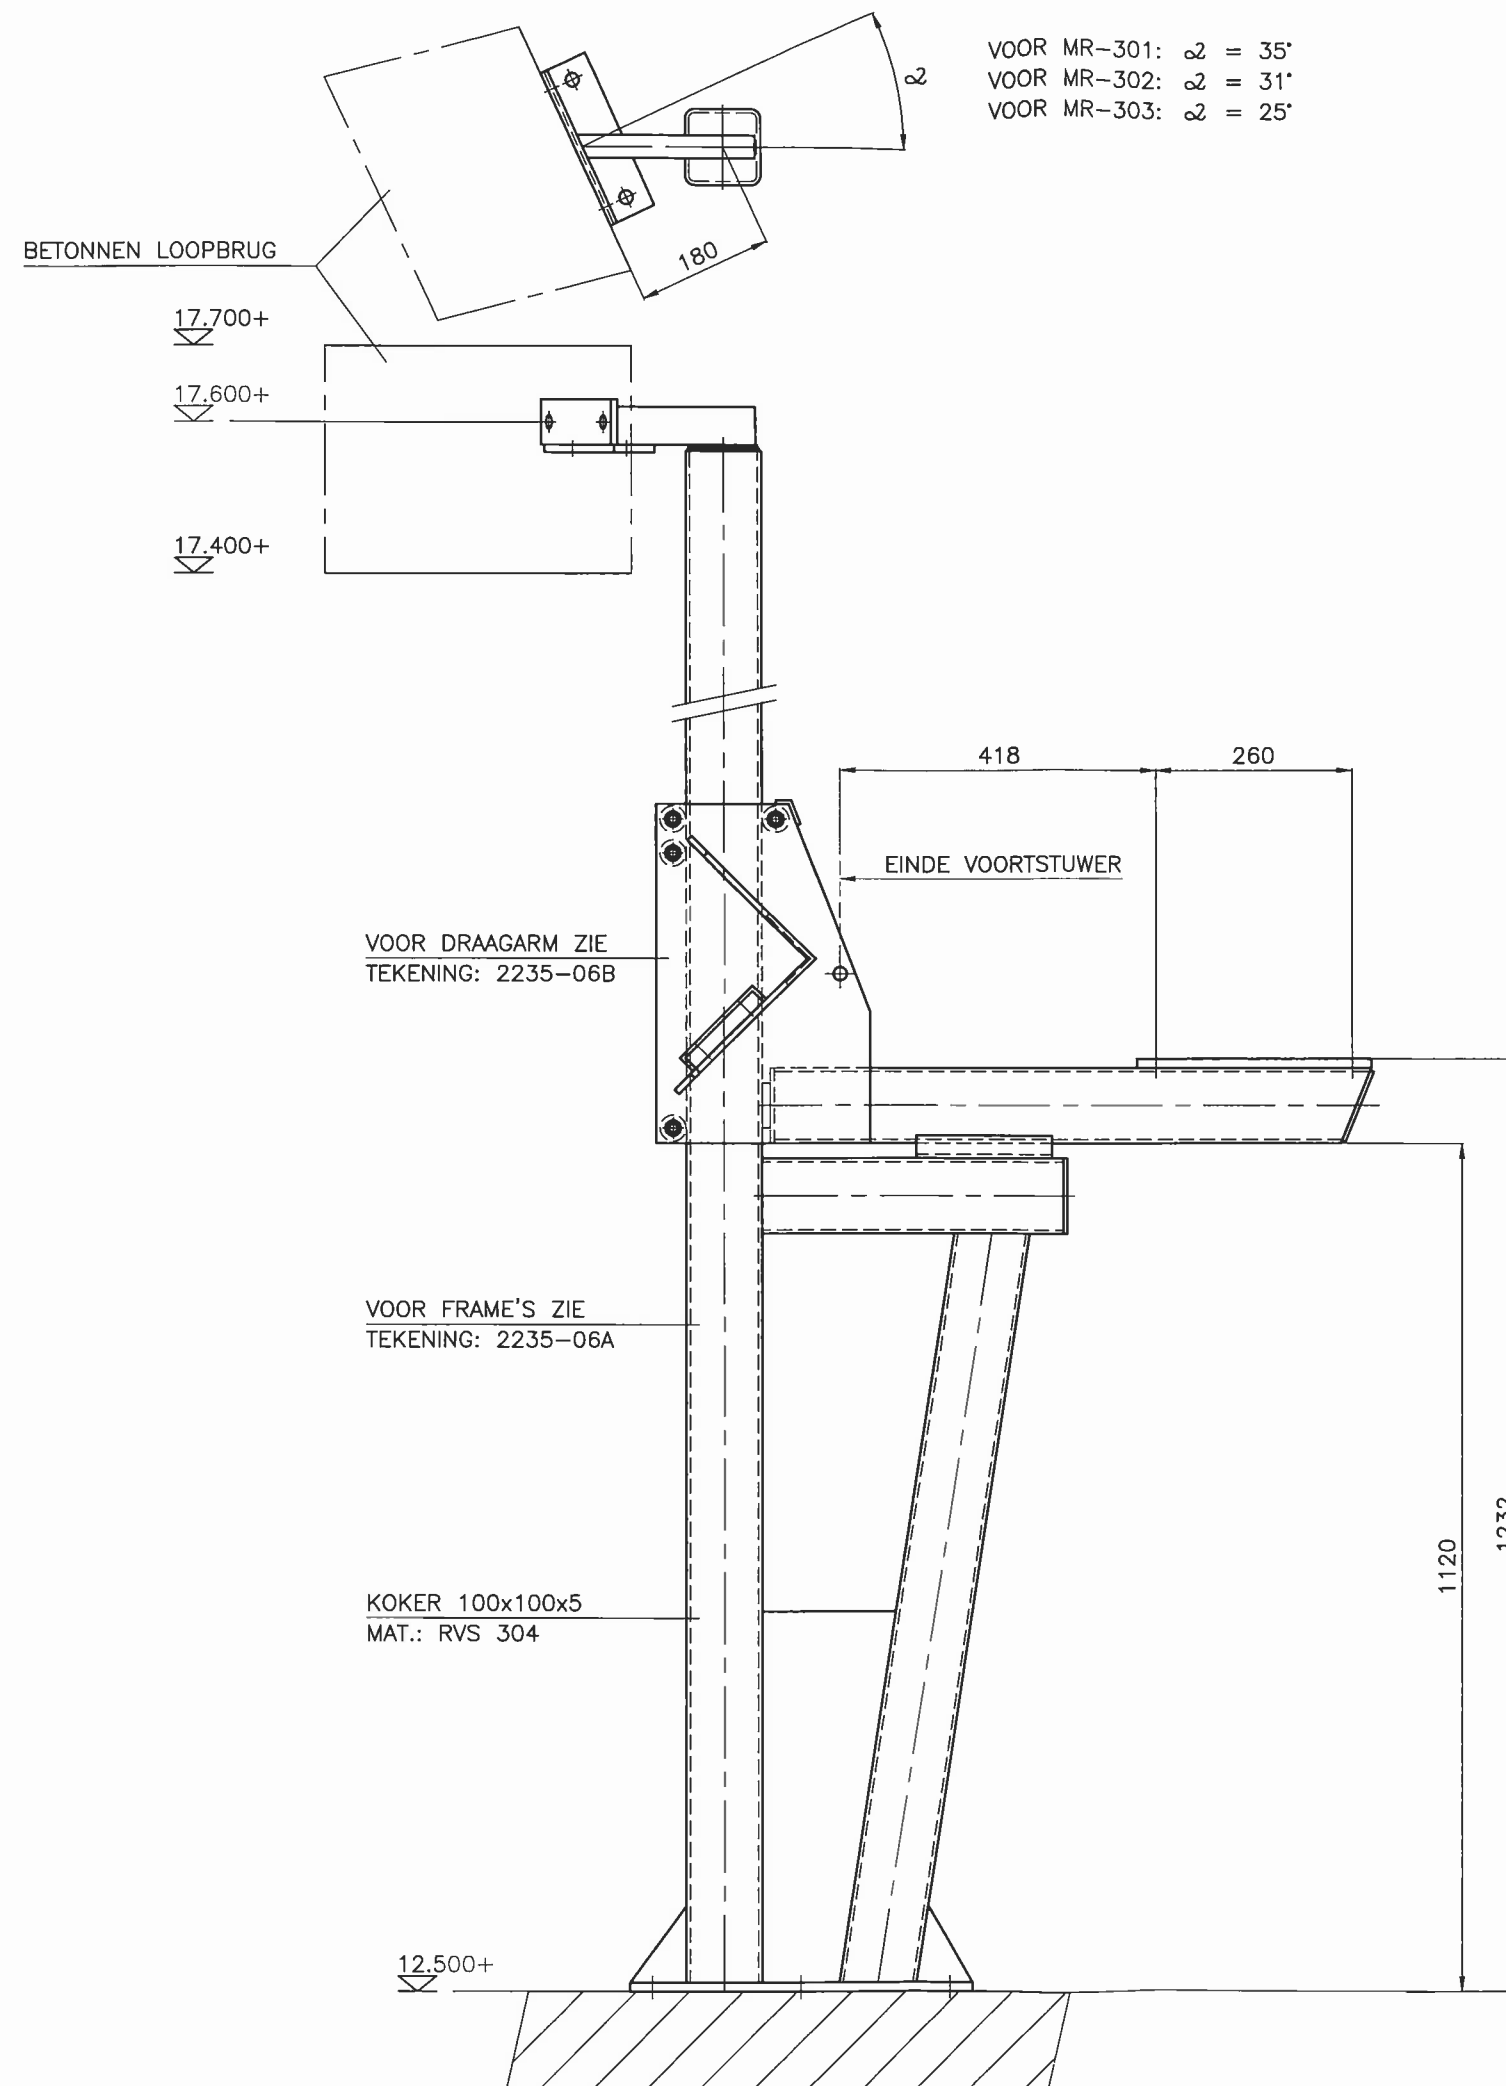

VOOR MR-301:  $\alpha = 35^\circ$   
 VOOR MR-302:  $\alpha = 31^\circ$   
 VOOR MR-303:  $\alpha = 25^\circ$

#### BIJBEHORENDE TEKENINGEN:

- 2235-06A FRAME'S
- 2235-06B DRAAGARMEN

AS-BUILT

|   |             |          |   |                 |  |
|---|-------------|----------|---|-----------------|--|
|  Procestechniek & Installaties   |             |          | projectnummer: 4362262                                                                                        |                 |  |
| <br><b>MECOLA</b><br>MILIEUTECHNIEK B.V.<br>WIJCHEN                                                                                  | SCHAAL: 1:5 | DATUM    | ZUVERINGSSCHAP DRENTHE<br>R.Z.I. SLEEN, PERCEEL 2<br>BELUCHTINGSTANK<br>CONSTRUCTIES T.B.V. VOORT-<br>STUWERS |                 |  |
|   | GET. RDe    | 98-06-22 |   |                 |  |
|   | GEWUZIG     | GEZ.     |   | TEK.No. 2235-06 |  |
|   |             | A        |   |                 |  |
|   |             | B        |   |                 |  |
|   |             | C        |   |                 |  |
|   |             | D        |   |                 |  |
|   |             | E        |   |                 |  |
|   | F           |          | A1   |                 |  |
| Deze tekening is eigendom van MECOLA MILIEUTECHNIEK B.V. WIJCHEN en mag zonder haar schriftelijke toestemming niet gekopieerd of aan derden ter inzage worden gegeven noch voor konstruktieve doeleinden worden gebruikt. |             |          |   |                 |  |