


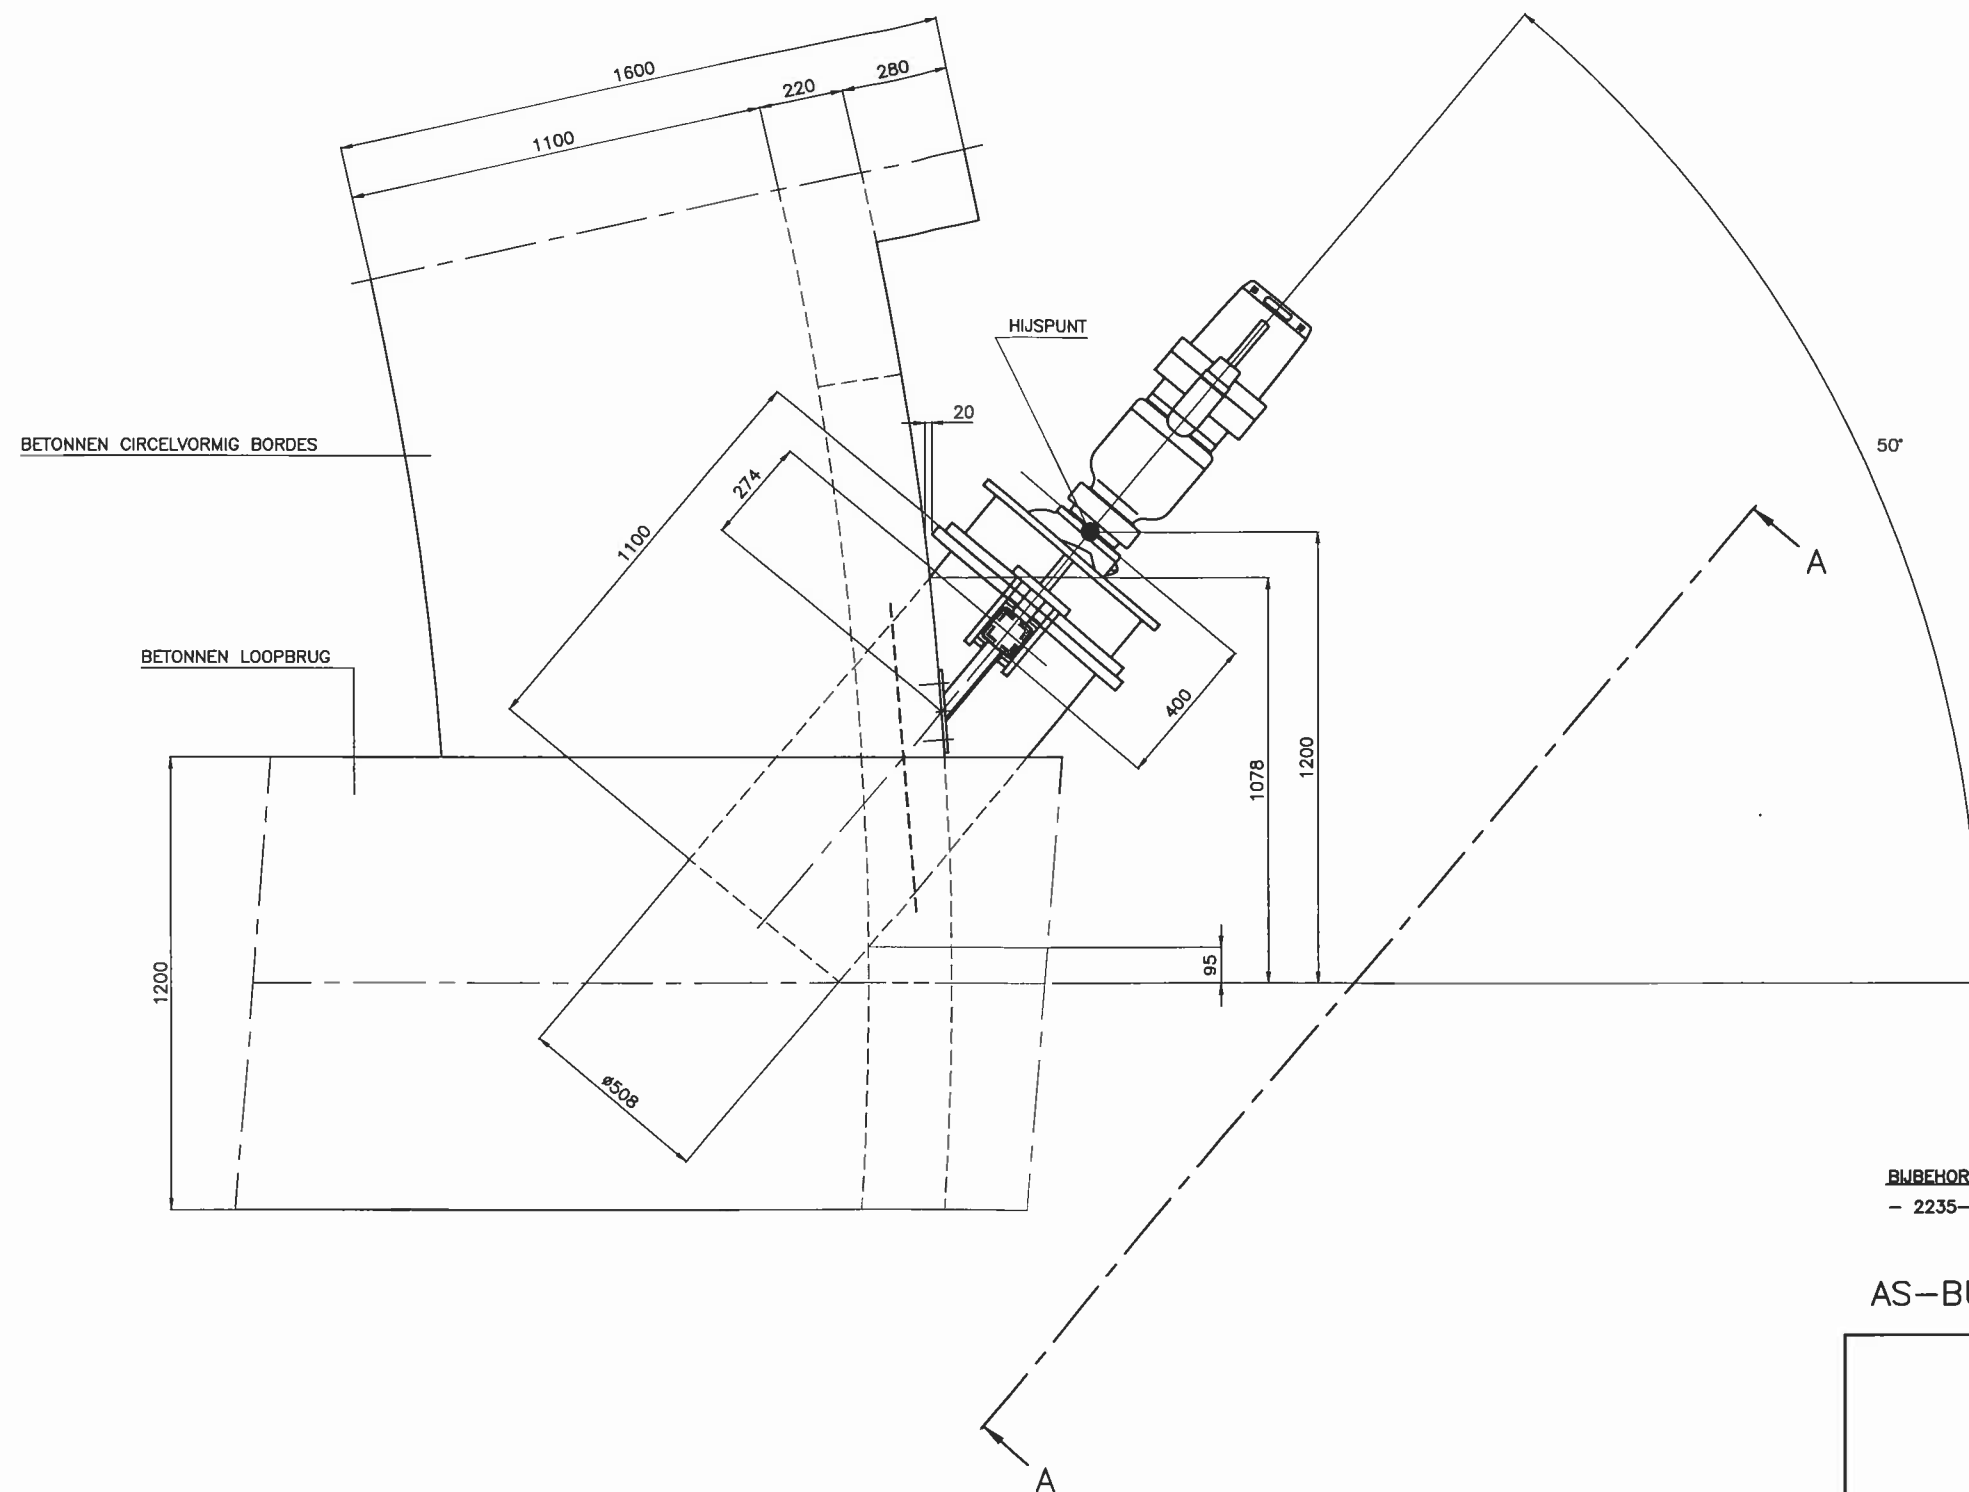

BHBEHORENDE TEKENING:
- 2235-07A AANZICHT A-A

AS-BUILT

Processtechniek & Installaties			projectnummer: 4362262	
 MECOLA MILIEUTECHNIEK B.V. WIJCHEN	SCHAAL: 1:10	DATUM	ZUIVERINGSSCHAP DRENTHE R.Z.I. SLEEN, PERCEEL 2 BELUCHTINGSTANK CONSTRUCTIE T.B.V. RECIRCULATIEPOMP TEK.No. 2235-07	
	GET. Rdo	98-07-01		
	GEZ.			
	A			
	B			
	C			
	D			
GEWIZD	E		A1	
	F			

Deze tekening is eigendom van MECOLA MILIEUTECHNIEK B.V. WIJCHEN en mag zonder haar schriftelijke toestemming niet gekopieerd of aan derden ter inzage worden gegeven noch voor konstruktieve doeleinden worden gebruikt.