




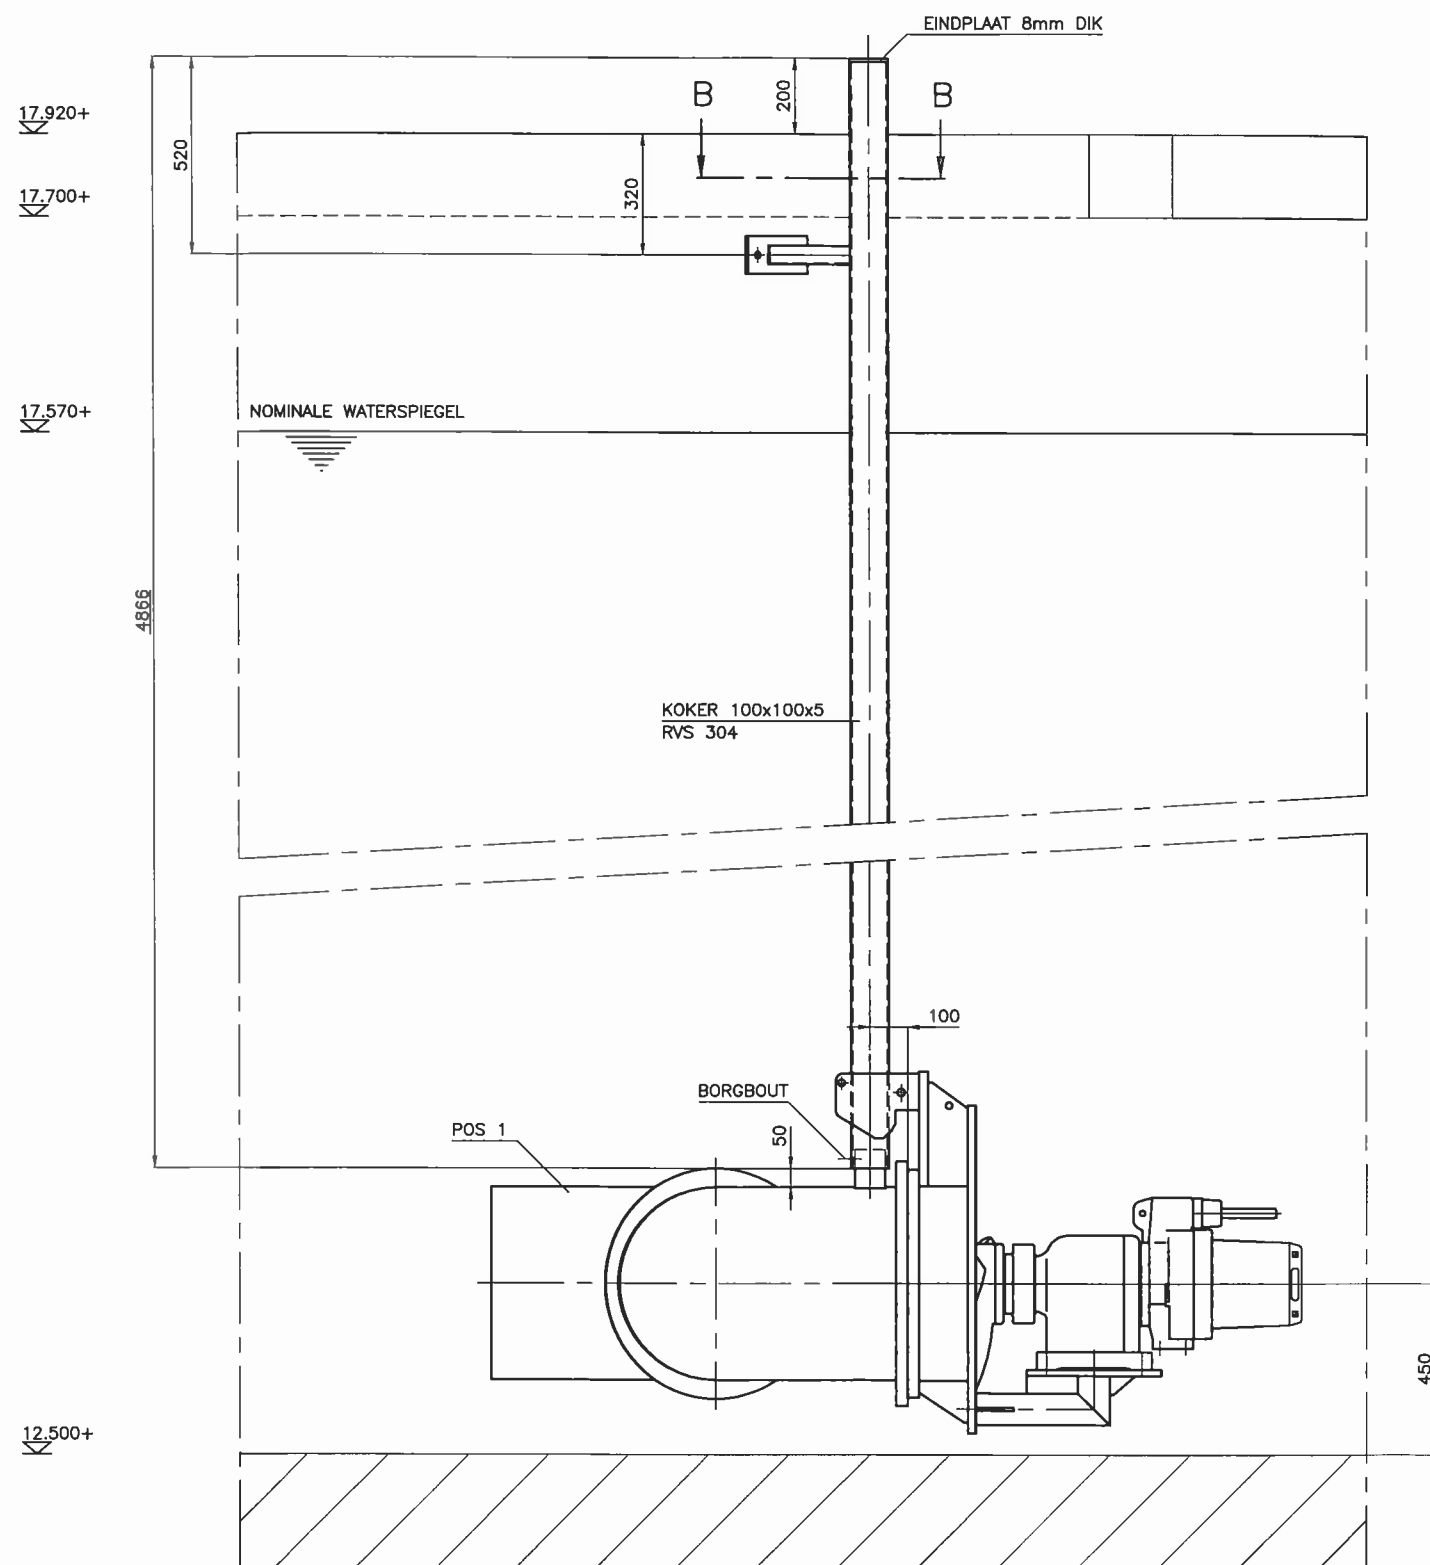


AANZICHT A-A
(LOOPBRUG EN SPARING IN WAND ZIJN NIET GETEKEND)

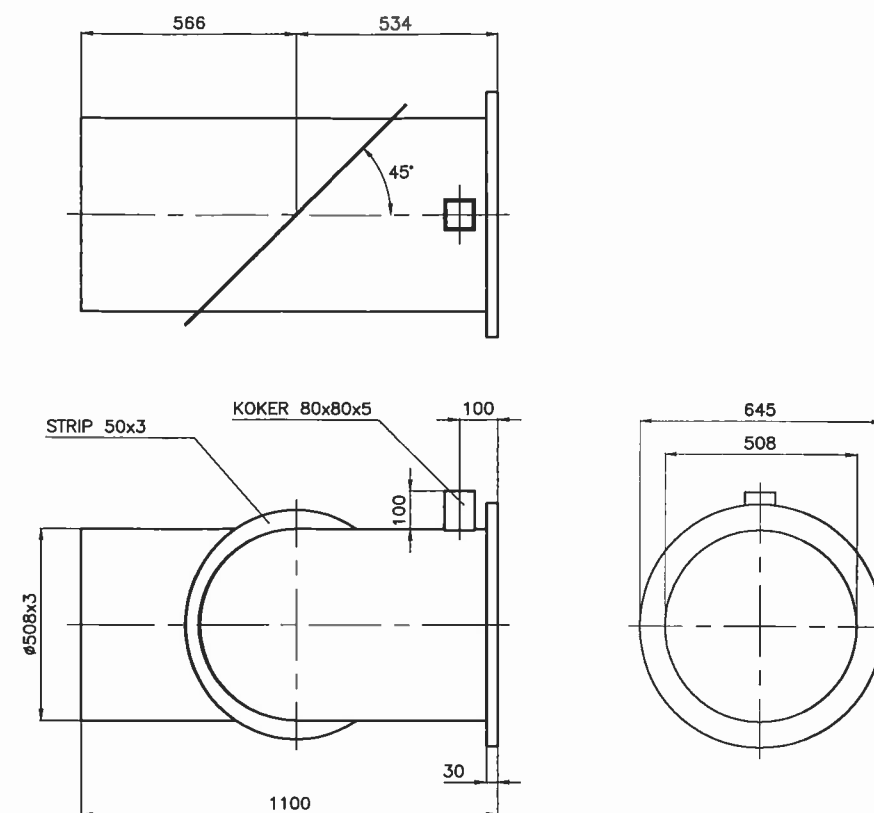

POS 1 (1x)

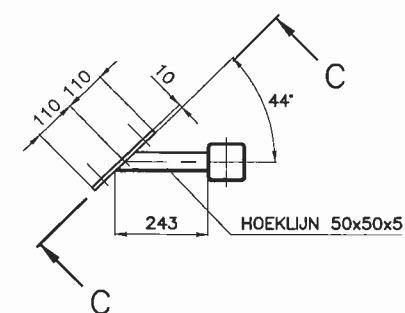

DOORSNEDE B-B

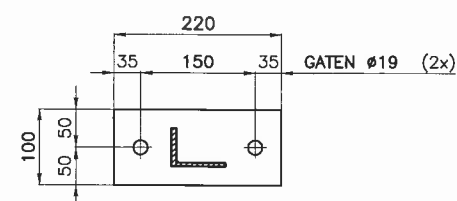

DOORSNEDE C-C
(SCHAAL: 1:5)

OPMERKING:
AL HET TOEGEPASTE MATERIAAL IS: RVS 304, TENZIJ ANDERS AANGEGEVEN.

AS-BUILT

Procestechniek & Installaties		projectnummer: 4362262	
 MECOLA MILIEUTECHNIEK B.V. WIJCHEN	SCHAAL: 1:10	DATUM	ZUIVERINGSSCHAP DRENTHE R.Z.I. SLEEN, PERCEEL 2 BELUCHTINGSTANK CONSTRUCTIE T.B.V. RECIRCU- LATIEPOMP TEK.No. 2235-07A
	GEI.	Rdo	
	GEZ.	98-07-01	
	A		
	B		
	C		
GEWUZZIG	D		
	E		
	F		

Deze tekening is eigendom van MECOLA MILIEUTECHNIEK B.V. WIJCHEN en mag zonder haar schriftelijke toestemming niet gekopieerd of aan derden ter inzage worden gegeven noch voor constructieve doeleinden worden gebruikt.