

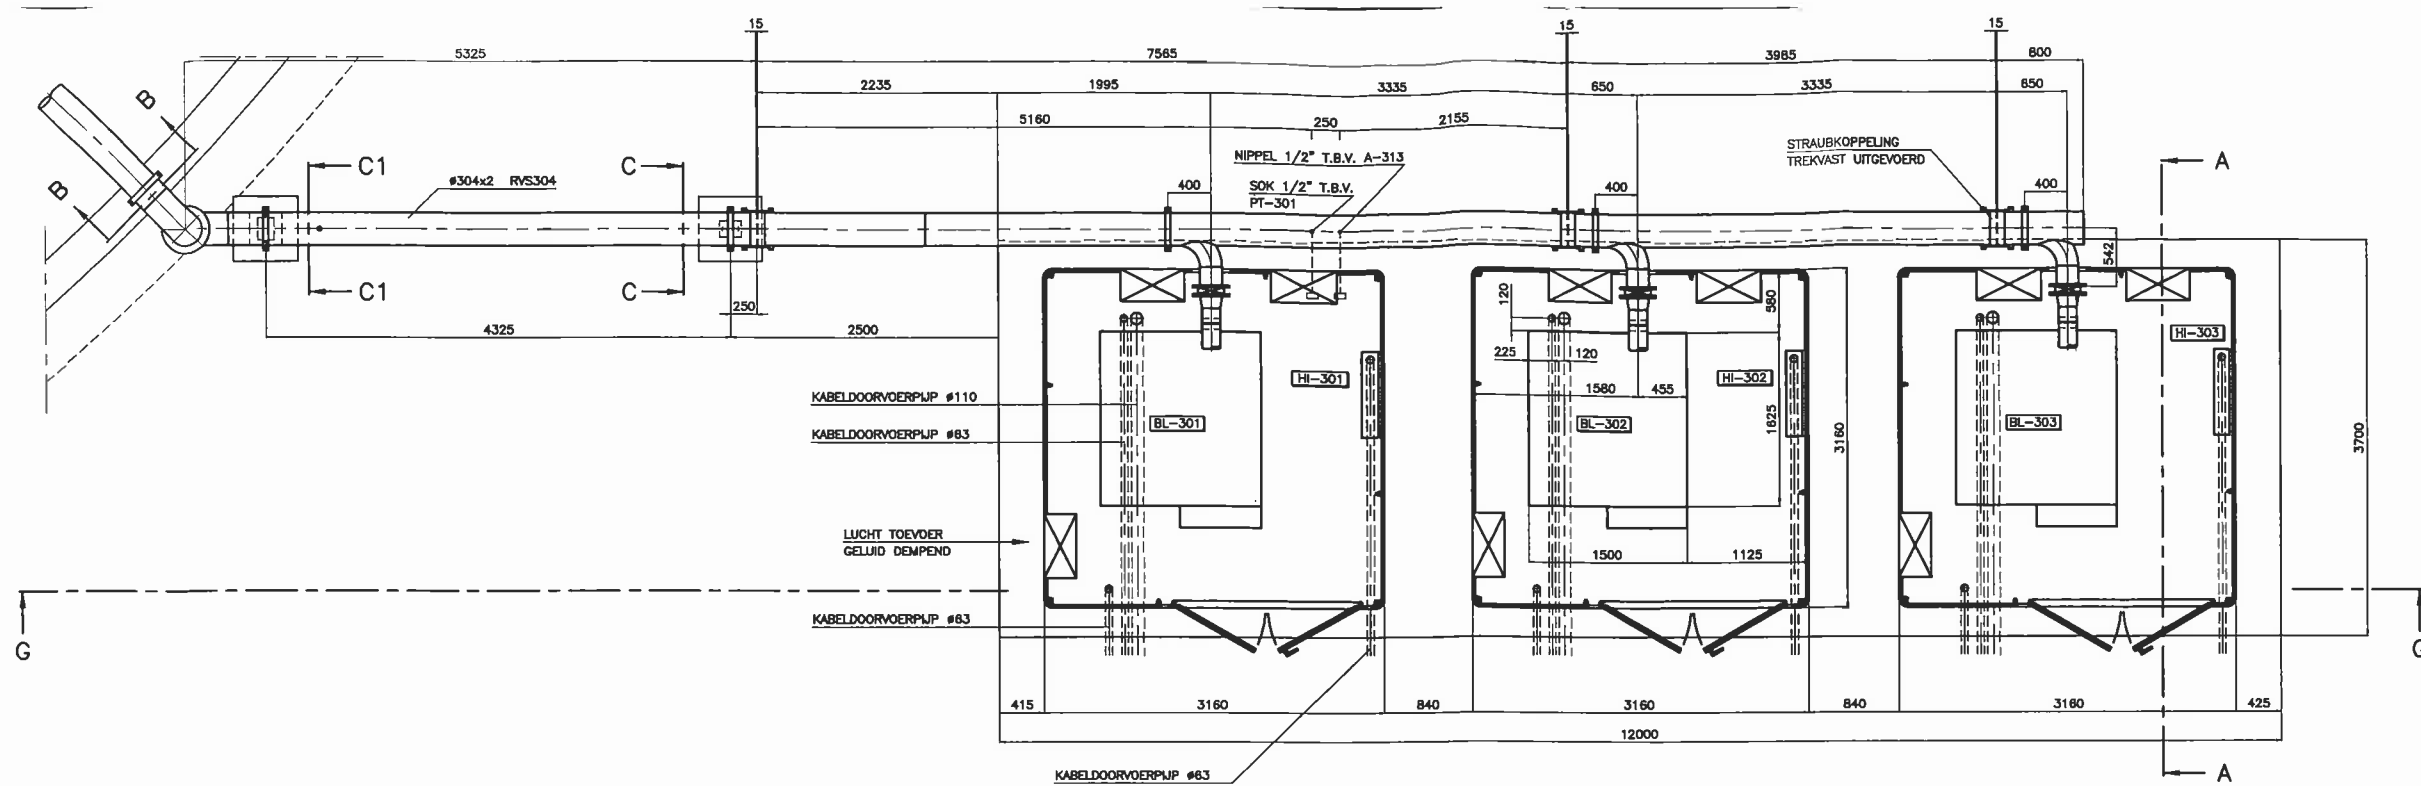



DOORSNEDE F1-F1
(SCHAAL: 1:5)

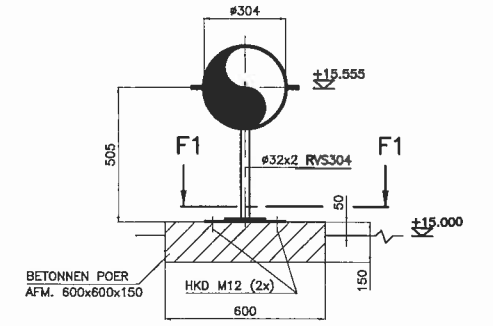


DOORSNEDE C1-C1
(SCHAAL: 1:10)

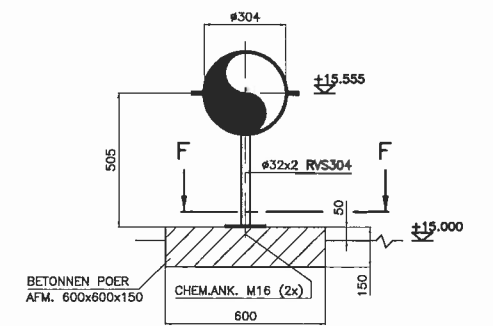


DOORSNEDE C-C
(SCHAAL: 1:10)

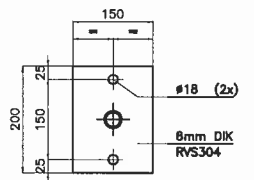


DOORSNEDE F-F
(SCHAAL: 1:5)

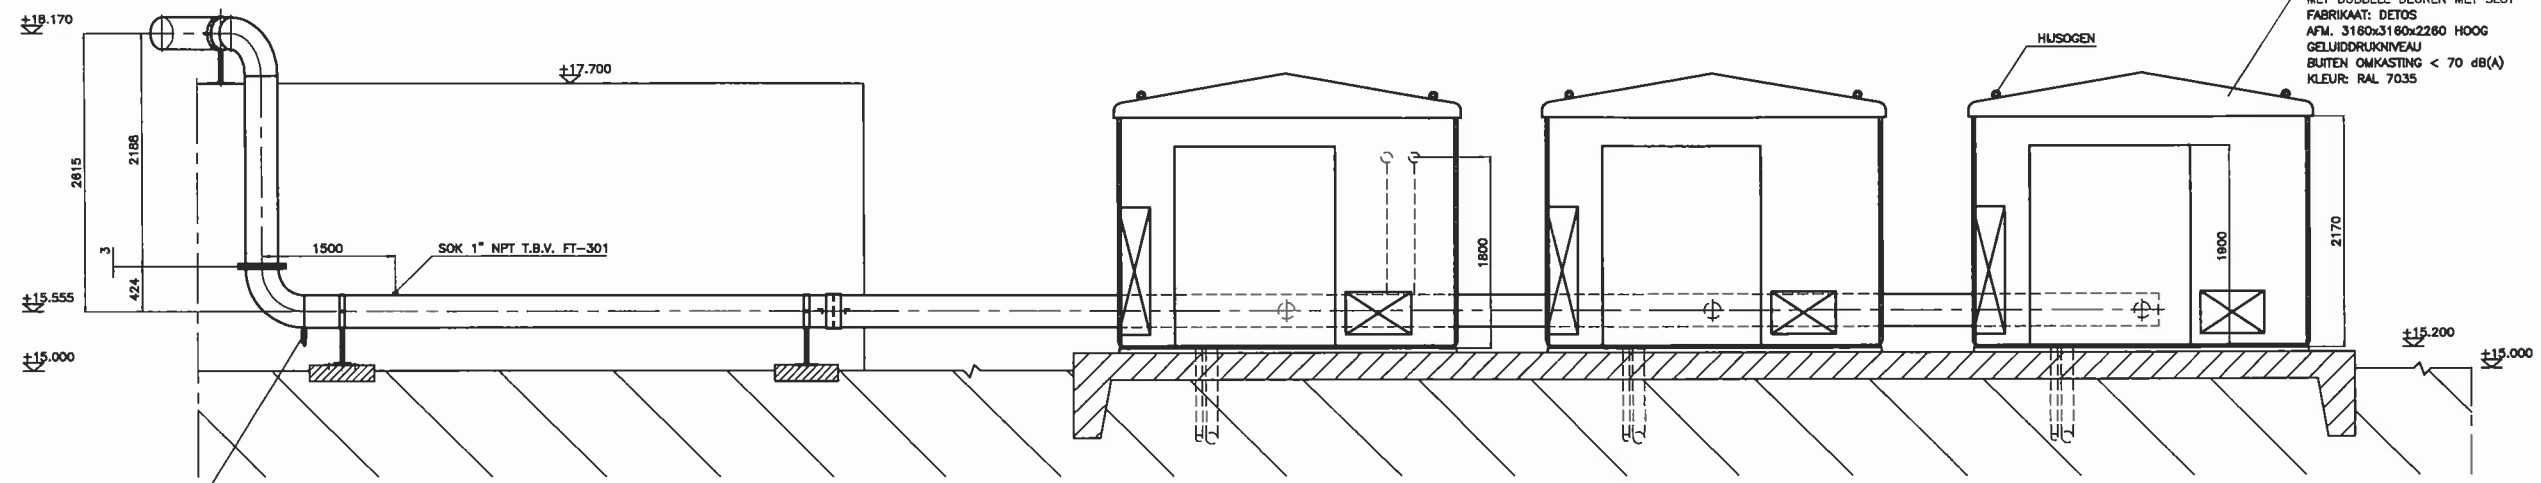


DOORSNEDE G-G

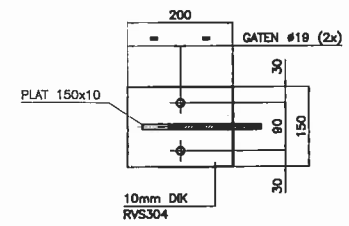


DOORSNEDE D-D
(SCHAAL: 1:5)

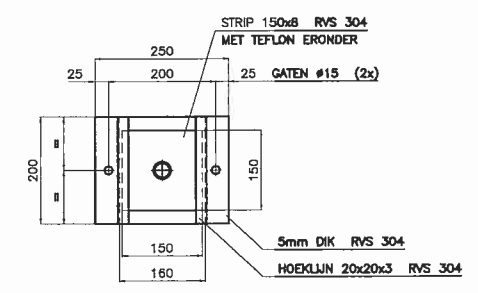


DOORSNEDE E-E
(SCHAAL: 1:5)

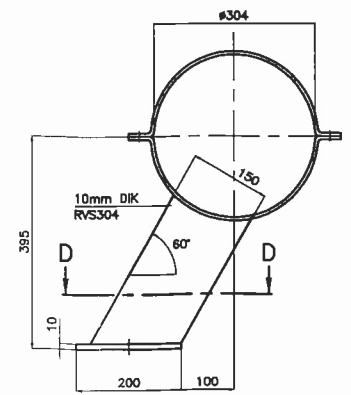


DETAIL B
(SCHAAL: 1:5)

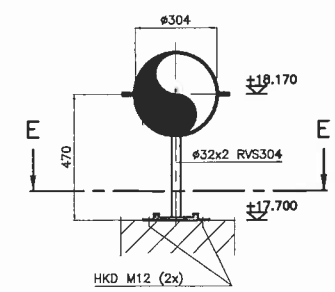

DOORSNEDE B-B
(SCHAAL: 1:10)

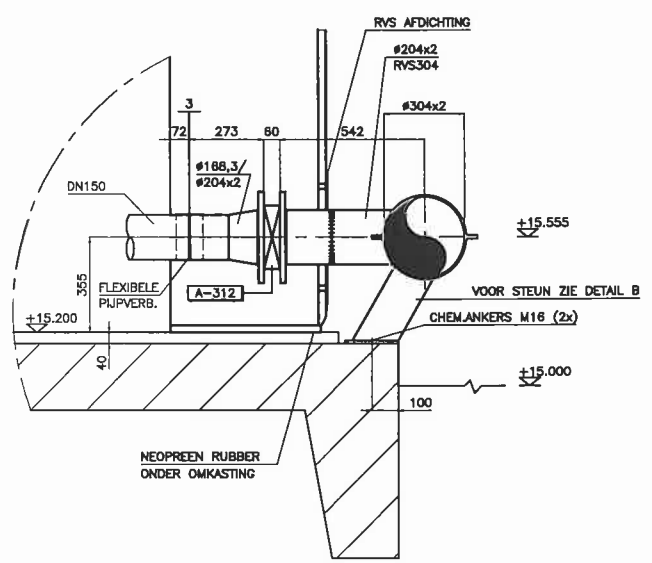

DETAIL A (SCHAAL: 1:10)

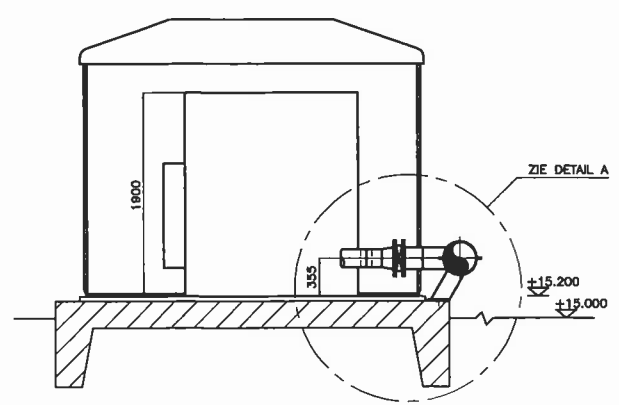

DOORSNEDE A-A

AS-BUILT

Processtechniek & Installatie		projectnummer: 4362262
	SCHAAL: 1:25 (A1)	ZUIVERINGSCHAP ORENTHE
	GET: 08-01-28	R.Z.I. SLEEN, PERCEEL 2
REVISIE A B C D E F	08-03-19	BELUCHTINGSTANK
	08-03-20	COMPRESSOREN
	08-09-16	
	08-12-20	
TEK.No. 2235-10		A0