




DOORSNEDE A-A

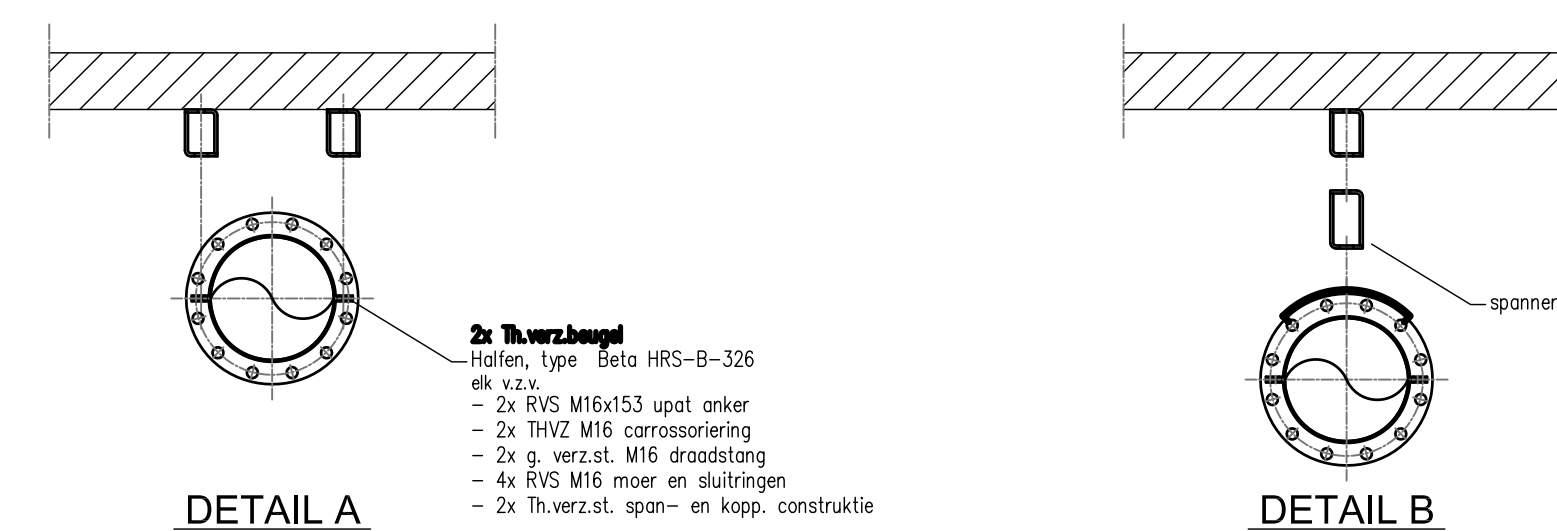

DOORSNEDE B-B

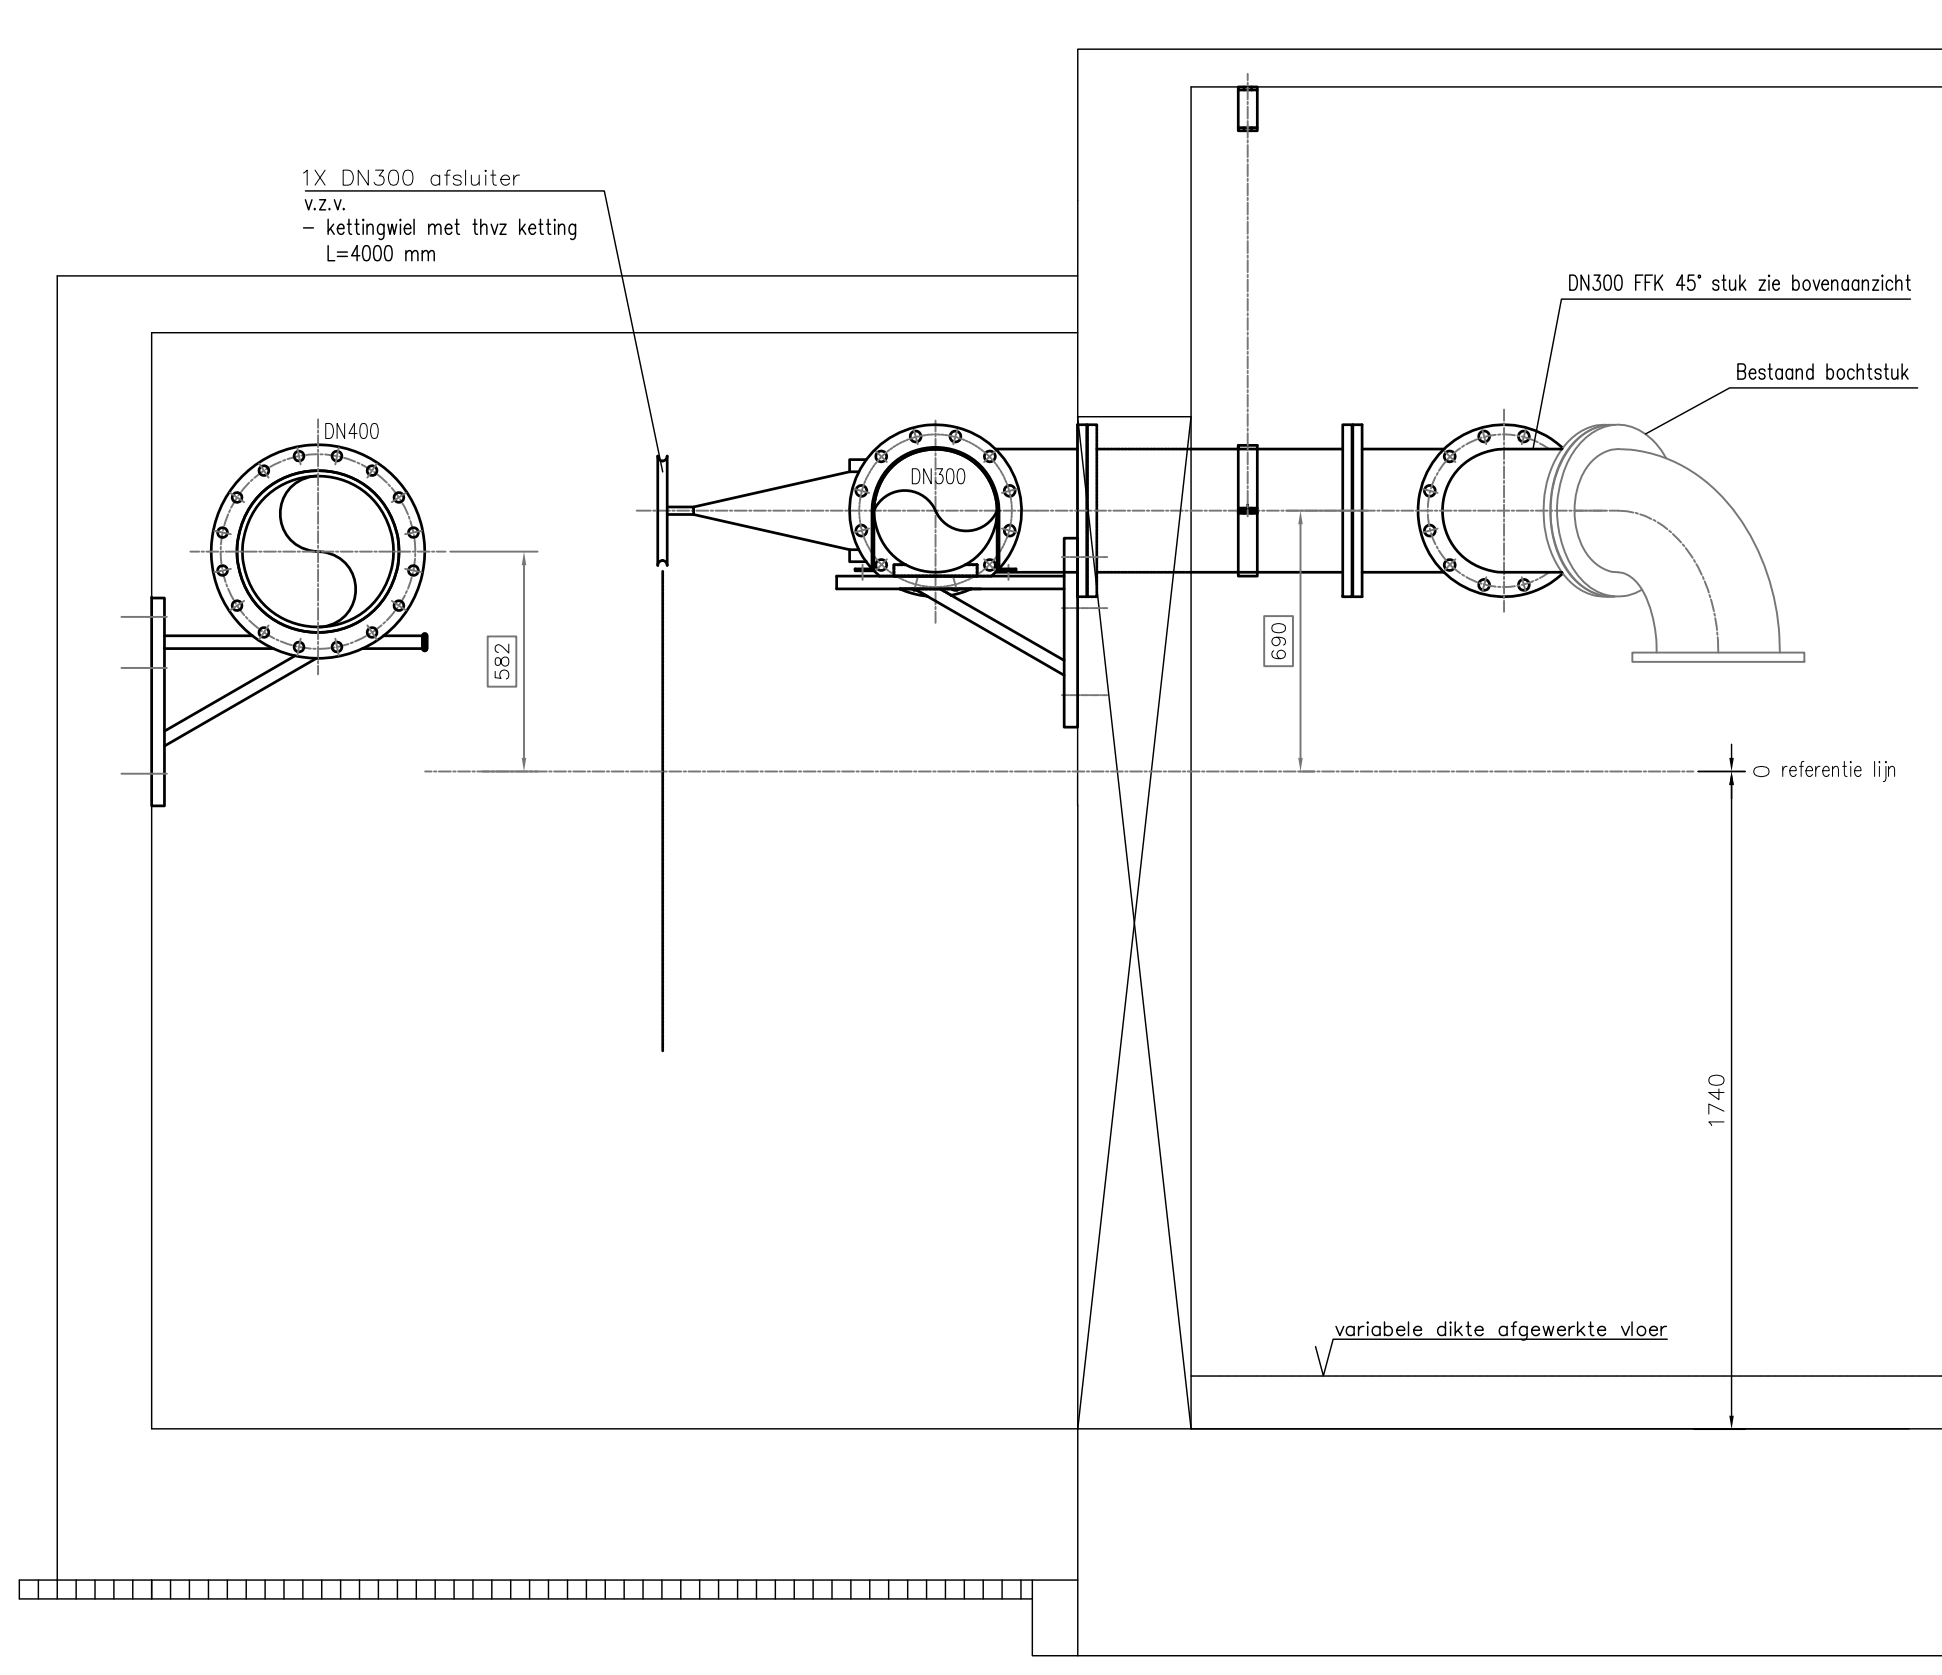

DOORSNEDE C-C

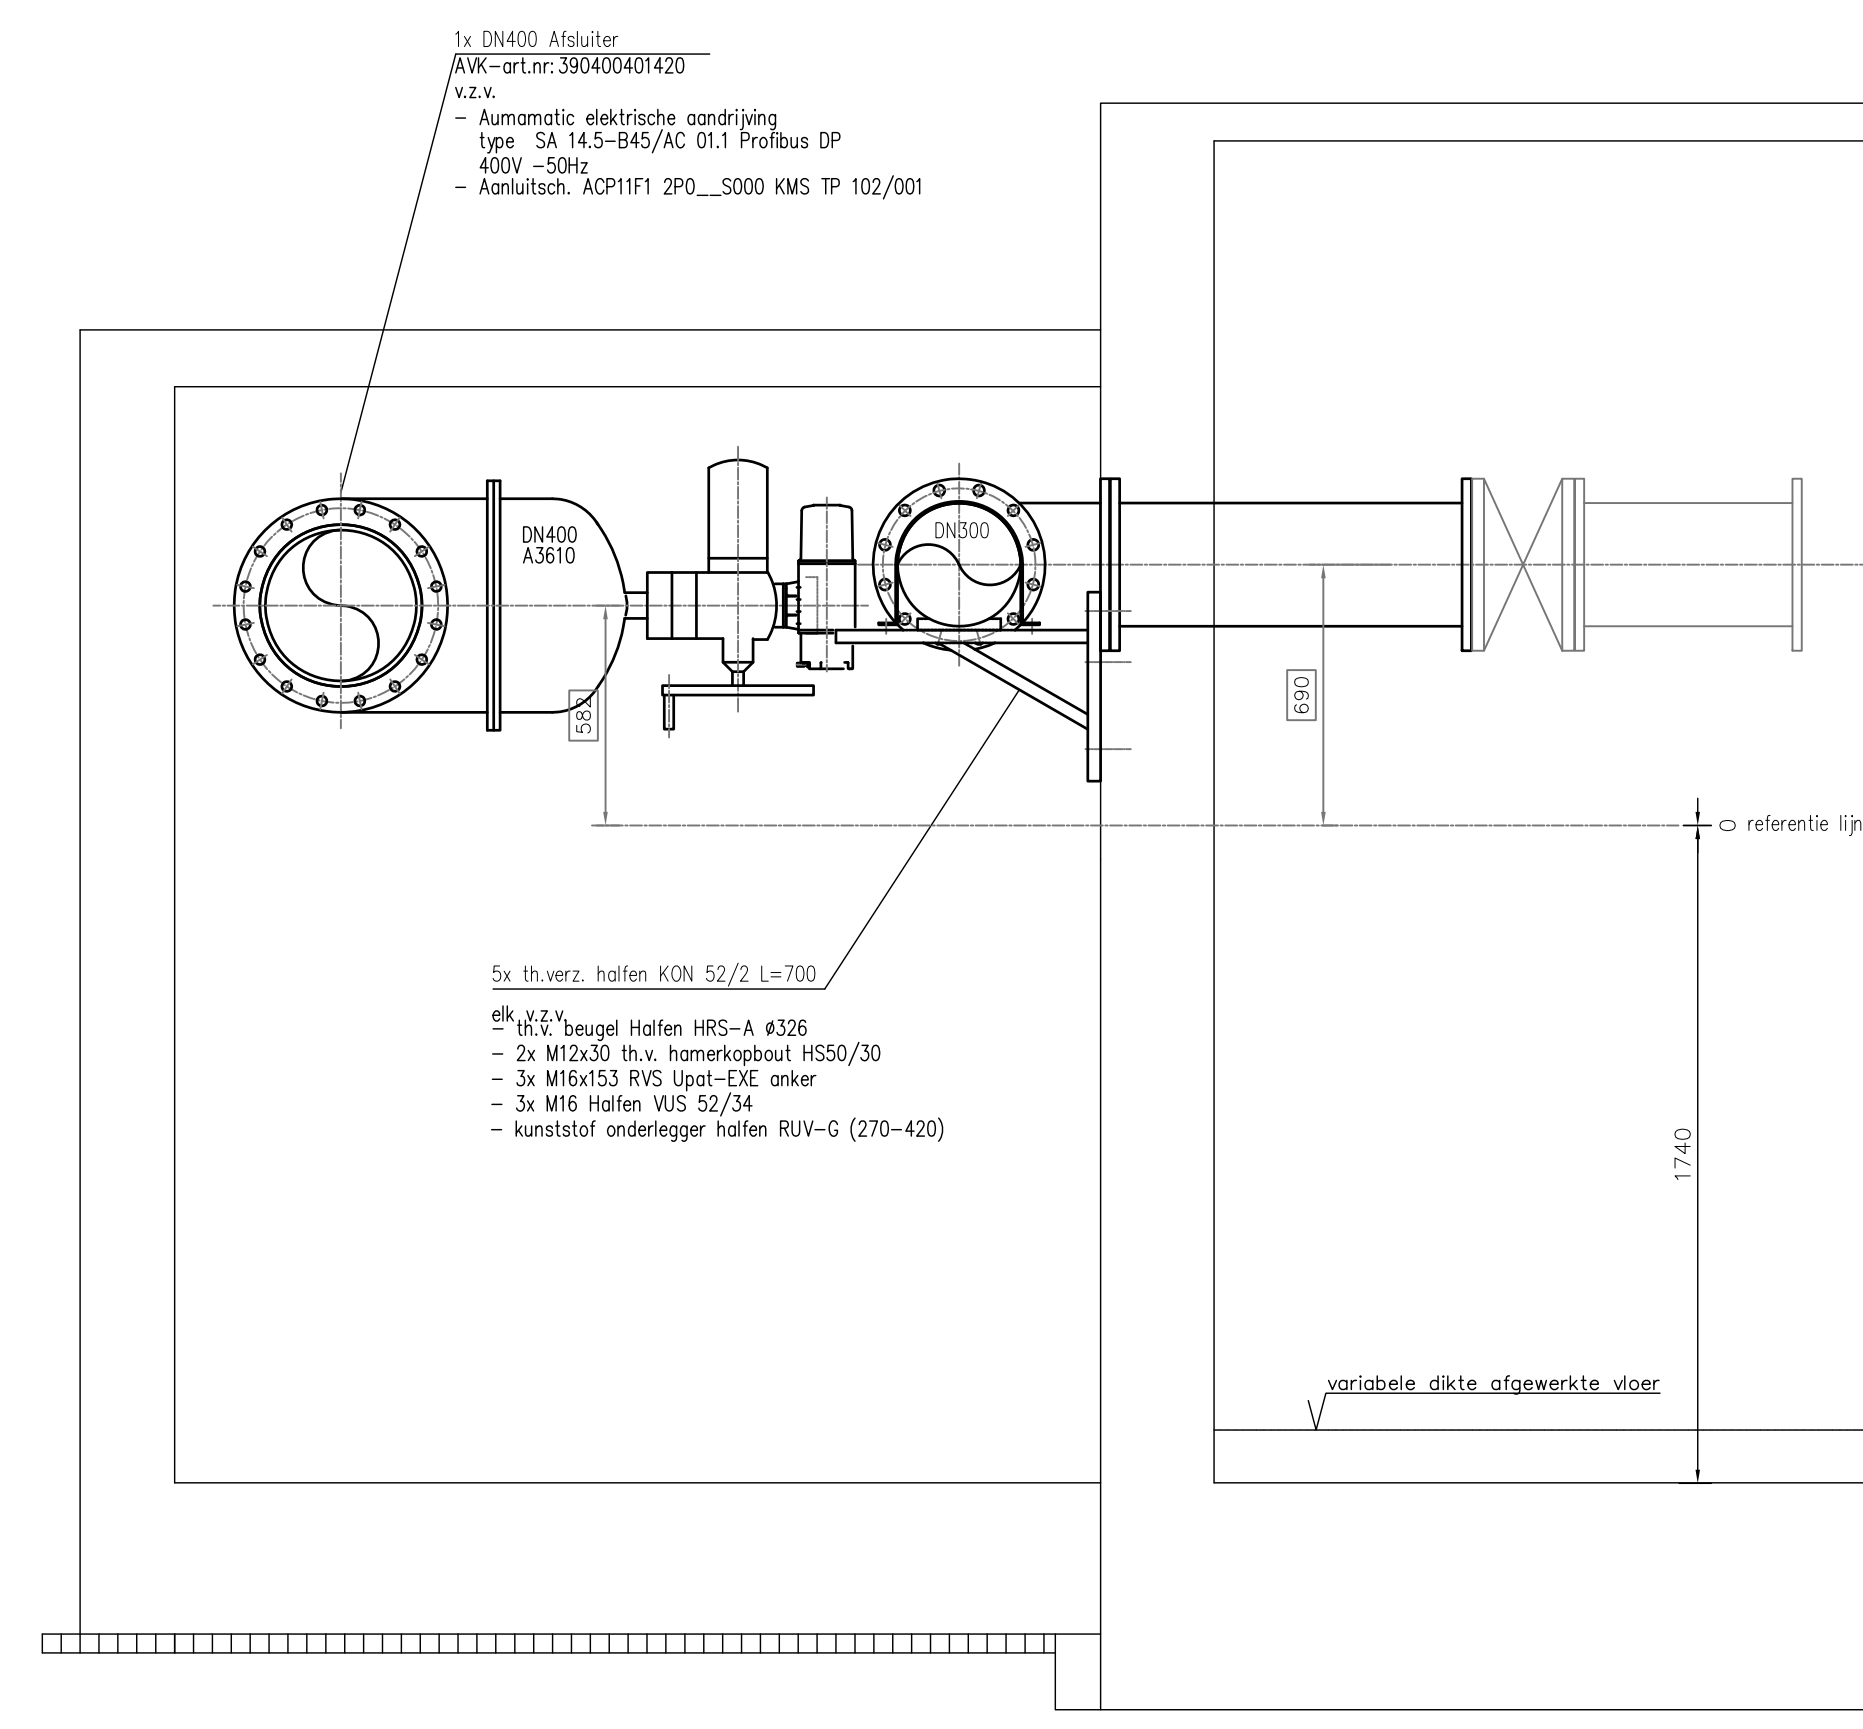

DOORSNEDE D-D

Pakkingen, bouten en moeren voor montage invetten met grafietvet.

Bouten, moeren en sluitingen :
in natte gedeelte RVS AISI-316, sterkteklasse 70
in droge gedeelte th.verz.st. sterkteklasse 8.8
Onder elke moer en boutkop een sluitring aanbrengen.

As-Built
07-04-2009