

Schaal Horizontaal 1:500  
Schaal Verticaal 1:100

Metrererig

**Bovenaanzicht**

- Aandringen inleidende ribbelmarkering
- 120
- 120
- 9,90
- 0,10
- 2,50
- 0,10
- 9,90

**Doorsnede B-B**

- 0,17
- 0,15
- 0,32
- 0,10
- 0,80
- 1,00

**Doorsnede A-A**


- 0,75
- 1,00
- 0,75
- 2,50

**Detail I: Betonblok landbouwsluis**

**Materialen:**

- Beton, C35/45
- PE-folie, dik 0,25mm

### Situatie Parallelweg deel 1

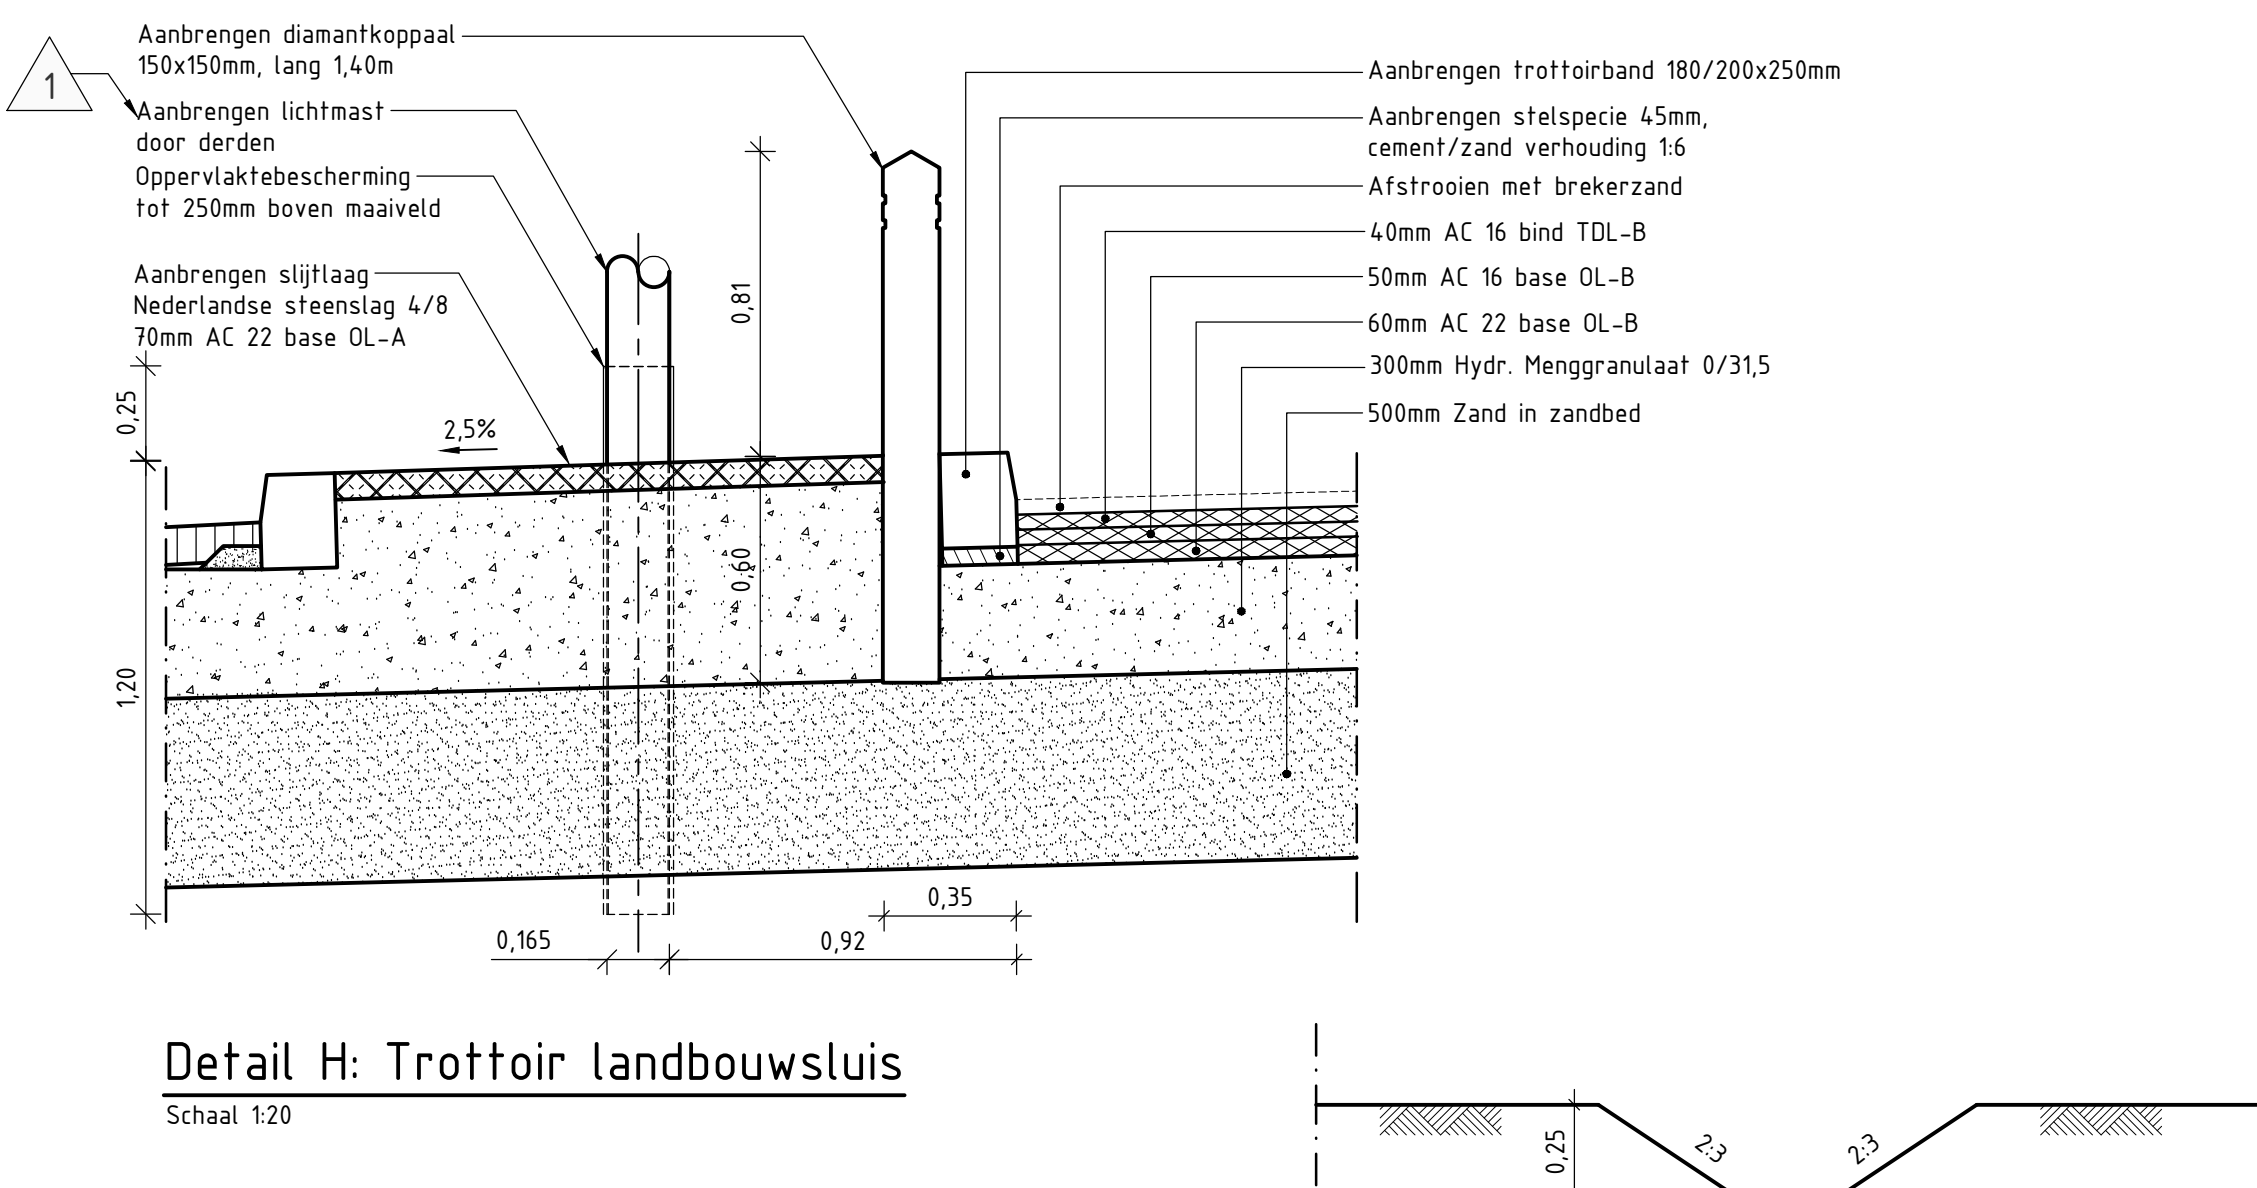


Schaal 1:100

### Detail H: Trottoir landbouwsluis



## Schaal 120

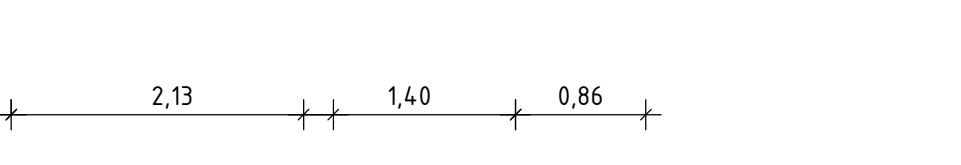

## Schaal 1:100

LEGENDA:	
	Bestaande situatie
	Nieuwe situatie
	Vervallen situatie
	Toekomstige situatie
	Ontwerp-as met mettering
	NAP - lijn
	Bestaande bomenrij
	Bestaand hekwerk
	Bestaande duiker
	Bestaande geleiderail
	Bestaande laagspanning Enexis
	Vervallen laagspanning Enexis
	Verleggen laagspanning Enexis door derden
	Bestaande middenspanning Enexis
	Bestaande datakabel KPN
	Vervallen datakabel KPN
	Verleggen datakabel KPN door derden
	Bestaande datakabel RWS
	Bestaande datakabel Waterbedrijf Groningen
	Bestaande waterleiding
	Nieuwe waterleiding
	Bestemmingsplangrens
	Kadesfrale grens
	Werkgrens
	Waterlijn
	Aanbrengen kunststof paalschot beschoeiing
	Aanbrengen betonnet melgoot: type 150x40x1000 met een helling van 45x300
	Aanbrengen hekwerk door derden
	Aanbrengen freesvak
	Aanbrengen zaagsnede
	Aanbrengen rioolbus, PVC Ø315 met b.o.b. en verhang
	Aanbrengen rioolbus, PVC Ø125 met b.a.b. en verhang
	Aanbrengen drain PVC Ø125 geribbeld en geperforeerd omhuld met PP450, met PVC doorspuitput Ø315, strekplengte 75m
	Bestaand nutstracé
	Bestaande asfaltverharding
	Verwijderen asfaltgranaulaat
	Opbreken bestaande asfaltconstructie
	Nieuw nutstracé in situatie
	Nieuw nutstracé in dwarsprofiel
	Ontgraven grond
	Ontgraven teelaarde
	Aanbrengen gebiedseigen grond
	Aanbrengen teelaarde
	Aanbrengen asfaltverharding
	Aanbrengen slijtlaag
	Aanbrengen asfaltgranaulaat
	Aanbrengen stampbeton
	Aanbrengen beton
	Aanbrengen sletspecie, cement/zand verhouding 1:6
	Aanbrengen menggranaulaat 0/315
	Aanbrengen zand in zandbed
	Aanbrengen drainagezand
	Ontgraven bovengrond 0,30m, en na aanleg Weendersweg aanvullen en profileren, breed 5m
	Depot voor bovengrond, 5m breed
	Bestaande lichtmast

- Maten in m, tenzij anders vermeld.
- Peilmaten c.q. hoogtematen in meters t.o.v. N.A.P., tenzij anders vermeld.
- Materialen in mm, tenzij anders vermeld.
- Coördinaten en alignementen in meters.
- Alle markeringen en figuraties in het topografisch materiaal, tenzij anders vermeld. Dikte aan te brengen 3mm, breedte aan te brengen 10mm, dikte van de draad 0,5 kg/af.
- Doorgetrokken strepen voorzien van afwateringsleuf, 0,04m op regelmatige afstand van 1,00m.
- Daglichtbaarheid moet voldoen aan klasse G3, luminantiefactor klasse B3.
- Nachlichtbaarheid moet voldoen aan klasse R2, RW0 en R0.

- P09-58-62-12-BS01 Aanleg parallelweg A7 t.h.v. Engelbert

- P09-58-62-09-T101-02 Situering metr. 320,00 - metr. 160,00
- P09-58-62-09-T101-03 Situering metr. 760,00 - metr. 1200,00
- P09-58-62-09-T101-04 Situering metr. 1200,00 - metr. 1640,00
- P09-58-62-09-T101-05 Situering metr. 1640,00 - metr. 1975,00
- P09-58-62-09-T101-06 Situering metr. 1975,00 - metr. 2262,00
- P09-58-62-09-T101-07 Profilen 03, 04, 13, 18, 22, 23 - details
- P09-58-62-09-T101-08 Details
- P09-58-62-09-T101-09 Afrastering - details
- P09-58-62-09-T102-01 Situering grondsromen
- P09-58-62-09-T103-01 Beording

Meerstad  
Aanleg parallelweg A7 t.h.v. Engelbert

1	2	
---	---	---	---	---	---	---	---	---	----	----	-----	-----	

Dwarsprofiel 02  
(metrering 85,692)

Schaal 150									
Bestaan/Vervallen	Hoogte	+150	+100	+50	0	-50	-100	-150	-200
	Afstand	-500	-450	-400	-350	-300	-250	-200	-150