Deel 5 (1)

Metrering 1640.000 tot 1975.000

Schaal Horizontaal 1:500
Schaal Verticaal 1:100

Opmerking: as hoogtes zijn inclusief toekomstige deklaag van 40mm

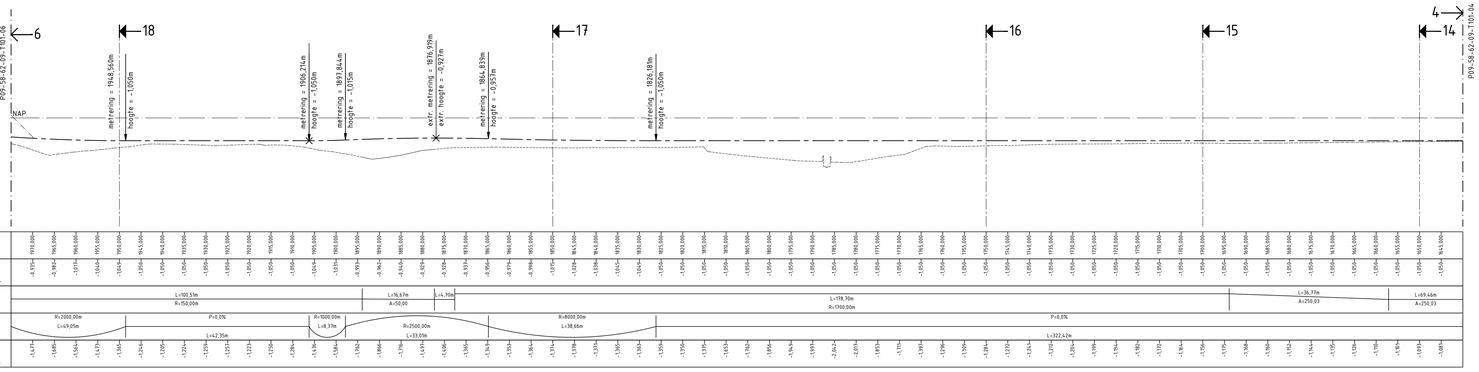

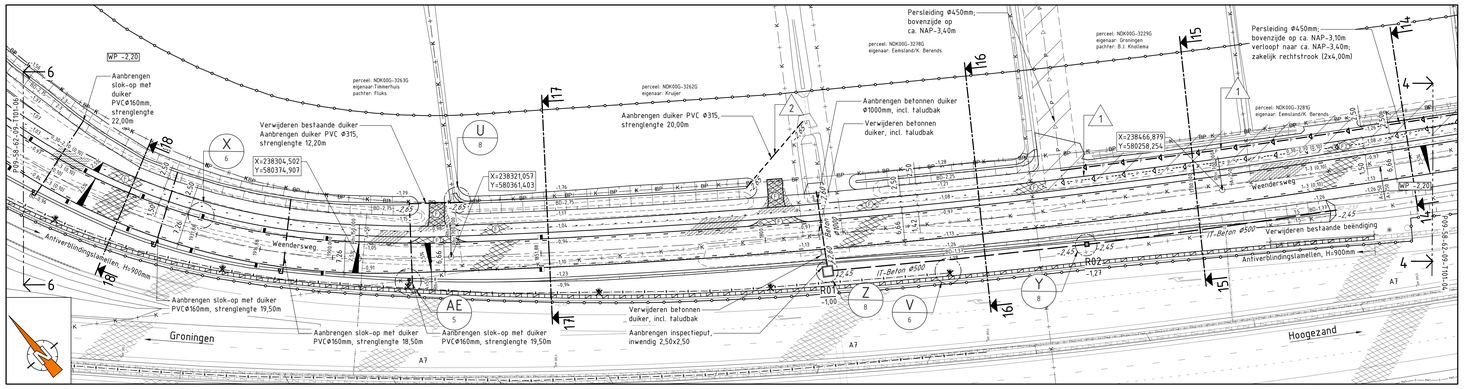

Situatie Parallelweg deel 5

Schaal 1:500

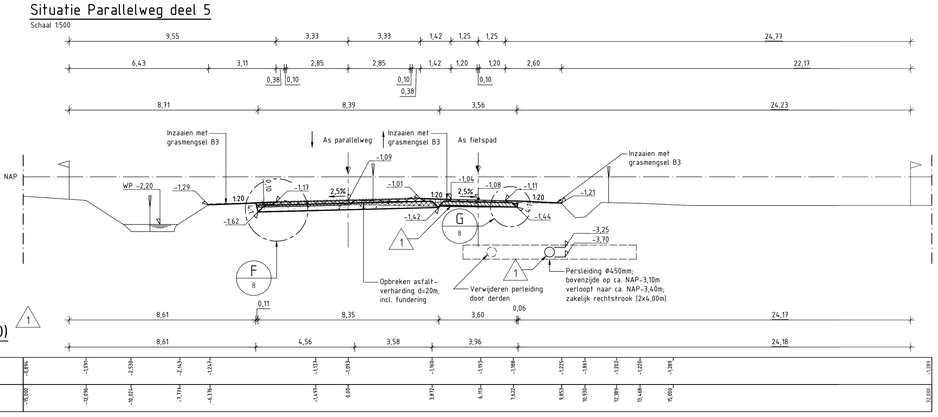

Dwarsprofiel 14 (metrering 1650.000)

Schaal 1:100

Bestaand/Vervallen	
	Hoogte
	Afstand

Dwarsprofiel 15 (metrering 1700.000)

Schaal 1:100

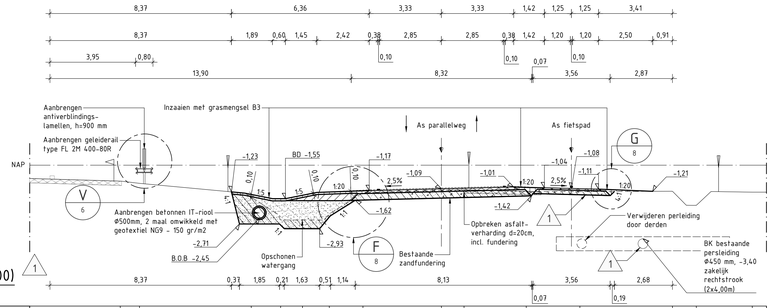

Bestaand/Vervallen	
	Hoogte
	Afstand

Dwarsprofiel 16 (metrering 1750.000)

Schaal 1:100

Bestaand/Vervallen	
	Hoogte
	Afstand

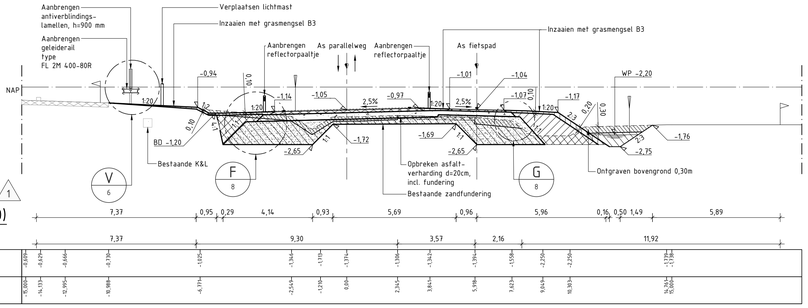

Dwarsprofiel 17 (metrering 1850.000)

Schaal 1:100

Bestaand/Vervallen	
	Hoogte
	Afstand

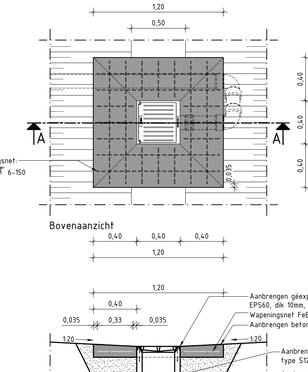

Detail AE: Slok-op

SCHAAL 1:20

LEGENDA:

- Bestaande situatie
- Nieuwe situatie
- Vervallen situatie
- Toekomstige situatie
- Ontwerpas met metrering
- NAP- lijn
- Bestaande duiker
- Bestaande geleiderail
- Bestaande laagspanningskabel RWS
- Bestaande transportleiding RWS
- Bestaande datakabel RWS
- Bestaande persleiding
- Aanbrengen persleiding door derden
- Aanbrengen persleiding door derden
- Bestemmingsplangrens
- Kadastrale grens
- Werkgrens
- Waterlijn
- Bovenkant voorbelasting
- Aanbrengen geleiderail, type: FL 2M 400-80R
- IT Ø500 b.o.b / b.o.b — Aanbrengen IT-riool, beton Ø500, met b.o.b.
- Beton Ø1000 b.o.b / b.o.b — Aanbrengen betonbuis Ø1000, met b.o.b.
- PVC Ø315 b.o.b / b.o.b — Aanbrengen rioolbuis, PVC Ø315 met b.o.b. en verhang
- PVC Ø160 b.o.b / b.o.b — Aanbrengen rioolbuis, PVC Ø160 met b.o.b. en verhang
- Bestaande asfaltverharding
- Opbreken bestaande asfaltconstructie
- Ontgraven grond
- Ontgraven teelaarde
- Aanbrengen gebiedseigengrond
- Aanbrengen teelaarde
- Aanbrengen asfaltverharding — Afstroken met brekerzand: 40mm AC 16 bind TL-A; 50mm AC 16 base DL-A; 60mm AC 22 base DL-A; 300mm hydr. menggranulaat 0/31,5; 500mm zandbed
- Aanbrengen asfaltverharding — 30mm AC 11 surf DL-A; 50mm AC 22 base DL-A; 200mm menggranulaat 0/31,5; 200mm zandbed
- Aanbrengen stampbeton
- Aanbrengen menggranulaat 0/31,5
- Aanbrengen gewapend beton
- Aanbrengen straatlaag
- Aanbrengen zand in zandbed
- Zakelijk rechtstrook, 2x4m breed
- Bestaande lichtmast
- Bestaande verkeersbord
- Verwijderen object
- +0,00 — Bestaande hoogte t.o.v. N.A.P.
- +0,00 — Nieuwe hoogte t.o.v. N.A.P.
- Aanbrengen slok-op
- 800 / 1200 — Aanbrengen inspectieput, inwendig 2,50x2,50m, met putnummer en hoogte putdeksel
- 800 / 1200 — Aanbrengen inspectieput beton 800x800, met putnummer en hoogte putdeksel
- Plaatsen lichtmast
- Aanbrengen reflectorpaal
- Maaiveld
- Talud arcering
- Kadastrale grens
- Werkgrens
- -0,01 / X=0,000 Y=0,000 — Nieuwe hoogte t.o.v. N.A.P. / Nieuwe coördinaten
- 2,5% — Verkanting
- 01 / 01 — Locatie dwarsprofiel
- P09-58-62-09-T105-... — Bladscheiding
- A / 01 — Verwijzing naar een detail: AA= referentie letter naar bijhorend detail; 00= referentie naar tekening blad van detail
- 1 — Doorgevoerde wijziging met revisienummer

OVERZICHT MEERSTAD:

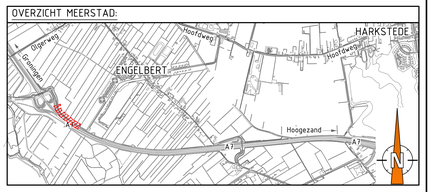

0 5 10 15 20 25 [m]

Rev.	Wijziging	D.D.	Tek.
R2	Duiker Ø315	15-03-'17	R. Kamps
R1	Fietspad opbouw/persleiding /zwegprofielen	03-03-'17	R. Kamps

OPMERKINGEN:

- Maten in m, tenzij anders vermeld.
- Peilmaten c.q. hoogtematen in meters t.o.v. N.A.P., tenzij anders vermeld.
- Materialen in mm, tenzijn anders vermeld.
- Coördinaten en alignementen in meters.
- Alle markeringen en figuraties in thermoplastisch materiaal, tenzij anders vermeld. Dikte aan te brengen 3mm, hoeveelheidsbepaling op de deklaag 8 kg/m².
- Doorgetrokken strepen voorzien van afwateringssleuf, 0,04m op regelmatige afstand van 1,00m.
- Dagzichtbaarheid moet voldoen aan klasse G3, luminantiefactor klasse B3.
- Nachtzichtbaarheid moet voldoen aan klasse R2, RW0 en RR0.

BIJBEHOREND BESTEK:

- P09-58-62-12-BS01 Aanleg parallelweg A7 t.h.v. Engelbert

BIJBEHORENDE TEKENINGEN:

- P09-58-62-09-T101-01 Situering metr. 0,00 - metr. 320,00
- P09-58-62-09-T101-02 Situering metr. 320,00 - metr. 760,00
- P09-58-62-09-T101-03 Situering metr. 760,00 - metr. 1200,00
- P09-58-62-09-T101-04 Situering metr. 1200,00 - metr. 1640,00
- P09-58-62-09-T101-06 Situering metr. 1975,00 - metr. 2262,00
- P09-58-62-09-T101-07 Profielen 03, 04, 13, 18, 22, 23 + details
- P09-58-62-09-T105-08 Details
- P09-58-62-09-T103-09 Afrastering + details
- P09-58-62-09-T102-01 Situering grondstromen
- P09-58-62-09-T103-01 Bebording

Meerstad

Aanleg parallelweg A7 t.h.v. Engelbert

Situering metr. 1640,00 - metr. 1975,00 | Nr. P09-58-62-09-T101-05-R2

Opdrachtgever: GEM Meerstad

Schaal:	Zie tekening
Papierformaat:	A0 (1189mm x 841mm)
Revisienummer:	R0
Datum getekend:	03-02-2017
Getekend door:	W. Hordijk
Paraaf:	

meerstad

Bureau Meerstad
Wolfersmeer 3
9618BH Meerstad
050-5995370

Status: ☐ Informatief ☐ Concept ■ Definitief