voor aansluitende plattegrond zie tek. 2525

vloerafwerking door derden

VTW 11866

gang
NR-136kG
01 / 109-713
87.82 m²
plafond 2700+/ 3080+

werkkast
NR-134k
01 / 111-711
5.20 m²
plafond 2700+

toilet D.
Ns-171a
01 / 116-712
1.37 m²
plafond 2700+

voormuntte toilet D.
Ns-171
-01 / 115-711
4.49 m²
plafond 2700+

toilet D.
Ns-171b
01 / 116-711
1.37 m²
plafond 2700+

rolstoeltoilet
Ns-172a
01 / 115-710
4.95 m²
plafond 2700+

vriescel
Ns-173ka
01 / 118-711
9.66 m²
plafond n.v.t.

nis
NR-130G
01 / 114-709
2.73 m²
plafond 2700+

toilet H.
Ns-173b
-01 / 116-708
1.37 m²
plafond 2700+

voormuntte toilet H.
Ns-173
01 / 115-707
4.49 m²
plafond 2700+

toilet H.
Ns-173c
01 / 116-707
1.37 m²
plafond 2700+

gestippeld = verdiept vlak (140-vl.peil) in afwerkllaag t.b.v. het verlaagd aanbrengen van de koel- vriescel.

koelcel
Ns-173b
01 / 118-705
16.30 m²
plafond n.v.t.

E-kast
Ns-173E
01 / 118-704
1.40 m²
plafond n.v.t.

gang
NR-130G
01 / 113-702
83.51 m²
plafond 2700+/ 3080+

reserve
01 / 121-702
221.96 m²
plafond n.v.t.

casco opleveren
binnenzijde niet beplaat

uitgifte
Ns-110
01 / 127-711
187.76 m²
plafond 2700+/ 3080+

E-kast
NR-132kE
01 / 111-708
4.2 m²
plafond n.v.t.
afwerkcode S03

Schacht kern 07
NR-830kS
01 / 107-707
65.6 m²
plafond n.v.t.
afwerkcode S02

Westbackbone (as K-O)
NR-102G
01 / 100-700
264.5 m²
plafond onderzijde 2e verd.
afwerkcode V04

Nis
NR-127k
01 / 105-701
16.0 m²
plafond onderzijde 2e verd.
afwerkcode V04

Lift L07.5
NL-129kS
01 / 107-703
10.8 m²
plafond n.v.t.
afwerkcode S01
Liftkoos 1600x3000mm

Lift L07.4
NR-129kE
01 / 107-701
10.8 m²
plafond n.v.t.
afwerkcode S01
Liftkoos 1600x3000mm

liftplein
NR-128kH
01 / 110-702
16.00 m²
plafond 2700+

Brandweerlift L07.1
NR-129kS
01 / 105-698
6.7 m²
plafond n.v.t.
afwerkc.cwc S01
Liftkoos 1600x1600mm

Lift L07.2
NR-124kS
01 / 107-698
6.8 m²
plafond n.v.t.
afwerkc.cwc S01
Liftkoos 1600x1600mm

Lift L07.3
NR-124kS
01 / 110-698
6.8 m²
plafond n.v.t.
afwerkc.cwc S01
Liftkoos 1600x1600mm

Liftplein kern 07
NR-124kH
01 / 108-695
33.5 m²
plafond 3480+ vl.
afwerkcode V02

Trappenhuis kern 07
NR-122kT
01 / 104-693
27.4 m²
plafond n.v.t.
afwerkcode V02

4052-020
4061-405
4052-019
4050-406
4050-404
4050-403
4050-401/402
4061-401/402
4061-407
4061-436
4061-418
4061-413/414
4061-412
4052-015
4051-103
4052-013/014
4052-016
4052-001/002
4051-101/102
4052-020

3663 313 3225
2700 3600 2100 4800 7200 300 6900
3900 1200 1200 1200 1200 900 1500 3000 300 600 1700 1800 3900 6900 3300 6300 2600 3300 6900 6985

RENVOOI

- beton (cascs)
- gipskartonwand 125mm (tenzi) anders aangegeven)
- gipskartonwand met 60mm minerale wol (i.v.m. geluidswerendseis)
- gipskartonwand met aan 1 zijde een hardere topplaat
- gipskartonwand met aan 2 zijden een hardere topplaat
- gipskartonwand met loodvoorziening
- gipskartonwand met loodvoorziening en een hardere topplaat
- gipskartonwand met loodvoorziening en met 60mm minerale wol (i.v.m. geluidswerendeis
- gipskarton OK wand, OK zijde volkern beplating, andere zijde(n) hardere topplaat ntb
- gipskarton voorzetwand
- gipskarton voorzetwand met een hardere topplaat
- kalkzandsteen dikte volgens tekening
- lijmblokken schoon metselwerk
- Lindner systeemwand — glas paneel standaard; glas paneel colorbet; glas paneel melk glas
- demarcatie tussen 2 ruimten
- 30 minuten rookcompartimenteringsrens
- 30 minuten brandcompartimenteringsrens
- 60 minuten brandcompartimenteringsrens
- brandslanghaspelkast
- hoekbeschermer
- vaste inrichting (VI)

KOZIJNEN

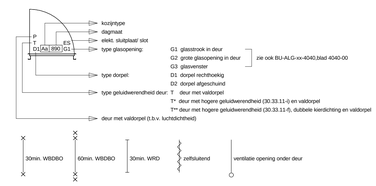

RUIMTE OMSCHRIJVING

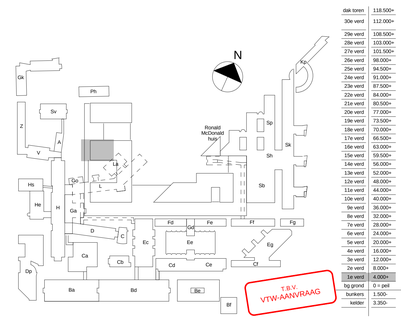

wijz. A	23-01-2015	wijzigingen n.a.v. VTW 11866 - Uitwerking TOT10, Restaurant
1e UITGIFTE	10-10-2013	
	datum	omschrijving

Wilgenbos 20
Postbus 298 - 3300 AG Dordrecht
T (078) 633 04 65

www.egm.nl

EGM architecten

gecertificeerd: ISO 9001:2008, ISO 14001:2004

project
Erasmus MC, inrichtingsplan Tranche 1

projectnummer
A99100.24

BOUWUITVOERING

omschrijving
Deelplattegrond 1e verdieping, as K t/m O - 1 t/m 6

datum	schaal	formaat	tekeningnummer					wijz.
			fase	bouwdeel	niveo	nummer		
23-01-2015	1 : 50	A0	BU	West	01	2524		A