




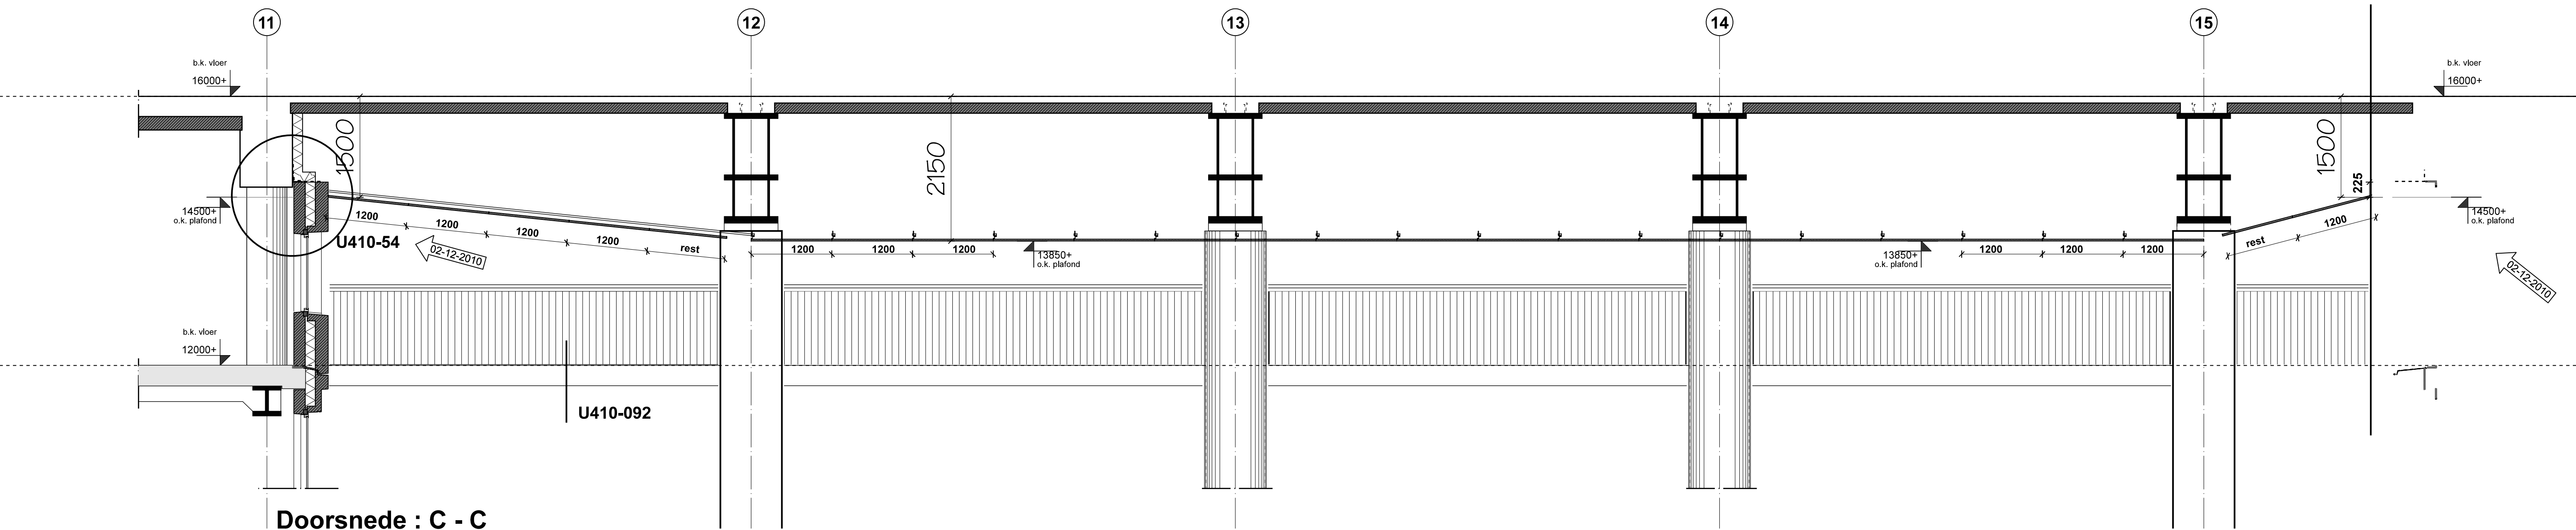

Doorsnede : C - C

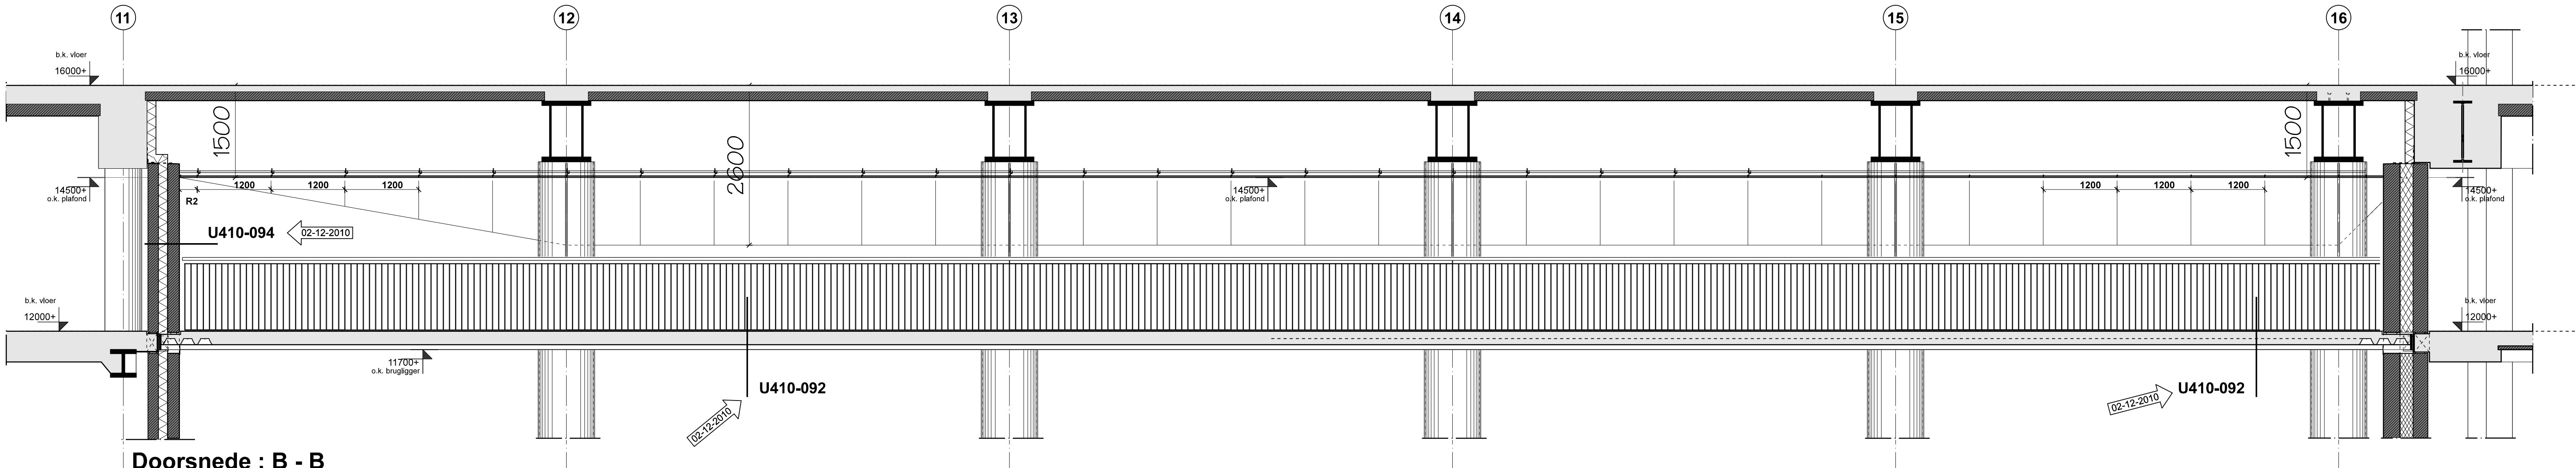


Doorsnede : B - B

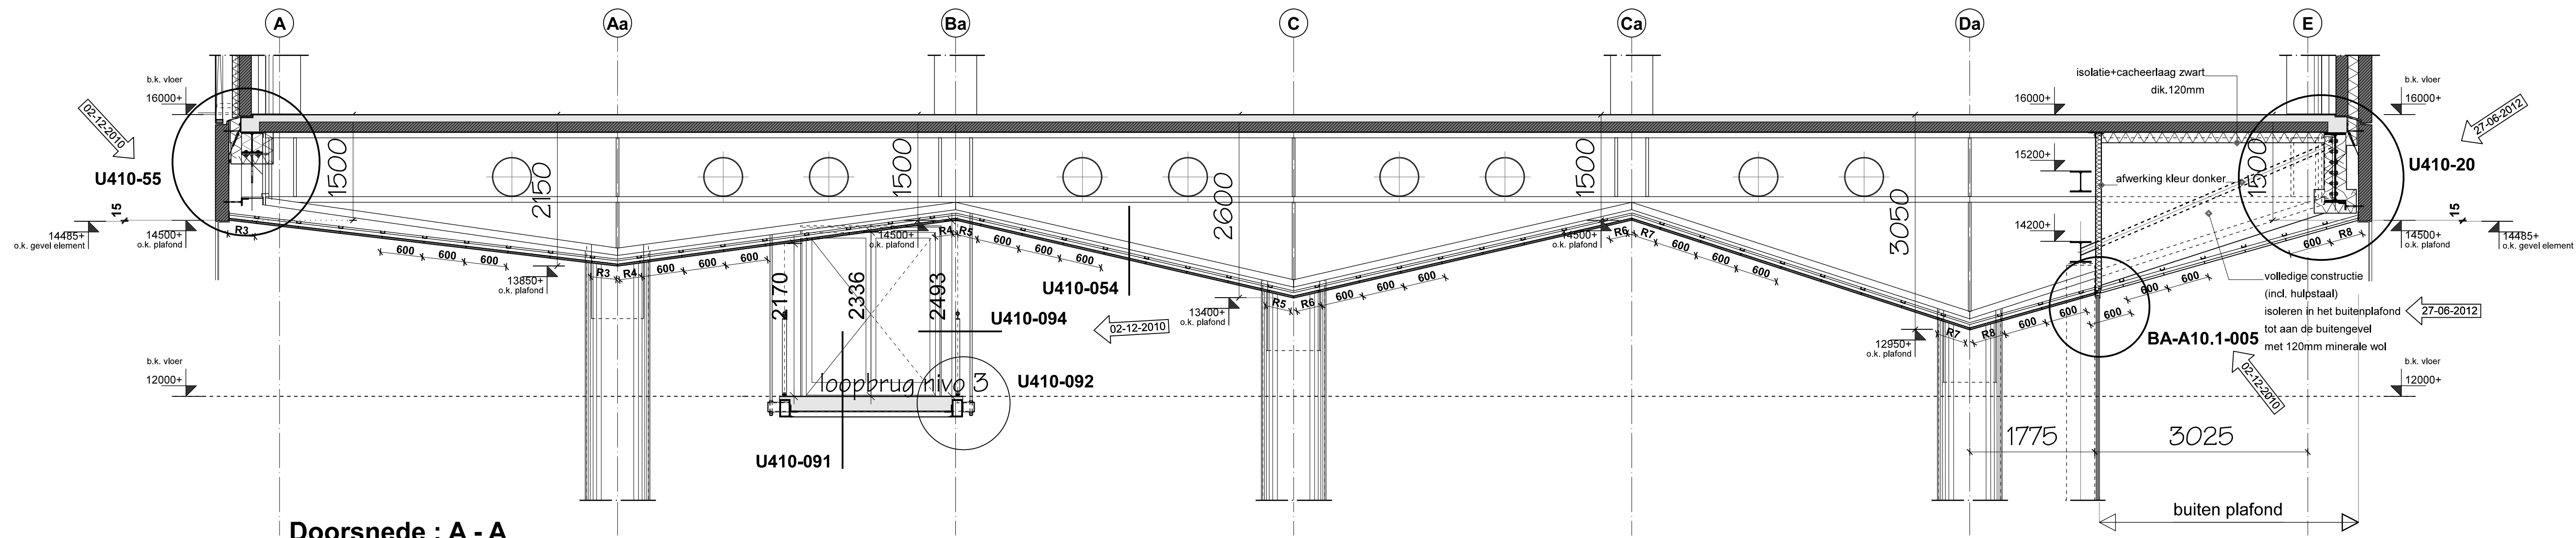

Doorsnede : A - A

- Systeem plafond hoofd entree**
- paneelmaat 600x1200
 - restmaat symetrisch verdelen (de R.. in maatvoering)
 - strekmetaal plaat in kleur Ral 9006.
 - akoestische isolatied. 30 persing 20 kg/m3, in zwarte pe folie geseald
 - op metalen draagconstructie in kleur Ral 9006
 - buiten plafond zonder isolatie, en stormvast bevestigen

uitwerking plafond en installaties door aannemer en installateurs

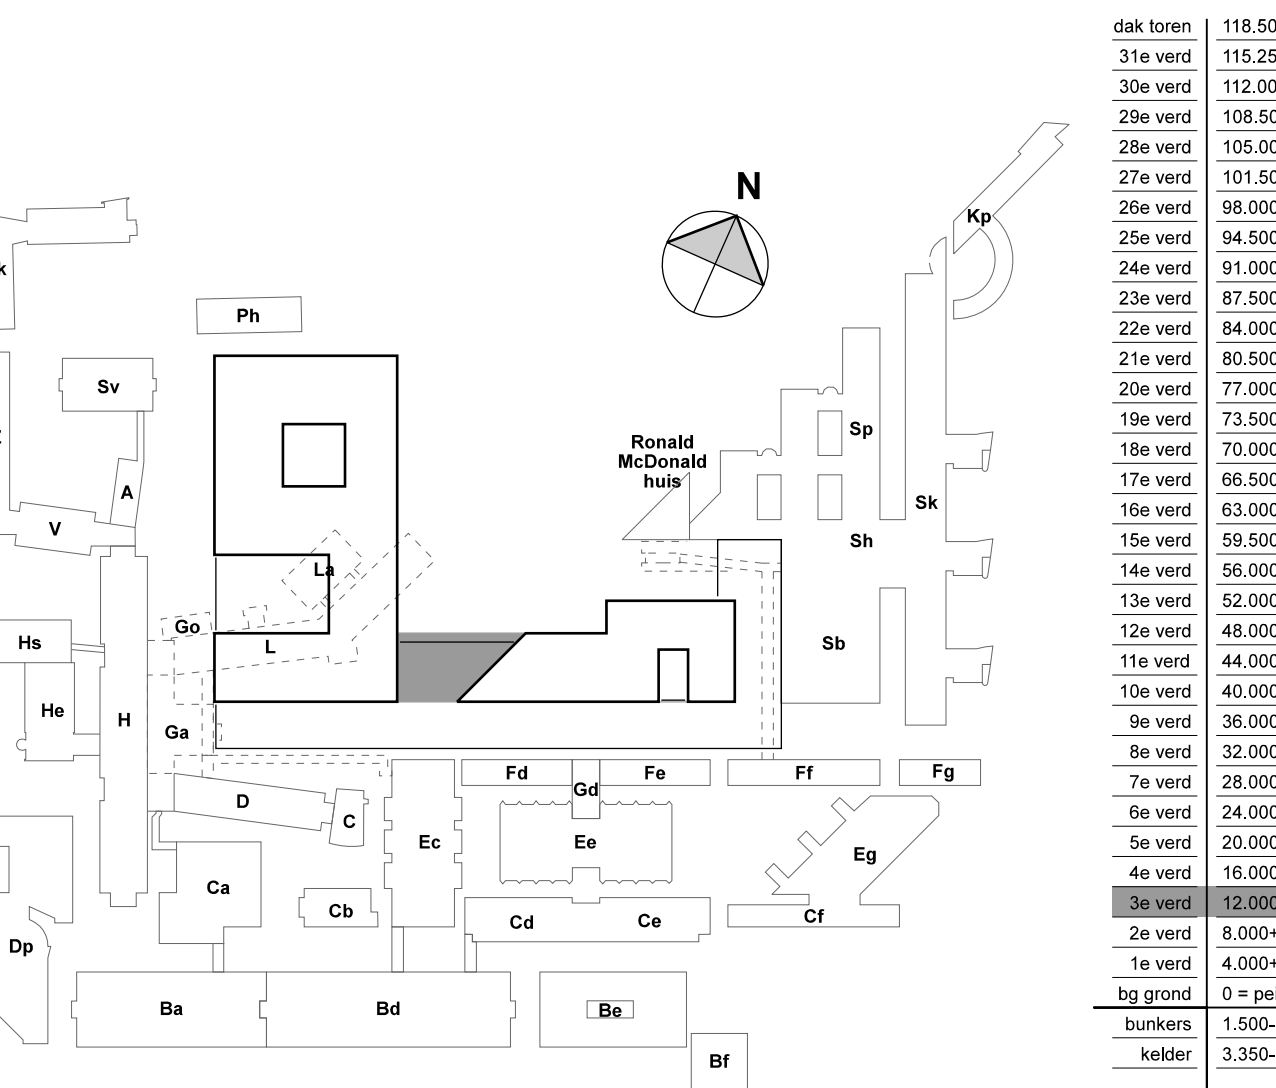

versie B	27-06-2012	isoleren van de staalconstructie in het buitenplafond
versie A	03-12-2010	Voor uitvoering
1e LUITGAFTE	05-11-2010	ter controle
datum	omschrijving	

Wijzigingen 20
Postbus 288 - 3300 AG Dordrecht
T 078 633 08 60
www.egm.nl

EGM architecten
gevestigd 150 8901 2006, 150 14001 2004

Erasmus MC, Tranche 1 A99100.22

BOUWUITVOERING

omschrijving	Plafond Hoofdentree	tekeningsnummer	03 828 B
datum	27-06-2012	schaal	1 : 50
formaat	A0	tekeningsnummer	03 828 B
